
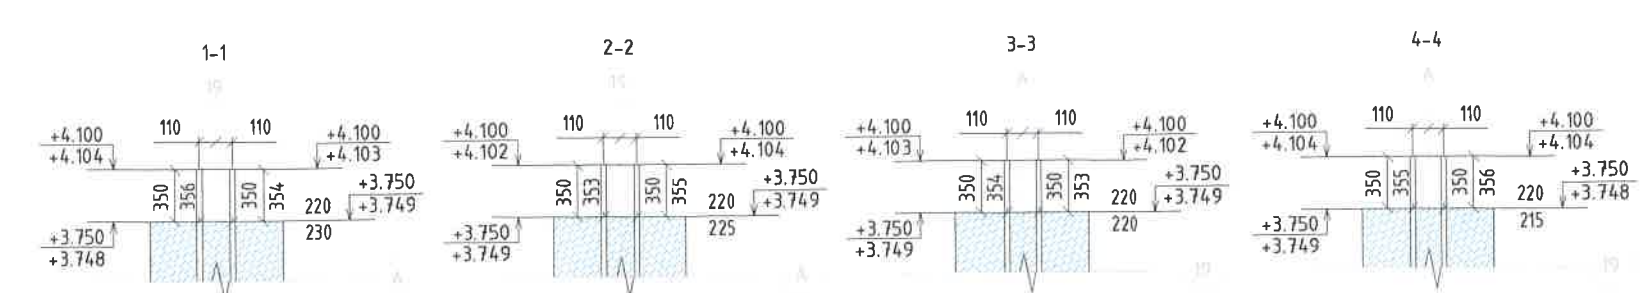
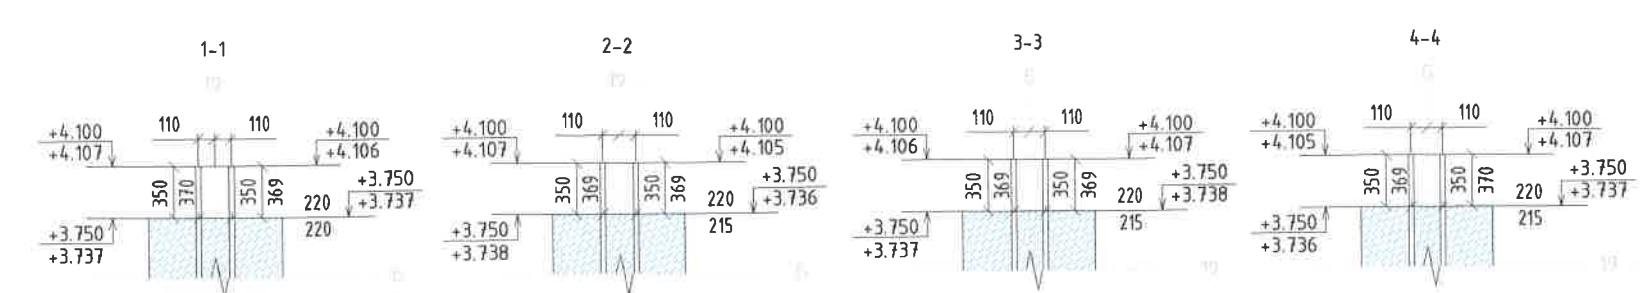
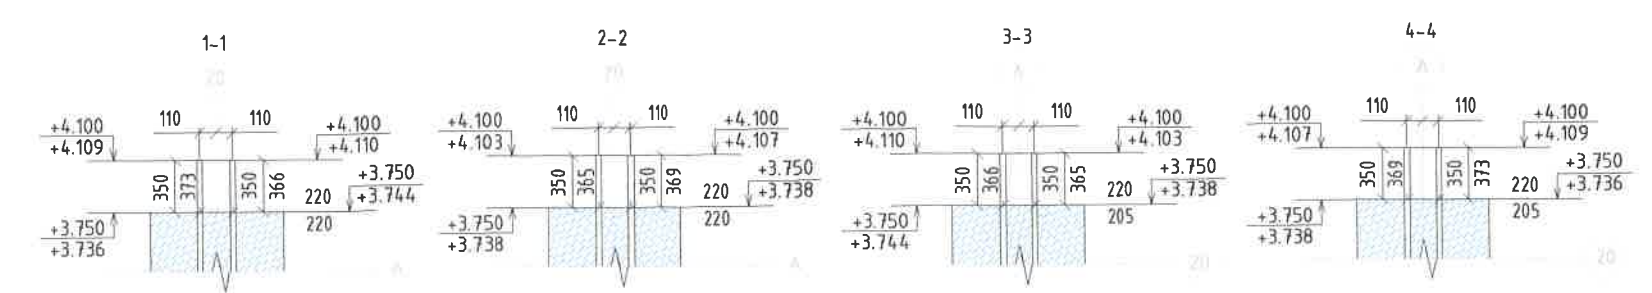
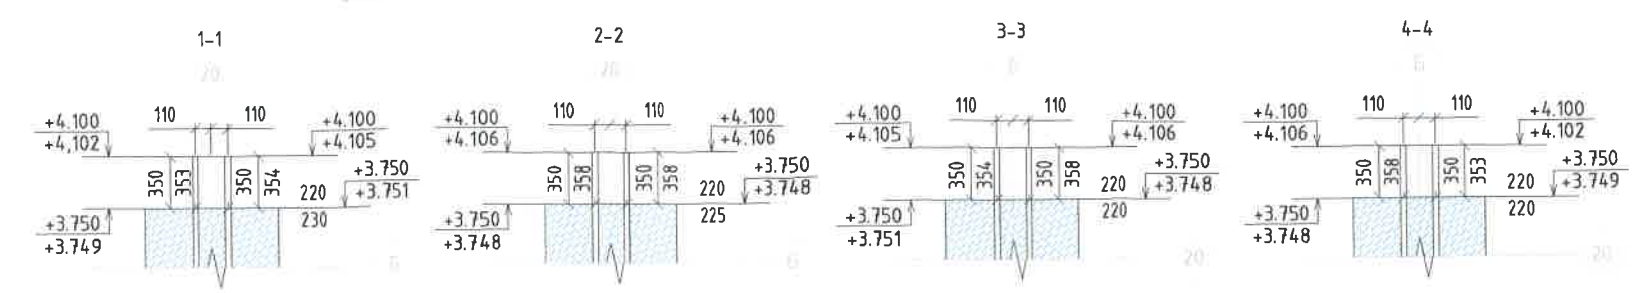
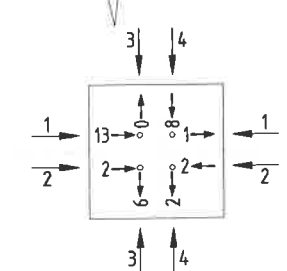
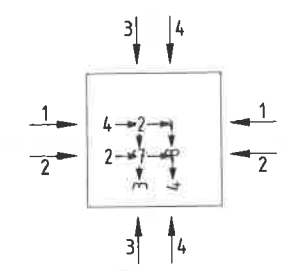
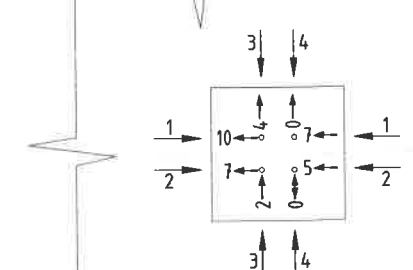


Место проведения работ

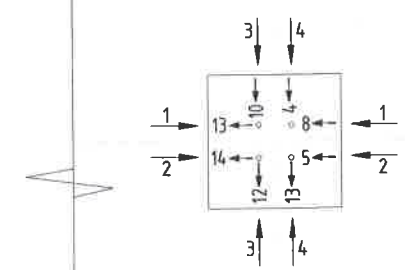

Примечания:
Система высот - Балтийская 1977г;
Система координат - МСК1964;
Съёмка производилась от пунктов ГПО: SNA20, KUP10, KUP4, KUP1, tk1;
Размеры указаны в метрах;
Работы проводились электронным тахеометром Leica FlexLine TS06 plus, заводской номер 1400669, свидетельство о поверке № С-ГСХ/10-07-2025/446696854, действителен до 09.07.2026

Условные обозначения:

- +4.100 - Проектная отметка, м
- +4.114 - Фактическая отметка, м
- 110 - Проектный размер, мм
- 121 - Фактический размер, мм
- 11 - Отклонение верха анкера от проекта, мм

1632-2021-2.1.3-КМ				
Терминал по перевозке минеральных удобрений в Морском торговом порту Усть-Луга				
Береговые объекты терминала.				
Должность	Ф.И.О.	Подпись	Дата	
Гл.Инженер				
Нач.Участка				
Вед. геодезист	Денисов И.А.			
Конвейерная галерея №3			Стадия	Лист
Фундаменты. Ростверки			ИД	12
Исполнительная схема				Листа
Съёмка Анкерных групп в осях А-Б/19-20 на отм. +3.750, +4.100				21