
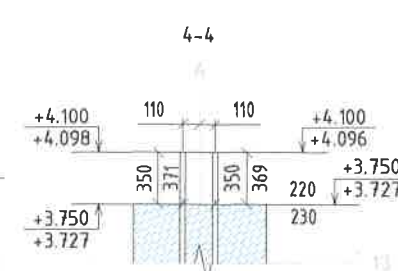
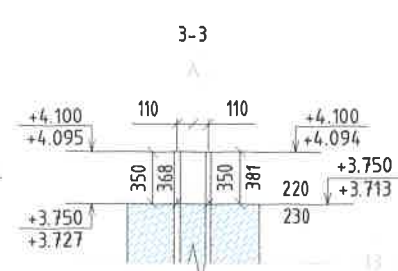
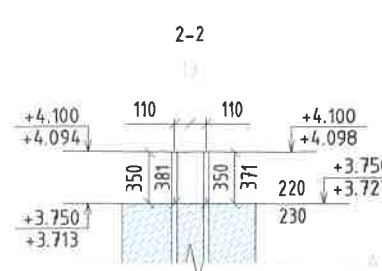
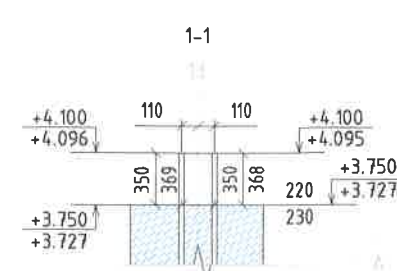
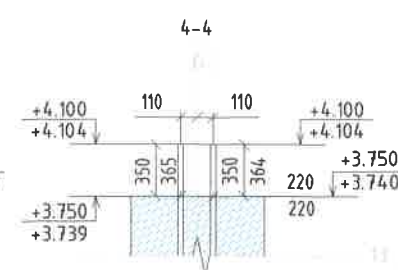
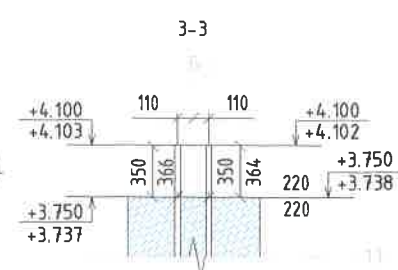
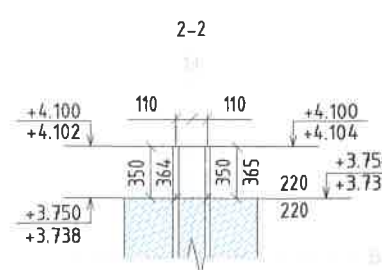
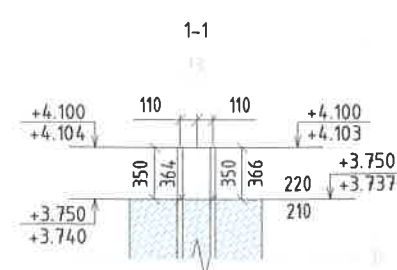
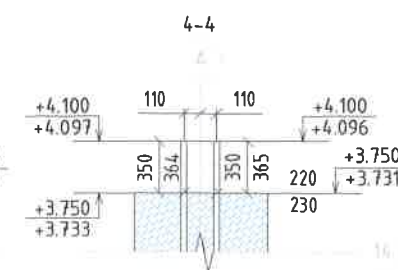
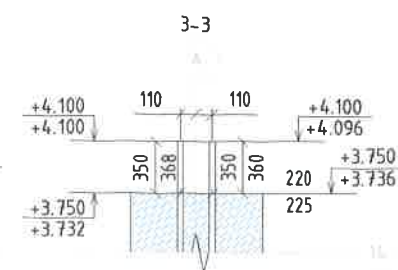
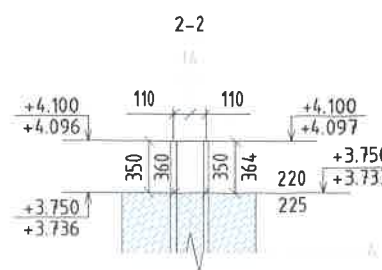
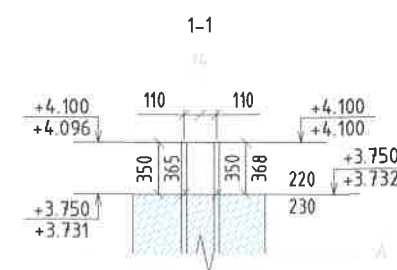
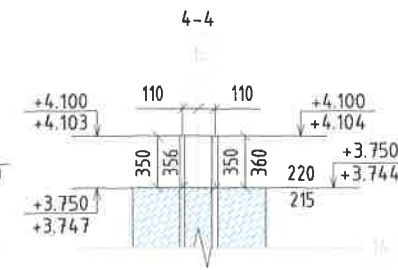
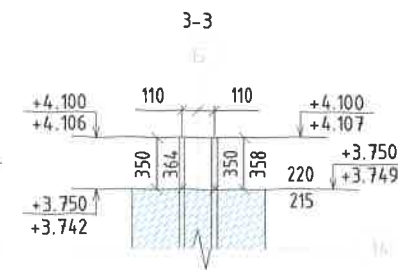
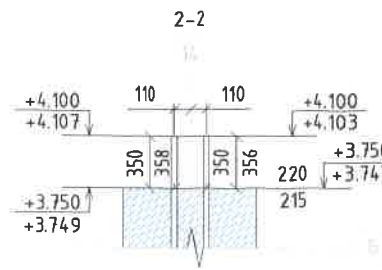
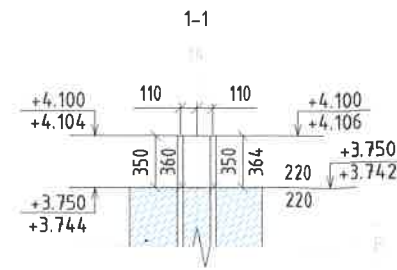
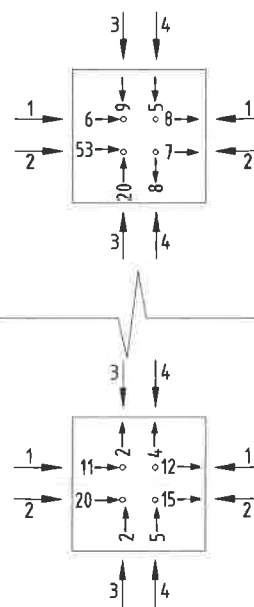


Место проведения работ

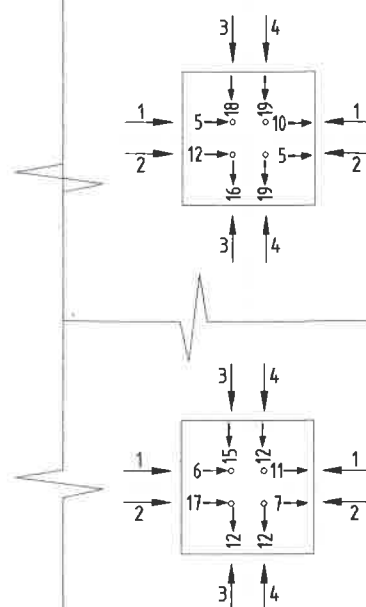

Примечания:  
Система высот - Балтийская 1977г;  
Система координат - МСК1964;  
Съёмка производилась от пунктов ГПО: SNA20, KUP10, KUP4, KUP1, Tk1;  
Размеры указаны в метрах;  
Работы проводились электронным тахеометром Leica FlexLine TS06 plus, заводской номер 1400669, свидетельство о поверке № С-ГСХ/10-07-2025/446696854, действителен до 09.07.2026

Условные обозначения:

- +4.100 - Проектная отметка, м
- +4.114 - Фактическая отметка, м
- 110 - Проектный размер, мм
- 121 - Фактический размер, мм
- 11 - Отклонение верха анкера от проекта, мм

|   |              |         |        |      |
|---|--------------|---------|--------|------|
| 1632-2021-2.13-КМ                                                                                            |              |         |        |      |
| Терминал по перевозке минеральных удобрений в Морском торговом порту Усть-Луза. Береговые объекты терминала. |              |         |        |      |
| Должность   | Ф.И.О.       | Подпись | Дата   |      |
| Гл.Инженер                                                                                                   |              |         |        |      |
| Нач.Участка                                                                                                  |              |         |        |      |
| Вед. геодезист                                                                                               | Денисов И.А. |         |        |      |
| Конвейерная галерея №3<br>Фундаменты. Ростверки                                                              |              |         | Стадия | Лист |
|   |              |         | ИД     | 15   |
| Исполнительная схема<br>Съёмка Анкерных групп в осях А-Б/13-14 на отм. +3.750, +4.100                        |              |         | Листов | 21   |