
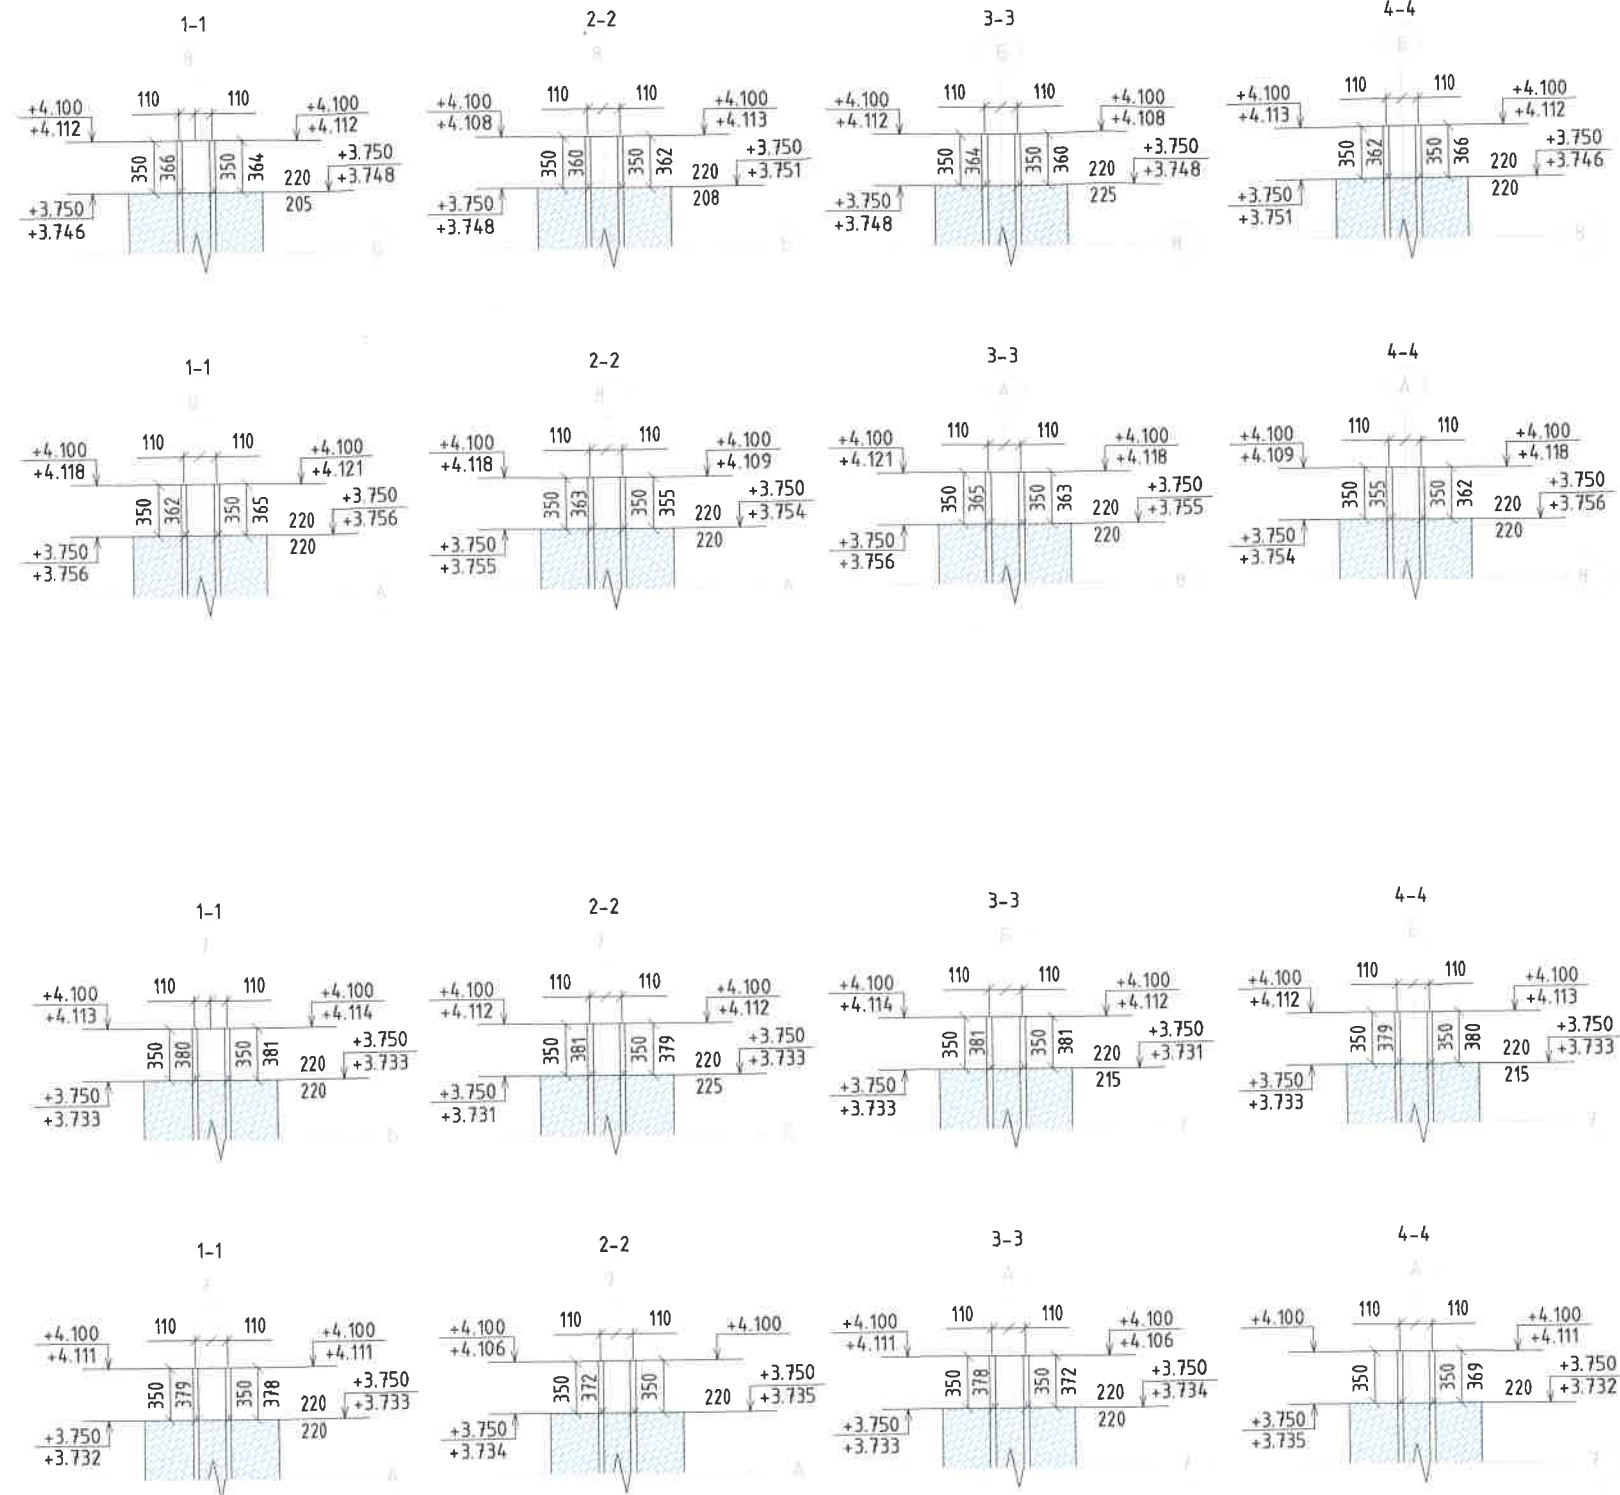
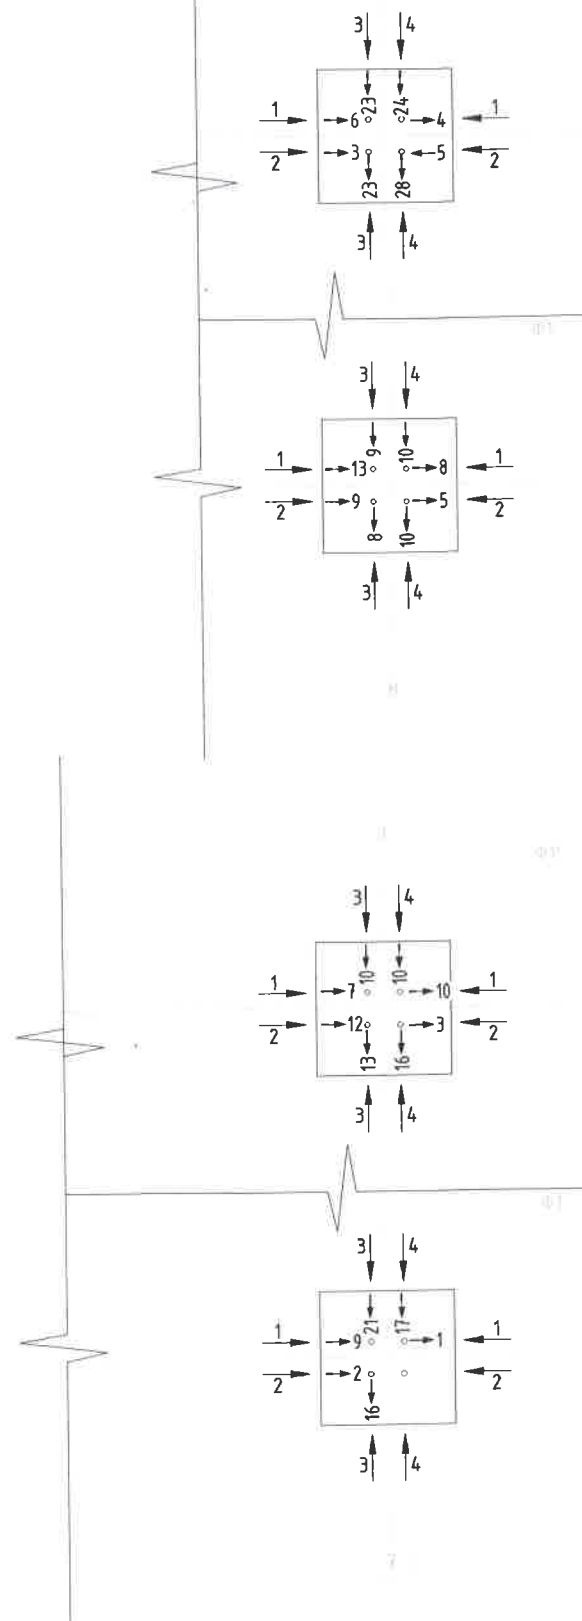


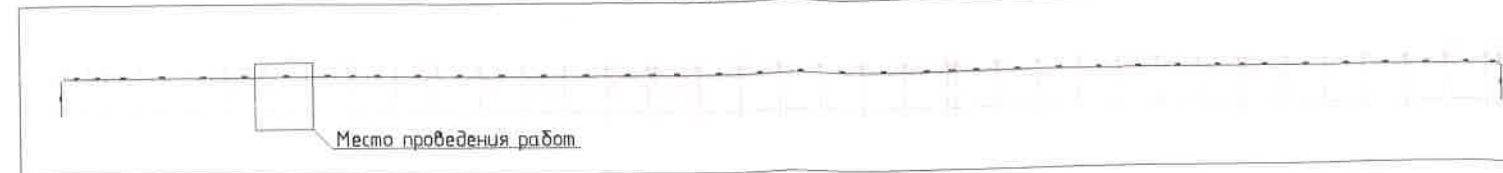

Примечания:
 Система высот - Балтийская 1977г;
 Система координат - МСК1964;
 Съёмка производилась от пунктов ГПО: SNA20,
 KUP10, KUP4, KUP1, tk1;
 Размеры указаны в метрах;
 Работы проводились электронным тахеометром
 Leica FlexLine TS06 plus, заводской номер
 1400669, свидетельство о поверке №
 С-ГСХ/10-07-2025/446696854, действителен до
 09.07.2026

Условные обозначения:

- $\begin{matrix} +4.100 \\ +4.114 \end{matrix}$ - Проектная отметка, м
 $\begin{matrix} +4.100 \\ +4.114 \end{matrix}$ - Фактическая отметка, м
- $\begin{matrix} 110 \\ 121 \end{matrix}$ - Проектный размер, мм
 $\begin{matrix} 110 \\ 121 \end{matrix}$ - Фактический размер, мм
- $\begin{matrix} 11 \\ 11 \end{matrix}$ - Отклонение верха анкера от проекта, мм

1632-2021-2.1.3-КМ			
Терминал по перевозке минеральных удобрений в Морском торговом порту Усть-Луга Береговые объекты терминала.			
Должность	Ф.И.О.	Подпись	Дата
Гл.Инженер			
Нач.Участка			
Вед. геодезист	Денисов, И.А.		08.08
Конвейерная галерея №3 Фундаменты. Ростверки		Стадия	Лист
		ИД	18
Исполнительная схема Съёмка Анкерных групп в осях А-Б/7-8 на отм. +3.750, +4.100		Листов	21