
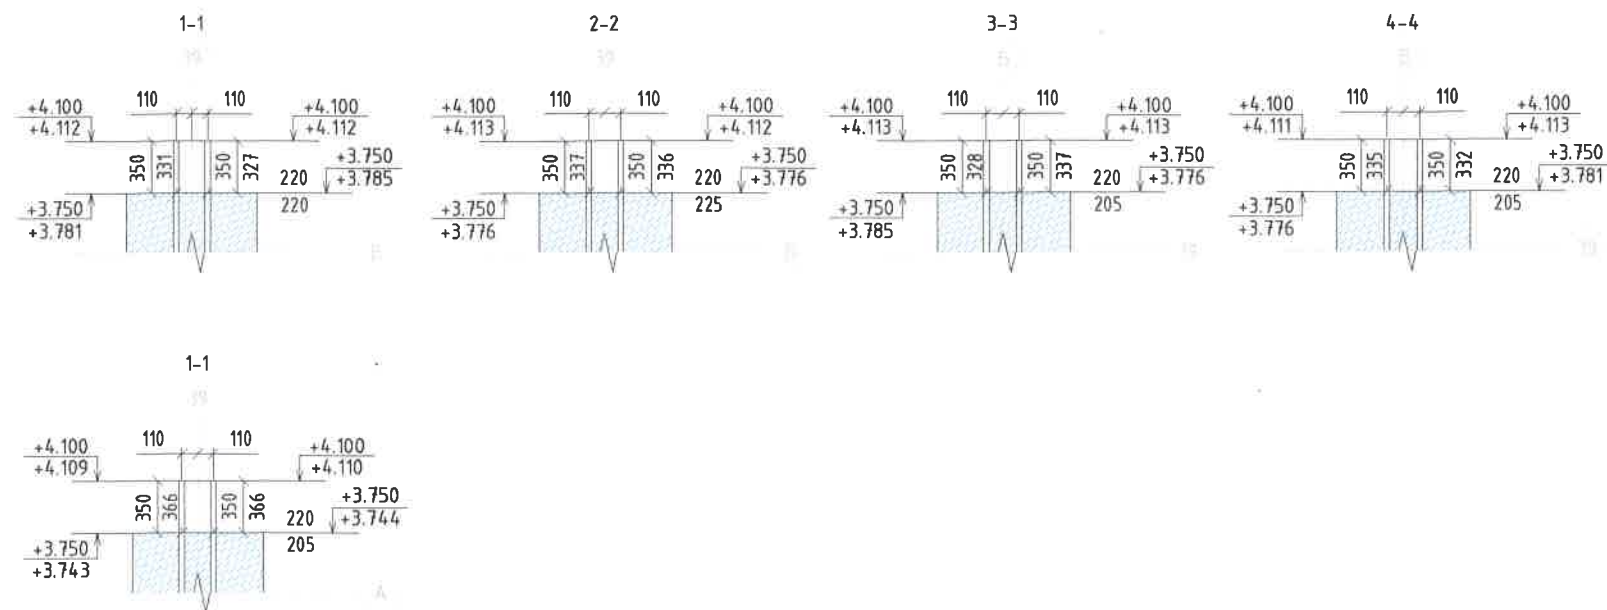


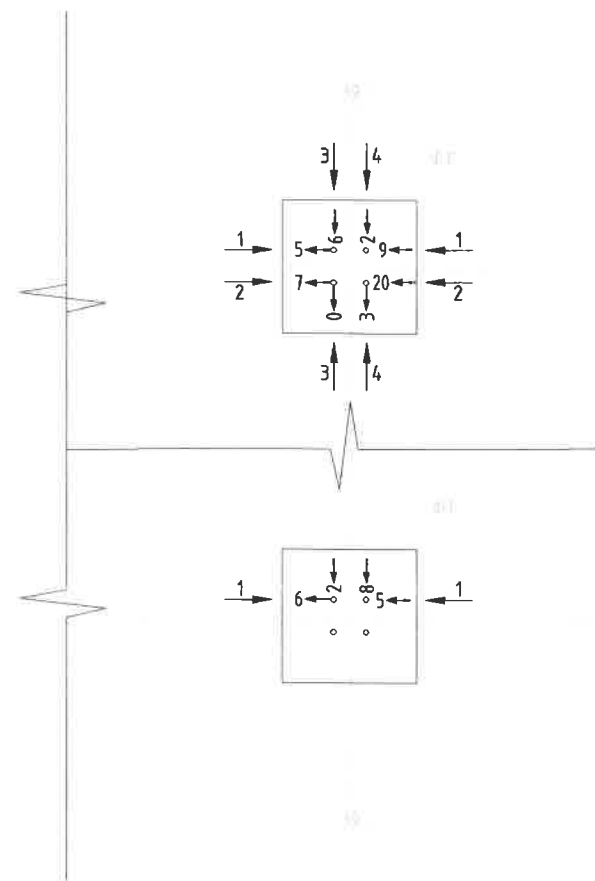

Примечания:
 Система высот - Балтийская 1977г;
 Система координат - МСК1964;
 Съёмка производилась от пунктов ГПО: SNA20, KUP10, KUP4, KUP1, tk1;
 Размеры указаны в метрах;
 Работы проводились электронным тахеометром Leica FlexLine TS06 plus, заводской номер 1400669, свидетельство о поверке № С-ГСХ/10-07-2025/446696854, действителен до 09.07.2026

Условные обозначения:

- +4.100 — Проектная отметка, м
 +4.114 — Фактическая отметка, м
 110 — Проектный размер, мм
 121 — Фактический размер, мм
 11 ← — Отклонение верха анкера от проекта, мм

1632-2021-2.1.3-КМ					
Терминал по перевозке минеральных удобрений в Морском торговом порту Усть-Луга. Береговые объекты терминала.					
Должность	Ф.И.О.	Подпись	Дата	Стадия	Лист
Гл.Инженер				ИД	2
Нач.Участка					Листов
Вед. геодезист	Денисов И.А.				21
Исполнительная схема Съёмка Анкерных групп в осях А-Б/39 на отм. +3.750, +4.100					