
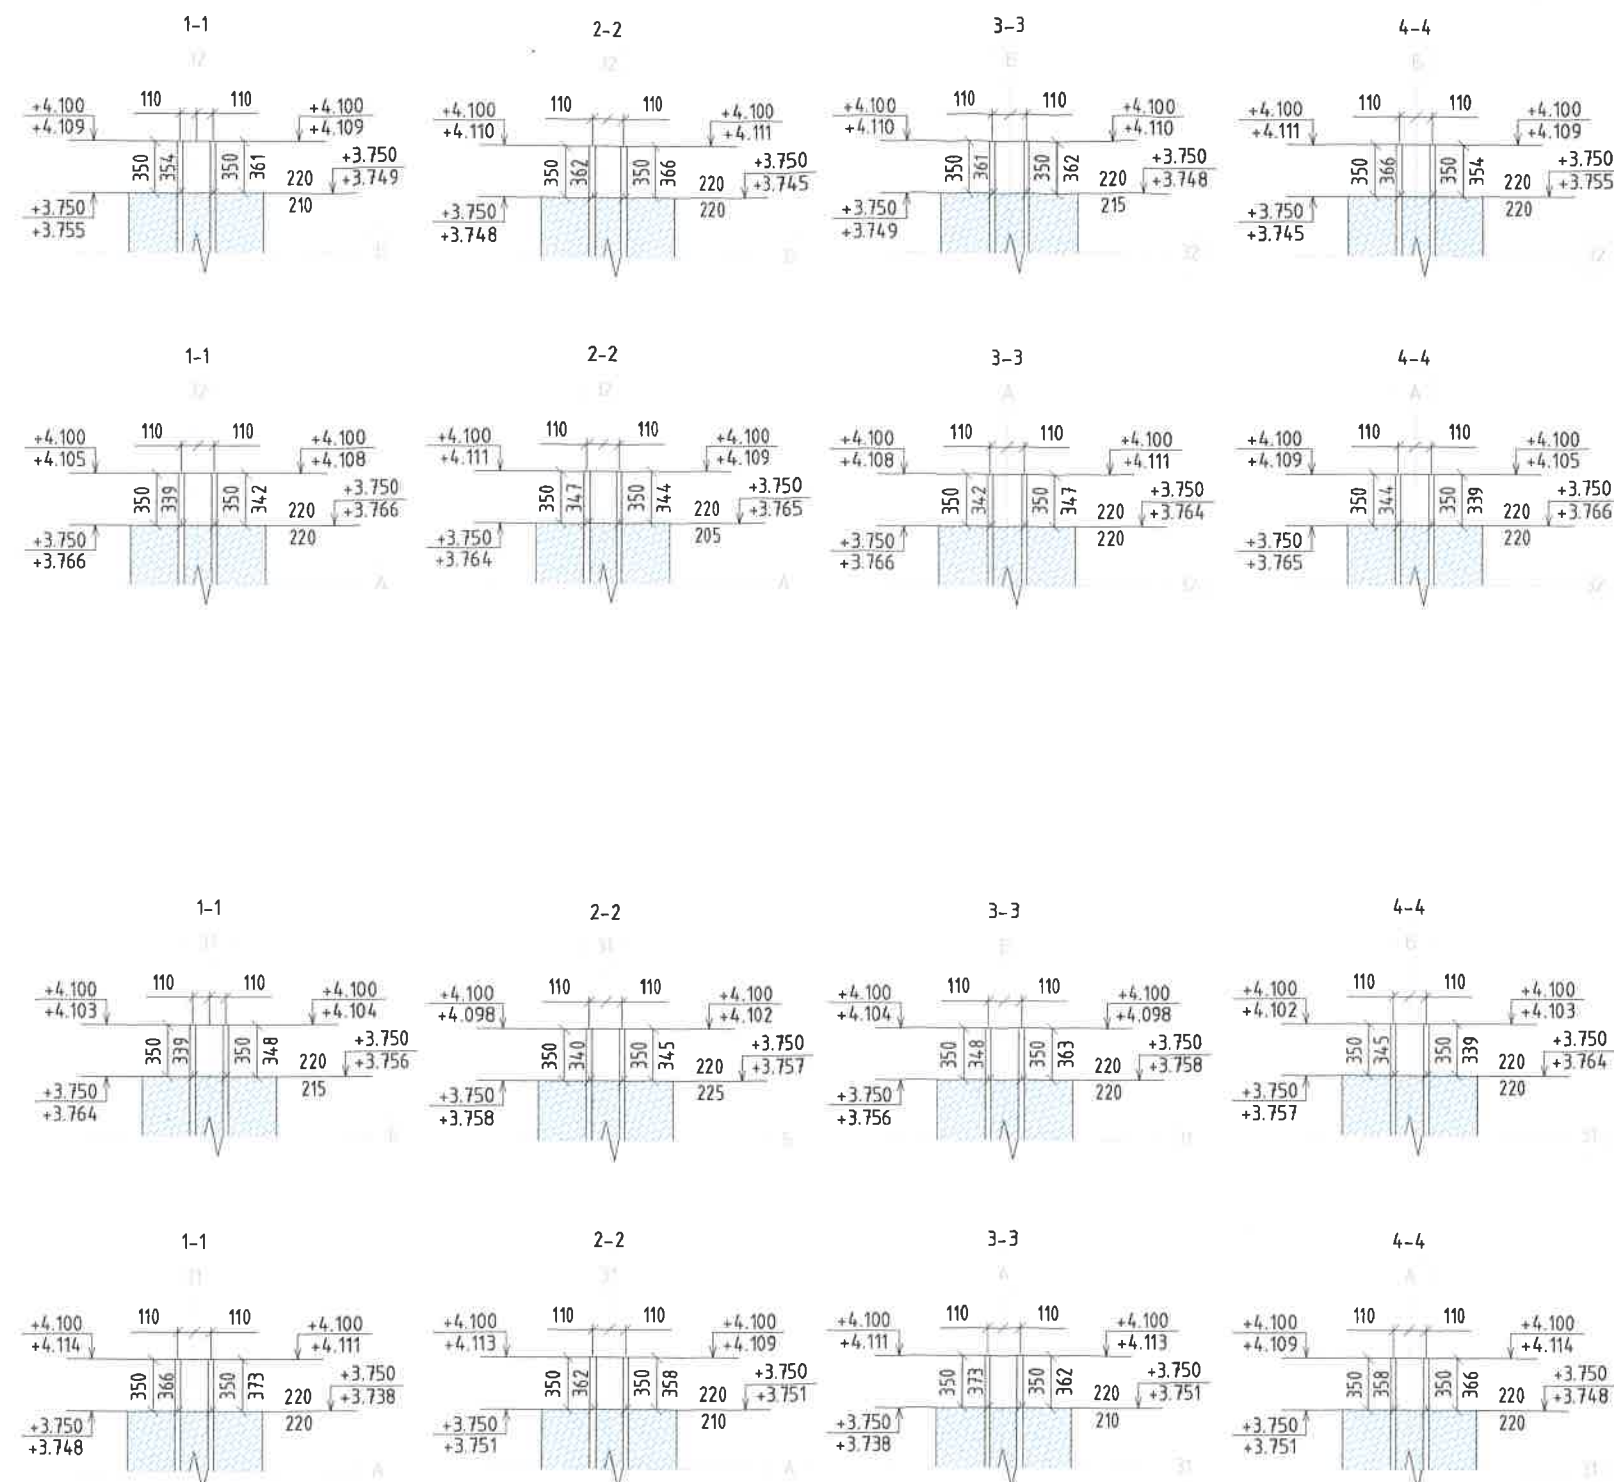


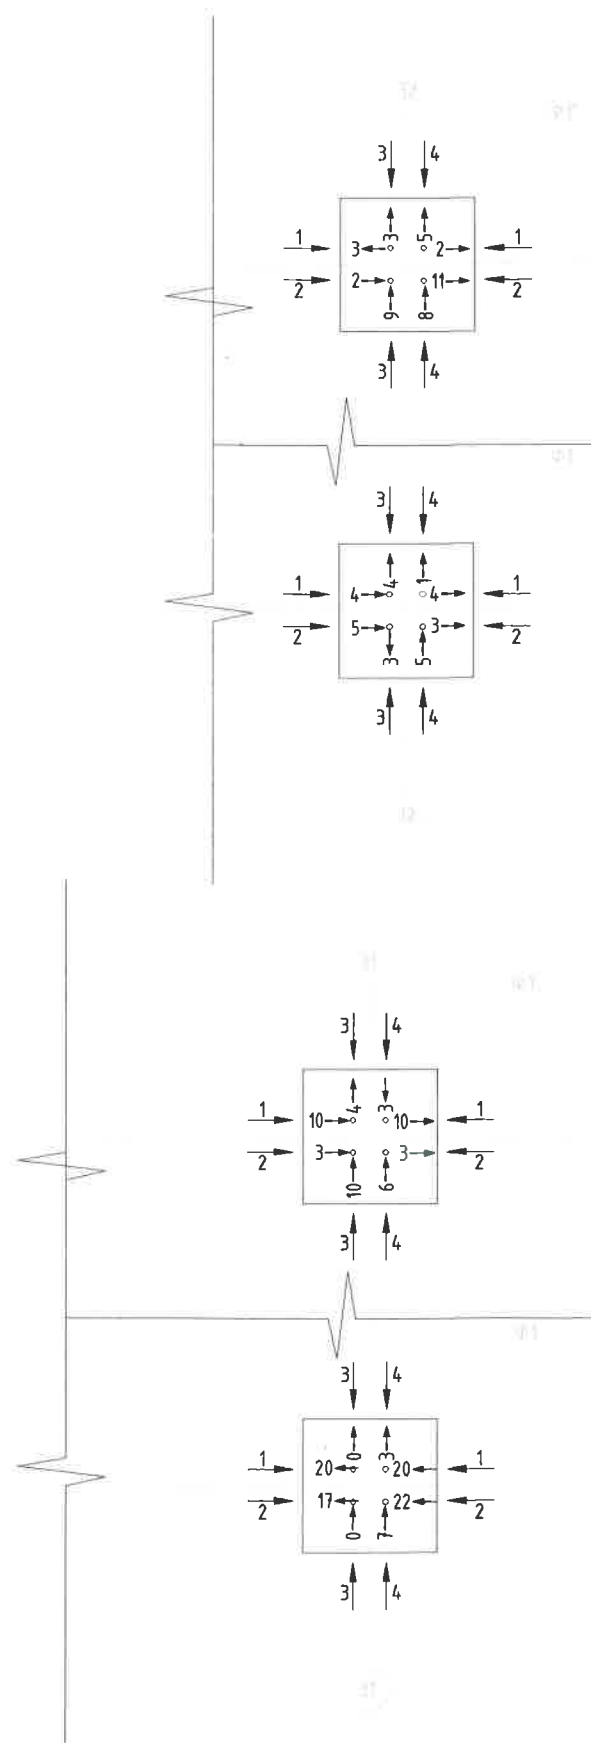

Примечания:
 Система высот - Балтийская 1977г;
 Система координат - МСК1964;
 Съёмка производилась от пунктов ГПО: SNA20, KUP10, KUP4, KUP1, Tk1;
 Размеры указаны в метрах;
 Работы проводились электронным тахеометром Leica FlexLine TS06 plus, заводской номер 1400669, свидетельство о поверке № С-ГСХ/10-07-2025/446696854, действителен до 09.07.2026

Условные обозначения:

+4.100 - Проектная отметка, м
 +4.114 - Фактическая отметка, м
 110 - Проектный размер, мм
 121 - Фактический размер, мм
 11 - Отклонение верха анкера от проекта, мм

				1632-2021-2.1.3-КМ		
				Терминал по перевозке минеральных удобрений в Морском торговом порту Усть-Луза. Береговые объекты терминала.		
Должность	Ф.И.О	Подпись	Дата	Конвейерная галерея №3 Фундаменты. Ростверки	Стадия	Лист
Гл.Инженер					ИД	Листов
Нач.Участка				Исполнительная схема Съёмка Анкерных групп в осях А-Б/31-32 на отм. +3.750, +4.100	6	21
Вед. геодезист	Денисов И.А.					