
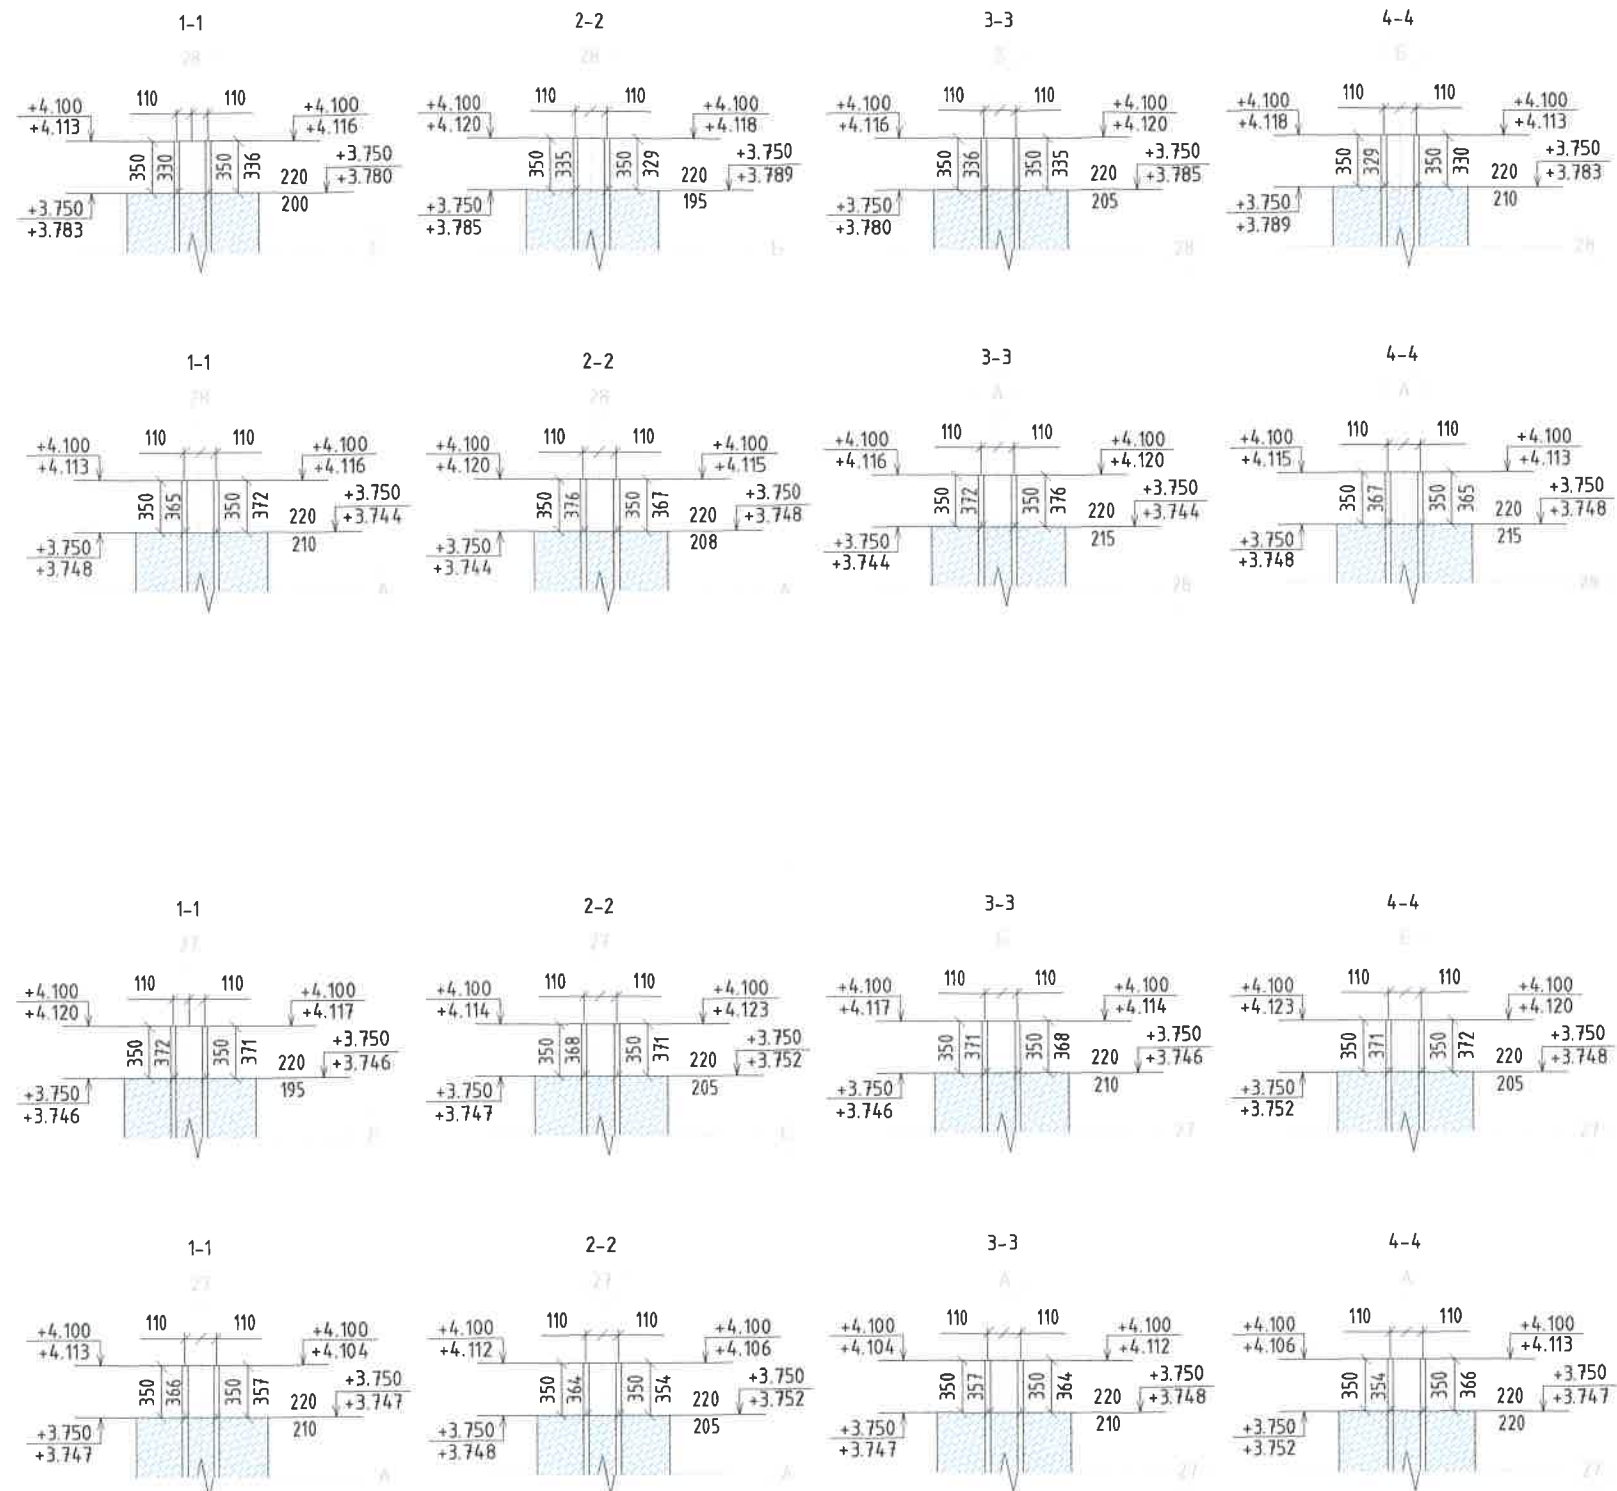


Место проведения работ

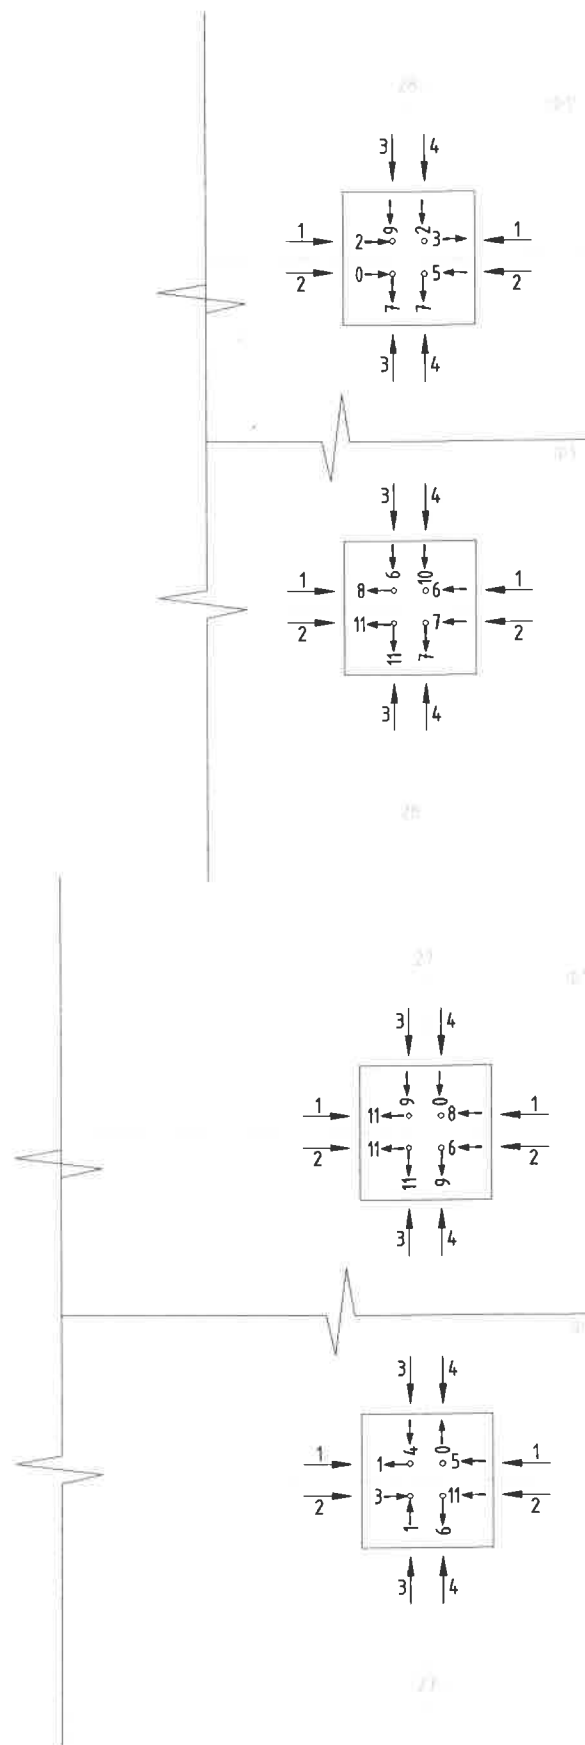

Примечания:
 Система высот - Балтийская 1977г;
 Система координат - МСК1964;
 Съёмка производилась от пунктов ГРП: SNA20,
 KUP10, KUP4, KUP1, tk1;
 Размеры указаны в метрах;
 Работы проводились электронным тахеометром
 Leica FlexLine TS06 plus, заводской номер
 1400669, свидетельство о поверке №
 С-ГСХ/10-07-2025/446696854, действителен до
 09.07.2026

Условные обозначения:

- +4.100 - Проектная отметка, м
 +4.114 - Фактическая отметка, м
 110 - Проектный размер, мм
 121 - Фактический размер, мм
 11 - Отклонение верха анкера от проекта, мм

1632-2021-2.1.3-КМ

Терминал по перевозке минеральных удобрений в Морском торговом порту Усть-Луга.
 Береговые объекты терминала.

Должность	Ф.И.О.	Подпись	Дата	Береговые объекты терминала.			
Гл.Инженер				Конвейерная галерея №3 Фундаменты. Ростверки	Стадия	Лист	Листов
Нач.Участка					ИД	8	21
Вед. геодезист	Денисов И.А.			Исполнительная схема Съёмка Анкерных групп в осях А-Б/27-28 на отм. +3.750, +4.100			