



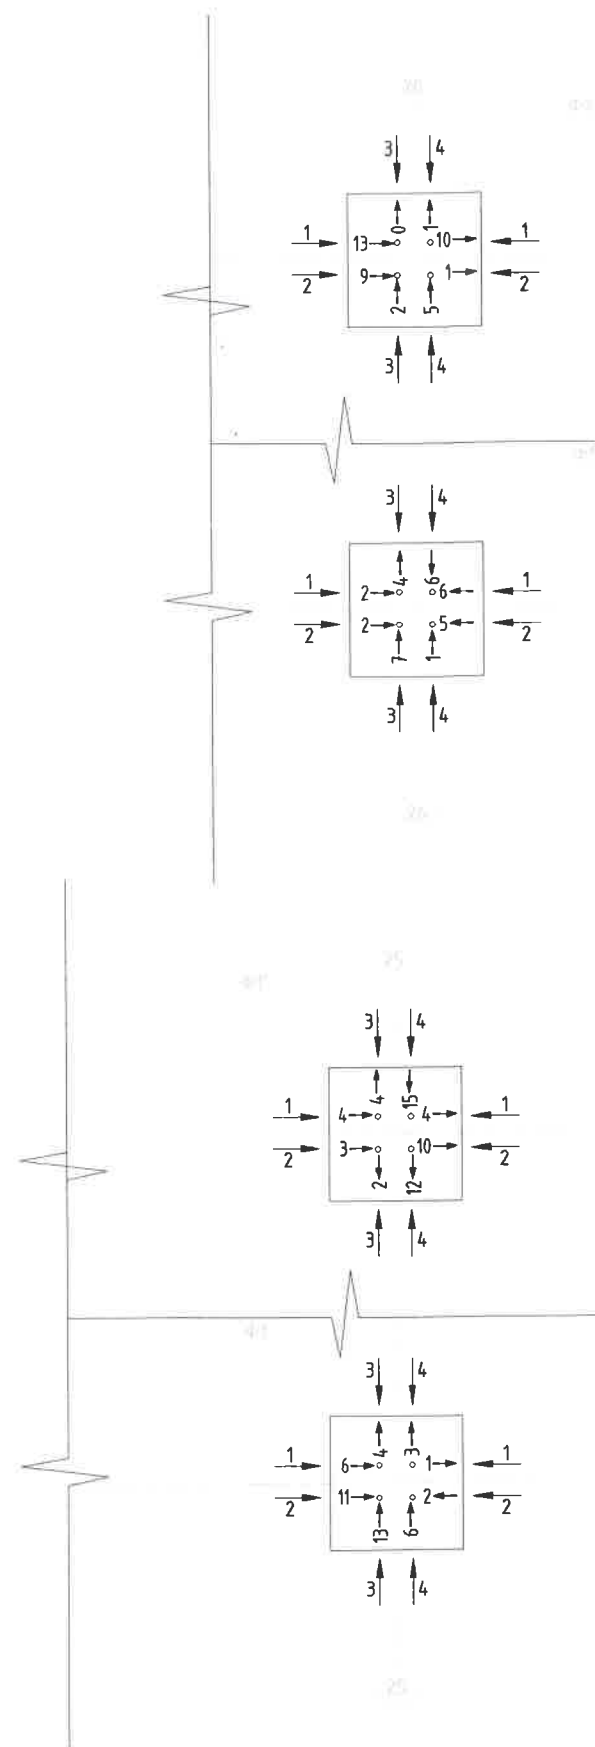


Примечания:
 Система высот - Балтийская 1977г;
 Система координат - МСК1964;
 Съёмка производилась от пунктов ГПО: SNA20,
 KUP10, KUP4, KUP1, tk1;
 Размеры указаны в метрах;
 Работы проводились электронным тахеометром
 Leica FlexLine TS06 plus, заводской номер
 1400669, свидетельство о поверке №
 С-ГСХ/10-07-2025/446696854, действителен до
 09.07.2026

Условные обозначения:

- +4.100 - Проектная отметка, м
 +4.114 - Фактическая отметка, м
 110 - Проектный размер, мм
 121 - Фактический размер, мм
 11 - Отклонение верха анкера от проекта, мм

Ситуационный план:

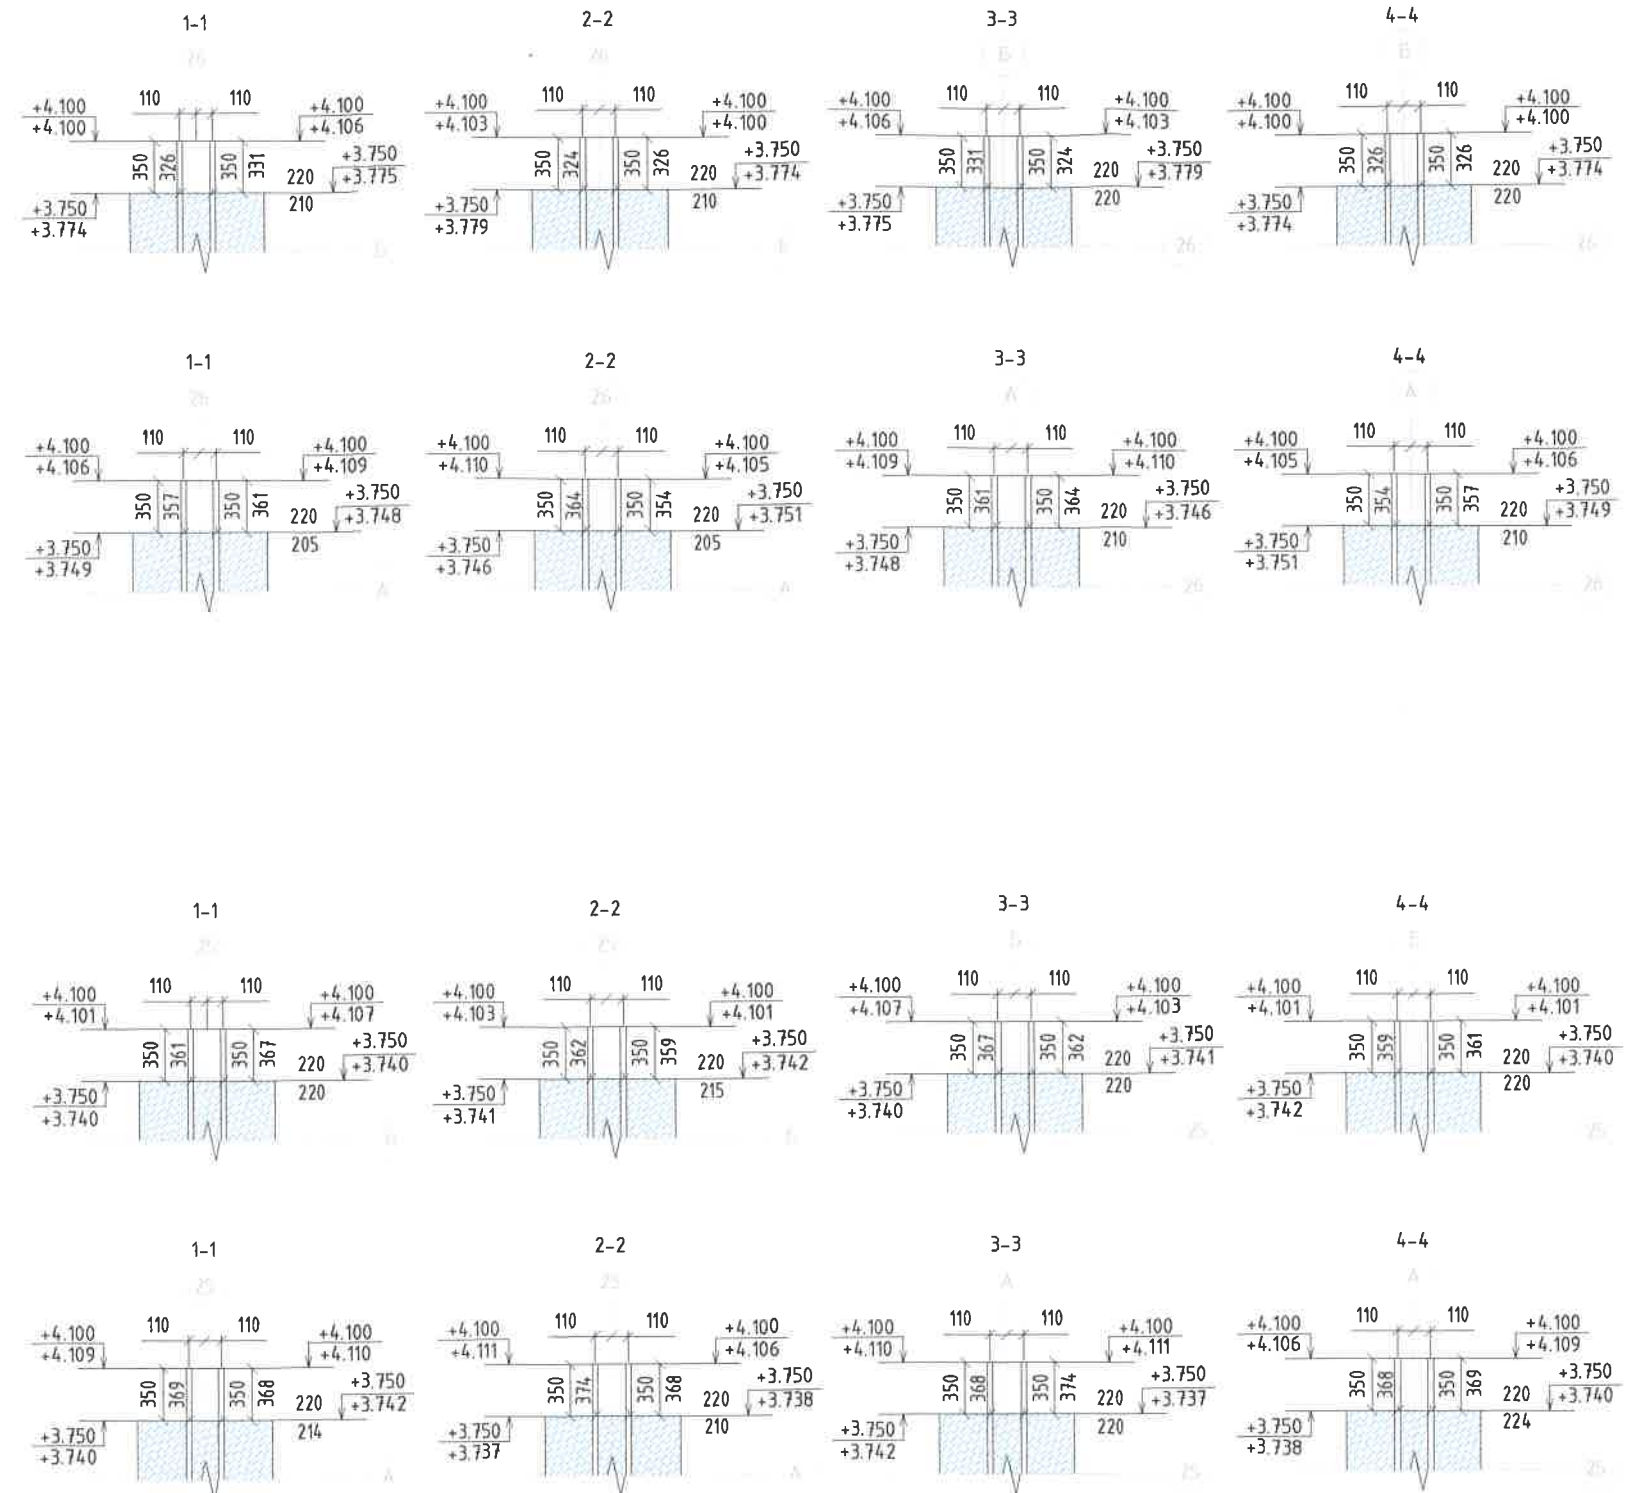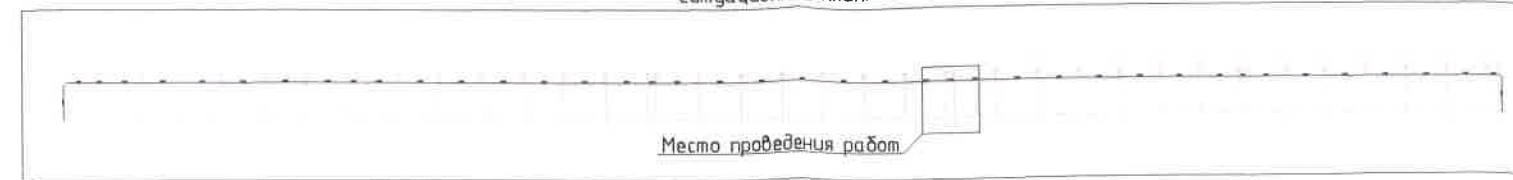

1632-2021-2.1.3-КМ

Терминал по перевозке минеральных удобрений в Морском торговом порту Усть-Луга.
 Береговые объекты терминала.

Конвейерная галерея №3
 фундаменты. Ростверки

Стадия	Лист	Листов
ИД	9	21

Исполнительная схема
 Съёмка Анкерных групп в осях А-Б/25-26 на отм.
 +3.750, +4.100

Должность	Ф.И.О.	Подпись	Дата
Гл.Инженер			
Нач.Участка			
Вед. геодезист	Денисов И.А.		08.08