
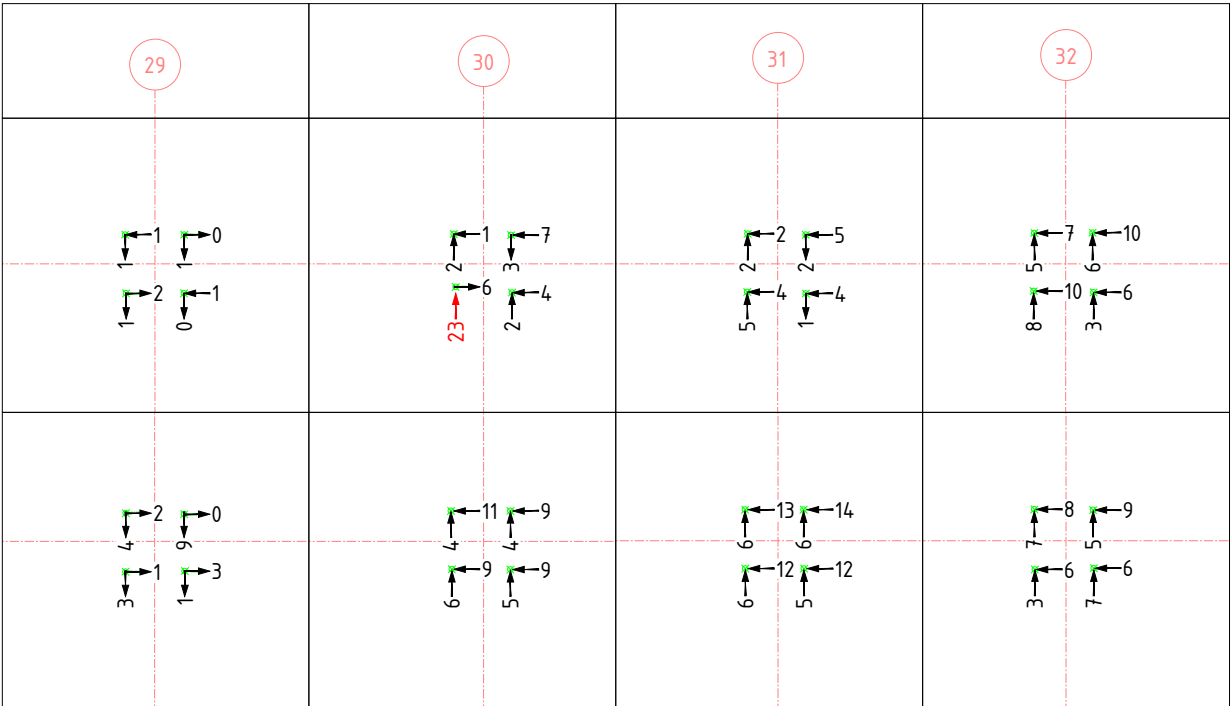


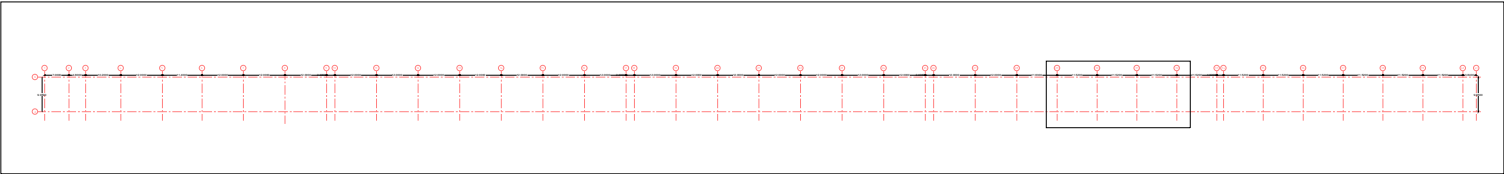

Примечания:  
Система высот – Балтийская 1977г;  
Система координат – МСК1964;  
Съёмка производилась от пунктов ГПО: SNA20,  
KUP10, KUP4, KUP1, tk1;  
Размеры указаны в метрах;  
Работы проводились электронным тахеометром  
Leica FlexLine TS06 plus, заводской номер  
1400669, свидетельство о поверке №  
С-ГСХ/10-07-2025/446696854, действителен до  
09.07.2026

11← - Отклонение верха анкера от проекта, мм

|                   |              |         |      |   |        |      |        |
|-------------------|--------------|---------|------|---|--------|------|--------|
|                   |              |         |      | 1632-2021-2.1.3-КМ                                                                                              |        |      |        |
|                   |              |         |      | Терминал по перевозке минеральных удобрений в Морском торговом порту Усть-Луга.<br>Береговые объекты терминала. |        |      |        |
| Должность         | Ф.И.О        | Подпись | Дата |   |        |      |        |
| Гл.Инженер        |              |         |      | Конвейерная галерея №3<br>Фундаменты. Ростверки                                                                 | Стадия | Лист | Листов |
| Нач.Участка       |              |         |      |   | ИД     | 9    | 21     |
| Вед.<br>геодезист | Денисов И.А. |         |      |   |        |      |        |
|                   |              |         |      | Исполнительная схема<br>Плано-высотное положение АН-1                                                           |        |      |        |
|                   |              |         |      |   |        |      |        |
|                   |              |         |      |   |        |      |        |