

Исх № 163-К от 10.04.2024 г.

Техническому директору
АО «МЕТРОВАГОНМАШ»

Гафурову А.А.

Копия:

Руководителю проекта:
АО «МЕТРОВАГОНМАШ»

Корчагину И.Н.

Руководителю проектов

ООО «Проминжиринг»

Колдашову С.А.

О согласовании схемы в разделе РД ВС по Цеху № 8

Уважаемый Абдулкадир Абдурахманович.

Информирую Вас о том, что в процессе выполнения работ по обустройству сети сжатого воздуха с целью оптимизации и удобства эксплуатации была доработана схема подключения потребителей. Стоимость выполнения строительно-монтажных работ не изменилась. Прошу Вас согласовать схему подключения потребителей сжатого воздуха.

Приложение – Схема подключения потребителей сжатого воздуха, Цех № 8.


В уважении,

Руководитель проектного офиса




Липатов В.Е.

Вид сбоку

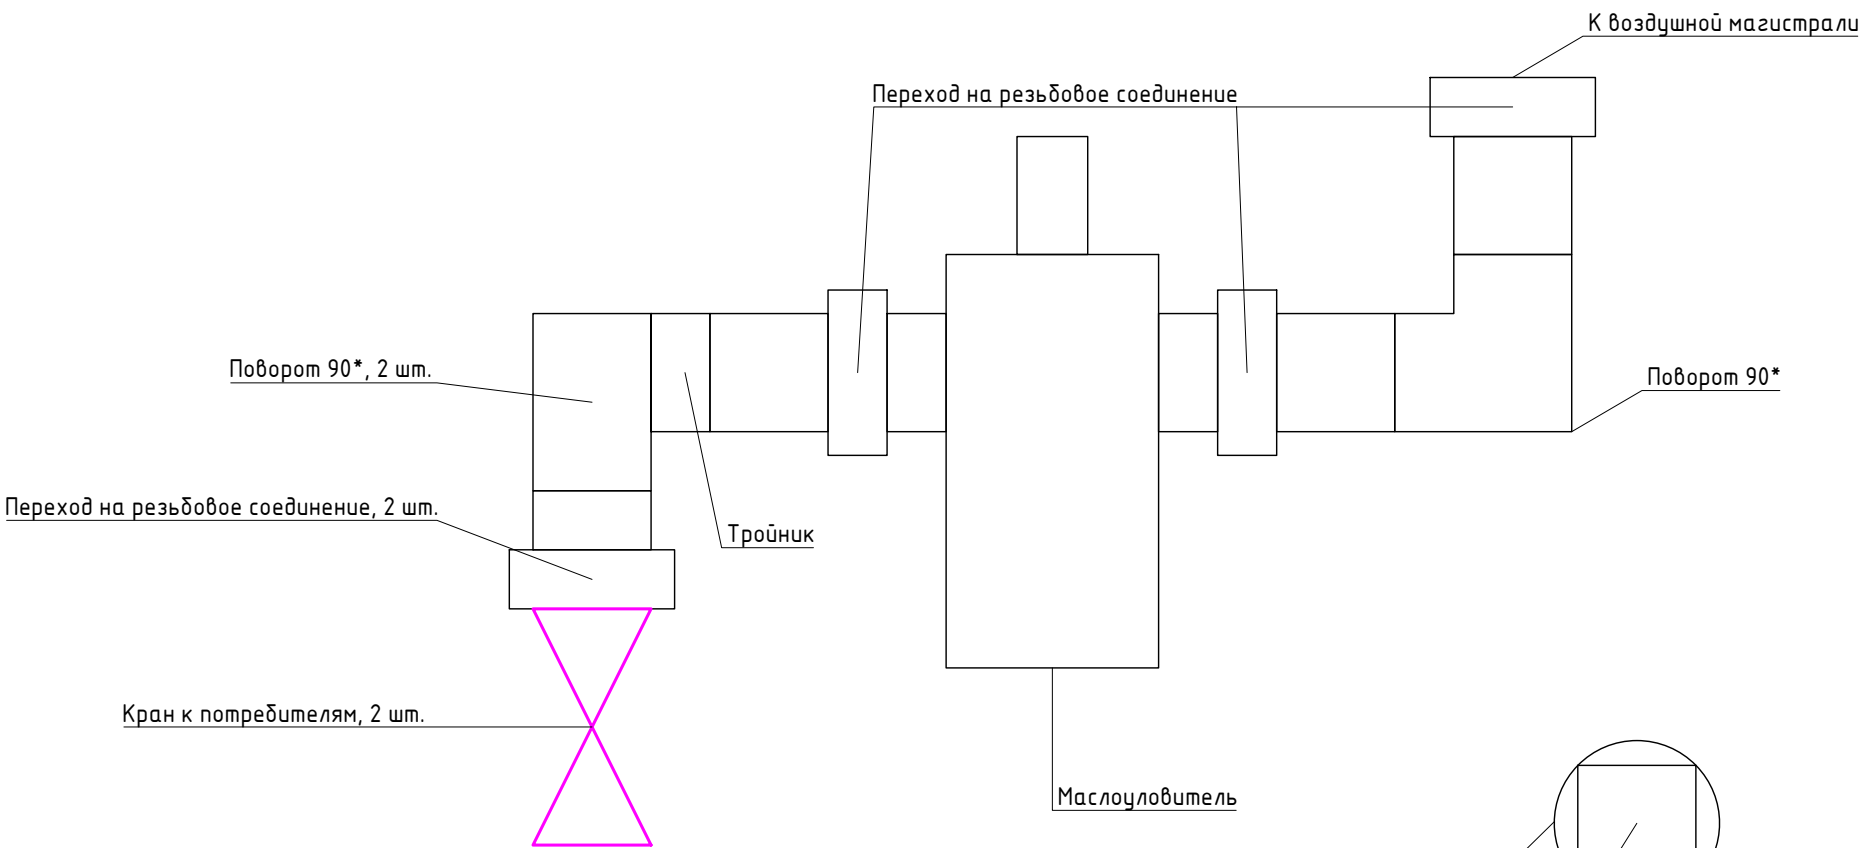

Вид сверху

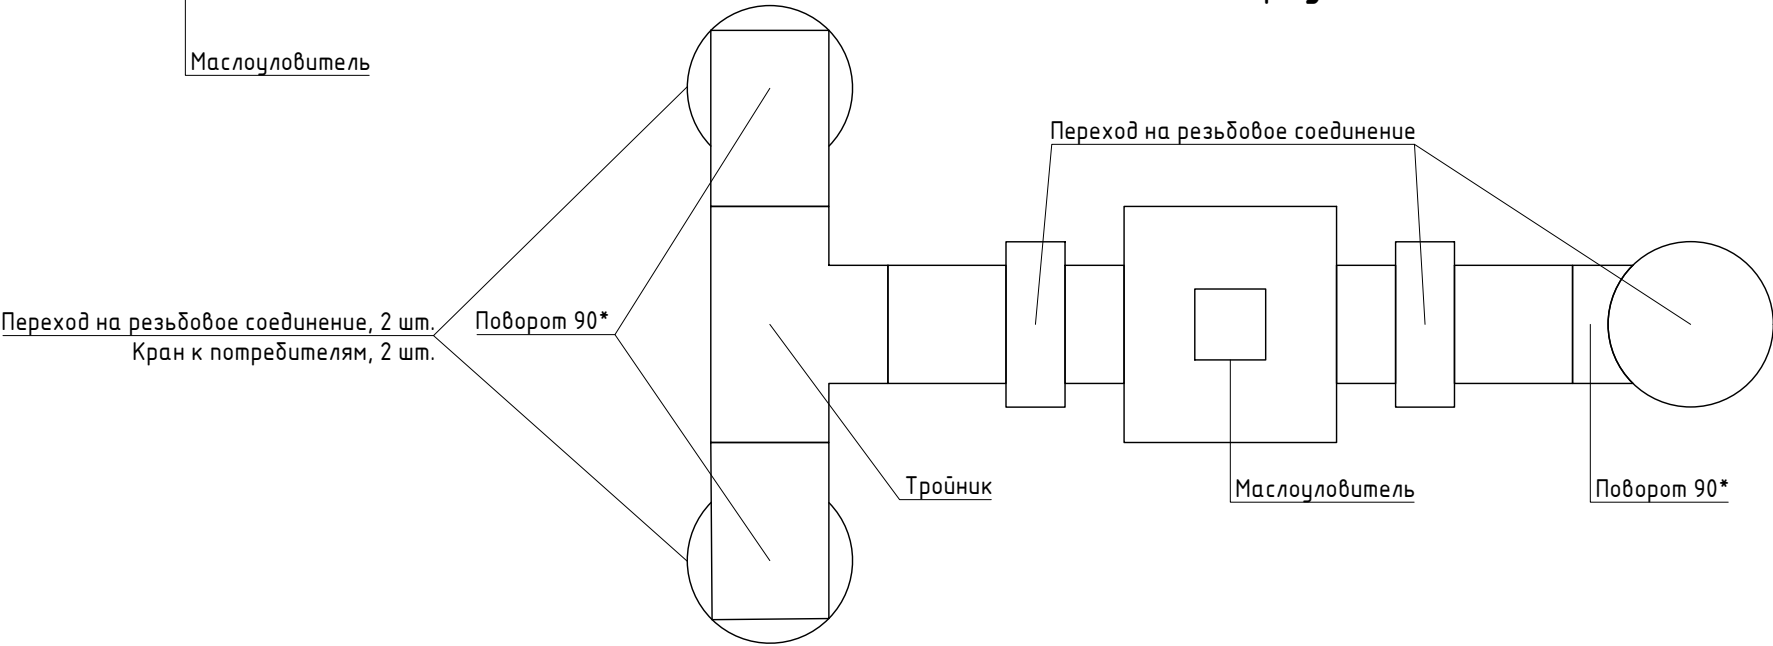

					130-23-BC			
					"Цех №8, расположенный по адресу: Московская область, г.о. Мытищи, ул. Колонцова, 4. Капитальный ремонт"			
Должность	Ф.И.О.	Подпись	Дата	Воздухоснабжение		Стадия	Лист	Листов
Рук. проекта	Шевчук К.А.					ИД	1	1
Ген. директор	Кесслер Ю.Ф.							
Ст. прораб	Шинкарев М.В.							
Рук. проекта	Куликов П.В.							
				Исполнительная схема		ООО "КиКГЕОСТРОЙ"		