

КЗ-МЖД-КИК-РД-25 ««Модернизация железнодорожного пути и стрелочных переводов» на территории АО «Коломенский завод», расположенного по адресу: Московская область, г. Коломна, ул. Партизан 42»
Ремонт и обустройство СП10

Реестр исполнительной документации ООО "КиКГЕОСТРОЙ"

№ n/n	Наименование документа	№ акта, чертежа, разрешения, журнала и др.	Количество листов	Страница по списку
1	2	3	4	5
1	Приказ		1	1
2	Приказ	№ 1-КЗ-ЖД от 08.09.2025г.	1	2
3	Приказ	№ 5-КЗ-ЖД от 08.09.2025г.	1	3
4	Приказ	№ 11 от 08.09.2025г.	1	4
5	Приказ	№ 53 от 23.06.2025г.	1	5
6	Приказ	№ 01/10 от 29.10.2025г.	2	6-7
7	АОСР Демонтаж стрелочного перевода №10	№ КЗ-МЖД-КИК-РД-25 -6 от 20.11.2025г.	1	8
8	Исполнительная схема №6 Демонтаж стрелочного перевода №10	№ КЗ-МЖД-КИК-РД-25 -6 от 20.11.2025г.	1	9
9	АОСР Очистка балласта под стрелочный перевод №10	№ КЗ-МЖД-КИК-РД-25-7 от 21.11.2025г.	1	10
10	Исполнительная схема №7 Очистка балласта под стрелочный перевод №10	№ КЗ-МЖД-КИК-РД-25-7 от 21.11.2025г.	1	11
11	АОСР Устройство щебеночного балласта под стрелочный перевод №10	№ КЗ-МЖД-КИК-РД-25-8 от 22.11.2025г.	1	12
12	Исполнительная схема №8 Устройство щебеночного балласта под стрелочный перевод №10	№ КЗ-МЖД-КИК-РД-25-8 от 22.11.2025г.	1	13
13	Паспорт щебень 20-40мм	№71 от 05.02.2025г.	2	14-15
14	Протокол испытания щебня	№52п от 27.01.2025г.	2	16-17
15	Заключение об степени уплотнении	10.11-1/25 от 10.11.2025г.	1	18
16	АОСР Укладка стрелочного перевода №10	№ КЗ-МЖД-КИК-РД-25-9 от 26.11.2025г.	1	19
17	Исполнительная схема №9 Укладка стрелочного перевода	№ КЗ-МЖД-КИК-РД-25-9 от 26.11.2025г.	1	20
18	Паспорт шпалы железобетонные Ш-1	№11114 от 29.10.2025г.	1	21
19	Формуляр стрелочного перевода Р65 1/7 ЛПТП.665121.103М ФО	№102 от 26.06.2025г.	6	22-27
20	Паспорт качества брус композитный	№300 от 13.10.2025г.	2	28-29
21	Паспорт рельсы железнодорожные ДТ350	№212503408 от 08.10.2025г.	4	30-33
22	Паспорт качества подкладка КБ-65	№1243.2 от 29.10.2025г.	1	34
23	Паспорт качества болты закладные	№627199362 от 16.10.2025г.	3	35-37
24	Паспорт качества болты путевые	№626366291/1 от 25.04.2025г.	2	38-39
25	Паспорт качества гайка ж/д М27	№627202781/1 от 16.10.2025г.	2	40-41
26	Паспорт качества шайба	№625302882 от 13.09.2024г.	2	42-43
27	Паспорт качества болт ж/д клеммный	№624650186/1 от 24.04.2024г.	2	44-45
28	Паспорт качества гайка ж/д М22	№626376669 от 28.04.2025г.	3	46-48
29	Паспорт изделия скоба изолирующая для втулки КБ	№1544 от 01.04.2025г.	1	49
30	Паспорт изделия шайба ж/д двухвитковая	№626361305 от 25.04.2025г.	2	50-51
31	Паспорт качества прокладка симметричная ЦП-328	№б/н от 25.10.2024г.	1	52
32	Паспорт качества прокладка подрельсовая ЦП-143	№б/н от 25.10.2024г.	1	53
33	Паспорт качества втулка изолирующая ОП-142А	№003/А от 07.01.2025г.	1	54
34	Паспорт клемма ПК	№1661 от 28.08.2025г.	1	55
35	Сертификат соответствия эмаль ПФ-115	№ RU C-RU.ПБ58.В.00737/22 с 25.02.2022 по 24.02.2027г.	3	56-58
36	АОСР Балластировка, выправка и рихтовка стрелочного перевода №10	№ КЗ-МЖД-КИК-РД-25-10 от 28.11.2025г.	1	59
37	Исполнительная схема №10 Балластировка, выправка и рихтовка стрелочного перевода №10	№ КЗ-МЖД-КИК-РД-25-10 от 28.11.2025г.	1	60
38	Паспорт щебень 20-40мм	№71 от 05.02.2025г.	2	61-62
39	Протокол испытания щебня	№52п от 27.01.2025г.	2	63-64
40	Акт технической готовности стрелочного перевода №6	№б/н от 13.11.2025г.	2	65-66

Составил:

Инженер ПТО

(фамилия, инициалы)

(подпись)

Принял:

(фамилия, инициалы)

(подпись)

Приказ Минстроя от 16.05.2023 №344/пр	
Приложение № 3	
Объект капитального строительства <u>«Модернизация железнодорожного пути и стрелочных переводов» на территории</u>	
<u>АО «Коломенский завод», расположенных по адресу Московская область, г. Коломна, ул. Партизан, д. 42</u>	
(наименование объекта капитального строительства в соответствии с проектной документацией, почтовый или строительный адрес объекта капитального строительства)	
Застройщик	
<u>АО "Коломенский Завод", 140408, Россия, Московская область, г. Коломна, ул. Партизан. Д.42.</u>	
(полное и (или) сокращенное наименование, ОГРН, ИНН, место нахождения юридического лица, телефон/факс;	
<u>ИНН 5022013517; ОГРН 1025002737242; тел. + 7(496) 613-89-85; факс +7(496) 613-80-66</u>	
наименование, ОГРН, ИНН саморегулируемой организации, членом которой является указанное юридическое лицо (за исключением случаев, когда членство в саморегулируемых организациях в области инженерных изысканий, архитектурно-строительного проектирования, строительства, реконструкции, капитального ремонта объектов капитального строительства не требуется);	
Технический заказчик	
<u>ООО "Проминжиниринг", 107140, г. Москва, Русаковская ул. дом 13, помещение ХХ-4,ОГРН 1147748139406,</u>	
(полное и (или) сокращенное наименование, ОГРН, ИНН, место нахождения юридического лица, телефон/факс;	
<u>ИНН 7734001650; тел. + 7(495) 909-93-48. Ассоциация строителей "Саморегулируемая организация</u>	
<u>"Строительные допуски", № СРО-С-187-26012010 от 11.03.2025 г., ИНН 7714322214, ОГРН 1097799011045</u>	
наименование, ОГРН, ИНН саморегулируемой организации, членом которой является указанное юридическое лицо (за исключением случаев, когда членство в саморегулируемых организациях в области инженерных изысканий, архитектурно-строительного проектирования, строительства, реконструкции, капитального ремонта объектов капитального строительства не требуется);	
Лицо, осуществляющее строительство, реконструкцию, капитальный ремонт	
<u>ООО «КиКГЕОСТРОЙ», ОГРН 1127747247704, ИНН 7709918820, 109004, Г.МОСКВА, УЛ. ЗЕМЛЯНОЙ ВАЛ, Д.65, КВ.59</u>	
(полное и (или) сокращенное наименование, ОГРН, ИНН, место нахождения юридического лица, телефон/факс;	
<u>тел. +7 (495) 915-24-71, член саморегулируемой ассоциации СРО «МАС» регистрационный номер СРО-С-148-24122009</u>	
наименование, ОГРН, ИНН саморегулируемой организации, членом которой является указанное юридическое лицо (за исключением случаев, когда членство в саморегулируемых организациях в области инженерных изысканий, архитектурно-строительного проектирования, строительства, реконструкции, капитального ремонта объектов капитального строительства не требуется);	
Лицо, осуществляющее подготовку проектной документации	
(полное и (или) сокращенное наименование, ОГРН, ИНН, место нахождения юридического лица, телефон/факс;	
наименование, ОГРН, ИНН саморегулируемой организации, членом которой является указанное юридическое лицо (за исключением случаев, когда членство в саморегулируемых организациях в области инженерных изысканий, архитектурно-строительного проектирования, строительства, реконструкции, капитального ремонта объектов капитального строительства не требуется);	
Лицо, осуществляющее строительство, выполнившее работы, подлежащие освидетельствованию:	
<u>ООО «ШЕЛПРОКК», ОГРН 1237700462427, ИНН 9726048866, 117535, Г.МОСКВА, МУНИЦИПАЛЬНЫЙ ОКРУГ ЧЕРТАНОВО</u>	
<u>ЮЖНОЕ, ПРОЕЗД 3-Й ДОРОЖНЫЙ, Д. 6, К. 2, член саморегулируемой ассоциации «Архитектурное наследие»,</u>	
<u>регистрационный номер СРО-С-230-07092010</u>	
<u>ООО «ЭлектроЭнергетика», ОГРН 1175074004698, ИНН 5037011400, 142281, Московская обл., г. Протвино, Кременковское ш., д. 5,</u>	
<u>член саморегулируемой ассоциации «Объединение Специализированных Организаций Профессиональные Строители»,</u>	
<u>регистрационный номер СРО-С-219-21042010</u>	
(фамилия, имя, отчество, адрес места жительства, ОГРНИП, ИНН индивидуального предпринимателя, наименование, ОГРН, ИНН, место нахождения юридического лица, телефон/факс, наименование, ОГРН, ИНН саморегулируемой организации, членом которой является)	
АКТ	
освидетельствования скрытых работ	
№	<u>КЗ-МЖД-КИК-РД-25-6</u>
	<u>20 ноября 2025 г.</u>
	(дата составления акта)
Представитель застройщика, технического заказчика, лица, ответственного за эксплуатацию здания, сооружения, или	
регионального оператора по вопросам строительного контроля	
<u>Ведущий специалист ОпС АО "Коломенский Завод" Самойлов А.О., распоряжение 510/122 от 25.07.2025</u>	
(должность (при наличии), фамилия, инициалы, идентификационный номер в национальном реестре специалистов в области строительства (за исключением случаев, когда членство в саморегулируемых организациях в области строительства, реконструкции, капитального ремонта объектов капитального строительства не требуется), реквизиты распорядительного документа, подтверждающего полномочия, с указанием полного и (или) сокращенного наименования, ОГРН, ИНН, места нахождения юридического лица (в случае осуществления строительного контроля на основании договора с застройщиком или техническим заказчиком)	
Представитель застройщика, технического заказчика, лица, ответственного за эксплуатацию здания, сооружения, или	
регионального оператора по вопросам строительного контроля	
<u>Ведущий инженер строительного контроля ООО "Проминжиниринг" Дураев В.Ю., приказ № 53 от 23.06.2025 г.</u>	
(должность (при наличии), фамилия, инициалы, идентификационный номер в национальном реестре специалистов в области строительства (за исключением случаев, когда членство в саморегулируемых организациях в области строительства, реконструкции, капитального ремонта объектов капитального строительства не требуется), реквизиты распорядительного документа, подтверждающего полномочия, с указанием полного и (или) сокращенного наименования, ОГРН, ИНН, места нахождения юридического лица (в случае осуществления строительного контроля на основании договора с застройщиком или техническим заказчиком)	
Представитель лица, осуществляющего строительство, реконструкцию, капитальный ремонт	
<u>Руководитель проекта ООО «КиКГЕОСТРОЙ» Липатов В. Е. приказ № 1-КЗ-ЖД от 08.09.2025г.</u>	
(должность (при наличии), фамилия, инициалы, реквизиты распорядительного документа, подтверждающего полномочия)	
Представитель лица, осуществляющего строительство, реконструкцию, капитальный ремонт, по вопросам	
строительного контроля	
<u>Генеральный директор ООО «КиКГЕОСТРОЙ» Кесслер Ю.Ф., приказ №5-КЗ-ЖД от 08.09.2025г., идентификационный номер</u>	
<u>НОСТРОЙ С-77-118776</u>	
(должность (при наличии), фамилия, инициалы, идентификационный номер в национальном реестре специалистов в области строительства (за исключением случаев, когда членство в саморегулируемых организациях в области строительства, реконструкции, капитального ремонта объектов капитального строительства не требуется), реквизиты распорядительного документа, подтверждающего полномочия)	
Представитель лица, осуществляющего подготовку проектной документации (в случае привлечения застройщиком лица,	
осуществляющего подготовку проектной документации, для проверки соответствия выполняемых работ проектной документации	
согласно части 2 статьи 53 Градостроительного кодекса Российской Федерации)	
(должность (при наличии), фамилия, инициалы, реквизиты распорядительного документа, подтверждающего полномочия, с указанием полного и (или) сокращенного наименования, ОГРН, ИНН, места нахождения юридического лица (в случае осуществления авторского надзора лицом, не являющимся разработчиком проектной документации), полное и (или) сокращенное наименование, ОГРН, ИНН саморегулируемой организации, членом которой является указанное юридическое лицо, индивидуальный предприниматель (за исключением случаев, когда членство в саморегулируемых организациях в области инженерных изысканий, архитектурно-строительного проектирования, строительства, реконструкции, капитального ремонта объектов капитального строительства не требуется)	
Представитель лица, выполнившего работы, подлежащие освидетельствованию (в случае выполнения работ по	

договорам о строительстве, реконструкции, капитальном ремонте объектов капитального строительства, заключённым с иными лицами)

1. Старший прораб ООО «ШЕЛПРОКК» Шинкарев М.В., приказ №11 от 08.09.2025г.

2. Заместитель главного инженера ООО «ЭлектроЭнергетика» Аверкин А.В., приказ № 01/10 от 29.10.2025г.

(должность (при наличии), фамилия, инициалы, реквизиты распорядительного документа, подтверждающего полномочия, с указанием полного и (или) сокращенного наименования, ОГРН, ИНН, места нахождения юридического лица, фамилии, имени, отчества (последнее - при наличии), адреса места жительства, ОГРНИП, ИНН индивидуального предпринимателя)

произвели осмотр работ, выполненных:

ООО "ШЕЛПРОКК", ООО "ЭлектроЭнергетика"

(наименование лица, выполнившего работы, подлежащие освидетельствованию)

и составили настоящий акт о нижеследующем:

1. К освидетельствованию предъявлены следующие работы:

Демонтаж стрелочного перевода №10

(наименование скрытых работ)

2. Работы выполнены по проектной документации

КЗ-МЖД-КИК-РД-25 «Модернизация железнодорожного пути и стрелочных переводов» на территории АО «Коломенский завод», расположенного по адресу: Московская область, г. Коломна, ул. Партизан 42, Ведомость объемов работ Приложение №2 к Договору №5-КЗ

(номер, другие реквизиты чертежа, наименование проектной и/или рабочей документации, сведения о лицах, осуществляющих подготовку раздела проектной и/или рабочей документации)

3. При выполнении работ применены

-

(Наименование строительных материалов (изделий), реквизиты сертификатов и/или других документов, подтверждающих их качество и безопасность, в случае если необходимо указывать более 5 документов, указывается ссылка на их реестр, который является неотъемлемой частью акта)

4. Предъявлены документы, подтверждающие соответствие работ предъявляемым к ним требованиям:

Исполнительная схема №6. Демонтаж стрелочного перевода №10 – 1 лист.

(Исполнительные схемы и чертежи, результаты экспертиз, обследований, лабораторных и иных испытаний выполненных работ, проведенных в процессе строительного контроля)

5. Даты:

начала работ

20 ноября 2025г.

окончания работ

20 ноября 2025г.

6. Работы выполнены в соответствии с документами:

КЗ-МЖД-КИК-РД-25 «Модернизация железнодорожного пути и стрелочных переводов» на территории АО «Коломенский завод», расположенного по адресу: Московская область, г. Коломна, ул. Партизан 42, Ведомость объемов работ Приложение №2 к Договору №5-КЗ, СП 37.13330.2012 «Промышленный транспорт», СП 119.13330.2017 «Железные дороги колеи 1520 мм», СП 238.1326000.2015 «Железнодорожный путь»

(наименования и структурные единицы технических регламентов, иных нормативных правовых актов, разделы проектной и/или рабочей документации)

7. Разрешается производство последующих работ:

Выемка загрязненного балласта под стрелочный перевод №10

(наименование работ, строительных конструкций, участков сетей инженерно-технического обеспечения)

Дополнительные сведения

Акт составлен в

4-х

экземплярах (в случае заполнения акта на бумажном носителе).

Приложения :

Документы, указанные в пунктах 3 и 4 настоящего акта.

(исполнительные схемы и чертежи, результаты экспертиз, обследований, лабораторных и иных испытаний)

Представитель застройщика, технического заказчика, лица, ответственного за эксплуатацию здания, сооружения, или регионального оператора по вопросам строительного контроля

Ведущий специалист ОпС АО "Коломенский Завод" Самойлов А.О.

(фамилия, инициалы)

(подпись)

Представитель застройщика, технического заказчика, лица, ответственного за эксплуатацию здания, сооружения, или регионального оператора по вопросам строительного контроля

Ведущий инженер строительного контроля ООО "Проминжиниринг" Дураев В.Ю.

(фамилия, инициалы)

(подпись)

Представитель лица, осуществляющего строительство, реконструкцию, капитальный ремонт

Руководитель проекта ООО «КиКГЕОСТРОЙ» Липатов В. Е.

(фамилия, инициалы)

(подпись)

Представитель лица, осуществляющего строительство, реконструкцию, капитальный ремонт, по вопросам строительного контроля

Генеральный директор ООО «КиКГЕОСТРОЙ» Кесслер Ю.Ф.

(фамилия, инициалы)

(подпись)

Представитель лица, осуществляющего подготовку проектной документации (в случае осуществления авторского надзора)

(фамилия, инициалы)

(подпись)

Представитель лица, выполнившего работы, подлежащие освидетельствованию (в случае выполнения работ по договорам о строительстве, реконструкции, капитальном ремонте объектов капитального строительства, заключённым с иными лицами)

1. Старший прораб ООО «ШЕЛПРОКК» Шинкарев М.В.

2. Заместитель главного инженера ООО «ЭлектроЭнергетика» Аверкин А.В.


(фамилия, инициалы)

(подпись)

Каталог координат участка работ

№ п.п.	X, м	У, м	Н, м	Примечание
1	394653.52	2270243.75	109.79	
2	394650.29	2270250.33	109.84	
3	394639.84	2270270.24	109.70	
4	394627.16	2270292.20	109.92	
5	394623.83	2270290.23	110.02	
6	394636.65	2270268.43	109.81	
7	394645.36	2270248.07	109.57	
8	394648.00	2270241.36	109.75	

Согласовано					
Взам. инв. №					
Подп. и дата					
Инв. № подл.					

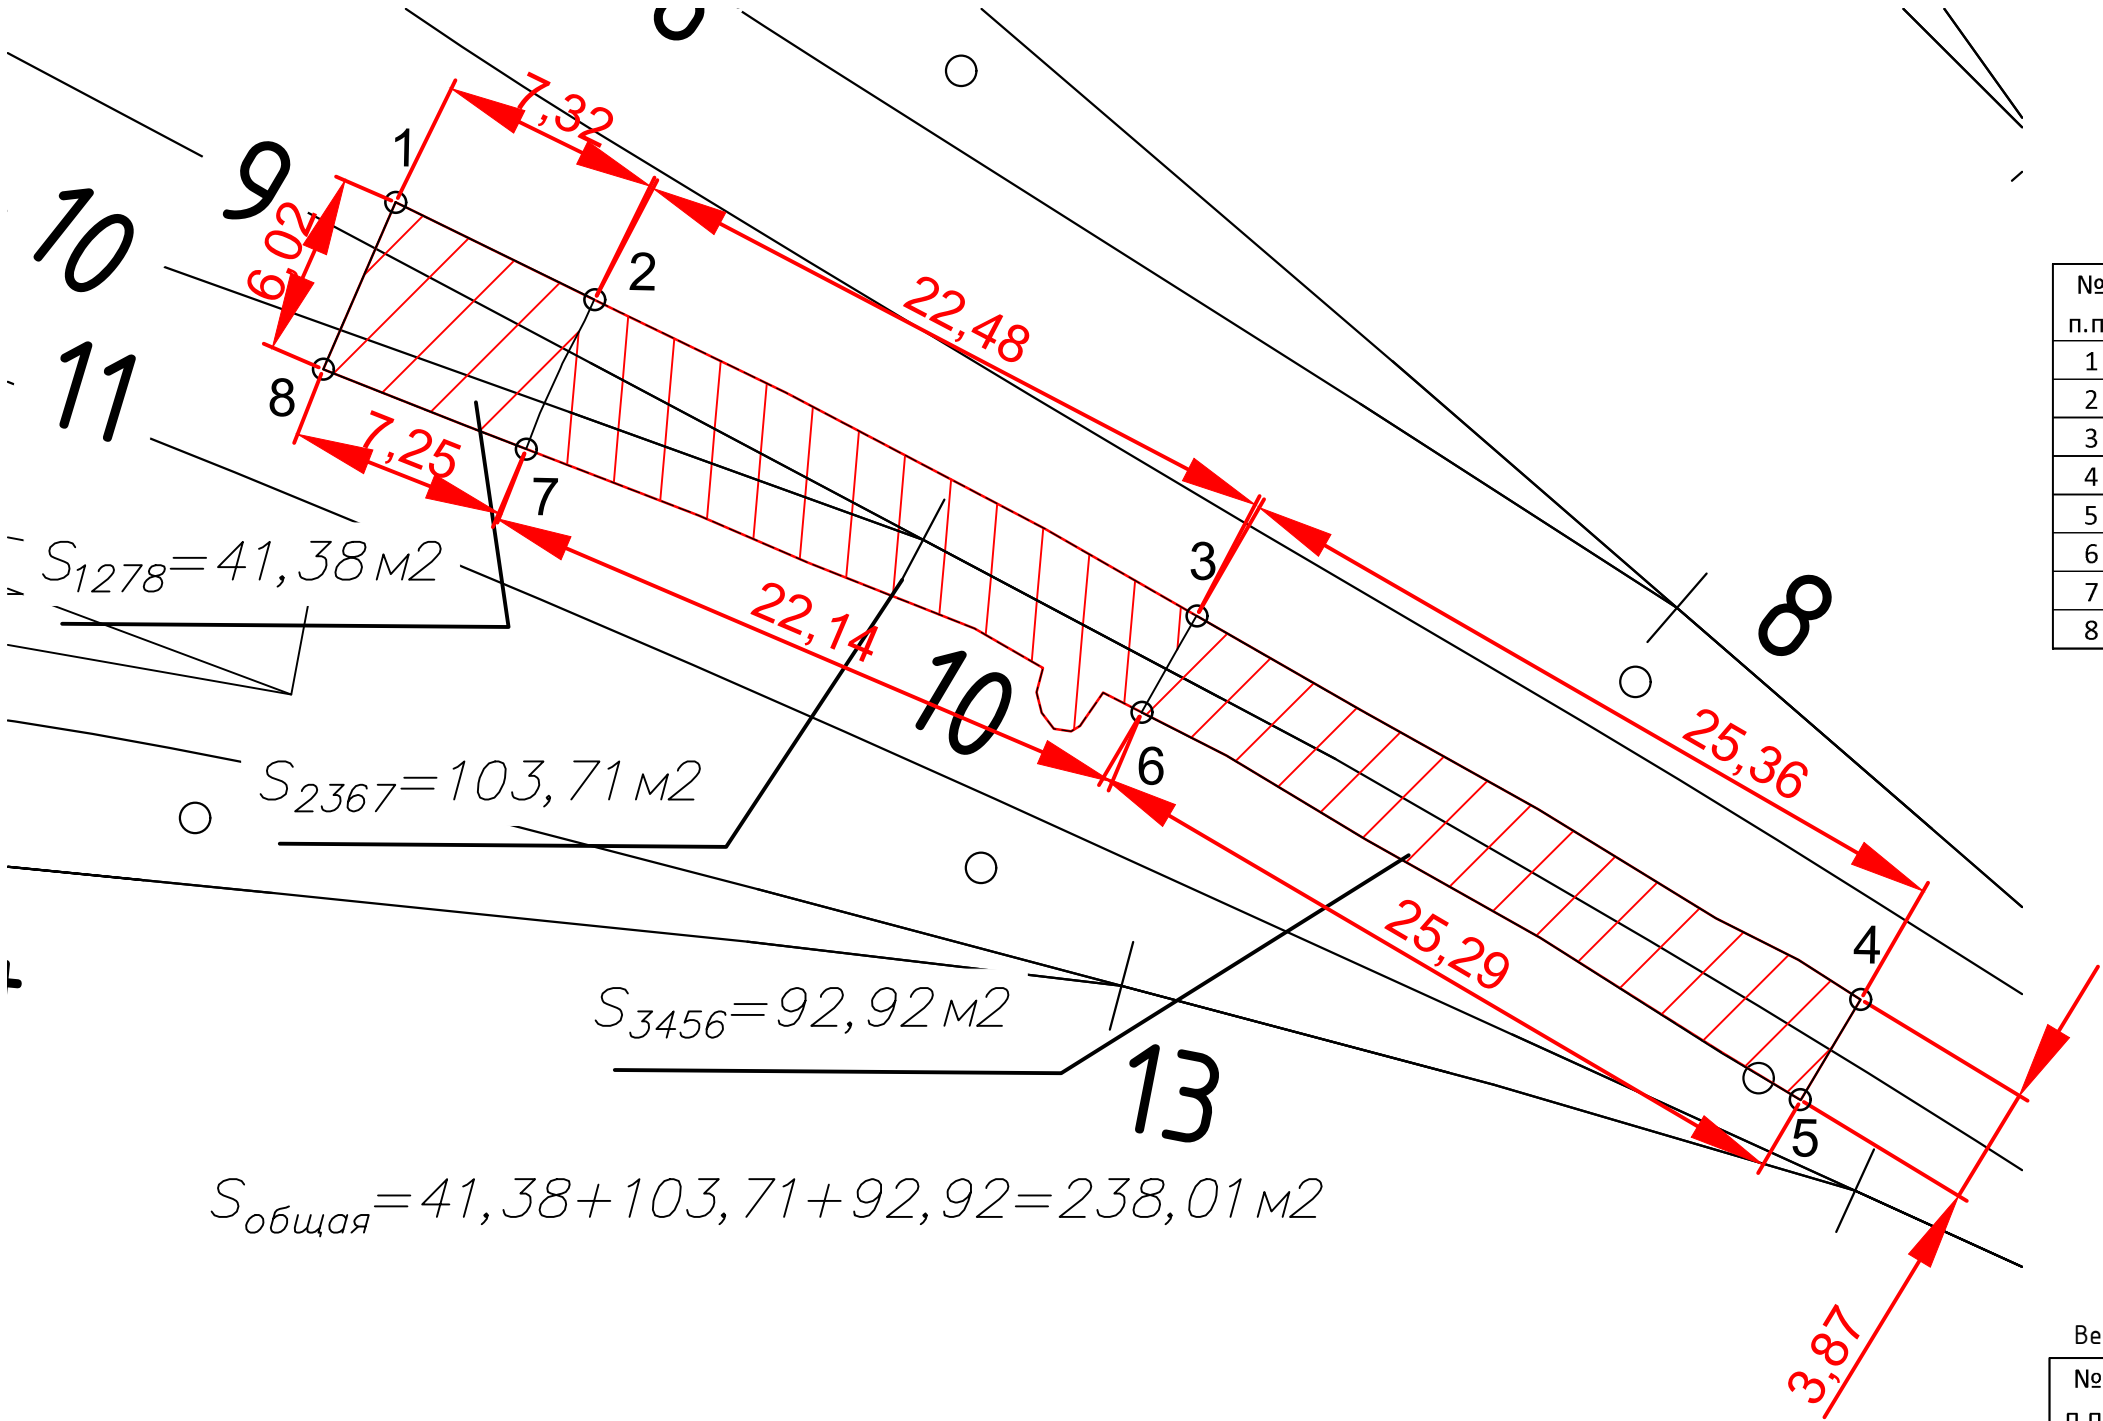

Ведомость объемов работ по демонтажу стрелочного перевода №10

№ п.п.	Наименование	Количество	Примечание
1	Демонтаж стяжек пути	9	9.9т
2	Демонтаж стрелочного перевода	1 комплект	
3	Демонтаж жб шпал	9	
4	Демонтаж деревянных брусьев	15	1,6т
5	Демонтаж деревянных шпал	64	3.4т
6	Демонтаж рельсов	2 x 19м	2.0т

Условные обозначения:

— граница работ

- Примечание:
- Измерения выполнялись тахеометром Sokkia CX105 №GS0496; Свидетельство о поверке: СИ №С-ЕВЕ/25-06-2025/442628234 действительно до 24.06.2026г;
 - Линейные размеры даны в метрах;

					2025	КЗ-МЖД-КИК-РД-25			
						«Модернизация железнодорожного пути и стрелочных переводов» на территории АО «Коломенский завод», расположенного по адресу: Московская область, г. Коломна, ул. Партизан 42			
Изм.	Кол.	Лист	№ док.	Подпись	Дата	Ремонт и обустройство СП10	Стадия	Лист	Листов
Руководитель проекта				Липатов В.И.	20.11		ИД	1	1
Старший прораб				Шинкарев М.В.	20.11				
Зам. глав. инж.				Аверкин А.В.	20.11				
						Исполнительная схема №6 Демонтаж стрелочного перевода №10		ООО «ЭлектроЭнергетика»	

Приказ Минстроя от 16.05.2023 №344/пр	
Приложение № 3	
Объект капитального строительства <u>«Модернизация железнодорожного пути и стрелочных переводов» на территории</u>	
<u>АО «Коломенский завод», расположенных по адресу Московская область, г. Коломна, ул. Партизан, д. 42</u>	
(наименование объекта капитального строительства в соответствии с проектной документацией, почтовый или строительный адрес объекта капитального строительства)	
Застройщик	
<u>АО "Коломенский Завод", 140408, Россия, Московская область, г. Коломна, ул. Партизан. Д.42.</u>	
(полное и (или) сокращенное наименование, ОГРН, ИНН, место нахождения юридического лица, телефон/факс;	
<u>ИНН 5022013517; ОГРН 1025002737242; тел. + 7(496) 613-89-85; факс +7(496) 613-80-66</u>	
наименование, ОГРН, ИНН саморегулируемой организации, членом которой является указанное юридическое лицо (за исключением случаев, когда членство в саморегулируемых организациях в области инженерных изысканий, архитектурно-строительного проектирования, строительства, реконструкции, капитального ремонта объектов капитального строительства не требуется);	
Технический заказчик	
<u>ООО "Проминжиниринг", 107140, г. Москва, Русаковская ул. дом 13, помещение ХХ-4,ОГРН 1147748139406,</u>	
(полное и (или) сокращенное наименование, ОГРН, ИНН, место нахождения юридического лица, телефон/факс;	
<u>ИНН 7734001650; тел. + 7(495) 909-93-48. Ассоциация строителей "Саморегулируемая организация</u>	
<u>"Строительные допуски", № СРО-С-187-26012010 от 11.03.2025 г., ИНН 7714322214, ОГРН 1097799011045</u>	
наименование, ОГРН, ИНН саморегулируемой организации, членом которой является указанное юридическое лицо (за исключением случаев, когда членство в саморегулируемых организациях в области инженерных изысканий, архитектурно-строительного проектирования, строительства, реконструкции, капитального ремонта объектов капитального строительства не требуется);	
Лицо, осуществляющее строительство, реконструкцию, капитальный ремонт	
<u>ООО «КиКГЕОСТРОЙ», ОГРН 1127747247704, ИНН 7709918820, 109004, Г.МОСКВА, УЛ. ЗЕМЛЯНОЙ ВАЛ, Д.65, КВ.59</u>	
(полное и (или) сокращенное наименование, ОГРН, ИНН, место нахождения юридического лица, телефон/факс;	
<u>тел. +7 (495) 915-24-71, член саморегулируемой ассоциации СРО «МАС» регистрационный номер СРО-С-148-24122009</u>	
наименование, ОГРН, ИНН саморегулируемой организации, членом которой является указанное юридическое лицо (за исключением случаев, когда членство в саморегулируемых организациях в области инженерных изысканий, архитектурно-строительного проектирования, строительства, реконструкции, капитального ремонта объектов капитального строительства не требуется);	
Лицо, осуществляющее подготовку проектной документации	
(полное и (или) сокращенное наименование, ОГРН, ИНН, место нахождения юридического лица, телефон/факс;	
наименование, ОГРН, ИНН саморегулируемой организации, членом которой является указанное юридическое лицо (за исключением случаев, когда членство в саморегулируемых организациях в области инженерных изысканий, архитектурно-строительного проектирования, строительства, реконструкции, капитального ремонта объектов капитального строительства не требуется);	
Лицо, осуществляющее строительство, выполнившее работы, подлежащие освидетельствованию:	
<u>ООО «ШЕЛПРОКК», ОГРН 1237700462427, ИНН 9726048866, 117535, Г.МОСКВА, МУНИЦИПАЛЬНЫЙ ОКРУГ ЧЕРТАНОВО</u>	
<u>ЮЖНОЕ, ПРОЕЗД 3-Й ДОРОЖНЫЙ, Д. 6, К. 2, член саморегулируемой ассоциации «Архитектурное наследие»,</u>	
<u>регистрационный номер СРО-С-230-07092010</u>	
<u>ООО «ЭлектроЭнергетика», ОГРН 1175074004698, ИНН 5037011400, 142281, Московская обл., г. Протвино, Кременковское ш., д. 5,</u>	
<u>член саморегулируемой ассоциации «Объединение Специализированных Организаций Профессиональные Строители»,</u>	
<u>регистрационный номер СРО-С-219-21042010</u>	
(фамилия, имя, отчество, адрес места жительства, ОГРНИП, ИНН индивидуального предпринимателя, наименование, ОГРН, ИНН, место нахождения юридического лица, телефон/факс, наименование, ОГРН, ИНН саморегулируемой организации, членом которой является)	
АКТ	
освидетельствования скрытых работ	
№	<u>КЗ-МЖД-КИК-РД-25-7</u>
	<u>21 ноября 2025 г.</u>
	(дата составления акта)
Представитель застройщика, технического заказчика, лица, ответственного за эксплуатацию здания, сооружения, или	
регионального оператора по вопросам строительного контроля	
<u>Ведущий специалист ОпС АО "Коломенский Завод" Самойлов А.О., распоряжение 510/122 от 25.07.2025</u>	
(должность (при наличии), фамилия, инициалы, идентификационный номер в национальном реестре специалистов в области строительства (за исключением случаев, когда членство в саморегулируемых организациях в области строительства, реконструкции, капитального ремонта объектов капитального строительства не требуется), реквизиты распорядительного документа, подтверждающего полномочия, с указанием полного и (или) сокращенного наименования, ОГРН, ИНН, места нахождения юридического лица (в случае осуществления строительного контроля на основании договора с застройщиком или техническим заказчиком)	
Представитель застройщика, технического заказчика, лица, ответственного за эксплуатацию здания, сооружения, или	
регионального оператора по вопросам строительного контроля	
<u>Ведущий инженер строительного контроля ООО "Проминжиниринг" Дураев В.Ю., приказ № 53 от 23.06.2025 г.</u>	
(должность (при наличии), фамилия, инициалы, идентификационный номер в национальном реестре специалистов в области строительства (за исключением случаев, когда членство в саморегулируемых организациях в области строительства, реконструкции, капитального ремонта объектов капитального строительства не требуется), реквизиты распорядительного документа, подтверждающего полномочия, с указанием полного и (или) сокращенного наименования, ОГРН, ИНН, места нахождения юридического лица (в случае осуществления строительного контроля на основании договора с застройщиком или техническим заказчиком)	
Представитель лица, осуществляющего строительство, реконструкцию, капитальный ремонт	
<u>Руководитель проекта ООО «КиКГЕОСТРОЙ» Липатов В. Е. приказ № 1-КЗ-ЖД от 08.09.2025г.</u>	
(должность (при наличии), фамилия, инициалы, реквизиты распорядительного документа, подтверждающего полномочия)	
Представитель лица, осуществляющего строительство, реконструкцию, капитальный ремонт, по вопросам	
строительного контроля	
<u>Генеральный директор ООО «КиКГЕОСТРОЙ» Кесслер Ю.Ф., приказ №5-КЗ-ЖД от 08.09.2025г., идентификационный номер</u>	
<u>НОСТРОЙ С-77-118776</u>	
(должность (при наличии), фамилия, инициалы, идентификационный номер в национальном реестре специалистов в области строительства (за исключением случаев, когда членство в саморегулируемых организациях в области строительства, реконструкции, капитального ремонта объектов капитального строительства не требуется), реквизиты распорядительного документа, подтверждающего полномочия)	
Представитель лица, осуществляющего подготовку проектной документации (в случае привлечения застройщиком лица,	
осуществляющего подготовку проектной документации, для проверки соответствия выполняемых работ проектной документации	
согласно части 2 статьи 53 Градостроительного кодекса Российской Федерации)	
(должность (при наличии), фамилия, инициалы, реквизиты распорядительного документа, подтверждающего полномочия, с указанием полного и (или) сокращенного наименования, ОГРН, ИНН, места нахождения юридического лица (в случае осуществления авторского надзора лицом, не являющимся разработчиком проектной документации), полное и (или) сокращенное наименование, ОГРН, ИНН саморегулируемой организации, членом которой является указанное юридическое лицо, индивидуальный предприниматель (за исключением случаев, когда членство в саморегулируемых организациях в области инженерных изысканий, архитектурно-строительного проектирования, строительства, реконструкции, капитального ремонта объектов капитального строительства не требуется)	
Представитель лица, выполнившего работы, подлежащие освидетельствованию (в случае выполнения работ по	

договорам о строительстве, реконструкции, капитальном ремонте объектов капитального строительства, заключённым с иными лицами)

1. Старший прораб ООО «ШЕЛПРОКК» Шинкарев М.В., приказ №11 от 08.09.2025г.

2. Заместитель главного инженера ООО «ЭлектроЭнергетика» Аверкин А.В., приказ № 01/10 от 29.10.2025г.

(должность (при наличии), фамилия, инициалы, реквизиты распорядительного документа, подтверждающего полномочия, с указанием полного и (или) сокращенного наименования, ОГРН, ИНН, места нахождения юридического лица, фамилии, имени, отчества (последнее - при наличии), адреса места жительства, ОГРНИП, ИНН индивидуального предпринимателя)

произвели осмотр работ, выполненных:

ООО "ШЕЛПРОКК", ООО "ЭлектроЭнергетика"

(наименование лица, выполнившего работы, подлежащие освидетельствованию)

и составили настоящий акт о нижеследующем:

1. К освидетельствованию предъявлены следующие работы:

Выемка загрязненного балласта под стрелочный перевод №10

(наименование скрытых работ)

2. Работы выполнены по проектной документации

КЗ-МЖД-КИК-РД-25 «Модернизация железнодорожного пути и стрелочных переводов» на территории АО «Коломенский завод», расположенного по адресу: Московская область, г. Коломна, ул. Партизан 42, Ведомость объемов работ Приложение №2 к Договору №5-КЗ

(номер, другие реквизиты чертежа, наименование проектной и/или рабочей документации, сведения о лицах, осуществляющих подготовку раздела проектной и/или рабочей документации)

3. При выполнении работ применены

-

(Наименование строительных материалов (изделий), реквизиты сертификатов и/или других документов, подтверждающих их качество и безопасность, в случае если необходимо указывать более 5 документов, указывается ссылка на их реестр, который является неотъемлемой частью акта)

4. Предъявлены документы, подтверждающие соответствие работ предъявляемым к ним требованиям:

Исполнительная схема №7. Выемка загрязненного балласта под стрелочный перевод №10 – 1 лист.

(Исполнительные схемы и чертежи, результаты экспертиз, обследований, лабораторных и иных испытаний выполненных работ, проведенных в процессе строительного контроля)

5. Даты:

начала работ

21 ноября 2025г.

окончания работ

21 ноября 2025г.

6. Работы выполнены в соответствии с документами:

КЗ-МЖД-КИК-РД-25 «Модернизация железнодорожного пути и стрелочных переводов» на территории АО «Коломенский завод», расположенного по адресу: Московская область, г. Коломна, ул. Партизан 42, Ведомость объемов работ Приложение №2 к Договору №5-КЗ, СП 37.13330.2012 «Промышленный транспорт», СП 119.13330.2017 «Железные дороги колеи 1520 мм», СП 238.1326000.2015 «Железнодорожный путь»

(наименования и структурные единицы технических регламентов, иных нормативных правовых актов, разделы проектной и/или рабочей документации)

7. Разрешается производство последующих работ:

Устройство щебеночного балласта под стрелочный перевод №10

(наименование работ, строительных конструкций, участков сетей инженерно-технического обеспечения)

Дополнительные сведения

Акт составлен в

4-х

экземплярах (в случае заполнения акта на бумажном носителе).

Приложения :

Документы, указанные в пунктах 3 и 4 настоящего акта.

(исполнительные схемы и чертежи, результаты экспертиз, обследований, лабораторных и иных испытаний)

Представитель застройщика, технического заказчика, лица, ответственного за эксплуатацию здания, сооружения, или регионального оператора по вопросам строительного контроля

Ведущий специалист ОпС АО "Коломенский Завод" Самойлов А.О.

(фамилия, инициалы)

(подпись)

Представитель застройщика, технического заказчика, лица, ответственного за эксплуатацию здания, сооружения, или регионального оператора по вопросам строительного контроля

Ведущий инженер строительного контроля ООО "Проминжиниринг" Дураев В.Ю.

(фамилия, инициалы)

(подпись)

Представитель лица, осуществляющего строительство, реконструкцию, капитальный ремонт

Руководитель проекта ООО «КиКГЕОСТРОЙ» Липатов В. Е.

(фамилия, инициалы)

(подпись)

Представитель лица, осуществляющего строительство, реконструкцию, капитальный ремонт, по вопросам строительного контроля

Генеральный директор ООО «КиКГЕОСТРОЙ» Кесслер Ю.Ф.

(фамилия, инициалы)

(подпись)

Представитель лица, осуществляющего подготовку проектной документации (в случае осуществления авторского надзора)

(фамилия, инициалы)

(подпись)


Представитель лица, выполнившего работы, подлежащие освидетельствованию (в случае выполнения работ по договорам о строительстве, реконструкции, капитальном ремонте объектов капитального строительства, заключённым с иными лицами)

1. Старший прораб ООО «ШЕЛПРОКК» Шинкарев М.В.

2. Заместитель главного инженера ООО «ЭлектроЭнергетика» Аверкин А.В.

(фамилия, инициалы)

(подпись)

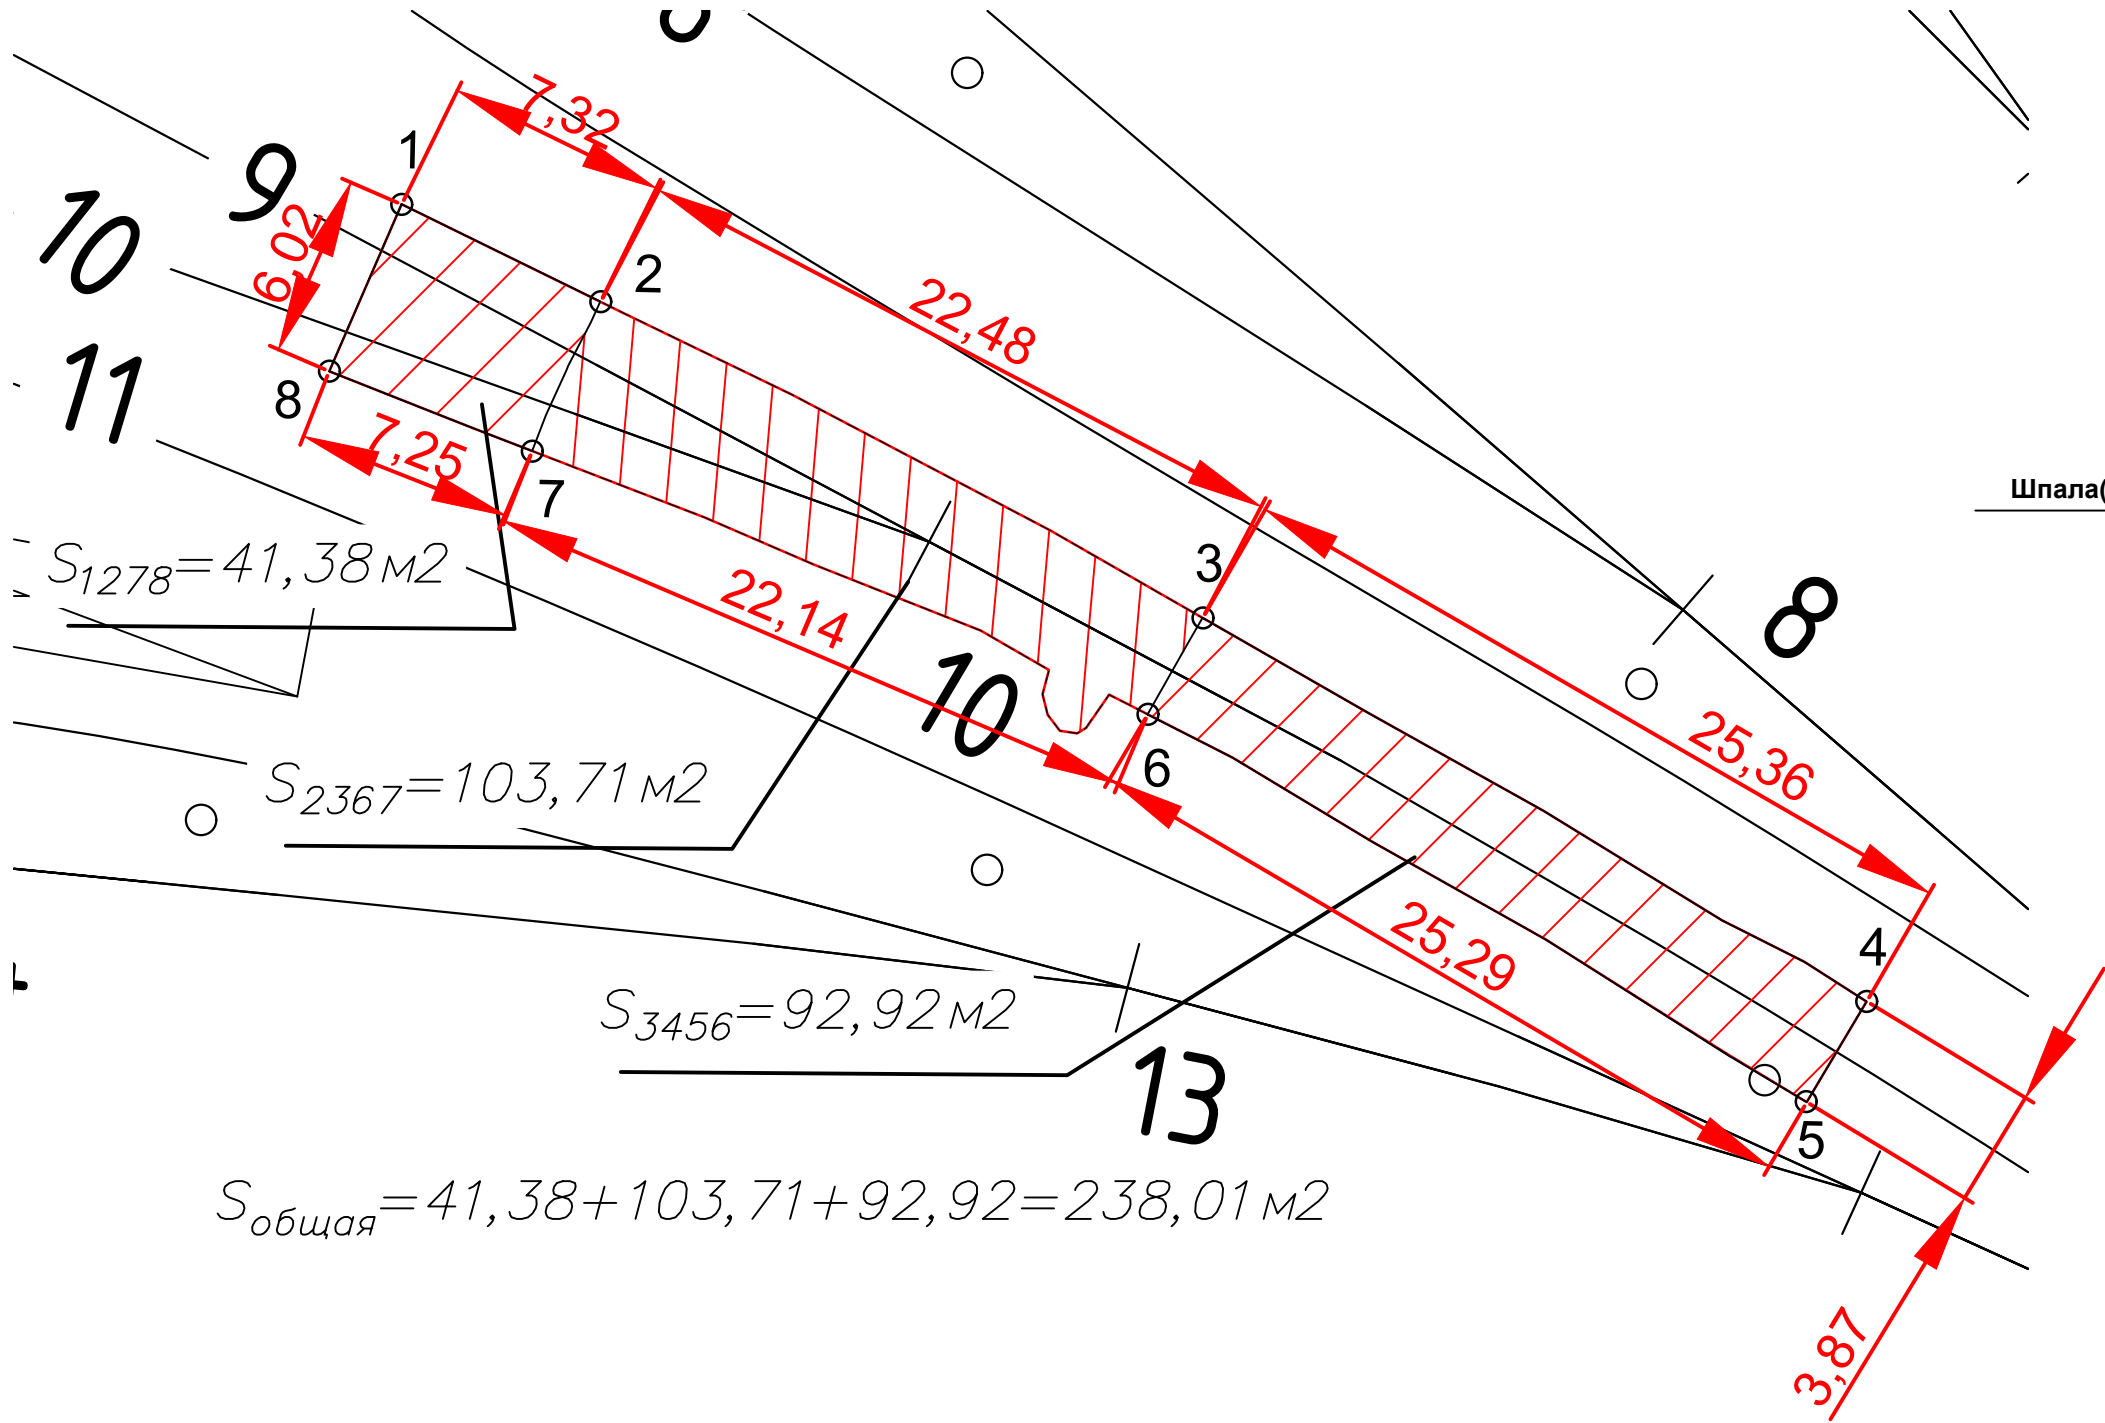

Ведомость объемов работ по выемке загрязненного балласта под стрелочный перевод №10

№ п.п.	Объем 9 (девяти) ЖБ шпал, Ж м3 9*0.3*0.23*2.70=1.68м3	Объем 15(пятнадцати) деревянных брусьев, Б м3 15*0.23*0.16*4.00=2.21м3	Объем 64(шестьдесят) деревянных шпал, Ш м3 64*0.23*0.16*2.75=6.48м3	Площадь очистки, О м2	Глубина очистки(0.12м ниже нижней грани шпалы или бруса) Г, м 0.12+0.15(высота шпалы)=0.27м	Общий объем загрязненного щебня, V=Г*О-Ж-Б-Ш= 0.27*238.01-1.68-2.21-6.48=53.89м3	Примечание
1	1.68	2.21	6.48	238.01	0.27	53.89	

Условные обозначения:

— граница работ

Примечание:
1. Измерения выполнялись тахеометром Sokkia CX105 №GS0496; Свидетельство о поверке: СИ №С-ЕВЕ/25-06-2025/442628234 действительно до 24.06.2026г;
2. Линейные размеры даны в метрах;

					2025	КЗ-МЖД-КИК-РД-25			
						«Модернизация железнодорожного пути и стрелочных переводов» на территории АО «Коломенский завод», расположенного по адресу: Московская область, г. Коломна, ул. Партизан 42			
Изм.	Кол.	Лист	№ док.	Подпись	Дата				
Руков. проекта		Липатов В.И.			21.11	Ремонт и обустройство СП10	Стадия	Лист	Листов
Старший прораб		Шинкарев МВ.			21.11		ИД	1	1
Зам. глав. инж.		Аверкин АВ.			21.11				
						Исполнительная схема №7	ООО "ЭлектроЭнергетика"		
						Выемка загрязненного балласта под стрелочный			
						перевод №10			

Объект капитального строительства	<i>«Модернизация железнодорожного пути и стрелочных переводов» на территории АО «Коломенский завод», расположенных по адресу Московская область, г. Коломна, ул. Партизан, д. 42</i>
--	--

(наименование объекта капитального строительства в соответствии с проектной документацией, почтовый или строительный адрес объекта капитального строительства)

Застройщик

АО "Коломенский Завод", 140408, Россия, Московская область, г. Коломна, ул. Партизан. Д.42.

(полное и (или) сокращенное наименование, ОГРН, ИНН, место нахождения юридического лица, телефон/факс;

ИНН 5022013517; ОГРН 1025002737242; тел. + 7(496) 613-89-85; факс +7(496) 613-80-66

наименование, ОГРН, ИНН саморегулируемой организации, членом которой является указанное юридическое лицо (за исключением случаев, когда членство в саморегулируемых организациях в области инженерных изысканий, архитектурно-строительного проектирования, строительства, реконструкции, капитального ремонта объектов капитального строительства не требуется);

Технический заказчик

ООО "Проминжиниринг", 107140, г. Москва, Русаковская ул. дом 13, помещение ХХ-4,ОГРН 1147748139406,

(полное и (или) сокращенное наименование, ОГРН, ИНН, место нахождения юридического лица, телефон/факс;

ИНН 7734001650; тел. + 7(495) 909-93-48. Ассоциация строителей "Саморегулируемая организация

"Строительные допуски", № СРО-С-187-26012010 от 11.03.2025 г., ИНН 7714322214, ОГРН 1097799011045

наименование, ОГРН, ИНН саморегулируемой организации, членом которой является указанное юридическое лицо (за исключением случаев, когда членство в саморегулируемых организациях в области инженерных изысканий, архитектурно-строительного проектирования, строительства, реконструкции, капитального ремонта объектов капитального строительства не требуется);

Лицо, осуществляющее строительство, реконструкцию, капитальный ремонт

ООО «КиКГЕОСТРОЙ», ОГРН 1127747247704, ИНН 7709918820, 109004, Г.МОСКВА, УЛ. ЗЕМЛЯНОЙ ВАЛ, Д.65, КВ.59

(полное и (или) сокращенное наименование, ОГРН, ИНН, место нахождения юридического лица, телефон/факс;

тел. +7 (495) 915-24-71, член саморегулируемой ассоциации СРО «МАС» регистрационный номер СРО-С-148-24122009

наименование, ОГРН, ИНН саморегулируемой организации, членом которой является указанное юридическое лицо (за исключением случаев, когда членство в саморегулируемых организациях в области инженерных изысканий, архитектурно-строительного проектирования, строительства, реконструкции, капитального ремонта объектов капитального строительства не требуется);

Лицо, осуществляющее подготовку проектной документации

(полное и (или) сокращенное наименование, ОГРН, ИНН, место нахождения юридического лица, телефон/факс;

наименование, ОГРН, ИНН саморегулируемой организации, членом которой является указанное юридическое лицо (за исключением случаев, когда членство в саморегулируемых организациях в области инженерных изысканий, архитектурно-строительного проектирования, строительства, реконструкции, капитального ремонта объектов капитального строительства не требуется);

Лицо, осуществляющее строительство, выполнившее работы, подлежащие освидетельствованию:

ООО «ШЕЛПРОКК», ОГРН 1237700462427, ИНН 9726048866, 117535, Г.МОСКВА, МУНИЦИПАЛЬНЫЙ ОКРУГ ЧЕРТАНОВО

ЮЖНОЕ, ПРОЕЗД 3-Й ДОРОЖНЫЙ, Д. 6, К. 2, член саморегулируемой ассоциации «Архитектурное наследие»,

регистрационный номер СРО-С-230-07092010

ООО «ЭлектроЭнергетика», ОГРН 1175074004698, ИНН 5037011400, 142281, Московская обл., г. Протвино, Кременковское ш., д. 5,

член саморегулируемой ассоциации «Объединение Специализированных Организаций Профессиональные Строители»,

регистрационный номер СРО-С-219-21042010

(фамилия, имя, отчество, адрес места жительства, ОГРНИП, ИНН индивидуального предпринимателя, наименование, ОГРН, ИНН, место нахождения юридического лица, телефон/факс, наименование, ОГРН, ИНН саморегулируемой организации, членом которой является)

АКТ

освидетельствования скрытых работ

№

КЗ-МЖД-КИК-РД-25-8

22 ноября 2025 г.

(дата составления акта)

Представитель застройщика, технического заказчика, лица, ответственного за эксплуатацию здания, сооружения, или регионального оператора по вопросам строительного контроля

Ведущий специалист ОпС АО "Коломенский Завод" Самойлов А.О., распоряжение 510/122 от 25.07.2025

(должность (при наличии), фамилия, инициалы, идентификационный номер в национальном реестре специалистов в области строительства (за исключением случаев, когда членство в саморегулируемых организациях в области строительства, реконструкции, капитального ремонта объектов капитального строительства не требуется), реквизиты распорядительного документа, подтверждающего полномочия, с указанием полного и (или) сокращенного наименования, ОГРН, ИНН, места нахождения юридического лица (в случае осуществления строительного контроля на основании договора с застройщиком или техническим заказчиком)

Представитель застройщика, технического заказчика, лица, ответственного за эксплуатацию здания, сооружения, или регионального оператора по вопросам строительного контроля

Ведущий инженер строительного контроля ООО "Проминжиниринг" Дураев В.Ю., приказ № 53 от 23.06.2025 г.

(должность (при наличии), фамилия, инициалы, идентификационный номер в национальном реестре специалистов в области строительства (за исключением случаев, когда членство в саморегулируемых организациях в области строительства, реконструкции, капитального ремонта объектов капитального строительства не требуется), реквизиты распорядительного документа, подтверждающего полномочия, с указанием полного и (или) сокращенного наименования, ОГРН, ИНН, места нахождения юридического лица (в случае осуществления строительного контроля на основании договора с застройщиком или техническим заказчиком)

Представитель лица, осуществляющего строительство, реконструкцию, капитальный ремонт

Руководитель проекта ООО «КиКГЕОСТРОЙ» Липатов В. Е. приказ № 1-КЗ-ЖД от 08.09.2025г.

(должность (при наличии), фамилия, инициалы, реквизиты распорядительного документа, подтверждающего полномочия)

Представитель лица, осуществляющего строительство, реконструкцию, капитальный ремонт, по вопросам строительного контроля

Генеральный директор ООО «КиКГЕОСТРОЙ» Кесслер Ю.Ф., приказ №5-КЗ-ЖД от 08.09.2025г., идентификационный номер

НОСТРОЙ С-77-118776

(должность (при наличии), фамилия, инициалы, идентификационный номер в национальном реестре специалистов в области строительства (за исключением случаев, когда членство в саморегулируемых организациях в области строительства, реконструкции, капитального ремонта объектов капитального строительства не требуется), реквизиты распорядительного документа, подтверждающего полномочия)

Представитель лица, осуществляющего подготовку проектной документации (в случае привлечения застройщиком лица, осуществляющего подготовку проектной документации, для проверки соответствия выполняемых работ проектной документации согласно части 2 статьи 53 Градостроительного кодекса Российской Федерации)

(должность (при наличии), фамилия, инициалы, реквизиты распорядительного документа, подтверждающего полномочия, с указанием полного и (или) сокращенного наименования, ОГРН, ИНН, места нахождения юридического лица (в случае осуществления авторского надзора лицом, не являющимся разработчиком проектной документации), полное и (или) сокращенное наименование, ОГРН, ИНН саморегулируемой организации, членом которой является указанное юридическое лицо, индивидуальный предприниматель (за исключением случаев, когда членство в саморегулируемых организациях в области инженерных изысканий, архитектурно-строительного проектирования, строительства, реконструкции, капитального ремонта объектов капитального строительства не требуется)

Представитель лица, выполнившего работы, подлежащие освидетельствованию (в случае выполнения работ по

договорам о строительстве, реконструкции, капитальном ремонте объектов капитального строительства, заключённым с иными лицами)

1. Старший прораб ООО «ШЕЛПРОКК» Шинкарев М.В., приказ №11 от 08.09.2025г.

2. Заместитель главного инженера ООО «ЭлектроЭнергетика» Аверкин А.В., приказ № 01/10 от 29.10.2025г.

(должность (при наличии), фамилия, инициалы, реквизиты распорядительного документа, подтверждающего полномочия, с указанием полного и (или) сокращенного наименования, ОГРН, ИНН, места нахождения юридического лица, фамилии, имени, отчества (последнее - при наличии), адреса места жительства, ОГРНИП, ИНН индивидуального предпринимателя)

произвели осмотр работ, выполненных:

ООО "ШЕЛПРОКК", ООО "ЭлектроЭнергетика"

(наименование лица, выполнившего работы, подлежащие освидетельствованию)

и составили настоящий акт о нижеследующем:

1. К освидетельствованию предъявлены следующие работы:

Устройство щебеночного балласта под стрелочный перевод №10

(наименование скрытых работ)

2. Работы выполнены по проектной документации

КЗ-МЖД-КИК-РД-25 «Модернизация железнодорожного пути и стрелочных переводов» на территории АО «Коломенский завод», расположенного по адресу: Московская область, г. Коломна, ул. Партизан 42, Ведомость объемов работ Приложение №2 к Договору №5-КЗ

(номер, другие реквизиты чертежа, наименование проектной и/или рабочей документации, сведения о лицах, осуществляющих подготовку раздела проектной и/или рабочей документации)

3. При выполнении работ применены

Щебень 20-40мм паспорт №71 от 05.02.2025г. Протокол испытания №52п от 27.01.2025г., Заключение об степени уплотнении 22.11-1/25 от 22.11.2025г.

(Наименование строительных материалов (изделий), реквизиты сертификатов и/или других документов, подтверждающих их качество и безопасность, в случае если необходимо указывать более 5 документов, указывается ссылка на их реестр, который является неотъемлемой частью акта)

4. Предъявлены документы, подтверждающие соответствие работ предъявляемым к ним требованиям:

Исполнительная схема №8. Устройство щебеночного балласта под стрелочный перевод №10 – 1 лист.

(Исполнительные схемы и чертежи, результаты экспертиз, обследований, лабораторных и иных испытаний выполненных работ, проведенных в процессе строительного контроля)

5. Даты:

начала работ

21 ноября 2025г.

окончания работ

22 ноября 2025г.

6. Работы выполнены в соответствии с документами:

КЗ-МЖД-КИК-РД-25 «Модернизация железнодорожного пути и стрелочных переводов» на территории АО «Коломенский завод», расположенного по адресу: Московская область, г. Коломна, ул. Партизан 42, Ведомость объемов работ Приложение №2 к Договору №5-КЗ, СП 37.13330.2012 «Промышленный транспорт», СП 119.13330.2017 «Железные дороги колеи 1520 мм», СП 238.1326000.2015 «Железнодорожный путь»

(наименования и структурные единицы технических регламентов, иных нормативных правовых актов, разделы проектной и/или рабочей документации)

7. Разрешается производство последующих работ:

Укладка стрелочного перевода №10

(наименование работ, строительных конструкций, участков сетей инженерно-технического обеспечения)

Дополнительные сведения

Акт составлен в

4-х

экземплярах (в случае заполнения акта на бумажном носителе).

Приложения :

Документы, указанные в пунктах 3 и 4 настоящего акта.

(исполнительные схемы и чертежи, результаты экспертиз, обследований, лабораторных и иных испытаний)

Представитель застройщика, технического заказчика, лица, ответственного за эксплуатацию здания, сооружения, или регионального оператора по вопросам строительного контроля

Ведущий специалист ОпС АО "Коломенский Завод" Самойлов А.О.

(фамилия, инициалы)(подпись)

Представитель застройщика, технического заказчика, лица, ответственного за эксплуатацию здания, сооружения, или регионального оператора по вопросам строительного контроля

Ведущий инженер строительного контроля ООО "Проминжиниринг" Дураев В.Ю.

(фамилия, инициалы)(подпись)

Представитель лица, осуществляющего строительство, реконструкцию, капитальный ремонт

Руководитель проекта ООО «КиКГЕОСТРОЙ» Липатов В. Е.

(фамилия, инициалы)(подпись)

Представитель лица, осуществляющего строительство, реконструкцию, капитальный ремонт, по вопросам строительного контроля

Генеральный директор ООО «КиКГЕОСТРОЙ» Кесслер Ю.Ф.

(фамилия, инициалы)(подпись)

Представитель лица, осуществляющего подготовку проектной документации (в случае осуществления авторского надзора)


(фамилия, инициалы)(подпись)

Представитель лица, выполнившего работы, подлежащие освидетельствованию (в случае выполнения работ по договорам о строительстве, реконструкции, капитальном ремонте объектов капитального строительства, заключённым с иными лицами)

1. Старший прораб ООО «ШЕЛПРОКК» Шинкарев М.В.

2. Заместитель главного инженера ООО «ЭлектроЭнергетика» Аверкин А.В.

(фамилия, инициалы)(подпись)

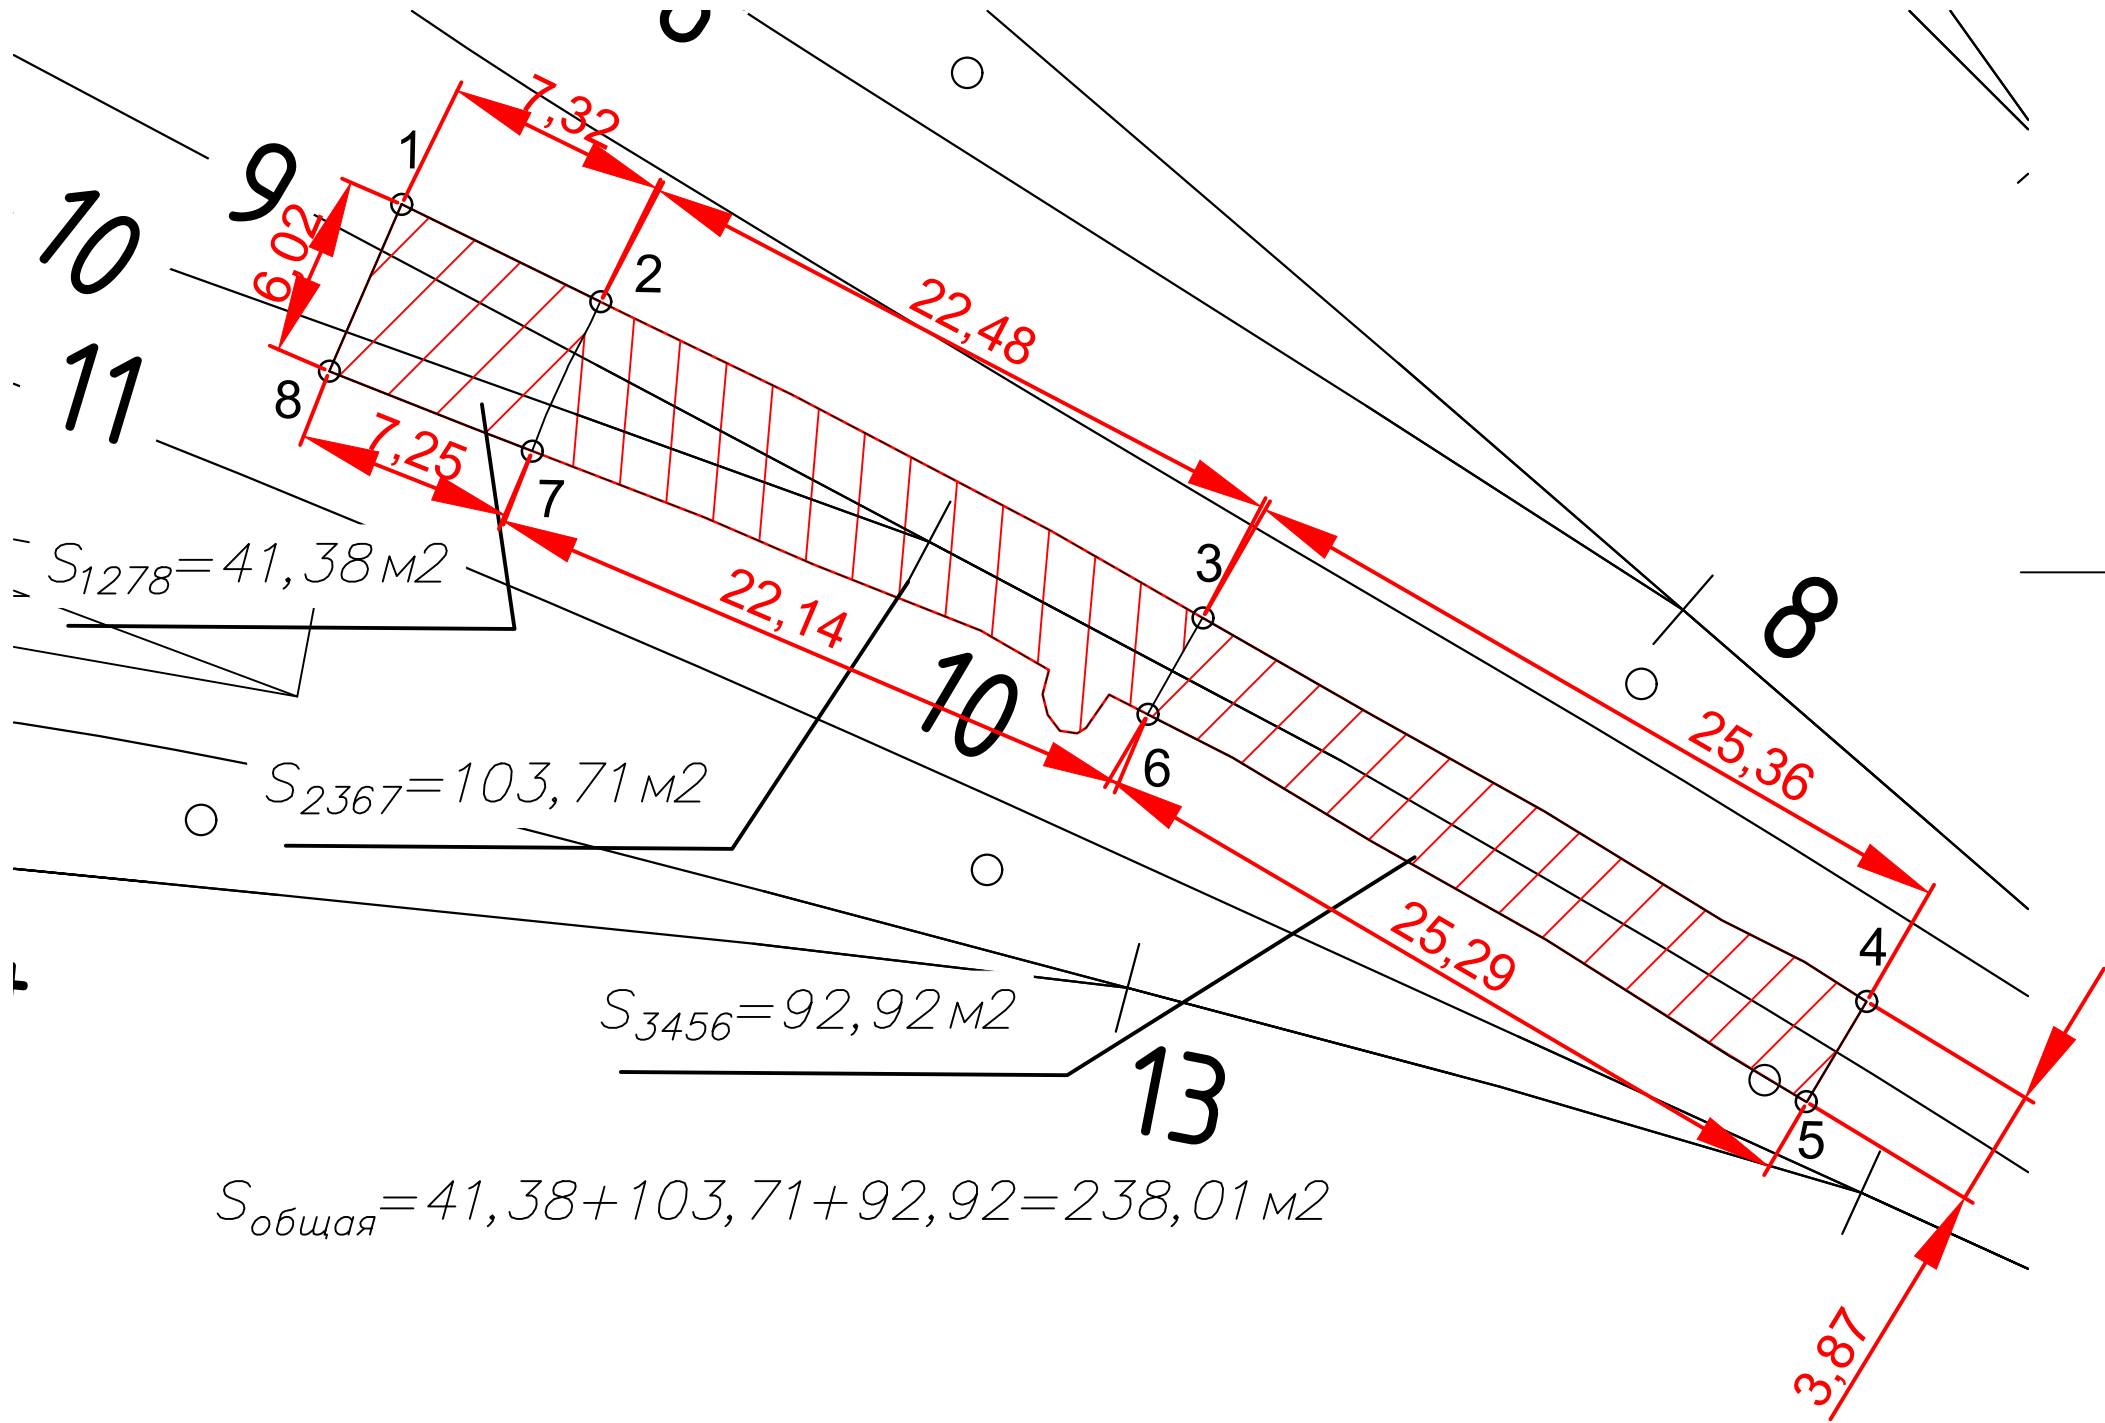

Согласовано					
Взам. инв. №					
Подп. и дата					
Инв. № подл.					


Условные обозначения:

— граница работ

- Примечание:
- Измерения выполнялись тахеометром Sokkia CX105 №GS0496; Свидетельство о поверке: СИ №С-ЕВЕ/25-06-2025/442628234 действительно до 24.06.2026г;
 - Линейные размеры даны в метрах;

Ведомость объемов работ по устройству щебеночного основания стрелочного перевода №10

№ п.п.	Площадь основания, О м2	Высота щебеночного основания, В м	Общий объем щебня, V=Г*О=238.01*0.10=23.80м3	Примечание
1	238.01	Уплотнение грунта пневматическими трамбовками, группа грунтов: 1-2		
2	238.01	0.10	23.80	
2025				
КЗ-МЖД-КИК-РД-25				
«Модернизация железнодорожного пути и стрелочных переводов» на территории АО «Коломенский завод», расположенного по адресу: Московская область, г. Коломна, ул. Партизан 42				
Изм.	Кол.	Лист	№ док.	Подпись
Руководитель проекта	Липатов В.И.		22.11	
Старший прораб	Шинкарев М.В.		22.11	
Зам. глав. инж.	Аверкин А.В.		22.11	
Ремонт и обустройство СП10				Стадия
Исполнительная схема №8				Лист
Устройство щебеночного балласта под стрелочный перевод №10				Листов
				ИД
				1
				1
				000 "Электроэнергетика"

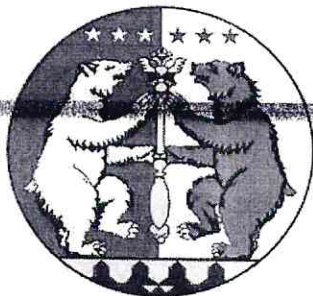

РОССИЙСКАЯ ФЕДЕРАЦИЯ

Акционерное общество
«ПАВЛОВСК НЕРУД»

396446 Воронежская обл., Павловский
р-он, с. Елизаветовка

№ РОСС RU.C-RU.04УЛС0.В00171\23
срок действия с 14.02.2023 г. по 13.02.2026 г.

1 КТК
25 м

ПАСПОРТ ПРОДУКЦИИ № 71

Выдан «05» февраля 2025 год

- Щебень из плотных горных пород (гранитов) фракции свыше 20 до 40 мм
- ГОСТ 8267-93 *Щебень гранитный фракции 20-40 мм*
- общество «Павловск Неруд»*

4. Дата отгрузки « 05 » 02 20 25 г. кол-во 1474-800 ТОНН

5. № партии 228275 № накладной 17 228275

6. Результаты лабораторных испытаний:

6.1 Зерновой состав:

Диаметр отверстий контрольных сит, мм	d наим.	0,5 (d наим. + D наиб.)	D наиб.	1,25 D наиб.
	20	30	40	50
Полные остатки на ситах, % по массе	93,5	59,0	9,7	0,0

6.2 Содержание:

6.2.1 зёрен пластинчатой и игольчатой формы	24,1	3 группа	%
6.2.2 пылевидных илистых и глинистых частиц	0,60	в том числе глины в комках	0,0 %
6.2.3 зёрен слабых пород		0,0	%
6.2.4 вредных компонентов:	см. приложение		
6.3 Марка щебня по дробимости	1400		
6.4 Марка щебня по истираемости	И1		
6.5 Марка щебня по морозостойкости	F300		
6.6 Насыпная плотность для перевода количества материала из ед. массы в объемные	1,36т/м ³		
6.7 Удельная эффективная активность радионуклидов (А эфф.)	229,58		Бк/кг
Первый класс использования (протокол № 52п от 27.01.2025г)			
ФБУЗ «Центр гигиены и эпидемиологии в Воронежской области»			
6.8 Устойчивость структуры щебня против распадов	0,27		%

6.2 Содержание:

Заключение: Щебень фракции от 20 до 40 мм соответствует требованию ГОСТ 8267-93

Мастер контрольный ОТК

Алпеева Е.А.

20кв.

Таблица 1

Наименование вредных компонентов и примесей	Требования ГОСТ 8267-93 приложение А	Фактические показатели
Аморфные разновидности диоксида кремния, растворимые в щелочах	Не более 50 ммоль/л	5,75 ммоль/л
Сульфаты и сульфиды в пересчёте на SO ₃	1,5% по массе	< 0,10 % по массе
Пирит	4 % по массе	< 0,02 % по массе
Породообразующие слюды и гидрослюды	15 % по объёму силикатов	3,25 %
Галогенные соединения	0,1 % по массе в пересчёте на ион хлора	0,03 %
Свободные волокна асбеста	0,25 % по массе	0,0% по массе
Уголь и древесные остатки	1% по массе	0,0% по массе
Оксиды и гидроксиды железа (магнетит, гетит, гематит и др.)	10 % по объёму каждого или их суммы не более 15 %	0,05 %

Контрольный мастер ОТК _____



Алпеева Е.А.

**ФЕДЕРАЛЬНАЯ СЛУЖБА ПО НАДЗОРУ В СФЕРЕ ЗАЩИТЫ
ПРАВ ПОТРЕБИТЕЛЕЙ И БЛАГОПОЛУЧИЯ ЧЕЛОВЕКА
ФЕДЕРАЛЬНОЕ БЮДЖЕТНОЕ УЧРЕЖДЕНИЕ ЗДРАВООХРАНЕНИЯ
«ЦЕНТР ГИГИЕНЫ И ЭПИДЕМИОЛОГИИ В ВОРОНЕЖСКОЙ ОБЛАСТИ»
ФИЛИАЛ ФЕДЕРАЛЬНОГО БЮДЖЕТНОГО УЧРЕЖДЕНИЯ ЗДРАВООХРАНЕНИЯ
«ЦЕНТР ГИГИЕНЫ И ЭПИДЕМИОЛОГИИ В ВОРОНЕЖСКОЙ ОБЛАСТИ» В ПАВЛОВСКОМ,
БОГУЧАРСКОМ, ВЕРХНЕМАМОНСКОМ РАЙОНАХ
ИСПЫТАТЕЛЬНАЯ ЛАБОРАТОРИЯ**

Юридический адрес и место осуществления деятельности ИЛ: 396422, Воронежская область, Павловский район, г. Павловск, ул. К.Готвальда, 12
Телефон/факс: 2-53-93, 2-57-64, 2-44-93
e-mail: pylves@mail.ru
ОКПО 01661844
ОГРН 1053600128889.
ИНН 3665049241
КПП 362002001

Уникальный номер записи об аккредитации в реестре аккредитованных лиц: РОСС RU.0001.510199



УТВЕРЖДАЮ:
Д.А. Рыбалко

Дата утверждения: 27.01.2025

ПРОТОКОЛ ИСПЫТАНИЙ
№52п от 27 января 2025г.

1. Наименование заказчика: АО «Павловск Неруд»
2. Адрес заказчика (юридический/фактический): Россия, Воронежская область, Павловский район, с. Елизаветовка
3. Наименование и описание объекта (образца) испытаний, дата изготовления (для продукции): щебень гранитный ГОСТ 8267-93; Упаковка: ПЭТ пакет; вес (объем) пробы для испытаний: 1 кг; партия 3300000 кг, дата выработки 19.01.2025 г.
4. Изготовитель (фирма, предприятие, организация): АО «Павловск Неруд», Россия, Воронежская область, Павловский район, с. Елизаветовка
страна: Россия
5. Место отбора: промплощадка, АО «Павловск Неруд»
6. Условия отбора, доставки: образец доставлен в печатном виде (печать АО «Павловск Неруд»), автотранспортом
Дата и время отбора: 23.01.2025г. с 09:40 до 10:00
ФИО, должность специалиста проводившего отбор: проба отобрана начальником ОТК АО «Павловск Неруд» Сладких Ольгой Николаевной
Условия доставки, ссылка на план и методы отбора: соответствуют НД
Дата и время доставки в ИЛ: 23.01.2025г. 11:10
7. Дополнительные сведения: Протокол (Акт) отбора от 23.01.2025 г. Проба отобрана в соответствии с нормативными документами. Основание: договор №152 от 20.01.2025 г Проба отобрана в соответствии с ГОСТ 30108-94 «Материалы и изделия строительные. Определение удельной эффективной активности естественных радионуклидов».
8. Код образца (пробы): ВР 52-05п

Протокол № 52 п

*Результаты отбора относятся к представленному заказчиком образцу, поэтому лаборатория не несет ответственности за стабильность отбора образца и достоверность информации, представленной в данных разделах протокола.

Результаты исследований (испытаний) /измерений относятся к представленному заказчиком образцу. Протокол характеризует исключительно испытанный объект и не может быть частично воспроизведен без согласия ИЛ.

9. Средства измерений:

№ п/п	Наименование, тип	Заводской номер	Номер в Госреестре	№ свидетельства о поверке, протокола об аттестации	Срок действия
1	Установка спектрометрическая СКС-99 «Спутник»	748	18488-03	С-БМ/03-10-20243754353051	02.10.2025
2	Контрольный источник гамма-излучения типа ОИСН-22-4,5	20002	-	паспорт	18.08.2026

10. Условия проведения испытаний: соответствуют требованиям нормативных документов и приведены в технических записях лаборатории (ий)

11. Отклонения процедуры проведения испытания от стандартной процедуры, по методу испытаний: да или нет

12. Место проведения испытания:

(для измерений если они проводились не по адресу лаборатории)

Результаты испытаний

Санитарно-гигиеническое отделение ИЛ				
№ п/п	Определяемый показатель	Единицы измерения	Результаты испытаний	НД на методы испытаний
Образец поступил: 23.01.2025 г.				
Дата начала испытаний: 23.01.2025 г. Дата выдачи результата: 27.01.2025 г.				
1.	Цезий-137	Бк/кг	0,501±0,291	ГОСТ 30108-94 «Материалы и изделия строительные. Определение удельной эффективной активности естественных радионуклидов»
2.	Калий-40	Бк/кг	1204,7±759,3	
3.	Торий-232	Бк/кг	76,8±49,4	
4.	Радий-226	Бк/кг	82,79±63,55	
5.	Удельная эффективная активность	Бк/кг	229,58±105,14	
Испытания проводил(и): Вахнина Е.В. химик-эксперт муниципальной организации (ФИО, должность)				

Лицо ответственное за оформление протокола  Рязанцева Ю.В., документовед группы приема, кодирования, регистрации проб и выдачи результатов лабораторных исследований
(подпись)

Протокол завершен

Протокол № 52. п

Страница 2 из 2

*Результаты отбора относятся к представленному заказчиком образцу, поэтому лаборатория не несет ответственности за этапы отбора образца и достоверность информации, представленной в данных разделах протокола.

Результаты исследований (испытаний) /измерений относятся к представленному заказчиком образцу.

Протокол характеризует исключительно испытанный объект и не может быть частично воспроизведен без согласия ИЛ

Приказ Минстроя от 16.05.2023 №344/пр	
Приложение № 3	
Объект капитального строительства <u>«Модернизация железнодорожного пути и стрелочных переводов» на территории</u>	
<u>АО «Коломенский завод», расположенных по адресу Московская область, г. Коломна, ул. Партизан, д. 42</u>	
(наименование объекта капитального строительства в соответствии с проектной документацией, почтовый или строительный адрес объекта капитального строительства)	
Застройщик	
<u>АО "Коломенский Завод", 140408, Россия, Московская область, г. Коломна, ул. Партизан. Д.42.</u>	
(полное и (или) сокращенное наименование, ОГРН, ИНН, место нахождения юридического лица, телефон/факс;	
<u>ИНН 5022013517; ОГРН 1025002737242; тел. + 7(496) 613-89-85; факс +7(496) 613-80-66</u>	
наименование, ОГРН, ИНН саморегулируемой организации, членом которой является указанное юридическое лицо (за исключением случаев, когда членство в саморегулируемых организациях в области инженерных изысканий, архитектурно-строительного проектирования, строительства, реконструкции, капитального ремонта объектов капитального строительства не требуется);	
Технический заказчик	
<u>ООО "Проминжиниринг", 107140, г. Москва, Русаковская ул. дом 13, помещение ХХ-4,ОГРН 1147748139406,</u>	
(полное и (или) сокращенное наименование, ОГРН, ИНН, место нахождения юридического лица, телефон/факс;	
<u>ИНН 7734001650; тел. + 7(495) 909-93-48. Ассоциация строителей "Саморегулируемая организация</u>	
<u>"Строительные допуски", № СРО-С-187-26012010 от 11.03.2025 г., ИНН 7714322214, ОГРН 1097799011045</u>	
наименование, ОГРН, ИНН саморегулируемой организации, членом которой является указанное юридическое лицо (за исключением случаев, когда членство в саморегулируемых организациях в области инженерных изысканий, архитектурно-строительного проектирования, строительства, реконструкции, капитального ремонта объектов капитального строительства не требуется);	
Лицо, осуществляющее строительство, реконструкцию, капитальный ремонт	
<u>ООО «КиКГЕОСТРОЙ», ОГРН 1127747247704, ИНН 7709918820, 109004, Г.МОСКВА, УЛ. ЗЕМЛЯНОЙ ВАЛ, Д.65, КВ.59</u>	
(полное и (или) сокращенное наименование, ОГРН, ИНН, место нахождения юридического лица, телефон/факс;	
<u>тел. +7 (495) 915-24-71, член саморегулируемой ассоциации СРО «МАС» регистрационный номер СРО-С-148-24122009</u>	
наименование, ОГРН, ИНН саморегулируемой организации, членом которой является указанное юридическое лицо (за исключением случаев, когда членство в саморегулируемых организациях в области инженерных изысканий, архитектурно-строительного проектирования, строительства, реконструкции, капитального ремонта объектов капитального строительства не требуется);	
Лицо, осуществляющее подготовку проектной документации	
(полное и (или) сокращенное наименование, ОГРН, ИНН, место нахождения юридического лица, телефон/факс;	
наименование, ОГРН, ИНН саморегулируемой организации, членом которой является указанное юридическое лицо (за исключением случаев, когда членство в саморегулируемых организациях в области инженерных изысканий, архитектурно-строительного проектирования, строительства, реконструкции, капитального ремонта объектов капитального строительства не требуется);	
Лицо, осуществляющее строительство, выполнившее работы, подлежащие освидетельствованию:	
<u>ООО «ШЕЛПРОКК», ОГРН 1237700462427, ИНН 9726048866, 117535, Г.МОСКВА, МУНИЦИПАЛЬНЫЙ ОКРУГ ЧЕРТАНОВО</u>	
<u>ЮЖНОЕ, ПРОЕЗД 3-Й ДОРОЖНЫЙ, Д. 6, К. 2, член саморегулируемой ассоциации «Архитектурное наследие»,</u>	
<u>регистрационный номер СРО-С-230-07092010</u>	
<u>ООО «ЭлектроЭнергетика», ОГРН 1175074004698, ИНН 5037011400, 142281, Московская обл., г. Протвино, Кременковское ш., д. 5,</u>	
<u>член саморегулируемой ассоциации «Объединение Специализированных Организаций Профессиональные Строители»,</u>	
<u>регистрационный номер СРО-С-219-21042010</u>	
(фамилия, имя, отчество, адрес места жительства, ОГРНИП, ИНН индивидуального предпринимателя, наименование, ОГРН, ИНН, место нахождения юридического лица, телефон/факс, наименование, ОГРН, ИНН саморегулируемой организации, членом которой является)	
АКТ	
освидетельствования скрытых работ	
№	<u>КЗ-МЖД-КИК-РД-25-9</u>
	<u>26 ноября 2025 г.</u>
	(дата составления акта)
Представитель застройщика, технического заказчика, лица, ответственного за эксплуатацию здания, сооружения, или	
регионального оператора по вопросам строительного контроля	
<u>Ведущий специалист ОпС АО "Коломенский Завод" Самойлов А.О., распоряжение 510/122 от 25.07.2025</u>	
(должность (при наличии), фамилия, инициалы, идентификационный номер в национальном реестре специалистов в области строительства (за исключением случаев, когда членство в саморегулируемых организациях в области строительства, реконструкции, капитального ремонта объектов капитального строительства не требуется), реквизиты распорядительного документа, подтверждающего полномочия, с указанием полного и (или) сокращенного наименования, ОГРН, ИНН, места нахождения юридического лица (в случае осуществления строительного контроля на основании договора с застройщиком или техническим заказчиком)	
Представитель застройщика, технического заказчика, лица, ответственного за эксплуатацию здания, сооружения, или	
регионального оператора по вопросам строительного контроля	
<u>Ведущий инженер строительного контроля ООО "Проминжиниринг" Дураев В.Ю., приказ № 53 от 23.06.2025 г.</u>	
(должность (при наличии), фамилия, инициалы, идентификационный номер в национальном реестре специалистов в области строительства (за исключением случаев, когда членство в саморегулируемых организациях в области строительства, реконструкции, капитального ремонта объектов капитального строительства не требуется), реквизиты распорядительного документа, подтверждающего полномочия, с указанием полного и (или) сокращенного наименования, ОГРН, ИНН, места нахождения юридического лица (в случае осуществления строительного контроля на основании договора с застройщиком или техническим заказчиком)	
Представитель лица, осуществляющего строительство, реконструкцию, капитальный ремонт	
<u>Руководитель проекта ООО «КиКГЕОСТРОЙ» Липатов В. Е. приказ № 1-КЗ-ЖД от 08.09.2025г.</u>	
(должность (при наличии), фамилия, инициалы, реквизиты распорядительного документа, подтверждающего полномочия)	
Представитель лица, осуществляющего строительство, реконструкцию, капитальный ремонт, по вопросам	
строительного контроля	
<u>Генеральный директор ООО «КиКГЕОСТРОЙ» Кесслер Ю.Ф., приказ №5-КЗ-ЖД от 08.09.2025г., идентификационный номер</u>	
<u>НОСТРОЙ С-77-118776</u>	
(должность (при наличии), фамилия, инициалы, идентификационный номер в национальном реестре специалистов в области строительства (за исключением случаев, когда членство в саморегулируемых организациях в области строительства, реконструкции, капитального ремонта объектов капитального строительства не требуется), реквизиты распорядительного документа, подтверждающего полномочия)	
Представитель лица, осуществляющего подготовку проектной документации (в случае привлечения застройщиком лица,	
осуществляющего подготовку проектной документации, для проверки соответствия выполняемых работ проектной документации	
согласно части 2 статьи 53 Градостроительного кодекса Российской Федерации)	
(должность (при наличии), фамилия, инициалы, реквизиты распорядительного документа, подтверждающего полномочия, с указанием полного и (или) сокращенного наименования, ОГРН, ИНН, места нахождения юридического лица (в случае осуществления авторского надзора лицом, не являющимся разработчиком проектной документации), полное и (или) сокращенное наименование, ОГРН, ИНН саморегулируемой организации, членом которой является указанное юридическое лицо, индивидуальный предприниматель (за исключением случаев, когда членство в саморегулируемых организациях в области инженерных изысканий, архитектурно-строительного проектирования, строительства, реконструкции, капитального ремонта объектов капитального строительства не требуется)	
Представитель лица, выполнившего работы, подлежащие освидетельствованию (в случае выполнения работ по	

договорам о строительстве, реконструкции, капитальном ремонте объектов капитального строительства, заключённым с иными лицами)

1. Старший прораб ООО «ШЕЛПРОКК» Шинкарев М.В., приказ №11 от 08.09.2025г.

2. Заместитель главного инженера ООО «ЭлектроЭнергетика» Аверкин А.В., приказ № 01/10 от 29.10.2025г.

(должность (при наличии), фамилия, инициалы, реквизиты распорядительного документа, подтверждающего полномочия, с указанием полного и (или) сокращенного наименования, ОГРН, ИНН, места нахождения юридического лица, фамилии, имени, отчества (последнее - при наличии), адреса места жительства, ОГРНИП, ИНН индивидуального предпринимателя)

произвели осмотр работ, выполненных:

ООО "ШЕЛПРОКК", ООО "ЭлектроЭнергетика"

(наименование лица, выполнившего работы, подлежащие освидетельствованию)

и составили настоящий акт о нижеследующем:

1. К освидетельствованию предъявлены следующие работы:

Укладка стрелочного перевода №10

(наименование скрытых работ)

2. Работы выполнены по проектной документации

КЗ-МЖД-КИК-РД-25 «Модернизация железнодорожного пути и стрелочных переводов» на территории АО «Коломенский завод», расположенного по адресу: Московская область, г. Коломна, ул. Партизан 42, Ведомость объемов работ Приложение №2 к Договору №5-КЗ

(номер, другие реквизиты чертежа, наименование проектной и/или рабочей документации, сведения о лицах, осуществляющих подготовку раздела проектной и/или рабочей документации)

3. При выполнении работ применены

Реестр № КЗ-МЖД-КИК-РД-25-9р от 26.11.2025г.

(Наименование строительных материалов (изделий), реквизиты сертификатов и/или других документов, подтверждающих их качество и безопасность, в случае если необходимо указывать более 5 документов, указывается ссылка на их реестр, который является неотъемлемой частью акта)

4. Предъявлены документы, подтверждающие соответствие работ предъявляемым к ним требованиям:

Исполнительная схема №9. Укладка стрелочного перевода 10 – 1 лист.

(Исполнительные схемы и чертежи, результаты экспертиз, обследований, лабораторных и иных испытаний выполненных работ, проведенных в процессе строительного контроля)

5. Даты:

начала работ

22 ноября 2025г.

окончания работ

26 ноября 2025г.

6. Работы выполнены в соответствии с документами:

КЗ-МЖД-КИК-РД-25 «Модернизация железнодорожного пути и стрелочных переводов» на территории АО «Коломенский завод», расположенного по адресу: Московская область, г. Коломна, ул. Партизан 42, Ведомость объемов работ Приложение №2 к Договору №5-КЗ, СП 37.13330.2012 «Промышленный транспорт», СП 119.13330.2017 «Железные дороги колеи 1520 мм», СП 238.1326000.2015 «Железнодорожный путь»

(наименования и структурные единицы технических регламентов, иных нормативных правовых актов, разделы проектной и/или рабочей документации)

7. Разрешается производство последующих работ:

Балластировка, выправка и рихтовка стрелочного перевода №10

(наименование работ, строительных конструкций, участков сетей инженерно-технического обеспечения)

Дополнительные сведения

Акт составлен в

4-х

экземплярах (в случае заполнения акта на бумажном носителе).

Приложения :

Документы, указанные в пунктах 3 и 4 настоящего акта.

(исполнительные схемы и чертежи, результаты экспертиз, обследований, лабораторных и иных испытаний)

Представитель застройщика, технического заказчика, лица, ответственного за эксплуатацию здания, сооружения, или регионального оператора по вопросам строительного контроля

Ведущий специалист ОпС АО "Коломенский Завод" Самойлов А.О.

(фамилия, инициалы)

(подпись)

Представитель застройщика, технического заказчика, лица, ответственного за эксплуатацию здания, сооружения, или регионального оператора по вопросам строительного контроля

Ведущий инженер строительного контроля ООО "Проминжиниринг" Дураев В.Ю.

(фамилия, инициалы)

(подпись)

Представитель лица, осуществляющего строительство, реконструкцию, капитальный ремонт

Руководитель проекта ООО «КиКГЕОСТРОЙ» Липатов В. Е.

(фамилия, инициалы)

(подпись)

Представитель лица, осуществляющего строительство, реконструкцию, капитальный ремонт, по вопросам строительного контроля

Генеральный директор ООО «КиКГЕОСТРОЙ» Кесслер Ю.Ф.

(фамилия, инициалы)

(подпись)

Представитель лица, осуществляющего подготовку проектной документации (в случае осуществления авторского надзора)

(фамилия, инициалы)

(подпись)

Представитель лица, выполнившего работы, подлежащие освидетельствованию (в случае выполнения работ по договорам о строительстве, реконструкции, капитальном ремонте объектов капитального строительства, заключённым с иными лицами)

1. Старший прораб ООО «ШЕЛПРОКК» Шинкарев М.В.


2. Заместитель главного инженера ООО «ЭлектроЭнергетика» Аверкин А.В.

(фамилия, инициалы)

(подпись)

Ведомость объемов работ и материалов по укладке стрелочного перевода №10

№ п.п.	Наименование	Количество	Примечание
1	Укладка шпал Ш-1	70шт	
2	Укладка рельсов Р65 (7.3+5.65+25.0=38.95м)	2шт	
3	Скрепление КБ-65	140 компл.	
4	Резка рельсов	6 реза	
5	Сверление отверстий в рельсах d-36мм	18шт	
6	Раскладка комплекта композитных шпал для стрелочного перевода эпюрой 1/7	48шт	
7	Установка флюгарки	1 компл.	
8	Укладка и крепление стрелочного перевода эпюрой 1/7	1 компл.	
9	Покраска флюгарки краской в 2слоя	0.3кг	

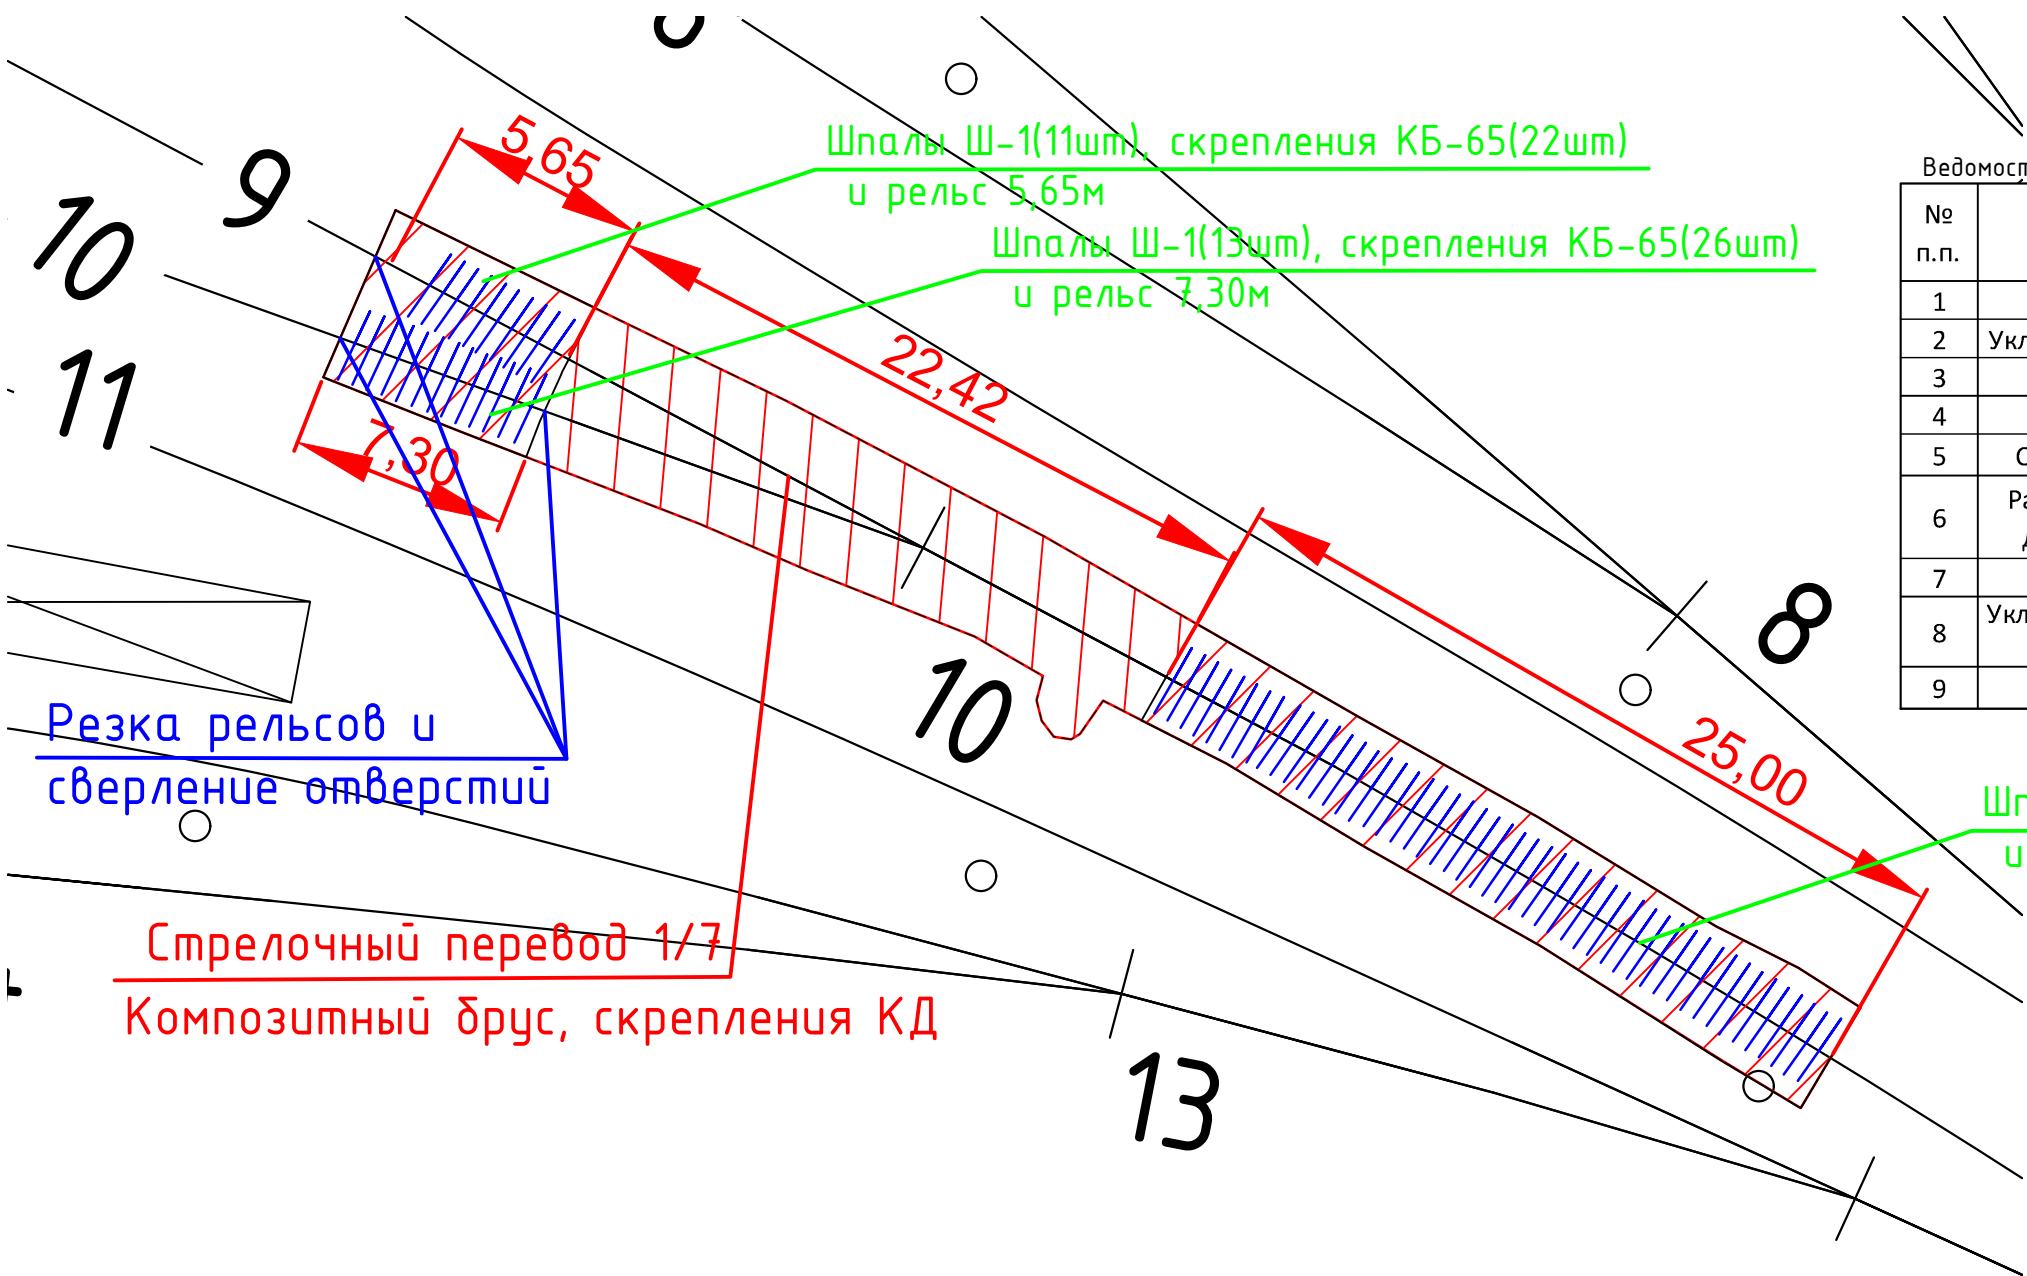

Согласовано					
Взам. инв. №					
Подп. и дата					
Инв. № подл.					

Условные обозначения:

— граница работ
— жб шпалы

Примечание:
1. Измерения выполнялись тахеометром Sokkia CX105 №GS0496; Свидетельство о поверке: СИ №С-ЕВЕ/25-06-2025/442628234 действительно до 24.06.2026г;
2. Линейные размеры даны в метрах;

					2025	КЗ-МЖД-КИК-РД-25			
						«Модернизация железнодорожного пути и стрелочных переводов» на территории АО «Коломенский завод», расположенного по адресу: Московская область, г. Коломна, ул. Партизан 42			
Изм.	Кол.	Лист	№ док.	Подпись	Дата	Ремонт и обустройство СП10	Стадия	Лист	Листов
Руководитель проекта				Липатов В.И.	26.11		ИД	1	1
Старший прораб				Шинкарев М.В.	26.11				
Зам. глав. инж.				Аверкин А.В.	26.11	Исполнительная схема №9 Укладка стрелочного перевода №10		ООО «ЭлектроЭнергетика»	

Реестр № КЗ-МЖД-КИК-РД-25-9р
приложений к Акту

№ п/п	Наименование документа	№ документа	Дата	Кол-во листов
1	Исполнительная схема №9 Укладка стрелочного перевода №10	9	26.11.2025г.	1
2	Паспорт шпалы железобетонные Ш-1	11114	29.10.2025г	1
3	Формуляр стрелочного перевода Р65 1/7 ЛПТП.665121.103М ФО	102	26.06.2025г.	6
4	Паспорт качества брус композитный	300	13.10.2025г	2
5	Паспорт рельсы железнодорожные ДТ350	212503408	08.10.2025г	4
6	Паспорт качества подкладка КБ-65	1243.2	08.04.2025г	1
7	Паспорт качества болты закладные	627199362	16.10.2025г	3
8	Паспорт качества болты путевые	626366291/1	25.04.2025г	2
9	Паспорт качества гайка ж/д М27	627202781/1	16.10.2025г	2
10	Паспорт качества шайба	625302882	13.09.2024г	2
11	Паспорт качества болт ж/д клеммный	624650186/1	24.04.2024г	2
12	Паспорт качества гайка ж/д М22	626376669	28.04.2025г	3
13	Паспорт изделия скоба, изолирующая для втулки КБ	1544	01.04.2025г	1
14	Паспорт изделия шайба ж/д двухвитковая	626361305	25.04.2025г	2
15	Паспорт качества прокладка симметричная ЦП-328	б/н	25.10.2024г	1
16	Паспорт качества прокладка подрельсовая ЦП-143	б/н	25.10.2024г	1
17	Паспорт качества втулка изолирующая ОП- 142А	003/А	078.01.2025г.	1
18	Паспорт клемма ПК	1661	28.08.2025г	1
19	Сертификат соответствия эмаль ПФ-115	№ RU C-RU.ПБ58.В.00737/22	с 25.02.2022 по 24.02.2027г.	3
ИТОГО:				39

Заместитель главного инженера «ЭлектроЭнергетика» _____ Аверкин А.В.

ОАО "Спецжелезобетон" г. Микашевичи

225687, г. Микашевичи,
Лунинецкий район,
Брестская область
тел./факс (1647) 43-801,
43-806

EAC

ТЕХНИЧЕСКИЙ ПАСПОРТ № 11114

Выдан: АО "НТПК"

Дата выдачи 29.10.2025

Изделие	Шпалы железобетонные для раздельного рельсового скрепления с резьбовым креплением рельса и подкладки к шпале тип I, подтип Ш1		
Партия	№359-462		
Сорт	первый		
Количество:	шт.	252	Дата изготовления: 2025 г.

Нормативная документация	ГОСТ 33320-2015 "Шпалы железобетонные для железных дорог"; КД: РЧ 2002-02.01.000
--------------------------	--

Параметры качества изделий:

Передаточная прочность бетона, Мпа	42
Класс бетона по прочности на сжатие	B40
Удельная эффективная активность естественных радионуклидов Аэфф	82 Бк/кг
Морозостойкость	F200
Сертификат соответствия требованиям ТР ТС 003/2011 (номер, дата)	№ ЕАЭС ВУ/112 02.01. ТР003 064.01 00172 срок действия с 26.05.2023 по 25.05.2028
Сертификат соответствия (указать номер, дату выдачи и срок действия) Система менеджмента качества в соответствии с требованиями СТБ ISO 9001-2015	№ ВУ/112 05.01.022.02 00411 от 02.10.2023 до 01.10.2026



ОТКИЛ

Ярмолич В.В.

(подпись, ФИО)

8. ДАННЫЕ ПО УКЛАДКЕ И ЭКСПЛУАТАЦИИ ИЗДЕЛИЯ

8.1 Перевод стрелочный типа Р65 марки 1/7 проект ЛПТП.665121.103М

заводской № стрелки _____

уложен на станции (предприятии) _____

железной дороги _____

« ____ » _____ 20 ____ г.

8.2 Описать, когда (число, месяц, год) и какой был произведен ремонт (наплавка, замена отдельных частей и т.д.) или перекадка на другое место (номер стрелочного перевода) _____

8.3 Результаты работы перевода, причины и дата изъятия из пути _____

8.4 Пропущенный тоннаж: _____

8.4.1 До первой перекадки _____

8.4.2 До полного изъятия из пути _____

8.5 Прочие замечания по работе перевода _____

Начальник _____

Дистанции пути _____

Железной дороги _____

Инженер _____

Дистанции пути _____

4

АО «Керченский металлургический завод»

ПЕРЕВОД СТРЕЛОЧНЫЙ

типа Р65 марки 1/7 колес 1524 мм

102 2260

ФОРМУЛАР

ЛПТП.665121.103М ФО

ENI

Продукция сертифицирована на соответствие требованиям ТР ТС 003/2011. Сертификат соответствия № ЕАЭС RU С-РУ ЖТ02.В.00506/20 серия RU № 0241356 от 07.08.2020 г., срок действия по 06.08.2025 г. Сертификат выдан федеральным бюджетным учреждением «Регистр сертификации на федеральном железнодорожном транспорте».

Система Менеджмента Качества сертифицирована на соответствие требованиям ГОСТ Р ИСО 9001-2015. Сертификат соответствия №СДС.ССТ.СМК 2524.04-800075 от 09.11.2022 г., срок действия до 09.11.2025 г. Сертификат выдан индивидуальным предпринимателем Турлюном Иваном Николаевичем.

1. ОСНОВНЫЕ СВЕДЕНИЯ

1.1 Перевод стрелочный предназначен для перевода подвижного состава с одного пути на другой, отвечающего Правилам технической эксплуатации железнодорожного транспорта промышленных предприятий, и применяется на железнодорожных линиях колеи 1524 мм. Применяется на главных, приемоотправочных и прочих путях.

Обозначение	Наименование
ЛПТП.665121.103М-04	Перевод стрелочный типа Р65 марки 1/7 на деревянных брусках правый
ЛПТП.665121.103М-05	Перевод стрелочный типа Р65 марки 1/7 на деревянных брусках левый

Поставляемый перевод подчеркнуть.

1.2 Эксплуатация на открытом воздухе в макроклиматических районах умеренного и холодного климата, как изделие исполнения УХЛ1 по ГОСТ 15150.

2. ОСНОВНЫЕ ТЕХНИЧЕСКИЕ ДАННЫЕ

Наименование показателя	Значение
Вид	обыкновенный
Теоретическая длина перевода, мм	18978
Практическая длина перевода, мм	22425
Максимальная скорость движения по прямому пути, км / ч	50
Максимальная скорость движения по боковому пути, км / ч	40
Максимальная статическая нагрузка на рельс от оси локомотива, кН	515
Вид остряков	поворотные
Крестовина	цельнолитая
Вид скрепления	костыльно-климмовое
Тип подрельсового основания	деревянные брусья

3. КОМПЛЕКТ ПОСТАВКИ


3.1 Комплект поставки и схема укладки стрелочного перевода согласно приложению формуляра.
3.2 По отдельному договору могут быть поставлены запасные части: рельсы рамные с остряками, крестовина, ручная переводной механизм.

4. ГАРАНТИИ ИЗГОТОВИТЕЛЯ

4.1 АО «Керченский металлургический завод» гарантирует соответствие качества стрелочного перевода требованиям ГОСТ 33535-2015 и конструкторской документации при соблюдении потребителем условий транспортирования, хранения, монтажа и эксплуатации.
4.2 Гарантийный срок службы стрелочного перевода 12 месяцев с момента ввода в эксплуатацию, но не более 18 месяцев с момента поставки потребителю.
4.3 Завод несет ответственность за исправную работу стрелочного перевода при соблюдении потребителем условий эксплуатации в соответствии с действующей нормативной документацией.
Не выдержавшими условия гарантии считаются элементы перевода, у которых в течение гарантийного срока или гарантийной наработки возникли скрытые дефекты заводского происхождения, препятствующие их дальнейшей эксплуатации.
Износ элементов перевода сверх установленных норм не является основанием для претензии при условии соответствия качественных показателей этих элементов техническим условиям и конструкторской документации в состоянии поставки.

5. СВИДЕТЕЛЬСТВО О ПРИЕМКЕ

Перевод стрелочный типа Р65 марки 1/7 проект ЛПТП.665121.103М заводской № 102 соответствует требованиям ГОСТ 33535-2015 «Соединения и пересечения железнодорожных путей», конструкторской документации и признан годным для эксплуатации.

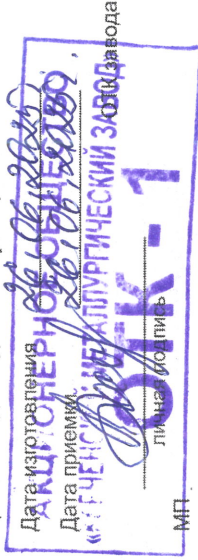

Handwritten signature: Дубинина Е.А.

расшифровка подписи

Изготовитель: АО «Керченский металлургический завод»
298306 Российская Федерация, Р Крым, г. Керчь, ул. В. Белик, 12
тел. (36561) 9-74-72, 9-73-82, 9-71-72
факс (36561) 6-62-27
E-mail: marketing@kmtz-k.com


6. ТРАНСПОРТИРОВАНИЕ, ХРАНЕНИЕ, КОНСЕРВАЦИЯ

6.1 Перевод стрелочный типа Р65 марки 1/7 проект ЛПТП.665121.103М транспортируется железнодорожным или автомобильным транспортом при условии соблюдения «Правил перевозок грузов», действующих на данном виде транспорта.
6.2 При хранении изделий в штабелях между рядами необходимо укладывать деревянные прокладки, обеспечивающие условия погрузки-выгрузки.
6.3 Условия транспортирования, хранения, погрузки и разгрузки должны обеспечивать сохранность изделия от механических повреждений.
6.4 Условия транспортирования - 8. хранения - 5 или 8 по ГОСТ 15150.
6.5 Изделие поставляется потребителю без консервации.

7. СВЕДЕНИЯ ОБ УТИЛИЗАЦИИ ИЗДЕЛИЯ

7.1 Утилизация металлических частей изделия производится путем полной разборки и дальнейшей сдачи металлических частей в металлолом.
7.2 Утилизация резиновых и пластмассовых частей изделия проводится путем вторичной переработки или захоронения после окончания срока службы.
7.3 После окончания срока службы изделие не содержит составных частей опасных для здоровья людей и окружающей среды.
7.4 Утилизация изделия производится на основании нормативных актов, действующих в стране, в которой осуществляется утилизация.

Крестовина типа Р65 марки 1/7 черт. ЛПТП.668352.103М

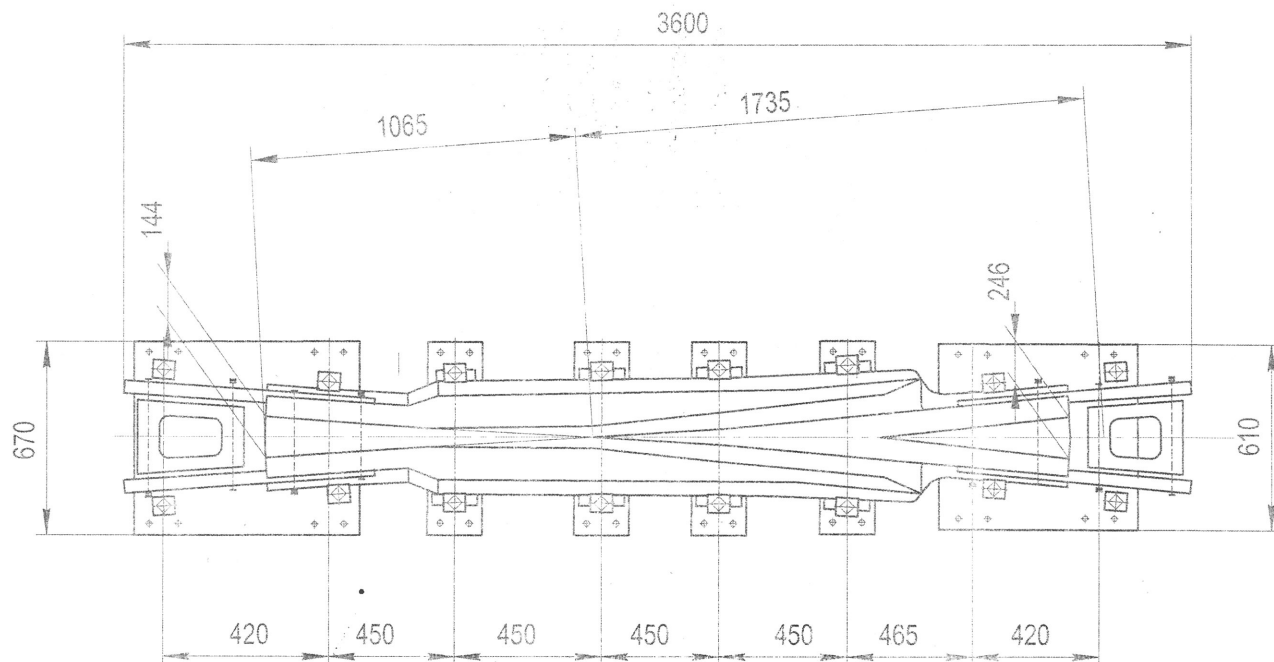

КОМПЛЕКТ ПОСТАВКИ кр. ЛПТП.668352.103М

№ п/п	Обозначение	Наименование	Кол-во, шт	Масса, кг
1	ЛПТП.734414.008 -01	Крестовина цельнолитая	1	535,0
2	ЛПТП.741128.034	Мостик	1	66,8
3	ЛПТП.741128.035	Мостик	1	64,7
4	ЛПТП.668344.012 -02	Подкладка	3	18,3
5	ЛПТП.668344.013	Подкладка	1	19,2
6	ЛПТП.733457.001 -08	Вкладыш	1	16,8
7	-09	Вкладыш	1	15,0
8	СП 13	Клеμμα съёмная КС-1	8	
9	КС1006.00.000	Клеμμα ПКК-2	8	
10		Болт М22х75 ГОСТ 16016	8	
11	СП 457	Болт М22х80	8	
12	СП 237	Болт М27х310	1	
13	СП 237	Болт М27х340	1	
14	СП 237	Болт М27х350	1	
15	СП 237	Болт М27х370	1	
16	СП 237	Болт М27х380	1	
17	СП 237	Болт М27х390	1	
18	СП 237	Болт М27х410	1	
19	СП 237	Болт М27х440	1	
20		Гайка М22 ГОСТ 16018	16	
21		Гайка М27 ГОСТ 11532	8	
22	ЛПТП.742121.001 -02	Шайба уравнительная	8	
23	-03	Шайба уравнительная	8	
24		Шайба двухвитковая 25 ГОСТ21797	16	
25		Шайба 27 ГОСТ19115	8	
26		Накладка 2Р65 ГОСТ 33184	4	

Схема геометрических размеров стрелочного перевода типа Р65 марки 1/7. Проект ЛПТП.665121.103М-04 (-05)

Приложение


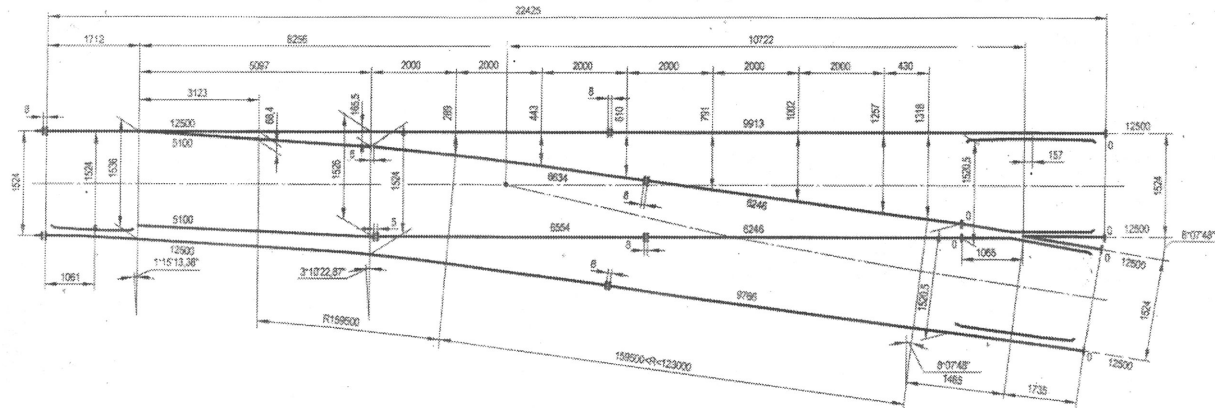


Схема укладки стрелочного перевода типа Р65 марки 1/7. Проект ЛПТП.665121.103М-04 (-05)

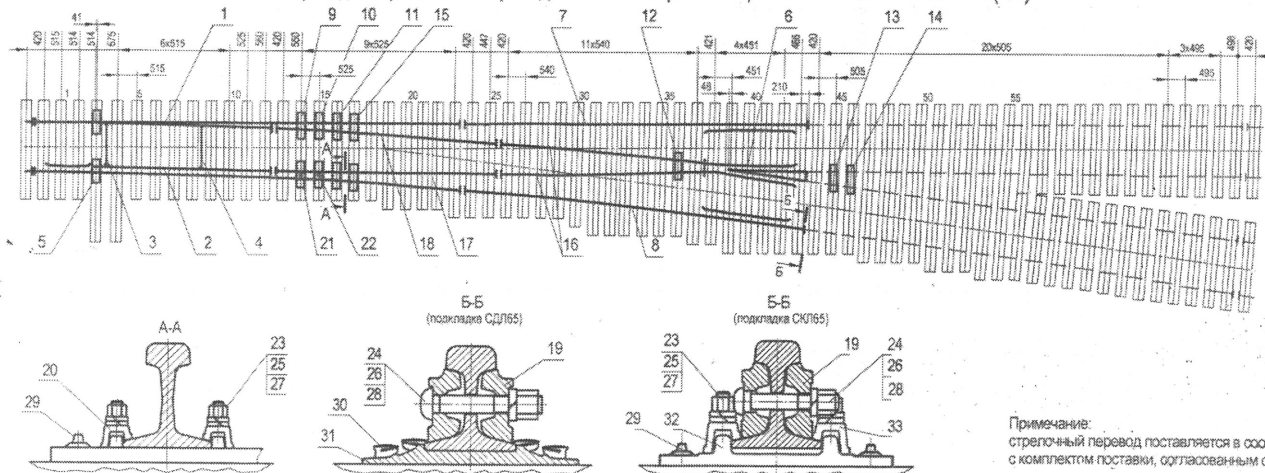

Магас неперодс, ма

АКСИОН РУС

ПАСПОРТ КАЧЕСТВА

№ 300

ПРОДУКЦИЯ

Брус композитный
(геометрические размеры в соответствии с Приложением 1)

СООТВЕТСТВУЕТ ТРЕБОВАНИЯМ

ТУ 22.29.29-002-40409414-2024
Сертификат соответствия ССБК.RU.ПБ33. Н00462
Сертификат соответствия № СДС ЖТнТС RU 004.П.00319
Экспертное заключение № 129 от 18.10.2023г.

ИЗГОТОВИТЕЛЬ

ООО «АКСИОН РУС»
Калужская область, Износковский район, поселок Мятлево,
ул. Пролетарская, строение 40
ИНН/КПП 7729790078 / 772901001
Email: info@axionrus.ru www.axionrus.ru
Тел.: +7 (495) 211-72-79

КОЛИЧЕСТВО БРУСЬЕВ

партия № 300, 001-300 шт., _____, отгрузка 192 шт.

ДАТА ИЗГОТОВЛЕНИЯ

13 октября 2025 г.

Настоящий паспорт удостоверяет соответствие качества изготовленных композитных брусьев требованиям технической документации.

Приложение 1 «Геометрические размеры, заводские номера – ТУ 22.29.29-002-40409414-2024, тип, количество» 1 экз., 1 лист.

Приложение 2 «Инструкция по укладке и эксплуатации композитных шпал, брусьев всех видов на: железных дорогах, метрополитенах, городском моторно-рельсовом транспорте колеи 1520 мм». КП 22.29.29-002-02ТИ 1 экз., 1 лист.

Начальник отдела контроля качества _____ И.В. Марковец



Геометрические размеры, заводские номера – ТУ 22.29.29-002-40409414-2024, тип, количество»

№ п.	Наименование изделия	Тип	Размер, мм	Кол-во, шт.	Заводские номера
1	2	3	4	5	6
1	Композитный брус ТУ 22.29.29-002-40409414-2024	A	3000×230×180	68	20251013079, 20251013080, 20251013081, 20251013147, 20251013148
2	Композитный брус ТУ 22.29.29-002-40409414-2024	A	3250×230×180	16	20251013255, 20251013256, 20251013257, 20251013258, 20251013259, 20251013260, 20251013261, 20251013262, 20251013263, 20251013264, 20251013265, 20251013266, 20251013267, 20251013268
3	Композитный брус ТУ 22.29.29-002-40409414-2024	A	3500×230×180	28	20251013225, 20251013226, 20251013227, 20251013252
4	Композитный брус ТУ 22.29.29-002-40409414-2024	A	3750×230×180	8	20251013217, 20251013218, 20251013219, 20251013220, 20251013221, 20251013222, 20251013223, 20251013224
5	Композитный брус ТУ 22.29.29-002-40409414-2024	A	4000×230×180	28	20251013189, 20251013190, 20251013191, 20251013216
6	Композитный брус ТУ 22.29.29-002-40409414-2024	A	4250×230×180	8	20251013165, 20251013166, 20251013167, 20251013168, 20251013169, 20251013170, 20251013171, 20251013172,
7	Композитный брус ТУ 22.29.29-002-40409414-2024	A	4500×230×180	36	20251013001, 20251013002, 20251013003, 20251013181, 20251013182, 20251013183, 20251013184, 20251013185, 20251013186, 20251013187, 20251013188



ПАСПОРТ № 212503408
готового изделия

1. Основные сведения об изделии:

Наименование продукции: рельсы железнодорожные широкой колеи 1520 мм
Страна и предприятие-изготовитель: Россия, АО ЕВРАЗ Объединенный Западно-Сибирский металлургический комбинат
Юридический адрес изготовителя: Россия, 654043, шоссе Космическое, д. 16, г. Новокузнецк, Кемеровская-Кузбасс
Обозначение НД: ГОСТ Р 51685-2022, чертеж № 05757676-015-2015
Назначение рельсов: общего назначения
Тип рельсов: P65
Марка стали: 76ХФ
Термическое упрочнение: термоупрочненные, подвергнутые дифференцированному упрочнению по сечению рельса
Класс твердости: 350 (обычной твердости)
Категория рельсов: ДТ350
Область применения: предназначены для эксплуатации на железнодорожных путях общего пользования
Заказ/контракт № 4500825760 / ДГТК4K000004/4134943/1302029 от 20.03.2007
Дата отгрузки на платформы: 08.10.2025
Вагон/сцеп № 54505961, 54568027
Грузополучатель: АО "Муромский стрелочный завод", МУРОМ 1, Горьковская ж.д., в адрес 602262, г.Муром, ул.Стахановская, д.22а

2. Комплектность:

Количество рельсов с указанием их идентификационного номера, длины, типа, категории, наличия болтовых отверстий и общей массы (нетто) указаны в Приложении 1.

3. Срок службы и гарантии изготовителя:

3.1. АО "ЕВРАЗ ЗСМК" гарантирует соответствие рельсов требованиям ГОСТ Р 51685-2022 при соблюдении потребителем:

- требований в части условий погрузки, разгрузки и хранения;
- выполнения требований по шлифованию или фрезерованию рельсов;
- выполнение требований Руководства по применению эксплуатации, ремонту и техническому обслуживанию рельсов железнодорожных широкой колеи по ГОСТ Р 51685-2022, ГОСТ Р 51685-2013, ГОСТ Р 51685-2000, ТУ 0921-276-01124323-2012, ТУ 0921-293-05757676-2016, ТУ 24.10.75.111-298-05757676-2017, ТУ 24.10.75.111-310-05757676-2019 в железнодорожном пути общего пользования.

3.2. Гарантийная наработка железнодорожных рельсов определена условиями гарантии на железнодорожные рельсы, утвержденными распоряжением ОАО «РЖД» от 23 мая 2016 г. № 952р с изменениями, утвержденными распоряжениями ОАО «РЖД» от 27 мая 2019 г. № 1048/р и от 18 октября 2021 г. № 2232/р и (или) в соответствии с Договором поставки.

3.3. Для участков регионов сети ОАО «РЖД» с грузонапряженностью, не обеспечивающей норм гарантийной наработки, срок гарантии ограничивается десятью годами исчисляемыми с даты укладки в путь железнодорожного рельса.

3.4. Гарантийный срок на рельсы при условии соблюдения требований по хранению, транспортированию и указаний по эксплуатации определяется условиями договора поставки

4. Хранение:

Хранение – в соответствии с пунктом 8.2 ГОСТ Р 51685-2022.


5. Свидетельство об упаковке:

Рельсы отгружены на сцепе из двух платформ, оборудованных для перевозки рельсов с применением многооборотной транспортно-технологической оснастки (МТТО), а также отгрузочного режизита и защитной упаковки (транспортной оснастки).

6. Свидетельство о приемке:

6.1. Результаты приёмо-сдаточных испытаний:

а. Химический состав стали соответствует требованиям заявленных нормативных документов и фактические значения указаны в приложении 2;

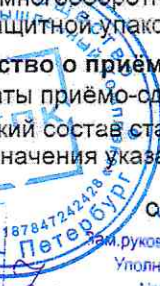

Смотрите продолжение паспорта № 212503408 от 08.10.2025
И.И. Рышков А.И.
зам.руководитель отдела снабжения
Уполномочен доверенностью
№69 от 28.07.2022 г.

- b. Механические свойства рельсов соответствуют требованиям заявленных нормативных документов и фактические значения указаны в приложении 3;
- c. Класс точности изготовления профиля рельсов: X, Y;
- d. Класс прямолинейности рельсов: B, C;
- e. Класс качества поверхности рельсов: P;
- f. Максимальное значение остаточной магнитной индукции, мТл: 6,40;
- g. Указания о необходимости размагничивания: Да;
- h. Неразрушающий контроль рельсов.

Неразрушающему автоматизированному контролю подвергнуты рельсы по всей длине с применением методов:

- А (Ультразвуковой импульсный зеркально-теневой);
- Б (Ультразвуковой импульсный эхо-метод);
- В (Ультразвуковой импульсный эхо-метод и теневой);
- Г (Оптический).

Примечание: концевые участки рельсов, не проконтролированные при автоматизированном неразрушающем контроле, обрезаны.

6.2. По результатам приёмочного неразрушающего контроля рельсы признаны пригодными для использования по назначению.

6.3. Указанные в Паспорте рельсы прошли полный цикл изготовления и контроля на АО «ЕВРАЗ ЗСМК» и соответствуют требованиям нормативных документов.

6.4. По результатам приёмо-сдаточных испытаний рельсы признаны пригодными для использования по назначению.

7. Маркировка рельсов:

7.1. На все рельсы с болтовыми отверстиями нанесено клеймо ОТК АО "ЕВРАЗ ЗСМК".

7.2. Кроме приёмочных знаков нанесена следующая маркировка:

7.2.1. Выпуклая (на шейке с одной стороны каждого рельса):

Обозначение способа термоупрочнения	Обозначение предприятия изготовителя	Месяц прокатки (римские цифры)	Год прокатки (2 цифры)	Тип рельсов	Направление прокатки (острие стрелки указывает на передний конец рельса по ходу прокатки)
—	К	IX, X	25	P65	→

7.2.2. Нанесённая клеймовочной машиной (на средней части шейки каждого рельса со стороны, противоположной выпуклой маркировке в горячем состоянии):

Идентификатор рельса
Маркировка клеймением наносится не менее чем в 2-х местах по длине 25-м рельса и содержит:
- обозначение сталеплавильного агрегата;
- номер плавки;
- расположение каждого участка рельса, длиной кратной 25 метров в раскате латинскими буквами (A, B, ... Y);
- номер ручья;
- номер заготовки в ручье

7.2.3. Краской

Место нанесения краски	Цвет маркировки
Обводка контура торца головки	Красная
Полоса по головке и шейке рельса на расстоянии (0,7 – 1,0) м от торца рельса, на котором нанесена обводка контура торца головки рельса	Красная
Знак «Единый знак обращения продукции на рынке Евразийского экономического союза» (ЕАС) по шейке на расстоянии (0,8-1,1) м от торца рельса, на котором нанесена обводка контура торца головки рельса, со стороны маркировки, нанесенной способом горячего клеймения.	Белая

8. Указания по эксплуатации:


По разделу 10 ГОСТ Р 51685-2022

9. Сведения об утилизации:

Рельсы утилизируются как лом чёрных металлов. Негабаритный стальной лом и отходы для переработки (категорий 5А; 5Б) в соответствии с требованиями ГОСТ 2787-75 «Металлы чёрные вторичные. Общие технические условия».

10. Сведения о цене и условиях приобретения изделия:

Действующая цена товара и порядок оплаты указываются в договоре поставки.

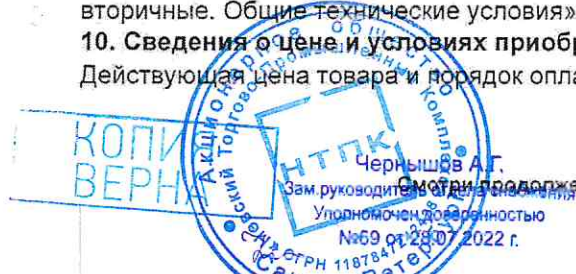

Физико-механические свойства рельсов	
№	Номер плавки	Копровая прочность рельсов	Твердость рельсов, НВ														Ударная вязкость, Дж/см2			Врем. сопр., Н/мм2	Предел течуч., Н/мм2	Относи- тельное, %		Макро контроль	Фло- кены	Загряз- ненность рельсов метал. вклю- чениями	Микро контроль	Глу- бина обезуг- лерож. слоя, мм	Остат. напря- жения в шейке рельса, мм	
			на поверхности катания по длине			усредненные значения твердости на поверхности катания			разн. знач. тверд. по длине	По сечению	
			в нача- ле	в сере- дине	в кон- це	в нача- ле	в сере- дине	в кон- це		на поверх- ности катания головки	на глубине				22 мм по оси	в шей- ке	в подош- ве	
											10 мм по оси	10 мм по выкружке		22 мм по оси	
												лев.	прав.	
			в нача- ле	в сере- дине	в кон- це	в нача- ле	в сере- дине	в кон- це		375							ksi +20C	Сред- нее знач.	ksi -60C	σ _в	σ _т	удли- нение	су- жение	
1	21939	уд	374	377	369	375	376	370	6	375								28;28	28.0																																																																																																																																																																																																																																																																																																																																																																																																																																																																																																																																																																																																																																																																																																																																																																																																																																																																																																																																																																																																																																																																																																																																																																																													</



Подписано ПЭП:
Документ выставлен:
Открытый ключ подписи:

УПИТ И. Г., ОТК
05.10.2025 06:17:54
1c4b9e7a-96b7-4bab-8846-4e010da0b9f1

Сведения об электронных подписях:

Дата подписи: 05.10.2025 06:18:01

Подписант: Упит Ирина Геннадьевна

Должность:

Организация:

Серийный номер сертификата: 06827A950059B388B64EC4F1B4BF7210EC

Действителен с 15.09.2025 15:59:14 по 15.09.2026 16:04:14

Дата подписи: 05.10.2025 06:49:07

Подписант: Пашин Михаил Валентинович

Должность: Инспектор-приемщик заводской

Организация: Центр технического аудита

Серийный номер сертификата: 284473C900010009C37E

Действителен с 16.10.2024 07:56:27 по 16.01.2026 08:06:27



Паспорт качества № 1243.2

ООО "Нижнесалдинский металлургический завод"
624742, г.Нижняя Салда, ул. Энгельса, 1
Отгрузка по договору № от 2025 г.

Грузоотправитель Общество с ограниченной ответственностью "Нижнесалдинский металлургический завод" Свердловская область, г. Нижняя Салда, ул.Энгельса, 1 834345)32-671
Грузополучатель Акционерное общество "Невский торгово-промышленный комплекс"

Дата отгрузки: 29.10.2025

Вагон (машина) K431CT198

Код способа отправления: 2

Адрес 197374, Санкт-Петербург г, Савушкина ул., дом 89, литер А, помещение 15-Н кабинет 46 тел.8-950-563-03-03
грузополучателя

Код получателя
Конечный Акционерное общество "Невский торгово-промышленный комплекс"
получатель

Выдан 30.06.2025г. Сертификат соответствия № ЕАЭС RU С-RU.ЖТ02.В.02425/25
Действителен до 29.06.2030 г. , серия RU № 0567575

Наименование продукции: ПОДКЛАДКА КБ-65

НД (ГОСТ, ТУ): ГОСТ 16277-2016, ТУ 14-2Р-294-2005 ГОСТ 380-2005

№ п/п	Марка стали	Тип продукции	Номер партии	Фактическая масса продукции в тоннах	Сорт	Степень точности
1	СТЗСП	КБ-65	465	4,000	1	Повышенная
2	СТЗСП	КБ-65	466	1,700	1	Повышенная
ИТОГО				5,700		



По вопросам несоответствия товара по качеству или количеству обращаться в ООО "НСМЗ" на адрес info@nsmz.pro

В результате испытаний и освидетельствования указанные в паспорте подкладки КБ-65 сертифицированы (декларированы), признаны годными и соответствуют требованиям 1 сорта ГОСТ 16277-2016, ТУ 14-2Р-294-2005

Гарантийный срок службы подкладок КБ-65 с момента укладки в путь при условии соблюдения установленных правил транспортирования, выгрузки, хранения, сборки, укладки, эксплуатации и текущего содержания пути составляет пять лет

Способ утилизации-передача потребителям для использования в производстве в качестве металлургического сырья (код отхода - 4 61 010 01 20 5, класс опасности для окружающей среды - 5 (малоопасен).

Назначенный ресурс - 1500 миллионов тонн брутто протушенного груза

Представитель ОТК

подпись

Зарубина Л.Ю.

расшифровка подписи

Дата печати 29.10.2025



ПАСПОРТ КАЧЕСТВА 627199362

Клиент: Акционерное общество "Невский Торгово-Промышленный комплекс"
Адрес: 197374, Россия, г. Санкт-Петербург, ул. Савушкина, д. 89, лит. А, пом. 15-Н, каб. 46
Грузополучатель: Акционерное общество "Невский Торгово-Промышленный комплекс"
Адрес: 197374, Россия, г. Санкт-Петербург, ул. Савушкина, д. 89, лит. А, пом. 15-Н, каб. 46
Вид отправления: 08 Самовывоз
№ Трансп. средства: E655OE10RUS
№ Дов/Накл: 0000685220
Склад отгрузки: 2060 ГП ЧП КЛЦ

Спецификация 0314112390 от 13.10.2025
Договор 643/2000-24100854 от 03.12.2024
Трансп. документ
Всего по сертификату
Грузомест: 11
Масса брутто, т: 11,022
Масса нетто, т: 11

Наименование продукции: Болты закладные

№ п/п	Код изделия	Масса брутто, т	Масса нетто, т	Стандарт	Партия	Марка стали	Размер	Исполнение	Упаковка	Поле допуска	Класс прочности	Консервация	Дата изготовления
1	RFG160171-22175-00	1,002	1,000	ГОСТ 16017-2014	9420349005	20	M22x175	1	Мягкий контейнер типа МКР-1,0С	8g	5.8	Нет	04.06.2024
2	RFG160171-22175-00	1,002	1,000	ГОСТ 16017-2014	9420349006	20	M22x175	1	Мягкий контейнер типа МКР-1,0С	8g	5.8	Нет	07.06.2024
3	RFG160171-22175-00	1,002	1,000	ГОСТ 16017-2014	9420349001	20	M22x175	1	Мягкий контейнер типа МКР-1,0С	8g	5.8	Нет	07.06.2024
4	RFG160171-22175-00	1,002	1,000	ГОСТ 16017-2014	9420349010	20	M22x175	1	Мягкий контейнер типа МКР-1,0С	8g	5.8	Нет	07.06.2024
5	RFG160171-22175-00	1,002	1,000	ГОСТ 16017-2014	9425643033	20	M22x175	1	Мягкий контейнер типа МКР-1,0С	8g	5.8	Нет	18.04.2025
6	RFG160171-22175-00	1,002	1,000	ГОСТ 16017-2014	9420349006	20	M22x175	1	Мягкий контейнер типа МКР-1,0С	8g	5.8	Нет	07.06.2024
7	RFG160171-22175-00	1,002	1,000	ГОСТ 16017-2014	9420349006	20	M22x175	1	Мягкий контейнер типа МКР-1,0С	8g	5.8	Нет	07.06.2024
8	RFG160171-22175-00	1,002	1,000	ГОСТ 16017-2014	9420349001	20	M22x175	1	Мягкий контейнер типа МКР-1,0С	8g	5.8	Нет	07.06.2024
9	RFG160171-22175-00	1,002	1,000	ГОСТ 16017-2014	9420349001	20	M22x175	1	Мягкий контейнер типа МКР-1,0С	8g	5.8	Нет	07.06.2024
10	RFG160171-22175-00	1,002	1,000	ГОСТ 16017-2014	9420349010	20	M22x175	1	Мягкий контейнер типа МКР-1,0С	8g	5.8	Нет	07.06.2024
11	RFG160171-22175-00	1,002	1,000	ГОСТ 16017-2014	9420349010	20	M22x175	1	Мягкий контейнер типа МКР-1,0С	8g	5.8	Нет	07.06.2024
Итого		11,022	11,000										

№ п/п	Код изделия	Масса брутто, т	Масса нетто, т	Стандарт	Партия	Марка стали	Размер	Исполнение	Упаковка	Поле допуска	Класс прочности	Консервации	Дата изготовления
	Итого по сертификату	11,022	11,000										

Показатели качества - результаты испытаний

№ партии	Плавка	Временное сопротивление разрыву, Н/мм ²	Твердость, НВ на конц. кресп. изд	Удлинение после разрыва MIN	Удлинение после разрыва MAX
9420349001	723113	780-830	207-217	0,46	0,61
9420349005	723848	710-750	197-207	0,36	0,49
9420349006	722241	730-790	207-207	0,41	0,44
9420349010	723851	760-770	207-217	0,38	0,39
9425643033	732645	653-666	202-207	0,68	0,70

Химический состав, %

Плавка	C, %	Mn, %	Si, %	S, %	P, %	Cr, %	Ni, %	Cu, %	As, %	N, %
722241	0,19	0,41	0,28	0,005	0,008	0,04	0,02	0,03	0,002	0,006
723113	0,18	0,48	0,32	0,003	0,009	0,03	0,05	0,03	0,002	0,006
723848	0,20	0,44	0,33	0,005	0,009	0,04	0,02	0,04	0,002	0,005
723851	0,19	0,45	0,31	0,005	0,011	0,04	0,02	0,02	0,002	0,006
732645	0,18	0,49	0,31	0,008	0,008	0,03	0,01	0,01	0,001	0,008

Утилизация изделий для железнодорожного пути осуществляется в соответствии с требованиями действующего Российского законодательства как черный лом.




Система менеджмента качества сертифицирована на соответствие требованиям МС ИСО 9001:2015. Указанная в сертификате качества продукция соответствует действующим в РФ стандартам и техническим условиям. При переписке по вопросам качества ссылаться на номер сертификата. При транспортировке и хранении не допускать воздействия влаги и агрессивной среды.


Декларация о соответствии на болты закладные для рельсовых скреплений железнодорожного пути ЕАЭС N RU Д - RU.ЖТ02.В.00566/20. Выдана 09.12.2020 до 01.12.2025.

Продукция выпускается по чертежу №07-43-150.

Маркировочный знак -

ОТК

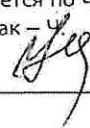 Н.В. Станкене

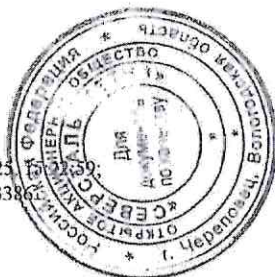

Электронный документ проверен, дата и время проверки: 16.10.2023

Станкене Нина Владимировна, Контролер мат.мет.полуф. 5 р, 20003386

Проверочный код: 0442435823



ПАСПОРТ КАЧЕСТВА 626366291/1

Клиент Акционерное общество "Невский Торгово-Промышленный комплекс"

Адрес 197374, Россия, г. Санкт-Петербург, ул. Савушкина, д. 89, лит. А, пом. 15-Н, каб. 46 Спецификация 0313972508 от 25.04.2025

Грузополучатель Акционерное общество "Невский Торгово-Промышленный комплекс" Договор 2000-24-00000009 от 29.01.2024

Адрес 197374, Россия, г. Санкт-Петербург, ул. Савушкина, д. 89, лит. А, пом. 15-Н, каб. 46 Трансп. документ

Вид отправления 08 Самовывоз Всего по сертификату

№ Трансп. средства E988AP35RUS № прицепа AM1304 35RUS Грузомест 5

№ Дов/Накл 0000590601 от 00.00.0000 Масса брутто, т 4,930

Склад отгрузки K060 ГП ЧП КЛЦ Дата 25.04.2025 Масса нетто, т 4,920

Наименование продукции: Болты путевые

№ п/п	Код изделия	Масса брутто, т	Масса нетто, т	Стандарт	Партия	Марка стали	Исполнение	Упаковка	Покрытие	Поле допуска	Класс прочности	Консервация	Дата изготовления	Размер болта
1	RFG115300-27160-12	1,002	1,000	ГОСТ 11530-2014	9424881063	20Г2Р	1	Мягкий контейнер типа МКР-1,0С	Без покрытия	8g	8.8	Нет	20.03.2025	M27x160
2	RFG115300-27160-12	1,002	1,000	ГОСТ 11530-2014	9424881073	20Г2Р	1	Мягкий контейнер типа МКР-1,0С	Без покрытия	8g	8.8	Нет	25.03.2025	M27x160
3	RFG115300-27160-12	1,002	1,000	ГОСТ 11530-2014	9424881077	20Г2Р	1	Мягкий контейнер типа МКР-1,0С	Без покрытия	8g	8.8	Нет	20.03.2025	M27x160
4	RFG115300-27160-12	1,002	1,000	ГОСТ 11530-2014	9424881084	20Г2Р	1	Мягкий контейнер типа МКР-1,0С	Без покрытия	8g	8.8	Нет	24.03.2025	M27x160
	Итого	4,008	4,000											
	Итого по сертификату	4,008	4,000											

Показатели качества Результаты испытаний

№ партии	Плавка	Работа удара, Дж	Временное сопротивление разрыву, Н/мм ²	Разрушающая нагрузка, кН	Твердость HRC min	Твердость HRC max
----------	--------	------------------	--	--------------------------	-------------------	-------------------

№ партии	Плавка	Работа удара, Дж	Временное сопротивление разрыву, Н/мм²	Разрушающая нагрузка min, Н	Твердость HRC min	Твердость HRC max
9424881063	46444	110-203	928-940	425754	26,8	28,3
9424881073	46443	140-167	932-966	427716	27,0	27,5
9424881077	21503	153-175	885-923	406134	28,0	29,7
9424881084	36977	97-170	876-898	402210	29,0	29,7

Химический состав, %

Плавка	C, x100	Mn, x100	Si, x100	S, x1000	P, x1000	Cr, x100	Ni, x100	Cu, x100
21503	23,0	124	14	2	7	28	2	4
36977	23,0	121	14	3	7	28	2	3
46443	23,0	126	13	2	8	28	2	3
46444	23,0	124	14	2	6	29	2	3

^АУтилизация изделий для железнодорожного пути осуществляется в соответствии с требованиями действующего Российского законодательства как черный лом.

Система менеджмента качества сертифицирована на соответствие требованиям МС ИСО 9001:2015. Указанная в сертификате качества продукция соответствует действующим в РФ стандартам и техническим условиям. При переписке по вопросам качества ссылаться на номер сертификата. При транспортировке и хранении не допускать воздействия влаги и агрессивной среды. Декларация о соответствии на Болты для рельсовых стыков № ЕАЭС N RU Д-РУ.РА05.В.81320.23. Выдана 25.07.2023 по 25.07.2028. Продукция выпускается по чертежу 07-43-229. Маркировочный знак – Ч.

ОТК _____

О.А. Балышева

Электронный документ проверен, дата и время проверки: 25.04.2025, 13:55:37;
Балышева Ольга Александровна, Контролер мат.мет.полуф. 5 р, 20003302.
Проверочный код: 0444986143



ПАСПОРТ КАЧЕСТВА 627202781/1

Клиент Акционерное общество "Невский Торгово-Промышленный комплекс"

Адрес 197374, Россия, г. Санкт-Петербург, ул. Савушкина, д. 89, лит. А, пом. 15-Н, каб. 46 Спецификация 0314112390 от 13.10.2025

Грузополучатель Акционерное общество "Невский Торгово-Промышленный комплекс" Договор 643/2000-24100854 от 03.12.2024

Адрес 197374, Россия, г. Санкт-Петербург, ул. Савушкина, д. 89, лит. А, пом. 15-Н, каб. 46 Трансп. документ

Вид отправления 08 Самовывоз Всего по сертификату

№ Трансп. средства E655OE10RUS № прицепа Грузомест 5

№ Дов/Накл 0000685220 от 00.00.0000 Масса брутто, т 5,010

Склад отгрузки 2060 ГП ЧП КЛЦ Дата 16.10.2025 Масса нетто, т 5

Наименование продукции: Гайки ж/д

№ п/п	Код изделия	Масса брутто, т	Масса нетто, т	Стандарт	Партии	Марка стали	Размер	Исполнение	Упаковка	Поле допуска	Класс прочности	Консервация	Дата изготовления
1	RFG115320-00027-02	1,002	1,000	ГОСТ 11532-2014	9425119002	35	M27	2	Мягкий контейнер типа МКР-1,0С	7H	5	Нет	11.05.2025
2	RFG115320-00027-02	1,002	1,000	ГОСТ 11532-2014	9427511003	35	M27	2	Мягкий контейнер типа МКР-1,0С	7H	5	Нет	17.08.2025
3	RFG115320-00027-02	1,002	1,000	ГОСТ 11532-2014	9427511007	35	M27	2	Мягкий контейнер типа МКР-1,0С	7H	5	Нет	19.08.2025
4	RFG115320-00027-02	1,002	1,000	ГОСТ 11532-2014	9427511008	35	M27	2	Мягкий контейнер типа МКР-1,0С	7H	5	Нет	20.08.2025
5	RFG115320-00027-02	1,002	1,000	ГОСТ 11532-2014	9427511006	35	M27	2	Мягкий контейнер типа МКР-1,0С	7H	5	Нет	21.08.2025
	Итого	5,010	5,000										
	Итого по сертификату	5,010	5,000										

Показатели качества - результаты испытаний

№ партии	Плавка	Пробная нагрузка	Твердость, HB
9425119002	14217	Выдержал	164-167
9427511003	23900	Выдержал	160-168
9427511006	23900	Выдержал	165-170
9427511007	23900	Выдержал	164-166
9427511008	23900	Выдержал	156-162

Химический состав, %


Плавка	C, %	Mn, %	Si, %	S, %	P, %	Cr, %	Ni, %	Cu, %	As, %	N, %
14217	0,36	0,57	0,24	0,006	0,005	0,03	0,02	0,02	0,001	0,008
23900	0,35	0,57	0,25	0,010	0,005	0,05	0,03	0,03	0,001	0,008

Утилизация изделий для железнодорожного пути осуществляется в соответствии с требованиями действующего Российского законодательства как черный лом.

Система менеджмента качества сертифицирована на соответствие требованиям МС ИСО 9001:2015. Указанная в сертификате качества продукция соответствует действующим в РФ стандартам и техническим условиям. При переписке по вопросам качества ссылаться на номер сертификата. При транспортировке и хранении не допускать воздействия влаги и агрессивной среды.

Декларация о соответствии на гайки для болтов рельсовых стыков
№ТС ЕАЭС N RU. Д-RU.ЖТ02.В.00524/20 от 20.10.2020 до 12.10.2025.

Продукция выпускается по чертежу №07-43-149.

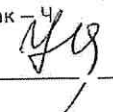Маркировочный знак  Н.В. Станкене
ОТК _____



Электронный документ проверен, дата и время проверки: 16.10.2022 16:20:22
Станкене Нина Владимировна, Контролер мат.мет.полуп. 5 р. 2000338
Проверочный код: 044119903

ПАСПОРТ КАЧЕСТВА 625302882

Клиент: Акционерное общество "Невский Торгово-Промышленный комплекс"

Адрес: 197374, Россия, г. Санкт-Петербург, ул. Савушкина, д. 89, лит. А, пом. 15-Н, каб. 46
Спецификация 0313772909 от 23.08.2024

Грузополучатель: Акционерное общество "Невский Торгово-Промышленный комплекс"

Адрес: 197374, Россия, г. Санкт-Петербург, ул. Савушкина, д. 89, лит. А, пом. 15-Н, каб. 46
Договор 2001/10120960/11 от 01.10.2018

Вид отправления: 01 ЖД
Трансп. документ

№ Трансп. средства: 65575888
№ прицепа: 1

№ Дов/Накл: 0000475331
от: 00.00.0000
Грузомест: 0,370

Склад отгрузки: C092 ЧП КЛЦ Товары
Дата: 13.09.2024
Масса брутто, т: 0,370
Масса нетто, т: 0,368

Шайба

№ п/п	Код изделия	Стандарт на изделие	Партия	Толщина изделия	Класс точности крепежа	Марка стали	Покрытие	Масса нетто, т
1	Шайба ж/д Г19115 27,0 С 65Г МКР1т	ГОСТ 19115-91	8424506012	27,0	С	65Г	Без покрытия	0,368
							Итого	0,368

Показатели качества - результаты испытаний

№ п/п	Партия	Вязкость	Пружин. св-ва	Вид упаковки
1	8424506012		Соотв.	Мягкий контейнер типа МКР-1,0С

ПАСПОРТ КАЧЕСТВА 625302882

Страница 1 из 2



Для изделия без покрытия временная антикоррозийная защита осуществляется в консервационном масле и обеспечивает защиту от коррозии не менее 1 года.
На изделия с гальваническим цинковым покрытием с хромированием обеспечивается защита от коррозии в течении 0,5 года
Свободно от радиоактивного загрязнения

Система менеджмента качества сертифицирована на соответствие требованиям МС ИСО 9001:2015. Указанная в сертификате качества продукция соответствует действующим в РФ стандартам и техническим условиям При переписке по вопросам качества ссылаться на номер сертификата. При транспортировке и хранении не допускать воздействия влаги и агрессивной среды.

ОТК _____

О.А. Балышев



ПАСПОРТ КАЧЕСТВА 624650186/1

Клиент Акционерное общество "Невский Торгово-Промышленный комплекс"

Адрес 197374, Россия, г. Санкт-Петербург, ул. Савушкина, д. 89
лит. А пом. 15-Н, каб. 46 Спецификация 0313673169 от 24.04.2024

Грузополучатель Акционерное общество "Невский Торгово-Промышленный комплекс" Договор 2001/10120960/11 от 01.10.2018

Адрес 197374, Россия, г. Санкт-Петербург, ул. Савушкина, д. 89
лит. А пом. 15-Н, каб. 46 Трансп. документ

Вид отправления 08 Самовывоз Всего по сертификату

№ Трансп. средства K213MA35RUS № прицепа Грузомест 7

№ Дов/Накл 0000397853 от 00.00.0000 Масса брутто, т 7,014

Склад отгрузки 2060 ГП ЧП КЛЦ Дата 24.04.2024 Масса нетто, т 7

Наименование продукции: Болт ж/д клеммный

№ п/п	Код изделия	Масса брутто, т	Масса нетто, т	Стандарт	Партия	Марка стали	Размер	Исполнение	Упаковка	Поле допуска	Класс прочности	Консервация	Дата изготовления
1	RFG160161-22075-00	1,002	1,000	ГОСТ 16016-2014	9418584099	20	M22x75	1	Мягкий контейнер типа МКР-1,0С	8g	5.8	Нет	04.04.2024
2	RFG160161-22075-00	1,002	1,000	ГОСТ 16016-2014	9418584009	20	M22x75	1	Мягкий контейнер типа МКР-1,0С	8g	5.8	Нет	20.04.2024
3	RFG160161-22075-00	1,002	1,000	ГОСТ 16016-2014	9418584165	20	M22x75	1	Мягкий контейнер типа МКР-1,0С	8g	5.8	Нет	20.04.2024
4	RFG160161-22075-00	1,002	1,000	ГОСТ 16016-2014	9418584099	20	M22x75	1	Мягкий контейнер типа МКР-1,0С	8g	5.8	Нет	04.04.2024
5	RFG160161-22075-00	1,002	1,000	ГОСТ 16016-2014	9418584165	20	M22x75	1	Мягкий контейнер типа МКР-1,0С	8g	5.8	Нет	20.04.2024
6	RFG160161-22075-00	1,002	1,000	ГОСТ 16016-2014	9418584165	20	M22x75	1	Мягкий контейнер типа МКР-1,0С	8g	5.8	Нет	20.04.2024
7	RFG160161-22075-00	1,002	1,000	ГОСТ 16016-2014	9418584165	20	M22x75	1	Мягкий контейнер типа МКР-1,0С	8g	5.8	Нет	20.04.2024
	Итого	7,014	7,000										
	Итого по сертификату	7,014	7,000										

Показатели качества - результаты испытаний

ПАСПОРТ КАЧЕСТВА 626376669

Клиент: Акционерное общество "Невский Торгово-Промышленный комплекс"

Адрес: 197374, Россия, г. Санкт-Петербург, ул. Савушкина, д. 89, лит. А, пом. 15-Н, каб. 46
Спецификация 0313973928 от 28.04.2025

Грузополучатель: Акционерное общество "Невский Торгово-Промышленный комплекс"

Адрес: 197374, Россия, г. Санкт-Петербург, ул. Савушкина, д. 89, лит. А, пом. 15-Н, каб. 46
Договор 2000-24-00000009 от 29.01.2024
Трансп.документ

Вид отправления: 08 Самовывоз
Всего по сертификату

№ Трансп. средства: B009YP35RUS
№ прицепа: AK3108 35RUS
Грузомест: 17

№ Дов/Накл: 0000591114
от: 00.00.0000
Масса брутто, т: 17,034

Склад отгрузки: K060 ГП ЧП КЛЦ
Дата: 28.04.2025
Масса нетто, т: 17

Наименование продукции: Гайки ж/д

№ п/п	Код изделия	Масса брутто, т	Масса нетто, т	Стандарт	Партия	Марка стали	Размер	Исполнение	Упаковка	Поле допуска	Класс прочности	Консервация	Дата изготовления
1	RFG160181-00022-01	1,002	1,000	ГОСТ 16018-2014	9424888022	25	M22	1	Мягкий контейнер типа МКР-1,0С	7Н	5	Нет	27.03.2025
2	RFG160181-00022-01	2,004	2,000	ГОСТ 16018-2014	9424888026	25	M22	1	Мягкий контейнер типа МКР-1,0С	7Н	5	Нет	11.03.2025
3	RFG160181-00022-01	2,004	2,000	ГОСТ 16018-2014	9424888027	25	M22	1	Мягкий контейнер типа МКР-1,0С	7Н	5	Нет	17.03.2025
4	RFG160181-00022-01	2,004	2,000	ГОСТ 16018-2014	9424888034	25	M22	1	Мягкий контейнер типа МКР-1,0С	7Н	5	Нет	11.03.2025
5	RFG160181-00022-01	1,002	1,000	ГОСТ 16018-2014	9424888036	25	M22	1	Мягкий контейнер типа МКР-1,0С	7Н	5	Нет	25.03.2025
6	RFG160181-00022-01	1,002	1,000	ГОСТ 16018-2014	9424888037	25	M22	1	Мягкий контейнер типа МКР-1,0С	7Н	5	Нет	13.03.2025
7	RFG160181-00022-01	1,002	1,000	ГОСТ 16018-2014	9424888038	25	M22	1	Мягкий контейнер типа МКР-1,0С	7Н	5	Нет	17.03.2025
8	RFG160181-00022-01	1,002	1,000	ГОСТ 16018-2014	9424888046	25	M22	1	Мягкий контейнер типа МКР-1,0С	7Н	5	Нет	12.03.2025
9	RFG160181-00022-01	1,002	1,000	ГОСТ 16018-2014	9424888064	25	M22	1	Мягкий контейнер типа МКР-1,0С	7Н	5	Нет	19.03.2025
10	RFG160181-00022-01	1,002	1,000	ГОСТ 16018-2014	9424888066	25	M22	1	Мягкий контейнер типа МКР-1,0С	7Н	5	Нет	25.03.2025
11	RFG160181-00022-01	2,004	2,000	ГОСТ 16018-2014	9424888068	25	M22	1	Мягкий контейнер типа МКР-1,0С	7Н	5	Нет	25.03.2025
12	RFG160181-00022-01	2,004	2,000	ГОСТ 16018-2014	9424888080	25	M22	1	Мягкий контейнер типа МКР-1,0С	7Н	5	Нет	25.03.2025

№ п/п	Код изделия	Масса брутто, т	Масса нетто, т	Стандарт	Партия	Марка стали	Размер	Исполнение	Упаковка	Поле допуска	Класс прочности	Консервация	Дата изготовления
	Итого	17,034	17,000										
	Итого по сертификату	17,034	17,000										

Показатели качества - результаты испытаний

№ партии	Плавка	Пробная нагрузка	Твердость, НВ
9424888022	13443	Выдержал	150-154
9424888026	83104	Выдержал	156-157
9424888027	83104	Выдержал	150-157
9424888034	46183	Выдержал	150-155
9424888036	46183	Выдержал	148-152
9424888037	46183	Выдержал	149-152
9424888038	46183	Выдержал	150-155
9424888046	46183	Выдержал	152-156
9424888064	46183	Выдержал	149-150
9424888066	83104	Выдержал	149-154
9424888068	13443	Выдержал	151-155
9424888080	36070	Выдержал	148-150

Химический состав, %

Плавка	C, x100	Mn, x100	Si, x100	S, x1000	P, x1000	Cr, x100	Ni, x100	Cu, x100	As, x1000	N, x1000
13443	26	75	23	11	8	5	3	1	1	8
36070	26	75	23	6	4	3	1	1	1	8
46183	23	75	26	6	5	4	1	2	1	8
83104	26	75	23	11	8	5	3	1	1	8

Утилизация изделий для железнодорожного пути осуществляется в соответствии с требованиями действующего Российского законодательства как черный лом.

Уполномочен доверенностью

Общество с ограниченной ответственностью «Ранд»

620149, г. Екатеринбург, ул. Зоологическая дом 9 офис 212

ИНН 6685018991 КПП 665801001 ОГРН 1126685026192

Тел./факс (343) 287-35-59, e-mail:randekb@gmail.com

р/с 40702810416090000397 в Уральский банк ОАО Сбербанка России

к/с 30101810500000000674 БИК 046577674

ПАСПОРТ ИЗДЕЛИЯ №1544

НАИМЕНОВАНИЕ ПРЕДПРИЯТИЯ-ИЗГОТОВИТЕЛЯ: ООО «РАНД»

ДАТА ВЫДАЧИ: 01.04.2025 г.

НАИМЕНОВАНИЕ ИЗДЕЛИЯ: Скоба для изолирующей втулки КБ (обл.)

ГРУЗОПОЛУЧАТЕЛЬ: АО «НТПК», 197374, Санкт-Петербург г, ул. Савушкина, дом 89, литер А, помещение 15-Н, кабинет 46

ДАТА ИЗГОТОВЛЕНИЯ: Март 2025

НОМЕР ПАРТИИ: 2403/1-4, 2503/1-4, 2603/1-4, 2703/1-4, 2803/1-4


МАРКА МАТЕРИАЛА: Сталь Ст3сп ГОСТ 380-2005

КОЛИЧЕСТВО: 294 000 шт.

МАССА: 20 000 кг

КОЛИЧЕСТВО УПАКОВОЧНЫХ МЕСТ: 20

ОТДЕЛ ТЕХНИЧЕСКОГО КОНТРОЛЯ:

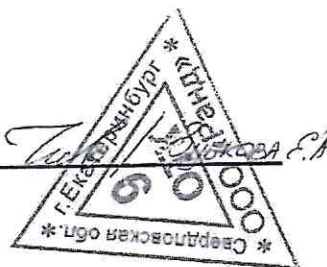

ПАСПОРТ КАЧЕСТВА 626361305

Клиент Акционерное общество "Невский Торгово-Промышленный комплекс"

Адрес 197374, Россия, г. Санкт-Петербург, ул. Савушкина, д. 89, лит. А, пом. 15-Н, каб. 46 Спецификация 0313870017 от 13.12.2024

Грузополучатель Акционерное общество "Невский Торгово-Промышленный комплекс" Договор 2001/10120960/11 от 01.10.2018

Адрес 197374, Россия, г. Санкт-Петербург, ул. Савушкина, д. 89, лит. А, пом. 15-Н, каб. 46 Трансп.документ

Вид отправления 08 Самовывоз Всего по сертификату

№ Трансп. средства E988AP35RUS № прицепа Грузомест 5

№ Дов/Накл 0000591096 от 00.00.0000 Масса брутто, т 5,010

Склад отгрузки 2070 ГП ЧП ЦСФП Дата 25.04.2025 Масса нетто, т 5

Наименование продукции: Шайба ж/д двухвитковая

№ п/п	Код изделия	Масса брутто, т	Масса нетто, т	Стандарт, ТУ	Партия	Плавка	Марка стали	Размер	Упаковка	Кон серв	Дата изготовления
1	RFG217970-00250-00	1,002	1,000	ГОСТ 21797-2014	2550580	731986	40C2	25,0	Мягкий контейнер типа МКР-1,0С	Нет	25.04.2025
2	RFG217970-00250-00	1,002	1,000	ГОСТ 21797-2014	2550553	732778	40C2	25,0	Мягкий контейнер типа МКР-1,0С	Нет	25.04.2025
3	RFG217970-00250-00	1,002	1,000	ГОСТ 21797-2014	2550575	732778	40C2	25,0	Мягкий контейнер типа МКР-1,0С	Нет	25.04.2025
4	RFG217970-00250-00	1,002	1,000	ГОСТ 21797-2014	2550576	732778	40C2	25,0	Мягкий контейнер типа МКР-1,0С	Нет	25.04.2025
5	RFG217970-00250-00	1,002	1,000	ГОСТ 21797-2014	2550581	732778	40C2	25,0	Мягкий контейнер типа МКР-1,0С	Нет	25.04.2025
Итого		5,010	5,000								

Показатели качества - результаты испытаний

Партия	Длительный зажим (диап.)	Твердость HRC (диап.)
--------	--------------------------	-----------------------


Партия	Плавка	Длительный зажим (диап.)	Твердость HRC (диап.)
2550580	731986	0,1 - 0,4	48,5 - 51,0
2550553	732778	0,1 - 0,4	44,3 - 48,0
2550575	732778	0,1 - 0,4	44,3 - 48,0
2550576	732778	0,1 - 0,6	49,2 - 50,0
2550581	732778	0,1 - 0,5	48,8 - 50,7

Химический состав

Плавка	C, %	Mn, %	Si, %	S, %	P, %	Cr, %	Ni, %	Cu, %	Al, %
731986	0,42	0,67	0,61	0,004	0,008	0,05	0,01	0,02	0,001
732778	0,41	0,71	1,62	0,006	0,007	0,12	0,01	0,02	0,001

Система менеджмента качества сертифицирована на соответствие требованиям МС ИСО 9001:2015. Указанная в сертификате качества продукция соответствует действующим в РФ стандартам и техническим условиям. При переписке по вопросам качества ссылаться на номер сертификата. При транспортировке и хранении не допускать воздействия влаги и агрессивной среды.


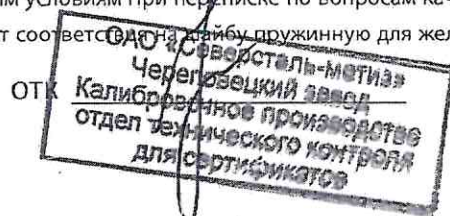

Электронный документ проверен, дата и время проверки: 25.04.2025, 13:59:34;
Немчикова Марина Михайловна, Сортировщик-сдатчик металла 3 разряда, 20027248.
Проверочный код: 0443116697

ДОБРОВОЛЬНАЯ СЕРТИФИКАЦИЯ ПРОДУКЦИИ

Система добровольной сертификации в области промышленной и экологической безопасности "Промышленный эксперт"
Зарегистрирована Федеральным агентством по техническому регулированию и метрологии 11.04.2016 г.,
регистрационный № РОСС RU.31485.04ИДЮ0

СЕРТИФИКАТ СООТВЕТСТВИЯ

№ 04ИДЮ137.RU.C00917

Срок действия с 14.09.2024 по 13.09.2027

№ 0001296

ОРГАН ПО СЕРТИФИКАЦИИ Орган по сертификации Общество с ограниченной ответственностью «Эксперт-Сертификация». Место нахождения (адрес юридического лица): 121609, Россия, город Москва, внутригородская территория города муниципальный округ Крылатское, шоссе Рублёвское, дом 36, корпус 2, помещение 8/1. Адреса мест осуществления деятельности: 305000, РОССИЯ, Курская обл, Курск г, Ленина ул, дом 60, офис 21; 305004, РОССИЯ, Курская обл, г Курск, ул Садовая, дом 10А, офис 225. Номер телефона: +7 4712770491. Адрес электронной почты: info@expert-sertifikaciya.ru. Свидетельство о признании компетентности органа по сертификации № РОСС RU.31485.04ИДЮ0.137 от 14.12.2022 года.

ПРОДУКЦИЯ Трубы гибкие гофрированные двустенные для электропроводки и кабельных линий
ТУ 2248-015-47022248-2006
Серийный выпуск

код ОК
034-2014 (КПЕС 2008)
22.21.29.110

СООТВЕТСТВУЕТ ТРЕБОВАНИЯМ НОРМАТИВНЫХ ДОКУМЕНТОВ
ГОСТ Р МЭК 61386.24-2014 (п. 8. 9. 10. 14)

код ТН ВЭД
3917320009

ИЗГОТОВИТЕЛЬ Акционерное общество «Диэлектрические кабельные системы»
Юридический адрес: 170025, Россия, Тверская область, г. Тверь, ул. Бочкина, дом 15
ИНН: 6905062011

СЕРТИФИКАТ ВЫДАН Акционерное общество «Диэлектрические кабельные системы»
Юридический адрес (адрес места осуществления деятельности): 170025, Россия, Тверская область, г. Тверь, ул. Бочкина, дом 15
Телефон: +74822777980. E-mail: tver@dkc.ru
ИНН: 6905062011

НА ОСНОВАНИИ Протокола испытаний № 203-09-24-Д-ВТ от 14.09.2024 года, выданного Испытательной лабораторией "Вольтекс" Общества с ограниченной ответственностью "ПрофНадзор" (Свидетельство о признании компетентности РОСС RU.31485.04ИДЮ0.121)

ДОПОЛНИТЕЛЬНАЯ ИНФОРМАЦИЯ Схема сертификации: 1с



Руководитель органа

Эксперт

Подпись

Подпись

И.О. Ежов
инициалы, фамилия

Е.В. Комиссарова
инициалы, фамилия

Закрытое акционерное общество «Амкодор-Эластомер»

Республика Беларусь,

222750,

Минская

обл., Дзержинский район,

Фанипольский с/с, 22



АМКОДОР-
ЭЛАСТОМЕР

СТП СМК АЭР-14

Паспорт качества

Прокладка симметричная ЦП-328

(наимен. дет.)

соответствует нормативно-технической документации.

ТУ ВУ 100124928.013-2016

Количество 1000 шт.


Дата: 25.10.22

Работник ОТК:

Инженер по качеству
ЗАО «Амкодор-Эластомер»

В.В.Тарабуева

(ФИО, подпись)

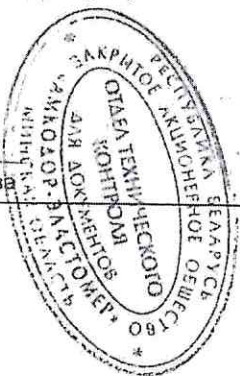

Закрытое акционерное общество «Амкодор-Эластомер»
Республика Беларусь,
222750,
Минская
обл., Дзержинский район,
Фанипольский с/с, 22



СТП СМК АЭР-14

Паспорт качества
Прокладка подрельсовая ЦП-143
(наимен. дет.)

соответствует нормативно-технической документации.


ТУ ВУ 100124928.013-2016

Количество *2000* шт. Дата: *26.10.2024*

Работник ОТК:

Инженер по качеству
ЗАО «Амкодор-Эластомер»

В.В. Гарабуева
(ФИО, подпись)

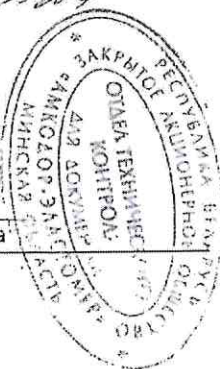

ООО «Перспектива»

125493, г. Москва, вн. тер. г. муниципальный округ Головинский, ул. Смольная, д.2,
помещ. 12Н/5 e-mail : rosperspektiva@mail.ru тел: 8 (495) 643-02-68

ПАСПОРТ КАЧЕСТВА



НАИМЕНОВАНИЕ ИЗГОТОВИТЕЛЯ: ООО «Перспектива» г.Москва

УСЛОВНОЕ ОБОЗНАЧЕНИЕ: Втулка изолирующая ОП-142А,
ТУ 3185-024-55239716-2006,
код СКМТР 2291000005

НОМЕР ПАРТИИ ИЗДЕЛИЯ: 003/А

ДАТА ИЗГОТОВЛЕНИЯ: 06 января 2025 г.

НАИМЕНОВАНИЕ МАТЕРИАЛА: АЛЬФАМИД ПА СВ 30-4

КОЛИЧЕСТВО ИЗДЕЛИЙ В ПАРТИИ, ШТ.: 50000

МАССА НЕТТО РАСЧЕТНАЯ, КГ.: 1800

КОЛИЧЕСТВО УПАКОВАННЫХ МЕСТ, ШТ.: 50

ПОДТВЕРЖДЕНИЕ СООТВЕТСТВИЯ ИЗДЕЛИЙ ТРЕБОВАНИЯМ
ТУ 3185-024-55239716-2006: соответствует

СЕРТИФИКАТ СООТВЕТСТВИЯ РС ФЖТ № РС ФЖТ № ССЖТ RU.ЖТ02.Г.01518

Срок действия до 13 января 2028 г.

Выдан на: 50 000 шт.



Начальник ОТК (Шемарова И.В.)

ДАТА ВЫДАЧИ: 07 января 2025 г.



Общество с ограниченной ответственностью «Ранд»

(ООО «Ранд»)

620149, г. Екатеринбург, ул. Зоологическая дом 9 офис 212

ИНН 6685018991 КПП 665801001 ОГРН 1126685026192

Тел./факс (343) 287-35-59, e-mail:randekb@gmail.com

р/с 40702810416090000397 в Уральский банк ОАО Сбербанка России к/с 30101810500000000674 БИК 046577674



Сертификат соответствия
№ ЕАЭС RU C-RU.ЖТ02.В.01803/24
Серия RU №0497089
Срок действия с «15» января 2024 г.
по «14» января 2029 г.

ПАСПОРТ

№1661 от «28» августа 2025 г.

Наименование продукции	Клемма ПК
Дата изготовления	Август 2025 г.
Материал	Сталь Ст4сп

Номера партий	Масса нетто, кг	Масса брутто, кг	Количество упаковочных мест
1208/3, 1308/1-2, 1408/1-5, 1508/1-4, 1808/1-7, 1908/1	20 000	20 020	20

Продукция прошла полный цикл изготовления и испытаний на соответствие требованиям ГОСТ 22343-2014 и по результатам приёмочного контроля признана годной для использования по назначению.

Грузополучатель: АО «НТПК», 197374, Санкт-Петербург г, ул. Савушкина, дом 89, литер А, помещение 15-Н, кабинет 46

Гарантийный срок эксплуатации: 6 лет с момента укладки в путь.

Назначенный ресурс: в прямых и кривых участках пути радиусом более 650 м – не менее 2500 млн т брутто пропущенного груза; в кривых участках пути радиусом от 650 м до 350 м – не менее 1500 млн т брутто пропущенного груза; в кривых участках пути радиусом 350 м и менее – не менее 1000 млн т брутто пропущенного груза.

Клеммы ПК неремонтопригодны.

Клеммы ПК не являются опасными для окружающей среды.

Утилизация: по истечении назначенного срока службы клеммы утилизируются потребителем путем использования в качестве шихты при переплавке металлолома.

Условия транспортирования и хранения – по группе 8 ГОСТ 15150-69.

В связи с технической невозможностью нанесения маркировки непосредственно на клемму, то в соответствии с требованиями пункта 5.2 ГОСТ 22343-2014 маркировка с указанием условного обозначения предприятия изготовителя, месяца и года изготовления, массы партии в тоннах, номера партии, клейма технического контроля наносится на ярлыки из пластика, навешиваемые на две клеммы партии.

В связи с технической невозможностью нанесения единого знака обращения продукции на рынке государств-членов ЕАЭС непосредственно на продукцию, единый знак обращения продукции наносится в настоящем паспорте печатным способом.

Информация по монтажу и эксплуатации клемм ПК приведена в «Инструкции по текущему содержанию железнодорожных путей» утвержденной распоряжением ОАО «РЖД» от 14.04.2016 №2288р.

Начальник ОТК



Мельников А.А.



ДОБРОВОЛЬНАЯ СЕРТИФИКАЦИЯ ПРОДУКЦИИ

Система добровольной сертификации в области промышленной и экологической безопасности "Промышленный эксперт"
Зарегистрирована Федеральным агентством по техническому регулированию и метрологии 11.04.2016 г.,
регистрационный № РОСС RU.31485.04ИДЮ0

СЕРТИФИКАТ СООТВЕТСТВИЯ

№ 04ИДЮ137.RU.C00917

Срок действия с 14.09.2024 по 13.09.2027

№ 0001296

ОРГАН ПО СЕРТИФИКАЦИИ Орган по сертификации Общество с ограниченной ответственностью «Эксперт-Сертификация». Место нахождения (адрес юридического лица): 121609, Россия, город Москва, внутригородская территория города муниципальный округ Крылатское, шоссе Рублёвское, дом 36, корпус 2, помещение 8/1. Адреса мест осуществления деятельности: 305000, РОССИЯ, Курская обл, Курск г, Ленина ул, дом 60, офис 21; 305004, РОССИЯ, Курская обл, г Курск, ул Садовая, дом 10А, офис 225. Номер телефона: +7 4712770491. Адрес электронной почты: info@expert-sertifikaciya.ru. Свидетельство о признании компетентности органа по сертификации № РОСС RU.31485.04ИДЮ0.137 от 14.12.2022 года.

ПРОДУКЦИЯ Трубы гибкие гофрированные двустенные для электропроводки и кабельных линий
ТУ 2248-015-47022248-2006
Серийный выпуск

код ОК
034-2014 (КПЕС 2008)
22.21.29.110

СООТВЕТСТВУЕТ ТРЕБОВАНИЯМ НОРМАТИВНЫХ ДОКУМЕНТОВ
ГОСТ Р МЭК 61386.24-2014 (п. 8. 9. 10. 14)

код ТН ВЭД
3917320009

ИЗГОТОВИТЕЛЬ Акционерное общество «Диэлектрические кабельные системы»
Юридический адрес: 170025, Россия, Тверская область, г. Тверь, ул. Бочкина, дом 15
ИНН: 6905062011

СЕРТИФИКАТ ВЫДАН Акционерное общество «Диэлектрические кабельные системы»
Юридический адрес (адрес места осуществления деятельности): 170025, Россия, Тверская область, г. Тверь, ул. Бочкина, дом 15
Телефон: +74822777980. E-mail: tver@dkc.ru
ИНН: 6905062011

НА ОСНОВАНИИ Протокола испытаний № 203-09-24-Д-ВТ от 14.09.2024 года, выданного Испытательной лабораторией "Вольтекс" Общества с ограниченной ответственностью "ПрофНадзор" (Свидетельство о признании компетентности РОСС RU.31485.04ИДЮ0.121)

ДОПОЛНИТЕЛЬНАЯ ИНФОРМАЦИЯ Схема сертификации: 1с



Руководитель органа

Эксперт

Подпись

Подпись

И.О. Ежов
инициалы, фамилия

Е.В. Комиссарова
инициалы, фамилия

СЕРТИФИКАТ СООТВЕТСТВИЯ

(ОБЯЗАТЕЛЬНАЯ СЕРТИФИКАЦИЯ)

№ RU C-RU.ПБ58.В.00737/22



ЗАЯВИТЕЛЬ

Общество с ограниченной ответственностью "Тиккурила" (ООО "Тиккурила").

Место нахождения: 192289, РОССИЯ, город Санкт-Петербург, проспект Девятого Января, дом 15, корпус 3.

Адрес места осуществления деятельности: 195112, РОССИЯ, город Санкт-Петербург, Уткин проспект, дом 15, литера Н.

ОГРН: 1077847618287. ИНН: 7816424590. Телефон: +78123803399. Электронная почта: russia.info@tikkurila.com

ИЗГОТОВИТЕЛЬ

Общество с ограниченной ответственностью "Тиккурила" (ООО "Тиккурила").

Место нахождения: 192289, РОССИЯ, город Санкт-Петербург, проспект Девятого Января, дом 15, корпус 3.

Адрес места осуществления деятельности по изготовлению продукции: 195112, РОССИЯ, город Санкт-Петербург, Уткин проспект, дом 15, литера Н. ОГРН: 1077847618287. ИНН: 7816424590. Телефон: +78123803399. Электронная почта: russia.info@tikkurila.com

ОРГАН ПО СЕРТИФИКАЦИИ

Орган по сертификации Общество с ограниченной ответственностью "Альфа "Пожарная Безопасность". ОГРН: 1107154016166. ИНН: 7114501589. Место нахождения (адрес юридического лица): 105066, Россия, город Москва, улица Нижняя Красносельская, дом 35, строение 64, комната 22, этаж 3. Адрес места осуществления деятельности: 301668, РОССИЯ, Тульская область, Новомосковский район, город Новомосковск, улица Орджоникидзе, дом 8, пристройка к цеху №3 (Лит. П), эт.2, ком. №№1,2,4,11. Телефон: +74874655953, +74952801686. Адрес электронной почты: info@alfapb.ru Аттестат аккредитации № ТРПБ.RU.ПБ58, дата внесения в реестр сведений об аккредитованном лице 15.12.2015 года.

ПОДТВЕРЖДАЕТ, ЧТО ПРОДУКЦИЯ

Покрытие на основе органорастворимых лакокрасочных материалов торговой марки «ТЕКС» марок «Грунт-эмаль по ржавчине 3-в-1 РЖАВОСТОП», «Эмаль алкидная ПФ-115 ДЛЯ МЕТАЛЛА И ДЕРЕВА», «Эмаль ПФ-115 Фазенда УНИВЕРСАЛЬНАЯ» для внутренних работ по окраске стен и потолков, нанесенных на негорючую основу, изготавливаемых в соответствии с ТУ 20.30.12-114-23072864-2021. Серийный выпуск. (Перечень и иные сведения о продукции, обеспечивающие ее идентификацию, приведены в Приложении №1 на 1 листе, Приложении №2 на 2 листе).

код ОКПД 2 20.30.12.130

код ТН ВЭД ЕАЭС 3208 10 900 0

СООТВЕТСТВУЕТ ТРЕБОВАНИЯМ

Технический регламент о требованиях пожарной безопасности (Федеральный Закон № 123-ФЗ от 22 июля 2008 г.).

СЕРТИФИКАТ СООТВЕТСТВИЯ ВЫДАН НА ОСНОВАНИИ

Протоколы сертификационных испытаний № 274-С/ТР-22 от 24.02.2022 г., № 275-С/ТР-22 от 24.02.2022 г., № 276-С/ТР-22 от 24.02.2022 г. от Испытательная лаборатория Общества с ограниченной ответственностью "Альфа "Пожарная Безопасность" № ТРПБ.RU.ИН41 от 09.02.2016 г. Акт о результатах анализа состояния производства № 782-АСП/21 от 15.12.2021 г. ОС ООО "Альфа "Пожарная Безопасность" № ТРПБ.RU.ПБ58, дата внесения в реестр 15.12.2015 г. Федеральной службой по аккредитации. Схема сертификации 4с. Иные сведения о документах, представленных заявителем в качестве доказательства соответствия продукции требованиям технического регламента, приведены в Приложении №1 на 1 листе.

ДОПОЛНИТЕЛЬНЫЕ СВЕДЕНИЯ

Срок годности - 2 года со дня изготовления в не вскрытой заводской упаковке. Условия хранения продукции - Хранить и транспортировать в плотно закрытой таре при температуре выше 5°C, предохраняя от воздействия влаги, тепла и прямых солнечных лучей. При хранении и транспортировке при отрицательной температуре перед применением ОРЛКМ выдержать при температуре (20±2) °C в течение 3 суток и тщательно перемешать. Не ставить вверх дном. Срок службы покрытия – не менее 2 лет.

Сведения о национальных стандартах (сводах правил), применяемых на добровольной основе для соблюдения требований технического регламента приведены Приложении №1 на 1 листе, Приложении №2 на 2 листе.

СРОК ДЕЙСТВИЯ СЕРТИФИКАТА СООТВЕТСТВИЯ

с 25.02.2022 по 24.02.2027

М.П. (заместитель руководителя) органа по сертификации

Эксперт-аудитор
(эксперты-аудиторы)

(подпись)

(подпись)

Подсевалов Денис Сергеевич
(фамилия, имя, отчество)

Коншин Александр Александрович
(фамилия, имя, отчество)

ПРИЛОЖЕНИЕ №1

К СЕРТИФИКАТУ СООТВЕТСТВИЯ № RU C-RU.ПБ58.В.00737/22

(ОБЯЗАТЕЛЬНАЯ СЕРТИФИКАЦИЯ)

Документы, представленные заявителем в качестве доказательства соответствия продукции требованиям технического регламента:

Технические условия ТУ 20.30.12-114-23072864-2021 «Органорастворимые лакокрасочные материалы» от 09.11.2021г.

Сведения о национальных стандартах (сводах правил), применяемых на добровольной основе для соблюдения требований технического регламента

Наименование, типы, марки, модели однородной продукции, составные части изделия или комплекса	Обозначение и Наименование национального стандарта или свода правил	Подтверждаемые требования национального стандарта или свода правил
Покрытие на основе органорастворимого лакокрасочного материала торговой марки «ТЕКС» марки «Грунт-эмаль по ржавчине 3-в-1 РЖАВОСТОП», нанесенного на негорючую основу с расходом, установленным изготовителем (без учета технологических потерь) 10 м ² /кг на один слой, изготавливаемых в соответствии с ТУ 20.30.12-114-23072864-2021.		Класс пожарной опасности строительных материалов: КМ2
	ГОСТ 30244-94 Межгосударственный стандарт "Материалы строительные. Методы испытаний на горючесть"	Группа горючести – Г1 (слабогорючие)
	ГОСТ 30402-96 Межгосударственный стандарт "Материалы строительные. Метод испытаний на воспламеняемость"	Группа воспламеняемости – В2 (умеренновоспламеняемые)
	ГОСТ 12.1.044-89, пункт 4.18 Межгосударственный стандарт "Система стандартов безопасности труда. Пожаровзрывоопасность веществ и материалов. Номенклатура показателей и методы их определения"	Группа дымообразования – Д2 (с умеренной дымообразующей способностью)
	ГОСТ 12.1.044-89, пункт 4.20 Межгосударственный стандарт "Система стандартов безопасности труда. Пожаровзрывоопасность веществ и материалов. Номенклатура показателей и методы их определения"	Группа токсичности – Т2 (умеренноопасные)

М.П. Руководитель
(заместитель руководителя) органа по сертификации

Эксперт-аудитор
(эксперты-аудиторы)

(подпись)

(подпись)

Подсёвалов Денис Сергеевич
(фамилия, имя, отчество)

Коншин Александр Александрович
(фамилия, имя, отчество)

ПРИЛОЖЕНИЕ №2

К СЕРТИФИКАТУ СООТВЕТСТВИЯ № RU C-RU.ПБ58.B.00737/22



(ОБЯЗАТЕЛЬНАЯ СЕРТИФИКАЦИЯ)

Сведения о национальных стандартах (сводах правил), применяемых на добровольной основе для соблюдения требований технического регламента

Наименование, типы, марки, модели однородной продукции, составные части изделия или комплекса	Обозначение и Наименование национального стандарта или свода правил	Подтверждаемые требования национального стандарта или свода правил
Покрытие на основе органорастворимого лакокрасочного материала торговой марки «ТЕКС» марки «Эмаль алкидная ПФ-115 ДЛЯ МЕТАЛЛА И ДЕРЕВА», нанесенного на негорючую основу с расходом, установленным изготовителем (без учета технологических потерь) 7 м ² /кг на один слой, изготавливаемых в соответствии с ТУ 20.30.12-114-23072864-2021.		Класс пожарной опасности строительных материалов: КМ2
	ГОСТ 30244-94 Межгосударственный стандарт "Материалы строительные. Методы испытаний на горючесть"	Группа горючести – Г1 (слабогорючие)
	ГОСТ 30402-96 Межгосударственный стандарт "Материалы строительные. Метод испытаний на воспламеняемость"	Группа воспламеняемости – В2 (умеренновоспламеняемые)
	ГОСТ 12.1.044-89, пункт 4.18 Межгосударственный стандарт "Система стандартов безопасности труда. Пожаровзрывоопасность веществ и материалов. Номенклатура показателей и методы их определения"	Группа дымообразования – Д2 (с умеренной дымообразующей способностью)
	ГОСТ 12.1.044-89, пункт 4.20 Межгосударственный стандарт "Система стандартов безопасности труда. Пожаровзрывоопасность веществ и материалов. Номенклатура показателей и методы их определения"	Группа токсичности – Т2 (умеренноопасные)
Покрытие на основе органорастворимого лакокрасочного материала торговой марки «ТЕКС» марки «Эмаль ПФ-115 Фазенда УНИВЕРСАЛЬНАЯ», нанесенного на негорючую основу с расходом, установленным изготовителем (без учета технологических потерь) 6 м ² /кг на один слой, изготавливаемых в соответствии с ТУ 20.30.12-114-23072864-2021.		Класс пожарной опасности строительных материалов: КМ2
	ГОСТ 30244-94 Межгосударственный стандарт "Материалы строительные. Методы испытаний на горючесть"	Группа горючести – Г1 (слабогорючие)
	ГОСТ 30402-96 Межгосударственный стандарт "Материалы строительные. Метод испытаний на воспламеняемость"	Группа воспламеняемости – В2 (умеренновоспламеняемые)
	ГОСТ 12.1.044-89, пункт 4.18 Межгосударственный стандарт "Система стандартов безопасности труда. Пожаровзрывоопасность веществ и материалов. Номенклатура показателей и методы их определения"	Группа дымообразования – Д2 (с умеренной дымообразующей способностью)
	ГОСТ 12.1.044-89, пункт 4.20 Межгосударственный стандарт "Система стандартов безопасности труда. Пожаровзрывоопасность веществ и материалов. Номенклатура показателей и методы их определения"	Группа токсичности – Т2 (умеренноопасные)

М.П. Руководитель
(заместитель руководителя) органа по
 сертификации

Эксперт-аудитор
(эксперты-аудиторы)

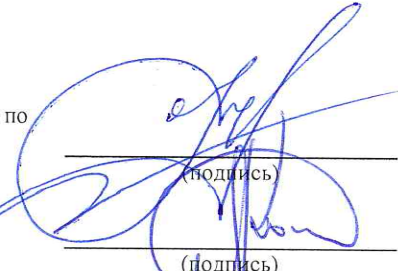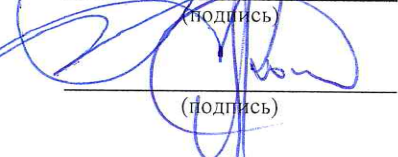
(подпись)

(подпись)

Подсезалов Денис Сергеевич
(фамилия, имя, отчество)

Коншин Александр Александрович
(фамилия, имя, отчество)

Приказ Минстроя от 16.05.2023 №344/пр	
Приложение № 3	
Объект капитального строительства <u>«Модернизация железнодорожного пути и стрелочных переводов» на территории</u>	
<u>АО «Коломенский завод», расположенных по адресу Московская область, г. Коломна, ул. Партизан, д. 42</u>	
(наименование объекта капитального строительства в соответствии с проектной документацией, почтовый или строительный адрес объекта капитального строительства)	
Застройщик	
<u>АО "Коломенский Завод", 140408, Россия, Московская область, г. Коломна, ул. Партизан. Д.42.</u>	
(полное и (или) сокращенное наименование, ОГРН, ИНН, место нахождения юридического лица, телефон/факс;	
<u>ИНН 5022013517; ОГРН 1025002737242; тел. + 7(496) 613-89-85; факс +7(496) 613-80-66</u>	
наименование, ОГРН, ИНН саморегулируемой организации, членом которой является указанное юридическое лицо (за исключением случаев, когда членство в саморегулируемых организациях в области инженерных изысканий, архитектурно-строительного проектирования, строительства, реконструкции, капитального ремонта объектов капитального строительства не требуется);	
Технический заказчик	
<u>ООО "Проминжиниринг", 107140, г. Москва, Русаковская ул. дом 13, помещение ХХ-4,ОГРН 1147748139406,</u>	
(полное и (или) сокращенное наименование, ОГРН, ИНН, место нахождения юридического лица, телефон/факс;	
<u>ИНН 7734001650; тел. + 7(495) 909-93-48. Ассоциация строителей "Саморегулируемая организация</u>	
<u>"Строительные допуски", № СРО-С-187-26012010 от 11.03.2025 г., ИНН 7714322214, ОГРН 1097799011045</u>	
наименование, ОГРН, ИНН саморегулируемой организации, членом которой является указанное юридическое лицо (за исключением случаев, когда членство в саморегулируемых организациях в области инженерных изысканий, архитектурно-строительного проектирования, строительства, реконструкции, капитального ремонта объектов капитального строительства не требуется);	
Лицо, осуществляющее строительство, реконструкцию, капитальный ремонт	
<u>ООО «КиКГЕОСТРОЙ», ОГРН 1127747247704, ИНН 7709918820, 109004, Г.МОСКВА, УЛ. ЗЕМЛЯНОЙ ВАЛ, Д.65, КВ.59</u>	
(полное и (или) сокращенное наименование, ОГРН, ИНН, место нахождения юридического лица, телефон/факс;	
<u>тел. +7 (495) 915-24-71, член саморегулируемой ассоциации СРО «МАС» регистрационный номер СРО-С-148-24122009</u>	
наименование, ОГРН, ИНН саморегулируемой организации, членом которой является указанное юридическое лицо (за исключением случаев, когда членство в саморегулируемых организациях в области инженерных изысканий, архитектурно-строительного проектирования, строительства, реконструкции, капитального ремонта объектов капитального строительства не требуется);	
Лицо, осуществляющее подготовку проектной документации	
(полное и (или) сокращенное наименование, ОГРН, ИНН, место нахождения юридического лица, телефон/факс;	
наименование, ОГРН, ИНН саморегулируемой организации, членом которой является указанное юридическое лицо (за исключением случаев, когда членство в саморегулируемых организациях в области инженерных изысканий, архитектурно-строительного проектирования, строительства, реконструкции, капитального ремонта объектов капитального строительства не требуется);	
Лицо, осуществляющее строительство, выполнившее работы, подлежащие освидетельствованию:	
<u>ООО «ШЕЛПРОКК», ОГРН 1237700462427, ИНН 9726048866, 117535, Г.МОСКВА, МУНИЦИПАЛЬНЫЙ ОКРУГ ЧЕРТАНОВО</u>	
<u>ЮЖНОЕ, ПРОЕЗД 3-Й ДОРОЖНЫЙ, Д. 6, К. 2, член саморегулируемой ассоциации «Архитектурное наследие»,</u>	
<u>регистрационный номер СРО-С-230-07092010</u>	
<u>ООО «ЭлектроЭнергетика», ОГРН 1175074004698, ИНН 5037011400, 142281, Московская обл., г. Протвино, Кременковское ш., д. 5,</u>	
<u>член саморегулируемой ассоциации «Объединение Специализированных Организаций Профессиональные Строители»,</u>	
<u>регистрационный номер СРО-С-219-21042010</u>	
(фамилия, имя, отчество, адрес места жительства, ОГРНИП, ИНН индивидуального предпринимателя, наименование, ОГРН, ИНН, место нахождения юридического лица, телефон/факс, наименование, ОГРН, ИНН саморегулируемой организации, членом которой является)	
АКТ	
освидетельствования скрытых работ	
№	<u>КЗ-МЖД-КИК-РД-25-10</u>
	<u>28 ноября 2025 г.</u>
	(дата составления акта)
Представитель застройщика, технического заказчика, лица, ответственного за эксплуатацию здания, сооружения, или регионального оператора по вопросам строительного контроля	
<u>Ведущий специалист ОпС АО "Коломенский Завод" Самойлов А.О., распоряжение 510/122 от 25.07.2025</u>	
(должность (при наличии), фамилия, инициалы, идентификационный номер в национальном реестре специалистов в области строительства (за исключением случаев, когда членство в саморегулируемых организациях в области строительства, реконструкции, капитального ремонта объектов капитального строительства не требуется), реквизиты распорядительного документа, подтверждающего полномочия, с указанием полного и (или) сокращенного наименования, ОГРН, ИНН, места нахождения юридического лица (в случае осуществления строительного контроля на основании договора с застройщиком или техническим заказчиком)	
Представитель застройщика, технического заказчика, лица, ответственного за эксплуатацию здания, сооружения, или регионального оператора по вопросам строительного контроля	
<u>Ведущий инженер строительного контроля ООО "Проминжиниринг" Дураев В.Ю., приказ № 53 от 23.06.2025 г.</u>	
(должность (при наличии), фамилия, инициалы, идентификационный номер в национальном реестре специалистов в области строительства (за исключением случаев, когда членство в саморегулируемых организациях в области строительства, реконструкции, капитального ремонта объектов капитального строительства не требуется), реквизиты распорядительного документа, подтверждающего полномочия, с указанием полного и (или) сокращенного наименования, ОГРН, ИНН, места нахождения юридического лица (в случае осуществления строительного контроля на основании договора с застройщиком или техническим заказчиком)	
Представитель лица, осуществляющего строительство, реконструкцию, капитальный ремонт	
<u>Руководитель проекта ООО «КиКГЕОСТРОЙ» Липатов В. Е. приказ № 1-КЗ-ЖД от 08.09.2025г.</u>	
(должность (при наличии), фамилия, инициалы, реквизиты распорядительного документа, подтверждающего полномочия)	
Представитель лица, осуществляющего строительство, реконструкцию, капитальный ремонт, по вопросам строительного контроля	
<u>Генеральный директор ООО «КиКГЕОСТРОЙ» Кесслер Ю.Ф., приказ №5-КЗ-ЖД от 08.09.2025г., идентификационный номер</u>	
<u>НОСТРОЙ С-77-118776</u>	
(должность (при наличии), фамилия, инициалы, идентификационный номер в национальном реестре специалистов в области строительства (за исключением случаев, когда членство в саморегулируемых организациях в области строительства, реконструкции, капитального ремонта объектов капитального строительства не требуется), реквизиты распорядительного документа, подтверждающего полномочия)	
Представитель лица, осуществляющего подготовку проектной документации (в случае привлечения застройщиком лица, осуществляющего подготовку проектной документации, для проверки соответствия выполняемых работ проектной документации согласно части 2 статьи 53 Градостроительного кодекса Российской Федерации)	
(должность (при наличии), фамилия, инициалы, реквизиты распорядительного документа, подтверждающего полномочия, с указанием полного и (или) сокращенного наименования, ОГРН, ИНН, места нахождения юридического лица (в случае осуществления авторского надзора лицом, не являющимся разработчиком проектной документации), полное и (или) сокращенное наименование, ОГРН, ИНН саморегулируемой организации, членом которой является указанное юридическое лицо, индивидуальный предприниматель (за исключением случаев, когда членство в саморегулируемых организациях в области инженерных изысканий, архитектурно-строительного проектирования, строительства, реконструкции, капитального ремонта объектов капитального строительства не требуется)	
Представитель лица, выполнившего работы, подлежащие освидетельствованию (в случае выполнения работ по	

договорам о строительстве, реконструкции, капитальном ремонте объектов капитального строительства, заключённым с иными лицами)

1. Старший прораб ООО «ШЕЛПРОКК» Шинкарев М.В., приказ №11 от 08.09.2025г.

2. Заместитель главного инженера ООО «ЭлектроЭнергетика» Аверкин А.В., приказ № 01/10 от 29.10.2025г.

(должность (при наличии), фамилия, инициалы, реквизиты распорядительного документа, подтверждающего полномочия, с указанием полного и (или) сокращенного наименования, ОГРН, ИНН, места нахождения юридического лица, фамилии, имени, отчества (последнее - при наличии), адреса места жительства, ОГРНИП, ИНН индивидуального предпринимателя)

произвели осмотр работ, выполненных: ООО "ШЕЛПРОКК", ООО "ЭлектроЭнергетика"

(наименование лица, выполнившего работы, подлежащие освидетельствованию)

и составили настоящий акт о нижеследующем:

1. К освидетельствованию предъявлены следующие работы:

Балластировка, выправка и рихтовка стрелочного перевода №10

(наименование скрытых работ)

2. Работы выполнены по проектной документации

КЗ-МЖД-КИК-РД-25 «Модернизация железнодорожного пути и стрелочных переводов» на территории АО «Коломенский завод», расположенного по адресу: Московская область, г. Коломна, ул. Партизан 42, Ведомость объемов работ Приложение №2 к Договору №5-КЗ

(номер, другие реквизиты чертежа, наименование проектной и/или рабочей документации, сведения о лицах, осуществляющих подготовку раздела проектной и/или рабочей документации)

3. При выполнении работ применены

Щебень 20-40мм паспорт №71 от 05.02.2025г.

(Наименование строительных материалов (изделий), реквизиты сертификатов и/или других документов, подтверждающих их качество и безопасность, в случае если необходимо указывать более 5 документов, указывается ссылка на их реестр, который является неотъемлемой частью акта)

4. Предъявлены документы, подтверждающие соответствие работ предъявляемым к ним требованиям:

Исполнительная схема №10. Балластировка, выправка и рихтовка стрелочного перевода №10– 1 лист.

(Исполнительные схемы и чертежи, результаты экспертиз, обследований, лабораторных и иных испытаний выполненных работ, проведенных в процессе строительного контроля)

5. Даты: начала работ 26 ноября 2025г.

окончания работ 28 ноября 2025г.

6. Работы выполнены в соответствии с документами: КЗ-МЖД-КИК-РД-25 «Модернизация железнодорожного пути и стрелочных переводов» на территории АО «Коломенский завод», расположенного по адресу: Московская область, г. Коломна, ул. Партизан 42, Ведомость объемов работ Приложение №2 к Договору №5-КЗ, СП 37.13330.2012 «Промышленный

транспорт», СП 119.13330.2017 «Железные дороги колеи 1520 мм», СП 238.1326000.2015 «Железнодорожный путь»

(наименования и структурные единицы технических регламентов, иных нормативных правовых актов, разделы проектной и/или рабочей документации)

7. Разрешается производство последующих работ:

Передача в эксплуатацию

(наименование работ, строительных конструкций, участков сетей инженерно-технического обеспечения)

Дополнительные сведения

Акт составлен в 4-х экземплярах (в случае заполнения акта на бумажном носителе).

Приложения :

Документы, указанные в пунктах 3 и 4 настоящего акта.

(исполнительные схемы и чертежи, результаты экспертиз, обследований, лабораторных и иных испытаний)

Представитель застройщика, технического заказчика, лица, ответственного за эксплуатацию здания, сооружения,

или регионального оператора по вопросам строительного контроля

Ведущий специалист ОпС АО "Коломенский Завод" Самойлов А.О.

(фамилия, инициалы) (подпись)

Представитель застройщика, технического заказчика, лица, ответственного за эксплуатацию здания, сооружения,

или регионального оператора по вопросам строительного контроля

Ведущий инженер строительного контроля ООО "Проминжиниринг" Дураев В.Ю.

(фамилия, инициалы) (подпись)

Представитель лица, осуществляющего строительство, реконструкцию, капитальный ремонт

Руководитель проекта ООО «КиКГЕОСТРОЙ» Липатов В. Е.

(фамилия, инициалы) (подпись)

Представитель лица, осуществляющего строительство, реконструкцию, капитальный ремонт, по вопросам

строительного контроля

Генеральный директор ООО «КиКГЕОСТРОЙ» Кесслер Ю.Ф.

(фамилия, инициалы) (подпись)

Представитель лица, осуществляющего подготовку проектной документации (в случае осуществления авторского надзора)


(фамилия, инициалы) (подпись)

Представитель лица, выполнившего работы, подлежащие освидетельствованию (в случае выполнения работ по договорам о строительстве, реконструкции, капитальном ремонте объектов капитального строительства, заключённым с иными лицами)

1. Старший прораб ООО «ШЕЛПРОКК» Шинкарев М.В.

2. Заместитель главного инженера ООО «ЭлектроЭнергетика» Аверкин А.В.

(фамилия, инициалы) (подпись)

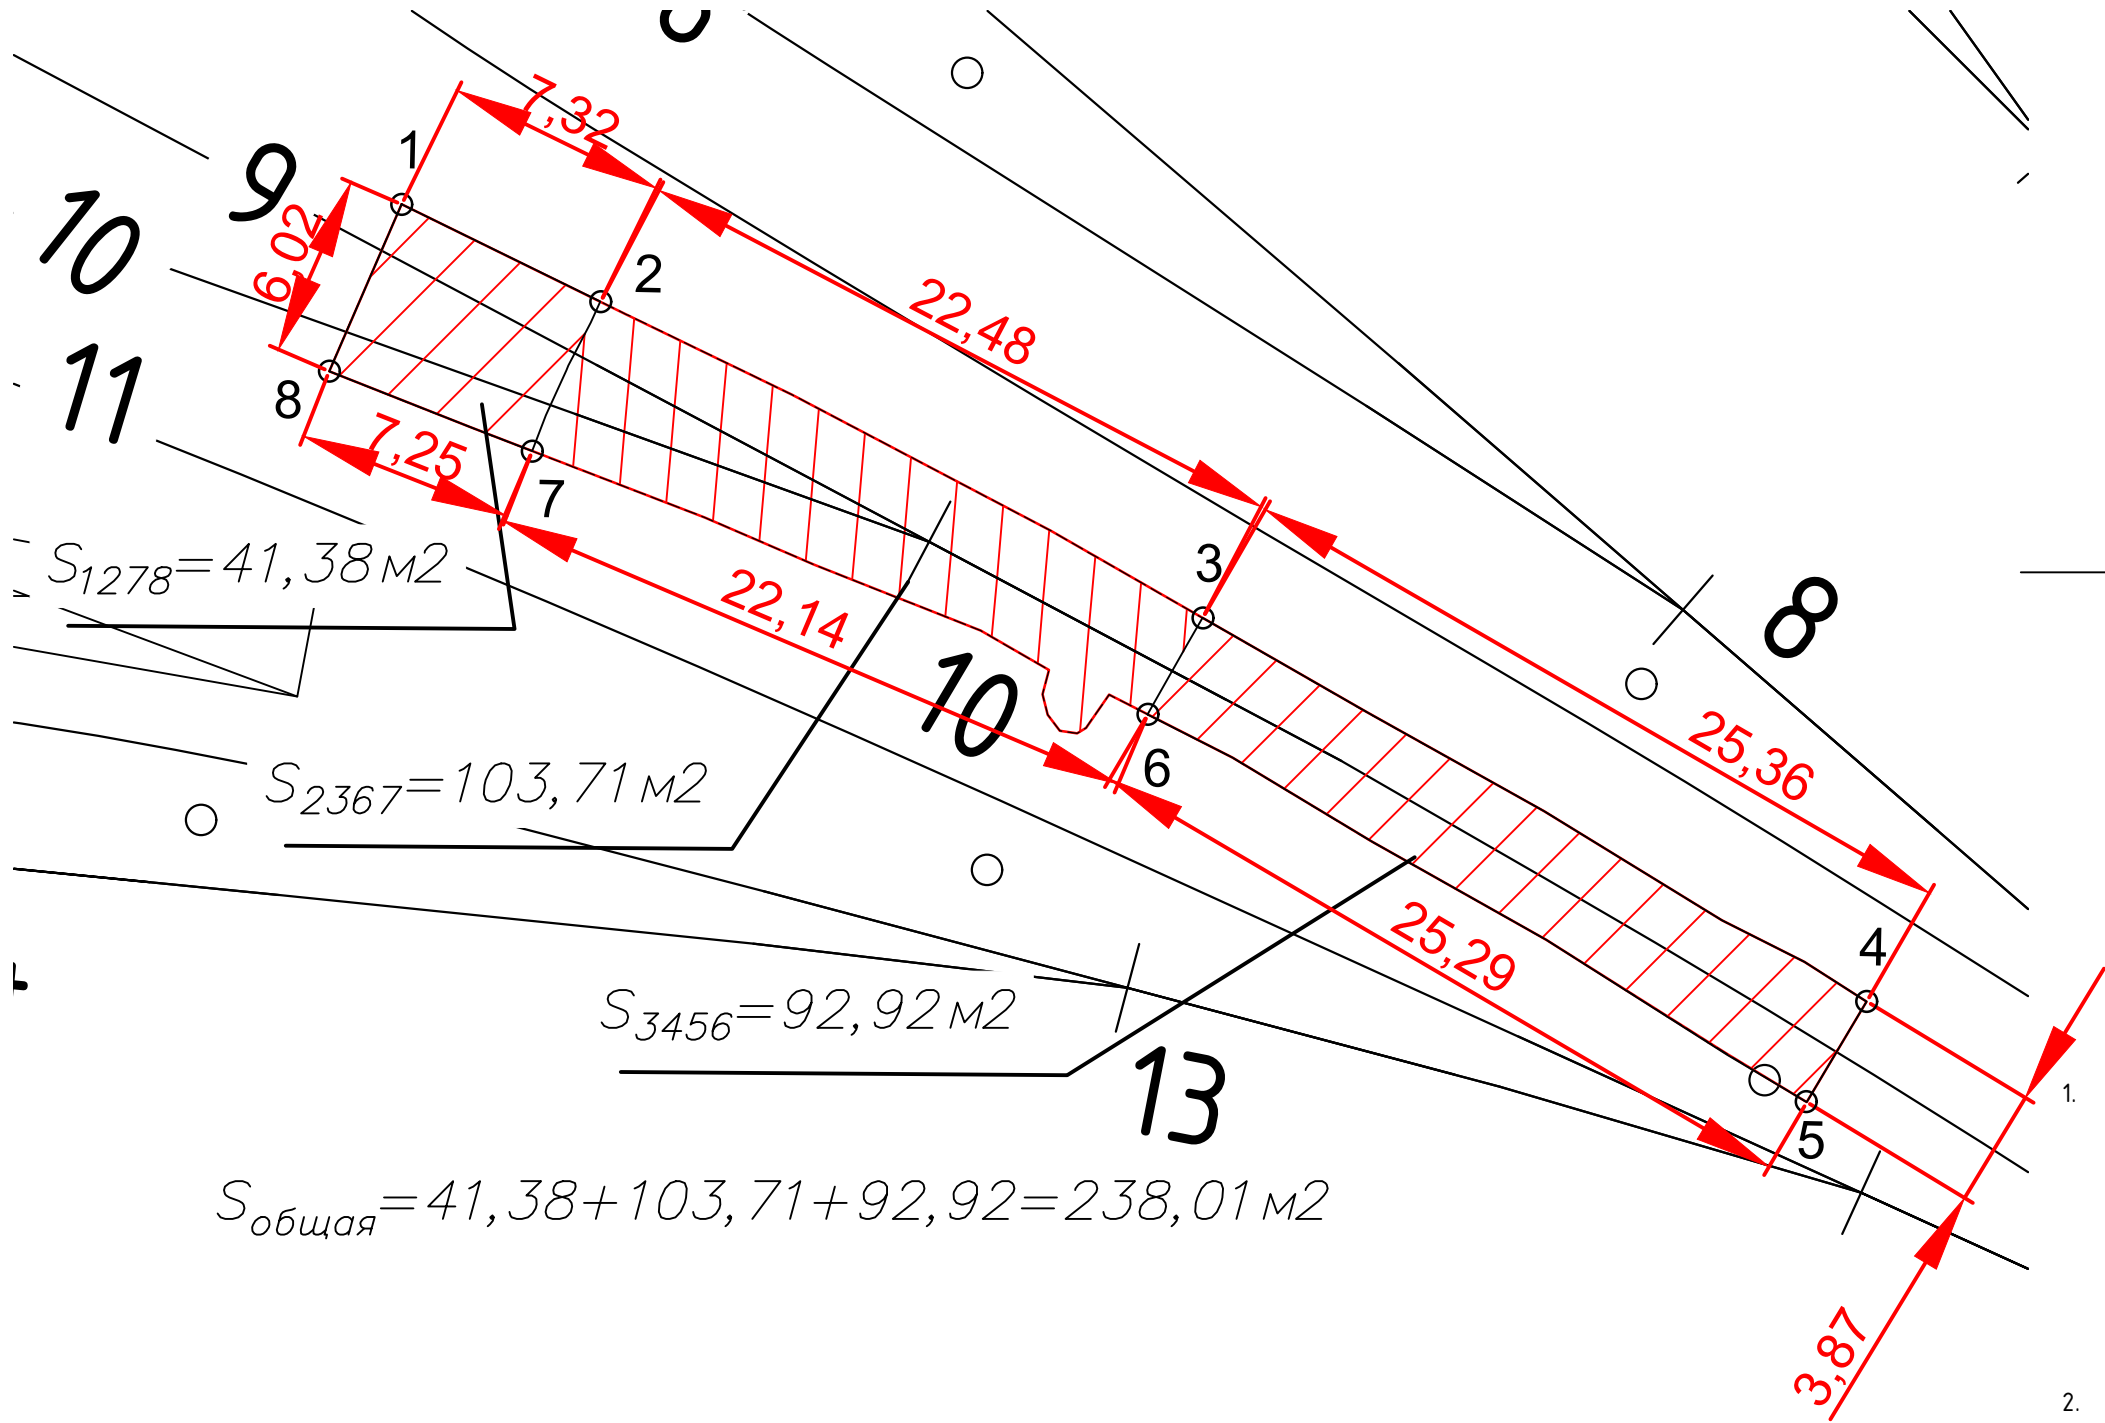

1. Балластировка стрелочного перевода №10 и путей
Площадь балластировка $S=238,01\text{м}^2$
Высота заполнения шпальных ящиков $a=0,18\text{м}$
Объем шпал и друсьев
 $70 \text{ жд шпал } Ш=70*0,30*0,15*2,70=8,51\text{м}^3$
комплект друсьев для стрелочного перевода эпюрой 1/7 $B=6,79\text{м}^3$
 $V_{шп}=Ш+B=8,51+6,79=15,30\text{м}^3$
Объем щебня для балластировки стрелочного перевода №10 и путей
 $V_{сп}=S*a-V_{шп}=238,01*0,18-15,30=27,54\text{м}^3$
2. Выправка стрелочного перевода №10 и путей
Объем щебня для выправки составляет 20% от объема щебня, используемого для балластировки.
Общий объем щебня для выправки $V_в=V_{сп}*0,2=5,50\text{м}^3$
Общий объем щебня (балластировка+выправка)
 $V=V_{сп}+V_в=27,54+5,5=33,04\text{м}^3$
3. Рихтовка стрелочного перевода №10 и путей
Длина рихтовки $5,67+7,38+22,42+25,0=60,47\text{м}$


Условные обозначения:

— граница работ

Примечание:

1. Измерения выполнялись тахеометром Sokkia CX105 №GS0496; Свидетельство о поверке: СИ №С-ЕВЕ/25-06-2025/442628234 действительно до 24.06.2026г;
2. Линейные размеры даны в метрах;

					2025	КЗ-МЖД-КИК-РД-25			
						«Модернизация железнодорожного пути и стрелочных переводов» на территории АО «Коломенский завод», расположенного по адресу: Московская область, г. Коломна, ул. Партизан 42			
Изм.	Кол.	Лист	№ док.	Подпись	Дата				
Руковод. проекта		Липатов В.И.			28.11	Ремонт и обустройство СП10	Стадия	Лист	Листов
Старший прораб		Шинкарев М.В.			28.11		ИД	1	1
Зам. глав. инж.		Аверкин А.В.			28.11				
						Исполнительная схема №10 Балластировка, выправка и рихтовка стрелочного перевода №10	ООО "ЭлектроЭнергетика"		

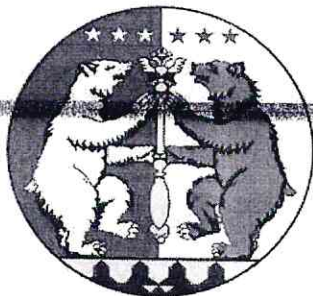

РОССИЙСКАЯ ФЕДЕРАЦИЯ

Акционерное общество

«ПАВЛОВСК НЕРУД»

396446 Воронежская обл., Павловский
р-он, с. Елизаветовка

№ РОСС RU.C-RU.04УЛС0.В00171\23

срок действия с 14.02.2023 г. по 13.02.2026 г.

1 КТК

25 м

ПАСПОРТ ПРОДУКЦИИ № 71

Выдан «05» февраля 2025 год

1. Щебень из плотных горных пород (гранитов) фракции свыше 20 до 40 мм
2. ГОСТ 8267-93 *Щебень гранитный фракции 20-40 мм*
3. *Щебень гранитный фракции 20-40 мм*

4. Дата отгрузки « 05 » 02 20 25 г. кол-во 1474-800 ТОНН

5. № партии 228275 № накладной 17 228275

6. Результаты лабораторных испытаний:

6.1 Зерновой состав:

Диаметр отверстий контрольных сит, мм	d наим.	0,5 (d наим. + D наиб.)	D наиб.	1,25 D наиб.
	20	30	40	50
Полные остатки на ситах, % по массе	93,5	59,0	9,7	0,0

6.2 Содержание:

6.2.1 зёрен пластинчатой и игольчатой формы	24,1	3 группа	%
6.2.2 пылевидных илистых и глинистых частиц	0,60	в том числе глины в комках	0,0 %
6.2.3 зёрен слабых пород		0,0	%
6.2.4 вредных компонентов:		см. приложение	
6.3 Марка щебня по дробимости		1400	
6.4 Марка щебня по истираемости		И1	
6.5 Марка щебня по морозостойкости		F300	
6.6 Насыпная плотность для перевода количества материала из ед. массы в объёмные			
1,36т/м ³			
6.7 Удельная эффективная активность радионуклидов (А эфф.)	229,58		Бк/кг
Первый класс использования (протокол № 52п от 27.01.2025г)			
ФБУЗ «Центр гигиены и эпидемиологии в Воронежской области»			
6.8 Устойчивость структуры щебня против распадов	0,27		%

6.2 Содержание:

Заключение: Щебень фракции от 20 до 40 мм соответствует требованию ГОСТ 8267-93

Мастер контрольный ОТК

Алпеева Е.А.

20кв.

Таблица 1

Наименование вредных компонентов и примесей	Требования ГОСТ 8267-93 приложение А	Фактические показатели
Аморфные разновидности диоксида кремния, растворимые в щелочах	Не более 50 ммоль/л	5,75 ммоль/л
Сульфаты и сульфиды в пересчёте на SO ₃	1,5% по массе	< 0,10 % по массе
Пирит	4 % по массе	< 0,02 % по массе
Породообразующие слюды и гидрослюды	15 % по объёму силикатов	3,25 %
Галогенные соединения	0,1 % по массе в пересчёте на ион хлора	0,03 %
Свободные волокна асбеста	0,25 % по массе	0,0% по массе
Уголь и древесные остатки	1% по массе	0,0% по массе
Оксиды и гидроксиды железа (магнетит, гетит, гематит и др.)	10 % по объёму каждого или их суммы не более 15 %	0,05 %

Контрольный мастер ОТК _____



Алпеева Е.А.

**ФЕДЕРАЛЬНАЯ СЛУЖБА ПО НАДЗОРУ В СФЕРЕ ЗАЩИТЫ
ПРАВ ПОТРЕБИТЕЛЕЙ И БЛАГОПОЛУЧИЯ ЧЕЛОВЕКА
ФЕДЕРАЛЬНОЕ БЮДЖЕТНОЕ УЧРЕЖДЕНИЕ ЗДРАВООХРАНЕНИЯ
«ЦЕНТР ГИГИЕНЫ И ЭПИДЕМИОЛОГИИ В ВОРОНЕЖСКОЙ ОБЛАСТИ»
ФИЛИАЛ ФЕДЕРАЛЬНОГО БЮДЖЕТНОГО УЧРЕЖДЕНИЯ ЗДРАВООХРАНЕНИЯ
«ЦЕНТР ГИГИЕНЫ И ЭПИДЕМИОЛОГИИ В ВОРОНЕЖСКОЙ ОБЛАСТИ» В ПАВЛОВСКОМ,
БОГУЧАРСКОМ, ВЕРХНЕМАМОНСКОМ РАЙОНАХ
ИСПЫТАТЕЛЬНАЯ ЛАБОРАТОРИЯ**

Юридический адрес и место осуществления деятельности ИЛ: 396422, Воронежская область, Павловский район, г. Павловск, ул. К.Готвальда, 12
Телефон/факс: 2-53-93, 2-57-64, 2-44-93
e-mail: pvlsc@mail.ru
ОКПО 01661844
ОГРН 1053600128889.
ИНН 3665049241
КПП 362002001

Уникальный номер записи об аккредитации в реестре аккредитованных лиц: РОСС RU.0001.510199



УТВЕРЖДАЮ:
Д.А. Рыбалко

Дата утверждения: 27.01.2025

ПРОТОКОЛ ИСПЫТАНИЙ
№52п от 27 января 2025г.

1. Наименование заказчика: АО «Павловск Неруд»
2. Адрес заказчика (юридический/фактический): Россия, Воронежская область, Павловский район, с. Елизаветовка
3. Наименование и описание объекта (образца) испытаний, дата изготовления (для продукции): щебень гранитный ГОСТ 8267-93; Упаковка: ПЭТ пакет; вес (объем) пробы для испытаний: 1 кг; партия 3300000 кг, дата выработки 19.01.2025 г.
4. Изготовитель (фирма, предприятие, организация): АО «Павловск Неруд», Россия, Воронежская область, Павловский район, с. Елизаветовка
страна: Россия
5. Место отбора: промплощадка, АО «Павловск Неруд»
6. Условия отбора, доставки: образец доставлен в печатном виде (печать АО «Павловск Неруд»), автотранспортом
Дата и время отбора: 23.01.2025г. с 09:40 до 10:00
ФИО, должность специалиста проводившего отбор: проба отобрана начальником ОТК АО «Павловск Неруд» Сладких Ольгой Николаевной
Условия доставки, ссылка на план и методы отбора: соответствуют НД
Дата и время доставки в ИЛ: 23.01.2025г. 11:10
7. Дополнительные сведения: Протокол (Акт) отбора от 23.01.2025 г. Проба отобрана в соответствии с нормативными документами. Основание: договор №152 от 20.01.2025 г. Проба отобрана в соответствии с ГОСТ 30108-94 «Материалы и изделия строительные. Определение удельной эффективной активности естественных радионуклидов».
8. Код образца (пробы): ВР 52-05п

Протокол № 52 п

*Результаты отбора относятся к представленному заказчиком образцу, поэтому лаборатория не несет ответственности за стабильность отбора образца и достоверность информации, представленной в данных разделах протокола.

Результаты исследований (испытаний) /измерений относятся к представленному заказчиком образцу.

Протокол характеризует исключительно испытанный объект и не может быть частично воспроизведен без согласия ИЛ.

9. Средства измерений:

№ п/п	Наименование, тип	Заводской номер	Номер в Госреестре	№ свидетельства о поверке, протокола об аттестации	Срок действия
1	Установка спектрометрическая СКС-99 «Спутник»	748	18488-03	С-БМ/03-10-20243754353051	02.10.2025
2	Контрольный источник гамма-излучения типа ОИСН-22-4,5	20002	-	паспорт	18.08.2026

10. Условия проведения испытаний: соответствуют требованиям нормативных документов и приведены в технических записях лаборатории (ий)

11. Отклонения процедуры проведения испытания от стандартной процедуры, по методу испытаний: да или нет

12. Место проведения испытания: _____
(для измерений если они проводились не по адресу лаборатории)

Результаты испытаний

Санитарно-гигиеническое отделение ИЛ				
№ п/п	Определяемый показатель	Единицы измерения	Результаты испытаний	НД на методы испытаний
Образец поступил: 23.01.2025 г.				
Дата начала испытаний: 23.01.2025 г. Дата выдачи результата: 27.01.2025 г.				
1.	Цезий-137	Бк/кг	0,501±0,291	ГОСТ 30108-94 «Материалы и изделия строительные. Определение удельной эффективной активности естественных радионуклидов»
2.	Калий-40	Бк/кг	1204,7±759,3	
3.	Торий-232	Бк/кг	76,8±49,4	
4.	Радий-226	Бк/кг	82,79±63,55	
5.	Удельная эффективная активность	Бк/кг	229,58±105,14	
Испытания проводил(и): Вахнина Е.В. химик-эксперт муниципальной организации (ФИО, должность)				

Лицо ответственное за оформление протокола _____ Рязанцева Ю.В., документовед
группы приема, кодирования, регистрации проб и выдачи результатов лабораторных исследований
(подпись)

Протокол завершен

Протокол № 52. п

Страница 2 из 2

*Результаты отбора относятся к представленному заказчиком образцу, поэтому лаборатория не несет ответственности за этапы отбора образца и достоверность информации, представленной в данных разделах протокола.

Результаты исследований (испытаний) /измерений относятся к представленному заказчиком образцу.

Протокол характеризует исключительно испытанный объект и не может быть частично воспроизведен без согласия ИЛ