


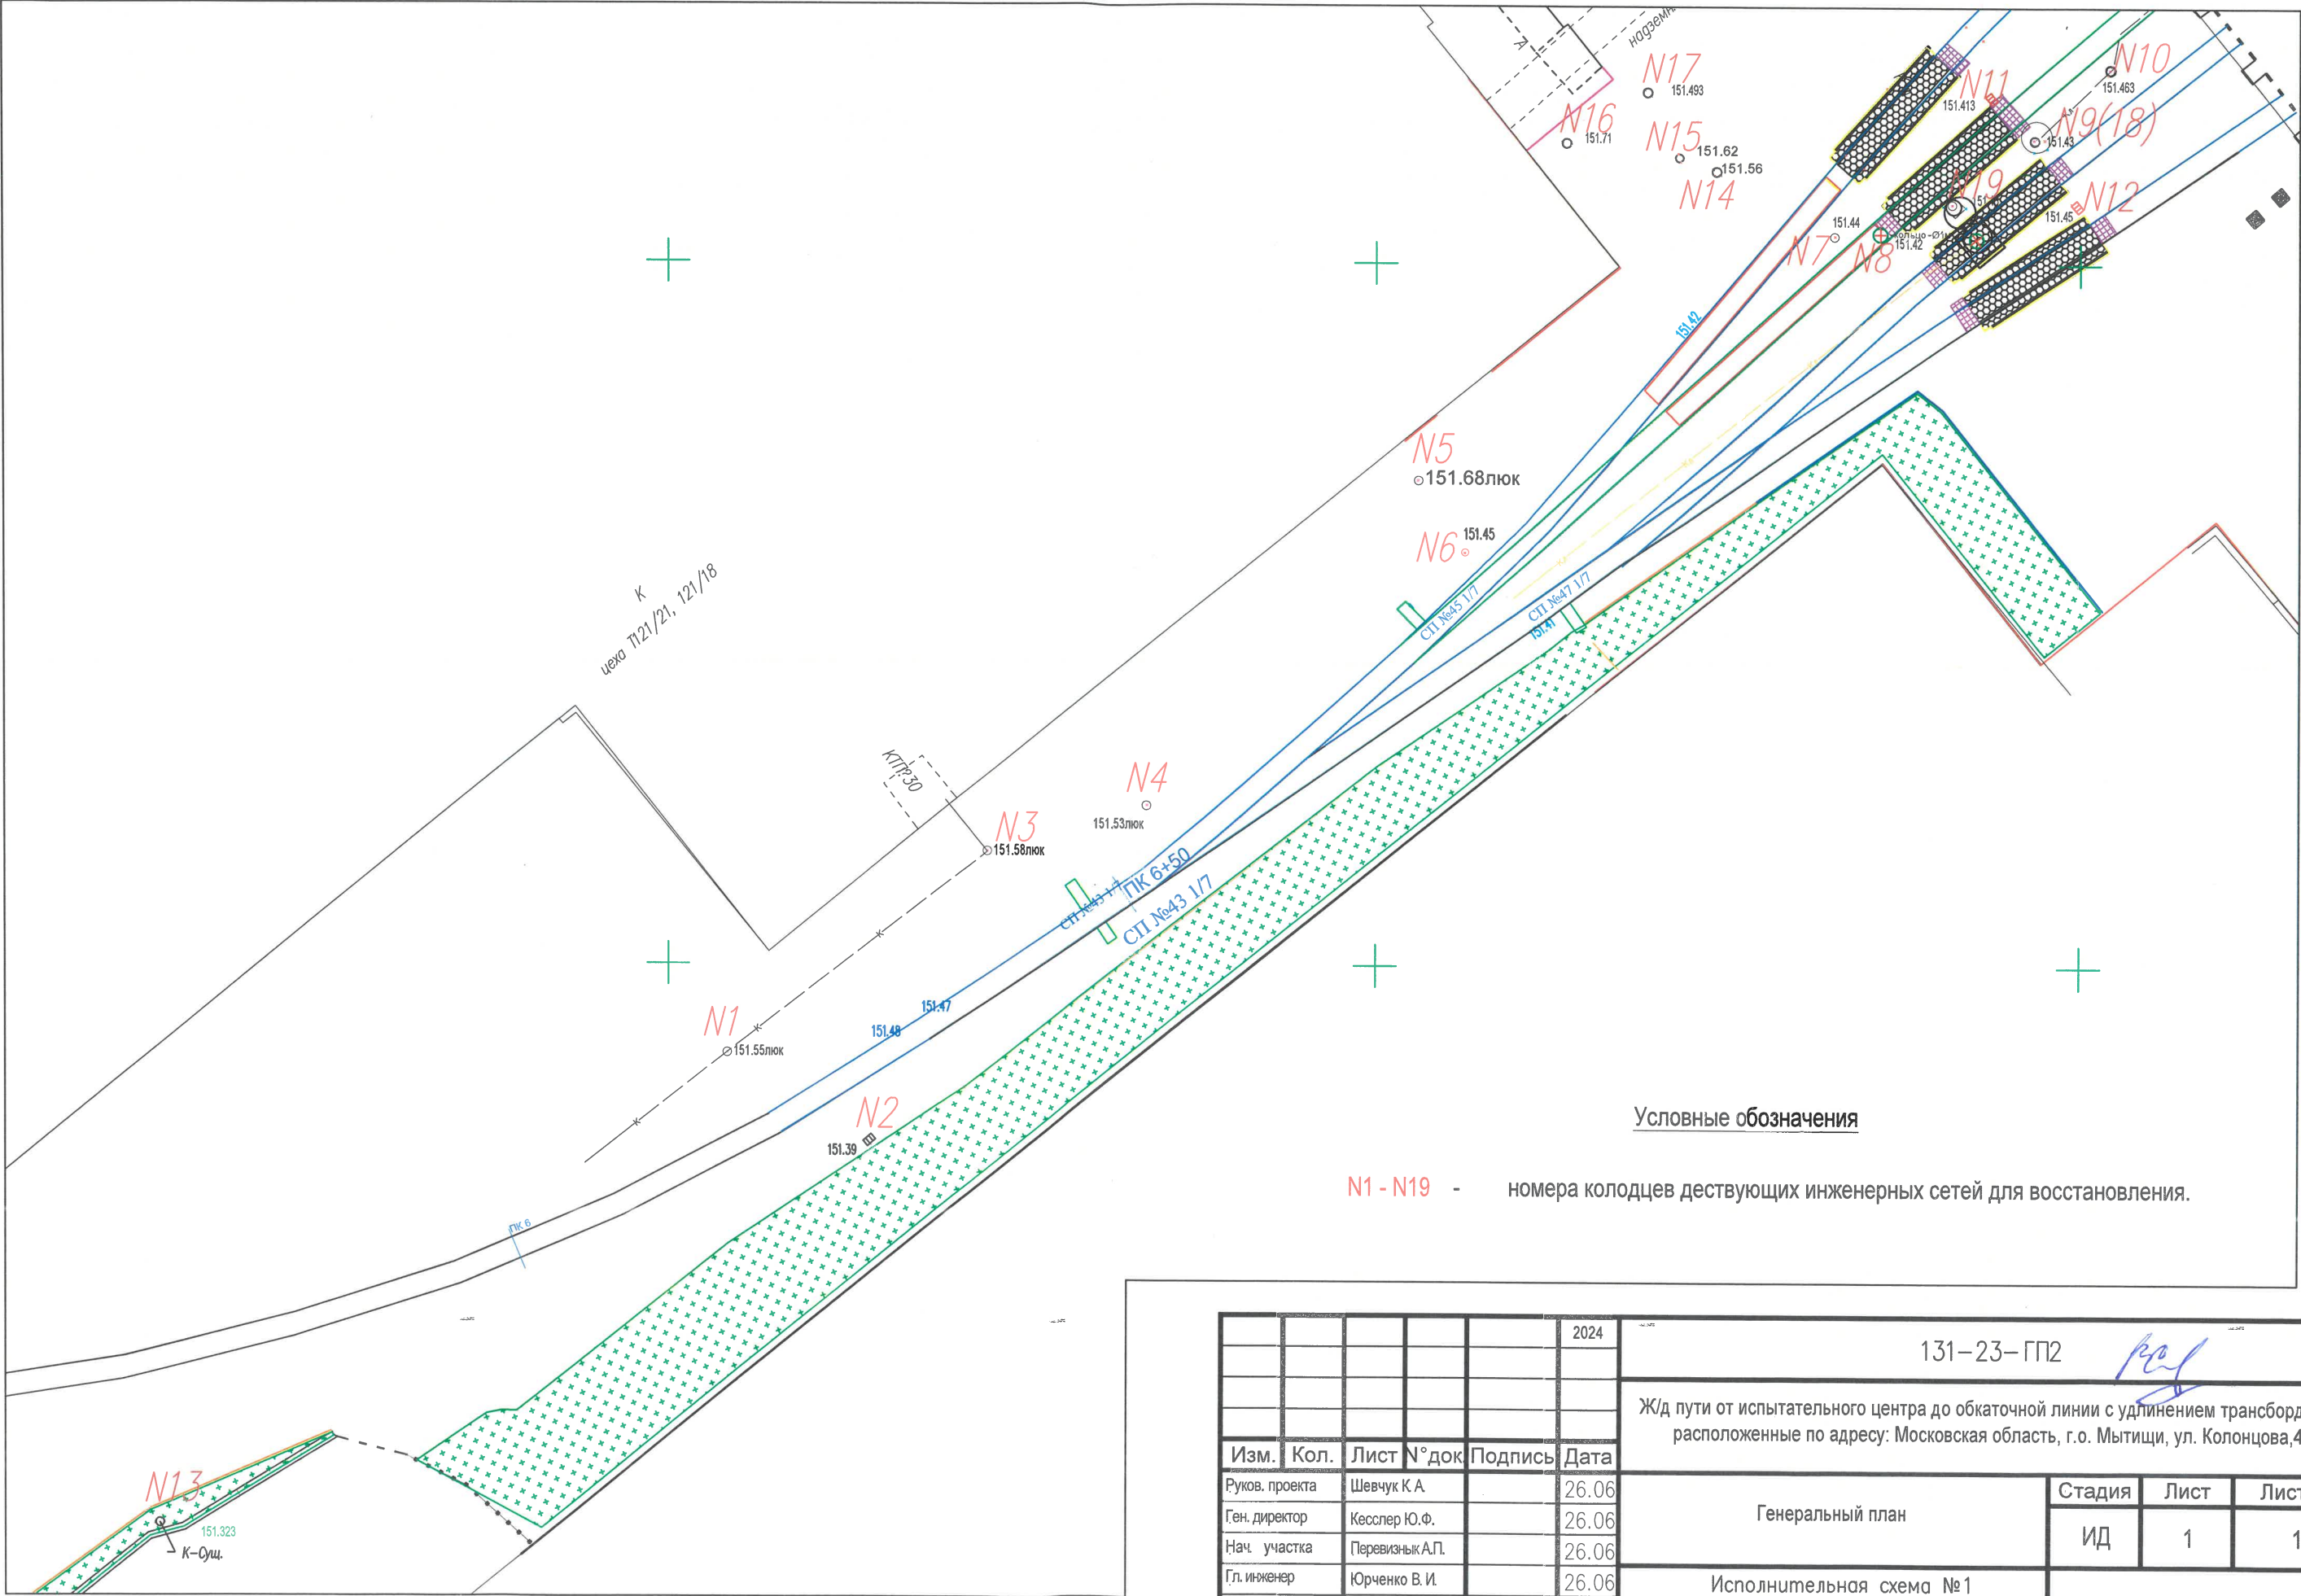

Согласовано					
Взам. инв. №					
Подп. и дата					
Инв. № подл.					

					2024	131-23-ГП2			
						Ж/д пути от испытательного центра до обкаточной линии с удлинением трансбордера, расположенные по адресу: Московская область, г.о. Мытищи, ул. Колонцова,4			
Изм.	Кол.	Лист	№ док	Подпись	Дата	Генеральный план	Стадия	Лист	Листов
Руков. проекта		Шевчук К.А.			26.06		ИД	1	1
Ген. директор		Кесслер Ю.Ф.			26.06				
Нач. участка		Перевизнык А.П.			26.06				
Гл. инженер		Юрченко В.И.			26.06	Исполнительная схема №1 Восстановление колодцев действующих инженерных сетей.	ООО "КИКГЕОСТРОЙ"		

Восстановление колодцев действующих инженерных сетей			
№ п/п	Колодец №1	Ед.изм.	Кол - во
Демонтажные работы			
1	Демонтаж чугунного люка	шт.	1
2	Демонтаж плиты перекрытия ПП15 (поврежден)	шт.	1
Монтажные работы			
3	Монтаж плиты перекрытия ПП15 (новый)	шт.	1
4	Монтаж кольца строительного КС7.6 (новый)	шт.	1
5	Установка люка чугунного (ранее демонтированный)	шт.	1
6	Обмазка праймером Технониколь стенок колодца в один слой	м ²	3,41
7	Обмазка битумной мастикой стенок колодца в два слоя	м ²	3,41
Колодец №2			
Демонтажные работы			
8	Демонтаж чугунной решетки ДБ2	шт.	1
9	Демонтаж плиты ПБК 8	шт.	1
10	Демонтаж КС10.9	шт.	1
11	Демонтаж ПН10	шт.	1
12	Демонтаж ж/б трубы Ду. 400мм	м	8
Колодец №3			
Демонтажные работы			
13	Демонтаж чугунного люка (поврежден)	шт.	1
14	Демонтаж плиты перекрытия ПП15 (поврежден)	шт.	1
Монтажные работы			
15	Монтаж плиты перекрытия ПП15 (новый)	шт.	1
16	Монтаж кольца строительного КС7.6 (новый)	шт.	1
17	Установка люка чугунного (новый)	шт.	1
18	Обмазка праймером Технониколь стенок колодца в один слой	м ²	3,57
19	Обмазка битумной мастикой стенок колодца в два слоя	м ²	3,57
Колодец №4			
Демонтажные работы			
20	Демонтаж чугунного люка	шт.	1
Монтажные работы			
21	Монтаж кольца строительного КС7.3 (новый)	шт.	1
22	Установка люка чугунного тип (ранее демонтированный)	шт.	1
23	Обмазка праймером Технониколь стенок колодца один слой	м ²	0,61
24	Обмазка битумной мастикой стенок колодца в два слоя	м ²	0,61
Колодец №5			
Демонтажные работы			
25	Демонтаж чугунного люка	шт.	1
26	Демонтаж плиты перекрытия ПП20 (поврежден)	шт.	1
Монтажные работы			
27	Монтаж плиты перекрытия ПН20 (новый)	шт.	1
Колодец №6			
Демонтажные работы			
28	Демонтаж чугунного люка (поврежден)	шт.	1
Монтажные работы			
29	Монтаж плиты перекрытия ПП10 (новый)	шт.	1
30	Монтаж кольца опорного КО7 (новый)	шт.	1
31	Установка люка чугунного (новый)	шт.	1
32	Обмазка праймером Технониколь стенок колодца в один слой	м ²	1,46
33	Обмазка битумной мастикой стенок колодца в два слоя	м ²	1,46

Восстановление колодцев действующих инженерных сетей			
№ п/п	Колодец №7	Ед.изм.	Кол - во
Демонтажные работы			
34	Демонтаж чугунного люка (поврежден)	шт.	1
35	Демонтаж плиты перекрытия ПП10 (поврежден)	шт.	1
Монтажные работы			
36	Монтаж плиты перекрытия ПП10 (новый)	шт.	1
37	Монтаж кольца опорного КО6 (новый)	шт.	1
38	Установка люка чугунного (новый)	шт.	1
39	Обмазка праймером Технониколь стенок колодца в один слой	м ²	1,24
40	Обмазка битумной мастикой стенок колодца в два слоя	м ²	1,24
Колодец №8			
Демонтажные работы			
41	Демонтаж чугунного люка	шт.	1
Монтажные работы			
42	Монтаж плиты низ ПН10	шт.	1
43	Обмазка праймером Технониколь стенок колодца в один слой	м ²	1,6
44	Обмазка битумной мастикой стенок колодца в два слоя	м ²	1,6
Колодец №9			
Демонтажные работы			
45	Демонтаж чугунного люка	шт.	1
46	Демонтаж плиты перекрытия ПП20 (поврежден)	шт.	1
Монтажные работы			
47	Монтаж плиты перекрытия ПП20 (новый)	шт.	1
48	Монтаж кольца опорного КО7 (новый)	шт.	1
50	Установка люка чугунного (ранее демонтированный)	шт.	1
51	Обмазка праймером Технониколь стенок колодца в один слой	м ²	4,76
52	Обмазка битумной мастикой стенок колодца в два слоя	м ²	4,76
Колодец №10			
Демонтажные работы			
53	Демонтаж чугунного люка	шт.	1
54	Демонтаж плиты перекрытия ПП10	шт.	1
55	Демонтаж КС10.9	шт.	1
Монтажные работы			
56	Монтаж плиты перекрытия ПП10 (ранее демонтированный)	шт.	1
57	Монтаж кольца опорного КО7 (новый)	шт.	1
58	Установка люка чугунного (ранее демонтированный)	шт.	1
59	Обмазка праймером Технониколь стенок колодца в один слой	м ²	1,46
60	Обмазка битумной мастикой стенок колодца в два слоя	м ²	1,46
Колодец №11			
Демонтажные работы			
61	Демонтаж чугунной решетки ДБ2	шт.	1
62	Демонтаж плиты ПБК 8	шт.	1
63	Демонтаж КС10.6	шт.	1
64	Демонтаж ПНД трубы Ду.160мм	м	4.4

Восстановление колодцев действующих инженерных сетей			
№ п/п	Колодец №12	Ед.изм.	Кол - во
Демонтажные работы			
65	Демонтаж чугунной решетки ДБ2	шт.	1
66	Демонтаж ПБК 8	шт.	1
67	Демонтаж КС 10.9	шт.	1
68	Демонтаж КС 10.6	шт.	1
69	Демонтаж ПНД трубы Ду.160мм	м	5,6
Колодец №13			
Монтажные работы			
70	Монтаж кольца опорного КО7 (новый)	шт.	1
71	Установка люка чугунного (новый)	шт.	1
72	Обмазка праймером Технониколь кольца опорного КО7 в один слой	м ²	0,185
73	Обмазка битумной мастикой кольца опорного КО7 в два слоя	м ²	0,185
Колодец №14			
Монтажные работы			
74	Устройство кирпичной кладки толщина 25см	м ³	0,11
75	Установка люка чугунного (ранее демонтированный)	шт.	1
76	Обмазка праймером Технониколь опорного кольца из кирпича (один ряд) один слой	м ²	0,56
77	Обмазка битумной мастикой опорного кольца из кирпича (один ряд) в два слоя	м ²	0,56
Колодец №15			
Монтажные работы			
78	Устройство кирпичной кладки толщина 25см	м ³	0,11
79	Установка люка чугунного (ранее демонтированный)	шт.	1
80	Обмазка праймером Технониколь кольца опорного кольца из кирпича (в два ряда) в один слой	м ²	0,56
81	Обмазка битумной мастикой кольца опорного кольца из кирпича (в два ряда) в два слоя	м ²	0,56
Колодец №16			
Монтажные работы			
82	Устройство кирпичной кладки толщина 25см	м ³	0,11
83	Установка люка чугунного (ранее демонтированный)	шт.	1
84	Обмазка праймером Технониколь кольца опорного кольца из кирпича (в два ряда) в один слой	м ²	0,56
85	Обмазка битумной мастикой кольца опорного кольца из кирпича (в два ряда) в два слоя	м ²	0,56
Колодец №17			
Монтажные работы			
86	Устройство кирпичной кладки толщина 25см	м ³	0,11
87	Установка люка чугунного (ранее демонтированный)	шт.	1
88	Обмазка праймером Технониколь опорного кольца из кирпича (один ряд) в один слой	м ²	0,56
89	Обмазка битумной мастикой опорного кольца из кирпича (один ряд) в два слоя	м ²	0,56

	Колодец №18		
Монтажные работы			
90	Устройство кирпичной кладки толщиной 25см.	м ³	0,11
91	Установка люка чугунного (ранее демонтированный)	шт.	1
92	Обмазка праймером Технониколь опорного кольца из кирпича (один ряд) в один слой	м ²	0,56
93	Обмазка битумной мастикой опорного кольца из кирпича (один ряд) в два слоя	м ²	0,56
Колодец №19			
Монтажные работы			
94	Установка люка чугунного (ранее демонтированный)	шт.	1
95	Обмазка праймером Технониколь стенок колодца в один слой	м ²	0,29
96	Обмазка битумной мастикой стенок колодца в два слоя	м ²	0,29

					2024	131-23-ГП2			
						Ж/д пути от испытательного центра до обкаточной линии с удлинением трансбордера, расположенные по адресу: Московская область, г.о. Мытищи, ул. Колонцова,4			
Изм.	Кол.	Лист	№ док	Подпись	Дата	Генеральный план	Стадия	Лист	Листов
Руков. проекта	Шевчук К.А.				26.06		ИД	1	1
Ген. директор	Кесслер Ю.Ф.				26.06				
Нач. участка	Перевизник А.П.				26.06				
Гл. инженер	Юрченко В.И.				26.06	Исполнительная схема №2	ООО "КИКГЕОСТРОЙ"		
						Ведомость выполненных работ по восстановлению колодцев инженерных сетей			

Согласовано

Взам. инв. №

Подп. и дата

Инв. № подл.