
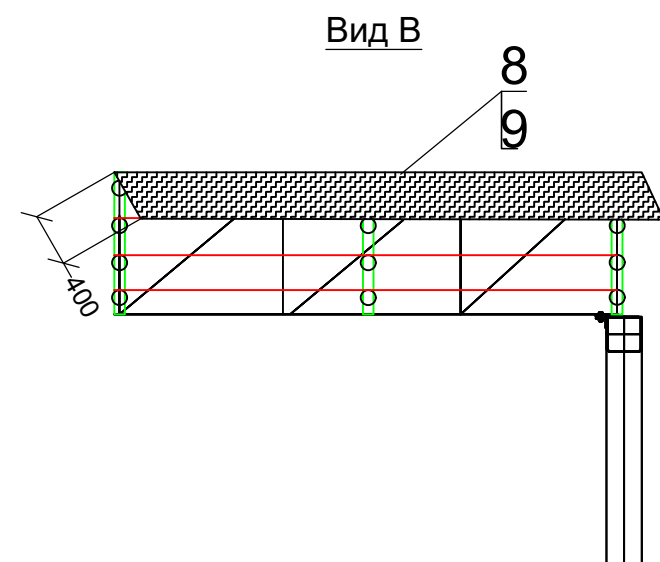
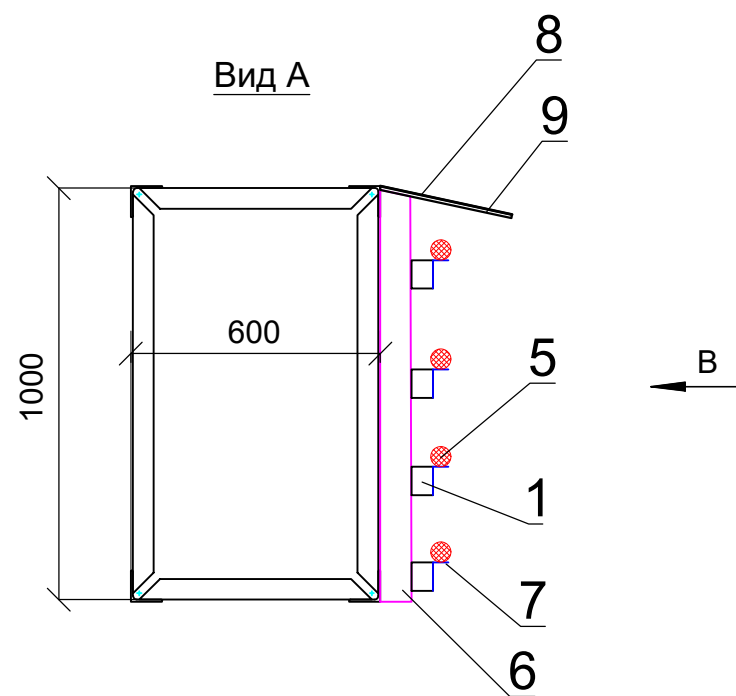
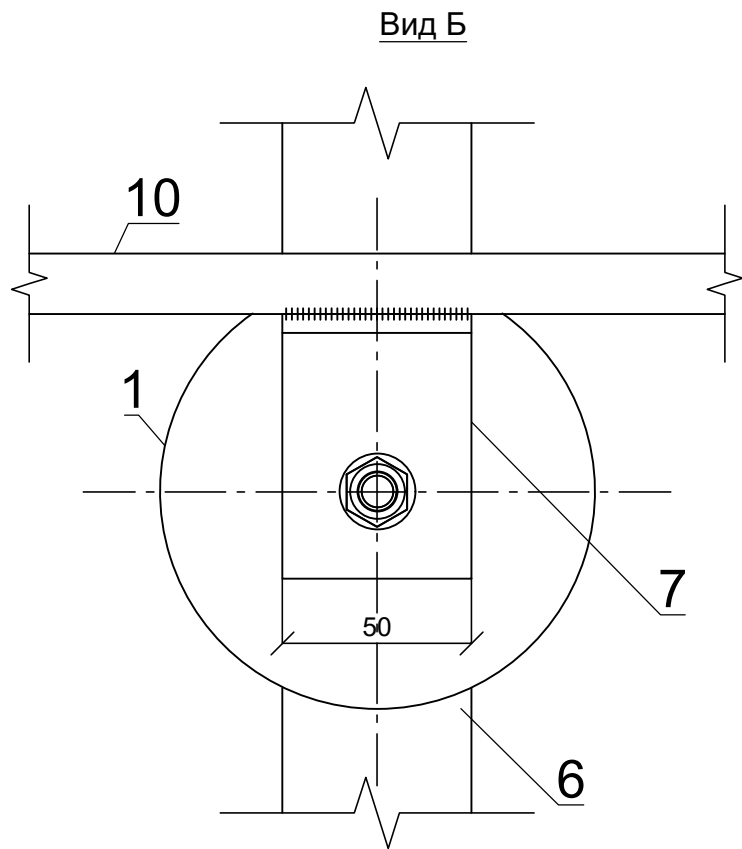


Ситуационный план

Сущ. токопровод

Вновь смонтированный токопровод

Токопровод контактной сети трансформатора

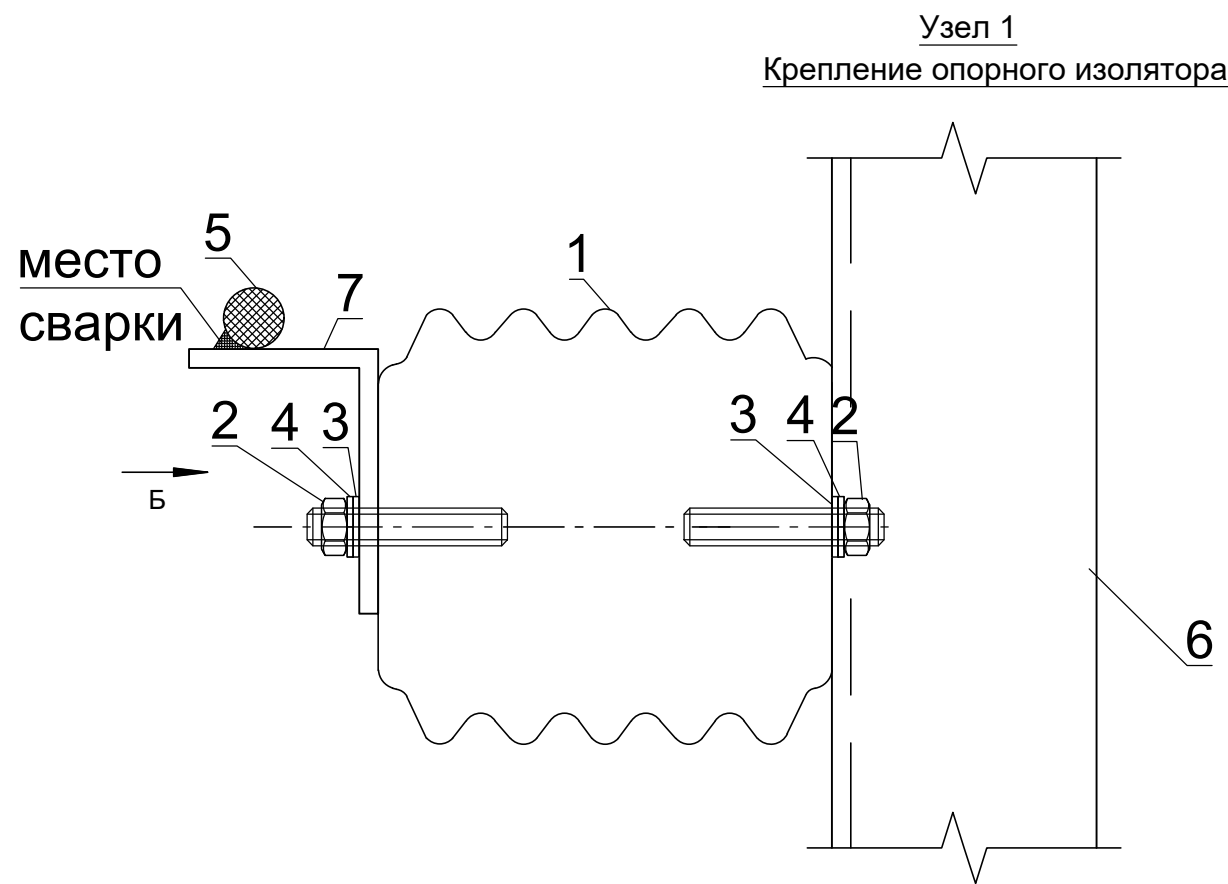

Ведомость смонтированных материалов и оборудования				
Поз.	Наименование	Ед.	Кол.	Примечание
1	Опорный фарфоровый изолятор СА-3/6	шт.	88	крепежные болты в комплекте
2	Гайка М10	шт.	176,00	
3	Шайба 10	шт.	176,00	
4	Шайба пружинная 10	шт.	176,00	
5	Арматура стальная гладкая Ø14 мм	м.	152,00	
6	Уголок 75х75х1000	шт.	22	
7	Уголок 75х75х50	шт.	88	
8	Лист стальной 400х3	м2	15,20	S=38х0,4=15,2м2, где 38 - длина фермы, м
9	Уголок 75х75х400	шт.	22	
10	Грунтовка ГФ-021 (коричневая) для покрытия поверхностей металлоконструкций	м2	40,96	в 1 слой
11	Эмаль ПФ-115 (синяя) для окрашивания поверхностей металлоконструкций	м2	40,96	в 2 слоя

Примечание:
1. Система координат Московская.
2. Система высот Балтийская.
3. Съёмка выполнялась электронным тахеометром С X-105
(свидетельство о поверке С-АК3/14-06-2023/254502985, действительно до 13.06.2024г.)

					2023	131-23-АС1		
						Ж/д пути от испытательного центра до обкаточной линии с удлинением трансформатора, расположенные по адресу: Московская область, г.о. Мытищи, ул. Колонцова,4		
Изм.	Кол.	Лист	№ док.	Подпись	Дата	Трансформатор Силовое оборудование	Стадия	Лист
Руков. проекта	Шевчук К.А.				15.12		ИД	1
Ген. директор	Косов Ю.Ф.				15.12			1
Нач. участка	Перовский А.П.				15.12			
Гл. инженер	Юрченко В.И.				15.12	Исполнительная схема №10 Удлинение токосъёмника	ООО "КИКГЕОСТРОЙ"	