


Согласовано				
Инв. № подл	Взам инв №			
	Подпись и дата			

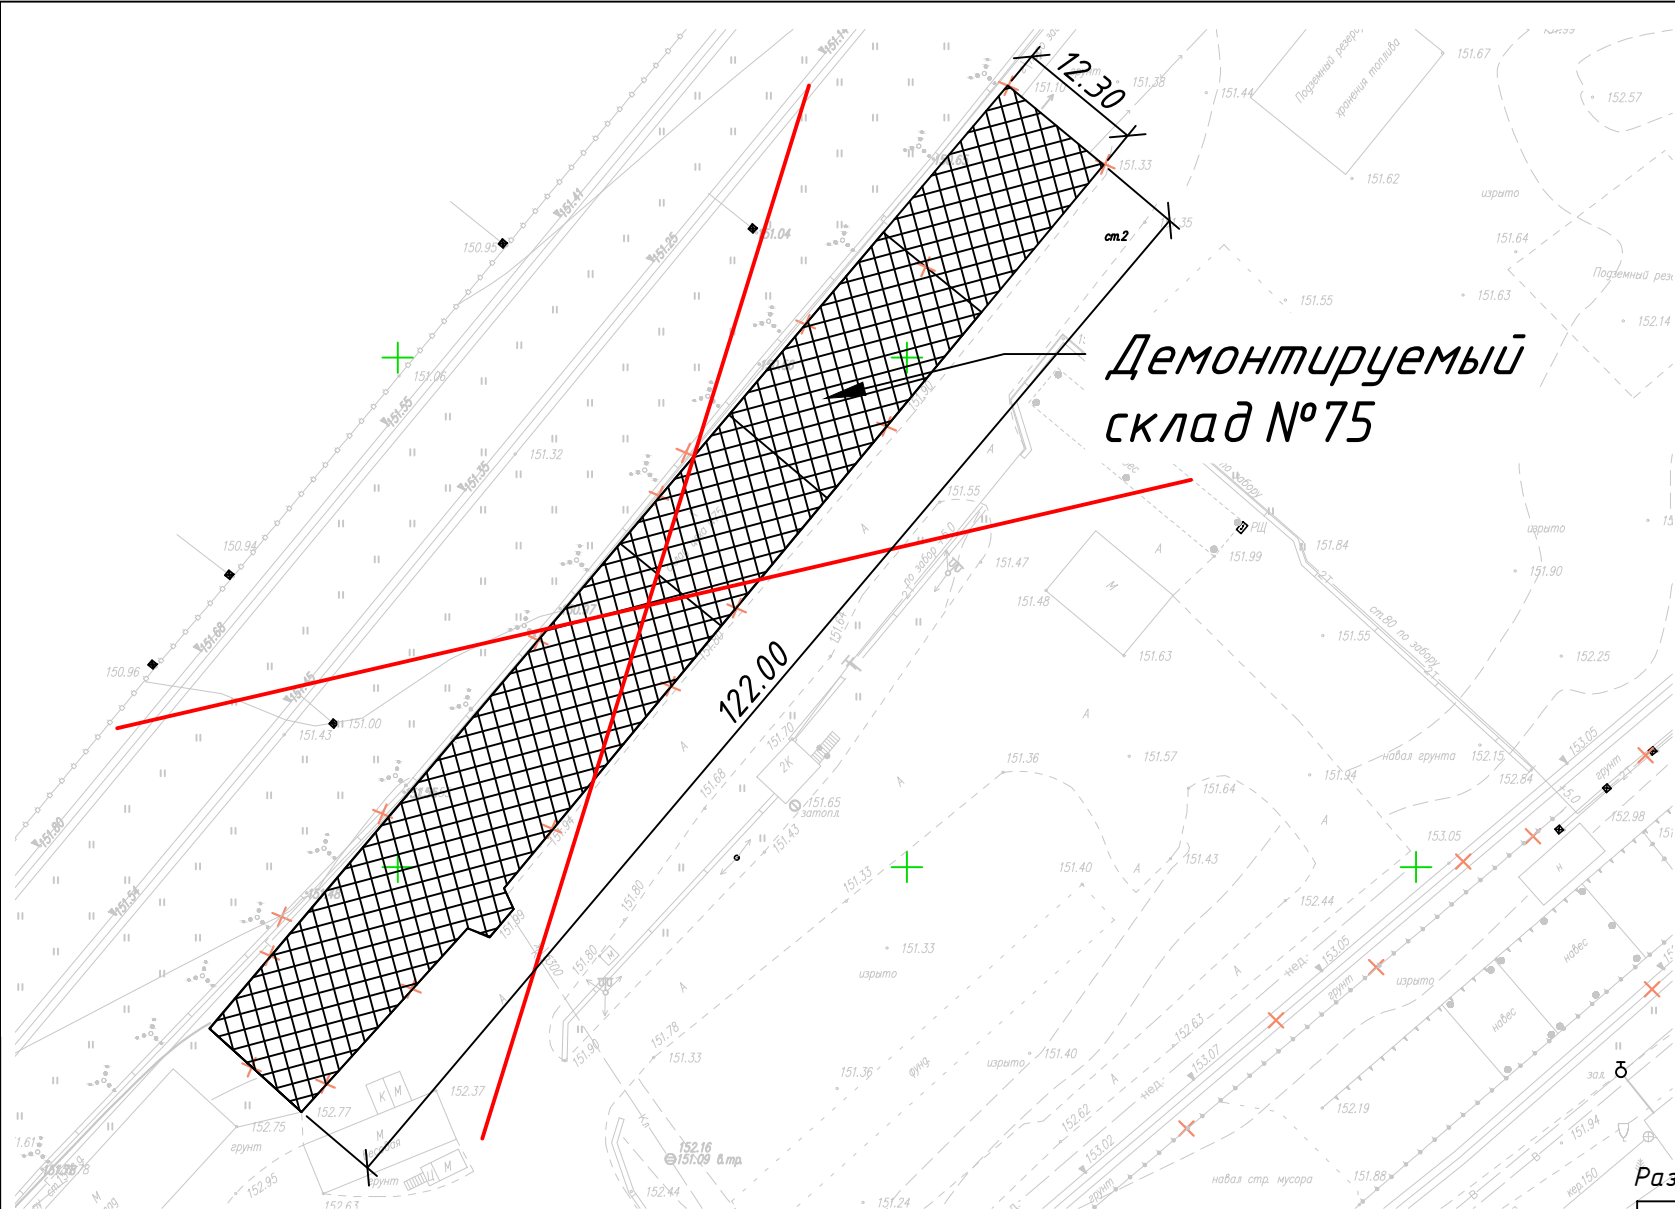

Высота склада (от отм. 0,0) - 5,5м
Высота полов (ниже отм. 0,0) - 0,7м
Периметр склада (122*2+12,3*2) - 268,6м
Фундамент д*ш*г - 268,6*0,4*0,5

Ведомость объемов работ			
№ ПП	Наименование	Ед.изм	Кол-во
1	Разборка зданий методом обрушения: кирпичных, сборного железобетона	м3	593.44 8253.3
2	Разборка: железобетонных фундаментов	м3	53.95 53.72
3	Демонтаж напольных покрытий	м3	1050.42

Засыпка пескогрунтом 53,72м3 (по факту не производилась)



* п.1 и 3 - строительный объем склада и подвала

формулы:

$=122 \times 12,3 \times 5,5$
 $=(122 \times 2 + 12,3 \times 2) \times 0,4 \times 0,5$
 $=(122 \times 12,3) \times 0,7$


Примечания:
- Все размеры даны в метрах

Ситуационный план

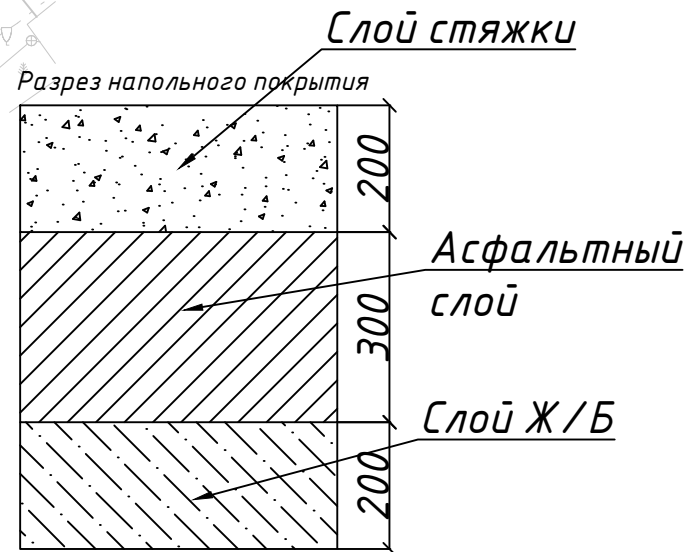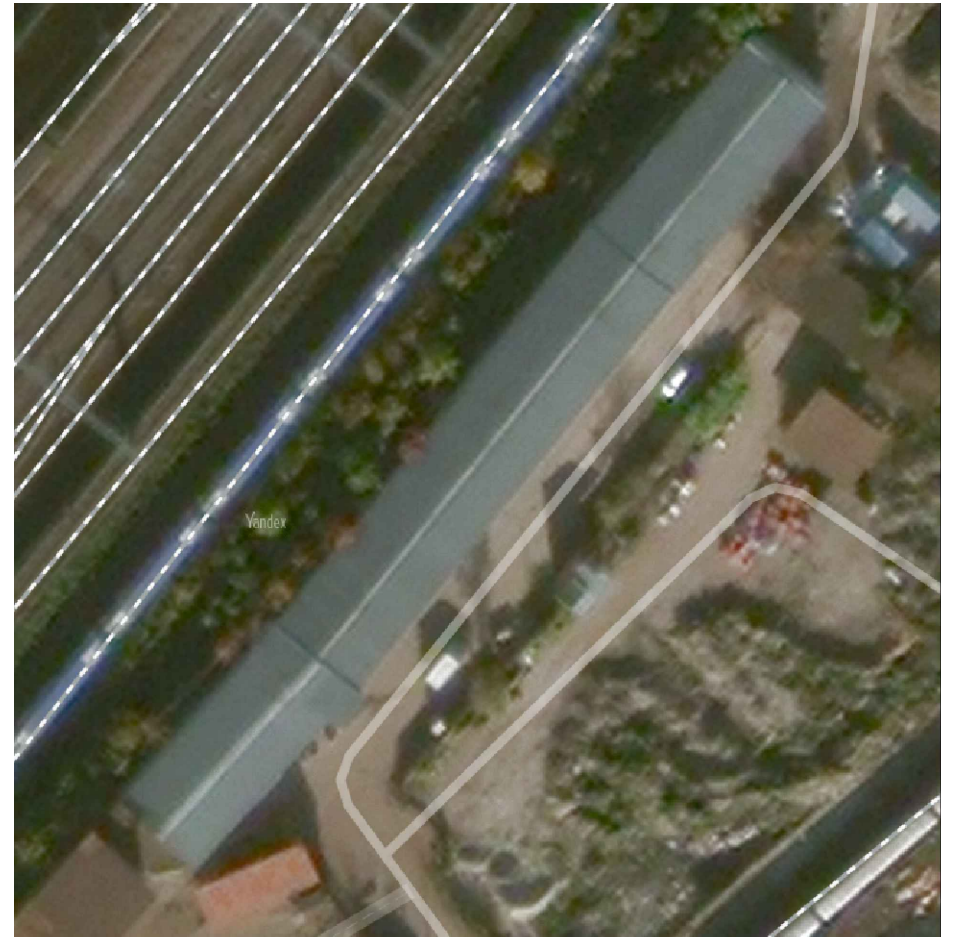

Условные обозначения:
 - Контур демонтируемого здания

					2023	132-23-ВР2			
						Ж/д пути от испытательного центра до обкаточной линии с удлинением трансбордера, расположенные по адресу: Московская область, г.о. Мытищи, ул. Колонцова, 4.			
Изм.	Кол. уч.	Лист	№ док.	Подп.	Дата	Демонтаж склада №75	Стадия	Лист	Листов
Рук. проекта	Сергийко А.С.						ИД	1	1
Рук. проекта	Шевчук К.А.								
Зам.рук. проекта	Коршаков А.А.								
Нач. участка						Исполнительная схема демонтажа склада №75 с последующей утилизацией отходов		ООО "СТ и В 21"	

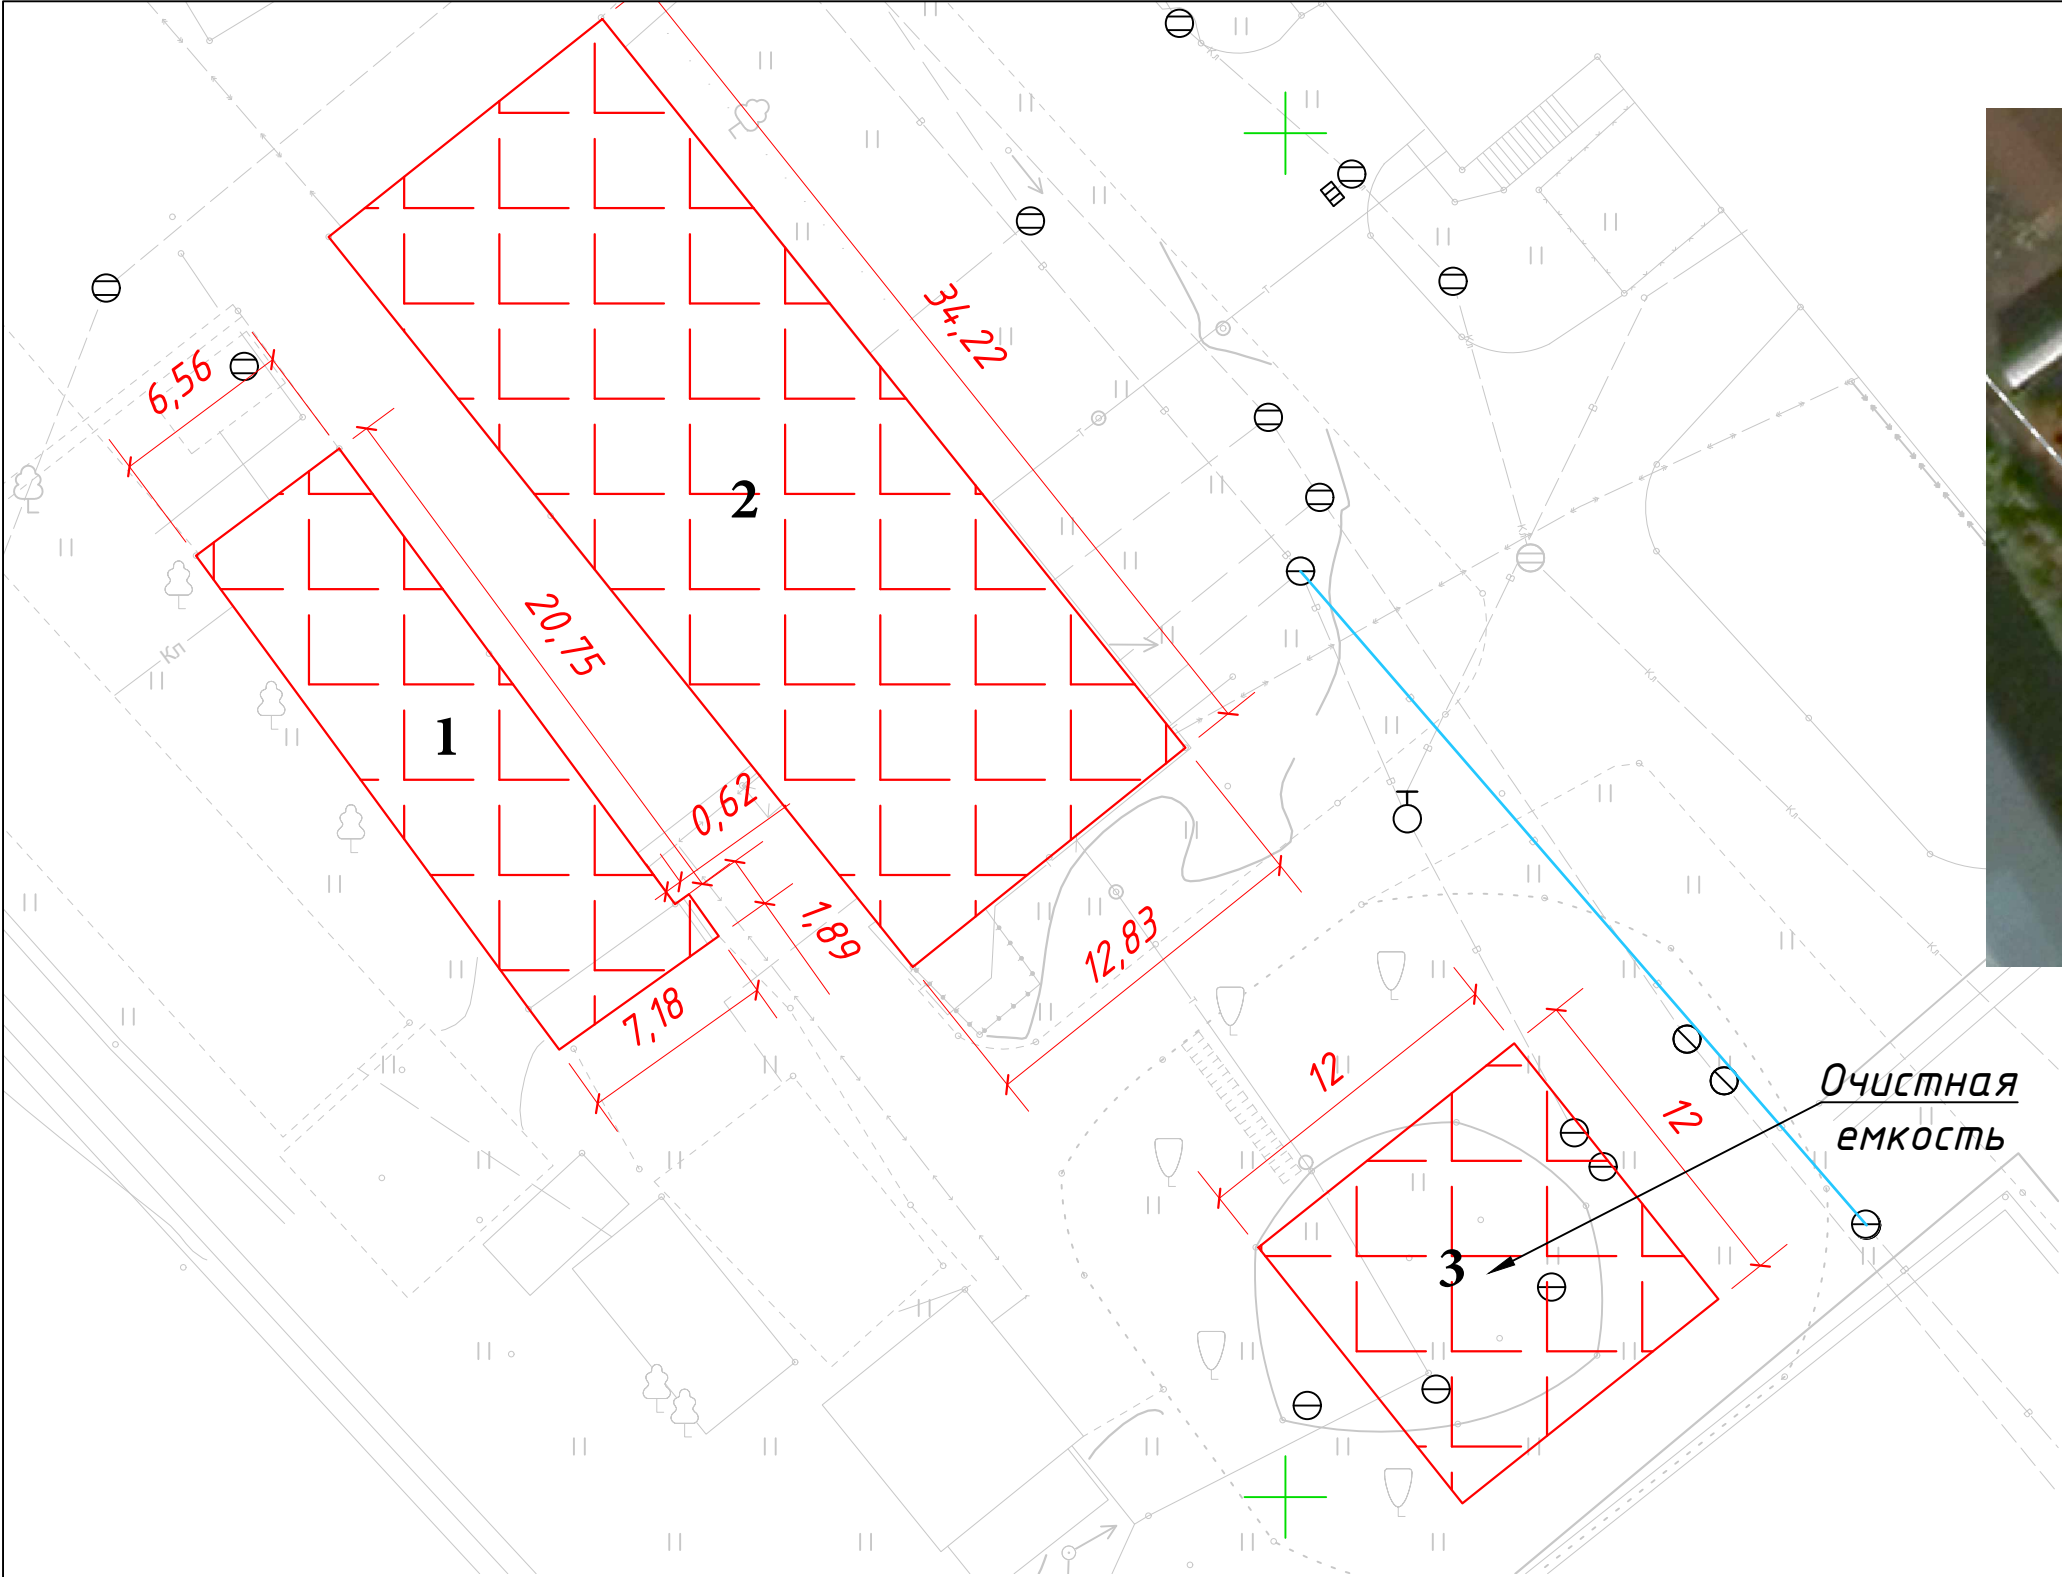

Условные обозначения:



- Контур демонтируемого здания

Примечания:
- Все размеры даны в метрах

					2023	132-23-ВР2			
						Ж/д пути от испытательного центра до обкаточной линии с удлинением трансбордера, расположенные по адресу: Московская область, г.о. Мытищи, ул. Колонцова, 4.			
Изм.	Кол. уч.	Лист	№ док.	Подп.	Дата	Демонтаж очистных сооружений	Стадия	Лист	Листов
Вед. инженер		Дураев В. Ю.					ИД	1	2
Рук. проекта		Шевчук К. А.				Исполнительная схема демонтажа очистных сооружений с последующей утилизацией отходов	ООО "СТ и В 21"		
Зам.рук. проекта		Коршаков А. А.							
Нач. участка									

№ п/п	Наименование	Длина, м	Диаметр, см
1	Береза	10	30
2	Клен	10	40
3	Клен	10	40
4	Клен	10	60
5	Клен	10	60
6	Яблоня	15	40
7	Кустарник		
8	Клен	10	20
9	Клен	20	50
10	Клен	10	20
11	Клен	10	20
12	Береза	10	40
13	Береза	10	40
14	Береза	10	40
15	Сдвоенная береза	15	40
16	Береза	10	40
17	Сдвоенная береза	15	40
18	Клен	10	30
19	Клен	10	30
20	Клен	10	30
21	Клен	10	20
22	Клен	10	40
23	Клен	10	30
24	Клен	10	30
25	Кустарник		
26	Сдвоенный клен	10	20
27	Береза	15	40
28	Береза	15	40
29	Береза	5	25
30	Березовая поросль		
31	Кустарник		
32	Кустарник		
33	Береза	5	15
34	Береза	10	30
35	Береза	15	30
36	Сдвоенная береза	5	20, 15
37	Сдвоенная береза	4	20, 15
38	Береза	5	15
39	Березовая поросль		
40	Береза	15	20
41	Береза	40	15
42	Сдвоенная береза	15	15
43	Сдвоенная береза	15	15
44	Береза	20	45