


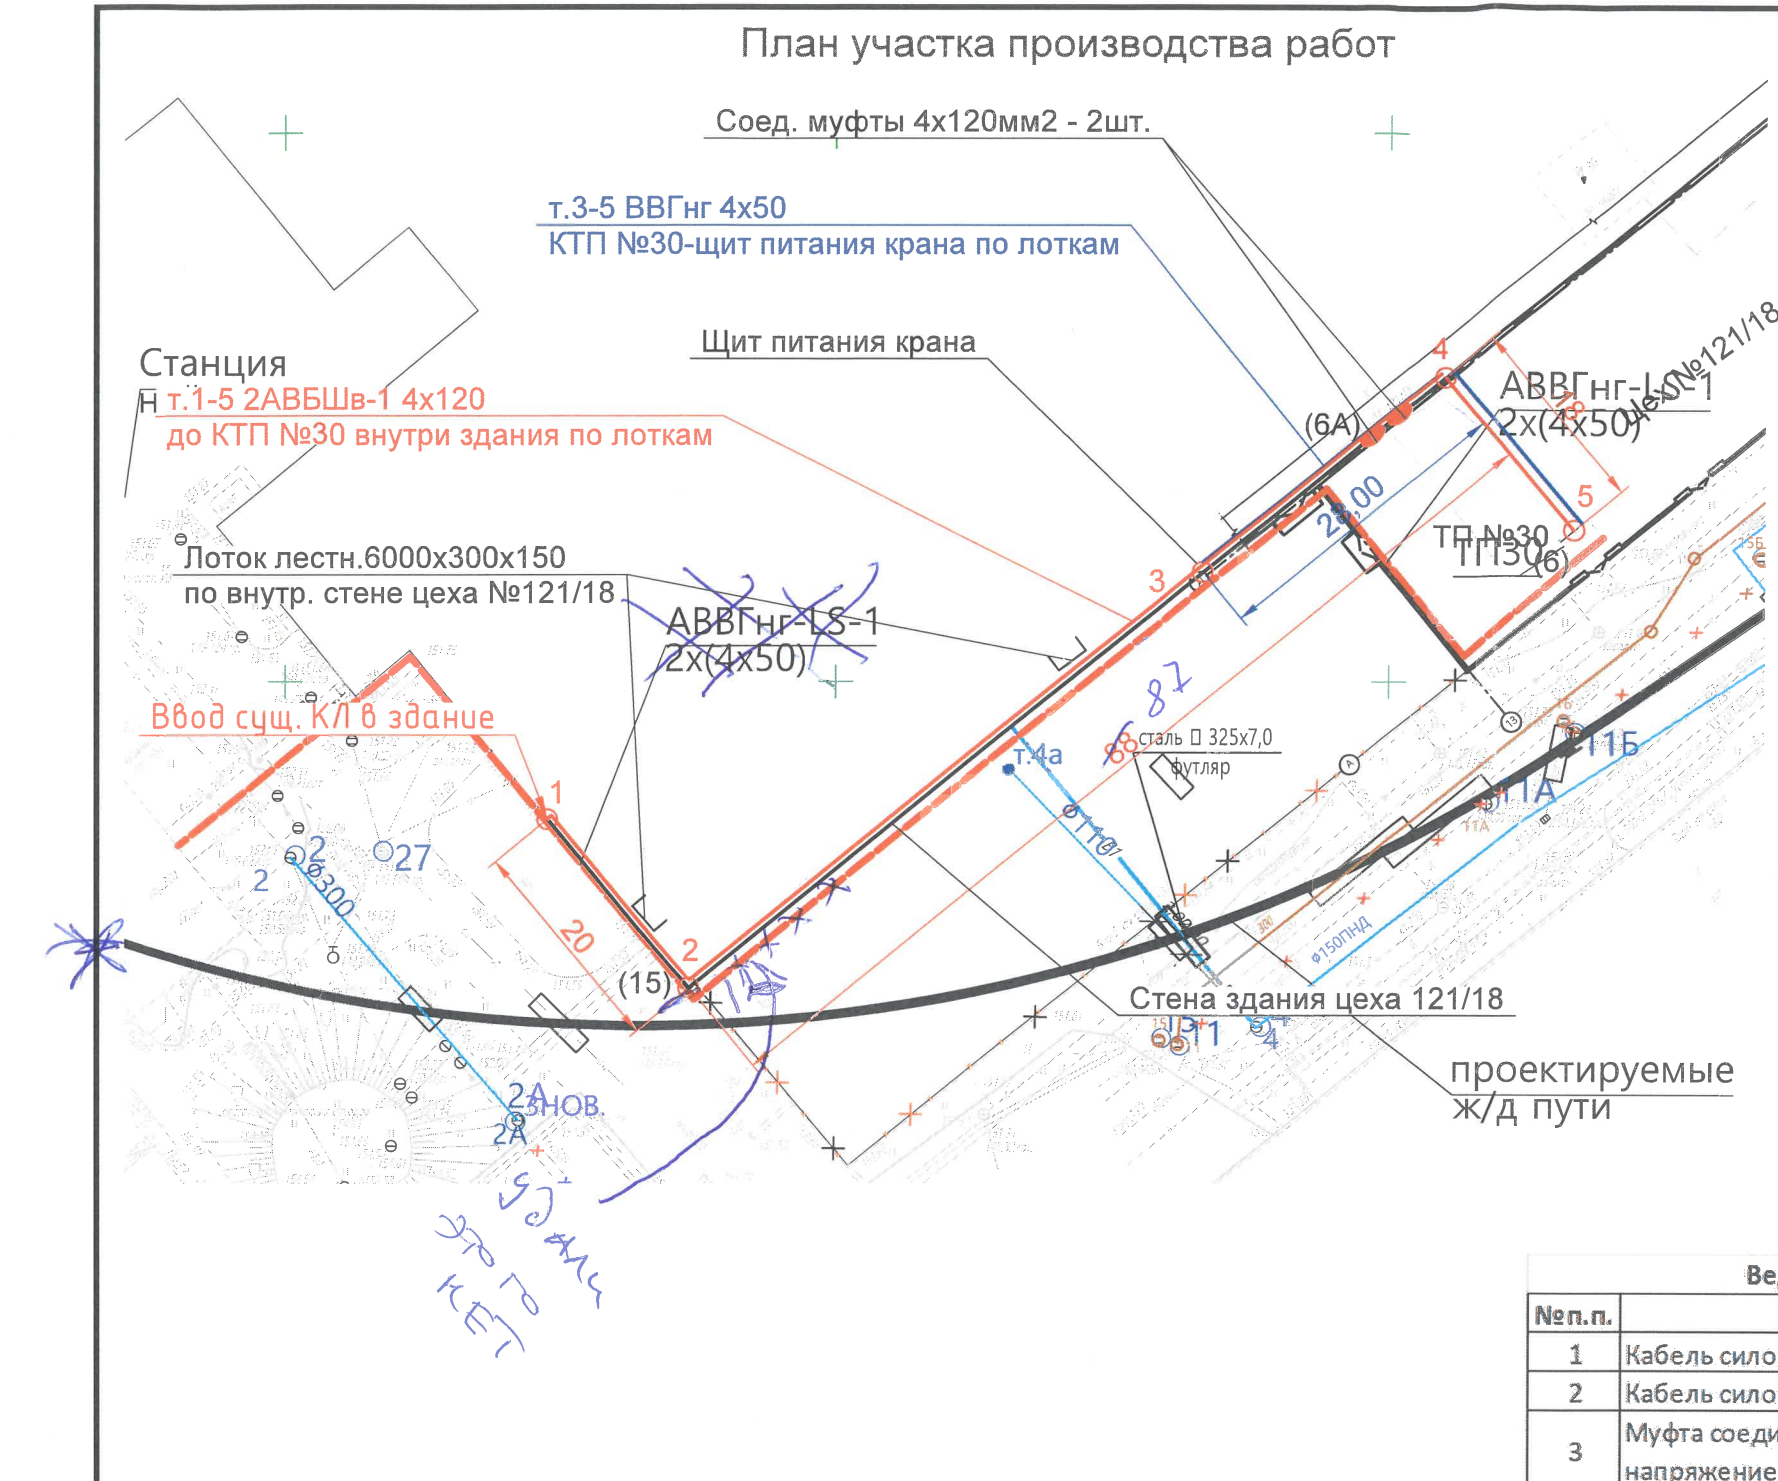

Объем работ по перекладке кабельной линии электроснабжения щита питания крана					
№ п.п.	Участок	Длина, м	Кол. кабелей, шт	Итого длина, м	Примечание
ВВГнг 4x50 (существующий)					
1	5-4	21,75	1	21,75	18
2	4-3	28,00	1	28,00	
ИТОГО:				49,75	
Опуск кабелей в ТП №30		8,00	1	8,00	
Опуск кабелей в щит питания крана		8,00	1	8,00	
Итого:				65,75	62

Объем работ по перекладке кабельных линий электроснабжения цеха №121/18					
№ п.п.	Участок	Длина, м	Кол. кабелей, шт	Итого длина, м	Примечание
АВБШв-1 4x120 (существующий)					
1	1-2	20,00	2	40,00	
2	2-4	87	2	174,00	
3	4-5	18	2	36,00	
ИТОГО:				250,00	
Запас на подключение муфты		3,00	2	6,00	
Опуск кабелей в КТП №30		8,00	2	16,00	
Итого:				274,00	266

Ведомость смонтированных материалов по перекладке кабельных линий					
№п.п.	Наименование	Тип, марка	Ед. изм.	Кол-во	Примечание
1	Кабель силовой на напряжение 1кВ	АВБШв-1 4x120	м	274,00	Существующий 266
2	Кабель силовой на напряжение 1кВ	ВВГнг 4x50	м	65,75	Существующий 62
3	Муфта соединительная термоусаживаемая на напряжение 1кВ	4ПСТБ-1 (70-120) (НГ)	шт	2	

Взам. инв. №	
Подл. и дата	
Инв. № подл.	

					2023	131-23-ЭС1			
						Ж/д пути от испытательного центра до обкаточной линии с удлинением трансбордера, расположенные по адресу: Московская область, г.о. Мытищи, ул. Колонцова, 4			
Изм.	Кол.	Лист	№ док.	Подпись	Дата	Цех №121/18 Электроснабжение	Стадия	Лист	Листов
Руков. проекта		Шевчук К.А.			16.09		ИД	1	2
Ген.директор		Кесслер Ю. Ф.			16.09				
Нач. участка		Перевизнык А.П.			16.09				
Гл. инженер		Юрченко В.И.			16.09				
						Исполнительная схема № 3 Монтаж КЛ от т.1 до т.5 (ТП №30). Монтаж КЛ от т.5 (ТП №30) до т.3 (щит питания крана)	ООО "КИКГЕОСТРОЙ"		