


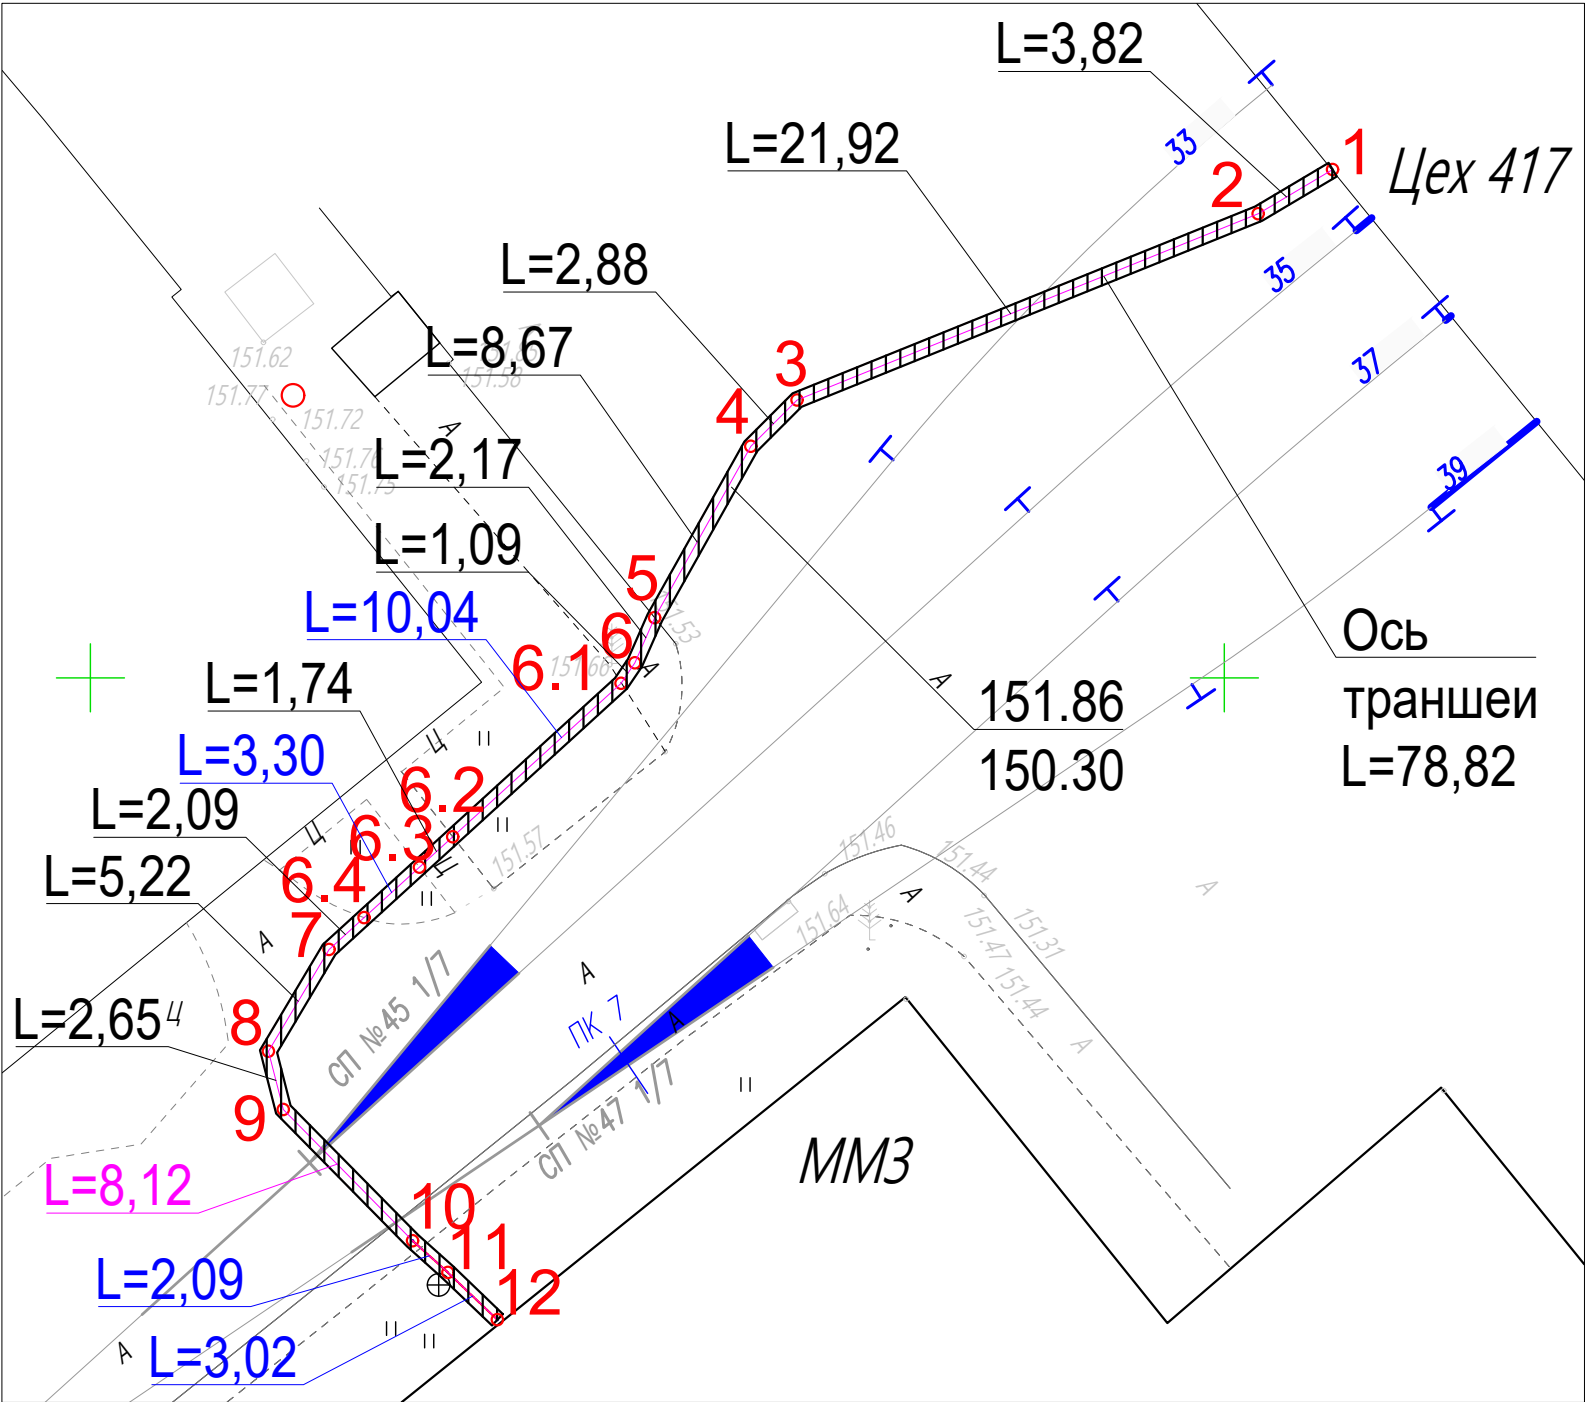


Условные обозначения

- Участок производства работ


151.86 - верх траншеи
150.30 - дно траншеи

Резка асфальтовых покрытий					
№	Участок	Наименование работ	Длина, м	Кол. швов, шт	Итого длина резки,м
1	т.1-2	Резка асфальтового покрытия фрезой диаметром до 250мм	3,82	2	7,64
2	т.2-3		21,92	2	43,84
3	т.3-4		2,88	2	5,76
4	т.4-5		8,67	2	17,34
5	т.5-6		2,17	2	4,34
6	т.6-6.1		1,09	2	2,18
7	т.6.2-6.3		1,74	2	3,48
8	т.6.4-7		2,09	2	4,18
9	т.7-8		5,22	2	10,44
10	т.8-9		2,65	2	5,30
11	т.9-10		8,12	2	16,24
ИТОГО:					120,74

Разрез траншеи
т.1-2-3-4-5-6-6.1; 6.2-6.3; 6.4-7-8-9-10

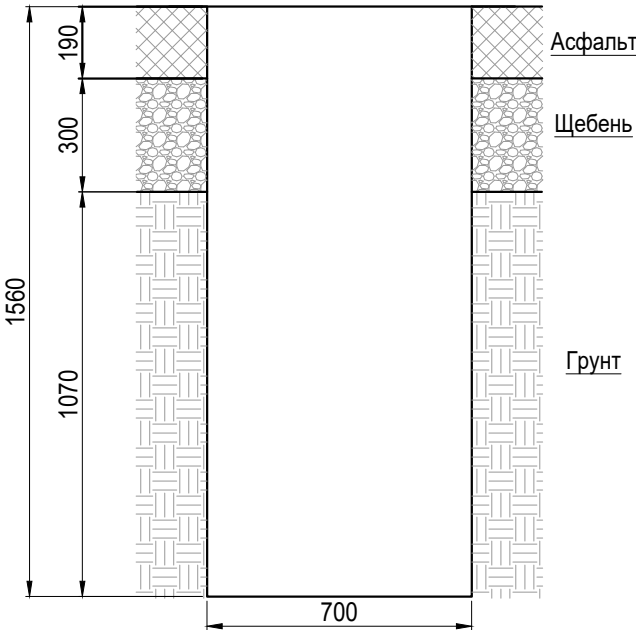

Разрез траншеи
т.6.1-6.2; 6.3-6.4; 10-11-12

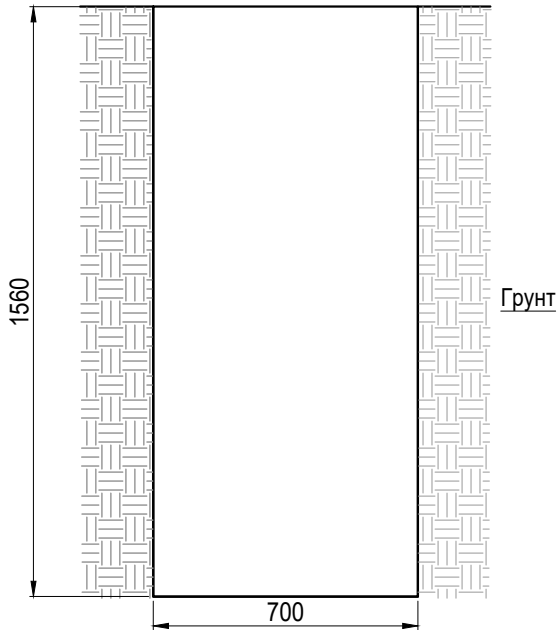



Разборка асфальтовых покрытий						
№	Участок	Наименование работ	Длина L, м	Ширина В, м	Глубина Н, м	Объем разборки, V=L*В*Н, м3
1	т.1-т.6.1; 6.2-6.3; 6.4-10	Разборка покрытий асфальтобетонных	60,37	0,70	0,19	8,03
ИТОГО:						8,03

Разборка щебеночных покрытий						
№	Участок	Наименование работ	Длина L, м	Ширина В, м	Глубина Н, м	Объем разборки, V=L*В*Н, м3
1	т.1-т.6.1; 6.2-6.3; 6.4-10	Разборка щебеночных покрытий	60,37	0,70	0,30	12,68
ИТОГО:						12,68

Разработка грунта на участках с асфальто-щебеночным покрытием							
№	Участок	Наименование работ	Длина L, м	Ширина В, м	Глубина Н, м	Объем рараб. мех. способом 98%, V=L*В*Н*0,98, м3	Объем рараб. вручную 2%, V=L*В*Н*0,02, м3
1	т.1-т.6.1; 6.2-6.3; 6.4-10	Разработка грунта	60,37	0,70	1,07	44,31	0,90
ИТОГО:						44,31	0,90

Разработка грунта на участках без покрытий							
№	Участок	Наименование работ	Длина L, м	Ширина В, м	Глубина Н, м	Объем рараб. мех. способом 98%, V=L*В*Н*0,98, м3	Объем рараб. вручную 2%, V=L*В*Н*0,02, м3
1	т.6.1-т.6.2; 6.3-6.4; 10-11-12	Разработка грунта	18,45	0,70	1,56	19,74	0,40
ИТОГО:						19,74	0,40

					2023	131-23-ЭС2-417-ММЗ									
						Ж/д пути от испытательного центра до обкаточной линии с удлинением трансбордера, расположенные по адресу: Московская область, г.о. Мытищи, ул. Колонцова,4									
Изм.	Кол.	Лист	№ док	Подпись	Дата	Электроснабжение Переустройство кабельных линий				Стадия	Лист	Листов			
Руков. проекта		Шевчук К.А.			15.12					ИД	1	1			
Ген. директор		Кесселер Ю.Ф.			15.12										
Нач. участка		Перевизнык А.П.			15.12										
Гл. инженер		Юрченко В.И.			15.12	Исполнительная схема №1 Разработка траншеи для прокладки КЛ-6кВ на участке т.1(цех 417)-т.12(цех ММЗ)				ООО "КуКГЕОСТРОЙ"					
.		.			.										
.		.			.										

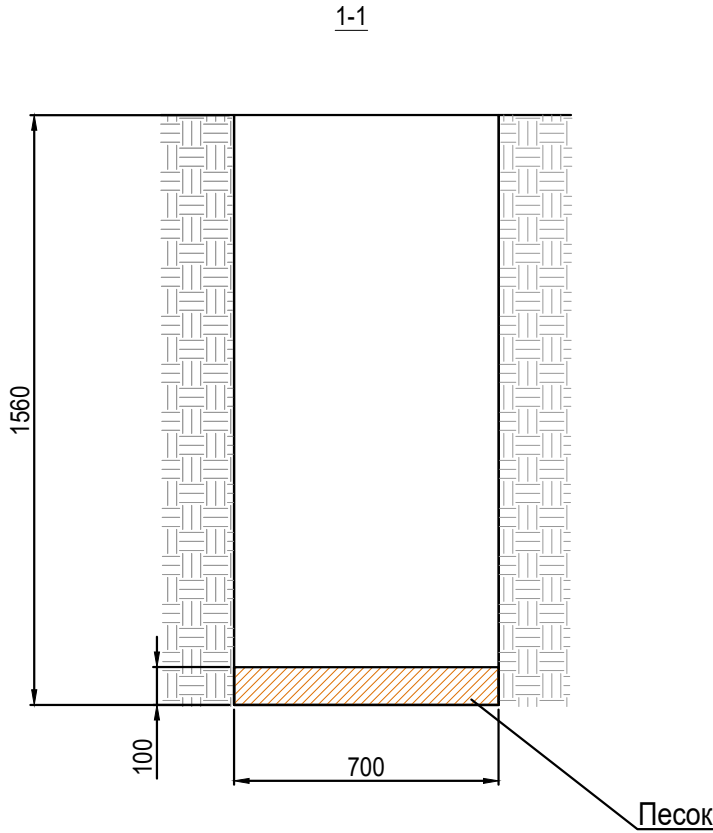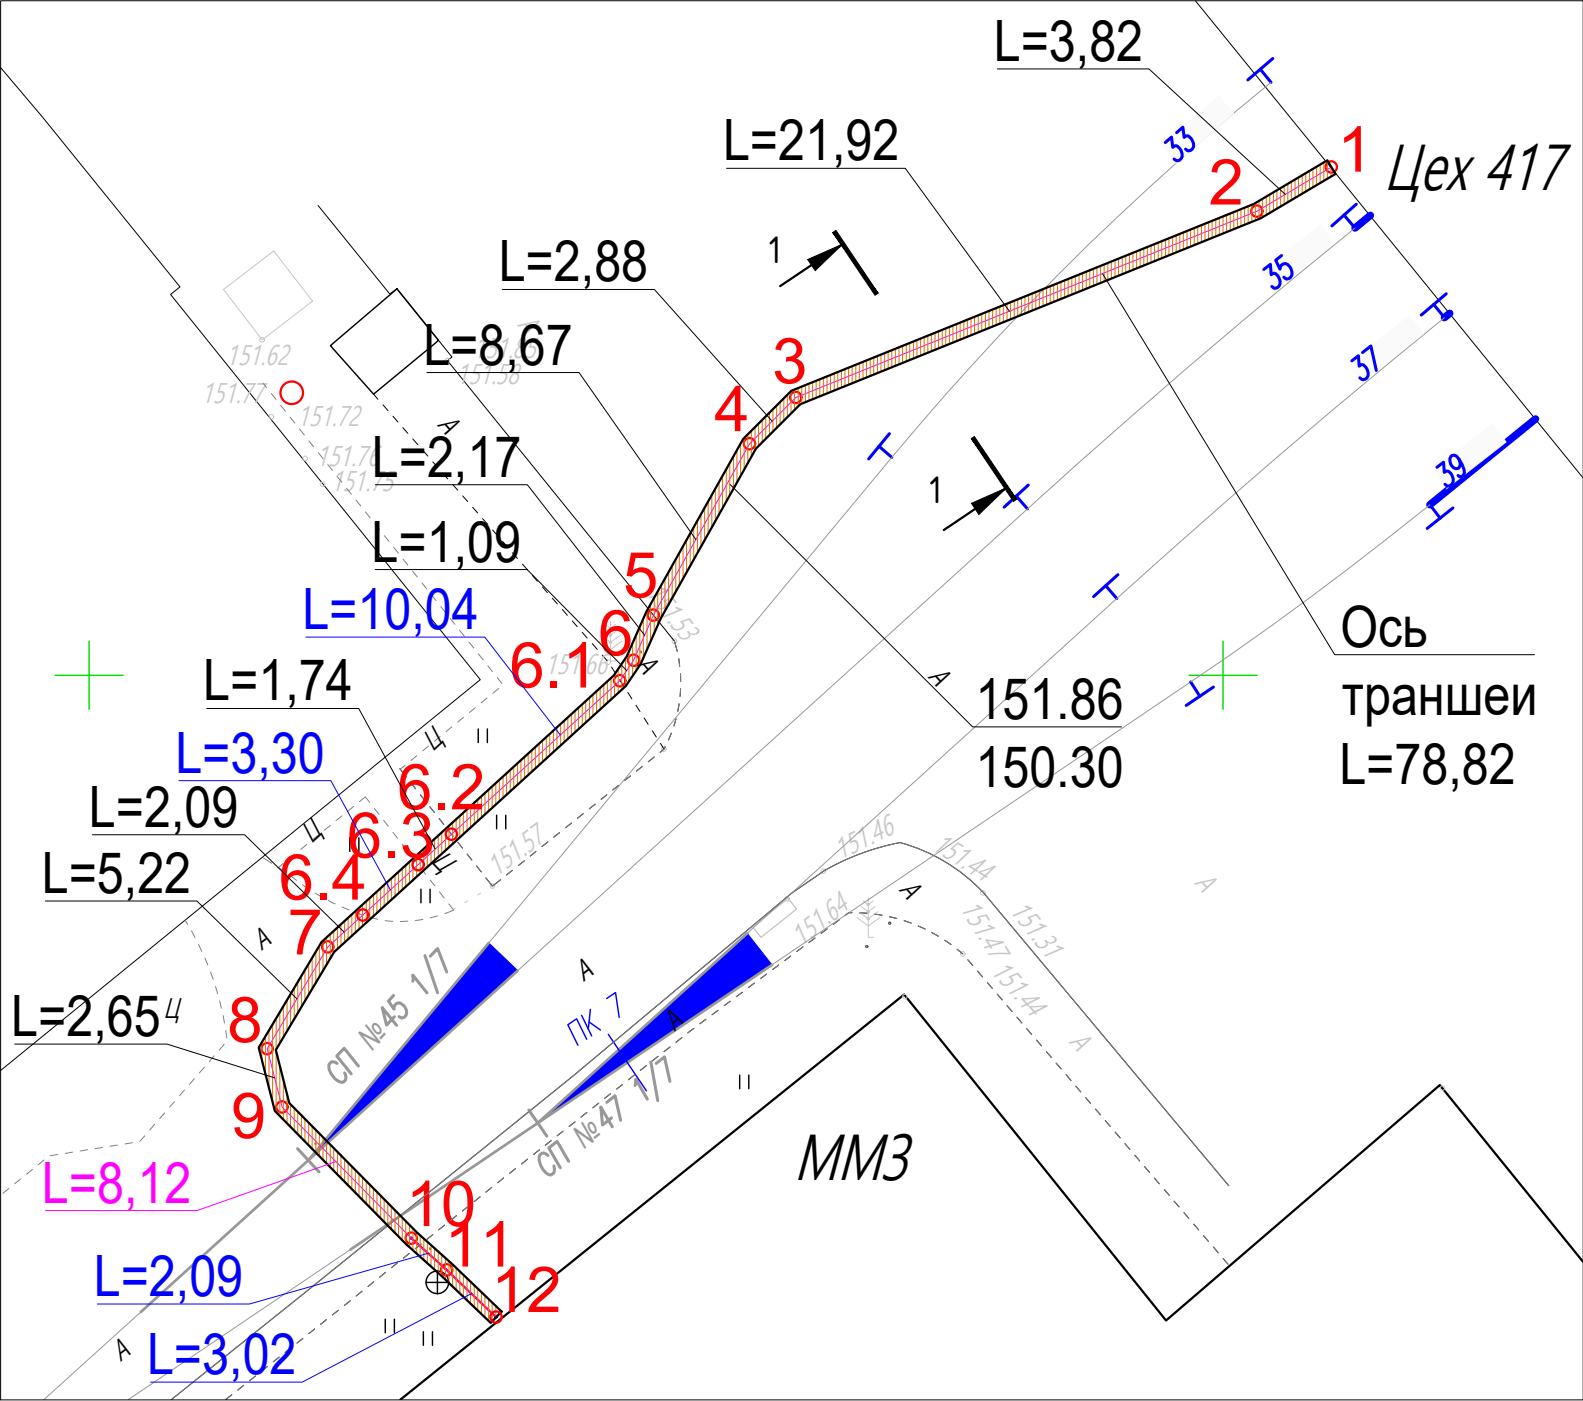


Основание из песка					
№	Участок	Длина L, м	Ширина В, м	Высота Н, м	Объем V1=L*В*Н, м3
1	т.1-т.12	78,82	0,70	0,10	5,52
ИТОГО:					5,52

Условные обозначения



-Участок производства работ

					2023	131-23-ЭС2-417-ММ3				
						Ж/д пути от испытательного центра до обкаточной линии с удлинением трансбординга, расположенные по адресу: Московская область, г.о. Мытищи, ул. Колонцова,4				
Изм.	Кол.	Лист	№ док	Подпись	Дата					
Руков. проекта		Шевчук К.А.			15.12	Электроснабжение Переустройство кабельных линий		Стадия	Лист	Листов
Ген. директор		Кесселер Ю.Ф.			15.12			ИД	1	1
Нач. участка		Перевизнык А.П.			15.12					
Гл. инженер		Юрченко В.И.			15.12	Исполнительная схема №2 Устройство подсыпки из песка в траншеи для прокладки КЛ-6кВ на участке т.1(цех 417)-т.12(цех ММ3)		ООО "КиКГЕОСТРОЙ"		

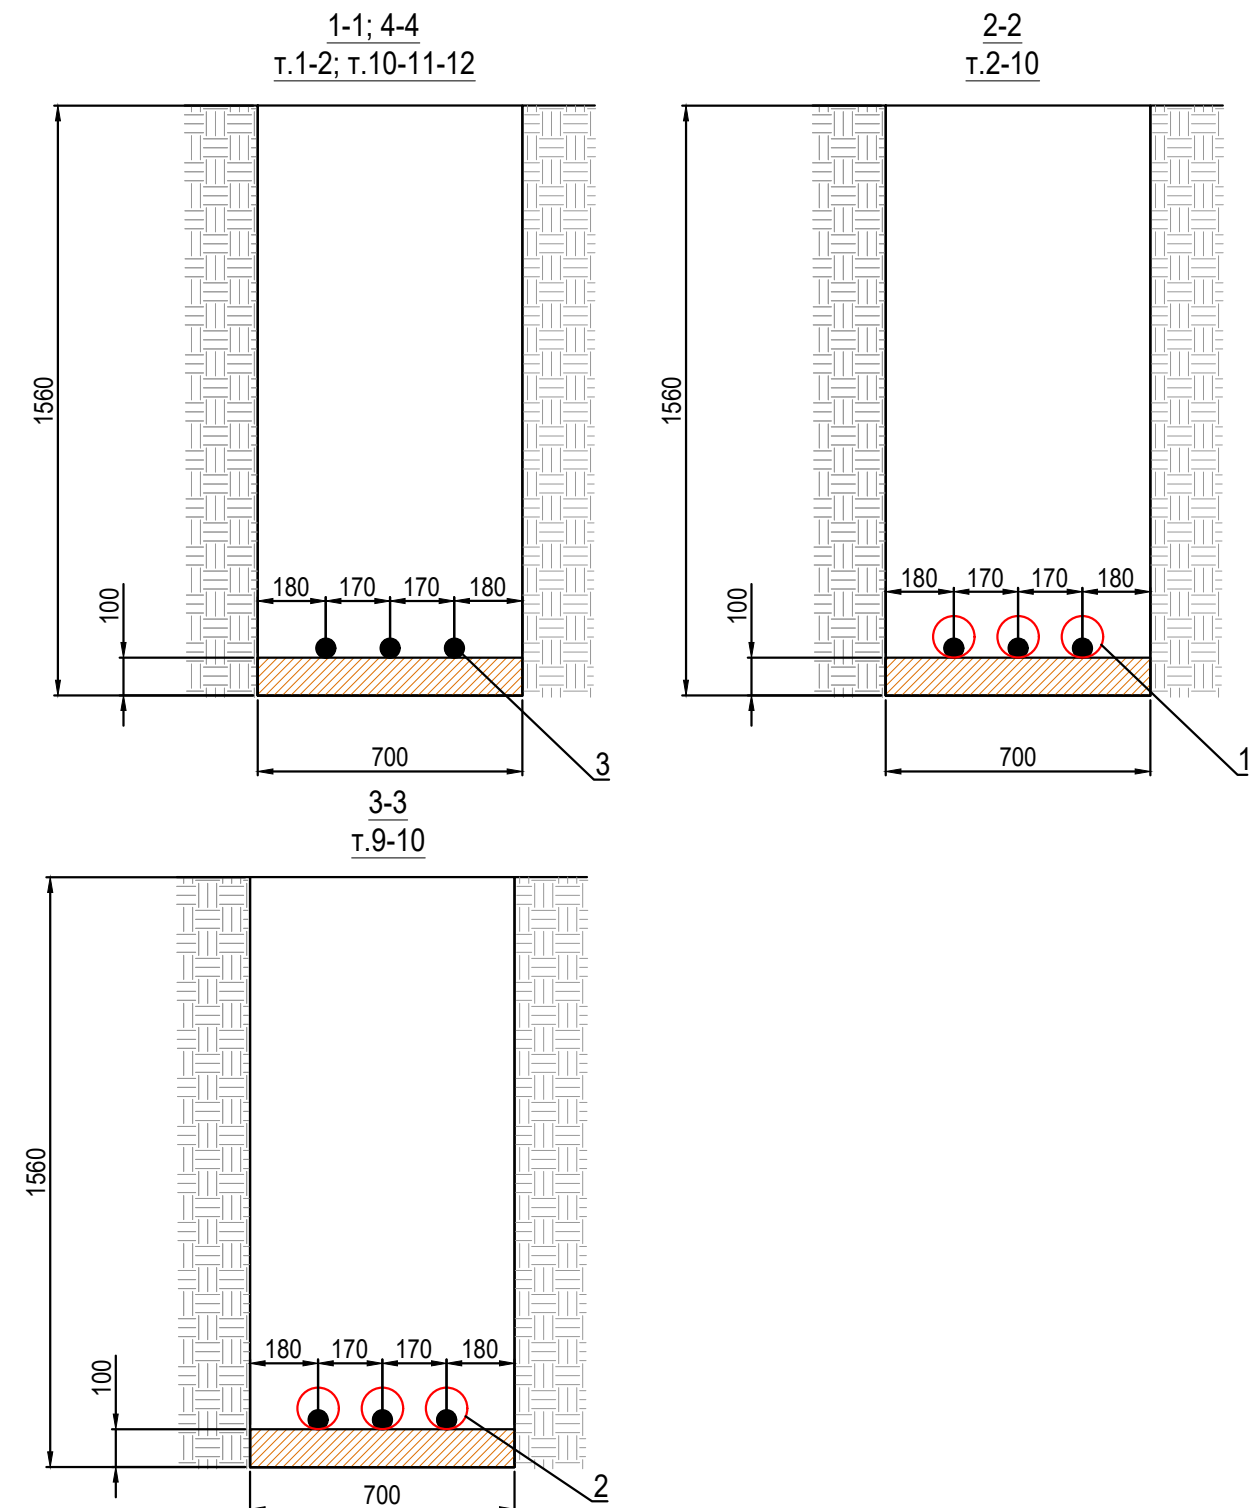





Примечание:

1. Для герметизации кабельных проходов в трубах и мест соединения труб ПНД применены уплотнители УКПТ.

					2023	131-23-ЭС2-417-ММЗ Ж/д пути от испытательного центра до обкаточной линии с удлинением трансбордера, расположенные по адресу: Московская область, г.о. Мытищи, ул. Колонцова,4				
Изм.	Кол.	Лист	№ док	Подпись	Дата					
Руков. проекта		Шевчук К.А.			20.12	Электроснабжение Переустройство кабельных линий		Стадия	Лист	Листов
Ген. директор		Кесселер Ю.Ф.			20.12			ИД	1	1
Нач. участка		Перевизнык А.П.			20.12	Исполнительная схема №3 Прокладка кабельных КЛ-6кВ в траншее на участке м.1(цех 417)-м.12(цех ММЗ)		ООО "КиКГЕОСТРОЙ"		
Гл. инженер		Юрченко В.И.			20.12					
.		.			.					
.		.			.					

Формат А3

План участка производства работ

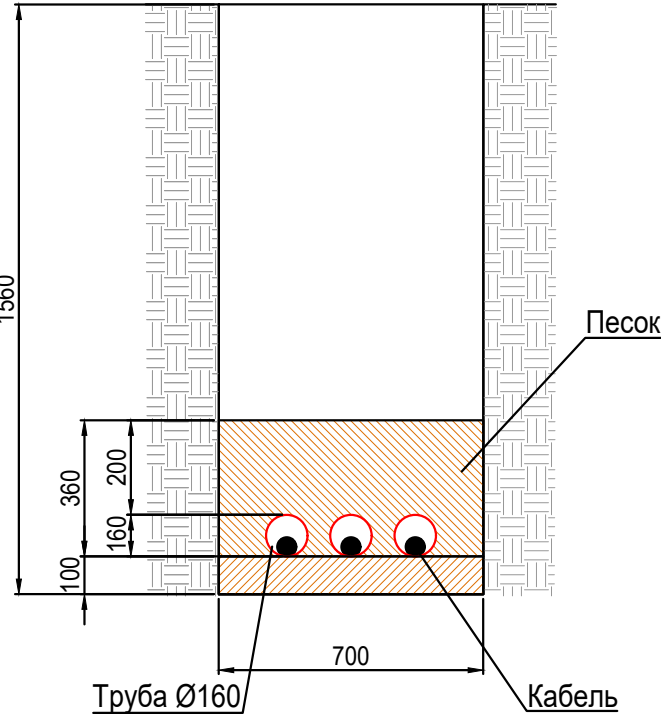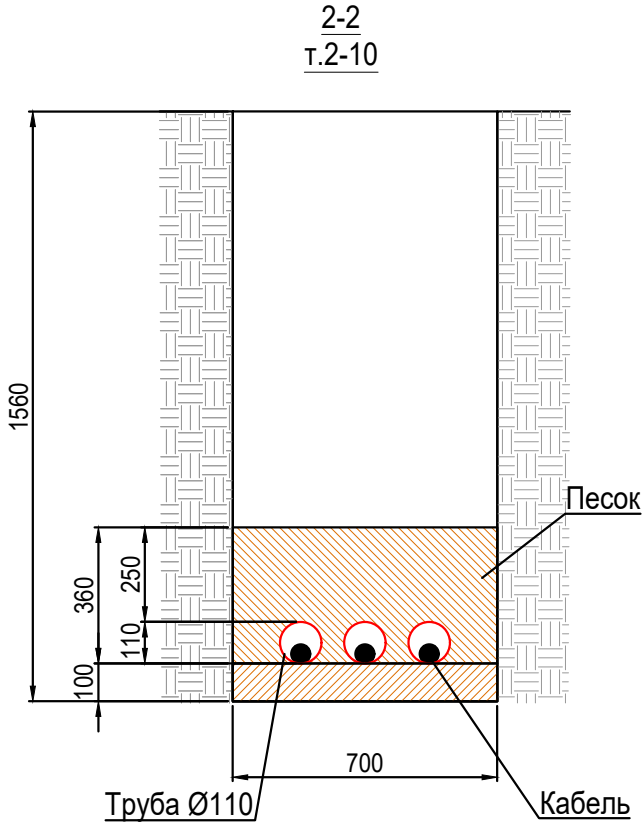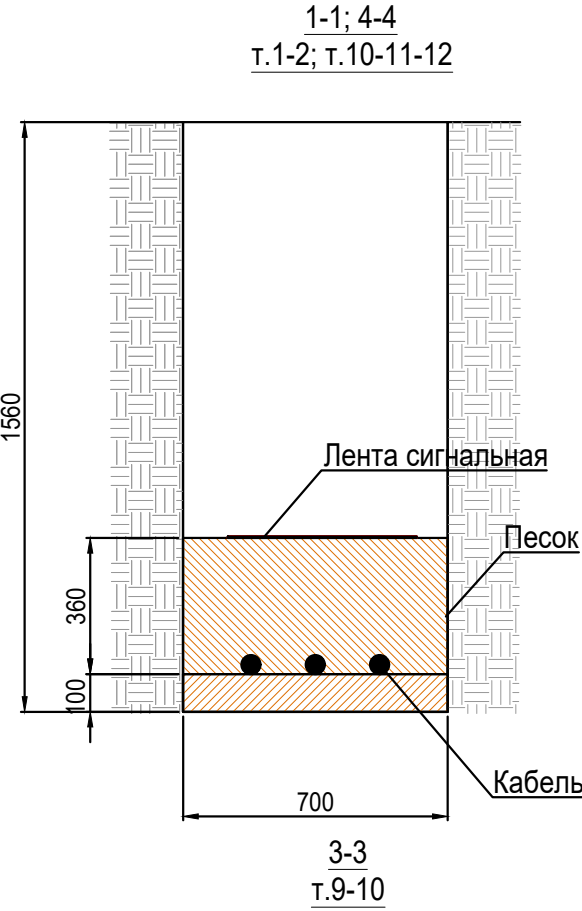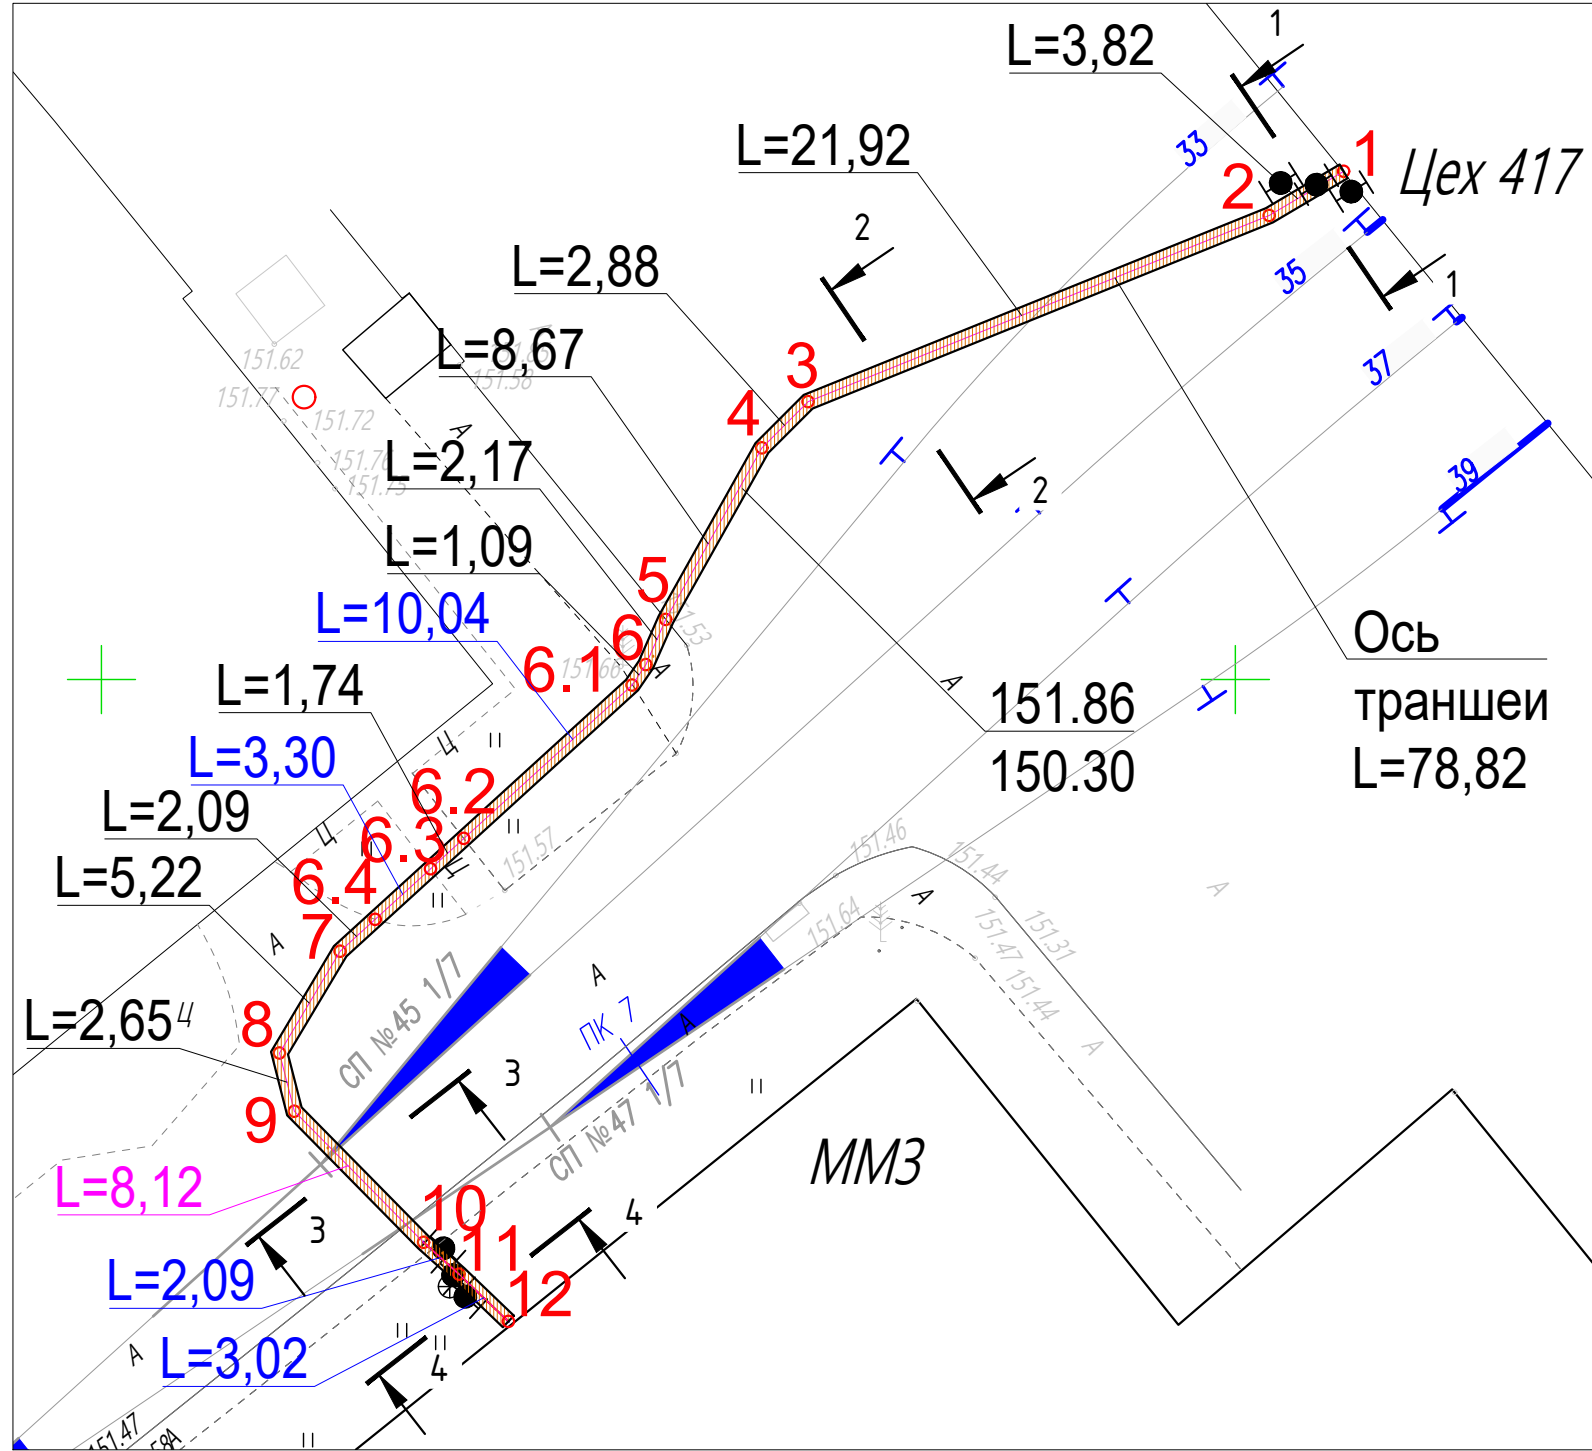

Ведомость работ по устройству обсыпки из песка

№	Участок	Длина L, м	Ширина В, м	Высота Н, м	Объем V1=L*В*Н, м3	Объем V2, вытесняемый трубой Ø110, м3	Объем V3, вытесняемый трубой Ø160, м3	Объем обсыпки V=V1-V2 м3
1	т.1-т.12	78,82	0,70	0,36	19,86	1,76	0,49	17,61
ИТОГО:								17,61

Перечень смонтированных материалов

Участок	Наименование	Длина, м	Кол-во рядов	Итого, м
т.1-2; т.10-11-12	Лента сигнальная "Осторожно кабель"	8,93	2	17,86



Условные обозначения



-Участок производства работ

					2023	131-23-ЭС2-417-ММЗ				
						Ж/д пути от испытательного центра до обкаточной линии с удлинением трансбордера, расположенные по адресу: Московская область, г.о. Мытищи, ул. Колонцова,4				
Изм.	Кол.	Лист	N° док	Подпись	Дата					
Руков. проекта		Шевчук К.А.			22.12	Электроснабжение Переустройство кабельных линий		Стадия	Лист	Листов
Ген. директор		Кесселер Ю.Ф.			22.12			ИД	1	1
Нач. участка		Перевизник А.П.			22.12					
Гл. инженер		Юрченко В.И.			22.12	Исполнительная схема №4 Устройство обсыпки из песка в траншее КЛ-6кВ на участке т.1(цех 417)-т.12(цех ММЗ)		ООО "КуКГЕОСТРОЙ"		
.		.			.					
.		.			.					

План участка производства работ

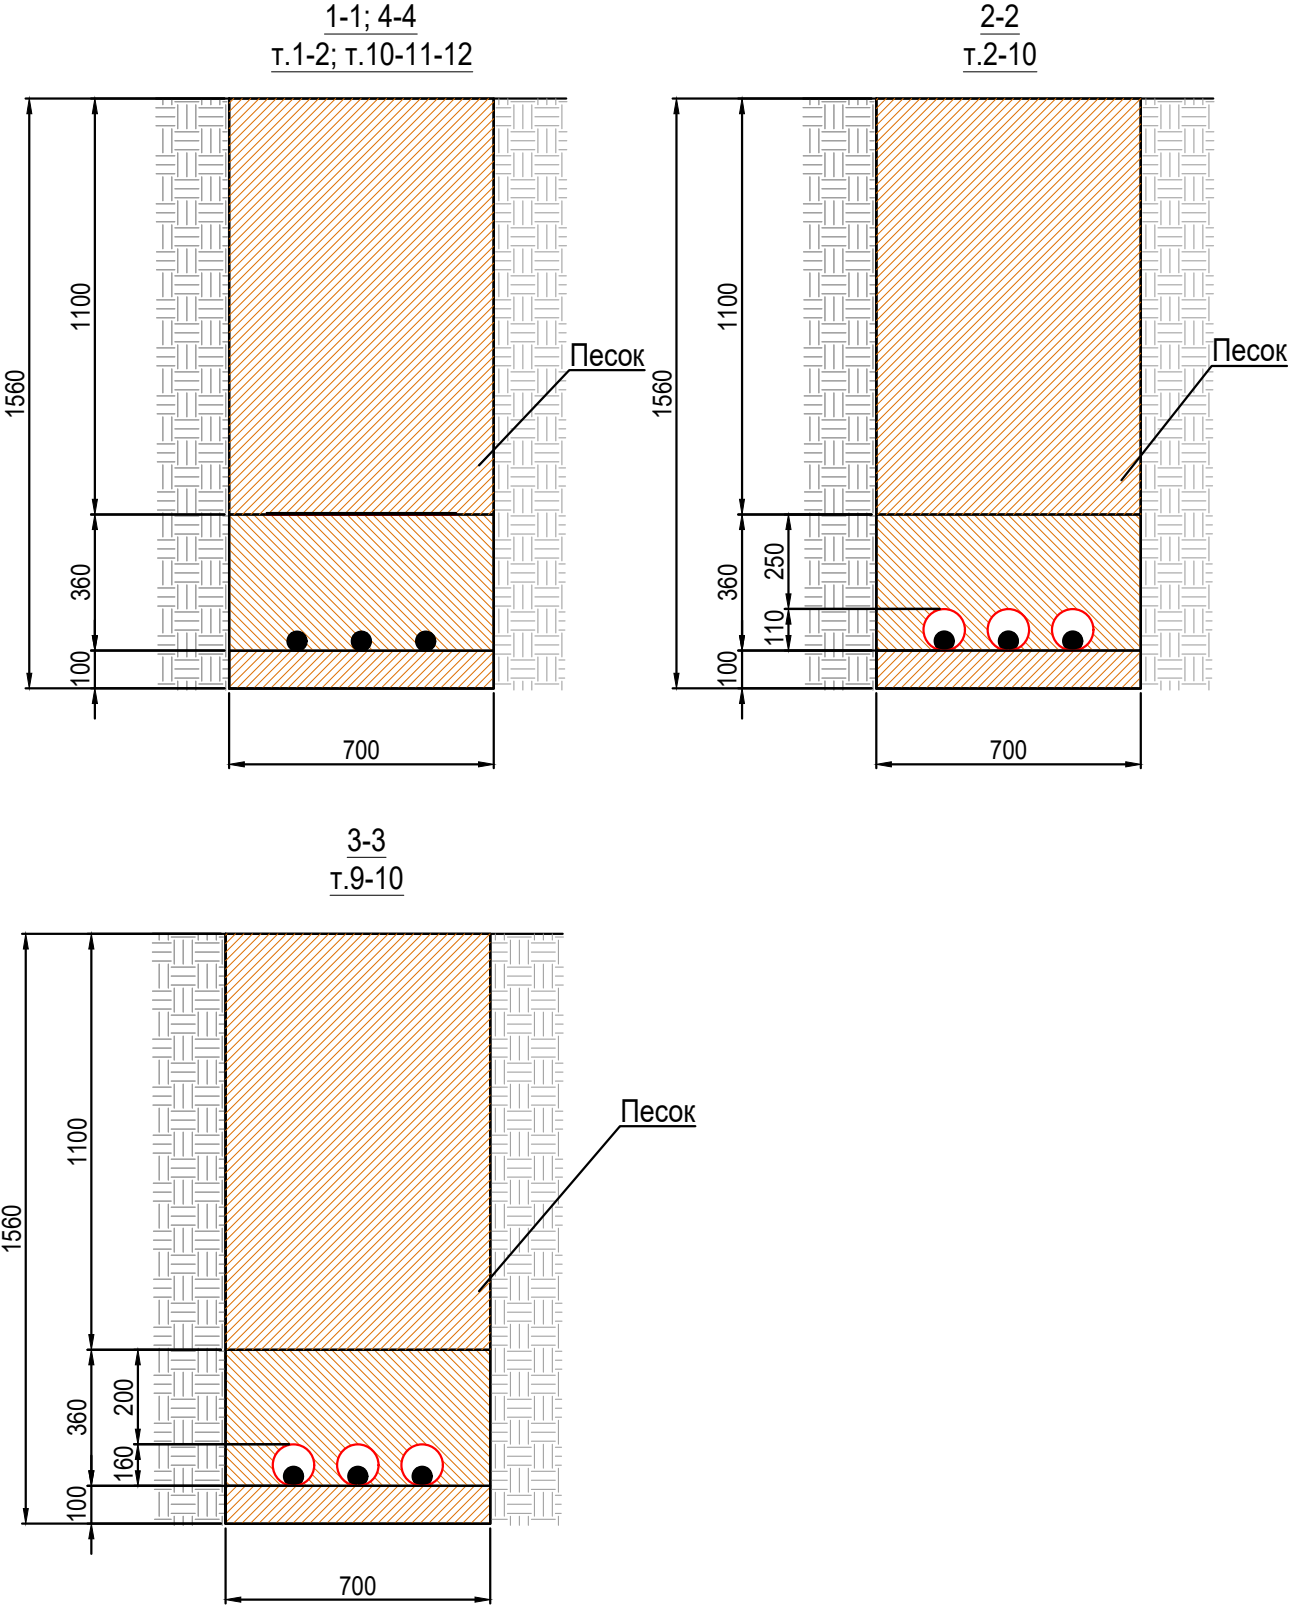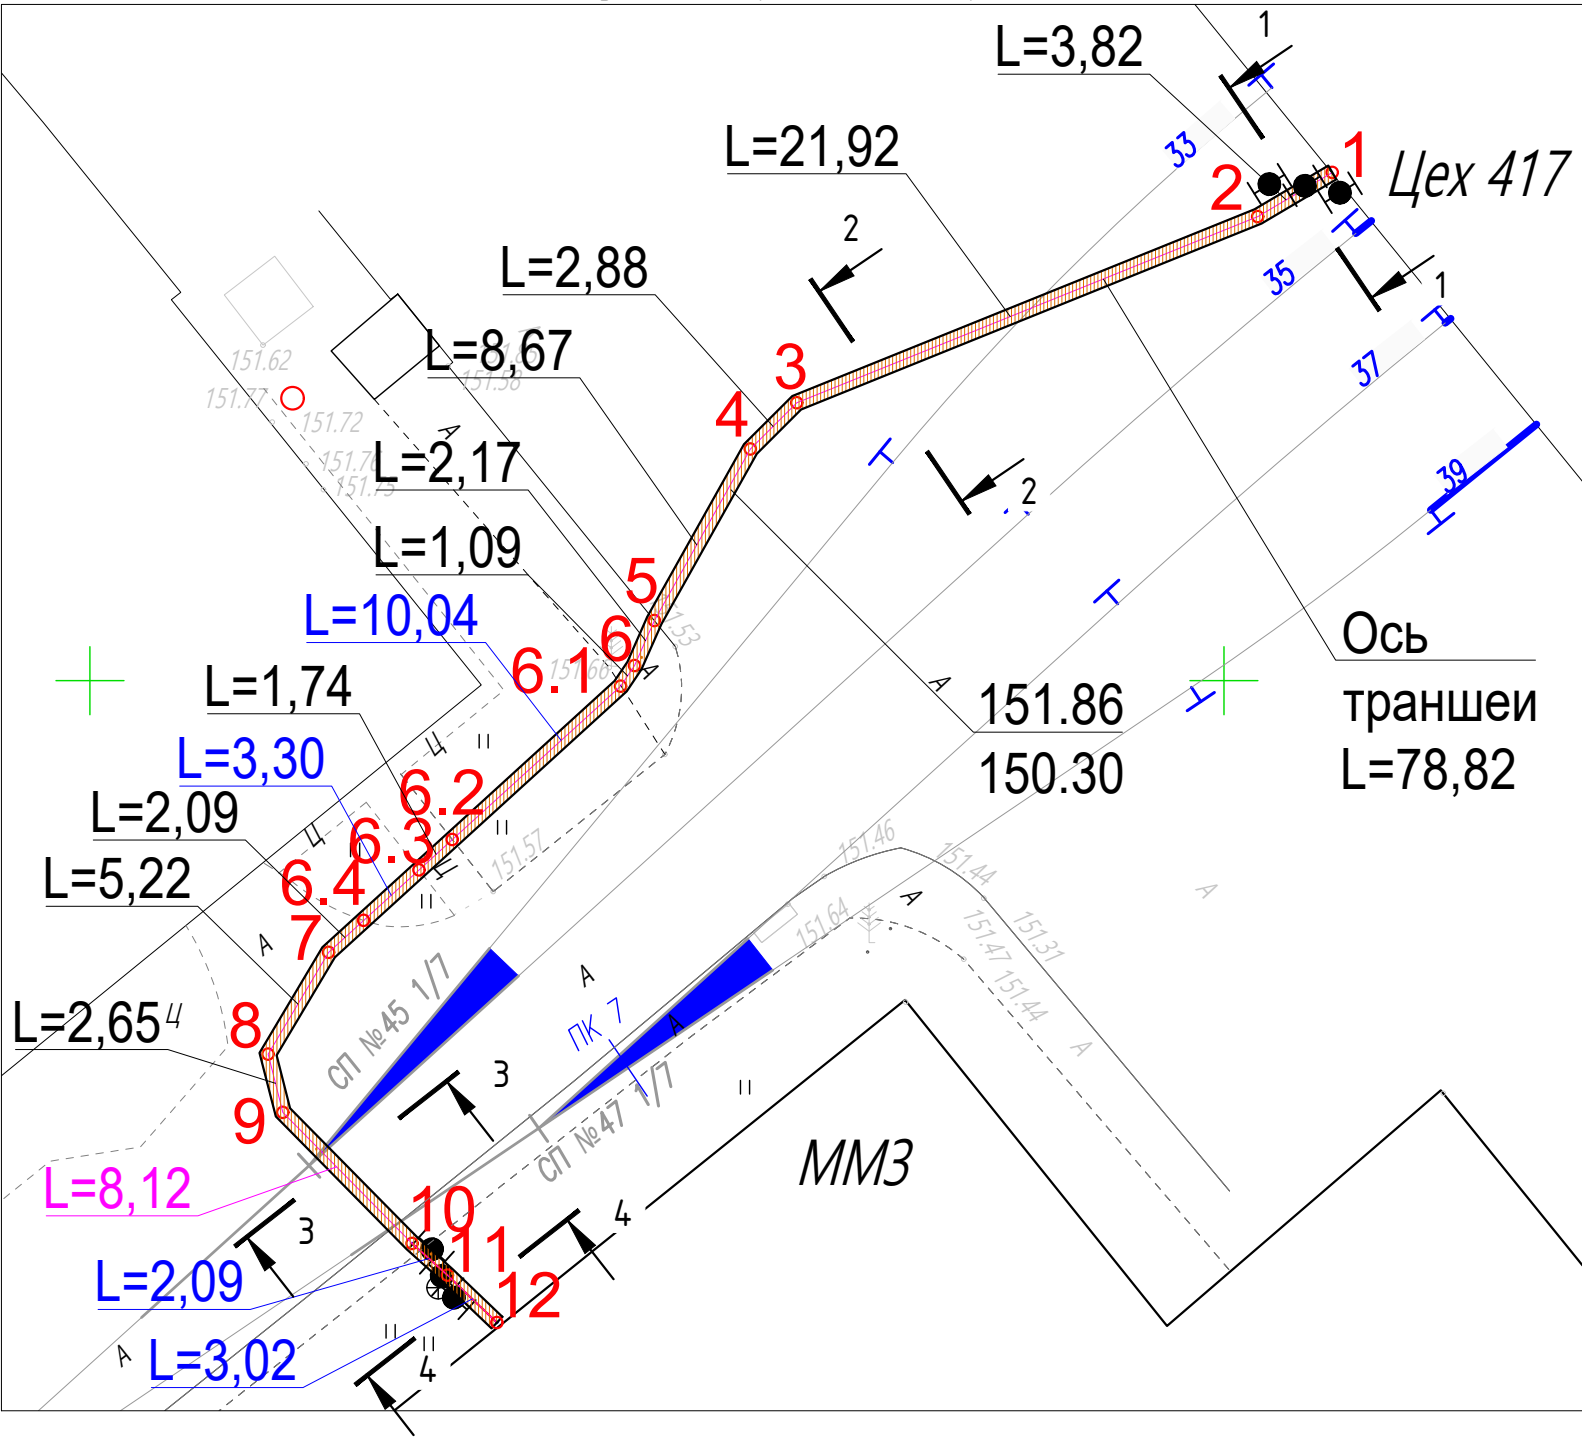

Ведомость работ по обратной засыпке песком				
Участок	Длина L, м	Ширина В, м	Толщина Н, м	Объем V=L*В*Н, м3
т.1-т.12	78,82	0,70	1,10	60,69
ИТОГО:				60,69

Условные обозначения



-Участок производства работ

					2023	131-23-ЭС2-417-ММЗ					
						Ж/д пути от испытательного центра до обкаточной линии с удлинением трансбордера, расположенные по адресу: Московская область, г.о. Мытищи, ул. Колонцова,4					
Изм.	Кол.	Лист	№ док	Подпись	Дата						
Руков. проекта		Шевчук К.А.			25.12	Электроснабжение Переустройство кабельных линий			Стадия	Лист	Листов
Ген. директор		Кесселер Ю.Ф.			25.12				ИД	1	1
Нач. участка		Перевизник А.П.			25.12	Исполнительная схема №5 Обратная засыпка песком траншеи КЛ-6кВ на участке т.1(цех 417)-т.12(цех ММЗ)			ООО "КиКГЕОСТРОЙ"		
Гл. инженер		Юрченко В.И.			25.12						
.		.			.						
.		.			.						