



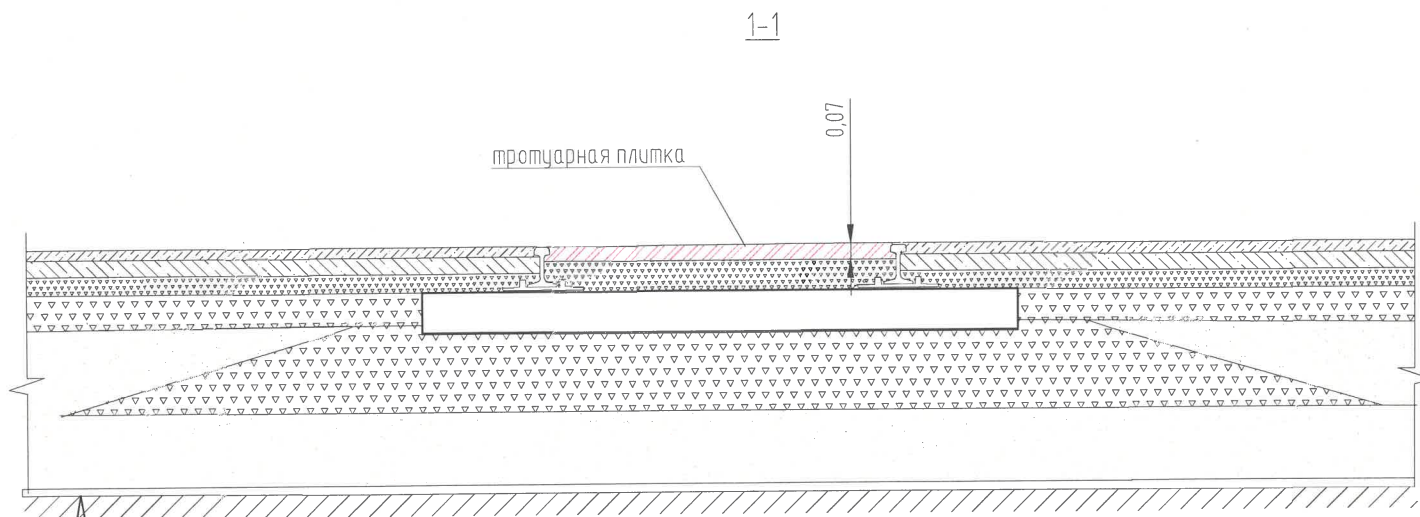

- Покрытие – асфальтобетон мелкозернистый, тип Б, марка II, ГОСТ 9128-2013 h=0,05 м
- Покрытие – асфальтобетон крупнозернистый, тип Б, марка II, ГОСТ 9128-2013 h=0,07 м
- Щебень(известняк) М600 (5-20 мм) с пропиткой вяжким, h=0,08 м
- Щебень(известняк)М600 (25-60мм) ГОСТ 8267-93, h=0,15 м
- Песок крупный ГОСТ 8736-2014, h=0,30 м
- Геотекстиль Дорнит
- Уплотненный грунт

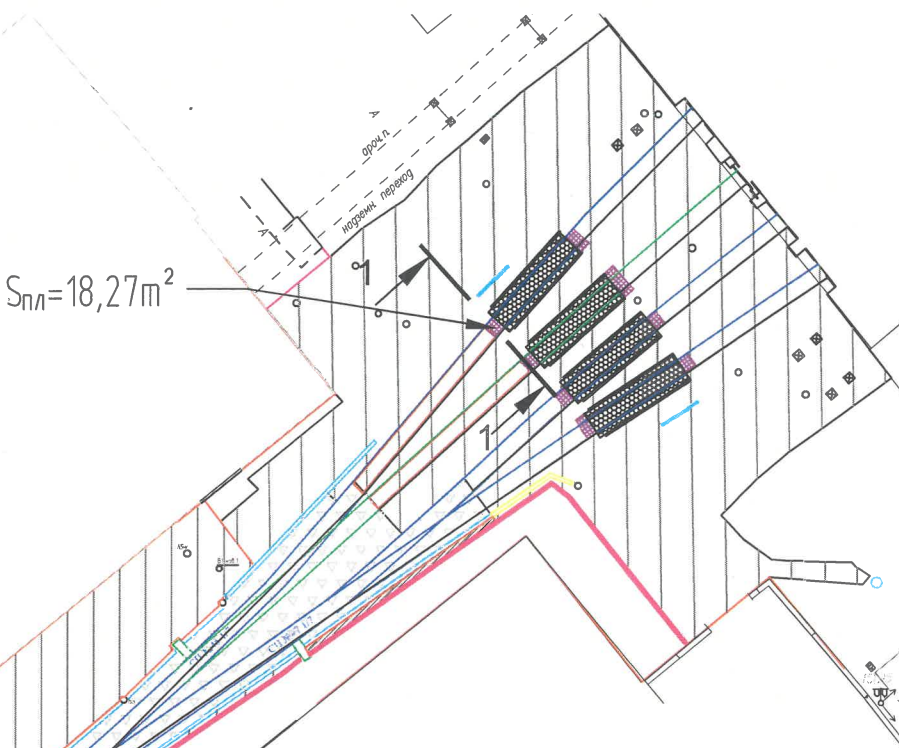

Ведомость объемов работ при демонтаже тротуарной плитки				
№	Наименование	Площадь S, м2	Высота Н, м	Объем V, м3
1	Тротуарная плитка	18.27	0.06	1.10

Согласовано

Взам. инв. №


Подп. и дата

Инв. № подл.

- асфальтобетон
- щебень
- резинокордовые покрытия
- тротуарная плитка
- бортовой камень
- водоотводные лотки

					2024
Изм.	Кол.уч.	Лист	№ док.	Подпись	Дата
Рук.проекта		Шевчук К.А.			07.08
Ген.директор		Кесслер Ю.Ф.			07.08
Ст.прораб		Шинкарев М.В.			07.08
Глиниженер		Юрченко В.И.			07.08

131-23-ГП2			
Ж/д пути от испытательного центра до откаточной линии с удалением трансбордера, расположенный по адресу: Московская область, г.о. Мытищи, ул. Колонцова, 4.			
Генеральный план	Стадия	Лист	Листов
	ИД	1	1
Исполнительная схема Демонтаж тротуарной плитки		ООО "КиКГЕОСТРОЙ"	

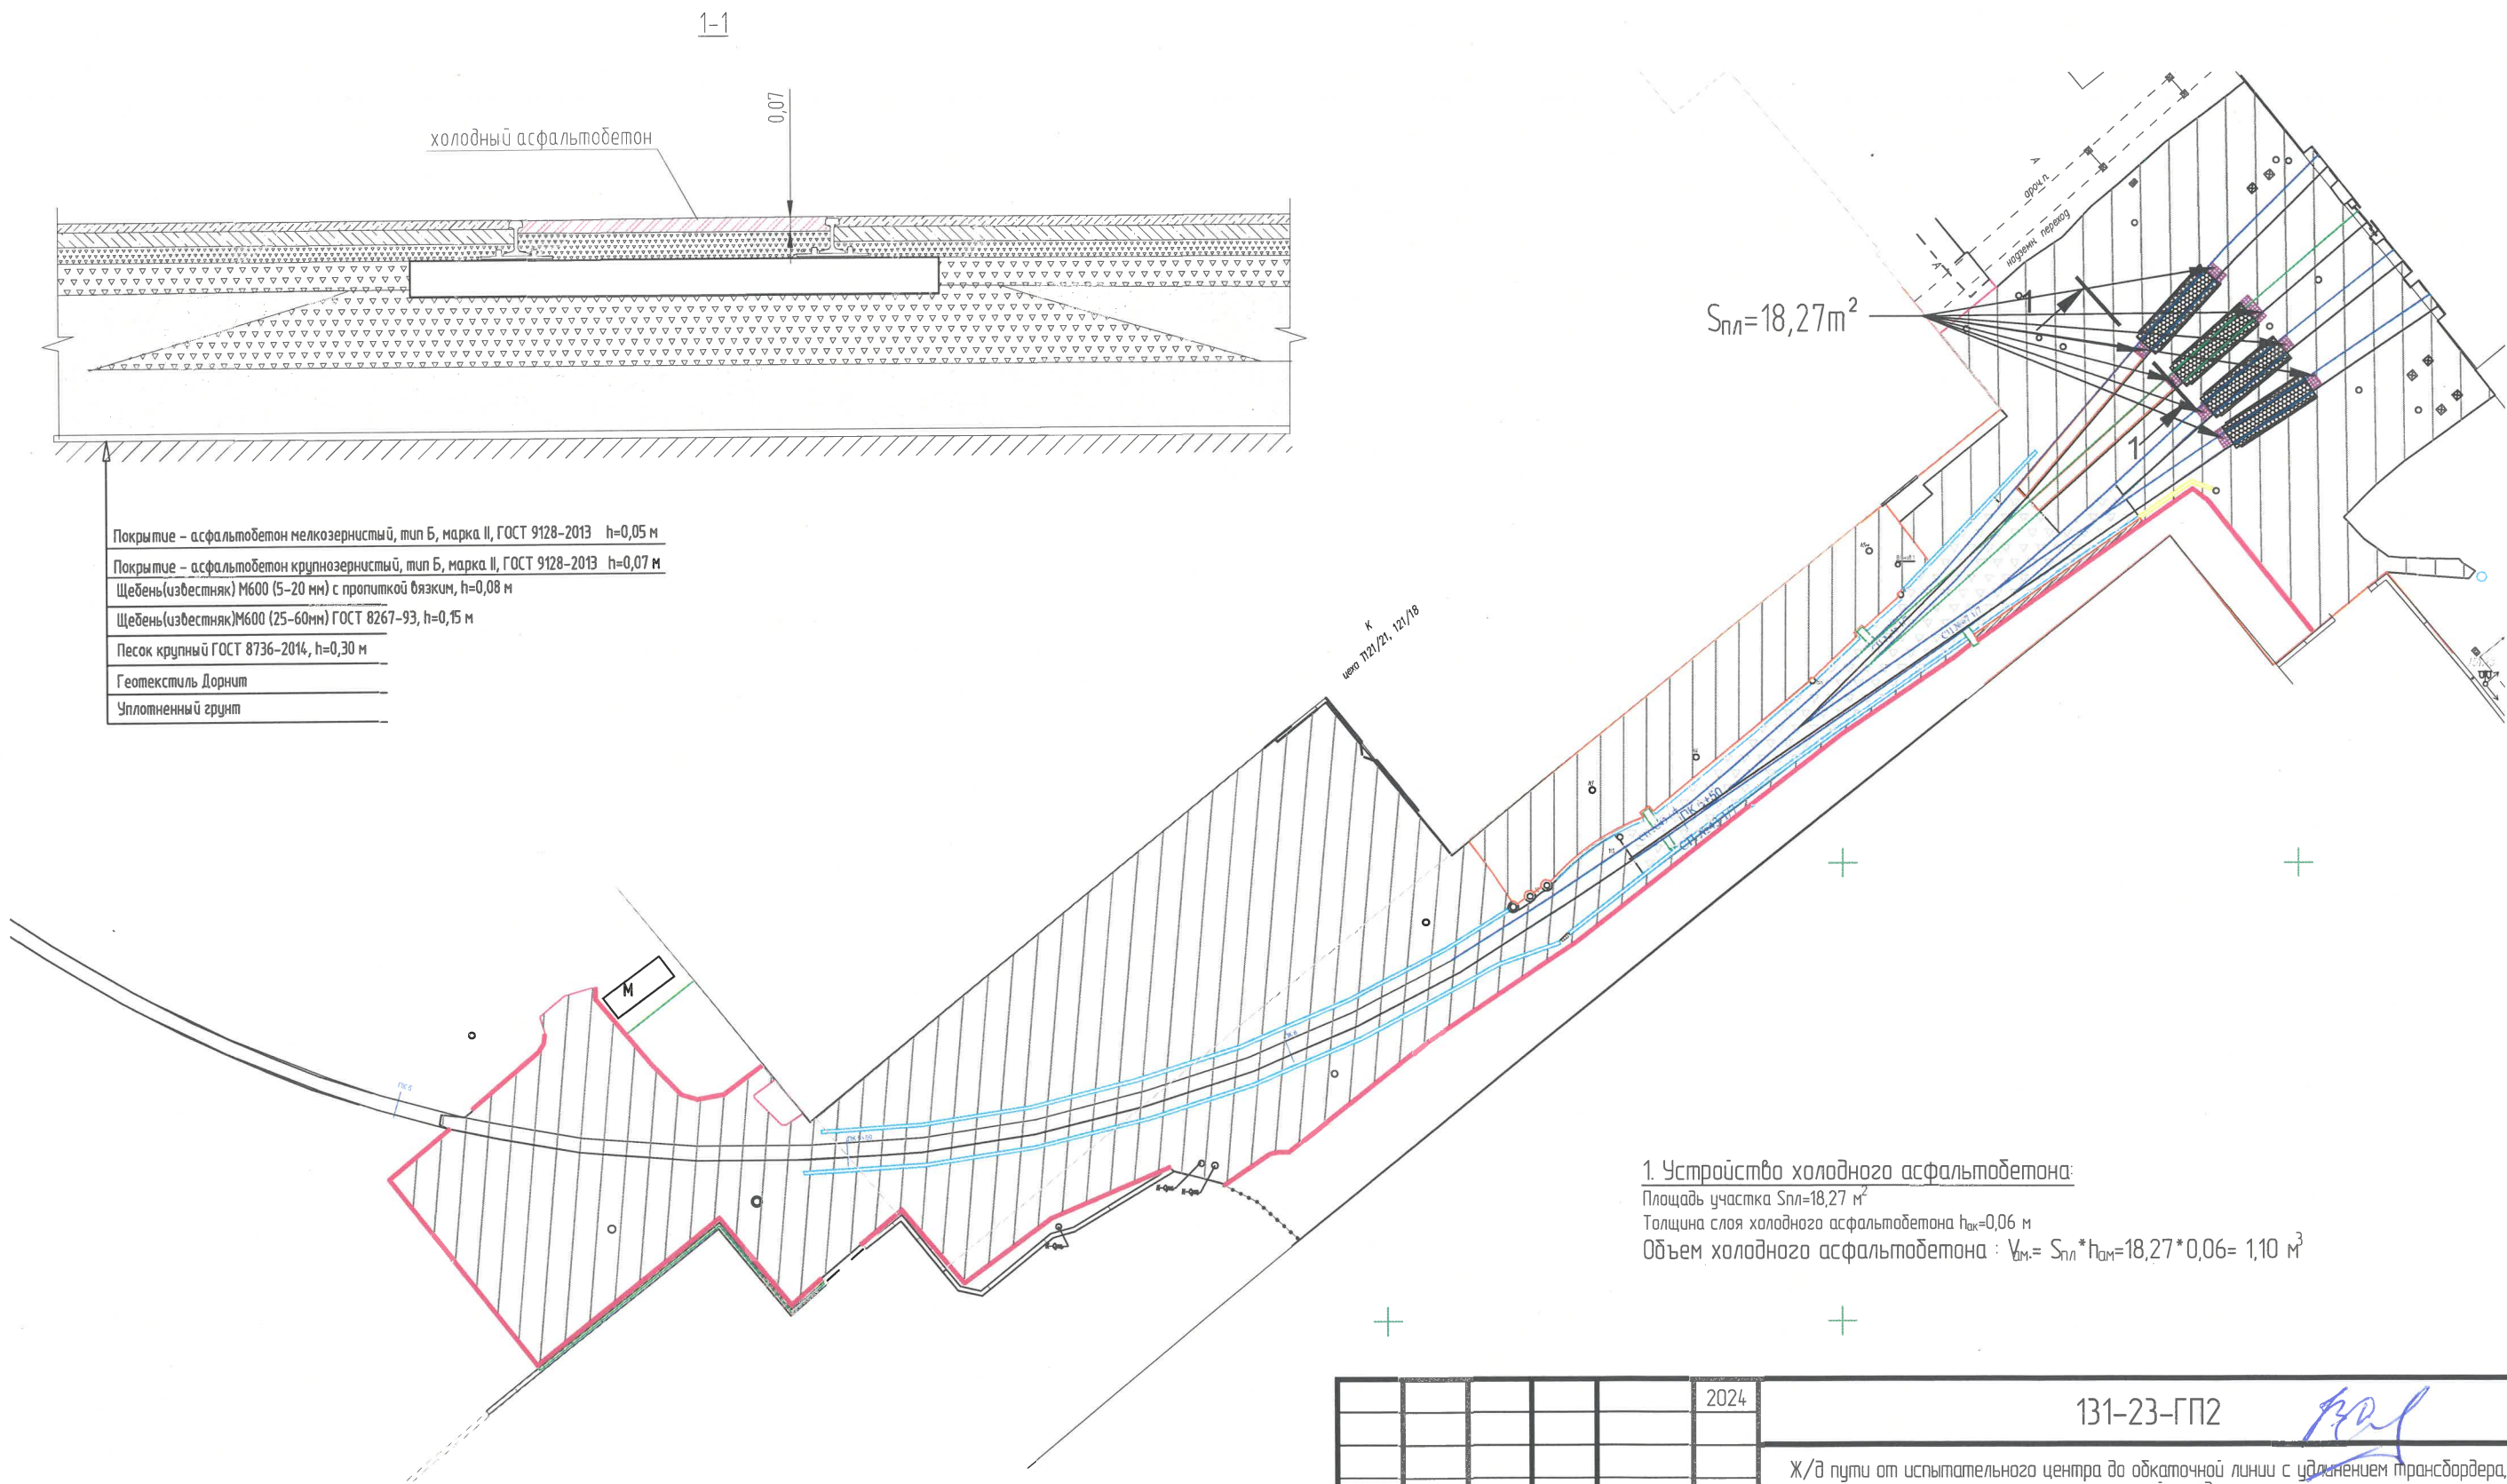

1-1
0,07
холодный асфальтобетон

Покрытие – асфальтобетон мелкозернистый, тип Б, марка II, ГОСТ 9128-2013 h=0,05 м
Покрытие – асфальтобетон крупнозернистый, тип Б, марка II, ГОСТ 9128-2013 h=0,07 м
Щебень(известняк) М600 (5-20 мм) с пропиткой вяжущим, h=0,08 м
Щебень(известняк)М600 (25-60мм) ГОСТ 8267-93, h=0,15 м
Песок крупный ГОСТ 8736-2014, h=0,30 м
Геотекстиль Дорнит
Уплотненный грунт

1. Устройство холодного асфальтобетона:
Площадь участка S_{пл}=18,27 м²
Толщина слоя холодного асфальтобетона h_{ак}=0,06 м
Объем холодного асфальтобетона : V_м= S_{пл}*h_{ак}=18,27*0,06= 1,10 м³

Согласовано

Взам. инв. №

Подп. и дата


Инв. № подл.

Условные обозначения:



	- асфальтобетон		- щебень		- холодный асфальтобетон		- резинокордовые покрытия		- бортовой камень		- водоотводные лотки
--	-----------------	--	----------	--	--------------------------	--	---------------------------	--	-------------------	--	----------------------

					2024	131-23-ГП2	Ж/д пути от испытательного центра до обкаточной линии с удалением трансбордера, расположенный по адресу: Московская область, г.о. Мытищи, ул. Колонцова, 4.		
Изм.	Кол.уч.	Лист	№ док.	Подпись	Дата	Генеральный план	Стадия	Лист	Листов
Рук.проекта	Шедчук К.А.				18.08		ИД	1	1
Ген.директор	Кесслер Ю.Ф.				18.08				
Ст.прораб	Шинкарев М.В.				18.08				
Г.инженер	Юрченко В.И.				18.08	Исполнительная схема Устройство холодного асфальта	ООО "КикГЕОСТРОЙ"		

Согласовано	
Взам. инв. №	
Подп. и дата	
Инв. № подл.	

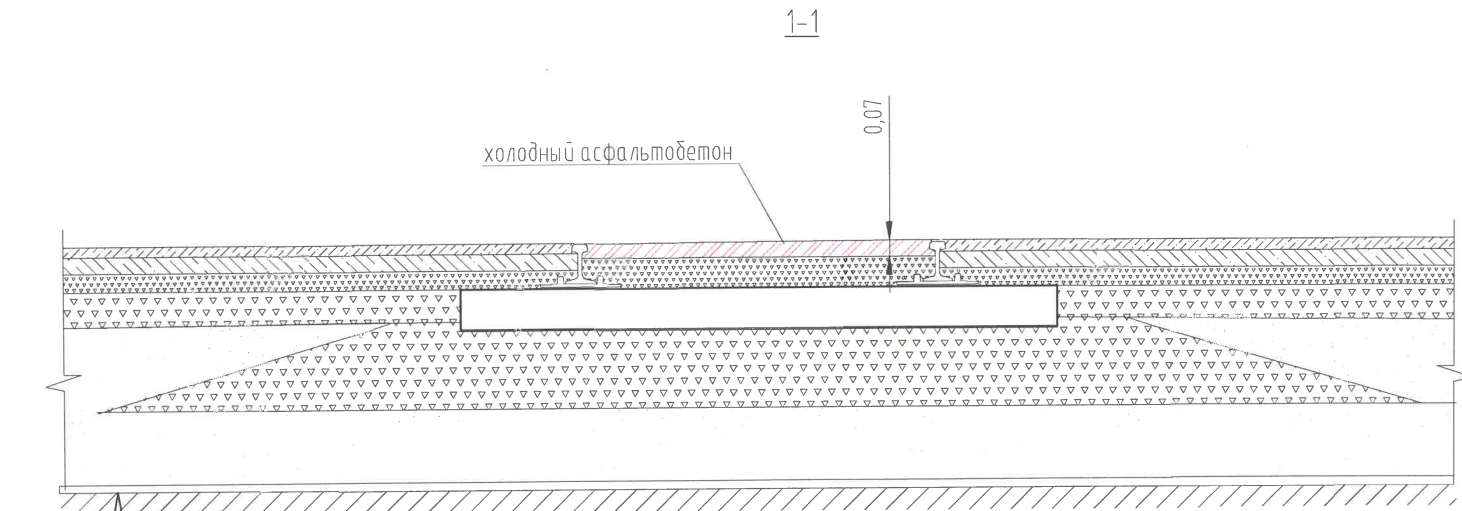


- Покрытие – асфальтобетон мелкозернистый, тип Б, марка II, ГОСТ 9128-2013 h=0,05 м
- Покрытие – асфальтобетон крупнозернистый, тип Б, марка II, ГОСТ 9128-2013 h=0,07 м
- Щебень (известняк) М600 (5-20 мм) с пропиткой бязким, h=0,08 м
- Щебень (известняк) М600 (25-60мм) ГОСТ 8267-93, h=0,15 м
- Песок крупный ГОСТ 8736-2014, h=0,30 м
- Геотекстиль Дорнит
- Уплотненный грунт

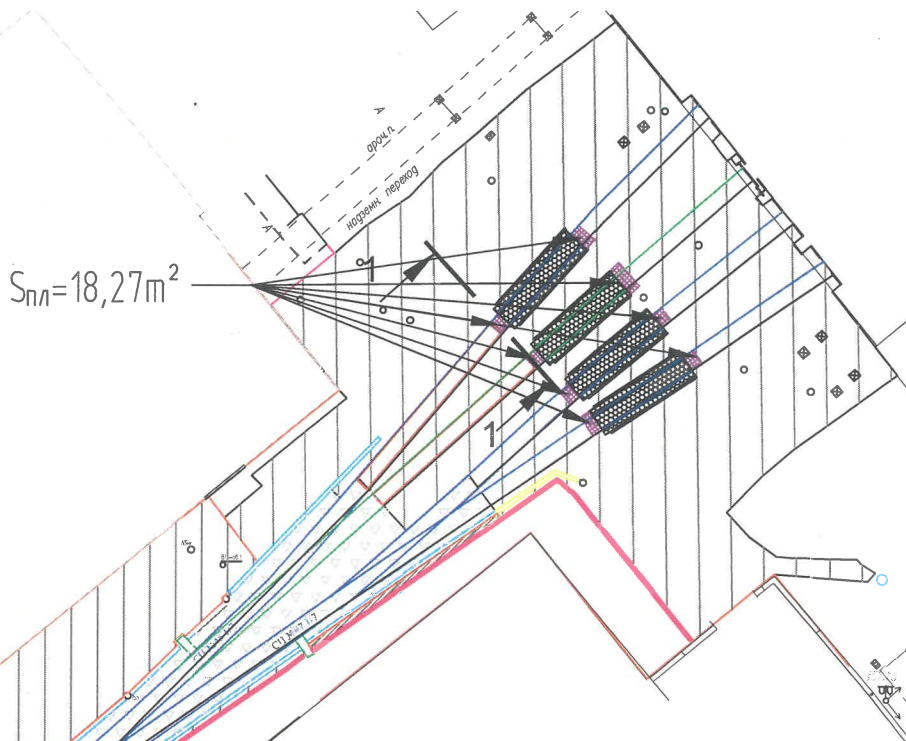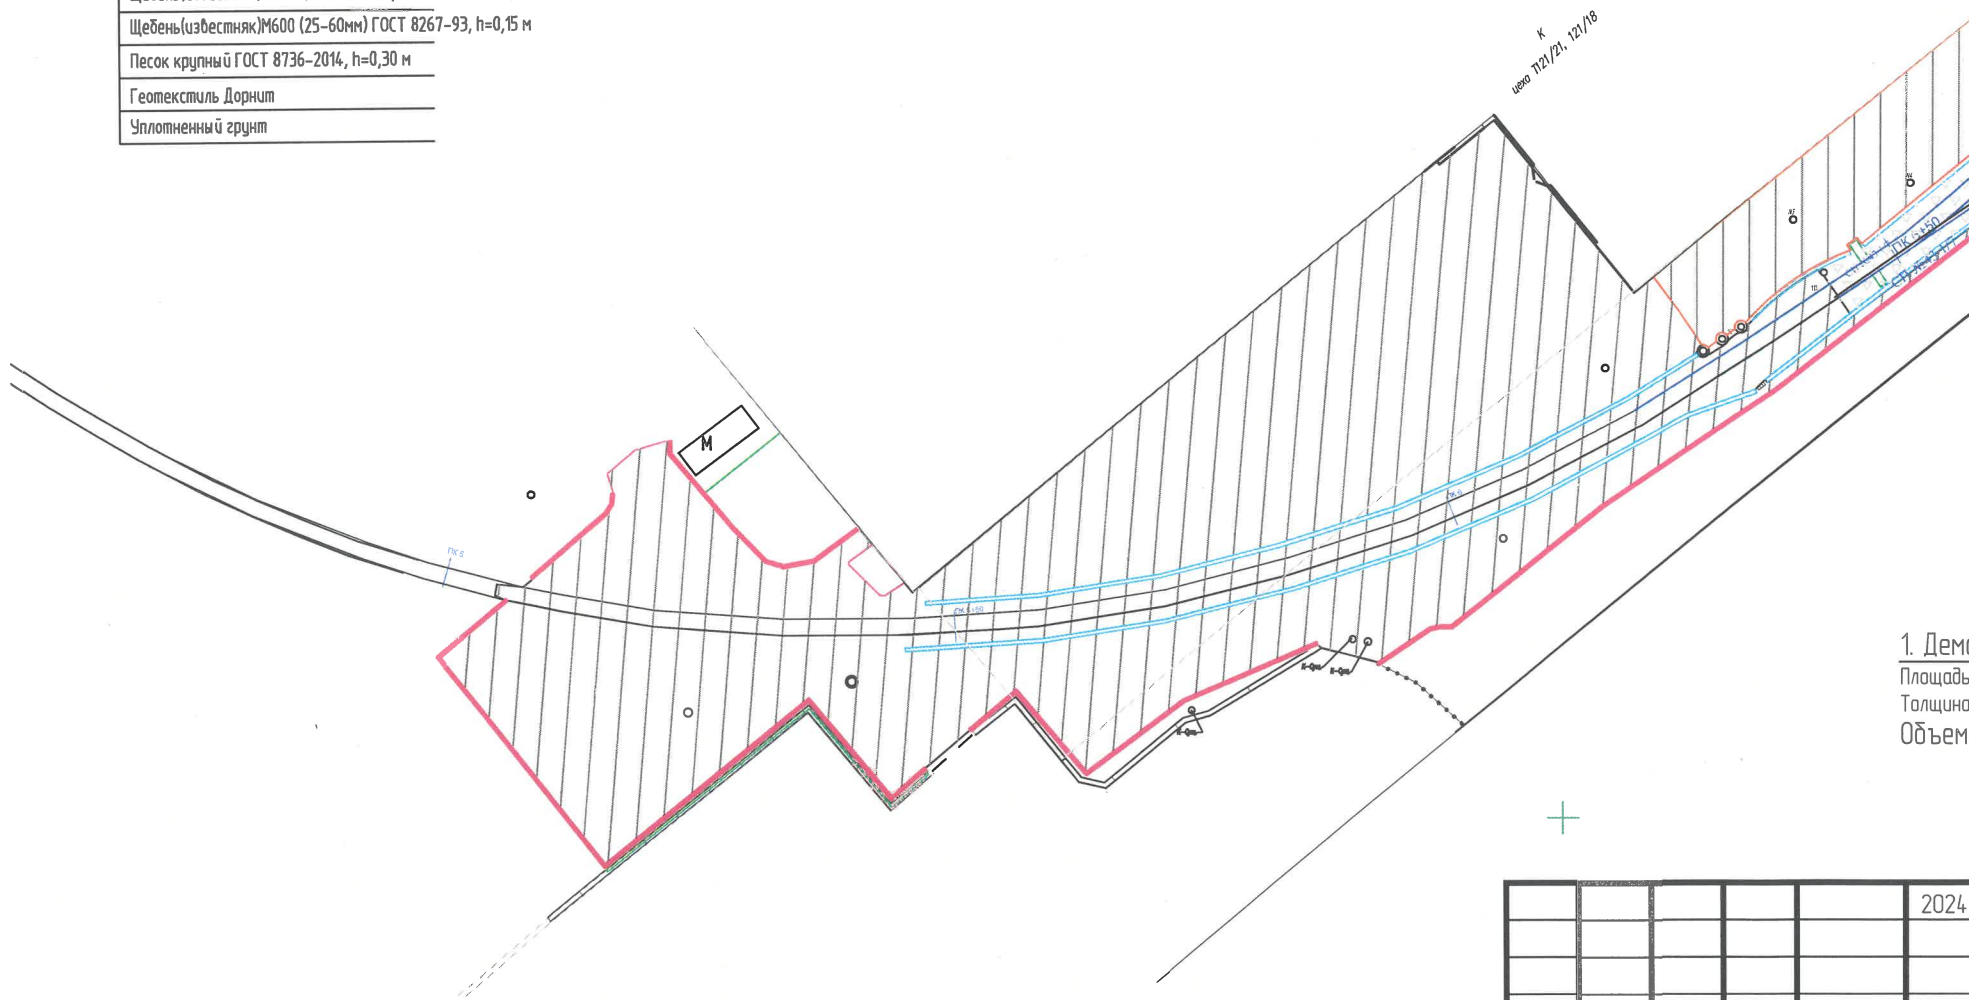

1. Демонтаж холодного асфальтобетона:
Площадь участка Sпл=18,27 м²
Толщина слоя холодного асфальтобетона hк=0,06 м
Объем холодного асфальтобетона : Vм= Sпл*hк=18,27*0,06= 1,10 м³

- Условные обозначения:
- асфальтобетон
 - щебень
 - резинокордовые покрытия
 - холодный асфальтобетон
 - бортовой камень
 - водоотводные лотки

					2024	131-23-ГП2			
						Ж/д пути от испытательного центра до обкаточной линии с удлинением трансбордера, расположенный по адресу: Московская область, г.о. Мытищи, ул. Колонцова, 4.			
Изм.	Кол.уч.	Лист	№ док.	Подпись	Дата	Генеральный план	Стадия	Лист	Листов
Рук.проекта		Шевчук К.А.			27.08		ИД	1	1
Ген.директор		Кесслер Ю.Ф.			27.08				
Ст.прораб		Шинкарев М.В.			27.08				
Гл.инженер		Юрченко В.И.			27.08	Исполнительная схема Демонтаж холодного асфальта	ООО "КиКГЕОСТРОЙ"		

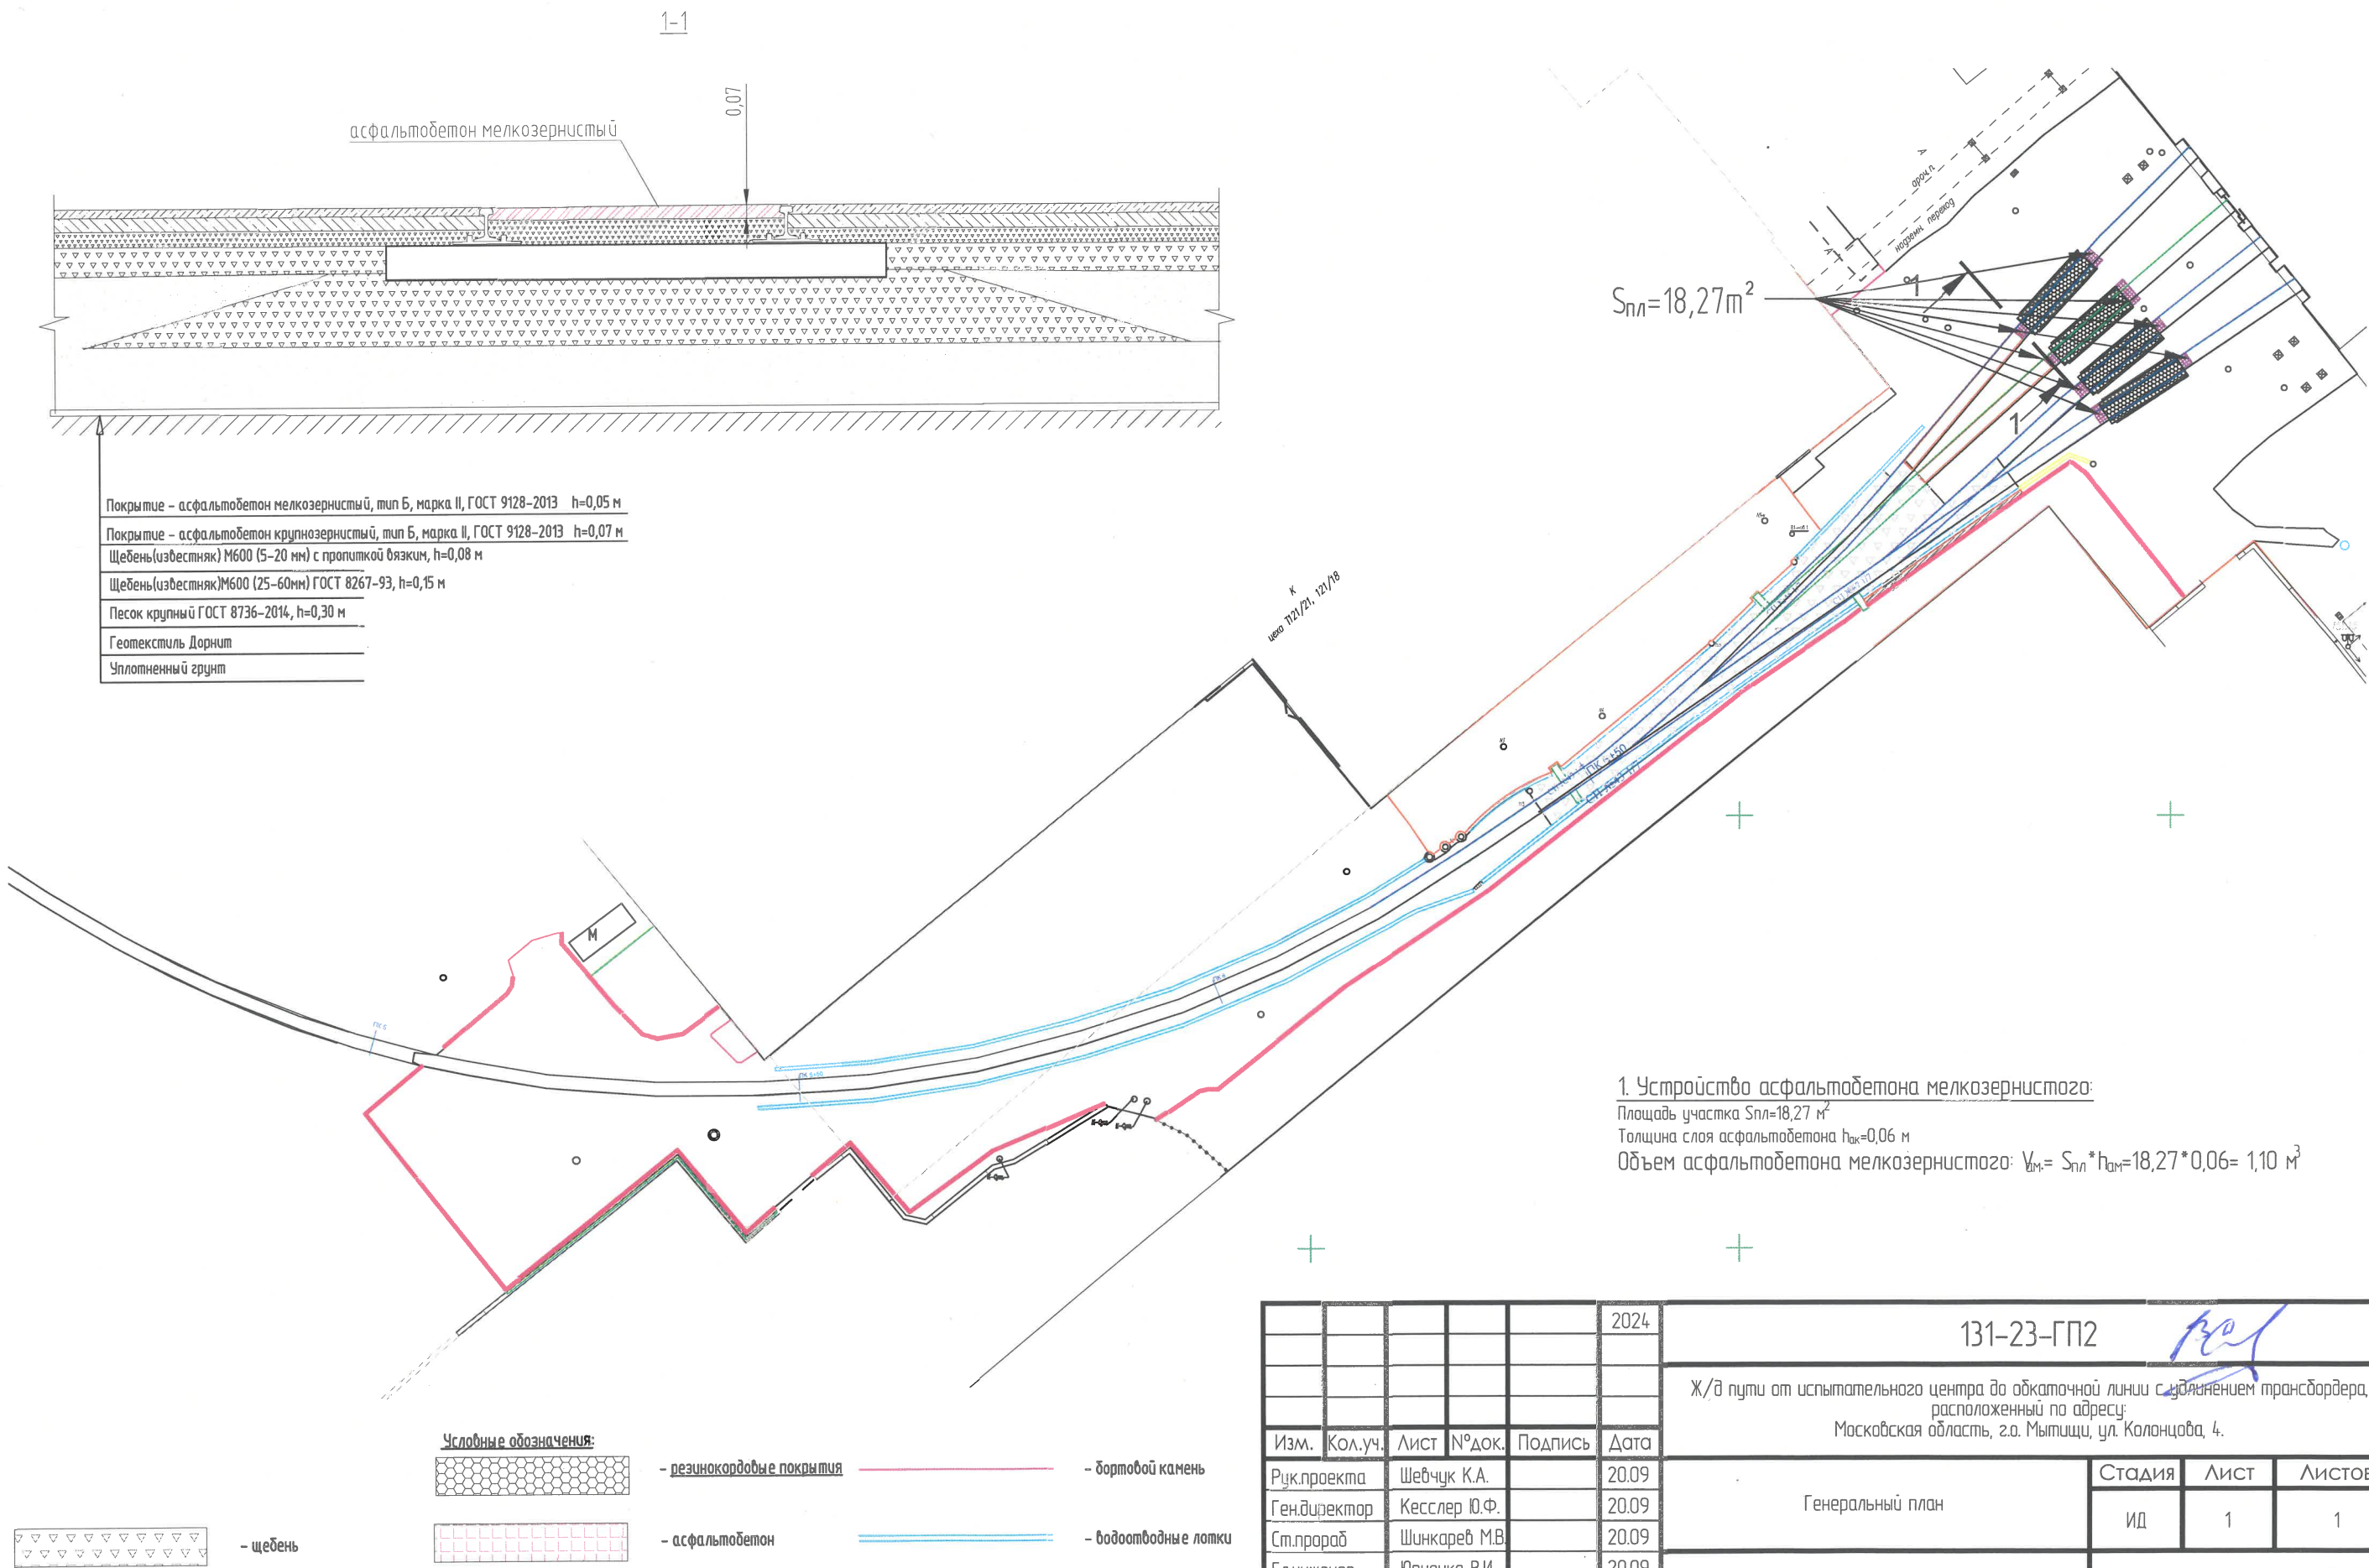

Согласовано					
Взам. инв. №					
Подп. и дата					
Инв. № подл.					

					2024	131-23-ГП2	Ж/д пути от испытательного центра до обкаточной линии с удлинением трансбордера, расположенный по адресу: Московская область, г.о. Мытищи, ул. Колонцова, 4.		
Изм.	Кол.уч.	Лист	№ док.	Подпись	Дата	Генеральный план	Стадия	Лист	Листов
Рук.проекта		Шевчук К.А.			20.09		ИД	1	1
Ген.директор		Кесслер Ю.Ф.			20.09				
Ст.прораб		Шинкарев М.В.			20.09				
Глиньженер		Юрченко В.И.			20.09	Исполнительная схема Устройство асфальтобетона мелкозернистого	ООО "КиКГЕОСТРОЙ"		

Сигнальный столбик




светоотражающая поверхность

Сигнальные столбики


1. Установка сигнальных столбиков:

- ССД-750 ТПУ ОРАНЖ. столбик гибкий- 10шт;
- шуруп-дюбель 16х100 - 30шт.

Условные обозначения:

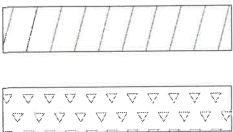

- асфальтобетон
- щебень

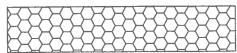


- резинокардавые покрытия




- бортовой камень
- водоотводные лотки

					2024
Изм.	Кол.уч.	Лист	№ док.	Подпись	Дата
Рук.проекта	Шевчук К.А.				21.09
Ген.директор	Кесслер Ю.Ф.				21.09
Ст.прораб	Шинкарев М.В.				21.09
Гл.инженер	Юрченко В.И.				21.09

131-23-ГП2		
Ж/д пути от испытательного центра до обкаточной линии с удлинением трансбордера, расположенный по адресу: Московская область, г.о. Мытищи, ул. Коланцова, 4.		
Генеральный план	Стадия	Лист
	ИД	1
Исполнительная схема Установка сигнальных столбиков		Листов
		1
ООО "КИКГЕОСТРОЙ"		

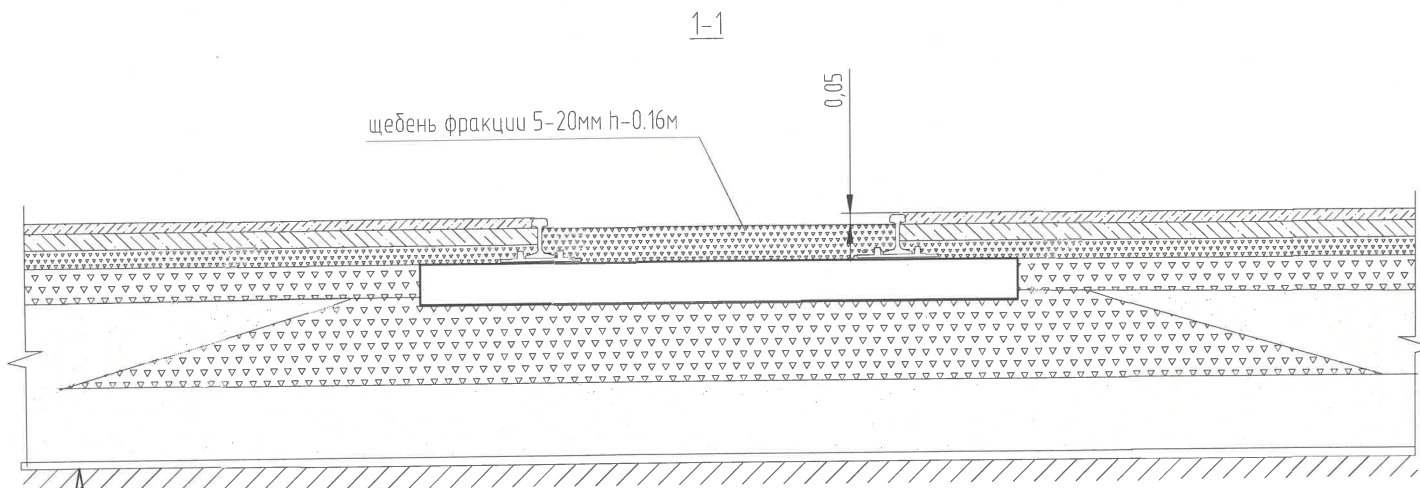

- Покрытие – асфальтобетон мелкозернистый, тип Б, марка II, ГОСТ 9128-2013 h=0,05 м
- Покрытие – асфальтобетон крупнозернистый, тип Б, марка II, ГОСТ 9128-2013 h=0,07 м
- Щебень(известняк) М600 (5-20 мм) с пропиткой бязким, h=0,08 м
- Щебень(известняк)М600 (25-60мм) ГОСТ 8267-93, h=0,15 м
- Песок крупный ГОСТ 8736-2014, h=0,30 м
- Геотекстиль Дорнит
- Уплотненный грунт

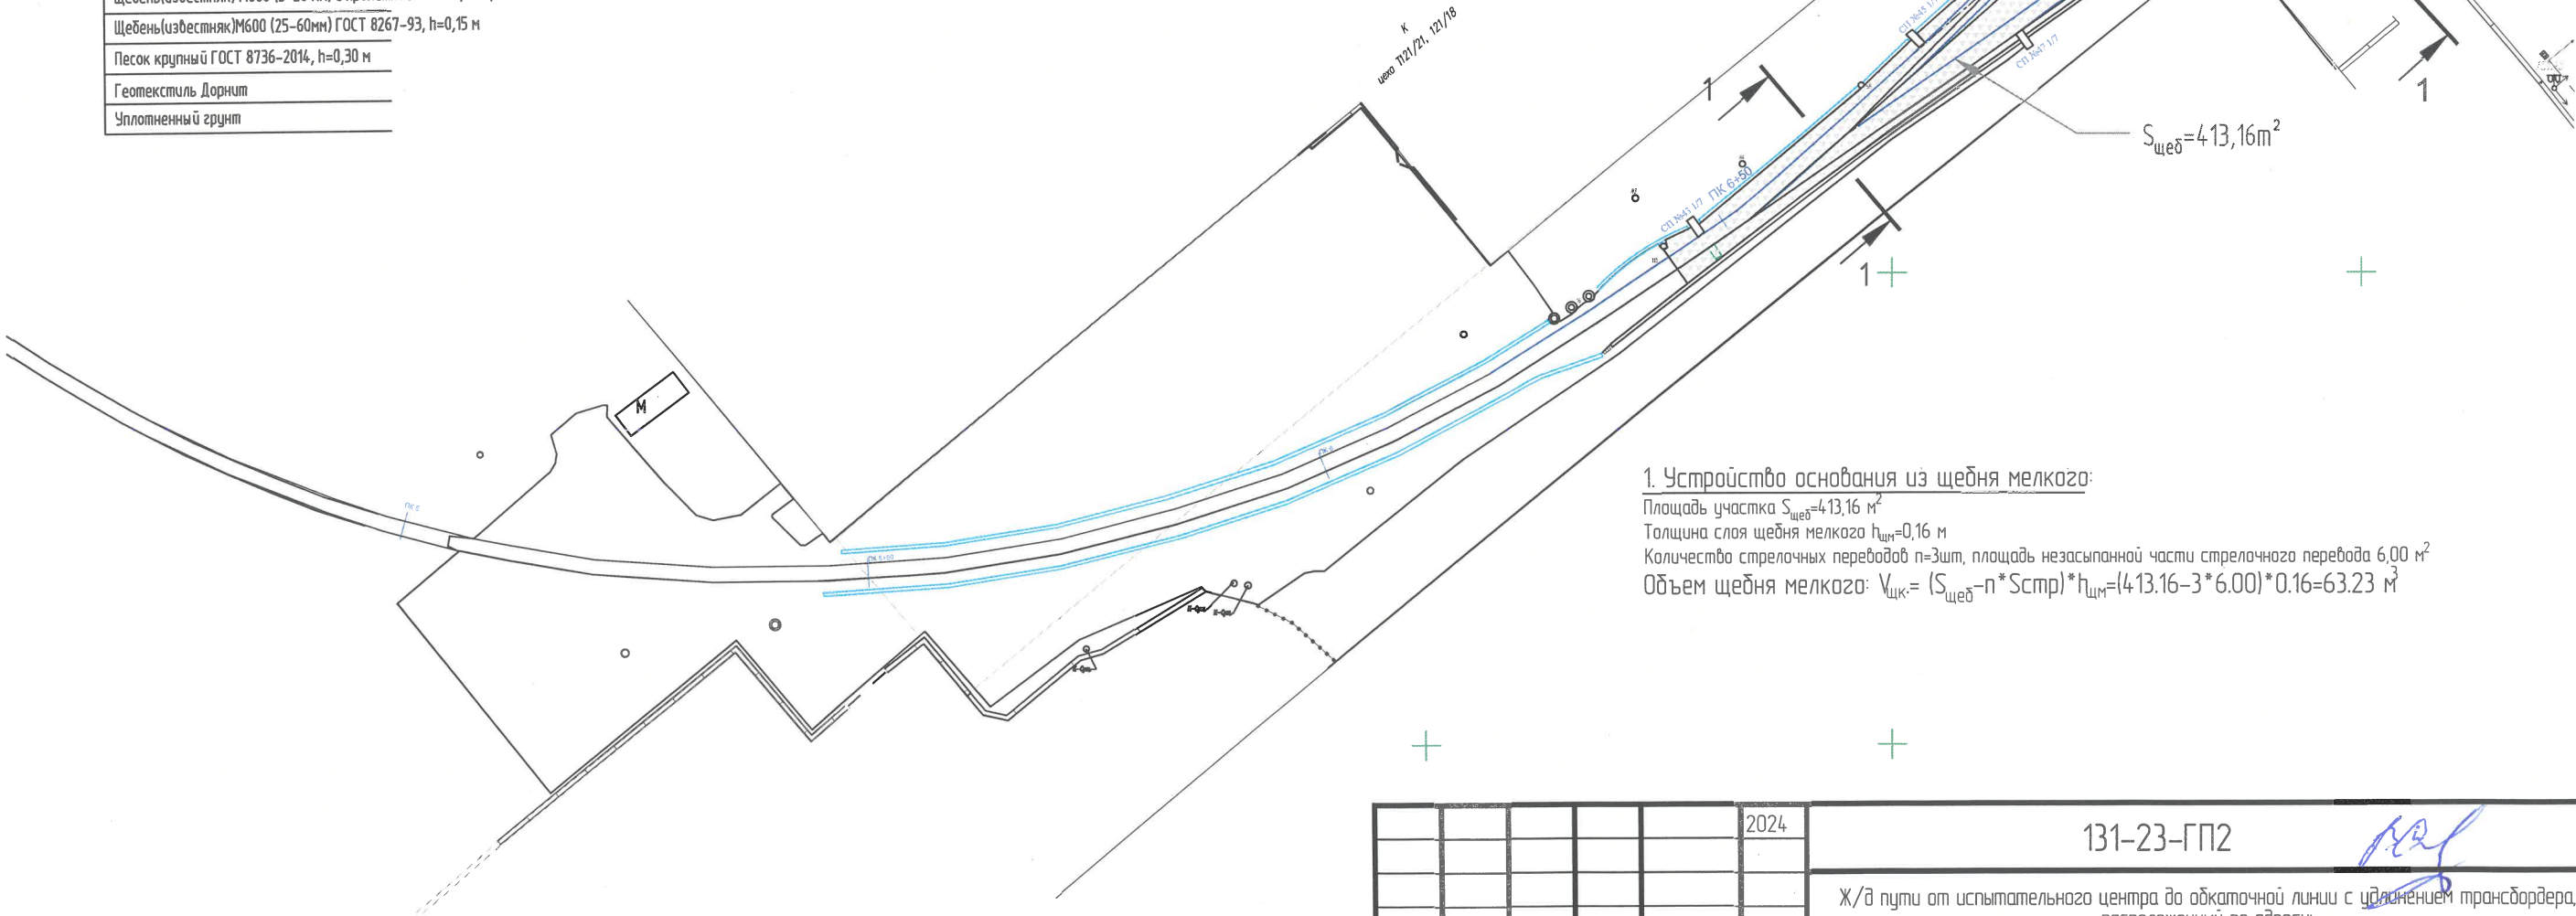

1. Устройство основания из щебня мелкого:
Площадь участка $S_{\text{щед}}=413,16 \text{ м}^2$
Толщина слоя щебня мелкого $h_{\text{щм}}=0,16 \text{ м}$
Количество стрелочных переходов $n=3$ шт, площадь незасыпанной части стрелочного перехода $6,00 \text{ м}^2$
Объем щебня мелкого: $V_{\text{щм}}=(S_{\text{щед}}-n \cdot S_{\text{стрп}}) \cdot h_{\text{щм}}=(413,16-3 \cdot 6,00) \cdot 0,16=63,23 \text{ м}^3$

- Условные обозначения:
- Щебень
 - Водоотводные лотки

					2024	131-23-ГП2			
						Ж/д пути от испытательного центра до обкаточной линии с удалением трансбордера, расположенный по адресу: Московская область, г.о. Мытищи, ул. Коланцова, 4.			
Изм.	Кол.уч.	Лист	№ док.	Подпись	Дата	Генеральный план	Стадия	Лист	Листов
Рук.проекта	Шевчук К.А.				30.09		ИД	1	1
Ген.директор	Кесслер Ю.Ф.				30.09				
Ст.прораб	Шинкарев М.В.				30.09				
Гл.инженер	Юрченко В.И.				30.09	Исполнительная схема Устройство основания из щебня мелкого	ООО "КиКГЕОСТРОЙ"		