


## Консольно-поворотный кран фундамент

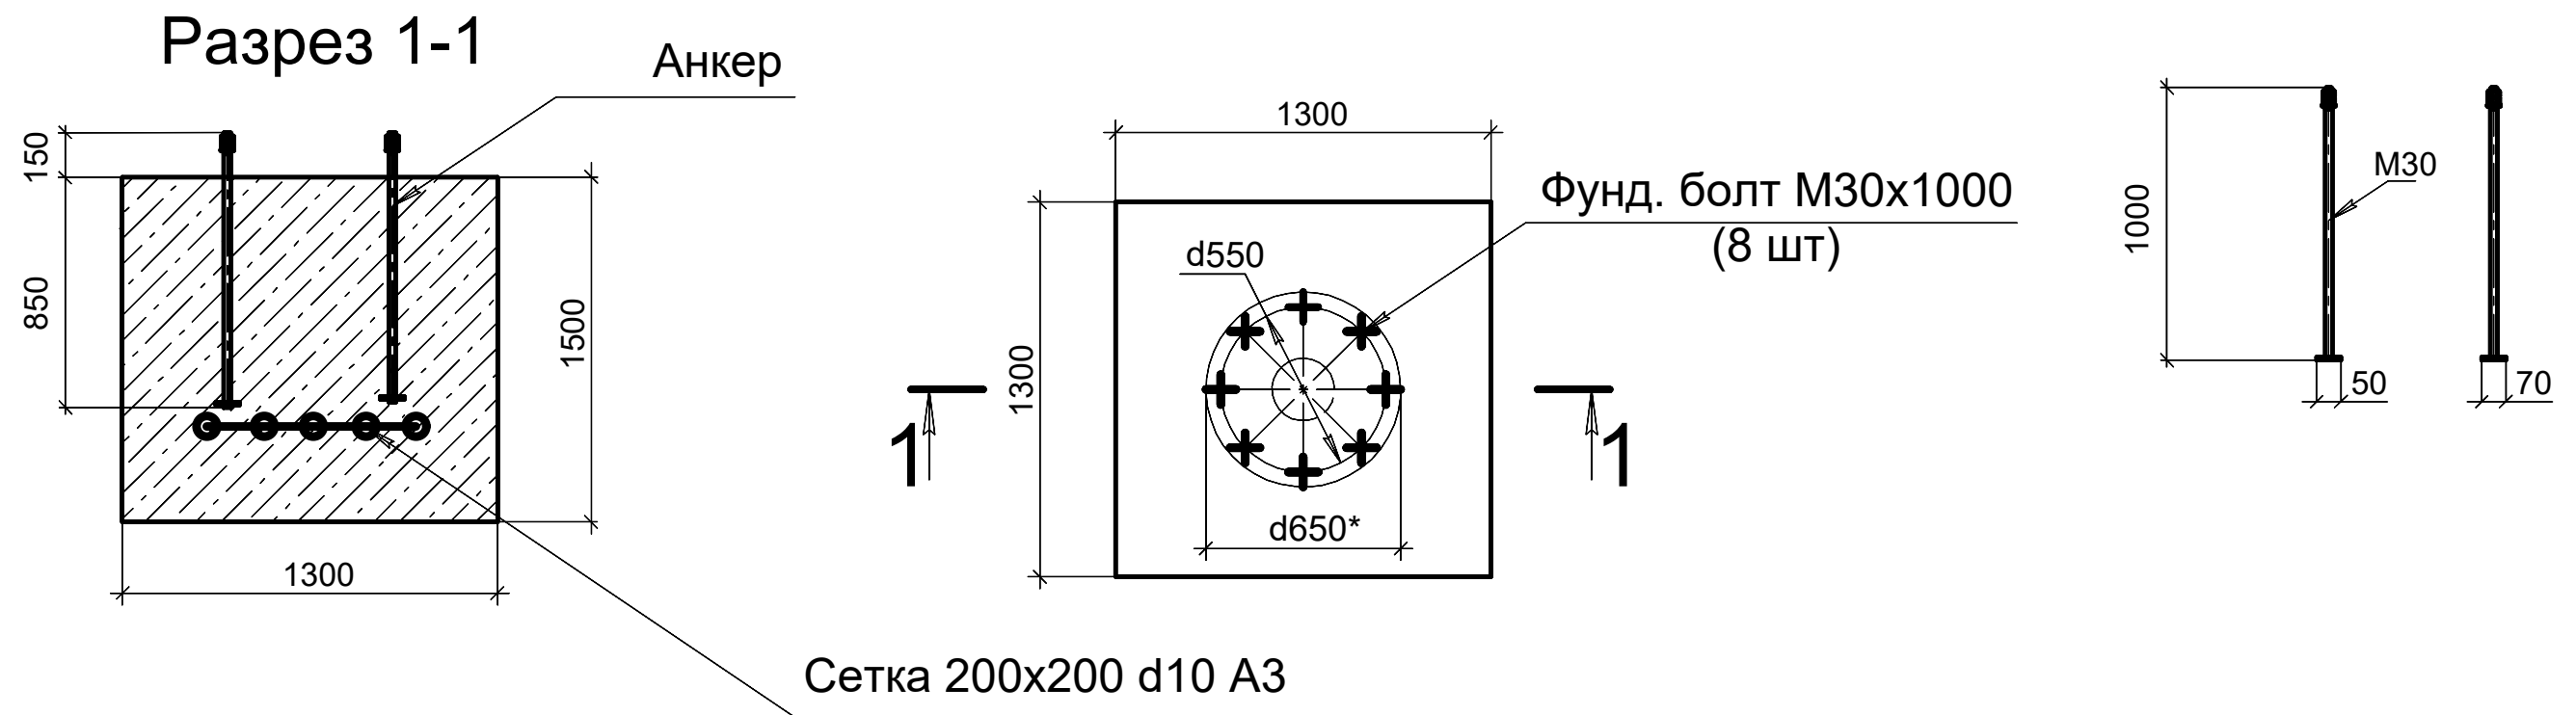

| Спецификация материалов на 1 фундамент |                                   |         |                 |
|----------------------------------------|-----------------------------------|---------|-----------------|
| №                                      | Наименование                      | ед.изм. | шт              |
| 1                                      | Шпилька М30х1000мм                | шт      | 8 <del>24</del> |
| 2                                      | Пластина 50х70х5мм                | шт      | 8 <del>24</del> |
| 3                                      | Сетка 200х200 d10 А3(7*1,2+7*1,2) | м       | 16,8            |
|                                        |                                   | кг      | 10,37           |
| 4                                      | Бетон В22,5 (М300) (1,3*1,3*1,5)  | м3      | 2,54            |

| Инв. № подл. | Подпись и дата | Взам. инв. № |
|--------------|----------------|--------------|
|              |                |              |