

Объект капитального строительства:

«Ремонт и устройство пути №3 от СП24 до СП35 по адресу: Московская область, г. Коломна, ул. Партизан, д.42, территория АО «Коломенский завод»

(наименование проектной документации, почтовый или строительный адрес объекта капитального строительства)

Застройщик (технический заказчик, эксплуатирующая организация или региональный оператор):

АО «Коломенский завод» ОГРН 1025002737242, ИНН 5022013517, 140408, Московская обл., г.Коломна, ул. Партизан, д.42

(фамилия, имя, отчество, адрес места жительства, ОГРНИП, ИНН индивидуального предпринимателя, наименование, ОГРН, ИНН, место нахождения юридического лица, телефон/факс, наименование, ОГРН, ИНН саморегулируемой организации, членом которой является – для индивидуальных предпринимателей и юридических лиц; фамилия, имя, отчество, паспортные данные, адрес места жительства, телефон/факс – для физических лиц, не являющихся индивидуальными предпринимателями)

Лицо, осуществляющее строительство: ООО «КиКГЕОСТРОЙ», ОГРН 1127747247704, ИНН 7709918820, 109004, Г.МОСКВА, УЛ. ЗЕМЛЯНОЙ ВАЛ, Д.65, КВ.59, тел. +7 (495) 915-24-71, член саморегулируемой ассоциации СРО «МАС» регистрационный номер СРО-С-148-24122009

(фамилия, имя, отчество, адрес места жительства, ОГРНИП, ИНН индивидуального предпринимателя, наименование, ОГРН, ИНН, место нахождения юридического лица, телефон/факс, наименование, ОГРН, ИНН саморегулируемой организации, членом которой является)

Лицо, осуществляющее подготовку проектной документации: ООО «КиКГЕОСТРОЙ», ОГРН 1127747247704, ИНН 7709918820, 109004, Г.МОСКВА, УЛ. ЗЕМЛЯНОЙ ВАЛ, Д.65, КВ.59, тел. +7 (495) 915-24-71, член саморегулируемой ассоциации СРО «Объединение проектировщиков «УниверсалПроект», регистрационный номер СРО-П-179-12122012

(фамилия, имя, отчество, адрес места жительства, ОГРНИП, ИНН индивидуального предпринимателя, наименование, ОГРН, ИНН, место нахождения юридического лица, телефон/факс, наименование, ОГРН, ИНН саморегулируемой организации, членом которой является)

Лицо, осуществляющее строительство, выполнившее работы, подлежащие освидетельствованию:

1. ООО «ШЕЛПРОКК», ОГРН 1237700462427, ИНН 9726048866, 117535, Г.МОСКВА, МУНИЦИПАЛЬНЫЙ ОКРУГ ЧЕРТАНОВО ЮЖНОЕ, ПРОЕЗД 3-Й ДОРОЖНЫЙ, Д. 6, К. 2, член саморегулируемой ассоциации «Архитектурное наследие», регистрационный номер СРО-С-230-07092010

2. ООО «ЭлектроЭнергетика», ОГРН 1175074004698, ИНН 5037011400, 142281, Московская обл., г. Протвино, Кременковское ш., д. 5, член саморегулируемой ассоциации «Объединение Специализированных Организаций Профессиональные Строители», регистрационный номер СРО-С-219-21042010

(фамилия, имя, отчество, адрес места жительства, ОГРНИП, ИНН индивидуального предпринимателя, наименование, ОГРН, ИНН, место нахождения юридического лица, телефон/факс, наименование, ОГРН, ИНН саморегулируемой организации, членом которой является)

АКТ

освидетельствования скрытых работ

№ КЗ/12-07-СП1-01

«24» июля 2024г.

(дата составления акта)

Представитель застройщика (технического заказчика, эксплуатирующей организации или регионального оператора) по вопросам строительного контроля:

Инженер строительного надзора ОЭРЗиС АО «Коломенский завод» Никифоров С.И., распоряжение №501/101 от 25.06.2024г.

(должность, фамилия, инициалы, идентификационный номер в национальном реестре специалистов в области строительства, реквизиты распорядительного документа, подтверждающего полномочия, с указанием наименования, ОГРН, ИНН, места нахождения юридического лица, фамилии, имени, отчества, адреса места жительства, ОГРНИП, ИНН индивидуального предпринимателя)

Представитель лица, осуществляющего строительство:

Руководитель проекта ООО «КиКГЕОСТРОЙ» Арсеньев Д.С. приказ №1-КЗ от 20.06.2024г.

(должность, фамилия, инициалы, реквизиты распорядительного документа, подтверждающего полномочия)

Представитель лица, осуществляющего строительство, по вопросам строительного контроля (специалист по организации строительства):

(должность, фамилия, инициалы, идентификационный номер в национальном реестре специалистов в области строительства, реквизиты распорядительного документа, подтверждающего полномочия)

Представитель лица, осуществляющего подготовку проектной документации:

(должность, фамилия, инициалы, реквизиты распорядительного документа, подтверждающего полномочия, с указанием наименования, ОГРН, ИНН, места нахождения юридического лица, фамилии, имени, отчества, адреса места жительства, ОГРНИП, ИНН индивидуального предпринимателя, наименование, ОГРН, ИНН саморегулируемой организации, членом которой является указанное юридическое лицо, индивидуальный предприниматель)

Представитель лица, выполнившего работы, подлежащие освидетельствованию:

1. Старший прораб ООО «ШЕЛПРОКК» Шинкарев М.В., приказ №13 от 26.06.2024г.

2. Начальник участка ООО «ЭлектроЭнергетика» Денисов Д.Н., приказ № 01/06 от 20.06.2024г.

(должность, фамилия, инициалы, реквизиты распорядительного документа, подтверждающего полномочия, с указанием наименования, ОГРН, ИНН, места нахождения юридического лица, фамилии, имени, отчества, адреса места жительства, ОГРНИП, ИНН индивидуального предпринимателя)

а также иные представители лиц, участвующих в освидетельствовании:

(должность с указанием наименования организации, фамилия, инициалы, реквизиты распорядительного документа, подтверждающего полномочия)

произвели осмотр работ, выполненных

ООО "ШЕЛПРОКК", ООО "ЭлектроЭнергетика"

(наименование лица, выполнившего работы, подлежащие освидетельствованию)

и составили настоящий акт о нижеследующем:

1. К освидетельствованию предъявлены следующие работы:

Очистка междупутья, откосов и выемок ж/д путей от мусора, грунта и пр.

(наименование скрытых работ)

2. Работы выполнены по проектной документации

Техническое задание к Договору подряда № КЗ/12-07-СП1 от 12.07.2024

(номер, другие реквизиты чертежа, наименование проектной и/или рабочей документации, сведения о лицах, осуществляющих подготовку раздела проектной и/или рабочей документации)

3. При выполнении работ применены:

-
(наименование строительных материалов (изделий), реквизиты сертификатов и/или других документов, подтверждающих их качество и безопасность)

4. Предъявлены документы, подтверждающие соответствие работ предъявляемым требованиям:

Исполнительная схема №1 Очистка межпутья, откосов и выемок ж/д путей от мусора, грунта и пр.

(исполнительные схемы и чертежи, результаты экспертиз, обследований, лабораторных и иных испытаний выполненных работ, проведенных в процессе) строительного контроля)

5. Даты: начала работ: «15» Июля 2024 г.
окончания работ: «24» Июля 2024 г.

6. Работы выполнены в соответствии:

СП 37.13330.2012 «Промышленный транспорт», СП 119.13330.2017 «Железные дороги колеи 1520 мм», СП 238.1326000.2015 «Железнодорожный путь»

(наименования и структурные единицы технических регламентов, иных нормативных правовых актов, разделы проектной и/или рабочей документации)

7. Разрешается производство последующих работ

Уплотнение основания выемки на участке ПК0 – ПК2+47,07

(наименование работ, конструкций, участков сетей инженерно-технического обеспечения)

Дополнительные сведения: отсутствуют

Акт составлен в 4 (четырёх) экземплярах.

Приложения:

1. Исполнительная схема №1 Очистка межпутья, откосов и выемок ж/д путей от мусора, грунта и пр. – 1 лист.

Представитель застройщика (технического заказчика, эксплуатирующей организации или регионального оператора) по вопросам строительного контроля

Никифоров С.И.

(фамилия, инициалы, подпись)

Представитель лица, осуществляющего строительство

Арсеньев Д.С.

(фамилия, инициалы, подпись)

Представитель лица, осуществляющего строительство, по вопросам строительного контроля (специалист по организации строительства)

-
(фамилия, инициалы, подпись)

Представитель лица, осуществляющего подготовку проектной документации

-
(фамилия, инициалы, подпись)

Представитель лица, выполнившего работы, подлежащие освидетельствованию

Шинкарев М.В.

(фамилия, инициалы, подпись)

Денисов Д.Н.

(фамилия, инициалы, подпись)

Представители иных лиц

-
(фамилия, инициалы, подпись)

Объект капитального строительства:

«Ремонт и устройство пути №3 от СП24 до СП35 по адресу: Московская область, г. Коломна, ул. Партизан, д.42, территория АО «Коломенский завод»

(наименование проектной документации, почтовый или строительный адрес объекта капитального строительства)

Застройщик (технический заказчик, эксплуатирующая организация или региональный оператор):

АО «Коломенский завод» ОГРН 1025002737242, ИНН 5022013517, 140408, Московская обл., г. Коломна, ул. Партизан, д.42

(фамилия, имя, отчество, адрес места жительства, ОГРНИП, ИНН индивидуального предпринимателя, наименование, ОГРН, ИНН, место нахождения юридического лица, телефон/факс, наименование, ОГРН, ИНН саморегулируемой организации, членом которой является – для индивидуальных предпринимателей и юридических лиц; фамилия, имя, отчество, паспортные данные, адрес места жительства, телефон/факс – для физических лиц, не являющихся индивидуальными предпринимателями)

Лицо, осуществляющее строительство: ООО «КиКГЕОСТРОЙ», ОГРН 1127747247704, ИНН 7709918820, 109004, Г.МОСКВА, УЛ. ЗЕМЛЯНОЙ ВАЛ, Д.65, КВ.59, тел. +7 (495) 915-24-71, член саморегулируемой ассоциации СРО «МАС» регистрационный номер СРО-С-148-24122009

(фамилия, имя, отчество, адрес места жительства, ОГРНИП, ИНН индивидуального предпринимателя, наименование, ОГРН, ИНН, место нахождения юридического лица, телефон/факс, наименование, ОГРН, ИНН саморегулируемой организации, членом которой является)

Лицо, осуществляющее подготовку проектной документации: ООО «КиКГЕОСТРОЙ», ОГРН 1127747247704, ИНН 7709918820, 109004, Г.МОСКВА, УЛ. ЗЕМЛЯНОЙ ВАЛ, Д.65, КВ.59, тел. +7 (495) 915-24-71, член саморегулируемой ассоциации СРО «Объединение проектировщиков «УниверсалПроект», регистрационный номер СРО-П-179-12122012

(фамилия, имя, отчество, адрес места жительства, ОГРНИП, ИНН индивидуального предпринимателя, наименование, ОГРН, ИНН, место нахождения юридического лица, телефон/факс, наименование, ОГРН, ИНН саморегулируемой организации, членом которой является)

Лицо, осуществляющее строительство, выполнившее работы, подлежащие освидетельствованию:

1. ООО «ШЕЛПРОКК», ОГРН 1237700462427, ИНН 9726048866, 117535, Г.МОСКВА, МУНИЦИПАЛЬНЫЙ ОКРУГ ЧЕРТАНОВО ЮЖНОЕ, ПРОЕЗД 3-Й ДОРОЖНЫЙ, Д. 6, К. 2, член саморегулируемой ассоциации «Архитектурное наследие», регистрационный номер СРО-С-230-07092010

2. ООО «ЭлектроЭнергетика», ОГРН 1175074004698, ИНН 5037011400, 142281, Московская обл., г. Протвино, Кременковское ш., д. 5, член саморегулируемой ассоциации «Объединение Специализированных Организаций Профессиональные Строители», регистрационный номер СРО-С-219-21042010

(фамилия, имя, отчество, адрес места жительства, ОГРНИП, ИНН индивидуального предпринимателя, наименование, ОГРН, ИНН, место нахождения юридического лица, телефон/факс, наименование, ОГРН, ИНН саморегулируемой организации, членом которой является)

АКТ**освидетельствования скрытых работ**

№ КЗ/12-07-СП1-02

«26» июля 2024г.

(дата составления акта)

Представитель застройщика (технического заказчика, эксплуатирующей организации или регионального оператора) по вопросам строительного контроля:

Инженер строительного надзора ОЭРЗиС АО «Коломенский завод» Никифоров С.И., распоряжение №501/101 от 25.06.2024г.

(должность, фамилия, инициалы, идентификационный номер в национальном реестре специалистов в области строительства, реквизиты распорядительного документа, подтверждающего полномочия, с указанием наименования, ОГРН, ИНН, места нахождения юридического лица, фамилии, имени, отчества, адреса места жительства, ОГРНИП, ИНН индивидуального предпринимателя)

Представитель лица, осуществляющего строительство:

Руководитель проекта ООО «КиКГЕОСТРОЙ» Арсеньев Д.С. приказ №1-КЗ от 20.06.2024г.

(должность, фамилия, инициалы, реквизиты распорядительного документа, подтверждающего полномочия)

Представитель лица, осуществляющего строительство, по вопросам строительного контроля (специалист по организации строительства):

(должность, фамилия, инициалы, идентификационный номер в национальном реестре специалистов в области строительства, реквизиты распорядительного документа, подтверждающего полномочия)

Представитель лица, осуществляющего подготовку проектной документации:

(должность, фамилия, инициалы, реквизиты распорядительного документа, подтверждающего полномочия, с указанием наименования, ОГРН, ИНН, места нахождения юридического лица, фамилии, имени, отчества, адреса места жительства, ОГРНИП, ИНН индивидуального предпринимателя, наименование, ОГРН, ИНН саморегулируемой организации, членом которой является указанное юридическое лицо, индивидуальный предприниматель)

Представитель лица, выполнившего работы, подлежащие освидетельствованию:

1. Старший прораб ООО «ШЕЛПРОКК» Шинкарев М.В., приказ №13 от 26.06.2024г.

2. Начальник участка ООО «ЭлектроЭнергетика» Денисов Д.Н., приказ № 01/06 от 20.06.2024г.

(должность, фамилия, инициалы, реквизиты распорядительного документа, подтверждающего полномочия, с указанием наименования, ОГРН, ИНН, места нахождения юридического лица, фамилии, имени, отчества, адреса места жительства, ОГРНИП, ИНН индивидуального предпринимателя)

а также иные представители лиц, участвующих в освидетельствовании:

(должность с указанием наименования организации, фамилия, инициалы, реквизиты распорядительного документа, подтверждающего полномочия)

произвели осмотр работ, выполненных

ООО "ШЕЛПРОКК", ООО "ЭлектроЭнергетика"

(наименование лица, выполнившего работы, подлежащие освидетельствованию)

и составили настоящий акт о нижеследующем:

1. К освидетельствованию предъявлены следующие работы:

Уплотнение основания выемки на участке ПК0 – ПК2+47,07

(наименование скрытых работ)

2. Работы выполнены по проектной документации

Техническое задание к Договору подряда №КЗ/12-07-СП1 от 12.07.2024

(номер, другие реквизиты чертежа, наименование проектной и/или рабочей документации, сведения о лицах, осуществляющих подготовку раздела проектной и/или рабочей документации)

3. При выполнении работ применены:

-
(наименование строительных материалов (изделий), реквизиты сертификатов и/или других документов, подтверждающих их качество и безопасность)

4. Предъявлены документы, подтверждающие соответствие работ предъявляемым требованиям:

Исполнительная схема №2 Уплотнение основания выемки на участке ПК0 – ПК2+47,07

(исполнительные схемы и чертежи, результаты экспертиз, обследований, лабораторных и иных испытаний выполненных работ, проведенных в процессе строительного контроля)

5. Даты: начала работ: «26» Июля 2024 г.
окончания работ: «26» Июля 2024 г.

6. Работы выполнены в соответствии:

СП 37.13330.2012 «Промышленный транспорт», СП 119.13330.2017 «Железные дороги колеи 1520 мм», СП 238.1326000.2015 «Железнодорожный путь»

(наименования и структурные единицы технических регламентов, иных нормативных правовых актов, разделы проектной и/или рабочей документации)

7. Разрешается производство последующих работ

Устройство прослойки из геотекстиля на участке ПК0 – ПК2+47,07

(наименование работ, конструкций, участков сетей инженерно-технического обеспечения)
Дополнительные сведения: отсутствуют

Акт составлен в 4 (четырёх) экземплярах.

Приложения:

1. Исполнительная схема №2 Уплотнение основания выемки на участке ПК0 – ПК2+47,07 – 1 лист.

Представитель застройщика (технического заказчика, эксплуатирующей организации или регионального оператора) по вопросам строительного контроля

Никифоров С.И.

(фамилия, инициалы, подпись)

Представитель лица, осуществляющего строительство

Арсеньев Д.С.

(фамилия, инициалы, подпись)

Представитель лица, осуществляющего строительство, по вопросам строительного контроля (специалист по организации строительства)

-
(фамилия, инициалы, подпись)

Представитель лица, осуществляющего подготовку проектной документации

-
(фамилия, инициалы, подпись)

Представитель лица, выполнившего работы, подлежащие освидетельствованию

Шинкарев М.В.


(фамилия, инициалы, подпись)

Денисов Д.Н.

(фамилия, инициалы, подпись)

Представители иных лиц

-
(фамилия, инициалы, подпись)

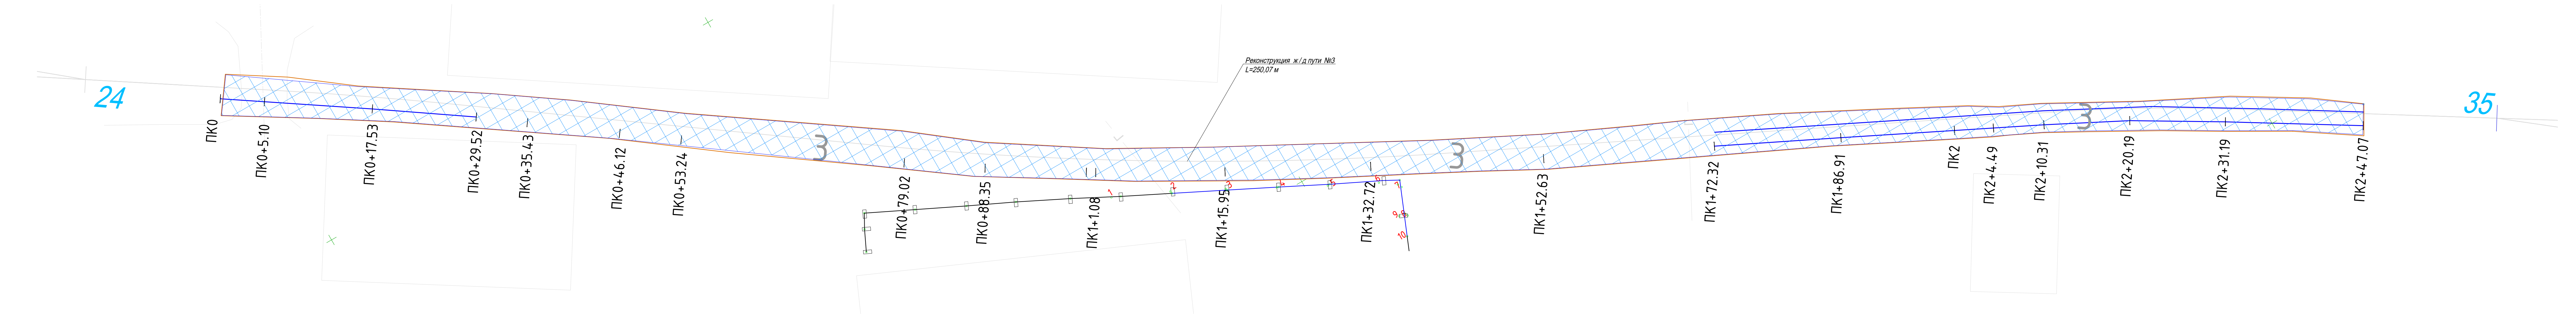

- Условные обозначения
- ж.д. путь №3
 - Стрелочный перевод
 - 181.67 • Отметка грунта - верх
 - 182.42 • Отметка грунта - низ, после разработки

Ведомость работ				
№ п.п.	Наименование работ	Ед. изм.	Кол.	Примечание
Реконструкция пути 3				
1	Уплотнение основания выемки катками послойное (прохождение по одному следу 5 раз), толщина слоя 10см	м3	103,25	

					2024	К3/12-07- СП 1			
						Московская область, г. Коломна, ул. Партизан, д. 42, территория АО "Коломенский Завод "			
Изм.	Кол.	Лист	№ док.	Подпись	Дата	Ремонт и устройство пути №3 от СП 24 до СП 35.	Стадия	Лист	Листов
Руков. проекта			Арсеньев Д.С.		26.07		ИД	1	1
Нач. участка			Шинкарев М.В		26.07				
Нач. участка			Денисов Д.Н.		26.07				
.	.	.	.	.	.	Исполнительная схема №2 Уплотнение основания выемки на участке ПК 0 - ПК 2+47,07.			ООО "КИТЕОСТРОЙ "
.	.	.	.	.	.				
.	.	.	.	.	.				
.	.	.	.	.	.				

Объект капитального строительства:

«Ремонт и устройство пути №3 от СП24 до СП35 по адресу: Московская область, г. Коломна, ул. Партизан, д.42, территория АО «Коломенский завод»

(наименование проектной документации, почтовый или строительный адрес объекта капитального строительства)

Застройщик (технический заказчик, эксплуатирующая организация или региональный оператор):

АО «Коломенский завод» ОГРН 1025002737242, ИНН 5022013517, 140408, Московская обл., г. Коломна, ул. Партизан, д.42

(фамилия, имя, отчество, адрес места жительства, ОГНИП, ИНН индивидуального предпринимателя, наименование, ОГРН, ИНН, место нахождения юридического лица, телефон/факс, наименование, ОГРН, ИНН саморегулируемой организации, членом которой является – для индивидуальных предпринимателей и юридических лиц; фамилия, имя, отчество, паспортные данные, адрес места жительства, телефон/факс – для физических лиц, не являющихся индивидуальными предпринимателями)

Лицо, осуществляющее строительство: ООО «КиКГЕОСТРОЙ», ОГРН 1127747247704, ИНН 7709918820, 109004, Г.МОСКВА, УЛ. ЗЕМЛЯНОЙ ВАЛ, Д.65, КВ.59, тел. +7 (495) 915-24-71, член саморегулируемой ассоциации СРО «МАС» регистрационный номер СРО-С-148-24122009

(фамилия, имя, отчество, адрес места жительства, ОГНИП, ИНН индивидуального предпринимателя, наименование, ОГРН, ИНН, место нахождения юридического лица, телефон/факс, наименование, ОГРН, ИНН саморегулируемой организации, членом которой является)

Лицо, осуществляющее подготовку проектной документации: ООО «КиКГЕОСТРОЙ», ОГРН 1127747247704, ИНН 7709918820, 109004, Г.МОСКВА, УЛ. ЗЕМЛЯНОЙ ВАЛ, Д.65, КВ.59, тел. +7 (495) 915-24-71, член саморегулируемой ассоциации СРО «Объединение проектировщиков «УниверсалПроект», регистрационный номер СРО-П-179-12122012

(фамилия, имя, отчество, адрес места жительства, ОГНИП, ИНН индивидуального предпринимателя, наименование, ОГРН, ИНН, место нахождения юридического лица, телефон/факс, наименование, ОГРН, ИНН саморегулируемой организации, членом которой является)

Лицо, осуществляющее строительство, выполнившее работы, подлежащие освидетельствованию:

1. ООО «ШЕЛПРОКК», ОГРН 1237700462427, ИНН 9726048866, 117535, Г.МОСКВА, МУНИЦИПАЛЬНЫЙ ОКРУГ ЧЕРТАНОВО ЮЖНОЕ, ПРОЕЗД 3-Й ДОРОЖНЫЙ, Д. 6, К. 2, член саморегулируемой ассоциации «Архитектурное наследие», регистрационный номер СРО-С-230-07092010

2. ООО «ЭлектроЭнергетика», ОГРН 1175074004698, ИНН 5037011400, 142281, Московская обл., г. Протвино, Кременковское ш., д. 5, член саморегулируемой ассоциации «Объединение Специализированных Организаций Профессиональные Строители», регистрационный номер СРО-С-219-21042010

(фамилия, имя, отчество, адрес места жительства, ОГНИП, ИНН индивидуального предпринимателя, наименование, ОГРН, ИНН, место нахождения юридического лица, телефон/факс, наименование, ОГРН, ИНН саморегулируемой организации, членом которой является)

АКТ**освидетельствования скрытых работ**

№ КЗ/12-07-СП1-03

«09» августа 2024г.

(дата составления акта)

Представитель застройщика (технического заказчика, эксплуатирующей организации или регионального оператора) по вопросам строительного контроля:

Инженер строительного надзора ОЭРЗиС АО «Коломенский завод» Никифоров С.И., распоряжение №501/101 от 25.06.2024г.

(должность, фамилия, инициалы, идентификационный номер в национальном реестре специалистов в области строительства, реквизиты распорядительного документа, подтверждающего полномочия, с указанием наименования, ОГРН, ИНН, места нахождения юридического лица, фамилии, имени, отчества, адреса места жительства, ОГНИП, ИНН индивидуального предпринимателя)

Представитель лица, осуществляющего строительство:

Руководитель проекта ООО «КиКГЕОСТРОЙ» Арсеньев Д.С. приказ №1-КЗ от 20.06.2024г.

(должность, фамилия, инициалы, реквизиты распорядительного документа, подтверждающего полномочия)

Представитель лица, осуществляющего строительство, по вопросам строительного контроля (специалист по организации строительства):

(должность, фамилия, инициалы, идентификационный номер в национальном реестре специалистов в области строительства, реквизиты распорядительного документа, подтверждающего полномочия)

Представитель лица, осуществляющего подготовку проектной документации:

(должность, фамилия, инициалы, реквизиты распорядительного документа, подтверждающего полномочия, с указанием наименования, ОГРН, ИНН, места нахождения юридического лица, фамилии, имени, отчества, адреса места жительства, ОГНИП, ИНН индивидуального предпринимателя, наименование, ОГРН, ИНН саморегулируемой организации, членом которой является указанное юридическое лицо, индивидуальный предприниматель)

Представитель лица, выполнившего работы, подлежащие освидетельствованию:

1. Старший прораб ООО «ШЕЛПРОКК» Шинкарев М.В., приказ №13 от 26.06.2024г.

2. Начальник участка ООО «ЭлектроЭнергетика» Денисов Д.Н., приказ № 01/06 от 20.06.2024г.

(должность, фамилия, инициалы, реквизиты распорядительного документа, подтверждающего полномочия, с указанием наименования, ОГРН, ИНН, места нахождения юридического лица, фамилии, имени, отчества, адреса места жительства, ОГНИП, ИНН индивидуального предпринимателя)

а также иные представители лиц, участвующих в освидетельствовании:

(должность с указанием наименования организации, фамилия, инициалы, реквизиты распорядительного документа, подтверждающего полномочия)

произвели осмотр работ, выполненных

ООО "ШЕЛПРОКК", ООО "ЭлектроЭнергетика"

(наименование лица, выполнившего работы, подлежащие освидетельствованию)

и составили настоящий акт о нижеследующем:

1. К освидетельствованию предъявлены следующие работы:

Устройство прослойки из геотекстиля на участке ПК0 – ПК2+47,07

(наименование скрытых работ)

2. Работы выполнены по проектной документации

Техническое задание к Договору подряда №КЗ/12-07-СП1 от 12.07.2024

(номер, другие реквизиты чертежа, наименование проектной и/или рабочей документации, сведения о лицах, осуществляющих подготовку раздела проектной и/или рабочей документации)

3. При выполнении работ применены:

Геотекстиль Дорнит 500 – паспорт качества б/н, сертификат соответствия № РОСС RU.32001.04ИБФ1.ОСП28.40855 с 13.10.2023 по 12.10. 2026г.

(наименование строительных материалов (изделий), реквизиты сертификатов и/или других документов, подтверждающих их качество и безопасность)

4. Предъявлены документы, подтверждающие соответствие работ предъявляемым требованиям:

Исполнительная схема №3 Устройство прослойки из геотекстиля на участке ПК0 – ПК2+47,07

(исполнительные схемы и чертежи, результаты экспертиз, обследований, лабораторных и иных испытаний выполненных работ, проведенных в процессе) строительного контроля)

5. Даты: начала работ: «26» Июля 2024 г.
окончания работ: «09» Августа 2024 г.

6. Работы выполнены в соответствии:

СП 37.13330.2012 «Промышленный транспорт», СП 119.13330.2017 «Железные дороги колеи 1520 мм», СП 238.1326000.2015 «Железнодорожный путь»

(наименования и структурные единицы технических регламентов, иных нормативных правовых актов, разделы проектной и/или рабочей документации)

7. Разрешается производство последующих работ

Устройство песчаного основания на участке ПК0 – ПК2+47,07

(наименование работ, конструкций, участков сетей инженерно-технического обеспечения)

Дополнительные сведения: отсутствуют

Акт составлен в 4 (четырёх) экземплярах.

Приложения:

1. Исполнительная схема №3 Устройство прослойки из геотекстиля на участке ПК0 – ПК2+47,07 – 1 лист;

2. Паспорт качества б/н – 1 лист;

3. Сертификат соответствия № РОСС RU.32001.04ИБФ1.ОСП28.40855 с 13.10.2023 по 12.10. 2026г. – 1 лист.

Представитель застройщика (технического заказчика, эксплуатирующей организации или регионального оператора) по вопросам строительного контроля

Никифоров С.И.

(фамилия, инициалы, подпись)

Представитель лица, осуществляющего строительство

Арсеньев Д.С.

(фамилия, инициалы, подпись)

Представитель лица, осуществляющего строительство, по вопросам строительного контроля (специалист по организации строительства)

-

(фамилия, инициалы, подпись)

Представитель лица, осуществляющего подготовку проектной документации

-

(фамилия, инициалы, подпись)

Представитель лица, выполнившего работы, подлежащие освидетельствованию

Шинкарев М.В.

(фамилия, инициалы, подпись)

Денисов Д.Н.

(фамилия, инициалы, подпись)

Представители иных лиц

(фамилия, инициалы, подпись)

СИСТЕМА ДОБРОВОЛЬНОЙ СЕРТИФИКАЦИИ
«ПРОМТЕХСТАНДАРТ»№РОСС RU.32001.04ИБФ1 в едином реестре зарегистрированных систем добровольной сертификации
ФЕДЕРАЛЬНОЕ АГЕНТСТВО ПО ТЕХНИЧЕСКОМУ РЕГУЛИРОВАНИЮ И МЕТРОЛОГИИ

СЕРТИФИКАТ СООТВЕТСТВИЯ



Регистрационный номер РОСС RU.32001.04ИБФ1.ОСП28.40855

Срок действия с 13.10.2023 по 12.10.2026

ОРГАН ПО СЕРТИФИКАЦИИ № РОСС RU.32001.04ИБФ1.ОСП28, Общество с ограниченной ответственностью "Прогресс", 115191, г. Москва, вн.тер.г. муниципальный округ Донской, переулок Духовской, д. 17, стр. 15, пом. 11н/2, ИНН: 7733398635, ОГРН: 1227700834613, email: progress.reestr@yandex.ru

ПРОДУКЦИЯ Полотно геотекстильное нетканое для транспортного строительства марки «ДОРНИТ», СТО 37483884-002-2017, Серийный выпуск.

код ОК
13.95.10.111

СООТВЕТСТВУЕТ ТРЕБОВАНИЯМ НОРМАТИВНЫХ ДОКУМЕНТОВ
ПНСТ 20-2014, ГОСТ 56419-2015, СТО 37483884-002-2017

код ТН ВЭД
5603139000

ИЗГОТОВИТЕЛЬ Общество с ограниченной ответственностью «ТехноПласт», Адрес: Россия, 601423, Владимирская обл., м. р-н Вязниковский, с.п. Октябрьское, д. Серково, ул. Старое Серково, д. 26 А, ИНН: 3312010056, ОГРН: 1123338000862, телефон: +7 (495) 221-10-33, +7 (4922) 3-10-33, электронная почта: info@technoplast.msk.ru

СЕРТИФИКАТ ВЫДАН Общество с ограниченной ответственностью «ТехноПласт», Адрес: Россия, 601423, Владимирская обл., м. р-н Вязниковский, с.п. Октябрьское, д. Серково, ул. Старое Серково, д. 26 А, ИНН: 3312010056, ОГРН: 1123338000862, телефон: +7 (495) 221-10-33, электронная почта: info@technoplast.msk.ru

НА ОСНОВАНИИ Протокол испытаний №36672-ПРГ/23 от 12.10.2023, Испытательная лаборатория ООО «Прогресс», аттестат аккредитации №РОСС RU.32001.04ИБФ1.ИЛ58 от 2022-12-09

ДОПОЛНИТЕЛЬНАЯ ИНФОРМАЦИЯ Схема сертификации: 2с (ГОСТ Р 53603-2020. Оценка соответствия. Схемы сертификации продукции в Российской Федерации).

Проверка
подлинности
сертификата
соответствия

Руководитель органа

подпись

Д.М. Стрельцов

инициалы, фамилия

Эксперт

подпись

И.В. Жемчугова

инициалы, фамилия

Настоящий сертификат соответствия обязывает организацию поддерживать выпуск (реализацию) продукции в соответствие с вышеуказанным стандартом, что будет находиться под контролем органа по сертификации системы добровольной сертификации «ПромТехСтандарт» и подтверждаться при прохождении ежегодного инспекционного контроля

ПАСПОРТ КАЧЕСТВА

ПОЛОТНО ГЕОТЕКСТИЛЬНОЕ НЕТКАНОЕ ДЛЯ ТРАНСПОРТНОГО СТРОИТЕЛЬСТВА
марки «**ДОРНИТ 500**» СТО 37483884-002-2017

Волокно 100 % полиэтилентерефталат (полиэстер), цвет микс

Наименование показателей	Единицы измерения	Результаты испытаний
Поверхностная плотность, $\pm 10\%$, ГОСТ Р 50277 -92	г/м ²	500
Ширина полотна, $\pm 0,04$	м	6,0
Длина полотна, $\pm 2\%$	м	50
Прочность при растяжении по длине, ГОСТ 55030-2012	кН/м	16,0
	Н	800
Прочность при растяжении по ширине, ГОСТ 55030-2012	кН/м	16,0
	Н	800
Удлинение при разрыве по длине, ГОСТ 55030-2012	%	80
Удлинение при разрыве по ширине, ГОСТ 55030-2012	%	80
Характеристика открытых пор (фильтрующая способность) ГОСТ 53238-2012	мкм	не более 130
Коэффициент фильтрации в плоскости полотна ГОСТ 52608-2006, не менее	м/сут	15
Коэффициент фильтрации перпендикулярно плоскости полотна ГОСТ 52608-2006, при давлении 2 кПа	м/сут	не менее 20
Ударная прочность по методу падающего конуса, ОДМ 218.5.006-2010	мм	не более 50
Устойчивость к кислотам ГОСТ 55035-2012	%	100
Устойчивость к щелочам, ГОСТ 55035-2012	%	60
Показатель стойкости к многократному замораживанию и оттаиванию, ГОСТ Р 55032-2012	%	не менее 90
Устойчивость к циклическим нагрузкам, ГОСТ 56336-2015	%	не менее 90

М

Заключение: полотно соответствует требованиям СТО 37483884-002-2017.

Продукция сертифицирована.

Сертификат соответствия № РОСС RU.32001.04ИБФ1.ОСП28.40855 срок действия с 13.10.2022 по 12.10.2026. Экспертное заключение № 922 от 08.11.2017 (бессрочно), выданное ФБУЗ «Центр гигиены и эпидемиологии в Владимирской области».



Объект капитального строительства:

«Ремонт и устройство пути №3 от СП24 до СП35 по адресу: Московская область, г. Коломна, ул. Партизан, д.42, территория АО «Коломенский завод»

(наименование проектной документации, почтовый или строительный адрес объекта капитального строительства)

Застройщик (технический заказчик, эксплуатирующая организация или региональный оператор):

АО «Коломенский завод» ОГРН 1025002737242, ИНН 5022013517, 140408, Московская обл., г. Коломна, ул. Партизан, д.42

(фамилия, имя, отчество, адрес места жительства, ОГРНИП, ИНН индивидуального предпринимателя, наименование, ОГРН, ИНН, место нахождения юридического лица, телефон/факс, наименование, ОГРН, ИНН саморегулируемой организации, членом которой является – для индивидуальных предпринимателей и юридических лиц; фамилия, имя, отчество, паспортные данные, адрес места жительства, телефон/факс – для физических лиц, не являющихся индивидуальными предпринимателями)

Лицо, осуществляющее строительство: ООО «КуКГЕОСТРОЙ», ОГРН 1127747247704, ИНН 7709918820, 109004, Г.МОСКВА, УЛ. ЗЕМЛЯНОЙ ВАЛ, Д.65, КВ.59, тел. +7 (495) 915-24-71, член саморегулируемой ассоциации СРО «МАС» регистрационный номер СРО-С-148-24122009

(фамилия, имя, отчество, адрес места жительства, ОГРНИП, ИНН индивидуального предпринимателя, наименование, ОГРН, ИНН, место нахождения юридического лица, телефон/факс, наименование, ОГРН, ИНН саморегулируемой организации, членом которой является)

Лицо, осуществляющее подготовку проектной документации: ООО «КуКГЕОСТРОЙ», ОГРН 1127747247704, ИНН 7709918820, 109004, Г.МОСКВА, УЛ. ЗЕМЛЯНОЙ ВАЛ, Д.65, КВ.59, тел. +7 (495) 915-24-71, член саморегулируемой ассоциации СРО «Объединение проектировщиков «УниверсалПроект», регистрационный номер СРО-П-179-12122012

(фамилия, имя, отчество, адрес места жительства, ОГРНИП, ИНН индивидуального предпринимателя, наименование, ОГРН, ИНН, место нахождения юридического лица, телефон/факс, наименование, ОГРН, ИНН саморегулируемой организации, членом которой является)

Лицо, осуществляющее строительство, выполнившее работы, подлежащие освидетельствованию:

1. ООО «ШЕЛПРОКК», ОГРН 1237700462427, ИНН 9726048866, 117535, Г.МОСКВА, МУНИЦИПАЛЬНЫЙ ОКРУГ ЧЕРТАНОВО ЮЖНОЕ, ПРОЕЗД 3-Й ДОРОЖНЫЙ, Д. 6, К. 2, член саморегулируемой ассоциации «Архитектурное наследие», регистрационный номер СРО-С-230-07092010

2. ООО «ЭлектроЭнергетика», ОГРН 1175074004698, ИНН 5037011400, 142281, Московская обл., г. Протвино, Кременковское ш., д. 5, член саморегулируемой ассоциации «Объединение Специализированных Организаций Профессиональные Строители», регистрационный номер СРО-С-219-21042010

(фамилия, имя, отчество, адрес места жительства, ОГРНИП, ИНН индивидуального предпринимателя, наименование, ОГРН, ИНН, место нахождения юридического лица, телефон/факс, наименование, ОГРН, ИНН саморегулируемой организации, членом которой является)

АКТ

освидетельствования скрытых работ

№ КЗ/12-07-СП1-04

«12» августа 2024г.

(дата составления акта)

Представитель застройщика (технического заказчика, эксплуатирующей организации или регионального оператора) по вопросам строительного контроля:

Инженер строительного надзора ОЭРЗиС АО «Коломенский завод» Никифоров С.И., распоряжение №501/101 от 25.06.2024г.

(должность, фамилия, инициалы, идентификационный номер в национальном реестре специалистов в области строительства, реквизиты распорядительного документа, подтверждающего полномочия, с указанием наименования, ОГРН, ИНН, места нахождения юридического лица, фамилии, имени, отчества, адреса места жительства, ОГРНИП, ИНН индивидуального предпринимателя)

Представитель лица, осуществляющего строительство:

Руководитель проекта ООО «КуКГЕОСТРОЙ» Арсеньев Д.С. приказ №1-КЗ от 20.06.2024г.

(должность, фамилия, инициалы, реквизиты распорядительного документа, подтверждающего полномочия)

Представитель лица, осуществляющего строительство, по вопросам строительного контроля (специалист по организации строительства):

(должность, фамилия, инициалы, идентификационный номер в национальном реестре специалистов в области строительства, реквизиты распорядительного документа, подтверждающего полномочия)

Представитель лица, осуществляющего подготовку проектной документации:

(должность, фамилия, инициалы, реквизиты распорядительного документа, подтверждающего полномочия, с указанием наименования, ОГРН, ИНН, места нахождения юридического лица, фамилии, имени, отчества, адреса места жительства, ОГРНИП, ИНН индивидуального предпринимателя, наименование, ОГРН, ИНН саморегулируемой организации, членом которой является указанное юридическое лицо, индивидуальный предприниматель)

Представитель лица, выполнившего работы, подлежащие освидетельствованию:

1. Старший прораб ООО «ШЕЛПРОКК» Шинкарев М.В., приказ №13 от 26.06.2024г.

2. Начальник участка ООО «ЭлектроЭнергетика» Денисов Д.Н., приказ № 01/06 от 20.06.2024г.

(должность, фамилия, инициалы, реквизиты распорядительного документа, подтверждающего полномочия, с указанием наименования, ОГРН, ИНН, места нахождения юридического лица, фамилии, имени, отчества, адреса места жительства, ОГРНИП, ИНН индивидуального предпринимателя)

а также иные представители лиц, участвующих в освидетельствовании:

(должность с указанием наименования организации, фамилия, инициалы, реквизиты распорядительного документа, подтверждающего полномочия)

произвели осмотр работ, выполненных

ООО "ШЕЛПРОКК", ООО "ЭлектроЭнергетика"

(наименование лица, выполнившего работы, подлежащие освидетельствованию)

и составили настоящий акт о нижеследующем:

1. К освидетельствованию предъявлены следующие работы:

Устройство песчаного основания на участке ПК0 – ПК2+47,07

(наименование скрытых работ)

2. Работы выполнены по проектной документации

Техническое задание к Договору подряда №КЗ/12-07-СП1 от 12.07.2024

(номер, другие реквизиты чертежа, наименование проектной и/или рабочей документации, сведения о лицах, осуществляющих подготовку раздела проектной и/или рабочей документации)

3. При выполнении работ применены:

Песок карьерный – паспорт качества от 22.06.2024г.

(наименование строительных материалов (изделий), реквизиты сертификатов и/или других документов, подтверждающих их качество и безопасность)

4. Предъявлены документы, подтверждающие соответствие работ предъявляемым требованиям:

Исполнительная схема №4 Устройство песчаного основания на участке ПК0 – ПК2+47,07

Заключение № 12.08-1/24 о степени уплотнения от 12.08.2024г.

(исполнительные схемы и чертежи, результаты экспертиз, обследований, лабораторных и иных испытаний выполненных работ, проведенных в процессе) строительного контроля)

5. Даты: начала работ: «26» Июля 2024 г.
окончания работ: «12» Августа 2024 г.

6. Работы выполнены в соответствии:

СП 37.13330.2012 «Промышленный транспорт», СП 119.13330.2017 «Железные дороги колеи 1520 мм», СП 238.1326000.2015 «Железнодорожный путь»

(наименования и структурные единицы технических регламентов, иных нормативных правовых актов, разделы проектной и/или рабочей документации)

7. Разрешается производство последующих работ

Устройство балластного основания из щебня на участке ПК0 – ПК2+47,07

(наименование работ, конструкций, участков сетей инженерно-технического обеспечения)

Дополнительные сведения: отсутствуют

Акт составлен в 4 (четыре) экземплярах.

Приложения:

1. Исполнительная схема №4 Устройство прослойки из геотекстиля на участке ПК0 – ПК2+47,07 – 1 лист;

2. Паспорт качества от 22.06.2024г. – 1 лист;

3. Заключение № 12.08-1/24 о степени уплотнения от 12.08.2024г. – 1 лист.

Представитель застройщика (технического заказчика, эксплуатирующей организации или регионального оператора) по вопросам строительного контроля

Никифоров С.И.

(фамилия, инициалы, подпись)

Представитель лица, осуществляющего строительство

Арсеньев Д.С.

(фамилия, инициалы, подпись)

Представитель лица, осуществляющего строительство, по вопросам строительного контроля (специалист по организации строительства)

-

(фамилия, инициалы, подпись)

Представитель лица, осуществляющего подготовку проектной документации

-

(фамилия, инициалы, подпись)

Представитель лица, выполнившего работы, подлежащие освидетельствованию

Шинкарев М.В.


(фамилия, инициалы, подпись)

Денисов Д.Н.


(фамилия, инициалы, подпись)

Представители иных лиц

(фамилия, инициалы, подпись)

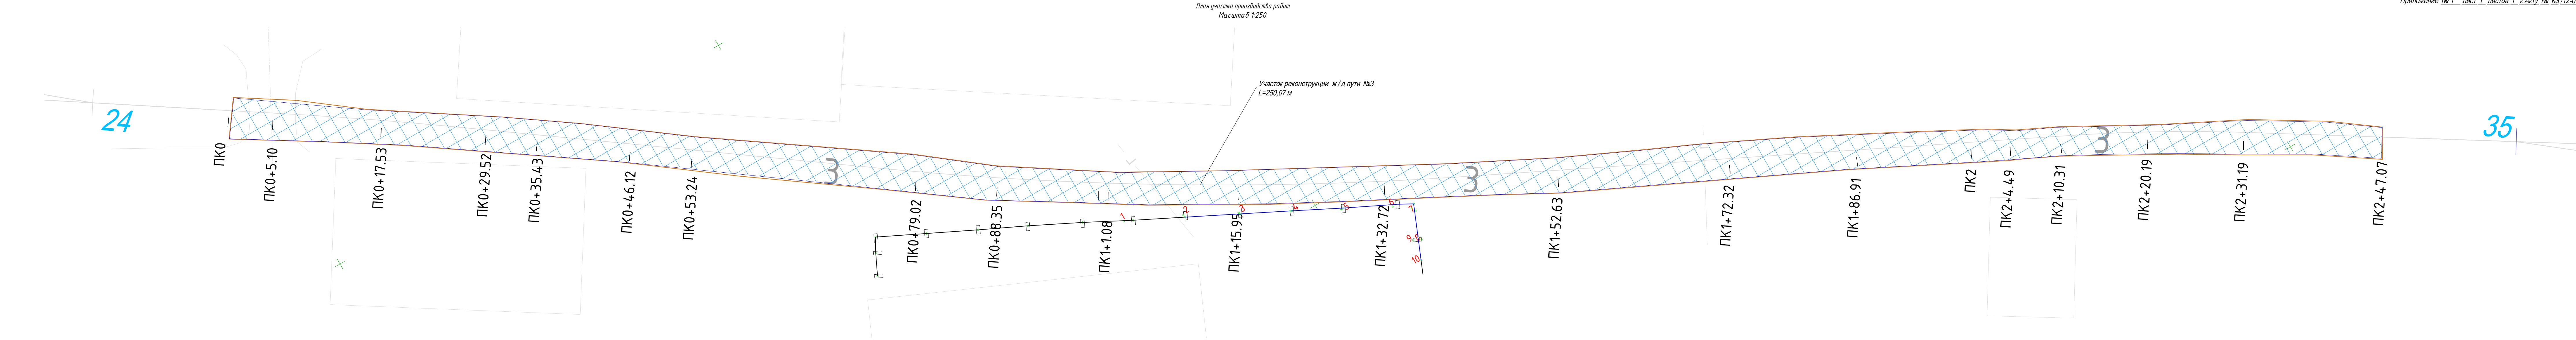

Разрез участка выемки грунта ж/д пути №3

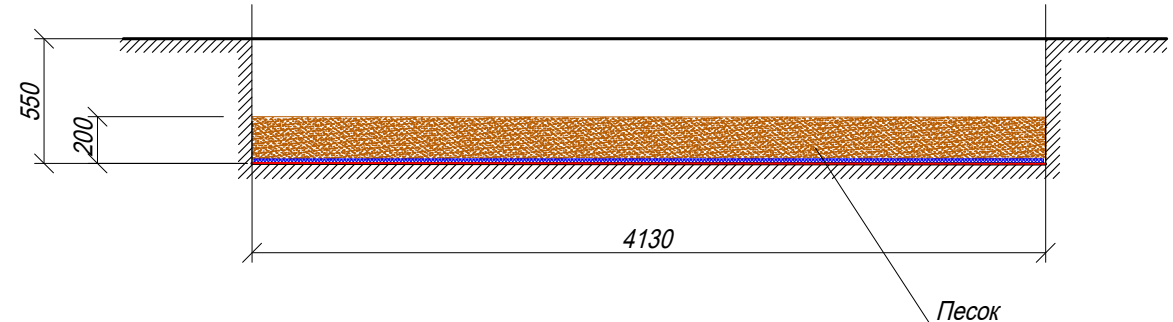

Условные обозначения

- ж.д. путь 3
- Стрелочный перевод

Ведомость работ				
№ п.п.	Наименование работ	Ед. изм.	Кол.	Примечание Формула расчета
Реконструкция пути 3				
1	Устройство песчаного основания с уплотнением катками	м3	206,56	4,13*0,2*250,07=206,56
Итого расход песка с коэфф. запаса при транспортировке К=1,1:			м3 227,22	206,56*1,1=227,22

					2024	КЗ/12-07-СП 1			
						Московская область, г. Коломна, ул. Партизан, д.42, территория АО "Коломенский Завод "			
Изм.	Кол.	Лист	№ док.	Подпись	Дата	Ремонт и устройство пути №3 от СП 24 до СП 35.	Стадия	Лист	Листов
Руков. проекта		Арсеньев Д.С.			12.08		ИД	1	1
Нач. участка		Шинкарев М.В.			12.08	Исполнительная схема №4 Устройство песчаного основания на участке ПК 0 - ПК 2+47,07	ООО "КИГЕОСТРОЙ "		
Нач. участка		Денисов Д.Н.			12.08				
.	.	.	.	.	.				
.	.	.	.	.	.				
.	.	.	.	.	.				

Производитель ООО «Седрус»
125252, г. Москва, ул. Зорге, д.28, к.1, 5 эт, пом 6, комн 42.
т. (495) 777-00-05

Дата 22/06/24

Паспорт качества

- Октябрьское месторождение. Песок карьерный, карта 2/24 уч 3. Объем 1000 куб.**
- класс песка **I класс**
- группа **мелкий**
- содержание посторонних засоряющих примесей **не обнаружено**
- зерновой состав песка:

№ п/п	Показатель	Нормативное значение	Фактическое значение
1	Полный остаток на сите 5 мм,	5	1,1
2	Полный остаток на сите 0,63 мм	10-30	14,25
3	Содержание фр менее 0,16 мм, не более	10	9,43
4	Модуль крупности	1,5-2,0	1,44
5	Содержание глины в комках, % не более	0,35	0,2
6	Содержание вредных компонентов и примесей	отс	отс
7	Наличие засоряющих примесей	отс	отс
8	Удельную эффективную активность естественных радионуклидов, Бк/кг	370	114
9	Коэффициент фильтрации, м/сут	отс	4,02
10	Насыпная плотность, влажный в г/см3	отс	1,50

Заключение: песок соответствует ГОСТ 8736-2014 «Песок для строительных работ»

Анализ провёл:



Ведущий инженер по качеству Музыкантова Е.А.



Общество с ограниченной ответственностью

Лаборатория Инженерного Контроля



140000, М.О., г. Люберцы,
Проектируемый проезд 4296, д.4.
Тел.: (499) 390-42-96
e-mai: lik-m@list.ru
сайт: l-i-k.ru.

Аттестат аккредитации №РОСС.НПО.IL-00148 действителен до 11.12.2025.
Свидетельство об аттестации №600/22 действительно до 27.06.2025г.
Плотномер В1 (зав. № 414, сертификат калибровки № Р 42427-23 от 11.09.23)



Утверждаю:
Начальник лаборатории ООО "ЛИК"
С.Н. Мещеряков
«22» _____ 2024 г.

ЗАКЛЮЧЕНИЕ № 12.08 - 1/24 о степени уплотнения

Заказчик: ООО "ЭлектроЭнергетика"

Дата работ: 27 июля 2024 г. по 12 августа 2024 г.

Объект: "Ремонт и устройство пути №3 от СП24 до СП35", по адресу: Московская область, г. Коломна, ул. Партизан, д.42, территория АО "Коломенский Завод".

Тип основания: Песок

Требуемый коэффициент уплотнения: 0,95

Таблица №1

Конструкция	Положение участка	Показание прибора				Козф. Уплотнения	
		1	2	3	сред.	единичные	средний
1	2	3	4	5	6	7	8
Основание	участок от ПК0 до ПК2+47,07	25	24	24	24,3	0,95	0,95
		28	25	25	26,0	0,95	
		26	24	25	25,0	0,95	
		25	24	24	24,3	0,95	
		24	24	26	24,7	0,95	
		26	25	25	25,3	0,95	
		25	24	24	24,3	0,95	
		24	25	26	25,0	0,95	
		26	24	24	24,7	0,95	
		25	24	24	24,3	0,95	
		25	26	26	25,7	0,95	
		25	24	24	24,3	0,95	
		24	24	24	24,0	0,95	
		25	25	26	25,3	0,95	
		26	25	25	25,3	0,95	
		24	24	25	24,3	0,95	
		25	24	24	24,3	0,95	

Примечание: Испытания были проведены в соответствие с данными, предоставленными заказчиком.

Заключение: Коэффициент уплотнения соответствует требуемому

Испытания провел



Строительная
лаборатория
№2

А.А. Рожковский

Объект капитального строительства:

«Ремонт и устройство пути №3 от СП24 до СП35 по адресу: Московская область, г. Коломна, ул. Партизан, д.42, территория АО «Коломенский завод»

(наименование проектной документации, почтовый или строительный адрес объекта капитального строительства)

Застройщик (технический заказчик, эксплуатирующая организация или региональный оператор):

АО «Коломенский завод» ОГРН 1025002737242, ИНН 5022013517, 140408, Московская обл., г. Коломна, ул. Партизан, д.42

(фамилия, имя, отчество, адрес места жительства, ОГРНИП, ИНН индивидуального предпринимателя, наименование, ОГРН, ИНН, место нахождения юридического лица, телефон/факс, наименование, ОГРН, ИНН саморегулируемой организации, членом которой является – для индивидуальных предпринимателей и юридических лиц; фамилия, имя, отчество, паспортные данные, адрес места жительства, телефон/факс – для физических лиц, не являющихся индивидуальными предпринимателями)

Лицо, осуществляющее строительство: ООО «КуКГЕОСТРОЙ», ОГРН 1127747247704, ИНН 7709918820, 109004, Г.МОСКВА, УЛ. ЗЕМЛЯНОЙ ВАЛ, Д.65, КВ.59, тел. +7 (495) 915-24-71, член саморегулируемой ассоциации СРО «МАС» регистрационный номер СРО-С-148-24122009

(фамилия, имя, отчество, адрес места жительства, ОГРНИП, ИНН индивидуального предпринимателя, наименование, ОГРН, ИНН, место нахождения юридического лица, телефон/факс, наименование, ОГРН, ИНН саморегулируемой организации, членом которой является)

Лицо, осуществляющее подготовку проектной документации: ООО «КуКГЕОСТРОЙ», ОГРН 1127747247704, ИНН 7709918820, 109004, Г.МОСКВА, УЛ. ЗЕМЛЯНОЙ ВАЛ, Д.65, КВ.59, тел. +7 (495) 915-24-71, член саморегулируемой ассоциации СРО «Объединение проектировщиков «УниверсалПроект», регистрационный номер СРО-П-179-12122012

(фамилия, имя, отчество, адрес места жительства, ОГРНИП, ИНН индивидуального предпринимателя, наименование, ОГРН, ИНН, место нахождения юридического лица, телефон/факс, наименование, ОГРН, ИНН саморегулируемой организации, членом которой является)

Лицо, осуществляющее строительство, выполнившее работы, подлежащие освидетельствованию:

1. ООО «ШЕЛПРОКК», ОГРН 1237700462427, ИНН 9726048866, 117535, Г.МОСКВА, МУНИЦИПАЛЬНЫЙ ОКРУГ ЧЕРТАНОВО ЮЖНОЕ, ПРОЕЗД 3-Й ДОРОЖНЫЙ, Д. 6, К. 2, член саморегулируемой ассоциации «Архитектурное наследие», регистрационный номер СРО-С-230-07092010

2. ООО «ЭлектроЭнергетика», ОГРН 1175074004698, ИНН 5037011400, 142281, Московская обл., г. Протвино, Кременковское ш., д. 5, член саморегулируемой ассоциации «Объединение Специализированных Организаций Профессиональные Строители», регистрационный номер СРО-С-219-21042010

(фамилия, имя, отчество, адрес места жительства, ОГРНИП, ИНН индивидуального предпринимателя, наименование, ОГРН, ИНН, место нахождения юридического лица, телефон/факс, наименование, ОГРН, ИНН саморегулируемой организации, членом которой является)

АКТ**освидетельствования скрытых работ**

№ КЗ/12-07-СП1-05

«12» августа 2024г.

(дата составления акта)

Представитель застройщика (технического заказчика, эксплуатирующей организации или регионального оператора) по вопросам строительного контроля:

Инженер строительного надзора ОЭРЗиС АО «Коломенский завод» Никифоров С.И., распоряжение №501/101 от 25.06.2024г.

(должность, фамилия, инициалы, идентификационный номер в национальном реестре специалистов в области строительства, реквизиты распорядительного документа, подтверждающего полномочия, с указанием наименования, ОГРН, ИНН, места нахождения юридического лица, фамилии, имени, отчества, адреса места жительства, ОГРНИП, ИНН индивидуального предпринимателя)

Представитель лица, осуществляющего строительство:

Руководитель проекта ООО «КуКГЕОСТРОЙ» Арсеньев Д.С. приказ №1-КЗ от 20.06.2024г.

(должность, фамилия, инициалы, реквизиты распорядительного документа, подтверждающего полномочия)

Представитель лица, осуществляющего строительство, по вопросам строительного контроля (специалист по организации строительства):

(должность, фамилия, инициалы, идентификационный номер в национальном реестре специалистов в области строительства, реквизиты распорядительного документа, подтверждающего полномочия)

Представитель лица, осуществляющего подготовку проектной документации:

(должность, фамилия, инициалы, реквизиты распорядительного документа, подтверждающего полномочия, с указанием наименования, ОГРН, ИНН, места нахождения юридического лица, фамилии, имени, отчества, адреса места жительства, ОГРНИП, ИНН индивидуального предпринимателя, наименование, ОГРН, ИНН саморегулируемой организации, членом которой является указанное юридическое лицо, индивидуальный предприниматель)

Представитель лица, выполнившего работы, подлежащие освидетельствованию:

1. Старший прораб ООО «ШЕЛПРОКК» Шинкарев М.В., приказ №13 от 26.06.2024г.

2. Начальник участка ООО «ЭлектроЭнергетика» Денисов Д.Н., приказ № 01/06 от 20.06.2024г.

(должность, фамилия, инициалы, реквизиты распорядительного документа, подтверждающего полномочия, с указанием наименования, ОГРН, ИНН, места нахождения юридического лица, фамилии, имени, отчества, адреса места жительства, ОГРНИП, ИНН индивидуального предпринимателя)

а также иные представители лиц, участвующих в освидетельствовании:

(должность с указанием наименования организации, фамилия, инициалы, реквизиты распорядительного документа, подтверждающего полномочия)

произвели осмотр работ, выполненных

ООО "ШЕЛПРОКК", ООО "ЭлектроЭнергетика"

(наименование лица, выполнившего работы, подлежащие освидетельствованию)

и составили настоящий акт о нижеследующем:

1. К освидетельствованию предъявлены следующие работы:

Устройство балластного основания из щебня на участке ПК0 – ПК2+47,07

(наименование скрытых работ)

2. Работы выполнены по проектной документации

Техническое задание к Договору подряда №КЗ/12-07-СП1 от 12.07.2024

(номер, другие реквизиты чертежа, наименование проектной и/или рабочей документации, сведения о лицах, осуществляющих подготовку раздела проектной и/или рабочей документации)

3. При выполнении работ применены:

Щебень из плотных горных пород фр. 20-40 – паспорт продукции № 142 от 11.03.2022г.

(наименование строительных материалов (изделий), реквизиты сертификатов и/или других документов, подтверждающих их качество и безопасность)

4. Предъявлены документы, подтверждающие соответствие работ предъявляемым требованиям:

Исполнительная схема №5 Устройство балластного основания из щебня на участке ПК0 – ПК2+47,07

Заключение № 12.08-1/24 о степени уплотнения от 12.08.2024г.

Заключение № 12.08-2/24 о степени уплотнения от 12.08.2024г.

(исполнительные схемы и чертежи, результаты экспертиз, обследований, лабораторных и иных испытаний выполненных работ, проведенных в процессе) строительного контроля)

5. Даты: начала работ: «26» Июля 2024 г.
окончания работ: «12» Августа 2024 г.

6. Работы выполнены в соответствии:

СП 37.13330.2012 «Промышленный транспорт», СП 119.13330.2017 «Железные дороги колеи 1520 мм», СП 238.1326000.2015 «Железнодорожный путь»

(наименования и структурные единицы технических регламентов, иных нормативных правовых актов, разделы проектной и/или рабочей документации)

7. Разрешается производство последующих работ

Укладка рельсошпальной решетки ж/д пути на участке ПК0- ПК2+47,07. Перенос трубопровода

(наименование работ, конструкций, участков сетей инженерно-технического обеспечения)

Дополнительные сведения: отсутствуют

Акт составлен в 4 (четырёх) экземплярах.

Приложения:

1. Исполнительная схема №5 Устройство балластного основания из щебня на участке ПК0 – ПК2+47,07– 1 лист;

2. Паспорт продукции № 142 от 11.03.2022г. – 1 лист;

3. Заключение № 12.08-1/24 о степени уплотнения от 12.08.2024г. – 1 лист;

4. Заключение № 12.08-2/24 о степени уплотнения от 12.08.2025г. – 1 лист.

Представитель застройщика (технического заказчика, эксплуатирующей организации или регионального оператора) по вопросам строительного контроля

Никифоров С.И.

(фамилия, инициалы, подпись)

Представитель лица, осуществляющего строительство

Арсеньев Д.С.

(фамилия, инициалы, подпись)

Представитель лица, осуществляющего строительство, по вопросам строительного контроля (специалист по организации строительства)

-
(фамилия, инициалы, подпись)

Представитель лица, осуществляющего подготовку проектной документации

-
(фамилия, инициалы, подпись)

Представитель лица, выполнившего работы, подлежащие освидетельствованию

Шинкарев М.В.

(фамилия, инициалы, подпись)

Денисов Д.Н.

(фамилия, инициалы, подпись)

Представители иных лиц


(фамилия, инициалы, подпись)

План участка производства работ
Масштаб 1:250

Приложение № 1 лист 1 листов 1 к Акту № КЗ/12-07-СП 1-05 от 12.08.2024 г.

Участок реконструкции ж/д пути №3
L=250,07 м

Разрез участка балластного основания из щебня ж/д пути №3

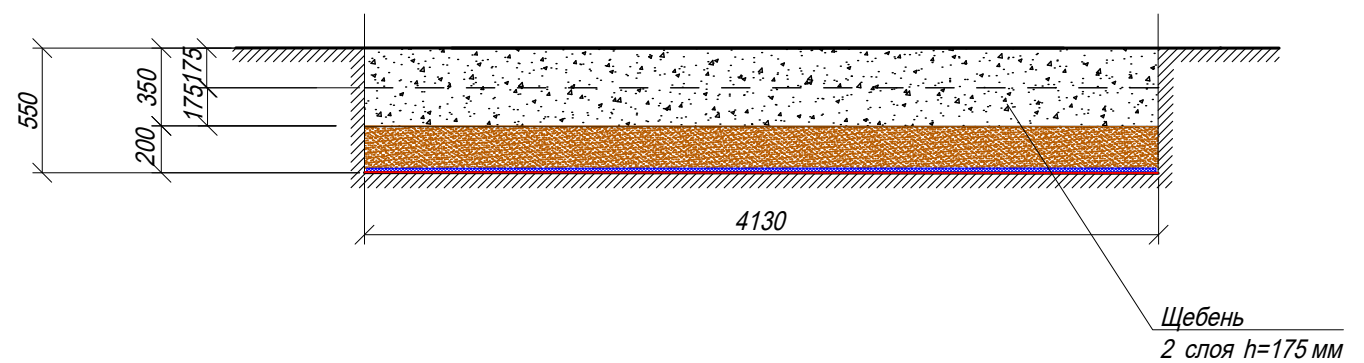


Условные обозначения

— ж.д. путь 3

— Стрелочный перевод

Ведомость работ				
№ п.п.	Наименование работ	Ед. изм.	Кол.	Примечание Формула расчета
Реконструкция пути 3				
1	Устройство балластного основания из щебня h=0,35м фр.20-40	м3	361,48	$4,13 \times 0,35 \times 250,07 = 361,48$
2	Уплотнение основания из балластного щебня послойно (два слоя)	м2	2065,58	$4,13 \times 250,07 \times 2 = 2065,58$
Итого расход щебня с коэф. запаса на уплотнение K=1,26:		м3	455,46	$361,48 \times 1,26 = 455,46$

					2024	КЗ/12-07- СП 1			
						Московская область , г. Коломна , ул. Партизан , д.42, территория АО "Коломенский Завод "			
Изм.	Кол.	Лист	№ док.	Подпись	Дата	Ремонт и устройство пути №3 от СП 24 до СП 35.	Стадия	Лист	Листов
Руков. проекта		Арсеньев Д.С.			12.08		ИД	1	1
Нач. участка		Шинкарев М.В.			12.08				
Нач. участка		Денисов Д.Н.			12.08				
.		.		.	.				
.		.		.	.	Исполнительная схема №5 Устройство балластного основания из щебня на участке ПК 0 - ПК 2+47,07	ООО "КИГЕОСТРОЙ "		
.		.		.	.				
.		.		.	.				
.		.		.	.				

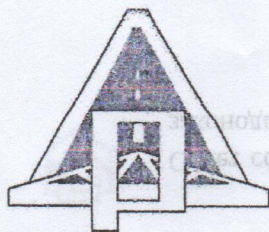

РОССИЙСКАЯ ФЕДЕРАЦИЯ

Акционерное общество

«ПАВЛОВСК НЕРУД»

396446 Воронежская обл, Павловский р-он, с
Елизаветовка

MSRDS RU.DT.01.30

срок действия с 14.02.2022 г. по 13.02.2025 г.

ПАСПОРТ ПРОДУКЦИИ № 142

Выдан «11» марта 2022 г

1. Щебень из плотных горных пород (гранитов) фракции свыше 20 до 40 мм
2. ГОСТ 8267-93 *шурово, колесников*
3. *филлиал АО "Павловск-Нефть"*
4. Дата отгрузки «11» 03 2022 г. кол-во 1671 тонн 000 м
5. № партии 031499 № накладной 70 031499

6. Результаты лабораторных испытаний:

6.1. Зерновой состав:

Диаметр отверстий контрольных сит, мм	d наиб.	0,5 (d наиб. + D наиб.)	D наиб.	1,25 D наиб.
20	20	30	40	50
Полные остатки на ситах, % по массе	91,4	55,5	9,4	0,0

6.2. Содержание:

- 6.2.1. зёрен пластинчатой и игольчатой формы 20,4 3 группа %
6.2.2. пылевидных илистых и глинистых частиц 0,60 в том числе глины в комках 0,0 %
6.2.3. зёрен слабых пород 0,0 %
6.2.4. вредных компонентов: см. приложение %

6.3. Марка щебня по дробимости 1400

6.4. Марка щебня по истираемости HI

6.5. Марка щебня по морозостойкости F 300

6.6. Насыпная плотность для перевода количества материала из единиц массы в объемные 1,36 т/м³

6.7. Удельная эффективная активность радионуклидов (А эфф.) 265,7 Бк/кг

Первый класс использования (протокол № 88п от 31.01.2022)

ФБУЗ «Центр гигиены и эпидемиологии в Воронежской области»

6.8. Устойчивость структуры щебня против распада 0,27 %

Заключение: щебень фр. 20-40 мм соответствует требованию ГОСТ 8267-93

Контрольный мастер ОТК

Скучатов Е.А.

«ВЕРНО»

Главный бухгалтер
Т.В. Кандаурова

Приложение к паспорту продукции № _____ протокол № 392/21 от 19.03.2021 г.

Таблица 1

Наименование вредных компонентов и примесей	Требования ГОСТ 8267-93 приложение А	Фактические показатели
Аморфные разновидности диоксида кремния, растворимые в щелочах	Не более 50 ммоль/л	4,33 ммоль/л
Сульфаты и сульфиды в пересчёте на SO ₃	1,5% по массе	0,10 % по массе
Пирит	4 % по массе	0,20 % по массе
Породообразующие слюды и гидрослюды	15 % по объёму силикатов	4,7%
Галоидные соединения	0,1 % по массе в пересчёте на ион хлора	0,02 %
Свободные волокна асбеста	0,25 % по массе	0,0% по массе
Уголь и древесные остатки	1% по массе	0,0% по массе
Оксиды и гидрооксиды железа (магнетит, гетит, гематит и др.)	10 % по объёму каждого или их суммы не более 15 %	0,01 %

Контрольный мастер ОТК _____

Скуратова Е.А.

«ВЕРНО»
Главный бухгалтер
Т.В. Кандаурова





Общество с ограниченной ответственностью

Лаборатория Инженерного Контроля

140000, М.О., г. Люберцы,
Проектируемый проезд 4296, д.4.
Тел.: (499) 390-42-96
e-mai: lik-m@list.ru

Аттестат аккредитации №РОСС.NPO/S.II-00148 действителен до 11.12.2025г.

Плотномер: модель ПБД-КМ зав. № 821,
сертификат о калибровке № 68349 от 22.12.2023г.



Утверждаю:
Начальник лаборатории ООО "ЛИК"
С.Н. Мещеряков

2024г.

ЗАКЛЮЧЕНИЕ № 12.08-1/24

о степени уплотнения основания

Заказчик: ООО "ЭлектроЭнергетика"

Дата работ: с 27 июля 2024 г. по 12 августа 2024 г.

Объект: "Ремонт и устройство пути №3 от СП24 до СП35", по адресу: Московская область, г.Коломна, ул. Партизан, д.42, территория АО "Коломенский Завод". Участок от ПК0 до ПК2+47,07 (1 слой).

Тип основания:

щебень фракция 20-40

Исполнительная схема обследуемого участка

№ участка	Показания прибора, см		Масса грунта, м	Плотность основания	
	H1	H2		факт.	средняя
1	15,2	25,1	3600	1,99	1,99
2	15,4	25,6	3750	2,01	
3	15,3	25,4	3650	1,97	
4	15,5	24,8	3350	1,97	
5	15,5	25,4	3600	1,99	

Плотность основания: $\rho_{\phi} = \frac{m}{F_{\phi}(H2 - H1)}$ г/см³ $F_{\phi}=183\text{см}^2$

В результате визуального осмотра участка дороги было проверено качество уплотнения щебеночного основания, покрытия (согласно СП 78.13330.2012 п. 10.29), путем контрольного прохода катка, по контролируемому участку, после движение катка на основании не остается следов и не возникает волны перед вальцом катка, а положенная под вал щебенка дробится. В результате проведенного визуального осмотра установлено, что щебеночное основание уплотнено.

Испытание провел:



А.А. Рожковский



Общество с ограниченной ответственностью

Лаборатория Инженерного Контроля

140000, М.О., г. Люберцы,
Проектируемый проезд 4296, д.4.
Тел.: (499) 390-42-96
e-mai: lik-m@list.ru

Аттестат аккредитации №РОСС.НПО/S.IL-00148 действителен до 11.12.2025г.

Плотномер: модель ПБД-КМ зав. № 821,
сертификат о калибровке № 68349 от 22.12.2023г.



Утверждаю:
Начальник лаборатории ООО "ЛИК"
С.Н. Мещеряков

2024г.

ЗАКЛЮЧЕНИЕ № 12.08-2/24

о степени уплотнения основания

Заказчик: ООО "ЭлектроЭнергетика"

Дата работ: с 27 июля 2024 г. по 12 августа 2024 г.

Объект: "Ремонт и устройство пути №3 от СП24 до СП35", по адресу: Московская область, г. Коломна, ул. Партизан, д.42, территория АО "Коломенский Завод". Участок от ПК0 до ПК2+47,07 (2 слой).

Тип основания:

щебень фракция 20-40

Исполнительная схема обследуемого участка

№ участка	Показания прибора, см		Масса грунта, т	Плотность основания	
	H1	H2		факт.	средняя
1	15,1	25,3	3650	1,96	1,98
2	15,3	25,1	3600	2,01	
3	15,3	25,4	3700	2,00	
4	15,2	25,3	3650	1,97	
5	15,1	25,3	3700	1,98	

Плотность основания: $\rho_{\phi} = \frac{m}{F_{\phi}(H2 - H1)}$ г/см³ $F_{\phi} = 183 \text{ см}^2$

В результате визуального осмотра участка дороги было проверено качество уплотнения щебеночного основания, покрытия (согласно СП 78.13330.2012 п. 10.29), путем контрольного прохода катка, по контролируемому участку, после движение катка на основании не остается следов и не возникает волны перед вальцом катка, а положенная под вал щебенка дробится. В результате проведенного визуального осмотра установлено, что щебеночное основание уплотнено.

Испытание провел:



А.А. Рожковский

Объект капитального строительства:

«Ремонт и устройство пути №3 от СП24 до СП35 по адресу: Московская область, г. Коломна, ул. Партизан, д.42, территория АО «Коломенский завод»

(наименование проектной документации, почтовый или строительный адрес объекта капитального строительства)

Застройщик (технический заказчик, эксплуатирующая организация или региональный оператор):

АО «Коломенский завод» ОГРН 1025002737242, ИНН 5022013517, 140408, Московская обл., г. Коломна, ул. Партизан, д.42

(фамилия, имя, отчество, адрес места жительства, ОГРНИП, ИНН индивидуального предпринимателя, наименование, ОГРН, ИНН, место нахождения юридического лица, телефон/факс, наименование, ОГРН, ИНН саморегулируемой организации, членом которой является – для индивидуальных предпринимателей и юридических лиц; фамилия, имя, отчество, паспортные данные, адрес места жительства, телефон/факс – для физических лиц, не являющихся индивидуальными предпринимателями)

Лицо, осуществляющее строительство: ООО «КуКГЕОСТРОЙ», ОГРН 1127747247704, ИНН 7709918820, 109004, Г.МОСКВА, УЛ. ЗЕМЛЯНОЙ ВАЛ, Д.65, КВ.59, тел. +7 (495) 915-24-71, член саморегулируемой ассоциации СРО «МАС» регистрационный номер СРО-С-148-24122009

(фамилия, имя, отчество, адрес места жительства, ОГРНИП, ИНН индивидуального предпринимателя, наименование, ОГРН, ИНН, место нахождения юридического лица, телефон/факс, наименование, ОГРН, ИНН саморегулируемой организации, членом которой является)

Лицо, осуществляющее подготовку проектной документации: ООО «КуКГЕОСТРОЙ», ОГРН 1127747247704, ИНН 7709918820, 109004, Г.МОСКВА, УЛ. ЗЕМЛЯНОЙ ВАЛ, Д.65, КВ.59, тел. +7 (495) 915-24-71, член саморегулируемой ассоциации СРО «Объединение проектировщиков «УниверсалПроект», регистрационный номер СРО-П-179-12122012

(фамилия, имя, отчество, адрес места жительства, ОГРНИП, ИНН индивидуального предпринимателя, наименование, ОГРН, ИНН, место нахождения юридического лица, телефон/факс, наименование, ОГРН, ИНН саморегулируемой организации, членом которой является)

Лицо, осуществляющее строительство, выполнившее работы, подлежащие освидетельствованию:

1. ООО «ШЕЛПРОКК», ОГРН 1237700462427, ИНН 9726048866, 117535, Г.МОСКВА, МУНИЦИПАЛЬНЫЙ ОКРУГ ЧЕРТАНОВО ЮЖНОЕ, ПРОЕЗД 3-Й ДОРОЖНЫЙ, Д. 6, К. 2, член саморегулируемой ассоциации «Архитектурное наследие», регистрационный номер СРО-С-230-07092010

2. ООО «ЭлектроЭнергетика», ОГРН 1175074004698, ИНН 5037011400, 142281, Московская обл., г. Протвино, Кременковское ш., д. 5, член саморегулируемой ассоциации «Объединение Специализированных Организаций Профессиональные Строители», регистрационный номер СРО-С-219-21042010

(фамилия, имя, отчество, адрес места жительства, ОГРНИП, ИНН индивидуального предпринимателя, наименование, ОГРН, ИНН, место нахождения юридического лица, телефон/факс, наименование, ОГРН, ИНН саморегулируемой организации, членом которой является)

АКТ**освидетельствования скрытых работ**

№ КЗ/12-07-СП1-06

«15» августа 2024г.

(дата составления акта)

Представитель застройщика (технического заказчика, эксплуатирующей организации или регионального оператора) по вопросам строительного контроля:

Инженер строительного надзора ОЭРЗиС АО «Коломенский завод» Никифоров С.И., распоряжение №501/101 от 25.06.2024г.

(должность, фамилия, инициалы, идентификационный номер в национальном реестре специалистов в области строительства, реквизиты распорядительного документа, подтверждающего полномочия, с указанием наименования, ОГРН, ИНН, места нахождения юридического лица, фамилии, имени, отчества, адреса места жительства, ОГРНИП, ИНН индивидуального предпринимателя)

Представитель лица, осуществляющего строительство:

Руководитель проекта ООО «КуКГЕОСТРОЙ» Арсеньев Д.С. приказ №1-КЗ от 20.06.2024г.

(должность, фамилия, инициалы, реквизиты распорядительного документа, подтверждающего полномочия)

Представитель лица, осуществляющего строительство, по вопросам строительного контроля (специалист по организации строительства):

(должность, фамилия, инициалы, идентификационный номер в национальном реестре специалистов в области строительства, реквизиты распорядительного документа, подтверждающего полномочия)

Представитель лица, осуществляющего подготовку проектной документации:

(должность, фамилия, инициалы, реквизиты распорядительного документа, подтверждающего полномочия, с указанием наименования, ОГРН, ИНН, места нахождения юридического лица, фамилии, имени, отчества, адреса места жительства, ОГРНИП, ИНН индивидуального предпринимателя, наименование, ОГРН, ИНН саморегулируемой организации, членом которой является указанное юридическое лицо, индивидуальный предприниматель)

Представитель лица, выполнившего работы, подлежащие освидетельствованию:

1. Старший прораб ООО «ШЕЛПРОКК» Шинкарев М.В., приказ №13 от 26.06.2024г.

2. Начальник участка ООО «ЭлектроЭнергетика» Денисов Д.Н., приказ № 01/06 от 20.06.2024г.

(должность, фамилия, инициалы, реквизиты распорядительного документа, подтверждающего полномочия, с указанием наименования, ОГРН, ИНН, места нахождения юридического лица, фамилии, имени, отчества, адреса места жительства, ОГРНИП, ИНН индивидуального предпринимателя)

а также иные представители лиц, участвующих в освидетельствовании:

(должность с указанием наименования организации, фамилия, инициалы, реквизиты распорядительного документа, подтверждающего полномочия)

произвели осмотр работ, выполненных

ООО "ШЕЛПРОКК", ООО "ЭлектроЭнергетика"

(наименование лица, выполнившего работы, подлежащие освидетельствованию)

и составили настоящий акт о нижеследующем:

1. К освидетельствованию предъявлены следующие работы:

Укладка рельсоопальной решетки ж/д пути на участке ПК0- ПК2+47,07. Перенос трубопровода

(наименование скрытых работ)

2. Работы выполнены по проектной документации

Техническое задание к Договору подряда №КЗ/12-07-СП1 от 12.07.2024

(номер, другие реквизиты чертежа, наименование проектной и/или рабочей документации, сведения о лицах, осуществляющих подготовку раздела проектной и/или рабочей документации)

3. При выполнении работ применены:

Реестр документов качества № КЗ/12-07-СП1-06 от 04.02.2025г.

(наименование строительных материалов (изделий), реквизиты сертификатов и/или других документов, подтверждающих их качество и безопасность)

4. Предъявлены документы, подтверждающие соответствие работ предъявляемым требованиям:

Исполнительная схема №6 Укладка рельсошпальной решетки ж/д пути на участке ПК0- ПК2+47,07. Перенос трубопровода

(исполнительные схемы и чертежи, результаты экспертиз, обследований, лабораторных и иных испытаний выполненных работ, проведенных в процессе) строительного контроля)

5. Даты: начала работ: «27» Июля 2024 г.

окончания работ: «15» Августа 2024 г.

6. Работы выполнены в соответствии:

СП 37.13330.2012 «Промышленный транспорт», СП 119.13330.2017 «Железные дороги колеи 1520 мм», СП 238.1326000.2015 «Железнодорожный путь»

(наименования и структурные единицы технических регламентов, иных нормативных правовых актов, разделы проектной и/или рабочей документации)

7. Разрешается производство последующих работ

Балластировка, выправка и рихтовка ж/д пути на участке ПК0- ПК2+47,07

(наименование работ, конструкций, участков сетей инженерно-технического обеспечения)

Дополнительные сведения: отсутствуют

Акт составлен в 4 (четыре) экземплярах.

Приложения:

1. Исполнительная схема №6 Укладка рельсошпальной решетки ж/д пути на участке ПК0- ПК2+47,07. Перенос трубопровода – 1 лист;

2. Реестр документов качества № КЗ/12-07-СП1-06 от 04.02.2025г. – 18 листов.

Представитель застройщика (технического заказчика, эксплуатирующей организации или регионального оператора) по вопросам строительного контроля

Никифоров С.И.

(фамилия, инициалы, подпись)

Представитель лица, осуществляющего строительство

Арсеньев Д.С.

(фамилия, инициалы, подпись)

Представитель лица, осуществляющего строительство, по вопросам строительного контроля (специалист по организации строительства)

-

(фамилия, инициалы, подпись)

Представитель лица, осуществляющего подготовку проектной документации

-

(фамилия, инициалы, подпись)

Представитель лица, выполнившего работы, подлежащие освидетельствованию

Шинкарев М.В.


(фамилия, инициалы, подпись)

Денисов Д.Н.


(фамилия, инициалы, подпись)

Представители иных лиц

(фамилия, инициалы, подпись)

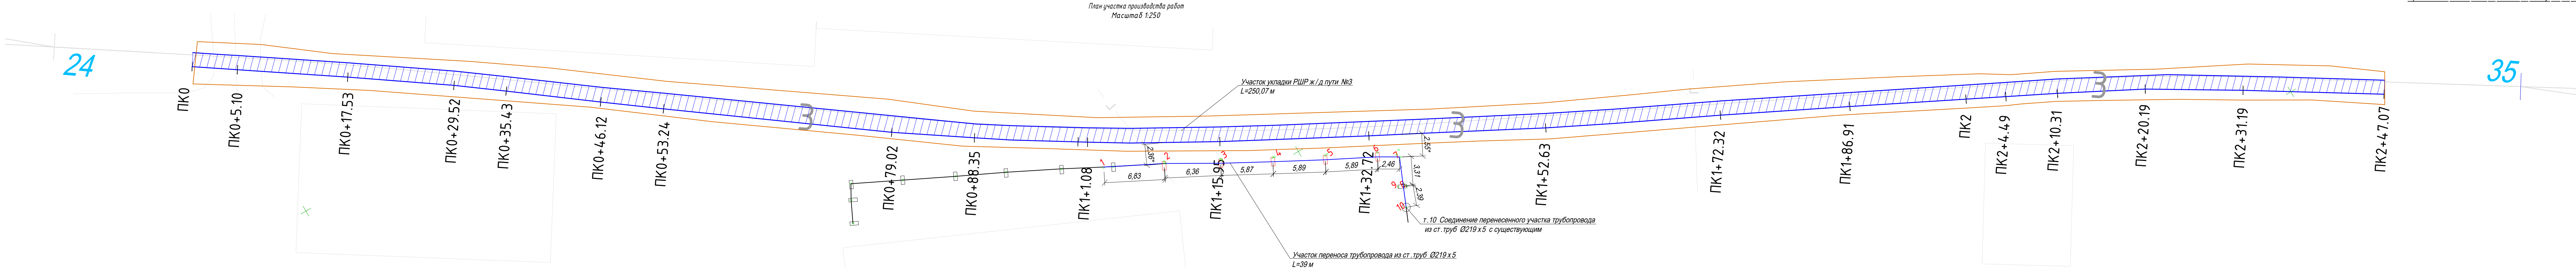


Рельсовое крепление КБ-65

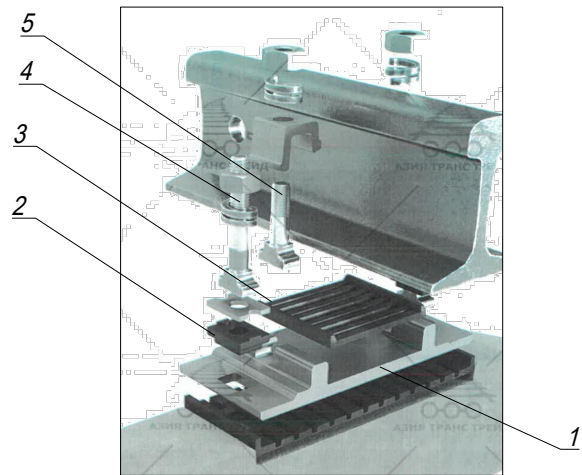

Перечень элементов рельсового крепления КБ-65						
Поз. обознач.	Наименование элемента	Ед. изм.	Кол.	Масса ед., кг	Итого, кг	Примечание
1	Подкладка металл. КБ-65	шт	1	7,00	7,00	
2	Прокладка резиновая ПП-143	шт	1	0,25	0,25	
3	Прокладка резиновая ПП-328	шт	1	0,64	0,64	
4	Болт закладной М22х175 в сборе	шт	2	1,00	2,00	
5	Болт клеммный М22х75 в сборе	шт	2	1,23	2,47	
Итого:				12,36		

Ведомость смонтированного оборудования и материалов						
№ п.п.	Наименование работ	Ед. изм.	Кол.	Масса ед., кг	Итого, кг	Примечание
Реконструкция пути №3						
	Укладка рельсошпальной решетки отдельными элементами с эторой шпал 1600 шт/км, длина рельса 12,5м, в т.ч.:	м пути	250,07			
1	Рельс Р65 L=12,5м	м	500,14	65,00	32 509,10	
2	Шпала железобетонная ШП	шт.	460	250,00	115 000,00	
3	Накладка стыковая ПР65	шт.	84	29,50	2 478,00	
4	Болт стыковой в сборе М27х160 (под накладку Р65)	шт.	252	1,13	284,76	
5	Подкладка КБ-65	шт.	920	7,00	6 440,00	
6	Прокладка резиновая ПП-143	шт.	920	0,25	230,00	
7	Прокладка резиновая ПП-328	шт.	920	0,64	588,80	
8	Болт закладной М22х175 в сборе	шт.	1840	1,00	1 840,00	
9	Болт клеммный М22х75 в сборе	шт.	1840	1,23	2 263,20	
10	Послеосадоочный ремонт ж.д. пути	м	250,07			

Фрагмент монтажа трубопровода на перенесенном участке (т.1-т.10)

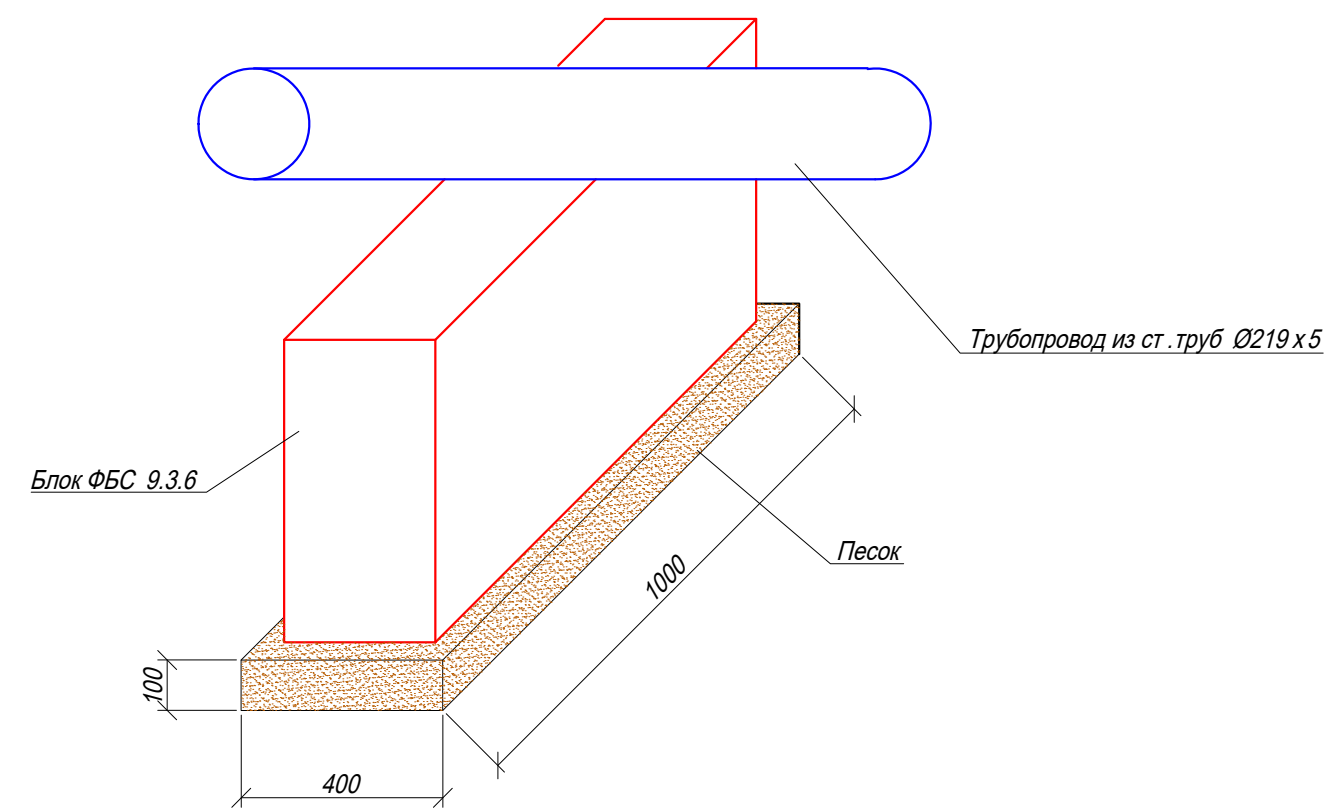

Сопутствующие работы				
1	Демонтаж трубопровода (байпас) из стальных труб ф219х5 (временный водопровод)	мп/кг	40,00/1055,60	40,00м*26,39кг/м=1055,60кг (см исп сх.№1)
2	Демонтаж блоков ФБС 9.3.6 (временный водпрвод)	шт/м3 кг	5/0,81 1 750,00	5шт*0,9м*0,6м0,3м=0,81м3 5шт*350кг/шт=1750,00кг
Восстановление трубопровода (байпас)				
1	Устройство песчаного основания h=100мм с уплотнением	м3	0,20	5шт*1м*0,4м*0,1м=0,2м3
2	Монтаж блоков ФБС 9.3.6 (ранее демонтированные)	шт/м3 кг	5/0,81 1 750,00	5шт*0,9м*0,6м0,3м=0,81м3 5шт*350кг/шт=1750,00кг
3	Прокладка трубопровода из стальных труб ф219х5 (ранее демонтированные)	мп/кг	39,00/1029,21	39,00м*26,39кг/м=1029,21кг

Примечание:
1. * Размеры для справок.
2. Соединение перенесенного участка трубопровода ф219х5мм в т.10 с существующим выполнено сваркой.
3. Место соединения покрыто грунтовкой и окрашено эмалью ПФ-115 (серая) в два слоя на длину не менее 200мм в каждую сторону.

					2024	КЗ/12-07- СП 1			
						Московская область , г. Коломна, ул. Партизан, д.42, территория АО " Коломенский Завод "			
Изм.	Кол.	Лист	№ док	Подпись	Дата	Ремонт и устройство пути №3 от СП 24 до СП 35.	Стадия	Лист	Листов
Руков. проекта		Арсеньев Д.С.			15.08		ИД	1	1
Нач. участка		Шинкарев М.В.			15.08				
Нач. участка		Денисов Д.Н.			15.08				
						Исполнительная схема №6 Укладка рельсошпальной решетки ж / д пути на участке ПК 0 - ПК 2+47,07. Перенос трубопровода	ООО "КИГЕОСТРОЙ "		

**Реестр № КЗ/12-07-СП1-06-1 документов о качестве
к Акту освидетельствования скрытых работ
№№ КЗ/12-07-СП1-06 от 15.08.2024г.**

Техническое задание к Договору подряда №КЗ/12-07-СП1 от 12.07.2024

№ п/п	Наименование материалов и оборудования	Документы качества	Дата документа	Количество листов
1	Рельс Р65 L=12,5м	Сертификат качества № 87-1966	От 31.03.2024г.	3
		Сертификат качества № 87-2613	От 27.04.2024г.	5
2	Шпала железобетонная Ш1	Технический паспорт №01600	От 16.03.2024г.	1
3	Накладка стыковая 1Р65	Паспорт качества № 1686.1	От 19.05.2022г.	1
4	Болт стыковой в сборе М27х160 (под накладку Р65)	Паспорт качества № 674	От 20.10.2023г.	1
5	Подкладка КБ-65	Паспорт качества № 1686.2	От 19.05.2022г.	1
6	Прокладка резиновая ЦП-143	Паспорт качества №277В	От 27.06.2024г.	1
7	Прокладка резиновая ЦП-328	Паспорт качества №279В	От 27.06.2024г.	1
8	Болт закладной М22х175 в сборе	Паспорт качества №53	От 31.01.2023г.	1
9	Болт клеммный М22х75 в сборе	Паспорт качества № Г21-1180	От 30.03.2023г.	1
11	Песок карьерный	Паспорт качества	От 22.06.2024г.	1

Составил: Начальник участка ООО "ЭлектроЭнергетика"

(должность)

Денисов Д. Н.

(фамилия, инициалы, подпись)

Продавец (Экспортер) / Seller (Exporter)
Публичное акционерное общество
**ЧЕЛЯБИНСКИЙ
МЕТАЛЛУРГИЧЕСКИЙ
КОМБИНАТ,**
РОССИЯ

СНЕЛ'УАВІНСК
МЕТАЛУРГІСАЛ
PLANT PAO,
RUSSIA

Грузополучатель, адрес, Consignee, address
ООО "ВСП74"
Россия 454080, ГОРОД ЧЕЛЯБИНСК
УЛИЦА ТРУДА ДОМ 197 ОФИС 2

Сертификат качества № 87-1966
Quality certificate No.

Лист 1
Sheet

Листов 1
Sheets

КОПИЯ ВЕРНА

Заказ № 280008
Order No

Поз. 1
Pos.

автомашина
Car

№ X800BA774, BX120774
No

Кол-во мест 24
Package Nos

Вид груз. мест
Type of packages

СВЯЗИ

Наименование продукции
Name of material

Рельсы железнодорожные широкой колеи

Метод производства
Steel-making practice

Конвертерная сталь
Охуген - blown Steel

Тех. требования заказа
Technical requirements of the order

ГОСТ Р 51045-2014;
ДТ350, без болтовых отверстий, класс
профиля - У, качество поверхности и
загрязненности НМВ - 2

НД Standards

N	Номера плавков Heat №	Усл. № плавки Сопл. heat №	№ парт. Lot №	Марка Grade Класс прочности, класс проката, класс стали.	Размеры Dimensions			Кол-во Quant.		Масса Weight		Сорт Class	Доп. требования Additional requirements
					Толщина Thickness мм	Ширина Width мм	Длина Length мм	шт. pieces	связки	нетто net, kg	брутто gross, kg		
1	K306237			K76Ф	PT65		12500	1		807		1	B503; В агрегате ООО "Металлург" №102; см. примечание; Рельсе PT65
2	K130964			K76Ф	PT65		12500	1		807		1	ГОСТ 51045-2014; ДТ350; класс проката - А501; Рельсе PT65
3	K231278			K76Ф	PT65		12500	1		807		1	ГОСТ 51045-2014; ДТ350; класс проката - А501; Рельсе PT65
4	K308964			K76Ф	PT65		12500	1		807		1	ГОСТ 51045-2014; ДТ350; класс проката - А501; Рельсе PT65
5	K231278			K76Ф	PT65		12500	3		2421		1	ГОСТ 51045-2014; ДТ350; класс проката - А501; Рельсе PT65
6	K127191			K76Ф	PT65		12500	1		807		1	ГОСТ 51045-2014; ДТ350; класс проката - А501; Рельсе PT65
7	K128171			K76Ф	PT65		12500	1		807		1	ГОСТ 51045-2014; ДТ350; класс проката - А501; Рельсе PT65
8	K129306			K76Ф	PT65		12500	7		5649		1	ГОСТ 51045-2014; ДТ350; класс проката - А501; Рельсе PT65
9	K124727			K76Ф	PT65		12500	4		3228		1	ГОСТ 51045-2014; ДТ350; класс проката - А501; Рельсе PT65
10	K130332			K76Ф	PT65		12500	1		807		1	ГОСТ 51045-2014; ДТ350; класс проката - А501; Рельсе PT65
11	K130332			K76Ф	PT65		12500	3		2421		1	ГОСТ 51045-2014; ДТ350; класс проката - А501; Рельсе PT65

Показатели качества товара. Quality characteristics of goods

Генеральный директор

Р.Х. Мананов

Указанный в настоящем товаросопроводительном документе товар соответствует по качеству требованиям заказа, действующим стандартам и техническим условиям. При переписке по вопросам качества ссылаться на № документа / It is hereby certified that the quality of goods mentioned in this shipping document is in conformity with the requirement of the order, standards and mentioned specifications. Please make reference to this certificate number in all correspondence regarding quality of the goods.

87-1966 ID серт. 3893172

Показатели качества товара. Quality characteristics of goods

Химический состав в % Chemical composition, %

№	C	Mn	Si	S	P	Cr	Ni	Cu	V	Ti	O2	Al	H2, ppm	Cu+Ni	Cu-Ni+Ti+Cr
1	0,77	1,12	0,36	0,010	0,012	0,05	0,03	0,01	0,09	0,002	0,0005	0,002	1,3	0,04	0,09
2	0,78	1,13	0,38	0,010	0,015	0,05	0,01	0,01	0,09	0,002		0,002	0,9	0,02	0,07
3	0,78	1,13	0,34	0,009	0,010	0,03	0,03	0,04	0,08	0,001		0,002	1,0	0,07	0,10
4	0,76	1,11	0,32	0,014	0,019	0,06	0,03	0,04	0,08	0,001		0,002	0,8	0,07	0,13
5	0,78	1,13	0,34	0,009	0,010	0,03	0,03	0,04	0,08	0,001		0,002	1,0	0,07	0,10
6	0,80	1,15	0,41	0,011	0,011	0,06	0,03	0,02	0,09	0,003		0,003	1,5	0,05	0,11
7	0,78	1,14	0,36	0,010	0,014	0,05	0,02	0,06	0,07	0,002		0,002	1,4	0,08	0,13
8	0,78	1,12	0,35	0,014	0,016	0,03	0,02	0,04	0,08	0,002		0,002	1,4	0,06	0,09
9	0,79	1,16	0,32	0,012	0,016	0,06	0,02	0,01	0,14	0,002	0,0012	0,003	1,7	0,03	0,09
10	0,77	1,14	0,32	0,009	0,007	0,03	0,02	0,02	0,08	0,002		0,003	1,4	0,04	0,07
11	0,77	1,14	0,32	0,009	0,007	0,03	0,02	0,02	0,08	0,002		0,003	1,4	0,04	0,07

Механические свойства
Mechanical properties

КОПИЯ ВЕРНА



Генеральный директор

Р.Х. Мананов


Копровые испытания
Falling weight tests

Результат

Result

Остаточные напряжения
Residual stresses

Расхождение, мм

Saw cut displacement, mm

№

№

Твердость, НВ на пов. кат. по длине
Hardness HB along running surface

в начале

At the beginning

в середине

In the middle

в конце

At the end

разность

Difference

№

№

Макроструктура
Macrostructure

№

№

Микроструктура
Microstructure

№

№

Указанный в настоящем товаросопроводительном документе товар соответствует по качеству требованиям заказа, действующим стандартам и техническим условиям. При переписке по вопросам качества ссылаться на № документа. It is hereby certified that the quality of goods mentioned in this shipping document is in conformity with the requirement of the order, standards and mentioned specifications. Please make reference to this certificate number in all correspondence regarding quality of the goods.

87-1966

ID серт. 3893172

Маркировка / Marking Торцы головок рельс замаркированы краской синего цвета.

Data /Date/ 31.03.2024

http://cmk-otk-cert01.mechel.com/otk_cert/cert.php

Исполнитель И.А. Ковалев

87102



87-1966

ID cept. 3893172

Продавец (Экспортер) / Seller (Exporter)
Публичное акционерное
общество
ЧЕЛЯБИНСКИЙ
МЕТАЛЛУРГИЧЕСКИЙ
КОМБИНАТ,
РОССИЯ

СНЕЛЮАВИНСК
МЕТАЛЛУРГИКАЛ
ПЛАНТ РАО,
РУССИА

Грузополучатель, адрес, Consignee, address
ООО "ВСП74"
Россия 454080, ГОРОД ЧЕЛЯБИНСК
УЛИЦА ТРУДА ДОМ 197 ОФИС 2

Сертификат качества № 87-2613
Quality certificate No.

Лист 1 Листов 1
Sheet Sheets

КОПИЯ ВЕРНА

Заказ № 280008 Поз. 1 Автоматшина № В128НК174, ВК347274
Order No Pos. Car No

Кол-во мест 24 Вид груз. мест СВЯЗКИ
Package Nos Type of packages

Наименование продукции
Name of material

Метод производства
Steel-making process

Тех. требования заказа Technical requirements of the order
НД Standards

Рельсы железнодорожные широкой колеи

Конвертерная сталь
Охуген - blown Steel

ГОСТ Р 51045-2014;
ДТ350, без болтовых отверстий, класс
профиля - У, качество поверхности и
загрязненности НМВ - 2

N	Номера плавок Heat №	Усл. № плавки Сопл. heat №	№ парт. Lot №	Марка Grade Класс прочности, класс проката, класс стали.	Размеры Dimensions		Кол-во Quant.		Масса Weight	Сорт Class	Доп. требования Additional requirements
					Толщина Thickness mm	Ширина Width mm	Длина Length mm	шт. pieces	связки	нетто net, kg	
1	K228388			K76Ф	PT65		12500	2		1610	1
2	K125861			K76Ф	PT65		12500	1		805	1
3	K127442			K76Ф	PT65		12500	1		805	1
4	K233075			K76Ф	PT65		12500	1		805	1
5	K233280			K76Ф	PT65		12500	1		805	1
6	K310905			K76Ф	PT65		12500	1		805	1
7	K233278			K76Ф	PT65		12500	2		1610	1
8	K233287			K76Ф	PT65		12500	1		805	1
9	K233280			K76Ф	PT65		12500	2		1610	1
10	K232273			K76Ф	PT65		12500	1		805	1
11	K233271			K76Ф	PT65		12500	1		805	1
12	K131532			K76Ф	PT65		12500	1		805	1
13	K307627			K76Ф	PT65		12500	1		805	1
14	K233282			K76Ф	PT65		12500	1		805	1
15	K306810			K76Ф	PT65		12500	1		805	1
16	K126850			K76Ф	PT65		12500	1		805	1



В адрес ООО «Металлург»
А202: отгрузка: Рельсы PT65
У501: ДТ350 ГОСТ 30516-97,
У303: ГОСТ 51045-2014 12,5м
У204, У403: 19320 кв.

Генеральный
директор

Д. Мананов


Указанный в настоящем товаросопроводительном документе товар соответствует по качеству требованиям заказа, действующим стандартам и техническим условиям. При переписке по вопросам качества ссылаться на №
Документа. It is hereby certified that the quality of goods mentioned in this shipping document is in conformity with the requirement of the order, standards and mentioned specifications.
Please make reference to this certificate number in all correspondence regarding quality of the goods.

87-2613 ID серт. 3903733

Номера плавок Heat №	Усл. № плавки Сопл. heat №	№ парт. Lot №	Марка Класс прочности, класс проката, класс стали.	Размеры Dimensions			Кол-во Quant.	Масса Weight		Сорт Class	Доп. требования Additional requirements
				Толщина Thickness мм	Ширина Width мм	Длина Length мм		нетто net, kg	брутто gross, kg		
17	K229143		K76Ф	П165		12500	1	805		1	G105;
18	K127457		K76Ф	П165		12500	1	805		1	G104;
19	K128117		K76Ф	П165		12500	1	805		1	G201;
20	K125002		K76Ф	П165		12500	1	805		1	B502;
21	K233287		K76Ф	П165		12500	1	805		1	B502;

Показатели качества товара. Quality characteristics of goods

Химический состав в % Chemical composition, %													
№	C	Mn	Si	S	P	Cr	Ni	Cu	V	Ti	O2	Al	H2, ppm
1	0,77	1,09	0,37	0,012	0,011	0,05	0,03	0,01	0,09	0,002		0,002	1,8
2	0,79	1,16	0,32	0,010	0,017	0,04	0,02	0,02	0,10	0,002		0,002	0,9
3	0,77	1,10	0,33	0,008	0,014	0,08	0,03	0,02	0,09	0,002	0,0011	0,003	1,0
4	0,77	1,11	0,32	0,009	0,012	0,05	0,02	0,02	0,08	0,002		0,002	1,1
5	0,78	1,10	0,33	0,012	0,013	0,05	0,02	0,01	0,09	0,002		0,002	0,9
6	0,79	1,13	0,35	0,011	0,013	0,04	0,02	0,02	0,09	0,002	0,0013	0,002	1,1
7	0,77	1,13	0,35	0,009	0,009	0,03	0,02	0,03	0,09	0,001		0,002	1,5
8	0,78	1,14	0,33	0,012	0,008	0,04	0,02	0,02	0,09	0,002		0,002	1,5
9	0,78	1,10	0,33	0,012	0,013	0,05	0,02	0,01	0,09	0,002		0,002	0,9
10	0,77	1,14	0,34	0,010	0,015	0,03	0,01	0,05	0,08	0,002		0,003	1,3
11	0,78	1,15	0,36	0,009	0,015	0,04	0,02	0,01	0,09	0,002		0,003	1,1
12	0,80	1,15	0,34	0,011	0,012	0,03	0,02	0,01	0,08	0,002	0,0009	0,002	1,8
13	0,78	1,16	0,33	0,008	0,011	0,03	0,02	0,02	0,09	0,002		0,003	1,4
14	0,78	1,08	0,37	0,011	0,012	0,04	0,02	0,02	0,08	0,002		0,003	1,5
15	0,79	1,14	0,39	0,007	0,013	0,03	0,02	0,03	0,09	0,003	0,0006	0,003	0,9
16	0,79	1,17	0,35	0,010	0,017	0,06	0,03	0,02	0,08	0,002		0,003	1,7
17	0,78	1,13	0,31	0,011	0,018	0,06	0,03	0,02	0,09	0,002		0,002	1,3
18	0,77	1,12	0,39	0,012	0,010	0,03	0,02	0,02	0,09	0,002		0,003	1,0
19	0,77	1,13	0,36	0,009	0,011	0,06	0,03	0,04	0,09	0,002		0,003	1,2
20	0,77	1,12	0,32	0,009	0,014	0,04	0,02	0,01	0,09	0,002		0,003	1,6
21	0,78	1,14	0,33	0,012	0,008	0,04	0,02	0,02	0,09	0,002		0,002	1,5

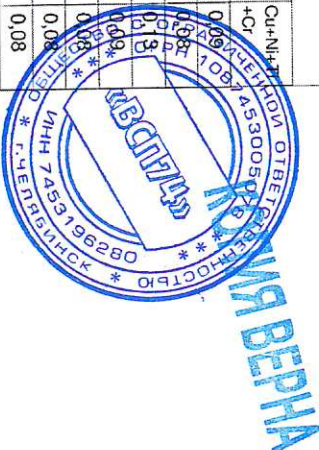

Генеральный
директор


[Signature]
Р.Х. Мананов

Указанный в настоящем товаросопроводительном документе товар соответствует по качеству требованиям заказа, действующим стандартам и техническим условиям. При переписке по вопросам качества ссылаться на № документа. It is hereby certified that the quality of goods mentioned in this shipping document is in conformity with the requirement of the order, standards and mentioned specifications. Please make reference to this certificate number in all correspondence regarding quality of the goods.

87-2613 ID серт. 3903733

Quality characteristics of goods

Неметалл, включення, мм		Non-metallic inclusions	
№			
1	Удовл.		
2			
3	Удовл.		
4			
5			
6	Удовл.		
7			
8			
9			
10			
11			
12			
13			
14			
15	Удовл.		
16			
17			
18			
19			
20			
21			

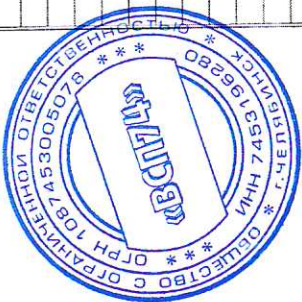

КОПИЯ ВЕРНА

Генеральный директор

Handwritten signature

Р.Х. Мананов

Указанный в настоящем товаросопроводительном документе товар соответствует по качеству требованиям заказа, действующим стандартам и техническим условиям. При этом документом не подтверждаются и не гарантируются свойства, качества и характеристики, не указанные в заказе. 

87-2613

ID cept. 3903733

Показатели качества товара. Quality characteristics of goods

Механические св-ва Mechanical properties			Копровые испытания Falling weight tests		Остаточные напряжения Residual stresses		Твердость, НВ на пов. кат. по длине Hardness HB along turning surface			
Бр. сопр. N/mm2 Tensile strength	Отн. удли. % Elongation (A)	Уд. вяз. КСУ Дж/см2 Impact strength	№	Результат Result	Расхожден. паза, мм Saw cut displacement, mm	№	в начале At the beginning	в середине In the middle	в конце At the end	разность Difference
21		19,0	1	Удовл.		1			367	
			2			2			375	
			3	Удовл.		3			385	
			4			4			372	
			5			5			378	
			6	Удовл.		6			378	
			7			7			374	
			8			8			361	
			9			9			378	
			10			10			364	
			11			11			380	
			12			12			365	
			13			13			378	
			14			14			374	
			15	Удовл.		15			366	
			16			16			375	
			17			17	365	365	362	3
			18			18			368	
			19			19			364	
			20			20			378	
			21			21			361	



КОПИЯ ВЕРНА

Генеральный
директор

Р.К. Иванов

Указанный в настоящем товаросопроводительном документе товар соответствует по качеству требованиям заказа, действующим стандартам и техническим условиям. При переписке по вопросам качества ссылаться на № документа. It is hereby certified that the quality of goods mentioned in this shipping document is in conformity with the requirement of the order, standards and mentioned specifications. Please make reference to this certificate number in all correspondence regarding quality of the goods.

87-2613

ID серт. 3903733

Показатели качества товара. Quality characteristics of goods

Макроструктура Macrostructure		Микроструктура Microstructure	
№		№	
1		1	Удовл.
2		2	
3		3	Удовл.
4		4	
5		5	
6		6	Удовл.
7		7	
8		8	
9		9	
10		10	
11		11	
12	Удовл.	12	
13		13	
14		14	
15		15	Удовл.
16		16	
17		17	
18		18	
19		19	
20		20	
21		21	

Примечание Указанная в сертификате качества продукция прошла полный цикл изготовления и контроля на ПАО ЧМК. Результаты неразрушающего контроля удовлетворительны.
Согласно заказа допускается выгнутая маркировка в соответствии с п. 3.13.1.1, маркировка клеемочной машинной в соответствии с п. 13.2.1. ГОСТ Р51685-2022.

Маркировка / Marking Торцы головок рельс замаркированы краской синего цвета.

Сертификат № 87-2613 Дата 27.04.2024
Certificate No /Date/
Подлинность документа о качестве можно проверить на сайте http://cmk-otk-cert01.mechel.com/otk_cert/cert.rhr

Подписи: ОТК  Е.Г. Арсенченко
Исполнитель  ОТДЕЛ ТЕХНИЧЕСКОГО КОНТРОЛЯ
ДЛЯ СЕРТИФИКАТОВ № 87



Генеральный директор



Р.К. Мананов

КОПИЯ ВЕРНА

Указан, что в настоящем товаросопроводительном документе товар соответствует по качеству требованиям заказа, действующим стандартам и техническим условиям. При переписке по вопросам качества ссылаться на № документа. / It is hereby certified that the quality of goods mentioned in this shipping document is in conformity with the requirement of the order, standards and mentioned specifications.
Please make reference to this certificate number in all correspondence regarding quality of the goods.

87-2613

ID серт. 3903733

225687, г. Микашевичи,
Лунинецкий район,
Брестская область
тел./факс (1647) 43-801,
43-806

ОАО "Спецжелезобетон" г. Микашевичи

ЕАС

ТЕХНИЧЕСКИЙ ПАСПОРТ № 01600

Выдан: АО "НТПК"

Дата выдачи 16.03.2024

Изделие	Шпалы железобетонные для раздельного рельсового скрепления с резьбовым креплением рельса и подкладки к шпале тип I, подтип Ш1		
Партия	№101-147		
Сорт	первый		
Количество:	шт.	476	

Дата изготовления: 2024 г.

Нормативная документация

ГОСТ 33320-2015 "Шпалы железобетонные для железных дорог"; КД: РЧ 2002-02.01.000

Параметры качества изделий:

Передаточная прочность бетона, Мпа	43.3
Класс бетона по прочности на сжатие	B40
Удельная эффективная активность естественных радионуклидов Аэфф	82 Бк/кг
Морозостойкость	F200
Сертификат соответствия требованиям ТР ТС 003/2011 (номер, дата)	№ ЕАЭС ВУ/112 02.01. ТР003 064.01 00172 срок действия с 26.05.2023 по 25.05.2028
Сертификат соответствия (указать номер, дату выдачи и срок действия)	№ ВУ/112 05.01.022.02 00411 от 02.10.2023 до 01.10.2026
Система менеджмента качества в соответствии с требованиями СТБ ISO 9001-2015	



Ярмолич В.В.
(подпись, ФИО)

С

Паспорт качества № 1686.1

ОТК-32/Р4 от 19.05.2022

ООО "Нижнесалдинский металлургический завод"
624742, г. Нижняя Салда, ул. Энгельса, 1

Отгрузка по договору № от 2024 г.

Грузоотправитель
Грузополучатель

Общество с ограниченной ответственностью "Нижнесалдинский металлургический завод" Свердловская область, г. Нижняя Салда, ул.Энгельса, 1 83434532-671

Общество с ограниченной ответственностью "ВСН 74"

Дата выписки: 25.11.2024

Вагон № Н96РМ196

Код способа отправления: 2

Адрес
Грузополучателя
Код получателя
Конечный
получатель

454080, Челябинская обл, Челябинск г, Труда ул, дом № 197 тел.+7 (351) 723-07-57

КОПИЯ ВЕРНА

Наименование продукции: Накладка рельсовая двухголовая 1 Р65

Сертификат соответствия Выдан 12.03.2020г. № ЕАЭС RU С-RU.ЖТ02.В.00382/20
Действителен до 11.03.2025 г., серия RU № 0201982

НД : ГОСТ 33184-2014

№ п/п	Дата изготовления	Номер партии	Масса партии в тоннах	Тип	Сорт	Термоупрочнение
1	14.11.2024	270	6,000	1 Р65	1	Защита воло-волоушной смесью с самоотпуском
ИТОГО			6,000			

По вопросам несоответствия товара по качеству или количеству обращаться в ООО "НСМЗ" на адрес info@nsmz.ru

В результате испытаний и освидетельствования указанные в сертификате накладке сертифицированы (декларированы) и соответствуют требованиям 1 сорта ГОСТ 33184-2014

Гарантийный срок службы накладок 1 Р65 с момента укладки в путь при условии соблюдения установленных правил транспортировки, выгрузки, хранения, сборки, укладки, эксплуатации и текущего содержания пути составляет пять лет

Способ утилизации-передача потребителем для использования в производстве в качестве металлургического сырья (код отхода 1 61 010001 20 5, класс опасности для окружающей среды - 5 (малоопасен).

Назначенный срок службы, по истечению которого накладки считаются непригодными для использования по назначению, составляет 15 лет.



Накладка Р65 - 3268,96 кг.
ООО "Металлургический завод"

Генеральный директор

Р.Х. Мананов

Представитель ОТК

Зарубина Л.Ю.
расшифровка подписи

Дата печати 25.11.2024

Паспорт качества №674

Декларация о соответствии ЕАЭС
№ RU Д-RU.ЖТО2.В.00509/20
Срок действия по 25.09.2025г.

г. Новокузнецк

20.10.2023

1. Наименование продукции :

Болты для рельсовых стыков М27-8gx160.88.35, изготавливаемых по ГОСТ 11530-2014

2. Производитель : ООО "УК "Кузбасстрасмет"

3. Адрес производителя: 654063 Кемеровская область-Кузбасс, г.Новокузнецк, ул. Рудокопровая 42

4. Нормативная документация (ГОСТ, ОСТ, технические условия и т.д.):
ГОСТ 11530-2014

5. Номер договора : УК-965 от 30.03.2022

6. Количество продукции:

Марка стали	Количество, тн
35	11,200

10 шт. ООО "Шенрок" отгружено:
Болт стыковой с шайбой М27х160-322кг.

Генеральный директор



Р.Х. Мананов

7. Получатель, адрес получателя: ООО "ВСП74", Челябинская обл., г. Челябинск, ул. Труда, дом №197

8. Примечание:

Продукция:

Болты для рельсовых стыков М27-8gx160.88.35, изготавливаемых по ГОСТ 11530-2014 по результатам приемо-сдаточных испытаний признана годной.


Условия хранения болтов для рельсовых стыков - 6 по ГОСТ 15150-69.

Назначенный срок службы болтов для рельсовых стыков 3 года.

Болты для рельсовых стыков не являются вредными для окружающей среды. После завершения срока эксплуатации, утилизация болтов должна осуществляться путем сдачи в металлолом.

Представитель производителя:

Начальник ОТК
В.А. Борщевский

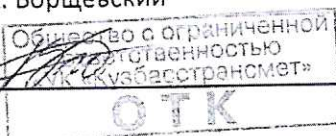

Паспорт качества № 1686.2

ОТК-09/Р5 от 19.05.2022

ООО "Нижнесалдинский металлургический завод"
624742, г.Нижняя Салда, ул. Энгельса, 1
Отгрузка по договору № от 2024 г.

Грузоотправитель Общество с ограниченной ответственностью "Нижнесалдинский металлургический завод" Свердловская область, г. Нижняя Салда, ул.Энгельса, 1 83434532-671
Грузополучатель Общество с ограниченной ответственностью "ВСП 74"

Дата выписки: 25.11.2024

Вагон (машина) Н96РМ196

Код способа отправления: 2

Адрес 454080, Челябинская обл, Челябинск г, Труда ул, дом № 197 тел.+7 (351) 723-07-57
Грузополучателя

Код получателя
Конечный ГУНДОГДЫ ИП Рег. номер 101211005042
получатель

Наименование продукции: ПОДКЛАДКА КБ-65

Выдан 30.07.2020г. Сертификат соответствия № ЕАЭС RU С-РУ.ЖТ02.В.00488/20
Действителен до 29.07.2025 г., серия RU № 0241338

НД (ГОСТ, ТУ) : ГОСТ 16277-2016, ТУ 14-2Р-294-2005 ГОСТ 380-2005

№ п/п	Марка стали	Тип продукции	Номер партии	Фактическая масса продукции в тоннах	Сорт	Степень точности
1	СТЗСП	КБ-65	770	3.000	1	Повышенная
2	СТЗСП	КБ-65	771	10.000	1	Повышенная
ИТОГО				13.000		

По вопросам несоответствия товара по качеству или количеству обращаться в ООО "НСМЗ" на адрес info@nsmz.pro
В результате испытаний и освидетельствования указанные в паспорте подкладки КБ-65 сертифицированы (декларированы) принятыми и соответствуют требованиям 1 сорта ГОСТ 16277-2016, ТУ 14-2Р-294-2005
Гарантийный срок службы подкладок КБ-65 с момента укладки в путь при условии соблюдения установленных правил эксплуатации, хранения, сборки, укладки, эксплуатации и текущего содержания пути составляет десять лет
Способ утилизации-передана потребителям для использования в производстве в качестве металлургического сырья (магномаслен).



Адрес ООО "Нижнесалдинский металлургический завод"
г. Нижняя Салда, ул. Энгельса, 1
Отгрузка КБ-65 - 7016 кг

Генеральный директор

Представитель ОТК

подпись

Зарубина Л.Ю.

расшифровка подписи

Р.Х. Мананов

Дата печати 25.11.2024

РОССИЙСКАЯ ФЕДЕРАЦИЯ
Общество с ограниченной ответственностью
«Брянскрезинотехника»
Россия, 241022, г. Брянск, ул. Комарова, д. 35,
ИНН/КПП 3255052427/325701001
Тел: +7(920) 868-44-44; +7(980) 315-40-77

КОПИЯ ВЕРНА

ПАСПОРТ качества №277В
Прокладка резиновая ЦП-143
ТУ 2539-161-01124323-2003

Номер партии №277В

Марка резиновой смеси: 6190

Количество прокладок: 10 000 шт

Масса нетто расчетная: 3 000 кг

Размеры прокладки: 165x148x15 мм

Дата изготовления: июнь 2024 г.



Входное
В адрес ООО «Шширокк»
Вручено:

Прокладка ЦП-143 - 1022 шт.

Генеральный
директор

Результат проверки:

Продукция соответствует требованиям ТУ 2539-161-01124323-2003

Начальник ОТК



Исх. №329 от 27 июня 2024 г.

РОССИЙСКАЯ ФЕДЕРАЦИЯ
Общество с ограниченной ответственностью

«Брянскрезинотехника»

Россия, 241022.Брянская обл., г. Брянск, ул. Комарова, д. 35, оф.1
ИНН/КПП 3255052427/325701001
Тел: +7(920) 868-44-44; +7(980) 315-40-77

КОПИЯ ВЕРНА

ПАСПОРТ качества №279В
Прокладка резиновая ЦП-328
ТУ 2539-161-01124323-2003

Номер партии №279В

Марка резиновой смеси: 6190

Количество прокладок: 5 000 шт

Масса нетто расчетная: 3 550 кг

Размеры прокладки: 399x145x25 мм



ООО «Мехрокс»

Исполнитель:

Прокладка ЦП-328-1022 шт

Дата изготовления: май 2024г.

Генеральный
директор

Р.Х. Мананов

Результат проверки:

Продукция соответствует требованиям ТУ 2539-161-01124323-2003

Начальник ОТК



Исх.№329 от 27 июня 2024 г.



ММК-МЕТИЗ

Открытое акционерное общество
"Магнитогорский метизно-
калывровочный завод "ММК-
МЕТИЗ" (ОАО "ММК-МЕТИЗ") ул.
Метизников, 5,
г. Магнитогорск, Челябинская
область, Россия, 455019
Телефоны: сбыт 8(3519) 24-70-33,
факс 25-46-00,
начальник ЦКП 8(3519) 24-14-09
E-mail: quality@mmk-metiz.ru

ПАСПОРТ КАЧЕСТВА № Г21-1180

Дата выдачи паспорта

30.03.2023 10:01

Продавец

ОАО МАГНИТОГОРСКИЙ МЕТИЗНО-КАЛЫВРОВОЧНЫЙ ЗАВОД ММК-МЕТИЗ

Грузополучатель

ОБЩЕСТВО С ОГРАНИЧЕННОЙ ОТВЕТСТВЕННОСТЬЮ "МАММЕТИЗСЕРВИС"

Наименование продукции

Болты клеммные для рельсовых креплений ж/д пути, Гайки для клеммных и закладных болтов рельсовых креплений ж/д пути

Договор № МК209679

Доставка № МК2096792096790078-

Транспортное средство (вид транспорта, номер)

МАЗ С225АС/74 ВР7915/74

№ ЕАЭС N RU Д-РУ ЖТО2.В.00708/21 с 09.06.2021г. по 04.06.2026г. № ЕАЭС RU С-РУ ЖТО2.В.01148/22 с 17.03.2022г. по 16.03.2027г.
№ ЕАЭС N RU Д-РУ ЖТО2.В.00048/22 с 16.03.2022г. по 22.02.2027г.

ПОКАЗАТЕЛИ КАЧЕСТВА

№ п/п	Условное обозначение	Марка стали	Номер плавки	Номер партии	Условное обозначение ОАО "ММК-МЕТИЗ"	Предел прочности на растяжение, Р _м , МПа	Напряжение от пробной нагрузки, Sp, МПа	Пробная нагрузка, ка, Н	Испытания на длительный изгиб	Пружины на изгибные свойства	Тех. кратное обжатие	Тверд. дость, НРС	Тверд. дость, НВ	Тверд. дость, НВW	Ударная вязкость (работа удара), Дж	Консервация	Вид упаковки	Нето, т	Брутто, т	Коли-чество мест	Коли-чество штук
1	Болт М22-8g/5.48 ГОСТ 16016-2014	10	894755	А86-9000.22	М 22	486-492	-	-	-	-	-	-	-	-	-	ТехОИ л	Магний контейнер	2	2.004	2	-
2	Гайка М22-7H.5 ГОСТ 16018-2014	35	890159	А86-440.3.31.23	М	-	-	190900	-	-	-	-	-	-	-	ТехОИ л	Магний контейнер	1	1.002	1	-
3	Гайка М22-7H.5 ГОСТ 16018-2014	35	890161	А86-406.4.2.2.3	М	-	-	190900	-	-	-	-	-	-	-	ТехОИ л	Магний контейнер	1	1.002	1	-
Итого																		4	4.008	4	дык

Контроль ЦКП СОГЛАШЕВ НАТАЛЬЯ ИВАНОВНА

Подпись

М.П.

Дата печати паспорта

30 марта 2023



М.П.

Срок защиты консервирующего материала - 12 мес.
По результатам приемо-сдаточных испытаний и приемочного контроля продукция признана пригодной для использования по назначению
Гайки М22-7H.5 ГОСТ 16018-2014 прошли периодические испытания на трехкратное завинчивание и отвинчивание, результаты удовлетворительные

Используйте QR-код (либо www.qr.mmk.ru) для проверки подлинности сертификата/паспорта качества. Обратная связь на сайте www.mmk-metiz.ru в разделе "Покупателям"

В адрес ООО "Мамметизсервис"
Бонн кешинг Мадхтс

Гайка Мад

Генеральный директор

Р.А. Мананов

КОПИЯ ВЕРНА

Паспорт качества №53

КОПИЯ ВЕРНА

Декларация о соответствии
ЕАЭС № RU Д-RU.ЖТ02.В.00393/20
Срок действия по 05.02.2025г.

г. Новокузнецк

31.01.2023

1. Наименование продукции :

Болты закладные для рельсовых скреплений железнодорожного пути М22-8g x175.58, изготавливаемых по ГОСТ 16017-2014 и чертежу № 19-1007.01

2. Производитель : ООО "УК "Кузбастрансмет"

3. Адрес производителя: 654063, Кемеровская обл., г.Новокузнецк, ул. Рудокопровая 42

4. Нормативная документация (ГОСТ, ОСТ, технические условия и т.д.):

ГОСТ 16017-2014 и чертеж № 19-1007.01

5. Номер договора :

6. Количество продукции, № партии:

№ партии	Дата изготовления	Марка стали	Количество
17	24.06.2022	20	1,000
18	28.06.2022	20	1,000
22	08.07.2022	20	1,000
25	23.07.2022	20	2,000
27	28.07.2022	20	1,500
52	06.12.2022	20	3,000
Итого:			9,500

В адрес ООО «Шенрок»
отгружено:
Болт закладной М22х175

Генеральный директор

7. Получатель, адрес получателя:

ООО "ВСП74", Челябинская обл., г. Челябинск, ул Труда, д. 197

Р.Х. Мананов

8. Примечание:

Продукция:

Болты закладные для рельсовых скреплений железнодорожного пути М22-8g x175.58, изготавливаемых по ГОСТ 16017-2014 и чертежу №19-1007.01 по результатам приемо-сдаточных испытаний признана годной.

Назначенный срок службы болтов закладных 5 лет

Условия хранения болтов закладных - 6 по ГОСТ 15150-69.

Болты закладные не являются вредными для окружающей среды. После завершения срока эксплуатации, утилизация болтов закладных должна осуществляться путем сдачи в металлолом.

Представитель производителя:

Начальник ОТК

В.А. Борщевский

Производитель ООО «Седрус»
125252, г. Москва, ул. Зорге, д.28, к.1, 5 эт, пом 6, комн 42.
т. (495) 777-00-05

Дата 22/06/24

Паспорт качества

- Октябрьское месторождение. Песок карьерный, карта 2/24 уч 3. Объем 1000 куб.**
- класс песка **I класс**
- группа **мелкий**
- содержание посторонних засоряющих примесей **не обнаружено**
- зерновой состав песка:

№ п/п	Показатель	Нормативное значение	Фактическое значение
1	Полный остаток на сите 5 мм,	5	1,1
2	Полный остаток на сите 0,63 мм	10-30	14,25
3	Содержание фр менее 0,16 мм, не более	10	9,43
4	Модуль крупности	1,5-2,0	1,44
5	Содержание глины в комках, % не более	0,35	0,2
6	Содержание вредных компонентов и примесей	отс	отс
7	Наличие засоряющих примесей	отс	отс
8	Удельную эффективную активность естественных радионуклидов, Бк/кг	370	114
9	Коэффициент фильтрации, м/сут	отс	4,02
10	Насыпная плотность, влажный в г/см3	отс	1,50

Заключение: песок соответствует ГОСТ 8736-2014 «Песок для строительных работ»

Анализ провёл:



Ведущий инженер по качеству Музыкантова Е.А.

Объект капитального строительства:

«Ремонт и устройство пути №3 от СП24 до СП35 по адресу: Московская область, г. Коломна, ул. Партизан, д.42, территория АО «Коломенский завод»

(наименование проектной документации, почтовый или строительный адрес объекта капитального строительства)

Застройщик (технический заказчик, эксплуатирующая организация или региональный оператор):

АО «Коломенский завод» ОГРН 1025002737242, ИНН 5022013517, 140408, Московская обл., г. Коломна, ул. Партизан, д.42

(фамилия, имя, отчество, адрес места жительства, ОГНИП, ИНН индивидуального предпринимателя, наименование, ОГРН, ИНН, место нахождения юридического лица, телефон/факс, наименование, ОГРН, ИНН саморегулируемой организации, членом которой является – для индивидуальных предпринимателей и юридических лиц; фамилия, имя, отчество, паспортные данные, адрес места жительства, телефон/факс – для физических лиц, не являющихся индивидуальными предпринимателями)

Лицо, осуществляющее строительство: ООО «КиКГЕОСТРОЙ», ОГРН 1127747247704, ИНН 7709918820, 109004, Г.МОСКВА, УЛ. ЗЕМЛЯНОЙ ВАЛ, Д.65, КВ.59, тел. +7 (495) 915-24-71, член саморегулируемой ассоциации СРО «МАС» регистрационный номер СРО-С-148-24122009

(фамилия, имя, отчество, адрес места жительства, ОГНИП, ИНН индивидуального предпринимателя, наименование, ОГРН, ИНН, место нахождения юридического лица, телефон/факс, наименование, ОГРН, ИНН саморегулируемой организации, членом которой является)

Лицо, осуществляющее подготовку проектной документации: ООО «КиКГЕОСТРОЙ», ОГРН 1127747247704, ИНН 7709918820, 109004, Г.МОСКВА, УЛ. ЗЕМЛЯНОЙ ВАЛ, Д.65, КВ.59, тел. +7 (495) 915-24-71, член саморегулируемой ассоциации СРО «Объединение проектировщиков «УниверсалПроект», регистрационный номер СРО-П-179-12122012

(фамилия, имя, отчество, адрес места жительства, ОГНИП, ИНН индивидуального предпринимателя, наименование, ОГРН, ИНН, место нахождения юридического лица, телефон/факс, наименование, ОГРН, ИНН саморегулируемой организации, членом которой является)

Лицо, осуществляющее строительство, выполнившее работы, подлежащие освидетельствованию:

1. ООО «ШЕЛПРОКК», ОГРН 1237700462427, ИНН 9726048866, 117535, Г.МОСКВА, МУНИЦИПАЛЬНЫЙ ОКРУГ ЧЕРТАНОВО ЮЖНОЕ, ПРОЕЗД 3-Й ДОРОЖНЫЙ, Д. 6, К. 2, член саморегулируемой ассоциации «Архитектурное наследие», регистрационный номер СРО-С-230-07092010

2. ООО «ЭлектроЭнергетика», ОГРН 1175074004698, ИНН 5037011400, 142281, Московская обл., г. Протвино, Кременковское ш., д. 5, член саморегулируемой ассоциации «Объединение Специализированных Организаций Профессиональные Строители», регистрационный номер СРО-С-219-21042010

(фамилия, имя, отчество, адрес места жительства, ОГНИП, ИНН индивидуального предпринимателя, наименование, ОГРН, ИНН, место нахождения юридического лица, телефон/факс, наименование, ОГРН, ИНН саморегулируемой организации, членом которой является)

АКТ**освидетельствования скрытых работ**

№ КЗ/12-07-СП1-07

«28» августа 2024г.

(дата составления акта)

Представитель застройщика (технического заказчика, эксплуатирующей организации или регионального оператора) по вопросам строительного контроля:

Инженер строительного надзора ОЭРЗиС АО «Коломенский завод» Никифоров С.И., распоряжение №501/101 от 25.06.2024г.

(должность, фамилия, инициалы, идентификационный номер в национальном реестре специалистов в области строительства, реквизиты распорядительного документа, подтверждающего полномочия, с указанием наименования, ОГРН, ИНН, места нахождения юридического лица, фамилии, имени, отчества, адреса места жительства, ОГНИП, ИНН индивидуального предпринимателя)

Представитель лица, осуществляющего строительство:

Руководитель проекта ООО «КиКГЕОСТРОЙ» Арсеньев Д.С. приказ №1-КЗ от 20.06.2024г.

(должность, фамилия, инициалы, реквизиты распорядительного документа, подтверждающего полномочия)

Представитель лица, осуществляющего строительство, по вопросам строительного контроля (специалист по организации строительства):

(должность, фамилия, инициалы, идентификационный номер в национальном реестре специалистов в области строительства, реквизиты распорядительного документа, подтверждающего полномочия)

Представитель лица, осуществляющего подготовку проектной документации:

(должность, фамилия, инициалы, реквизиты распорядительного документа, подтверждающего полномочия, с указанием наименования, ОГРН, ИНН, места нахождения юридического лица, фамилии, имени, отчества, адреса места жительства, ОГНИП, ИНН индивидуального предпринимателя, наименование, ОГРН, ИНН саморегулируемой организации, членом которой является указанное юридическое лицо, индивидуальный предприниматель)

Представитель лица, выполнившего работы, подлежащие освидетельствованию:

1. Старший прораб ООО «ШЕЛПРОКК» Шинкарев М.В., приказ №13 от 26.06.2024г.

2. Начальник участка ООО «ЭлектроЭнергетика» Денисов Д.Н., приказ № 01/06 от 20.06.2024г.

(должность, фамилия, инициалы, реквизиты распорядительного документа, подтверждающего полномочия, с указанием наименования, ОГРН, ИНН, места нахождения юридического лица, фамилии, имени, отчества, адреса места жительства, ОГНИП, ИНН индивидуального предпринимателя)

а также иные представители лиц, участвующих в освидетельствовании:

(должность с указанием наименования организации, фамилия, инициалы, реквизиты распорядительного документа, подтверждающего полномочия)

произвели осмотр работ, выполненных

ООО "ШЕЛПРОКК", ООО "ЭлектроЭнергетика"

(наименование лица, выполнившего работы, подлежащие освидетельствованию)

и составили настоящий акт о нижеследующем:

1. К освидетельствованию предъявлены следующие работы:

Балластировка, выправка и рихтовка ж/д пути на участке ПК0- ПК2+47,07

(наименование скрытых работ)

2. Работы выполнены по проектной документации

Техническое задание к Договору подряда №КЗ/12-07-СП1 от 12.07.2024

(номер, другие реквизиты чертежа, наименование проектной и/или рабочей документации, сведения о лицах, осуществляющих подготовку раздела проектной и/или рабочей документации)

3. При выполнении работ применены:

Щебень из плотных горных пород фр. 20-40 – паспорт продукции № 142 от 11.03.2022г.

(наименование строительных материалов (изделий), реквизиты сертификатов и/или других документов, подтверждающих их качество и безопасность)

4. Предъявлены документы, подтверждающие соответствие работ предъявляемым требованиям:

Исполнительная схема №7 Балластировка, выправка и рихтовка ж/д пути на участке ПК0- ПК2+47,07

(исполнительные схемы и чертежи, результаты экспертиз, обследований, лабораторных и иных испытаний выполненных работ, проведенных в процессе строительного контроля)

5. Даты: начала работ: «16» Августа 2024 г.

окончания работ: «28» Августа 2024 г.

6. Работы выполнены в соответствии:

СП 37.13330.2012 «Промышленный транспорт», СП 119.13330.2017 «Железные дороги колеи 1520 мм», СП 238.1326000.2015 «Железнодорожный путь»

(наименования и структурные единицы технических регламентов, иных нормативных правовых актов, разделы проектной и/или рабочей документации)

7. Разрешается производство последующих работ

Передача в эксплуатацию

(наименование работ, конструкций, участков сетей инженерно-технического обеспечения)

Дополнительные сведения: Отсутствуют

Акт составлен в 4 (четыре) экземплярах.

Приложения:

1. Исполнительная схема №7 Балластировка, выправка и рихтовка ж/д пути на участке ПК0- ПК2+47,07 – 1 лист;

2. Паспорт продукции № 142 от 11.03.2022г. – 1 лист.

Представитель застройщика (технического заказчика, эксплуатирующей организации или регионального оператора) по вопросам строительного контроля

Никифоров С.И.

(фамилия, инициалы, подпись)

Представитель лица, осуществляющего строительство

Арсеньев Д.С.

(фамилия, инициалы, подпись)

Представитель лица, осуществляющего строительство, по вопросам строительного контроля (специалист по организации строительства)

-

(фамилия, инициалы, подпись)

Представитель лица, осуществляющего подготовку проектной документации

-

(фамилия, инициалы, подпись)

Представитель лица, выполнившего работы, подлежащие освидетельствованию

Шинкарев М.В.


(фамилия, инициалы, подпись)

Денисов Д.Н.

(фамилия, инициалы, подпись)

Представители иных лиц

(фамилия, инициалы, подпись)

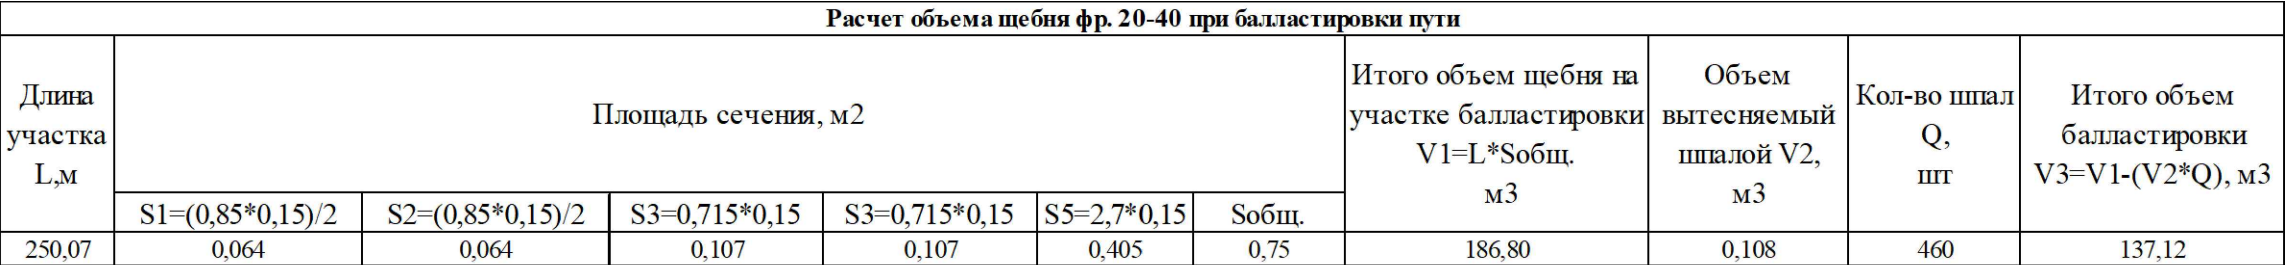

ж.д. путь 3


24

Стрелочный перевод

Расчет расхода щебня фр. 20-40 при выправке пути	
Объем щебня на участке балластировки V1, м3	Подсыпка под шпалу после вывешивания РШР домкратами в проектные отметки (выправка) 10% $V=V1*0,1$ м3
137,12	13,71

Ведомость объемов работ				
№ п.п.	Наименование работ	Ед. изм.	Кол.	Примечание
Реконструкция пути №3				
	Укладка рельсошпальной решетки отдельными элементами с эшпорой шпал 1600 шт/км, длина рельса 12,5м, в т.ч.:	м пути	250,07	
1	Балластировка путей щебень фр. 20-40	м3	137,12	см. расчет
2	Выправка пути щебень фр. 20-40	м3	13,71	см. расчет
3	Рихтовка пути	м	250,07	

					2024	КЗ /12-07- СП 1				
						Московская область , г. Коломна , ул. Партизан , д.42, территория АО "Коломенский Завод "				
Изм.	Кол.	Лист	№ док.	Подпись	Дата					
Руков. проекта		Арсеньев Д.С.			28.08	Ремонт и устройство пути №3 от СП 24 до СП 35.		Стадия	Лист	Листов
Нач. участка		Шинкарев М.В.			28.08			ИД	1	1
Нач. участка		Денисов Д.Н.			28.08					
.		.			.	Исполнительная схема №7 Балластировка , выправка и рихтовка ж/д пути на участке ПК 0 - ПК 2+47,07.		ООО "КиКГЕОСТРОЙ "		
.		.			.					
.		.			.					

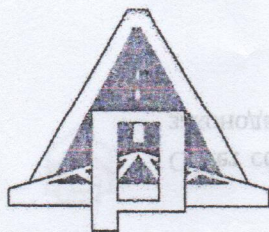

РОССИЙСКАЯ ФЕДЕРАЦИЯ

Акционерное общество

«ПАВЛОВСК НЕРУД»

396446 Воронежская обл, Павловский р-он, с
Елизаветовка

MSRDS RU.DT.01.30

срок действия с 14.02.2022 г. по 13.02.2025 г.

ПАСПОРТ ПРОДУКЦИИ № 142

Выдан «11» марта 2022 г

1. Щебень из плотных горных пород (гранитов) фракции свыше 20 до 40 мм
2. ГОСТ 8267-93 *шурово, колесников*
4. Дата отгрузки «11» 03 2022 г. кол-во 1671 тонн 000 м
5. № партии 031499 № накладной 70 031499

6. Результаты лабораторных испытаний:

6.1. Зерновой состав:

Диаметр отверстий контрольных сит, мм	d наиб.	0,5 (d наиб. + D наиб.)	D наиб.	1,25 D наиб.
20	20	30	40	50
Полные остатки на ситах, % по массе	91,4	55,5	9,4	0,0

6.2. Содержание:

- 6.2.1. зёрен пластинчатой и игольчатой формы 20,4 3 группа %
6.2.2. пылевидных илистых и глинистых частиц 0,60 в том числе глины в комках 0,0 %
6.2.3. зёрен слабых пород 0,0 %
6.2.4. вредных компонентов: см. приложение %

6.3. Марка щебня по дробимости 1400

6.4. Марка щебня по истираемости HI

6.5. Марка щебня по морозостойкости F 300

6.6. Насыпная плотность для перевода количества материала из единиц массы в объемные 1,36 т/м³

6.7. Удельная эффективная активность радионуклидов (А эфф.) 265,7 Бк/кг

Первый класс использования (протокол № 88п от 31.01.2022)

ФБУЗ «Центр гигиены и эпидемиологии в Воронежской области»

6.8. Устойчивость структуры щебня против распада 0,27 %

Заключение: щебень фр. 20-40 мм соответствует требованию ГОСТ 8267-93

Контрольный мастер ОТК

Скураторова Е.А.

«ВЕРНО»

Главный бухгалтер
Т.В. Кандаурова

Приложение к паспорту продукции № _____ протокол № 392/21 от 19.03.2021 г.

Таблица 1

Наименование вредных компонентов и примесей	Требования ГОСТ 8267-93 приложение А	Фактические показатели
Аморфные разновидности диоксида кремния, растворимые в щелочах	Не более 50 ммоль/л	4,33 ммоль/л
Сульфаты и сульфиды в пересчёте на SO ₃	1,5% по массе	0,10 % по массе
Пирит	4 % по массе	0,20 % по массе
Породообразующие слюды и гидрослюды	15 % по объёму силикатов	4,7%
Галоидные соединения	0,1 % по массе в пересчёте на ион хлора	0,02 %
Свободные волокна асбеста	0,25 % по массе	0,0% по массе
Уголь и древесные остатки	1% по массе	0,0% по массе
Оксиды и гидрооксиды железа (магнетит, гетит, гематит и др.)	10 % по объёму каждого или их суммы не более 15 %	0,01 %

Контрольный мастер ОТК _____

Скуратова Е.А.

«ВЕРНО»
Главный бухгалтер
Т.В. Кандаурова

