


Согласовано
Взам. инв. №
Подп. и дата
Инв. № подл.

Условные обозначения
ж.д. путь 3
Стрелочный перевод

Разрез участка балластного основания из щебня ж / д пути №3

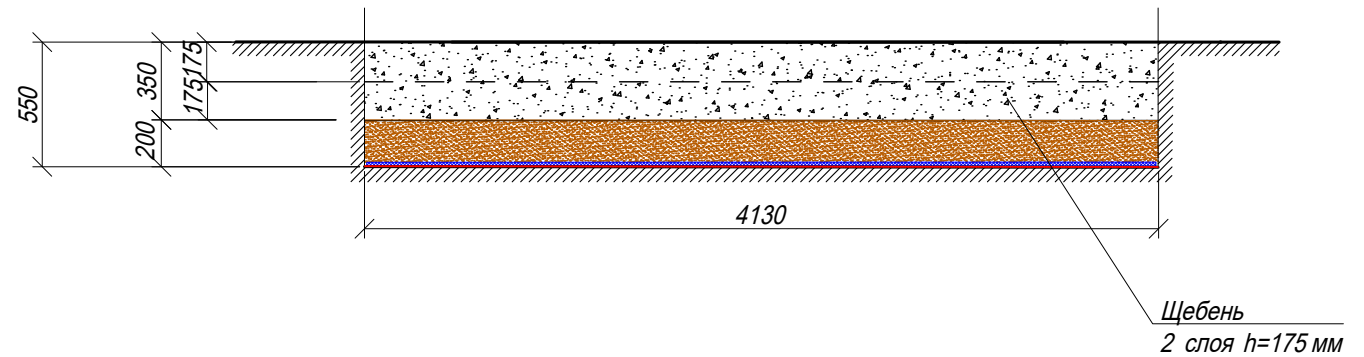

Ведомость работ				
№ п.п.	Наименование работ	Ед. изм.	Кол.	Примечание Формула расчета
Реконструкция пути 3				
1	Устройство балластного основания из щебня h=0,35м фр.20-40	м3	361,48	$4,13 \times 0,35 \times 250,07 = 361,48$
2	Уплотнение основания из балластного щебня послойно (два слоя)	м2	2065,58	$4,13 \times 250,07 \times 2 = 2065,58$
Итого расход щебня с коэф. запаса на уплотнение K=1,26:		м3	455,46	$361,48 \times 1,26 = 455,46$

					2024	КЗ/12-07- СП 1		
						Московская область , г. Коломна , ул. Партизан , д.42, территория АО "Коломенский Завод"		
Изм.	Кол.	Лист	№ док.	Подпись	Дата	Ремонт и устройство пути №3 от СП 24 до СП 35.	Стадия	Лист
Руков. проекта	Арсеньев Д.С.				12.08	Исполнительная схема №5 Устройство балластного основания из щебня на участке ПК 0 - ПК 2+47,07	ИД	1
Нач. участка	Шинкарев М.В.				12.08			1
Нач. участка	Денисов Д.Н.				12.08			
						ООО "КИГЕОСТРОЙ"		