

ООО «КиКГЕОСТРОЙ»

Исполнительная документация

**«Ремонт СП12-Электрифицированный путь у ЛСЦ» по адресу:
Московская область, г. Коломна, ул. Партизан, д.42,
территория АО «Коломенский завод»**

КЗ/ДП2-СП12

**Том 1
Экземпляр 1**

Московская область, г. Коломна

КЗ/ДП2-СП12 «Ремонт СП12-Электрифицированный путь у ЛСЦ»

Реестр исполнительной документации ООО "КиКГЕОСТРОЙ"

№ п/п	Наименование документа	№ акта, чертежа, разрешения, журнала и др.	Количество листов	Страница по списку
1	2	3	4	5
1	АОСР Очистка стрелочного перевода №12 на жд. пути №11	№ КЗ/ДП2-СП12-01 от 30.08.2024г.	1	1
2	Исполнительная схема №1 Очистка стрелочного перевода №12 на жд. пути №11	№ КЗ/ДП2-СП12-01 от 30.08.2024г.	1	2
3	АОСР Внесение дополнительного щебня в основание стрелочного перевода №12 на жд. пути №11	№ КЗ/ДП2-СП12-02 от 03.09.2024г.	1	3
4	Исполнительная схема №2 Внесение дополнительного щебня в основание стрелочного перевода №12 на жд. пути №11	№ КЗ/ДП2-СП12-02 от 03.09.2024г.	1	4
5	Паспорт продукции Щебень фр. 20-40	№142 от 11.03.2022г.	2	5-6
6	Протокол испытания	№88н от 31.01.2022г.	2	7-8
7	Заключение о степени уплотнения	№03.09-1/24 от 03.09.2024г.	1	9
8	АОСР Ремонт стрелочного перевода №12 на жд. пути №11	№ КЗ/ДП2-СП12-03 от 03.09.2024г.	1	10
9	Исполнительная схема №3 Ремонт стрелочного перевода №12 на жд. пути №11	№ КЗ/ДП2-СП12-03 от 03.09.2024г.	1	11
10	Сертификат качества шпала деревянная тип 2	№294 от 26.08.2023г.	1	12
11	Паспорт качества костыли 16х165	№249 от 13.06.2024г.	1	13
12	Паспорт качества подкладка резиновая ЦП-362	№22В от 06.02.2024г.	1	14
13	Паспорт качества прокладка Д-50	№89.4 от 11.07.2023г.	1	15
14	Паспорт качества брус переводной Б2-2	№147 от 29.07.2024г.	1	16
15	Паспорт качества шуруп М24х170	№625096361/2 от 29.07.2024г.	2	17-18
16	АОСР Балластировка стрелочного перевода №12 на жд. пути №11	№ КЗ/ДП2-СП12-04 от 07.09.2024г.	1	19
17	Исполнительная схема №4 Балластировка стрелочного перевода №12 на жд. пути №11	№ КЗ/ДП2-СП12-04 от 07.09.2024г.	1	20
18	Паспорт продукции Щебень фр. 20-40	№142 от 11.03.2022г.	2	21-22
19	Протокол испытания	№88н от 31.01.2022г.	2	23-24

Составил:

Инженер ПТО

(фамилия, инициалы)

(подпись)

Принял:

(фамилия, инициалы)

(подпись)

Объект капитального строительства:

«Ремонт СП12-Электрифицированный путь у ЛСЦ.»

(наименование проектной документации, почтовый или строительный адрес объекта капитального строительства)

Застройщик (технический заказчик, эксплуатирующая организация или региональный оператор):

АО «Коломенский завод» ОГРН 1025002737242, ИНН 5022013517, 140408, Московская обл., г. Коломна, ул. Партизан, д.42

(фамилия, имя, отчество, адрес места жительства, ОГНИП, ИНН индивидуального предпринимателя, наименование, ОГРН, ИНН, место нахождения юридического лица, телефон/факс, наименование, ОГРН, ИНН саморегулируемой организации, членом которой является – для индивидуальных предпринимателей и юридических лиц; фамилия, имя, отчество, паспортные данные, адрес места жительства, телефон/факс – для физических лиц, не являющихся индивидуальными предпринимателями)

Лицо, осуществляющее строительство: ООО «КуКГЕОСТРОЙ», ОГРН 1127747247704, ИНН 7709918820, 109004, Г.МОСКВА, УЛ. ЗЕМЛЯНОЙ ВАЛ, Д.65, КВ.59, тел. +7 (495) 915-24-71, член саморегулируемой ассоциации СРО «МАС» регистрационный номер СРО-С-148-24122009

(фамилия, имя, отчество, адрес места жительства, ОГНИП, ИНН индивидуального предпринимателя, наименование, ОГРН, ИНН, место нахождения юридического лица, телефон/факс, наименование, ОГРН, ИНН саморегулируемой организации, членом которой является)

Лицо, осуществляющее подготовку проектной документации: ООО «КуКГЕОСТРОЙ», ОГРН 1127747247704, ИНН 7709918820, 109004, Г.МОСКВА, УЛ. ЗЕМЛЯНОЙ ВАЛ, Д.65, КВ.59, тел. +7 (495) 915-24-71, член саморегулируемой ассоциации СРО «Объединение проектировщиков «УниверсалПроект», регистрационный номер СРО-П-179-12122012

(фамилия, имя, отчество, адрес места жительства, ОГНИП, ИНН индивидуального предпринимателя, наименование, ОГРН, ИНН, место нахождения юридического лица, телефон/факс, наименование, ОГРН, ИНН саморегулируемой организации, членом которой является)

Лицо, осуществляющее строительство, выполнившее работы, подлежащие освидетельствованию:

1. ООО «ШЕЛПРОКК», ОГРН 1237700462427, ИНН 9726048866, 117535, Г.МОСКВА, МУНИЦИПАЛЬНЫЙ ОКРУГ ЧЕРТАНОВО ЮЖНОЕ, ПРОЕЗД 3-Й ДОРОЖНЫЙ, Д. 6, К. 2, член саморегулируемой ассоциации «Архитектурное наследие», регистрационный номер СРО-С-230-07092010

2. ООО «ЭлектроЭнергетика», ОГРН 1175074004698, ИНН 5037011400, 142281, Московская обл., г. Протвино, Кременковское ш., д. 5, член саморегулируемой ассоциации «Объединение Специализированных Организаций Профессиональные Строители», регистрационный номер СРО-С-219-21042010

(фамилия, имя, отчество, адрес места жительства, ОГНИП, ИНН индивидуального предпринимателя, наименование, ОГРН, ИНН, место нахождения юридического лица, телефон/факс, наименование, ОГРН, ИНН саморегулируемой организации, членом которой является)

АКТ

освидетельствования скрытых работ

№ КЗ/ДП2-СП12-01

«30» августа 2024г.

(дата составления акта)

Представитель застройщика (технического заказчика, эксплуатирующей организации или регионального оператора) по вопросам строительного контроля:

Инженер строительного надзора ОЭРЗиС АО «Коломенский завод» Никифоров С.И., распоряжение №501/101 от 25.06.2024г.

(должность, фамилия, инициалы, идентификационный номер в национальном реестре специалистов в области строительства, реквизиты распорядительного документа, подтверждающего полномочия, с указанием наименования, ОГРН, ИНН, места нахождения юридического лица, фамилии, имени, отчества, адреса места жительства, ОГНИП, ИНН индивидуального предпринимателя)

Представитель лица, осуществляющего строительство:

Руководитель проекта ООО «КуКГЕОСТРОЙ» Арсеньев Д.С. приказ №1-КЗ от 20.06.2024г.

(должность, фамилия, инициалы, реквизиты распорядительного документа, подтверждающего полномочия)

Представитель лица, осуществляющего строительство, по вопросам строительного контроля (специалист по организации строительства): -

(должность, фамилия, инициалы, идентификационный номер в национальном реестре специалистов в области строительства, реквизиты распорядительного документа, подтверждающего полномочия)

Представитель лица, осуществляющего подготовку проектной документации:

-

(должность, фамилия, инициалы, реквизиты распорядительного документа, подтверждающего полномочия, с указанием наименования, ОГРН, ИНН, места нахождения юридического лица, фамилии, имени, отчества, адреса места жительства, ОГНИП, ИНН индивидуального предпринимателя, наименования, ОГРН, ИНН саморегулируемой организации, членом которой является указанное юридическое лицо, индивидуальный предприниматель)

Представитель лица, выполнившего работы, подлежащие освидетельствованию:

1. Старший прораб ООО «ШЕЛПРОКК» Шинкарев М.В., приказ №13 от 26.06.2024г.

2. Начальник участка ООО «ЭлектроЭнергетика» Денисов Д.Н., приказ № 01/06 от 20.06.2024г.

(должность, фамилия, инициалы, реквизиты распорядительного документа, подтверждающего полномочия, с указанием наименования, ОГРН, ИНН, места нахождения юридического лица, фамилии, имени, отчества, адреса места жительства, ОГНИП, ИНН индивидуального предпринимателя)

а также иные представители лиц, участвующих в освидетельствовании:

(должность с указанием наименования организации, фамилия, инициалы, реквизиты распорядительного документа, подтверждающего полномочия)

произвели осмотр работ, выполненных

ООО "ШЕЛПРОКК", ООО "ЭлектроЭнергетика"

(наименование лица, выполнившего работы, подлежащие освидетельствованию)

и составили настоящий акт о нижеследующем:

1. К освидетельствованию предъявлены следующие работы:

Очистка стрелочного перевода №12 на жд. пути №11

(наименование скрытых работ)

2. Работы выполнены по проектной документации

Техническое задание к Договору подряда №2 от 10.07.2024

(номер, другие реквизиты чертежа, наименование проектной и/или рабочей документации, сведения о лицах, осуществляющих подготовку раздела проектной и/или рабочей документации)

3. При выполнении работ применены:

-

(наименование строительных материалов (изделий), реквизиты сертификатов и/или других документов, подтверждающих их качество и безопасность)

4. Предъявлены документы, подтверждающие соответствие работ предъявляемым требованиям:

Исполнительная схема №1 Очистка стрелочного перевода №12 на жд. пути №11

(исполнительные схемы и чертежи, результаты экспертиз, обследований, лабораторных и иных испытаний выполненных работ, проведенных в процессе строительного контроля)

5. Даты: начала работ: «29» августа 2024 г.

окончания работ: «30» августа 2024 г.

6. Работы выполнены в соответствии:

СП 37.13330.2012 «Промышленный транспорт», СП 119.13330.2017 «Железные дороги колеи 1520 мм», СП 238.1326000.2015 «Железнодорожный путь»

(наименования и структурные единицы технических регламентов, иных нормативных правовых актов, разделы проектной и/или рабочей документации)

7. Разрешается производство последующих работ

Внесение дополнительного щебня в основание стрелочного перевода №12 на жд. пути №11

(наименование работ, конструкций, участков сетей инженерно-технического обеспечения)

Дополнительные сведения: отсутствуют

Акт составлен в 5 (пяти) экземплярах.

Приложения:

1. Исполнительная схема №1 Очистка стрелочного перевода №12 на жд. пути №11 – 1 лист.

Представитель застройщика (технического заказчика, эксплуатирующей организации или регионального оператора) по вопросам строительного контроля

Никифоров С.И.

(фамилия, инициалы, подпись)

Представитель лица, осуществляющего строительство

Арсеньев Д.С.

(фамилия, инициалы, подпись)

Представитель лица, осуществляющего строительство, по вопросам строительного контроля (специалист по организации строительства)

-

(фамилия, инициалы, подпись)

Представитель лица, осуществляющего подготовку проектной документации

-

(фамилия, инициалы, подпись)

Представитель лица, выполнившего работы, подлежащие освидетельствованию

1. Шинкарев М.В.

(фамилия, инициалы, подпись)

2. Денисов Д.Н.


(фамилия, инициалы, подпись)

Представители иных лиц

(фамилия, инициалы, подпись)



1. Очистка стрелочного перевода №12:
Площадь очистки железнодорожных путей: S=166,67 м²
Глубина загрязненного балласта и грунта h=0,10 м
Объем загрязненного балласта и грунта: V= S*h=166,67*0,10=16,67 м³
-Демонтаж деревянных шпал с комплектом креплений ДО – 96 шт.;
-Демонтаж деревянных брусьев с комплектом креплений ДО – 22 шт.;

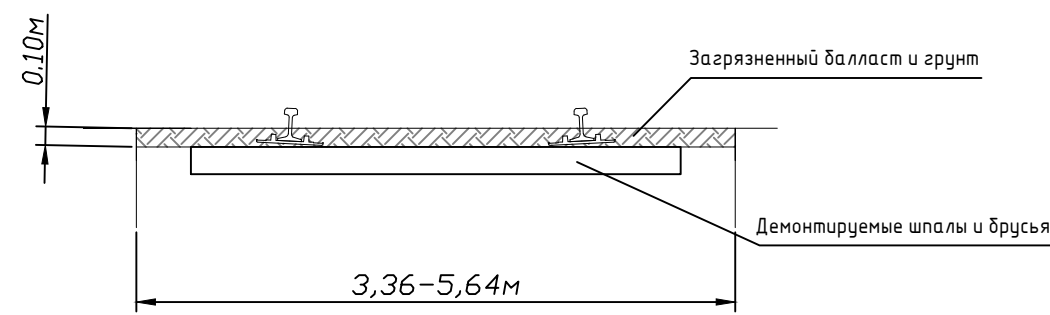

Условные обозначения:



- очистка стрелочного перевода № 12

Инв. № подл.	Подп. и дата	Взам. инв. №

					2024	КЗ/ДП2-СП12				
						Ремонт СП12-Электрифицированный путь у ЛСЦ.				
Изм.	Кол.	Лист	№ док.	Подпись	Дата					
Руков.проекта		Арсеньев Д.С.			30.08	Ремонт СП12 - Электрифицированный путь у ЛСЦ		Стадия	Лист	Листов
Нач.участка		Шинкарев М.В.			30.08			ИД	1	1
Нач.участка		Денисов Д.Н.			30.08					
						Исполнительная схема №1 Очистка стрелочного перевода №12 на жд. пути №11		ООО "КиКГЕОСТРОЙ"		

Объект капитального строительства:«Ремонт СП12-Электрифицированный путь у ЛСЦ.»

(наименование проектной документации, почтовый или строительный адрес объекта капитального строительства)

Застройщик (технический заказчик, эксплуатирующая организация или региональный оператор):АО «Коломенский завод» ОГРН 1025002737242, ИНН 5022013517, 140408, Московская обл., г. Коломна, ул. Партизан, д.42

(фамилия, имя, отчество, адрес места жительства, ОГНИП, ИНН индивидуального предпринимателя, наименование, ОГРН, ИНН, место нахождения юридического лица, телефон/факс, наименование, ОГРН, ИНН саморегулируемой организации, членом которой является – для индивидуальных предпринимателей и юридических лиц; фамилия, имя, отчество, паспортные данные, адрес места жительства, телефон/факс – для физических лиц, не являющихся индивидуальными предпринимателями)

Лицо, осуществляющее строительство: ООО «КиКГЕОСТРОЙ», ОГРН 1127747247704, ИНН 7709918820, 109004, Г.МОСКВА, УЛ. ЗЕМЛЯНОЙ ВАЛ, Д.65, КВ.59, тел. +7 (495) 915-24-71, член саморегулируемой ассоциации СРО «МАС» регистрационный номер СРО-С-148-24122009

(фамилия, имя, отчество, адрес места жительства, ОГНИП, ИНН индивидуального предпринимателя, наименование, ОГРН, ИНН, место нахождения юридического лица, телефон/факс, наименование, ОГРН, ИНН саморегулируемой организации, членом которой является)

Лицо, осуществляющее подготовку проектной документации: ООО «КиКГЕОСТРОЙ», ОГРН 1127747247704, ИНН 7709918820, 109004, Г.МОСКВА, УЛ. ЗЕМЛЯНОЙ ВАЛ, Д.65, КВ.59, тел. +7 (495) 915-24-71, член саморегулируемой ассоциации СРО «Объединение проектировщиков «УниверсалПроект», регистрационный номер СРО-П-179-12122012

(фамилия, имя, отчество, адрес места жительства, ОГНИП, ИНН индивидуального предпринимателя, наименование, ОГРН, ИНН, место нахождения юридического лица, телефон/факс, наименование, ОГРН, ИНН саморегулируемой организации, членом которой является)

Лицо, осуществляющее строительство, выполнившее работы, подлежащие освидетельствованию:1. ООО «ШЕЛПРОКК», ОГРН 1237700462427, ИНН 9726048866, 117535, Г.МОСКВА, МУНИЦИПАЛЬНЫЙ ОКРУГ ЧЕРТАНОВО ЮЖНОЕ, ПРОЕЗД 3-Й ДОРОЖНЫЙ, Д. 6, К. 2, член саморегулируемой ассоциации «Архитектурное наследие», регистрационный номер СРО-С-230-070920102. ООО «ЭлектроЭнергетика», ОГРН 1175074004698, ИНН 5037011400, 142281, Московская обл., г. Протвино, Кременковское ш., д. 5, член саморегулируемой ассоциации «Объединение Специализированных Организаций Профессиональные Строители», регистрационный номер СРО-С-219-21042010

(фамилия, имя, отчество, адрес места жительства, ОГНИП, ИНН индивидуального предпринимателя, наименование, ОГРН, ИНН, место нахождения юридического лица, телефон/факс, наименование, ОГРН, ИНН саморегулируемой организации, членом которой является)

АКТ**освидетельствования скрытых работ**

№ КЗ/ДП2-СП12-02

«03» сентября 2024г.

(дата составления акта)

Представитель застройщика (технического заказчика, эксплуатирующей организации или регионального оператора) по вопросам строительного контроля:Инженер строительного надзора ОЭРЗиС АО «Коломенский завод» Никифоров С.И., распоряжение №501/101 от 25.06.2024г.

(должность, фамилия, инициалы, идентификационный номер в национальном реестре специалистов в области строительства, реквизиты распорядительного документа, подтверждающего полномочия, с указанием наименования, ОГРН, ИНН, места нахождения юридического лица, фамилии, имени, отчества, адреса места жительства, ОГНИП, ИНН индивидуального предпринимателя)

Представитель лица, осуществляющего строительство:Руководитель проекта ООО «КиКГЕОСТРОЙ» Арсеньев Д.С. приказ №1-КЗ от 20.06.2024г.

(должность, фамилия, инициалы, реквизиты распорядительного документа, подтверждающего полномочия)

Представитель лица, осуществляющего строительство, по вопросам строительного контроля (специалист по организации строительства): -

(должность, фамилия, инициалы, идентификационный номер в национальном реестре специалистов в области строительства, реквизиты распорядительного документа, подтверждающего полномочия)

Представитель лица, осуществляющего подготовку проектной документации:-

(должность, фамилия, инициалы, реквизиты распорядительного документа, подтверждающего полномочия, с указанием наименования, ОГРН, ИНН, места нахождения юридического лица, фамилии, имени, отчества, адреса места жительства, ОГНИП, ИНН индивидуального предпринимателя, наименования, ОГРН, ИНН саморегулируемой организации, членом которой является указанное юридическое лицо, индивидуальный предприниматель)

Представитель лица, выполнившего работы, подлежащие освидетельствованию:1. Старший прораб ООО «ШЕЛПРОКК» Шинкарев М.В., приказ №13 от 26.06.2024г.2. Начальник участка ООО «ЭлектроЭнергетика» Денисов Д.Н., приказ № 01/06 от 20.06.2024г.

(должность, фамилия, инициалы, реквизиты распорядительного документа, подтверждающего полномочия, с указанием наименования, ОГРН, ИНН, места нахождения юридического лица, фамилии, имени, отчества, адреса места жительства, ОГНИП, ИНН индивидуального предпринимателя)

а также иные представители лиц, участвующих в освидетельствовании:

(должность с указанием наименования организации, фамилия, инициалы, реквизиты распорядительного документа, подтверждающего полномочия)

произвели осмотр работ, выполненныхООО "ШЕЛПРОКК", ООО "ЭлектроЭнергетика"

(наименование лица, выполнившего работы, подлежащие освидетельствованию)

и составили настоящий акт о нижеследующем:

1. К освидетельствованию предъявлены следующие работы:Внесение дополнительного щебня в основание стрелочного перевода №12 на жд. пути №11

(наименование скрытых работ)

2. Работы выполнены по проектной документации

Техническое задание к Договору подряда №2 от 10.07.2024

(номер, другие реквизиты чертежа, наименование проектной и/или рабочей документации, сведения о лицах, осуществляющих подготовку раздела проектной и/или рабочей документации)

3. При выполнении работ применены:

Щебень (паспорт №142 от 11.03.2022г., протокол испытания №88п от 31.01.2022г.)

(наименование строительных материалов (изделий), реквизиты сертификатов и/или других документов, подтверждающих их качество и безопасность)

4. Предъявлены документы, подтверждающие соответствие работ предъявляемым требованиям:

Исполнительная схема №2 Внесение дополнительного щебня в основание стрелочного перевода №12 на жд. пути №11

(исполнительные схемы и чертежи, результаты экспертиз, обследований, лабораторных и иных испытаний выполненных работ, проведенных в процессе строительного контроля)

5. Даты: начала работ: «03» сентября 2024 г.

окончания работ: «03» сентября 2024 г.

6. Работы выполнены в соответствии:

СП 37.13330.2012 «Промышленный транспорт», СП 119.13330.2017 «Железные дороги колеи 1520 мм», СП 238.1326000.2015 «Железнодорожный путь»

(наименования и структурные единицы технических регламентов, иных нормативных правовых актов, разделы проектной и/или рабочей документации)

7. Разрешается производство последующих работ

Ремонт стрелочного перевода №12 на жд. пути №11

(наименование работ, конструкций, участков сетей инженерно-технического обеспечения)

Дополнительные сведения: отсутствуют

Акт составлен в 5 (пяти) экземплярах.

Приложения:

1. Исполнительная схема №2 Внесение дополнительного щебня в основание стрелочного перевода №12 на жд. пути

№11 – 1 лист;

2. Паспорт щебень №142 от 11.03.2022г. – 2 листа;

3. Протокол испытаний №88п от 31.01.2022г. – 2 листа;

4. Заключение №03.09-1/24 о степени уплотнения от 03.09.2024г. - 1 лист.

Представитель застройщика (технического заказчика, эксплуатирующей организации или регионального оператора) по вопросам строительного контроля

Никифоров С.И.

(фамилия, инициалы, подпись)

Представитель лица, осуществляющего строительство

Арсеньев Д.С.

(фамилия, инициалы, подпись)

Представитель лица, осуществляющего строительство, по вопросам строительного контроля (специалист по организации строительства)

-

(фамилия, инициалы, подпись)

Представитель лица, осуществляющего подготовку проектной документации

-

(фамилия, инициалы, подпись)

Представитель лица, выполнившего работы, подлежащие освидетельствованию

1. Шинкарев М.В.

(фамилия, инициалы, подпись)

2. Денисов Д.Н.


(фамилия, инициалы, подпись)

Представители иных лиц

(фамилия, инициалы, подпись)



1. Внесение дополнительного щебня в основание пути:
Площадь участка очистки: $S = 166,67 \text{ м}^2$
Высота щебеночной подсыпки $h_{\text{щб}} = 0,20 \text{ м}$
Объем щебня: $V_{\text{щ}} = S \cdot h_{\text{щб}} = 166,67 \cdot 0,20 = 33,33 \text{ м}^3$

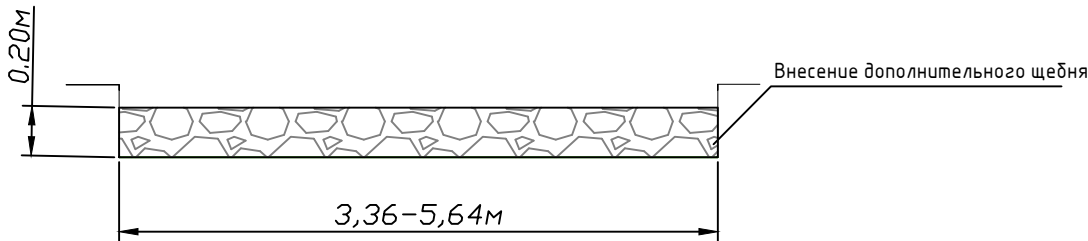


Условные обозначения:



- очистка стрелочного перевода № 12

					2024	КЗ/ДП2-СП12		
						Ремонт СП12-Электрифицированный путь у ЛСЦ.		
Изм.	Кол.	Лист	№ док.	Подпись	Дата	Ремонт СП12 - Электрифицированный путь у ЛСЦ	Стадия	Лист
Руков.проекта		Арсеньев Д.С.			03.09		ИД	1
Нач.участка		Шинкарев М.В.			03.09			
Нач.участка		Денисов Д.Н.			03.09	Исполнительная схема №2 Внесение дополнительного щебня стрелочного перевода №12 на жд. пути №11	ООО "КуКГЕОСТРОЙ"	

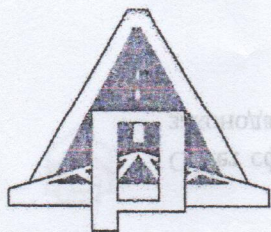

РОССИЙСКАЯ ФЕДЕРАЦИЯ

Акционерное общество

«ПАВЛОВСК НЕРУД»

396446 Воронежская обл, Павловский р-он, с
Елизаветовка

MSRDS RU.DT.01.30

срок действия с 14.02.2022 г. по 13.02.2025 г.

ПАСПОРТ ПРОДУКЦИИ № 142

Выдан «11» марта 2022 г

1. Щебень из плотных горных пород (гранитов) фракции свыше 20 до 40 мм
2. ГОСТ 8267-93 *шурово, колеснический*
3. *г.п.п.м. А.А. Грант-материал*
4. Дата отгрузки «11» 03.2022 г. кол-во 1671 тонн 000 м
5. № партии 031499 № накладной 70 031499

6. Результаты лабораторных испытаний:

6.1. Зерновой состав:

Диаметр отверстий контрольных сит, мм	d наиб.	0,5 (d наиб. + D наиб.)	D наиб.	1,25 D наиб.
20	20	30	40	50
Полные остатки на ситах, % по массе	91,4	55,5	9,4	0,0

6.2. Содержание:

- 6.2.1. зёрен пластинчатой и игольчатой формы 20,4 3 группа %
6.2.2. пылевидных илистых и глинистых частиц 0,60 в том числе глины в комках 0,0 %
6.2.3. зёрен слабых пород 0,0 %
6.2.4. вредных компонентов: см. приложение %

6.3. Марка щебня по дробимости 1400

6.4. Марка щебня по истираемости HI

6.5. Марка щебня по морозостойкости F 300

6.6. Насыпная плотность для перевода количества материала из единиц массы в объемные 1,36 т/м³

6.7. Удельная эффективная активность радионуклидов (А эфф.) 265,7 Бк/кг.

Первый класс использования (протокол № 88п от 31.01.2022)

ФБУЗ «Центр гигиены и эпидемиологии в Воронежской области»

6.8. Устойчивость структуры щебня против распада 0,27 %

Заключение: щебень фр. 20-40 мм соответствует требованию ГОСТ 8267-93

Контрольный мастер ОТК

Скураторова Е.А.

«ВЕРНО»

Главный бухгалтер
Т.В. Кандаурова

Приложение к паспорту продукции № _____ протокол № 392/21 от 19.03.2021 г.

Таблица 1

Наименование вредных компонентов и примесей	Требования ГОСТ 8267-93 приложение А	Фактические показатели
Аморфные разновидности диоксида кремния, растворимые в щелочах	Не более 50 ммоль/л	4,33 ммоль/л
Сульфаты и сульфиды в пересчёте на SO ₃	1,5% по массе	0,10 % по массе
Пирит	4 % по массе	0,20 % по массе
Породообразующие слюды и гидрослюды	15 % по объёму силикатов	4,7%
Галоидные соединения	0,1 % по массе в пересчёте на ион хлора	0,02 %
Свободные волокна асбеста	0,25 % по массе	0,0% по массе
Уголь и древесные остатки	1% по массе	0,0% по массе
Оксиды и гидрооксиды железа (магнетит, гетит, гематит и др.)	10 % по объёму каждого или их суммы не более 15 %	0,01 %

Контрольный мастер ОТК _____

Скуратова Е.А.

«ВЕРНО»
Главный бухгалтер
Т.В. Кандаурова



ФЕДЕРАЛЬНАЯ СЛУЖБА ПО НАДЗОРУ В СФЕРЕ ЗАЩИТЫ
ПРАВ ПОТРЕБИТЕЛЕЙ И БЛАГОПОЛУЧИЯ ЧЕЛОВЕКА
ФЕДЕРАЛЬНОЕ БЮДЖЕТНОЕ УЧРЕЖДЕНИЕ ЗДРАВООХРАНЕНИЯ
«ЦЕНТР ГИГИЕНЫ И ЭПИДЕМИОЛОГИИ В ВОРОНЕЖСКОЙ ОБЛАСТИ»
ФИЛИАЛ ФЕДЕРАЛЬНОГО БЮДЖЕТНОГО УЧРЕЖДЕНИЯ ЗДРАВООХРАНЕНИЯ
«ЦЕНТР ГИГИЕНЫ И ЭПИДЕМИОЛОГИИ В ВОРОНЕЖСКОЙ ОБЛАСТИ» В ПАВЛОВСКОМ,
БОГУЧАРСКОМ, ВЕРХНЕМАМОНСКОМ РАЙОНАХ
ИСПЫТАТЕЛЬНАЯ ЛАБОРАТОРИЯ

Юридический адрес и место осуществления деятельности ИЛ: 396422, Воронежская область, Павловский район, г. Павловск, ул. К.Готвальда, 12
Телефон/факс: 2-53-93, 2-57-64, 2-44-93
e-mail: pvlses@mail.ru
ОКПО 01661844
ОГРН 1053600128889.
ИНН 3665049241
КПП 362002001

Уникальный номер записи об аккредитации в реестре аккредитованных лиц: РОСС RU.0001.510199



УТВЕРЖДАЮ:
Е.В. Третьякова

Дата утверждения: 4.01.22

ПРОТОКОЛ ИСПЫТАНИЙ

№ 88п от 31 января 2022г.

1. Наименование заказчика: АО «Павловск Неруд»
2. Адрес заказчика (юридический/фактический): Россия, Воронежская область, Павловский район, с.Елизаветовка
3. Наименование и описание объекта (образца) испытаний, дата изготовления (для продукции): Щебень гранитный ГОСТ 8267-93; упаковка: ПЭТ пакет; вес (объем) пробы для испытаний: 1 кг; партия 4300000 кг, дата выработки 16.01.2022г
4. Изготовитель (фирма, предприятие, организация): АО «Павловск Неруд», Россия, Воронежская область, Павловский район, с.Елизаветовка
страна: Россия
5. Место отбора: карьер, АО «Павловск Неруд»
6. Условия отбора, доставки: образец доставлен в опечатанном виде (печать АО «Павловск Неруд»), автотранспортом
Дата и время отбора: 17.01.2022г. 09:00
ФИО, должность специалиста проводившего отбор: проба отобрана начальником ОТК АО «Павловск Неруд» Сладких Ольгой Николаевной
Условия доставки, ссылка на план и методы отбора: соответствуют НД
Дата и время доставки в ИЛ: 25.01.2022г. 10:00
7. Дополнительные сведения: Протокол (Акт) отбора № от 25.01.2021 г
Проба отобрана в соответствии с нормативными документами.
Основание: договор № 158 от 17.01.2022 г. Проба отобрана в соответствии с ГОСТ 30108-94 «Материалы и изделия строительные. Определение удельной эффективной активности естественных радионуклидов».
8. Код образца (пробы): ВР 88-05п



Протокол № 88п

*Результаты отбора относятся к представленному заказчиком образцу, поэтому лаборатория не несет ответственности за стадию отбора образца и достоверность информации, представленной в данных разделах протокола.
Результаты исследований (испытаний) /измерений относятся к представленному заказчиком образцу.
Протокол характеризует исключительно испытанный объект и не может быть частично воспроизведен без согласия ИЛ

9. Средства измерений:

№ п/п	Наименование, тип	Заводской номер	Номер в Госреестре	№ свидетельства о поверке, протокола об аттестации	Срок действия
1.	Установка спектрометрическая СКС-99 «Спутник»	748-Б-Г, 2003	18488-03	С-Т/02-02-2021/34157175	01.02.2022
2.	Контрольный источник гамма-излучения типа ОИСН-22-4,5	20002	-	паспорт	18.08.2026

10. Условия проведения испытаний: соответствуют требованиям нормативных документов и приведены в технических записях лаборатории (ий)

11. Отклонения процедуры проведения испытания от стандартной процедуры по методу испытаний: да или нет


12. Место проведения испытаний: _____
(для измерений если они проводятся не по адресу лаборатории)

Результаты испытаний

Санитарно-гигиеническое отделение ИЛ				
№ п/п	Определяемый показатель	Единицы измерения	Результаты испытаний	НД на методы испытаний
Образец поступил: 28.01.2022 г.				
Дата начала испытаний: 28.01.2022 г. Дата выдачи результата: 31.01.2022 г.				
1.	Цезий-137	Бк/кг	0,502±0,125	ГОСТ 30108-94 «Материалы и изделия строительные. Определение удельной эффективной активности естественных радионуклидов»
2.	Калий-40	Бк/кг	1250,4±233,2	
3.	Торий-232	Бк/кг	84,6±40,3	
4.	Радий-226	Бк/кг	70,10±36,58	
5.	Удельная эффективная активность	Бк/кг	265,70±89,65	
Испытания проводил(и): Третьякова Е.В., химик-эксперт медицинской организации (ФИО, должность)				

Лицо ответственное за оформление протокола Жукова Н.И., документовед группы приема, кодирования, регистрации проб и выдачи результатов лабораторных исследований
(подпись)



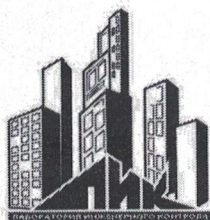

Общество с ограниченной ответственностью
Лаборатория Инженерного Контроля

140000, М.О., г. Люберцы,
Проектируемый проезд 4296, д.4.
Тел.: (499) 390-42-96
e-mai: lik-m@list.ru

Аттестат аккредитации №РОСС.NPO/S.IL-00148 действителен до 11.12.2025г.
Плотномер: модель ПБД-КМ зав. № 821,
сертификат о калибровке № 68349 от 22.12.2023г.



Утверждаю:
Начальник лаборатории ООО "ЛИК"
С.Н. Мещеряков
2024г.

ЗАКЛЮЧЕНИЕ № 03.09-1/24
о степени уплотнения основания

Заказчик: ООО "ЭлектроЭнергетика"
Дата работ: 3 сентября 2024 г.
Объект: Ремонт СП12-Электрифицированный путь у ЛСЦ. Стрелочный перевод №12 на жд. пути №11.

Тип основания: щебень фракция 20-40

Исполнительная схема обследуемого участка

№ участка	Показания прибора, см		Масса грунта, м	Плотность основания	
	H1	H2		факт.	средняя
1	15,3	25,3	3650	1,99	1,99
2	15,2	25,3	3700	2,00	
3	15,4	25,5	3650	1,97	
4	15,3	25,3	3650	1,99	
5	15,2	25,7	3850	2,00	

Плотность основания: $\rho_{\phi} = \frac{m}{F_{\phi} (H2 - H1)}$ г/см³ F_ц=183см²

В результате визуального осмотра участка дороги было проверено качество уплотнения щебеночного основания, покрытия (согласно СП 78.13330.2012 п. 10.29), путем контрольного прохода катка, по контролируемому участку, после движение катка на основании не остается следов и не возникает волны перед вальцом катка, а положенная под вал щебенка дробится. В результате проведенного визуального осмотра установлено, что щебеночное основание уплотнено.

Испытание провел:



А.А. Рожковский

Объект капитального строительства:«Ремонт СП12-Электрифицированный путь у ЛСЦ.»

(наименование проектной документации, почтовый или строительный адрес объекта капитального строительства)

Застройщик (технический заказчик, эксплуатирующая организация или региональный оператор):АО «Коломенский завод» ОГРН 1025002737242, ИНН 5022013517, 140408, Московская обл., г. Коломна, ул. Партизан, д.42

(фамилия, имя, отчество, адрес места жительства, ОГНИП, ИНН индивидуального предпринимателя, наименование, ОГРН, ИНН, место нахождения юридического лица, телефон/факс, наименование, ОГРН, ИНН саморегулируемой организации, членом которой является – для индивидуальных предпринимателей и юридических лиц; фамилия, имя, отчество, паспортные данные, адрес места жительства, телефон/факс – для физических лиц, не являющихся индивидуальными предпринимателями)

Лицо, осуществляющее строительство: ООО «КиКГЕОСТРОЙ», ОГРН 1127747247704, ИНН 7709918820, 109004, Г.МОСКВА, УЛ. ЗЕМЛЯНОЙ ВАЛ, Д.65, КВ.59, тел. +7 (495) 915-24-71, член саморегулируемой ассоциации СРО «МАС» регистрационный номер СРО-С-148-24122009

(фамилия, имя, отчество, адрес места жительства, ОГНИП, ИНН индивидуального предпринимателя, наименование, ОГРН, ИНН, место нахождения юридического лица, телефон/факс, наименование, ОГРН, ИНН саморегулируемой организации, членом которой является)

Лицо, осуществляющее подготовку проектной документации: ООО «КиКГЕОСТРОЙ», ОГРН 1127747247704, ИНН 7709918820, 109004, Г.МОСКВА, УЛ. ЗЕМЛЯНОЙ ВАЛ, Д.65, КВ.59, тел. +7 (495) 915-24-71, член саморегулируемой ассоциации СРО «Объединение проектировщиков «УниверсалПроект», регистрационный номер СРО-П-179-12122012

(фамилия, имя, отчество, адрес места жительства, ОГНИП, ИНН индивидуального предпринимателя, наименование, ОГРН, ИНН, место нахождения юридического лица, телефон/факс, наименование, ОГРН, ИНН саморегулируемой организации, членом которой является)

Лицо, осуществляющее строительство, выполнившее работы, подлежащие освидетельствованию:1. ООО «ШЕЛПРОКК», ОГРН 1237700462427, ИНН 9726048866, 117535, Г.МОСКВА, МУНИЦИПАЛЬНЫЙ ОКРУГ ЧЕРТАНОВО ЮЖНОЕ, ПРОЕЗД 3-Й ДОРОЖНЫЙ, Д. 6, К. 2, член саморегулируемой ассоциации «Архитектурное наследие», регистрационный номер СРО-С-230-070920102. ООО «ЭлектроЭнергетика», ОГРН 1175074004698, ИНН 5037011400, 142281, Московская обл., г. Протвино, Кременковское ш., д. 5, член саморегулируемой ассоциации «Объединение Специализированных Организаций Профессиональные Строители», регистрационный номер СРО-С-219-21042010

(фамилия, имя, отчество, адрес места жительства, ОГНИП, ИНН индивидуального предпринимателя, наименование, ОГРН, ИНН, место нахождения юридического лица, телефон/факс, наименование, ОГРН, ИНН саморегулируемой организации, членом которой является)

АКТ**освидетельствования скрытых работ**

№ КЗ/ДП2-СП12-03

«03» сентября 2024г.

(дата составления акта)

Представитель застройщика (технического заказчика, эксплуатирующей организации или регионального оператора) по вопросам строительного контроля:Инженер строительного надзора ОЭРЗиС АО «Коломенский завод» Никифоров С.И., распоряжение №501/101 от 25.06.2024г.

(должность, фамилия, инициалы, идентификационный номер в национальном реестре специалистов в области строительства, реквизиты распорядительного документа, подтверждающего полномочия, с указанием наименования, ОГРН, ИНН, места нахождения юридического лица, фамилии, имени, отчества, адреса места жительства, ОГНИП, ИНН индивидуального предпринимателя)

Представитель лица, осуществляющего строительство:Руководитель проекта ООО «КиКГЕОСТРОЙ» Арсеньев Д.С. приказ №1-КЗ от 20.06.2024г.

(должность, фамилия, инициалы, реквизиты распорядительного документа, подтверждающего полномочия)

Представитель лица, осуществляющего строительство, по вопросам строительного контроля (специалист по организации строительства): -

(должность, фамилия, инициалы, идентификационный номер в национальном реестре специалистов в области строительства, реквизиты распорядительного документа, подтверждающего полномочия)

Представитель лица, осуществляющего подготовку проектной документации:

(должность, фамилия, инициалы, реквизиты распорядительного документа, подтверждающего полномочия, с указанием наименования, ОГРН, ИНН, места нахождения юридического лица, фамилии, имени, отчества, адреса места жительства, ОГНИП, ИНН индивидуального предпринимателя, наименования, ОГРН, ИНН саморегулируемой организации, членом которой является указанное юридическое лицо, индивидуальный предприниматель)

Представитель лица, выполнившего работы, подлежащие освидетельствованию:1. Старший прораб ООО «ШЕЛПРОКК» Шинкарев М.В., приказ №13 от 26.06.2024г.2. Начальник участка ООО «ЭлектроЭнергетика» Денисов Д.Н., приказ № 01/06 от 20.06.2024г.

(должность, фамилия, инициалы, реквизиты распорядительного документа, подтверждающего полномочия, с указанием наименования, ОГРН, ИНН, места нахождения юридического лица, фамилии, имени, отчества, адреса места жительства, ОГНИП, ИНН индивидуального предпринимателя)

а также иные представители лиц, участвующих в освидетельствовании:

(должность с указанием наименования организации, фамилия, инициалы, реквизиты распорядительного документа, подтверждающего полномочия)

произвели осмотр работ, выполненныхООО "ШЕЛПРОКК", ООО "ЭлектроЭнергетика"

(наименование лица, выполнившего работы, подлежащие освидетельствованию)

и составили настоящий акт о нижеследующем:

1. К освидетельствованию предъявлены следующие работы:Ремонт стрелочного перевода №12 на жд. пути №11

(наименование скрытых работ)

2. Работы выполнены по проектной документации

Техническое задание к Договору подряда №2 от 10.07.2024

(номер, другие реквизиты чертежа, наименование проектной и/или рабочей документации, сведения о лицах, осуществляющих подготовку раздела проектной и/или рабочей документации)

3. При выполнении работ применены:

Шпала деревянная тип 2 сертификат качества №294 от 26.08.2023г., костыли 16х165 паспорт качества №249 от 13.06.2024г. подкладка резиновая ЦП-362 паспорт качества №22В от 06.02.2024г. прокладка Д-50 паспорт качества №89.4 от 11.07.2023г, брус переводной Б2-2 паспорт качества №147 от 29.07.2024г., шуруп М24х170 паспорт качества №625096361/2 от 29.07.2024г.

(наименование строительных материалов (изделий), реквизиты сертификатов и/или других документов, подтверждающих их качество и безопасность)

4. Предъявлены документы, подтверждающие соответствие работ предъявляемым требованиям:

Исполнительная схема №3 Ремонт стрелочного перевода №12 на жд. пути №11

(исполнительные схемы и чертежи, результаты экспертиз, обследований, лабораторных и иных испытаний выполненных работ, проведенных в процессе строительного контроля)

5. Даты: начала работ: «03» сентября 2024 г.
окончания работ: «03» сентября 2024 г.

6. Работы выполнены в соответствии:

СП 37.13330.2012 «Промышленный транспорт», СП 119.13330.2017 «Железные дороги колеи 1520 мм», СП 238.1326000.2015 «Железнодорожный путь»

(наименования и структурные единицы технических регламентов, иных нормативных правовых актов, разделы проектной и/или рабочей документации)

7. Разрешается производство последующих работ

Балластировка стрелочного перевода №12 на жд. пути №11

(наименование работ, конструкций, участков сетей инженерно-технического обеспечения)

Дополнительные сведения: отсутствуют

Акт составлен в 5 (пяти) экземплярах.

Приложения:

- 1.Исполнительная схема №3 Ремонт стрелочного перевода №12 на жд. пути №11– 1 лист;
- 2. Сертификат качества шпала деревянная тип 2 №294 от 26.08.2023г – 1лист;
- 3. Паспорт качества костыли 16х165 №249 от 13.06.2024г. – 1лист;
- 4. Подкладка резиновая ЦП-362 паспорт качества №22В от 06.02.2024г. – 1лист;
- 5. Прокладка Д-50 паспорт качества №89.4 от 11.07.2023г – 1лист;
- 6. Брус переводной Б2-2 паспорт качества №147 от 29.07.2024г. – 1лист;
- 7. Шуруп М24х170 паспорт качества №625096361/2 от 29.07.2024г. . – 2 листа.

Представитель застройщика (технического заказчика, эксплуатирующей организации или регионального оператора) по вопросам строительного контроля

Никифоров С.И.

(фамилия, инициалы, подпись)

Представитель лица, осуществляющего строительство

Арсеньев Д.С.

(фамилия, инициалы, подпись)

Представитель лица, осуществляющего строительство, по вопросам строительного контроля (специалист по организации строительства)

-
(фамилия, инициалы, подпись)

Представитель лица, осуществляющего подготовку проектной документации

-
(фамилия, инициалы, подпись)

Представитель лица, выполнившего работы, подлежащие освидетельствованию

1. Шинкарев М.В.

(фамилия, инициалы, подпись)

2. Денисов Д.Н.



(фамилия, инициалы, подпись)

Представители иных лиц

(фамилия, инициалы, подпись)



№	Замена деревянного бруса на стрелочном переводе 12 (1/9)				
		Наименование	шт., кг	шт	Итого, кг
1	Костыли для железных дорог 16х16х165мм		0,380	728	276,6
2	Подкладка	СД-50	0,737	116	85,5
3	Нашпальная прокладка	ОП 68-74	0,500	116	58,0
4	Брус деревянный L-5,25м		шт	2	
	Брус переводной	Б2-2	комплект	1	
	Шуруп путевой	M24x170	0,590	348	205,3

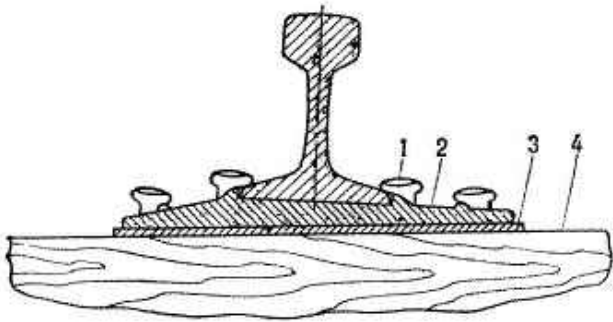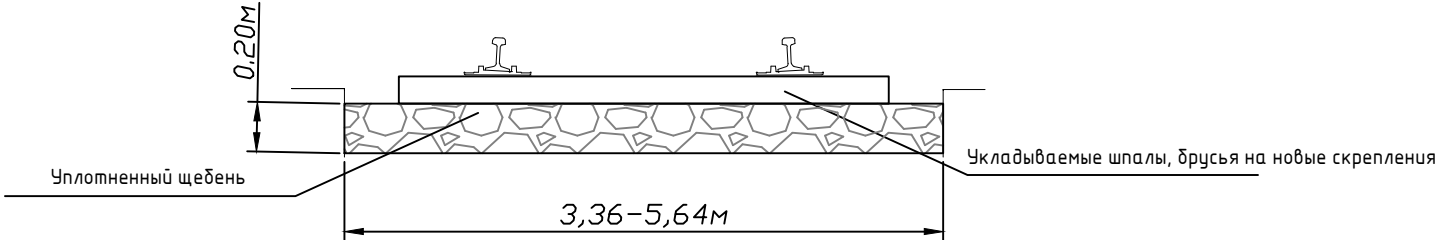

Условные обозначения:



- очистка стрелочного перевода № 12

					2024	КЗ/ДП2-СП12		
						Ремонт СП12-Электрифицированный путь у ЛСЦ.		
Изм.	Кол.	Лист	№ док.	Подпись	Дата	Ремонт СП12 - Электрифицированный путь у ЛСЦ	Стадия	Лист
Ручков.проекта	Арсеньев Д.С.				03.09		ИД	1
Нач.участка	Шинкарев М.В.				03.09			
Нач.участка	Денисов Д.Н.				03.09	Исполнительная схема №3 Ремонт стрелочного перевода №12 на жд. пути №11	ООО "КукГЕОСТРОЙ"	



МІНІСТЭРСТВА ТРАНСПОРТУ І КАМУНІКАЦЫЙ
РЭСПУБЛІКІ БЕЛАРУСЬ

АДКРЫТАЕ АКЦЫЯНЕРНАЕ ТАВАРЫСТВА
«БАРЫСАЎСКІ
ШПАЛАПРАПІТНЫ ЗАВОД»



26.08.2023 г. № 294

г. Барысаў



МИНИСТЕРСТВО ТРАНСПОРТА И КОММУНИКАЦИЙ
РЕСПУБЛИКИ БЕЛАРУСЬ

ОТКРЫТОЕ АКЦИОНЕРНОЕ ОБЩЕСТВО
«БОРИСОВСКИЙ
ШПАЛОПРОПИТОЧНЫЙ ЗАВОД»

г. Борисов

Страна назначения РОССИЙСКАЯ ФЕДЕРАЦИЯ



СЕРТИФИКАТ КАЧЕСТВА

Наименование продукции:

1. Шпалы деревянные пропитанные для железных дорог широкой колеи, тип 2, ГОСТ Р 58615-2019.

Порода древесины: хвойные породы (сосна, ель).

Поставщик: ОАО «Борисовский шпалопропиточный завод» 222516, Минская область, г. Борисов, ул. Сенная, 5.

Покупатель/плательщик: АО «НТПК» 197374, Российская Федерация, г. Санкт-Петербург, ул. Савушкина, д. 89, литер А, помещение 15-Н, кабинет 46.

Грузополучатель: АО «Метровагонмаш»

Адрес грузополучателя:

Российская Федерация, Московская область, г. Мытищи, ул. Колонцова, д. 4.

Марка транспорта: полувагон № 64416936

Номер операции/дата изготовления: 1944 от 25.08.23 1948, 950 от 26.08.23

Акт отбора проб № 294 от « 26 » августа 2023 г.

Размеры: шпалы тип 2 – 160x230x2750мм.

Количество продукции: шпалы - 763 штук.

Сертификат соответствия выдан ФБУ «РС ФЖТ»:

для шпал пропитанных № ССЖТ ВУ.ЖТ02.Г.01366, действителен до 08 октября 2023г.

Декларация соответствует требованиям технического регламента ТР ТС 003/2011

«О безопасности инфраструктуры железнодорожного транспорта»:

Для шпал пропитанных ЕАЭС ВУ/112 11.01. ТР003 096.01 00034, действительна по 11.02.2027 г.

ПОКАЗАТЕЛИ КАЧЕСТВА ПРОДУКЦИИ:

Указанная в настоящем сертификате продукция, пропитана автоклавным защитным средством на основе сланцевого масла по ГОСТ 20022.5-93, соответствует ГОСТ 58615-2019, требованиям ТУ ВУ 600012389.022-2010, ТР ТС 003/2011, гарантия 2 года. Продукция прошла приемосдаточный контроль. Наличие (отсутствие) наклочки.

ДОПОЛНИТЕЛЬНЫЕ ПРИМЕЧАНИЯ:

Содержание цезия - 137 в продукции составляет до 250 Бк/кг,

При допустимом уровне 1850 Бк/кг.

Не превышает допустимые нормы.


Инженер по качеству

Мастер участка пропитки



/Т.А. Невская /

/В.В. Аленишко/

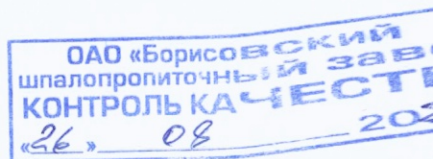

Паспорт качества №249

Декларация о соответствии ЕАЭС
№ RU Д-RU.ЖТ02.В.00394/20

г. Новокузнецк

13.06.2024

1. Наименование продукции :

Костыли для железных дорог 16x165 исполнение 1 по ГОСТ 5812-2014 и чертежу №19-1006.01

2. Производитель : ООО "УК "Кузбасстрансмет"

3. Адрес производителя: 654063, Кемеровская обл., г.Новокузнецк, ул. Рудокопровая 42

4. Нормативная документация (ГОСТ, ОСТ, технические условия и т.д.):

ГОСТ 5812-2014, чертеж №19-1006.01.

5. Номер договора :

6. Количество продукции, № партии:

№партии	Дата изготовления	Марка стали	Количество ,тн	Количество упаковочных мест, шт
82	18.05.2024	Ст4пс	20,000	20
83	19.05.2024	Ст4пс		
85	21.05.2024	Ст4пс		
86	22.05.2024	Ст4пс		
88	24.05.2024	Ст4пс		
89	25.05.2024	Ст4пс		
97	05.06.2024	Ст4пс		
98	06.06.2024	Ст4пс		
99	06.06.2024	Ст4пс		
Итого:			20,000	

7. Получатель, адрес получателя: АО "НТПК", г. Санкт-Петербург, ул. Савушкина, дом 89

8. Примечание:

Продукция:

Костыли для железных дорог 16x165 исполнение 1 по ГОСТ 5812-2014 и чертежу № 19-1006.01 по результатам приемо-сдаточных испытаний признана годной.

Назначенный срок службы костылей 3 года.

Условия хранения костылей - 6 по ГОСТ 15150-69.

Костыли для железных дорог не являются вредными для окружающей среды. После завершения срока эксплуатации, утилизация костылей должна осуществляться путем сдачи в металлолом.

Представитель производителя:

Начальник ОТК

В.А. Борщевский
Ограниченной
ответственностью
«УК "Кузбасстрансмет"»
ОТК

КОПИЯ ВЕРНА

Чернышов А.Г.
Уполномочен доверенностью
№ 69 от 28.07.2022г.



РОССИЙСКАЯ ФЕДЕРАЦИЯ
Общество с ограниченной ответственностью

«Брянскрезинотехника»

Россия, 241022, Брянска обл., г. Брянск, ул. Комарова, д. 35, оф.1

ИНН/КПП 3255052427/325701001

Тел: +7(920) 868-44-44; +7(980) 315-40-77

ПАСПОРТ качества №22В

Прокладка резиновая ЦП-362

ТУ 2539-161-01124323-2003

Номер партии №22В

Марка резиновой смеси: 6190

Количество прокладок: 10 000 шт

Масса нетто расчетная: 6 400 кг

Размеры прокладки: 360x170x8 мм

Дата изготовления: ноябрь 2023 г.

Результат проверки:

Продукция соответствует требованиям ТУ 2539-161-01124323-2003

Начальник ОТК



Исх. №45 от 06 февраля 2024 г.

КОПИЯ ВЕРНА

Чернышов А.Т.
Уполномочен доверенностью
№ 69 от 28.07.2022 г.



C

ОТК-09/Р8 от 08.02.2022

Паспорт качества № 894.4

ООО "Нижнесапдинский металлургический завод"
624742, г.Нижняя Салда, ул. Зингельса, 1

Грузоотправитель
Грузополучатель
Отгрузка по договору № от

Акционерное общество "Управляющая Компания "Металлинвест" 622001, Свердловская обл, Нижний Тагил г, Долгая, дом № 5 (3485) 49-57-70 ИНН/КПП 6623071579/662301001
Общество с ограниченной ответственностью "Литстройком"
603155, Нижегородская обл, Нижний Новгород г, Максима Горького ул, дом № 262, строение 73, оф. 7 тел.89302200306

Дата выписки: 11.07.2023
Вагон (машина) К960РМ 33
Код способа отправления: 2


Наименование продукции: ПОДКЛАДКА СД-50
НД (ГОСТ, ТУ): ГОСТ 32694-2014 ГОСТ 380-2005



№ п/п	№ поз	Марка стали	Тип продукции	Номер партии	Кол-во штук	Факт. масса продукции в тоннах	Сорт	Степень точности
1		ЗСП	СД-50	20	-	1.500	1	Повышенная
ИТОГО						1.500		

По вопросам несоответствия товара по качеству или количеству обращаться в ООО "Н-СМЗ" на адрес info@nsmz.pro
В результате испытаний и освидетельствования указанные в паспорте подкладки СД-50 сертифицированы (декларированы), признаны годными и соответствуют требованиям 1 сорта ГОСТ 32694-2014
Гарантийный срок службы подкладок СД-50 с момента укладки в путь при условии соблюдения установленных правил транспортирования, выгрузки, хранения, сборки, укладки, эксплуатации и текущего содержания пути составляет пять лет
Способ утилизации-передача потребителям для использования в производстве в качестве металлургического сырья (код отхода - 4 61 010 01 20 5, класс опасности для окружающей среды - 4 (малоопасен)).

КОПИЯ ВЕРНА

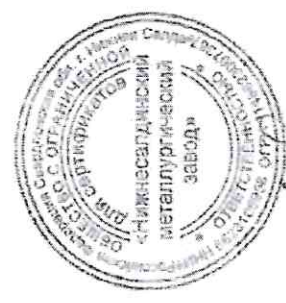

Чернышов А.Г.
Уполномочен доверенностью
№ 68 от 28.07.2022 г.

[Signature]

Генеральный директор
Доля О.А.
подпись
расшифровка подписи


[Signature]



ПАСПОРТ КАЧЕСТВА.


1. номер 147 дата выдачи - 29 июля 2024 г.
2. наименование и юридический адрес предприятия-изготовителя :
ООО «Торговый Дом «СВД»,
198095, г. Санкт-Петербург, вн.тер.г. муниципальный округ Нарвский округ,
ул. Маршала Говорова, д. 52, литера А, ч.п. пом. 36-Н, помещ.225
3. Наименование пропитки:
автоклавная пропитка согласно: ГОСТ 20022.5-93 «Защита древесины.
Автоклавная пропитка масляными защитными средствами»,
ГОСТ 20022.6 -93 "Защита древесины. Способы пропитки"
ГОСТ 20022.0-16 "Защита древесины. Параметры защищенности"
Пропитывающее средство - ГОСТ 2770-74/ ТУ 0258-001-38519207-2012
4. Дата изготовления - 29 июля 2024 г.
Гарантийный срок: 2 года с момента укладки их в железнодорожный путь,
или 3,5 года с момента их отгрузки потребителю, или 70 млн. т брутто пропущенного груза.
Климатическое исполнение: Эксплуатация продукции на открытом воздухе
в макроклиматических районах умеренного и холодного климата по группе 8 ГОСТ 15150.
Условия хранения: Хранение продукции осуществляется в соответствии
с пунктом 8.3 ГОСТ 8816-2014 , пунктом 3.9 ГОСТ 20022.5-93.
Способ утилизации: Сжигание, газификация или пиролиз.
6. Наименование продукции: Брус переводной пропитанный тип Б2-2
(сечение 230*160 мм, 63 шт в к-те)
количество 2 (два) комплекта
7. Продукция изготовлена согласно ГОСТ 8816-2014
8. Соответствие продукции ГОСТ8816-2014 подтверждается Декларацией соответствия
ЕАЭС № RU Д-RU.PA01.B.95842/23 от 22.02.2023 действует до 21.02.2028
9. ПОКУПАТЕЛЬ - ООО "ТСП"
10. ДОКУМЕНТ - УПД № 147 от 29.07.2024
11. НОМЕР Т/С - Мерседес-Бенц Е 463ХХ 53/44

ОТК ООО "ТД "СВД"

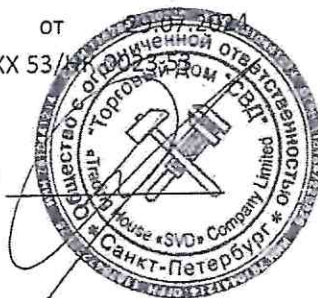

Жуков Р.Ю.



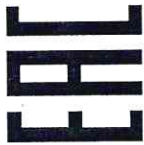

ПАСПОРТ КАЧЕСТВА 625096361/2

Клиент	Акционерное общество "Невский Торгово-Промышленный комплекс"		
Адрес	197374, Россия, г. Санкт-Петербург, ул. Савушкина, д. 89, Спецификация 0313750472 от 26.07.2024 лит. А, пом. 15-Н, каб. 46		
Грузополучатель	Акционерное общество "Невский Торгово-Промышленный комплекс" Договор 2001/10120960/11 от 01.10.2018		
Адрес	197374, Россия, г. Санкт-Петербург, ул. Савушкина, д. 89, Трансп. документ лит. А, пом. 15-Н, каб. 46		
Вид отправления	08 Самовывоз Всего по сертификату		
№ Трансп. средства	№ прицепа	AB902335	Грузомест
№ Дов/Накл	от	00.00.0000	10
Склад отгрузки	Дата	29.07.2024	10,020
			10

Наименование продукции: Шуруп

№ п/п	Код изделия	Масса брутто, т	Масса нетто, т	Стандарт, ТУ	Партия	Марка стали	Размер	Исполнение	Упаковка	Консервация	Дата изготовления
1	RFG809001-24170-01	1,002	1,000	ГОСТ 809-2020	9418587205	20	24x170	1	Мягкий контейнер типа МКР-1,0С	Нет	23.05.2024
2	RFG809001-24170-01	1,002	1,000	ГОСТ 809-2020	9418587206	20	24x170	1	Мягкий контейнер типа МКР-1,0С	Нет	23.05.2024
3	RFG809001-24170-01	1,002	1,000	ГОСТ 809-2020	9418587207	20	24x170	1	Мягкий контейнер типа МКР-1,0С	Нет	23.05.2024
4	RFG809001-24170-01	1,002	1,000	ГОСТ 809-2020	9418587219	20	24x170	1	Мягкий контейнер типа МКР-1,0С	Нет	30.05.2024
5	RFG809001-24170-01	1,002	1,000	ГОСТ 809-2020	9418587230	20	24x170	1	Мягкий контейнер типа МКР-1,0С	Нет	30.05.2024
6	RFG809001-24170-01	1,002	1,000	ГОСТ 809-2020	9418587227	20	24x170	1	Мягкий контейнер типа МКР-1,0С	Нет	30.05.2024
7	RFG809001-24170-01	1,002	1,000	ГОСТ 809-2020	9418587192	20	24x170	1	Мягкий контейнер типа МКР-1,0С	Нет	31.05.2024
8	RFG809001-24170-01	1,002	1,000	ГОСТ 809-2020	9418587209	20	24x170	1	Мягкий контейнер типа МКР-1,0С	Нет	31.05.2024
9	RFG809001-24170-01	1,002	1,000	ГОСТ 809-2020	9418587206	20	24x170	1	Мягкий контейнер типа МКР-1,0С	Нет	23.05.2024
10	RFG809001-24170-01	1,002	1,000	ГОСТ 809-2020	9418587227	20	24x170	1	Мягкий контейнер типа МКР-1,0С	Нет	30.05.2024
	Итого	10,020	10,000								
	Итого по сертификату	10,020	10,000								

Показатели качества - результаты испытаний(Шуруп)

Партия	Плавка	Изгиб
9418587192	33586	Выдерживает
9418587205	33586	Выдерживает
9418587206	33586	Выдерживает
9418587207	33586	Выдерживает
9418587209	33586	Выдерживает
9418587219	33586	Выдерживает
9418587227	93904	Выдерживает
9418587230	33586	Выдерживает

Химический состав, %(Шуруп)

Плавка	C, %	Mn, %	Si, %	S, %	P, %	Cr, %	Ni, %	Cu, %	As, %	N, %
33586	0,20	0,45	0,22	0,009	0,005	0,06	0,06	0,03	0,001	0,008
93904	0,20	0,47	0,25	0,009	0,005	0,05	0,01	0,02	0,001	0,008

Утилизация изделий для железнодорожного пути осуществляется в соответствии с требованиями действующего Российского законодательства как черный лом.

Система менеджмента качества сертифицирована на соответствие требованиям МС ИСО 9001:2015. Указанная в сертификате качества продукция соответствует действующим в РФ стандартам и техническим условиям. При перепишке по вопросам качества ссылаться на номер сертификата. При транспортировке и хранении не допускать воздействия влаги и агрессивной среды.

Декларация о соответствии на шурупы путевые 24x150 по чертежу №07-43-146 и 24x170 по чертежу №07-43-147 ЕАЭС N RU Д-РУ.ЖТ02.В.00671/21 от 28.04.2021 по 13.04.2026.

Маркировочный знак - 

ОТК

Н.В. Станкене



Электронный документ проверен, дата и время проверки: 29.07.2024, 15:06:41
Станкене Нина Владимировна, Контролер мат.мет.полуп. 5 р, 20003386.
Проверочный код: 0449187277

Объект капитального строительства:«Ремонт СП12-Электрифицированный путь у ЛСЦ.»

(наименование проектной документации, почтовый или строительный адрес объекта капитального строительства)

Застройщик (технический заказчик, эксплуатирующая организация или региональный оператор):АО «Коломенский завод» ОГРН 1025002737242, ИНН 5022013517, 140408, Московская обл., г. Коломна, ул. Партизан, д.42

(фамилия, имя, отчество, адрес места жительства, ОГНИП, ИНН индивидуального предпринимателя, наименование, ОГРН, ИНН, место нахождения юридического лица, телефон/факс, наименование, ОГРН, ИНН саморегулируемой организации, членом которой является – для индивидуальных предпринимателей и юридических лиц; фамилия, имя, отчество, паспортные данные, адрес места жительства, телефон/факс – для физических лиц, не являющихся индивидуальными предпринимателями)

Лицо, осуществляющее строительство: ООО «КиКГЕОСТРОЙ», ОГРН 1127747247704, ИНН 7709918820, 109004, Г.МОСКВА, УЛ. ЗЕМЛЯНОЙ ВАЛ, Д.65, КВ.59, тел. +7 (495) 915-24-71, член саморегулируемой ассоциации СРО «МАС» регистрационный номер СРО-С-148-24122009

(фамилия, имя, отчество, адрес места жительства, ОГНИП, ИНН индивидуального предпринимателя, наименование, ОГРН, ИНН, место нахождения юридического лица, телефон/факс, наименование, ОГРН, ИНН саморегулируемой организации, членом которой является)

Лицо, осуществляющее подготовку проектной документации: ООО «КиКГЕОСТРОЙ», ОГРН 1127747247704, ИНН 7709918820, 109004, Г.МОСКВА, УЛ. ЗЕМЛЯНОЙ ВАЛ, Д.65, КВ.59, тел. +7 (495) 915-24-71, член саморегулируемой ассоциации СРО «Объединение проектировщиков «УниверсалПроект», регистрационный номер СРО-П-179-12122012

(фамилия, имя, отчество, адрес места жительства, ОГНИП, ИНН индивидуального предпринимателя, наименование, ОГРН, ИНН, место нахождения юридического лица, телефон/факс, наименование, ОГРН, ИНН саморегулируемой организации, членом которой является)

Лицо, осуществляющее строительство, выполнившее работы, подлежащие освидетельствованию:1. ООО «ШЕЛПРОКК», ОГРН 1237700462427, ИНН 9726048866, 117535, Г.МОСКВА, МУНИЦИПАЛЬНЫЙ ОКРУГ ЧЕРТАНОВО ЮЖНОЕ, ПРОЕЗД 3-Й ДОРОЖНЫЙ, Д. 6, К. 2, член саморегулируемой ассоциации «Архитектурное наследие», регистрационный номер СРО-С-230-070920102. ООО «ЭлектроЭнергетика», ОГРН 1175074004698, ИНН 5037011400, 142281, Московская обл., г. Протвино, Кременковское ш., д. 5, член саморегулируемой ассоциации «Объединение Специализированных Организаций Профессиональные Строители», регистрационный номер СРО-С-219-21042010

(фамилия, имя, отчество, адрес места жительства, ОГНИП, ИНН индивидуального предпринимателя, наименование, ОГРН, ИНН, место нахождения юридического лица, телефон/факс, наименование, ОГРН, ИНН саморегулируемой организации, членом которой является)

АКТ**освидетельствования скрытых работ**

№ КЗ/ДП2-СП12-04

«07» сентября 2024г.

(дата составления акта)

Представитель застройщика (технического заказчика, эксплуатирующей организации или регионального оператора) по вопросам строительного контроля:Инженер строительного надзора ОЭРЗиС АО «Коломенский завод» Никифоров С.И., распоряжение №501/101 от 25.06.2024г.

(должность, фамилия, инициалы, идентификационный номер в национальном реестре специалистов в области строительства, реквизиты распорядительного документа, подтверждающего полномочия, с указанием наименования, ОГРН, ИНН, места нахождения юридического лица, фамилии, имени, отчества, адреса места жительства, ОГНИП, ИНН индивидуального предпринимателя)

Представитель лица, осуществляющего строительство:Руководитель проекта ООО «КиКГЕОСТРОЙ» Арсеньев Д.С. приказ №1-КЗ от 20.06.2024г.

(должность, фамилия, инициалы, реквизиты распорядительного документа, подтверждающего полномочия)

Представитель лица, осуществляющего строительство, по вопросам строительного контроля (специалист по организации строительства): -

(должность, фамилия, инициалы, идентификационный номер в национальном реестре специалистов в области строительства, реквизиты распорядительного документа, подтверждающего полномочия)

Представитель лица, осуществляющего подготовку проектной документации:

-

(должность, фамилия, инициалы, реквизиты распорядительного документа, подтверждающего полномочия, с указанием наименования, ОГРН, ИНН, места нахождения юридического лица, фамилии, имени, отчества, адреса места жительства, ОГНИП, ИНН индивидуального предпринимателя, наименования, ОГРН, ИНН саморегулируемой организации, членом которой является указанное юридическое лицо, индивидуальный предприниматель)

Представитель лица, выполнившего работы, подлежащие освидетельствованию:1. Старший прораб ООО «ШЕЛПРОКК» Шинкарев М.В., приказ №13 от 26.06.2024г.2. Начальник участка ООО «ЭлектроЭнергетика» Денисов Д.Н., приказ № 01/06 от 20.06.2024г.

(должность, фамилия, инициалы, реквизиты распорядительного документа, подтверждающего полномочия, с указанием наименования, ОГРН, ИНН, места нахождения юридического лица, фамилии, имени, отчества, адреса места жительства, ОГНИП, ИНН индивидуального предпринимателя)

а также иные представители лиц, участвующих в освидетельствовании:

(должность с указанием наименования организации, фамилия, инициалы, реквизиты распорядительного документа, подтверждающего полномочия)

произвели осмотр работ, выполненныхООО "ШЕЛПРОКК", ООО "ЭлектроЭнергетика"

(наименование лица, выполнившего работы, подлежащие освидетельствованию)

и составили настоящий акт о нижеследующем:

1. К освидетельствованию предъявлены следующие работы:Балластировка стрелочного перевода №12 на жд. пути №11

(наименование скрытых работ)

2. Работы выполнены по проектной документации

Техническое задание к Договору подряда №2 от 10.07.2024

(номер, другие реквизиты чертежа, наименование проектной и/или рабочей документации, сведения о лицах, осуществляющих подготовку раздела проектной и/или рабочей документации)

3. При выполнении работ применены:

Щебень (паспорт №142 от 11.03.2022г., протокол испытания №88п от 31.01.2022г.)

(наименование строительных материалов (изделий), реквизиты сертификатов и/или других документов, подтверждающих их качество и безопасность)

4. Предъявлены документы, подтверждающие соответствие работ предъявляемым требованиям:

Исполнительная схема №4 Балластировка стрелочного перевода №12 на жд. пути №11

(исполнительные схемы и чертежи, результаты экспертиз, обследований, лабораторных и иных испытаний выполненных работ, проведенных в процессе строительного контроля)

5. Даты: начала работ: «03» сентября 2024 г.

окончания работ: «07» сентября 2024 г.

6. Работы выполнены в соответствии:

СП 37.13330.2012 «Промышленный транспорт», СП 119.13330.2017 «Железные дороги колеи 1520 мм», СП 238.1326000.2015 «Железнодорожный путь»

(наименования и структурные единицы технических регламентов, иных нормативных правовых актов, разделы проектной и/или рабочей документации)

7. Разрешается производство последующих работ

Передача в эксплуатацию

(наименование работ, конструкций, участков сетей инженерно-технического обеспечения)

Дополнительные сведения: отсутствуют

Акт составлен в 5 (пяти) экземплярах.

Приложения:

1. Исполнительная схема №4 Балластировка стрелочного перевода №12 на жд. пути №11 – 1 лист;

2. Паспорт щебень №142 от 11.03.2022г. – 2 листа;

3. Протокол испытаний №88п от 31.01.2022г. – 2 листа.

Представитель застройщика (технического заказчика, эксплуатирующей организации или регионального оператора) по вопросам строительного контроля

Никифоров С.И.

(фамилия, инициалы, подпись)

Представитель лица, осуществляющего строительство

Арсеньев Д.С.

(фамилия, инициалы, подпись)

Представитель лица, осуществляющего строительство, по вопросам строительного контроля (специалист по организации строительства)

- (фамилия, инициалы, подпись)

Представитель лица, осуществляющего подготовку проектной документации

- (фамилия, инициалы, подпись)

Представитель лица, выполнившего работы, подлежащие освидетельствованию

1. Шинкарев М.В.

(фамилия, инициалы, подпись)

2. Денисов Д.Н.

(фамилия, инициалы, подпись)

Представители иных лиц


(фамилия, инициалы, подпись)



1. Балластировка стрелочного перевода №12:
Площадь балластировки S=166,67 м²
Высота заполнения шпальных ящиков a=0,16 м
Объем шпалы и брусьев V_{шп}=10,19 м³
Объем щебня для балластировки стрелочного перевода: V_{с1}= S*a-V_{шп}*b=166,67*0,16-10,20=16,48 м³

2.Выправка стрелочного перевода №12:
Объем щебня для выправки ж.д. пути составляет 10% от объема щебня, используемого для балластировки железнодорожного пути.
Общий объем щебня для выправки стрелочного перевода: V_{с1} = V_{с1}*0,2 = 16,48*0,2 = 3,30м³
Общий объем щебня (балластировка+выправка): V₁ = V_{с1}+V_{с1} = 16,48+3,30 =19,78 м³

3.Рихтовка стрелочного перевода №12
Длина рихтовки путей: L= 37,98 м

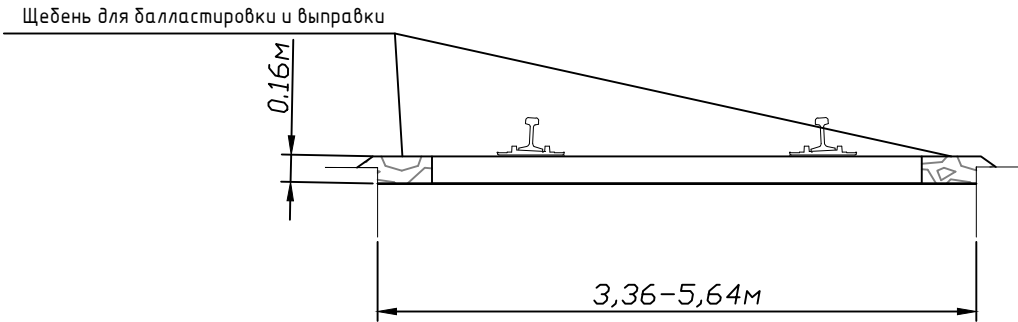


Очистка пути и межшпальных ящиков от щебня и грунта в ручную(0,25*3,1*52,5м)(40,45м³)
Балластировка путей(38,00 м³)
выправка и рихтовка пути(38,00 м)

Условные обозначения:



- очистка стрелочного перевода № 12

					2024	КЗ/ДП2-СП12		
						Ремонт СП12-Электрифицированный путь у ЛСЦ.		
Изм.	Кол.	Лист	№ док.	Подпись	Дата	Ремонт СП12 - Электрифицированный путь у ЛСЦ	Стадия	Лист
Ручов.проекта	Арсеньев Д.С.				07.09		ИД	1
Нач.участка	Шинкарев М.В.				07.09			
Нач.участка	Денисов Д.Н.				07.09	Исполнительная схема №4 Балластировка стрелочного перевода №12 на жд. пути №11	000 "КуКГЕОСТРОЙ"	

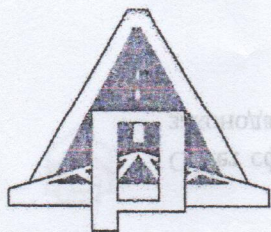

РОССИЙСКАЯ ФЕДЕРАЦИЯ

Акционерное общество

«ПАВЛОВСК НЕРУД»

396446 Воронежская обл, Павловский р-он, с
Елизаветовка

MSRDS RU.DT.01.30

срок действия с 14.02.2022 г. по 13.02.2025 г.

ПАСПОРТ ПРОДУКЦИИ № 142

Выдан «11» марта 2022 г

- Щебень из плотных горных пород (гранитов) фракции свыше 20 до 40 мм
- Дата отгрузки «11» 03.2022 г. кол-во 1671 тонн 000 м
- № партии 031499 № накладной 70 031499

6. Результаты лабораторных испытаний:

6.1. Зерновой состав:

Диаметр отверстий контрольных сит, мм	d наиб.	0,5 (d наиб. + D наиб.)	D наиб.	1,25 D наиб.
20	30	40	50	
Полные остатки на ситах, % по массе	91,4	55,5	9,4	0,0

6.2. Содержание:

- 6.2.1. зёрен пластинчатой и игольчатой формы 20,4 3 группа %
6.2.2. пылевидных илистых и глинистых частиц 0,60 в том числе глины в комках 0,0 %
6.2.3. зёрен слабых пород 0,0 %
6.2.4. вредных компонентов: см. приложение %

6.3. Марка щебня по дробимости 1400

6.4. Марка щебня по истираемости HI

6.5. Марка щебня по морозостойкости F 300

6.6. Насыпная плотность для перевода количества материала из единиц массы в объемные 1,36 т/м³

6.7. Удельная эффективная активность радионуклидов (А эфф.) 265,7 Бк/кг

Первый класс использования (протокол № 88п от 31.01.2022)

ФБУЗ «Центр гигиены и эпидемиологии в Воронежской области»

6.8. Устойчивость структуры щебня против распада 0,27 %

Заключение: щебень фр. 20-40 мм соответствует требованию ГОСТ 8267-93

Контрольный мастер ОТК

Скураторова Е.А.

«ВЕРНО»

Главный бухгалтер
Т.В. Кандаурова

Приложение к паспорту продукции № _____ протокол № 392/21 от 19.03.2021 г.

Таблица 1

Наименование вредных компонентов и примесей	Требования ГОСТ 8267-93 приложение А	Фактические показатели
Аморфные разновидности диоксида кремния, растворимые в щелочах	Не более 50 ммоль/л	4,33 ммоль/л
Сульфаты и сульфиды в пересчёте на SO ₃	1,5% по массе	0,10 % по массе
Пирит	4 % по массе	0,20 % по массе
Породообразующие слюды и гидрослюды	15 % по объёму силикатов	4,7%
Галоидные соединения	0,1 % по массе в пересчёте на ион хлора	0,02 %
Свободные волокна асбеста	0,25 % по массе	0,0% по массе
Уголь и древесные остатки	1% по массе	0,0% по массе
Оксиды и гидрооксиды железа (магнетит, гетит, гематит и др.)	10 % по объёму каждого или их суммы не более 15 %	0,01 %

Контрольный мастер ОТК _____

Скуратова Е.А.

«ВЕРНО»
Главный бухгалтер
Т.В. Кандаурова



ФЕДЕРАЛЬНАЯ СЛУЖБА ПО НАДЗОРУ В СФЕРЕ ЗАЩИТЫ
ПРАВ ПОТРЕБИТЕЛЕЙ И БЛАГОПОЛУЧИЯ ЧЕЛОВЕКА
ФЕДЕРАЛЬНОЕ БЮДЖЕТНОЕ УЧРЕЖДЕНИЕ ЗДРАВООХРАНЕНИЯ
«ЦЕНТР ГИГИЕНЫ И ЭПИДЕМИОЛОГИИ В ВОРОНЕЖСКОЙ ОБЛАСТИ»
ФИЛИАЛ ФЕДЕРАЛЬНОГО БЮДЖЕТНОГО УЧРЕЖДЕНИЯ ЗДРАВООХРАНЕНИЯ
«ЦЕНТР ГИГИЕНЫ И ЭПИДЕМИОЛОГИИ В ВОРОНЕЖСКОЙ ОБЛАСТИ» В ПАВЛОВСКОМ,
БОГУЧАРСКОМ, ВЕРХНЕМАМОНСКОМ РАЙОНАХ
ИСПЫТАТЕЛЬНАЯ ЛАБОРАТОРИЯ

Юридический адрес и место осуществления деятельности ИЛ: 396422, Воронежская область, Павловский район, г. Павловск, ул. К.Готвальда, 12
Телефон/факс: 2-53-93, 2-57-64, 2-44-93
e-mail: pvlses@mail.ru
ОКПО 01661844
ОГРН 1053600128889.
ИНН 3665049241
КПП 362002001

Уникальный номер записи об аккредитации в реестре аккредитованных лиц: РОСС RU.0001.510199



УТВЕРЖДАЮ:
Е.В. Третьякова

Дата утверждения: 4.01.22

ПРОТОКОЛ ИСПЫТАНИЙ

№ 88п от 31 января 2022г.

1. Наименование заказчика: АО «Павловск Неруд»
2. Адрес заказчика (юридический/фактический): Россия, Воронежская область, Павловский район, с.Елизаветовка
3. Наименование и описание объекта (образца) испытаний, дата изготовления (для продукции): Щебень гранитный ГОСТ 8267-93; упаковка: ПЭТ пакет; вес (объем) пробы для испытаний: 1 кг; партия 4300000 кг, дата выработки 16.01.2022г
4. Изготовитель (фирма, предприятие, организация): АО «Павловск Неруд», Россия, Воронежская область, Павловский район, с.Елизаветовка
страна: Россия
5. Место отбора: карьер, АО «Павловск Неруд»
6. Условия отбора, доставки: образец доставлен в опечатанном виде (печать АО «Павловск Неруд»), автотранспортом
Дата и время отбора: 17.01.2022г. 09:00
ФИО, должность специалиста проводившего отбор: проба отобрана начальником ОТК АО «Павловск Неруд» Сладких Ольгой Николаевной
Условия доставки, ссылка на план и методы отбора: соответствуют НД
Дата и время доставки в ИЛ: 25.01.2022г. 10:00
7. Дополнительные сведения: Протокол (Акт) отбора № от 25.01.2021 г
Проба отобрана в соответствии с нормативными документами.
Основание: договор № 158 от 17.01.2022 г. Проба отобрана в соответствии с ГОСТ 30108-94 «Материалы и изделия строительные. Определение удельной эффективной активности естественных радионуклидов».
8. Код образца (пробы): ВР 88-05п



Протокол № 88п

*Результаты отбора относятся к представленному заказчиком образцу, поэтому лаборатория не несет ответственности за стадию отбора образца и достоверность информации, представленной в данных разделах протокола.
Результаты исследований (испытаний) /измерений относятся к представленному заказчиком образцу.
Протокол характеризует исключительно испытанный объект и не может быть частично воспроизведен без согласия ИЛ

9. Средства измерений:

№ п/п	Наименование, тип	Заводской номер	Номер в Госреестре	№ свидетельства о поверке, протокола об аттестации	Срок действия
1.	Установка спектрометрическая СКС-99 «Спутник»	748-Б-Г, 2003	18488-03	С-Т/02-02-2021/34157175	01.02.2022
2.	Контрольный источник гамма-излучения типа ОИСН-22-4,5	20002	-	паспорт	18.08.2026

10. Условия проведения испытаний: соответствуют требованиям нормативных документов и приведены в технических записях лаборатории (ий)

11. Отклонения процедуры проведения испытания от стандартной процедуры по методу испытаний: да или нет

12. Место проведения испытаний: _____
(для измерений если они проводятся не по адресу лаборатории)

Результаты испытаний

Санитарно-гигиеническое отделение ИЛ				
№ п/п	Определяемый показатель	Единицы измерения	Результаты испытаний	НД на методы испытаний
Образец поступил: 28.01.2022 г.				
Дата начала испытаний: 28.01.2022 г. Дата выдачи результата: 31.01.2022 г.				
1.	Цезий-137	Бк/кг	0,502±0,125	ГОСТ 30108-94 «Материалы и изделия строительные. Определение удельной эффективной активности естественных радионуклидов»
2.	Калий-40	Бк/кг	1250,4±233,2	
3.	Торий-232	Бк/кг	84,6±40,3	
4.	Радий-226	Бк/кг	70,10±36,58	
5.	Удельная эффективная активность	Бк/кг	265,70±89,65	
Испытания проводил(и): Третьякова Е.В., химик-эксперт медицинской организации (ФИО, должность)				

Лицо ответственное за оформление протокола Жукова Н.И., документовед группы приема, кодирования, регистрации проб и выдачи результатов лабораторных исследований
(подпись)

