

Объект капитального строительства:

«Ремонт аварийных переездов ЖД путей № 8 (пути № и №2), б/н (путь №1) у ЛСЦ, инв.№460000594 и ремонт аварийного переезда ЖД путей №30 у ЖДЦ, инв.№460000595»

(наименование проектной документации, почтовый или строительный адрес объекта капитального строительства)

Застройщик (технический заказчик, эксплуатирующая организация или региональный оператор):

АО «Коломенский завод» ОГРН 1025002737242, ИНН 5022013517, 140408, Московская обл., г.Коломна, ул. Партизан, д.42

(фамилия, имя, отчество, адрес места жительства, ОГРНИП, ИНН индивидуального предпринимателя, наименование, ОГРН, ИНН, место нахождения юридического лица, телефон/факс, наименование, ОГРН, ИНН саморегулируемой организации, членом которой является – для индивидуальных предпринимателей и юридических лиц; фамилия, имя, отчество, паспортные данные, адрес места жительства, телефон/факс – для физических лиц, не являющихся индивидуальными предпринимателями)

Лицо, осуществляющее строительство: ООО «КуКГЕОСТРОЙ», ОГРН 1127747247704, ИНН 7709918820, 109004, Г.МОСКВА, УЛ. ЗЕМЛЯНОЙ ВАЛ, Д.65, КВ.59, тел. +7 (495) 915-24-71, член саморегулируемой ассоциации СРО «МАС» регистрационный номер СРО-С-148-24122009

(фамилия, имя, отчество, адрес места жительства, ОГРНИП, ИНН индивидуального предпринимателя, наименование, ОГРН, ИНН, место нахождения юридического лица, телефон/факс, наименование, ОГРН, ИНН саморегулируемой организации, членом которой является)

Лицо, осуществляющее подготовку проектной документации: ООО «КуКГЕОСТРОЙ», ОГРН 1127747247704, ИНН 7709918820, 109004, Г.МОСКВА, УЛ. ЗЕМЛЯНОЙ ВАЛ, Д.65, КВ.59, тел. +7 (495) 915-24-71, член саморегулируемой ассоциации СРО «Объединение проектировщиков «УниверсалПроект», регистрационный номер СРО-П-179-12122012

(фамилия, имя, отчество, адрес места жительства, ОГРНИП, ИНН индивидуального предпринимателя, наименование, ОГРН, ИНН, место нахождения юридического лица, телефон/факс, наименование, ОГРН, ИНН саморегулируемой организации, членом которой является)

Лицо, осуществляющее строительство, выполнившее работы, подлежащие освидетельствованию:

1. ООО «ШЕЛПРОКК», ОГРН 1237700462427, ИНН 9726048866, 117535, Г.МОСКВА, МУНИЦИПАЛЬНЫЙ ОКРУГ ЧЕРТАНОВО ЮЖНОЕ, ПРОЕЗД 3-Й ДОРОЖНЫЙ, Д. 6, К. 2, член саморегулируемой ассоциации «Архитектурное наследие», регистрационный номер СРО-С-230-07092010

2. ООО «ЭлектроЭнергетика», ОГРН 1175074004698, ИНН 5037011400, 142281, Московская обл., г. Протвино, Кременковское ш., д. 5, член саморегулируемой ассоциации «Объединение Специализированных Организаций Профессиональные Строители», регистрационный номер СРО-С-219-21042010

(фамилия, имя, отчество, адрес места жительства, ОГРНИП, ИНН индивидуального предпринимателя, наименование, ОГРН, ИНН, место нахождения юридического лица, телефон/факс, наименование, ОГРН, ИНН саморегулируемой организации, членом которой является)

АКТ

освидетельствования скрытых работ

№ КЗ/ДП1-П8-01

«29» июня 2024г.
(дата составления акта)

Представитель застройщика (технического заказчика, эксплуатирующей организации или регионального оператора) по вопросам строительного контроля:

Инженер строительного надзора ОЭРЗиС АО «Коломенский завод» Никифоров С.И., распоряжение №501/101 от 25.06.2024г.

(должность, фамилия, инициалы, идентификационный номер в национальном реестре специалистов в области строительства, реквизиты распорядительного документа, подтверждающего полномочия, с указанием наименования, ОГРН, ИНН, места нахождения юридического лица, фамилии, имени, отчества, адреса места жительства, ОГРНИП, ИНН индивидуального предпринимателя)

Представитель лица, осуществляющего строительство:

Руководитель проекта ООО «КуКГЕОСТРОЙ» Арсеньев Д.С. приказ №1-КЗ от 20.06.2024г.

(должность, фамилия, инициалы, реквизиты распорядительного документа, подтверждающего полномочия)

Представитель лица, осуществляющего строительство, по вопросам строительного контроля (специалист по организации строительства): -

(должность, фамилия, инициалы, идентификационный номер в национальном реестре специалистов в области строительства, реквизиты распорядительного документа, подтверждающего полномочия)

Представитель лица, осуществляющего подготовку проектной документации:

-

(должность, фамилия, инициалы, реквизиты распорядительного документа, подтверждающего полномочия, с указанием наименования, ОГРН, ИНН, места нахождения юридического лица, фамилии, имени, отчества, адреса места жительства, ОГРНИП, ИНН индивидуального предпринимателя, наименования, ОГРН, ИНН саморегулируемой организации, членом которой является указанное юридическое лицо, индивидуальный предприниматель)

Представитель лица, выполнившего работы, подлежащие освидетельствованию:

1. Старший прораб ООО «ШЕЛПРОКК» Шинкарев М.В., приказ №13 от 26.06.2024г.

2. Начальник участка ООО «ЭлектроЭнергетика» Денисов Д.Н., приказ № 01/06 от 20.06.2024г.

(должность, фамилия, инициалы, реквизиты распорядительного документа, подтверждающего полномочия, с указанием наименования, ОГРН, ИНН, места нахождения юридического лица, фамилии, имени, отчества, адреса места жительства, ОГРНИП, ИНН индивидуального предпринимателя)

а также иные представители лиц, участвующих в освидетельствовании:

(должность с указанием наименования организации, фамилия, инициалы, реквизиты распорядительного документа, подтверждающего полномочия)

произвели осмотр работ, выполненных

ООО "ШЕЛПРОКК", ООО "ЭлектроЭнергетика"

(наименование лица, выполнившего работы, подлежащие освидетельствованию)

и составили настоящий акт о нижеследующем:

1. К освидетельствованию предъявлены следующие работы:

Демонтаж асфальтового покрытия переездов №8, б/н

(наименование скрытых работ)

2. Работы выполнены по проектной документации

Техническое задание к Договору подряда №2 от 10.07.2024г.

(номер, другие реквизиты чертежа, наименование проектной и/или рабочей документации, сведения о лицах, осуществляющих подготовку раздела проектной и/или рабочей документации)

3. При выполнении работ применены:

-

(наименование строительных материалов (изделий), реквизиты сертификатов и/или других документов, подтверждающих их качество и безопасность)

4. Предъявлены документы, подтверждающие соответствие работ предъявляемым требованиям:

Исполнительная схема №1. Демонтаж асфальтового покрытия переездов №8, б/н

(исполнительные схемы и чертежи, результаты экспертиз, обследований, лабораторных и иных испытаний выполненных работ, проведенных в процессе строительного контроля)

5. Даты: начала работ: «27» июня 2024 г.

окончания работ: «29» июня 2024 г.

6. Работы выполнены в соответствии:

СП 37.13330.2012 «Промышленный транспорт», СП 119.13330.2017 «Железные дороги колеи 1520 мм», СП 238.1326000.2015 «Железнодорожный путь»

(наименования и структурные единицы технических регламентов, иных нормативных правовых актов, разделы проектной и/или рабочей документации)

7. Разрешается производство последующих работ

Очистка балласта и ремонт жд. путей №1 и №2

(наименование работ, конструкций, участков сетей инженерно-технического обеспечения)

Дополнительные сведения: отсутствуют

Акт составлен в 5 (пяти) экземплярах.

Приложения:

1.Исполнительная схема №1. Демонтаж асфальтового покрытия переездов №8, б/н – 1 лист.

Представитель застройщика (технического заказчика, эксплуатирующей организации или регионального оператора) по вопросам строительного контроля

Никифоров С.И.

(фамилия, инициалы, подпись)

Представитель лица, осуществляющего строительство

Арсеньев Д.С.

(фамилия, инициалы, подпись)

Представитель лица, осуществляющего строительство, по вопросам строительного контроля (специалист по организации строительства)

-

(фамилия, инициалы, подпись)

Представитель лица, осуществляющего подготовку проектной документации

-

(фамилия, инициалы, подпись)

Представитель лица, выполнившего работы, подлежащие освидетельствованию

1. Шинкарев М.В.





(фамилия, инициалы, подпись)

2. Денисов Д.Н.

(фамилия, инициалы, подпись)

Представители иных лиц

(фамилия, инициалы, подпись)

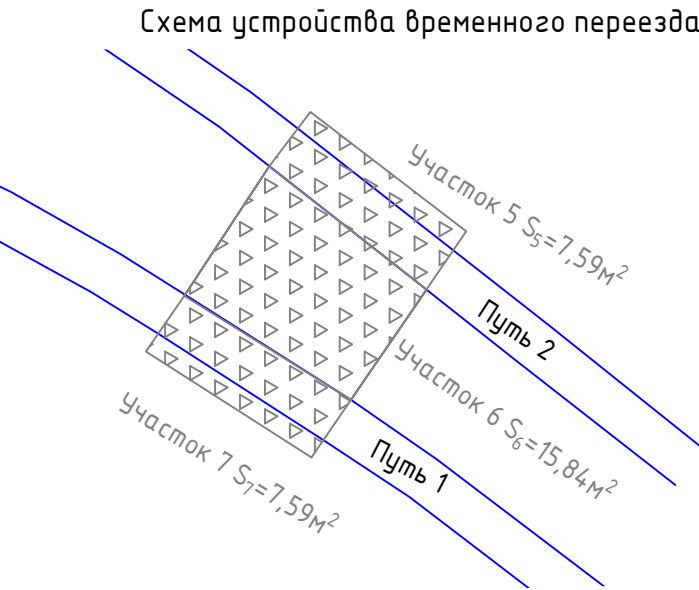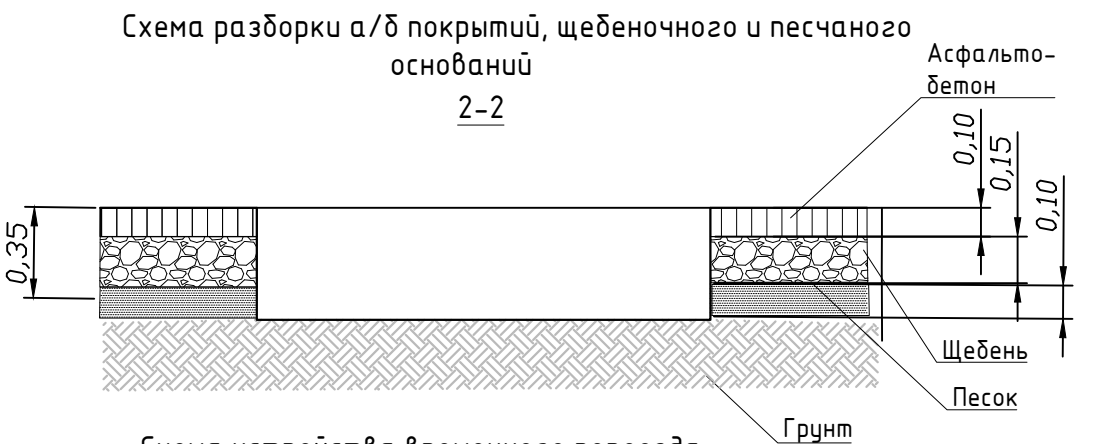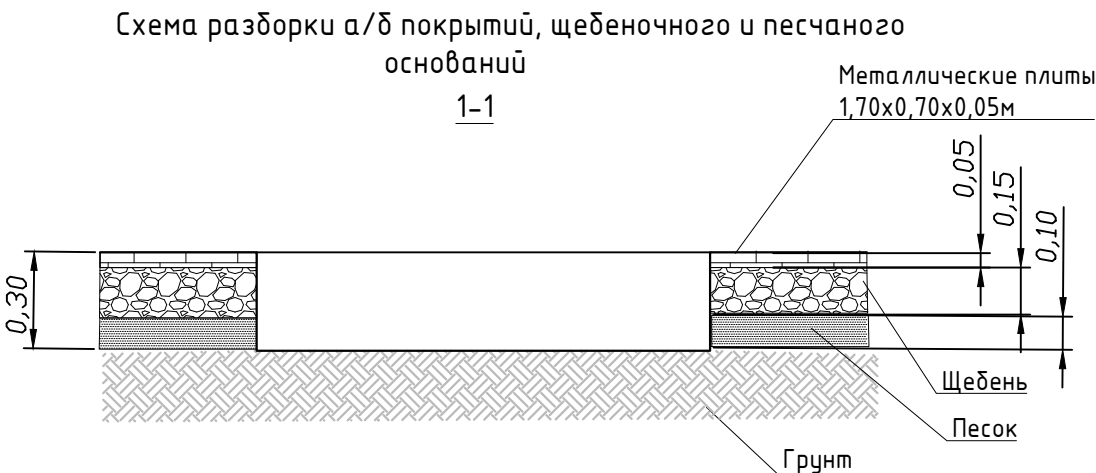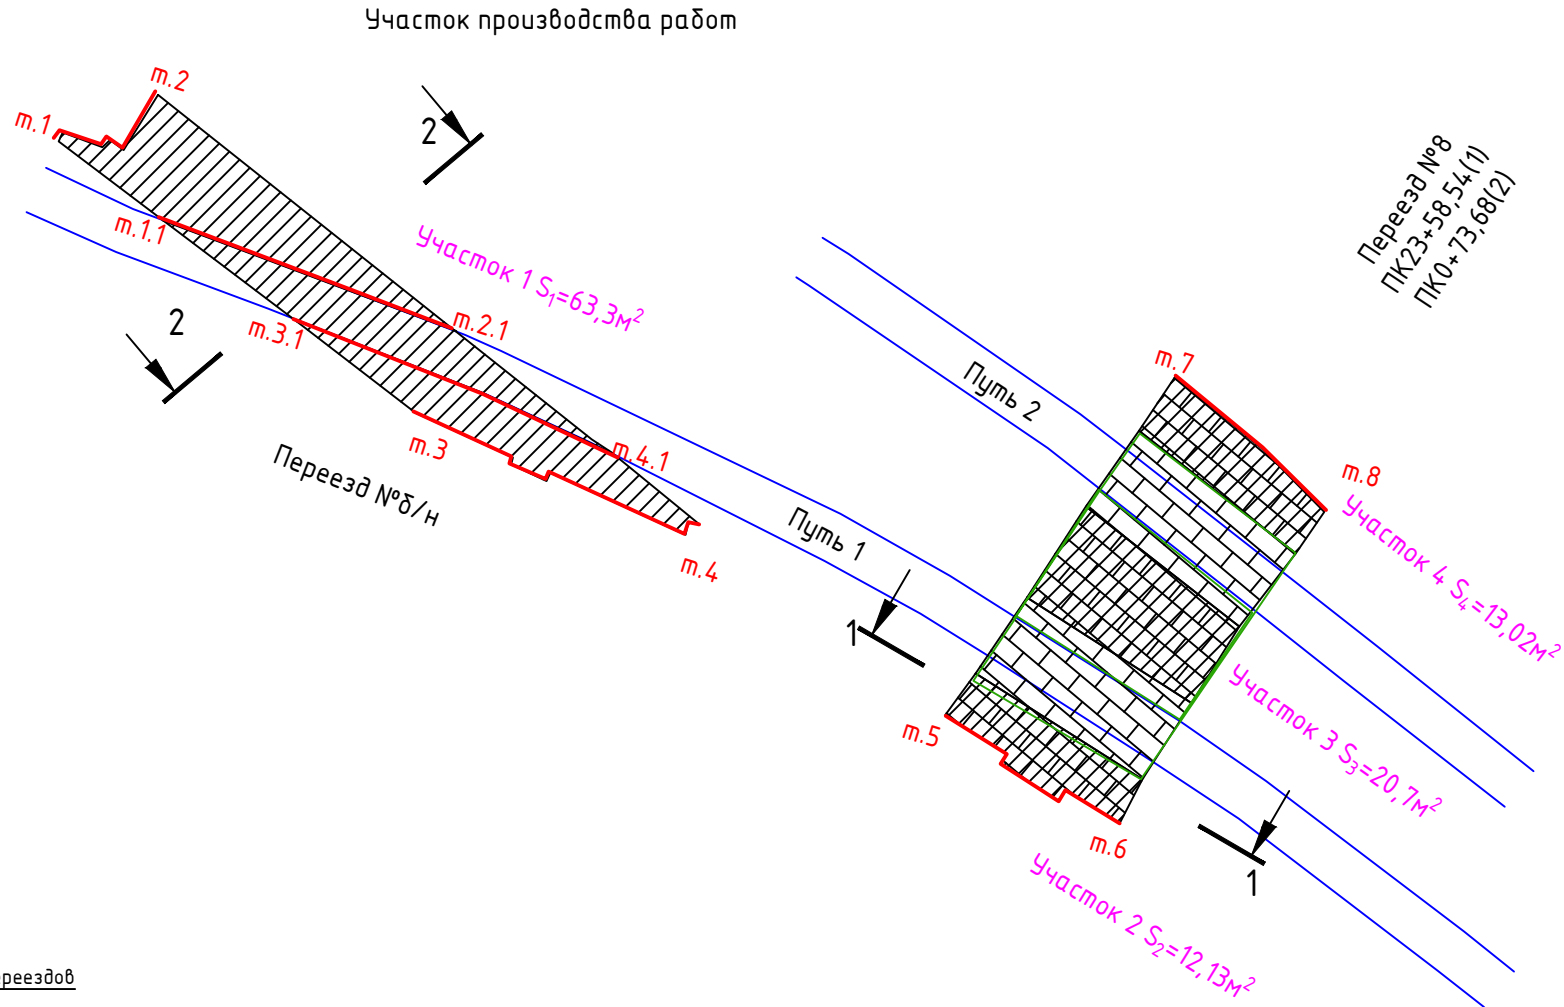

Разборка покрытий переездов

1. Демонтаж металлических плит покрытие переезда №8 (1,70х0,70х0,05)–64 шт
2. Устройство и демонтаж временных щебеночных проездов – 8 комплексов (2 проезда в день *4 дня)
Площадь отсыпки щебнем: $S_5=S_7=7,59\text{ м}^2$
Толщина слоя щебня: $h_{\text{щеб}1}=0,20\text{ м}$
Площадь отсыпки щебнем: $S_6=15,84\text{ м}^2$
Толщина слоя щебня: $h_{\text{щеб}2}=0,30\text{ м}$
Общий объем щебня для устройства временных переездов: $V_{\text{щеб}}=(S_5+S_7)*h_{\text{щеб}1}+S_6*h_{\text{щеб}2}=(7,59+7,59)*0,20+15,84*0,30=7,79\text{ м}^3$
Монтаж металлических плит покрытие переезда №8 (1,70х0,70х0,05)–28 шт
3. Резка асфальтобетонного покрытия фрезой глубиной 0,20 м.
Переезд №8/н (м.1–м.2;м.1.1–м.2.1): $L_1=4,84+10,66=15,5\text{ м}$, (м.3–м.4;м.3.1–м.4.1): $L_2=11,05+10,95=22,0\text{ м}$, №8/н $L=37,5\text{ м}$.
Переезд №8 (м.5–м.6): $L_3=7,59\text{ м}$, (м.7–м.8): $L_4=6,68\text{ м}$, Переезд №8 $L=14,27\text{ м}$.
Общая длина нарезки швов: $L=L_1+L_2+L_3+L_4=15,5+22,0+7,59+6,68=51,77\text{ м}$.
4. Разборка асфальтобетонного покрытия отбойными молотками с погрузкой экскаватором (емк. ковша 0,5 м³) на автомобили.

Переезд №8/н

Площадь разборки асф-бет. покрытия: $S_1=63,3\text{ м}^2$
Толщина слоя асф-бет. покрытия: $h_{\text{асф}}=0,10\text{ м}$
Объем разработки асфальтового покрытия отбойными молотками: $V_{\text{асф}}=S_1*h_{\text{асф}}=63,3*0,10=6,33\text{ м}^3$
Толщина слоя щебеночного основания: $h_{\text{щеб}}=0,15\text{ м}$
Объем разработки щебеночного основания: $V_{\text{щ}}=S_1*h_{\text{щеб}}=63,3*0,15=9,5\text{ м}^3$
Толщина слоя песчаного основания: $h_{\text{пес}}=0,10\text{ м}$
Объем разработки песчаного основания: $V_{\text{п}}=S_1*h_{\text{пес}}=63,3*0,10=6,33\text{ м}^3$

Переезд №8

Площадь разборки щебеночного и песчаного основания и: $S=S_2+S_3+S_4=12,13+20,7+13,02=45,85\text{ м}^2$
Толщина слоя асф-бет. покрытия: $h_{\text{асф}}=0,10\text{ м}$
Объем разработки асфальтового покрытия отбойными молотками: $V_{\text{асф}}=S_1*h_{\text{асф}}=45,85*0,10=4,58\text{ м}^3$
Толщина слоя щебеночного основания: $h_{\text{щеб}}=0,15\text{ м}$
Объем разработки щебеночного основания: $V_{\text{щ}}=S*h_{\text{щеб}}=45,85*0,15=6,88\text{ м}^3$
Толщина слоя песчаного основания: $h_{\text{пес}}=0,10\text{ м}$
Объем разработки песчаного основания: $V_{\text{п}}=S*h_{\text{пес}}=45,85*0,10=4,59\text{ м}^3$

Условные обозначения:

- Демонтаж асфальтобетонного покрытия
- Демонтаж металлических плит покрытие переезда №8
- щебень для временных проездов
- Резка асфальтобетона фрезой

					2024	КЗ/ДП1-П8				
						Ремонт аварийных переездов ЖД путей № 8 (пути № и №2), б/н (путь №1) у ЛСЦ, инв.№460000594 и ремонт аварийного переезда ЖД путей №30 у ЖДЦ, инв.№460000595				
Изм.	Кол.	Лист	№ док.	Подпись	Дата					
Руков.проекта		Арсеньев Д.С.			31.07	Обустройство переездов ЖД путей №8,30, б/н		Стадия	Лист	Листов
Нач.участка		Шинкарев М.В.			31.07			ИД	1	1
Нач.участка		Денисов Д.Н.			31.07					
						Исполнительная схема №1 Демонтаж асфальтового покрытия переездов №8, б/н		ООО "КуКГЕОСТРОЙ"		

Объект капитального строительства:

«Ремонт аварийных переездов ЖД путей № 8 (пути № и №2), б/н (путь №1) у ЛСЦ, инв.№460000594 и ремонт аварийного переезда ЖД путей №30 у ЖДЦ, инв.№460000595»

(наименование проектной документации, почтовый или строительный адрес объекта капитального строительства)

Застройщик (технический заказчик, эксплуатирующая организация или региональный оператор):

АО «Коломенский завод» ОГРН 1025002737242, ИНН 5022013517, 140408, Московская обл., г.Коломна, ул. Партизан, д.42

(фамилия, имя, отчество, адрес места жительства, ОГНИП, ИНН индивидуального предпринимателя, наименование, ОГРН, ИНН, место нахождения юридического лица, телефон/факс, наименование, ОГРН, ИНН саморегулируемой организации, членом которой является – для индивидуальных предпринимателей и юридических лиц; фамилия, имя, отчество, паспортные данные, адрес места жительства, телефон/факс – для физических лиц, не являющихся индивидуальными предпринимателями)

Лицо, осуществляющее строительство: ООО «КуКГЕОСТРОЙ», ОГРН 1127747247704, ИНН 7709918820, 109004, Г.МОСКВА, УЛ. ЗЕМЛЯНОЙ ВАЛ, Д.65, КВ.59, тел. +7 (495) 915-24-71, член саморегулируемой ассоциации СРО «МАС» регистрационный номер СРО-С-148-24122009

(фамилия, имя, отчество, адрес места жительства, ОГНИП, ИНН индивидуального предпринимателя, наименование, ОГРН, ИНН, место нахождения юридического лица, телефон/факс, наименование, ОГРН, ИНН саморегулируемой организации, членом которой является)

Лицо, осуществляющее подготовку проектной документации: ООО «КуКГЕОСТРОЙ», ОГРН 1127747247704, ИНН 7709918820, 109004, Г.МОСКВА, УЛ. ЗЕМЛЯНОЙ ВАЛ, Д.65, КВ.59, тел. +7 (495) 915-24-71, член саморегулируемой ассоциации СРО «Объединение проектировщиков «УниверсалПроект», регистрационный номер СРО-П-179-12122012

(фамилия, имя, отчество, адрес места жительства, ОГНИП, ИНН индивидуального предпринимателя, наименование, ОГРН, ИНН, место нахождения юридического лица, телефон/факс, наименование, ОГРН, ИНН саморегулируемой организации, членом которой является)

Лицо, осуществляющее строительство, выполнившее работы, подлежащие освидетельствованию:

1. ООО «ШЕЛПРОКК», ОГРН 1237700462427, ИНН 9726048866, 117535, Г.МОСКВА, МУНИЦИПАЛЬНЫЙ ОКРУГ ЧЕРТАНОВО ЮЖНОЕ, ПРОЕЗД 3-Й ДОРОЖНЫЙ, Д. 6, К. 2, член саморегулируемой ассоциации «Архитектурное наследие», регистрационный номер СРО-С-230-07092010

2. ООО «ЭлектроЭнергетика», ОГРН 1175074004698, ИНН 5037011400, 142281, Московская обл., г. Протвино, Кременковское ш., д. 5, член саморегулируемой ассоциации «Объединение Специализированных Организаций Профессиональные Строители», регистрационный номер СРО-С-219-21042010

(фамилия, имя, отчество, адрес места жительства, ОГНИП, ИНН индивидуального предпринимателя, наименование, ОГРН, ИНН, место нахождения юридического лица, телефон/факс, наименование, ОГРН, ИНН саморегулируемой организации, членом которой является)

АКТ

освидетельствования скрытых работ

№ КЗ/ДП1-П8-02

«01» июля 2024г.
(дата составления акта)

Представитель застройщика (технического заказчика, эксплуатирующей организации или регионального оператора) по вопросам строительного контроля:

Инженер строительного надзора ОЭРЗиС АО «Коломенский завод» Никифоров С.И., распоряжение №501/101 от 25.06.2024г.

(должность, фамилия, инициалы, идентификационный номер в национальном реестре специалистов в области строительства, реквизиты распорядительного документа, подтверждающего полномочия, с указанием наименования, ОГРН, ИНН, места нахождения юридического лица, фамилии, имени, отчества, адреса места жительства, ОГНИП, ИНН индивидуального предпринимателя)

Представитель лица, осуществляющего строительство:

Руководитель проекта ООО «КуКГЕОСТРОЙ» Арсеньев Д.С. приказ №1-КЗ от 20.06.2024г.

(должность, фамилия, инициалы, реквизиты распорядительного документа, подтверждающего полномочия)

Представитель лица, осуществляющего строительство, по вопросам строительного контроля (специалист по организации строительства): -

(должность, фамилия, инициалы, идентификационный номер в национальном реестре специалистов в области строительства, реквизиты распорядительного документа, подтверждающего полномочия)

Представитель лица, осуществляющего подготовку проектной документации:

-

(должность, фамилия, инициалы, реквизиты распорядительного документа, подтверждающего полномочия, с указанием наименования, ОГРН, ИНН, места нахождения юридического лица, фамилии, имени, отчества, адреса места жительства, ОГНИП, ИНН индивидуального предпринимателя, наименования, ОГРН, ИНН саморегулируемой организации, членом которой является указанное юридическое лицо, индивидуальный предприниматель)

Представитель лица, выполнившего работы, подлежащие освидетельствованию:

1. Старший прораб ООО «ШЕЛПРОКК» Шинкарев М.В., приказ №13 от 26.06.2024г.

2. Начальник участка ООО «ЭлектроЭнергетика» Денисов Д.Н., приказ № 01/06 от 20.06.2024г.

(должность, фамилия, инициалы, реквизиты распорядительного документа, подтверждающего полномочия, с указанием наименования, ОГРН, ИНН, места нахождения юридического лица, фамилии, имени, отчества, адреса места жительства, ОГНИП, ИНН индивидуального предпринимателя)

а также иные представители лиц, участвующих в освидетельствовании:

(должность с указанием наименования организации, фамилия, инициалы, реквизиты распорядительного документа, подтверждающего полномочия)

произвели осмотр работ, выполненных

ООО "ШЕЛПРОКК", ООО "ЭлектроЭнергетика"

(наименование лица, выполнившего работы, подлежащие освидетельствованию)

и составили настоящий акт о нижеследующем:

1. К освидетельствованию предъявлены следующие работы:

Очистка балласта и ремонт жд. путей №1 и №2

(наименование скрытых работ)

2. Работы выполнены по проектной документации

Техническое задание к Договору подряда №2 от 10.07.2024г.

(номер, другие реквизиты чертежа, наименование проектной и/или рабочей документации, сведения о лицах, осуществляющих подготовку раздела проектной и/или рабочей документации)

3. При выполнении работ применены:

Реестр документов качества №Р-КЗ/ДП1-П8-02 от 26.06.2024г.

(наименование строительных материалов (изделий), реквизиты сертификатов и/или других документов, подтверждающих их качество и безопасность)

4. Предъявлены документы, подтверждающие соответствие работ предъявляемым требованиям:

Исполнительная схема №2. Очистка балласта и ремонт жд. путей №1 и №2

(исполнительные схемы и чертежи, результаты экспертиз, обследований, лабораторных и иных испытаний выполненных работ, проведенных в процессе) строительного контроля)

5. Даты: начала работ: «27» июня 2024 г.

окончания работ: «01» июля 2024 г.

6. Работы выполнены в соответствии:

СП 37.13330.2012 «Промышленный транспорт», СП 119.13330.2017 «Железные дороги колеи 1520 мм», СП 238.1326000.2015 «Железнодорожный путь»

(наименования и структурные единицы технических регламентов, иных нормативных правовых актов, разделы проектной и/или рабочей документации)

7. Разрешается производство последующих работ

Балластировка, выправка и рихтовка жд. путей №1 и №2

(наименование работ, конструкций, участков сетей инженерно-технического обеспечения)

Дополнительные сведения: отсутствуют

Акт составлен в 5 (пяти) экземплярах.

Приложения:

1.Исполнительная схема №2. Очистка балласта и ремонт жд. путей №1 и №2 – 1 лист;

2.Реестр документов качества №Р-КЗ/ ДП1-П8-02 от 26.06.2024г. – 39 листов.

Представитель застройщика (технического заказчика, эксплуатирующей организации или регионального оператора) по вопросам строительного контроля

Никифоров С.И.

(фамилия, инициалы, подпись)

Представитель лица, осуществляющего строительство

Арсеньев Д.С.

(фамилия, инициалы, подпись)

Представитель лица, осуществляющего строительство, по вопросам строительного контроля (специалист по организации строительства)

-

(фамилия, инициалы, подпись)

Представитель лица, осуществляющего подготовку проектной документации

-

(фамилия, инициалы, подпись)

Представитель лица, выполнившего работы, подлежащие освидетельствованию

1. Шинкарев М.В.

(фамилия, инициалы, подпись)


2. Денисов Д.Н.

(фамилия, инициалы, подпись)

Представители иных лиц

(фамилия, инициалы, подпись)

Участок производства работ

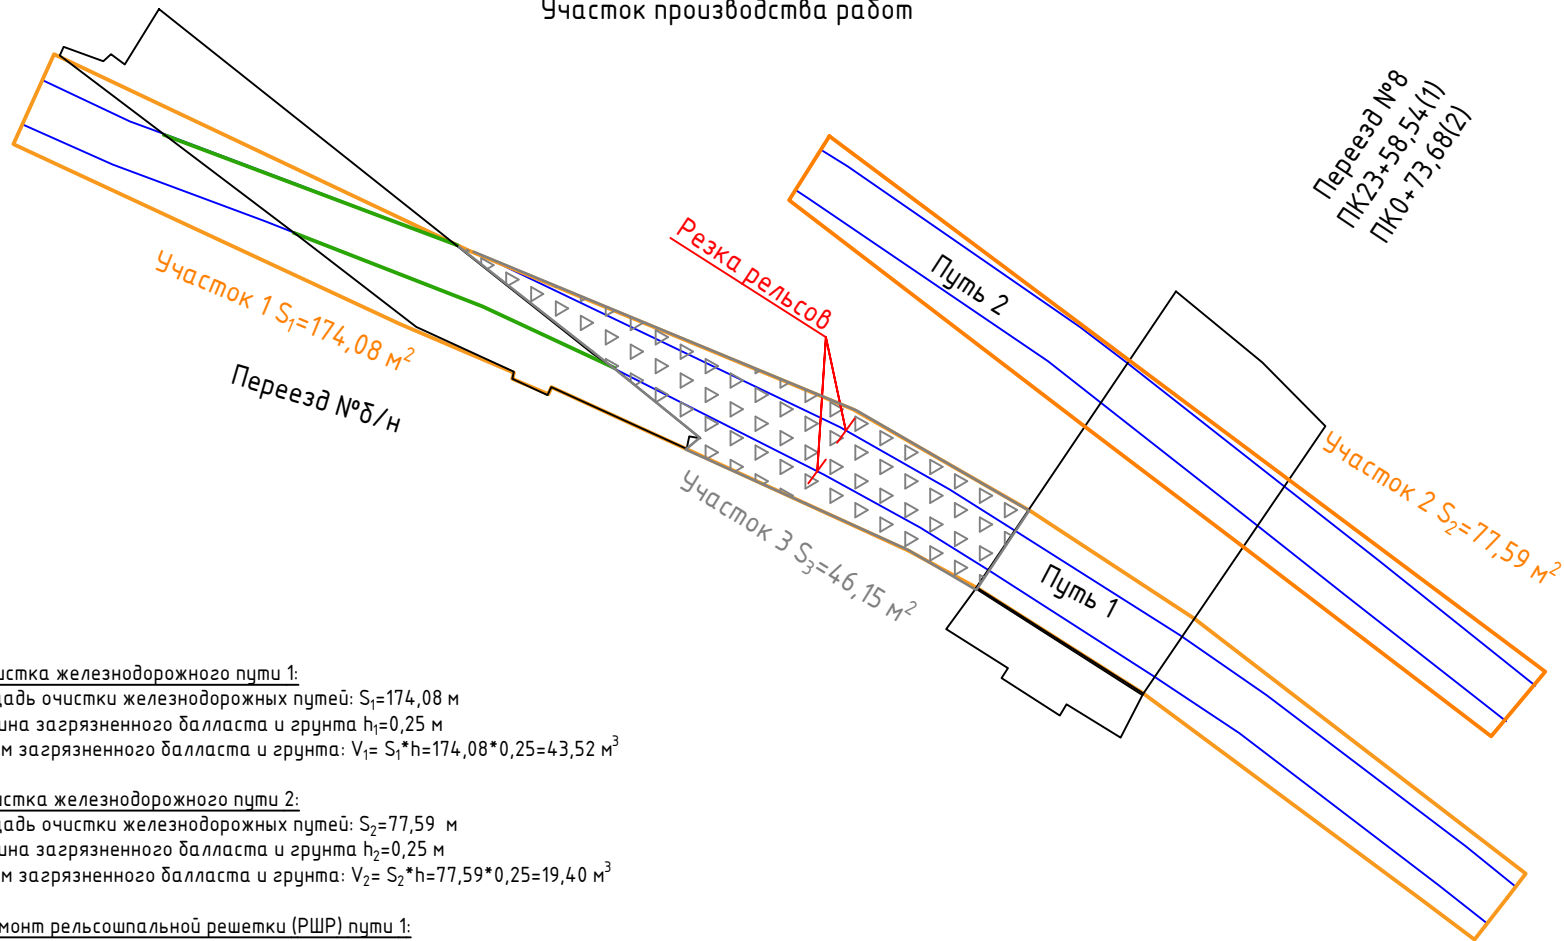

1. Очистка железнодорожного пути 1:
Площадь очистки железнодорожных путей: S₁=174,08 м
Глубина загрязненного балласта и грунта h₁=0,25 м
Объем загрязненного балласта и грунта: V₁= S₁*h=174,08*0,25=43,52 м³

2. Очистка железнодорожного пути 2:
Площадь очистки железнодорожных путей: S₂=77,59 м
Глубина загрязненного балласта и грунта h₂=0,25 м
Объем загрязненного балласта и грунта: V₂= S₂*h=77,59*0,25=19,40 м³

3. Ремонт рельсошпальной решетки (РШР) пути 1:
-Резка дисковыми пилами существующего пути – 2реза;
-Демонтаж ж.д. шпал с комплектом креплений КД-65 – 15 шт;
-Укладка ж.д. шпал с комплектом креплений КД-65 – 15 шт.

4. Ремонт рельсошпальной решетки (РШР) пути 2:
-Демонтаж креплений на сущ.шпалах КД-65 – 15 комплектов;
-Монтаж креплений на сущ.шпалах КД-65 – 15 комплектов;
-Демонтаж ж.д. шпал с комплектом креплений КД-65 – 15 шт;
-Укладка ж.д. шпал с комплектом креплений КД-65 – 15 шт.

5. Установка МС на переезде б/н:
-Установка МС1, МС2
-Установка 4-х деревянных шпал под упоры резинокордового покрытия переезда

6. Внесение дополнительного щебня в основание пути
Площадь участка очистки: S₃= 46,15 м
Высота щебеночной подсыпки h_{щб}=0,10 м
Объем щебня: V_щ= S₃*h_{щб}=46,15*0,10=4,62 м³

7. Изготовление в постройных условиях конструкций закладных МС2(28 шт)

Установка МС2

		Наименование	ед., кг	шт.	Итого,кг
1	Изделие соединительное (уголок 75х50х5)	МС2	0,958	28	26,824
2	Болт М14х65	М14	0,0988	28	2,7664
3	Гайка М14	М14	0,026	28	0,728
4	Шайба М14	М14	0,0086	28	0,2408
				Итого:	30,5592

Установка МС1

		Наименование	м., кг	м	Итого,кг
5	Изделие соединительное (уголок 75х75х5)	MC1	4,790	30	143,7
		Наименование	л/м2	м2	Итого,л
6	Окраска битумным лаком	MC1,MC2	0,2	16,5	3,30

Условные обозначения:


— очистка железнодорожного пути

— МС-1,2

— щебень

п/п	Скрепления	Наименование	шт., кг	шт	Итого,кг
1	Шпала железобетонная (160х230х2700)	Ш-1	250,000	30	7500,0
2	Гайка для болтов клеммных и закладных	М22	0,123	240	29,5
3	Шайба двухвитковая	М25	0,116	240	27,8
4	Клемма промежуточная	ПК	0,640	120	76,8
5	Болт клеммный свободный	М22х75	0,345	120	41,4
6	Шайба-скоба плоская	ЦП-138	0,078	120	9,4
7	Втулка изолирующая	ЦП-142 (КБ-65)	0,030	120	3,6
8	Болт закладной свободный	М22х175	0,617	120	74,0
9	Прокладка подрельсовая	ЦП-143	0,254	60	15,2
10	Подкладка	ЦП-143	6,850	60	411,0
11	Прокладка нашпальная	ЦП-328	0,640	60	38,4
			Всего	1290	8227,1

Изделие соединительное МС-1,2

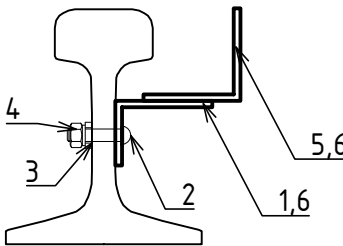

					2024	КЗ/ДП1-П8					
						Ремонт аварийных переездов ЖД путей № 8 (пути № и №2), б/н (путь №1) у ЛСЦ, инв.№460000594 и ремонт аварийного переезда ЖД путей №30 у ЖДЦ, инв.№460000595					
Изм.	Кол.	Лист	№ док.	Подпись	Дата						
Руков.проекта	Арсеньев Д.С.				01.07	Обустройство переездов ЖД путей №8,30, б/н			Стадия	Лист	Листов
Нач.участка	Шинкарев М.В.				01.07				ИД	1	1
Нач.участка	Денисов Д.Н.				01.07						
						Исполнительная схема №2 Очистка балласта и ремонт жд. путей №1 и №2			ООО "КуКГЕОСТРОЙ"		

Реестр № Р-КЗ/ДП1-П8-02 от 01.07.2024г. документов о качестве к Акту освидетельствования скрытых работ № КЗ/ДП1-П8-02 от 01.07.2024г.

Объект: «Ремонт аварийных переездов ЖД путей № 8 (пути № и №2), б/н (путь №1) у ЛСЦ, инв. №460000594 и ремонт аварийного переезда ЖД путей №30 у ЖДЦ, инв. №460000595» Обустройство переездов ЖД путей №8,30, б/н

№ п/п	Наименование изделия	Документ качества	№ документа	Дата документа	Количество листов
1	Шпала железобетонная	Сертификат качества	№325-13/1 СК	от 22.07.2024г	1
		Сертификат соответствия	№ ЕАЭС ВУ /112 02.01. ТРООЗ 064.01 00245	с 30.04.2024 по 29.04.2029г.	1
2	Гайка для болтов клеммных и закладных М22	Паспорт качества	№624464470/2	от 15.03.2024г.	3
3	Шайба двухвитковая	Паспорт качества	№624543299	от 01.04.2024г.	2
4	Клемма промежуточная ПК	Паспорт	№1193	от 22.02.2024г.	1
5	Болт клеммный М22х75	Паспорт качества	624623449/3	от 19.04.2024г.	3
6	Шайба -скоба плоская	Паспорт изделия	№1133	от 17.11.2023г.	1
7	Втулка изолирующая	Паспорт изделия	№б/н	от 09.04.2023г.	1
8	Болт закладной	Паспорт качества	№624650186/2	от 24.04.2024г.	1
9	Прокладка подрельсовая ЦП-143	Паспорт качества	№333В	от 01.07.2024г.	1
10	Подкладка КБ-65	Паспорт качества	№514.2	от 18.04.2024г.	1
11	Прокладка наплавляемая ЦП-328	Паспорт качества	№334В	от 01.07.2024г.	1
12	Упоры для плит	Паспорт качества	№27/2024	от 24.06.2024г.	1
13	Шуруп путевой	Паспорт качества	№625096361/2	от 29.07.2024г.	2
14	Уголок 75х50х5	Сертификат качества	1730036745	от 07.12.2023г.	1
15	Болт М14х65	Сертификат соответствия	№ РОСС RU.32001.04ИБФ1.ОСП09.06101	с 09.12.2020 по 08.12.2023г.	12
	Гайка М14				
	Шайба М14				
16	Уголок 75х75х5	Сертификат качества	7970	от 30.04.2023г.	1
17	Щебень фракции 20-40мм	Паспорт продукции	№142	от 11.03.2022г.	2
		Протокол испытаний	№88п	от 31.01.2022г.	2
18	Битумный лак	Свидетельство о государственной регистрации	№ RU.36.ВЦ.40.015 .Е000269.02.23	от 08.02.2023г.	1
19	Щебень фракции 20-40мм	Заключение о степени уплотнения	01.07-1/24	от 01.07.2024г.	1
Итого :					38

Составил:

(должность)

(фамилия, инициалы, подпись)



АДКРЫТАЕ АКЦЫЯНЕРНАЕ ТАВАРЫСТВА
ДАРБУДМАНТАЖТРЕСТ

**АСІПОВІЦКІ ЗАВОД
ЖАЛЕЗАБЕТОННЫХ КАНСТРУКЦЫЙ**

вул. Патоцкага, 15, 213760, г. Асіповічы
тэл. (02235) 6-42-51, факс (02235) 6-45-83
e-mail: Belrw-dst-ojbk@yandex.ru
р.р. BY27BPSB30121205070189330000 ЦБП №602
ААТ «БПС-Сбербанк» БИК BPSBBY2X г. Асіповічы
УНП 700180194 АКПА 010959657010

ОТКРЫТОЕ АКЦИОНЕРНОЕ ОБЩЕСТВО
ДОРСТРОЙМОНТАЖТРЕСТ

**ОСИПОВИЧСКИЙ ЗАВОД
ЖЕЛЕЗОБЕТОННЫХ КОНСТРУКЦИЙ**

ул. Потоцкого, 15, 213760, г. Осиповичи
тел. (02235) 6-42-51, факс (02235) 6-45-83
e-mail: Belrw-dst-ojbk@yandex.ru
р.р. BY27BPSB30121205070189330000 ЦБУ №602
ОАО «БПС-Сбербанк» БИК BPSBBY2X г. Осиповичи
УНП 700180194 ОКПО 010959657010

22.07.2024 № 492-13-11-325-13/1СК

На № _____ ад _____



Страна назначения Российская Федерация

Сертификат качества №325-13/1СК

Наименование изделий: Шпалы железобетонные I-III-КБ

Грузоотправитель: «Осиповичский завод железобетонных конструкций» филиал

ОАО «Дорстроймонтажтрест» 213760 г. Осиповичи, ул. Потоцкого, 15, Могилевская обл., РБ

Покупатель: Акционерное общество «Невский Торгово-Промышленный Комплекс»

Юридический адрес: 197374, г. Санкт-Петербург, ул. Савушкина д. 89 литер А, пом. 15-Н, каб. 46

Грузополучатель: ООО "ШЕЛПРОК" г. Москва, 3-ий Дорожный проезд, дом № 6, корпус 2, кв. 54

Марка транспорта: автомобиль тягач MERCEDES-BENZ ACTROS 1844 LS государственный номер АЕ 9979-6 полуприцеп KOEGEL SN24 государственный номер А 3925 А-6

Место поставки: Российская Федерация, Московская обл., г. Коломна, ул. Партизан, 42

Номер партии: №225/1, №383/1

Марка и число изделий: Шпалы железобетонные I-III-КБ= 75 шт.

Дата изготовления изделий: 27.04.2024г., 20.07.2024г.

Класс бетона по прочности на сжатие, МПа: В40

Отпускная прочность бетона: не менее 34,2 МПа

Марка бетона по морозостойкости: F₁₂₀₀

Удельная эффективная активность естественных радионуклидов, Бк/кг: 67,6+16,9

Обозначение стандарта: соответствуют ГОСТ 33320-2015, серия БЗ.501.1-1 вып. 2.04 ТР ТС 003/2011 «О безопасности инфраструктуры железнодорожного транспорта»

Сертификат соответствия выдан органом по сертификации железнодорожной продукции и услуг УО БелГУТ: №ЕАЭС ВУ/112 02.01. ТР003 064.01 00245
серия ВУ №0055713, срок действия с 30.04.2024 по 29.04.2029.

Предприятие гарантирует, что прочность бетона (при хранении контрольных образцов в нормальных условиях по ГОСТ 10180) достигнет проектной марки в возрасте 28 суток со дня изготовления.

Первый заместитель директора –
главный инженер

Начальник ОТК

Зам. начальника ОТК

В.П. Климкович

А.П. Косяков

А.В. Слабышев





ЕВРАЗИЙСКИЙ ЭКОНОМИЧЕСКИЙ СОЮЗ

СЕРТИФИКАТ СООТВЕТСТВИЯ

№ ЕАЭС ВУ/112 02.01. ТР003 064.01 00245

Серия ВУ № 0055713

ОРГАН ПО СЕРТИФИКАЦИИ

Орган по сертификации железнодорожной продукции и услуг Учреждения образования «Белорусский государственный университет транспорта»; место нахождения: Республика Беларусь, 246653, город Гомель, улица Кирова, дом 34; телефон: +375232953714; адрес электронной почты (e-mail): otdse@yandex.ru; аттестат аккредитации: ВУ/112 064.01 от 17.03.2004

ЗАЯВИТЕЛЬ

Открытое акционерное общество «Дорстроймонтажтрест»; место нахождения: Республика Беларусь, 220039, город Минск, улица Вирская, дом 44, офис 701; сведения о регистрации: свидетельство о государственной регистрации юридического лица с регистрационным номером 100468835 выдано Минским горисполкомом 27.12.2010; телефон: +375172257707; адрес электронной почты (e-mail): dst@sml.by

ИЗГОТОВИТЕЛЬ

Филиал «Осиповичский завод железобетонных конструкций» Открытого акционерного общества «Дорстроймонтажтрест»; место нахождения: Республика Беларусь, 213760, Могилевская область, город Осиповичи, улица Потоцкого, дом 15

ПРОДУКЦИЯ

Шпалы железобетонные предварительно напряженные для железных дорог колеи 1520 мм, II-Ш-СБ, II-Ш1-СБ, I-Ш-КБ. ГОСТ 33320-2015 «Шпалы железобетонные для железных дорог. Общие технические условия», рабочие чертежи серия Б 3.501.1-1 выпуск 3.10, рабочие чертежи серия Б 3.501.1-1 выпуск 2.04, серийный выпуск

КОД ТН ВЭД ЕАЭС

6810 99 000 0

СООТВЕТСТВУЕТ ТРЕБОВАНИЯМ

ТР ТС 003/2011 «О безопасности инфраструктуры железнодорожного транспорта»

СЕРТИФИКАТ СООТВЕТСТВИЯ ВЫДАН НА ОСНОВАНИИ

Протоколы испытаний № 2345/24-ИЦ от 28.03.2024, № 2346/24-ИЦ от 28.03.2024 Испытательного центра железнодорожного транспорта БелГУТа Учреждения образования «Белорусский государственный университет транспорта», аттестат аккредитации № ВУ/112 2.4523. Экспертное заключение № ЭЗ-623/24-ИЦ от 28.03.2024. Протокол испытаний № 723 от 15.04.2024 научно-исследовательской и испытательной лаборатории бетонов и строительных материалов филиала БНТУ «Научно-исследовательский политехнический институт», аттестат аккредитации № ВУ/112 1.0024. Акт анализа состояния производства № АА1916 от 18.04.2024 (эксперты-аудиторы Перекрестова Наталья Михайловна, Альховская Елена Михайловна) Органа по сертификации железнодорожной продукции и услуг Учреждения образования «Белорусский государственный университет транспорта», аттестат аккредитации № ВУ/112 064.01. Схема сертификации 1с

ДОПОЛНИТЕЛЬНАЯ ИНФОРМАЦИЯ

Пункты 5.1.3, 5.1.4, 5.1.5, 5.1.6, 5.1.7, 5.1.9, 5.1.10, 5.1.11, 5.1.14, подпункты 5.2.1.2, 5.2.1.3, подраздел 5.3, раздел 10 ГОСТ 33320-2015 «Шпалы железобетонные для железных дорог. Общие технические условия». Назначенный срок службы не установлен. Назначенный ресурс в соответствии с разделом 10 ГОСТ 33320-2015. Условия транспортирования и хранения в соответствии с разделом 8 ГОСТ 33320-2015. Гарантийный срок эксплуатации в соответствии с разделом 9 ГОСТ 33320-2015

СРОК ДЕЙСТВИЯ С

30.04.2024

ПО

29.04.2029

ВКЛЮЧИТЕЛЬНО



Руководитель (уполномоченное
лицо) органа по сертификации

Эксперт (эксперт-аудитор)
(эксперты (эксперты-аудиторы))

(подпись)

(подпись)

Зайчик Вячеслав Семенович

(Ф. И. О.)

Перекрестова Наталья Михайловна

(Ф. И. О.)

КОПИЯ ВЕРНА

Директор

В.Г. Юковский



ПАСПОРТ КАЧЕСТВА 624464470/2

Клиент

Акционерное общество "Невский Торгово-Промышленный комплекс"

Адрес

197374, Россия, г. Санкт-Петербург, ул. Савушкина, д. 89
лит. А пом. 15-Н, каб. 46

Грузополучатель

Акционерное общество "Невский Торгово-Промышленный комплекс"

Адрес

197374, Россия, г. Санкт-Петербург, ул. Савушкина, д. 89
лит. А пом. 15-Н, каб. 46

Вид отправления

08 Самовывоз

№ Трансп. средства

В006РМ98RUS

№ Дов/Накл

0000374907

Склад отгрузки

2060 ГП ЧП КЛЦ

Дата

15.03.2024

Масса брутто, т

15,030

Масса нетто, т

15

Всего по сертификату

15

Грузомест

15

Договор

2001/10120960/11 от 01.10.2018

Трансп. документ

Спецификация

0313639791 от 14.03.2024

Наименование продукции: Гайки ж/д

№ п/п	Код изделия	Масса брутто, т	Масса нетто, т	Стандарт	Партия	Марка стали	Размер	Исполнение	Упаковка	Поле допуска	Класс прочности	Консервация	Дата изготовления
1	RFG160181-00022-01	1,002	1,000	ГОСТ 16018-2014	9415271133	25	M22	1	Мягкий контейнер типа МКР-1,0С	7Н	5	Нет	07.12.2023
2	RFG160181-00022-01	1,002	1,000	ГОСТ 16018-2014	9417401093	25	M22	1	Мягкий контейнер типа МКР-1,0С	7Н	5	Нет	08.02.2024
3	RFG160181-00022-01	1,002	1,000	ГОСТ 16018-2014	9417401240	25	M22	1	Мягкий контейнер типа МКР-1,0С	7Н	5	Нет	07.03.2024
4	RFG160181-00022-01	1,002	1,000	ГОСТ 16018-2014	9417401252	25	M22	1	Мягкий контейнер типа МКР-1,0С	7Н	5	Нет	07.03.2024
5	RFG160181-00022-01	1,002	1,000	ГОСТ 16018-2014	9417401259	25	M22	1	Мягкий контейнер типа МКР-1,0С	7Н	5	Нет	10.03.2024
6	RFG160181-00022-01	1,002	1,000	ГОСТ 16018-2014	9417401260	25	M22	1	Мягкий контейнер типа МКР-1,0С	7Н	5	Нет	10.03.2024
7	RFG160181-00022-01	1,002	1,000	ГОСТ 16018-2014	9417401123	25	M22	1	Мягкий контейнер типа МКР-1,0С	7Н	5	Нет	10.03.2024
8	RFG160181-00022-01	1,002	1,000	ГОСТ 16018-2014	9417401258	25	M22	1	Мягкий контейнер типа МКР-1,0С	7Н	5	Нет	12.03.2024
9	RFG160181-00022-01	1,002	1,000	ГОСТ 16018-2014	9417401197	25	M22	1	Мягкий контейнер типа МКР-1,0С	7Н	5	Нет	12.03.2024
10	RFG160181-00022-01	1,002	1,000	ГОСТ 16018-2014	9417401221	25	M22	1	Мягкий контейнер типа МКР-1,0С	7Н	5	Нет	12.03.2024
11	RFG160181-00022-01	1,002	1,000	ГОСТ 16018-2014	9417401210	25	M22	1	Мягкий контейнер типа МКР-1,0С	7Н	5	Нет	14.03.2024
12	RFG160181-00022-01	1,002	1,000	ГОСТ 16018-2014	9417401260	25	M22	1	Мягкий контейнер типа МКР-1,0С	7Н	5	Нет	10.03.2024

№ п/п	Код изделия	Масса брутто, т	Масса нетто, т	Стандарт	Партия	Марка стали	Размер	Исполнение	Упаковка	Пол допуска	Класс прочности	Консервация	Дата изготовления
13	RFG160181-00022-01	1,002	1,000	ГОСТ 16018-2014	9417401258	25	M22	1	Мягкий контейнер типа МКР-1,0С	7Н	5	Нет	12.03.2024
14	RFG160181-00022-01	1,002	1,000	ГОСТ 16018-2014	9417401197	25	M22	1	Мягкий контейнер типа МКР-1,0С	7Н	5	Нет	12.03.2024
15	RFG160181-00022-01	1,002	1,000	ГОСТ 16018-2014	9417401221	25	M22	1	Мягкий контейнер типа МКР-1,0С	7Н	5	Нет	12.03.2024
	Итого	15,030	15,000										
	Итого по сертификату	15,030	15,000										

Показатели качества - результаты испытаний

№ партии	Плавка	Пробная нагрузка	Твердость, НВ
9415271133	26062	Выдержал	152-158
9417401093	41843	Выдержал	150-156
9417401123	41843	Выдержал	151-156
9417401197	41844	Выдержал	154-159
9417401210	41844	Выдержал	154-155
9417401221	42400	Выдержал	151-153
9417401240	41843	Выдержал	151-154
9417401252	41844	Выдержал	155-156
9417401258	41843	Выдержал	154-157
9417401259	41842	Выдержал	149-154
9417401260	41842	Выдержал	155-158

Химический состав, %

Плавка	C, %	Mn, %	Si, %	S, %	P, %	Cr, %	Ni, %	Cu, %	As, %	N, %
26062	0,24	0,55	0,24	0,007	0,007	0,04	0,02	0,03	0,001	0,008
41842	0,26	0,59	0,24	0,007	0,006	0,03	0,01	0,01	0,001	0,008
41843	0,27	0,59	0,27	0,012	0,006	0,04	0,01	0,02	0,001	0,008

ПАСПОРТ КАЧЕСТВА 624543299

Клиент: Акционерное общество "Невский Торгово-Промышленный комплекс"
Адрес: 197374, Россия, г. Санкт-Петербург, ул. Савушкина, д. 89
лит. А пом. 15-Н, каб. 46
Спецификация 0313645141 от 21.03.2024
Грузополучатель: Акционерное общество "Невский Торгово-Промышленный комплекс"
Адрес: 197374, Россия, г. Санкт-Петербург, ул. Савушкина, д. 89
лит. А пом. 15-Н, каб. 46
Договор 2001/10120960/11 от 01.10.2018
Трансп. документ
Вид отправления: 08 Самовывоз
№ Трансп. средства: B629HY98RUS
№ Дов/Накл: 0000384556
Склад отгрузки: 2070 ГП ЧП ЦСФП
Дата: 01.04.2024
Всего по сертификату: 10
Грузомест: 10,020
Масса брутто, т: 10,020
Масса нетто, т: 10

Наименование продукции: Шайба ж/д двухвитковая

№ п/п	Код изделия	Масса брутто, т	Масса нетто, т	Стандарт, ТУ	Партия	Плоскость	Марка стали	Размер	Упаковка	Консервация	Дата изготовления
1	RFG217970-00250-00	1,002	1,000	ГОСТ 21797-2014	2447031	721030	40C2	25,0	Мягкий контейнер типа МКР-1,0С	Нет	30.03.2024
2	RFG217970-00250-00	1,002	1,000	ГОСТ 21797-2014	2447307	722410	40C2	25,0	Мягкий контейнер типа МКР-1,0С	Нет	30.03.2024
3	RFG217970-00250-00	1,002	1,000	ГОСТ 21797-2014	2447365	722410	40C2	25,0	Мягкий контейнер типа МКР-1,0С	Нет	30.03.2024
4	RFG217970-00250-00	1,002	1,000	ГОСТ 21797-2014	2447267	723085	40C2	25,0	Мягкий контейнер типа МКР-1,0С	Нет	30.03.2024
5	RFG217970-00250-00	1,002	1,000	ГОСТ 21797-2014	2447319	723085	40C2	25,0	Мягкий контейнер типа МКР-1,0С	Нет	30.03.2024
6	RFG217970-00250-00	1,002	1,000	ГОСТ 21797-2014	2447375	723085	40C2	25,0	Мягкий контейнер типа МКР-1,0С	Нет	30.03.2024
7	RFG217970-00250-00	1,002	1,000	ГОСТ 21797-2014	2447376	723085	40C2	25,0	Мягкий контейнер типа МКР-1,0С	Нет	30.03.2024
8	RFG217970-00250-00	1,002	1,000	ГОСТ 21797-2014	2447311	722387	40C2	25,0	Мягкий контейнер типа МКР-1,0С	Нет	31.03.2024
9	RFG217970-00250-00	1,002	1,000	ГОСТ 21797-2014	2447374	722387	40C2	25,0	Мягкий контейнер типа МКР-1,0С	Нет	31.03.2024
10	RFG217970-00250-00	1,002	1,000	ГОСТ 21797-2014	2447372	722410	40C2	25,0	Мягкий контейнер типа МКР-1,0С	Нет	31.03.2024
Итого		10,020	10,000								

ПАСПОРТ КАЧЕСТВА 624543299

КОПИЯ ВЕРНА

Чернышов А.Г.
Уполномочен доверенностью
№ 69 от 28.07.2022 г.

Страница 1 из 3

Примечания

1. Представитель приёмочного контроля: инспектор – приёмщик ЦТА структурного подразделения ОАО «РЖД» К.Д. Никитин

U.S. O L 2024

Система менеджмента качества сертифицирована на соответствие требованиям МС ИСО 9001:2015. Указанные сертификаты качества продукции соответствуют действующим в РФ стандартам и техническим условиям. При переписке по вопросам качества качества обращайтесь на номер сертификата. При транспортировке и хранении не допускать воздействия влаги и агрессивной среды.

Сертификат соответствия на шайбу пружинную для железнодорожного пути № ЕАЭС RU C-RU.ЖТ02.В 01123/22. Серия № 0347615 Срок действия с 01.03.2022 по 28.02.2027

Электронный документ проверен, дата и время проверки: 01.04.2024, 14:53:25;
Ненчикова Марина Михайловна, Сортировщик-сдатчик металла 3 разряда, 20027248,
Проверочный код: 0441255784

КОТІЯ ВЕРНА

Чернышов А.Г.
Уполномочен доверенно
№ 69 от 28.07.2022 г.



Общество с ограниченной ответственностью «Ранд»

(ООО «Ранд»)

620149, г. Екатеринбург, ул. Зоологическая дом 9 офис 212

ИНН 6685018991 КПП 665801001 ОГРН 1126685026192

Тел./факс (343) 287-35-59, e-mail:randekb@gmail.com

р/с 40702810416090000397 в Уральский банк ОАО Сбербанка России к/с 30101810500000000674 БИК 046577674



Сертификат соответствия
№ ЕАЭС RU С-RU.ЖТ02.В.01803/24
от «15» января 2024 г.
Действителен до
«14» января 2029 г.

ПАСПОРТ

№1193 от «22» февраля 2024 г.

Наименование продукции	Клемма ПК
Дата изготовления	Февраль 2024 г.
Материал	Сталь Ст4сп

Номера партий	Масса нетто, кг	Масса брутто, кг	Количество упаковочных мест
0102/1-5, 0202/5, 0502/1-5, 0802/1-5, 0902/1-4	20 000	20 020	20

Продукция прошла полный цикл изготовления и испытаний на соответствие требованиям ГОСТ 22343-2014 и по результатам приёмочного контроля признана годной для использования по назначению.

Грузополучатель: АО «НТПК», 197374, Санкт-Петербург г, ул. Савушкина, дом 89, литер А, помещение 15-Н, кабинет 46

Гарантийный срок эксплуатации: 6 лет с момента укладки в путь.

Назначенный ресурс: в прямых и кривых участках пути радиусом более 650 м – не менее 2500 млн т брутто пропущенного груза; в кривых участках пути радиусом от 650 м до 350 м – не менее 1500 млн т брутто пропущенного груза; в кривых участках пути радиусом 350 м и менее – не менее 1000 млн т брутто пропущенного груза.

Клеммы ПК неремонтопригодны.

Клеммы ПК не являются опасными для окружающей среды.

Утилизация: по истечении назначенного срока службы клеммы утилизируются потребителем путем использования в качестве шихты при переплавке металлолома.

Условия транспортирования и хранения – по группе 8 ГОСТ 15150-69.

В связи с технической невозможностью нанесения маркировки непосредственно на клемму, то в соответствии с требованиями пункта 5.2 ГОСТ 22343-2014 маркировка с указанием условного обозначения предприятия изготовителя, месяца и года изготовления, массы партии в тоннах, номера партии, клейма технического контроля наносится на ярлыки из пластика, навешиваемые на две клеммы партии.

В связи с технической невозможностью нанесения единого знака обращения продукции на рынке государств-членов ЕАЭС непосредственно на продукцию, единый знак обращения продукции наносится в настоящем паспорте печатным способом.

Информация по монтажу и эксплуатации клемм ПК приведена в «Инструкции по текущему содержанию железнодорожного пути» утвержденной распоряжением ОАО «РЖД» от 14.11.2016 №2288р.

Начальник ОТК

штамп ОТК



АНЕСЯН А.Л.

ПАСПОРТ КАЧЕСТВА 624623449/3

Клиент

Адрес

Грузополучатель

Адрес

Вид отправления

№ Трансп. средства

№ Дов/Накл

Склад отгрузки

Акционерное общество "Невский Торгово-Промышленный комплекс"

197374, Россия, г. Санкт-Петербург, ул. Савушкина, д. 89
лит. А пом. 15-Н, каб. 46

Акционерное общество "Невский Торгово-Промышленный комплекс"

197374, Россия, г. Санкт-Петербург, ул. Савушкина, д. 89
лит. А пом. 15-Н, каб. 46

08 Самовывоз

В005КС35RUS

0000394554

2060 ГП ЧП КЛЦ

Спецификация 0313646346 от 22.03.2024

Договор 2001/10120960/11 от 01.10.2018

Трансп. документ

Всего по сертификату

Грузомест

Масса брутто, т

Масса нетто, т

13

13,026

13

Наименование продукции: Болт ж/д клеммный

№ п/п	Код изделия	Масса брутто, т	Масса нетто, т	Стандарт	Партия	Марка стали	Размер	Исполнение	Упаковка	Поле допуска	Класс прочности	Консервация	Дата изготовления
1	RFG160161-22075-00	1,002	1,000	ГОСТ 16016-2014	9418584076	20	M22x75	1	Мягкий контейнер типа МКР-1,0С	8g	5.8	Нет	02.04.2024
2	RFG160161-22075-00	1,002	1,000	ГОСТ 16016-2014	9418584008	20	M22x75	1	Мягкий контейнер типа МКР-1,0С	8g	5.8	Нет	18.04.2024
3	RFG160161-22075-00	1,002	1,000	ГОСТ 16016-2014	9418584155	20	M22x75	1	Мягкий контейнер типа МКР-1,0С	8g	5.8	Нет	18.04.2024
4	RFG160161-22075-00	1,002	1,000	ГОСТ 16016-2014	9418584123	20	M22x75	1	Мягкий контейнер типа МКР-1,0С	8g	5.8	Нет	18.04.2024
5	RFG160161-22075-00	1,002	1,000	ГОСТ 16016-2014	9418584157	20	M22x75	1	Мягкий контейнер типа МКР-1,0С	8g	5.8	Нет	18.04.2024
6	RFG160161-22075-00	1,002	1,000	ГОСТ 16016-2014	9418584008	20	M22x75	1	Мягкий контейнер типа МКР-1,0С	8g	5.8	Нет	18.04.2024
7	RFG160161-22075-00	1,002	1,000	ГОСТ 16016-2014	9418584008	20	M22x75	1	Мягкий контейнер типа МКР-1,0С	8g	5.8	Нет	18.04.2024
8	RFG160161-22075-00	1,002	1,000	ГОСТ 16016-2014	9418584155	20	M22x75	1	Мягкий контейнер типа МКР-1,0С	8g	5.8	Нет	18.04.2024
9	RFG160161-22075-00	1,002	1,000	ГОСТ 16016-2014	9418584155	20	M22x75	1	Мягкий контейнер типа МКР-1,0С	8g	5.8	Нет	18.04.2024
10	RFG160161-22075-00	1,002	1,000	ГОСТ 16016-2014	9418584123	20	M22x75	1	Мягкий контейнер типа МКР-1,0С	8g	5.8	Нет	18.04.2024
11	RFG160161-22075-00	1,002	1,000	ГОСТ 16016-2014	9418584123	20	M22x75	1	Мягкий контейнер типа МКР-1,0С	8g	5.8	Нет	18.04.2024
12	RFG160161-22075-00	1,002	1,000	ГОСТ 16016-2014	9418584157	20	M22x75	1	Мягкий контейнер типа МКР-1,0С	8g	5.8	Нет	18.04.2024

№ п/п	Код изделия	Масса брутто, т	Масса нетто, т	Стандарт	Партия	Марка стали	Размер	Исполнение	Упаковка	Поле допуска	Класс прочности	Консервация	Дата изготовления
13	RFG160161-22075-00	1,002	1,000	ГОСТ 16016-2014	9418584157	20	M22x75	1	Мягкий контейнер типа МКР-1,0С	8g	5.8	Нет	18.04.2024
	Итого	13,026	13,000										
	Итого по сертификату	13,026	13,000										

Показатели качества - результаты испытаний

№ партии	Плавка	Временное сопротивление разрыву, Н/мм²	Твердость НВ (диаг.)	Твердость НВ на конц. креп.изд	Удлинение после разрыва MIN	Удлинение после разрыва MAX
9418584008	722245	610-650	-	179-187	0,31	0,34
9418584076	722247	610-630	-	190-198	0,36	0,37
9418584123	723852	610-630	-	179-187	0,31	0,37
9418584155	723848	620-620	-	179-207	0,34	0,37
9418584157	723854	620-620	-	179-187	0,32	0,36

Химический состав, %

Плавка	C, %	Mn, %	Si, %	S, %	P, %	Cr, %	Ni, %	Cu, %	As, %	N, %
722245	0,19	0,41	0,30	0,005	0,006	0,04	0,02	0,02	0,002	0,006
722247	0,20	0,45	0,30	0,010	0,012	0,04	0,02	0,02	0,002	0,007
723848	0,20	0,44	0,33	0,005	0,009	0,04	0,02	0,04	0,002	0,005
723852	0,21	0,44	0,30	0,007	0,009	0,03	0,02	0,03	0,002	0,005
723854	0,20	0,42	0,31	0,011	0,011	0,04	0,02	0,04	0,002	0,006

Утилизация изделий для железнодорожного пути осуществляется в соответствии с требованиями действующего Российского законодательства как черный лом.

Система менеджмента качества сертифицирована на соответствие требованиям МС ИСО 9001:2015. Указанная в сертификате качества продукция соответствует действующим в РФ стандартам и техническим условиям. При переписке по вопросам качества ссылаться на номер сертификата. При транспортировке и хранении не допускать воздействия влаги и агрессивной среды. Сертификат соответствия на Болты клеммные для рельсовых креплений железнодорожного пути №ЕАЭС RU C-RU.ЖТ02.В.00988/21. Выдан 18.10.2021 по 17.10.2026. Учетный номер бланка 0347477. Продукция выпускается по чертежу 07-43-153. Маркировочный знак — Ч.

ОТК

Н.В. Станкене



Электронный документ проверен, дата и время проверки: 19.04.2024, 15:30:31
Станкене Нина Владимировна, Контролер маг. мет. полуф. 5 р. 20003386.
Примерочный код: C449610052

Общество с ограниченной ответственностью «Ранд»

620149, г. Екатеринбург, ул. Зоологическая дом 9 офис 212

ИНН 6685018991 КПП 665801001 ОГРН 1126685026192

Тел./факс (343) 287-35-59, e-mail:randekb@gmail.com

р/с 40702810416090000397 в Уральский банк ОАО Сбербанк России

к/с 30101810500000000674 БИК 046577674

ПАСПОРТ ИЗДЕЛИЯ №1133

НАИМЕНОВАНИЕ ПРЕДПРИЯТИЯ-ИЗГОТОВИТЕЛЯ: ООО «РАНД»

ДАТА ВЫДАЧИ: 17.11.2023 г.

НАИМЕНОВАНИЕ ИЗДЕЛИЯ: Скоба для изолирующей втулки КБ

ГРУЗОПОЛУЧАТЕЛЬ: АО «НТПК», 197374, Санкт-Петербург г, ул. Савушкина, дом 89, литер А, помещение 15-Н, кабинет 46

ДАТА ИЗГОТОВЛЕНИЯ: Ноябрь 2023

НОМЕР ПАРТИИ: 0711/1


МАРКА МАТЕРИАЛА: Сталь СтЗсп ГОСТ 380-2005

КОЛИЧЕСТВО: 300 000 шт.

МАССА: 20 000 кг

КОЛИЧЕСТВО УПАКОВОЧНЫХ МЕСТ: 20

ОТДЕЛ ТЕХНИЧЕСКОГО КОНТРОЛЯ:  **ОГАНЕСЯН А.Л.**

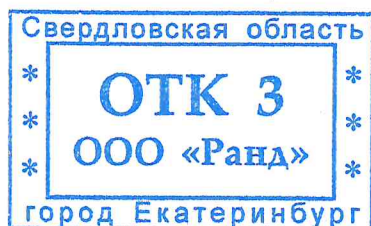

ООО "Перспектива"

107140, г. Москва, ул. Краснопрудная, д. 12/1, стр. 1, пом. 15,17
тел.: (495) 643-02-68 , факс.: (496) 225-11-35

ПАСПОРТ ИЗДЕЛИЯ

НАИМЕНОВАНИЕ ИЗГОТОВИТЕЛЯ: ООО "Перспектива"

УСЛОВНОЕ ОБОЗНАЧЕНИЕ: Втулка изолирующая полимерная ОП-142А
(ЦП-142)

НОМЕР ПАРТИИ ИЗДЕЛИЯ: 063/А

ДАТА ИЗГОТОВЛЕНИЯ: 13 марта 2023 г.

МАРКА МАТЕРИАЛА: Армамид ПА СВ 30-1

КОЛИЧЕСТВО ИЗДЕЛИЙ В ПАРТИИ, ШТ.: 50 000

МАССА НЕТТО РАСЧЕТНАЯ, КГ: 1 700

КОЛИЧЕСТВО УПАКОВАННЫХ МЕСТ, ШТ.: 50

ПОДТВЕРЖДЕНИЕ СООТВЕТСТВИЯ ИЗДЕЛИЙ ТРЕБОВАНИЯМ
ТУ 3185-024-55239716-2006 : СООТВЕТСТВУЕТ

СЕРТИФИКАТ СООТВЕТСТВИЯ РС ФЖТ № № ССЖТ-RU.OO11.Г.00888
Срок действия до **15 октября 2025 г.**

Выдан на : 50 000 шт.

КОПИЯ ВЕРНА
Генеральный директор ООО «Аскот»

И.В. Колотов

ШТАМП ОТК:

Дата выдачи: 9 апреля 2023 г.

ОТК

КОПИЯ ВЕРНА

Чернышов А.Г.
Уполномочен доверенностью
№ 69 от 28.07.2020 г.



ПАСПОРТ КАЧЕСТВА 624650186/2

Клиент	Акционерное общество "Невский Торгово-Промышленный комплекс"		
Адрес	197374, Россия, г. Санкт-Петербург, ул. Савушкина, д. 89 лит. А пом. 15-Н, каб. 46		
Грузополучатель	Акционерное общество "Невский Торгово-Промышленный комплекс"		
Адрес	197374, Россия, г. Санкт-Петербург, ул. Савушкина, д. 89 лит. А пом. 15-Н, каб. 46		
Вид отправления	08 Самовывоз		
№ Трансп. средства	№ прицепа	Всего по сертификату	
№ Дов/Накл	0000397853	от	Грузомест
Склад отгрузки	2060 ГП ЧП КЛЦ	Дата	13
			13,026
			13

Наименование продукции: Болты закладные

№ п/п	Код изделия	Масса брутто, т	Масса нетто, т	Стандарт	Партия	Марка стали	Размер	Исполнение	Упаковка	Поле допуска	Класс прочности	Консервация	Дата изготовления
1	RFG160171-22175-00	1,002	1,000	ГОСТ 16017-2014	9418583347	20	M22x175	1	Мягкий контейнер типа МКР-1,0С	8g	5.8	Нет	23.04.2024
2	RFG160171-22175-00	1,002	1,000	ГОСТ 16017-2014	9418583348	20	M22x175	1	Мягкий контейнер типа МКР-1,0С	8g	5.8	Нет	23.04.2024
3	RFG160171-22175-00	1,002	1,000	ГОСТ 16017-2014	9418583355	20	M22x175	1	Мягкий контейнер типа МКР-1,0С	8g	5.8	Нет	23.04.2024
4	RFG160171-22175-00	1,002	1,000	ГОСТ 16017-2014	9418583356	20	M22x175	1	Мягкий контейнер типа МКР-1,0С	8g	5.8	Нет	23.04.2024
5	RFG160171-22175-00	1,002	1,000	ГОСТ 16017-2014	9418583347	20	M22x175	1	Мягкий контейнер типа МКР-1,0С	8g	5.8	Нет	23.04.2024
6	RFG160171-22175-00	1,002	1,000	ГОСТ 16017-2014	9418583347	20	M22x175	1	Мягкий контейнер типа МКР-1,0С	8g	5.8	Нет	23.04.2024
7	RFG160171-22175-00	1,002	1,000	ГОСТ 16017-2014	9418583347	20	M22x175	1	Мягкий контейнер типа МКР-1,0С	8g	5.8	Нет	23.04.2024
8	RFG160171-22175-00	1,002	1,000	ГОСТ 16017-2014	9418583348	20	M22x175	1	Мягкий контейнер типа МКР-1,0С	8g	5.8	Нет	23.04.2024
9	RFG160171-22175-00	1,002	1,000	ГОСТ 16017-2014	9418583348	20	M22x175	1	Мягкий контейнер типа МКР-1,0С	8g	5.8	Нет	23.04.2024
10	RFG160171-22175-00	1,002	1,000	ГОСТ 16017-2014	9418583355	20	M22x175	1	Мягкий контейнер типа МКР-1,0С	8g	5.8	Нет	23.04.2024
11	RFG160171-22175-00	1,002	1,000	ГОСТ 16017-2014	9418583355	20	M22x175	1	Мягкий контейнер типа МКР-1,0С	8g	5.8	Нет	23.04.2024
12	RFG160171-22175-00	1,002	1,000	ГОСТ 16017-2014	9418583356	20	M22x175	1	Мягкий контейнер типа МКР-1,0С	8g	5.8	Нет	23.04.2024

РОССИЙСКАЯ ФЕДЕРАЦИЯ
Общество с ограниченной ответственностью
«Брянскрезинотехника»
Россия, 241022, г. Брянск, ул. Комарова, д. 35,
ИНН/КПП 3255052427/325701001
Тел: +7(920) 868-44-44; +7(980) 315-40-77

ПАСПОРТ качества №333В
Прокладка резиновая ЦП-143
ТУ 2539-161-01124323-2003

Номер партии №333В

Марка резиновой смеси: 6190

Количество прокладок: 8 000 шт

Масса нетто расчетная: 2 400 кг

Размеры прокладки: 165x148x15 мм

Дата изготовления: июль 2024 г.

Результат проверки:

Продукция соответствует требованиям ТУ 2539-161-01124323-2003

Начальник ОТК



Исх. №384 от 08 августа 2024 г.

С

Паспорт качества № 514.2

ОТК-09/P5 от 19.05.2022

ООО "Нижнесалдинский металлургический завод"
624742, г. Нижняя Салда, ул. Энгельса, 1
Отгрузка по договору № от 2024 г.

Грузоотправитель Общество с ограниченной ответственностью "Нижнесалдинский металлургический завод" Свердловская область, г. Нижняя Салда, ул. Энгельса, 1 83434532671
Грузополучатель Акционерное общество "НТПК"

Дата выписки: 18.04.2024
Вагон (машина): 0775EM31
Код способа отправления: 2

Адрес 197374, Санкт-Петербург г, Саушкина ул., дом 89, литер А, помещение 15-Н кабинет 46 тел.8-921-946-31-51
грузополучателя
Код получателя
Конечный Ультрамар ООО ИНН 7810565869 КПП 470701001

Выдан 30.07.2020г. Сертификат соответствия № ЕАЭС RU C-RU.ЖТ02.В.00488/20
Действителен до 29.07.2025 г., серия RU № 0241338

Наименование продукции: ПОДКЛАДКА КБ-65

НД (ГОСТ, ТУ): ГОСТ 16277-2016, ТУ 14-2Р-294-2005 ГОСТ 380-2005

№ п/п	Марка стали	Тип продукции	Номер партии	Фактическая масса продукции в тоннах	Сорт	Степень точности
1	СТЗСП	КБ-65	215	6.000	1	Повышенная
2	СТЗСП	КБ-65	217	5.620	1	Повышенная
ИТОГО				11.620		



По вопросам несоответствия товара по качеству или количеству обращаться в ООО "НСМЗ" на адрес info@nsmz.pro
В результате испытаний и освидетельствования указанные в паспорте подкладки КБ-65 сертифицированы (декларированы), признаны годными и соответствуют требованиям 1 сорта ГОСТ 16277-2016, ТУ 14-2Р-294-2005

Гарантийный срок службы подкладок КБ-65 с момента укладки в путь при условии соблюдения установленных правил транспортирования, выгрузки, хранения, сборки, укладки, эксплуатации и текущего содержания пути составляет десять лет
Способ утилизации-передача потребителям для использования в производстве в качестве металлургического сырья (код отхода - 4 61 010 01 20 5, класс опасности для окружающей среды - 5 (малоопасен).



КОПИЯ ВЕРНА

Чернышов А.Г.
Уполномочен Доверенностью
№ 69 от 28.07.2022 г.



Зарубина Л.Ю.
расшифровка подписи

Представитель ОТК

Дата печати 18.04.2024

РОССИЙСКАЯ ФЕДЕРАЦИЯ
Общество с ограниченной ответственностью

«Брянскрезинотехника»

Россия, 241022, Брянская обл., г. Брянск, ул. Комарова, д. 35, оф.1

ИНН/КПП 3255052427/325701001

Тел: +7(920) 868-44-44; +7(980) 315-40-77

ПАСПОРТ качества №334В

Прокладка резиновая ЦП-328

ТУ 2539-161-01124323-2003

Номер партии №334В

Марка резиновой смеси: 6190

Количество прокладок: 10 000 шт

Масса нетто расчетная: 7 100 кг

Размеры прокладки: 399x145x25 мм

Дата изготовления: июль 2024г.

Результат проверки:

Продукция соответствует требованиям ТУ 2539-161-01124323-2003

Начальник ОТК



Исх. №384 от 08 августа 2024 г.

ПАСПОРТ КАЧЕСТВА № 27/2024

На резиножелезобетонные плиты для настилов
железнодорожных переездов по проекту А1.РБ.000
ТУ 22.19.73.110-001-78969127-2018

Обозначение изделия: А1.РБ.000 (для переездов на Р-65 ж/б шпалы)

Наименование организации потребителя: ООО «ШЕЛПРОКК»

Партия № 4, 11

Дата изготовления ноябрь 2023/апрель 2024г.

Комплект поставки:

- | | |
|---|---------|
| - плита внутренняя А1.РБ.001-3250 (170мм) | - 2шт. |
| - плита наружная А1.РБ.002-3250 (170мм) | - 4шт. |
| - накладка нашпальная НБШ - 74 | - 12шт. |
| - полоса резиновая 6377р-160 - 5х80х3250 | - 4шт. |
| - полоса резиновая 6377р-160 - 10х80х3250 | - 4шт. |
| - уплотнитель наружный - 1,625(м) | - 8шт. |
| - уплотнитель внутренний - 1,625(м) | - 8шт. |
| - упоры для плит | - 6шт. |

Марка бетона ГОСТ 26633-91

Марка стали ГОСТ 5781-82

Твердость резинового элемента по Шор А - 55-80 ед.

Гарантийные обязательства

Изготовитель гарантирует соответствие плит требованиям настоящих технических условий при соблюдении потребителем правил транспортирования, хранения, монтажа и эксплуатации.

В случае укладки плит настилов железнодорожных переездов, переходов не в соответствии с инструкцией по монтажу ответственность за качество плит настилов АО «А.Миллер» не несет.

Гарантийный срок эксплуатации — 7 лет с момента отгрузки потребителю.

Свидетельство о приемке

Качество сформованных плит по проекту А1.РБ.000, а также резиновых комплектующих, соответствует ТУ 22.19.73.110-001-78969127-2018.

АО «А.Миллер»


Начальник ОТК

Завадский М.А.

Подпись



24.06.2024

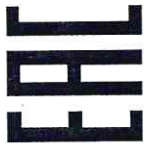

ПАСПОРТ КАЧЕСТВА 625096361/2

Клиент	Акционерное общество "Невский Торгово-Промышленный комплекс"		
Адрес	197374, Россия, г. Санкт-Петербург, ул. Савушкина, д. 89, Спецификация 0313750472 от 26.07.2024 лит. А, пом. 15-Н, каб. 46		
Грузополучатель	Акционерное общество "Невский Торгово-Промышленный комплекс"		
Адрес	197374, Россия, г. Санкт-Петербург, ул. Савушкина, д. 89, Трансп. документ лит. А, пом. 15-Н, каб. 46		
Вид отправления	08 Самовывоз		
№ Трансп. средства	№ прицепа	AB902335	10
№ Дов/Накл	от	00.00.0000	10,020
Склад отгрузки	Дата	29.07.2024	10
	Всего по сертификату		
	Грузомест		
	Масса брутто, т		
	Масса нетто, т		

Наименование продукции: Шуруп

№ п/п	Код изделия	Масса брутто, т	Масса нетто, т	Стандарт, ТУ	Партия	Марка стали	Размер	Исполнение	Упаковка	Консервация	Дата изготовления
1	RFG809001-24170-01	1,002	1,000	ГОСТ 809-2020	9418587205	20	24x170	1	Мягкий контейнер типа МКР-1,0С	Нет	23.05.2024
2	RFG809001-24170-01	1,002	1,000	ГОСТ 809-2020	9418587206	20	24x170	1	Мягкий контейнер типа МКР-1,0С	Нет	23.05.2024
3	RFG809001-24170-01	1,002	1,000	ГОСТ 809-2020	9418587207	20	24x170	1	Мягкий контейнер типа МКР-1,0С	Нет	23.05.2024
4	RFG809001-24170-01	1,002	1,000	ГОСТ 809-2020	9418587219	20	24x170	1	Мягкий контейнер типа МКР-1,0С	Нет	30.05.2024
5	RFG809001-24170-01	1,002	1,000	ГОСТ 809-2020	9418587230	20	24x170	1	Мягкий контейнер типа МКР-1,0С	Нет	30.05.2024
6	RFG809001-24170-01	1,002	1,000	ГОСТ 809-2020	9418587227	20	24x170	1	Мягкий контейнер типа МКР-1,0С	Нет	30.05.2024
7	RFG809001-24170-01	1,002	1,000	ГОСТ 809-2020	9418587192	20	24x170	1	Мягкий контейнер типа МКР-1,0С	Нет	31.05.2024
8	RFG809001-24170-01	1,002	1,000	ГОСТ 809-2020	9418587209	20	24x170	1	Мягкий контейнер типа МКР-1,0С	Нет	31.05.2024
9	RFG809001-24170-01	1,002	1,000	ГОСТ 809-2020	9418587206	20	24x170	1	Мягкий контейнер типа МКР-1,0С	Нет	23.05.2024
10	RFG809001-24170-01	1,002	1,000	ГОСТ 809-2020	9418587227	20	24x170	1	Мягкий контейнер типа МКР-1,0С	Нет	30.05.2024
	Итого	10,020	10,000								
	Итого по сертификату	10,020	10,000								

Показатели качества - результаты испытаний(Шуруп)

Партия	Плавка	Изгиб
9418587192	33586	Выдерживает
9418587205	33586	Выдерживает
9418587206	33586	Выдерживает
9418587207	33586	Выдерживает
9418587209	33586	Выдерживает
9418587219	33586	Выдерживает
9418587227	93904	Выдерживает
9418587230	33586	Выдерживает

Химический состав, %(Шуруп)

Плавка	C, %	Mn, %	Si, %	S, %	P, %	Cr, %	Ni, %	Cu, %	As, %	N, %
33586	0,20	0,45	0,22	0,009	0,005	0,06	0,06	0,03	0,001	0,008
93904	0,20	0,47	0,25	0,009	0,005	0,05	0,01	0,02	0,001	0,008

Утилизация изделий для железнодорожного пути осуществляется в соответствии с требованиями действующего Российского законодательства как черный лом.

Система менеджмента качества сертифицирована на соответствие требованиям МС ИСО 9001:2015. Указанная в сертификате качества продукция соответствует действующим в РФ стандартам и техническим условиям. При переписке по вопросам качества ссылаться на номер сертификата. При транспортировке и хранении не допускать воздействия влаги и агрессивной среды.

Декларация о соответствии на шурупы путевые 24x150 по чертежу №07-43-146 и 24x170 по чертежу №07-43-147 ЕАЭС N RU Д-РУ.ЖТ02.В.00671/21 от 28.04.2021 по 13.04.2026.

Маркировочный знак - 

ОТК

Н.В. Станкене



Электронный документ проверен, дата и время проверки: 29.07.2024, 15:06:41
Станкене Нина Владимировна, Контролер мат.мет.полуп. 5 р, 20003386.
Проверочный код: 0449187277



Система менеджмента качества соответствует требованиям ISO 9001, IATF 16949, СТО Газпром 9001

СЕРТИФИКАТ КАЧЕСТВА И КОЛИЧЕСТВА № 1730036745

от 07.12.2023

Грузополучатель, Адрес

Сертификат приемочных испытаний ГОСТ 7566/3.1



Станция: НОВОПРОЛЕТАРСКАЯ
Транспорт № 56183304

Номер контракта-договора: 643/00186217-52739
Заказ № 17/3-9610

Лист: 1 Листов: 1

Наименование продукции:	Упаковка	Кол-во товара:	Масса нетто, факт:
Уголок неравнополочный	Связки	10	68.840

Стандарт (марки / поставки / профиля) ГОСТ 535-2005 / ГОСТ 535-2005 / ГОСТ 8510-86

Отгружаемые позиции

№ пп	Поз. Зак.	Плавка	Партия атт.	Марка	Профилиразмер	Длина, мм	Кол-во	Масса нетто факт, т	Масса брутто факт, т	Номер материала
1	50	721230	ЭЛ721230/1	Ст3пс	75X50X5	12000	4	30.800	30.820	WEB106660
2	50	721234	ЭЛ721234/1	Ст3пс	75X50X5	12000	2	9.000	9.010	WEB106660
3	50	721238	ЭЛ721238/1	Ст3пс	75X50X5	12000	4	29.040	29.060	WEB106660
							10	68.840	68.890	

Качественные характеристики

№ пп	Кат. н. хар-к	Группа поверхности	Кратность длинн	Свариваемость	Точность проката
1-3	5	ПГП	МД	СВ	В

Химический состав

№ пп	C %	Si %	Mn %	S %	P %	Cr %	Ni %	Cu %	Al %	N %	As %	Срзв %
1	0.14	0.12	0.45	0.011	0.008	0.05	0.03	0.03	0.001	0.007	0.002	0.22
2	0.14	0.12	0.47	0.013	0.008	0.04	0.03	0.04	0.001	0.008	0.002	0.22
3	0.13	0.14	0.47	0.010	0.013	0.06	0.05	0.04	0.001	0.006	0.002	0.21

Результаты испытаний

№ пп	Предел текучести сигма-т, вдоль Н/мм2	Предел прочности сигма-в, вдоль Н/мм2	Относительное удлинение дельта-5, вдоль %	Холодный изгиб, 180°, вдоль	Ударная вязкость КСУ-20°С, вдоль факт(средн) Дж/см2	После мех.старения. Ударная вязкость КСУ+20°С, вдоль факт(средн) Дж/см2
1	311	427	36	УД	147/147/147/147(147)	146/146/146/146(146)
2	313	429	36	УД	144/144/144/144(144)	144/144/144/144(144)
3	313	426	36	УД	152/152/152/152(152)	142/142/142/142(142)

Указанная в сертификате качества продукция соответствует действующим стандартам, техническим условиям, дополнительным требованиям спецификации (заказа). При переписке по вопросам качества ссылаться на номер сертификата.

Стан: 350



Документ подписан электронной подписью.
Сертификат подписи
04B3DE7100C0B0AB834AC783A1523B0890
Действителен с 20.11.2023 по 20.11.2024
Владелец 16409 Малькова Е.Ю., 07.12.2023 19:56:07
ПАО "Северсталь", г. Череповец, Мира 30

Сайт для
проверки
сертификата
check.severstal.ru

Используйте
QR-код для
проверки
подлинности
сертификата



Проверочный код 0170926342

Для проверки ЭЦП следует установить сертификат Qualified_bln со страницы psi.stalcorp.com/rus/certificates, а также [КриптоПро PDF](#)
Сервер проверки электронной подписи КриптоПро <http://www.kaspispro.me/verify/rsa/Verify/>



Смотри приложение к сертификату - упаковочный лист

СИСТЕМА ДОБРОВОЛЬНОЙ СЕРТИФИКАЦИИ
«ПРОМТЕХСТАНДАРТ»№ РОСС RU.32001.04ИБФ1 в едином реестре зарегистрированных систем добровольной сертификации
ФЕДЕРАЛЬНОЕ АГЕНТСТВО ПО ТЕХНИЧЕСКОМУ РЕГУЛИРОВАНИЮ И МЕТРОЛОГИИ

СЕРТИФИКАТ СООТВЕТСТВИЯ

Регистрационный номер РОСС RU.32001.04ИБФ1.ОСП09.06101

Срок действия с 09.12.2020 по 08.12.2023

ОРГАН ПО СЕРТИФИКАЦИИ № РОСС RU.32001.04ИБФ1.ОСП09, Общество с ограниченной ответственностью «НСС-групп», Россия, 105120, г. Москва, ул. Золоторожский Вал, дом 38, стр. 1, пом. 11, ИНН: 9709038593, ОГРН: 1187746923715, email: nssgroup-cert@yandex.ru

ПРОДУКЦИЯ Крепежные изделия (метизы), типы: (см. приложение №1-11)
Серийный выпуск.

код ОК
25.94.1**СООТВЕТСТВУЕТ ТРЕБОВАНИЯМ НОРМАТИВНЫХ ДОКУМЕНТОВ**

По спецификации заказчика

код ТН ВЭД

ИЗГОТОВИТЕЛЬ Yuyao Meigesi Fastener CO., LTD, Room 1701-1702, Guomao Mansion, 700 Yangming West Road, Yuyao, Zhejiang, China, 0086-574-62853123

СЕРТИФИКАТ ВЫДАН Общество с ограниченной ответственностью «ГОСКРЕПЁЖ», Адрес: Россия, 196084, г. Санкт-Петербург, ул. Заставская, д.3, корп. 2, Лит.Б, пом.6, ИНН: 7811654529, ОГРН: 1177847232342, телефон: +7 921-404-26-12; +7 812 627-18-42, электронная почта: goskrepej@yandex.ru

НА ОСНОВАНИИ Протокол испытаний №5727-НСС/20 от 08.12.2020
Испытательная лаборатория ООО «НСС-ГРУПП» аттестат аккредитации
№ РОСС RU.32001.04ИБФ1.ИЛ17 от 2020-04-22

ДОПОЛНИТЕЛЬНАЯ ИНФОРМАЦИЯ

Схема сертификации: 3с (ГОСТ Р 53603-2009. Оценка соответствия. Схемы сертификации продукции в Российской Федерации)

Проверка
подлинности
сертификата
соответствия

Руководитель органа

Эксперт

А.И. Мур.
подпись

Хм.
подпись

А.И. Муратов
инициалы, фамилияА.В. Хмельников
инициалы, фамилия

Настоящий сертификат соответствия обязывает организацию поддерживать выпуск (реализацию) продукции в соответствие с вышеуказанным стандартом, что будет находиться под контролем органа по сертификации системы добровольной сертификации «ПромТехСтандарт» и подтверждаться при прохождении ежегодного инспекционного контроля

СИСТЕМА ДОБРОВОЛЬНОЙ СЕРТИФИКАЦИИ «ПРОМТЕХСТАНДАРТ»

№ РОСС RU.32001.04ИБФ1 в едином реестре зарегистрированных систем добровольной сертификации
ФЕДЕРАЛЬНОЕ АГЕНТСТВО ПО ТЕХНИЧЕСКОМУ РЕГУЛИРОВАНИЮ И МЕТРОЛОГИИ



ПРИЛОЖЕНИЕ № 1

К сертификату соответствия РОСС RU.32001.04ИБФ1.ОСП09.06101
(является неотъемлемой частью сертификата соответствия)

Срок действия с 09.12.2020 по 08.12.2023

ОРГАН ПО СЕРТИФИКАЦИИ

№ РОСС RU.32001.04ИБФ1.ОСП09

Общество с ограниченной ответственностью «НСС-групп»

Россия, 105120, г. Москва, ул. Золоторожский Вал, дом 38, стр. 1, пом. 11, ИНН: 9709038593, ОГРН: 1187746923715,
email: nssgroup-cert@yandex.ru

Перечень продукции, на которую распространяется действие сертификата соответствия

код ОК/код ТН ВЭД, ОКПД 2	Наименование и обозначение продукции
25.94.1	Скоба металлическая однолапковая диаметром от 8 до 50 мм Скоба металлическая двухлапковая диаметром от 8 до 50 мм Стяжки нейлоновые диаметром 3, 4, 4.5, 4.8, 5, 7.6 8, 9, 10, 12 мм длиной 100 до 1350 мм Хомуты обжимные червячные 9 мм диаметром от 8 до 240 мм Хомуты червячные нержавеющие 9 мм диаметром от 8 до 240 мм Хомуты обжимные с бабочкой 9 мм диаметром от 8 до 70 мм Хомуты обжимные с бабочкой нержавеющие 9 мм диаметром от 8 до 70 мм Хомуты проволоочные диаметром от 16 до 64 мм Хомуты Стремянка М8 диаметром от 42 до 68,5 мм Хомуты шарнирные диаметром от 17 до 43 мм Хомуты трубные с гайкой диаметром от 1 до 8 дюймов Евровинт мебельный 6,3x11 Винты мебельные диаметром М6 длиной от 15 до 100 Винт DIN967 мебельный диаметром М4 длиной от 16 до 40 Винт Конфирмат 5x50, 6,3x50, 7x70 мм Гайка Эриксона мебельная М6, М8 Болт DIN603 мебельный диаметром М5, М6, М8, М10 длиной от 25 до 150 мм



Руководитель органа

А.И. Муратов
подпись

А.И. Муратов
инициалы, фамилия

Эксперт

А.В. Хмельников
подпись

А.В. Хмельников
инициалы, фамилия

Настоящий сертификат соответствия обязывает организацию поддерживать выпуск (реализацию) продукции в соответствие с вышеуказанным стандартом, что будет находиться под контролем органа по сертификации системы добровольной сертификации «ПромТехСтандарт» и подтверждаться при прохождении ежегодного инспекционного контроля

СИСТЕМА ДОБРОВОЛЬНОЙ СЕРТИФИКАЦИИ «ПРОМТЕХСТАНДАРТ»

№ РОСС RU.32001.04ИБФ1 в едином реестре зарегистрированных систем добровольной сертификации
ФЕДЕРАЛЬНОЕ АГЕНТСТВО ПО ТЕХНИЧЕСКОМУ РЕГУЛИРОВАНИЮ И МЕТРОЛОГИИ



ПРИЛОЖЕНИЕ № 2

К сертификату соответствия РОСС RU.32001.04ИБФ1.ОСП09.06101
(является неотъемлемой частью сертификата соответствия)

Срок действия с 09.12.2020 по 08.12.2023

ОРГАН ПО СЕРТИФИКАЦИИ

№ РОСС RU.32001.04ИБФ1.ОСП09

Общество с ограниченной ответственностью «НСС-групп»

Россия, 105120, г. Москва, ул. Золоторожский Вал, дом 38, стр. 1, пом. 11, ИНН: 9709038593, ОГРН: 1187746923715,
email: nssgroup-cert@yandex.ru

Перечень продукции, на которую распространяется действие сертификата соответствия

код ОК/код ТН ВЭД, ОКПД 2	Наименование и обозначение продукции
25.94.1	Заглушки на шуруп №2 Заглушки мебельные диаметром D10, D12 Заглушки самоклеящиеся диаметром D13, D14, D20 Шкант мебельный 6x30, 8x30, 8x40, 10x50 Саморезы для крепления листового металла и металлических профилей с диаметром резьбы 3,5, 4,2мм длиной от 9,5 до 75мм Саморезы для крепления гипсокартона с диаметром резьбы 3,5, 3,8, 4,2, 4,8мм длиной от 16 до 150 мм Саморезы для крепления гипсоволоконных плит с диаметром резьбы 3,9 мм длиной от 19 до 45 мм Саморезы для оконных креплений с диаметром резьбы 3,9 мм длиной от 13 до 38мм Саморезы для крепления сэндвич-панелей с диаметром резьбы 6,3 мм длиной от 105 до 350 мм Кровельные саморезы с шайбой с диаметрами резьбы 4,8, 5,5, 6,3 мм длиной от 28 до 175 мм Шурупы универсальные с диаметром резьбы 2, 2,5, 3, 3,5, 4, 4,5, 5, 6, длиной от 10 до 200мм Шурупы по бетону с потайной головкой с диаметром резьбы 7,5 мм длиной от 52 до 212 мм



Руководитель органа

Эксперт

А.И. Муратов
подпись

А.В. Хмельников
подпись

А.И. Муратов
инициалы, фамилия

А.В. Хмельников
инициалы, фамилия

Настоящий сертификат соответствия обязывает организацию поддерживать выпуск (реализацию) продукции в соответствие с вышеуказанным стандартом, что будет находиться под контролем органа по сертификации системы добровольной сертификации «ПромТехСтандарт» и подтверждаться при прохождении ежегодного инспекционного контроля

СИСТЕМА ДОБРОВОЛЬНОЙ СЕРТИФИКАЦИИ «ПРОМТЕХСТАНДАРТ»

№ РОСС RU.32001.04ИБФ1 в едином реестре зарегистрированных систем добровольной сертификации
ФЕДЕРАЛЬНОЕ АГЕНТСТВО ПО ТЕХНИЧЕСКОМУ РЕГУЛИРОВАНИЮ И МЕТРОЛОГИИ



ПРИЛОЖЕНИЕ № 3

К сертификату соответствия РОСС RU.32001.04ИБФ1.ОСП09.06101
(является неотъемлемой частью сертификата соответствия)

Срок действия с 09.12.2020 по 08.12.2023

ОРГАН ПО СЕРТИФИКАЦИИ

№ РОСС RU.32001.04ИБФ1.ОСП09

Общество с ограниченной ответственностью «НСС-групп»

Россия, 105120, г. Москва, ул. Золоторожский Вал, дом 38, стр. 1, пом. 11, ИНН: 9709038593, ОГРН: 1187746923715,
email: nssgroup-cert@yandex.ru

Перечень продукции, на которую распространяется действие сертификата соответствия

код ОК/код ТН ВЭД, ОКПД 2	Наименование и обозначение продукции
25.94.1	Шурупы DIN571 с шестигранной головкой с диаметром резьбы 6, 8, 10, 12 длиной от 30 до 400 мм для крепления деревянных лаг и реек Шурупы с кольцом с диаметром резьбы 3,5, 4, 5, 6, 8 длиной от 30 до 100 мм Шурупы с полукольцом с диаметром резьбы 3,5, 4, 5, 6, 8 длиной от 30 до 100 мм Шурупы с костылем с диаметром резьбы 3,5, 4, 5, 6, 8, 10 длиной от 30 до 120 мм Шурупы для крепления строительных лесов с диаметром резьбы 8, 10, 12 длиной от 90 до 350 мм Шуруп двусторонний для монтажа деревянных конструкций с диаметром резьбы 6, 8 длиной 100 и 140 мм Дюбель четырехраспорный диаметром 5, 6, 8, 10, 12 длиной от 25 до 120 мм Дюбель универсальный диаметром 5, 6, 8, 10, 12 длиной от 32 до 72 мм Дюбель с гвоздем диаметром 5, 6, 8, 10 длиной от 30 до 160 мм Дюбель с прямым крюком диаметром 6, 8, 10, 12 мм Дюбель с полукольцом диаметром 6, 8, 10, 12 мм Дюбель с кольцом диаметром 6, 8, 10, 12 мм Дюбель для крепления теплоизоляции диаметром 10мм длиной от 80 до 200 Дюбель фасадный для пустотелых материалов диаметром 8 и 10 мм длиной от 80 до 200



Руководитель органа

Эксперт

А.И. Муратов
подпись

А.В. Хмельников
подпись

А.И. Муратов
инициалы, фамилия

А.В. Хмельников
инициалы, фамилия

Настоящий сертификат соответствия обязывает организацию поддерживать выпуск (реализацию) продукции в соответствие с вышеуказанным стандартом, что будет находиться под контролем органа по сертификации системы добровольной сертификации «ПромТехСтандарт» и подтверждаться при прохождении ежегодного инспекционного контроля

СИСТЕМА ДОБРОВОЛЬНОЙ СЕРТИФИКАЦИИ «ПРОМТЕХСТАНДАРТ»

№ РОСС RU.32001.04ИБФ1 в едином реестре зарегистрированных систем добровольной сертификации
ФЕДЕРАЛЬНОЕ АГЕНТСТВО ПО ТЕХНИЧЕСКОМУ РЕГУЛИРОВАНИЮ И МЕТРОЛОГИИ



ПРИЛОЖЕНИЕ № 4

К сертификату соответствия РОСС RU.32001.04ИБФ1.ОСП09.06101
(является неотъемлемой частью сертификата соответствия)

Срок действия с 09.12.2020 по 08.12.2023

ОРГАН ПО СЕРТИФИКАЦИИ

№ РОСС RU.32001.04ИБФ1.ОСП09

Общество с ограниченной ответственностью «НСС-групп»

Россия, 105120, г. Москва, ул. Золоторожский Вал, дом 38, стр. 1, пом. 11, ИНН: 9709038593, ОГРН: 1187746923715,
email: nssgroup-cert@yandex.ru

Перечень продукции, на которую распространяется действие сертификата соответствия

код ОК/код ТН ВЭД, ОКПД 2	Наименование и обозначение продукции
25.94.1	Дюбель для газобетона диаметром 5, 6, 8, 10 мм длиной от 30 до 60 мм Дюбели Driva, OLA Монтажный дюбель-гвоздь для пистолета диаметром 3.7, 4.5 мм длиной от 30 до 60 мм Дюбель складной пружинный потолочный диаметром от 3 до 8 мм Дюбель рамный металлический диаметром M8, M10 длиной от 52 до 202 мм Анкеры клиновые диаметром от 6 до 20 мм длиной от 40 до 300 мм Анкеры забивные диаметром M6, M8, M10, M12, M14, M16, M20 Анкеры забиваемые латунные диаметром M5, M6, M8, M10, M12 Болты анкерные с гайкой диаметром M6.5, M8, M10, M12, M14, M16, M20 длиной от 25 до 300 мм Болты анкерные диаметром M8, M10, M12, M16, M20 длиной от 45 до 200 мм Болты анкерные с кольцом диаметром M8, M10, M12, M14, M16, M20 длиной от 40 до 120 мм Болты анкерные с крюком диаметром M8, M10, M12, M14, M16, M20 длиной от 40 до 130 мм Болты анкерные с прямым крюком диаметром M8, M10, M12, M14, M16, M20 длиной от 40 до 130 мм



Руководитель органа

Эксперт

подпись

подпись

А.И. Муратов

инициалы, фамилия

А.В. Хмельников

инициалы, фамилия

Настоящий сертификат соответствия обязывает организацию поддерживать выпуск (реализацию) продукции в соответствие с вышеуказанным стандартом, что будет находиться под контролем органа по сертификации системы добровольной сертификации «ПромТехСтандарт» и подтверждаться при прохождении ежегодного инспекционного контроля

СИСТЕМА ДОБРОВОЛЬНОЙ СЕРТИФИКАЦИИ «ПРОМТЕХСТАНДАРТ»

№ РОСС RU.32001.04ИБФ1 в едином реестре зарегистрированных систем добровольной сертификации
ФЕДЕРАЛЬНОЕ АГЕНТСТВО ПО ТЕХНИЧЕСКОМУ РЕГУЛИРОВАНИЮ И МЕТРОЛОГИИ



ПРИЛОЖЕНИЕ № 5

К сертификату соответствия РОСС RU.32001.04ИБФ1.ОСП09.06101
(является неотъемлемой частью сертификата соответствия)

Срок действия с 09.12.2020 по 08.12.2023

ОРГАН ПО СЕРТИФИКАЦИИ

№ РОСС RU.32001.04ИБФ1.ОСП09

Общество с ограниченной ответственностью «НСС-групп»

Россия, 105120, г. Москва, ул. Золоторожский Вал, дом 38, стр. 1, пом. 11, ИНН: 9709038593, ОГРН: 1187746923715,
email: nssgroup-cert@yandex.ru

Перечень продукции, на которую распространяется действие сертификата соответствия

код ОК/код ТН ВЭД, ОКПД 2	Наименование и обозначение продукции
25.94.1	Анкерные клинья размерами 6x40, 6x60 мм Металлический дюбель для пустотелых конструкций MOLLY диаметром М4, М5, М6 длиной от 21 до 80 мм Заклепки вытяжные диаметром 2.4, 3.2, 4, 4.8, 6.4 мм длиной от 6 до 35 мм Заклепки резьбовые М4, М5, М6, М8, М10, М12 Гвозди ГОСТ 4028 63 строительные диаметром 1.2, 1.6, 1.8, 2, 2.5, 3, 3.5, 4, 5, 6, 7.5, 8.8 мм длиной от 16 до 400 мм Гвозди финишные диаметром 1.2, 1.4, 1.6, 1.8, 2.0, 2.5, 3, 3.8 мм длиной от 20 до 80 мм Гвозди винтовые диаметром 3, 3.4, 3.5 мм длиной от 40 до 90 мм Сантехническая шпилька диаметром М6, М8, М10 длиной от 60 до 200 мм Шпилька DIN975 с резьбой М4, М5, М6, М8, М10, М12, М14, М16, М18, М20, М22, М24, М27, М30, М36 длиной 1 и 2 м Болты DIN933 с шестигранной головкой с резьбой М4, М5, М6, М8, М10, М12, М14, М16, М18, М20, М24 длиной от 10 до 200 мм Винты DIN965 с потайной головкой М2.5, М3, М4, М5, М6, М8 длиной от 10 до 100 мм Винт DIN912с внутренним шестигранником М4, М5, М6, М8, М10, М12, М16, М20, М24 длиной от 16 до 200 мм



Руководитель органа

Эксперт

подпись

подпись

А.И. Муратов

инициалы, фамилия

А.В. Хмельников

инициалы, фамилия

Настоящий сертификат соответствия обязывает организацию поддерживать выпуск (реализацию) продукции в соответствие с вышеуказанным стандартом, что будет находиться под контролем органа по сертификации системы добровольной сертификации «ПромТехСтандарт» и подтверждаться при прохождении ежегодного инспекционного контроля

СИСТЕМА ДОБРОВОЛЬНОЙ СЕРТИФИКАЦИИ «ПРОМТЕХСТАНДАРТ»

№ РОСС RU.32001.04ИБФ1 в едином реестре зарегистрированных систем добровольной сертификации
ФЕДЕРАЛЬНОЕ АГЕНТСТВО ПО ТЕХНИЧЕСКОМУ РЕГУЛИРОВАНИЮ И МЕТРОЛОГИИ



ПРИЛОЖЕНИЕ № 6

К сертификату соответствия РОСС RU.32001.04ИБФ1.ОСП09.06101
(является неотъемлемой частью сертификата соответствия)

Срок действия с 09.12.2020 по 08.12.2023

ОРГАН ПО СЕРТИФИКАЦИИ

№ РОСС RU.32001.04ИБФ1.ОСП09

Общество с ограниченной ответственностью «НСС-групп»

Россия, 105120, г. Москва, ул. Золоторожский Вал, дом 38, стр. 1, пом. 11, ИНН: 9709038593, ОГРН: 1187746923715,
email: nssgroup-cert@yandex.ru

Перечень продукции, на которую распространяется действие сертификата соответствия

код ОК/код ТН ВЭД, ОКПД 2	Наименование и обозначение продукции
25.94.1	Винт DIN7985 с полуцилиндрической головкой и крестообразным шлицем M2.5, M3, M4, M5, M6, M8 длиной от 6 до 100 мм Гайка DIN934 шестигранная с резьбой M3, M4, M5, M6, M8, M10, M12, M14, M16, M18, M20, M22, M24, M27, M30, M36 Гайка DIN6334 соединительная с резьбой M6, M8, M10, M12, M14, M16, M20 Гайка DIN985 шестигранная самоконтрящаяся, самостопорящаяся, низкая с резьбой M3, M4, M5, M6, M8, M10, M12, M14, M16, M18, M20 Гайка DIN1587 колпачковая с резьбой M4, M5, M6, M8, M10, M12, M14, M16, M20 Гайка DIN1624 мебельная врезная с резьбой M5, M6, M8, M10, M12 Гайка DIN315 барашек с резьбой M4, M5, M6, M8, M10, M12, M16 Гайка DIN6923 шестигранная с фланцем с резьбой M5, M6, M8, M10, M12 Шайба DIN125 круглая плоская на резьбу M3, M4, M5, M6, M8, M10, M12, M14, M16, M18, M20, M22, M24 Шайба DIN127 пружинная на резьбу M3, M4, M5, M6, M8, M10, M12, M14, M16, M18, M20; Шайба увеличенная DIN9021 на резьбу M3, M4, M5, M6, M8, M10, M12, M14, M16, M18, M20, M22, M24, M30 Шайба DIN6798J стопорная с внутренними зубцами на резьбу M3, M4, M5, M6, M8, M10, M12 Саморезы нержавеющие для крепления листового металла и металлических профилей с диаметром резьбы 4,2мм длиной от до 75мм



Руководитель органа

Эксперт

А.И. Муратов
подпись

А.В. Хмельников
подпись

А.И. Муратов
инициалы, фамилия

А.В. Хмельников
инициалы, фамилия

Настоящий сертификат соответствия обязывает организацию поддерживать выпуск (реализацию) продукции в соответствие с вышеуказанным стандартом, что будет находиться под контролем органа по сертификации системы добровольной сертификации «ПромТехСтандарт» и подтверждаться при прохождении ежегодного инспекционного контроля

СИСТЕМА ДОБРОВОЛЬНОЙ СЕРТИФИКАЦИИ «ПРОМТЕХСТАНДАРТ»

№ РОСС RU.32001.04ИБФ1 в едином реестре зарегистрированных систем добровольной сертификации
ФЕДЕРАЛЬНОЕ АГЕНТСТВО ПО ТЕХНИЧЕСКОМУ РЕГУЛИРОВАНИЮ И МЕТРОЛОГИИ



ПРИЛОЖЕНИЕ № 7

К сертификату соответствия РОСС RU.32001.04ИБФ1.ОСП09.06101
(является неотъемлемой частью сертификата соответствия)

Срок действия с 09.12.2020 по 08.12.2023

ОРГАН ПО СЕРТИФИКАЦИИ

№ РОСС RU.32001.04ИБФ1.ОСП09

Общество с ограниченной ответственностью «НСС-групп»

Россия, 105120, г. Москва, ул. Золоторожский Вал, дом 38, стр. 1, пом. 11, ИНН: 9709038593, ОГРН: 1187746923715,
email: nssgroup-cert@yandex.ru

Перечень продукции, на которую распространяется действие сертификата соответствия

код ОК/код ТН ВЭД, ОКПД 2	Наименование и обозначение продукции
25.94.1	Шурупы универсальные нержавеющие с диаметром резьбы 2, 2.5, 3, 3.5, 4, 4.5, 5, 6, длиной от 10 до 200мм Болты DIN933 нержавеющие с шестигранной головкой с резьбой М4, М5, М6, М8, М10, М12, М14, М16, М18, М20, М24 длиной от 10 до 200 мм Винты DIN965 нержавеющие с потайной головкой М2.5, М3, М4, М5, М6, М8 длиной от 10 до 100 мм Винты DIN7985 нержавеющие с полуцилиндрической головкой и крестообразным шлицем М2.5, М3, М4, М5, М6, М8 длиной от 6 до 100 мм Винт DIN84 нержавеющий с цилиндрической головкой М1.4, М1.6, М2, М2.5, М3, М4, М5, М6, М8, М10 длиной от 2 до 100 мм Винт DIN914 нержавеющий установочный М2, М2.5, М3, М4, М5, М6, М8, М10, М12, М16 длиной от 3 до 80 мм Гайка DIN934 нержавеющая шестигранная с резьбой М3, М4, М5, М6, М8, М10, М12, М14, М16, М18, М20, М22, М24, М27, М30, М36 Гайка DIN985 нержавеющая шестигранная самоконтрящаяся, самостопорящаяся, низкая с резьбой М3, М4, М5, М6, М8, М10, М12, М14, М16, М18, М20 Гайка DIN315 барашек нержавеющая с резьбой М4, М5, М6, М8, М10, М12, М16



Руководитель органа

Эксперт

[Signature]
подпись

[Signature]
подпись

А.И. Муратов
инициалы, фамилия

А.В. Хмельников
инициалы, фамилия

Настоящий сертификат соответствия обязывает организацию поддерживать выпуск (реализацию) продукции в соответствие с вышеуказанным стандартом, что будет находиться под контролем органа по сертификации системы добровольной сертификации «ПромТехСтандарт» и подтверждаться при прохождении ежегодного инспекционного контроля

СИСТЕМА ДОБРОВОЛЬНОЙ СЕРТИФИКАЦИИ «ПРОМТЕХСТАНДАРТ»

№ РОСС RU.32001.04ИБФ1 в едином реестре зарегистрированных систем добровольной сертификации
ФЕДЕРАЛЬНОЕ АГЕНТСТВО ПО ТЕХНИЧЕСКОМУ РЕГУЛИРОВАНИЮ И МЕТРОЛОГИИ



ПРИЛОЖЕНИЕ № 8

К сертификату соответствия РОСС RU.32001.04ИБФ1.ОСП09.06101
(является неотъемлемой частью сертификата соответствия)

Срок действия с 09.12.2020 по 08.12.2023

ОРГАН ПО СЕРТИФИКАЦИИ

№ РОСС RU.32001.04ИБФ1.ОСП09

Общество с ограниченной ответственностью «НСС-групп»

Россия, 105120, г. Москва, ул. Золоторожский Вал, дом 38, стр. 1, пом. 11, ИНН: 9709038593, ОГРН: 1187746923715,
email: nssgroup-cert@yandex.ru

Перечень продукции, на которую распространяется действие сертификата соответствия

код ОК/код ТН ВЭД, ОКПД 2	Наименование и обозначение продукции
25.94.1	Гайка DIN439 низкая нержавеющая с резьбой M2, M3, M4, M5, M6, M8, M10, M12, M14, M16, M18, M20, M24 Шайба DIN125 нержавеющая круглая плоская на резьбу M3, M4, M5, M6, M8, M10, M12, M14, M16, M18, M20, M22, M24 Шайба DIN127 нержавеющая пружинная на резьбу M3, M4, M5, M6, M8, M10, M12, M14, M16, M18, M20 Шайба DIN9021 нержавеющая увеличенная на резьбу M3, M4, M5, M6, M8, M10, M12, M14, M16, M18, M20, M22, M24, M30 Шайба DIN6798J нержавеющая стопорная с внутренними зубцами на резьбу M3, M4, M5, M6, M8, M10, M12 Шпилька DIN975 нержавеющая с резьбой M4, M5, M6, M8, M10, M12, M14, M16, M18, M20, M22, M24, M27, M30, M36 длиной 1 и 2 м Цепи DIN763 из нержавеющей стали длиннорычажные M1.5, M2, M3, M4, M5, M6, M8, M10, M12, M13 Цепи DIN766 из нержавеющей стали короткорычажные M1.5, M2, M3, M4, M5, M6, M8, M10, M12, M13 Тросы DIN3055 из нержавеющей стали M1, M1.5, M2, M3, M4, M5, M6, M8, M10, M12, M14, M16



Руководитель органа

Эксперт

подпись

подпись

А.И. Муратов

инициалы, фамилия

А.В. Хмельников

инициалы, фамилия

Настоящий сертификат соответствия обязывает организацию поддерживать выпуск (реализацию) продукции в соответствии с вышеуказанным стандартом, что будет находиться под контролем органа по сертификации системы добровольной сертификации «ПромТехСтандарт» и подтверждаться при прохождении ежегодного инспекционного контроля

СИСТЕМА ДОБРОВОЛЬНОЙ СЕРТИФИКАЦИИ «ПРОМТЕХСТАНДАРТ»

№ РОСС RU.32001.04ИБФ1 в едином реестре зарегистрированных систем добровольной сертификации
ФЕДЕРАЛЬНОЕ АГЕНТСТВО ПО ТЕХНИЧЕСКОМУ РЕГУЛИРОВАНИЮ И МЕТРОЛОГИИ



ПРИЛОЖЕНИЕ № 9

К сертификату соответствия РОСС RU.32001.04ИБФ1.ОСП09.06101
(является неотъемлемой частью сертификата соответствия)

Срок действия с 09.12.2020 по 08.12.2023

ОРГАН ПО СЕРТИФИКАЦИИ

№ РОСС RU.32001.04ИБФ1.ОСП09

Общество с ограниченной ответственностью «НСС-групп»

Россия, 105120, г. Москва, ул. Золоторожский Вал, дом 38, стр. 1, пом. 11, ИНН: 9709038593, ОГРН: 1187746923715,
email: nssgroup-cert@yandex.ru

Перечень продукции, на которую распространяется действие сертификата соответствия

код ОК/код ТН ВЭД, ОКПД 2	Наименование и обозначение продукции
25.94.1	Вертулг нержавеющей кольцо-кольцо М5, М6, М8 Крюк S-образный ассиметричный нержавеющей М3, М4, М5, М6, М8 Кольцо полированное нержавеющей диаметром 35, 40, 45 мм Карабин пожарный нержавеющей М3, М4, М5, М6, М7, М8, М10, М11, М12 Карабин пожарный нержавеющей с фиксатором М3, М4, М5, М6, М7, М8, М10, М11, М12 Карабин винтовой нержавеющей М4, М5, М6, М8, М10, М12 Талреп нержавеющей М4, М5, М6, М8, М10, М12 Зажим для троса Duplex нержавеющей М2, М3, М4, М5, М6, М8, М10 Зажим DIN741 для троса нержавеющей М2, М3, М4, М5, М6, М8, М10 DIN741 Коуш нержавеющей М2, М2.5, М3, М4, М5, М6, М8, М10, М12, М14, М16, М18, М20 Рым-болт нержавеющей М5, М6, М8, М10, М12, М16, М18, М20, М24, М27 Рым-гайка нержавеющей М5, М6, М8, М10, М12, М16, М18, М20, М24, М27 Скоба такелажная нержавеющей М4, М5, М6, М7, М8, М10, М12, М13, М16 Цепи DIN763 длиннорычжные М1.5, М2, М3, М4, М5, М6, М8, М10, М12, М13 Цепи DIN766 короткорычжные М1.5, М2, М3, М4, М5, М6, М8, М10, М12, М13 Цепь DIN5686 витая М1.4, М1.6, М2, М2.5, М2.8, М3



Руководитель органа

Эксперт

подпись

подпись

А.И. Муратов

инициалы, фамилия

А.В. Хмельников

инициалы, фамилия

Настоящий сертификат соответствия обязывает организацию поддерживать выпуск (реализацию) продукции в соответствие с вышеуказанным стандартом, что будет находиться под контролем органа по сертификации системы добровольной сертификации «ПромТехСтандарт» и подтверждаться при прохождении ежегодного инспекционного контроля

СИСТЕМА ДОБРОВОЛЬНОЙ СЕРТИФИКАЦИИ «ПРОМТЕХСТАНДАРТ»

№ РОСС RU.32001.04ИБФ1 в едином реестре зарегистрированных систем добровольной сертификации
ФЕДЕРАЛЬНОЕ АГЕНТСТВО ПО ТЕХНИЧЕСКОМУ РЕГУЛИРОВАНИЮ И МЕТРОЛОГИИ



ПРИЛОЖЕНИЕ № 10

К сертификату соответствия РОСС RU.32001.04ИБФ1.ОСП09.06101
(является неотъемлемой частью сертификата соответствия)

Срок действия с 09.12.2020 по 08.12.2023

ОРГАН ПО СЕРТИФИКАЦИИ

№ РОСС RU.32001.04ИБФ1.ОСП09

Общество с ограниченной ответственностью «НСС-групп»

Россия, 105120, г. Москва, ул. Золоторожский Вал, дом 38, стр. 1, пом. 11, ИНН: 9709038593, ОГРН: 1187746923715,
email: nssgroup-cert@yandex.ru

Перечень продукции, на которую распространяется действие сертификата соответствия

код ОК/код ТН ВЭД, ОКПД 2	Наименование и обозначение продукции
25.94.1	Соединитель цепей М3, М4, М5, М6, М7, М8, М10, М12, М16, М20 Тросы DIN3055 М1, М1.5, М2, М3, М4, М5, М6, М8, М10, М12, М14, М16 Трос в оплетке ПВХ 1/2, 2/3, 2/4, 3/4, 3/5, 4/5, 4/6, 5/6, 5/7, 6/7, 6/8, 8/10, 10/12 Кольцо никель М3, М4, М5, М6, М7, М8, М10 Коуш М3, М4, М5, М6, М8, М10, М12, М14, М16, М18, М20, М22, М24 Рым-болт нержавеющей М5, М6, М8, М10, М12, М16, М18, М20, М24, М27 Рым-гайка нержавеющей М5, М6, М8, М10, М12, М16, М18, М20, М24, М27 Блок одинарный металлический с вертлюгом М15, М20, М25, М30, М40, М50, М65 Блок одинарный пластиковый оцинкованный М15, М20, М25, М30, М40, М50, М65 Блок двойной металлический с вертлюгом М15, М20, М25, М30, М40, М50 Блок двойной пластиковый оцинкованный М15, М20, М25, М30, М40, М50, М65 Блок с откидной щекой с грузоподъемностью 0.5, 1, 1.5, 2, 3, 4, 5, 6 тонн Вертлюг Петля-Петля М6, М8, М10, М12, М16, М20 Вертлюг Петля-Вилка М6, М8, М10, М12, М16, М20 Вертлюг Петля-Кольцо М6, М8, М10, М12, М16, М20 Зажим для троса Simplex М2, М3, М4, М5, М6, М8, М10 Зажим для троса Duplex М2, М3, М4, М5, М6, М8, М10



Руководитель органа

подпись

А.И. Муратов

инициалы, фамилия

Эксперт

подпись

А.В. Хмельников

инициалы, фамилия

Настоящий сертификат соответствия обязывает организацию поддерживать выпуск (реализацию) продукции в соответствие с вышеуказанным стандартом, что будет находиться под контролем органа по сертификации системы добровольной сертификации «ПромТехСтандарт» и подтверждаться при прохождении ежегодного инспекционного контроля

СИСТЕМА ДОБРОВОЛЬНОЙ СЕРТИФИКАЦИИ «ПРОМТЕХСТАНДАРТ»

№ РОСС RU.32001.04ИБФ1 в едином реестре зарегистрированных систем добровольной сертификации
ФЕДЕРАЛЬНОЕ АГЕНТСТВО ПО ТЕХНИЧЕСКОМУ РЕГУЛИРОВАНИЮ И МЕТРОЛОГИИ



ПРИЛОЖЕНИЕ № 11

К сертификату соответствия РОСС RU.32001.04ИБФ1.ОСП09.06101
(является неотъемлемой частью сертификата соответствия)

Срок действия с 09.12.2020 по 08.12.2023

ОРГАН ПО СЕРТИФИКАЦИИ

№ РОСС RU.32001.04ИБФ1.ОСП09

Общество с ограниченной ответственностью «НСС-групп»

Россия, 105120, г. Москва, ул. Золоторожский Вал, дом 38, стр. 1, пом. 11, ИНН: 9709038593, ОГРН: 1187746923715,
email: nssgroup-cert@yandex.ru

Перечень продукции, на которую распространяется действие сертификата соответствия

код ОК/код ТН ВЭД, ОКПД 2	Наименование и обозначение продукции
25.94.1	Зажим DIN3093 троса втулка М1, М1.5, М2, М3, М4, М5, М6, М8, М10, М12, М14, М16, М18, М20 Зажим DIN741 для троса нержавеющей М3, М4, М5, М6, М8, М10, М12, М13, М14, М16, М19, М20, М22, М24, М26, М30, М34, М40 Зажим "бочонок" М2, М3, М4, М5, М6 Карабин тип 125 М30, М40, М50, М60, М70, М80, М90 Карабин тип 125 с вертлюгом М30, М40, М50, М60, М70, М80, М90, М100, М120 Карабин пожарный М4, М5, М6, М7, М8, М10, М12, М14, М15 Карабин пожарный с фиксатором М4, М5, М6, М7, М8, М10, М12, М14, М15 Карабин винтовой М3.5, М4, М5, М6, М7, М8, М10, М12, М14, М16 Карабин для животных М10, М12, М16, М19, М25 Талреп крюк-кольцо М5, М6, М8, М10, М12, М14, М18, М20, М22, М24, М30, М32 Талреп крюк-крюк М5, М6, М8, М10, М12, М14, М18, М20, М22, М24, М30, М32 Талреп кольцо-кольцо М5, М6, М8, М10, М12, М14, М18, М20, М22, М24, М30, М32 Скоба такелажная М3, М3.5, М4, М5, М6, М7, М8, М10, М12, М14, М16, М18, М20, М22, М24, М25, М28, М32, М38 Крючок S-образный М2.5, М3, М4, М5, М6, М7, М8 Крюк DIN689 с предохранителем с грузоподъемностью от 250 до 2500 кг



Руководитель органа

подпись

А.И. Муратов

инициалы, фамилия

Эксперт

подпись

А.В. Хмельников

инициалы, фамилия

Настоящий сертификат соответствия обязывает организацию поддерживать выпуск (реализацию) продукции в соответствии с вышеуказанным стандартом, что будет находиться под контролем органа по сертификации системы добровольной сертификации «ПромТехСтандарт» и подтверждаться при прохождении ежегодного инспекционного контроля



Сертификат качества № 7970 от 30.04.2023

Грузоотправитель:

Общество с ограниченной ответственностью

"НЛМК-Калуга"/

Заказ № 0040320994

Договор №/ Contract No 14.134557.191

Трансп.средство № 58034745 Станция назначения: Гривно

Производитель:

249020, ул. Лыкина, владение 6, строение 1, село Ворсино, Боровский район,
Калужская область, Российская Федерация ООО «НЛМК-Калуга»

Наименование продукции:

Уголки стальные горячекатаные равнополочные

Вид упаковки: Пакеты

Стр. 1

Страниц 1

Всего мест: 20

Всего вес нетто: 68,548

Всего вес брутто: 68,788

№ п/п	№ поз.	№ плавки	Марка стали	Требования к химическому составу	Технические требования	Профильный стандарт	Размер профиля	Длина, мм		Сорт	Кол-во мест	Вес нетто, т	Вес брутто, т
1	1	1902618	Ст3сп 5	ГОСТ 380-2005	ГОСТ 535-2005	ГОСТ 8509-93	75x75x5	МД	12000	1С	19	66,024	66,252
2	1	1902638	Ст3сп 5	ГОСТ 380-2005	ГОСТ 535-2005	ГОСТ 8509-93	75x75x5	МД	12000	1С	1	2,524	2,536

Дополнительные технические требования:

Качественные характеристики:

Химический состав, %:

№ п/п	C	Mn	Si	P	S	Cr	Ni	Cu	N ₂	As
1	0,17	0,56	0,18	0,017	0,027	0,11	0,12	0,25	0,008	0,007
2	0,17	0,57	0,18	0,016	0,030	0,13	0,13	0,26	0,009	0,007

Механические свойства и технологические испытания:

Временное сопротивление, Н/мм ²	Предел текучести, Н/мм ²	Относительное удлинение δ ₅ , %	KCU (-20 °C)	KCU (после мех.старения)	Изгиб в холодном состоянии
464	326	35,5	116	101	выд.
477	331	33,5	110	94	выд.

Примечания:

Указанная в сертификате продукция соответствует действующим стандартам и техническим условиям

Результаты радиационного контроля Удельная активность радионуклидов соответствует табл. Приложения №4
СП 2.6.1.2612-10 ОСПОРБ 99-2010

Допускается неограниченное использование металла




При переписке по вопросам качества ссылаться на номер сертификата

Контролер ОСК

Ильницкая Е.А.



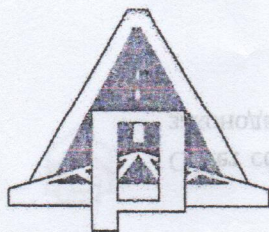

РОССИЙСКАЯ ФЕДЕРАЦИЯ

Акционерное общество

«ПАВЛОВСК НЕРУД»

396446 Воронежская обл, Павловский р-он, с
Елизаветовка

MSRDS RU.DT.01.30

срок действия с 14.02.2022 г. по 13.02.2025 г.

ПАСПОРТ ПРОДУКЦИИ № 142

Выдан «11» марта 2022 г

1. Щебень из плотных горных пород (гранитов) фракции свыше 20 до 40 мм
2. ГОСТ 8267-93 *шурфов, каменешест*
3. *применяется Аз. Гран. материал*
4. Дата отгрузки «11» 03.2022 г. кол-во 1671 тонн 000 м
5. № партии 031499 № накладной 70 031499

6. Результаты лабораторных испытаний:

6.1. Зерновой состав:

Диаметр отверстий контрольных сит, мм	d наиб.	0,5 (d наиб. + D наиб.)	D наиб.	1,25 D наиб.
20	20	30	40	50
Полные остатки на ситах, % по массе	91,4	55,5	9,4	0,0

6.2. Содержание:

- 6.2.1. зёрен пластинчатой и игольчатой формы 20,4 3 группа %
6.2.2. пылевидных илистых и глинистых частиц 0,60 в том числе глины в комках 0,0 %
6.2.3. зёрен слабых пород 0,0 %
6.2.4. вредных компонентов: см. приложение %

6.3. Марка щебня по дробимости 1400

6.4. Марка щебня по истираемости HI

6.5. Марка щебня по морозостойкости F 300

6.6. Насыпная плотность для перевода количества материала из единиц массы в объемные 1,36 т/м³

6.7. Удельная эффективная активность радионуклидов (А эфф.) 265,7 Бк/кг.

Первый класс использования (протокол № 88п от 31.01.2022)

ФБУЗ «Центр гигиены и эпидемиологии в Воронежской области»

6.8. Устойчивость структуры щебня против распада 0,27 %

Заключение: щебень фр. 20-40 мм соответствует требованию ГОСТ 8267-93

Контрольный мастер ОТК

Скураторова Е.А.

«ВЕРНО»

Главный бухгалтер
Т.В. Кандаурова

Приложение к паспорту продукции № _____ протокол № 392/21 от 19.03.2021 г.

Таблица 1

Наименование вредных компонентов и примесей	Требования ГОСТ 8267-93 приложение А	Фактические показатели
Аморфные разновидности диоксида кремния, растворимые в щелочах	Не более 50 ммоль/л	4,33 ммоль/л
Сульфаты и сульфиды в пересчёте на SO ₃	1,5% по массе	0,10 % по массе
Пирит	4 % по массе	0,20 % по массе
Породообразующие слюды и гидрослюды	15 % по объёму силикатов	4,7%
Галоидные соединения	0,1 % по массе в пересчёте на ион хлора	0,02 %
Свободные волокна асбеста	0,25 % по массе	0,0% по массе
Уголь и древесные остатки	1% по массе	0,0% по массе
Оксиды и гидрооксиды железа (магнетит, гетит, гематит и др.)	10 % по объёму каждого или их суммы не более 15 %	0,01 %

Контрольный мастер ОТК _____

Скуратова Е.А.

«ВЕРНО»
Главный бухгалтер
Т.В. Кандаурова



ФЕДЕРАЛЬНАЯ СЛУЖБА ПО НАДЗОРУ В СФЕРЕ ЗАЩИТЫ
ПРАВ ПОТРЕБИТЕЛЕЙ И БЛАГОПОЛУЧИЯ ЧЕЛОВЕКА
ФЕДЕРАЛЬНОЕ БЮДЖЕТНОЕ УЧРЕЖДЕНИЕ ЗДРАВООХРАНЕНИЯ
«ЦЕНТР ГИГИЕНЫ И ЭПИДЕМИОЛОГИИ В ВОРОНЕЖСКОЙ ОБЛАСТИ»
ФИЛИАЛ ФЕДЕРАЛЬНОГО БЮДЖЕТНОГО УЧРЕЖДЕНИЯ ЗДРАВООХРАНЕНИЯ
«ЦЕНТР ГИГИЕНЫ И ЭПИДЕМИОЛОГИИ В ВОРОНЕЖСКОЙ ОБЛАСТИ» В ПАВЛОВСКОМ,
БОГУЧАРСКОМ, ВЕРХНЕМАМОНСКОМ РАЙОНАХ
ИСПЫТАТЕЛЬНАЯ ЛАБОРАТОРИЯ

Юридический адрес и место осуществления деятельности ИЛ: 396422, Воронежская область, Павловский район, г. Павловск, ул. К.Готвальда, 12
Телефон/факс: 2-53-93, 2-57-64, 2-44-93
e-mail: pvlses@mail.ru
ОКПО 01661844
ОГРН 1053600128889.
ИНН 3665049241
КПП 362002001

Уникальный номер записи об аккредитации в реестре аккредитованных лиц: РОСС RU.0001.510199



УТВЕРЖДАЮ:
Е.В. Третьякова

Дата утверждения: 4.01.22

ПРОТОКОЛ ИСПЫТАНИЙ

№ 88п от 31 января 2022г.

1. Наименование заказчика: АО «Павловск Неруд»
2. Адрес заказчика (юридический/фактический): Россия, Воронежская область, Павловский район, с.Елизаветовка
3. Наименование и описание объекта (образца) испытаний, дата изготовления (для продукции): Щебень гранитный ГОСТ 8267-93; упаковка: ПЭТ пакет; вес (объем) пробы для испытаний: 1 кг; партия 4300000 кг, дата выработки 16.01.2022г
4. Изготовитель (фирма, предприятие, организация): АО «Павловск Неруд», Россия, Воронежская область, Павловский район, с.Елизаветовка
страна: Россия
5. Место отбора: карьер, АО «Павловск Неруд»
6. Условия отбора, доставки: образец доставлен в опечатанном виде (печать АО «Павловск Неруд»), автотранспортом
Дата и время отбора: 17.01.2022г. 09:00
ФИО, должность специалиста проводившего отбор: проба отобрана начальником ОТК АО «Павловск Неруд» Сладких Ольгой Николаевной
Условия доставки, ссылка на план и методы отбора: соответствуют НД
Дата и время доставки в ИЛ: 25.01.2022г. 10:00
7. Дополнительные сведения: Протокол (Акт) отбора № от 25.01.2021 г
Проба отобрана в соответствии с нормативными документами.
Основание: договор № 158 от 17.01.2022 г. Проба отобрана в соответствии с ГОСТ 30108-94 «Материалы и изделия строительные. Определение удельной эффективной активности естественных радионуклидов».
8. Код образца (пробы): ВР 88-05п



Протокол № 88п

*Результаты отбора относятся к представленному заказчиком образцу, поэтому лаборатория не несет ответственности за стадию отбора образца и достоверность информации, представленной в данных разделах протокола.
Результаты исследований (испытаний) /измерений относятся к представленному заказчиком образцу.
Протокол характеризует исключительно испытанный объект и не может быть частично воспроизведен без согласия ИЛ

9. Средства измерений:

№ п/п	Наименование, тип	Заводской номер	Номер в Госреестре	№ свидетельства о поверке, протокола об аттестации	Срок действия
1.	Установка спектрометрическая СКС-99 «Спутник»	748-Б-Г, 2003	18488-03	С-Т/02-02-2021/34157175	01.02.2022
2.	Контрольный источник гамма-излучения типа ОИСН-22-4,5	20002	-	паспорт	18.08.2026

10. Условия проведения испытаний: соответствуют требованиям нормативных документов и приведены в технических записях лаборатории (ий)

11. Отклонения процедуры проведения испытания от стандартной процедуры по методу испытаний: да или нет

12. Место проведения испытаний: _____
(для измерений если они проводятся не по адресу лаборатории)

Результаты испытаний

Санитарно-гигиеническое отделение ИЛ				
№ п/п	Определяемый показатель	Единицы измерения	Результаты испытаний	НД на методы испытаний
Образец поступил: 28.01.2022 г.				
Дата начала испытаний: 28.01.2022 г. Дата выдачи результата: 31.01.2022 г.				
1.	Цезий-137	Бк/кг	0,502±0,125	ГОСТ 30108-94 «Материалы и изделия строительные. Определение удельной эффективной активности естественных радионуклидов»
2.	Калий-40	Бк/кг	1250,4±233,2	
3.	Торий-232	Бк/кг	84,6±40,3	
4.	Радий-226	Бк/кг	70,10±36,58	
5.	Удельная эффективная активность	Бк/кг	265,70±89,65	
Испытания проводил(и): Третьякова Е.В., химик-эксперт медицинской организации (ФИО, должность)				

Лицо ответственное за оформление протокола Жукова Н.И., документовед группы приема, кодирования, регистрации проб и выдачи результатов лабораторных исследований
(подпись)





**ТАМОЖЕННЫЙ СОЮЗ
РЕСПУБЛИКИ БЕЛАРУСЬ, РЕСПУБЛИКИ КАЗАХСТАН
И РОССИЙСКОЙ ФЕДЕРАЦИИ**

**Управление Роспотребнадзора по Воронежской области
Главный государственный санитарный врач по Воронежской области
Воронежская область**

(уполномоченный орган Стороны, руководитель уполномоченного органа, наименование административно-территориального образования)

**СВИДЕТЕЛЬСТВО
о государственной регистрации**

№ RU.36.ВЦ.40.015 .E.000269.02.23

от 08.02.2023 г.

Продукция:

Лак БТ-577. Изготовлена в соответствии с документами: СТО 2310-032-47800877-2016 "Лак БТ-577 и Краска БТ-177". Изготовитель (производитель): ЗАО "АВС ФАРБЕН", Воронежская область, Ольховатский район, п.Бугаевка, ул.Ломоносова, 84 (Российская Федерация). Получатель: ЗАО "АВС ФАРБЕН", Воронежская область, Ольховатский район, п.Бугаевка, ул.Ломоносова, 84 (Российская Федерация).



(наименование продукции, нормативные и (или) технические документы, в соответствии с которыми изготовлена продукция, наименование и место нахождения изготовителя (производителя), поставщика)

соответствует

Единым санитарно-эпидемиологическим и гигиеническим требованиям к товарам, подлежащим санитарно-эпидемиологическому надзору (контролю)

прошла государственную регистрацию, внесена в Реестр свидетельств о государственной регистрации и разрешена для производства, реализации и использования для защиты поверхностей металлических конструкций и изделий при непродолжительном их хранении и транспортировке, а также для изготовления алюминиевой краски

Настоящее свидетельство выдано на основании (перечислить рассмотренные протоколы исследований, наименование организации (испытательной лаборатории, центра), проводившей исследования, другие рассмотренные документы):

экспертного заключения №ОГ40/2368 от 22.12.2022г. ФБУЗ "Центр гигиены и эпидемиологии в Воронежской области", протокола испытаний №21622п от 20.12.2022г. ИЛЦ ФБУЗ "Центр гигиены и эпидемиологии в Воронежской области"

Срок действия свидетельства о государственной регистрации устанавливается на весь период изготовления продукции или поставок подконтрольных товаров на территорию таможенного союза

Подпись, ФИО, должность уполномоченного лица, выдавшего документ, и печать органа (учреждения), выдавшего документ



И.И. Механтьев

М. П.

№0077474



Объект капитального строительства:

«Ремонт аварийных переездов ЖД путей № 8 (пути № и №2), б/н (путь №1) у ЛСЦ, инв.№460000594 и ремонт аварийного переезда ЖД путей №30 у ЖДЦ, инв.№460000595»

(наименование проектной документации, почтовый или строительный адрес объекта капитального строительства)

Застройщик (технический заказчик, эксплуатирующая организация или региональный оператор):

АО «Коломенский завод» ОГРН 1025002737242, ИНН 5022013517, 140408, Московская обл., г.Коломна, ул. Партизан, д.42

(фамилия, имя, отчество, адрес места жительства, ОГРНИП, ИНН индивидуального предпринимателя, наименование, ОГРН, ИНН, место нахождения юридического лица, телефон/факс, наименование, ОГРН, ИНН саморегулируемой организации, членом которой является – для индивидуальных предпринимателей и юридических лиц; фамилия, имя, отчество, паспортные данные, адрес места жительства, телефон/факс – для физических лиц, не являющихся индивидуальными предпринимателями)

Лицо, осуществляющее строительство: ООО «КуКГЕОСТРОЙ», ОГРН 1127747247704, ИНН 7709918820, 109004, Г.МОСКВА, УЛ. ЗЕМЛЯНОЙ ВАЛ, Д.65, КВ.59, тел. +7 (495) 915-24-71, член саморегулируемой ассоциации СРО «МАС» регистрационный номер СРО-С-148-24122009

(фамилия, имя, отчество, адрес места жительства, ОГРНИП, ИНН индивидуального предпринимателя, наименование, ОГРН, ИНН, место нахождения юридического лица, телефон/факс, наименование, ОГРН, ИНН саморегулируемой организации, членом которой является)

Лицо, осуществляющее подготовку проектной документации: ООО «КуКГЕОСТРОЙ», ОГРН 1127747247704, ИНН 7709918820, 109004, Г.МОСКВА, УЛ. ЗЕМЛЯНОЙ ВАЛ, Д.65, КВ.59, тел. +7 (495) 915-24-71, член саморегулируемой ассоциации СРО «Объединение проектировщиков «УниверсалПроект», регистрационный номер СРО-П-179-12122012

(фамилия, имя, отчество, адрес места жительства, ОГРНИП, ИНН индивидуального предпринимателя, наименование, ОГРН, ИНН, место нахождения юридического лица, телефон/факс, наименование, ОГРН, ИНН саморегулируемой организации, членом которой является)

Лицо, осуществляющее строительство, выполнившее работы, подлежащие освидетельствованию:

1. ООО «ШЕЛПРОКК», ОГРН 1237700462427, ИНН 9726048866, 117535, Г.МОСКВА, МУНИЦИПАЛЬНЫЙ ОКРУГ ЧЕРТАНОВО ЮЖНОЕ, ПРОЕЗД 3-Й ДОРОЖНЫЙ, Д. 6, К. 2, член саморегулируемой ассоциации «Архитектурное наследие», регистрационный номер СРО-С-230-07092010

2. ООО «ЭлектроЭнергетика», ОГРН 1175074004698, ИНН 5037011400, 142281, Московская обл., г. Протвино, Кременковское ш., д. 5, член саморегулируемой ассоциации «Объединение Специализированных Организаций Профессиональные Строители», регистрационный номер СРО-С-219-21042010

(фамилия, имя, отчество, адрес места жительства, ОГРНИП, ИНН индивидуального предпринимателя, наименование, ОГРН, ИНН, место нахождения юридического лица, телефон/факс, наименование, ОГРН, ИНН саморегулируемой организации, членом которой является)

АКТ

освидетельствования скрытых работ

№ КЗ/ДП1-П8-03

«02» июля 2024г.

(дата составления акта)

Представитель застройщика (технического заказчика, эксплуатирующей организации или регионального оператора) по вопросам строительного контроля:

Инженер строительного надзора ОЭРЗиС АО «Коломенский завод» Никифоров С.И., распоряжение №501/101 от 25.06.2024г.

(должность, фамилия, инициалы, идентификационный номер в национальном реестре специалистов в области строительства, реквизиты распорядительного документа, подтверждающего полномочия, с указанием наименования, ОГРН, ИНН, места нахождения юридического лица, фамилии, имени, отчества, адреса места жительства, ОГРНИП, ИНН индивидуального предпринимателя)

Представитель лица, осуществляющего строительство:

Руководитель проекта ООО «КуКГЕОСТРОЙ» Арсеньев Д.С. приказ №1-КЗ от 20.06.2024г.

(должность, фамилия, инициалы, реквизиты распорядительного документа, подтверждающего полномочия)

Представитель лица, осуществляющего строительство, по вопросам строительного контроля (специалист по организации строительства): -

(должность, фамилия, инициалы, идентификационный номер в национальном реестре специалистов в области строительства, реквизиты распорядительного документа, подтверждающего полномочия)

Представитель лица, осуществляющего подготовку проектной документации:

-

(должность, фамилия, инициалы, реквизиты распорядительного документа, подтверждающего полномочия, с указанием наименования, ОГРН, ИНН, места нахождения юридического лица, фамилии, имени, отчества, адреса места жительства, ОГРНИП, ИНН индивидуального предпринимателя, наименования, ОГРН, ИНН саморегулируемой организации, членом которой является указанное юридическое лицо, индивидуальный предприниматель)

Представитель лица, выполнившего работы, подлежащие освидетельствованию:

1. Старший прораб ООО «ШЕЛПРОКК» Шинкарев М.В., приказ №13 от 26.06.2024г.

2. Начальник участка ООО «ЭлектроЭнергетика» Денисов Д.Н., приказ № 01/06 от 20.06.2024г.

(должность, фамилия, инициалы, реквизиты распорядительного документа, подтверждающего полномочия, с указанием наименования, ОГРН, ИНН, места нахождения юридического лица, фамилии, имени, отчества, адреса места жительства, ОГРНИП, ИНН индивидуального предпринимателя)

а также иные представители лиц, участвующих в освидетельствовании:

(должность с указанием наименования организации, фамилия, инициалы, реквизиты распорядительного документа, подтверждающего полномочия)

произвели осмотр работ, выполненных

ООО "ШЕЛПРОКК", ООО "ЭлектроЭнергетика"

(наименование лица, выполнившего работы, подлежащие освидетельствованию)

и составили настоящий акт о нижеследующем:

1. К освидетельствованию предъявлены следующие работы:

Балластировка, выправка и рихтовка жд. путей №1 и №2

(наименование скрытых работ)

2. Работы выполнены по проектной документации

Техническое задание к Договору подряда №2 от 10.07.2024г.

(номер, другие реквизиты чертежа, наименование проектной и/или рабочей документации, сведения о лицах, осуществляющих подготовку раздела проектной и/или рабочей документации)

3. При выполнении работ применены:

Щебень фракции 20-40мм паспорт продукции №142 от 11.03.2022г. протокол испытаний №88п от 31.01.2022г.

(наименование строительных материалов (изделий), реквизиты сертификатов и/или других документов, подтверждающих их качество и безопасность)

4. Предъявлены документы, подтверждающие соответствие работ предъявляемым требованиям:

Исполнительная схема №3. Балластировка, выправка и рихтовка жд. путей №1 и №2

(исполнительные схемы и чертежи, результаты экспертиз, обследований, лабораторных и иных испытаний выполненных работ, проведенных в процессе строительного контроля)

5. Даты: начала работ: «30» июня 2024 г.

окончания работ: «02» июля 2024 г.

6. Работы выполнены в соответствии:

СП 37.13330.2012 «Промышленный транспорт», СП 119.13330.2017 «Железные дороги колеи 1520 мм», СП 238.1326000.2015 «Железнодорожный путь»

(наименования и структурные единицы технических регламентов, иных нормативных правовых актов, разделы проектной и/или рабочей документации)

7. Разрешается производство последующих работ

Устройство асфальтового покрытия переездов №8, б/н

(наименование работ, конструкций, участков сетей инженерно-технического обеспечения)

Дополнительные сведения: отсутствуют

Акт составлен в 5 (пяти) экземплярах.

Приложения:

1.Исполнительная схема №3. Балластировка, выправка и рихтовка жд. путей №1 и №2 – 1 лист;

2.Щебень фракции 20-40мм паспорт продукции №142 от 11.032022г. – 2 листа;

3. Протокол испытаний №88п от 31.01.2022г – 2 листа.

Представитель застройщика (технического заказчика, эксплуатирующей организации или регионального оператора) по вопросам строительного контроля

Никифоров С.И.

(фамилия, инициалы, подпись)

Представитель лица, осуществляющего строительство

Арсеньев Д.С.

(фамилия, инициалы, подпись)

Представитель лица, осуществляющего строительство, по вопросам строительного контроля (специалист по организации строительства)

-

(фамилия, инициалы, подпись)

Представитель лица, осуществляющего подготовку проектной документации

-

(фамилия, инициалы, подпись)

Представитель лица, выполнившего работы, подлежащие освидетельствованию

1. Шинкарев М.В.


(фамилия, инициалы, подпись)

2. Денисов Д.Н.


(фамилия, инициалы, подпись)

Представители иных лиц

(фамилия, инициалы, подпись)

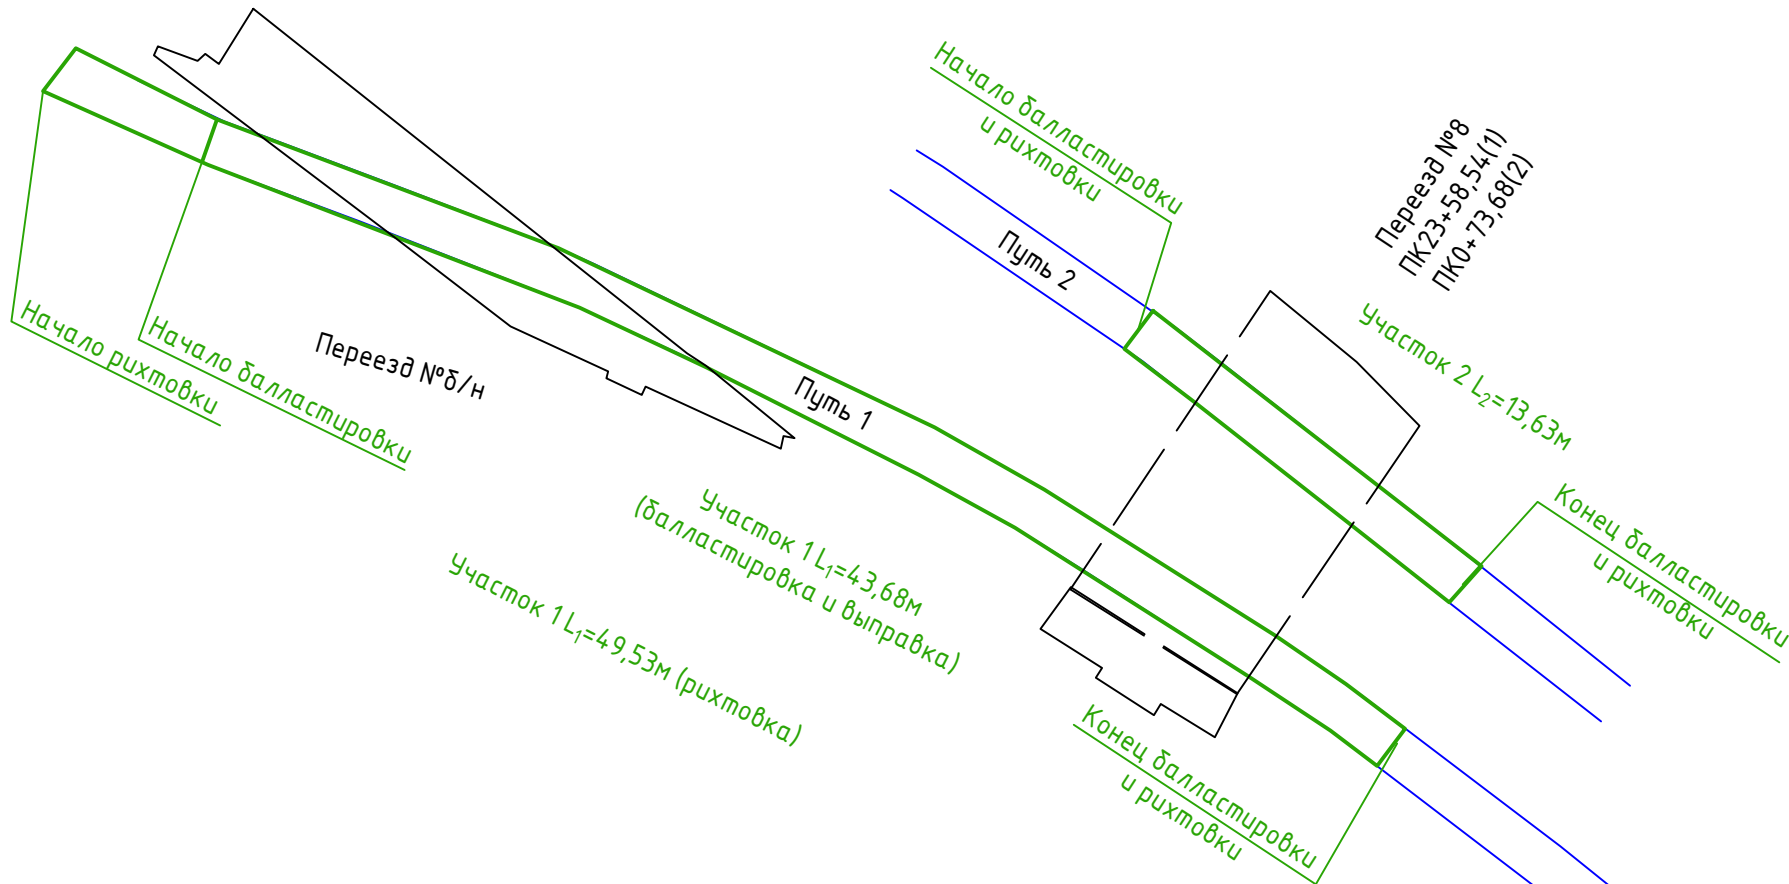

Устройство балластировки, выправки и рихтовки
жд путь №1,2 переезд №8,б/н (ПК23+58,54)

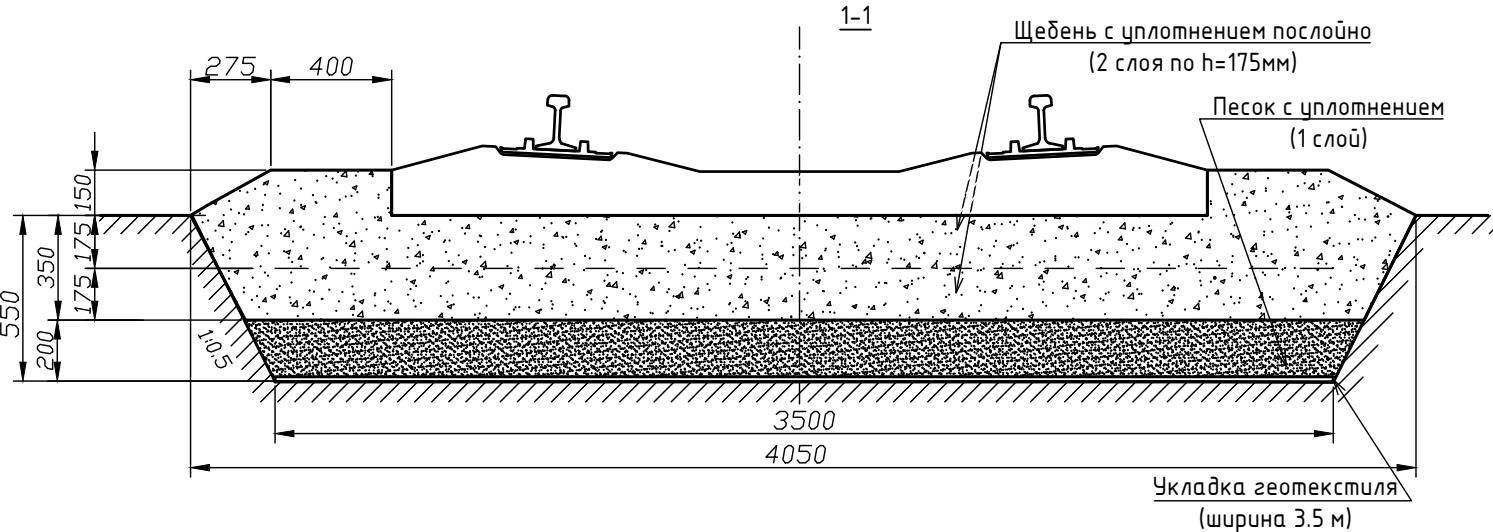

Условные обозначения:
- Выправка и рихтовка железнодорожных путей

1. Балластировка железнодорожного пути №1:
Длина железнодорожных путей: L₁= 43,68 м
Эпюра шпал Э=1840 шт/км
Высота заполнения шпальных ящиков а=0,15 м
Объем 1 шпалы V_{шп}=0,108 м³
Количество шпал b₁=L * Э=0,04368*1840=80 шт

Балластировка железнодорожного пути №2:
Длина железнодорожных путей: L₂= 13,63 м
Эпюра шпал Э=1840 шт/км
Высота заполнения шпальных ящиков а=0,15 м
Объем 1 шпалы V_{шп}=0,108 м³
Количество шпал b₂=L * Э=0,01363*1840=25 шт


Площадь сечения для балластировки S=(2*0,40+2,70+2*0,275)*0,15=0,608 м²
Объем щебня для балластировки жд. пути 1: V_{б1}= L * S - V_{шп}*b=43,68*0,608-0,108*80=17,92 м³
Объем щебня для балластировки жд. пути 2: V_{б2}= L * S - V_{шп}*b=13,63*0,608-0,108*25=5,59 м³

2. Выправка железнодорожного пути №1:
Объем щебня для выправки ж.д. пути составляет 10% от объема щебня,
используемого для балластировки железнодорожного пути.
Общий объем щебня для выправки железнодорожных путей: V_{б1} = V_{б1}*0,1 = 17,92*0,1 = 1,792 м³
Общий объем щебня (балластировка+выправка): V₁ = V_{б1}+V_{б1} = 17,92+1,792 =19,712 м³

Выправка железнодорожного пути №2:
Объем щебня для выправки ж.д. пути составляет 10% от объема щебня,
используемого для балластировки железнодорожного пути.
Общий объем щебня для выправки железнодорожных путей: V_{б2} = V_{б2}*0,1 = 5,59*0,1 = 0,559 м³
Общий объем щебня (балластировка+выправка): V₂ = V_{б2}+V_{б2} = 5,59+0,559 =6,149 м³

3. Рихтовка пути №1
Длина рихтовки путей: L₁= 49,53 м
Рихтовка пути №2
Длина рихтовки путей: L₂= 13,63 м

					2024	КЗ/ДП1-П8			
						Ремонт аварийных переездов ЖД путей № 8 (пути № и №2), б/н (путь №1) у ЛСЦ, инв.№460000594 и ремонт аварийного переезда ЖД путей №30 у ЖДЦ, инв.№460000595			
Изм.	Кол.	Лист	№ док.	Подпись	Дата				
Руков.проекта		Арсеньев Д.С.			02.07	Обустройство переездов ЖД путей №8,30, б/н	Стадия	Лист	Листов
Нач.участка		Шинкарев М.В.			02.07		ИД	1	1
Нач.участка		Денисов Д.Н.			02.07				
						Исполнительная схема №3 Балластировка, выправка и рихтовка жд. путей №1 и №2		ООО "КуКГЕОСТРОЙ"	

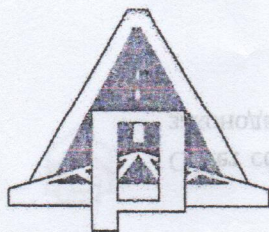

РОССИЙСКАЯ ФЕДЕРАЦИЯ

Акционерное общество

«ПАВЛОВСК НЕРУД»

396446 Воронежская обл, Павловский р-он, с
Елизаветовка

MSRDS RU.DT.01.30

срок действия с 14.02.2022 г. по 13.02.2025 г.

ПАСПОРТ ПРОДУКЦИИ № 142

Выдан «11» марта 2022 г

1. Щебень из плотных горных пород (гранитов) фракции свыше 20 до 40 мм
2. ГОСТ 8267-93 *шурфов, каменщический*
3. *применяется для строительства*
4. Дата отгрузки «11» 03 2022 г. кол-во 1671 тонн 000 м
5. № партии 031499 № накладной 70 031499

6. Результаты лабораторных испытаний:

6.1. Зерновой состав:

Диаметр отверстий контрольных сит, мм	d наим.	0,5 (d наим. + D наиб.)	D наиб.	1,25 D наиб.
20	20	30	40	50
Полные остатки на ситах, % по массе	91,4	55,5	9,4	0,0

6.2. Содержание:

- 6.2.1. зёрен пластинчатой и игольчатой формы 20,4 3 группа %
6.2.2. пылевидных илистых и глинистых частиц 0,60 в том числе глины в комках 0,0 %
6.2.3. зёрен слабых пород 0,0 %
6.2.4. вредных компонентов: см. приложение %

6.3. Марка щебня по дробимости 1400

6.4. Марка щебня по истираемости HI

6.5. Марка щебня по морозостойкости F 300

6.6. Насыпная плотность для перевода количества материала из единиц массы в объемные 1,36 т/м³

6.7. Удельная эффективная активность радионуклидов (А эфф.) 265,7 Бк/кг

Первый класс использования (протокол № 88п от 31.01.2022)

ФБУЗ «Центр гигиены и эпидемиологии в Воронежской области»

6.8. Устойчивость структуры щебня против распада 0,27 %

Заключение: щебень фр. 20-40 мм соответствует требованию ГОСТ 8267-93

Контрольный мастер ОТК

Скураторова Е.А.

«ВЕРНО»

Главный бухгалтер
Т.В. Кандаурова

Приложение к паспорту продукции № _____ протокол № 392/21 от 19.03.2021 г.

Таблица 1

Наименование вредных компонентов и примесей	Требования ГОСТ 8267-93 приложение А	Фактические показатели
Аморфные разновидности диоксида кремния, растворимые в щелочах	Не более 50 ммоль/л	4,33 ммоль/л
Сульфаты и сульфиды в пересчёте на SO ₃	1,5% по массе	0,10 % по массе
Пирит	4 % по массе	0,20 % по массе
Породообразующие слюды и гидрослюды	15 % по объёму силикатов	4,7%
Галоидные соединения	0,1 % по массе в пересчёте на ион хлора	0,02 %
Свободные волокна асбеста	0,25 % по массе	0,0% по массе
Уголь и древесные остатки	1% по массе	0,0% по массе
Оксиды и гидрооксиды железа (магнетит, гетит, гематит и др.)	10 % по объёму каждого или их суммы не более 15 %	0,01 %

Контрольный мастер ОТК _____

Скуратова Е.А.

«ВЕРНО»
Главный бухгалтер
Т.В. Кандаурова



ФЕДЕРАЛЬНАЯ СЛУЖБА ПО НАДЗОРУ В СФЕРЕ ЗАЩИТЫ
ПРАВ ПОТРЕБИТЕЛЕЙ И БЛАГОПОЛУЧИЯ ЧЕЛОВЕКА
ФЕДЕРАЛЬНОЕ БЮДЖЕТНОЕ УЧРЕЖДЕНИЕ ЗДРАВООХРАНЕНИЯ
«ЦЕНТР ГИГИЕНЫ И ЭПИДЕМИОЛОГИИ В ВОРОНЕЖСКОЙ ОБЛАСТИ»
ФИЛИАЛ ФЕДЕРАЛЬНОГО БЮДЖЕТНОГО УЧРЕЖДЕНИЯ ЗДРАВООХРАНЕНИЯ
«ЦЕНТР ГИГИЕНЫ И ЭПИДЕМИОЛОГИИ В ВОРОНЕЖСКОЙ ОБЛАСТИ» В ПАВЛОВСКОМ,
БОГУЧАРСКОМ, ВЕРХНЕМАМОНСКОМ РАЙОНАХ
ИСПЫТАТЕЛЬНАЯ ЛАБОРАТОРИЯ

Юридический адрес и место осуществления деятельности ИЛ: 396422, Воронежская область, Павловский район, г. Павловск, ул. К.Готвальда, 12
Телефон/факс: 2-53-93, 2-57-64, 2-44-93
e-mail: pvlses@mail.ru
ОКПО 01661844
ОГРН 1053600128889.
ИНН 3665049241
КПП 362002001

Уникальный номер записи об аккредитации в реестре аккредитованных лиц: РОСС RU.0001.510199



УТВЕРЖДАЮ:
Е.В. Третьякова

Дата утверждения: 4.01.22

ПРОТОКОЛ ИСПЫТАНИЙ

№ 88п от 31 января 2022г.

1. Наименование заказчика: АО «Павловск Неруд»
2. Адрес заказчика (юридический/фактический): Россия, Воронежская область, Павловский район, с.Елизаветовка
3. Наименование и описание объекта (образца) испытаний, дата изготовления (для продукции): Щебень гранитный ГОСТ 8267-93; упаковка: ПЭТ пакет; вес (объем) пробы для испытаний: 1 кг; партия 4300000 кг, дата выработки 16.01.2022г
4. Изготовитель (фирма, предприятие, организация): АО «Павловск Неруд», Россия, Воронежская область, Павловский район, с.Елизаветовка
страна: Россия
5. Место отбора: карьер, АО «Павловск Неруд»
6. Условия отбора, доставки: образец доставлен в опечатанном виде (печать АО «Павловск Неруд»), автотранспортом
Дата и время отбора: 17.01.2022г. 09:00
ФИО, должность специалиста проводившего отбор: проба отобрана начальником ОТК АО «Павловск Неруд» Сладких Ольгой Николаевной
Условия доставки, ссылка на план и методы отбора: соответствуют НД
Дата и время доставки в ИЛ: 25.01.2022г. 10:00
7. Дополнительные сведения: Протокол (Акт) отбора № от 25.01.2021 г
Проба отобрана в соответствии с нормативными документами.
Основание: договор № 158 от 17.01.2022 г. Проба отобрана в соответствии с ГОСТ 30108-94 «Материалы и изделия строительные. Определение удельной эффективной активности естественных радионуклидов».
8. Код образца (пробы): ВР 88-05п



Протокол № 88п

*Результаты отбора относятся к представленному заказчиком образцу, поэтому лаборатория не несет ответственности за стадию отбора образца и достоверность информации, представленной в данных разделах протокола.
Результаты исследований (испытаний) /измерений относятся к представленному заказчиком образцу.
Протокол характеризует исключительно испытанный объект и не может быть частично воспроизведен без согласия ИЛ

9. Средства измерений:

№ п/п	Наименование, тип	Заводской номер	Номер в Госреестре	№ свидетельства о поверке, протокола об аттестации	Срок действия
1.	Установка спектрометрическая СКС-99 «Спутник»	748-Б-Г, 2003	18488-03	С-Т/02-02-2021/34157175	01.02.2022
2.	Контрольный источник гамма-излучения типа ОИСН-22-4,5	20002	-	паспорт	18.08.2026

10. Условия проведения испытаний: соответствуют требованиям нормативных документов и приведены в технических записях лаборатории (ий)

11. Отклонения процедуры проведения испытания от стандартной процедуры по методу испытаний: да или нет

12. Место проведения испытаний: _____
(для измерений если они проводятся не по адресу лаборатории)

Результаты испытаний

Санитарно-гигиеническое отделение ИЛ				
№ п/п	Определяемый показатель	Единицы измерения	Результаты испытаний	НД на методы испытаний
Образец поступил: 28.01.2022 г.				
Дата начала испытаний: 28.01.2022 г. Дата выдачи результата: 31.01.2022 г.				
1.	Цезий-137	Бк/кг	0,502±0,125	ГОСТ 30108-94 «Материалы и изделия строительные. Определение удельной эффективной активности естественных радионуклидов»
2.	Калий-40	Бк/кг	1250,4±233,2	
3.	Торий-232	Бк/кг	84,6±40,3	
4.	Радий-226	Бк/кг	70,10±36,58	
5.	Удельная эффективная активность	Бк/кг	265,70±89,65	
Испытания проводил(и): Третьякова Е.В., химик-эксперт медицинской организации (ФИО, должность)				

Лицо ответственное за оформление протокола Жукова Н.И., документовед группы приема, кодирования, регистрации проб и выдачи результатов лабораторных исследований
(подпись)



Объект капитального строительства:

«Ремонт аварийных переездов ЖД путей № 8 (пути № и №2), б/н (путь №1) у ЛСЦ, инв.№460000594 и ремонт аварийного переезда ЖД путей №30 у ЖДЦ, инв.№460000595»

(наименование проектной документации, почтовый или строительный адрес объекта капитального строительства)

Застройщик (технический заказчик, эксплуатирующая организация или региональный оператор):

АО «Коломенский завод» ОГРН 1025002737242, ИНН 5022013517, 140408, Московская обл., г.Коломна, ул. Партизан, д.42

(фамилия, имя, отчество, адрес места жительства, ОГНИП, ИНН индивидуального предпринимателя, наименование, ОГРН, ИНН, место нахождения юридического лица, телефон/факс, наименование, ОГРН, ИНН саморегулируемой организации, членом которой является – для индивидуальных предпринимателей и юридических лиц; фамилия, имя, отчество, паспортные данные, адрес места жительства, телефон/факс – для физических лиц, не являющихся индивидуальными предпринимателями)

Лицо, осуществляющее строительство: ООО «КуКГЕОСТРОЙ», ОГРН 1127747247704, ИНН 7709918820, 109004, Г.МОСКВА, УЛ. ЗЕМЛЯНОЙ ВАЛ, Д.65, КВ.59, тел. +7 (495) 915-24-71, член саморегулируемой ассоциации СРО «МАС» регистрационный номер СРО-С-148-24122009

(фамилия, имя, отчество, адрес места жительства, ОГНИП, ИНН индивидуального предпринимателя, наименование, ОГРН, ИНН, место нахождения юридического лица, телефон/факс, наименование, ОГРН, ИНН саморегулируемой организации, членом которой является)

Лицо, осуществляющее подготовку проектной документации: ООО «КуКГЕОСТРОЙ», ОГРН 1127747247704, ИНН 7709918820, 109004, Г.МОСКВА, УЛ. ЗЕМЛЯНОЙ ВАЛ, Д.65, КВ.59, тел. +7 (495) 915-24-71, член саморегулируемой ассоциации СРО «Объединение проектировщиков «УниверсалПроект», регистрационный номер СРО-П-179-12122012

(фамилия, имя, отчество, адрес места жительства, ОГНИП, ИНН индивидуального предпринимателя, наименование, ОГРН, ИНН, место нахождения юридического лица, телефон/факс, наименование, ОГРН, ИНН саморегулируемой организации, членом которой является)

Лицо, осуществляющее строительство, выполнившее работы, подлежащие освидетельствованию:

1. ООО «ШЕЛПРОКК», ОГРН 1237700462427, ИНН 9726048866, 117535, Г.МОСКВА, МУНИЦИПАЛЬНЫЙ ОКРУГ ЧЕРТАНОВО ЮЖНОЕ, ПРОЕЗД 3-Й ДОРОЖНЫЙ, Д. 6, К. 2, член саморегулируемой ассоциации «Архитектурное наследие», регистрационный номер СРО-С-230-07092010

2. ООО «ЭлектроЭнергетика», ОГРН 1175074004698, ИНН 5037011400, 142281, Московская обл., г. Протвино, Кременковское ш., д. 5, член саморегулируемой ассоциации «Объединение Специализированных Организаций Профессиональные Строители», регистрационный номер СРО-С-219-21042010

(фамилия, имя, отчество, адрес места жительства, ОГНИП, ИНН индивидуального предпринимателя, наименование, ОГРН, ИНН, место нахождения юридического лица, телефон/факс, наименование, ОГРН, ИНН саморегулируемой организации, членом которой является)

АКТ

освидетельствования скрытых работ

№ КЗ/ДП1-П8-04

«04» июля 2024г.
(дата составления акта)

Представитель застройщика (технического заказчика, эксплуатирующей организации или регионального оператора) по вопросам строительного контроля:

Инженер строительного надзора ОЭРЗиС АО «Коломенский завод» Никифоров С.И., распоряжение №501/101 от 25.06.2024г.

(должность, фамилия, инициалы, идентификационный номер в национальном реестре специалистов в области строительства, реквизиты распорядительного документа, подтверждающего полномочия, с указанием наименования, ОГРН, ИНН, места нахождения юридического лица, фамилии, имени, отчества, адреса места жительства, ОГНИП, ИНН индивидуального предпринимателя)

Представитель лица, осуществляющего строительство:

Руководитель проекта ООО «КуКГЕОСТРОЙ» Арсеньев Д.С. приказ №1-КЗ от 20.06.2024г.

(должность, фамилия, инициалы, реквизиты распорядительного документа, подтверждающего полномочия)

Представитель лица, осуществляющего строительство, по вопросам строительного контроля (специалист по организации строительства): -

(должность, фамилия, инициалы, идентификационный номер в национальном реестре специалистов в области строительства, реквизиты распорядительного документа, подтверждающего полномочия)

Представитель лица, осуществляющего подготовку проектной документации:

-

(должность, фамилия, инициалы, реквизиты распорядительного документа, подтверждающего полномочия, с указанием наименования, ОГРН, ИНН, места нахождения юридического лица, фамилии, имени, отчества, адреса места жительства, ОГНИП, ИНН индивидуального предпринимателя, наименования, ОГРН, ИНН саморегулируемой организации, членом которой является указанное юридическое лицо, индивидуальный предприниматель)

Представитель лица, выполнившего работы, подлежащие освидетельствованию:

1. Старший прораб ООО «ШЕЛПРОКК» Шинкарев М.В., приказ №13 от 26.06.2024г.

2. Начальник участка ООО «ЭлектроЭнергетика» Денисов Д.Н., приказ № 01/06 от 20.06.2024г.

(должность, фамилия, инициалы, реквизиты распорядительного документа, подтверждающего полномочия, с указанием наименования, ОГРН, ИНН, места нахождения юридического лица, фамилии, имени, отчества, адреса места жительства, ОГНИП, ИНН индивидуального предпринимателя)

а также иные представители лиц, участвующих в освидетельствовании:

(должность с указанием наименования организации, фамилия, инициалы, реквизиты распорядительного документа, подтверждающего полномочия)

произвели осмотр работ, выполненных

ООО "ШЕЛПРОКК", ООО "ЭлектроЭнергетика"

(наименование лица, выполнившего работы, подлежащие освидетельствованию)

и составили настоящий акт о нижеследующем:

1. К освидетельствованию предъявлены следующие работы:

Устройство асфальтового покрытия переездов №8, б/н

(наименование скрытых работ)

2. Работы выполнены по проектной документации

Техническое задание к Договору подряда №2 от 10.07.2024г.

(номер, другие реквизиты чертежа, наименование проектной и/или рабочей документации, сведения о лицах, осуществляющих подготовку раздела проектной и/или рабочей документации)

3. При выполнении работ применены:

Реестр документов качества №Р-КЗ/ДПП-П8-04 от 04.07.2024г.

(наименование строительных материалов (изделий), реквизиты сертификатов и/или других документов, подтверждающих их качество и безопасность)

4. Предъявлены документы, подтверждающие соответствие работ предъявляемым требованиям:

Исполнительная схема №4. Устройство асфальтового покрытия переездов №8, б/н

(исполнительные схемы и чертежи, результаты экспертиз, обследований, лабораторных и иных испытаний выполненных работ, проведенных в процессе) строительного контроля)

5. Даты: начала работ: «29» июня 2024 г.

окончания работ: «04» июля 2024 г.

6. Работы выполнены в соответствии:

СП 37.13330.2012 «Промышленный транспорт», СП 119.13330.2017 «Железные дороги колеи 1520 мм», СП 238.1326000.2015 «Железнодорожный путь»

(наименования и структурные единицы технических регламентов, иных нормативных правовых актов, разделы проектной и/или рабочей документации)

7. Разрешается производство последующих работ

Передача в эксплуатацию

(наименование работ, конструкций, участков сетей инженерно-технического обеспечения)

Дополнительные сведения: отсутствуют

Акт составлен в 5 (пяти) экземплярах.

Приложения:

1.Исполнительная схема №4. Устройство асфальтового покрытия переездов №8, б/н – 1 лист;

2.Реестр документов качества №Р-КЗ/ДПП-П8-04 от 04.07.2024г. – 14 листов.

Представитель застройщика (технического заказчика, эксплуатирующей организации или регионального оператора) по вопросам строительного контроля

Никифоров С.И.

(фамилия, инициалы, подпись)

Представитель лица, осуществляющего строительство

Арсеньев Д.С.

(фамилия, инициалы, подпись)

Представитель лица, осуществляющего строительство, по вопросам строительного контроля (специалист по организации строительства)

-

(фамилия, инициалы, подпись)

Представитель лица, осуществляющего подготовку проектной документации

-

(фамилия, инициалы, подпись)

Представитель лица, выполнившего работы, подлежащие освидетельствованию

1. Шинкарев М.В.

(фамилия, инициалы, подпись)

2. Денисов Д.Н.

(фамилия, инициалы, подпись)

Представители иных лиц

(фамилия, инициалы, подпись)

Участок производства работ


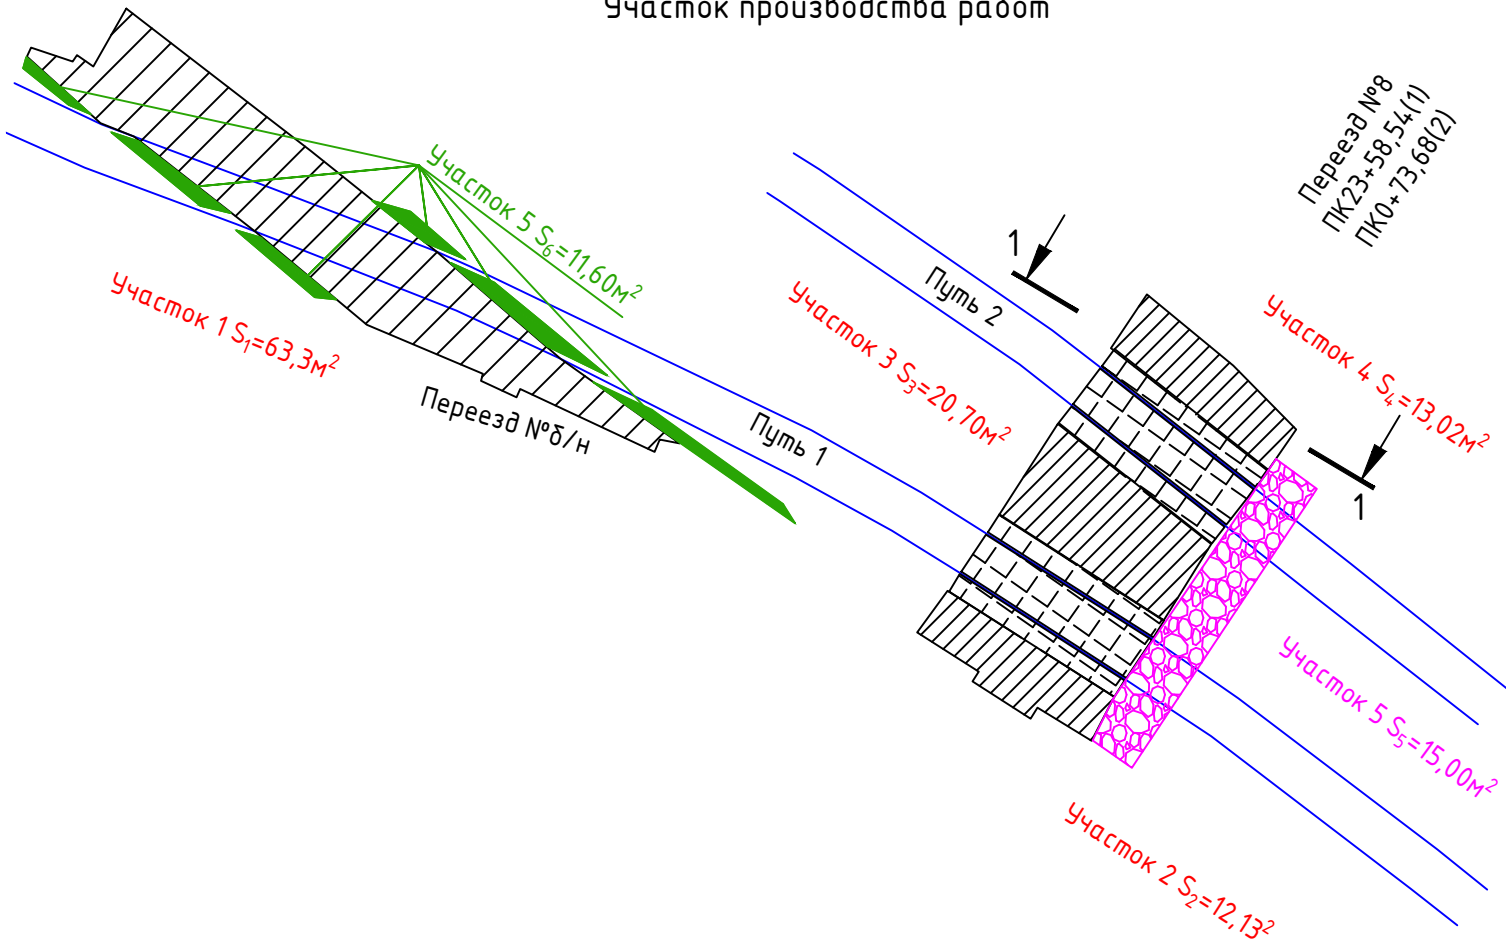


Схема а/б покрытия, щебеночного основания и песчаной подушки

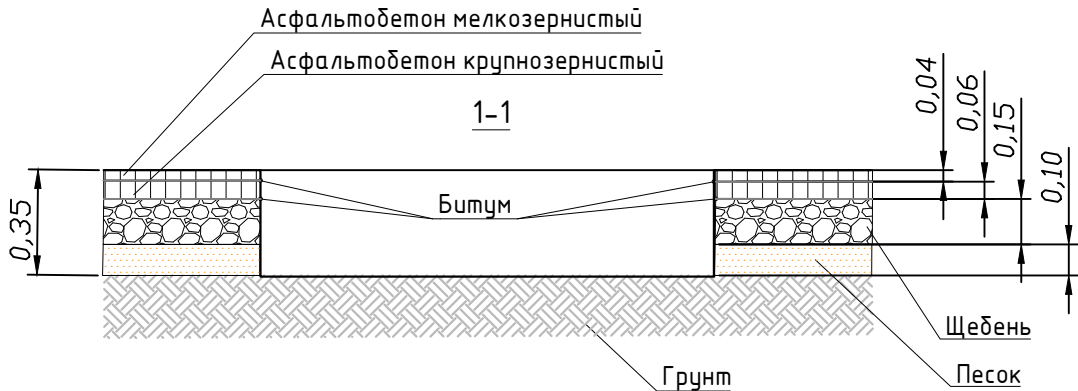

1.Устройство основания из песка:

Переезд №8/н
Площадь участка $S_{асф}=S_1=63,3\text{ м}^2$
Толщина слоя песка $h_n=0,10\text{ м}$
Объем песка: $V_n = S_{асф} \cdot h_n = 63,3 \cdot 0,10 = 6,33\text{ м}^3$
Переезд №8
Площадь участка $S_{асф}=S_2+S_3+S_4=12,13+20,70+13,02= 45,85\text{ м}^2$
Толщина слоя песка $h_n=0,10\text{ м}$
Объем песка: $V_n = S_{асф} \cdot h_n = 45,85 \cdot 0,10 = 4,59\text{ м}^3$

2.Устройство основания из щебня :

Переезд №8/н
Площадь участка $S_{асф}=S_1=63,3\text{ м}^2$
Толщина слоя щебня крупного $h_{щк}=0,15\text{ м}$
Объем щебня крупного: $V_{щк} = S_{асф} \cdot h_{щк} = 63,3 \cdot 0,15 = 9,5\text{ м}^3$
Переезд №8
Площадь участка $S_{асф}=S_2+S_3+S_4=12,13+20,70+13,02=45,85\text{ м}^2$
Толщина слоя щебня крупного $h_{щк}=0,15\text{ м}$
Объем щебня крупного: $V_{щк} = S_{асф} \cdot h_{щк} = 45,85 \cdot 0,15 = 6,88\text{ м}^3$

3.Устройство асфальтобетона крупнозернистого:

Переезд №8/н
Площадь участка $S_{асф}=S_1=63,3\text{ м}^2$
Розлив битума $S=63,3\text{ м}^2/0,053\text{ т}$
Толщина слоя асфальтобетона крупнозернистого $h_{ак}=0,06\text{ м}$
Объем асфальтобетона крупнозернистого: $V_{ак} = S_{асф} \cdot h_{ак} = 63,3 \cdot 0,06 = 3,8\text{ м}^3$

Переезд №8
Площадь участка $S_{асф}=S_2+S_3+S_4=12,13+20,70+13,02= 45,85\text{ м}^2$
Розлив битума $S_{асф}= 45,85\text{ м}^2/0,038\text{ т}$
Толщина слоя асфальтобетона крупнозернистого $h_{ак}=0,06\text{ м}$
Объем асфальтобетона крупнозернистого: $V_{ак} = S_{асф} \cdot h_{ак} = 45,85 \cdot 0,06 = 2,75\text{ м}^3$

4.Устройство асфальтобетона мелкозернистого:

Переезд №8/н
Площадь участка $S_{асф}=S_1=63,3\text{ м}^2$
Розлив битума $S=63,3\text{ м}^2/0,027\text{ т}$
Толщина слоя асфальтобетона мелкозернистого: $h_{ам}=0,04\text{ м}$
Объем асфальтобетона мелкозернистого:
 $V_{ам} = S_{асфн} \cdot h_{ам} = 63,3 \cdot 0,04 = 2,53\text{ м}^3$

Переезд №8
Площадь участка $S_{асф}=S_2+S_3+S_4=12,13+20,70+13,02= 45,85\text{ м}^2$
Розлив битума $S_{асф}= 45,85\text{ м}^2/0,019\text{ т}$
Толщина слоя асфальтобетона мелкозернистого: $h_{ам}=0,04\text{ м}$
Объем асфальтобетона мелкозернистого:
 $V_{ам} = S_{асфн} \cdot h_{ам} = 45,85 \cdot 0,04 = 1,83\text{ м}^3$

5.Устройство резиножелезобетонного покрытия из плит переезда – 2 комплекта

6.Отсыпка щебнем известняковым:
Площадь участка очистки: $S_5= 15,00\text{ м}^2$
Высота щебеночной подсыпки $h_{щк}=0,10\text{ м}$
Объем щебня: $V_{из.щ} = S_5 \cdot h_{щк} = 15,00 \cdot 0,10 = 1,50\text{ м}^3$

7.Отсыпка щебнем крупным:
Площадь участка очистки: $S_6= 11,60\text{ м}^2$
Высота щебеночной подсыпки $h_{щк}=0,15\text{ м}$
Объем щебня: $V_{из.щ} = S_6 \cdot h_{щк} = 11,60 \cdot 0,15 = 1,74\text{ м}^3$

Взам. инв. №	
Подп. и дата	
Инв. № подл.	

- Условные обозначения:
- монтаж асфальтобетонного покрытия
 - монтаж резинокордового покрытия
 - отсыпка щебнем известняковым
 - отсыпка щебнем крупным

					2024	КЗ/ДП1-П8		
						Ремонт аварийных переездов ЖД путей № 8 (пути № и №2), б/н (путь №1) у ЛСЦ, инв.№460000594 и ремонт аварийного переезда ЖД путей №30 у ЖДЦ, инв.№460000595		
Изм.	Кол.	Лист	№ док.	Подпись	Дата	Обустройство переездов ЖД путей №8,30, б/н	Стадия	Лист
Ручов.проекта	Арсеньев Д.С.				04.07		ИД	1
Нач.участка	Шинкарев М.В.				04.07			
Нач.участка	Денисов Д.Н.				04.07			Листов
						Исполнительная схема №4 Устройство асфальтового покрытия переездов №8, б/н		000 "КиКГЕОСТРОЙ"

**Реестр № Р-КЗ/ДП1-П8-04 от 04.07.2024г. документов о качестве
к Акту освидетельствования скрытых работ
№ КЗ/ДП1-П8-04 от 04.07.2024г.**

Объект:«Ремонт аварийных переездов ЖД путей № 8 (пути № и №2), б/н (путь №1) у ЛСЦ, инв.№460000594 и ремонт
аварийного переезда ЖД путей №30 у ЖДЦ, инв.№460000595» Обустройство переездов ЖД путей №8,30, б/н

<i>№ п/п</i>	<i>Наименование изделия</i>	<i>Документ качества</i>	<i>№ документа</i>	<i>Дата документа</i>	<i>Количество листов</i>
1	Песок	Паспорт качества	№б/н	от 22.06.2024г.	1
2	Щебень	Паспорт	№ 28/06/24	от 28.06.2024г.	1
		Сертификат соответствия	№ РОСС RU.32001.04ИБФ1.ОСП28.49566	с 20.03.2024 по 19.03.2027г.	1
3	Асфальтобетон крупнозернистый	Документ о качестве	№04-07/МЗ Б-П/2024	от 04.07.2024г.	1
4	Асфальтобетон мелкозернистый	Документ о качестве	№04-07/МЗ Б-П/2024	от 04.07.2024г.	1
5	Балка железобетонная прижимная	Технический паспорт	№015/24, 016/24	от 09.07.2024	1
6	Резиножелезобетонные плиты для настилов	Паспорт качества	№27/2024	от 24.06.2024г.	1
7	Резиножелезобетонные плиты для настилов	Паспорт качества	№28/2024	от 24.06.2024г.	1
8	Детали резиновые для настилов	Паспорт	№61	от 01.04.2024г.	1
9		Паспорт	№6979	от 01.02.2024г.	
10		Паспорт	№34593	от 01.05.2024г.	
11		Паспорт	№73	от 01.05.2024г.	
12	Щебень фракции 20-40мм	Паспорт продукции	№142	от 11.03.2022г	2
		Протокол испытаний	№88п	от 31.01.2022г	2
Итого :					13

Составил:

(должность)

(фамилия, инициалы, подпись)

Производитель ООО «Седрус»
125252, г. Москва, ул. Зорге, д.28, к.1, 5 эт, пом 6, комн 42.
т. (495) 777-00-05

Дата 22/06/24

Паспорт качества

- Октябрьское месторождение. Песок карьерный, карта 2/24 уч 3. Объем 1000 куб.**
- класс песка **I класс**
- группа **мелкий**
- содержание посторонних засоряющих примесей **не обнаружено**
- зерновой состав песка:

№ п/п	Показатель	Нормативное значение	Фактическое значение
1	Полный остаток на сите 5 мм,	5	1,1
2	Полный остаток на сите 0,63 мм	10-30	14,25
3	Содержание фр менее 0,16 мм, не более	10	9,43
4	Модуль крупности	1,5-2,0	1,44
5	Содержание глины в комках, % не более	0,35	0,2
6	Содержание вредных компонентов и примесей	отс	отс
7	Наличие засоряющих примесей	отс	отс
8	Удельную эффективную активность естественных радионуклидов, Бк/кг	370	114
9	Коэффициент фильтрации, м/сут	отс	4,02
10	Насыпная плотность, влажный в г/см3	отс	1,50

Заключение: песок соответствует ГОСТ 8736-2014 «Песок для строительных работ»

Анализ провёл:



Ведущий инженер по качеству Музыкантова Е.А.

Паспорт № 28/06/24

На поставленный щебень известняковый фракции 5-20мм

ООО «Коломенский щебеночный карьер»

140478

п./о Акатьево, Коломенского района, М.О.

Накладная № 3

Партия - кол-во 25 м³

Потребитель и его адрес:

АО "Коломенский завод"

г. Коломна, ул.Партизан д.42

Качественные показатели

ГОСТ 8267-93

	Наименование показателей	Значение показателей
1.	Зерновой состав – полный остаток на ситах, % по массе	
	d	97,4
	0.5(d+D)	59.6
	D	23.2
	1.25	-
2.	Содержание зерен пластин. и игловат. формы, % по массе не более	11,5%
3.	Содержание пылевидных и глинистых частиц, % по массе не более	2,7%
4.	Содержание глины в комках,% по массе не более	0,14%
5.	Содержание зерен слабых пород, % по массе не более	6,1%
6.	Марка по прочности, дробимости	400
7.	Марка по морозостойкости	F 50
8.	Насыпная плотность, т/м ³	1,3
9.	Удельная эффективная активность естественных радионуклидов, Бк/кг/Аэфф	До 370,0

Заключение лаборатории: известняковый щебень см. фр. 5-20мм соответствует требованиям ГОСТ 8267-93 «Щебень и гравий из плотных горных пород для строительных работ»



**СИСТЕМА ДОБРОВОЛЬНОЙ СЕРТИФИКАЦИИ
«ПРОМТЕХСТАНДАРТ»**

№РОСС RU.32001.04ИБФ1 в едином реестре зарегистрированных систем добровольной сертификации
ФЕДЕРАЛЬНОЕ АГЕНТСТВО ПО ТЕХНИЧЕСКОМУ РЕГУЛИРОВАНИЮ И МЕТРОЛОГИИ

СЕРТИФИКАТ СООТВЕТСТВИЯ

Регистрационный номер РОСС RU.32001.04ИБФ1.ОСП28.49566

Срок действия с 20.03.2024 по 19.03.2027

ОРГАН ПО СЕРТИФИКАЦИИ № РОСС RU.32001.04ИБФ1.ОСП28, Общество с ограниченной ответственностью "Прогресс", Россия, 115191, г. Москва, вн.тер.г. муниципальный округ Донской, переулок Духовской, д. 17, стр. 15, пом. 11н/2, ИНН: 7733398635, ОГРН: 1227700834613, email: progress.reestr@yandex.ru

ПРОДУКЦИЯ Щебень известняковый, фракции 5 x 20 мм, 20 x 40 мм, 40 x 70 мм.
Серийный выпуск.

код ОК
08.12.12.140

код ТН ВЭД
2517101000

СООТВЕТСТВУЕТ ТРЕБОВАНИЯМ НОРМАТИВНЫХ ДОКУМЕНТОВ
ГОСТ 8267-93

ИЗГОТОВИТЕЛЬ Общество с ограниченной ответственностью «КОЛОМЕНСКИЙ ЩЕБЕНОЧНЫЙ КАРЬЕР». Адрес: Россия, 140478, Московская область, Коломенский район, село Акатьево, ИНН: 5022037966, ОГРН: 1125022000652, телефон: 8 (915) 286-13-25, электронная почта: psk_karer@mail.ru

СЕРТИФИКАТ ВЫДАН Общество с ограниченной ответственностью «КОЛОМЕНСКИЙ ЩЕБЕНОЧНЫЙ КАРЬЕР». Адрес: Россия, 140478, Московская область, Коломенский район, село Акатьево, ИНН: 5022037966, ОГРН: 1125022000652, телефон: 8 (915) 286-13-25, электронная почта: psk_karer@mail.ru

НА ОСНОВАНИИ Протокол испытаний (исследований) № 44868-ПРГ/24 от 19.03.2024 Испытательная лаборатория ООО «Прогресс» аттестат аккредитации №РОСС RU.32001.04ИБФ1.ИЛ58 от 2022-12-09

ДОПОЛНИТЕЛЬНАЯ ИНФОРМАЦИЯ Схема сертификации: 2с (ГОСТ Р 53603-2020. Оценка соответствия. Схемы сертификации продукции в Российской Федерации).



Проверка
подлинности
сертификата
соответствия



Руководитель органа
по сертификации

подпись

Д.В. Мальцев
инициалы, фамилия

подпись

А.Н. Ткаченко
инициалы, фамилия

Сертификат не применяется при обязательной сертификации

Настоящий сертификат соответствия обязывает организацию поддерживать выпуск (реализацию) продукции в соответствие с вышеуказанным стандартом, что будет находиться под контролем органа по сертификации системы добровольной сертификации «ПромТехСтандарт» и подтверждаться при прохождении ежегодного инспекционного контроля

ДОКУМЕНТ О КАЧЕСТВЕ №04-07/МЗ Б-П/2024

1. Наименование предприятия, организации (заявитель): ООО «ЭлектроЭнергетика»
2. Адрес: г. Коломна, улица Партизан 42
3. Наименование образца: Смесь асфальтобетонная горячая плотная крупнозернистая Тип Б Марки П с ПАВ.
4. Место отбора: АБЗ, МО, г.Коломна, Пирочинское шоссе,17а
5. Поставщик: ООО «СТАНДАРТ РЕСУРС»
6. Дополнительные сведения: 18.00 т.
7. НД на продукцию: ГОСТ 9128-2013
8. НД регламентирующие объем лабораторных исследований и их оценку: ГОСТ 12801-98
9. Код образца, пробы: 04.07.2024 г.

РЕЗУЛЬТАТЫ ИСПЫТАНИЙ:

ФИЗИКО-МЕХАНИЧЕСКИЕ ХАРАКТЕРИСТИКИ

Наименование показателей	Требования ГОСТ 9128-2013	Фактически
Средняя плотность, г/см ³	не нормируется	2,33
Водонасыщение образцов, отформованных из смесей, % по объему	от 1,5 до 4,0	3,1
Предел прочности при сжатии, МПа: - при температуре 50 °С	не менее 1,0	2,2
- при температуре 20 °С	не менее 2,2	3,6
Трещиностойкость – предел прочности на растяжение при расколе при температуре 0 °С , и скорости деформирования 50 мм/мин, МПа	3,0 – 6,5	5,9
Сдвигоустойчивость: - коэффициент внутреннего трения	не менее 0,81	0,82
- сцепление при сдвиге при температуре 50 °С, МПа	не менее 0,35	0,40
Коэффициент водостойкости	не менее 0,85	0,87
Сцепление битума с минеральной частью асфальтобетонной смеси	Соответствие требованиям ГОСТ 12801 п.24	выдержано

ЗАКЛЮЧЕНИЕ: Показатели физико-механических свойств отгруженной крупнозернистой асфальтобетонной смеси Тип Б Марки П соответствуют требованиям ГОСТ 9128-2013.

Начальник лаборатории ООО «Стандарт-Ресурс»  А.С.Калугин

Изготовитель гарантирует соответствие качества смеси требованиям настоящего стандарта при соблюдении условий транспортирования, хранения и применения.

ДОКУМЕНТ О КАЧЕСТВЕ №04-07/МЗ Б-П/2024

1. Наименование предприятия, организации (заявитель): ООО «ЭлектроЭнергетика»
2. Адрес: г. Коломна, улица Партизан 42
3. Наименование образца: Смесь асфальтобетонная горячая плотная мелкозернистая Тип Б Марки П с ПАВ.
4. Место отбора: АБЗ, МО, г.Коломна, Пирочинское шоссе, 17а
5. Поставщик: ООО «СТАНДАРТ РЕСУРС»
6. Дополнительные сведения: 18,00 т.
7. НД на продукцию: ГОСТ 9128-2013
8. НД регламентирующие объем лабораторных исследований и их оценку: ГОСТ 12801-98
9. Код образца, пробы: 04.07.2024 г.

РЕЗУЛЬТАТЫ ИСПЫТАНИЙ:

ФИЗИКО-МЕХАНИЧЕСКИЕ ХАРАКТЕРИСТИКИ

Наименование показателей	Требования ГОСТ 9128-2013	Фактически
Средняя плотность, г/см ³	не нормируется	2,37
Водонасыщение образцов, отформованных из смесей, % по объему	от 1,5 до 4,0	2,8
Предел прочности при сжатии, МПа: - при температуре 50 °С	не менее 1,0	2,4
- при температуре 20 °С	не менее 2,2	3,8
Трещиностойкость – предел прочности на растяжение при расколе при температуре 0 °С, и скорости деформирования 50 мм/мин, МПа	3,0 – 6,5	5,6
Сдвигоустойчивость: - коэффициент внутреннего трения	не менее 0,81	0,83
- сцепление при сдвиге при температуре 50 °С, МПа	не менее 0,35	0,40
Коэффициент водостойкости	не менее 0,85	0,87
Сцепление битума с минеральной частью асфальтобетонной смеси	Соответствие требованиям ГОСТ 12801 п.24	выдержано

ЗАКЛЮЧЕНИЕ: Показатели физико-механических свойств отгруженной мелкозернистой асфальтобетонной смеси Тип Б Марки П соответствуют требованиям ГОСТ 9128-2013.

Начальник лаборатории ООО «Стандарт-Ресурс»

А.С.Калугин

Изготовитель гарантирует соответствие качества смеси требованиям настоящего стандарта при соблюдении условий транспортирования, хранения и применения.



ИП Малыгин В.В.
150020, Ярославская обл, г. о. город Ярославль, г
Ярославль, пер Пролетарский, д. 4

Технический паспорт №015/24

Выдан АО «А.Миллер»

Наименование изделий Балка железобетонная прижимная

Номер партии или изделия 4,5

Марка и число изделий БПР-3 – 4 шт.

Дата изготовления изделий апрель/май 2024

Марка бетона по прочности B30 (400)

Отпускная прочность бетона в проц. лето-70%, зима – 90%

Требуемая отпускная прочность бетона кгс/см кв. 274

Фактическая отпускная прочность бетона, кгс/см кв. 280, 288

Марка бетона по морозостойкости F 300

Марка бетона по водонепроницаемости W 8

Марка стали закладных изделий и выпусков арматур» Ст 3

Категория лицевых бетонных поверхностей,
предназначенных под отделку А 3

Обозначение Стандарта (ТУ) GOST13015-2018



ИП Малыгин В.В.
150020, Ярославская обл, г. о. город Ярославль, г
Ярославль, пер Пролетарский, д. 4

Технический паспорт № 016/24

Выдан АО «А.Миллер»

Наименование изделий Балка железобетонная прижимная

Номер партии или изделия 5

Марка и число изделий БПР-4 – 5 шт.

Дата изготовления изделий май 2024

Марка бетона по прочности B30 (400)

Отпускная прочность бетона в проц. лето-70%, зима – 90%

Требуемая отпускная прочность бетона кгс/см кв. 274

Фактическая отпускная прочность бетона, кгс/см кв. 280, 288

Марка бетона по морозостойкости F 300

Марка бетона по водонепроницаемости W 8

Марка стали закладных изделий и выпусков арматур» Ст 3

Категория лицевых бетонных поверхностей,
предназначенных под отделку А 3

Обозначение Стандарта (ТУ) GOST13015-2018



ПАСПОРТ КАЧЕСТВА № 27/2024

На резиножелезобетонные плиты для настилов
железнодорожных переездов по проекту А1.РБ.000
ТУ 22.19.73.110-001-78969127-2018

Обозначение изделия: А1.РБ.000 (для переездов на Р-65 ж/б шпалы)

Наименование организации потребителя: ООО «ШЕЛПРОКК»

Партия № 4, 11

Дата изготовления ноябрь 2023/апрель 2024г.

Комплект поставки:

- | | |
|---|---------|
| - плита внутренняя А1.РБ.001-3250 (170мм) | - 2шт. |
| - плита наружная А1.РБ.002-3250 (170мм) | - 4шт. |
| - накладка нашпальная НБШ - 74 | - 12шт. |
| - полоса резиновая 6377р-160 - 5х80х3250 | - 4шт. |
| - полоса резиновая 6377р-160 - 10х80х3250 | - 4шт. |
| - уплотнитель наружный - 1,625(м) | - 8шт. |
| - уплотнитель внутренний - 1,625(м) | - 8шт. |
| - упоры для плит | - 6шт. |

Марка бетона ГОСТ 26633-91

Марка стали ГОСТ 5781-82

Твердость резинового элемента по Шор А - 55-80 ед.

Гарантийные обязательства

Изготовитель гарантирует соответствие плит требованиям настоящих технических условий при соблюдении потребителем правил транспортирования, хранения, монтажа и эксплуатации.

В случае укладки плит настилов железнодорожных переездов, переходов не в соответствии с инструкцией по монтажу ответственность за качество плит настилов АО «А.Миллер» не несет.

Гарантийный срок эксплуатации — 7 лет с момента отгрузки потребителю.

Свидетельство о приемке

Качество сформованных плит по проекту А1.РБ.000, а также резиновых комплектующих, соответствует ТУ 22.19.73.110-001-78969127-2018.

АО «А.Миллер»

Начальник ОТК



Завадский М.А.

Подпись

24.06.2024

ПАСПОРТ КАЧЕСТВА № 28/2024

На резиножелезобетонные плиты для настилов
железнодорожных переездов по проекту А1.РБ.000
ТУ 22.19.73.110-001-78969127-2018

Обозначение изделия: А1.РБ.000 (для переездов на Р-65 ж/б шпалы)

Наименование организации потребителя: ООО «ШЕЛПРОКК»

Партия № 11

Дата изготовления ноябрь 2023

Комплект поставки:

- | | |
|---|---------|
| - плита внутренняя А1.РБ.001-3250 (170мм) | - 4шт. |
| - плита наружная А1.РБ.002-3250 (170мм) | - 8шт. |
| - накладка нашпальная НБШ - 74 | - 24шт. |
| - полоса резиновая 6377р-160 - 5х80х3250 | - 8шт. |
| - полоса резиновая 6377р-160 - 10х80х3250 | - 8шт. |
| - уплотнитель наружный-1,625(м) | - 16шт. |
| - уплотнитель внутренний - 1,625(м) | - 16шт. |

Марка бетона ГОСТ 26633-91

Марка стали ГОСТ 5781-82

Твердость резинового элемента по Шор А - 55-80 ед.

Гарантийные обязательства

Изготовитель гарантирует соответствие плит требованиям настоящих технических условий при соблюдении потребителем правил транспортирования, хранения, монтажа и эксплуатации.

В случае укладки плит настилов железнодорожных переездов, переходов не в соответствии с инструкцией по монтажу ответственность за качество плит настилов АО «А.Миллер» не несет.

Гарантийный срок эксплуатации — 7 лет с момента отгрузки потребителю.

Свидетельство о приемке

Качество сформованных плит по проекту А1.РБ.000, а также резиновых комплектующих, соответствует ТУ 22.19.73.110-001-78969127-2018.

АО «А.Миллер»

Начальник ОТК



Завадский М.А.

Подпись

24.06.2024

№ ССЖТ RU.ЖТ02.Г.01433 от 22.02.2023 до 21.02.2026



открытое акционерное общество
«КУРСКРЕЗИНОТЕХНИКА»

ПАСПОРТ № 87

Наименование изделий детали резиновые для настилов

железнодорожных поездов 2847003

ТУ 22.19.73. 110-001-78969127-2018

Количество 25 шт
08.2024

партия 70

Дата изготовления, № партии согласно маркировке на упаковочных местах.

По внешнему виду и физико-механическим показателям соответствуют


ТУ 22.19.73. 110-001-78969127-2018

Начальник ОТК

Без предъявления паспорта
претензии не принимаются
Личное
клеймо № 125

№ ССЖТ RU. ЖТ. 02. Г. 01433

от 22.02.2023 до 21.02.2026

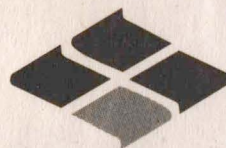

открытое акционерное общество

«КУРСКРЕЗИНОТЕХНИКА»

ПАСПОРТ № 6979

Наименование изделий детали резиновые для
настилов железнодорожных поездов
прокладка ваг-а 2847003

Количество 20 шт
02.2024 75

Дата изготовления, № партии согласно маркировке на упаковочных местах.

По внешнему виду и физико-механическим показателям соответствуют

ТУ или ГОСТу ТУ 22.19.73.110-001-78969127-2018

Начальник ОТК

Без предъявления паспорта
претензии не принимаются
Личное
клеймо № 22

№ ССЖТ RU ЖТ 02. Г. 01433
от 22.02.2023 до 21.02.2026



открытое акционерное общество
«КУРСКРЕЗИНОТЕХНИКА»

ПАСПОРТ № 34593

Наименование изделий детали резиновые для
настилов железнодорожных поездов
прокладка ваг-а 2847003

Количество 25 шт
08.2024 75

Дата изготовления, № партии согласно маркировке на упаковочных местах.

По внешнему виду и физико-механическим показателям соответствуют

ТУ или ГОСТу ТУ 22.19.73.110-001-78969127-2018

Начальник ОТК

Личное

клеймо № 22

Без предъявления паспорта
претензии не принимаются

№ ССЖТ RU.ЖТ02.Г.01433 от 22.02.2023 до 21.02.2026



открытое акционерное общество

«КУРСКРЕЗИНОТЕХНИКА»

ПАСПОРТ № 73

Наименование изделий детали резиновые для настилов

железнодорожных поездов 2847002

ТУ 22.19.73. 110-001-78969127-2018

Количество 24 шт
08.2024

партия 25


Дата изготовления, № партии согласно маркировке на упаковочных местах.

По внешнему виду и физико-механическим показателям соответствуют

ТУ 22.19.73. 110-001-78969127-2018

Начальник ОТК

Без предъявления паспорта
претензии не принимаются
Личное
клеймо № 125

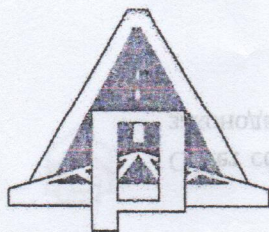

РОССИЙСКАЯ ФЕДЕРАЦИЯ

Акционерное общество

«ПАВЛОВСК НЕРУД»

396446 Воронежская обл, Павловский р-он, с
Елизаветовка

MSRDS RU.DT.01.30

срок действия с 14.02.2022 г. по 13.02.2025 г.

ПАСПОРТ ПРОДУКЦИИ № 142

Выдан «11» марта 2022 г

1. Щебень из плотных горных пород (гранитов) фракции свыше 20 до 40 мм
2. ГОСТ 8267-93 *шурфово, колесом*
3. *применяется Аз. Гран. материал*
4. Дата отгрузки «11» 03.2022 г. кол-во 1671 тонн 000 м
5. № партии 031499 № накладной 70 031499

6. Результаты лабораторных испытаний:

6.1. Зерновой состав:

Диаметр отверстий контрольных сит, мм	d наиб.	0,5 (d наиб. + D наиб.)	D наиб.	1,25 D наиб.
20	20	30	40	50
Полные остатки на ситах, % по массе	91,4	55,5	9,4	0,0

6.2. Содержание:

- 6.2.1. зёрен пластинчатой и игольчатой формы 20,4 3 группа %
6.2.2. пылевидных илистых и глинистых частиц 0,60 в том числе глины в комках 0,0 %
6.2.3. зёрен слабых пород 0,0 %
6.2.4. вредных компонентов: см. приложение %

6.3. Марка щебня по дробимости 1400

6.4. Марка щебня по истираемости HI

6.5. Марка щебня по морозостойкости F 300

6.6. Насыпная плотность для перевода количества материала из единиц массы в объемные 1,36 т/м³

6.7. Удельная эффективная активность радионуклидов (А эфф.) 265,7 Бк/кг

Первый класс использования (протокол № 88п от 31.01.2022)

ФБУЗ «Центр гигиены и эпидемиологии в Воронежской области»

6.8. Устойчивость структуры щебня против распада 0,27 %

Заключение: щебень фр. 20-40 мм соответствует требованию ГОСТ 8267-93

Контрольный мастер ОТК

Скураторова Е.А.

«ВЕРНО»

Главный бухгалтер
Т.В. Кандаурова

Приложение к паспорту продукции № _____ протокол № 392/21 от 19.03.2021 г.

Таблица 1

Наименование вредных компонентов и примесей	Требования ГОСТ 8267-93 приложение А	Фактические показатели
Аморфные разновидности диоксида кремния, растворимые в щелочах	Не более 50 ммоль/л	4,33 ммоль/л
Сульфаты и сульфиды в пересчёте на SO ₃	1,5% по массе	0,10 % по массе
Пирит	4 % по массе	0,20 % по массе
Породообразующие слюды и гидрослюды	15 % по объёму силикатов	4,7%
Галоидные соединения	0,1 % по массе в пересчёте на ион хлора	0,02 %
Свободные волокна асбеста	0,25 % по массе	0,0% по массе
Уголь и древесные остатки	1% по массе	0,0% по массе
Оксиды и гидрооксиды железа (магнетит, гетит, гематит и др.)	10 % по объёму каждого или их суммы не более 15 %	0,01 %

Контрольный мастер ОТК _____

Скуратова Е.А.

«ВЕРНО»
Главный бухгалтер
Т.В. Кандаурова



ФЕДЕРАЛЬНАЯ СЛУЖБА ПО НАДЗОРУ В СФЕРЕ ЗАЩИТЫ
ПРАВ ПОТРЕБИТЕЛЕЙ И БЛАГОПОЛУЧИЯ ЧЕЛОВЕКА
ФЕДЕРАЛЬНОЕ БЮДЖЕТНОЕ УЧРЕЖДЕНИЕ ЗДРАВООХРАНЕНИЯ
«ЦЕНТР ГИГИЕНЫ И ЭПИДЕМИОЛОГИИ В ВОРОНЕЖСКОЙ ОБЛАСТИ»
ФИЛИАЛ ФЕДЕРАЛЬНОГО БЮДЖЕТНОГО УЧРЕЖДЕНИЯ ЗДРАВООХРАНЕНИЯ
«ЦЕНТР ГИГИЕНЫ И ЭПИДЕМИОЛОГИИ В ВОРОНЕЖСКОЙ ОБЛАСТИ» В ПАВЛОВСКОМ,
БОГУЧАРСКОМ, ВЕРХНЕМАМОНСКОМ РАЙОНАХ
ИСПЫТАТЕЛЬНАЯ ЛАБОРАТОРИЯ

Юридический адрес и место осуществления деятельности ИЛ: 396422, Воронежская область, Павловский район, г. Павловск, ул. К.Готвальда, 12
Телефон/факс: 2-53-93, 2-57-64, 2-44-93
e-mail: pvlses@mail.ru
ОКПО 01661844
ОГРН 1053600128889.
ИНН 3665049241
КПП 362002001

Уникальный номер записи об аккредитации в реестре аккредитованных лиц: РОСС RU.0001.510199



УТВЕРЖДАЮ:
Е.В. Третьякова

Дата утверждения: 4.01.22

ПРОТОКОЛ ИСПЫТАНИЙ

№ 88п от 31 января 2022г.

1. Наименование заказчика: АО «Павловск Неруд»
2. Адрес заказчика (юридический/фактический): Россия, Воронежская область, Павловский район, с.Елизаветовка
3. Наименование и описание объекта (образца) испытаний, дата изготовления (для продукции): Щебень гранитный ГОСТ 8267-93; упаковка: ПЭТ пакет; вес (объем) пробы для испытаний: 1 кг; партия 4300000 кг, дата выработки 16.01.2022г
4. Изготовитель (фирма, предприятие, организация): АО «Павловск Неруд», Россия, Воронежская область, Павловский район, с.Елизаветовка
страна: Россия
5. Место отбора: карьер, АО «Павловск Неруд»
6. Условия отбора, доставки: образец доставлен в опечатанном виде (печать АО «Павловск Неруд»), автотранспортом
Дата и время отбора: 17.01.2022г. 09:00
ФИО, должность специалиста проводившего отбор: проба отобрана начальником ОТК АО «Павловск Неруд» Сладких Ольгой Николаевной
Условия доставки, ссылка на план и методы отбора: соответствуют НД
Дата и время доставки в ИЛ: 25.01.2022г. 10:00
7. Дополнительные сведения: Протокол (Акт) отбора № от 25.01.2021 г
Проба отобрана в соответствии с нормативными документами.
Основание: договор № 158 от 17.01.2022 г. Проба отобрана в соответствии с ГОСТ 30108-94 «Материалы и изделия строительные. Определение удельной эффективной активности естественных радионуклидов».
8. Код образца (пробы): ВР 88-05п



Протокол № 88п

*Результаты отбора относятся к представленному заказчиком образцу, поэтому лаборатория не несет ответственности за стадию отбора образца и достоверность информации, представленной в данных разделах протокола.
Результаты исследований (испытаний) /измерений относятся к представленному заказчиком образцу.
Протокол характеризует исключительно испытанный объект и не может быть частично воспроизведен без согласия ИЛ

9. Средства измерений:

№ п/п	Наименование, тип	Заводской номер	Номер в Госреестре	№ свидетельства о поверке, протокола об аттестации	Срок действия
1.	Установка спектрометрическая СКС-99 «Спутник»	748-Б-Г, 2003	18488-03	С-Т/02-02-2021/34157175	01.02.2022
2.	Контрольный источник гамма-излучения типа ОИСН-22-4,5	20002	-	паспорт	18.08.2026

10. Условия проведения испытаний: соответствуют требованиям нормативных документов и приведены в технических записях лаборатории (ий)

11. Отклонения процедуры проведения испытания от стандартной процедуры по методу испытаний: да или нет

12. Место проведения испытаний: _____
(для измерений если они проводятся не по адресу лаборатории)

Результаты испытаний

Санитарно-гигиеническое отделение ИЛ				
№ п/п	Определяемый показатель	Единицы измерения	Результаты испытаний	НД на методы испытаний
Образец поступил: 28.01.2022 г.				
Дата начала испытаний: 28.01.2022 г. Дата выдачи результата: 31.01.2022 г.				
1.	Цезий-137	Бк/кг	0,502±0,125	ГОСТ 30108-94 «Материалы и изделия строительные. Определение удельной эффективной активности естественных радионуклидов»
2.	Калий-40	Бк/кг	1250,4±233,2	
3.	Торий-232	Бк/кг	84,6±40,3	
4.	Радий-226	Бк/кг	70,10±36,58	
5.	Удельная эффективная активность	Бк/кг	265,70±89,65	
Испытания проводил(и): Третьякова Е.В., химик-эксперт медицинской организации (ФИО, должность)				

Лицо ответственное за оформление протокола Жукова Н.И., документовед группы приема, кодирования, регистрации проб и выдачи результатов лабораторных исследований
(подпись)



Объект капитального строительства:

«Ремонт аварийных переездов ЖД путей № 8 (пути № и №2), б/н (путь №1) у ЛСЦ, инв.№460000594 и ремонт аварийного переезда ЖД путей №30 у ЖДЦ, инв.№460000595»

(наименование проектной документации, почтовый или строительный адрес объекта капитального строительства)

Застройщик (технический заказчик, эксплуатирующая организация или региональный оператор):

АО «Коломенский завод» ОГРН 1025002737242, ИНН 5022013517, 140408, Московская обл., г.Коломна, ул. Партизан, д.42

(фамилия, имя, отчество, адрес места жительства, ОГРНИП, ИНН индивидуального предпринимателя, наименование, ОГРН, ИНН, место нахождения юридического лица, телефон/факс, наименование, ОГРН, ИНН саморегулируемой организации, членом которой является – для индивидуальных предпринимателей и юридических лиц; фамилия, имя, отчество, паспортные данные, адрес места жительства, телефон/факс – для физических лиц, не являющихся индивидуальными предпринимателями)

Лицо, осуществляющее строительство: ООО «КуКГЕОСТРОЙ», ОГРН 1127747247704, ИНН 7709918820, 109004, Г.МОСКВА, УЛ. ЗЕМЛЯНОЙ ВАЛ, Д.65, КВ.59, тел. +7 (495) 915-24-71, член саморегулируемой ассоциации СРО «МАС» регистрационный номер СРО-С-148-24122009

(фамилия, имя, отчество, адрес места жительства, ОГРНИП, ИНН индивидуального предпринимателя, наименование, ОГРН, ИНН, место нахождения юридического лица, телефон/факс, наименование, ОГРН, ИНН саморегулируемой организации, членом которой является)

Лицо, осуществляющее подготовку проектной документации: ООО «КуКГЕОСТРОЙ», ОГРН 1127747247704, ИНН 7709918820, 109004, Г.МОСКВА, УЛ. ЗЕМЛЯНОЙ ВАЛ, Д.65, КВ.59, тел. +7 (495) 915-24-71, член саморегулируемой ассоциации СРО «Объединение проектировщиков «УниверсалПроект», регистрационный номер СРО-П-179-12122012

(фамилия, имя, отчество, адрес места жительства, ОГРНИП, ИНН индивидуального предпринимателя, наименование, ОГРН, ИНН, место нахождения юридического лица, телефон/факс, наименование, ОГРН, ИНН саморегулируемой организации, членом которой является)

Лицо, осуществляющее строительство, выполнившее работы, подлежащие освидетельствованию:

1. ООО «ШЕЛПРОКК», ОГРН 1237700462427, ИНН 9726048866, 117535, Г.МОСКВА, МУНИЦИПАЛЬНЫЙ ОКРУГ ЧЕРТАНОВО ЮЖНОЕ, ПРОЕЗД 3-Й ДОРОЖНЫЙ, Д. 6, К. 2, член саморегулируемой ассоциации «Архитектурное наследие», регистрационный номер СРО-С-230-07092010

2. ООО «ЭлектроЭнергетика», ОГРН 1175074004698, ИНН 5037011400, 142281, Московская обл., г. Протвино, Кременковское ш., д. 5, член саморегулируемой ассоциации «Объединение Специализированных Организаций Профессиональные Строители», регистрационный номер СРО-С-219-21042010

(фамилия, имя, отчество, адрес места жительства, ОГРНИП, ИНН индивидуального предпринимателя, наименование, ОГРН, ИНН, место нахождения юридического лица, телефон/факс, наименование, ОГРН, ИНН саморегулируемой организации, членом которой является)

АКТ**освидетельствования скрытых работ**

№ КЗ/ДП1-П8-05

«29» сентября 2024г.

(дата составления акта)

Представитель застройщика (технического заказчика, эксплуатирующей организации или регионального оператора) по вопросам строительного контроля:

Инженер строительного надзора ОЭРЗиС АО «Коломенский завод» Никифоров С.И., распоряжение №501/101 от 25.06.2024г.

(должность, фамилия, инициалы, идентификационный номер в национальном реестре специалистов в области строительства, реквизиты распорядительного документа, подтверждающего полномочия, с указанием наименования, ОГРН, ИНН, места нахождения юридического лица, фамилии, имени, отчества, адреса места жительства, ОГРНИП, ИНН индивидуального предпринимателя)

Представитель лица, осуществляющего строительство:

Руководитель проекта ООО «КуКГЕОСТРОЙ» Арсеньев Д.С. приказ №1-КЗ от 20.06.2024г.

(должность, фамилия, инициалы, реквизиты распорядительного документа, подтверждающего полномочия)

Представитель лица, осуществляющего строительство, по вопросам строительного контроля (специалист по организации строительства): -

(должность, фамилия, инициалы, идентификационный номер в национальном реестре специалистов в области строительства, реквизиты распорядительного документа, подтверждающего полномочия)

Представитель лица, осуществляющего подготовку проектной документации:

-

(должность, фамилия, инициалы, реквизиты распорядительного документа, подтверждающего полномочия, с указанием наименования, ОГРН, ИНН, места нахождения юридического лица, фамилии, имени, отчества, адреса места жительства, ОГРНИП, ИНН индивидуального предпринимателя, наименования, ОГРН, ИНН саморегулируемой организации, членом которой является указанное юридическое лицо, индивидуальный предприниматель)

Представитель лица, выполнившего работы, подлежащие освидетельствованию:

1. Старший прораб ООО «ШЕЛПРОКК» Шинкарев М.В., приказ №13 от 26.06.2024г.

2. Начальник участка ООО «ЭлектроЭнергетика» Денисов Д.Н., приказ № 01/06 от 20.06.2024г.

(должность, фамилия, инициалы, реквизиты распорядительного документа, подтверждающего полномочия, с указанием наименования, ОГРН, ИНН, места нахождения юридического лица, фамилии, имени, отчества, адреса места жительства, ОГРНИП, ИНН индивидуального предпринимателя)

а также иные представители лиц, участвующих в освидетельствовании:

(должность с указанием наименования организации, фамилия, инициалы, реквизиты распорядительного документа, подтверждающего полномочия)

произвели осмотр работ, выполненных

ООО "ШЕЛПРОКК", ООО "ЭлектроЭнергетика"

(наименование лица, выполнившего работы, подлежащие освидетельствованию)

и составили настоящий акт о нижеследующем:

1. К освидетельствованию предъявлены следующие работы:

Демонтаж переезда №8

(наименование скрытых работ)

2. Работы выполнены по проектной документации

Техническое задание к Договору подряда №2 от 10.07.2024г.

(номер, другие реквизиты чертежа, наименование проектной и/или рабочей документации, сведения о лицах, осуществляющих подготовку раздела проектной и/или рабочей документации)

3. При выполнении работ применены:

Балка железобетонная прижимная технический паспорт №029/24, №030/24 от 29.09.2024г.

(наименование строительных материалов (изделий), реквизиты сертификатов и/или других документов, подтверждающих их качество и безопасность)

4. Предъявлены документы, подтверждающие соответствие работ предъявляемым требованиям:

Исполнительная схема №5. Демонтаж переезда №8

(исполнительные схемы и чертежи, результаты экспертиз, обследований, лабораторных и иных испытаний выполненных работ, проведенных в процессе строительного контроля)

5. Даты: начала работ: «29» июня 2024 г.

окончания работ: «04» июля 2024 г.

6. Работы выполнены в соответствии:

СП 37.13330.2012 «Промышленный транспорт», СП 119.13330.2017 «Железные дороги колеи 1520 мм», СП 238.1326000.2015 «Железнодорожный путь»

(наименования и структурные единицы технических регламентов, иных нормативных правовых актов, разделы проектной и/или рабочей документации)

7. Разрешается производство последующих работ

Передача в эксплуатацию

(наименование работ, конструкций, участков сетей инженерно-технического обеспечения)

Дополнительные сведения: отсутствуют

Акт составлен в 5 (пяти) экземплярах.

Приложения:

1.Исполнительная схема №5. Демонтаж переезда №8 – 1 лист;

2. Балка железобетонная прижимная технические паспорта №029/24, №030/24 от 29.09.2024г.. – 1 лист.

Представитель застройщика (технического заказчика, эксплуатирующей организации или регионального оператора) по вопросам строительного контроля

Никифоров С.И.

(фамилия, инициалы, подпись)

Представитель лица, осуществляющего строительство

Арсеньев Д.С.

(фамилия, инициалы, подпись)

Представитель лица, осуществляющего строительство, по вопросам строительного контроля (специалист по организации строительства)

-

(фамилия, инициалы, подпись)

Представитель лица, осуществляющего подготовку проектной документации

-

(фамилия, инициалы, подпись)

Представитель лица, выполнившего работы, подлежащие освидетельствованию

1. Шинкарев М.В.

(фамилия, инициалы, подпись)


2. Денисов Д.Н.

(фамилия, инициалы, подпись)

Представители иных лиц

(фамилия, инициалы, подпись)

Участок производства работ

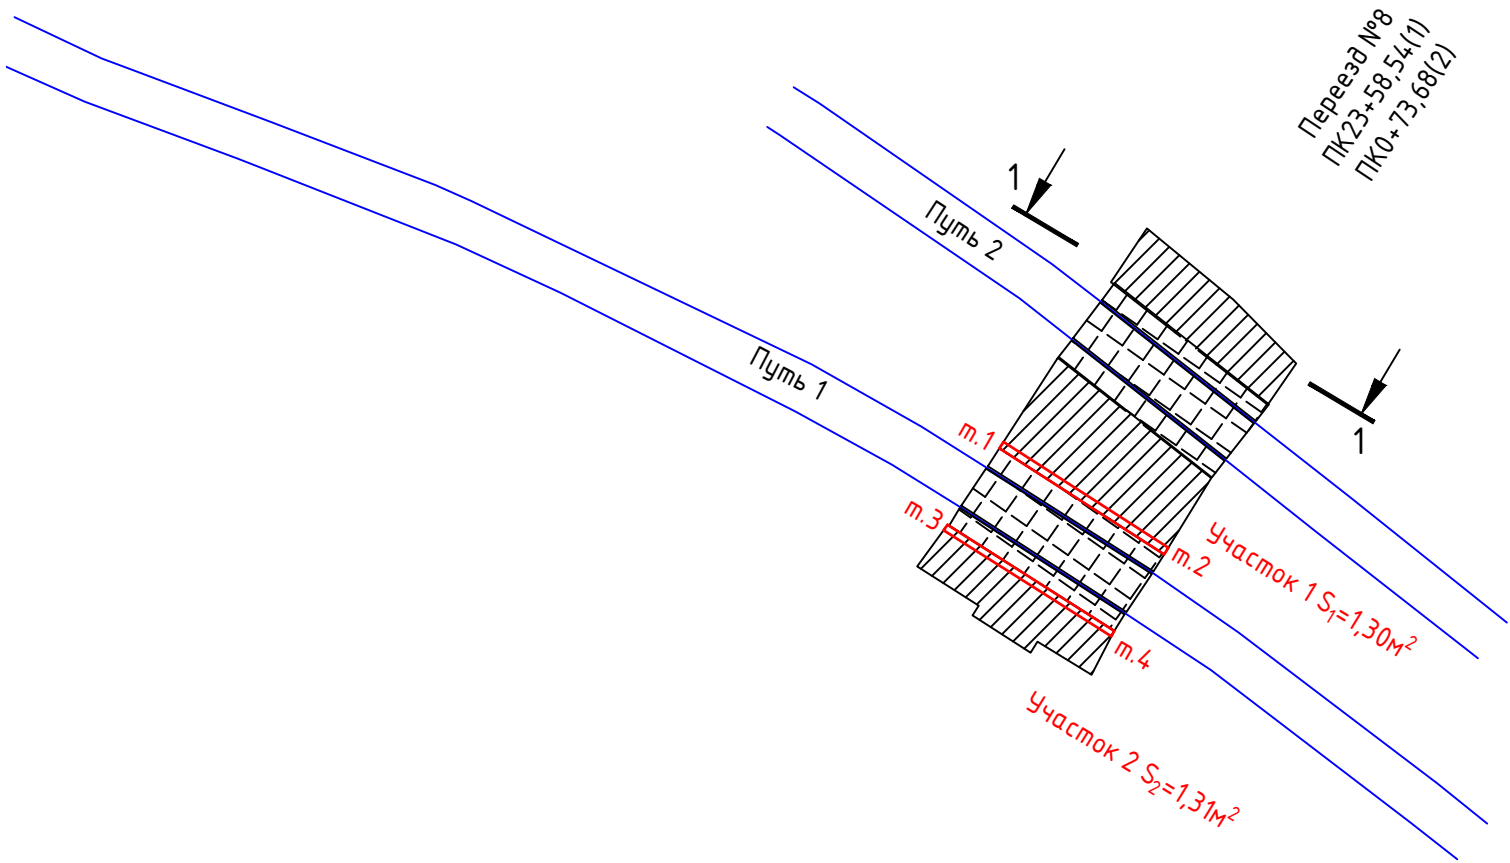

Разборка покрытий переезда


1. Резка асфальтобетонного покрытия фрезой глубиной 0,20 м.
Переезд №8 (м.1-м.2): L₁ = 6,50 м, (м.3-м.4): L₃ = 6,53 м.
Общая длина нарезки швов: L = L₁+ L₂ = 6,50+6,53=13,03 м.
2. Разборка асфальтобетонного покрытия отбойными молотками с погрузкой экскаватором (емк. ковша 0,5 м³) на автомобиле.

Переезд №8 путь 1
Площадь разборки асф-бет. покрытия: S=S₁+S₂=1,30+1,31=2,61 м²
Толщина слоя асф-бет. покрытия: h_{асф} = 0,10 м
Объем разработки асфальтового покрытия отбойными молотками: V_{асф} = S*h_{асф} = 2,61*0,10 = 0,26 м³
Толщина слоя щебеночного основания: h_{щеб} = 0,15 м
Объем разработки щебеночного основания : V_щ = S*h_{щеб} = 2,61*0,15 = 0,39 м³
Толщина слоя песчаного основания: h_{пес} = 0,15 м
Объем разработки песчаного основания: V_п = S*h_{пес} = 2,61*0,15 = 0,39 м³

3. Демонтаж наружных плит резиножелезобетонного переезда по 1 пути
4 плиты наружных ПЖДн(3,25м х 0,80м х 0,17м.)

4. Устройство резинокордового покрытия из плит наружных переезда - 1 комплекта
Укладка 2х балок прижимных наружных БПР-4 по 4м.
Укладка 2х балок прижимных наружных БПР-3 по 3м.

Схема а/б покрытия, щебеночного основания и песчаной подушки

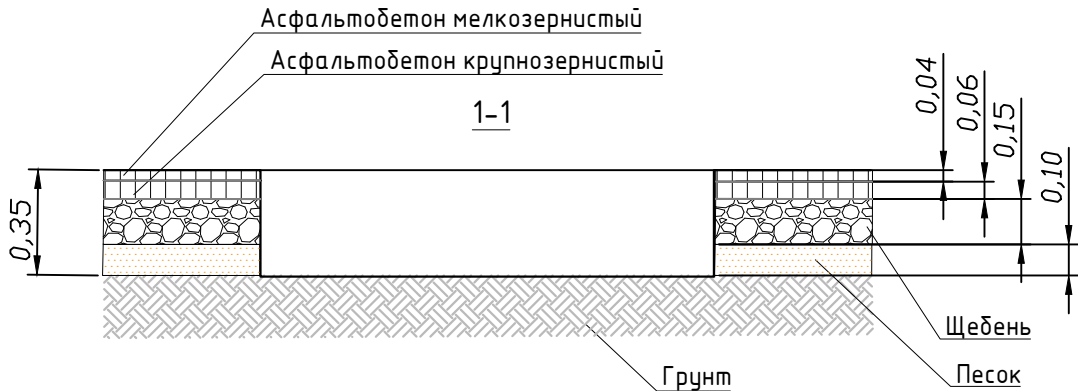

- Условные обозначения:
- монтаж асфальтобетонного покрытия
 - монтаж резинокордового покрытия
 - отсыпка щебнем известняковым
 - отсыпка щебнем крупным

					2024	КЗ/ДП1-П8		
						Ремонт аварийных переездов ЖД путей № 8 (пути № и №2), б/н (путь №1) у ЛСЦ, инв.№460000594 и ремонт аварийного переезда ЖД путей №30 у ЖДЦ, инв.№460000595		
Изм.	Кол.	Лист	№ док.	Подпись	Дата	Обустройство переездов ЖД путей №8,30, б/н	Стадия	Лист
Руч.проект	Арсеньев Д.С.				29.09		ИД	1
Нач.участка	Шинкарев М.В.				29.09			
Нач.участка	Денисов Д.Н.				29.09	Исполнительная схема №5 Демонтаж переезда №8	ООО "КуКГЕОСТРОЙ"	

ИП Малыгин В.В.
150020, Ярославская обл, г. о. город Ярославль, г
Ярославль, пер Пролетарский, д. 4

Технический паспорт № 029/24

Выдан АО «А.Миллер»

Наименование изделий Балка железобетонная прижимная

Номер партии или изделия 9

Марка и число изделий A1.БПР-4 – 2 шт.

Дата изготовления изделий 09.2023

Марка бетона по прочности B30 (400)

Отпускная прочность бетона в проц. лето-70%, зима – 90%

Требуемая отпускная прочность бетона кгс/см кв. 274

Фактическая отпускная прочность бетона, кгс/см кв. 280, 288

Марка бетона по морозостойкости F 300

Марка бетона по водонепроницаемости W 8

Марка стали закладных изделий и выпусков арматур» Ст 3

Категория лицевого бетонных поверхностей,
предназначенных под отделку A 3

Обозначение Стандарта (ТУ) ГОСТ13015-2018

ИП Малыгин В.В.

25.09.2024



ИП Малыгин В.В.
150020, Ярославская обл, г. о. город Ярославль, г
Ярославль, пер Пролетарский, д. 4

Технический паспорт № 030/24

Выдан АО «А.Миллер»

Наименование изделий Балка железобетонная прижимная

Номер партии или изделия 8

Марка и число изделий A1.БПР-3 – 2 шт.

Дата изготовления изделий 08.2024

Марка бетона по прочности B30 (400)

Отпускная прочность бетона в проц. лето-70%, зима – 90%

Требуемая отпускная прочность бетона кгс/см кв. 274

Фактическая отпускная прочность бетона, кгс/см кв. 280, 288

Марка бетона по морозостойкости F 300

Марка бетона по водонепроницаемости W 8

Марка стали закладных изделий и выпусков арматур» Ст 3

Категория лицевого бетонных поверхностей,
предназначенных под отделку A 3

Обозначение Стандарта (ТУ) ГОСТ13015-2018

ИП Малыгин В.В.

25.09.2024

