



Условные обозначения

ж.д. путь 3

Стрелочный перевод

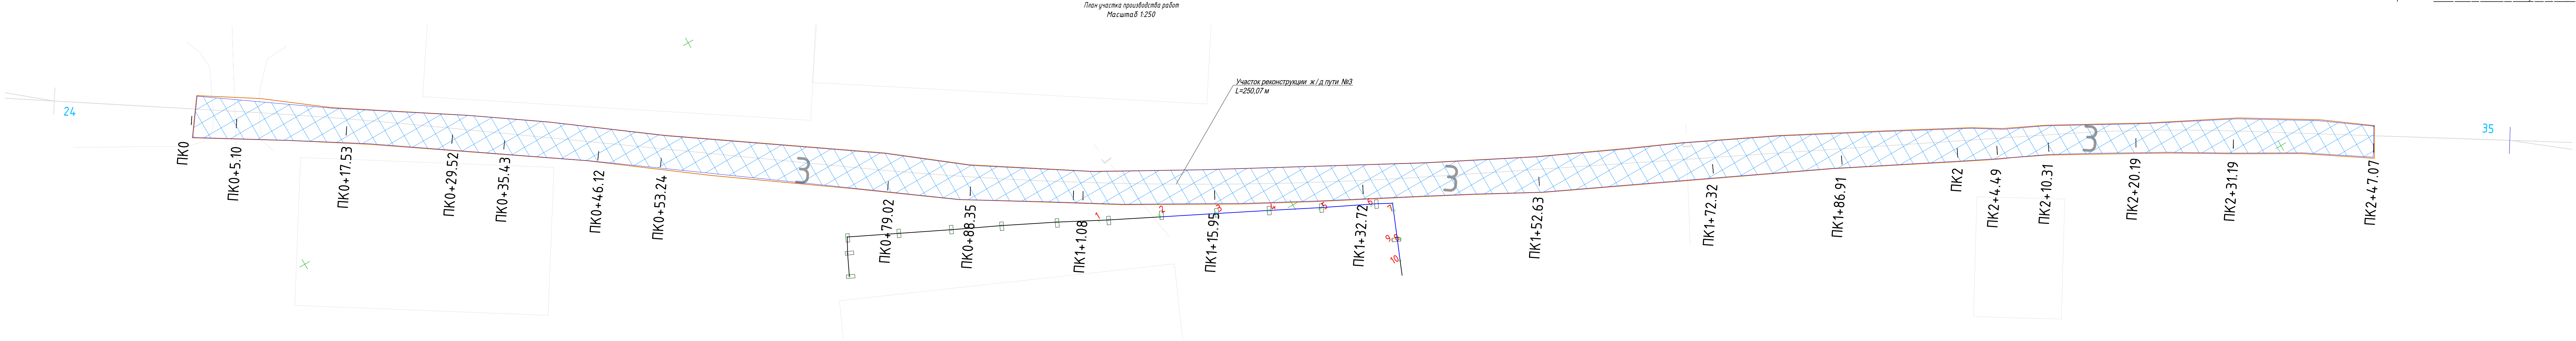

Разрез участка балластного основания из щебня ж/д пути №3

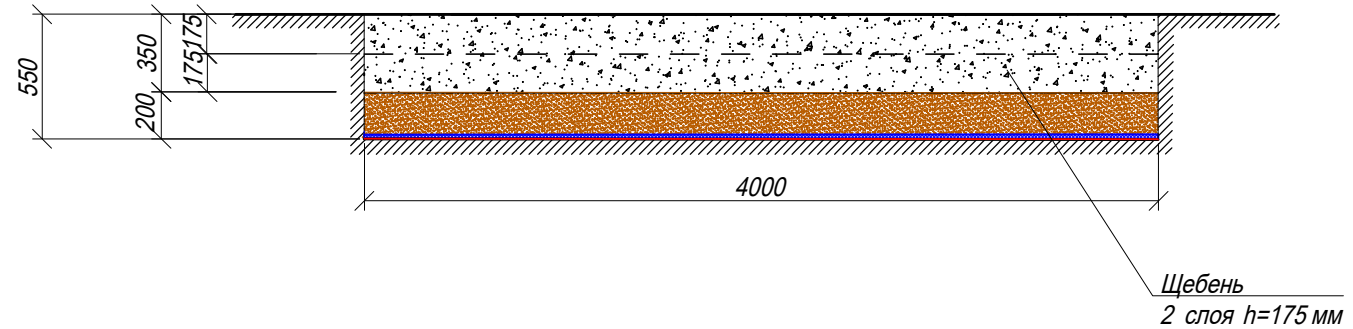

Ведомость работ				
№ п.п.	Наименование работ	Ед. изм.	Кол.	Примечание Формула расчета
Реконструкция пути 3				
1	Устройство балластного основания из щебня h=0,35м фр.20-40	м3	350,10	4,00*0,35*250,07=350,10
2	Уплотнение основания из балластного щебня послойно (два слоя)	м2	2000,56	4,00*250,07*2=2000,56
Итого с коэфф.запаса на уплотнение K=1,26:		м3	441,12	350,10*1,26=441,12

						2025	К3/12-07- СП 1		
							Московская область , г. Коломна , ул. Партизан , д.42, территория АО "Коломенский Завод"		
Изм.	Кол.	Лист	№ док.	Подпись	Дата		Стадия	Лист	Листов
Руков. проекта	Арсеньев Д.С.				04.02	Ремонт и устройство пути №3	ИД	1	1
Нач. участка	Шинкарев М.В.				04.02	от СП 24 до СП 35.			
Нач. участка	Денисов Д.Н.				04.02	Исполнительная схема №5	ООО «ЭлектроЭнергетика»		
.	.	.	.	.	.	Устройство балластного основания из щебня на участке ПК 0 - ПК 2+47,07			
.	.	.	.	.	.				
.	.	.	.	.	.				