

**КЗ-МЖД-КИК-РД-25 ««Модернизация железнодорожного пути и стрелочных переводов» на территории АО «Коломенский завод», расположенного по адресу: Московская область, г. Коломна, ул. Партизан 42»
Ремонт и обустройство СП9 и прилегающих жд путей**

Реестр исполнительной документации ООО "КиКГЕОСТРОЙ"

№ n/n	Наименование документа	№ акта, чертежа, разрешения, журнала и др.	Количество листов	Страница по списку
1	2	3	4	5
1	Приказ на Липатова В.Е.	№ 1-КЗ-ЖД от 08.09.2025г.	1	1
2	Приказ на Кessler Ю.Ф.	№ 5-КЗ-ЖД от 08.09.2025г.	1	2
3	Приказ на Шинкарева М.В.	№ 11 от 08.09.2025г.	1	3
4	Приказ на Дураева В.Ю.	№ 53 от 23.06.2025г.	2	4-5
5	Приказ на Аверкина А.В.	№ 01/10 от 29.10.2025г.	2	6-7
6	АОСР Демонтаж стрелочного перевода №9 и прилегающих жд путей	№ КЗ-МЖД-КИК-РД-25 -16 от 05.12.2025г.	1	8
7	Исполнительная схема №16 Демонтаж стрелочного перевода №9 и прилегающих жд путей	№ КЗ-МЖД-КИК-РД-25 -16 от 05.12.2025г.	1	9
8	АОСР Выемка загрязненного балласта под стрелочный перевод №9 и прилегающих жд путей	№ КЗ-МЖД-КИК-РД-25 -17 от 06.12.2025г.	1	10
9	Исполнительная схема №17 Выемка загрязненного балласта под стрелочный перевод №9 и прилегающих жд путей	№ КЗ-МЖД-КИК-РД-25 -17 от 06.12.2025г.	1	11
10	АОСР Устройство щебеночного балласта под стрелочный перевод №9 и прилегающие жд пути	№ КЗ-МЖД-КИК-РД-25 -18 от 06.12.2025г.	1	12
11	Исполнительная схема №18 Устройство щебеночного балласта под стрелочный перевод №9 и прилегающие жд пути	№ КЗ-МЖД-КИК-РД-25 -18 от 06.12.2025г.	1	13
12	Паспорт щебень 20-40мм	№71 от 05.02.2025г.	2	14-15
13	Протокол испытания щебня	№52п от 27.01.2025г.	2	16-17
14	Заключение об степени уплотнении	06.12-1/25 от 06.12.2025г.	1	18
15	Заключение об степени уплотнении	06.12-2/25 от 06.12.2025г.	1	19
16	АОСР Укладка стрелочного перевода №9 и прилегающих жд путей	№ КЗ-МЖД-КИК-РД-25-19 от 09.12.2025г.	1	20
17	Исполнительная схема №19 Укладка стрелочного перевода №9 и прилегающих жд путей	№ КЗ-МЖД-КИК-РД-25-19 от 09.12.2025г.	1	21
18	Паспорт шпалы железобетонные Ш-1	№11114 от 29.10.2025г.	1	22
19	Формуляр стрелочного перевода Р65 1/7 ЛПТП.665121.103М ФО	№109 от 26.08.2025г.	6	23-28
20	Паспорт качества брус композитный	№300 от 13.10.2025г.	2	29-30
21	Инструкция по укладке и эксплуатации композитных шпал	КШ 22.29.29-002.02ТИ от 01.07.2024г.	13	31-43
22	Паспорт рельсы железнодорожныетип Р-65 категории ДТ350	№212503408 от 08.10.2025г.	4	44-47
23	Паспорт качества подкладка КБ-65	№1243.2 от 29.10.2025г.	1	48
24	Паспорт качества болты закладные	№627199362 от 16.10.2025г.	3	49-51
25	Паспорт качества болты путевые	№626366291/1 от 25.04.2025г.	2	52-53
26	Паспорт качества гайка ж/д М27	№627202781/1 от 16.10.2025г.	2	54-55
27	Паспорт качества шайба	№625302882 от 13.09.2024г.	2	56-57
28	Паспорт качества болт ж/д клемный	№624650186/1 от 24.04.2024г.	2	58-59
29	Паспорт качества гайка ж/д М22	№626376669 от 28.04.2025г.	3	60-62
30	Паспорт изделия скоба изолирующая для втулки КБ	№1544 от 01.04.2025г.	1	63
31	Паспорт изделия шайба ж/д двухвитковая	№626361305 от 25.04.2025г.	2	64-65
32	Паспорт качества прокладка симметричная ЦП-328	№б/н от 25.10.2024г.	1	66
33	Паспорт качества прокладка подрельсовая ЦП-143	№б/н от 25.10.2024г.	1	67
34	Паспорт качества втулка изолирующая ОП-142А	№003/А от 07.01.2025г.	1	68
35	Паспорт клемма ПК	№1661 от 28.08.2025г.	1	69
36	Сертификат соответствия эмаль ПФ-115	№ RU C-RU.ПБ58.В.00737/22 с 25.02.2022 по 24.02.2027г.	3	70-72
37	АОСР Балластировка, выправка и рихтовка стрелочного перевода №9 и прилегающих жд путей	№ КЗ-МЖД-КИК-РД-25-20 от 10.12.2025г.	1	73
38	Исполнительная схема №20 Балластировка, выправка и рихтовка стрелочного перевода №9 и прилегающих жд путей	№ КЗ-МЖД-КИК-РД-25-20 от 10.12.2025г.	1	74
39	Паспорт щебень 20-40мм	№71 от 05.02.2025г.	2	75-76
40	Протокол испытания щебня	№52п от 27.01.2025г.	2	77-78
41	Акт технической готовности стрелочного перевода №9	№б/н от 15.12.2024г.	2	79-80

Составил:

Инженер ПТО

(фамилия, инициалы)

(подпись)

Принял:

(фамилия, инициалы)

(подпись)

ОГРН 1127747247704 ИНН 7709918820 КПП 770901001**ПРИКАЗ № 1-КЗ-ЖД****г. Москва****08 сентября 2025г.**

«О назначении ответственных лиц за производство строительных работ на объекте и за обеспечение контроля качества выполняемых работ»

Для обеспечения соблюдения нормативных требований и качественного выполнения работ в соответствии со СНиП 12-03-2001 «Безопасность труда в строительстве. Часть 1. Общие требования», Свод правил СП 48.13330.2019 «СНиП 12-01-2004. Организация строительства»

ПРИКАЗЫВАЮ:

1. Назначить ответственным руководителем за производство строительных работ на объекте: «**Модернизация железнодорожного пути и стрелочных переводов**» на территории АО «Коломенский завод», расположенного по адресу: Московская область, г. Коломна, ул. Партизан 42 Руководителя проекта Липатова Владислава Евгеньевича.
2. Общее руководство внутрипроизводственным контролем качества выполняемых строительно-монтажных работ и специальных работ, связанных с повышенной опасностью возложить на Руководителя проекта Липатова Владислава Евгеньевича.
3. Вышеуказанным лицам, ответственным за внутрипроизводственный контроль качества строительно-монтажных работ на объекте:
 - обеспечить выполнение всех нормативных требований контроля качества на всех рабочих местах.
4. Ответственным лицам по обеспечению контроля качества работ руководствоваться требованиями должностных инструкций и государственных нормативных документов.
5. Назначить ответственным лицом за выдачу наряд-допусков на объекте Руководителя проекта Липатова Владислава Евгеньевича.
6. Контроль за исполнением настоящего приказа оставляю за собой.

Генеральный директор
ООО «КиКГЕОСТРОЙ»:



_____/Кесслер Ю.Ф./

С приказом ознакомлен
Руководитель проекта
ООО «КиКГЕОСТРОЙ»:



_____/Липатов В.Е./

КиКГЕОСТРОЙ
K&KGEOSTROY

ООО «КиКГЕОСТРОЙ»

РФ, 109004, Москва, ул. Земляной вал 65

Тел.: +7 (495) 915-24-71

ОГРН 1127747247704 ИНН 7709918820 КПП 770901001

ПРИКАЗ № 5-КЗ-ЖД

г. Москва

08 сентября 2025г.

«О назначении ответственного
за строительный контроль»

В связи с производством строительно-монтажных работ на объекте: **«Модернизация железнодорожного пути и стрелочных переводов»** на территории АО «Коломенский завод», расположенного по адресу: Московская область, г. Коломна, ул. Партизан 42

ПРИКАЗЫВАЮ:

1. Возлагаю на себя ответственность по вопросам строительного контроля с правом подписи актов освидетельствования скрытых работ (АОСР).
Идентификационный номер в НРС НОСТРОЙ № С-77-118776.
2. Контроль за исполнением настоящего приказа оставляю за собой.

Генеральный Директор
ООО «КиКГЕОСТРОЙ»:



/Кесслер Ю.Ф./

ПРИКАЗ № 11

г. Москва

08 сентября 2025г.**О назначении ответственных лиц за производство строительных работ на объекте и за обеспечение контроля качества выполняемых работ**

Для обеспечения соблюдения нормативных требований и качественного выполнения работ в соответствии со СНиП 12-03-2001 «Безопасность труда в строительстве. Часть 1. Общие требования», Свод правил СП 48.13330.2019 «СНиП 12-01-2004. Организация строительства»

ПРИКАЗЫВАЮ:

1. Назначить ответственным руководителем за производство строительных работ на объекте: «Модернизация железнодорожного пути и стрелочных переводов» на территории АО «Коломенский завод», расположенного по адресу: Московская область, г. Коломна, ул. Партизан, 42, старшего прораба Шинкарева Михаила Владимировича.
2. Общее руководство внутрипроизводственным контролем качества выполняемых строительно-монтажных работ и специальных работ, связанных с повышенной опасностью возложить на заместителя руководителя проекта Коршакова Андрея Алексеевича.
3. Вышеуказанным лицам, ответственным за внутрипроизводственный контроль качества строительно-монтажных работ на объекте:
- обеспечить выполнение всех нормативных требований контроля качества на всех рабочих местах.
4. Ответственным лицам по обеспечению контроля качества работ руководствоваться требованиями должностных инструкций и государственных нормативных документов.
5. Назначить ответственным лицом за выдачу наряд-допусков на объекте старшего прораба Шинкарева Михаила Владимировича.
6. Контроль за исполнением настоящего приказа оставляю за собой.

Генеральный директор
ООО «ШЕЛПРОКК»:



/ Бусел Е.А. /

С приказом ознакомлены:

Заместитель руководителя проекта
ООО «ШЕЛПРОКК»:



/Коршаков А.А./

Старший прораб
ООО «ШЕЛПРОКК»:



/Шинкарев М.В./

ПРИКАЗ № 53

от 23.06.2025 года

**О назначении ответственного лица
за осуществление строительного
контроля**

В целях организации работы ООО «Проминжиниринг» в рамках исполнения договора № 01-КЗ от 09.11.2023 г. на осуществление функций Технического заказчика по объектам строительства и реконструкции на территории АО «Коломенский завод» по адресу: Московская обл., г. Коломна, ул. Партизан, д.42.

ПРИКАЗЫВАЮ:

1. Назначить ведущего инженера строительного контроля Дураева Владимира Юрьевича лицом, ответственным за выполнение функций строительного контроля со стороны ООО «Проминжиниринг» на объектах строительства и реконструкции на территории АО «Коломенский завод» и поручить выполнение следующих функций:

- Осуществление пооперационного контроля за ходом выполнения строительно-монтажных работ на строительной площадке, входного контроля рабочей документации, применяемых строительных материалов, изделий, конструкций, оборудования, в том числе проверку наличия документов качества на применяемые материалы, документы результатов лабораторных исследований;
- Контроль соблюдения правил складирования и хранения применяемых материалов, изделий, оборудования; проверку наличия на строительной площадке ответственного представителя лица, осуществляющего строительство, согласно приказов;
- Контроль наличия исполнительной документации;
- Участие в освидетельствовании выполненных работ (в том числе скрытых), конструкций (в том числе ответственных), участков инженерных сетей, подписание соответствующих актов;
- Проверка соблюдения требований нормативно-технической документации, рабочей документации, Градостроительного кодекса РФ; соблюдения требований по обеспечению требований безопасности в зоне проведения работ;
- Контроль ведения журналов производства работ и устранения подрядчиками замечаний технического надзора, других надзорных органов и эксплуатационных служб.

2. Приказ довести до Дураева В.Ю. под роспись.

Генеральный директор
ООО «Проминжиниринг»



К.Ю. Ковалев


Согласовано:
первый заместитель генерального директора
директор по юридическим вопросам



А.И. Султанбеков

А.С. Дмитриев

С приказом ознакомлен: «23» июня 2025

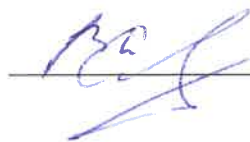

/В.Ю. Дураев/

ПРИКАЗ № 01/10

от 29 октября 2025 г.

г. Коломна

О назначении ответственных лиц для организации работ по объекту: «Модернизация железнодорожного пути и стрелочных переводов» на территории АО «Коломенский завод», расположенного по адресу: Московская область, г. Коломна, ул. Партизан 42».

В соответствии с требованиями СП 48.13330.2019 «Организация строительства», Приказ Минтруда России от 11.12.2020 № 883н «Об утверждении Правил по охране труда при строительстве, реконструкции и ремонте» СНиП 12-04-2002 «Безопасность труда в строительстве. Часть II Строительное производство», «Об утверждении Правил проведения земляных работ, установки временных ограждений, размещения временных объектов в городе Москве» № 299-ПП от 19.05.2015.

ПРИКАЗЫВАЮ:

1. Назначить – заместителя главного инженера **Аверкина Александра Васильевича** – ответственным лицом за ответственным за производство работ, пожарную безопасность, охрану труда, технику безопасности, экологическую безопасность, обеспечение безопасности движения поездов при производстве работ в непосредственной близости от ж.д. путей и в полосе отвода железной дороги.

2. **Аверкину А.В.** предоставляется право:

- подписывать от лица ООО «ЭлектроЭнергетика» акты освидетельствования скрытых работ, акты промежуточной приемки, акты и протоколы испытаний, накопительные ведомости, ведомости выполненных работ и иные документы организационно-технологической и исполнительной документации и т.д.;
- принимать и рассматривать рабочую документацию со штампом «В производство работ»;
- составлять и подписывать акты о выявленных недостатках, дефектные ведомости;
- получать документы, в том числе входящие письма;
- вести от имени ООО «ЭлектроЭнергетика» переписку, в том числе по электронной почте.

3. Назначить лицом, ответственным за электробезопасность при проведении работ **начальника участка Денисова Д.Н.**

3. **Аверкину А.В.** организовать:

- Производство строительно-монтажных работ в соответствии с проектной и рабочей документацией, ППР, строительными нормами и правилами, техническими условиями и другими нормативными документами;
- разработку совместно с подрядными организациями графиков выполнения совмещенных работ, обеспечивающих безопасные условия труда, обязательных для всех организаций и лиц на данной территории;
- постоянное соответствие технологических процессов строительно-монтажных и пуско-наладочных работ, рабочих мест, проходов и проездов требованиям норм и правил по охране труда, промышленной

безопасности, пожарной и электробезопасности, производственной санитарии, требованиям в области охраны окружающей среды, проектной документации (проектам производства работ) и принимать меры по устранению выявленных недостатков и нарушений;

➤ текущее производственное планирование, учет выполненных работ, составление и своевременное предоставление установленной отчетности, в том числе о производственной деятельности подрядных организаций;

➤ строительный контроль с целью оценки соответствия строительно-монтажных работ, возводимых конструкций и систем инженерно-технического обеспечения здания требованиям технических регламентов, проектной и рабочей документации;

➤ порядок согласованных действий с ответственными представителями Генподрядчика и Технического заказчика;

➤ в случае возникновения угрозы безопасности и здоровью работников прекратить работы и принять меры по устранению опасности, а при необходимости обеспечить эвакуацию людей в безопасное место.

4. Контроль за исполнением настоящего приказа оставляю за собой.

5. Настоящий приказ довести до лиц касающихся.

Генеральный директор
ООО «ЭлектроЭнергетика»



Воденников А.В.

Заместитель главного инженера



Аверкин А.В.

Начальник участка

Денисов Д.Н.

Приказ Минстроя от 16.05.2023 №344/пр		
Приложение № 3		
Объект капитального строительства «Модернизация железнодорожного пути и стрелочных переводов» на территории АО «Коломенский завод», расположенных по адресу Московская область, г. Коломна, ул. Партизан, д. 42		
(наименование объекта капитального строительства в соответствии с проектной документацией, почтовый или строительный адрес объекта капитального строительства)		
Застройщик АО "Коломенский Завод", 140408, Россия, Московская область, г. Коломна, ул. Партизан. Д.42.		
(полное и (или) сокращенное наименование, ОГРН, ИНН, место нахождения юридического лица, телефон/факс;		
ИНН 5022013517; ОГРН 1025002737242; тел. + 7(496) 613-89-85; факс +7(496) 613-80-66		
наименование, ОГРН, ИНН саморегулируемой организации, членом которой является указанное юридическое лицо (за исключением случаев, когда членство в саморегулируемых организациях в области инженерных изысканий, архитектурно-строительного проектирования, строительства, реконструкции, капитального ремонта объектов капитального строительства не требуется);		
Технический заказчик ООО "Проминжиниринг", 107140, г. Москва, Русаковская ул. дом 13, помещение ХХ-4,ОГРН 1147748139406,		
(полное и (или) сокращенное наименование, ОГРН, ИНН, место нахождения юридического лица, телефон/факс;		
ИНН 7734001650; тел. + 7(495) 909-93-48. Ассоциация строителей "Саморегулируемая организация "Строительные допуски", № СРО-С-187-26012010 от 11.03.2025 г., ИНН 7714322214, ОГРН 1097799011045		
наименование, ОГРН, ИНН саморегулируемой организации, членом которой является указанное юридическое лицо (за исключением случаев, когда членство в саморегулируемых организациях в области инженерных изысканий, архитектурно-строительного проектирования, строительства, реконструкции, капитального ремонта объектов капитального строительства не требуется);		
Лицо, осуществляющее строительство, реконструкцию, капитальный ремонт ООО «КиКГЕОСТРОЙ», ОГРН 1127747247704, ИНН 7709918820, 109004, Г.МОСКВА, УЛ. ЗЕМЛЯНОЙ ВАЛ, Д.65, КВ.59		
(полное и (или) сокращенное наименование, ОГРН, ИНН, место нахождения юридического лица, телефон/факс;		
тел. +7 (495) 915-24-71, член саморегулируемой ассоциации СРО «МАС» регистрационный номер СРО-С-148-24122009		
наименование, ОГРН, ИНН саморегулируемой организации, членом которой является указанное юридическое лицо (за исключением случаев, когда членство в саморегулируемых организациях в области инженерных изысканий, архитектурно-строительного проектирования, строительства, реконструкции, капитального ремонта объектов капитального строительства не требуется);		
Лицо, осуществляющее подготовку проектной документации		
(полное и (или) сокращенное наименование, ОГРН, ИНН, место нахождения юридического лица, телефон/факс;		
наименование, ОГРН, ИНН саморегулируемой организации, членом которой является указанное юридическое лицо (за исключением случаев, когда членство в саморегулируемых организациях в области инженерных изысканий, архитектурно-строительного проектирования, строительства, реконструкции, капитального ремонта объектов капитального строительства не требуется);		
Лицо, осуществляющее строительство, выполнившее работы, подлежащие освидетельствованию: ООО «ШЕЛПРОКК», ОГРН 1237700462427, ИНН 9726048866, 117535, Г.МОСКВА, МУНИЦИПАЛЬНЫЙ ОКРУГ ЧЕРТАНОВО ЮЖНОЕ, ПРОЕЗД 3-Й ДОРОЖНЫЙ, Д. 6, К. 2, член саморегулируемой ассоциации «Архитектурное наследие», регистрационный номер СРО-С-230-07092010		
ООО «ЭлектроЭнергетика», ОГРН 1175074004698, ИНН 5037011400, 142281, Московская обл., г. Протвино, Кременковское ш., д. 5, член саморегулируемой ассоциации «Объединение Специализированных Организаций Профессиональные Строители», регистрационный номер СРО-С-219-21042010		
(фамилия, имя, отчество, адрес места жительства, ОГНИП, ИНН индивидуального предпринимателя, наименование, ОГРН, ИНН, место нахождения юридического лица, телефон/факс, наименование, ОГРН, ИНН саморегулируемой организации, членом которой является)		
АКТ освидетельствования скрытых работ		
№	КЗ-МЖД-КИК-РД-25-16	05 декабря 2025 г.
(дата составления акта)		
Представитель застройщика, технического заказчика, лица, ответственного за эксплуатацию здания, сооружения, или регионального оператора по вопросам строительного контроля		
(должность (при наличии), фамилия, инициалы, идентификационный номер в национальном реестре специалистов в области строительства (за исключением случаев, когда членство в саморегулируемых организациях в области строительства, реконструкции, капитального ремонта объектов капитального строительства не требуется), реквизиты распорядительного документа, подтверждающего полномочия, с указанием полного и (или) сокращенного наименования, ОГРН, ИНН, места нахождения юридического лица (в случае осуществления строительного контроля на основании договора с застройщиком или техническим заказчиком)		
Представитель застройщика, технического заказчика, лица, ответственного за эксплуатацию здания, сооружения, или регионального оператора по вопросам строительного контроля Ведущий инженер строительного контроля ООО "Проминжиниринг" Дураев В.Ю., приказ № 53 от 23.06.2025 г.		
(должность (при наличии), фамилия, инициалы, идентификационный номер в национальном реестре специалистов в области строительства (за исключением случаев, когда членство в саморегулируемых организациях в области строительства, реконструкции, капитального ремонта объектов капитального строительства не требуется), реквизиты распорядительного документа, подтверждающего полномочия, с указанием полного и (или) сокращенного наименования, ОГРН, ИНН, места нахождения юридического лица (в случае осуществления строительного контроля на основании договора с застройщиком или техническим заказчиком)		
Представитель лица, осуществляющего строительство, реконструкцию, капитальный ремонт Руководитель проекта ООО «КиКГЕОСТРОЙ» Липатов В. Е. приказ № 1-КЗ-ЖД от 08.09.2025г.		
(должность (при наличии), фамилия, инициалы, реквизиты распорядительного документа, подтверждающего полномочия)		
Представитель лица, осуществляющего строительство, реконструкцию, капитальный ремонт, по вопросам строительного контроля Генеральный директор ООО «КиКГЕОСТРОЙ» Кесслер Ю.Ф., приказ №5-КЗ-ЖД от 08.09.2025г., идентификационный номер НОСТРОЙ С-77-118776		
(должность (при наличии), фамилия, инициалы, идентификационный номер в национальном реестре специалистов в области строительства (за исключением случаев, когда членство в саморегулируемых организациях в области строительства, реконструкции, капитального ремонта объектов капитального строительства не требуется), реквизиты распорядительного документа, подтверждающего полномочия)		
Представитель лица, осуществляющего подготовку проектной документации (в случае привлечения застройщиком лица, осуществляющего подготовку проектной документации, для проверки соответствия выполняемых работ проектной документации согласно части 2 статьи 53 Градостроительного кодекса Российской Федерации)		
(должность (при наличии), фамилия, инициалы, реквизиты распорядительного документа, подтверждающего полномочия, с указанием полного и (или) сокращенного наименования, ОГРН, ИНН, места нахождения юридического лица (в случае осуществления авторского надзора лицом, не являющимся разработчиком проектной документации), полное и (или) сокращенное наименование, ОГРН, ИНН саморегулируемой организации, членом которой является указанное юридическое лицо, индивидуальный предприниматель (за исключением случаев, когда членство в саморегулируемых организациях в области инженерных изысканий, архитектурно-строительного проектирования, строительства, реконструкции, капитального ремонта объектов капитального строительства не требуется)		

Представитель лица, выполнившего работы, подлежащие освидетельствованию (в случае выполнения работ по договорам о строительстве, реконструкции, капитальном ремонте объектов капитального строительства, заключённым с иными лицами)

1. Старший прораб ООО «ШЕЛПРОКК» Шинкарев М.В., приказ №11 от 08.09.2025г.

2. Заместитель главного инженера ООО «ЭлектроЭнергетика» Аверкин А.В., приказ № 01/10 от 29.10.2025г.

(должность (при наличии), фамилия, инициалы, реквизиты распорядительного документа, подтверждающего полномочия, с указанием полного и (или) сокращенного наименования, ОГРН, ИНН, места нахождения юридического лица, фамилии, имени, отчества (последнее - при наличии), адреса места жительства, ОГРНИП, ИНН индивидуального предпринимателя)

произвели осмотр работ, выполненных:

ООО "ШЕЛПРОКК", ООО "ЭлектроЭнергетика"

(наименование лица, выполнившего работы, подлежащие освидетельствованию)

и составили настоящий акт о нижеследующем:

1. К освидетельствованию предъявлены следующие работы:

Демонтаж стрелочного перевода №9 и прилегающих жд путей

(наименование скрытых работ)

2. Работы выполнены по проектной документации

КЗ-МЖД-КИК-РД-25 «Модернизация железнодорожного пути и стрелочных переводов» на территории АО «Коломенский завод», расположенного по адресу: Московская область, г. Коломна, ул. Партизан 42, Ведомость объемов работ Приложение №2 к Договору №5-КЗ

(номер, другие реквизиты чертежа, наименование проектной и/или рабочей документации, сведения о лицах, осуществляющих подготовку раздела проектной и/или рабочей документации)

3. При выполнении работ применены

-

(Наименование строительных материалов (изделий), реквизиты сертификатов и/или других документов, подтверждающих их качество и безопасность, в случае если необходимо указывать более 5 документов, указывается ссылка на их реестр, который является неотъемлемой частью акта)

4. Предъявлены документы, подтверждающие соответствие работ предъявляемым к ним требованиям:

Исполнительная схема №16. Демонтаж стрелочного перевода №9 и прилегающих жд путей – 1 лист.

(Исполнительные схемы и чертежи, результаты экспертиз, обследований, лабораторных и иных испытаний выполненных работ, проведенных в процессе строительного контроля)

5. Даты:

начала работ

05 декабря 2025г.

окончания работ

05 декабря 2025г.

6. Работы выполнены в соответствии с документами:

КЗ-МЖД-КИК-РД-25 «Модернизация железнодорожного пути и стрелочных переводов» на территории АО «Коломенский завод», расположенного по адресу: Московская область, г. Коломна, ул. Партизан 42, Ведомость объемов работ Приложение №2 к Договору №5-КЗ, СП 37.13330.2012 «Промышленный транспорт», СП 119.13330.2017 «Железные дороги колеи 1520 мм», СП 238.1326000.2015 «Железнодорожный путь»

(наименования и структурные единицы технических регламентов, иных нормативных правовых актов, разделы проектной и/или рабочей документации)

7. Разрешается производство последующих работ:

Выемка загрязненного балласта под стрелочный перевод №9 и прилегающих жд путей

(наименование работ, строительных конструкций, участков сетей инженерно-технического обеспечения)

Дополнительные сведения

Акт составлен в

4-х

экземплярах (в случае заполнения акта на бумажном носителе).

Приложения :

Документы, указанные в пунктах 3 и 4 настоящего акта.

(исполнительные схемы и чертежи, результаты экспертиз, обследований, лабораторных и иных испытаний)

Представитель застройщика, технического заказчика, лица, ответственного за эксплуатацию здания, сооружения, или регионального оператора по вопросам строительного контроля

(фамилия, инициалы)

(подпись)

Представитель застройщика, технического заказчика, лица, ответственного за эксплуатацию здания, сооружения, или регионального оператора по вопросам строительного контроля

Ведущий инженер строительного контроля ООО "Проминжиниринг" Дураев В.Ю.

(фамилия, инициалы)

(подпись)

Представитель лица, осуществляющего строительство, реконструкцию, капитальный ремонт

Руководитель проекта ООО «КиКГЕОСТРОЙ» Липатов В. Е.

(фамилия, инициалы)

(подпись)

Представитель лица, осуществляющего строительство, реконструкцию, капитальный ремонт, по вопросам строительного контроля

Генеральный директор ООО «КиКГЕОСТРОЙ» Кесслер Ю.Ф.

(фамилия, инициалы)

(подпись)

Представитель лица, осуществляющего подготовку проектной документации (в случае осуществления авторского надзора)

(фамилия, инициалы)

(подпись)


Представитель лица, выполнившего работы, подлежащие освидетельствованию (в случае выполнения работ по договорам о строительстве, реконструкции, капитальном ремонте объектов капитального строительства, заключённым с иными лицами)

1. Старший прораб ООО «ШЕЛПРОКК» Шинкарев М.В.

2. Заместитель главного инженера ООО «ЭлектроЭнергетика» Аверкин А.В.

(фамилия, инициалы)

(подпись)

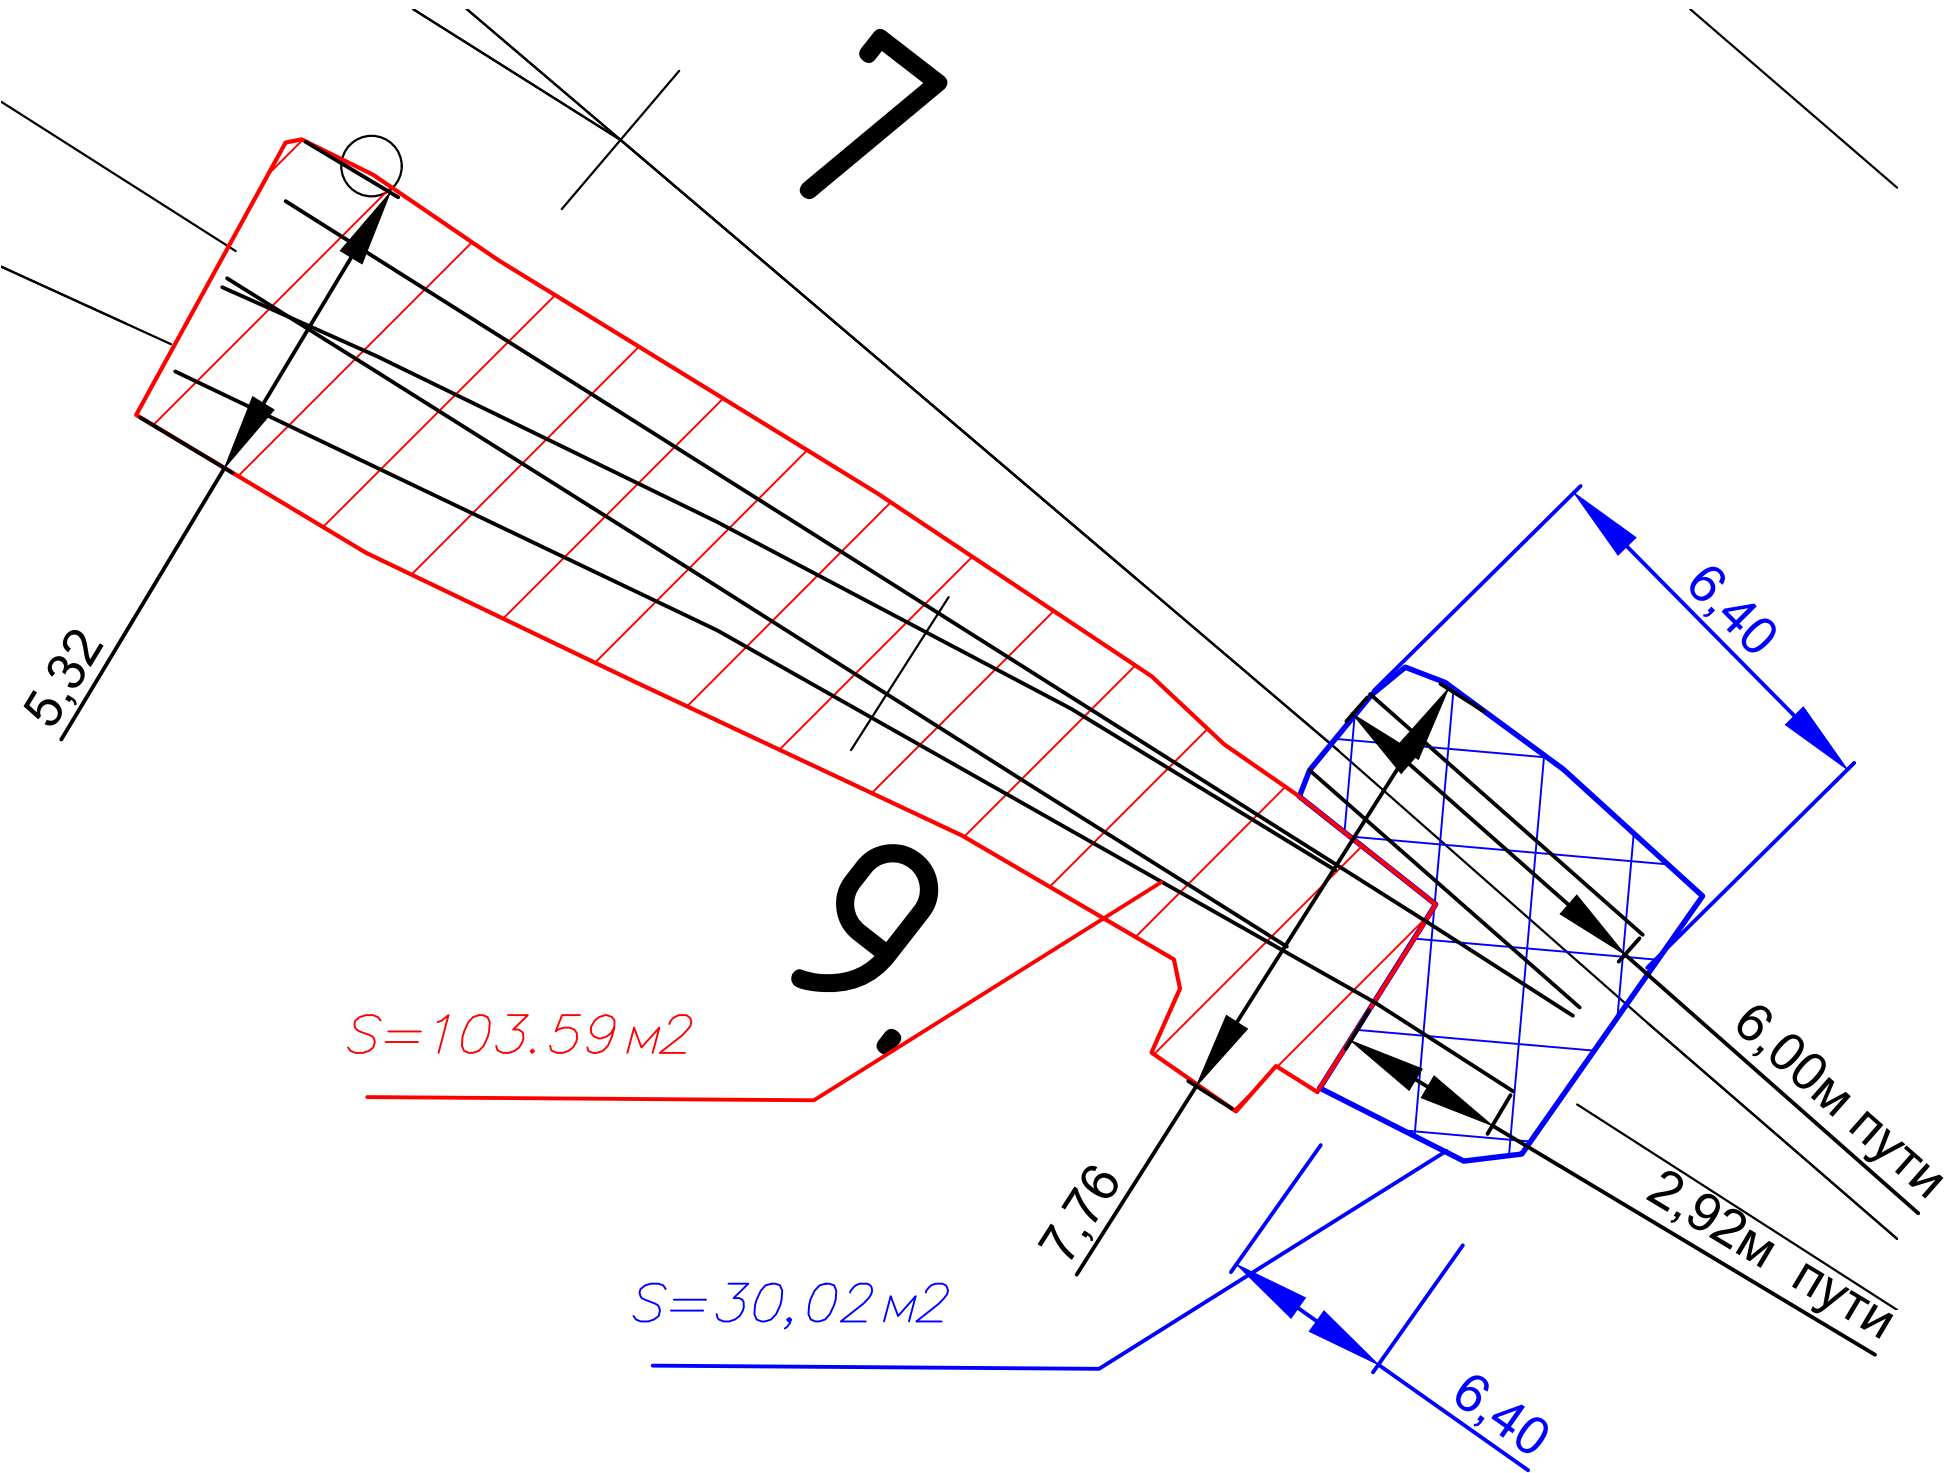

Каталог координат участка работ

№ п.п.	X, м	У, м	Н, м	Примечание
1	394588.369	2270348.989	110.22	
2	394592.411	2270344.914	110.20	
3	394606.614	2270328.060	110.08	
4	394602.581	2270324.690	110.11	
5	394588.732	2270342.272	110.21	
6	394585.593	2270347.303	110.17	

Ведомость объемов работ по демонтажу стрелочного перевода №9

№ п.п.	Наименование	Количество	Примечание
2	Демонтаж стрелочного перевода	1 комплект	8.85т
4	Демонтаж деревянных брусьев	15	1,50т
5	Демонтаж деревянных шпал	49	3.92т

Ведомость объемов работ по демонтажу прилегающий путей

№ п.п.	Наименование	Количество	Примечание
1	Демонтаж деревянных шпал	15	1.2т
2	Демонтаж рельсов 2*(2.92+6.00)=17.84м	17.84м	0.93т

Условные обозначения:

— граница работ

Примечание:

- Измерения выполнялись тахеометром Sokkia CX105 №GS0496; Свидетельство о поверке: СИ №С-ЕВЕ/25-06-2025/442628234 действительно до 24.06.2026г;
- Линейные размеры даны в метрах;

					2025	КЗ-МЖД-КИК-РД-25			
						«Модернизация железнодорожного пути и стрелочных переводов» на территории АО «Коломенский завод», расположенного по адресу: Московская область, г. Коломна, ул. Партизан 42			
Изм.	Кол.	Лист	№ док.	Подпись	Дата	Ремонт и обустройство СП9 и прилегающих жд путей	Стадия	Лист	Листов
Руководитель проекта				Липатов В.И.	05.12		ИД	1	1
Старший прораб				Шинкарев М.В.	05.12				
Зам. глав. инж.				Аверкин А.В.	05.12	Исполнительная схема №16 Демонтаж стрелочного перевода №9 и прилегающих жд путей	ООО "ЭлектроЭнергетика"		

Объект капитального строительства *«Модернизация железнодорожного пути и стрелочных переводов» на территории АО «Коломенский завод», расположенных по адресу Московская область, г. Коломна, ул. Партизан, д. 42*

(наименование объекта капитального строительства в соответствии с проектной документацией, почтовый или строительный адрес объекта капитального строительства)

Застройщик

АО "Коломенский Завод", 140408, Россия, Московская область, г. Коломна, ул. Партизан. Д.42.

(полное и (или) сокращенное наименование, ОГРН, ИНН, место нахождения юридического лица, телефон/факс;

ИНН 5022013517; ОГРН 1025002737242; тел. + 7(496) 613-89-85; факс +7(496) 613-80-66

наименование, ОГРН, ИНН саморегулируемой организации, членом которой является указанное юридическое лицо (за исключением случаев, когда членство в саморегулируемых организациях в области инженерных изысканий, архитектурно-строительного проектирования, строительства, реконструкции, капитального ремонта объектов капитального строительства не требуется);

Технический заказчик

ООО "Проминжиниринг", 107140, г. Москва, Русаковская ул. дом 13, помещение ХХ-4,ОГРН 1147748139406,

(полное и (или) сокращенное наименование, ОГРН, ИНН, место нахождения юридического лица, телефон/факс;

ИНН 7734001650; тел. + 7(495) 909-93-48. Ассоциация строителей "Саморегулируемая организация

"Строительные допуски", № СРО-С-187-26012010 от 11.03.2025 г., ИНН 7714322214, ОГРН 1097799011045

наименование, ОГРН, ИНН саморегулируемой организации, членом которой является указанное юридическое лицо (за исключением случаев, когда членство в саморегулируемых организациях в области инженерных изысканий, архитектурно-строительного проектирования, строительства, реконструкции, капитального ремонта объектов капитального строительства не требуется);

Лицо, осуществляющее строительство, реконструкцию, капитальный ремонт

ООО «КиКГЕОСТРОЙ», ОГРН 1127747247704, ИНН 7709918820, 109004, Г.МОСКВА, УЛ. ЗЕМЛЯНОЙ ВАЛ, Д.65, КВ.59

(полное и (или) сокращенное наименование, ОГРН, ИНН, место нахождения юридического лица, телефон/факс;

тел. +7 (495) 915-24-71, член саморегулируемой ассоциации СРО «МАС» регистрационный номер СРО-С-148-24122009

наименование, ОГРН, ИНН саморегулируемой организации, членом которой является указанное юридическое лицо (за исключением случаев, когда членство в саморегулируемых организациях в области инженерных изысканий, архитектурно-строительного проектирования, строительства, реконструкции, капитального ремонта объектов капитального строительства не требуется);

Лицо, осуществляющее подготовку проектной документации

(полное и (или) сокращенное наименование, ОГРН, ИНН, место нахождения юридического лица, телефон/факс;

наименование, ОГРН, ИНН саморегулируемой организации, членом которой является указанное юридическое лицо (за исключением случаев, когда членство в саморегулируемых организациях в области инженерных изысканий, архитектурно-строительного проектирования, строительства, реконструкции, капитального ремонта объектов капитального строительства не требуется);

Лицо, осуществляющее строительство, выполнившее работы, подлежащие освидетельствованию:

ООО «ШЕЛПРОКК», ОГРН 1237700462427, ИНН 9726048866, 117535, Г.МОСКВА, МУНИЦИПАЛЬНЫЙ ОКРУГ ЧЕРТАНОВО

ЮЖНОЕ, ПРОЕЗД 3-Й ДОРОЖНЫЙ, Д. 6, К. 2, член саморегулируемой ассоциации «Архитектурное наследие»,

регистрационный номер СРО-С-230-07092010

ООО «ЭлектроЭнергетика», ОГРН 1175074004698, ИНН 5037011400, 142281, Московская обл., г. Протвино, Кременковское ш., д. 5,

член саморегулируемой ассоциации «Объединение Специализированных Организаций Профессиональные Строители»,

регистрационный номер СРО-С-219-21042010

(фамилия, имя, отчество, адрес места жительства, ОГРНИП, ИНН индивидуального предпринимателя, наименование, ОГРН, ИНН, место нахождения юридического лица, телефон/факс, наименование, ОГРН, ИНН саморегулируемой организации, членом которой является)

АКТ

освидетельствования скрытых работ

№

КЗ-МЖД-КИК-РД-25-17

06 декабря 2025 г.

(дата составления акта)

Представитель застройщика, технического заказчика, лица, ответственного за эксплуатацию здания, сооружения, или регионального оператора по вопросам строительного контроля

(должность (при наличии), фамилия, инициалы, идентификационный номер в национальном реестре специалистов в области строительства (за исключением случаев, когда членство в саморегулируемых организациях в области строительства, реконструкции, капитального ремонта объектов капитального строительства не требуется), реквизиты распорядительного документа, подтверждающего полномочия, с указанием полного и (или) сокращенного наименования, ОГРН, ИНН, места нахождения юридического лица (в случае осуществления строительного контроля на основании договора с застройщиком или техническим заказчиком)

Представитель застройщика, технического заказчика, лица, ответственного за эксплуатацию здания, сооружения, или регионального оператора по вопросам строительного контроля

Ведущий инженер строительного контроля ООО "Проминжиниринг" Дураев В.Ю., приказ № 53 от 23.06.2025 г.

(должность (при наличии), фамилия, инициалы, идентификационный номер в национальном реестре специалистов в области строительства (за исключением случаев, когда членство в саморегулируемых организациях в области строительства, реконструкции, капитального ремонта объектов капитального строительства не требуется), реквизиты распорядительного документа, подтверждающего полномочия, с указанием полного и (или) сокращенного наименования, ОГРН, ИНН, места нахождения юридического лица (в случае осуществления строительного контроля на основании договора с застройщиком или техническим заказчиком)

Представитель лица, осуществляющего строительство, реконструкцию, капитальный ремонт

Руководитель проекта ООО «КиКГЕОСТРОЙ» Липатов В. Е. приказ № 1-КЗ-ЖД от 08.09.2025г.

(должность (при наличии), фамилия, инициалы, реквизиты распорядительного документа, подтверждающего полномочия)

Представитель лица, осуществляющего строительство, реконструкцию, капитальный ремонт, по вопросам строительного контроля

Генеральный директор ООО «КиКГЕОСТРОЙ» Кесслер Ю.Ф., приказ №5-КЗ-ЖД от 08.09.2025г., идентификационный номер

НОСТРОЙ С-77-118776

(должность (при наличии), фамилия, инициалы, идентификационный номер в национальном реестре специалистов в области строительства (за исключением случаев, когда членство в саморегулируемых организациях в области строительства, реконструкции, капитального ремонта объектов капитального строительства не требуется), реквизиты распорядительного документа, подтверждающего полномочия)

Представитель лица, осуществляющего подготовку проектной документации (в случае привлечения застройщиком лица, осуществляющего подготовку проектной документации, для проверки соответствия выполняемых работ проектной документации согласно части 2 статьи 53 Градостроительного кодекса Российской Федерации)

(должность (при наличии), фамилия, инициалы, реквизиты распорядительного документа, подтверждающего полномочия, с указанием полного и (или) сокращенного наименования, ОГРН, ИНН, места нахождения юридического лица (в случае осуществления авторского надзора лицом, не являющимся разработчиком проектной документации), полное и (или) сокращенное наименование, ОГРН, ИНН саморегулируемой организации, членом которой является указанное юридическое лицо, индивидуальный предприниматель (за исключением случаев, когда членство в саморегулируемых организациях в области инженерных изысканий, архитектурно-строительного проектирования, строительства, реконструкции, капитального ремонта объектов капитального строительства не требуется)

Представитель лица, выполнившего работы, подлежащие освидетельствованию (в случае выполнения работ по договорам о строительстве, реконструкции, капитальном ремонте объектов капитального строительства, заключённым с иными лицами)

1. Старший прораб ООО «ШЕЛПРОКК» Шинкарев М.В., приказ №11 от 08.09.2025г.

2. Заместитель главного инженера ООО «ЭлектроЭнергетика» Аверкин А.В., приказ № 01/10 от 29.10.2025г.

(должность (при наличии), фамилия, инициалы, реквизиты распорядительного документа, подтверждающего полномочия, с указанием полного и (или) сокращенного наименования, ОГРН, ИНН, места нахождения юридического лица, фамилии, имени, отчества (последнее - при наличии), адреса места жительства, ОГРНИП, ИНН индивидуального предпринимателя)

произвели осмотр работ, выполненных: ООО "ШЕЛПРОКК", ООО "ЭлектроЭнергетика"

(наименование лица, выполнившего работы, подлежащие освидетельствованию)

и составили настоящий акт о нижеследующем:

1. К освидетельствованию предъявлены следующие работы:

Выемка загрязненного балласта под стрелочный перевод №9 и прилегающие жд пути

(наименование скрытых работ)

2. Работы выполнены по проектной документации

КЗ-МЖД-КИК-РД-25 «Модернизация железнодорожного пути и стрелочных переводов» на территории АО «Коломенский завод», расположенного по адресу: Московская область, г. Коломна, ул. Партизан 42, Ведомость объемов работ Приложение №2 к Договору №5-КЗ

(номер, другие реквизиты чертежа, наименование проектной и/или рабочей документации, сведения о лицах, осуществляющих подготовку раздела проектной и/или рабочей документации)

3. При выполнении работ применены -

(Наименование строительных материалов (изделий), реквизиты сертификатов и/или других документов, подтверждающих их качество и безопасность, в случае если необходимо указывать более 5 документов, указывается ссылка на их реестр, который является неотъемлемой частью акта)

4. Предъявлены документы, подтверждающие соответствие работ предъявляемым к ним требованиям:

Исполнительная схема №17. Выемка загрязненного балласта под стрелочный перевод №9 и прилегающие жд пути – 1 лист.

(Исполнительные схемы и чертежи, результаты экспертиз, обследований, лабораторных и иных испытаний выполненных работ, проведенных в процессе строительного контроля)

5. Даты: начала работ 06 декабря 2025г.

окончания работ 06 декабря 2025г.

6. Работы выполнены в соответствии с документами: КЗ-МЖД-КИК-РД-25 «Модернизация железнодорожного пути и стрелочных переводов» на территории АО «Коломенский завод», расположенного по адресу: Московская область, г. Коломна, ул. Партизан 42, Ведомость объемов работ Приложение №2 к Договору №5-КЗ, СП 37.13330.2012 «Промышленный транспорт», СП 119.13330.2017 «Железные дороги колеи 1520 мм», СП 238.1326000.2015 «Железнодорожный путь»

(наименования и структурные единицы технических регламентов, иных нормативных правовых актов, разделы проектной и/или рабочей документации)

7. Разрешается производство последующих работ:

Устройство щебеночного балласта под стрелочный перевод №9 и прилегающие жд пути

(наименование работ, строительных конструкций, участков сетей инженерно-технического обеспечения)

Дополнительные сведения

Акт составлен в 4-х экземплярах (в случае заполнения акта на бумажном носителе).

Приложения :

Документы, указанные в пунктах 3 и 4 настоящего акта.

(исполнительные схемы и чертежи, результаты экспертиз, обследований, лабораторных и иных испытаний)

Представитель застройщика, технического заказчика, лица, ответственного за эксплуатацию здания, сооружения, или регионального оператора по вопросам строительного контроля

(фамилия, инициалы) (подпись)

Представитель застройщика, технического заказчика, лица, ответственного за эксплуатацию здания, сооружения, или регионального оператора по вопросам строительного контроля

Ведущий инженер строительного контроля ООО "Проминжиниринг" Дураев В.Ю.

(фамилия, инициалы) (подпись)

Представитель лица, осуществляющего строительство, реконструкцию, капитальный ремонт

Руководитель проекта ООО «КиКГЕОСТРОЙ» Липатов В. Е.

(фамилия, инициалы) (подпись)

Представитель лица, осуществляющего строительство, реконструкцию, капитальный ремонт, по вопросам строительного контроля

Генеральный директор ООО «КиКГЕОСТРОЙ» Кесслер Ю.Ф.

(фамилия, инициалы) (подпись)

Представитель лица, осуществляющего подготовку проектной документации (в случае осуществления авторского надзора)



(фамилия, инициалы) (подпись)

Представитель лица, выполнившего работы, подлежащие освидетельствованию (в случае выполнения работ по договорам о строительстве, реконструкции, капитальном ремонте объектов капитального строительства, заключённым с иными лицами)

1. Старший прораб ООО «ШЕЛПРОКК» Шинкарев М.В.

2. Заместитель главного инженера ООО «ЭлектроЭнергетика» Аверкин А.В.

(фамилия, инициалы) (подпись)

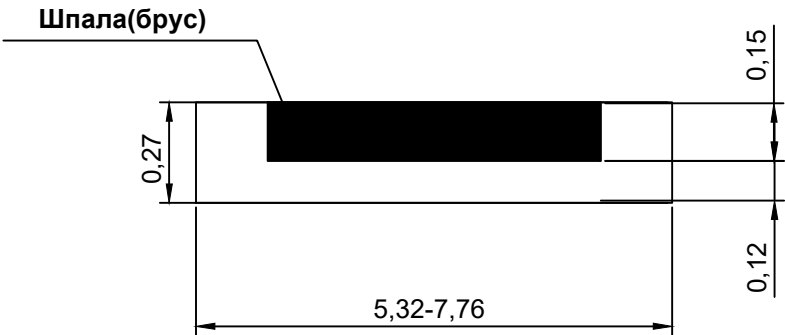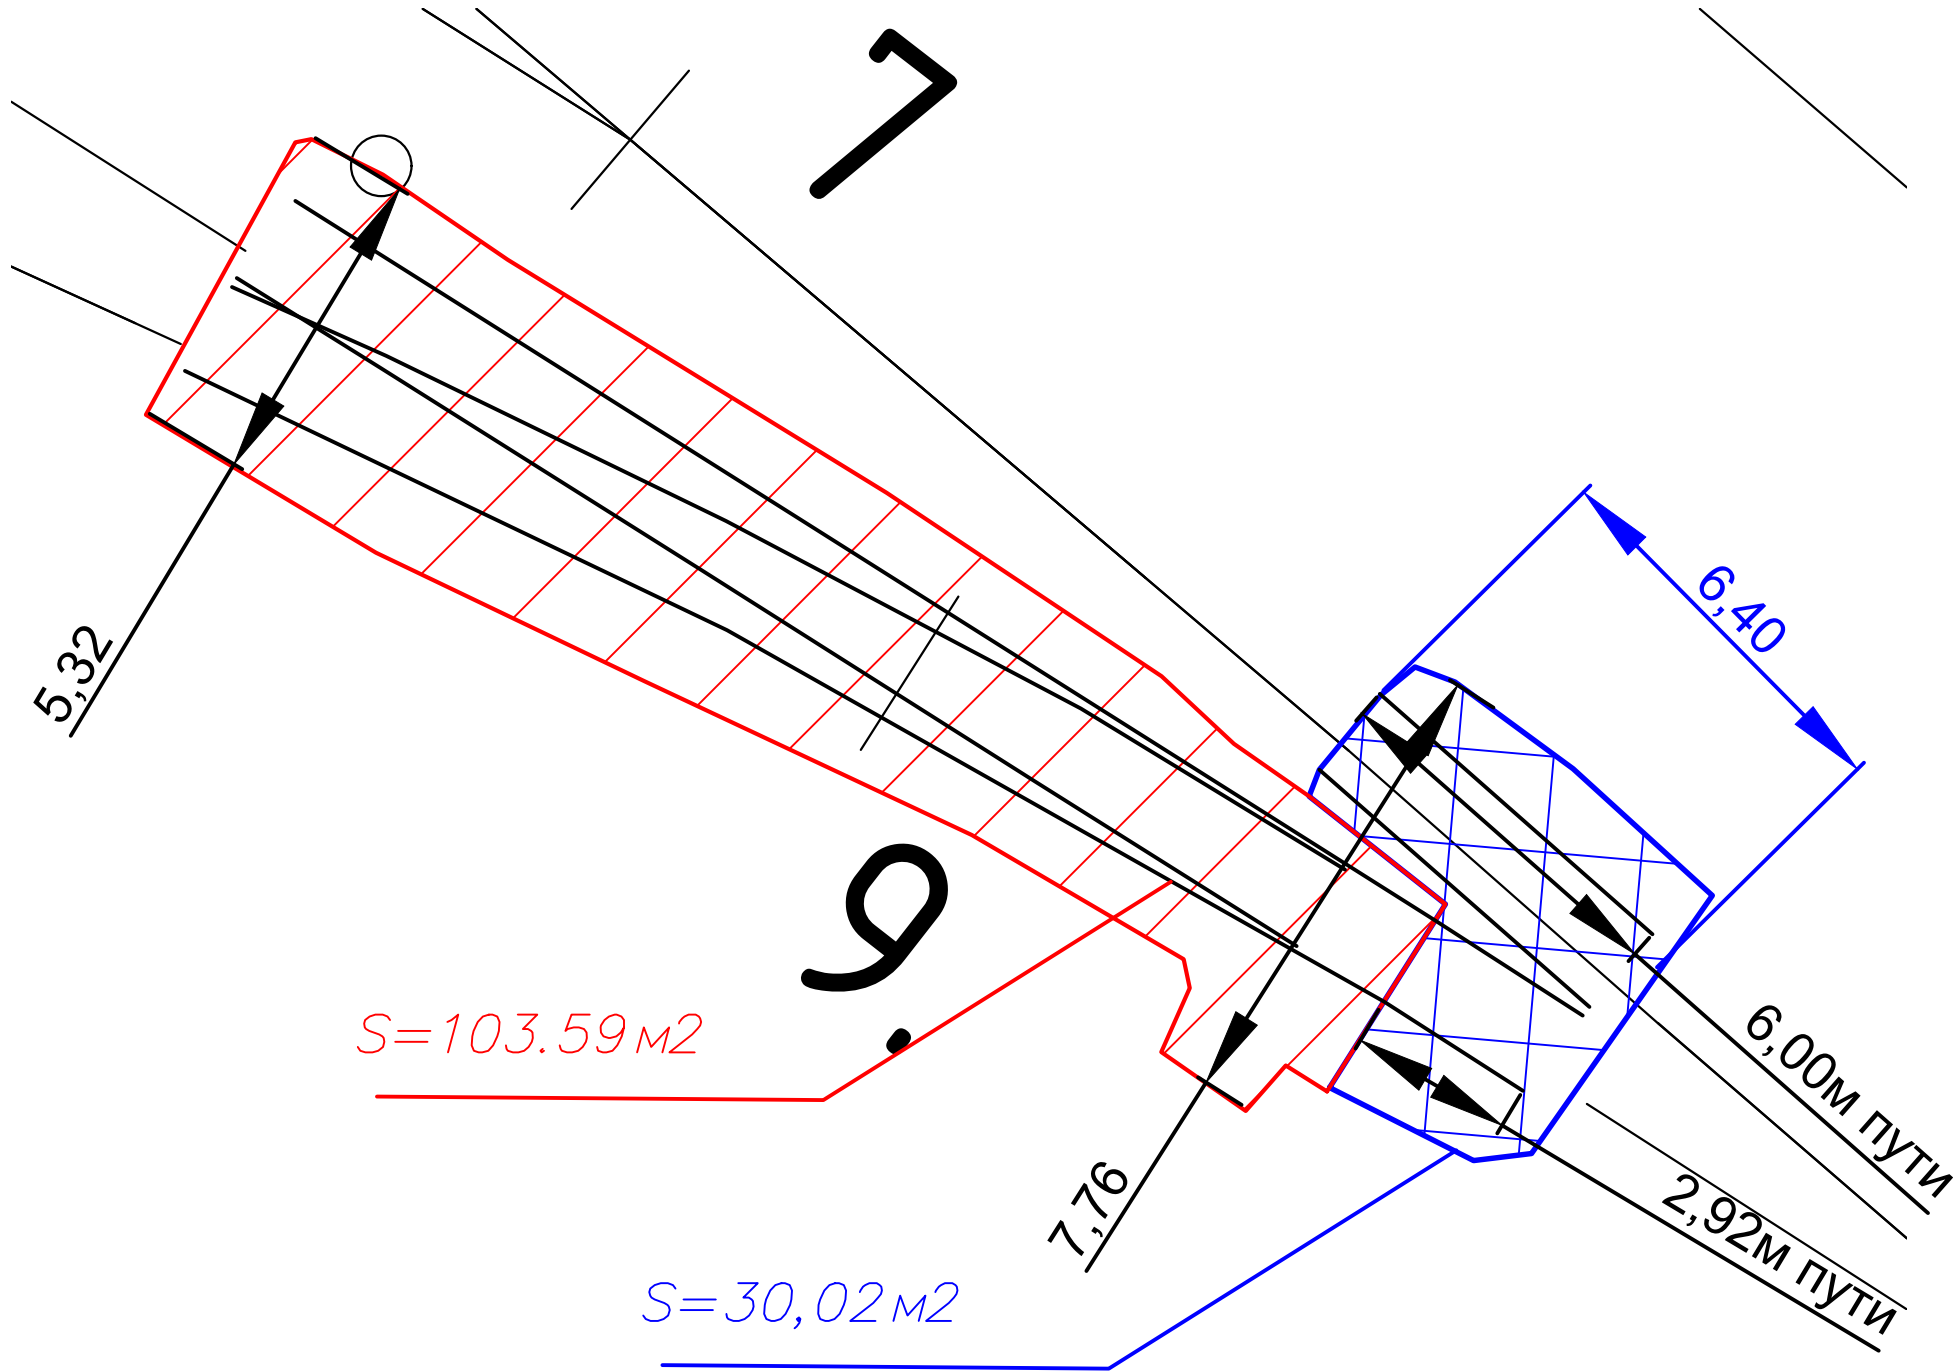

Ведомость объемов работ по выемке загрязненного балласта под стрелочный перевод №9

№ п.п.	Объем 15(пятнадцать) деревянных брусьев, Б м3 15*0.23*0.16*4.00=2.21м3	Объем 49(сорок девять) деревянных шпал, Ш м3 49*0.23*0.16*2.75=4.96м3	Площадь очистки, О м2	Глубина очистки(0.12м ниже нижней грани шпалы или бруса) Г, м 0.12+0.15(высота шпалы)=0.27м	Общий объем загрязненного щебня, V=Г*О-Ж-Б-Ш= 0.27*103.59-2.21-4.96=20.80м3	Примечание
1	2.21	4.96	103.59	0.27	20.80	

Ведомость объемов работ по выемке загрязненного балласта под прилегающие жд пути

№ п.п.	Объем 15 (пятнадцать) деверяных шпал, Д м3 15*0.3*0.23*2.75=1.52м3	Площадь очистки, О м2	Глубина очистки(0.12м ниже нижней грани шпалы или бруса) Г, м 0.12+0.15(высота шпалы)=0.27м	Общий объем загрязненного щебня, V=Г*О-Д= 0.27*30.02-1.52=6.59м3	Примечание
1	1.52	30.02	0.27	6.59	

Условные обозначения:

— — граница работ
б

Примечание:
1. Измерения выполнялись тахеометром Sokkia CX105 №GS0496; Свидетельство о поверке: СИ №С-ЕВЕ/25-06-2025/442628234 действительно до 24.06.2026г;
2. Линейные размеры даны в метрах;

					2025	КЗ-МЖД-КИК-РД-25			
						«Модернизация железнодорожного пути и стрелочных переводов» на территории АО «Коломенский завод», расположенного по адресу: Московская область, г. Коломна, ул. Партизан 42			
Изм.	Кол.	Лист	№ док.	Подпись	Дата	Ремонт и обустройство СП9 и прилежащих жд путей	Стадия	Лист	Листов
Руководитель проекта		Липатов В.И.			05.12		ИД	1	1
Старший прораб		Шинкарев М.В.			05.12				
Зам. глав. инж.		Аверкин А.В.			05.12	Исполнительная схема №17 Выемка загрязненного балласта под стрелочный перевод №9 и прилежащие жд пути	ООО "ЭлектроЭнергетика"		

Представитель лица, выполнившего работы, подлежащие освидетельствованию (в случае выполнения работ по договорам о строительстве, реконструкции, капитальном ремонте объектов капитального строительства, заключённым с иными лицами)

1. Старший прораб ООО «ШЕЛПРОКК» Шинкарев М.В., приказ №11 от 08.09.2025г.

2. Заместитель главного инженера ООО «ЭлектроЭнергетика» Аверкин А.В., приказ № 01/10 от 29.10.2025г.

(должность (при наличии), фамилия, инициалы, реквизиты распорядительного документа, подтверждающего полномочия, с указанием полного и (или) сокращенного наименования, ОГРН, ИНН, места нахождения юридического лица, фамилии, имени, отчества (последнее - при наличии), адреса места жительства, ОГРНИП, ИНН индивидуального предпринимателя)

произвели осмотр работ, выполненных: ООО "ШЕЛПРОКК", ООО "ЭлектроЭнергетика"

(наименование лица, выполнившего работы, подлежащие освидетельствованию)

и составили настоящий акт о нижеследующем:

1. К освидетельствованию предъявлены следующие работы:

Устройство щебеночного балласта под стрелочный перевод №9 и прилегающие жд пути

(наименование скрытых работ)

2. Работы выполнены по проектной документации

КЗ-МЖД-КИК-РД-25 «Модернизация железнодорожного пути и стрелочных переводов» на территории АО «Коломенский завод», расположенного по адресу: Московская область, г. Коломна, ул. Партизан 42, Ведомость объемов работ Приложение №2 к Договору №5-КЗ

(номер, другие реквизиты чертежа, наименование проектной и/или рабочей документации, сведения о лицах, осуществляющих подготовку раздела проектной и/или рабочей документации)

3. При выполнении работ применены

Щебень 20-40мм паспорт №71 от 05.02.2025г.

Протокол испытания №52п от 27.01.2025г., Заключение об степени уплотнении 06.12-1/25 от 06.12.2025г.

Заключение об степени уплотнении 06.12-2/25 от 06.12.2025г.

(Наименование строительных материалов (изделий), реквизиты сертификатов и/или других документов, подтверждающих их качество и безопасность, в случае если необходимо указывать более 5 документов, указывается ссылка на их реестр, который является неотъемлемой частью акта)

4. Предъявлены документы, подтверждающие соответствие работ предъявляемым к ним требованиям:

Исполнительная схема №18. Устройство щебеночного балласта под стрелочный перевод №9 и прилегающие жд пути– 1 лист.

(Исполнительные схемы и чертежи, результаты экспертиз, обследований, лабораторных и иных испытаний выполненных работ, проведенных в процессе строительного контроля)

5. Даты: начала работ 06 декабря 2025г.
окончания работ 06 декабря 2025г.

6. Работы выполнены в соответствии с документами: КЗ-МЖД-КИК-РД-25 «Модернизация железнодорожного пути и стрелочных переводов» на территории АО «Коломенский завод», расположенного по адресу: Московская область, г. Коломна, ул. Партизан 42, Ведомость объемов работ Приложение №2 к Договору №5-КЗ, СП 37.13330.2012 «Промышленный транспорт», СП 119.13330.2017 «Железные дороги колеи 1520 мм», СП 238.1326000.2015 «Железнодорожный путь»

(наименования и структурные единицы технических регламентов, иных нормативных правовых актов, разделы проектной и/или рабочей документации)

7. Разрешается производство последующих работ:

Укладка стрелочного перевода №9 и прилегающих жд путей

(наименование работ, строительных конструкций, участков сетей инженерно-технического обеспечения)

Дополнительные сведения

Акт составлен в 4-х экземплярах (в случае заполнения акта на бумажном носителе).

Приложения :

Документы, указанные в пунктах 3 и 4 настоящего акта.

(исполнительные схемы и чертежи, результаты экспертиз, обследований, лабораторных и иных испытаний)

Представитель застройщика, технического заказчика, лица, ответственного за эксплуатацию здания, сооружения, или регионального оператора по вопросам строительного контроля

(фамилия, инициалы)

(подпись)

Представитель застройщика, технического заказчика, лица, ответственного за эксплуатацию здания, сооружения, или регионального оператора по вопросам строительного контроля

Ведущий инженер строительного контроля ООО "Проминжиниринг" Дураев В.Ю.

(фамилия, инициалы)

(подпись)

Представитель лица, осуществляющего строительство, реконструкцию, капитальный ремонт

Руководитель проекта ООО «КиКГЕОСТРОЙ» Липатов В. Е.

(фамилия, инициалы)

(подпись)

Представитель лица, осуществляющего строительство, реконструкцию, капитальный ремонт, по вопросам строительного контроля

Генеральный директор ООО «КиКГЕОСТРОЙ» Кесслер Ю.Ф.

(фамилия, инициалы)

(подпись)

Представитель лица, осуществляющего подготовку проектной документации (в случае осуществления авторского надзора)

(фамилия, инициалы)

(подпись)



Представитель лица, выполнившего работы, подлежащие освидетельствованию (в случае выполнения работ по договорам о строительстве, реконструкции, капитальном ремонте объектов капитального строительства, заключённым с иными лицами)

1. Старший прораб ООО «ШЕЛПРОКК» Шинкарев М.В.

2. Заместитель главного инженера ООО «ЭлектроЭнергетика» Аверкин А.В.

(фамилия, инициалы)

(подпись)

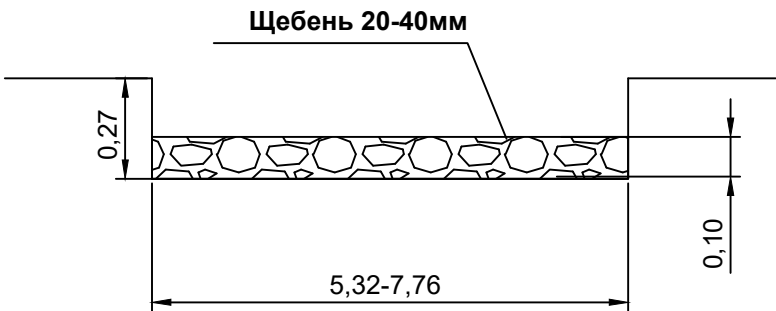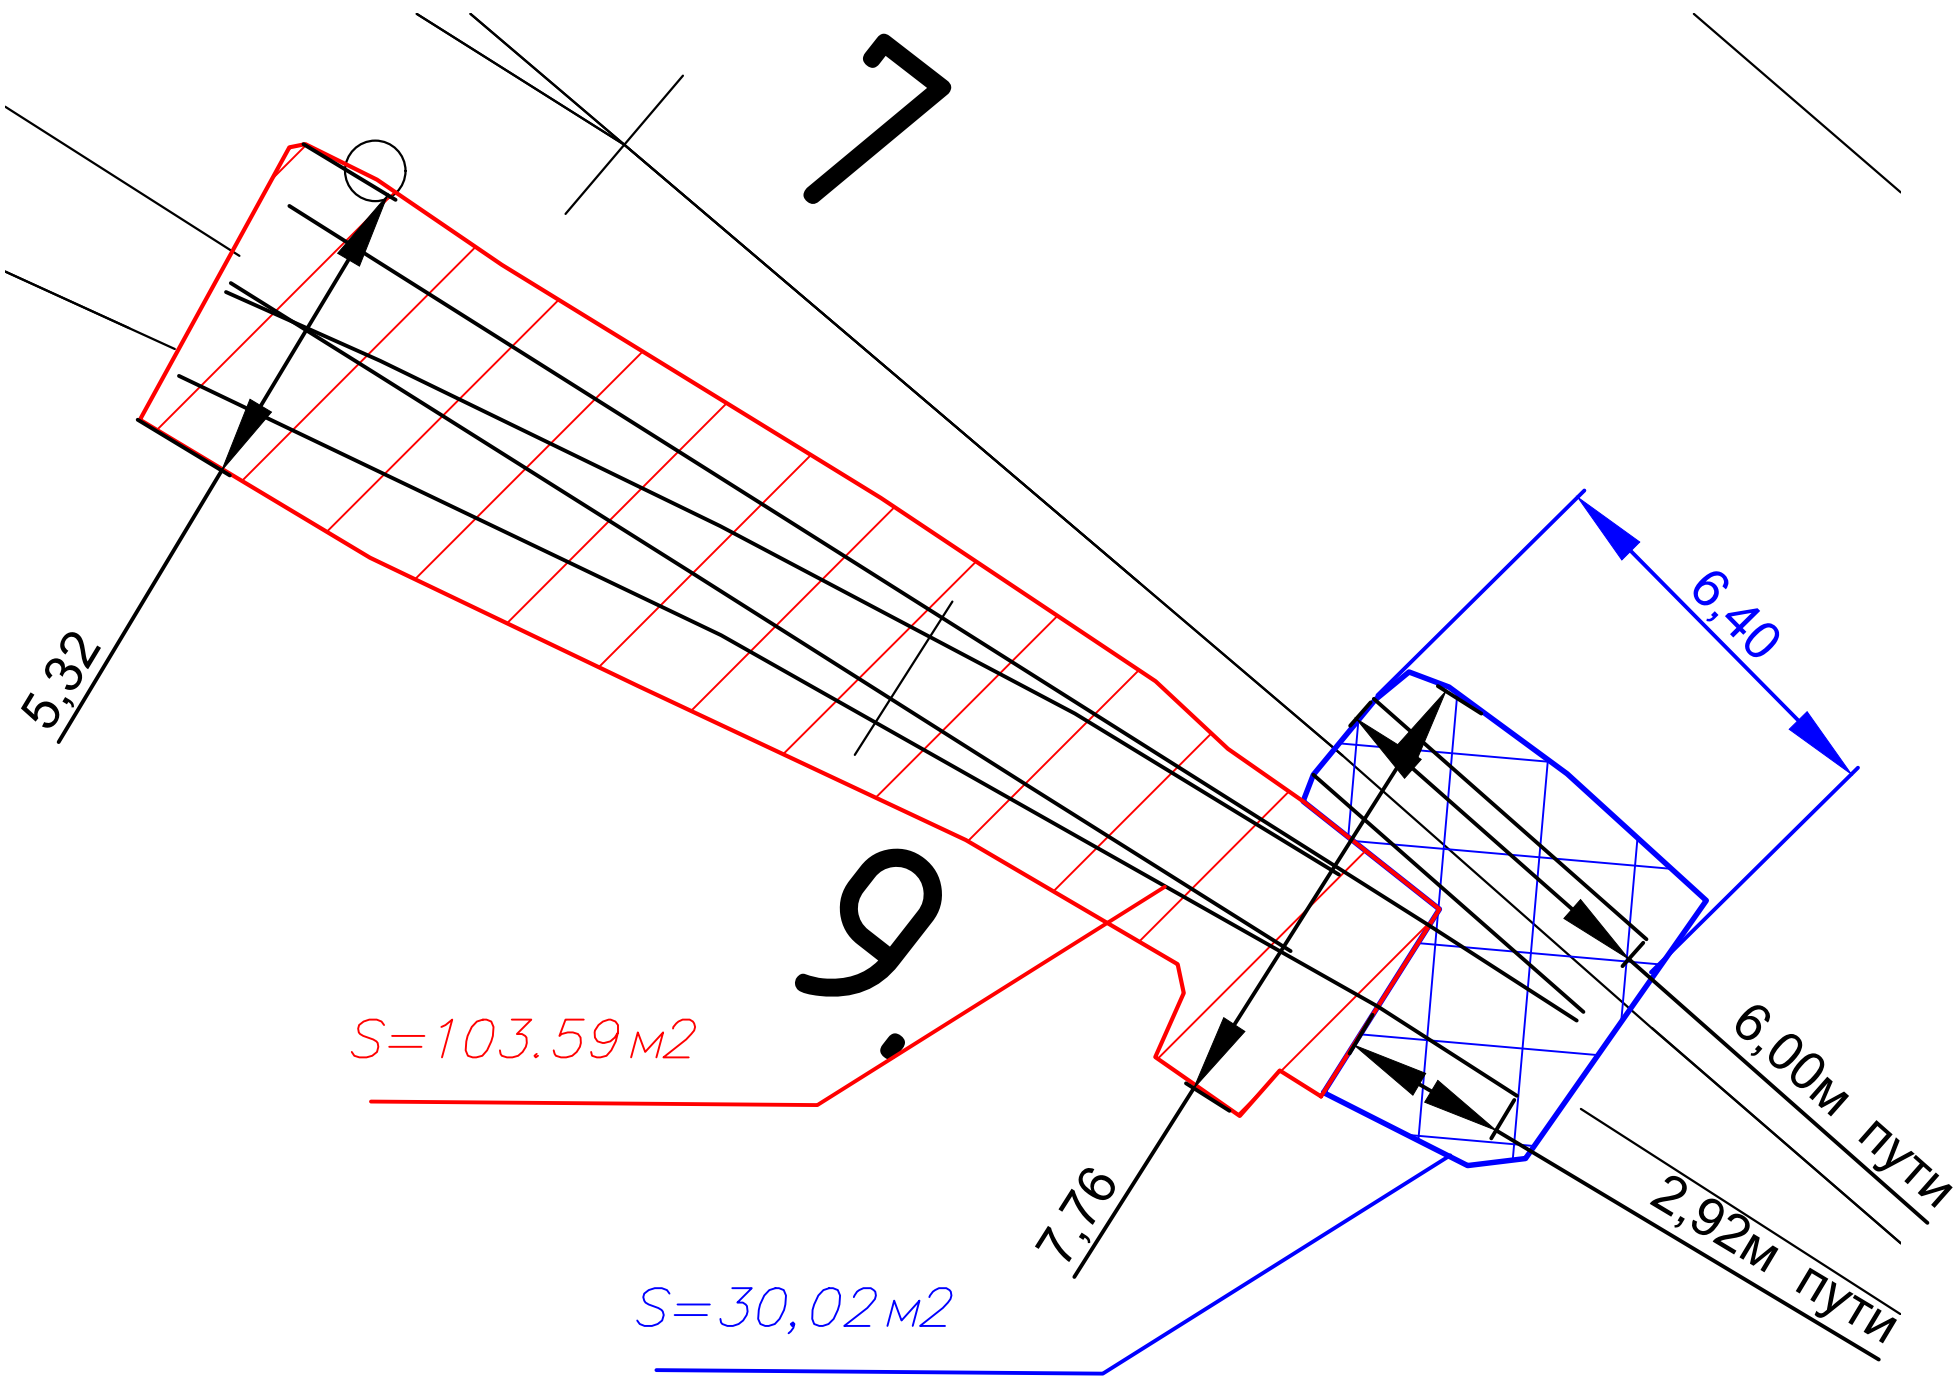

Ведомость объемов работ по устройству щебеночного основания стрелочного перевода №9

№ п.п.	Площадь основания, О м2	Высота щебеночного основания, В м	Общий объем щебня, V=Г*О=103.59*0.10=10.36м3	Примечание
1	103.59	Уплотнение грунта пневматическими трамбовками, группа грунтов: 1-2		
2	103.59	0.10	10.36	

Ведомость объемов работ по устройству щебеночного основания прилегающих путей


№ п.п.	Площадь основания, О м2	Высота щебеночного основания, В м	Общий объем щебня, V=Г*О=30.02*0.10=3.00м3	Примечание
1	30.02	Уплотнение грунта пневматическими трамбовками, группа грунтов: 1-2		
2	30.02	0.10	3.00	

Условные обозначения:

— граница работ

Примечание:
1. Измерения выполнялись тахеометром Sokkia CX105 №GS0496; Свидетельство о поверке: СИ №С-ЕВЕ/25-06-2025/442628234 действительно до 24.06.2026г;
2. Линейные размеры даны в метрах;

					2025	КЗ-МЖД-КИК-РД-25			
						«Модернизация железнодорожного пути и стрелочных переводов» на территории АО «Коломенский завод», расположенного по адресу: Московская область, г. Коломна, ул. Партизан 42			
Изм.	Кол.	Лист	№ док.	Подпись	Дата				
Руковод. проекта		Липатов В.И.			06.12	Ремонт и обустройство СП9 и прилежащих жд путей	Стадия	Лист	Листов
Старший прораб		Шинкарев М.В.			06.12		ИД	1	1
Зам. глав. инж.		Аверкин АВ			06.12				
						Исполнительная схема №18 Устройство щебеночного балласта под стрелочный перевод №9 и прилежащие жд пути	ООО "ЭлектроЭнергетика"		

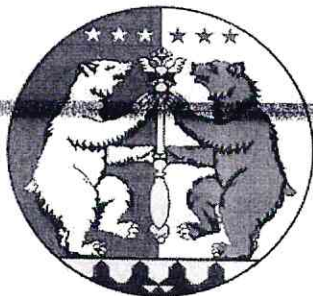

РОССИЙСКАЯ ФЕДЕРАЦИЯ

Акционерное общество
«ПАВЛОВСК НЕРУД»

396446 Воронежская обл., Павловский
р-он, с. Елизаветовка

№ РОСС RU.C-RU.04УЛС0.В00171\23
срок действия с 14.02.2023 г. по 13.02.2026 г.

1 КТК
25 м

ПАСПОРТ ПРОДУКЦИИ № 71

Выдан «05» февраля 2025 год

1. Щебень из плотных горных пород (гранитов) фракции свыше 20 до 40 мм
2. ГОСТ 8267-93 *Щебень гранитный фракции 20-40 мм*
3. *общество «Павловск Нефит»*

4. Дата отгрузки « 05 » 02 20 25 г. кол-во 1474-800 ТОНН

5. № партии 228275 № накладной 17 228275

6. Результаты лабораторных испытаний:

6.1 Зерновой состав:

Диаметр отверстий контрольных сит, мм	d наим.	0,5 (d наим. + D наиб.)	D наиб.	1,25 D наиб.
	20	30	40	50
Полные остатки на ситах, % по массе	93,5	59,0	9,7	0,0

6.2 Содержание:

6.2.1 зёрен пластинчатой и игольчатой формы	24,1	3 группа	%
6.2.2 пылевидных илистых и глинистых частиц	0,60	в том числе глины в комках	0,0 %
6.2.3 зёрен слабых пород		0,0	%
6.2.4 вредных компонентов:		см. приложение	
6.3 Марка щебня по дробимости		1400	
6.4 Марка щебня по истираемости		И1	
6.5 Марка щебня по морозостойкости		F300	
6.6 Насыпная плотность для перевода количества материала из ед. массы в объёмные			
1,36т/м ³			
6.7 Удельная эффективная активность радионуклидов (А эфф.)	229,58		Бк/кг
Первый класс использования (протокол № 52п от 27.01.2025г)			
ФБУЗ «Центр гигиены и эпидемиологии в Воронежской области»			
6.8 Устойчивость структуры щебня против распадов	0,27		%

6.2 Содержание:

Заключение: Щебень фракции от 20 до 40 мм соответствует требованию ГОСТ 8267-93

Мастер контрольный ОТК

Алпеева Е.А.

20кв.

Таблица 1

Наименование вредных компонентов и примесей	Требования ГОСТ 8267-93 приложение А	Фактические показатели
Аморфные разновидности диоксида кремния, растворимые в щелочах	Не более 50 ммоль/л	5,75 ммоль/л
Сульфаты и сульфиды в пересчёте на SO ₃	1,5% по массе	< 0,10 % по массе
Пирит	4 % по массе	< 0,02 % по массе
Породообразующие слюды и гидрослюды	15 % по объёму силикатов	3,25 %
Галогидные соединения	0,1 % по массе в пересчёте на ион хлора	0,03 %
Свободные волокна асбеста	0,25 % по массе	0,0% по массе
Уголь и древесные остатки	1% по массе	0,0% по массе
Оксиды и гидроксиды железа (магнетит, гетит, гематит и др.)	10 % по объёму каждого или их суммы не более 15 %	0,05 %

Контрольный мастер ОТК _____



Алпеева Е.А.

**ФЕДЕРАЛЬНАЯ СЛУЖБА ПО НАДЗОРУ В СФЕРЕ ЗАЩИТЫ
ПРАВ ПОТРЕБИТЕЛЕЙ И БЛАГОПОЛУЧИЯ ЧЕЛОВЕКА
ФЕДЕРАЛЬНОЕ БЮДЖЕТНОЕ УЧРЕЖДЕНИЕ ЗДРАВООХРАНЕНИЯ
«ЦЕНТР ГИГИЕНЫ И ЭПИДЕМИОЛОГИИ В ВОРОНЕЖСКОЙ ОБЛАСТИ»
ФИЛИАЛ ФЕДЕРАЛЬНОГО БЮДЖЕТНОГО УЧРЕЖДЕНИЯ ЗДРАВООХРАНЕНИЯ
«ЦЕНТР ГИГИЕНЫ И ЭПИДЕМИОЛОГИИ В ВОРОНЕЖСКОЙ ОБЛАСТИ» В ПАВЛОВСКОМ,
БОГУЧАРСКОМ, ВЕРХНЕМАМОНСКОМ РАЙОНАХ
ИСПЫТАТЕЛЬНАЯ ЛАБОРАТОРИЯ**

Юридический адрес и место осуществления деятельности ИЛ: 396422, Воронежская область, Павловский район, г. Павловск, ул. К.Готвальда, 12
Телефон/факс: 2-53-93, 2-57-64, 2-44-93
e-mail: pylves@mail.ru
ОКПО 01661844
ОГРН 1053600128889.
ИНН 3665049241
КПП 362002001

Уникальный номер записи об аккредитации в реестре аккредитованных лиц: РОСС RU.0001.510199



УТВЕРЖДАЮ:
Д.А. Рыбалко

Дата утверждения: 27.01.2025

ПРОТОКОЛ ИСПЫТАНИЙ
№52п от 27 января 2025г.

1. Наименование заказчика: АО «Павловск Неруд»
2. Адрес заказчика (юридический/фактический): Россия, Воронежская область, Павловский район, с. Елизаветовка
3. Наименование и описание объекта (образца) испытаний, дата изготовления (для продукции): щебень гранитный ГОСТ 8267-93; Упаковка: ПЭТ пакет; вес (объем) пробы для испытаний: 1 кг; партия 3300000 кг, дата выработки 19.01.2025 г.
4. Изготовитель (фирма, предприятие, организация): АО «Павловск Неруд», Россия, Воронежская область, Павловский район, с. Елизаветовка
страна: Россия
5. Место отбора: промплощадка, АО «Павловск Неруд»
6. Условия отбора, доставки: образец доставлен в печатном виде (печать АО «Павловск Неруд»), автотранспортом
Дата и время отбора: 23.01.2025г. с 09:40 до 10:00
ФИО, должность специалиста проводившего отбор: проба отобрана начальником ОТК АО «Павловск Неруд» Сладких Ольгой Николаевной
Условия доставки, ссылка на план и методы отбора: соответствуют НД
Дата и время доставки в ИЛ: 23.01.2025г. 11:10
7. Дополнительные сведения: Протокол (Акт) отбора от 23.01.2025 г. Проба отобрана в соответствии с нормативными документами. Основание: договор №152 от 20.01.2025 г Проба отобрана в соответствии с ГОСТ 30108-94 «Материалы и изделия строительные. Определение удельной эффективной активности естественных радионуклидов».
8. Код образца (пробы): ВР 52-05п

Протокол № 52 п

*Результаты отбора относятся к представленному заказчиком образцу, поэтому лаборатория не несет ответственности за стабильность отбора образца и достоверность информации, представленной в данных разделах протокола.

Результаты исследований (испытаний) /измерений относятся к представленному заказчиком образцу.

Протокол характеризует исключительно испытанный объект и не может быть частично воспроизведен без согласия ИЛ.

9. Средства измерений:

№ п/п	Наименование, тип	Заводской номер	Номер в Госреестре	№ свидетельства о поверке, протокола об аттестации	Срок действия
1	Установка спектрометрическая СКС-99 «Спутник»	748	18488-03	С-БМ/03-10-20243754353051	02.10.2025
2	Контрольный источник гамма-излучения типа ОИСН-22-4,5	20002	-	паспорт	18.08.2026

10. Условия проведения испытаний: соответствуют требованиям нормативных документов и приведены в технических записях лаборатории (ий)

11. Отклонения процедуры проведения испытания от стандартной процедуры, по методу испытаний: да или нет

12. Место проведения испытания:

(для измерений если они проводились не по адресу лаборатории)

Результаты испытаний

Санитарно-гигиеническое отделение ИЛ				
№ п/п	Определяемый показатель	Единицы измерения	Результаты испытаний	НД на методы испытаний
Образец поступил: 23.01.2025 г.				
Дата начала испытаний: 23.01.2025 г. Дата выдачи результата: 27.01.2025 г.				
1.	Цезий-137	Бк/кг	0,501±0,291	ГОСТ 30108-94 «Материалы и изделия строительные. Определение удельной эффективной активности естественных радионуклидов»
2.	Калий-40	Бк/кг	1204,7±759,3	
3.	Торий-232	Бк/кг	76,8±49,4	
4.	Радий-226	Бк/кг	82,79±63,55	
5.	Удельная эффективная активность	Бк/кг	229,58±105,14	
Испытания проводил(и): Вахнина Е.В. химик-эксперт муниципальной организации (ФИО, должность)				

Лицо ответственное за оформление протокола  Рязанцева Ю.В., документовед группы приема, кодирования, регистрации проб и выдачи результатов лабораторных исследований
(подпись)

Протокол завершен



Общество с ограниченной ответственностью
Лаборатория Инженерного Контроля



140000, М.О., г. Люберцы,
Проектируемый проезд 4296, д.4.
Тел.: (499) 390-42-96
e-mail: lik-m@list.ru
сайт: l-i-k.ru.

Аттестат аккредитации №РОСС.НПО.IL-00148 действителен до 11.12.2025.
Свидетельство об аттестации №729/25 действительно до 26.06.2028г.
Плотномер В1 (зав. № 414, аттестат № МКН-А-001-09-2025 от 10.09.25г.)



Утверждаю:
Начальник лаборатории ООО "ЛИК"
С.Н. Мецераков
_____ 2025 г.

ЗАКЛЮЧЕНИЕ № 06.12 - 1/25
о степени уплотнения

Заказчик: ООО "ЭлектроЭнергетика"

Дата работ: 6 декабря 2025 г.

Объект: «Модернизация железнодорожного пути и стрелочных переводов» на территории
АО «Коломенский завод», расположенного по адресу: Московская область, г.
Коломна, ул. Партизан 42.

Тип основания: Суглинок

Требуемый коэффициент уплотнения: 0,95

Таблица №1

Конструкция	Положение участка	Показание прибора				Коеф. Уплотнения	
		1	2	3	сред.	единичные	средний
1	2	3	4	5	6	7	8
Основание	Стрелочный перевод №9	21	20	22	21,0	0,95	0,95
		23	21	21	21,7	0,95	
		21	20	20	20,3	0,95	
		23	20	22	21,7	0,95	
		20	20	21	20,3	0,95	
		20	23	21	21,3	0,95	
		20	21	21	20,7	0,95	
		21	23	22	22,0	0,96	
		20	20	20	20,0	0,95	
		18	18	18	18,0	0,95	
		22	21	20	21,0	0,95	
		20	19	22	20,3	0,95	
		20	20	21	20,3	0,95	
		21	20	22	21,0	0,95	
		20	23	19	20,7	0,95	
		20	21	21	20,7	0,95	
		20	23	18	20,3	0,95	


Примечание: Испытания были проведены в соответствии с данными, предоставленными заказчиком.

Заключение: Коэффициент уплотнения соответствует требуемому

Испытания провел



А.А. Рожковский

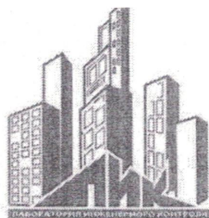

Общество с ограниченной ответственностью

Лаборатория Инженерного Контроля

140000, М.О., г. Люберцы,
Проектируемый проезд 4296, д.4.
Тел.: (499) 390-42-96
e-mail: lik-m@list.ru

Аттестат аккредитации №РОСС.NPO/S.II-00148 действителен до 11.12.2025г.

Плотномер: модель ПБД-КМ зав. № 821,
сертификат о калибровке № 68349 от 22.12.2023г.



Утверждаю:
Начальник лаборатории ООО "ЛИК"
С.Н. Мещеряков

2025г.

ЗАКЛЮЧЕНИЕ № 06.12-2/25

о степени уплотнения основания

Заказчик: ООО "ЭлектроЭнергетика"

Дата работ: 6 декабря 2025 г.

Объект: «Модернизация железнодорожного пути и стрелочных переводов» на территории АО
«Коломенский завод», расположенного по адресу: Московская область, г.Коломна, ул.
Партизан 42. Стрелочный перевод №9.

Тип основания:

щебень фракция 20-40

Исполнительная схема обследуемого участка

№ участка	Показания прибора, см		Масса грунта, т	Плотность основания	
	H1	H2		факт.	средняя
1	15,2	25,6	3750	1,97	1,98
2	15,1	25,3	3700	1,98	
3	15,3	25,2	3600	1,99	
4	15,2	25,1	3600	1,99	
5	15,1	25,3	3650	1,96	

Плотность основания: $\rho_{\phi} = \frac{m}{F_{\phi}(H2-H1)}$ г/см³ $F_{\phi}=183\text{см}^2$

В результате визуального осмотра участка дороги было проверено качество уплотнения щебеночного основания, покрытия (согласно СП 78.13330.2012 п. 10.29), путем контрольного прохода катка, по контролируемому участку, после движение катка на основании не остается следов и не возникает волны перед вальцом катка, а положенная под вал щебенка дробится. В результате проведенного визуального осмотра установлено, что щебеночное основание уплотнено.

Испытание провел:



А.А. Рожковский

Приказ Минстроя от 16.05.2023 №344/пр		
Приложение № 3		
Объект капитального строительства <u>«Модернизация железнодорожного пути и стрелочных переводов» на территории</u>		
<u>АО «Коломенский завод», расположенных по адресу Московская область, г. Коломна, ул. Партизан, д. 42</u>		
(наименование объекта капитального строительства в соответствии с проектной документацией, почтовый или строительный адрес объекта капитального строительства)		
Застройщик		
<u>АО "Коломенский Завод", 140408, Россия, Московская область, г. Коломна, ул. Партизан. Д.42.</u>		
(полное и (или) сокращенное наименование, ОГРН, ИНН, место нахождения юридического лица, телефон/факс;		
<u>ИНН 5022013517; ОГРН 1025002737242; тел. + 7(496) 613-89-85; факс +7(496) 613-80-66</u>		
наименование, ОГРН, ИНН саморегулируемой организации, членом которой является указанное юридическое лицо (за исключением случаев, когда членство в саморегулируемых организациях в области инженерных изысканий, архитектурно-строительного проектирования, строительства, реконструкции, капитального ремонта объектов капитального строительства не требуется);		
Технический заказчик		
<u>ООО "Проминжиниринг", 107140, г. Москва, Русаковская ул. дом 13, помещение ХХ-4,ОГРН 1147748139406,</u>		
(полное и (или) сокращенное наименование, ОГРН, ИНН, место нахождения юридического лица, телефон/факс;		
<u>ИНН 7734001650; тел. + 7(495) 909-93-48. Ассоциация строителей "Саморегулируемая организация</u>		
<u>"Строительные допуски", № СРО-С-187-26012010 от 11.03.2025 г., ИНН 7714322214, ОГРН 1097799011045</u>		
наименование, ОГРН, ИНН саморегулируемой организации, членом которой является указанное юридическое лицо (за исключением случаев, когда членство в саморегулируемых организациях в области инженерных изысканий, архитектурно-строительного проектирования, строительства, реконструкции, капитального ремонта объектов капитального строительства не требуется);		
Лицо, осуществляющее строительство, реконструкцию, капитальный ремонт		
<u>ООО «КиКГЕОСТРОЙ», ОГРН 1127747247704, ИНН 7709918820, 109004, Г.МОСКВА, УЛ. ЗЕМЛЯНОЙ ВАЛ, Д.65, КВ.59</u>		
(полное и (или) сокращенное наименование, ОГРН, ИНН, место нахождения юридического лица, телефон/факс;		
<u>тел. +7 (495) 915-24-71, член саморегулируемой ассоциации СРО «МАС» регистрационный номер СРО-С-148-24122009</u>		
наименование, ОГРН, ИНН саморегулируемой организации, членом которой является указанное юридическое лицо (за исключением случаев, когда членство в саморегулируемых организациях в области инженерных изысканий, архитектурно-строительного проектирования, строительства, реконструкции, капитального ремонта объектов капитального строительства не требуется);		
Лицо, осуществляющее подготовку проектной документации		
(полное и (или) сокращенное наименование, ОГРН, ИНН, место нахождения юридического лица, телефон/факс;		
наименование, ОГРН, ИНН саморегулируемой организации, членом которой является указанное юридическое лицо (за исключением случаев, когда членство в саморегулируемых организациях в области инженерных изысканий, архитектурно-строительного проектирования, строительства, реконструкции, капитального ремонта объектов капитального строительства не требуется);		
Лицо, осуществляющее строительство, выполнившее работы, подлежащие освидетельствованию:		
<u>ООО «ШЕЛПРОКК», ОГРН 1237700462427, ИНН 9726048866, 117535, Г.МОСКВА, МУНИЦИПАЛЬНЫЙ ОКРУГ ЧЕРТАНОВО</u>		
<u>ЮЖНОЕ, ПРОЕЗД 3-Й ДОРОЖНЫЙ, Д. 6, К. 2, член саморегулируемой ассоциации «Архитектурное наследие»,</u>		
<u>регистрационный номер СРО-С-230-07092010</u>		
<u>ООО «ЭлектроЭнергетика», ОГРН 1175074004698, ИНН 5037011400, 142281, Московская обл., г. Протвино, Кременковское ш., д. 5,</u>		
<u>член саморегулируемой ассоциации «Объединение Специализированных Организаций Профессиональные Строители»,</u>		
<u>регистрационный номер СРО-С-219-21042010</u>		
(фамилия, имя, отчество, адрес места жительства, ОГНИП, ИНН индивидуального предпринимателя, наименование, ОГРН, ИНН, место нахождения юридического лица, телефон/факс, наименование, ОГРН, ИНН саморегулируемой организации, членом которой является)		
АКТ освидетельствования скрытых работ		
<u>№</u>	<u>КЗ-МЖД-КИК-РД-25-19</u>	<u>09 декабря 2025 г.</u>
		(дата составления акта)
Представитель застройщика, технического заказчика, лица, ответственного за эксплуатацию здания, сооружения, или регионального оператора по вопросам строительного контроля		
(должность (при наличии), фамилия, инициалы, идентификационный номер в национальном реестре специалистов в области строительства (за исключением случаев, когда членство в саморегулируемых организациях в области строительства, реконструкции, капитального ремонта объектов капитального строительства не требуется), реквизиты распорядительного документа, подтверждающего полномочия, с указанием полного и (или) сокращенного наименования, ОГРН, ИНН, места нахождения юридического лица (в случае осуществления строительного контроля на основании договора с застройщиком или техническим заказчиком)		
Представитель застройщика, технического заказчика, лица, ответственного за эксплуатацию здания, сооружения, или регионального оператора по вопросам строительного контроля		
<u>Ведущий инженер строительного контроля ООО "Проминжиниринг" Дураев В.Ю., приказ № 53 от 23.06.2025 г.</u>		
(должность (при наличии), фамилия, инициалы, идентификационный номер в национальном реестре специалистов в области строительства (за исключением случаев, когда членство в саморегулируемых организациях в области строительства, реконструкции, капитального ремонта объектов капитального строительства не требуется), реквизиты распорядительного документа, подтверждающего полномочия, с указанием полного и (или) сокращенного наименования, ОГРН, ИНН, места нахождения юридического лица (в случае осуществления строительного контроля на основании договора с застройщиком или техническим заказчиком)		
Представитель лица, осуществляющего строительство, реконструкцию, капитальный ремонт		
<u>Руководитель проекта ООО «КиКГЕОСТРОЙ» Липатов В. Е. приказ № 1-КЗ-ЖД от 08.09.2025г.</u>		
(должность (при наличии), фамилия, инициалы, реквизиты распорядительного документа, подтверждающего полномочия)		
Представитель лица, осуществляющего строительство, реконструкцию, капитальный ремонт, по вопросам строительного контроля		
<u>Генеральный директор ООО «КиКГЕОСТРОЙ» Кесслер Ю.Ф., приказ №5-КЗ-ЖД от 08.09.2025г., идентификационный номер</u>		
<u>НОСТРОЙ С-77-118776</u>		
(должность (при наличии), фамилия, инициалы, идентификационный номер в национальном реестре специалистов в области строительства (за исключением случаев, когда членство в саморегулируемых организациях в области строительства, реконструкции, капитального ремонта объектов капитального строительства не требуется), реквизиты распорядительного документа, подтверждающего полномочия)		
Представитель лица, осуществляющего подготовку проектной документации (в случае привлечения застройщиком лица, осуществляющего подготовку проектной документации, для проверки соответствия выполняемых работ проектной документации согласно части 2 статьи 53 Градостроительного кодекса Российской Федерации)		
(должность (при наличии), фамилия, инициалы, реквизиты распорядительного документа, подтверждающего полномочия, с указанием полного и (или) сокращенного наименования, ОГРН, ИНН, места нахождения юридического лица (в случае осуществления авторского надзора лицом, не являющимся разработчиком проектной документации), полное и (или) сокращенное наименование, ОГРН, ИНН саморегулируемой организации, членом которой является указанное юридическое лицо, индивидуальный предприниматель (за исключением случаев, когда членство в саморегулируемых организациях в области инженерных изысканий, архитектурно-строительного проектирования, строительства, реконструкции, капитального ремонта объектов капитального строительства не требуется)		

Представитель лица, выполнившего работы, подлежащие освидетельствованию (в случае выполнения работ по договорам о строительстве, реконструкции, капитальном ремонте объектов капитального строительства, заключённым с иными лицами)

1. Старший прораб ООО «ШЕЛПРОКК» Шинкарев М.В., приказ №11 от 08.09.2025г.

2. Заместитель главного инженера ООО «ЭлектроЭнергетика» Аверкин А.В., приказ № 01/10 от 29.10.2025г.

(должность (при наличии), фамилия, инициалы, реквизиты распорядительного документа, подтверждающего полномочия, с указанием полного и (или) сокращенного наименования, ОГРН, ИНН, места нахождения юридического лица, фамилии, имени, отчества (последнее - при наличии), адреса места жительства, ОГРНИП, ИНН индивидуального предпринимателя)

произвели осмотр работ, выполненных:

ООО "ШЕЛПРОКК", ООО "ЭлектроЭнергетика"

(наименование лица, выполнившего работы, подлежащие освидетельствованию)

и составили настоящий акт о нижеследующем:

1. К освидетельствованию предъявлены следующие работы:

Укладка стрелочного перевода №9 и прилегающих жд путей

(наименование скрытых работ)

2. Работы выполнены по проектной документации

КЗ-МЖД-КИК-РД-25 «Модернизация железнодорожного пути и стрелочных переводов» на территории АО «Коломенский завод», расположенного по адресу: Московская область, г. Коломна, ул. Партизан 42, Ведомость объемов работ Приложение №2 к Договору №5-КЗ

(номер, другие реквизиты чертежа, наименование проектной и/или рабочей документации, сведения о лицах, осуществляющих подготовку раздела проектной и/или рабочей документации)

3. При выполнении работ применены

Реестр № КЗ-МЖД-КИК-РД-25-19р от 09.12.2025г.

(Наименование строительных материалов (изделий), реквизиты сертификатов и/или других документов, подтверждающих их качество и безопасность, в случае если необходимо указывать более 5 документов, указывается ссылка на их реестр, который является неотъемлемой частью акта)

4. Предъявлены документы, подтверждающие соответствие работ предъявляемым к ним требованиям:

Исполнительная схема №19. Укладка стрелочного перевода №9 и прилегающих жд путей – 1 лист.

(Исполнительные схемы и чертежи, результаты экспертиз, обследований, лабораторных и иных испытаний выполненных работ, проведенных в процессе строительного контроля)

5. Даты:

начала работ

06 декабря 2025г.

окончания работ

09 декабря 2025г.

6. Работы выполнены в соответствии с документами:

КЗ-МЖД-КИК-РД-25 «Модернизация железнодорожного пути и стрелочных переводов» на территории АО «Коломенский завод», расположенного по адресу: Московская область, г. Коломна, ул. Партизан 42, Ведомость объемов работ Приложение №2 к Договору №5-КЗ, СП 37.13330.2012 «Промышленный транспорт», СП 119.13330.2017 «Железные дороги колеи 1520 мм», СП 238.1326000.2015 «Железнодорожный путь»

(наименования и структурные единицы технических регламентов, иных нормативных правовых актов, разделы проектной и/или рабочей документации)

7. Разрешается производство последующих работ:

Балластировка, выправка и рихтовка стрелочного перевода №9 и прилегающих жд путей

(наименование работ, строительных конструкций, участков сетей инженерно-технического обеспечения)

Дополнительные сведения

Акт составлен в 4-х экземплярах (в случае заполнения акта на бумажном носителе).

Приложения :

Документы, указанные в пунктах 3 и 4 настоящего акта.

(исполнительные схемы и чертежи, результаты экспертиз, обследований, лабораторных и иных испытаний)

Представитель застройщика, технического заказчика, лица, ответственного за эксплуатацию здания, сооружения, или регионального оператора по вопросам строительного контроля

(фамилия, инициалы)

(подпись)

Представитель застройщика, технического заказчика, лица, ответственного за эксплуатацию здания, сооружения, или регионального оператора по вопросам строительного контроля

Ведущий инженер строительного контроля ООО "Проминжиниринг" Дураев В.Ю.

(фамилия, инициалы)

(подпись)

Представитель лица, осуществляющего строительство, реконструкцию, капитальный ремонт

Руководитель проекта ООО «КиКГЕОСТРОЙ» Липатов В. Е.

(фамилия, инициалы)

(подпись)

Представитель лица, осуществляющего строительство, реконструкцию, капитальный ремонт, по вопросам строительного контроля

Генеральный директор ООО «КиКГЕОСТРОЙ» Кесслер Ю.Ф.

(фамилия, инициалы)

(подпись)

Представитель лица, осуществляющего подготовку проектной документации (в случае осуществления авторского надзора)

(фамилия, инициалы)

(подпись)


Представитель лица, выполнившего работы, подлежащие освидетельствованию (в случае выполнения работ по договорам о строительстве, реконструкции, капитальном ремонте объектов капитального строительства, заключённым с иными лицами)

1. Старший прораб ООО «ШЕЛПРОКК» Шинкарев М.В.

2. Заместитель главного инженера ООО «ЭлектроЭнергетика» Аверкин А.В.

(фамилия, инициалы)

(подпись)

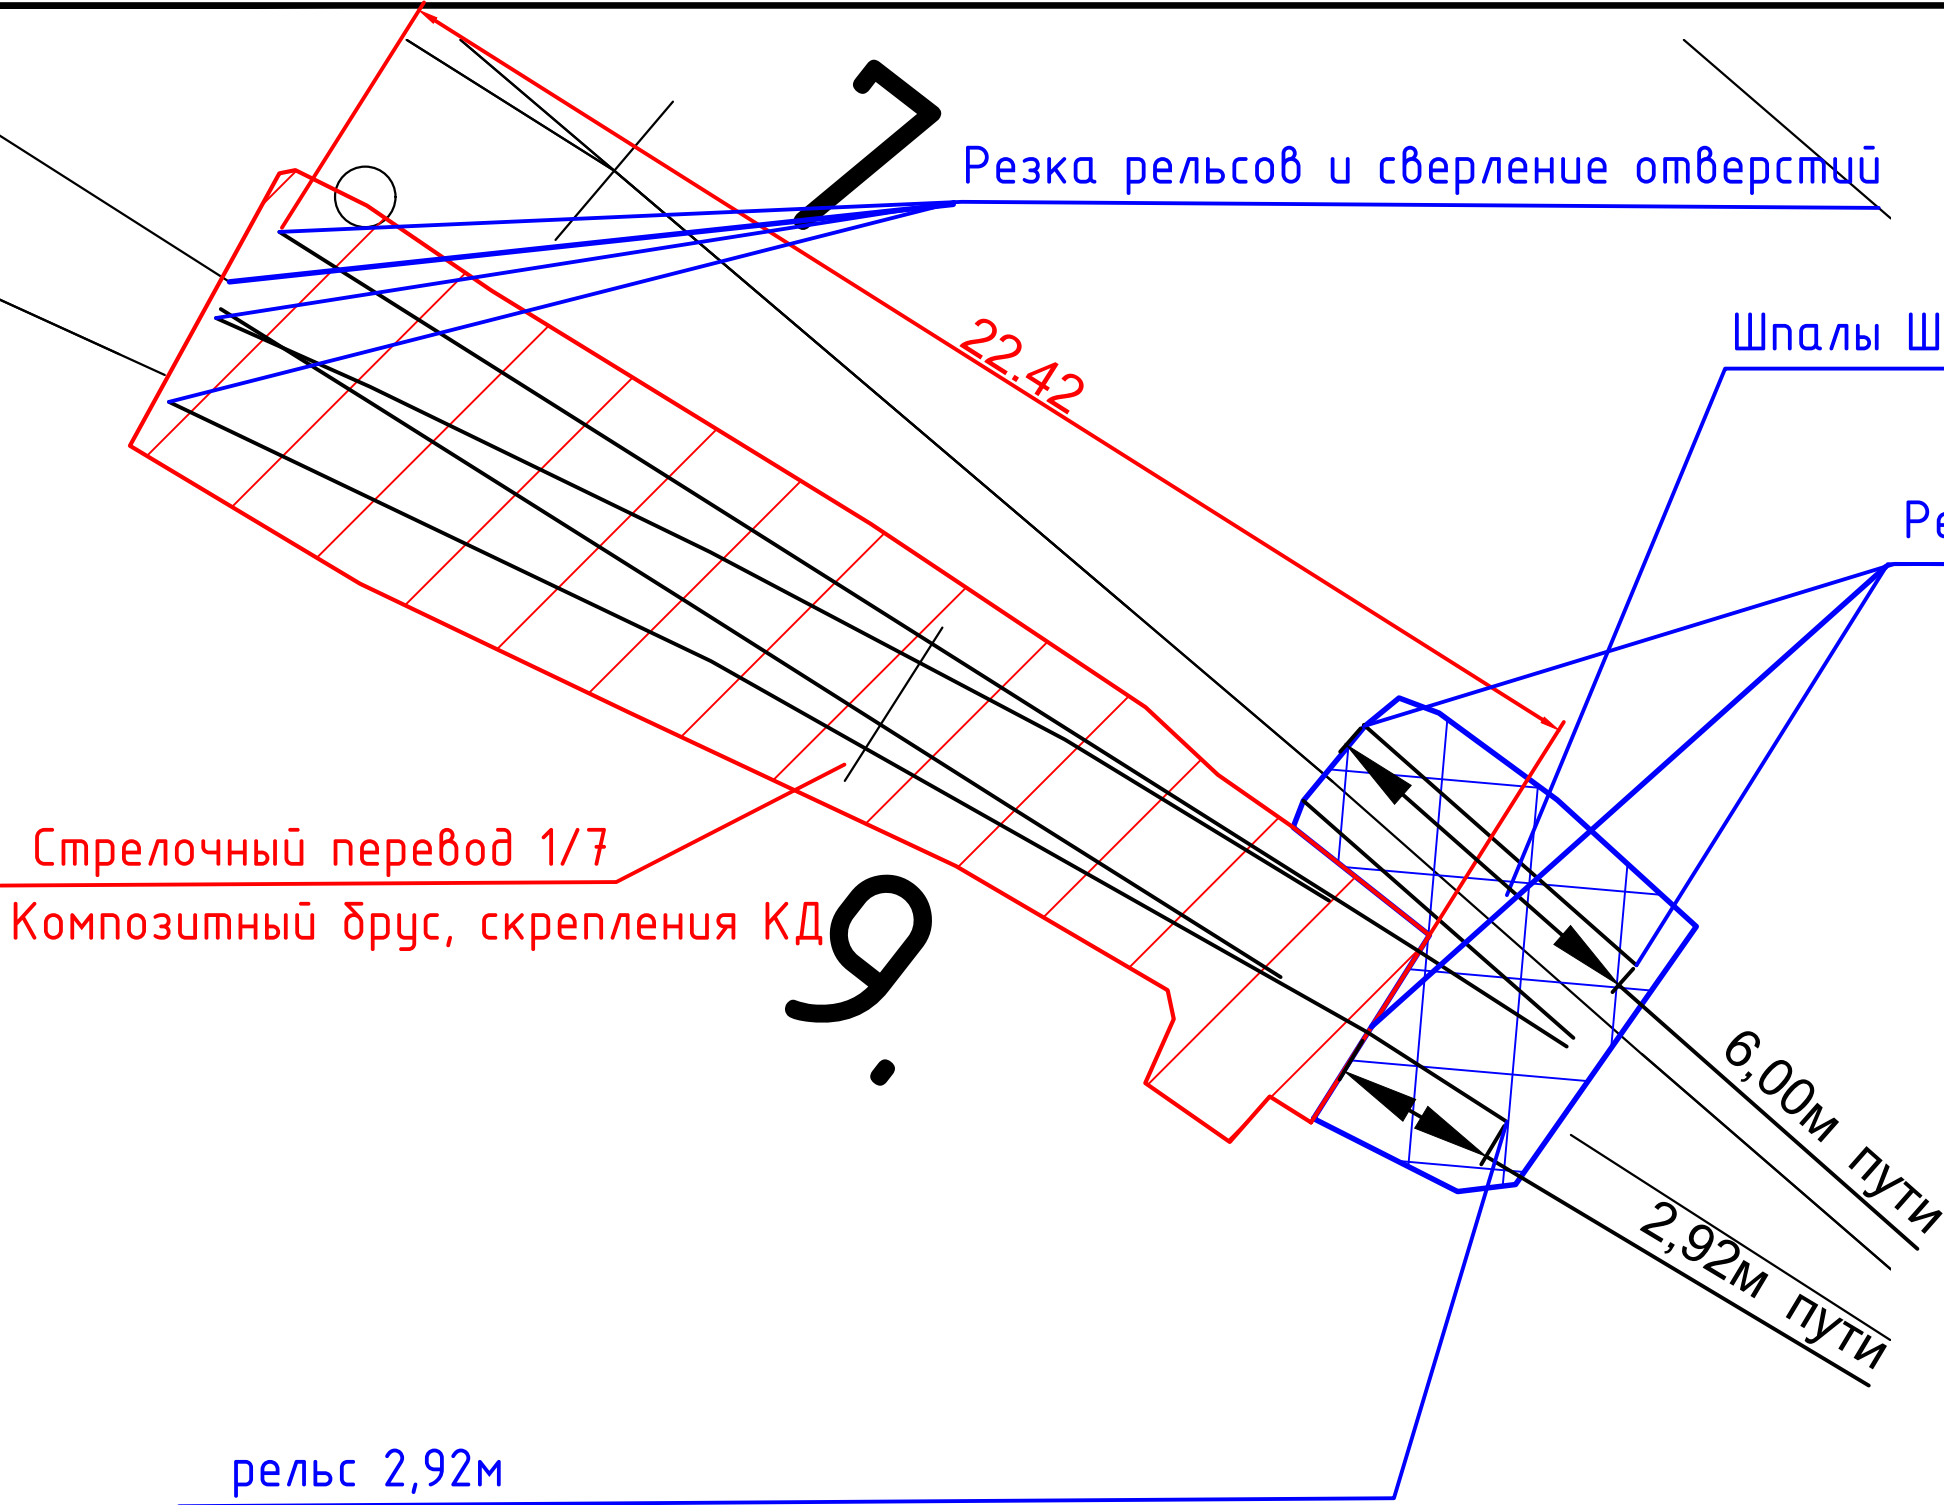

Стрелочный перевод 1/7
Композитный брус, крепления КД

Резка рельсов и сверление отверстий

Шпалы Ш-1, крепления КБ-65 и рельс 6,00м

рельс 2,92м

Ведомость объемов работ и материалов по укладке стрелочного перевода №9

№ п.п.	Наименование	Количество	Примечание
1	Раскладка комплекта композитных шпал для стрелочного перевода эпюрой 1/7	48шт	
2	Установка флюгарки	1 компл.	
3	Укладка и крепление стрелочного перевода эпюрой 1/7	1 компл.	
4	Покраска флюгарки краской в 2слоя	0.3кг	1.0м2

Ведомость объемов работ и материалов по укладке прилежащих путей

№ п.п.	Наименование	Количество	Примечание
1	Укладка шпал Ш-1	8шт	
2	Укладка рельсов Р65 L-6.0+2.92=8.92м	2шт	
3	Скрепление КБ-65	16 компл.	
4	Резка рельсов	7 реза	
5	Сверление отверстий в рельсах d-36мм	20шт	

Условные обозначения:

— граница работ

Примечание:

- Измерения выполнялись тахеометром Sokkia CX105 №GS0496; Свидетельство о поверке: СИ №С-ЕВЕ/25-06-2025/442628234 действительно до 24.06.2026г;
- Линейные размеры даны в метрах;

					2025	КЗ-МЖД-КИК-РД-25			
						«Модернизация железнодорожного пути и стрелочных переводов» на территории АО «Коломенский завод», расположенного по адресу: Московская область, г. Коломна, ул. Партизан 42			
Изм.	Кол.	Лист	№ док.	Подпись	Дата				
Руковод. проекта		Липатов В.И.			09.12	Ремонт и обустройство СП9 и прилежащих жд путей	Стадия	Лист	Листов
Старший прораб		Шинкарев М.В.			09.12		ИД	1	1
Зам. глав. инж.		Аверкин А.В.			09.12	Исполнительная схема №19 Укладка стрелочного перевода №9 и прилежащих жд путей	ООО "ЭлектроЭнергетика"		

Реестр № КЗ-МЖД-КИК-РД-25-9р
приложений к Акту

№ п/п	Наименование документа	№ документа	Дата	Кол-во листов
1	Исполнительная схема №9 Укладка стрелочного перевода №10 и прилежащих жд путей	9	26.11.2025г.	1
2	Паспорт шпалы железобетонные Ш-1	11114	29.10.2025г	1
3	Формуляр стрелочного перевода Р65 1/7 ЛПТП.665121.103М ФО	102	26.06.2025г.	6
4	Паспорт качества брус композитный	300	13.10.2025г	2
5	Инструкция по укладке и эксплуатации композитных шпал	КШ 22.29.29-002.02ТИ	01.07.2024г.	13
6	Паспорт рельсы железнодорожные тип Р-65 категории ДТ350	212503408	08.10.2025г	4
7	Паспорт качества подкладка КБ-65	1243.2	29.10.2025г	1
8	Паспорт качества болты закладные	627199362	16.10.2025г	3
9	Паспорт качества болты путевые	626366291/1	25.04.2025г	2
10	Паспорт качества гайка ж/д М27	627202781/1	16.10.2025г	2
11	Паспорт качества шайба	625302882	13.09.2024г	2
12	Паспорт качества болт ж/д клеммный	624650186/1	24.04.2024г	2
13	Паспорт качества гайка ж/д М22	626376669	28.04.2025г	3
14	Паспорт изделия скоба, изолирующая для втулки КБ	1544	01.04.2025г	1
15	Паспорт изделия шайба ж/д двухвитковая	626361305	25.04.2025г	2
16	Паспорт качества прокладка симметричная ЦП-328	б/н	25.10.2024г	1
17	Паспорт качества прокладка подрельсовая ЦП-143	б/н	25.10.2024г	1
18	Паспорт качества втулка изолирующая ОП- 142А	003/А	07.01.2025г.	1
19	Паспорт клемма ПК	1661	28.08.2025г	1
20	Сертификат соответствия эмаль ПФ-115	№ RU C-RU.ПБ58.В.00737/22	с 25.02.2022 по 24.02.2027г.	3
ИТОГО:				52

Заместитель главного инженера «ЭлектроЭнергетика» _____ Аверкин А.В.

ОАО "Спецжелезобетон" г. Микашевичи

225687, г. Микашевичи,
Лунинецкий район,
Брестская область
тел./факс (1647) 43-801,
43-806

EAC

ТЕХНИЧЕСКИЙ ПАСПОРТ № 11114

Выдан: АО "НТПК"

Дата выдачи 29.10.2025

Изделие	Шпалы железобетонные для раздельного рельсового скрепления с резьбовым креплением рельса и подкладки к шпале тип I, подтип Ш1		
Партия	№359-462		
Сорт	первый		
Количество:	шт.	252	Дата изготовления: 2025 г.

Нормативная документация	ГОСТ 33320-2015 "Шпалы железобетонные для железных дорог"; КД: РЧ 2002-02.01.000
--------------------------	--

Параметры качества изделий:

Передаточная прочность бетона, Мпа	42
Класс бетона по прочности на сжатие	B40
Удельная эффективная активность естественных радионуклидов Аэфф	82 Бк/кг
Морозостойкость	F200
Сертификат соответствия требованиям ТР ТС 003/2011 (номер, дата)	№ ЕАЭС ВУ/112 02.01. ТР003 064.01 00172 срок действия с 26.05.2023 по 25.05.2028
Сертификат соответствия (указать номер, дату выдачи и срок действия) Система менеджмента качества в соответствии с требованиями СТБ ISO 9001-2015	№ ВУ/112 05.01.022.02 00411 от 02.10.2023 до 01.10.2026



ОТКИЛ

Ярмолич В.В.

(подпись, ФИО)

1. ОСНОВНЫЕ СВЕДЕНИЯ

1.1 Перевод стрелочный предназначен для перевода подвижного состава с одного пути на другой, отвечающего Правилам технической эксплуатации железнодорожного транспорта промышленных предприятий, и применяется на железнодорожных линиях колеи 1524 мм. Применяется на главных, приемоотправочных и прочих путях.

Обозначение	Наименование
ЛПТП.665121.103М-04	Перевод стрелочный типа Р65 марки 1/7 на деревянных брусках правый
ЛПТП.665121.103М-05	Перевод стрелочный типа Р65 марки 1/7 на деревянных брусках левый

Поставляемый перевод подчеркнуть.

1.2 Эксплуатация на открытом воздухе в макроклиматических районах умеренного и холодного климата, как изделие исполнения УХЛ1 по ГОСТ 15150.

2. ОСНОВНЫЕ ТЕХНИЧЕСКИЕ ДАННЫЕ

Наименование показателя	Значение
Вид	обыкновенный
Теоретическая длина перевода, мм	18978
Практическая длина перевода, мм	22425
Максимальная скорость движения по прямому пути, км / ч	50
Максимальная скорость движения по боковому пути, км / ч	40
Максимальная статическая нагрузка на рельс от оси локомотива, кН	515
Вид остряков	поворотные
Крестовина	цельнолитая
Вид скрепления	костыльно-клеимое
Тип подрельсового основания	деревянные брусья

3. КОМПЛЕКТ ПОСТАВКИ

3.1 Комплект поставки и схема укладки стрелочного перевода согласно приложению формуляра.
3.2 По отдельному договору могут быть поставлены запасные части: рельсы рамные с остряками, крестовина, ручная переводной механизм.

4. ГАРАНТИИ ИЗГОТОВИТЕЛЯ

4.1 АО «Керченский металлургический завод» гарантирует соответствие качества стрелочного перевода требованиям ГОСТ 33535-2015 и конструкторской документации при соблюдении потребителем условий транспортирования, хранения, монтажа и эксплуатации.
4.2 Гарантийный срок службы стрелочного перевода 12 месяцев с момента ввода в эксплуатацию, но не более 18 месяцев с момента поставки потребителю.
4.3 Завод несет ответственность за исправную работу стрелочного перевода при соблюдении потребителем условий эксплуатации в соответствии с действующей нормативной документацией.
Не выдержавшими условия гарантии считаются элементы перевода, у которых в течение гарантийного срока или гарантийной наработки возникли скрытые дефекты заводского происхождения, препятствующие их дальнейшей эксплуатации.
Износ элементов перевода сверх установленных норм не является основанием для претензий при условии соответствия качественных показателей этих элементов техническим условиям и конструкторской документации в состоянии поставки.

5. СВИДЕТЕЛЬСТВО О ПРИЕМКЕ

Перевод стрелочный типа Р65 марки 1/7 проект ЛПТП.665121.103М

заводской № 109 соответствует требованиям ГОСТ 33535-2015 «Соединения и пересечения железнодорожных путей», конструкторской документации и признан годным для эксплуатации.

Дата изготовления 26.08.2020
Дата приемки 26.08.2020
МП ЛПТП.665121.103М-05 ОТК завода
личная подпись [подпись]

[подпись]
расшифровка подписи

Изготовитель:

АО «Керченский металлургический завод»
298306 Российская Федерация, Р Крым, г. Керчь, ул. В. Велик, 12
тел. (36561) 9-74-72, 9-73-82, 9-71-72
факс (36561) 6-62-27
E-mail: marketing@kmz-k.com

6. ТРАНСПОРТИРОВАНИЕ, ХРАНЕНИЕ, КОНСЕРВАЦИЯ

6.1 Перевод стрелочный типа Р65 марки 1/7 проект ЛПТП.665121.103М транспортируется железнодорожным или автомобильным транспортом при условии соблюдения «Правил перевозок грузов», действующих на данном виде транспорта.
6.2 При хранении изделий в штабелях между рядами необходимо укладывать деревянные прокладки, обеспечивающие условия погрузки-выгрузки.
6.3 Условия транспортирования, хранения, погрузки и разгрузки должны обеспечивать сохранность изделия от механических повреждений.
6.4 Условия транспортирования - 8, хранения - 5 или 8 по ГОСТ 15150.
6.5 Изделие поставляется потребителю без консервации.

7. СВЕДЕНИЯ ОБ УТИЛИЗАЦИИ ИЗДЕЛИЯ

7.1 Утилизация металлических частей изделия производится путем полной разборки и дальнейшей сдачи металлических частей в металлолом.
7.2 Утилизация резиновых и пластмассовых частей изделия проводится путем вторичной переработки или захоронения после окончания срока службы.
7.3 После окончания срока службы изделие не содержит составных частей опасных для здоровья людей и окружающей среды.
7.4 Утилизация изделия производится на основании нормативных актов, действующих в стране, в которой осуществляется утилизация.

8. ДАННЫЕ ПО УПАКДКЕ И ЭКСПЛУАТАЦИИ ИЗДЕЛИЯ

8.1 Перевод стрелочный типа Р65 марки 1/7 проект ЛПТП.665121.103М

заводской № стрелки _____

уложен на станции (предприятии) _____

железной дороги _____

« _____ » _____ 20 ____ г.

8.2. Описать, когда (число, месяц, год) и какой был произведен ремонт (наплавка, замена отдельных частей и т.д.) или перекладка на другое место (номер стрелочного перевода) _____

8.3. Результаты работы перевода, причины и дата изъятия из пути _____

8.4. Пропущенный тоннаж:
8.4.1 до первой перекладки _____

8.4.2 до полного изъятия из пути _____

8.5. Прочие замечания по работе перевода _____

Начальник _____ дистанции пути

_____ железной дороги

Инженер _____ дистанции пути

4

АО «Керченский металлургический завод»

ПЕРЕВОД СТРЕЛОЧНЫЙ

типа Р65 марки 1/7 колёи 1524 мм

1091260
ФОРМУЛЯР


ЛПТП.665121.103М ФО

ENL

Продукция сертифицирована на соответствие требованиям ТР ТС 003/2011. Сертификат соответствия № ЕАЭС RU С-RU.ЖТ02.В.00506/20 серия RU № 0241356 от 07.08.2020 г., срок действия по 06.08.2025 г. Сертификат выдан федеральным бюджетным учреждением «Регистр сертификации на федеральном железнодорожном транспорте».

Система Менеджмента Качества сертифицирована на соответствие требованиям ГОСТ Р ИСО 9001-2015. Сертификат соответствия №СДС.ССТ.СМК 2524.04-800075 от 09.11.2022 г., срок действия до 09.11.2025 г. Сертификат выдан индивидуальным предпринимателем Турлюном Иваном Николаевичем.


Крестовина типа Р65 марки 1/7 черт. ЛПТП.668352.103М

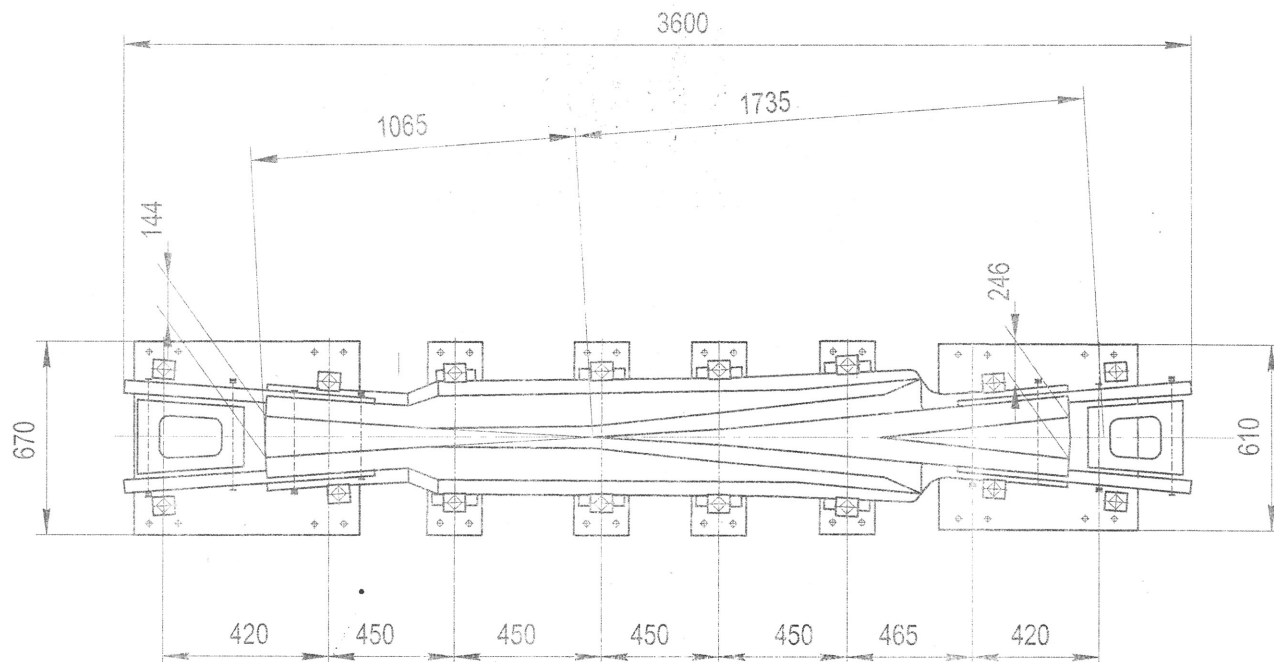


КОМПЛЕКТ ПОСТАВКИ кр. ЛПТП.668352.103М

№ п/п	Обозначение	Наименование	Кол-во, шт	Масса, кг
1	ЛПТП.734414.008 -01	Крестовина цельнолитая	1	535,0
2	ЛПТП.741128.034	Мостик	1	66,8
3	ЛПТП.741128.035	Мостик	1	64,7
4	ЛПТП.668344.012 -02	Подкладка	3	18,3
5	ЛПТП.668344.013	Подкладка	1	19,2
6	ЛПТП.733457.001 -08	Вкладыш	1	16,8
7	-09	Вкладыш	1	15,0
8	СП 13	Клеμμα съёмная КС-1	8	
9	КС1006.00.000	Клеμμα ПКК-2	8	
10		Болт М22х75 ГОСТ 16016	8	
11	СП 457	Болт М22х80	8	
12	СП 237	Болт М27х310	1	
13	СП 237	Болт М27х340	1	
14	СП 237	Болт М27х350	1	
15	СП 237	Болт М27х370	1	
16	СП 237	Болт М27х380	1	
17	СП 237	Болт М27х390	1	
18	СП 237	Болт М27х410	1	
19	СП 237	Болт М27х440	1	
20		Гайка М22 ГОСТ 16018	16	
21		Гайка М27 ГОСТ 11532	8	
22	ЛПТП.742121.001 -02	Шайба уравнительная	8	
23	-03	Шайба уравнительная	8	
24		Шайба двухвитковая 25 ГОСТ21797	16	
25		Шайба 27 ГОСТ19115	8	
26		Накладка 2Р65 ГОСТ 33184	4	

22425

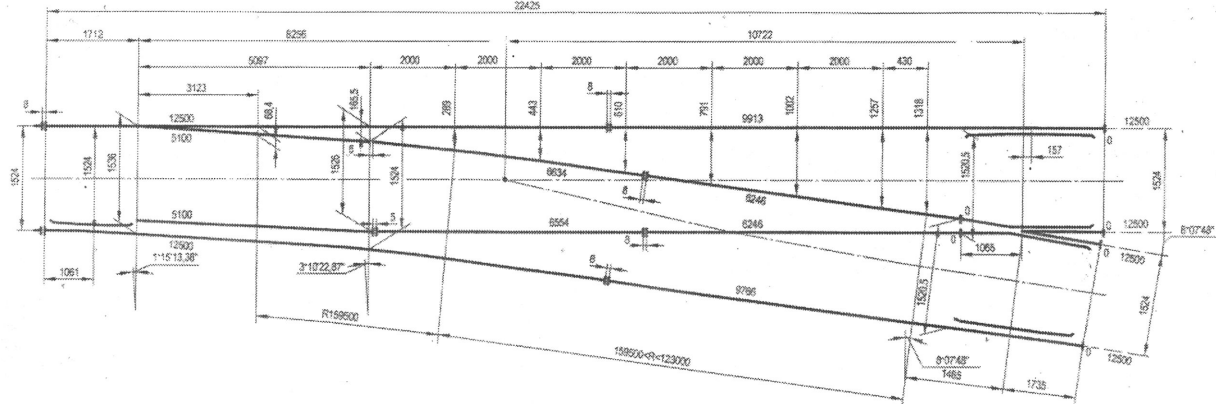

10

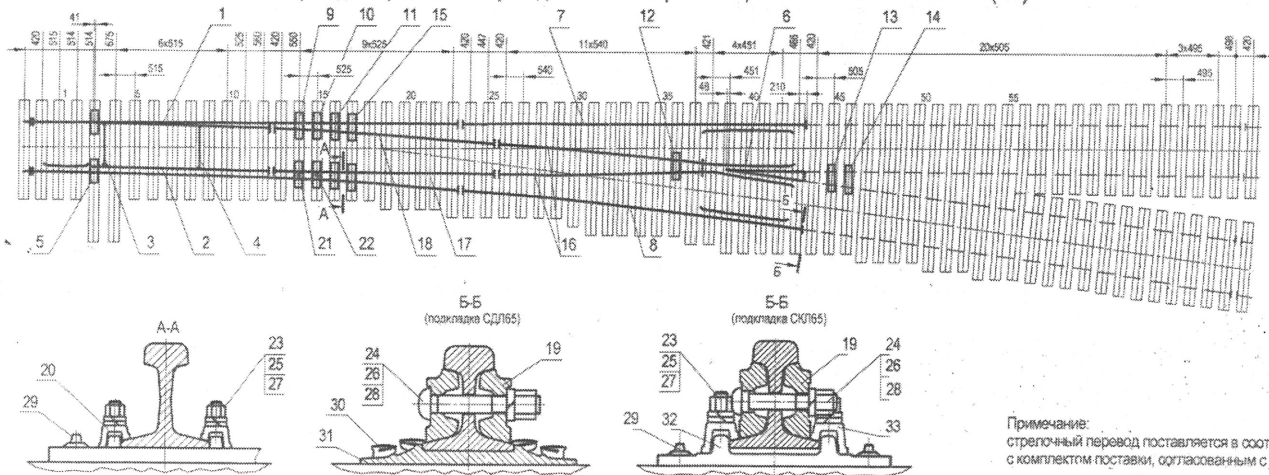

Примечание:
стрелочный перевод поставляется в соответствии
с комплектом поставки, согласованным с заказчиком.


АКСИОН РУС

ПАСПОРТ КАЧЕСТВА

№ 300

ПРОДУКЦИЯ

Брус композитный
(геометрические размеры в соответствии с Приложением 1)

СООТВЕТСТВУЕТ ТРЕБОВАНИЯМ

ТУ 22.29.29-002-40409414-2024
Сертификат соответствия ССБК.RU.ПБ33. Н00462
Сертификат соответствия № СДС ЖТнТС RU 004.П.00319
Экспертное заключение № 129 от 18.10.2023г.

ИЗГОТОВИТЕЛЬ

ООО «АКСИОН РУС»
Калужская область, Износковский район, поселок Мятлево,
ул. Пролетарская, строение 40
ИНН/КПП 7729790078 / 772901001
Email: info@axionrus.ru www.axionrus.ru
Тел.: +7 (495) 211-72-79

КОЛИЧЕСТВО БРУСЬЕВ

партия № 300, 001-300 шт., _____, отгрузка 192 шт.

ДАТА ИЗГОТОВЛЕНИЯ

13 октября 2025 г.

Настоящий паспорт удостоверяет соответствие качества изготовленных композитных брусьев требованиям технической документации.

Приложение 1 «Геометрические размеры, заводские номера – ТУ 22.29.29-002-40409414-2024, тип, количество» 1 экз., 1 лист.

Приложение 2 «Инструкция по укладке и эксплуатации композитных шпал, брусьев всех видов на: железных дорогах, метрополитенах, городском моторно-рельсовом транспорте колеи 1520 мм». КП 22.29.29-002-02ТИ 1 экз., 1 лист.

Начальник отдела контроля качества _____ И.В. Марковец



Геометрические размеры, заводские номера – ТУ 22.29.29-002-40409414-2024, тип, количество»

№ п.	Наименование изделия	Тип	Размер, мм	Кол-во, шт.	Заводские номера
1	2	3	4	5	6
1	Композитный брус ТУ 22.29.29-002-40409414-2024	A	3000×230×180	68	20251013079, 20251013080, 20251013081, 20251013147, 20251013148
2	Композитный брус ТУ 22.29.29-002-40409414-2024	A	3250×230×180	16	20251013255, 20251013256, 20251013257, 20251013258, 20251013259, 20251013260, 20251013261, 20251013262, 20251013263, 20251013264, 20251013265, 20251013266, 20251013267, 20251013268
3	Композитный брус ТУ 22.29.29-002-40409414-2024	A	3500×230×180	28	20251013225, 20251013226, 20251013227, 20251013252
4	Композитный брус ТУ 22.29.29-002-40409414-2024	A	3750×230×180	8	20251013217, 20251013218, 20251013219, 20251013220, 20251013221, 20251013222, 20251013223, 20251013224
5	Композитный брус ТУ 22.29.29-002-40409414-2024	A	4000×230×180	28	20251013189, 20251013190, 20251013191, 20251013216
6	Композитный брус ТУ 22.29.29-002-40409414-2024	A	4250×230×180	8	20251013165, 20251013166, 20251013167, 20251013168, 20251013169, 20251013170, 20251013171, 20251013172,
7	Композитный брус ТУ 22.29.29-002-40409414-2024	A	4500×230×180	36	20251013001, 20251013002, 20251013003, 20251013181, 20251013182, 20251013183, 20251013184, 20251013185, 20251013186, 20251013187, 20251013188

	Инструкция по укладке и эксплуатации композитных шпал, брусьев всех видов на: железных дорогах, метрополитенах, городском моторно-рельсовом транспорте колеи 1520 мм.	Шифр документа: КШ 22.29.29-002-02 ТИ	Стр.: 1 из 10
	ООО «АКСИОН РУС»	Адрес: 119619, Москва, ул. 2-я Карпатская, 2, оф.13 ИНН 7729790078 КПП 772901001 info@axionrus.ru www.axionrus.ru , Тел.: +7 (495) 211 7279	

УТВЕРЖДАЮ

Генеральный директор
ООО «АКСИОН РУС»

Х.Н. Бабаханов



**ИНСТРУКЦИЯ
ПО УКЛАДКЕ И ЭКСПЛУАТАЦИИ КОМПОЗИТНЫХ ШПАЛ,
БРУСЬЕВ ВСЕХ ВИДОВ НА: ЖЕЛЕЗНЫХ ДОРОГАХ,
МЕТРОПОЛИТЕНАХ, ГОРОДСКОМ МОТОРНО-РЕЛЬСОВОМ
ТРАНСПОРТЕ КОЛЕИ 1520 ММ.**

КШ 22.29.29-002-02ТИ

Введена в действие Приказом № 25/ОКК от 01.07.2024 г.

Взамен инструкции КШ 22.29.29-001-02ТИ

Дата введения – 01.07.2024 г.

Разработано:

Начальник отдела контроля качества

ООО «АКСИОН РУС»

 Марковец И.В.

«01» июля 2024 г.

Москва
2024

	Инструкция по укладке и эксплуатации композитных шпал, брусьев всех видов на: железных дорогах, метрополитенах, городском моторно-рельсовом транспорте колеи 1520 мм.	Шифр документа: 22.29.29-002-02ТИ	Страница 2 из 13
	ООО «АКСИОН РУС»	Адрес: 119619, Москва, ул. 2-я Карпатская, 2, оф.13, ИНН 7729790078 КПП 772901001 info@axionrus.ru www.axionrus.ru , Тел.: +7 (495) 211 7279	

Содержание		стр.
1	Область применения	4
2	Условные обозначения и сокращения.....	5
3	Конструкция и основные геометрические размеры композитных шпал и брусьев, технические требования, предъявляемые к ним...	5
4	Правила транспортировки, погрузки, выгрузки и хранения композитных шпал и брусьев.....	9
5	Особенности содержания пути на композитных шпалах и брусев, причины повреждений.....	10
6	Ремонт композитных шпал и брусьев	12
7	Утилизация	13
8	Гарантийные обязательства.....	13

	Инструкция по укладке и эксплуатации композитных шпал, брусьев всех видов на: железных дорогах, метрополитенах, городском моторно-рельсовом транспорте колеи 1520 мм.	Шифр документа: 22.29.29-002-02ТИ	Страница 3 из 13
	ООО «АКСИОН РУС»	Адрес: 119619, Москва, ул. 2-я Карпатская, 2, оф.13, ИНН 7729790078 КПП 772901001 info@axionrus.ru www.axionrus.ru , Тел.: +7 (495) 211 7279	

ПРЕДИСЛОВИЕ

1. Разработана отделом контроля качества ООО «АКСИОН РУС»
2. Утверждена и введена в действие приказом Генерального директора от «01» июля 2024 г. № 25/ОКК.
3. Взамен инструкции КШ 22.29.29-001-02ТИ приказ № 25/ОКК от 01.07.2024г.
4. Периодичность актуализации документа – ежегодно, изменения должны вноситься по мере их появлений.
5. Периодичность полного пересмотра документа – 1 раз в 5 лет.

Примечание – При пользовании настоящей типовой инструкции целесообразно проверить действие ссылочных документов. Если ссылочный документ заменен (изменен), то при пользовании настоящей типовой инструкции следует руководствоваться замененным (измененным) документом. Если ссылочный документ отменен без замены, то положение, в котором дана ссылка на него, применяется в части, не затрагивающей эту ссылку.

	Инструкция по укладке и эксплуатации композитных шпал, брусьев всех видов на: железных дорогах, метрополитенах, городском моторно-рельсовом транспорте колеи 1520 мм.	Шифр документа: 22.29.29-002-02ТИ	Страница 4 из 13
	ООО «АКСИОН РУС»	Адрес: 119619, Москва, ул. 2-я Карпатская, 2, оф.13, ИНН 7729790078 КПП 772901001 info@axionrus.ru www.axionrus.ru , Тел.: +7 (495) 211 7279	

1 Область применения

1.1 Настоящая «Инструкция по укладке и эксплуатации композитных шпал, брусьев всех видов на: железных дорогах, метрополитенах, городском моторно-рельсовом транспорте колеи 1520 мм» (далее - инструкция) предприятия ООО «АКСИОН РУС» устанавливает порядок организации транспортировки и хранения, укладки, эксплуатации, и ремонта композитных шпал и брусьев всех видов, изготавливаемые в соответствии с требованиями:

- ТУ ВДМА.663500.145-01 «Шпалы композитные для железных дорог широкой колеи. Технические условия»;

- ТУ 22.29.29-001-40409414-2023 «Шпалы композитные. Технические условия»;

- ТУ 22.29.29-002-35234875-2024 «Мостовой брус, мауэрлатный брус, для стрелочных переводов из композитных материалов для железных дорог широкой колеи»;

- ТУ 22.29.29-002-40409414-2024 «Брус композитный. Технические условия».

Действие настоящей инструкции распространяются на подразделения путевого хозяйства и устанавливает основные требования, предъявляемые к композитным шпалам, полушалкам и брусьям всех видов (далее – композитные шпалы и брусья).

Композитные шпалы и брусья всех видов являются сертифицированным изделием.

Шпалы композитные и брусья сертифицированы в добровольной системе сертификации «Железнодорожного транспорта и транспортного строительства», в системе добровольной сертификации «Безопасность и качество» на соответствие требованиям пожарной безопасности, подтверждены экспертизой санитарно-эпидемиологической безопасности. Композитные шпалы и брусья прошли все требуемые испытания АО «ВНИИЖТ» на соответствие нормам безопасности на железнодорожном транспорте.

1.2 В настоящей инструкции рассмотрены основные причины повреждения композитных шпал и брусьев, развития в них дефектов, уходу за ними и текущему содержанию, а также правила и виды ремонта.

	Инструкция по укладке и эксплуатации композитных шпал, брусьев всех видов на: железных дорогах, метрополитенах, городском моторно-рельсовом транспорте колеи 1520 мм.	Шифр документа: 22.29.29-002-02ТИ	Страница 5 из 13
	ООО «АКСИОН РУС»	Адрес: 119619, Москва, ул. 2-я Карпатская, 2, оф.13, ИНН 7729790078 КПП 772901001 info@axionrus.ru www.axionrus.ru , Тел.: +7 (495) 211 7279	

1.3 Наряду с настоящей инструкцией, необходимо руководствоваться Государственными стандартами, техническими условиями и технологическими процессами, приказами, указаниями и другими актами железных дорог, метрополитенов и служб моторно-рельсового транспорта.

2 Условные обозначения и сокращения.

ТУ – технические условия;


КД- конструкторская документация;

3 Конструкция и основные геометрические размеры композитных шпал и брусьев, технические требования предъявляемые к ним

3.1 Форма и размеры композитных шпал и брусьев должны соответствовать требованиям КД и ТУ на продукцию.


3.2 Композитные шпалы и брусья изготавливаются в виде бруса специального профиля, изготовленного из полимерного материала в соответствии с технологией производства шпал, размеры должны соответствовать разработанной, согласованной и утвержденной конструкторской документации предприятия-изготовителя.

3.2.1 Общий вид композитных шпал и вид поперечного сечения (вариант а, вариант б) представлены на рисунке 1, 2, 3. Геометрические размеры композитных шпал представлены в таблице 1.

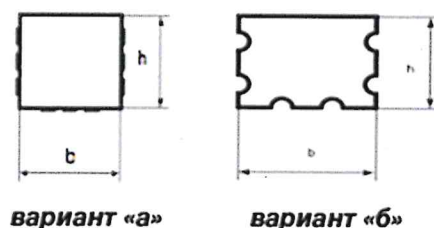

h – ширина, b - толщина

Рисунок 1 – поперечное сечение шпал.

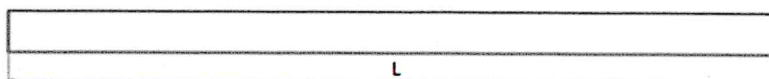

	Инструкция по укладке и эксплуатации композитных шпал, брусьев всех видов на: железных дорогах, метрополитенах, городском моторно-рельсовом транспорте колеи 1520 мм.	Шифр документа: 22.29.29-002-02ТИ	Страница 6 из 13
	ООО «АКСИОН РУС»	Адрес: 119619, Москва, ул. 2-я Карпатская, 2, оф.13, ИНН 7729790078 КПП 772901001 info@axionrus.ru www.axionrus.ru , Тел.: +7 (495) 211 7279	

L -длина

Рисунок 2 – линейный размер композитных шпал


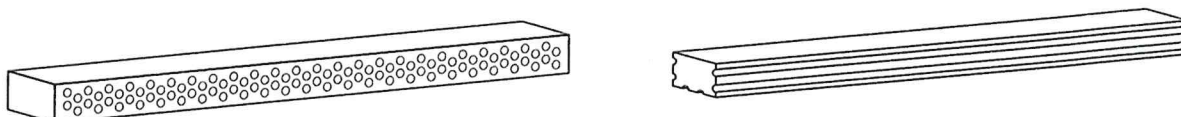


Рисунок 3 – общий вид композитных шпал

Таблица 1 – основные геометрические размеры композитных шпал


вариант	L мм	b мм	h мм
a/б	2740±20	230±5	180±5
a/б	2500±20	230±5	180±5
a/б	1500±20	230±5	180±5
a/б	1375±20	230±5	180±5
a/б	875±20	230±5	180±5

3.2.2 Общий вид композитных брусьев и вид поперечного сечения представлены на рисунке 4, 5, 6. Геометрические размеры композитных брусьев представлены в таблице 2, геометрические размеры мостового мауэрлатного бруса представлены в таблице 3.

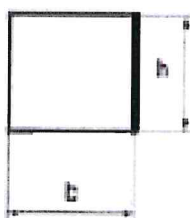

h – ширина, b - толщина

Рисунок 4 – поперечное сечение бруса.

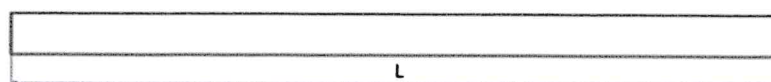

	Инструкция по укладке и эксплуатации композитных шпал, брусьев всех видов на: железных дорогах, метрополитенах, городском моторно-рельсовом транспорте колеи 1520 мм.	Шифр документа: 22.29.29-002-02ТИ	Страница 7 из 13
	ООО «АКСИОН РУС»	Адрес: 119619, Москва, ул. 2-я Карпатская, 2, оф.13, ИНН 7729790078 КПП 772901001 info@axionrus.ru www.axionrus.ru , Тел.: +7 (495) 211 7279	

Рисунок 5 – линейный размер композитного бруса



Рисунок 6 – общий вид композитного бруса

Таблица 2 – основные геометрические размеры композитных брусьев

Длина бруса L (мм)	Ширина бруса b (мм)	Высота бруса h (мм)
1	2	3
2740±20	230±5	180±5
1800±20	230±5	180±5
1350±20	230±5	180±5
900±20	230±5	180±5
1300±20	230±5	180±5
2300±20	230±5	180±5
2400±20	230±5	180±5
2500±20	230±5	180±5
2600±20	230±5	180±5
2700±20	230±5	180±5
2800±20	230±5	180±5
2900±20	230±5	180±5
3000±20	230±5	180±5
3100±20	230±5	180±5
3200±20	230±5	180±5
3300±20	230±5	180±5
3400±20	230±5	180±5
3500±20	230±5	180±5
3600±20	230±5	180±5
3700±20	230±5	180±5
1	2	3
3800±20	230±5	180±5
3900±20	230±5	180±5
4000±20	230±5	180±5

	Инструкция по укладке и эксплуатации композитных шпал, брусьев всех видов на: железных дорогах, метрополитенах, городском моторно-рельсовом транспорте колеи 1520 мм.	Шифр документа: 22.29.29-002-02ТИ	Страница 8 из 13
	ООО «АКСИОН РУС»	Адрес: 119619, Москва, ул. 2-я Карпатская, 2, оф.13, ИНН 7729790078 КПП 772901001 info@axionrus.ru www.axionrus.ru , Тел.: +7 (495) 211 7279	

4100±20	230±5	180±5
4200±20	230±5	180±5
4300±20	230±5	180±5
4400±20	230±5	180±5
4500±20	230±5	180±5
4600±20	230±5	180±5
4700±20	230±5	180±5
5800±20	230±5	180±5
6000±20	230±5	180±5

Таблица 3 –геометрические размеры мостового, мауэрлатного композитного бруса

Длина бруса L (мм)	Ширина бруса	Длина бруса L (мм)
3250±15	200+3	240-2

3.4 Композитные шпалы и брусья устойчивы к воздействию климатических факторов внешней среды (климатическое У, категория размещения 1 - ГОСТ 15150).

3.5 Верхняя и нижняя плоскости композитных шпал и брусьев должны быть взаимно параллельны. Непараллельность плоскостей и боковых сторон допускается по нормам предельных отклонений по толщине и ширине соответственно.

3.6 Боковые стороны должны быть взаимно параллельны и перпендикулярны верхней и нижней плоскостям композитных шпал и брусьев.

3.7 Торцы композитных шпал и брусьев должны быть перпендикулярны продольной оси. Скос торцов шпал по отношению к продольной оси должен быть, не более 10 мм по толщине и ширине.

3.8 В нижней и боковой гранях по всей поверхности композитной шпалы и бруса должны быть выполнены углубления (рис. 1 – вариант сечения а/б) для обеспечения возможности захода в них отдельных фрагментов фракций балластного слоя.

	Инструкция по укладке и эксплуатации композитных шпал, брусьев всех видов на: железных дорогах, метрополитенах, городском моторно-рельсовом транспорте колеи 1520 мм.	Шифр документа: 22.29.29-002-02ТИ	Страница 9 из 13
	ООО «АКСИОН РУС»	Адрес: 119619, Москва, ул. 2-я Карпатская, 2, оф.13, ИНН 7729790078 КПП 772901001 info@axionrus.ru www.axionrus.ru , Тел.: +7 (495) 211 7279	

3.9 Справочная масса шпалы длиной (2740±20 мм) не более 110 кг (масса композитных шпал и брусьев зависит линейного размера – ориентировочное значение массы указано в соответствующих ТУ на продукцию). Справочная масса полушпала уточняется у производителя.

3.10 Для укладки композитных шпал и брусьев в щебёночном балласте следует применять щебень по ГОСТ 7392 -2014 для обеспечения возможности его захода в углубления, расположенные по трем граням шпалы для увеличения сопротивления поперечному и продольному сдвигу композитной шпалы.

3.11 Укладка композитных брусьев рельсового пути и охранных приспособлений осуществляется в соответствии с разделом 5 Инструкции по устройству и конструкции мостового полотна на железнодорожных мостах ОАО «РЖД», утвержденная распоряжением ОАО «РЖД» от 30 мая 2022г. № 1435р.

4 Правила транспортировки, погрузки, выгрузки и хранения композитных шпал и брусьев

4.1 Отгрузка композитных шпал и брусьев производится в соответствии с требованиями стандартов на данную продукцию. Шпалы и брусья формируют в штабеля (блок-пакеты) ГОСТ 2139 по размерам в соответствии с ГОСТ 16369 и транспортируют в соответствии с требованиями ГОСТ 19041. По согласованию с заказчиком шпалы и брусья могут быть отгружены без формирования в штабеля.

4.2 Сопроводительным документом на композитные шпалы и брусья является паспорт качества.

4.3 Транспортирование шпал и брусьев следует производить любым видом транспорта в соответствии с правилами перевозки грузов, действующими на соответствующим виде транспорта, аналогично деревянным шпалам и брусьям в соответствии с требованиями ГОСТ 19041.

4.4 Хранение композитных шпал и брусьев допускается при любых температурах как в закрытых помещениях, так и на открытых ровных площадках. Во избежание деформирования шпал и брусьев во время хранения, штабель со шпалами и брусьями в обязательном порядке должен быть

	Инструкция по укладке и эксплуатации композитных шпал, брусьев всех видов на: железных дорогах, метрополитенах, городском моторно-рельсовом транспорте колеи 1520 мм.	Шифр документа: 22.29.29-002-02ТИ	Страница 10 из 13
	ООО «АКСИОН РУС»	Адрес: 119619, Москва, ул. 2-я Карпатская, 2, оф.13, ИНН 7729790078 КПП 772901001 info@axionrus.ru www.axionrus.ru , Тел.: +7 (495) 211 7279	

установлен на поперечные опоры в количестве не менее трёх штук, расположенных на равном расстоянии друг от друга. Штабеля шпал для хранения следует укладывать на деревянные брусья сечением 40х40 мм или на других подштабельных основаниях.

4.5 Рекомендуется держать композитные шпалы в штабелях от 20 до 25 штук, брусья рекомендуется держать у упакованных штабелях производителя вплоть до их доставки на место монтажа. Рекомендуется не разбирать и не раскладывать штабель композитных шпал и брусьев во время хранения и транспортировки. Разборку и раскладку штабеля композитных шпал и брусьев следует проводить непосредственно перед их укладкой.

4.6 При хранении композитных шпал и брусьев в несвязанных штабелях необходимо установить под них прокладки по всей длине на равном расстоянии друг от друга во избежание сползания при неровной площадке.

4.7 Погрузка композитных шпал и брусьев навалом и разгрузка их сбрасыванием **НЕ ДОПУСКАЕТСЯ**.

4.8 Погрузочно-разгрузочные работы необходимо производить квалифицированным персоналом с соблюдением требований ГОСТ 12.3.009.

5 Особенности содержания пути на композитных шпалах и бруссе, причины повреждений

5.1 При резком изменении температуры окружающей среды из отрицательных в положительные, перед зашивкой рекомендуется дать композитным шпалам и брусьям полностью акклиматизироваться на месте укладки в течение не менее 24-х часов.

5.2 Рельсы к композитным шпалам и брусьям могут крепиться с помощью путевых шурупов. Крепление при помощи костылей допускается, но не рекомендовано предприятием-производителем.

5.3 При сборке рельсошпальной решётки на производственной базе или одиночной укладке композитных шпал и брусьев, в путь необходимо оберегать их от механического повреждения.

	Инструкция по укладке и эксплуатации композитных шпал, брусьев всех видов на: железных дорогах, метрополитенах, городском моторно-рельсовом транспорте колеи 1520 мм.	Шифр документа: 22.29.29-002-02ТИ	Страница 11 из 13
	ООО «АКСИОН РУС»	Адрес: 119619, Москва, ул. 2-я Карпатская, 2, оф.13, ИНН 7729790078 КПП 772901001 info@axionrus.ru www.axionrus.ru , Тел.: +7 (495) 211 7279	

5.4 Перед зашивкой шпалы или брусья необходимо отцентрировать рельсовую подкладку по продольной оси на верхней плоскости (гладкой стороне) композитной шпалы или бруса.

5.5 Укладка композитных брусьев на мостовой переход осуществляется в соответствии с разделом 5 Инструкции по устройству и конструкции мостового полотна на железнодорожных мостах ОАО «РЖД», утвержденной распоряжением ОАО «РЖД» от 30 мая 2022 г. № 1435р в присутствии представителей производителя.

5.6 Перед укладкой композитного мостового бруса выполняются работы по устройству «прирубки» в соответствии расчетов, сверление отверстий под лапчатый болт и контрголок (охранный) ведется на месте укладки.

5.7 Укладка переводных композитных брусьев на стрелочный перевод осуществляется в соответствии с приложением 7 Инструкции по текущему содержанию пути, утвержденной распоряжением ОАО «РЖД» от 14.11.2016 № 2288/р и в соответствии с пунктом 5.8.1 настоящей Инструкции.

5.8 Необходимо установить ширину колеи (межрельсовое расстояние) согласно действующему нормативу в прямой или кривой для данного участка пути, с уширением в зависимости от пороговой температуры окружающей среды на величину, приведенную в таблице 2.

Таблица 2

Температура, °С		Уширение, мм
От	до	мм
0	9	1
10	19	2
20	29	3
выше 29		4

5.8.1 Устанавливать шурупы без наличия установочного отверстия запрещается. При использовании шурупов необходимо просверлить установочное отверстие на 5 мм меньше, чем полный диаметр путевого шурупа (гладкая часть), глубиной на 10-15 мм больше номинальной длины.

	Инструкция по укладке и эксплуатации композитных шпал, брусьев всех видов на: железных дорогах, метрополитенах, городском моторно-рельсовом транспорте колеи 1520 мм.	Шифр документа: 22.29.29-002-02ТИ	Страница 12 из 13
	ООО «АКСИОН РУС»	Адрес: 119619, Москва, ул. 2-я Карпатская, 2, оф.13, ИНН 7729790078 КПП 772901001 info@axionrus.ru www.axionrus.ru , Тел.: +7 (495) 211 7279	

Данная рассверловка позволит избежать излишнего напряжения в теле шпалы или бруса и предотвратит риск трещинообразования.

5.8.2 Следует удалять стружку, образующуюся в установочных отверстиях при сверлении.

5.8.3 Не допускается использование при сверлении и установке шурупов любых жидкостей.

5.8.4 Направляющее отверстие следует сверлить строго вертикально верхней плоскости композитной шпалы.

5.8.5 При перешивке пути, ремонте шпал **ЗАПРЕЩАЕТСЯ** устанавливать деревянные пластины-закрепители, а также пробки, заглушки и схожие уплотнители.

5.8.6 При зашивке пути ось направляющих отверстий в шпале должна совпадать с осью отверстий в подкладке.

5.8.7 Не допускать выгибания шпалы от её оси.

5.9 Причиной дефектов композитных шпал могут быть как скрытые недостатки изготовления шпал или брусьев, не обнаруженные при их приёмке, так и действие на шпалы или брусья в пути эксплуатационных и климатических факторов. При установлении причин возникновения дефектов шпал принимают во внимание недостатки при укладке шпал или бруса и их эксплуатации.

5.10 Оценку состояния шпал следует производить визуально после удаления с поверхности шпал или брусьев загрязнений, или балласта.

6 Ремонт композитных шпал и брусьев

6.1 Ремонт и восстановление композитных шпал или брусьев в разработанных отверстиях под подкладку допускается производить исключительно с использованием двухкомпонентной смеси для ремонта деревянных ж/б и композитных шпал ДСРШ, ТУ 2052-01-40409414-16 (смесь ДСРШ).

6.2 Условия проведения ремонта композитных шпал или бруса и применения смеси ДСРШ, её технические характеристики, условия

	Инструкция по укладке и эксплуатации композитных шпал, брусьев всех видов на: железных дорогах, метрополитенах, городском моторно-рельсовом транспорте колеи 1520 мм.	Шифр документа: 22.29.29-002-02ТИ	Страница 13 из 13
	ООО «АКСИОН РУС»	Адрес: 119619, Москва, ул. 2-я Карпатская, 2, оф.13, ИНН 7729790078 КПП 772901001 info@axionrus.ru www.axionrus.ru , Тел.: +7 (495) 211 7279	

эксплуатации и иные требования содержатся в технической документации на смесь ДСРШ.

6.3 ЗАПРЕЩАЕТСЯ проведение ремонта композитных шпал или бруса с применением иных смесей и прочих клеящих растворов, кроме смеси ДСРШ.

6.4 Настоящей инструкцией ООО «АКСИОН РУС» оставляет за собой право отказать в гарантийном обслуживании и замене композитных шпал или бруса при нарушении условий хранения, укладки и эксплуатации.

7 Утилизация

7.1 По истечению срока службы шпалы и брусья полностью утилизируются путем обратной передачи шпал производителю либо путем их передачи на утилизацию любым специализированным предприятиям в соответствии с действующими законами и нормами в соответствии с ГОСТ Р 54533 (метод механический рециклинг).

8 Гарантии предприятия-изготовителя

8.1 Предприятие-изготовитель гарантирует соответствие качества композитных шпал и брусьев всех видов, требованиям технической документации при соблюдении потребителем условий, правил хранения, транспортирования, укладки, содержания и эксплуатации. Гарантийный срок службы для композитных шпал установлен в технической документации на продукцию:

- ТУ ВДМА.663500.145-01, ТУ 22.29.29-001-40409414-2023, ТУ 22.29.29-002-35234875-2024, ТУ 22.29.29-002-40409414-2024.

Любые вопросы, связанные с обращением и укладкой композитных шпал, можно задать представителю компании. +7 (495) 211-72-79 info@axionrus.ru www.axionrus.ru



ПАСПОРТ № 212503408
готового изделия

1. Основные сведения об изделии:

Наименование продукции: рельсы железнодорожные широкой колеи 1520 мм
Страна и предприятие-изготовитель: Россия, АО ЕВРАЗ Объединенный Западно-Сибирский металлургический комбинат
Юридический адрес изготовителя: Россия, 654043, шоссе Космическое, д. 16, г. Новокузнецк, Кемеровская-Кузбасс
Обозначение НД: ГОСТ Р 51685-2022, чертеж № 05757676-015-2015
Назначение рельсов: общего назначения
Тип рельсов: P65
Марка стали: 76ХФ
Термическое упрочнение: термоупрочненные, подвергнутые дифференцированному упрочнению по сечению рельса
Класс твердости: 350 (обычной твердости)
Категория рельсов: ДТ350
Область применения: предназначены для эксплуатации на железнодорожных путях общего пользования
Заказ/контракт № 4500825760 / ДГТК4K000004/4134943/1302029 от 20.03.2007
Дата отгрузки на платформы: 08.10.2025
Вагон/сцеп № 54505961, 54568027
Грузополучатель: АО "Муромский стрелочный завод", МУРОМ 1, Горьковская ж.д., в адрес 602262, г.Муром, ул.Стахановская, д.22а

2. Комплектность:

Количество рельсов с указанием их идентификационного номера, длины, типа, категории, наличия болтовых отверстий и общей массы (нетто) указаны в Приложении 1.

3. Срок службы и гарантии изготовителя:

3.1. АО "ЕВРАЗ ЗСМК" гарантирует соответствие рельсов требованиям ГОСТ Р 51685-2022 при соблюдении потребителем:

- требований в части условий погрузки, разгрузки и хранения;
- выполнения требований по шлифованию или фрезерованию рельсов;
- выполнение требований Руководства по применению эксплуатации, ремонту и техническому обслуживанию рельсов железнодорожных широкой колеи по ГОСТ Р 51685-2022, ГОСТ Р 51685-2013, ГОСТ Р 51685-2000, ТУ 0921-276-01124323-2012, ТУ 0921-293-05757676-2016, ТУ 24.10.75.111-298-05757676-2017, ТУ 24.10.75.111-310-05757676-2019 в железнодорожном пути общего пользования.

3.2. Гарантийная наработка железнодорожных рельсов определена условиями гарантии на железнодорожные рельсы, утвержденными распоряжением ОАО «РЖД» от 23 мая 2016 г. № 952р с изменениями, утвержденными распоряжениями ОАО «РЖД» от 27 мая 2019 г. № 1048/р и от 18 октября 2021 г. № 2232/р и (или) в соответствии с Договором поставки.

3.3. Для участков регионов сети ОАО «РЖД» с грузонапряженностью, не обеспечивающей норм гарантийной наработки, срок гарантии ограничивается десятью годами исчисляемыми с даты укладки в путь железнодорожного рельса.

3.4. Гарантийный срок на рельсы при условии соблюдения требований по хранению, транспортированию и указаний по эксплуатации определяется условиями договора поставки

4. Хранение:

Хранение – в соответствии с пунктом 8.2 ГОСТ Р 51685-2022.

5. Свидетельство об упаковывании:

Рельсы отгружены на сцепе из двух платформ, оборудованных для перевозки рельсов с применением многооборотной транспортно-технологической оснастки (МТТО), а также отгрузочного реквизита и защитной упаковки (транспортной оснастки).

6. Свидетельство о приеме:

6.1. Результаты приемо-сдаточных испытаний:

а) Химический состав стали соответствует требованиям заявленных нормативных документов и фактические значения указаны в приложении 2;



Смотри продолжение паспорта № 212503408 от 08.10.2025

зам.руководитель отдела снабжения
Уполномочен доверенностью
№69 от 28.07.2022 г

- b. Механические свойства рельсов соответствуют требованиям заявленных нормативных документов и фактические значения указаны в приложении 3;
- c. Класс точности изготовления профиля рельсов: X, Y;
- d. Класс прямолинейности рельсов: B, C;
- e. Класс качества поверхности рельсов: P;
- f. Максимальное значение остаточной магнитной индукции, мТл: 6,40;
- g. Указания о необходимости размагничивания: Да;
- h. Неразрушающий контроль рельсов.

Неразрушающему автоматизированному контролю подвергнуты рельсы по всей длине с применением методов:

- А (Ультразвуковой импульсный зеркально-теневой);
- Б (Ультразвуковой импульсный эхо-метод);
- В (Ультразвуковой импульсный эхо-метод и теневой);
- Г (Оптический).

Примечание: концевые участки рельсов, не проконтролированные при автоматизированном неразрушающем контроле, обрезаны.

6.2. По результатам приёмочного неразрушающего контроля рельсы признаны пригодными для использования по назначению.

6.3. Указанные в Паспорте рельсы прошли полный цикл изготовления и контроля на АО «ЕВРАЗ ЗСМК» и соответствуют требованиям нормативных документов.

6.4. По результатам приёмо-сдаточных испытаний рельсы признаны пригодными для использования по назначению.

7. Маркировка рельсов:

7.1. На все рельсы с болтовыми отверстиями нанесено клеймо ОТК АО "ЕВРАЗ ЗСМК".

7.2. Кроме приёмочных знаков нанесена следующая маркировка:

7.2.1. Выпуклая (на шейке с одной стороны каждого рельса):

Обозначение способа термоупрочнения	Обозначение предприятия изготовителя	Месяц прокатки (римские цифры)	Год прокатки (2 цифры)	Тип рельсов	Направление прокатки (острие стрелки указывает на передний конец рельса по ходу прокатки)
—	К	IX, X	25	P65	→

7.2.2. Нанесённая клеймовочной машиной (на средней части шейки каждого рельса со стороны, противоположной выпуклой маркировке в горячем состоянии):

Идентификатор рельса
Маркировка клеймением наносится не менее чем в 2-х местах по длине 25-м рельса и содержит:
- обозначение сталеплавильного агрегата;
- номер плавки;
- расположение каждого участка рельса, длиной кратной 25 метров в раскате латинскими буквами (A, B, ... Y);
- номер ручья;
- номер заготовки в ручье

7.2.3. Краской

Место нанесения краски	Цвет маркировки
Обводка контура торца головки	Красная
Полоса по головке и шейке рельса на расстоянии (0,7 – 1,0) м от торца рельса, на котором нанесена обводка контура торца головки рельса	Красная
Знак «Единый знак обращения продукции на рынке Евразийского экономического союза» (ЕАС) по шейке на расстоянии (0,8-1,1) м от торца рельса, на котором нанесена обводка контура торца головки рельса, со стороны маркировки, нанесенной способом горячего клеймения.	Белая

8. Указания по эксплуатации:


По разделу 10 ГОСТ Р 51685-2022

9. Сведения об утилизации:

Рельсы утилизируются как лом чёрных металлов. Негабаритный стальной лом и отходы для переработки (категорий 5А; 5Б) в соответствии с требованиями ГОСТ 2787-75 «Металлы чёрные вторичные. Общие технические условия».

10. Сведения о цене и условиях приобретения изделия:

Действующая цена товара и порядок оплаты указываются в договоре поставки.

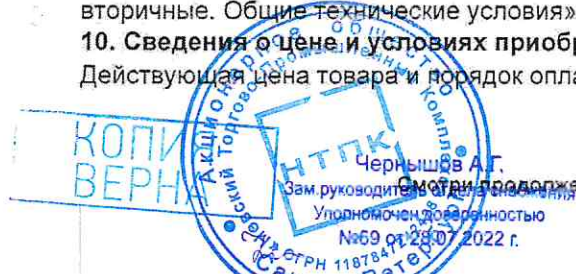

На вагоне/сцепе отгружены следующие рельсы:

№ пп	Позиция заказа	Код профиля	Марка стали	Номер рельса	Длина, мм	Кол-во (штук)	Тип рельсов	Категория	Наличие болтовых отверстий
1	10	00789	76ХФ	21784(А)303	25000	1	Р65	ДТ350	с отверстиями
2	10	00789	76ХФ	21951(С)302	25000	1	Р65	ДТ350	с отверстиями
3	10	00789	76ХФ	21951(У)302	25000	1	Р65	ДТ350	с отверстиями
4	10	00789	76ХФ	21962(В)104	25000	1	Р65	ДТ350	с отверстиями
5	10	00789	76ХФ	21962(В)204	25000	1	Р65	ДТ350	с отверстиями
6	10	00789	76ХФ	21962(В)304	25000	1	Р65	ДТ350	с отверстиями
7	10	00789	76ХФ	21962(В)404	25000	1	Р65	ДТ350	с отверстиями
8	10	00789	76ХФ	21962(С)104	25000	1	Р65	ДТ350	с отверстиями
9	10	00789	76ХФ	21962(С)204	25000	1	Р65	ДТ350	с отверстиями
10	10	00789	76ХФ	21962(С)304	25000	1	Р65	ДТ350	с отверстиями
11	10	00789	76ХФ	21962(С)404	25000	1	Р65	ДТ350	с отверстиями
12	10	00789	76ХФ	21962(У)101	25000	1	Р65	ДТ350	с отверстиями
13	10	00789	76ХФ	21962(У)201	25000	1	Р65	ДТ350	с отверстиями
14	10	00789	76ХФ	21962(У)204	25000	1	Р65	ДТ350	с отверстиями
15	10	00789	76ХФ	21962(У)401	25000	1	Р65	ДТ350	с отверстиями
16	10	00789	76ХФ	21977(В)403	25000	1	Р65	ДТ350	с отверстиями
17	10	00789	76ХФ	21977(С)403	25000	1	Р65	ДТ350	с отверстиями
18	10	00789	76ХФ	21981(С)101	25000	1	Р65	ДТ350	с отверстиями
33	10	00789	76ХФ	22054(А)302	25000	1	Р65	ДТ350	с отверстиями
34	10	00789	76ХФ	22054(С)105	25000	1	Р65	ДТ350	с отверстиями
35	10	00789	76ХФ	22054(С)305	25000	1	Р65	ДТ350	с отверстиями
36	10	00789	76ХФ	22054(С)405	25000	1	Р65	ДТ350	с отверстиями
37	10	00789	76ХФ	22054(У)102	25000	1	Р65	ДТ350	с отверстиями
38	10	00789	76ХФ	22054(У)105	25000	1	Р65	ДТ350	с отверстиями
39	10	00789	76ХФ	22054(У)202	25000	1	Р65	ДТ350	с отверстиями
40	10	00789	76ХФ	22054(У)302	25000	1	Р65	ДТ350	с отверстиями
41	10	00789	76ХФ	22054(У)305	25000	1	Р65	ДТ350	с отверстиями


 Чернышов А.Г.
 Заместитель отдела снабжения
 Уполномочен доверенностью
 №69 от 28.07.2022 г.

Настоящий Паспорт составлен в электронном виде и подписан усиленной квалифицированной электронной подписью представителем ОТК изготовителя и Представителем заказчика.
При переписке по вопросам качества ссылаться на номер и дату Паспорта

ОТК

МЕЛЕШЕНКО О. Н.

Начальник ОТК

(О.П. Столбенко)

Представитель заказчика*

(Н.С. Федоряева)

* - при необходимости, если содержится в условиях договора поставки.



Паспорт качества № 1243.2

ООО "Нижнесалдинский металлургический завод"
624742, г.Нижняя Салда, ул. Энгельса, 1
Отгрузка по договору № от 2025 г.

Грузоотправитель Общество с ограниченной ответственностью "Нижнесалдинский металлургический завод" Свердловская область, г. Нижняя Салда, ул.Энгельса, 1 834345)32-671
Грузополучатель Акционерное общество "Невский торгово-промышленный комплекс"

Дата отгрузки: 29.10.2025

Вагон (машина) K431CT198

Код способа отправления: 2

Адрес 197374, Санкт-Петербург г, Савушкина ул., дом 89, литер А, помещение 15-Н кабинет 46 тел.8-950-563-03-03
грузополучателя

Код получателя
Конечный Акционерное общество "Невский торгово-промышленный комплекс"
получатель

Выдан 30.06.2025г. Сертификат соответствия № ЕАЭС RU C-RU.ЖТ02.В.02425/25
Действителен до 29.06.2030 г. , серия RU № 0567575

Наименование продукции: ПОДКЛАДКА КБ-65

НД (ГОСТ, ТУ): ГОСТ 16277-2016, ТУ 14-2Р-294-2005 ГОСТ 380-2005

№ п/п	Марка стали	Тип продукции	Номер партии	Фактическая масса продукции в тоннах	Сорт	Степень точности
1	СТЗСП	КБ-65	465	4,000	1	Повышенная
2	СТЗСП	КБ-65	466	1,700	1	Повышенная
ИТОГО				5,700		



По вопросам несоответствия товара по качеству или количеству обращаться в ООО "НСМЗ" на адрес info@nsmz.pro

В результате испытаний и освидетельствования указанные в паспорте подкладки КБ-65 сертифицированы (декларированы), признаны годными и соответствуют требованиям 1 сорта ГОСТ 16277-2016, ТУ 14-2Р-294-2005

Гарантийный срок службы подкладок КБ-65 с момента укладки в путь при условии соблюдения установленных правил транспортирования, выгрузки, хранения, сборки, укладки, эксплуатации и текущего содержания пути составляет пять лет

Способ утилизации-передача потребителям для использования в производстве в качестве металлургического сырья (код отхода - 4 61 010 01 20 5, класс опасности для окружающей среды - 5 (малоопасен).

Назначенный ресурс - 1500 миллионов тонн брутто протушенного груза

Представитель ОТК

подпись

Зарубина Л.Ю.

расшифровка подписи

Дата печати 29.10.2025



ПАСПОРТ КАЧЕСТВА 627199362

Клиент: Акционерное общество "Невский Торгово-Промышленный комплекс"
Адрес: 197374, Россия, г. Санкт-Петербург, ул. Савушкина, д. 89, лит. А, пом. 15-Н, каб. 46
Грузополучатель: Акционерное общество "Невский Торгово-Промышленный комплекс"
Адрес: 197374, Россия, г. Санкт-Петербург, ул. Савушкина, д. 89, лит. А, пом. 15-Н, каб. 46
Вид отправления: 08 Самовывоз
№ Трансп. средства: E655OE10RUS
№ Дов/Накл: 0000685220
Склад отгрузки: 2060 ГП ЧП КЛЦ

Спецификация 0314112390 от 13.10.2025
Договор 643/2000-24100854 от 03.12.2024
Трансп. документ
Всего по сертификату
Грузомест: 11
Масса брутто, т: 11,022
Масса нетто, т: 11

Наименование продукции: Болты закладные

№ п/п	Код изделия	Масса брутто, т	Масса нетто, т	Стандарт	Партия	Марка стали	Размер	Исполнение	Упаковка	Поле допуска	Класс прочности	Консервация	Дата изготовления
1	RFG160171-22175-00	1,002	1,000	ГОСТ 16017-2014	9420349005	20	M22x175	1	Мягкий контейнер типа МКР-1,0С	8g	5.8	Нет	04.06.2024
2	RFG160171-22175-00	1,002	1,000	ГОСТ 16017-2014	9420349006	20	M22x175	1	Мягкий контейнер типа МКР-1,0С	8g	5.8	Нет	07.06.2024
3	RFG160171-22175-00	1,002	1,000	ГОСТ 16017-2014	9420349001	20	M22x175	1	Мягкий контейнер типа МКР-1,0С	8g	5.8	Нет	07.06.2024
4	RFG160171-22175-00	1,002	1,000	ГОСТ 16017-2014	9420349010	20	M22x175	1	Мягкий контейнер типа МКР-1,0С	8g	5.8	Нет	07.06.2024
5	RFG160171-22175-00	1,002	1,000	ГОСТ 16017-2014	9425643033	20	M22x175	1	Мягкий контейнер типа МКР-1,0С	8g	5.8	Нет	18.04.2025
6	RFG160171-22175-00	1,002	1,000	ГОСТ 16017-2014	9420349006	20	M22x175	1	Мягкий контейнер типа МКР-1,0С	8g	5.8	Нет	07.06.2024
7	RFG160171-22175-00	1,002	1,000	ГОСТ 16017-2014	9420349006	20	M22x175	1	Мягкий контейнер типа МКР-1,0С	8g	5.8	Нет	07.06.2024
8	RFG160171-22175-00	1,002	1,000	ГОСТ 16017-2014	9420349001	20	M22x175	1	Мягкий контейнер типа МКР-1,0С	8g	5.8	Нет	07.06.2024
9	RFG160171-22175-00	1,002	1,000	ГОСТ 16017-2014	9420349001	20	M22x175	1	Мягкий контейнер типа МКР-1,0С	8g	5.8	Нет	07.06.2024
10	RFG160171-22175-00	1,002	1,000	ГОСТ 16017-2014	9420349010	20	M22x175	1	Мягкий контейнер типа МКР-1,0С	8g	5.8	Нет	07.06.2024
11	RFG160171-22175-00	1,002	1,000	ГОСТ 16017-2014	9420349010	20	M22x175	1	Мягкий контейнер типа МКР-1,0С	8g	5.8	Нет	07.06.2024
Итого		11,022	11,000										

№ п/п	Код изделия	Масса брутто, т	Масса нетто, т	Стандарт	Партия	Марка стали	Размер	Исполнение	Упаковка	Поле допуска	Класс прочности	Консервации	Дата изготовления
	Итого по сертификату	11,022	11,000										

Показатели качества - результаты испытаний

№ партии	Плавка	Временное сопротивление разрыву, Н/мм ²	Твердость, НВ на конц. кресп. изд	Удлинение после разрыва MIN	Удлинение после разрыва MAX
9420349001	723113	780-830	207-217	0,46	0,61
9420349005	723848	710-750	197-207	0,36	0,49
9420349006	722241	730-790	207-207	0,41	0,44
9420349010	723851	760-770	207-217	0,38	0,39
9425643033	732645	653-666	202-207	0,68	0,70

Химический состав, %

Плавка	C, %	Mn, %	Si, %	S, %	P, %	Cr, %	Ni, %	Cu, %	As, %	N, %
722241	0,19	0,41	0,28	0,005	0,008	0,04	0,02	0,03	0,002	0,006
723113	0,18	0,48	0,32	0,003	0,009	0,03	0,05	0,03	0,002	0,006
723848	0,20	0,44	0,33	0,005	0,009	0,04	0,02	0,04	0,002	0,005
723851	0,19	0,45	0,31	0,005	0,011	0,04	0,02	0,02	0,002	0,006
732645	0,18	0,49	0,31	0,008	0,008	0,03	0,01	0,01	0,001	0,008

Утилизация изделий для железнодорожного пути осуществляется в соответствии с требованиями действующего Российского законодательства как черный лом.




Система менеджмента качества сертифицирована на соответствие требованиям МС ИСО 9001:2015. Указанная в сертификате качества продукция соответствует действующим в РФ стандартам и техническим условиям. При переписке по вопросам качества ссылаться на номер сертификата. При транспортировке и хранении не допускать воздействия влаги и агрессивной среды.


Декларация о соответствии на болты закладные для рельсовых скреплений железнодорожного пути ЕАЭС N RU Д - RU.ЖТ02.В.00566/20. Выдана 09.12.2020 до 01.12.2025.

Продукция выпускается по чертежу №07-43-150.

Маркировочный знак -

ОТК

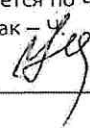 Н.В. Станкене

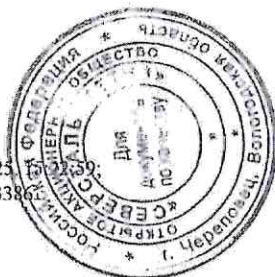

Электронный документ проверен, дата и время проверки: 16.10.2023

Станкене Нина Владимировна, Контролер мат.мет.полуп. 5 р, 20003386

Проверочный код: 0442435823



ПАСПОРТ КАЧЕСТВА 626366291/1

Клиент Акционерное общество "Невский Торгово-Промышленный комплекс"

Адрес 197374, Россия, г. Санкт-Петербург, ул. Савушкина, д. 89, лит. А, пом. 15-Н, каб. 46 Спецификация 0313972508 от 25.04.2025

Грузополучатель Акционерное общество "Невский Торгово-Промышленный комплекс" Договор 2000-24-00000009 от 29.01.2024

Адрес 197374, Россия, г. Санкт-Петербург, ул. Савушкина, д. 89, лит. А, пом. 15-Н, каб. 46 Трансп. документ

Вид отправления 08 Самовывоз Всего по сертификату

№ Трансп. средства E988AP35RUS № прицепа AM1304 35RUS Грузомест 5

№ Дов/Накл 0000590601 от 00.00.0000 Масса брутто, т 4,930

Склад отгрузки K060 ГП ЧП КЛЦ Дата 25.04.2025 Масса нетто, т 4,920

Наименование продукции: Болты путевые

№ п/п	Код изделия	Масса брутто, т	Масса нетто, т	Стандарт	Партия	Марка стали	Исполнение	Упаковка	Покрытие	Поле допуска	Класс прочности	Консервация	Дата изготовления	Размер болта
1	RFG115300-27160-12	1,002	1,000	ГОСТ 11530-2014	9424881063	20Г2Р	1	Мягкий контейнер типа МКР-1,0С	Без покрытия	8g	8.8	Нет	20.03.2025	M27x160
2	RFG115300-27160-12	1,002	1,000	ГОСТ 11530-2014	9424881073	20Г2Р	1	Мягкий контейнер типа МКР-1,0С	Без покрытия	8g	8.8	Нет	25.03.2025	M27x160
3	RFG115300-27160-12	1,002	1,000	ГОСТ 11530-2014	9424881077	20Г2Р	1	Мягкий контейнер типа МКР-1,0С	Без покрытия	8g	8.8	Нет	20.03.2025	M27x160
4	RFG115300-27160-12	1,002	1,000	ГОСТ 11530-2014	9424881084	20Г2Р	1	Мягкий контейнер типа МКР-1,0С	Без покрытия	8g	8.8	Нет	24.03.2025	M27x160
	Итого	4,008	4,000											
	Итого по сертификату	4,008	4,000											

Показатели качества Результаты испытаний

№ партии	Плавка	Работа удара, Дж	Временное сопротивление разрыву, Н/мм ²	Разрушающая нагрузка, кН	Твердость HRC min	Твердость HRC max
----------	--------	------------------	--	--------------------------	-------------------	-------------------

№ партии	Плавка	Работа удара, Дж	Временное сопротивление разрыву, Н/мм²	Разрушающая нагрузка min, Н	Твердость HRC min	Твердость HRC max
9424881063	46444	110-203	928-940	425754	26,8	28,3
9424881073	46443	140-167	932-966	427716	27,0	27,5
9424881077	21503	153-175	885-923	406134	28,0	29,7
9424881084	36977	97-170	876-898	402210	29,0	29,7

Химический состав, %

Плавка	C, x100	Mn, x100	Si, x100	S, x1000	P, x1000	Cr, x100	Ni, x100	Cu, x100
21503	23,0	124	14	2	7	28	2	4
36977	23,0	121	14	3	7	28	2	3
46443	23,0	126	13	2	8	28	2	3
46444	23,0	124	14	2	6	29	2	3

^АУтилизация изделий для железнодорожного пути осуществляется в соответствии с требованиями действующего Российского законодательства как черный лом.

Система менеджмента качества сертифицирована на соответствие требованиям МС ИСО 9001:2015. Указанная в сертификате качества продукция соответствует действующим в РФ стандартам и техническим условиям. При переписке по вопросам качества ссылайтесь на номер сертификата. При транспортировке и хранении не допускать воздействия влаги и агрессивной среды. Декларация о соответствии на Болты для рельсовых стыков № ЕАЭС N RU Д-РУ.РА05.В.81320.23. Выдана 25.07.2023 по 25.07.2028. Продукция выпускается по чертежу 07-43-229. Маркировочный знак – Ч.

ОТК _____

О.А. Балышева

Электронный документ проверен, дата и время проверки: 25.04.2025, 13:55:37;
Балышева Ольга Александровна, Контролер мат.мет.полуф. 5 р, 20003302.
Проверочный код: 0444986143



ПАСПОРТ КАЧЕСТВА 627202781/1

Клиент Акционерное общество "Невский Торгово-Промышленный комплекс"

Адрес 197374, Россия, г. Санкт-Петербург, ул. Савушкина, д. 89, лит. А, пом. 15-Н, каб. 46 Спецификация 0314112390 от 13.10.2025

Грузополучатель Акционерное общество "Невский Торгово-Промышленный комплекс" Договор 643/2000-24100854 от 03.12.2024

Адрес 197374, Россия, г. Санкт-Петербург, ул. Савушкина, д. 89, лит. А, пом. 15-Н, каб. 46 Трансп. документ

Вид отправления 08 Самовывоз Всего по сертификату

№ Трансп. средства E655OE10RUS № прицепа Грузомест 5

№ Дов/Накл 0000685220 от 00.00.0000 Масса брутто, т 5,010

Склад отгрузки 2060 ГП ЧП КЛЦ Дата 16.10.2025 Масса нетто, т 5

Наименование продукции: Гайки ж/д

№ п/п	Код изделия	Масса брутто, т	Масса нетто, т	Стандарт	Партии	Марка стали	Размер	Исполнение	Упаковка	Поле допуска	Класс прочности	Консервация	Дата изготовления
1	RFG115320-00027-02	1,002	1,000	ГОСТ 11532-2014	9425119002	35	M27	2	Мягкий контейнер типа МКР-1,0С	7H	5	Нет	11.05.2025
2	RFG115320-00027-02	1,002	1,000	ГОСТ 11532-2014	9427511003	35	M27	2	Мягкий контейнер типа МКР-1,0С	7H	5	Нет	17.08.2025
3	RFG115320-00027-02	1,002	1,000	ГОСТ 11532-2014	9427511007	35	M27	2	Мягкий контейнер типа МКР-1,0С	7H	5	Нет	19.08.2025
4	RFG115320-00027-02	1,002	1,000	ГОСТ 11532-2014	9427511008	35	M27	2	Мягкий контейнер типа МКР-1,0С	7H	5	Нет	20.08.2025
5	RFG115320-00027-02	1,002	1,000	ГОСТ 11532-2014	9427511006	35	M27	2	Мягкий контейнер типа МКР-1,0С	7H	5	Нет	21.08.2025
	Итого	5,010	5,000										
	Итого по сертификату	5,010	5,000										

Показатели качества - результаты испытаний

№ партии	Плавка	Пробная нагрузка	Твердость, HB
9425119002	14217	Выдержал	164-167
9427511003	23900	Выдержал	160-168
9427511006	23900	Выдержал	165-170
9427511007	23900	Выдержал	164-166
9427511008	23900	Выдержал	156-162

Химический состав, %


Плавка	C, %	Mn, %	Si, %	S, %	P, %	Cr, %	Ni, %	Cu, %	As, %	N, %
14217	0,36	0,57	0,24	0,006	0,005	0,03	0,02	0,02	0,001	0,008
23900	0,35	0,57	0,25	0,010	0,005	0,05	0,03	0,03	0,001	0,008

Утилизация изделий для железнодорожного пути осуществляется в соответствии с требованиями действующего Российского законодательства как черный лом.

Система менеджмента качества сертифицирована на соответствие требованиям МС ИСО 9001:2015. Указанная в сертификате качества продукция соответствует действующим в РФ стандартам и техническим условиям. При переписке по вопросам качества ссылаться на номер сертификата. При транспортировке и хранении не допускать воздействия влаги и агрессивной среды.

Декларация о соответствии на гайки для болтов рельсовых стыков
№ТС ЕАЭС N RU. Д-RU.ЖТ02.В.00524/20 от 20.10.2020 до 12.10.2025.

Продукция выпускается по чертежу №07-43-149.

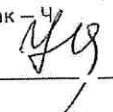Маркировочный знак  Н.В. Станкене
ОТК _____



Электронный документ проверен, дата и время проверки: 16.10.2022 16:20:22
Станкене Нина Владимировна, Контролер мат.мет.полуп. 5 р. 2000338
Проверочный код: 044119903

ПАСПОРТ КАЧЕСТВА 625302882

Клиент: Акционерное общество "Невский Торгово-Промышленный комплекс"
Адрес: 197374, Россия, г. Санкт-Петербург, ул. Савушкина, д. 89, лит. А, пом. 15-Н, каб. 46 Спецификация 0313772909 от 23.08.2024
Грузополучатель: Акционерное общество "Невский Торгово-Промышленный комплекс" Договор 2001/10120960/11 от 01.10.2018
Адрес: 197374, Россия, г. Санкт-Петербург, ул. Савушкина, д. 89, лит. А, пом. 15-Н, каб. 46 Трансп.документ
Вид отправления: 01 ЖД Всего по сертификату
№ Трансп. средства: 65575888 № прицепа Грузомест 1
№ Дов/Накл: 0000475331 от 00.00.0000 Масса брутто, т 0,370
Склад отгрузки: C092 ЧП КЛЦ Товары Дата: 13.09.2024 Масса нетто, т 0,368

Шайба

№ п/п	Код изделия	Стандарт на изделие	Партия	Товарный размер изделия	Класс точности крепежа	Марка стали	Покрытие	Масса нетто, т
1	Шайба ж/д Г19115 27,0 С 65Г МКР1т	ГОСТ 19115-91	8424506012	27,0	С	65Г	Без покрытия	0,368
Итого								0,368

Показатели качества - результаты испытаний

№ п/п	Партия	Вязкость	Пружин. св-ва	Вид упаковки
1	8424506012		Соотв.	Мягкий контейнер типа МКР-1,0С

ПАСПОРТ КАЧЕСТВА 625302882

Страница 1 из 2



Для изделия без покрытия временная антикоррозийная защита осуществляется в консервационном масле и обеспечивает защиту от коррозии не менее 1 года.
На изделия с гальваническим цинковым покрытием с хромированием обеспечивается защита от коррозии в течении 0,5 года
Свободно от радиоактивного загрязнения

Система менеджмента качества сертифицирована на соответствие требованиям МС ИСО 9001:2015. Указанная в сертификате качества продукция соответствует действующим в РФ стандартам и техническим условиям При переписке по вопросам качества ссылаться на номер сертификата. При транспортировке и хранении не допускать воздействия влаги и агрессивной среды.

ОТК _____

О.А. Балышев



ПАСПОРТ КАЧЕСТВА 624650186/1

Клиент Акционерное общество "Невский Торгово-Промышленный комплекс"

Адрес 197374, Россия, г. Санкт-Петербург, ул. Савушкина, д. 89
лит. А пом. 15-Н, каб. 46 Спецификация 0313673169 от 24.04.2024

Грузополучатель Акционерное общество "Невский Торгово-Промышленный комплекс" Договор 2001/10120960/11 от 01.10.2018

Адрес 197374, Россия, г. Санкт-Петербург, ул. Савушкина, д. 89
лит. А пом. 15-Н, каб. 46 Трансп. документ

Вид отправления 08 Самовывоз Всего по сертификату

№ Трансп. средства K213MA35RUS № прицепа Грузомест 7

№ Дов/Накл 0000397853 от 00.00.0000 Масса брутто, т 7,014

Склад отгрузки 2060 ГП ЧП КЛЦ Дата 24.04.2024 Масса нетто, т 7

Наименование продукции: Болт ж/д клеммный

№ п/п	Код изделия	Масса брутто, т	Масса нетто, т	Стандарт	Партия	Марка стали	Размер	Исполнение	Упаковка	Поле допуска	Класс прочности	Консервация	Дата изготовления
1	RFG160161-22075-00	1,002	1,000	ГОСТ 16016-2014	9418584099	20	M22x75	1	Мягкий контейнер типа МКР-1,0С	8g	5.8	Нет	04.04.2024
2	RFG160161-22075-00	1,002	1,000	ГОСТ 16016-2014	9418584009	20	M22x75	1	Мягкий контейнер типа МКР-1,0С	8g	5.8	Нет	20.04.2024
3	RFG160161-22075-00	1,002	1,000	ГОСТ 16016-2014	9418584165	20	M22x75	1	Мягкий контейнер типа МКР-1,0С	8g	5.8	Нет	20.04.2024
4	RFG160161-22075-00	1,002	1,000	ГОСТ 16016-2014	9418584099	20	M22x75	1	Мягкий контейнер типа МКР-1,0С	8g	5.8	Нет	04.04.2024
5	RFG160161-22075-00	1,002	1,000	ГОСТ 16016-2014	9418584165	20	M22x75	1	Мягкий контейнер типа МКР-1,0С	8g	5.8	Нет	20.04.2024
6	RFG160161-22075-00	1,002	1,000	ГОСТ 16016-2014	9418584165	20	M22x75	1	Мягкий контейнер типа МКР-1,0С	8g	5.8	Нет	20.04.2024
7	RFG160161-22075-00	1,002	1,000	ГОСТ 16016-2014	9418584165	20	M22x75	1	Мягкий контейнер типа МКР-1,0С	8g	5.8	Нет	20.04.2024
	Итого	7,014	7,000										
	Итого по сертификату	7,014	7,000										

Показатели качества - результаты испытаний

ПАСПОРТ КАЧЕСТВА 626376669

Клиент: Акционерное общество "Невский Торгово-Промышленный комплекс"

Адрес: 197374, Россия, г. Санкт-Петербург, ул. Савушкина, д. 89, лит. А, пом. 15-Н, каб. 46
Спецификация 0313973928 от 28.04.2025

Грузополучатель: Акционерное общество "Невский Торгово-Промышленный комплекс"

Адрес: 197374, Россия, г. Санкт-Петербург, ул. Савушкина, д. 89, лит. А, пом. 15-Н, каб. 46
Договор 2000-24-00000009 от 29.01.2024
Трансп.документ

Вид отправления: 08 Самовывоз
Всего по сертификату

№ Трансп. средства: B009YP35RUS
№ прицепа: AK3108 35RUS
Грузомест: 17

№ Дов/Накл: 0000591114
от: 00.00.0000
Масса брутто, т: 17,034

Склад отгрузки: K060 ГП ЧП КЛЦ
Дата: 28.04.2025
Масса нетто, т: 17

Наименование продукции: Гайки ж/д

№ п/п	Код изделия	Масса брутто, т	Масса нетто, т	Стандарт	Партия	Марка стали	Размер	Исполнение	Упаковка	Поле допуска	Класс прочности	Консервация	Дата изготовления
1	RFG160181-00022-01	1,002	1,000	ГОСТ 16018-2014	9424888022	25	M22	1	Мягкий контейнер типа МКР-1,0С	7Н	5	Нет	27.03.2025
2	RFG160181-00022-01	2,004	2,000	ГОСТ 16018-2014	9424888026	25	M22	1	Мягкий контейнер типа МКР-1,0С	7Н	5	Нет	11.03.2025
3	RFG160181-00022-01	2,004	2,000	ГОСТ 16018-2014	9424888027	25	M22	1	Мягкий контейнер типа МКР-1,0С	7Н	5	Нет	17.03.2025
4	RFG160181-00022-01	2,004	2,000	ГОСТ 16018-2014	9424888034	25	M22	1	Мягкий контейнер типа МКР-1,0С	7Н	5	Нет	11.03.2025
5	RFG160181-00022-01	1,002	1,000	ГОСТ 16018-2014	9424888036	25	M22	1	Мягкий контейнер типа МКР-1,0С	7Н	5	Нет	25.03.2025
6	RFG160181-00022-01	1,002	1,000	ГОСТ 16018-2014	9424888037	25	M22	1	Мягкий контейнер типа МКР-1,0С	7Н	5	Нет	13.03.2025
7	RFG160181-00022-01	1,002	1,000	ГОСТ 16018-2014	9424888038	25	M22	1	Мягкий контейнер типа МКР-1,0С	7Н	5	Нет	17.03.2025
8	RFG160181-00022-01	1,002	1,000	ГОСТ 16018-2014	9424888046	25	M22	1	Мягкий контейнер типа МКР-1,0С	7Н	5	Нет	12.03.2025
9	RFG160181-00022-01	1,002	1,000	ГОСТ 16018-2014	9424888064	25	M22	1	Мягкий контейнер типа МКР-1,0С	7Н	5	Нет	19.03.2025
10	RFG160181-00022-01	1,002	1,000	ГОСТ 16018-2014	9424888066	25	M22	1	Мягкий контейнер типа МКР-1,0С	7Н	5	Нет	25.03.2025
11	RFG160181-00022-01	2,004	2,000	ГОСТ 16018-2014	9424888068	25	M22	1	Мягкий контейнер типа МКР-1,0С	7Н	5	Нет	25.03.2025
12	RFG160181-00022-01	2,004	2,000	ГОСТ 16018-2014	9424888080	25	M22	1	Мягкий контейнер типа МКР-1,0С	7Н	5	Нет	25.03.2025

№ п/п	Код изделия	Масса брутто, т	Масса нетто, т	Стандарт	Партия	Марка стали	Размер	Исполнение	Упаковка	Поле допуска	Класс прочности	Консервация	Дата изготовления
	Итого	17,034	17,000										
	Итого по сертификату	17,034	17,000										

Показатели качества - результаты испытаний

№ партии	Плавка	Пробная нагрузка	Твердость, НВ
9424888022	13443	Выдержал	150-154
9424888026	83104	Выдержал	156-157
9424888027	83104	Выдержал	150-157
9424888034	46183	Выдержал	150-155
9424888036	46183	Выдержал	148-152
9424888037	46183	Выдержал	149-152
9424888038	46183	Выдержал	150-155
9424888046	46183	Выдержал	152-156
9424888064	46183	Выдержал	149-150
9424888066	83104	Выдержал	149-154
9424888068	13443	Выдержал	151-155
9424888080	36070	Выдержал	148-150

Химический состав, %

Плавка	C, x100	Mn, x100	Si, x100	S, x1000	P, x1000	Cr, x100	Ni, x100	Cu, x100	As, x1000	N, x1000
13443	26	75	23	11	8	5	3	1	1	8
36070	26	75	23	6	4	3	1	1	1	8
46183	23	75	26	6	5	4	1	2	1	8
83104	26	75	23	11	8	5	3	1	1	8

Утилизация изделий для железнодорожного пути осуществляется в соответствии с требованиями действующего Российского законодательства как черный лом.

Уполномочен доверенностью
№69 от 28.07.2012 г.

Система менеджмента качества сертифицирована на соответствие требованиям МС ИСО 9001:2015. Указанная в сертификате качества продукция соответствует действующим в РФ стандартам и техническим условиям. При переписке по вопросам качества ссылайтесь на номер сертификата. При транспортировке и хранении не допускать воздействия влаги и агрессивной среды. Декларация о соответствии на гайки для клеммных и закладных болтов рельсовых креплений железнодорожного пути ЕАЭС №RU Д-РУ.ЖТ02.В.00630/21 выдана 02.03.2021 по 18.02.2026. Продукция выпускается по чертежу №07-43-148. Маркировочный знак – Ч.

ОТК

Н.В. Станкене



Электронный документ проверен, дата и время проверки: 28.04.2025, 13:41
Станкене Нина Владимировна, Контролер мат.мет.полуф. 5 р, 20003386.
Проверочный код: 0443235989



Общество с ограниченной ответственностью «Ранд»

620149, г. Екатеринбург, ул. Зоологическая дом 9 офис 212

ИНН 6685018991 КПП 665801001 ОГРН 1126685026192

Тел./факс (343) 287-35-59, e-mail:randekb@gmail.com

р/с 40702810416090000397 в Уральский банк ОАО Сбербанка России

к/с 30101810500000000674 БИК 046577674

ПАСПОРТ ИЗДЕЛИЯ №1544

НАИМЕНОВАНИЕ ПРЕДПРИЯТИЯ-ИЗГОТОВИТЕЛЯ: ООО «РАНД»

ДАТА ВЫДАЧИ: 01.04.2025 г.

НАИМЕНОВАНИЕ ИЗДЕЛИЯ: Скоба для изолирующей втулки КБ (обл.)

ГРУЗОПОЛУЧАТЕЛЬ: АО «НТПК», 197374, Санкт-Петербург г, ул. Савушкина, дом 89, литер А, помещение 15-Н, кабинет 46

ДАТА ИЗГОТОВЛЕНИЯ: Март 2025

НОМЕР ПАРТИИ: 2403/1-4, 2503/1-4, 2603/1-4, 2703/1-4, 2803/1-4


МАРКА МАТЕРИАЛА: Сталь Ст3сп ГОСТ 380-2005

КОЛИЧЕСТВО: 294 000 шт.

МАССА: 20 000 кг

КОЛИЧЕСТВО УПАКОВОЧНЫХ МЕСТ: 20

ОТДЕЛ ТЕХНИЧЕСКОГО КОНТРОЛЯ:

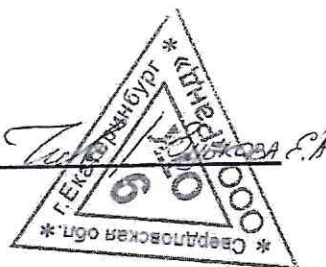

ПАСПОРТ КАЧЕСТВА 626361305

Клиент Акционерное общество "Невский Торгово-Промышленный комплекс"
Адрес 197374, Россия, г. Санкт-Петербург, ул. Савушкина, д. 89, лит. А, пом. 15-Н, каб. 46 Спецификация 0313870017 от 13.12.2024
Грузополучатель Акционерное общество "Невский Торгово-Промышленный комплекс" Договор 2001/10120960/11 от 01.10.2018
Адрес 197374, Россия, г. Санкт-Петербург, ул. Савушкина, д. 89, лит. А, пом. 15-Н, каб. 46 Трансп.документ
Вид отправления 08 Самовывоз Всего по сертификату
№ Трансп. средства E988AP35RUS № прицепа Грузомест 5
№ Дов/Накл 0000591096 от 00.00.0000 Масса брутто, т 5,010
Склад отгрузки 2070 ГП ЧП ЦСФП Дата 25.04.2025 Масса нетто, т 5

Наименование продукции: Шайба ж/д двухвитковая

№ п/п	Код изделия	Масса брутто, т	Масса нетто, т	Стандарт, ТУ	Партия	Плавка	Марка стали	Размер	Упаковка	Кон серв	Дата изготовления
1	RFG217970-00250-00	1,002	1,000	ГОСТ 21797-2014	2550580	731986	40C2	25,0	Мягкий контейнер типа МКР-1,0С	Нет	25.04.2025
2	RFG217970-00250-00	1,002	1,000	ГОСТ 21797-2014	2550553	732778	40C2	25,0	Мягкий контейнер типа МКР-1,0С	Нет	25.04.2025
3	RFG217970-00250-00	1,002	1,000	ГОСТ 21797-2014	2550575	732778	40C2	25,0	Мягкий контейнер типа МКР-1,0С	Нет	25.04.2025
4	RFG217970-00250-00	1,002	1,000	ГОСТ 21797-2014	2550576	732778	40C2	25,0	Мягкий контейнер типа МКР-1,0С	Нет	25.04.2025
5	RFG217970-00250-00	1,002	1,000	ГОСТ 21797-2014	2550581	732778	40C2	25,0	Мягкий контейнер типа МКР-1,0С	Нет	25.04.2025
Итого		5,010	5,000								

Показатели качества - результаты испытаний

Партия	Длительный зажим (диап.)	Твердость HRC (диап.)
--------	--------------------------	-----------------------


Партия	Плавка	Длительный зажим (диап.)	Твердость HRC (диап.)
2550580	731986	0,1 - 0,4	48,5 - 51,0
2550553	732778	0,1 - 0,4	44,3 - 48,0
2550575	732778	0,1 - 0,4	44,3 - 48,0
2550576	732778	0,1 - 0,6	49,2 - 50,0
2550581	732778	0,1 - 0,5	48,8 - 50,7

Химический состав

Плавка	C, %	Mn, %	Si, %	S, %	P, %	Cr, %	Ni, %	Cu, %	Al, %
731986	0,42	0,67	0,61	0,004	0,008	0,05	0,01	0,02	0,001
732778	0,41	0,71	1,62	0,006	0,007	0,12	0,01	0,02	0,001

Система менеджмента качества сертифицирована на соответствие требованиям МС ИСО 9001:2015. Указанная в сертификате качества продукция соответствует действующим в РФ стандартам и техническим условиям. При переписке по вопросам качества ссылаться на номер сертификата. При транспортировке и хранении не допускать воздействия влаги и агрессивной среды.

Сертификат соответствует на калибровочную пружинную для железнодорожного пути № ЕАЭС RU C-RU.ЖТ02.В.01123/22. Серия № 0347615 Срок действия с 01.03.2022 по 28.02.2027

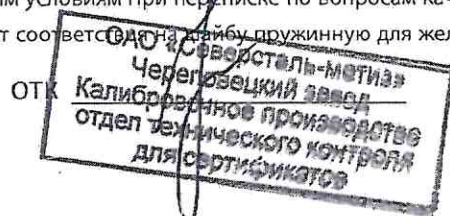

Электронный документ проверен, дата и время проверки: 25.04.2025, 13:59:34;
Немчикова Марина Михайловна, Сортировщик-сдатчик металла 3 разряда, 20027248.
Проверочный код: 0443116697

Закрытое акционерное общество «Амкодор-Эластомер»

Республика Беларусь,

222750,

Минская

обл., Дзержинский район,

Фанипольский с/с, 22



АМКОДОР-
ЭЛАСТОМЕР

СТП СМК АЭР-14

Паспорт качества

Прокладка симметричная ЦП-328

(наимен. дет.)

соответствует нормативно-технической документации.

ТУ ВУ 100124928.013-2016

Количество 1000 шт.


Дата: 25.10.22

Работник ОТК:

Инженер по качеству
ЗАО «Амкодор-Эластомер»

В.В.Тарабуева

(ФИО, подпись)

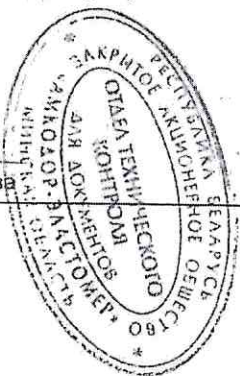

Закрытое акционерное общество «Амкодор-Эластомер»
Республика Беларусь,
222750,
Минская
обл., Дзержинский район,
Фанипольский с/с, 22



СТП СМК АЭР-14

Паспорт качества

Прокладка подрельсовая ЦП-143

(наимен. дет.)

соответствует нормативно-технической документации.


ТУ ВУ 100124928.013-2016

Количество *2000* шт. Дата: *26.10.2024*

Работник ОТК:

Инженер по качеству
ЗАО «Амкодор-Эластомер»

В.В. Гарабуева
(ФИО, подпись)

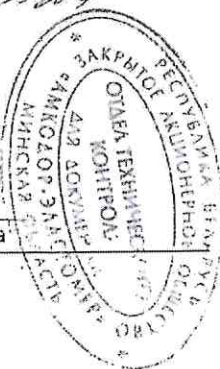

125493, г. Москва, вн. тер. г. муниципальный округ Головинский, ул. Смольная, д.2,
помещ. 12Н/5 e-mail : rosprospektiva@mail.ru тел: 8 (495) 643-02-68

АКЦИОНЕРНОЕ ОБЩЕСТВО
«ССЖТ»
ОБЩЕСТВО С ОГРАНИЧЕННОЙ ОТВЕТСТВЕННОСТЬЮ «Перспектив

УСЛОВНОЕ ОБОЗНАЧЕНИЕ: Втулка изолирующая ОП-142А,
ТУ 3185-024-55239716-2006,
код СКМТР 2291000005

ДАТА ИЗГОТОВЛЕНИЯ: 06 января 2025 г.

КОЛИЧЕСТВО ИЗДЕЛИЙ В ПАРТИИ, ШТ. : 50000

КОЛИЧЕСТВО УПАКОВАННЫХ МЕСТ, ШТ.: 50

СЕРТИФИКАТ СООТВЕТСТВИЯ РС ФЖТ № РС ФЖТ № ССЖТ RU.ЖТ02.Г.01518

Срок действия до 13 января 2028 г.

Выдан на: 50 000 шт.

ИТАМ ОТК. _____ Начальник ОТК (Шемарова Н.В.)

ДАТА ВЫДАЧИ: 07 января 2025 г.



Общество с ограниченной ответственностью «Ранд»

(ООО «Ранд»)

620149, г. Екатеринбург, ул. Зоологическая дом 9 офис 212

ИНН 6685018991 КПП 665801001 ОГРН 1126685026192

Тел./факс (343) 287-35-59, e-mail:randekb@gmail.com

р/с 40702810416090000397 в Уральский банк ОАО Сбербанка России к/с 30101810500000000674 БИК 046577674



Сертификат соответствия
№ ЕАЭС RU C-RU.ЖТ02.В.01803/24
Серия RU №0497089
Срок действия с «15» января 2024 г.
по «14» января 2029 г.

ПАСПОРТ

№1661 от «28» августа 2025 г.

Наименование продукции	Клемма ПК
Дата изготовления	Август 2025 г.
Материал	Сталь Ст4сп

Номера партий	Масса нетто, кг	Масса брутто, кг	Количество упаковочных мест
1208/3, 1308/1-2, 1408/1-5, 1508/1-4, 1808/1-7, 1908/1	20 000	20 020	20

Продукция прошла полный цикл изготовления и испытаний на соответствие требованиям ГОСТ 22343-2014 и по результатам приёмочного контроля признана годной для использования по назначению.

Грузополучатель: АО «НТПК», 197374, Санкт-Петербург г, ул. Савушкина, дом 89, литер А, помещение 15-Н, кабинет 46

Гарантийный срок эксплуатации: 6 лет с момента укладки в путь.

Назначенный ресурс: в прямых и кривых участках пути радиусом более 650 м – не менее 2500 млн т брутто пропущенного груза; в кривых участках пути радиусом от 650 м до 350 м – не менее 1500 млн т брутто пропущенного груза; в кривых участках пути радиусом 350 м и менее – не менее 1000 млн т брутто пропущенного груза.

Клеммы ПК неремонтопригодны.

Клеммы ПК не являются опасными для окружающей среды.

Утилизация: по истечении назначенного срока службы клеммы утилизируются потребителем путем использования в качестве шихты при переплавке металлолома.

Условия транспортирования и хранения – по группе 8 ГОСТ 15150-69.

В связи с технической невозможностью нанесения маркировки непосредственно на клемму, то в соответствии с требованиями пункта 5.2 ГОСТ 22343-2014 маркировка с указанием условного обозначения предприятия изготовителя, месяца и года изготовления, массы партии в тоннах, номера партии, клейма технического контроля наносится на ярлыки из пластика, навешиваемые на две клеммы партии.

В связи с технической невозможностью нанесения единого знака обращения продукции на рынке государств-членов ЕАЭС непосредственно на продукцию, единый знак обращения продукции наносится в настоящем паспорте печатным способом.

Информация по монтажу и эксплуатации клемм ПК приведена в «Инструкции по текущему содержанию железнодорожных путей» утвержденной распоряжением ОАО «РЖД» от 14.04.2016 №2288р.

Начальник ОТК



Мельников А.А.



СЕРТИФИКАТ СООТВЕТСТВИЯ

(ОБЯЗАТЕЛЬНАЯ СЕРТИФИКАЦИЯ)

№ RU C-RU.ПБ58.В.00737/22



ЗАЯВИТЕЛЬ

Общество с ограниченной ответственностью "Тиккурила" (ООО "Тиккурила").

Место нахождения: 192289, РОССИЯ, город Санкт-Петербург, проспект Девятого Января, дом 15, корпус 3.

Адрес места осуществления деятельности: 195112, РОССИЯ, город Санкт-Петербург, Уткин проспект, дом 15, литера Н.

ОГРН: 1077847618287. ИНН: 7816424590. Телефон: +78123803399. Электронная почта: russia.info@tikkurila.com

ИЗГОТОВИТЕЛЬ

Общество с ограниченной ответственностью "Тиккурила" (ООО "Тиккурила").

Место нахождения: 192289, РОССИЯ, город Санкт-Петербург, проспект Девятого Января, дом 15, корпус 3.

Адрес места осуществления деятельности по изготовлению продукции: 195112, РОССИЯ, город Санкт-Петербург, Уткин проспект, дом 15, литера Н. ОГРН: 1077847618287. ИНН: 7816424590. Телефон: +78123803399. Электронная почта: russia.info@tikkurila.com

ОРГАН ПО СЕРТИФИКАЦИИ

Орган по сертификации Общество с ограниченной ответственностью "Альфа "Пожарная Безопасность". ОГРН: 1107154016166. ИНН: 7114501589. Место нахождения (адрес юридического лица): 105066, Россия, город Москва, улица Нижняя Красносельская, дом 35, строение 64, комната 22, этаж 3. Адрес места осуществления деятельности: 301668, РОССИЯ, Тульская область, Новомосковский район, город Новомосковск, улица Орджоникидзе, дом 8, пристройка к цеху №3 (Лит. П), эт.2, ком. №№1,2,4,11. Телефон: +74874655953, +74952801686. Адрес электронной почты: info@alfapb.ru Аттестат аккредитации № ТРПБ.RU.ПБ58, дата внесения в реестр сведений об аккредитованном лице 15.12.2015 года.

ПОДТВЕРЖДАЕТ, ЧТО ПРОДУКЦИЯ

Покрытие на основе органорастворимых лакокрасочных материалов торговой марки «ТЕКС» марок «Грунт-эмаль по ржавчине 3-в-1 РЖАВОСТОП», «Эмаль алкидная ПФ-115 ДЛЯ МЕТАЛЛА И ДЕРЕВА», «Эмаль ПФ-115 Фазенда УНИВЕРСАЛЬНАЯ» для внутренних работ по окраске стен и потолков, нанесенных на негорючую основу, изготавливаемых в соответствии с ТУ 20.30.12-114-23072864-2021. Серийный выпуск. (Перечень и иные сведения о продукции, обеспечивающие ее идентификацию, приведены в Приложении №1 на 1 листе, Приложении №2 на 2 листе).

код ОКПД 2 20.30.12.130

код ТН ВЭД ЕАЭС 3208 10 900 0

СООТВЕТСТВУЕТ ТРЕБОВАНИЯМ

Технический регламент о требованиях пожарной безопасности (Федеральный Закон № 123-ФЗ от 22 июля 2008 г.).

СЕРТИФИКАТ СООТВЕТСТВИЯ ВЫДАН НА ОСНОВАНИИ

Протоколы сертификационных испытаний № 274-С/ТР-22 от 24.02.2022 г., № 275-С/ТР-22 от 24.02.2022 г., № 276-С/ТР-22 от 24.02.2022 г. от Испытательная лаборатория Общества с ограниченной ответственностью "Альфа "Пожарная Безопасность" № ТРПБ.RU.ИН41 от 09.02.2016 г. Акт о результатах анализа состояния производства № 782-АСП/21 от 15.12.2021 г. ОС ООО "Альфа "Пожарная Безопасность" № ТРПБ.RU.ПБ58, дата внесения в реестр 15.12.2015 г. Федеральной службой по аккредитации. Схема сертификации 4с. Иные сведения о документах, представленных заявителем в качестве доказательства соответствия продукции требованиям технического регламента, приведены в Приложении №1 на 1 листе.

ДОПОЛНИТЕЛЬНЫЕ СВЕДЕНИЯ

Срок годности - 2 года со дня изготовления в не вскрытой заводской упаковке. Условия хранения продукции - Хранить и транспортировать в плотно закрытой таре при температуре выше 5°C, предохраняя от воздействия влаги, тепла и прямых солнечных лучей. При хранении и транспортировке при отрицательной температуре перед применением ОРЛКМ выдержать при температуре (20±2) °C в течение 3 суток и тщательно перемешать. Не ставить вверх дном. Срок службы покрытия – не менее 2 лет.

Сведения о национальных стандартах (сводах правил), применяемых на добровольной основе для соблюдения требований технического регламента приведены Приложении №1 на 1 листе, Приложении №2 на 2 листе.

СРОК ДЕЙСТВИЯ СЕРТИФИКАТА СООТВЕТСТВИЯ

с 25.02.2022 по 24.02.2027

М.П. (заместитель руководителя) органа по сертификации

Эксперт-аудитор
(эксперты-аудиторы)

(подпись)

(подпись)

Подсевалов Денис Сергеевич
(фамилия, имя, отчество)

Коншин Александр Александрович
(фамилия, имя, отчество)

ПРИЛОЖЕНИЕ №1

К СЕРТИФИКАТУ СООТВЕТСТВИЯ № RU C-RU.ПБ58.В.00737/22

(ОБЯЗАТЕЛЬНАЯ СЕРТИФИКАЦИЯ)

Документы, представленные заявителем в качестве доказательства соответствия продукции требованиям технического регламента:

Технические условия ТУ 20.30.12-114-23072864-2021 «Органорастворимые лакокрасочные материалы» от 09.11.2021г.

Сведения о национальных стандартах (сводах правил), применяемых на добровольной основе для соблюдения требований технического регламента

Наименование, типы, марки, модели однородной продукции, составные части изделия или комплекса	Обозначение и Наименование национального стандарта или свода правил	Подтверждаемые требования национального стандарта или свода правил
Покрытие на основе органорастворимого лакокрасочного материала торговой марки «ТЕКС» марки «Грунт-эмаль по ржавчине 3-в-1 РЖАВОСТОП», нанесенного на негорючую основу с расходом, установленным изготовителем (без учета технологических потерь) 10 м ² /кг на один слой, изготавливаемых в соответствии с ТУ 20.30.12-114-23072864-2021.		Класс пожарной опасности строительных материалов: КМ2
	ГОСТ 30244-94 Межгосударственный стандарт "Материалы строительные. Методы испытаний на горючесть"	Группа горючести – Г1 (слабогорючие)
	ГОСТ 30402-96 Межгосударственный стандарт "Материалы строительные. Метод испытаний на воспламеняемость"	Группа воспламеняемости – В2 (умеренновоспламеняемые)
	ГОСТ 12.1.044-89, пункт 4.18 Межгосударственный стандарт "Система стандартов безопасности труда. Пожаровзрывоопасность веществ и материалов. Номенклатура показателей и методы их определения"	Группа дымообразования – Д2 (с умеренной дымообразующей способностью)
	ГОСТ 12.1.044-89, пункт 4.20 Межгосударственный стандарт "Система стандартов безопасности труда. Пожаровзрывоопасность веществ и материалов. Номенклатура показателей и методы их определения"	Группа токсичности – Т2 (умеренноопасные)

М.П. Руководитель
(заместитель руководителя) органа по
сертификации

Эксперт-аудитор
(эксперты-аудиторы)

(подпись)

(подпись)

Подсёвалов Денис Сергеевич
(фамилия, имя, отчество)

Коншин Александр Александрович
(фамилия, имя, отчество)

К СЕРТИФИКАТУ СООТВЕТСТВИЯ № RU C-RU.ПБ58.В.00737/22

(ОБЯЗАТЕЛЬНАЯ СЕРТИФИКАЦИЯ)

Сведения о национальных стандартах (сводах правил), применяемых на добровольной основе для соблюдения требований технического регламента

Наименование, типы, марки, модели однородной продукции, составные части изделия или комплекса	Обозначение и Наименование национального стандарта или свода правил	Подтверждаемые требования национального стандарта или свода правил
Покрытие на основе органорастворимого лакокрасочного материала торговой марки «ТЕКС» марки «Эмаль алкидная ПФ-115 ДЛЯ МЕТАЛЛА И ДЕРЕВА», нанесенного на негорючую основу с расходом, установленным изготовителем (без учета технологических потерь) 7 м²/кг на один слой, изготавливаемых в соответствии с ТУ 20.30.12-114-23072864-2021.		Класс пожарной опасности строительных материалов: КМ2
	ГОСТ 30244-94 Межгосударственный стандарт "Материалы строительные. Методы испытаний на горючесть"	Группа горючести – Г1 (слабогорючие)
	ГОСТ 30402-96 Межгосударственный стандарт "Материалы строительные. Метод испытаний на воспламеняемость"	Группа воспламеняемости – В2 (умеренновоспламеняемые)
	ГОСТ 12.1.044-89, пункт 4.18 Межгосударственный стандарт "Система стандартов безопасности труда. Пожаровзрывоопасность веществ и материалов. Номенклатура показателей и методы их определения"	Группа дымообразования – Д2 (с умеренной дымообразующей способностью)
	ГОСТ 12.1.044-89, пункт 4.20 Межгосударственный стандарт "Система стандартов безопасности труда. Пожаровзрывоопасность веществ и материалов. Номенклатура показателей и методы их определения"	Группа токсичности – Т2 (умеренноопасные)
Покрытие на основе органорастворимого лакокрасочного материала торговой марки «ТЕКС» марки «Эмаль ПФ-115 Фазенда УНИВЕРСАЛЬНАЯ», нанесенного на негорючую основу с расходом, установленным изготовителем (без учета технологических потерь) 6 м²/кг на один слой, изготавливаемых в соответствии с ТУ 20.30.12-114-23072864-2021.		Класс пожарной опасности строительных материалов: КМ2
	ГОСТ 30244-94 Межгосударственный стандарт "Материалы строительные. Методы испытаний на горючесть"	Группа горючести – Г1 (слабогорючие)
	ГОСТ 30402-96 Межгосударственный стандарт "Материалы строительные. Метод испытаний на воспламеняемость"	Группа воспламеняемости – В2 (умеренновоспламеняемые)
	ГОСТ 12.1.044-89, пункт 4.18 Межгосударственный стандарт "Система стандартов безопасности труда. Пожаровзрывоопасность веществ и материалов. Номенклатура показателей и методы их определения"	Группа дымообразования – Д2 (с умеренной дымообразующей способностью)
	ГОСТ 12.1.044-89, пункт 4.20 Межгосударственный стандарт "Система стандартов безопасности труда. Пожаровзрывоопасность веществ и материалов. Номенклатура показателей и методы их определения"	Группа токсичности – Т2 (умеренноопасные)

Руководитель
М.П. (заместитель руководителя) органа по
сертификации

Эксперт-аудитор
(эксперты-аудиторы)

(ПОДПИСЬ)

(подпись)

Подсёвалов Денис Сергеевич
(фамилия, имя, отчество)

Коншин Александр Александрович
(фамилия, имя, отчество)

Приказ Минстроя от 16.05.2023 №344/пр		
Приложение № 3		
Объект капитального строительства «Модернизация железнодорожного пути и стрелочных переводов» на территории АО «Коломенский завод», расположенных по адресу Московская область, г. Коломна, ул. Партизан, д. 42		
(наименование объекта капитального строительства в соответствии с проектной документацией, почтовый или строительный адрес объекта капитального строительства)		
Застройщик АО "Коломенский Завод", 140408, Россия, Московская область, г. Коломна, ул. Партизан. Д.42.		
(полное и (или) сокращенное наименование, ОГРН, ИНН, место нахождения юридического лица, телефон/факс;		
ИНН 5022013517; ОГРН 1025002737242; тел. + 7(496) 613-89-85; факс +7(496) 613-80-66		
наименование, ОГРН, ИНН саморегулируемой организации, членом которой является указанное юридическое лицо (за исключением случаев, когда членство в саморегулируемых организациях в области инженерных изысканий, архитектурно-строительного проектирования, строительства, реконструкции, капитального ремонта объектов капитального строительства не требуется);		
Технический заказчик ООО "Проминжиниринг", 107140, г. Москва, Русаковская ул. дом 13, помещение ХХ-4,ОГРН 1147748139406,		
(полное и (или) сокращенное наименование, ОГРН, ИНН, место нахождения юридического лица, телефон/факс;		
ИНН 7734001650; тел. + 7(495) 909-93-48. Ассоциация строителей "Саморегулируемая организация "Строительные допуски", № СРО-С-187-26012010 от 11.03.2025 г., ИНН 7714322214, ОГРН 1097799011045		
наименование, ОГРН, ИНН саморегулируемой организации, членом которой является указанное юридическое лицо (за исключением случаев, когда членство в саморегулируемых организациях в области инженерных изысканий, архитектурно-строительного проектирования, строительства, реконструкции, капитального ремонта объектов капитального строительства не требуется);		
Лицо, осуществляющее строительство, реконструкцию, капитальный ремонт ООО «КиКГЕОСТРОЙ», ОГРН 1127747247704, ИНН 7709918820, 109004, Г.МОСКВА, УЛ. ЗЕМЛЯНОЙ ВАЛ, Д.65, КВ.59		
(полное и (или) сокращенное наименование, ОГРН, ИНН, место нахождения юридического лица, телефон/факс;		
тел. +7 (495) 915-24-71, член саморегулируемой ассоциации СРО «МАС» регистрационный номер СРО-С-148-24122009		
наименование, ОГРН, ИНН саморегулируемой организации, членом которой является указанное юридическое лицо (за исключением случаев, когда членство в саморегулируемых организациях в области инженерных изысканий, архитектурно-строительного проектирования, строительства, реконструкции, капитального ремонта объектов капитального строительства не требуется);		
Лицо, осуществляющее подготовку проектной документации		
(полное и (или) сокращенное наименование, ОГРН, ИНН, место нахождения юридического лица, телефон/факс;		
наименование, ОГРН, ИНН саморегулируемой организации, членом которой является указанное юридическое лицо (за исключением случаев, когда членство в саморегулируемых организациях в области инженерных изысканий, архитектурно-строительного проектирования, строительства, реконструкции, капитального ремонта объектов капитального строительства не требуется);		
Лицо, осуществляющее строительство, выполнившее работы, подлежащие освидетельствованию: ООО «ШЕЛПРОКК», ОГРН 1237700462427, ИНН 9726048866, 117535, Г.МОСКВА, МУНИЦИПАЛЬНЫЙ ОКРУГ ЧЕРТАНОВО ЮЖНОЕ, ПРОЕЗД 3-Й ДОРОЖНЫЙ, Д. 6, К. 2, член саморегулируемой ассоциации «Архитектурное наследие», регистрационный номер СРО-С-230-07092010		
ООО «ЭлектроЭнергетика», ОГРН 1175074004698, ИНН 5037011400, 142281, Московская обл., г. Протвино, Кременковское ш., д. 5, член саморегулируемой ассоциации «Объединение Специализированных Организаций Профессиональные Строители», регистрационный номер СРО-С-219-21042010		
(фамилия, имя, отчество, адрес места жительства, ОГНИП, ИНН индивидуального предпринимателя, наименование, ОГРН, ИНН, место нахождения юридического лица, телефон/факс, наименование, ОГРН, ИНН саморегулируемой организации, членом которой является)		
АКТ освидетельствования скрытых работ		
№	КЗ-МЖД-КИК-РД-25-20	10 декабря 2025 г.
(дата составления акта)		
Представитель застройщика, технического заказчика, лица, ответственного за эксплуатацию здания, сооружения, или регионального оператора по вопросам строительного контроля		
(должность (при наличии), фамилия, инициалы, идентификационный номер в национальном реестре специалистов в области строительства (за исключением случаев, когда членство в саморегулируемых организациях в области строительства, реконструкции, капитального ремонта объектов капитального строительства не требуется), реквизиты распорядительного документа, подтверждающего полномочия, с указанием полного и (или) сокращенного наименования, ОГРН, ИНН, места нахождения юридического лица (в случае осуществления строительного контроля на основании договора с застройщиком или техническим заказчиком)		
Представитель застройщика, технического заказчика, лица, ответственного за эксплуатацию здания, сооружения, или регионального оператора по вопросам строительного контроля Ведущий инженер строительного контроля ООО "Проминжиниринг" Дуреев В.Ю., приказ № 53 от 23.06.2025 г.		
(должность (при наличии), фамилия, инициалы, идентификационный номер в национальном реестре специалистов в области строительства (за исключением случаев, когда членство в саморегулируемых организациях в области строительства, реконструкции, капитального ремонта объектов капитального строительства не требуется), реквизиты распорядительного документа, подтверждающего полномочия, с указанием полного и (или) сокращенного наименования, ОГРН, ИНН, места нахождения юридического лица (в случае осуществления строительного контроля на основании договора с застройщиком или техническим заказчиком)		
Представитель лица, осуществляющего строительство, реконструкцию, капитальный ремонт Руководитель проекта ООО «КиКГЕОСТРОЙ» Липатов В. Е. приказ № 1-КЗ-ЖД от 08.09.2025г.		
(должность (при наличии), фамилия, инициалы, реквизиты распорядительного документа, подтверждающего полномочия)		
Представитель лица, осуществляющего строительство, реконструкцию, капитальный ремонт, по вопросам строительного контроля Генеральный директор ООО «КиКГЕОСТРОЙ» Кесслер Ю.Ф., приказ №5-КЗ-ЖД от 08.09.2025г., идентификационный номер НОСТРОЙ С-77-118776		
(должность (при наличии), фамилия, инициалы, идентификационный номер в национальном реестре специалистов в области строительства (за исключением случаев, когда членство в саморегулируемых организациях в области строительства, реконструкции, капитального ремонта объектов капитального строительства не требуется), реквизиты распорядительного документа, подтверждающего полномочия)		
Представитель лица, осуществляющего подготовку проектной документации (в случае привлечения застройщиком лица, осуществляющего подготовку проектной документации, для проверки соответствия выполняемых работ проектной документации согласно части 2 статьи 53 Градостроительного кодекса Российской Федерации)		
(должность (при наличии), фамилия, инициалы, реквизиты распорядительного документа, подтверждающего полномочия, с указанием полного и (или) сокращенного наименования, ОГРН, ИНН, места нахождения юридического лица (в случае осуществления авторского надзора лицом, не являющимся разработчиком проектной документации), полное и (или) сокращенное наименование, ОГРН, ИНН саморегулируемой организации, членом которой является указанное юридическое лицо, индивидуальный предприниматель (за исключением случаев, когда членство в саморегулируемых организациях в области инженерных изысканий, архитектурно-строительного проектирования, строительства, реконструкции, капитального ремонта объектов капитального строительства не требуется)		

Представитель лица, выполнившего работы, подлежащие освидетельствованию (в случае выполнения работ по договорам о строительстве, реконструкции, капитальном ремонте объектов капитального строительства, заключённым с иными лицами)

1. Старший прораб ООО «ШЕЛПРОКК» Шинкарев М.В., приказ №11 от 08.09.2025г.

2. Заместитель главного инженера ООО «ЭлектроЭнергетика» Аверкин А.В., приказ № 01/10 от 29.10.2025г.

(должность (при наличии), фамилия, инициалы, реквизиты распорядительного документа, подтверждающего полномочия, с указанием полного и (или) сокращенного наименования, ОГРН, ИНН, места нахождения юридического лица, фамилии, имени, отчества (последнее - при наличии), адреса места жительства, ОГРНИП, ИНН индивидуального предпринимателя)

произвели осмотр работ, выполненных:

ООО "ШЕЛПРОКК", ООО "ЭлектроЭнергетика"

(наименование лица, выполнившего работы, подлежащие освидетельствованию)

и составили настоящий акт о нижеследующем:

1. К освидетельствованию предъявлены следующие работы:

Балластировка, выправка и рихтовка стрелочного перевода №9 и прилегающих жд путей

(наименование скрытых работ)

2. Работы выполнены по проектной документации

КЗ-МЖД-КИК-РД-25 «Модернизация железнодорожного пути и стрелочных переводов» на территории АО «Коломенский завод», расположенного по адресу: Московская область, г. Коломна, ул. Партизан 42, Ведомость объемов работ Приложение №2 к Договору №5-КЗ

(номер, другие реквизиты чертежа, наименование проектной и/или рабочей документации, сведения о лицах, осуществляющих подготовку раздела проектной и/или рабочей документации)

3. При выполнении работ применены

Щебень 20-40мм паспорт №71 от 05.02.2025г.

Протокол испытания №52п от 27.01.2025г.

(Наименование строительных материалов (изделий), реквизиты сертификатов и/или других документов, подтверждающих их качество и безопасность, в случае если необходимо указывать более 5 документов, указывается ссылка на их реестр, который является неотъемлемой частью акта)

4. Предъявлены документы, подтверждающие соответствие работ предъявляемым к ним требованиям:

Исполнительная схема №20. Балластировка, выправка и рихтовка стрелочного перевода №9 и прилегающих жд путей— 1 лист.

(Исполнительные схемы и чертежи, результаты экспертиз, обследований, лабораторных и иных испытаний выполненных работ, проведенных в процессе строительного контроля)

5. Даты:

начала работ

10 декабря 2025г.

окончания работ

10 декабря 2025г.

6. Работы выполнены в соответствии с документами:

КЗ-МЖД-КИК-РД-25 «Модернизация железнодорожного пути и стрелочных переводов» на территории АО «Коломенский завод», расположенного по адресу: Московская область, г. Коломна, ул. Партизан 42, Ведомость объемов работ Приложение №2 к Договору №5-КЗ, СП 37.13330.2012 «Промышленный транспорт», СП 119.13330.2017 «Железные дороги колеи 1520 мм», СП 238.1326000.2015 «Железнодорожный путь»

(наименования и структурные единицы технических регламентов, иных нормативных правовых актов, разделы проектной и/или рабочей документации)

7. Разрешается производство последующих работ:

Передача в эксплуатацию

(наименование работ, строительных конструкций, участков сетей инженерно-технического обеспечения)

Дополнительные сведения

Акт составлен в 4-х экземплярах (в случае заполнения акта на бумажном носителе).

Приложения :

Документы, указанные в пунктах 3 и 4 настоящего акта.

(исполнительные схемы и чертежи, результаты экспертиз, обследований, лабораторных и иных испытаний)

Представитель застройщика, технического заказчика, лица, ответственного за эксплуатацию здания, сооружения, или регионального оператора по вопросам строительного контроля

(фамилия, инициалы)

(подпись)

Представитель застройщика, технического заказчика, лица, ответственного за эксплуатацию здания, сооружения, или регионального оператора по вопросам строительного контроля

Ведущий инженер строительного контроля ООО "Проминжиниринг" Дураев В.Ю.

(фамилия, инициалы)

(подпись)

Представитель лица, осуществляющего строительство, реконструкцию, капитальный ремонт

Руководитель проекта ООО «КиКГЕОСТРОЙ» Липатов В. Е.

(фамилия, инициалы)

(подпись)

Представитель лица, осуществляющего строительство, реконструкцию, капитальный ремонт, по вопросам строительного контроля

Генеральный директор ООО «КиКГЕОСТРОЙ» Кесслер Ю.Ф.

(фамилия, инициалы)

(подпись)

Представитель лица, осуществляющего подготовку проектной документации (в случае осуществления авторского надзора)

(фамилия, инициалы)

(подпись)


Представитель лица, выполнившего работы, подлежащие освидетельствованию (в случае выполнения работ по договорам о строительстве, реконструкции, капитальном ремонте объектов капитального строительства, заключённым с иными лицами)

1. Старший прораб ООО «ШЕЛПРОКК» Шинкарев М.В.

2. Заместитель главного инженера ООО «ЭлектроЭнергетика» Аверкин А.В.

(фамилия, инициалы)

(подпись)

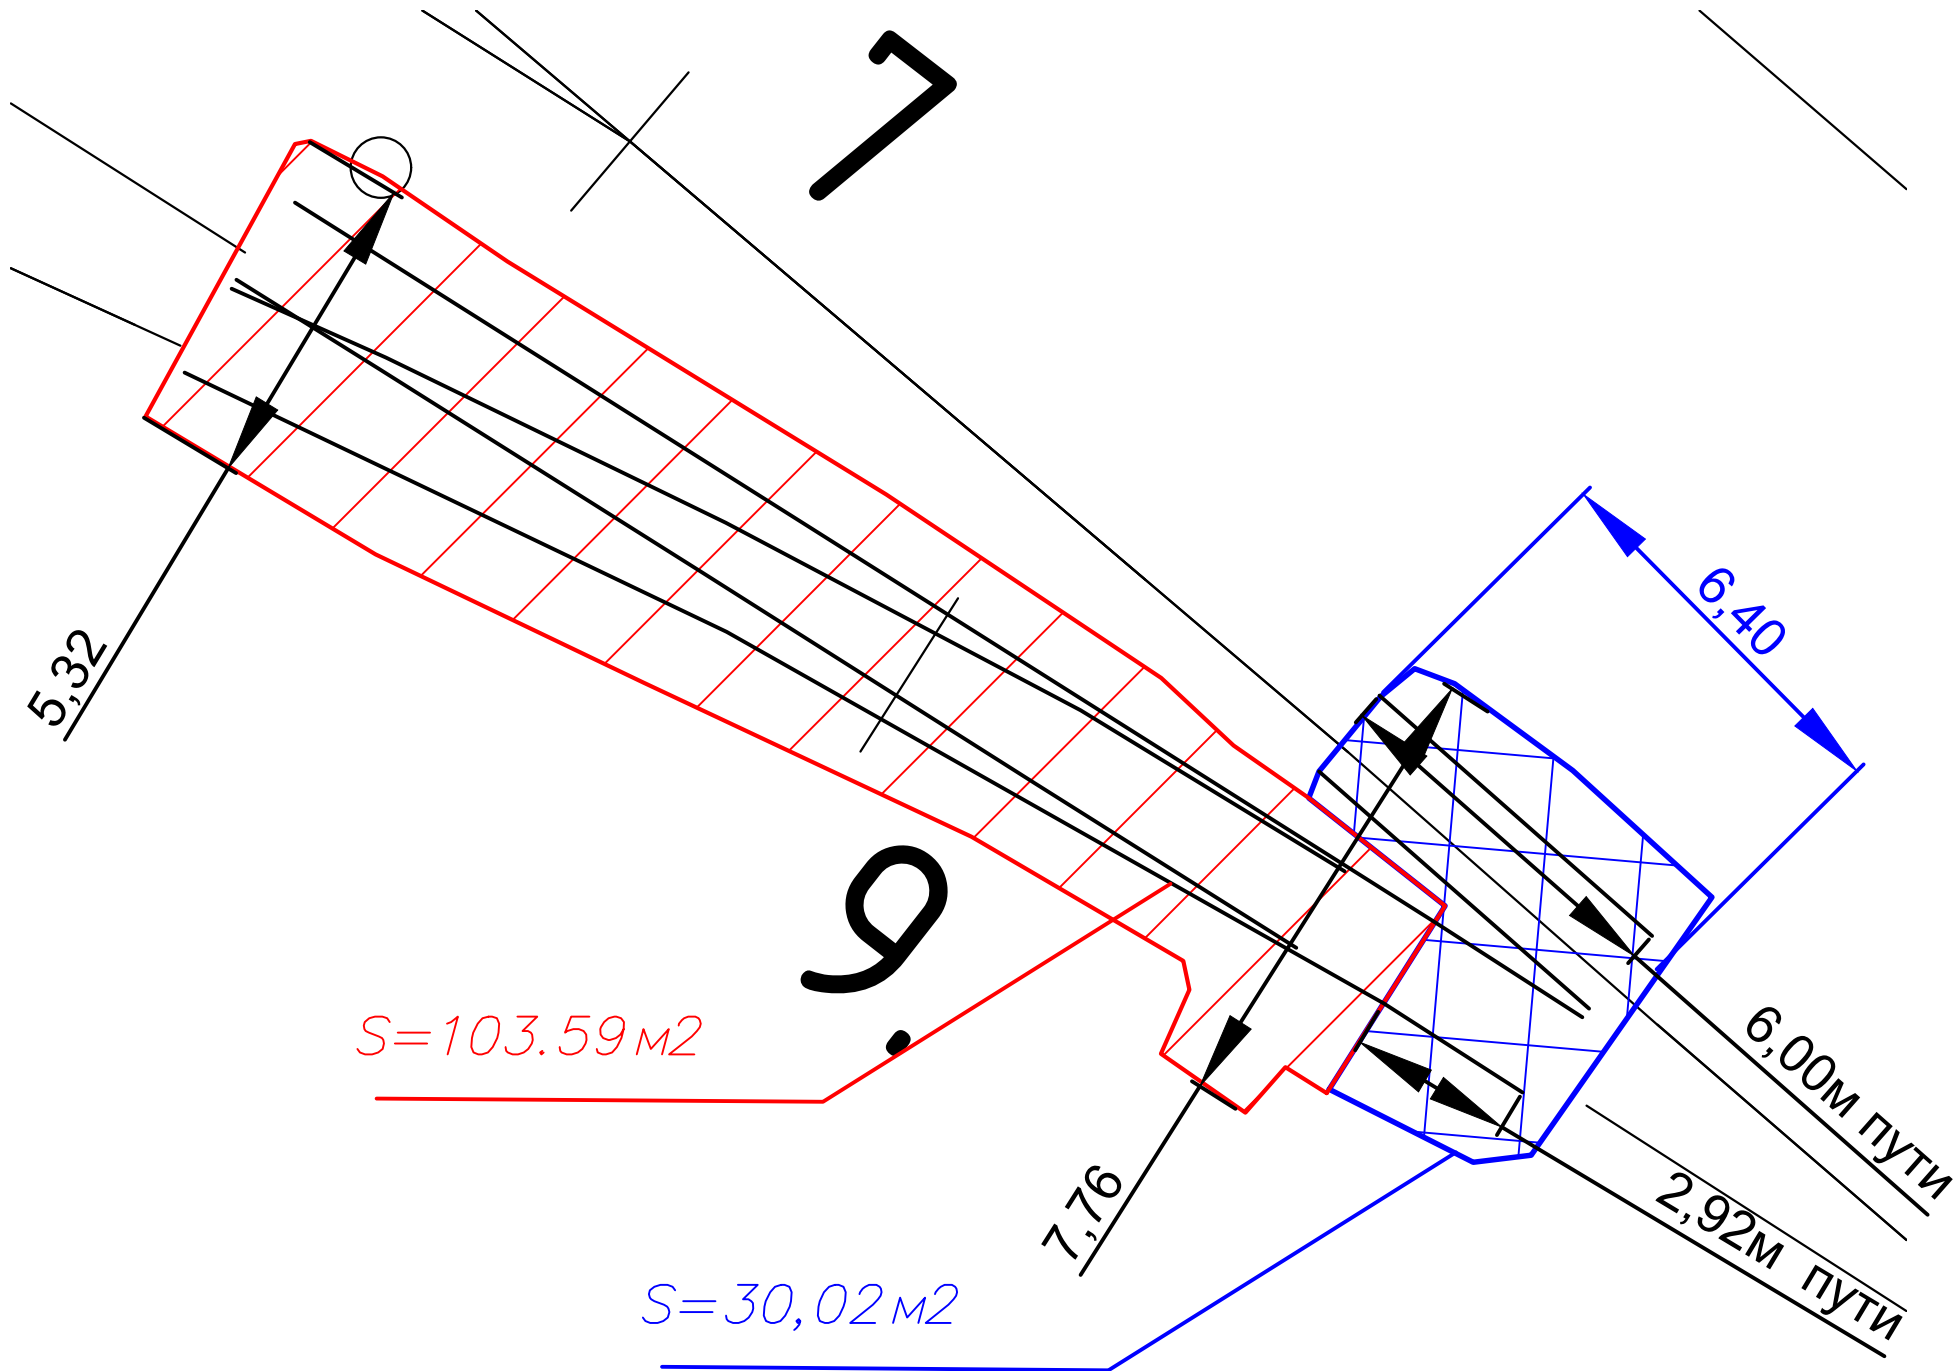

- Балластировка стрелочного перевода №9
Площадь балластировка $S=103,59\text{м}^2$
Высота заполнения шпальных ящиков $a=0,18\text{м}$
Объем комплекта брусьев для стрелочного перевода эяурой 1/7 Б=6,79м³
Объем щебня для балластировки стрелочного перевода №9
- Выправка стрелочного перевода №9
Объем щебня для выправки составляет 20% от объема щебня, используемого для балластировки.
Общий объем щебня для выправки $V_{\text{в}}=V_{\text{сп}} \cdot 0,20=2,37\text{м}^3$
Общий объем щебня (балластировка+выправка)
 $V=V_{\text{сп}}+V_{\text{в}}=11,86+2,37=14,23\text{м}^3$
- Рихтовка стрелочного перевода №9
Длина рихтовки 22,42м
- Балластировка прилежащих жд путей
Площадь балластировка $S=30,02\text{м}^2$
Высота заполнения шпальных ящиков $a=0,15\text{м}$
Объем 8 шпал $V_{\text{шп}}=8 \cdot 0,15 \cdot 0,30 \cdot 2,70=0,97\text{м}^3$
Объем щебня для балластировки стрелочного перевода №6
- Выправка прилежащих жд путей
Объем щебня для выправки составляет 20% от объема щебня, используемого для балластировки.
Общий объем щебня для выправки $V_{\text{в}}=V_{\text{сп}} \cdot 0,20=0,71\text{м}^3$
Общий объем щебня (балластировка+выправка)
 $V=V_{\text{сп}}+V_{\text{в}}=3,53+0,71=4,24\text{м}^3$
- Рихтовка прилежащих жд путей
Длина рихтовки 8,92м


Согласовано		
Взам. инв. №		
Подп. и дата		
Инв. № подл.		

Условные обозначения:

— граница работ

- Примечание:
- Измерения выполнялись тахеометром Sokkia CX105 №GS0496; Свидетельство о поверке: СИ №С-ЕВЕ/25-06-2025/442628234 действительно до 24.06.2026г;
 - Линейные размеры даны в метрах;

					2025	КЗ-МЖД-КИК-РД-25			
						«Модернизация железнодорожного пути и стрелочных переводов» на территории АО «Коломенский завод», расположенного по адресу: Московская область, г. Коломна, ул. Партизан 42			
Изм.	Кол.	Лист	№ док.	Подпись	Дата				
Руковод. проекта		Липатов В.И.			10.12	Ремонт и обустройство СПВ и прилежащих жд путей	Стадия	Лист	Листов
Старший прораб		Шинкарев М.В.			10.12		ИД	1	1
Зам. глав. инж.		Аверкин А.В.			10.12				
						Исполнительная схема №20 Балластировка, выправка и рихтовка стрелочного перевода №9 и прилежащих жд путей	ООО "ЭлектроЭнергетика"		

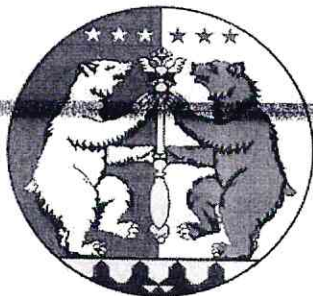

РОССИЙСКАЯ ФЕДЕРАЦИЯ

Акционерное общество

«ПАВЛОВСК НЕРУД»

396446 Воронежская обл., Павловский
р-он, с. Елизаветовка

№ РОСС RU.C-RU.04УЛС0.В00171\23

срок действия с 14.02.2023 г. по 13.02.2026 г.

1 КТК

25 м

ПАСПОРТ ПРОДУКЦИИ № 71

Выдан «05» февраля 2025 год

1. Щебень из плотных горных пород (гранитов) фракции свыше 20 до 40 мм
2. ГОСТ 8267-93 *Щебень гранитный фракции 20-40 мм*
3. *Щебень гранитный фракции 20-40 мм*

4. Дата отгрузки « 05 » 02 20 25 г. кол-во 1474-800 ТОНН

5. № партии 228275 № накладной 17 228275

6. Результаты лабораторных испытаний:

6.1 Зерновой состав:

Диаметр отверстий контрольных сит, мм	d наим.	0,5 (d наим. + D наиб.)	D наиб.	1,25 D наиб.
	20	30	40	50
Полные остатки на ситах, % по массе	93,5	59,0	9,7	0,0

6.2 Содержание:

6.2.1 зёрен пластинчатой и игольчатой формы	24,1	3 группа	%
6.2.2 пылевидных илистых и глинистых частиц	0,60	в том числе глины в комках	0,0 %
6.2.3 зёрен слабых пород		0,0	%
6.2.4 вредных компонентов:	см. приложение		
6.3 Марка щебня по дробимости	1400		
6.4 Марка щебня по истираемости	И1		
6.5 Марка щебня по морозостойкости	F300		
6.6 Насыпная плотность для перевода количества материала из ед. массы в объемные	1,36т/м ³		
6.7 Удельная эффективная активность радионуклидов (А эфф.)	229,58		Бк/кг
Первый класс использования (протокол № 52п от 27.01.2025г)			
ФБУЗ «Центр гигиены и эпидемиологии в Воронежской области»			
6.8 Устойчивость структуры щебня против распадов	0,27		%

6.2 Содержание:

Заключение: Щебень фракции от 20 до 40 мм соответствует требованию ГОСТ 8267-93

Мастер контрольный ОТК

Алпеева Е.А.

20кв.

Таблица 1

Наименование вредных компонентов и примесей	Требования ГОСТ 8267-93 приложение А	Фактические показатели
Аморфные разновидности диоксида кремния, растворимые в щелочах	Не более 50 ммоль/л	5,75 ммоль/л
Сульфаты и сульфиды в пересчёте на SO ₃	1,5% по массе	< 0,10 % по массе
Пирит	4 % по массе	< 0,02 % по массе
Породообразующие слюды и гидрослюды	15 % по объёму силикатов	3,25 %
Галогидные соединения	0,1 % по массе в пересчёте на ион хлора	0,03 %
Свободные волокна асбеста	0,25 % по массе	0,0% по массе
Уголь и древесные остатки	1% по массе	0,0% по массе
Оксиды и гидроксиды железа (магнетит, гетит, гематит и др.)	10 % по объёму каждого или их суммы не более 15 %	0,05 %

Контрольный мастер ОТК _____



Алпеева Е.А.

**ФЕДЕРАЛЬНАЯ СЛУЖБА ПО НАДЗОРУ В СФЕРЕ ЗАЩИТЫ
ПРАВ ПОТРЕБИТЕЛЕЙ И БЛАГОПОЛУЧИЯ ЧЕЛОВЕКА
ФЕДЕРАЛЬНОЕ БЮДЖЕТНОЕ УЧРЕЖДЕНИЕ ЗДРАВООХРАНЕНИЯ
«ЦЕНТР ГИГИЕНЫ И ЭПИДЕМИОЛОГИИ В ВОРОНЕЖСКОЙ ОБЛАСТИ»
ФИЛИАЛ ФЕДЕРАЛЬНОГО БЮДЖЕТНОГО УЧРЕЖДЕНИЯ ЗДРАВООХРАНЕНИЯ
«ЦЕНТР ГИГИЕНЫ И ЭПИДЕМИОЛОГИИ В ВОРОНЕЖСКОЙ ОБЛАСТИ» В ПАВЛОВСКОМ,
БОГУЧАРСКОМ, ВЕРХНЕМАМОНСКОМ РАЙОНАХ
ИСПЫТАТЕЛЬНАЯ ЛАБОРАТОРИЯ**

Юридический адрес и место осуществления деятельности ИЛ: 396422, Воронежская область, Павловский район, г. Павловск, ул. К.Готвальда, 12
Телефон/факс: 2-53-93, 2-57-64, 2-44-93
e-mail: pylves@mail.ru
ОКПО 01661844
ОГРН 1053600128889.
ИНН 3665049241
КПП 362002001

Уникальный номер записи об аккредитации в реестре аккредитованных лиц: РОСС RU.0001.510199



УТВЕРЖДАЮ:
Д.А. Рыбалко

Дата утверждения: 27.01.2025

ПРОТОКОЛ ИСПЫТАНИЙ
№52п от 27 января 2025г.

1. Наименование заказчика: АО «Павловск Неруд»
2. Адрес заказчика (юридический/фактический): Россия, Воронежская область, Павловский район, с. Елизаветовка
3. Наименование и описание объекта (образца) испытаний, дата изготовления (для продукции): щебень гранитный ГОСТ 8267-93; Упаковка: ПЭТ пакет; вес (объем) пробы для испытаний: 1 кг; партия 3300000 кг, дата выработки 19.01.2025 г.
4. Изготовитель (фирма, предприятие, организация): АО «Павловск Неруд», Россия, Воронежская область, Павловский район, с. Елизаветовка
страна: Россия
5. Место отбора: промплощадка, АО «Павловск Неруд»
6. Условия отбора, доставки: образец доставлен в печатном виде (печать АО «Павловск Неруд»), автотранспортом
Дата и время отбора: 23.01.2025г. с 09:40 до 10:00
ФИО, должность специалиста проводившего отбор: проба отобрана начальником ОТК АО «Павловск Неруд» Сладких Ольгой Николаевной
Условия доставки, ссылка на план и методы отбора: соответствуют НД
Дата и время доставки в ИЛ: 23.01.2025г. 11:10
7. Дополнительные сведения: Протокол (Акт) отбора от 23.01.2025 г. Проба отобрана в соответствии с нормативными документами. Основание: договор №152 от 20.01.2025 г Проба отобрана в соответствии с ГОСТ 30108-94 «Материалы и изделия строительные. Определение удельной эффективной активности естественных радионуклидов».
8. Код образца (пробы): ВР 52-05п

Протокол № 52 п

*Результаты отбора относятся к представленному заказчиком образцу, поэтому лаборатория не несет ответственности за стабильность отбора образца и достоверность информации, представленной в данных разделах протокола.

Результаты исследований (испытаний) /измерений относятся к представленному заказчиком образцу.

Протокол характеризует исключительно испытанный объект и не может быть частично воспроизведен без согласия ИЛ.

9. Средства измерений:

№ п/п	Наименование, тип	Заводской номер	Номер в Госреестре	№ свидетельства о поверке, протокола об аттестации	Срок действия
1	Установка спектрометрическая СКС-99 «Спутник»	748	18488-03	С-БМ/03-10-20243754353051	02.10.2025
2	Контрольный источник гамма-излучения типа ОИСН-22-4,5	20002	-	паспорт	18.08.2026

10. Условия проведения испытаний: соответствуют требованиям нормативных документов и приведены в технических записях лаборатории (ий)

11. Отклонения процедуры проведения испытания от стандартной процедуры, по методу испытаний: да или нет

12. Место проведения испытания: _____
(для измерений если они проводились не по адресу лаборатории)

Результаты испытаний

Санитарно-гигиеническое отделение ИЛ				
№ п/п	Определяемый показатель	Единицы измерения	Результаты испытаний	НД на методы испытаний
Образец поступил: 23.01.2025 г.				
Дата начала испытаний: 23.01.2025 г. Дата выдачи результата: 27.01.2025 г.				
1.	Цезий-137	Бк/кг	0,501±0,291	ГОСТ 30108-94 «Материалы и изделия строительные. Определение удельной эффективной активности естественных радионуклидов»
2.	Калий-40	Бк/кг	1204,7±759,3	
3.	Торий-232	Бк/кг	76,8±49,4	
4.	Радий-226	Бк/кг	82,79±63,55	
5.	Удельная эффективная активность	Бк/кг	229,58±105,14	
Испытания проводил(и): Вахнина Е.В. химик-эксперт муниципальной организации (ФИО, должность)				

Лицо ответственное за оформление протокола _____ Рязанцева Ю.В., документовед
группы приема, кодирования, регистрации проб и выдачи результатов лабораторных исследований
(подпись)

Протокол завершен