


Каталог координат участка работ

№ п.п.	X, м	Y, м	H, м	Примечание
1	394606.614	2270328.060	110.22	
2	394592.187	2270344.753	110.20	
3	394588.369	2270348.989	110.08	
4	394585.451	2270347.186	110.11	
5	394589.419	2270342.663	110.21	
6	394602.581	2270324.690	110.17	

Согласовано				
Взам. инв. №				
Подп. и дата				
Инв. № подл.				

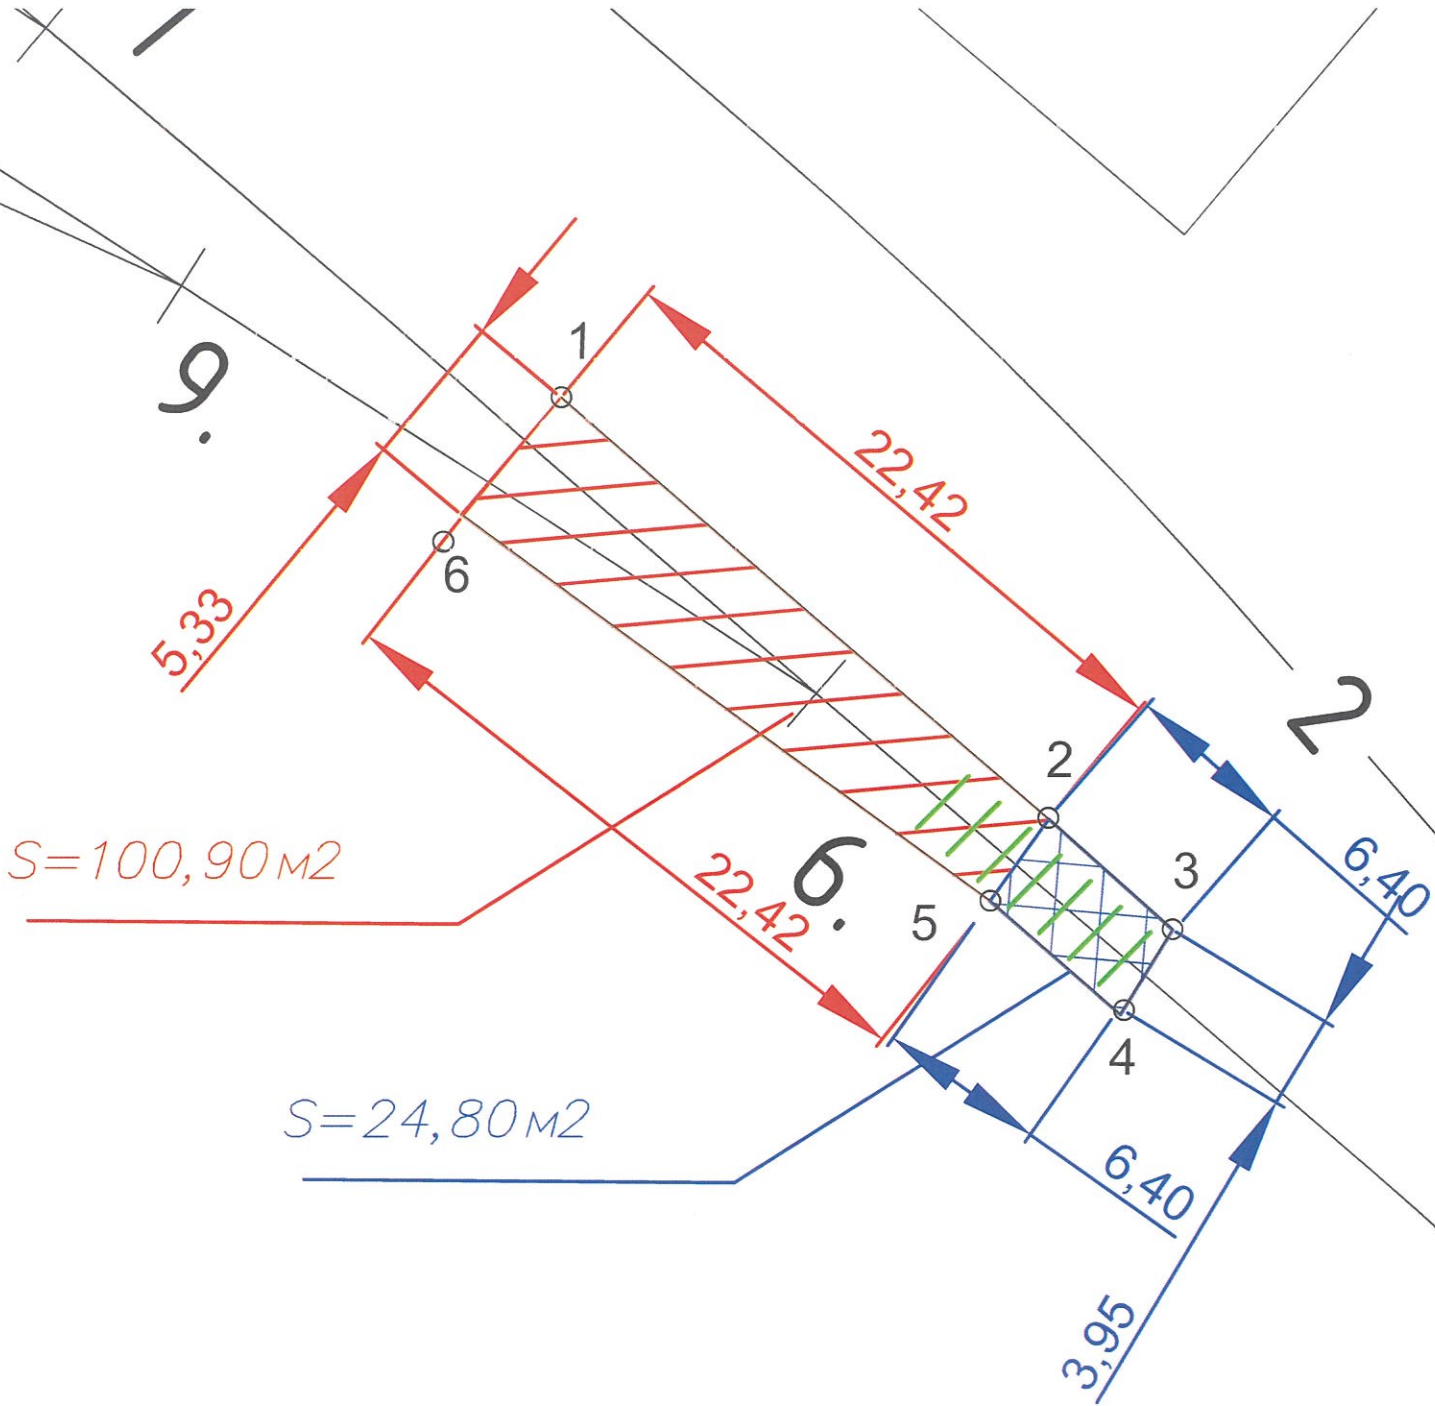

Ведомость объемов работ по демонтажу стрелочного перевода №6

№ п.п.	Наименование	Количество	Примечание
1	Демонтаж стяжек пути	9	8.85т
2	Демонтаж стрелочного перевода	1 комплект	
3	Демонтаж жб шпал	3	
4	Демонтаж деревянных брусьев	20	1,6т
5	Демонтаж деревянных шпал	36	3.4т

Ведомость объемов работ по демонтажу прилегающий путей



№ п.п.	Наименование	Количество	Примечание
1	Демонтаж стяжек пути	2	1.05
2	Демонтаж жб шпал	4	

Условные обозначения:

— граница работ
— жб шпалы

Примечание:
1. Измерения выполнялись тахеометром Sokkia CX105 №GS0496; Свидетельство о поверке: СИ №С-ЕВЕ/25-06-2025/442628234 действительно до 24.06.2026г;
2. Линейные размеры даны в метрах;

КЗ-МЖД-КИК-РД-25					
«Модернизация железнодорожного пути и стрелочных переводов» на территории АО «Коломенский завод», расположенного по адресу: Московская область, г Коломна, ул Партизан 42					
Изм.	Кол.	Лист	№ док.	Подпись	Дата
Рис. пр. пр.	Липатов В.И.				09.11
Старший прораб	Шинкарев М.В.				09.11
Зам. глав. инж.	Аверкин А.В.				09.11
Ремонт и обустройство СП6 и прилегающих жд путей				Стадия	Лист
Исполнительная схема №1				ИД	1
Демонтаж стрелочного перевода №6 и прилегающих жд путей				Листов	
				1	
				ООО «Электроэнергетика»	

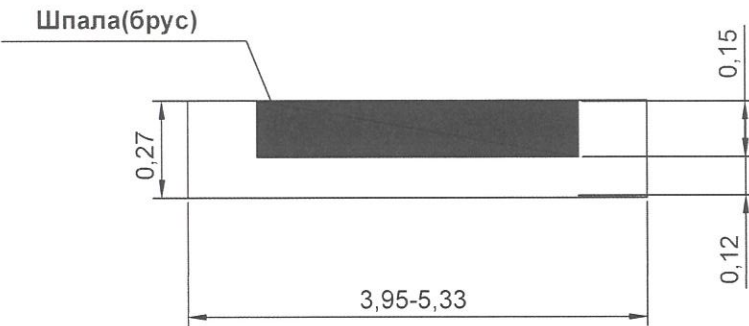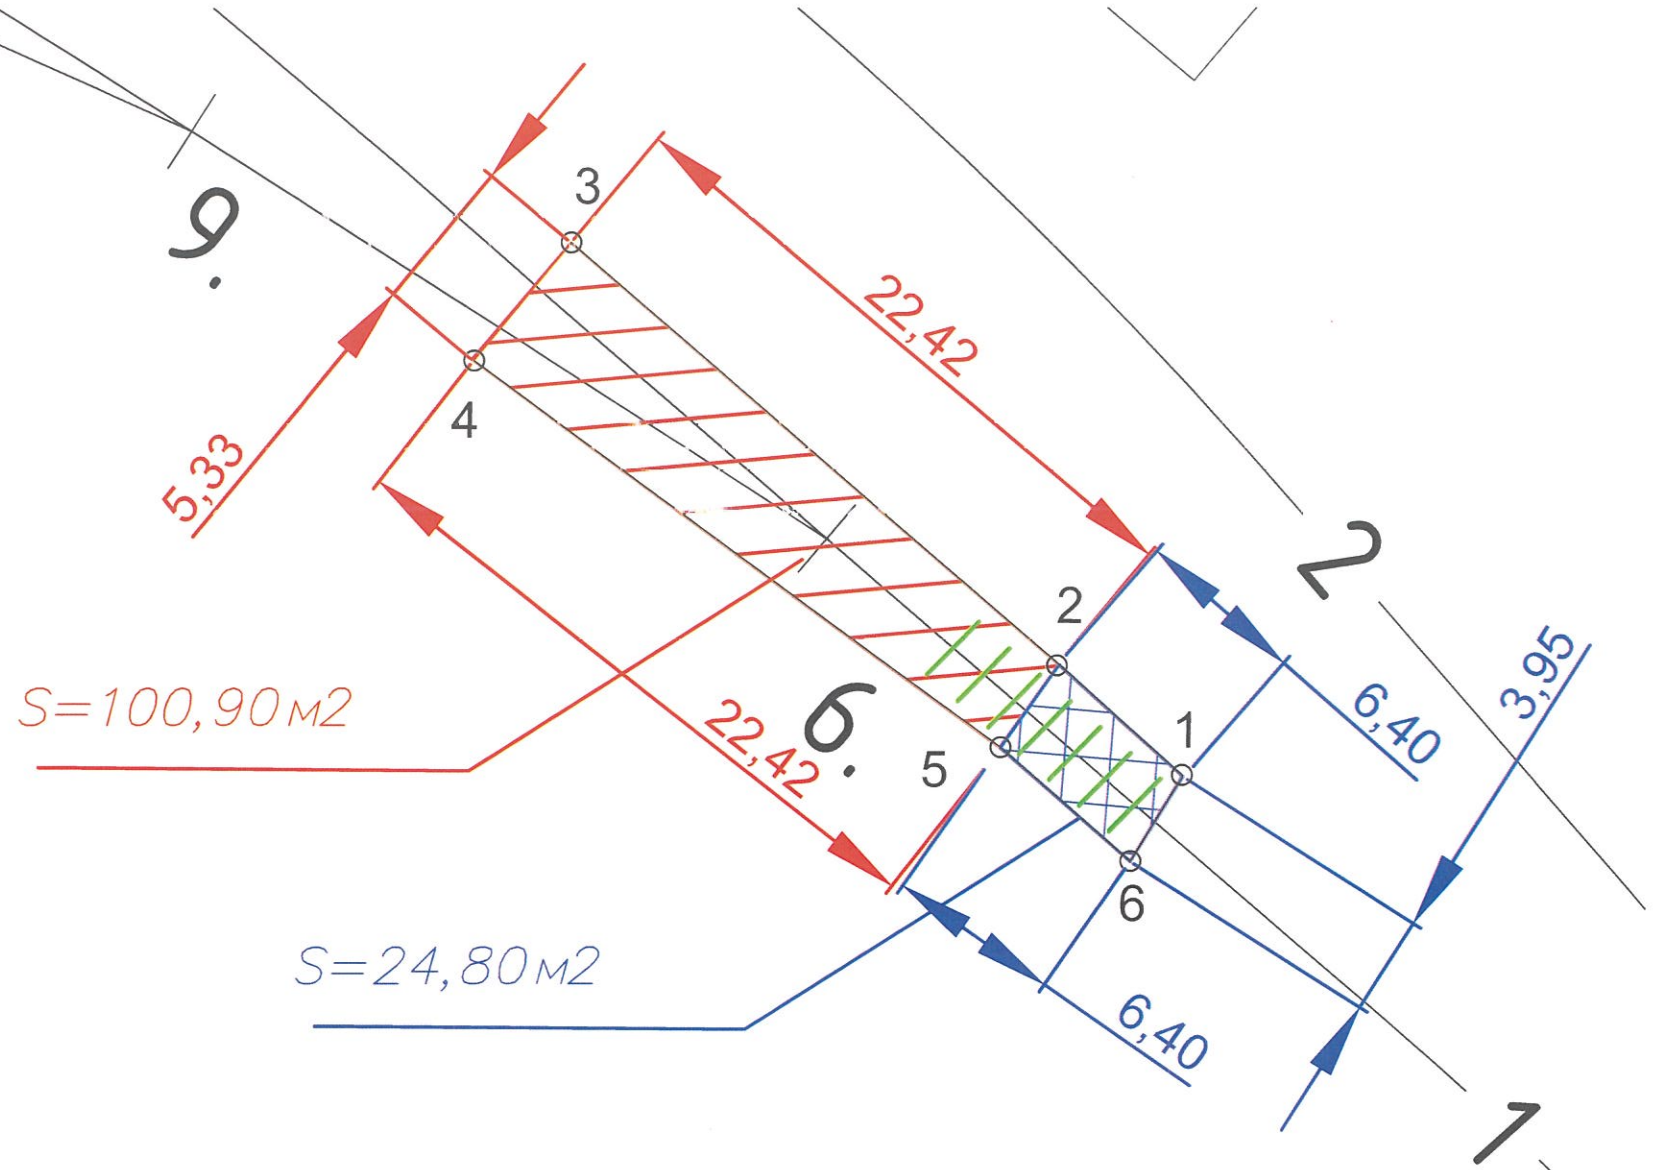

Ведомость объемов работ по выемке загрязненного балласта под стрелочный перевод №6

№ п.п.	Объем 3 (трех) ЖБ шпал, Ж м3 $3 \cdot 0.3 \cdot 0.23 \cdot 2.70 = 0.56 \text{ м3}$	Объем 20 (двадцати) деревянных брусьев, Б м3 $20 \cdot 0.23 \cdot 0.16 \cdot 4.00 = 2.94 \text{ м3}$	Объем 36 (тридцати шести) деревянных шпал, Ш м3 $36 \cdot 0.23 \cdot 0.16 \cdot 2.75 = 3.64 \text{ м3}$	Площадь очистки, О м2	Глубина очистки (0.12 м ниже нижней грани шпалы или бруса) Г, м $0.12 + 0.15 (\text{высота шпалы}) = 0.27 \text{ м}$	Общий объем загрязненного щебня, $V = Г \cdot О \cdot Ж \cdot Б \cdot Ш =$ $0.27 \cdot 100.90 \cdot 0.56 \cdot 2.94 \cdot 3.64 = 20.10 \text{ м3}$	Примечание
1	0.56	2.94	3.64	100.90	0.27	20.10	

Ведомость объемов работ по выемке загрязненного балласта под прилегающие жд пути



№ п.п.	Объем 4 (четырёх) ЖБ шпал, Ж м3 $4 \cdot 0.3 \cdot 0.23 \cdot 2.70 = 0.75 \text{ м3}$	Площадь очистки, О м2	Глубина очистки (0.12 м ниже нижней грани шпалы или бруса) Г, м $0.12 + 0.15 (\text{высота шпалы}) = 0.27 \text{ м}$	Общий объем загрязненного щебня, $V = Г \cdot О \cdot Ж \cdot Б \cdot Ш =$ $0.27 \cdot 24.80 \cdot 0.75 = 5.95 \text{ м3}$	Примечание
1	0.75	24.80	0.27	5.95	

Условные обозначения:

— граница работ
— жб шпалы

Примечание:
1. Измерения выполнялись тахеометром Sokkia CX105 №GS0496; Свидетельство о поверке: СИ №С-ЕВЕ/25-06-2025/442628234 действительно до 24.06.2026г;
2. Линейные размеры даны в метрах;

КЗ-МЖД-КИК-РД-25			
«Модернизация железнодорожного пути и стрелочных переводов» на территории АО «Коломенский завод», расположенного по адресу: Московская область, г. Коломна, ул. Партизан 42			
Изм.	Кол.	Лист	№ док.
Рис. 1	1	1	1
Старший прораб	Шинкарев МВ	09.11.2025	09.11.2025
Зам. глав. инж.	Аверкин АВ	09.11.2025	09.11.2025
Ремонт и обустройство СП6 и прилегающих жд путей			
Исполнительная схема №2			
Выемка загрязненного балласта под стрелочный перевод №6 и прилегающие жд пути			
Стадия	Лист	Листов	
ИД	1	1	
ООО «Электроэнергетика»			

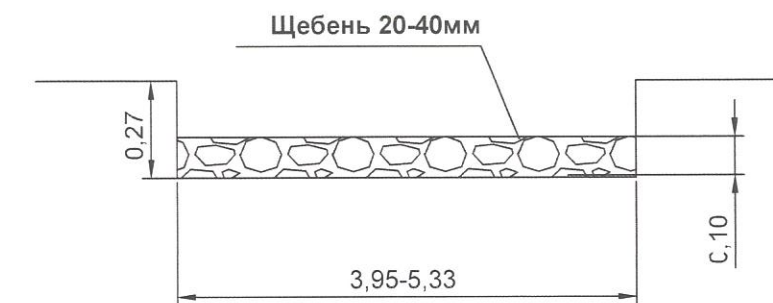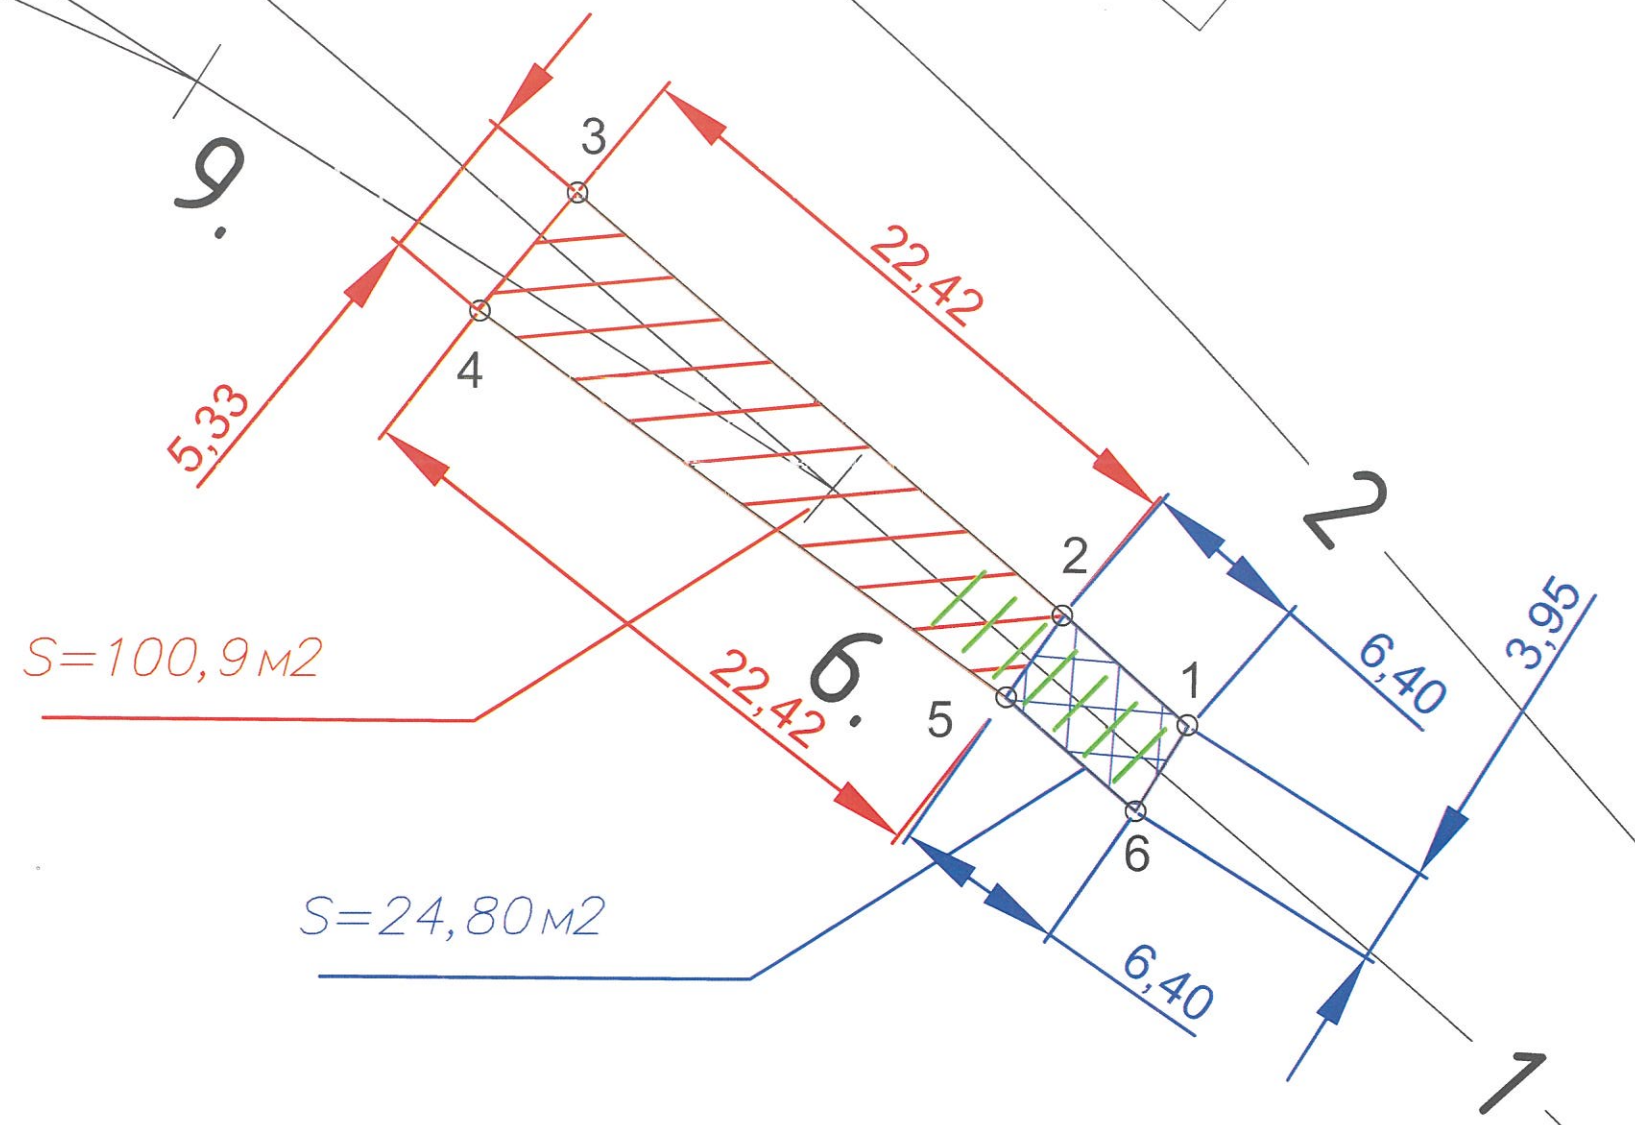

Условные обозначения:

 граница работ

Примечание:

1. Измерения выполнялись тахеометром Sokkia CX105 №GS0496; Свидетельство о поверке: СИ №С-ЕВЕ/25-06-2025/442628234 действительно до 24.06.2026г;
2. Линейные размеры даны в метрах;


№ п.п.	Площадь основания, О м2	Высота щебеночного основания, В м	Общий объем щебня, $V = \Gamma * O = 100.90 * 0.10 = 10.09 \text{ м}^3$	Примечание
1	100.90	Уплотнение грунта пневматическими трамбовками, группа грунтов: 1-2		
2	100.90	0.10	10.09	

№ п.п.	Площадь основания, О м2	Высота щебеночного основания, В м	Общий объем щебня, $V = \Gamma * O = 24.80 * 0.10 = 2.48 \text{ м}^3$	Примечание
1	24.80	Уплотнение грунта пневматическими трамбовками, группа грунтов: 1-2		
2	24.80	0.10	2.48	

КЗ-МЖД-КИК-РД-25

«Модернизация железнодорожного пути и стрелочных переводов» на территории АО «Каломенский завод», расположенного по адресу: Московская область, г. Каломна, ул. Партизан 42

Изм.	Кол.	Лист	№ док.	Подпись	Дата	Колонна, ул. Партизан 42			
Руковод проекта		Липатова Е.К.			10.11	Ремонт и обустройство СП6 и прилегающих жд путей	Стадия	Лист	Листов
Старший прораб		Шинкарев М.В.			10.11		ИД	1	1
Зам. глав. инж.		Аверкин А.В.			10.11				
						Исполнительная схема №3 Устройство щебеночного балласта под стрелочный перевод №6 и прилегающие жд пути	ООО "ЭлектроЭнергетика"		

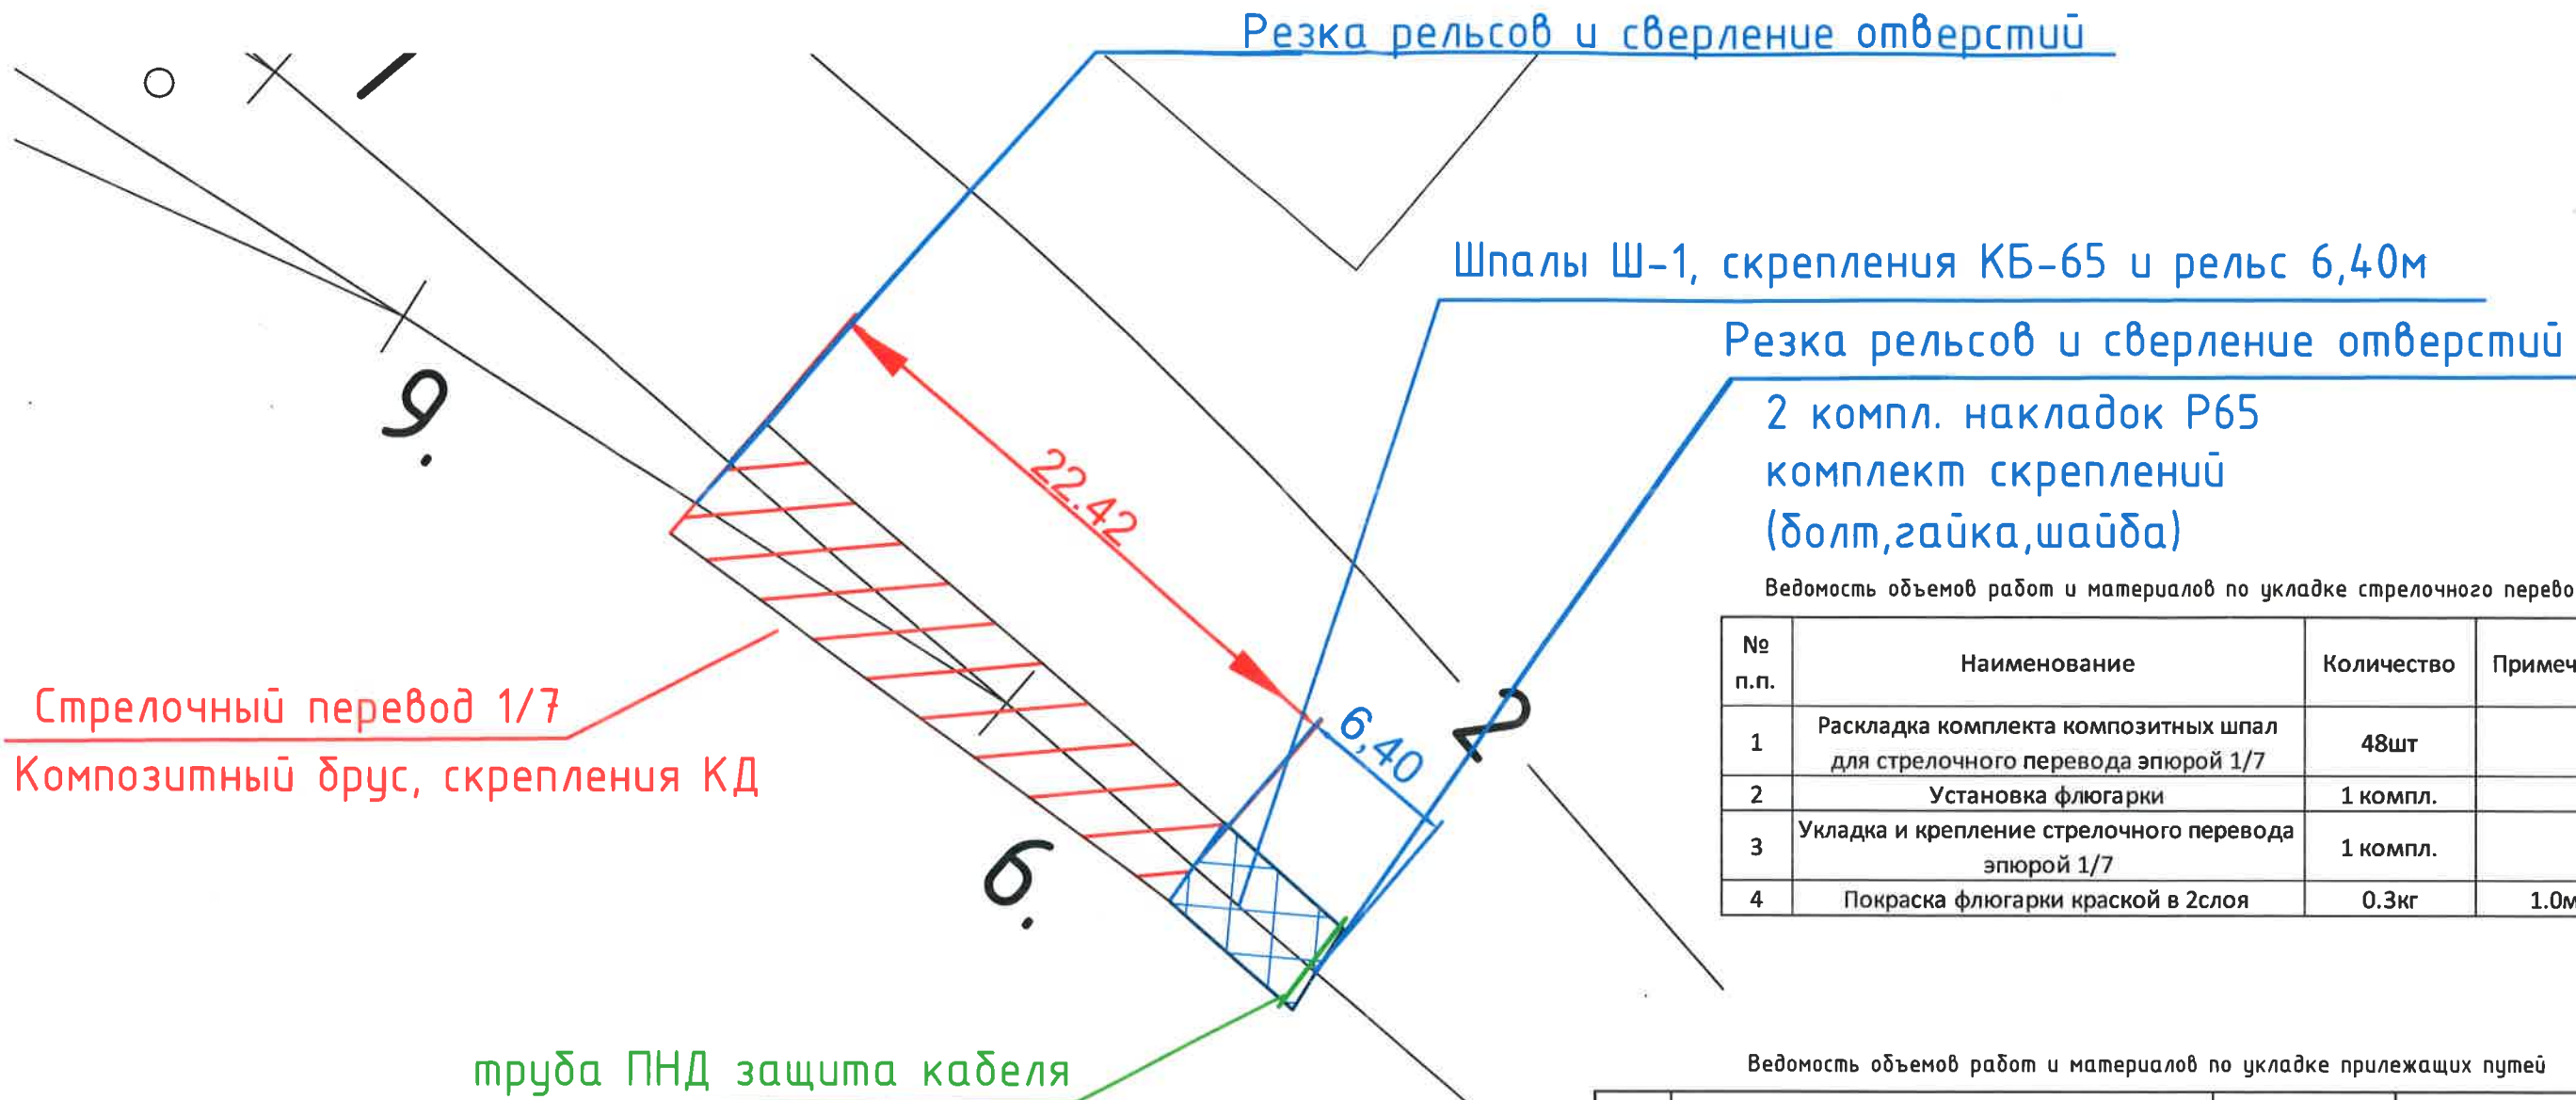

2 компл. накладок Р65
комплект креплений
(болт, гайка, шайба)

Ведомость объемов работ и материалов по укладке стрелочного перевода №6

№ п.п.	Наименование	Количество	Примечание
1	Раскладка комплекта композитных шпал для стрелочного перевода эпюрой 1/7	48шт	
2	Установка флюгарки	1 компл.	
3	Укладка и крепление стрелочного перевода эпюрой 1/7	1 компл.	
4	Покраска флюгарки краской в 2слоя	0.3кг	1.0м2

Ведомость объемов работ и материалов по укладке прилежащих путей

№ п.п.	Наименование	Количество	Примечание
1	Укладка шпал Ш-1	12шт	
2	Укладка рельсов Р65 L-6.40м	2шт	6.4*2*64.88=0.830т
3	Скрепление КБ-65	24 компл.	
4	Резка рельсов	6 резов	
5	Сверление отверстий в рельсах d-36мм	18шт	
6	Защита кабеля ПНД труба d-110мм	3.95м	
7	Накладка Р65 (6 отверстий)	2 компл.	30*2*6/1000=0.12т
8	Комплект крепления (болт, гайка, шайба)	12 компл.	0.013т


Согласовано	
Взам. инв. №	
Подп. и дата	
Инв. № подл.	

Условные обозначения:

— граница работ
— труба ПНД защита кабеля

Примечание:
1. Измерения выполнялись тахеометром Sokkia CX105 №GS0496; Свидетельство о поверке: СИ №С-ЕВЕ/25-06-2025/442628234 действительно до 24.06.2026г;
2. Линейные размеры даны в метрах;

--	--	
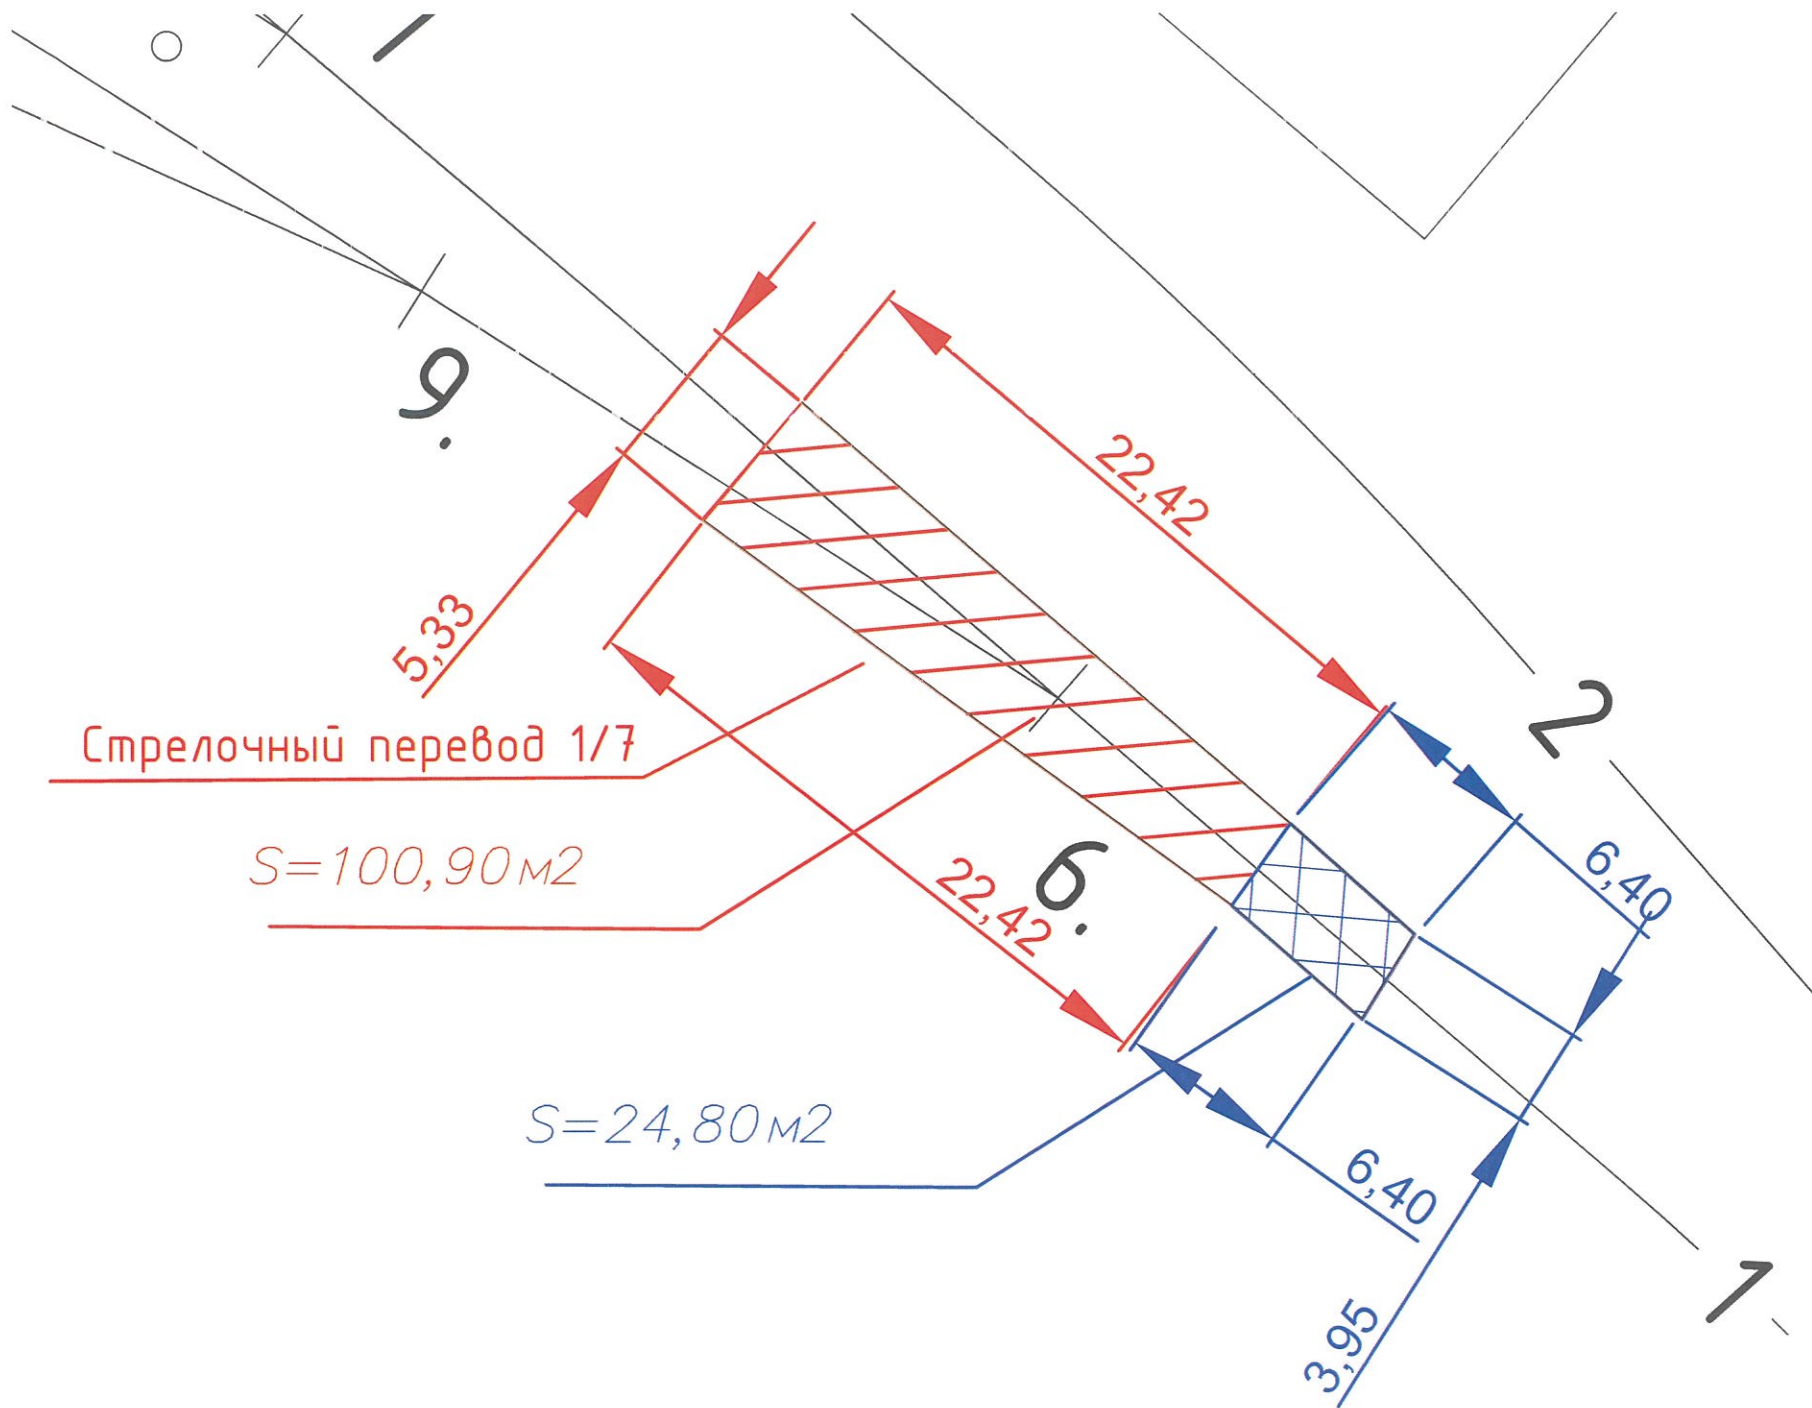

Площадь балластировки $S=100,90\text{ м}^2$
Высота заполнения шпальных ящиков $a=0,18\text{ м}$
Объем комплекта брусьев для стрелочного перевода эпюрой 1/7 $B=6,79\text{ м}^3$
Объем щебня для балластировки стрелочного перевода №6
 $V_{сп}=S*a-B=100,90*0,18-6,79=11,37\text{ м}^3$
- Выправка стрелочного перевода №6
Объем щебня для выправки составляет 20% от объема щебня, используемого для балластировки.
Общий объем щебня для выправки $Vв=V_{сп}*0,20=11,37*0,20=2,27\text{ м}^3$
Общий объем щебня (балластировка+выправка)
 $V=V_{сп}+Vв=11,37+2,27=13,64\text{ м}^3$
- Рихтовка стрелочного перевода №6
Длина рихтовки 22,42м
- Балластировка прилежащих жд путей
Площадь балластировки $S=24,80\text{ м}^2$
Высота заполнения шпальных ящиков $a=0,15\text{ м}$
Объем 12 шпал $V_{шп}=12*0,15*0,30*2,70=1,46\text{ м}^3$
Объем щебня для балластировки прилежащих жд путей
 $V_{сп}=S*a-V_{шп}=24,80*0,15-1,46=2,26\text{ м}^3$
- Выправка прилежащих жд путей
Объем щебня для выправки составляет 20% от объема щебня, используемого для балластировки.
Общий объем щебня для выправки $Vв=V_{сп}*0,20=2,26*0,20=0,45\text{ м}^3$
Общий объем щебня (балластировка+выправка)
 $V=V_{сп}+Vв=2,26+0,45=2,71\text{ м}^3$
- Рихтовка прилежащих жд путей
Длина рихтовки 6,40м

Согласовано	
Взам. инв. №	
Подп. и дата	
Инв. № подл.	

Условные обозначения:

— граница работ

- Примечание:
- Измерения выполнялись тахеометром Sokkia CX105 №GS0496; Свидетельство о поверке: СИ №С-ЕВЕ/25-06-2025/442628234 действительно до 24.06.2026г;
 - Линейные размеры даны в метрах;

--	--	