


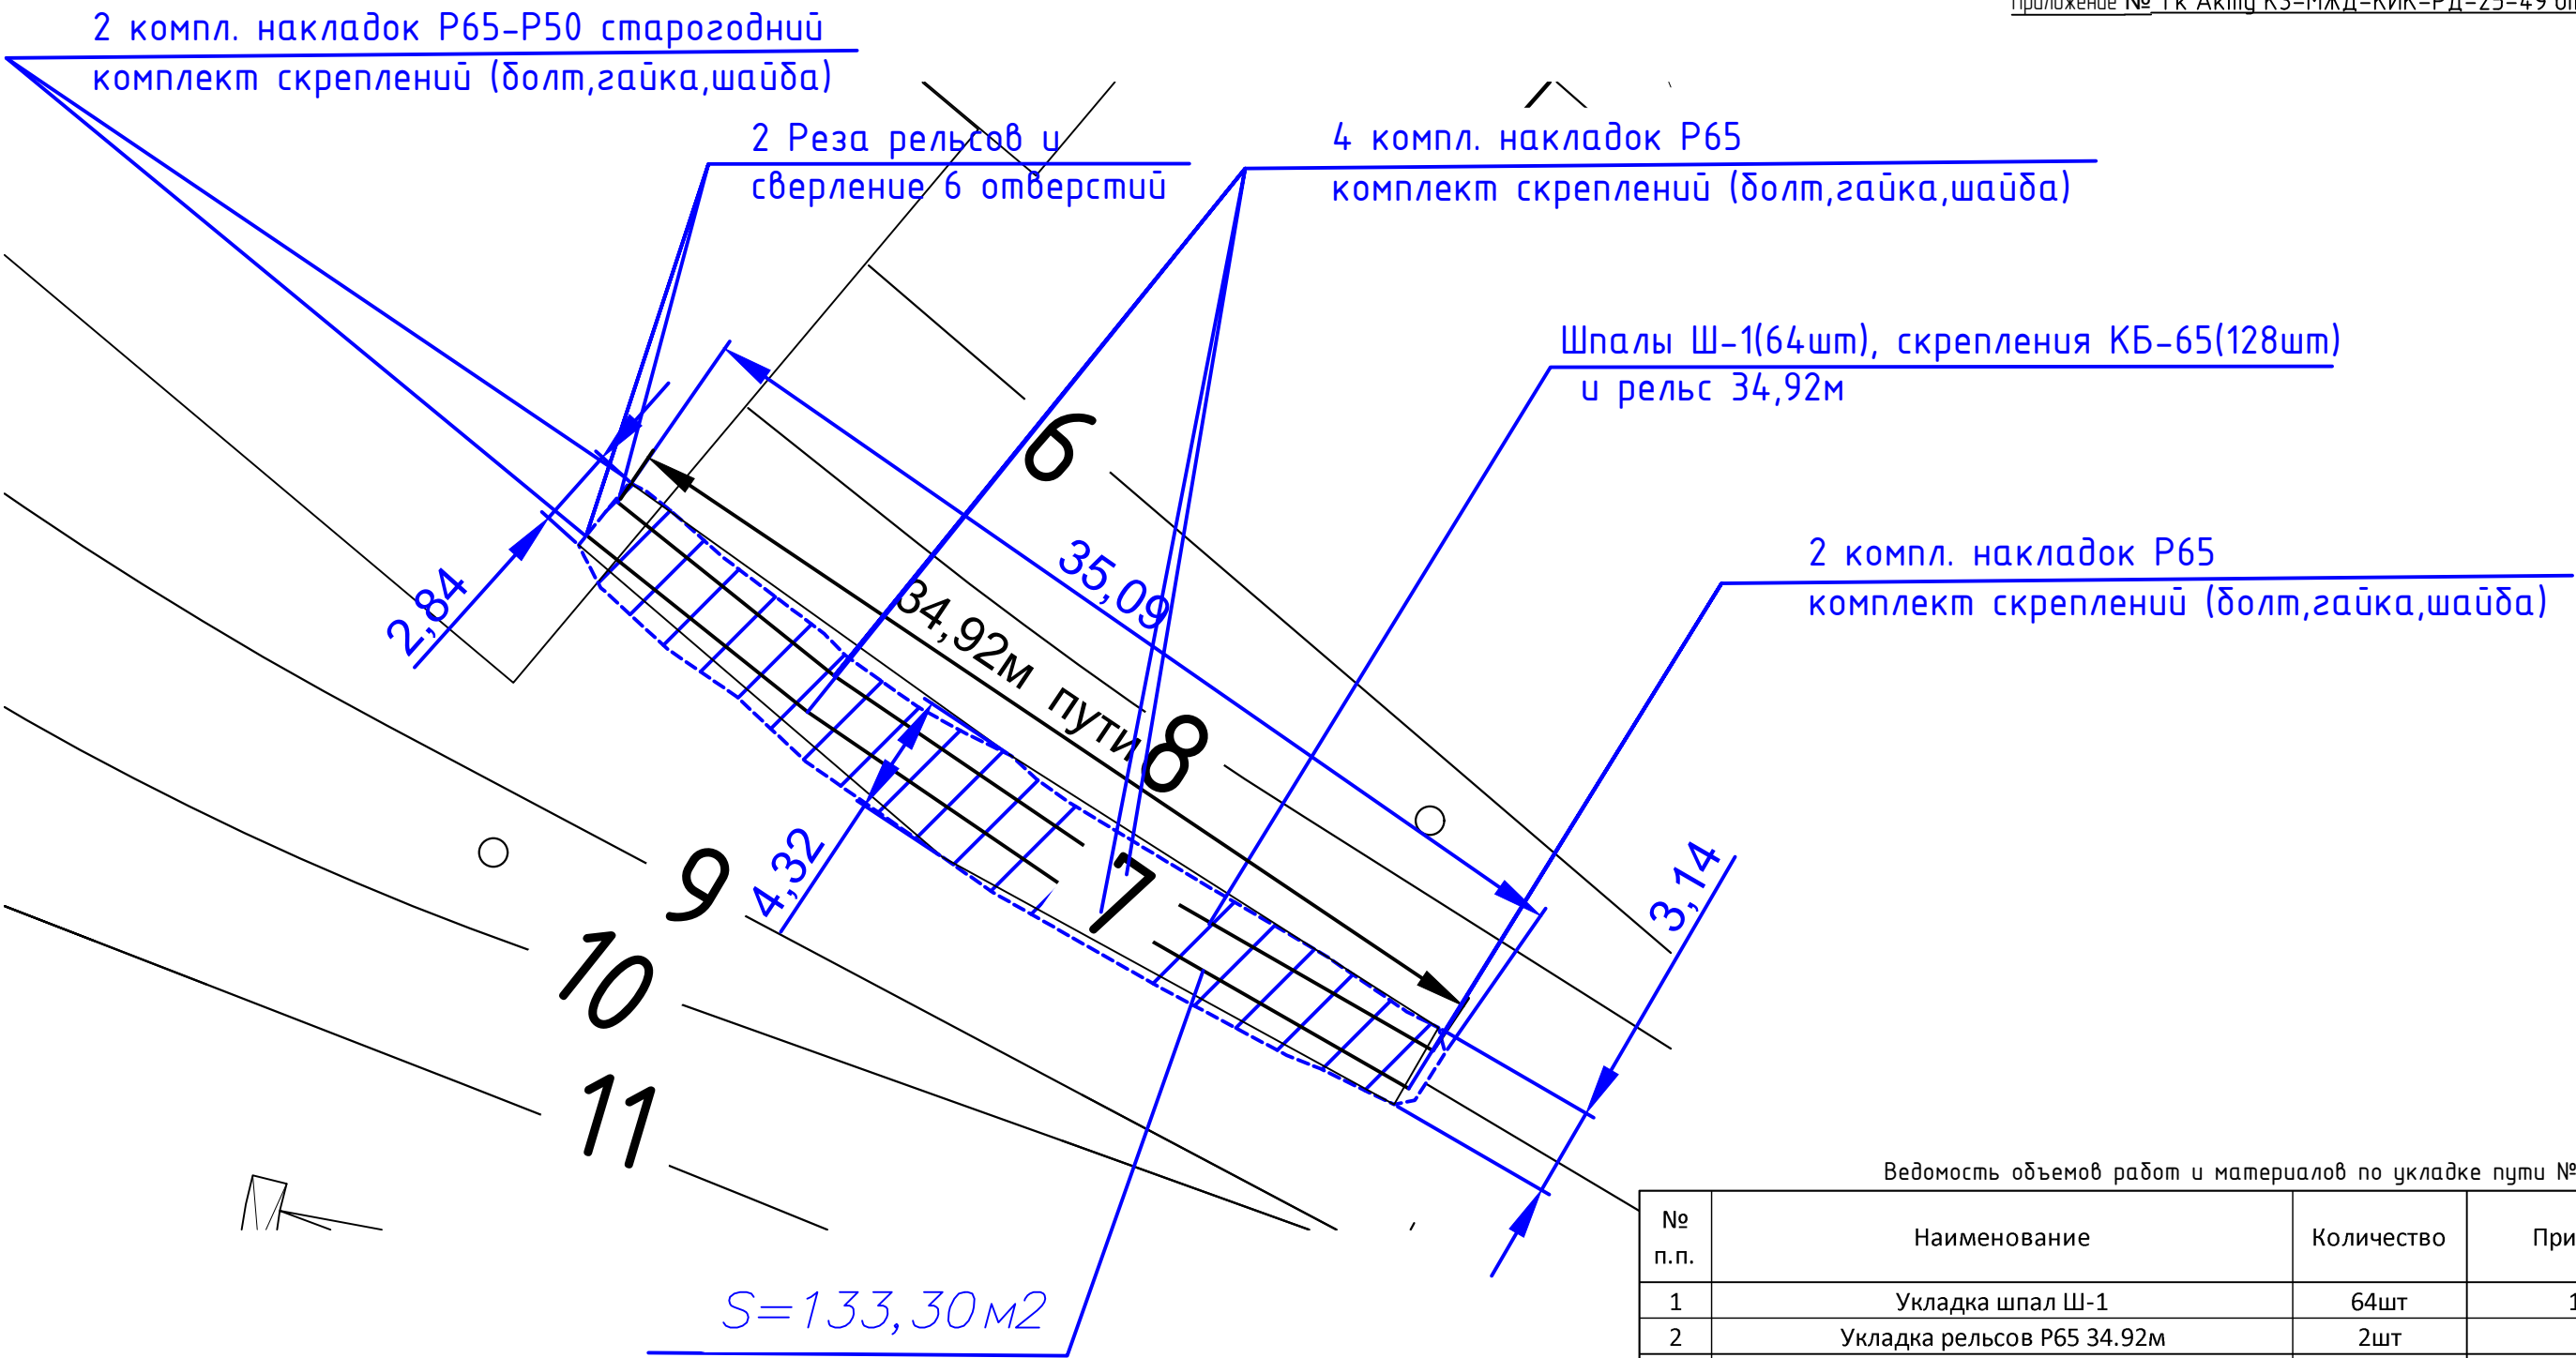

Ведомость объемов работ и материалов по укладке пути №7

№ п.п.	Наименование	Количество	Примечание
1	Укладка шпал Ш-1	64шт	16.64т
2	Укладка рельсов Р65 34.92м	2шт	4.53т
3	Скрепление КБ-65	128 компл.	
4	Резка рельсов	2 реза	
5	Сверление отверстий в рельсах d-36мм	6 шт	
6	Накладка Р65 (6 отверстий)	6 компл.	2*6*30/1000=0.36т
7	Накладка Р65-Р50 (5 отверстий) старогодние	2 компл.	2*2*30/1000=0.12т
8	Комплект скрепления (болт, гайка, шайба)	46 компл.	6*6+5*2=46 46*1.133/1000=0.052т

Согласовано					
Взам. инв. №					
Подп. и дата					
Инв. № подл.					

Условные обозначения:

— граница работ

- Примечание:
- Измерения выполнялись тахеометром Sokkia CX105 №GS0496; Свидетельство о поверке: СИ №С-ЕВЕ/25-06-2025/442628234 действительно до 24.06.2026г;
 - Линейные размеры даны в метрах;

					2026	КЗ-МЖД-КИК-РД-25			
						«Модернизация железнодорожного пути и стрелочных переводов» на территории АО «Коломенский завод», расположенного по адресу: Московская область, г. Коломна, ул. Партизан 42			
Изм.	Кол.	Лист	№ док.	Подпись	Дата				
Руковод. проекта		Липатов В.Е.			25.02	Ремонт и обустройство пути №7	Стадия	Лист	Листов
Старший прораб		Шинкарев М.В.			25.02		ИД	1	1
Зам. глав. инж.		Аверкин А.В.			25.02	Исполнительная схема №49 Укладка рельсошпальной решетки пути №7	ООО "ЭлектроЭнергетика"		