

Объект капитального строительства «Модернизация железнодорожного пути и стрелочных переводов» на территории АО «Коломенский завод», расположенных по адресу Московская область, г. Коломна, ул. Партизан, д. 42

(наименование объекта капитального строительства в соответствии с проектной документацией, почтовый или строительный адрес объекта капитального строительства)

Застройщик

АО "Коломенский Завод", 140408, Россия, Московская область, г. Коломна, ул. Партизан, Д.42.

(полное и (или) сокращенное наименование, ОГРН, ИНН, место нахождения юридического лица, телефон факс:

ИНН 5022013517; ОГРН 1025002737242; тел. + 7(496) 613-89-85; факс +7(496) 613-80-66

наименование, ОГРН, ИНН саморегулируемой организации, членом которой является указанное юридическое лицо (за исключением случаев, когда членство в саморегулируемых организациях в области инженерных изысканий, архитектурно-строительного проектирования, строительства, реконструкции, капитального ремонта объектов капитального строительства не требуется):

Технический заказчик

ООО "Проминжиниринг", 107140, г. Москва, Русаковская ул. дом 13, помещение ХХ-4, ОГРН 1147748139406.

(полное и (или) сокращенное наименование, ОГРН, ИНН, место нахождения юридического лица, телефон факс:

ИНН 7734001650; тел. + 7(495) 909-93-48. Ассоциация строителей "Саморегулируемая организация

"Строительные допуски", № СРО-С-187-26012010 от 11.03.2025 г., ИНН 7714322214, ОГРН 1097799011045

наименование, ОГРН, ИНН саморегулируемой организации, членом которой является указанное юридическое лицо (за исключением случаев, когда членство в саморегулируемых организациях в области инженерных изысканий, архитектурно-строительного проектирования, строительства, реконструкции, капитального ремонта объектов капитального строительства не требуется):

Лицо, осуществляющее строительство, реконструкцию, капитальный ремонт

ООО «КиКГЕОСТРОЙ», ОГРН 1127747247704, ИНН 7709918820, 109004, Г.МОСКВА, УЛ. ЗЕМЛЯНОЙ ВАЛ, Д.65, КВ.59

(полное и (или) сокращенное наименование, ОГРН, ИНН, место нахождения юридического лица, телефон факс:

тел. +7 (495) 915-24-71, член саморегулируемой ассоциации СРО «МАС» регистрационный номер СРО-С-148-24122009

наименование, ОГРН, ИНН саморегулируемой организации, членом которой является указанное юридическое лицо (за исключением случаев, когда членство в саморегулируемых организациях в области инженерных изысканий, архитектурно-строительного проектирования, строительства, реконструкции, капитального ремонта объектов капитального строительства не требуется):

Лицо, осуществляющее подготовку проектной документации

Лицо, осуществляющее подготовку проектной документации: ООО «КиКГЕОСТРОЙ», ОГРН 1127747247704, ИНН 7709918820, 109004, г.Москва, ул. Земляной Вал, д.65, кв.59, тел. + 7 (495) 915-24-71, член саморегулируемой ассоциации СРО «Объединение проектировщиков «УниверсалПроект», регистрационный номер СРО-П-179-12122012

(полное и (или) сокращенное наименование, ОГРН, ИНН, место нахождения юридического лица, телефон факс:

наименование, ОГРН, ИНН саморегулируемой организации, членом которой является указанное юридическое лицо (за исключением случаев, когда членство в саморегулируемых организациях в области инженерных изысканий, архитектурно-строительного проектирования, строительства, реконструкции, капитального ремонта объектов капитального строительства не требуется):

Лицо, осуществляющее строительство, выполнившее работы, подлежащие освидетельствованию:

ООО «ШЕЛПРОКК», ОГРН 1237700462427, ИНН 9726048866, 117535, Г.МОСКВА, МУНИЦИПАЛЬНЫЙ ОКРУГ ЧЕРТАНОВО

ЮЖНОЕ, ПРОЕЗД 3-Й ДОРОЖНЫЙ, Д. 6, К. 2, член саморегулируемой ассоциации «Архитектурное наследие»,

регистрационный номер СРО-С-230-07092010

ООО «ЭлектроЭнергетика», ОГРН 1175074004698, ИНН 5037011400, 142281, Московская обл., г. Протвино, Кременковское ш., д. 5,

член саморегулируемой ассоциации «Объединение Специализированных Организаций Профессиональные Строители»,

регистрационный номер СРО-С-219-21042010

(фамилия, имя, отчество, адрес места жительства, ОГРНИП, ИНН индивидуального предпринимателя, наименование, ОГРН, ИНН, место нахождения юридического лица, телефон факс, наименование, ОГРН, ИНН саморегулируемой организации, членом которой является)

АКТ

освидетельствования скрытых работ

№ КЗ-МЖД-КНК-РД-25-6

20 ноября 2025 г.

(дата составления акта)

Представитель застройщика, технического заказчика, лица, ответственного за эксплуатацию здания, сооружения, или регионального оператора по вопросам строительного контроля

Ведущий специалист ОнС Козлова С.В.

Ведущий специалист ОнС Прибылов М.С.

(должность (при наличии), фамилия, инициалы, идентификационный номер в национальном реестре специалистов в области строительства (за исключением случаев, когда членство в саморегулируемых организациях в области строительства, реконструкции, капитального ремонта объектов капитального строительства не требуется), реквизиты распорядительного документа, подтверждающего полномочия, с указанием полного и (или) сокращенного наименования, ОГРН, ИНН, места нахождения юридического лица (в случае осуществления строительного контроля на основании договора с застройщиком или техническим заказчиком)

Представитель застройщика, технического заказчика, лица, ответственного за эксплуатацию здания, сооружения, или регионального оператора по вопросам строительного контроля

Ведущий инженер строительного контроля ООО "Проминжиниринг" Дураев В.Ю., приказ № 53 от 23.06.2025 г.

(должность (при наличии), фамилия, инициалы, идентификационный номер в национальном реестре специалистов в области строительства (за исключением случаев, когда членство в саморегулируемых организациях в области строительства, реконструкции, капитального ремонта объектов капитального строительства не требуется), реквизиты распорядительного документа, подтверждающего полномочия, с указанием полного и (или) сокращенного наименования, ОГРН, ИНН, места нахождения юридического лица (в случае осуществления строительного контроля на основании договора с застройщиком или техническим заказчиком)

Представитель лица, осуществляющего строительство, реконструкцию, капитальный ремонт

Руководитель проекта ООО «КиКГЕОСТРОЙ» Липатов В. Е. приказ № 1-КЗ-ЖД от 08.09.2025г.

(должность (при наличии), фамилия, инициалы, реквизиты распорядительного документа, подтверждающего полномочия)

Представитель лица, осуществляющего строительство, реконструкцию, капитальный ремонт, по вопросам строительного контроля

Генеральный директор ООО «КиКГЕОСТРОЙ» Кесслер Ю.Ф., приказ №5-КЗ-ЖД от 08.09.2025г., идентификационный номер НОСТРОЙ-С-77-118776

(должность (при наличии), фамилия, инициалы, идентификационный номер в национальном реестре специалистов в области строительства (за исключением случаев, когда членство в саморегулируемых организациях в области строительства, реконструкции, капитального ремонта объектов капитального строительства не требуется), реквизиты распорядительного документа, подтверждающего полномочия)

Представитель лица, осуществляющего подготовку проектной документации (в случае привлечения застройщиком лица, осуществляющего подготовку проектной документации, для проверки соответствия выполняемых работ проектной документации согласно части 2 статьи 53 Градостроительного кодекса Российской Федерации)

Руководитель проекта ООО «КиКГЕОСТРОЙ» Липатов В. Е. приказ № 1-КЗ-ЖД от 08.09.2025г.

(должность (при наличии), фамилия, инициалы, реквизиты распорядительного документа, подтверждающего полномочия, с указанием полного и (или) сокращенного наименования, ОГРН, ИНН, места нахождения юридического лица (в случае осуществления авторского надзора лицом, не являющимся разработчиком проектной документации), полное и (или) сокращенное наименование, ОГРН, ИНН саморегулируемой организации, членом которой является указанное юридическое лицо, индивидуальный предприниматель (за исключением случаев, когда членство в саморегулируемых организациях в области инженерных изысканий, архитектурно-строительного проектирования, строительства, реконструкции, капитального ремонта объектов капитального строительства не требуется)

Представитель лица, выполнившего работы, подлежащие освидетельствованию (в случае выполнения работ по договорам о строительстве, реконструкции, капитальном ремонте объектов капитального строительства, заключенным с иными лицами)

1. Старший прораб ООО «ШЕЛПРОКК» Шинкарев М.В., приказ №11 от 08.09.2025г.

2. Заместитель главного инженера ООО «ЭлектроЭнергетика» Аверкин А.В., приказ № 01/10 от 29.10.2025г.

(должность (при наличии), фамилия, инициалы, реквизиты распорядительного документа, подтверждающего полномочия, с указанием полного и (или) сокращенного наименования, ОГРН, ИНН, места нахождения юридического лица, фамилия, инициалы, отчества (последнее - при наличии), адреса места жительства, ОГРНИП, ИНН индивидуального предпринимателя)

произвели осмотр работ, выполненных: ООО "ШЕЛПРОКК", ООО "ЭлектроЭнергетика"

(наименование лица, выполнившего работы, подлежащие освидетельствованию)

и составили настоящий акт о нижеследующем:

1. К освидетельствованию предъявлены следующие работы:

Демонтаж стрелочного перевода №10 и прилегающих жд путей

(наименование скрытых работ)

2. Работы выполнены по проектной документации

КЗ-МЖД-КИК-РД-25 «Модернизация железнодорожного пути и стрелочных переводов» на территории АО «Коломенский завод», расположенного по адресу: Московская область, г. Коломна, ул. Партизан 42, Ведомость объемов работ Приложение №2 к Договору №5-КЗ

(номер, другие реквизиты чертежа, наименование проектной и (или) рабочей документации, сведения о лицах, осуществляющих подготовку раздела проектной и (или) рабочей документации)

3. При выполнении работ применены

(Наименование строительных материалов (изделий), реквизиты сертификатов и (или) других документов, подтверждающих их качество и безопасность, в случае если необходимо указывать более 5 документов, указывается ссылка на их реестр, который является неотъемлемой частью акта)

4. Предъявлены документы, подтверждающие соответствие работ предъявляемым к ним требованиям:

Исполнительная схема №6, Демонтаж стрелочного перевода №10 и прилегающих жд путей – 1 лист.

(Исполнительные схемы и чертежи, результаты экспертиз, обследований, лабораторных и иных испытаний выполненных работ, проведенных в процессе строительного контроля)

5. Даты:

начала работ

20 ноября 2025г.

окончания работ

20 ноября 2025г.

6. Работы выполнены в соответствии с документами:

КЗ-МЖД-КИК-РД-25 «Модернизация железнодорожного пути и стрелочных переводов» на территории АО «Коломенский завод», расположенного по адресу: Московская область,

г. Коломна, ул. Партизан 42, Ведомость объемов работ Приложение №2 к Договору №5-КЗ, СП 37.13330.2012 «Промышленный транспорт», СП 119.13330.2017 «Железные дороги колеи 1520 мм», СП 238.1326000.2015 «Железнодорожный путь»

(наименования и структурные единицы технических регламентов, иных нормативных правовых актов, разделы проектной и (или) рабочей документации)

7. Разрешается производство последующих работ:

Выемка загрязненного балласта под стрелочный перевод №10 и прилегающих жд путей

(наименование работ, строительных конструкций, участков сетей инженерно-технического обеспечения)

Дополнительные сведения

Акт составлен в

4-х

экземплярах (в случае заполнения акта на бумажном носителе).

Приложения :

Документы, указанные в пунктах 3 и 4 настоящего акта.

(исполнительные схемы и чертежи, результаты экспертиз, обследований, лабораторных и иных испытаний)

Представитель застройщика, технического заказчика, лица, ответственного за эксплуатацию здания, сооружения,

или регионального оператора по вопросам строительного контроля

Ведущий специалист ОпС Козлова С.В.

Ведущий специалист ОпС Прибылов М.С.

(фамилия, инициалы)

(подпись)

Представитель застройщика, технического заказчика, лица, ответственного за эксплуатацию здания, сооружения,

или регионального оператора по вопросам строительного контроля

Ведущий инженер строительного контроля ООО "Проминжиниринг" Дураев В.Ю.

(фамилия, инициалы)

(подпись)

Представитель лица, осуществляющего строительство, реконструкцию, капитальный ремонт

Руководитель проекта ООО «КиКГЕОСТРОЙ» Липатов В. Е.

(фамилия, инициалы)

(подпись)

Представитель лица, осуществляющего строительство, реконструкцию, капитальный ремонт, по вопросам

строительного контроля

Генеральный директор ООО «КиКГЕОСТРОЙ» Кесслер Ю.Ф.

(фамилия, инициалы)

(подпись)

Представитель лица, осуществляющего подготовку проектной документации (в случае осуществления авторского надзора)

Руководитель проекта ООО «КиКГЕОСТРОЙ» Липатов В. Е.

(фамилия, инициалы)

(подпись)

Представитель лица, выполнившего работы, подлежащие освидетельствованию (в случае выполнения работ по договорам о строительстве, реконструкции, капитальном ремонте объектов капитального строительства, заключенным с иными лицами)

1. Старший прораб ООО «ШЕЛПРОКК» Шинкарев М.В.

2. Заместитель главного инженера ООО «ЭлектроЭнергетика» Аверкин А.В.

(фамилия, инициалы)

(подпись)

Каталог координат участка работ

№ п.п.	X, м	Y, м	H, м	Примечание
1	394652.87	2270245.06	109.79	
2	394650.29	2270250.33	109.84	
3	394639.84	2270270.24	109.70	
4	394627.16	2270292.20	109.92	
5	394623.83	2270290.23	110.02	
6	394636.65	2270268.43	109.81	
7	394645.36	2270248.07	109.57	
8	394648.00	2270241.36	109.75	
9	394650.49	2270243.80	109.77	
10	394650.98	2270242.65	109.78	

Ведомость объемов работ по демонтажу стрелочного перевода №10

№ п.п.	Наименование	Количество	Примечание
1	Демонтаж стяжек пути	9	7.56т
2	Демонтаж стрелочного перевода	1 комплект	
3	Демонтаж деревянных брусьев	15	1,60т
4	Демонтаж деревянных шпал	33	2.64т

Ведомость объемов работ по демонтажу прилегающих путей


№ п.п.	Наименование	Количество	Примечание
1	Демонтаж рельсов(25.00+5.65+7.3=37.95м)	2 x 37.95м	3.93т
2	Демонтаж деревянных шпал	31	2.48т
3	Демонтаж жб шпал	9	2.34т

КЗ-МЖД-КИК-РД-25

«Модернизация железнодорожного пути и стрелочных переводов» на территории АО «Коломенский завод», расположенного по адресу: Московская область, г. Коломна, ул. Партизан 42

Изм.	Кол.	Лист	№ док.	Подпись	Дата	Стадия	Лист	Листов
Рис. 1	1	1	1	Липатов В.И.	20.11.2025	ИД	1	1
Рис. 2	1	1	1	Шинкарев М.В.	20.11.2025			
Рис. 3	1	1	1	Аверкин А.В.	20.11.2025			
Ремонт и обустройство СП10 и прилегающих жд путей						Исполнительная схема №6		
Демонтаж стрелочного перевода №10 и прилегающих жд путей						ООО "Электроэнергетика"		

Формат А3

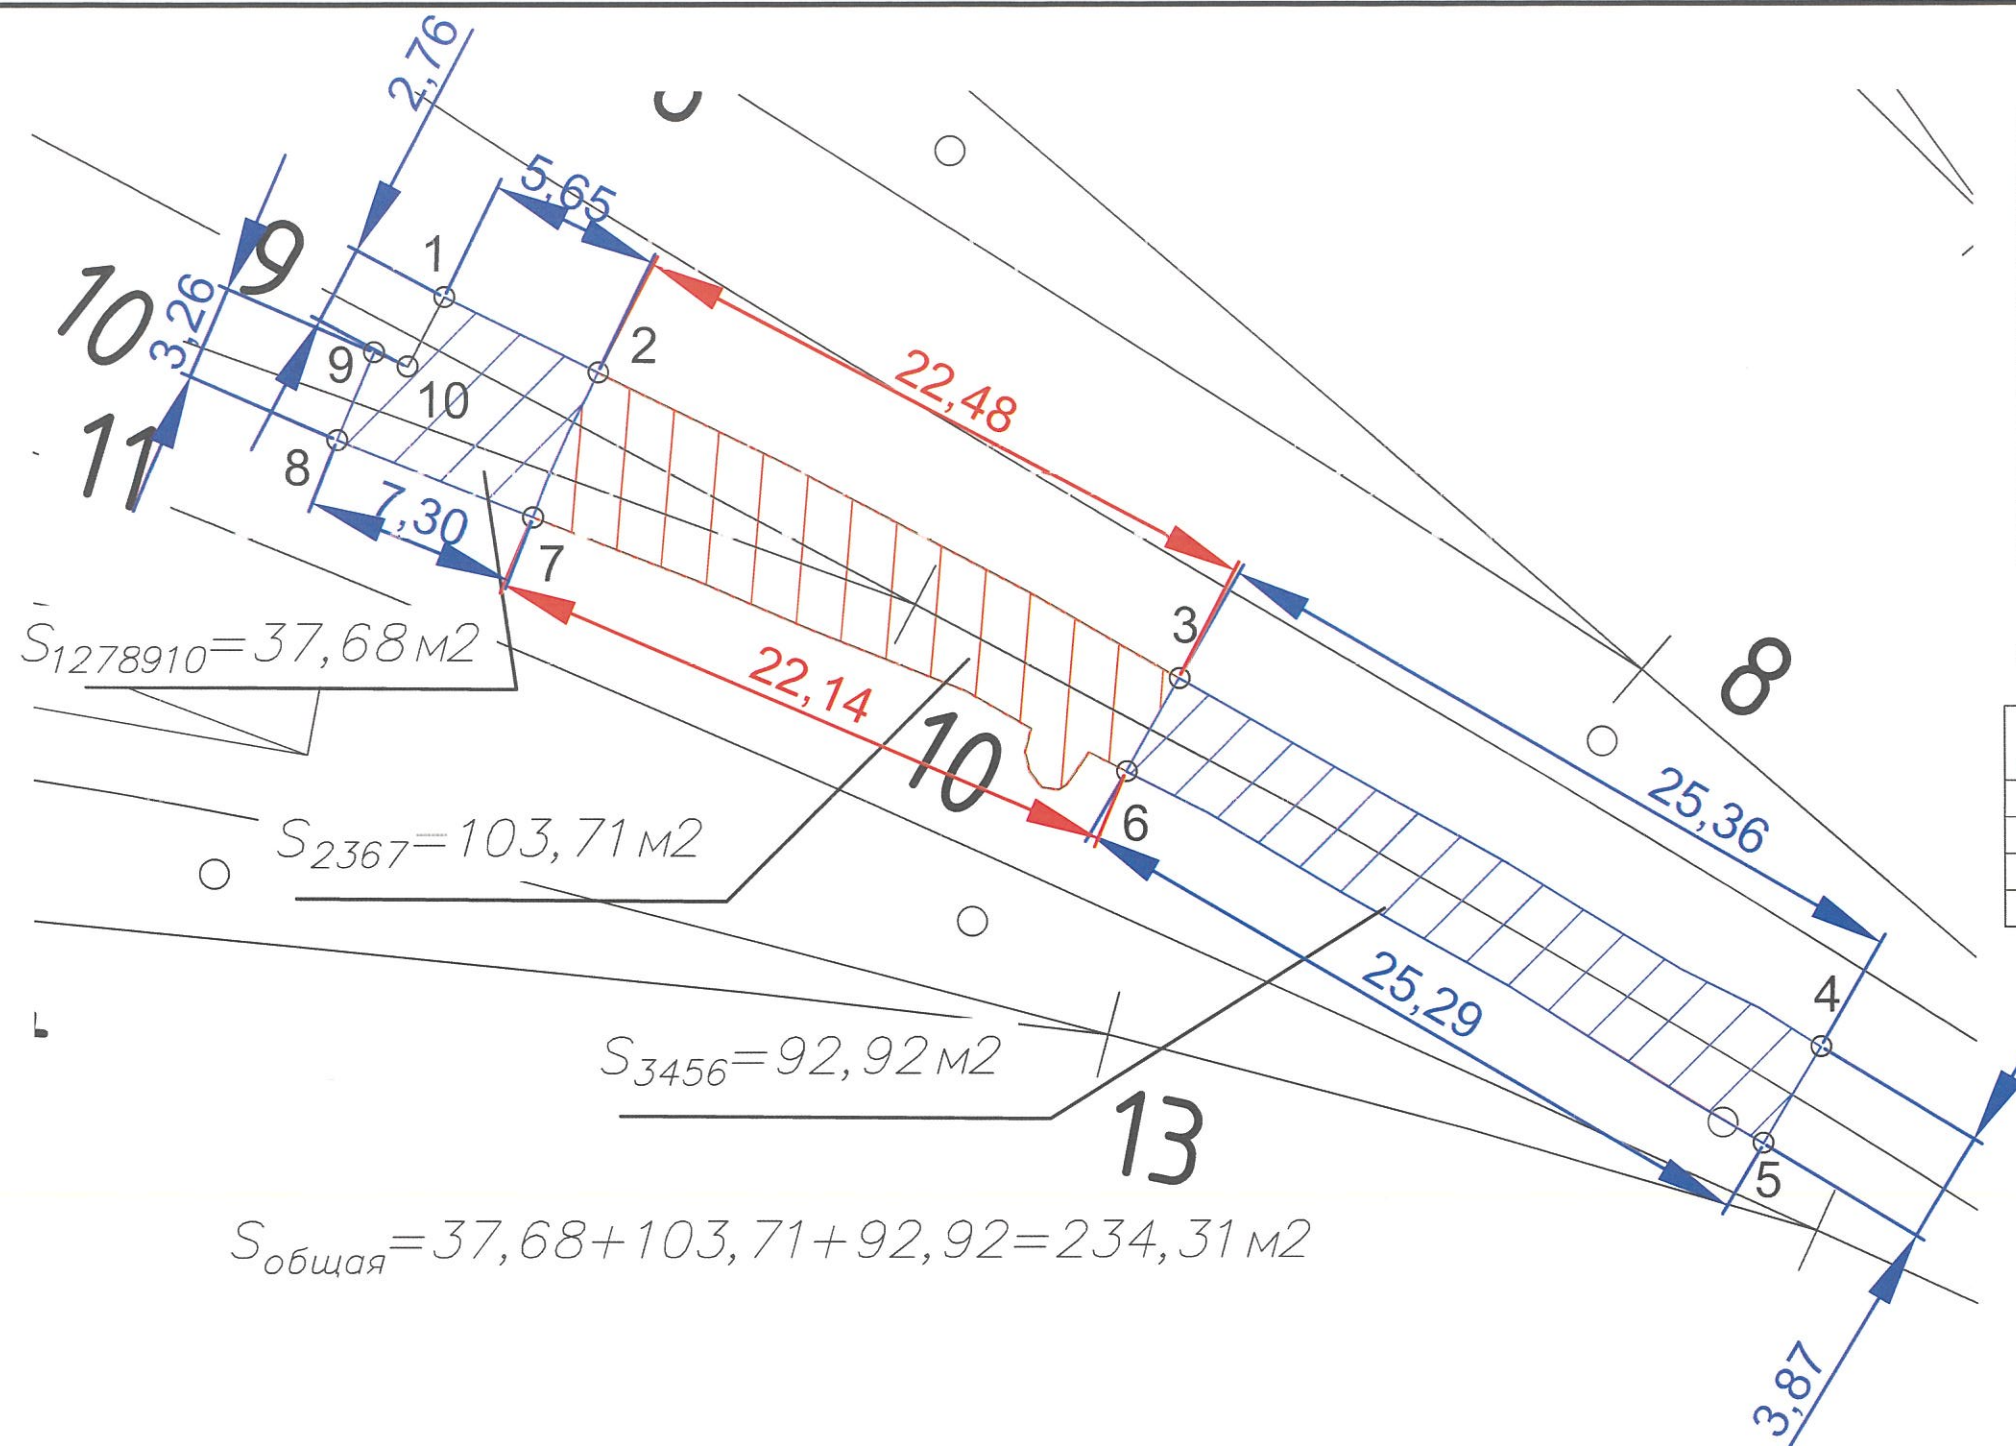

Условные обозначения:

— граница работ

Примечание:

- Измерения выполнялись тахеометром Sokkia CX105 №GS0496; Свидетельство о поверке: СИ №С-ЕВЕ/25-06-2025/442628234 действительно до 24.06.2026г;
- Линейные размеры даны в метрах;

Согласовано

Взам. инв. №

Подп. и дата

Инв. № подл.

Объект капитального строительства «Модернизация железнодорожного пути и стрелочных переводов» на территории АО «Коломенский завод», расположенных по адресу Московская область, г. Коломна, ул. Партизан, д. 42

(наименование объекта капитального строительства в соответствии с проектной документацией, почтовый или строительный адрес объекта капитального строительства)

Застройщик

АО "Коломенский Завод", 140408, Россия, Московская область, г. Коломна, ул. Партизан, Д.42.

(полное и (или) сокращенное наименование, ОГРН, ИНН, место нахождения юридического лица, телефон факс:

ИНН 5022013517; ОГРН 1025002737242; тел. + 7(496) 613-89-85; факс +7(496) 613-80-66

наименование, ОГРН, ИНН саморегулируемой организации, членом которой является указанное юридическое лицо (за исключением случаев, когда членство в саморегулируемых организациях в области инженерных изысканий, архитектурно-строительного проектирования, строительства, реконструкции, капитального ремонта объектов капитального строительства не требуется):

Технический заказчик

ООО "Проминжиниринг", 107140, г. Москва, Русаковская ул. дом 13, помещение ХХ-4, ОГРН 1147748139406,

(полное и (или) сокращенное наименование, ОГРН, ИНН, место нахождения юридического лица, телефон факс:

ИНН 7734001650; тел. + 7(495) 909-93-48. Ассоциация строителей "Саморегулируемая организация

"Строительные допуски", № СРО-С-187-26012010 от 11.03.2025 г., ИНН 7714322214, ОГРН 1097799011045

наименование, ОГРН, ИНН саморегулируемой организации, членом которой является указанное юридическое лицо (за исключением случаев, когда членство в саморегулируемых организациях в области инженерных изысканий, архитектурно-строительного проектирования, строительства, реконструкции, капитального ремонта объектов капитального строительства не требуется):

Лицо, осуществляющее строительство, реконструкцию, капитальный ремонт

ООО «КиКГЕОСТРОЙ», ОГРН 1127747247704, ИНН 7709918820, 109004, Г.МОСКВА, УЛ. ЗЕМЛЯНОЙ ВАЛ, Д.65, КВ.59

(полное и (или) сокращенное наименование, ОГРН, ИНН, место нахождения юридического лица, телефон факс:

тел. +7 (495) 915-24-71, член саморегулируемой ассоциации СРО «МАС» регистрационный номер СРО-С-148-24122009

наименование, ОГРН, ИНН саморегулируемой организации, членом которой является указанное юридическое лицо (за исключением случаев, когда членство в саморегулируемых организациях в области инженерных изысканий, архитектурно-строительного проектирования, строительства, реконструкции, капитального ремонта объектов капитального строительства не требуется):

Лицо, осуществляющее подготовку проектной документации

Лицо, осуществляющее подготовку проектной документации: ООО «КиКГЕОСТРОЙ», ОГРН 1127747247704, ИНН 7709918820, 109004, г.Москва, ул. Земляной Вал, д.65, кв.59, тел. +7 (495) 915-24-71, член саморегулируемой ассоциации СРО «Объединение проектировщиков «УниверсалПроект», регистрационный номер СРО-П-179-12122012

(полное и (или) сокращенное наименование, ОГРН, ИНН, место нахождения юридического лица, телефон факс:

наименование, ОГРН, ИНН саморегулируемой организации, членом которой является указанное юридическое лицо (за исключением случаев, когда членство в саморегулируемых организациях в области инженерных изысканий, архитектурно-строительного проектирования, строительства, реконструкции, капитального ремонта объектов капитального строительства не требуется):

Лицо, осуществляющее строительство, выполнившее работы, подлежащие освидетельствованию:

ООО «ШЕЛПРОКК», ОГРН 1237700462427, ИНН 9726048866, 117535, Г.МОСКВА, МУНИЦИПАЛЬНЫЙ ОКРУГ ЧЕРТАНОВО ЮЖНОЕ, ПРОЕЗД 3-Й ДОРОЖНЫЙ, Д. 6, К. 2, член саморегулируемой ассоциации «Архитектурное наследие», регистрационный номер СРО-С-230-07092010

ООО «ЭлектроЭнергетика», ОГРН 1175074004698, ИНН 5037011400, 142281, Московская обл., г. Протвино, Кременковское ш., д. 5, член саморегулируемой ассоциации «Объединение Специализированных Организаций Профессиональные Строители», регистрационный номер СРО-С-219-21042010

(фамилия, имя, отчество, адрес места жительства, ОГРНИП, ИНН индивидуального предпринимателя, наименование, ОГРН, ИНН, место нахождения юридического лица, телефон факс, наименование, ОГРН, ИНН саморегулируемой организации, членом которой является)

АКТ**освидетельствования скрытых работ**

№ КЗ-МЖД-КИК-РД-25-7

21 ноября 2025 г.

(дата составления акта)

Представитель застройщика, технического заказчика, лица, ответственного за эксплуатацию здания, сооружения, или регионального оператора по вопросам строительного контроля

Ведущий специалист ОнС Козлова С.В.

Ведущий специалист ОнС Прибылов М.С.

(должность (при наличии), фамилия, инициалы, идентификационный номер в национальном реестре специалистов в области строительства (за исключением случаев, когда членство в саморегулируемых организациях в области строительства, реконструкции, капитального ремонта объектов капитального строительства не требуется), реквизиты распорядительного документа, подтверждающего полномочия, с указанием полного и (или) сокращенного наименования, ОГРН, ИНН, места нахождения юридического лица (в случае осуществления строительного контроля на основании договора с застройщиком или техническим заказчиком)

Представитель застройщика, технического заказчика, лица, ответственного за эксплуатацию здания, сооружения, или регионального оператора по вопросам строительного контроля

Ведущий инженер строительного контроля ООО "Проминжиниринг" Дураев В.Ю., приказ № 53 от 23.06.2025 г.

(должность (при наличии), фамилия, инициалы, идентификационный номер в национальном реестре специалистов в области строительства (за исключением случаев, когда членство в саморегулируемых организациях в области строительства, реконструкции, капитального ремонта объектов капитального строительства не требуется), реквизиты распорядительного документа, подтверждающего полномочия, с указанием полного и (или) сокращенного наименования, ОГРН, ИНН, места нахождения юридического лица (в случае осуществления строительного контроля на основании договора с застройщиком или техническим заказчиком)

Представитель лица, осуществляющего строительство, реконструкцию, капитальный ремонт

Руководитель проекта ООО «КиКГЕОСТРОЙ» Липатов В. Е. приказ № 1-КЗ-ЖД от 08.09.2025г.

(должность (при наличии), фамилия, инициалы, реквизиты распорядительного документа, подтверждающего полномочия)

Представитель лица, осуществляющего строительство, реконструкцию, капитальный ремонт, по вопросам строительного контроля

Генеральный директор ООО «КиКГЕОСТРОЙ» Кесслер Ю.Ф., приказ №5-КЗ-ЖД от 08.09.2025г., идентификационный номер НОСТРОИ С-77-118776

(должность (при наличии), фамилия, инициалы, идентификационный номер в национальном реестре специалистов в области строительства (за исключением случаев, когда членство в саморегулируемых организациях в области строительства, реконструкции, капитального ремонта объектов капитального строительства не требуется), реквизиты распорядительного документа, подтверждающего полномочия)

Представитель лица, осуществляющего подготовку проектной документации (в случае привлечения застройщиком лица, осуществляющего подготовку проектной документации, для проверки соответствия выполняемых работ проектной документации согласно части 2 статьи 53 Градостроительного кодекса Российской Федерации)

Руководитель проекта ООО «КиКГЕОСТРОЙ» Липатов В. Е. приказ № 1-КЗ-ЖД от 08.09.2025г.

(должность (при наличии), фамилия, инициалы, реквизиты распорядительного документа, подтверждающего полномочия, с указанием полного и (или) сокращенного наименования, ОГРН, ИНН, места нахождения юридического лица (в случае осуществления авторского надзора лицом, не являющимся разработчиком проектной документации), полное и (или) сокращенное наименование, ОГРН, ИНН саморегулируемой организации, членом которой является указанное юридическое лицо, индивидуальный предприниматель (за исключением случаев, когда членство в саморегулируемых организациях в области инженерных изысканий, архитектурно-строительного проектирования, строительства, реконструкции, капитального ремонта объектов капитального строительства не требуется)

Представитель лица, выполнившего работы, подлежащие освидетельствованию (в случае выполнения работ по договорам о строительстве, реконструкции, капитальном ремонте объектов капитального строительства, заключённым с иными лицами)

1. Старший прораб ООО «ШЕЛПРОКК» Шинкарев М.В., приказ №11 от 08.09.2025г.

2. Заместитель главного инженера ООО «ЭлектроЭнергетика» Аверкин А.В., приказ № 01/10 от 29.10.2025г.

(должность (при наличии), фамилия, инициалы, реквизиты распорядительного документа, подтверждающего полномочия, с указанием полного и (или) сокращенного наименования, ОГРН, ИНН, места нахождения юридического лица, фамилия, инициалы, отчества (последнее - при наличии), адреса места жительства, ОГРНИП, ИНН индивидуального предпринимателя)

произвели осмотр работ, выполненных: ООО "ШЕЛПРОКК", ООО "ЭлектроЭнергетика"

(наименование лица, выполнившего работы, подлежащие освидетельствованию)

и составили настоящий акт о нижеследующем:

1. К освидетельствованию предъявлены следующие работы:

Выемка загрязненного балласта под стрелочный перевод №10 и прилегающие жд пути

(наименование скрытых работ)

2. Работы выполнены по проектной документации

КЗ-МЖД-КИК-РД-25 «Модернизация железнодорожного пути и стрелочных переводов» на территории АО «Коломенский завод», расположенного по адресу: Московская область, г. Коломна, ул. Партизан 42, Ведомость объемов работ Приложение №2 к Договору №5-КЗ

(номер, другие реквизиты чертежа, наименование проектной и (или) рабочей документации, сведения о лицах, осуществляющих подготовку раздела проектной и (или) рабочей документации)

3. При выполнении работ применены

(Наименование строительных материалов (изделий), реквизиты сертификатов и (или) других документов, подтверждающих их качество и безопасность, в случае если необходимо указывать более 5 документов, указывается ссылка на их реестр, который является неотъемлемой частью акта)

4. Предъявлены документы, подтверждающие соответствие работ предъявляемым к ним требованиям:

Исполнительная схема №7. Выемка загрязненного балласта под стрелочный перевод №10 и прилегающие жд пути – 1 лист.

(Исполнительные схемы и чертежи, результаты экспертиз, обследований, лабораторных и иных испытаний выполненных работ, проведенных в процессе строительного контроля)

5. Даты:

начала работ

21 ноября 2025г.

окончания работ

21 ноября 2025г.

6. Работы выполнены в соответствии с документами:

КЗ-МЖД-КИК-РД-25 «Модернизация железнодорожного пути и стрелочных переводов» на территории АО «Коломенский завод», расположенного по адресу: Московская область, г. Коломна, ул. Партизан 42, Ведомость объемов работ Приложение №2 к Договору №5-КЗ, СП 37.13330.2012 «Промышленный транспорт», СП 119.13330.2017 «Железные дороги колеи 1520 мм», СП 238.1326000.2015 «Железнодорожный путь»

(наименования и структурные единицы технических регламентов, иных нормативных правовых актов, разделы проектной и (или) рабочей документации)

7. Разрешается производство последующих работ:

Устройство щебеночного балласта под стрелочный перевод №10 и прилегающие жд пути

(наименование работ, строительных конструкций, участков сетей инженерно-технического обеспечения)

Дополнительные сведения

Акт составлен в

4-х

экземплярах (в случае заполнения акта на бумажном носителе).

Приложения :

Документы, указанные в пунктах 3 и 4 настоящего акта.

(исполнительные схемы и чертежи, результаты экспертиз, обследований, лабораторных и иных испытаний)

Представитель застройщика, технического заказчика, лица, ответственного за эксплуатацию здания, сооружения, или регионального оператора по вопросам строительного контроля

Ведущий специалист ОпС Козлова С.В.

Ведущий специалист ОпС Прибылов М.С.

(фамилия, инициалы)

(подпись)

Представитель застройщика, технического заказчика, лица, ответственного за эксплуатацию здания, сооружения, или регионального оператора по вопросам строительного контроля

Ведущий инженер строительного контроля ООО "Проминжиниринг" Дураев В.Ю.

(фамилия, инициалы)

(подпись)

Представитель лица, осуществляющего строительство, реконструкцию, капитальный ремонт

Руководитель проекта ООО «КиКГЕОСТРОЙ» Липатов В. Е.

(фамилия, инициалы)

(подпись)

Представитель лица, осуществляющего строительство, реконструкцию, капитальный ремонт, по вопросам строительного контроля

Генеральный директор ООО «КиКГЕОСТРОЙ» Кесслер Ю.Ф.

(фамилия, инициалы)

(подпись)

Представитель лица, осуществляющего подготовку проектной документации (в случае осуществления авторского надзора)

Руководитель проекта ООО «КиКГЕОСТРОЙ» Липатов В. Е.

(фамилия, инициалы)

(подпись)


Представитель лица, выполнившего работы, подлежащие освидетельствованию (в случае выполнения работ по договорам о строительстве, реконструкции, капитальном ремонте объектов капитального строительства, заключённым с иными лицами)

1. Старший прораб ООО «ШЕЛПРОКК» Шинкарев М.В.

2. Заместитель главного инженера ООО «ЭлектроЭнергетика» Аверкин А.В.

(фамилия, инициалы)

(подпись)

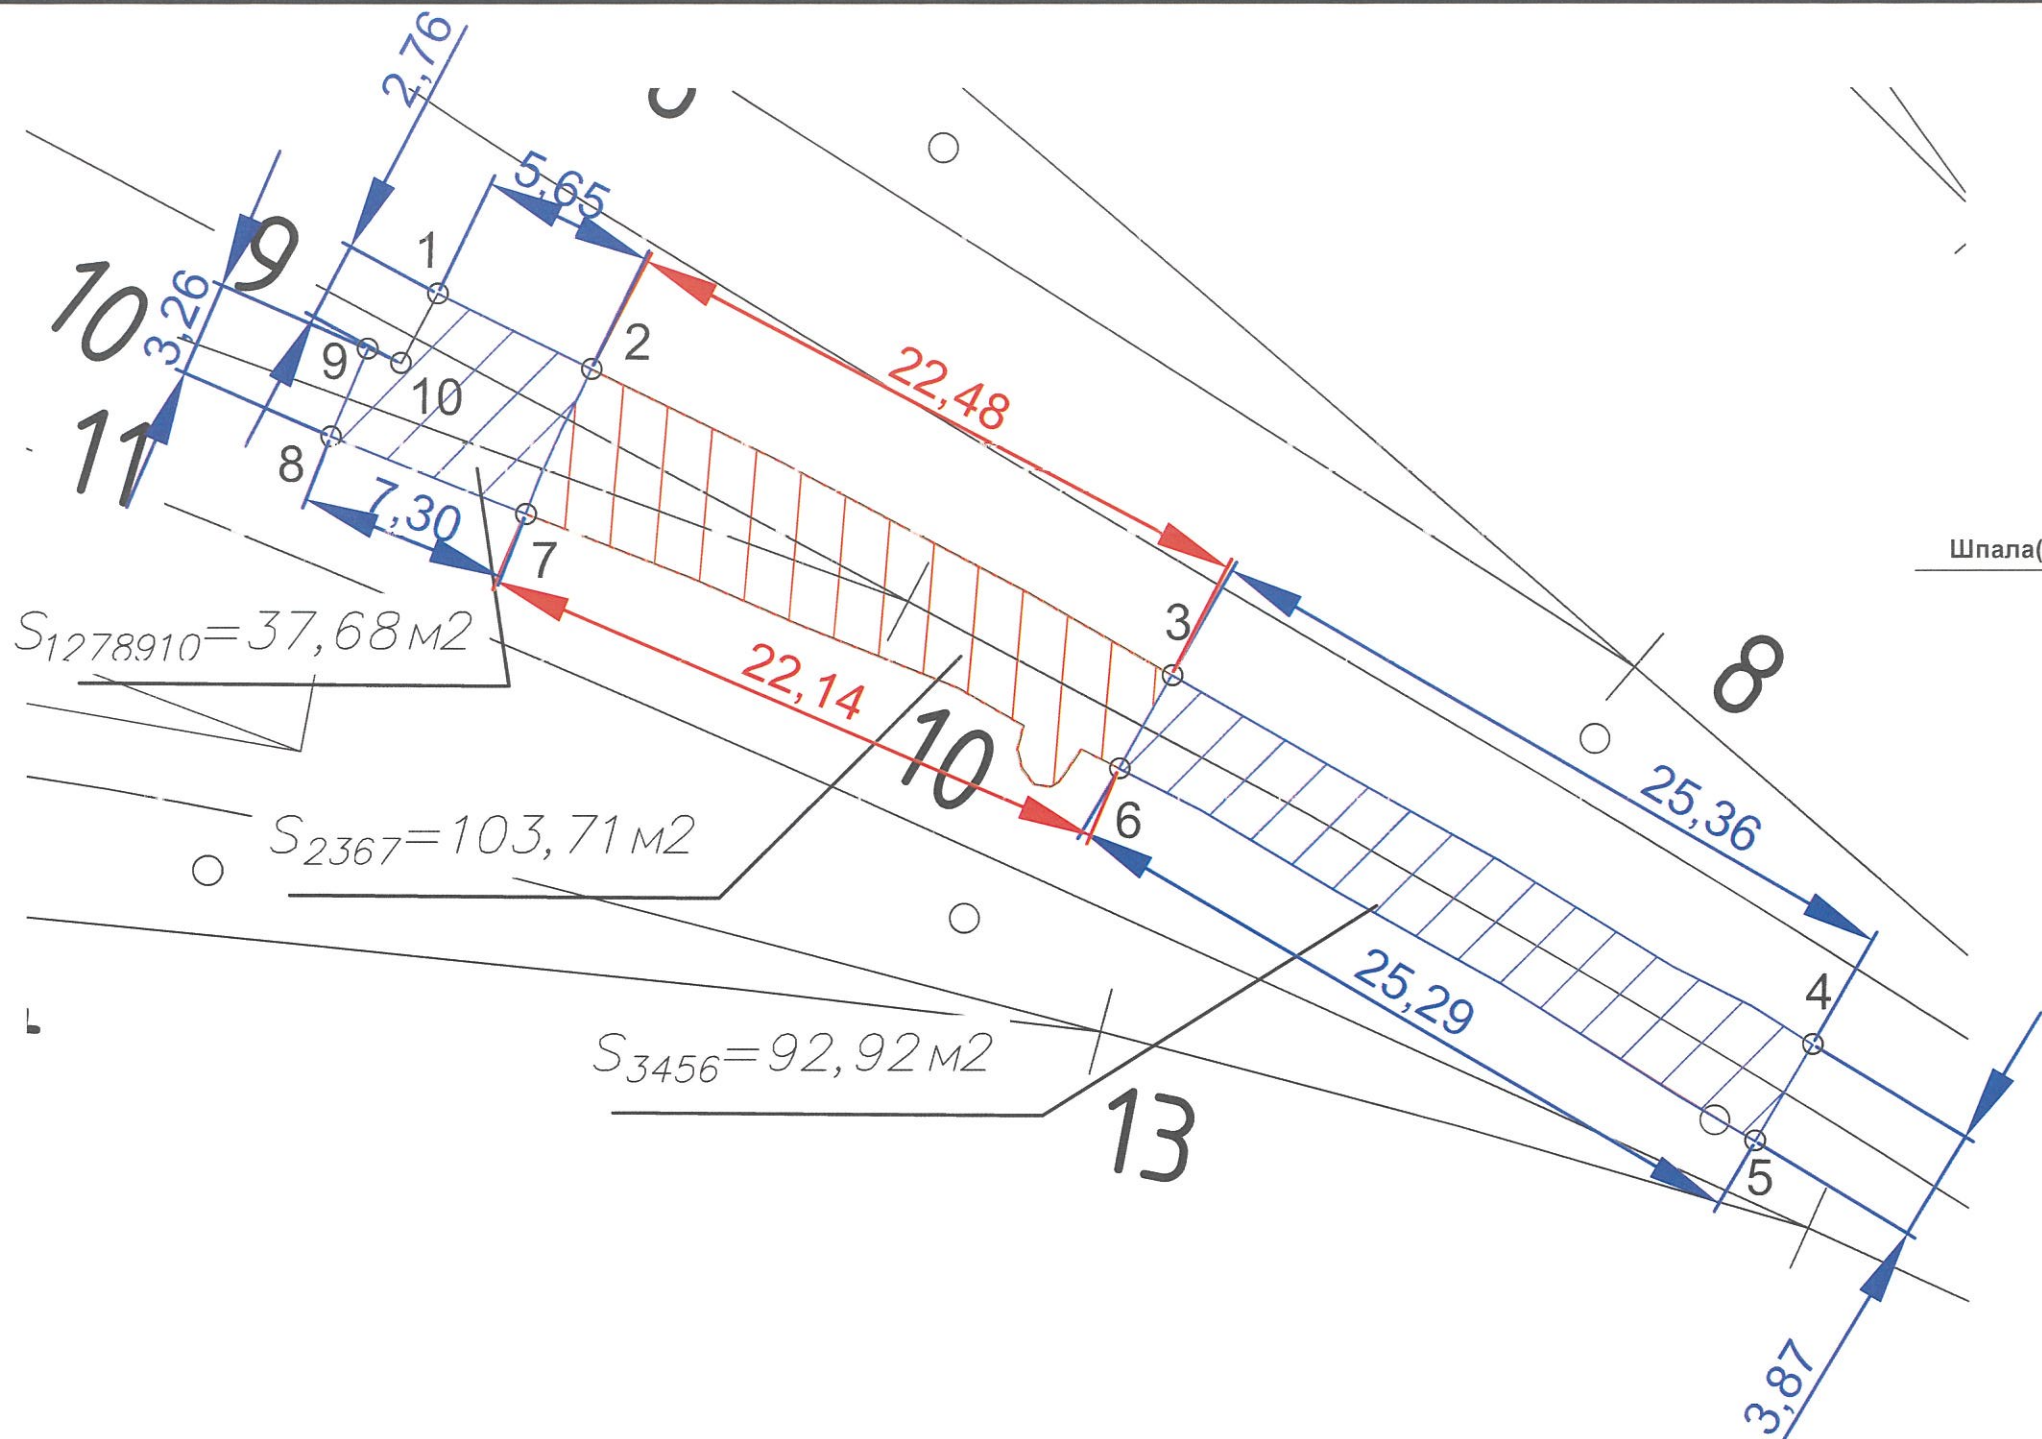

Примечание:
1. Измерения выполнялись тахеометром Sokkia CX105 №GS0496; Свидетельство о поверке: СИ №С-ЕВЕ/25-06-2025/442628234 действительно до 24.06.2026г;
2. Линейные размеры даны в метрах;

Ведомость объемов работ по выемке загрязненного балласта под стрелочный перевод №10

№ п.п.	Объем 15(пятнадцати) деревянных брусьев, Б м3 $15 \cdot 0.23 \cdot 0.16 \cdot 4.00 = 2.21 \text{ м3}$	Объем 33(тридцать три) деревянных шпал, Ш м3 $33 \cdot 0.23 \cdot 0.16 \cdot 2.75 = 3.34 \text{ м3}$	Площадь очистки, О м2	Глубина очистки(0.12м ниже нижней грани шпалы или бруса) Г, м $0.12 + 0.15(\text{высота шпалы}) = 0.27 \text{ м}$	Общий объем загрязненного щебня, $V = \Gamma \cdot \text{О} \cdot \text{Б} \cdot \text{Ш} =$ $0.27 \cdot 103.71 \cdot 2.21 \cdot 3.34 = 22.45 \text{ м3}$	Примечание
1	2.21	3.34	103.71	0.27	22.45	

Условные обозначения:

— граница работ

Ведомость объемов работ по выемке загрязненного балласта прилегающих жд путей

№ п.п.	Объем 9 (девяи) ЖБ шпал, Ж м3 $9 \cdot 0.3 \cdot 0.23 \cdot 2.70 = 1.68 \text{ м3}$	Объем 31(тридцать одной) деревянных шпал, Ш м3 $31 \cdot 0.23 \cdot 0.16 \cdot 2.75 = 3.14 \text{ м3}$	Площадь очистки, $37.68 + 92.92 = 130.60$ О м2	Глубина очистки(0.12м ниже нижней грани шпалы или бруса) Г, м $0.12 + 0.15(\text{высота шпалы}) = 0.27 \text{ м}$	Общий объем загрязненного щебня, $V = \Gamma \cdot \text{О} \cdot \text{Ж} \cdot \text{Ш} =$ $0.27 \cdot 130.60 \cdot 1.68 \cdot 3.14 = 30.44 \text{ м3}$	Примечание
1	1.68	3.14	130.60	0.27	30.44	

КЗ-МЖД-КИК-РД-25					
«Модернизация железнодорожного пути и стрелочных переводов» на территории АО «Коломенский завод», расположенного по адресу: Московская область, г. Коломна, ул. Партизан 42					
Изм.	Кол.	Лист	№ док.	Подпись	Дата
Рис.проект	Липатов В.И.	2111			
Старший прораб	Шинкарев М.В.	2111			
Зам.глав.инж.	Аверкин А.В.	2111			
Ремонт и обустройство СП10 и прилегающих жд путей					Стадия
Исполнительная схема №7					Лист
Выемка загрязненного балласта под стрелочный перевод №10 и прилегающих жд путей					Листов
					ИД
					1
					1
					000 "ЭлектроЭнергетика"

Объект капитального строительства «Модернизация железнодорожного пути и стрелочных переводов» на территории АО «Коломенский завод», расположенных по адресу Московская область, г. Коломна, ул. Партизан, д. 42

(наименование объекта капитального строительства в соответствии с проектной документацией, почтовый или строительный адрес объекта капитального строительства)

Застройщик

АО "Коломенский Завод", 140408, Россия, Московская область, г. Коломна, ул. Партизан, Д.42.

(полное и (или) сокращенное наименование, ОГРН, ИНН, место нахождения юридического лица, телефон факс:

ИНН 5022013517; ОГРН 1025002737242; тел. + 7(496) 613-89-85; факс +7(496) 613-80-66

наименование, ОГРН, ИНН саморегулируемой организации, членом которой является указанное юридическое лицо (за исключением случаев, когда членство в саморегулируемых организациях в области инженерных изысканий, архитектурно-строительного проектирования, строительства, реконструкции, капитального ремонта объектов капитального строительства не требуется):

Технический заказчик

ООО "Проминжиниринг", 107140, г. Москва, Русаковская ул. дом 13, помещение ХХ-4, ОГРН 1147748139406.

(полное и (или) сокращенное наименование, ОГРН, ИНН, место нахождения юридического лица, телефон факс:

ИНН 7734001650; тел. + 7(495) 909-93-48. Ассоциация строителей "Саморегулируемая организация

"Строительные допуски", № СРО-С-187-26012010 от 11.03.2025 г., ИНН 7714322214, ОГРН 1097799011045

наименование, ОГРН, ИНН саморегулируемой организации, членом которой является указанное юридическое лицо (за исключением случаев, когда членство в саморегулируемых организациях в области инженерных изысканий, архитектурно-строительного проектирования, строительства, реконструкции, капитального ремонта объектов капитального строительства не требуется):

Лицо, осуществляющее строительство, реконструкцию, капитальный ремонт

ООО «КиКГЕОСТРОЙ», ОГРН 1127747247704, ИНН 7709918820, 109004, Г.МОСКВА, УЛ. ЗЕМЛЯНОЙ ВАЛ, Д.65, КВ.59

(полное и (или) сокращенное наименование, ОГРН, ИНН, место нахождения юридического лица, телефон факс:

тел. +7 (495) 915-24-71, член саморегулируемой ассоциации СРО «МАС» регистрационный номер СРО-С-148-24122009

наименование, ОГРН, ИНН саморегулируемой организации, членом которой является указанное юридическое лицо (за исключением случаев, когда членство в саморегулируемых организациях в области инженерных изысканий, архитектурно-строительного проектирования, строительства, реконструкции, капитального ремонта объектов капитального строительства не требуется):

Лицо, осуществляющее подготовку проектной документации

Лицо, осуществляющее подготовку проектной документации: ООО «КиКГЕОСТРОЙ», ОГРН 1127747247704, ИНН 7709918820, 109004, г.Москва, ул. Земляной Вал, д.65, кв.59, тел. +7 (495) 915-24-71, член саморегулируемой ассоциации СРО «Объединение проектировщиков «УниверсалПроект», регистрационный номер СРО-П-179-12122012

(полное и (или) сокращенное наименование, ОГРН, ИНН, место нахождения юридического лица, телефон факс:

наименование, ОГРН, ИНН саморегулируемой организации, членом которой является указанное юридическое лицо (за исключением случаев, когда членство в саморегулируемых организациях в области инженерных изысканий, архитектурно-строительного проектирования, строительства, реконструкции, капитального ремонта объектов капитального строительства не требуется):

Лицо, осуществляющее строительство, выполнившее работы, подлежащие освидетельствованию:

ООО «ШЕЛПРОК», ОГРН 1237700462427, ИНН 9726048866, 117535, Г.МОСКВА, МУНИЦИПАЛЬНЫЙ ОКРУГ ЧЕРТАНОВО ЮЖНОЕ, ПРОЕЗД 3-Й ДОРОЖНЫЙ, Д. 6, К. 2, член саморегулируемой ассоциации «Архитектурное наследие», регистрационный номер СРО-С-230-07092010

ООО «ЭлектроЭнергетика», ОГРН 1175074004698, ИНН 5037011400, 142281, Московская обл., г. Протвино, Кременковское ш., д. 5, член саморегулируемой ассоциации «Объединение Специализированных Организаций Профессиональные Строители», регистрационный номер СРО-С-219-21042010

(фамилия, имя, отчество, адрес места жительства, ОГРНИП, ИНН индивидуального предпринимателя, наименование, ОГРН, ИНН, место нахождения юридического лица, телефон факс, наименование, ОГРН, ИНН саморегулируемой организации, членом которой является)

АКТ**освидетельствования скрытых работ**

№ КЗ-МЖД-КИК-РД-25-8

22 ноября 2025 г.

(дата составления акта)

Представитель застройщика, технического заказчика, лица, ответственного за эксплуатацию здания, сооружения, или регионального оператора по вопросам строительного контроля

Ведущий специалист ОнС Козлова С.В.

Ведущий специалист ОнС Прибылов М.С.

(должность (при наличии), фамилия, инициалы, идентификационный номер в национальном реестре специалистов в области строительства (за исключением случаев, когда членство в саморегулируемых организациях в области строительства, реконструкции, капитального ремонта объектов капитального строительства не требуется), реквизиты распорядительного документа, подтверждающего полномочия, с указанием полного и (или) сокращенного наименования, ОГРН, ИНН, места нахождения юридического лица (в случае осуществления строительного контроля на основании договора с застройщиком или техническим заказчиком)

Представитель застройщика, технического заказчика, лица, ответственного за эксплуатацию здания, сооружения, или регионального оператора по вопросам строительного контроля

Ведущий инженер строительного контроля ООО "Проминжиниринг" Дураев В.Ю., приказ № 53 от 23.06.2025 г.

(должность (при наличии), фамилия, инициалы, идентификационный номер в национальном реестре специалистов в области строительства (за исключением случаев, когда членство в саморегулируемых организациях в области строительства, реконструкции, капитального ремонта объектов капитального строительства не требуется), реквизиты распорядительного документа, подтверждающего полномочия, с указанием полного и (или) сокращенного наименования, ОГРН, ИНН, места нахождения юридического лица (в случае осуществления строительного контроля на основании договора с застройщиком или техническим заказчиком)

Представитель лица, осуществляющего строительство, реконструкцию, капитальный ремонт

Руководитель проекта ООО «КиКГЕОСТРОЙ» Липатов В. Е. приказ № 1-КЗ-ЖД от 08.09.2025г.

(должность (при наличии), фамилия, инициалы, реквизиты распорядительного документа, подтверждающего полномочия)

Представитель лица, осуществляющего строительство, реконструкцию, капитальный ремонт, по вопросам строительного контроля

Генеральный директор ООО «КиКГЕОСТРОЙ» Кесслер Ю.Ф., приказ №5-КЗ-ЖД от 08.09.2025г., идентификационный номер НОСТРОИ С-77-118776

(должность (при наличии), фамилия, инициалы, идентификационный номер в национальном реестре специалистов в области строительства (за исключением случаев, когда членство в саморегулируемых организациях в области строительства, реконструкции, капитального ремонта объектов капитального строительства не требуется), реквизиты распорядительного документа, подтверждающего полномочия)

Представитель лица, осуществляющего подготовку проектной документации (в случае привлечения застройщиком лица, осуществляющего подготовку проектной документации, для проверки соответствия выполняемых работ проектной документации согласно части 2 статьи 53 Градостроительного кодекса Российской Федерации)

Руководитель проекта ООО «КиКГЕОСТРОЙ» Липатов В. Е. приказ № 1-КЗ-ЖД от 08.09.2025г.

(должность (при наличии), фамилия, инициалы, реквизиты распорядительного документа, подтверждающего полномочия, с указанием полного и (или) сокращенного наименования, ОГРН, ИНН, места нахождения юридического лица (в случае осуществления авторского надзора лицом, не являющимся разработчиком проектной документации), полное и (или) сокращенное наименование, ОГРН, ИНН саморегулируемой организации, членом которой является указанное юридическое лицо, индивидуальный предприниматель (за исключением случаев, когда членство в саморегулируемых организациях в области инженерных изысканий, архитектурно-строительного проектирования, строительства, реконструкции, капитального ремонта объектов капитального строительства не требуется)

Представитель лица, выполнившего работы, подлежащие освидетельствованию (в случае выполнения работ по договорам о строительстве, реконструкции, капитальном ремонте объектов капитального строительства, заключенным с иными лицами)

1. Старший прораб ООО «ШЕЛПРОКК» Шинкарев М.В., приказ №11 от 08.09.2025г.

2. Заместитель главного инженера ООО «ЭлектроЭнергетика» Аверкин А.В., приказ № 01/10 от 29.10.2025г.

(должность (при наличии), фамилия, инициалы, реквизиты распорядительного документа, подтверждающего полномочия, с указанием полного и (или) сокращенного наименования, ОГРН, ИНН, места нахождения юридического лица, фамилия, инициалы, отчества (последнее - при наличии), адреса места жительства, ОГРНИП, ИНН индивидуального предпринимателя)

произвели осмотр работ, выполненных: ООО "ШЕЛПРОКК", ООО "ЭлектроЭнергетика"

(наименование лица, выполнившего работы, подлежащие освидетельствованию)

и составили настоящий акт о нижеследующем:

1. К освидетельствованию предъявлены следующие работы:

Устройство щебеночного балласта под стрелочный перевод №10 и прилегающие жд пути

(наименование скрытых работ)

2. Работы выполнены по проектной документации

КЗ-МЖД-КИК-РД-25 «Модернизация железнодорожного пути и стрелочных переводов» на территории АО «Коломенский завод», расположенного по адресу: Московская область, г. Коломна, ул. Партизан 42, Ведомость объемов работ Приложение №2 к Договору №5-КЗ

(номер, другие реквизиты чертежа, наименование проектной и (или) рабочей документации, сведения о лицах, осуществляющих подготовку раздела проектной и (или) рабочей документации)

3. При выполнении работ применены

Щебень 20-40мм паспорт №71 от 05.02.2025г.

Протокол испытания №52п от 27.01.2025г., Заключение об степени уплотнении 22.11-1/25 от 22.11.2025г.

Заключение об степени уплотнении 22.11-2/25 от 22.11.2025г.

(Наименование строительных материалов (изделий), реквизиты сертификатов и (или) других документов, подтверждающих их качество и безопасность, в случае если необходимо указывать более 5 документов, указывается ссылка на их реестр, который является неотъемлемой частью акта)

4. Предъявлены документы, подтверждающие соответствие работ предъявляемым к ним требованиям:

Исполнительная схема №18. Устройство щебеночного балласта под стрелочный перевод №9 и прилегающие жд пути— 1 лист.

(Исполнительные схемы и чертежи, результаты экспертиз, обследований, лабораторных и иных испытаний выполненных работ, проведенных в процессе строительного контроля)

5. Даты:

начала работ

21 ноября 2025г.

окончания работ

22 ноября 2025г.

6. Работы выполнены в соответствии с документами:

КЗ-МЖД-КИК-РД-25 «Модернизация железнодорожного пути и стрелочных переводов» на территории АО «Коломенский завод», расположенного по адресу: Московская область, г. Коломна, ул. Партизан 42, Ведомость объемов работ Приложение №2 к Договору №5-КЗ, СП 37.13330.2012 «Промышленный транспорт», СП 119.13330.2017 «Железные дороги колеи 1520 мм», СП 238.1326000.2015 «Железнодорожный путь»

(наименования и структурные единицы технических регламентов, иных нормативных правовых актов, разделы проектной и (или) рабочей документации)

7. Разрешается производство последующих работ:

Укладка стрелочного перевода №10 и прилегающих жд путей

(наименование работ, строительных конструкций, участков сетей инженерно-технического обеспечения)

Дополнительные сведения

Акт составлен в

4-х

экземплярах (в случае заполнения акта на бумажном носителе).

Приложения :

Документы, указанные в пунктах 3 и 4 настоящего акта.

(исполнительные схемы и чертежи, результаты экспертиз, обследований, лабораторных и иных испытаний)

Представитель застройщика, технического заказчика, лица, ответственного за эксплуатацию здания, сооружения, или регионального оператора по вопросам строительного контроля

Ведущий специалист ОпС Козлова С.В.

Ведущий специалист ОпС Прибылов М.С.

(фамилия, инициалы)

(подпись)

Представитель застройщика, технического заказчика, лица, ответственного за эксплуатацию здания, сооружения, или регионального оператора по вопросам строительного контроля

Ведущий инженер строительного контроля ООО "Проминжиниринг" Дураев В.Ю.

(фамилия, инициалы)

(подпись)

Представитель лица, осуществляющего строительство, реконструкцию, капитальный ремонт

Руководитель проекта ООО «КиКГЕОСТРОЙ» Липатов В. Е.

(фамилия, инициалы)

(подпись)

Представитель лица, осуществляющего строительство, реконструкцию, капитальный ремонт, по вопросам строительного контроля

Генеральный директор ООО «КиКГЕОСТРОЙ» Кесслер Ю.Ф.

(фамилия, инициалы)

(подпись)

Представитель лица, осуществляющего подготовку проектной документации (в случае осуществления авторского надзора)

Руководитель проекта ООО «КиКГЕОСТРОЙ» Липатов В. Е.

(фамилия, инициалы)

(подпись)


Представитель лица, выполнившего работы, подлежащие освидетельствованию (в случае выполнения работ по договорам о строительстве, реконструкции, капитальном ремонте объектов капитального строительства, заключенным с иными лицами)

1. Старший прораб ООО «ШЕЛПРОКК» Шинкарев М.В.

2. Заместитель главного инженера ООО «ЭлектроЭнергетика» Аверкин А.В.

(фамилия, инициалы)

(подпись)

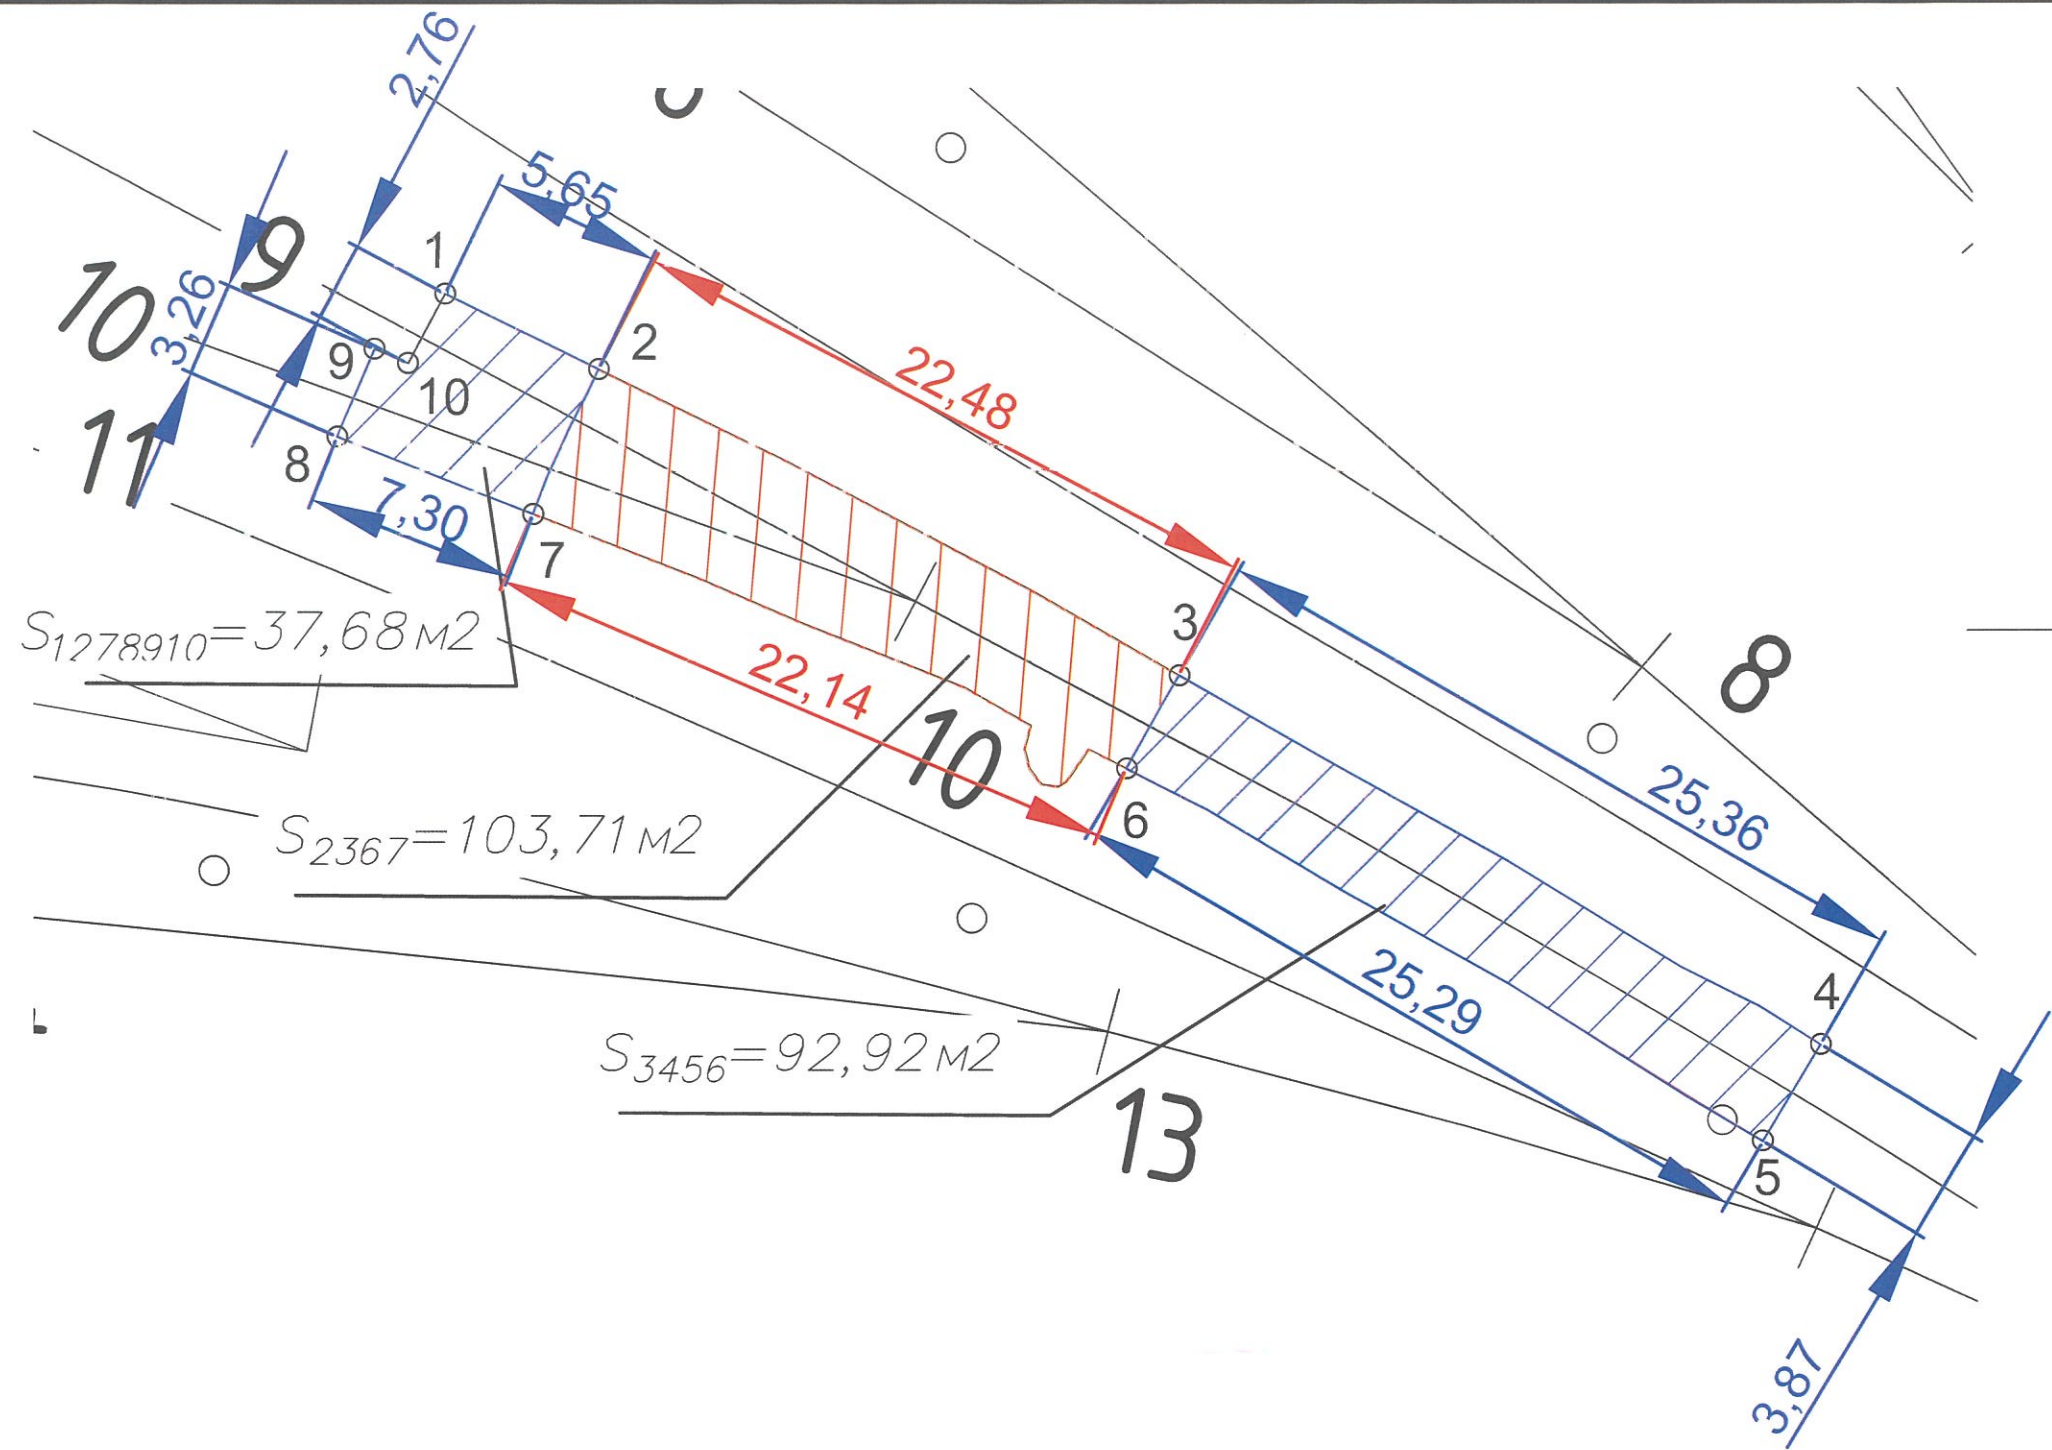

Ведомость объемов работ по устройству щебеночного основания стрелочного перевода №10

№ п.п.	Площадь основания, О м2	Высота щебеночного основания, В м	Общий объем щебня, V=Г*О=103.71*0.10=10.37м3	Примечание
1	103.71	Уплотнение грунта пневматическими трамбовками, группа грунтов: 1-2		
2	103.71	0.10	10.37	

Условные обозначения:

— граница работ

Примечание:
1. Измерения выполнялись тахеометром Sokkia CX105 №GS0496; Свидетельство о поверке: СИ №С-ЕВЕ/25-06-2025/442628234 действительно до 24.06.2026г;
2. Линейные размеры даны в метрах;

Ведомость объемов работ по устройству щебеночного основания прилежащих жд путей

№ п.п.	Площадь основания, О м2	Высота щебеночного основания, В м	Общий объем щебня, V=Г*О=130.60*0.10=13.06м3	Примечание
1	130.60	Уплотнение грунта пневматическими трамбовками, группа грунтов: 1-2		
2	130.60	0.10	13.06	

КЗ-МЖД-КИК-РД-25					
«Модернизация железнодорожного пути и стрелочных переводов» на территории АО «Коломенский завод», расположенного по адресу: Московская область, г Коломна, ул Партизан 42					
Изм.	Кол.	Лист	№ док.	Подпись	Дата
Рис.проект	Липатов В.И.	22.11			
Старший прораб	Шинкарев М.В.	22.11			
Зам.глав.инж.	Аверкин А.В.	22.11			
Ремонт и обустройство СП10 и прилежащих жд путей				Стадия	Лист
Исполнительная схема №8				ИД	1
Устройство щебеночного балласта под стрелочный перевод №10 и прилежащих жд путей				Листов	
				000 "ЭлектроЭнергетика"	



РОССИЙСКАЯ ФЕДЕРАЦИЯ

Акционерное общество

«ПАВЛОВСК НЕРУД»

396446 Воронежская обл., Павловский
р-он, с. Елизаветовка

№ РОСС RU.C-RU.04УЛС0.В00171\23
срок действия с 14.02.2023 г. по 13.02.2026 г.

1 КТК
25 м

ПАСПОРТ ПРОДУКЦИИ № 71

Выдан «05» февраля 2025 год

- Щебень из плотных горных пород (гранитов) фракции свыше 20 до 40 мм
- ГОСТ 8267-93 *Щебень Комсомольский филиал Троицкого*
- общество Комсомольский филиал Троицкого*
проект

4. Дата отгрузки « 05 » 02 20 25 г. кол-во 1494-800 ТОНН
5. № партии 228285 № накладной 11 228285

6. Результаты лабораторных испытаний:

6.1 Зерновой состав:

Диаметр отверстий контрольных сит, мм	d наим.	0,5 (d наим. + D наиб.)	D наиб.	1,25 D наиб.
	20	30	40	50
Полные остатки на ситах, % по массе	93,5	59,0	9,7	0,0

6.2 Содержание:

6.2.1 зёрен пластинчатой и игловатой формы 24,1 3 группа %

6.2.2 пылевидных илистых и глинистых частиц 0,60 в том числе глины в комках 0,0 %

6.2.3 зёрен слабых пород 0,0 %

6.2.4 вредных компонентов: см. приложение

6.3 Марка щебня по дробимости 1400

6.4 Марка щебня по истираемости И1

6.5 Марка щебня по морозостойкости F300

6.6 Насыпная плотность для перевода количества материала из ед. массы в объемные
1,36т/м³

6.7 Удельная эффективная активность радионуклидов (А эфф.) 229,58 Бк/кг

Первый класс использования (протокол № 52п от 27.01.2025г)

ФБУЗ «Центр гигиены и эпидемиологии в Воронежской области»

6.8 Устойчивость структуры щебня против распадов 0,27 %

6.2.5 Содержание:

Заключение: Щебень фракции от 20 до 40 мм соответствует требованию ГОСТ 8267-93

Мастер контрольный ОТК

Алпеева Е.А.

КОПИЯ ВЕРНА
РУК. ПРОЕКТА
Дипатов В.Е.



20.06.

Таблица 1

Наименование вредных компонентов и примесей	Требования ГОСТ 8267-93 приложение А	Фактические показатели
Аморфные разновидности диоксида кремния, растворимые в щелочах	Не более 50 ммоль/л	5,75 ммоль/л
Сульфаты и сульфиды в пересчёте на SO ₃	1,5% по массе	< 0,10 % по массе
Пирит	4 % по массе	< 0,02 % по массе
Породообразующие слюды и гидрослюды	15 % по объёму силикатов	3,25 %
Галогидные соединения	0,1 % по массе в пересчёте на ион хлора	0,03 %
Свободные волокна асбеста	0,25 % по массе	0,0% по массе
Уголь и древесные остатки	1% по массе	0,0% по массе
Оксиды и гидроксиды железа (магнетит, гетит, гематит и др.)	10 % по объёму каждого или их суммы не более 15 %	0,05 %

Контрольный мастер ОТК _____



Алпеева Е.А.

КОПИЯ ВЕРНА
РУК. ПРОЕКТА
ЛИПАТОВ В.Е.




ФЕДЕРАЛЬНАЯ СЛУЖБА ПО НАДЗОРУ В СФЕРЕ ЗАЩИТЫ
ПРАВ ПОТРЕБИТЕЛЕЙ И БЛАГОПОЛУЧИЯ ЧЕЛОВЕКА
ФЕДЕРАЛЬНОЕ БЮДЖЕТНОЕ УЧРЕЖДЕНИЕ ЗДРАВООХРАНЕНИЯ
«ЦЕНТР ГИГИЕНЫ И ЭПИДЕМИОЛОГИИ В ВОРОНЕЖСКОЙ ОБЛАСТИ»
ФИЛИАЛ ФЕДЕРАЛЬНОГО БЮДЖЕТНОГО УЧРЕЖДЕНИЯ ЗДРАВООХРАНЕНИЯ
«ЦЕНТР ГИГИЕНЫ И ЭПИДЕМИОЛОГИИ В ВОРОНЕЖСКОЙ ОБЛАСТИ» В ПАВЛОВСКОМ,
БОГУЧАРСКОМ, ВЕРХНЕМАМОНСКОМ РАЙОНАХ
ИСПЫТАТЕЛЬНАЯ ЛАБОРАТОРИЯ

Юридический адрес и место осуществления деятельности ИЛ: 396422, Воронежская область, Павловский район, г. Павловск, ул. К.Готвальда, 12
Телефон/факс: 2-53-93, 2-57-64, 2-44-93
e-mail: pvfces@mail.ru
ОКПО 01661844
ОГРН 1053600128889,
ИНН 3665049241
КПП 362002001

Уникальный номер записи об аккредитации в реестре аккредитованных лиц: РОСС RU.0001.540199



УТВЕРЖДАЮ:
Д.А. Рыбалко

Дата утверждения: 27.01.2025

ПРОТОКОЛ ИСПЫТАНИЙ
№52п от 27 января 2025г

1. Наименование заказчика: АО «Павловск Неруд»
2. Адрес заказчика (юридический/фактический): Россия, Воронежская область, Павловский район, с. Елизаветовка
3. Наименование и описание объекта (образца): испытаний, дата изготовления (для продукции): шебель гранитный ГОСТ 8267-93; упаковка: ЦЭТ пакет; вес (объем) пробы для испытаний: 1 кг; партия 3300000 кг, дата выработки 19.01.2025 г
4. Изготовитель (фирма, предприятие, организация): АО «Павловск Неруд», Россия, Воронежская область, Павловский район, с. Елизаветовка
страна: Россия
5. Место отбора: промплощадка, АО «Павловск Неруд»
6. Условия отбора, доставки: образец доставлен в печатном виде (печать АО «Павловск Неруд»), автотранспортом
Дата и время отбора: 23.01.2025г. с 09:40 до 10:00
ФИО, должность специалиста проводившего отбор: проба отобрана начальником ОТК АО «Павловск Неруд» Сладких Ольгой Николаевной
Условия доставки, ссылка на план и методы отбора: соответствуют НД
Дата и время доставки в ИЛ: 23.01.2025г. 11:10
7. Дополнительные сведения: Протокол (Акт) отбора от 23.01.2025 г. Проба отобрана в соответствии с нормативными документами. Основание: договор №152 от 20.01.2025 г. Проба отобрана в соответствии с ГОСТ 30108-94 «Материалы и изделия строительные. Определение удельной эффективной активности естественных радионуклидов».
8. Код образца (пробы): ВР 52-05п

Протокол № 52 п

*Результаты отбора относятся к представленному заказчиком образцу, поэтому лаборатория не несет ответственности за стабильность отбора образца и достоверность информации, представленной в данных разделах протокола.

Результаты исследований (испытаний) /измерений относятся к представленному заказчиком образцу. Протокол характеризует исключительно испытанный объект и не может быть частично воспроизведен без согласия ИЛ

КОПИЯ ВЕРНА
РУК. ПРОЕКТА
Дипатов В.Е.



9. Средства измерений:

№ п/п	Наименование, тип	Заводской номер	Номер в Госреестре	№ свидетельства о поверке, протокола об аттестации	Срок действия
1	Установка спектрометрическая СКС-99 «Спутник»	748	18488-03	С-БМ/03-10-20243754353051	02.10.2025
2	Контрольный источник гамма-излучения типа ОИСН-22-4,5	20002	-	паспорт	18.08.2026

10. Условия проведения испытаний: соответствуют требованиям нормативных документов и приведены в технических записях лаборатории (ий)

11. Отклонения процедуры проведения испытания от стандартной процедуры, по методу испытаний: да или нет

12. Место проведения испытания:

(для измерений если они проводятся не по адресу лаборатории)

Результаты испытаний

Санитарно-гигиеническое отделение ИЛ				
№ п/п	Определяемый показатель	Единицы измерения	Результаты испытаний	НД на методы испытаний
Образец поступил: 23.01.2025 г.				
Дата начала испытаний: 23.01.2025 г. Дата выдачи результата: 27.01.2025 г.				
1.	Цезий-137	Бк/кг	0,501±0,291	ГОСТ 30108-94 «Материалы и изделия строительные. Определение удельной эффективной активности естественных радионуклидов»
2.	Калий-40	Бк/кг	1204,7±759,3	
3.	Торий-232	Бк/кг	76,8±49,4	
4.	Радий-226	Бк/кг	82,79±63,55	
5.	Удельная эффективная активность	Бк/кг	229,58±105,14	
Испытания проводил(и): Вахнина Е.В., химик-эксперт жилищной организации (ФИО, должность)				

Лицо ответственное за оформление протокола  Рязанцева Ю.В., документовед группы приема, кодирования, регистрации проб и выдачи результатов лабораторных исследований (подпись)

Протокол завершен

Протокол № 52 п

Страница 2 из 2

*Результаты отбора относятся к представленному заказчиком образцу, поэтому лаборатория не несет ответственности за ошибку отбора образца и достоверность информации, представленной в данных разделах протокола.

Результаты исследований (испытаний) /измерений относятся к представленному заказчиком образцу.

Протокол характеризует исключительно испытанный объект и не может быть частично воспроизведен без согласия ИЛ

КОПИЯ ВЕРНА
РУК. ПРОЕКТА
Липатов В.Е.






Общество с ограниченной ответственностью
Лаборатория Инженерного Контроля



140000, М.О., г. Люберцы,
Проектируемый проезд 4296, д.4.
Тел.: (499) 390-42-96
e-mail: lik-m@list.ru
сайт: l-i-k.ru.

Аттестат аккредитации №РОСС.НПО.IL-00148 действителен до 11.12.2025.
Свидетельство об аттестации №729/25 действительно до 26.06.2028г.
Плотномер В1 (зав. № 414, аттестат № МКН-А-001-09-2025 от 10.09.25г.)



Утверждаю:
Начальник лаборатории ООО "ЛИК"
С.Н. Мещеряков
_____ 2025 г.

ЗАКЛЮЧЕНИЕ № 22.11 - 1/25
о степени уплотнения

Заказчик: ООО "ЭлектроЭнергетика"

Дата работ: 22 ноября 2025 г.

Объект: «Модернизация железнодорожного пути и стрелочных переводов» на территории
АО «Коломенский завод», расположенного по адресу: Московская область, г.
Коломна, ул. Партизан 42.

Тип основания: Суглинок

Требуемый коэффициент уплотнения: 0,95

Таблица №1

Конструкция	Положение участка	Показание прибора				Козф. Уплотнения	
		1	2	3	сред.	единичные	средний
1	2	3	4	5	6	7	8
Основание	стрелочный перевод №10	20	18	19	19,0	0,95	0,95
		19	18	19	18,7	0,95	
		20	21	21	20,7	0,95	
		20	18	18	18,7	0,95	
		18	19	18	18,3	0,95	
		20	21	21	20,7	0,95	
		20	20	22	20,7	0,95	
		21	18	19	19,3	0,95	
		18	18	18	18,0	0,95	
		19	18	19	18,7	0,95	
		19	19	18	18,7	0,95	
		20	21	21	20,7	0,95	
		20	18	19	19,0	0,95	
		19	18	19	18,7	0,95	
		19	18	22	19,7	0,95	
		20	21	19	20,0	0,95	
		19	18	18	18,3	0,95	

Примечание: Испытания были проведены в соответствии с данными, предоставленными заказчиком.

Заключение: Коэффициент уплотнения соответствует требуемому

Испытания провел

А.А. Рожковский

КОПИЯ ВЕРНА
РУК. ПРОЕКТА
ЛИПатов В.Е.





Общество с ограниченной ответственностью

Лаборатория Инженерного Контроля

140000, М.О., г. Люберцы,
Проектируемый проезд 4296, д.4.
Тел.: (499) 390-42-96
e-mail: lik-m@list.ru

Аттестат аккредитации № РОСС.НПО/С.IL-00148 действителен до 11.12.2025г.
Плотномер: модель ПБД-КМ зав. № 821,
сертификат о калибровке № 68349 от 22.12.2023г.



Утверждаю:
Начальник лаборатории ООО "ЛИК"
С.Н. Мещеряков

2025г.

ЗАКЛЮЧЕНИЕ № 22.11-2/25

о степени уплотнения основания

Заказчик: ООО "ЭлектроЭнергетика"

Дата работ: 22 ноября 2025 г.

Объект: «Модернизация железнодорожного пути и стрелочных переводов» на территории АО
«Коломенский завод», расположенного по адресу: Московская область, г. Коломна, ул.
Партизан 42. Стрелочный перевод №10.

Тип основания: щебень фракция 20-40

Исполнительная схема обследуемого участка

№ участка	Показания прибора, см		Масса грунта, т	Плотность основания	
	H1	H2		факт.	средняя
1	15,3	25,2	3600	1,99	1,97
2	15,4	26,2	3750	1,90	
3	15,2	25,1	3600	1,99	
4	15,1	25,1	3600	1,97	
5	15,1	25,3	3750	2,01	

Плотность основания: $\rho_{\phi} = \frac{m}{F_{\phi}(H2 - H1)}$ г/см³ $F_{\phi} = 183 \text{ см}^2$

В результате визуального осмотра участка дороги было проверено качество уплотнения щебеночного основания, покрытия (согласно СП 78.13330.2012 п. 10.29), путем контрольного прохода катка, по контролируемому участку, после движение катка на основании не остается следов и не возникает волны перед вальцом катка, а положенная под вал щебенка дробится. В результате проведенного визуального осмотра установлено, что щебеночное основание уплотнено.

Испытание провел:

А.А. Рожковский

КОПИЯ ВЕРНА
РУК. ПРОЕКТА
ЛИПАТОВ В.Е.



Объект капитального строительства «Модернизация железнодорожного пути и стрелочных переводов» на территории АО «Коломенский завод», расположенных по адресу Московская область, г. Коломна, ул. Партизан, д. 42

(наименование объекта капитального строительства в соответствии с проектной документацией, почтовый или строительный адрес объекта капитального строительства)

Застройщик

АО "Коломенский Завод", 140408, Россия, Московская область, г. Коломна, ул. Партизан, Д.42.

(полное и (или) сокращенное наименование, ОГРН, ИНН, место нахождения юридического лица, телефон факс:

ИНН 5022013517; ОГРН 1025002737242; тел. + 7(496) 613-89-85; факс +7(496) 613-80-66

наименование, ОГРН, ИНН саморегулируемой организации, членом которой является указанное юридическое лицо (за исключением случаев, когда членство в саморегулируемых организациях в области инженерных изысканий, архитектурно-строительного проектирования, строительства, реконструкции, капитального ремонта объектов капитального строительства не требуется);

Технический заказчик

ООО "Проминжиниринг", 107140, г. Москва, Русаковская ул. дом 13, помещение ХХ-4, ОГРН 1147748139406,

(полное и (или) сокращенное наименование, ОГРН, ИНН, место нахождения юридического лица, телефон факс:

ИНН 7734001650; тел. + 7(495) 909-93-48. Ассоциация строителей "Саморегулируемая организация

"Строительные допуски", № СРО-С-187-26012010 от 11.03.2025 г., ИНН 7714322214, ОГРН 1097799011045

наименование, ОГРН, ИНН саморегулируемой организации, членом которой является указанное юридическое лицо (за исключением случаев, когда членство в саморегулируемых организациях в области инженерных изысканий, архитектурно-строительного проектирования, строительства, реконструкции, капитального ремонта объектов капитального строительства не требуется);

Лицо, осуществляющее строительство, реконструкцию, капитальный ремонт

ООО «КиКГЕОСТРОЙ», ОГРН 1127747247704, ИНН 7709918820, 109004, Г. МОСКВА, УЛ. ЗЕМЛЯНОЙ ВАЛ, Д. 65, КВ. 59

(полное и (или) сокращенное наименование, ОГРН, ИНН, место нахождения юридического лица, телефон факс:

тел. +7 (495) 915-24-71, член саморегулируемой ассоциации СРО «МАС» регистрационный номер СРО-С-148-24122009

наименование, ОГРН, ИНН саморегулируемой организации, членом которой является указанное юридическое лицо (за исключением случаев, когда членство в саморегулируемых организациях в области инженерных изысканий, архитектурно-строительного проектирования, строительства, реконструкции, капитального ремонта объектов капитального строительства не требуется);

Лицо, осуществляющее подготовку проектной документации

Лицо, осуществляющее подготовку проектной документации: ООО «КиКГЕОСТРОЙ», ОГРН 1127747247704, ИНН 7709918820, 109004, г. Москва, ул. Земляной Вал, д. 65, кв. 59, тел. +7 (495) 915-24-71, член саморегулируемой ассоциации СРО «Объединение проектировщиков «УниверсалПроект», регистрационный номер СРО-П-179-12122012

(полное и (или) сокращенное наименование, ОГРН, ИНН, место нахождения юридического лица, телефон факс:

наименование, ОГРН, ИНН саморегулируемой организации, членом которой является указанное юридическое лицо (за исключением случаев, когда членство в саморегулируемых организациях в области инженерных изысканий, архитектурно-строительного проектирования, строительства, реконструкции, капитального ремонта объектов капитального строительства не требуется);

Лицо, осуществляющее строительство, выполнившее работы, подлежащие освидетельствованию:

ООО «ШЕЛПРОК», ОГРН 1237700462427, ИНН 9726048866, 117535, Г. МОСКВА, МУНИЦИПАЛЬНЫЙ ОКРУГ ЧЕРТАНОВО ЮЖНОЕ, ПРОЕЗД 3-Й ДОРОЖНЫЙ, Д. 6, К. 2, член саморегулируемой ассоциации «Архитектурное наследие»,

регистрационный номер СРО-С-230-07092010

ООО «ЭлектроЭнергетика», ОГРН 1175074004698, ИНН 5037011400, 142281, Московская обл., г. Протвино, Кременковское ш., д. 5, член саморегулируемой ассоциации «Объединение Специализированных Организаций Профессиональные Строители»,

регистрационный номер СРО-С-219-21042010

(фамилия, имя, отчество, адрес места жительства, ОГРНИП, ИНН индивидуального предпринимателя, наименование, ОГРН, ИНН, место нахождения юридического лица, телефон факс, наименование, ОГРН, ИНН саморегулируемой организации, членом которой является)

АКТ**освидетельствования скрытых работ**

№ КЗ-МЖД-КИК-РД-25-9

26 ноября 2025 г.

(дата составления акта)

Представитель застройщика, технического заказчика, лица, ответственного за эксплуатацию здания, сооружения, или регионального оператора по вопросам строительного контроля

Ведущий специалист ОпС Козлова С.В.

Ведущий специалист ОпС Прибылов М.С.

(должность (при наличии), фамилия, инициалы, идентификационный номер в национальном реестре специалистов в области строительства (за исключением случаев, когда членство в саморегулируемых организациях в области строительства, реконструкции, капитального ремонта объектов капитального строительства не требуется), реквизиты распорядительного документа, подтверждающего полномочия, с указанием полного и (или) сокращенного наименования, ОГРН, ИНН, места нахождения юридического лица (в случае осуществления строительного контроля на основании договора с застройщиком или техническим заказчиком)

Представитель застройщика, технического заказчика, лица, ответственного за эксплуатацию здания, сооружения, или регионального оператора по вопросам строительного контроля

Ведущий инженер строительного контроля ООО "Проминжиниринг" Дураев В.Ю., приказ № 53 от 23.06.2025 г.

(должность (при наличии), фамилия, инициалы, идентификационный номер в национальном реестре специалистов в области строительства (за исключением случаев, когда членство в саморегулируемых организациях в области строительства, реконструкции, капитального ремонта объектов капитального строительства не требуется), реквизиты распорядительного документа, подтверждающего полномочия, с указанием полного и (или) сокращенного наименования, ОГРН, ИНН, места нахождения юридического лица (в случае осуществления строительного контроля на основании договора с застройщиком или техническим заказчиком)

Представитель лица, осуществляющего строительство, реконструкцию, капитальный ремонт

Руководитель проекта ООО «КиКГЕОСТРОЙ» Липатов В. Е. приказ № 1-КЗ-ЖД от 08.09.2025г.

(должность (при наличии), фамилия, инициалы, реквизиты распорядительного документа, подтверждающего полномочия)

Представитель лица, осуществляющего строительство, реконструкцию, капитальный ремонт, по вопросам строительного контроля

Генеральный директор ООО «КиКГЕОСТРОЙ» Кесслер Ю.Ф., приказ №5-КЗ-ЖД от 08.09.2025г., идентификационный номер НОСТРОЙ С-77-118776

(должность (при наличии), фамилия, инициалы, идентификационный номер в национальном реестре специалистов в области строительства (за исключением случаев, когда членство в саморегулируемых организациях в области строительства, реконструкции, капитального ремонта объектов капитального строительства не требуется), реквизиты распорядительного документа, подтверждающего полномочия)

Представитель лица, осуществляющего подготовку проектной документации (в случае привлечения застройщиком лица, осуществляющего подготовку проектной документации, для проверки соответствия выполняемых работ проектной документации согласно части 2 статьи 53 Градостроительного кодекса Российской Федерации)

Руководитель проекта ООО «КиКГЕОСТРОЙ» Липатов В. Е. приказ № 1-КЗ-ЖД от 08.09.2025г.

(должность (при наличии), фамилия, инициалы, реквизиты распорядительного документа, подтверждающего полномочия, с указанием полного и (или) сокращенного наименования, ОГРН, ИНН, места нахождения юридического лица (в случае осуществления авторского надзора лицом, не являющимся разработчиком проектной документации), полное и (или) сокращенное наименование, ОГРН, ИНН саморегулируемой организации, членом которой является указанное юридическое лицо, индивидуальный предприниматель (за исключением случаев, когда членство в саморегулируемых организациях в области инженерных изысканий, архитектурно-строительного проектирования, строительства, реконструкции, капитального ремонта объектов капитального строительства не требуется)

Представитель лица, выполнившего работы, подлежащие освидетельствованию (в случае выполнения работ по договорам о строительстве, реконструкции, капитальном ремонте объектов капитального строительства, заключённым с иными лицами)

1. Старший прораб ООО «ШЕЛПРОКК» Шинкарев М.В., приказ №11 от 08.09.2025г.

2. Заместитель главного инженера ООО «ЭлектроЭнергетика» Аверкин А.В., приказ № 01/10 от 29.10.2025г.

(должность (при наличии), фамилия, инициалы, реквизиты распорядительного документа, подтверждающего полномочия, с указанием полного и (или) сокращенного наименования, ОГРН, ИНН, места нахождения юридического лица, фамилии, имени, отчества (последнее - при наличии), адреса места жительства, ОГРНИП, ИНН индивидуального предпринимателя)

произвели осмотр работ, выполненных: ООО "ШЕЛПРОКК", ООО "ЭлектроЭнергетика"

(наименование лица, выполнившего работы, подлежащие освидетельствованию)

и составили настоящий акт о нижеследующем:

1. К освидетельствованию предъявлены следующие работы:

Укладка стрелочного перевода №10 и прилегающих жд путей

(наименование скрытых работ)

2. Работы выполнены по проектной документации

КЗ-МЖД-КИК-РД-25 «Модернизация железнодорожного пути и стрелочных переводов» на территории АО «Коломенский завод», расположенного по адресу: Московская область, г. Коломна, ул. Партизан 42, Ведомость объемов работ Приложение №2 к Договору №5-КЗ

(номер, другие реквизиты чертежа, наименование проектной и/или рабочей документации, сведения о лицах, осуществляющих подготовку раздела проектной и/или рабочей документации)

3. При выполнении работ применены

Реестр № КЗ-МЖД-КИК-РД-25-9р от 26.11.2025г.

(Наименование строительных материалов (изделий), реквизиты сертификатов и/или других документов, подтверждающих их качество и безопасность, в случае если необходимо указывать более 5 документов, указывается ссылка на их реестр, который является неотъемлемой частью акта)

4. Предъявлены документы, подтверждающие соответствие работ предъявляемым к ним требованиям:

Исполнительная схема №9. Укладка стрелочного перевода 10 и прилегающих жд путей – 1 лист.

(Исполнительные схемы и чертежи, результаты экспертиз, обследований, лабораторных и иных испытаний выполненных работ, проведенных в процессе строительного контроля)

5. Даты:

начала работ

22 ноября 2025г.

окончания работ

26 ноября 2025г.

6. Работы выполнены в соответствии с документами:

КЗ-МЖД-КИК-РД-25 «Модернизация железнодорожного пути и стрелочных переводов» на территории АО «Коломенский завод», расположенного по адресу: Московская область,

г. Коломна, ул. Партизан 42, Ведомость объемов работ Приложение №2 к Договору №5-КЗ, СП 37.13330.2012 «Промышленный транспорт», СП 119.13330.2017 «Железные дороги колеи 1520 мм», СП 238.1326000.2015 «Железнодорожный путь»

(наименования и структурные единицы технических регламентов, иных нормативных правовых актов, разделы проектной и/или рабочей документации)

7. Разрешается производство последующих работ:

Балластировка, выправка и рихтовка стрелочного перевода №10 и прилегающих жд путей

(наименование работ, строительных конструкций, участков сетей инженерно-технического обеспечения)

Дополнительные сведения

Акт составлен в

4-х

экземплярах (в случае заполнения акта на бумажном носителе).

Приложения :

Документы, указанные в пунктах 3 и 4 настоящего акта.

(исполнительные схемы и чертежи, результаты экспертиз, обследований, лабораторных и иных испытаний)

Представитель застройщика, технического заказчика, лица, ответственного за эксплуатацию здания, сооружения,

или регионального оператора по вопросам строительного контроля

Ведущий специалист ОпС Козлова С.В.

Ведущий специалист ОпС Прибылов М.С.

(фамилия, инициалы)

(подпись)

Представитель застройщика, технического заказчика, лица, ответственного за эксплуатацию здания, сооружения,

или регионального оператора по вопросам строительного контроля

Ведущий инженер строительного контроля ООО "Проминжиниринг" Дураев В.Ю.

(фамилия, инициалы)

(подпись)

Представитель лица, осуществляющего строительство, реконструкцию, капитальный ремонт

Руководитель проекта ООО «КиКГЕОСТРОЙ» Липатов В. Е.

(фамилия, инициалы)

(подпись)

Представитель лица, осуществляющего строительство, реконструкцию, капитальный ремонт, по вопросам

строительного контроля

Генеральный директор ООО «КиКГЕОСТРОЙ» Кесслер Ю.Ф.

(фамилия, инициалы)

(подпись)

Представитель лица, осуществляющего подготовку проектной документации (в случае осуществления авторского надзора)

Руководитель проекта ООО «КиКГЕОСТРОЙ» Липатов В. Е.

(фамилия, инициалы)

(подпись)

Представитель лица, выполнившего работы, подлежащие освидетельствованию (в случае выполнения работ по договорам о строительстве, реконструкции, капитальном ремонте объектов капитального строительства, заключённым с иными лицами)

1. Старший прораб ООО «ШЕЛПРОКК» Шинкарев М.В.

2. Заместитель главного инженера ООО «ЭлектроЭнергетика» Аверкин А.В.

(фамилия, инициалы)

(подпись)

Ведомость объемов работ и материалов по укладке стрелочного перевода №10

№ п.п.	Наименование	Количество	Примечание	
1	Раскладка комплекта композитных шпал для стрелочного перевода эпюрой 1/7	48шт		66.64
2	Установка флюгарки	1 компл.		1.97
3	Укладка и крепление стрелочного перевода эпюрой 1/7	1 компл.		282.98
4	Покраска флюгарки краской в 2 слоя	0.3кг	1.0м2	

Шпалы Ш-1(46шт), крепления КБ-65(92шт)
и рельс 25,00м

Ведомость объемов работ и материалов по укладке прилежащих жд путей

№ п.п.	Наименование	Количество	Примечание
1	Укладка шпал Ш-1	61шт	46+6+9=61шт
2	Укладка рельсов Р65 (7.3+5.65+25.0=37.95м)	2шт	4.924т
3	Скрепление КБ-65	122 компл.	
4	Резка рельсов	4 реза	
5	Сверление отверстий в рельсах d-36мм	12 шт	
6	Накладка Р65 (6 отверстий)	4 компл.	2*4*30/1000=0.24т
7	Накладка Р65-Р50 (5 отверстий)	4 компл.	2*4*30/1000=0.24т
8	Комплект скрепления (болт, гайка, шайба)	44 компл.	4*6+4*5=44 44*1.133/1000=0.05т

КЗ-МЖД-КИК-РД-25

«Модернизация железнодорожного пути и стрелочных переводов» на территории
АО «Коломенский завод», расположенного по адресу: Московская область, г.
Коломна, ул. Партизан 42

Ремонт и обустройство СП10
и прилежащих жд путей

Исполнительная схема №9
Укладка стрелочного перевода №10
и прилежащих жд путей

Стадия	Лист	Листов
ИД	1	1

ООО "ЭлектроЭнергетика"

Формат А3

4 компл. накладок Р65-Р50
комплект креплений (болт, гайка, шайба)

Шпалы Ш-1(6шт), крепления КБ-65(12шт)
и рельс 5,65м

Шпалы Ш-1(9шт), крепления КБ-65(18шт)
и рельс 7,30м

Резка рельсов и
сверление отверстий

Стрелочный перевод 1/7
Композитный брус, крепления КД

4 компл. накладок Р65
комплект креплений (болт, гайка, шайба)

Условные обозначения:

— граница работ
— жб шпалы

Примечание:

- Измерения выполнялись тахеометром Sokkia CX105 №GS0496; Свидетельство о поверке: СИ №С-ЕВЕ/25-06-2025/442628234 действительно до 24.06.2026г;
- Линейные размеры даны в метрах;

Изм.	Кол.	Лист	№ док.	Подпись	Дата
Рис.проект	1	1	1	Алипов В.И.	26.11
Старший прораб	1	1	1	Шенкреб М.В.	26.11
Зам.глав.инж.	1	1	1	Аверкин А.В.	26.11

Приложение
к Акту № КЗ-МЖД-КИК-РД-25-9
от 26.11.2025 г

Реестр № КЗ-МЖД-КИК-РД-25-9р
приложений к Акту

№ п/п	Наименование документа	№ документа	Дата	Кол-во листов
1	Исполнительная схема №9 Укладка стрелочного перевода №10 и прилежащих жд путей	9	26.11.2025г.	1
2	Паспорт шпалы железобетонные Ш-1	11114	29.10.2025г	1
3	Формуляр стрелочного перевода Р65 1/7 ЛПТП.665121.103М ФО	102	26.06.2025г.	6
4	Паспорт качества брус композитный	300	13.10.2025г	2
5	Инструкция по укладке и эксплуатации композитных шпал	КШ 22.29.29-002.02ТИ	01.07.2024г.	13
6	Паспорт рельсы железнодорожные тип Р-65 категории ДТ350	212503408	08.10.2025г	4
7	Паспорт качества подкладка КБ-65	1243.2	29.10.2025г	1
8	Паспорт качества болты закладные	627199362	16.10.2025г	3
9	Паспорт качества болты путевые	626366291/1	25.04.2025г	2
10	Паспорт качества гайка ж/д М27	627202781/1	16.10.2025г	2
11	Паспорт качества шайба	625302882	13.09.2024г	2
12	Паспорт качества болт ж/д клеммный	624650186/1	24.04.2024г	2
13	Паспорт качества гайка ж/д М22	626376669	28.04.2025г	3
14	Паспорт изделия скоба, изолирующая для втулки КБ	1544	01.04.2025г	1
15	Паспорт изделия шайба ж/д двухвитковая	626361305	25.04.2025г	2
16	Паспорт качества прокладка симметричная ЦП-328	б/н	25.10.2024г	1
17	Паспорт качества прокладка подрельсовая ЦП-143	б/н	25.10.2024г	1
18	Паспорт качества втулка изолирующая ОП- 142А	003/А	07.01.2025г.	1
19	Паспорт клемма ПК	1661	28.08.2025г	1
20	Сертификат соответствия эмаль ПФ-115	№ RU C-RU.ПБ58.В.00737/22	с 25.02.2022 по 24.02.2027г.	3
ИТОГО:				52

Заместитель главного инженера «ЭлектроЭнергетика»



Аверкин А.В.

ОАО "Спецжелезобетон" г. Микашевичи

225687, г. Микашевичи,
Лунинецкий район,
Брестская область
тел./факс (1647) 43-801,
43-806

EAC

ТЕХНИЧЕСКИЙ ПАСПОРТ № 11114

Выдан, АО "НТПК"

Дата выдачи ... 29.10.2025

Изделие	Шпалы железобетонные для раздельного рельсового скрепления с резьбовым креплением рельса и подкладки к шпале тип I, подтип Ш1		
Партия	№359-462		
Сорт	первый		
Количество:	шт.	252	Дата изготовления: 2025 г.

Нормативная документация	ГОСТ 33320-2015 "Шпалы железобетонные для железных дорог"; КД: РЧ 2002-02.01.000
--------------------------	--

Параметры качества изделий:

Передаточная прочность бетона, Мпа	42
Класс бетона по прочности на сжатие	B40
Удельная эффективная активность естественных радионуклидов Аэфф	82 Бк/кг
Морозостойкость	F200
Сертификат соответствия требованиям ТР ТС 003/2011 (номер, дата)	№ ЕАЭС ВУ/112 02.01. ТР003 064.01 00172 срок действия с 26.05.2023 по 25.05.2028
Сертификат соответствия (указать номер, дату выдачи и срок действия) Система менеджмента качества в соответствии с требованиями СТБ ISO 9001-2015	№ ВУ/112 05.01.022.02 00411 от 02.10.2023 до 01.10.2026



ОТКИЛ

Ярмолич В.В.

(подпись, ФИО)

КОПИЯ ВЕРНА
РУК. ПРОЕКТА
Дипатов В.Е.



8. ДАННЫЕ ПО УКЛАДКЕ И ЭКСПЛУАТАЦИИ ИЗДЕЛИЯ

8.1 Перевод стрелочный типа Р65 марка 1/7 проект ЛПТП.665121.103М

заводской № стрелки _____

уложен на станции (предприятии) _____

железной дороги _____

« ____ » ____ 20 ____ г.

8.2 Описать, когда (число, месяц, год) и какой был произведен ремонт (наплавка, замена отдельных частей и т.д.) или перекладка на другое место (номер стрелочного перевода) _____

8.3 Результаты работы перевода, причины и дата изъятия из пути _____

8.4 Пропущенный тоннаж: _____

8.4.1 до первой перекладки _____

8.4.2 до полного изъятия из пути _____

8.5 Прочие замечания по работе перевода _____

Начальник _____ дистанции пути _____

_____ железной дороги _____

Инженер _____ дистанции пути _____

4

АО «Керченский металлургический завод»

ПЕРЕВОД СТРЕЛОЧНЫЙ

типа Р65 марки 1/7 колес 1524 мм

ФОРМУЛЯР

ЛПТП.665121.103М ФО



КОПИЯ ВЕРНА
РУК. ПРОЕКТА
ЛИПАТОВ В.Е.

ЕМС

Продукция сертифицирована на соответствие требованиям ТР ТС 003/2011. Сертификат соответствия № ЕАЭС RU С-RU.ЖТ02.В.00506/20 серия RU № 0241356 от 07.08.2020 г., срок действия по 06.08.2025 г. Сертификат выдан федеральным бюджетным учреждением «Регистр сертификации на федеральном железнодорожном транспорте».

Система Менеджмента Качества сертифицирована на соответствие требованиям ГОСТ Р ИСО 9001-2015. Сертификат соответствия №СДС.ССТ.СМК.2524.04-800075 от 09.11.2022 г., срок действия до 09.11.2025 г. Сертификат выдан индивидуальным предпринимателем Турлюном Ивановом Николаевичем.

1. ОСНОВНЫЕ СВЕДЕНИЯ

1.1 Перевод стрелочный предназначен для перевода подвижного состава с одного пути на другой, отвечающего Правилам технической эксплуатации железнодорожного транспорта промышленных предприятий, и применяется на железнодорожных линиях колеи 1524 мм. Применяется на главных, приемоотправочных и прочих путях.

Обозначение	Наименование
ЛПТП 665121.103М-04	Перевод стрелочный типа Р65 марки 1/7 на деревянных брусках правый
ЛПТП 665121.103М-05	Перевод стрелочный типа Р65 марки 1/7 на деревянных брусках левый

Поставляемый перевод лддерживать.

1.2 Эксплуатация на открытом воздухе в макроклиматических районах умеренного и холодного климата, как изделие исполнения УХЛ1 по ГОСТ 15150.

2. ОСНОВНЫЕ ТЕХНИЧЕСКИЕ ДАННЫЕ

Наименование показателя	Значение
Вид	обыкновенный
Теоретическая длина перевода, мм	18978
Практическая длина перевода, мм	22425
Максимальная скорость движения по прямому пути, км / ч	50
Максимальная скорость движения по боковому пути, км / ч	40
Максимальная статическая нагрузка на рельсы от оси вагона, кН	515
Вид осей	поворотные
Конструкция	цельнолитая
Вид крепления	костыльно-клеимное
Тип подстилающего основания	деревянные брусья

3. КОМПЛЕКТ ПОСТАВКИ

3.1 Комплект поставки и схема укладки стрелочного перевода согласно приложению 3.

3.2 По отдельному договору могут быть поставлены запасные части: рельсы рамные с остриями, стреловина, ручная переводной механизм.

4. ГАРАНТИИ ИЗГОТОВИТЕЛЯ

4.1 АО «Керченский металлургический завод» гарантирует соответствие качества стрелочного перевода требованиям ГОСТ 33535-2015 и конструкторской документации при соблюдении потребителем условий транспортирования, хранения, монтажа и эксплуатации.

4.2 Гарантийный срок службы стрелочного перевода 12 месяцев с момента ввода в эксплуатацию, но не более 18 месяцев с момента поставки потребителю.

4.3 Завод несет ответственность за исправную работу стрелочного перевода при соблюдении потребителем условий эксплуатации в соответствии с действующей нормативной документацией.

Не выдержавшими условия гарантии считаются элементы перевода, у которых в течение гарантийного срока или гарантийной наработки возникли скрытые дефекты заводского происхождения, препятствующие их дальнейшей эксплуатации.

Износ элементов перевода сверх установленных норм не является основанием для претензии при условии соответствия качественных показателей этих элементов техническим условиям и конструкторской документации в состоянии поставки.

5. СВИДЕТЕЛЬСТВО О ПРИЕМКЕ

Перевод стрелочный типа Р65 марки 1/7 проект ЛПТП.665121.103М заводской № 102 соответствует требованиям ГОСТ 33535-2015 «Соединения и пересечения железнодорожных путей», конструкторской документации и признан годным для эксплуатации.



И изготовитель: АО «Керченский металлургический завод»
298306 Российская Федерация, Р Крым, г. Керчь, ул. В. Велик. 12
тел. (36561) 9-74-72, 9-73-82, 9-71-72
факс (36561) 6-62-27
E-mail: marketing@kntz-k.com

6. ТРАНСПОРТИРОВАНИЕ, ХРАНЕНИЕ, КОНСЕРВАЦИЯ

6.1 Перевод стрелочный типа Р65 марки 1/7 проект ЛПТП.665121.103М транспортируется железнодорожным или автомобильным транспортом при условии соблюдения «Правил перевозок грузов», действующих на данном виде транспорта.

6.2 При хранении изделий в штабелях между рядами необходимо укладывать деревянные прокладки, обеспечивающие условия погрузки-выгрузки.

6.3 Условия транспортирования, хранения, погрузки и разгрузки должны обеспечивать сохранность изделия от механических повреждений.

6.4 Условия транспортирования - 8, хранения - 5 или 8 по ГОСТ 15150

6.5 Изделие поставляется потребителю без консервации.

7. СВЕДЕНИЯ ОБ УТИЛИЗАЦИИ ИЗДЕЛИЯ

7.1 Утилизация металлических частей изделия производится путем полной разборки и дальнейшей сдачи металлических частей в металлолом.


7.2 Утилизация резиновых и пластмассовых частей изделия проводится путем вторичной переработки или захоронения после окончания срока службы.

7.3 После окончания срока службы изделие не содержит составных частей опасных для здоровья людей и окружающей среды.

7.4 Утилизация изделия производится на основании нормативных актов, действующих в стране, в которой осуществляется утилизация.

КОПИЯ ВЕРНА
РУК. ПРОЕКТА
Дипатов В.Е.

Крестовина типа Р65 марки 1/7 черт. ЛПТП.668352.103М

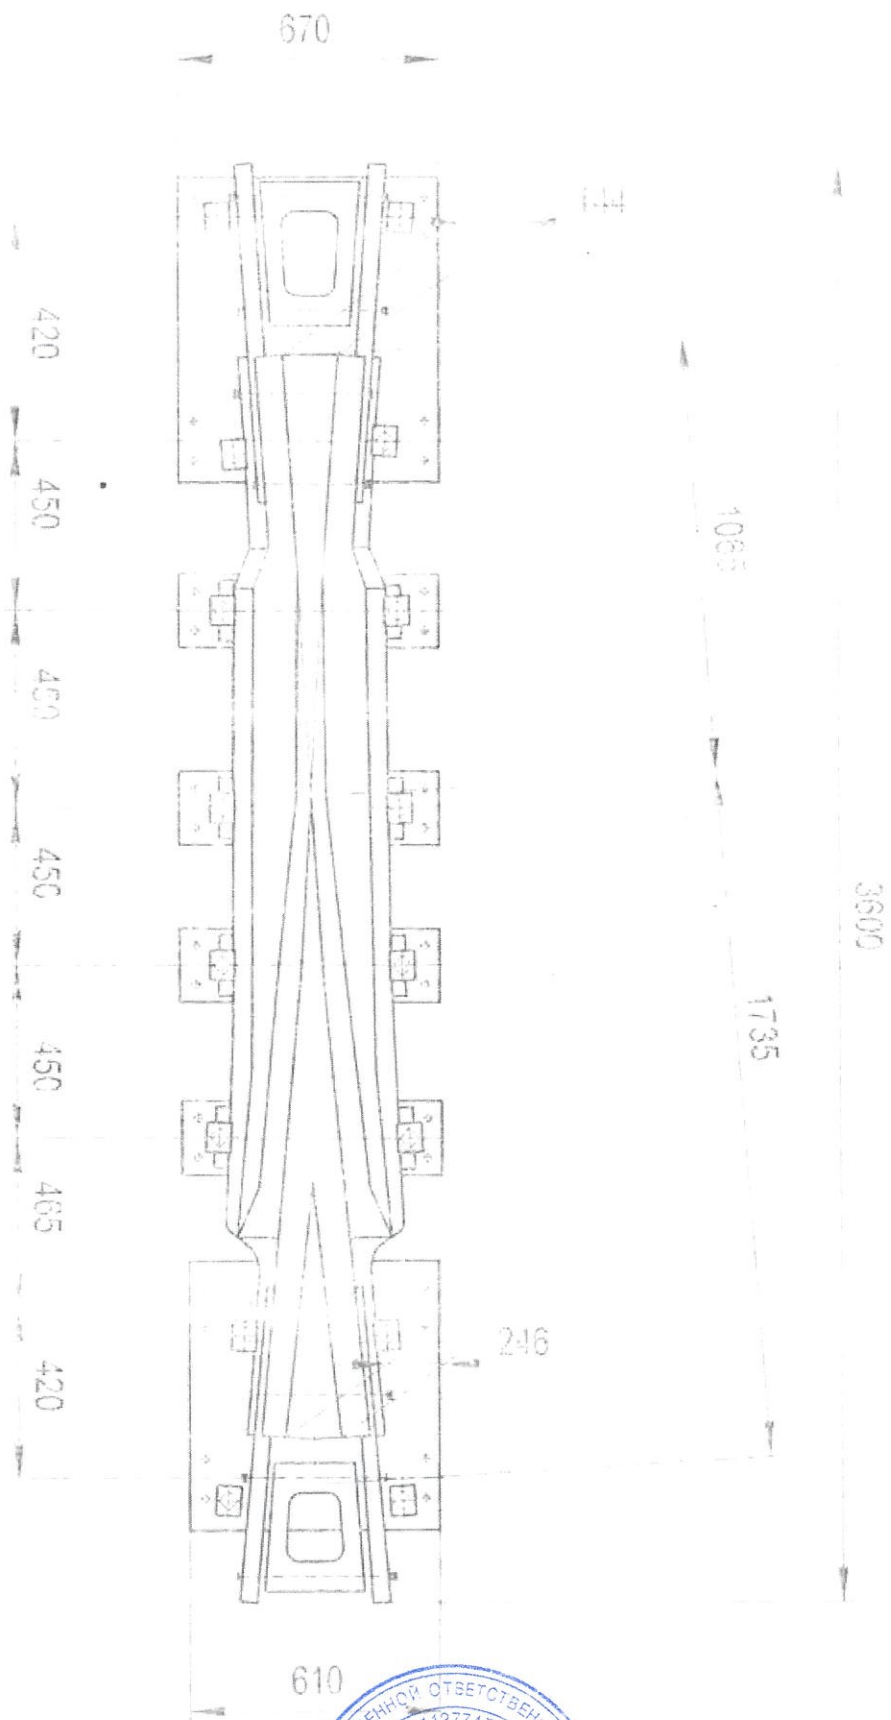

КОПИЯ ВЕРНА
РУК. ПРОЕКТА
ЛИПАТОВ В.Е.



КОМПЛЕКТ ПОСТАВКИ кр. ЛПТП.668352.103М

№ п/п	Обозначение	Наименование	Кол-во, шт	Масса, кг
1	ЛПТП.734414.008 -01	Крестовина цельнолитая	1	535,0
2	ЛПТП.741128.034	Мостик	1	66,8
3	ЛПТП.741128.035	Мостик	1	64,7
4	ЛПТП.668344.012 -02	Подкладка	3	18,3
5	ЛПТП.668344.013	Подкладка	1	19,2
6	ЛПТП.733457.001 -08	Вкладыш	1	16,8
7	-09	Вкладыш	1	15,0
8	СП 13	Клемма съёмная КС-1	3	
9	КС1006.00.000	Клемма ПКК 2	8	
10		Болт М22х75 ГОСТ 16016	8	
11	СП 457	Болт М22х80	8	
12	СП 237	Болт М27х310	1	
13	СП 237	Болт М27х340	1	
14	СП 237	Болт М27х350	1	
15	СП 237	Болт М27х370	1	
16	СП 237	Болт М27х380	1	
17	СП 237	Болт М27х390	1	
18	СП 237	Болт М27х410	1	
19	СП 237	Болт М27х440	1	
20		Гайка М22 ГОСТ 16018	16	
21		Гайка М27 ГОСТ 11532	8	
22	ЛПТП.742121.001 -02	Шайба уравнительная	8	
23	-03	Шайба уравнительная	8	
24		Шайба двухвитковая 25 ГОСТ 21797	16	
25		Шайба 27 ГОСТ 19115	8	
26		Накладка 2Р65 ГОСТ 33184	1	

КОПИЯ ВЕРНА
РУК. ПРОЕКТА
Липатов В.Е.




КОПИЯ ВЕРНА
РУК. ПРОЕКТА
ЛИПАТОВ В. Е.



ПАСПОРТ КАЧЕСТВА

№ 300

ПРОДУКЦИЯ Брус композитный
(геометрические размеры в соответствии с Приложением 1)

СООТВЕТСТВУЕТ
ТРЕБОВАНИЯМ ТУ 22.29.29-002-40409414-2024
Сертификат соответствия ССБК.RU.ЛБ33. Н00462
Сертификат соответствия № СДС ЖТнТС RU 004.П.00319
Экспертное заключение № 129 от 18.10.2023г.

ИЗГОТОВИТЕЛЬ ООО «АКСИОН РУС»
Калужская область, Износковский район, поселок Мятлево,
ул. Пролетарская, строение 40
ИНН/КПП 7729790078 / 772901001
Email: info@axionrus.ru www.axionrus.ru
Тел.: +7 (495) 211-72-79

КОЛИЧЕСТВО
БРУСЬЕВ партия № 300, 001-300 шт., _____, отгрузка 192 шт.

ДАТА
ИЗГОТОВЛЕНИЯ 13 октября 2025 г.

Настоящий паспорт удостоверяет соответствие качества изготовленных композитных брусьев требованиям технической документации.

Приложение 1 «Геометрические размеры, заводские номера – ТУ 22.29.29-002-40409414-2024, тип, количество» 1 экз., 1 лист.

Приложение 2 «Инструкция по укладке и эксплуатации композитных шпал, брусьев всех видов на: железных дорогах, метрополитене, городском моторно-рельсовом транспорте колеи 1520 мм». КШ 22.29.29-002-02ТИ

Начальник отдела контроля качества _____ И.В. Марковец

КОПИЯ ВЕРНА
РУК. ПРОЕКТА
ЛИПАТОВ В.Е.



Геометрические размеры, заводские номера – ТУ 22.29.29-002-40409414-2024, тип, количество»

№ п.	Наименование изделия	Тип	Размер, мм	Кол-во, шт.	Заводские номера
1	2	3	4	5	6
1	Композитный брус ТУ 22.29.29-002-40409414-2024	A	3000×230×180	68	20251013079, 20251013080, 20251013081, 20251013147, 20251013148
2	Композитный брус ТУ 22.29.29-002-40409414-2024	A	3250×230×180	16	20251013255, 20251013256, 20251013257, 20251013258, 20251013259, 20251013260, 20251013261, 20251013262, 20251013263, 20251013264, 20251013265, 20251013266, 20251013267, 20251013268
3	Композитный брус ТУ 22.29.29-002-40409414-2024	A	3500×230×180	28	20251013225, 20251013226, 20251013227, 20251013252
4	Композитный брус ТУ 22.29.29-002-40409414-2024	A	3750×230×180	8	20251013217, 20251013218, 20251013219, 20251013220, 20251013221, 20251013222, 20251013223, 20251013224
5	Композитный брус ТУ 22.29.29-002-40409414-2024	A	4000×230×180	28	20251013189, 20251013190, 20251013191, 20251013216
6	Композитный брус ТУ 22.29.29-002-40409414-2024	A	4250×230×180	8	20251013165, 20251013166, 20251013167, 20251013168, 20251013169, 20251013170, 20251013171, 20251013172,
7	Композитный брус ТУ 22.29.29-002-40409414-2024	A	4500×230×180	36	20251013001, 20251013002, 20251013003, 20251013181, 20251013182, 20251013183, 20251013184, 20251013185, 20251013186, 20251013187, 20251013188

КОПИЯ ВЕРНА

РУК. ПРОЕКТА

Личный



	Инструкция по укладке и эксплуатации композитных шпал, брусьев всех видов на: железных дорогах, метрополитенах, городском моторно-рельсовом транспорте колеи 1520 мм.	Шифр документа: КШ 22.29.29-002-02 ТИ	Стр.: 1 из 10
	ООО «АКСИОН РУС»	Адрес: 119619, Москва, ул. 2-я Карпатская, 2, оф.13 ИНН 7729790078 КПП 772901001 info@axionrus.ru www.axionrus.ru , Тел.: +7 (495) 211 7279	

УТВЕРЖДАЮ

Генеральный директор
ООО «АКСИОН РУС»

Х.П. Бабаханов

[Подпись]
«01» июля 2024 г.



**ИНСТРУКЦИЯ
ПО УКЛАДКЕ И ЭКСПЛУАТАЦИИ КОМПОЗИТНЫХ ШПАЛ,
БРУСЬЕВ ВСЕХ ВИДОВ НА: ЖЕЛЕЗНЫХ ДОРОГАХ,
МЕТРОПОЛИТЕНАХ, ГОРОДСКОМ МОТОРНО-РЕЛЬСОВОМ
ТРАНСПОРТЕ КОЛЕИ 1520 ММ.**

КШ 22.29.29-002-02ТИ

Введена в действие Приказом № 25/ОКК от 01.07.2024 г.

Взамен инструкции КШ 22.29.29-001-02ТИ

Дата введения – 01.07.2024 г.

Разработано:

Начальник отдела контроля качества

ООО «АКСИОН РУС»

[Подпись] Марковец И.В.

«01» июля 2024 г.

КОПИЯ ВЕРНА
РУК. ПРОЕКТА
ЛИПАТОВ Е.Е.

[Подпись]



	Инструкция по укладке и эксплуатации композитных шпал, брусьев всех видов на: железных дорогах, метрополитенах, городском моторно-рельсовом транспорте колеи 1520 мм.	Шифр документа: 22.29.29-002-02ТИ	Страница 2 из 13
	ООО «АКСИОН РУС»	Адрес: 119619, Москва, ул. 2-я Карпатская, 2, оф.13, ИНН 7729790078 КПП 772901001 info@axionrus.ru www.axionrus.ru , Тел.: +7 (495) 211 7279	

	Содержание	стр.
1	Область применения	4
2	Условные обозначения и сокращения.....	5
3	Конструкция и основные геометрические размеры композитных шпал и брусьев, технические требования, предъявляемые к ним...	5
4	Правила транспортировки, погрузки, выгрузки и хранения композитных шпал и брусьев.....	9
5	Особенности содержания пути на композитных шпалах и брусев, причины повреждений.....	10
6	Ремонт композитных шпал и брусьев	12
7	Утилизация	13
8	Гарантийные обязательства.....	13

КОПИЯ ВЕРНА
 РУК. ПРОЕКТА
 Липатов В.Е.




	Инструкция по укладке и эксплуатации композитных шпал, брусьев всех видов на: железных дорогах, метрополитенах, городском моторно-рельсовом транспорте колеи 1520 мм.	Шифр документа: 22.29.29-002-02ТИ	Страница 3 из 13
	ООО «АКСИОН РУС»	Адрес: 119619, Москва, ул. 2-я Карпатская, 2, оф.13, ИНН 7729790078 КПП 772901001 info@axionrus.ru www.axionrus.ru , Тел.: +7 (495) 211 7279	

ПРЕДИСЛОВИЕ

1. Разработана отделом контроля качества ООО «АКСИОН РУС»
2. Утверждена и введена в действие приказом Генерального директора от «01» июля 2024 г. № 25/ОКК.
3. Взамен инструкции КШ 22.29.29-001-02ТИ приказ № 25/ОКК от 01.07.2024г.
4. Периодичность актуализации документа – ежегодно, изменения должны вноситься по мере их появлений.
5. Периодичность полного пересмотра документа – 1 раз в 5 лет.

Примечание – При пользовании настоящей типовой инструкции целесообразно проверить действие ссылочных документов. Если ссылочный документ заменен (изменен), то при пользовании настоящей типовой инструкции следует руководствоваться замененным (измененным) документом. Если ссылочный документ отменен без замены, то положение, в котором дана ссылка на него, применяется в части, не затрагивающей эту ссылку.

КОПИЯ ВЕРНА
РУК. ПРОЕКТА
ЛИПАТОВ В.Е.



	Инструкция по укладке и эксплуатации композитных шпал, брусьев всех видов на: железных дорогах, метрополитенах, городском моторно-рельсовом транспорте колеи 1520 мм.	Шифр документа: 22.29.29-002-02ТИ	Страница 4 из 13
	ООО «АКСИОН РУС»	Адрес: 119619, Москва, ул. 2-я Карпатская, 2, оф.13, ИНН 7729790078 КПП 772901001 info@axionrus.ru www.axionrus.ru , Тел.: +7 (495) 211 7279	

1 Область применения

1.1 Настоящая «Инструкция по укладке и эксплуатации композитных шпал, брусьев всех видов на: железных дорогах, метрополитенах, городском моторно-рельсовом транспорте колеи 1520 мм» (далее - инструкция) предприятия ООО «АКСИОН РУС» устанавливает порядок организации транспортировки и хранения, укладки, эксплуатации, и ремонта композитных шпал и брусьев всех видов, изготавливаемые в соответствии с требованиями:

- ТУ ВДМА.663500.145-01 «Шпалы композитные для железных дорог широкой колеи. Технические условия»;
- ТУ 22.29.29-001-40409414-2023 «Шпалы композитные. Технические условия»;
- ТУ 22.29.29-002-35234875-2024 «Мостовой брус, мауэрлатный брус, для стрелочных переводов из композитных материалов для железных дорог широкой колеи»;
- ТУ 22.29.29-002-40409414-2024 «Брус композитный. Технические условия».


Действие настоящей инструкции распространяются на подразделения путевого хозяйства и устанавливает основные требования, предъявляемые к композитным шпалам, полушалкам и брусьям всех видов (далее — композитные шпалы и брусья).

Композитные шпалы и брусья всех видов являются сертифицированным изделием.

Шпалы композитные и брусья сертифицированы в добровольной системе сертификации «Железнодорожного транспорта и транспортного строительства», в системе добровольной сертификации «Безопасность и качество» на соответствие требованиям пожарной безопасности, подтверждены экспертизой санитарно-эпидемиологической безопасности. Композитные шпалы и брусья прошли все требуемые испытания АО «ВНИИЖТ» на соответствие нормам безопасности на железнодорожном транспорте.

1.2 В настоящей инструкции рассмотрены основные причины повреждения композитных шпал и брусьев, развития в них дефектов, уходу за ними и текущему содержанию, а также правила и виды ремонта.

КОПИЯ ВЕРНА
РУК. ПРОЕКТА
Липатов В.Е.

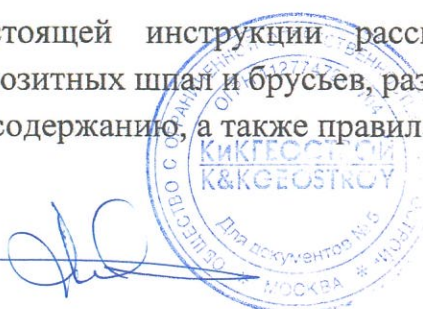

	Инструкция по укладке и эксплуатации композитных шпал, брусьев всех видов на: железных дорогах, метрополитенах, городском моторно-рельсовом транспорте колеи 1520 мм.	Шифр документа: 22.29.29-002-02ТИ	Страница 5 из 13
	ООО «АКСИОН РУС»	Адрес: 119619, Москва, ул. 2-я Карпатская, 2, оф.13, ИНН 7729790078 КПП 772901001 info@axionrus.ru www.axionrus.ru , Тел.: +7 (495) 211 7279	

1.3 Наряду с настоящей инструкцией, необходимо руководствоваться Государственными стандартами, техническими условиями и технологическими процессами, приказами, указаниями и другими актами железных дорог, метрополитенов и служб моторно-рельсового транспорта.

2 Условные обозначения и сокращения.

ТУ – технические условия;


КД- конструкторская документация;

3 Конструкция и основные геометрические размеры композитных шпал и брусьев, технические требования предъявляемые к ним

3.1 Форма и размеры композитных шпал и брусьев должны соответствовать требованиям КД и ТУ на продукцию.

3.2 Композитные шпалы и брусья изготавливаются в виде бруса специального профиля, изготовленного из полимерного материала в соответствии с технологией производства шпал, размеры должны соответствовать разработанной, согласованной и утвержденной конструкторской документации предприятия-изготовителя.



3.2.1 Общий вид композитных шпал и вид поперечного сечения (вариант а, вариант б) представлены на рисунке 1, 2, 3. Геометрические размеры композитных шпал представлены в таблице 1.

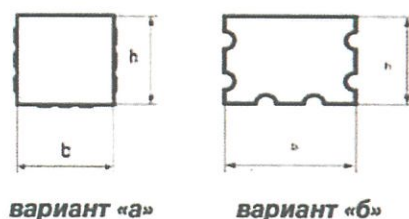

h – ширина, b – толщина

Рисунок 1 – поперечное сечение шпал.

КОПИЯ ВЕРНА
РУК. ПРОЕКТА
Липатов В.Е.

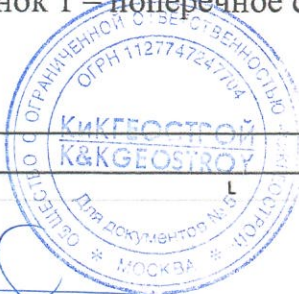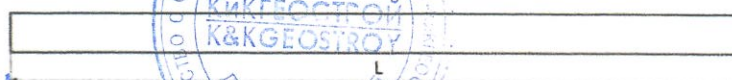

	Инструкция по укладке и эксплуатации композитных шпал, брусьев всех видов на: железных дорогах, метрополитенах, городском моторно-рельсовом транспорте колеи 1520 мм.	Шифр документа: 22.29.29-002-02ТИ	Страница 6 из 13
	ООО «АКСИОН РУС»	Адрес: 119619, Москва, ул. 2-я Карпатская, 2, оф.13, ИНН 7729790078 КПП 772901001 info@axionrus.ru www.axionrus.ru , Тел.: +7 (495) 211 7279	

L - длина

Рисунок 2 – линейный размер композитных шпал


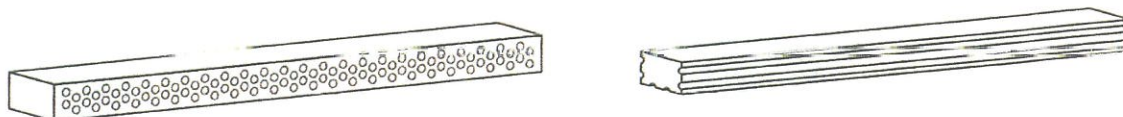


Рисунок 3 – общий вид композитных шпал

Таблица 1 – основные геометрические размеры композитных шпал

вариант	L мм	b мм	h мм
a/б	2740±20	230±5	180±5
a/б	2500±20	230±5	180±5
a/б	1500±20	230±5	180±5
a/б	1375±20	230±5	180±5
a/б	875±20	230±5	180±5

3.2.2 Общий вид композитных брусьев и вид поперечного сечения представлены на рисунке 4, 5, 6. Геометрические размеры композитных брусьев представлены в таблице 2, геометрические размеры мостового мауэрлатного бруса представлены в таблице 3.

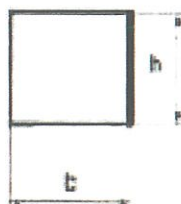

h – ширина, b - толщина

Рисунок 4 – поперечное сечение бруса.

КОПИЯ ВЕРНА
РУК. ПРОЕКТА
ЛИПАТОВ В.Е.



	Инструкция по укладке и эксплуатации композитных шпал, брусьев всех видов на: железных дорогах, метрополитенах, городском моторно-рельсовом транспорте колеи 1520 мм.	Шифр документа: 22.29.29-002-02ТИ	Страница 7 из 13
	ООО «АКСИОН РУС»	Адрес: 119619, Москва, ул. 2-я Карпатская, 2, оф.13, ИНН 7729790078 КПП 772901001 info@axionrus.ru www.axionrus.ru , Тел.: +7 (495) 211 7279	

Рисунок 5 – линейный размер композитного бруса

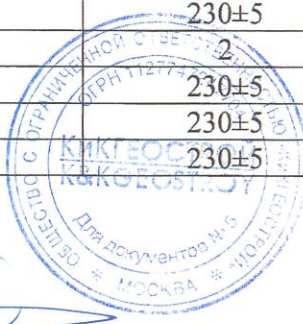


Рисунок 6 – общий вид композитного бруса

Таблица 2 – основные геометрические размеры композитных брусьев

Длина бруса L (мм)	Ширина бруса b (мм)	Высота бруса h (мм)
1	2	3
2740±20	230±5	180±5
1800±20	230±5	180±5
1350±20	230±5	180±5
900±20	230±5	180±5
1300±20	230±5	180±5
2300±20	230±5	180±5
2400±20	230±5	180±5
2500±20	230±5	180±5
2600±20	230±5	180±5
2700±20	230±5	180±5
2800±20	230±5	180±5
2900±20	230±5	180±5
3000±20	230±5	180±5
3100±20	230±5	180±5
3200±20	230±5	180±5
3300±20	230±5	180±5
3400±20	230±5	180±5
3500±20	230±5	180±5
3600±20	230±5	180±5
3700±20	230±5	180±5
1	2	3
3800±20	230±5	180±5
3900±20	230±5	180±5
4000±20	230±5	180±5

КОПИЯ ВЕРНА
РУК. ПРОЕКТА
ЛИПАТОВ В.Е.



	Инструкция по укладке и эксплуатации композитных шпал, брусьев всех видов на: железных дорогах, метрополитенах, городском моторно-рельсовом транспорте колеи 1520 мм.	Шифр документа: 22.29.29-002-02ТИ	Страница 8 из 13
	ООО «АКСИОН РУС»	Адрес: 119619, Москва, ул. 2-я Карпатская, 2, оф.13, ИНН 7729790078 КПП 772901001 info@axionrus.ru www.axionrus.ru , Тел.: +7 (495) 211 7279	

4100±20	230±5	180±5
4200±20	230±5	180±5
4300±20	230±5	180±5
4400±20	230±5	180±5
4500±20	230±5	180±5
4600±20	230±5	180±5
4700±20	230±5	180±5
5800±20	230±5	180±5
6000±20	230±5	180±5

Таблица 3 –геометрические размеры мостового, мауэрлатного композитного бруса

Длина бруса L (мм)	Ширина бруса	Длина бруса L (мм)
3250±15	200+3	240-2

3.4 Композитные шпалы и брусья устойчивы к воздействию климатических факторов внешней среды (климатическое У, категория размещения 1 - ГОСТ 15150).

3.5 Верхняя и нижняя плоскости композитных шпал и брусьев должны быть взаимно параллельны. Непараллельность плоскостей и боковых сторон допускается по нормам предельных отклонений по толщине и ширине соответственно.

3.6 Боковые стороны должны быть взаимно параллельны и перпендикулярны верхней и нижней плоскостям композитных шпал и брусьев.

3.7 Торцы композитных шпал и брусьев должны быть перпендикулярны продольной оси. Скос торцов шпал по отношению к продольной оси должен быть, не более 10 мм по толщине и ширине.

3.8 В нижней и боковой гранях по всей поверхности композитной шпалы и бруса должны быть выполнены углубления (рис. 1 – вариант сечения а/б) для обеспечения возможности захода в них отдельных фрагментов фракций балластного слоя.

КОПИЯ ВЕРНА
РУК. ПРОЕКТА
ЛИПАТОВ В.Е.



	Инструкция по укладке и эксплуатации композитных шпал, брусьев всех видов на: железных дорогах, метрополитенах, городском моторно-рельсовом транспорте колеи 1520 мм. ООО «АКСИОН РУС»	Шифр документа: 22.29.29-002-02ТИ Адрес: 119619, Москва, ул. 2-я Карпатская, 2, оф.13, ИНН 7729790078 КПП 772901001 info@axionrus.ru www.axionrus.ru, Тел.: +7 (495) 211 7279	Страница 9 из 13
---	---	--	-------------------------

3.9 Справочная масса шпалы длиной (2740±20 мм) не более 110 кг (масса композитных шпал и брусьев зависит линейного размера – ориентировочное значение массы указано в соответствующих ТУ на продукцию). Справочная масса полушпала уточняется у производителя.

3.10 Для укладки композитных шпал и брусьев в щебёночном балласте следует применять щебень по ГОСТ 7392 -2014 для обеспечения возможности его захода в углубления, расположенные по трем граням шпалы для увеличения сопротивления поперечному и продольному сдвигу композитной шпалы.

3.11 Укладка композитных брусьев рельсового пути и охранных приспособлений осуществляется в соответствии с разделом 5 Инструкции по устройству и конструкции мостового полотна на железнодорожных мостах ОАО «РЖД», утвержденная распоряжением ОАО «РЖД» от 30 мая 2022г. № 1435р.

4 Правила транспортировки, погрузки, выгрузки и хранения композитных шпал и брусьев


4.1 Отгрузка композитных шпал и брусьев производится в соответствии с требованиями стандартов на данную продукцию. Шпалы и брусья формируют в штабеля (блок-пакеты) ГОСТ 2139 по размерам в соответствии с ГОСТ 16369 и транспортируют в соответствии с требованиями ГОСТ 19041. По согласованию с заказчиком шпалы и брусья могут быть отгружены без формирования в штабеля.

4.2 Сопроводительным документом на композитные шпалы и брусья является паспорт качества.

4.3 Транспортирование шпал и брусьев следует производить любым видом транспорта в соответствии с правилами перевозки грузов, действующими на соответствующем виде транспорта, аналогично деревянным шпалам и брусьям в соответствии с требованиями ГОСТ 19041.

4.4 Хранение композитных шпал и брусьев допускается при любых температурах как в закрытых помещениях, так и на открытых ровных площадках. Во избежание деформирования шпал и брусьев во время хранения, штабель со шпалами и брусьями в обязательном порядке должен быть

КОПИЯ ВЕРНА
Рук. проекта
Диплатов В.Е.

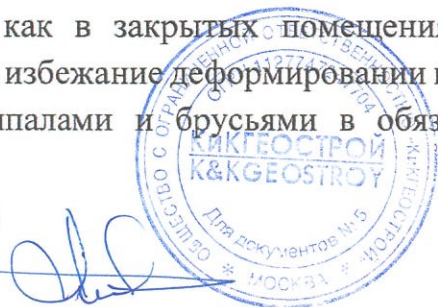

	Инструкция по укладке и эксплуатации композитных шпал, брусьев всех видов на: железных дорогах, метрополитенах, городском моторно-рельсовом транспорте колеи 1520 мм.	Шифр документа: 22.29.29-002-02ТИ	Страница 10 из 13
	ООО «АКСИОН РУС»	Адрес: 119619, Москва, ул. 2-я Карпатская, 2, оф.13, ИНН 7729790078 КПП 772901001 info@axionrus.ru www.axionrus.ru , Тел.: +7 (495) 211 7279	

установлен на поперечные опоры в количестве не менее трёх штук, расположенных на равном расстоянии друг от друга. Штабеля шпал для хранения следует укладывать на деревянные брусья сечением 40х40 мм или на других подштабельных основаниях.

4.5 Рекомендуется держать композитные шпалы в штабелях от 20 до 25 штук, брусья рекомендуется держать у упакованных штабелях производителя вплоть до их доставки на место монтажа. Рекомендуется не разбирать и не раскладывать штабель композитных шпал и брусьев во время хранения и транспортировки. Разборку и раскладку штабеля композитных шпал и брусьев следует проводить непосредственно перед их укладкой.

4.6 При хранении композитных шпал и брусьев в несвязанных штабелях необходимо установить под них прокладки по всей длине на равном расстоянии друг от друга во избежание сползания при неровной площадке.

4.7 Погрузка композитных шпал и брусьев навалом и разгрузка их сбрасыванием **НЕ ДОПУСКАЕТСЯ**.

4.8 Погрузочно-разгрузочные работы необходимо производить квалифицированным персоналом с соблюдением требований ГОСТ 12.3.009.

5 Особенности содержания пути на композитных шпалах и бруссе, причины повреждений

5.1 При резком изменении температуры окружающей среды из отрицательных в положительные, перед зашивкой рекомендуется дать композитным шпалам и брусьям полностью акклиматизироваться на месте укладки в течение не менее 24-х часов.

5.2 Рельсы к композитным шпалам и брусьям могут крепиться с помощью путевых шурупов. Крепление при помощи костылей допускается, но не рекомендовано предприятием-производителем.

5.3 При сборке рельсошпальной решётки на производственной базе или одиночной укладке композитных шпал и брусьев, в путь необходимо оберегать их от механического повреждения.

КОПИЯ ВЕРНА
РУК. ПРОЕКТА
ЛИПАТОВ В.Е.



	Инструкция по укладке и эксплуатации композитных шпал, брусьев всех видов на: железных дорогах, метрополитенах, городском моторно-рельсовом транспорте колеи 1520 мм.	Шифр документа: 22.29.29-002-02ТИ	Страница 11 из 13
	ООО «АКСИОН РУС»	Адрес: 119619, Москва, ул. 2-я Карпатская, 2, оф.13, ИНН 7729790078 КПП 772901001 info@axionrus.ru www.axionrus.ru , Тел.: +7 (495) 211 7279	

5.4 Перед зашивкой шпалы или брусья необходимо отцентрировать рельсовую подкладку по продольной оси на верхней плоскости (гладкой стороне) композитной шпалы или бруса.

5.5 Укладка композитных брусьев на мостовой переход осуществляется в соответствии с разделом 5 Инструкции по устройству и конструкции мостового полотна на железнодорожных мостах ОАО «РЖД», утвержденной распоряжением ОАО «РЖД» от 30 мая 2022 г. № 1435р в присутствии представителей производителя.

5.6 Перед укладкой композитного мостового бруса выполняются работы по устройству «прирубки» в соответствии расчетов, сверление отверстий под лапчатый болт и контрголок (охранный) ведется на месте укладки.

5.7 Укладка переводных композитных брусьев на стрелочный перевод осуществляется в соответствии с приложением 7 Инструкции по текущему содержанию пути, утвержденной распоряжением ОАО «РЖД» от 14.11.2016 № 2288/р и в соответствии с пунктом 5.8.1 настоящей Инструкции.


5.8 Необходимо установить ширину колеи (межрельсовое расстояние) согласно действующему нормативу в прямой или кривой для данного участка пути, с уширением в зависимости от пороговой температуры окружающей среды на величину, приведенную в таблице 2.

Таблица 2

Температура, °С		Уширение, мм
От	до	мм
0	9	1
10	19	2
20	29	3
выше 29		4

5.8.1 Устанавливать шурупы без наличия установочного отверстия запрещается. При использовании шурупов необходимо просверлить установочное отверстие на 5 мм меньше, чем полный диаметр путевого шурупа (гладкая часть), глубиной на 10-15 мм больше номинальной длины.

КОПИЯ ВЕРНА
РУК. ПРОЕКТА
ЛИПАТОВ В.Е.

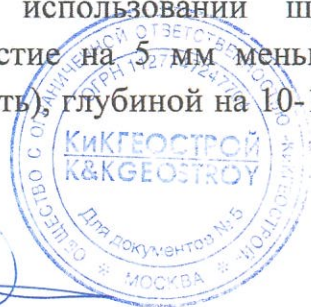

	Инструкция по укладке и эксплуатации композитных шпал, брусьев всех видов на: железных дорогах, метрополитенах, городском моторно-рельсовом транспорте колеи 1520 мм.	Шифр документа: 22.29.29-002-02ТИ	Страница 12 из 13
	ООО «АКСИОН РУС»	Адрес: 119619, Москва, ул. 2-я Карпатская, 2, оф.13, ИНН 7729790078 КПП 772901001 info@axionrus.ru www.axionrus.ru , Тел.: +7 (495) 211 7279	

Данная рассверловка позволит избежать излишнего напряжения в теле шпалы или бруса и предотвратит риск трещинообразования.

5.8.2 Следует удалять стружку, образующуюся в установочных отверстиях при сверлении.

5.8.3 Не допускается использование при сверлении и установке шурупов любых жидкостей.

5.8.4 Направляющее отверстие следует сверлить строго вертикально верхней плоскости композитной шпалы.

5.8.5 При перешивке пути, ремонте шпал ЗАПРЕЩАЕТСЯ устанавливать деревянные пластины-закрепители, а также пробки, заглушки и схожие уплотнители.

5.8.6 При зашивке пути ось направляющих отверстий в шпале должна совпадать с осью отверстий в подкладке.

5.8.7 Не допускать выгибания шпалы от её оси.

5.9 Причиной дефектов композитных шпал могут быть как скрытые недостатки изготовления шпал или брусьев, не обнаруженные при их приёмке, так и действие на шпалы или брусья в пути эксплуатационных и климатических факторов. При установлении причин возникновения дефектов шпал принимают во внимание недостатки при укладке шпал или бруса и их эксплуатации.

5.10 Оценку состояния шпал следует производить визуально после удаления с поверхности шпал или брусьев загрязнений, или балласта.

6 Ремонт композитных шпал и брусьев

6.1 Ремонт и восстановление композитных шпал или брусьев в разработанных отверстиях под подкладку допускается производить исключительно с использованием двухкомпонентной смеси для ремонта деревянных ж/б и композитных шпал ДСРШ, ТУ 2052-01-40409414-16 (смесь ДСРШ).

6.2 Условия проведения ремонта композитных шпал или бруса и применения смеси ДСРШ, её технические характеристики, условия

КОПИЯ ВЕРНА
РУК. ПРОЕКТА
Дипатов В.Е.



	Инструкция по укладке и эксплуатации композитных шпал, брусьев всех видов на: железных дорогах, метрополитенах, городском моторно-рельсовом транспорте колеи 1520 мм.	Шифр документа: 22.29.29-002-02ТИ	Страница 13 из 13
	ООО «АКСИОН РУС»	Адрес: 119619, Москва, ул. 2-я Карпатская, 2, оф.13, ИНН 7729790078 КПП 772901001 info@axionrus.ru www.axionrus.ru , Тел.: +7 (495) 211 7279	

эксплуатации и иные требования содержатся в технической документации на смесь ДСРШ.

6.3 ЗАПРЕЩАЕТСЯ проведение ремонта композитных шпал или бруса с применением иных смесей и прочих клеящих растворов, кроме смеси ДСРШ.

6.4 Настоящей инструкцией ООО «АКСИОН РУС» оставляет за собой право отказать в гарантийном обслуживании и замене композитных шпал или бруса при нарушении условий хранения, укладки и эксплуатации.

7 Утилизация

7.1 По истечению срока службы шпалы и брусья полностью утилизируются путем обратной передачи шпал производителю либо путем их передачи на утилизацию любым специализированным предприятиям в соответствии с действующими законами и нормами в соответствии с ГОСТ Р 54533 (метод механический рециклинг).

8 Гарантии предприятия-изготовителя

8.1 Предприятие-изготовитель гарантирует соответствие качества композитных шпал и брусьев всех видов, требованиям технической документации при соблюдении потребителем условий, правил хранения, транспортирования, укладки, содержания и эксплуатации. Гарантийный срок службы для композитных шпал установлен в технической документации на продукцию:

- ТУ ВДМА.663500.145-01, ТУ 22.29.29-001-40409414-2023, ТУ 22.29.29-002-35234875-2024, ТУ 22.29.29-002-40409414-2024.

Любые вопросы, связанные с обращением и укладкой композитных шпал, можно задать представителю компании. +7 (495) 211-72-79 info@axionrus.ru www.axionrus.ru

КОПИЯ ВЕРНА
 РУК. ПРОЕКТА
 Липатов Б.Е.





ПАСПОРТ № 212503408
готового изделия

1. Основные сведения об изделии:

Наименование продукции: рельсы железнодорожные широкой колеи 1520 мм
Страна и предприятие-изготовитель: Россия, АО ЕВРАЗ Объединенный Западно-Сибирский металлургический комбинат
Юридический адрес изготовителя: Россия, 654043, шоссе Космическое, д. 16, г. Новокузнецк, Кемеровская-Кузбасс
Обозначение НД: ГОСТ Р 51685-2022, чертеж № 05757676-015-2015
Назначение рельсов: общего назначения
Тип рельсов: P65
Марка стали: 76ХФ
Термическое упрочнение: термоупрочненные, подвергнутые дифференцированному упрочнению по сечению рельса
Класс твердости: 350 (обычной твердости)
Категория рельсов: ДТ350
Область применения: предназначены для эксплуатации на железнодорожных путях общего пользования
Заказ/контракт № 4500825760 / ДПТК4К000004/4134943/1302029 от 20.03.2007
Дата отгрузки на платформы: 08.10.2025
Вагон/сцеп № 54505961, 54568027
Грузополучатель: АО "Муромский стрелочный завод", МУРОМ 1, Горьковская ж.д., в адрес 602262, г.Муром, ул.Стахановская, д.22а

2. Комплектность:

Количество рельсов с указанием их идентификационного номера, длины, типа, категории, наличия болтовых отверстий и общей массы (нетто) указаны в Приложении 1.

3. Срок службы и гарантии изготовителя:

3.1. АО "ЕВРАЗ ЗСМК" гарантирует соответствие рельсов требованиям ГОСТ Р 51685-2022 при соблюдении потребителем:

- требований в части условий погрузки, разгрузки и хранения;
- выполнения требований по шлифованию или фрезерованию рельсов;
- выполнение требований Руководства по применению эксплуатации, ремонту и техническому обслуживанию рельсов железнодорожных широкой колеи по ГОСТ Р 51685-2022, ГОСТ Р 51685-2013, ГОСТ Р 51685-2000, ТУ 0921-276-01124323-2012, ТУ 0921-293-05757676-2016, ТУ 24.10.75.111-298-05757676-2017, ТУ 24.10.75.111-310-05757676-2019 в железнодорожном пути общего пользования.

3.2. Гарантийная наработка железнодорожных рельсов определена условиями гарантии на железнодорожные рельсы, утвержденными распоряжением ОАО «РЖД» от 23 мая 2016 г. № 952р с изменениями, утвержденными распоряжениями ОАО «РЖД» от 27 мая 2019 г. № 1048/р и от 18 октября 2021 г. № 2232/р и (или) в соответствии с Договором поставки.

3.3. Для участков регионов сети ОАО «РЖД» с грузонапряженностью, не обеспечивающей норм гарантийной наработки, срок гарантии ограничивается десятью годами исчисляемыми с даты укладки в путь железнодорожного рельса.

3.4. Гарантийный срок на рельсы при условии соблюдения требований по хранению, транспортированию и указаний по эксплуатации определяется условиями договора поставки

4. Хранение:

Хранение – в соответствии с пунктом 8.2 ГОСТ Р 51685-2022.

5. Свидетельство об упаковывании:

Рельсы отгружены на сцепе из двух платформ, оборудованных для перевозки рельсов с применением многороботной транспортно-технологической оснастки (МТТО), а также отгрузочного реквизита и защитной упаковки (транспортной оснастки).

6. Свидетельство о приемке:

- 6.1. Результаты приёмо-сдаточных испытаний:
- а. Химический состав стали соответствует требованиям заявленных нормативных документов и фактические значения указаны в приложении 2;



Осмотр, продолжение паспорта № 212503408 от 08.10.2025

И.И. ВЕРНА
Зам. руководителя отдела снабжения
Уполномоченный представитель
№ 69 от 28.07.2022 г.
10.17.03

[Handwritten signature]

- b. Механические свойства рельсов соответствуют требованиям заявленных нормативных документов и фактические значения указаны в приложении 3;
- c. Класс точности изготовления профиля рельсов: X, Y;
- d. Класс прямолинейности рельсов: B, C;
- e. Класс качества поверхности рельсов: P;
- f. Максимальное значение остаточной магнитной индукции, мТл: 6,40;
- g. Указания о необходимости размагничивания: Да;
- h. Неразрушающий контроль рельсов.

Неразрушающему автоматизированному контролю подвергнуты рельсы по всей длине с применением методов:

- А (Ультразвуковой импульсный зеркально-теневой);
- Б (Ультразвуковой импульсный эхо-метод);
- В (Ультразвуковой импульсный эхо-метод и теневой);
- Г (Оптический).

Примечание: концевые участки рельсов, не проконтролированные при автоматизированном неразрушающем контроле, обрезаны.

6.2. По результатам приёмочного неразрушающего контроля рельсы признаны пригодными для использования по назначению.

6.3. Указанные в Паспорте рельсы прошли полный цикл изготовления и контроля на АО «ЕВРАЗ ЗСМК» и соответствуют требованиям нормативных документов.

6.4. По результатам приёмочных испытаний рельсы признаны пригодными для использования по назначению.

7. Маркировка рельсов:

7.1. На все рельсы с болтовыми отверстиями нанесено клеймо ОТК АО "ЕВРАЗ ЗСМК".

7.2. Кроме приёмочных знаков нанесена следующая маркировка:

7.2.1. Выпуклая (на шейке с одной стороны каждого рельса):

Обозначение способа термоупрочнения	Обозначение предприятия изготовителя	Месяц прокатки (римские цифры)	Год прокатки (2 цифры)	Тип рельсов	Направление прокатки (острие стрелки указывает на передний конец рельса по ходу прокатки)
==	K	IX, X	25	P65	→

7.2.2. Нанесённая клеймовочной машиной (на средней части шейки каждого рельса со стороны, противоположной выпуклой маркировке в горячем состоянии):

Идентификатор рельса
Маркировка клеймением наносится не менее чем в 2-х местах по длине 25-м рельса и содержит:
- обозначение сталеплавильного агрегата;
- номер плавки;
- расположение каждого участка рельса, длиной кратной 25 метров в раскате латинскими буквами (A, B, ... Y);
- номер ручья;
- номер заготовки в ручье

7.2.3. Краской

Место нанесения краски	Цвет маркировки
Обводка контура торца головки	Красная
Полоса по головке и шейке рельса на расстоянии (0,7 – 1,0) м от торца рельса, на котором нанесена обводка контура торца головки рельса	Красная
Знак «Единый знак обращения продукции на рынке Евразийского экономического союза» (ЕАС) по шейке на расстоянии (0,8-1,1) м от торца рельса, на котором нанесена обводка контура торца головки рельса, со стороны маркировки, нанесенной способом горячего клеймения.	Белая

8. Указания по эксплуатации:

По разделу 10 ГОСТ Р 51685-2022

9. Сведения об утилизации:

Рельсы утилизируются как лом чёрных металлов. Негабаритный стальной лом и отходы для переработки (категорий 5А; 5Б) в соответствии с требованиями ГОСТ 2787-75 «Металлы чёрные вторичные. Общие технические условия».

10. Сведения о цене и условиях приобретения изделия:

Действующая цена товара и порядок оплаты указываются в договоре поставки.

КОПИ
ВЕРН

Чернышев А.Г.
Зам. руководителя отдела
Уполномоченность
№69 от 28.07.2022 г.

РУК. ПРОЕКТА
Дипатов Д.Е.



На вагоне/сцепе отгружены следующие рельсы:

N пп	Позиция заказа	Код профиля	Марка стали	Номер рельса	Длина, мм	Кол-во (штук)	Тип рельсов	Категория	Наличие болтовых отверстий
1	10	00789	76ХФ	21784(A)303	25000	1	P65	ДТ350	с отверстиями
2	10	00789	76ХФ	21951(C)302	25000	1	P65	ДТ350	с отверстиями
3	10	00789	76ХФ	21951(Y)302	25000	1	P65	ДТ350	с отверстиями
4	10	00789	76ХФ	21962(B)104	25000	1	P65	ДТ350	с отверстиями
5	10	00789	76ХФ	21962(B)204	25000	1	P65	ДТ350	с отверстиями
6	10	00789	76ХФ	21962(B)304	25000	1	P65	ДТ350	с отверстиями
7	10	00789	76ХФ	21962(B)404	25000	1	P65	ДТ350	с отверстиями
8	10	00789	76ХФ	21962(C)104	25000	1	P65	ДТ350	с отверстиями
9	10	00789	76ХФ	21962(C)204	25000	1	P65	ДТ350	с отверстиями
10	10	00789	76ХФ	21962(C)304	25000	1	P65	ДТ350	с отверстиями
11	10	00789	76ХФ	21962(C)404	25000	1	P65	ДТ350	с отверстиями
12	10	00789	76ХФ	21962(Y)101	25000	1	P65	ДТ350	с отверстиями
13	10	00789	76ХФ	21962(Y)201	25000	1	P65	ДТ350	с отверстиями
14	10	00789	76ХФ	21962(Y)204	25000	1	P65	ДТ350	с отверстиями
15	10	00789	76ХФ	21962(Y)401	25000	1	P65	ДТ350	с отверстиями
16	10	00789	76ХФ	21977(B)403	25000	1	P65	ДТ350	с отверстиями
17	10	00789	76ХФ	21977(C)403	25000	1	P65	ДТ350	с отверстиями
18	10	00789	76ХФ	21981(C)101	25000	1	P65	ДТ350	с отверстиями
19	10	00789	76ХФ	21984(B)201	25000	1	P65	ДТ350	с отверстиями
20	10	00789	76ХФ	21984(B)206	25000	1	P65	ДТ350	с отверстиями
21	10	00789	76ХФ	21984(B)301	25000	1	P65	ДТ350	с отверстиями
22	10	00789	76ХФ	21984(B)306	25000	1	P65	ДТ350	с отверстиями
23	10	00789	76ХФ	21984(C)101	25000	1	P65	ДТ350	с отверстиями
24	10	00789	76ХФ	21984(C)201	25000	1	P65	ДТ350	с отверстиями
25	10	00789	76ХФ	21984(C)301	25000	1	P65	ДТ350	с отверстиями
40	10	00789	76ХФ	22054(Y)302	25000	1	P65	ДТ350	с отверстиями
41	10	00789	76ХФ	22054(Y)305	25000	1	P65	ДТ350	с отверстиями

Иванов А.Г. **КОПИЯ ВЕРНА**
П. 8.1.1. Уполномоченный на подписание
Уполномочен на подписание
№69 от 28.07.2022 г. **РУК. ПРОЕКТА**
Дипатов Д.П.



Настоящий Паспорт составлен в электронном виде и подписан усиленной квалифицированной электронной подписью представителем ОТК изготовителя и Представителем заказчика.
При переписке по вопросам качества ссылаться на номер и дату Паспорта

ОТК

МЕЛЕШЕНКО О. Н.

Начальник ОТК _____
(О.П. Столбенко)

Представитель заказчика* _____
(Н.С. Федоряева)

* - при необходимости, если содержится в условиях договора поставки.



КОПИЯ ВЕРНА
РУК. ПРОЕКТА
ЛИПАТОВ В.Е.



ОТК-09/P7 от 28.04.2025

Паспорт качества № 1243.2

ООО "Нижнесалдинский металлургический завод"

624742, г. Нижняя Салда, ул. Энгельса, 1

Отгрузка по договору № от 2025 г.

Грузоотправитель

Салда, ул.Энгельса, 1 83434532-671

Грузополучатель

Акционерное общество "Невский торгово-промышленный комплекс"

Адрес

197314, Санкт-Петербург г, Савушкина ул., дом 89, литер А, помещения 15-Н кабинет 45 тел.8-950-563-03-03

грузополучатели

Код покупателя

Ватон (машина) K431CT198

Конечный

получатель

Акционерное общество "Невский торгово-промышленный комплекс"

Код способа отгрузки: 2

Выдан 30.06.2025г. Сертификат соответствия № ЕАЭС RU C-RU.ЖТ02.В.82425/25

Действителен до 29.06.2030 г., серия RU № 0567575

Наименование продукции: ПОДКЛАДКА КБ-65

РД (ГОСТ, ТУ): ГОСТ 16277-2016, ТУ 14-2Р-294-2005 ГОСТ 330-2005

№ п/п	Марка стали	Тип продукции	Номер партии	Фактическая масса продукции в тоннах	Сорт	Стоимость точности
1	СТЗСП	КБ-65	465	4,000	1	Повышенная
2	СТЗСП	КБ-65	466	1,700	1	Повышенная
ИТОГО				5,700		

По поручению несоответствия товара по качеству или количеству обращаться в ООО "НСМЗ" на адрес info@nsmz.ru

В результате использования указанных в паспорте подкладок КБ-65 сертифицированы (декларированы), признаны годными и соответствуют требованиям 1 сорта ГОСТ 16277-2016, ТУ 14-2Р-294-2005

Гарантийный срок службы подкладок КБ-65 с момента укладки в путь при условии соблюдения установленных правил транспортирования, выгрузки, хранения, сборки, укладки, эксплуатации и текущего содержания пути составляет пять лет

Способ утилизации-переработка потребителем для использования в производстве сырьевых металлургического сырья (код отхода - 4 61 010 01 23 5, класс опасности для окружающей среды - 5 (малоопасен).

Назначенный ресурс - 1500 миллионов тонн брутто пропущенного груза

КОПИЯ ВЕРНА
РУК. ПРОЕКТА
Липатов В.Е.



Представитель ОТК

Зарубина П.Ю.

разработчик проекта

Дата выдачи 29.10.2025

ПАСПОРТ КАЧЕСТВА 627199362

Клиент Акционерное общество "Невский Торгово-Промышленный комплекс"
Адрес 197374, Россия, г. Санкт-Петербург, ул. Савушкина, д. 89, Спецификация 0314112390 от 13.10.2025
лит. А, пом. 15-Н, каб. 46
Грузополучатель Акционерное общество "Невский Торгово-Промышленный комплекс"
Адрес 197374, Россия, г. Санкт-Петербург, ул. Савушкина, д. 89, Трансп. документ Договор 643/2000-24100854 от 03.12.2024
лит. А, пом. 15-Н, каб. 46
Вид отправления 08 Самовывоз
№ Трансп. средства E655OE10RUS
№ Дов/Накл 0000685220
Склад отгрузки 2060 ГП ЧП КЛЦ

Всего по сертификату 11
Грузомест 11,022
Масса брутто, т 11
Масса нетто, т 11

ОБЩЕСТВО С ОГРАНИЧЕННОЙ ОТВЕТСТВЕННОСТЬЮ
РУК. ПРОЕКТА
ЛИПАТОВ В.Е.

Наименование продукции: Болты закладные

№ п/п	Код изделия	Масса брутто, т	Масса нетто, т	Стандарт	Партия	Марка стали	Размер	Исполнение	Упаковка	Плюс допуска	Класс прочности	Консервация	Дата изготовления
1	RFG160171-22175-00	1,002	1,000	ГОСТ 16017-2014	9420349005	20	M22x175	1	Мягкий контейнер типа МКР-1,0С	8g	5.8	Нет	04.06.2024
2	RFG160171-22175-00	1,002	1,000	ГОСТ 16017-2014	9420349006	20	M22x175	1	Мягкий контейнер типа МКР-1,0С	8g	5.8	Нет	07.06.2024
3	RFG160171-22175-00	1,002	1,000	ГОСТ 16017-2014	9420349001	20	M22x175	1	Мягкий контейнер типа МКР-1,0С	8g	5.8	Нет	07.06.2024
4	RFG160171-22175-00	1,002	1,000	ГОСТ 16017-2014	9420349010	20	M22x175	1	Мягкий контейнер типа МКР-1,0С	8g	5.8	Нет	07.06.2024
5	RFG160171-22175-00	1,002	1,000	ГОСТ 16017-2014	9125643033	20	M22x175	1	Мягкий контейнер типа МКР-1,0С	8g	5.8	Нет	18.04.2025
6	RFG160171-22175-00	1,002	1,000	ГОСТ 16017-2014	9420349006	20	M22x175	1	Мягкий контейнер типа МКР-1,0С	8g	5.8	Нет	07.06.2024
7	RFG160171-22175-00	1,002	1,000	ГОСТ 16017-2014	9420349006	20	M22x175	1	Мягкий контейнер типа МКР-1,0С	8g	5.8	Нет	07.06.2024
8	RFG160171-22175-00	1,002	1,000	ГОСТ 16017-2014	9420349001	20	M22x175	1	Мягкий контейнер типа МКР-1,0С	8g	5.8	Нет	07.06.2024
9	RFG160171-22175-00	1,002	1,000	ГОСТ 16017-2014	9420349001	20	M22x175	1	Мягкий контейнер типа МКР-1,0С	8g	5.8	Нет	07.06.2024
10	RFG160171-22175-00	1,002	1,000	ГОСТ 16017-2014	9420349010	20	M22x175	1	Мягкий контейнер типа МКР-1,0С	8g	5.8	Нет	07.06.2024
11	RFG160171-22175-00	1,002	1,000	ГОСТ 16017-2014	9420349010	20	M22x175	1	Мягкий контейнер типа МКР-1,0С	8g	5.8	Нет	07.06.2024
	Итого	11,022	11,000										

№ п/п	Код изделия	Масса брутто, т	Масса нетто, т	Стандарт	Партия	Марка стали	Размер	Исполнение	Упаковка	Поле допуска	Класс прочности	Консервации	Дата изготовления
	Итого по сертификату	11,022	11,000										

Показатели качества - результаты испытаний


№ партии	Плавка	Временное сопротивление разрыву, Н/мм²	Твердость, НВ на конц. креп.мд	Удлинение после разрыва MIN	Удлинение после разрыва МАХ
9420349001	723113	780-830	207-217	0,46	0,61
9420349005	723848	710-750	197-207	0,36	0,49
9420349006	722241	730-790	207-207	0,41	0,44
9420349010	723851	760-770	207-217	0,38	0,39
9425643033	732645	653-666	202-207	0,68	0,70

Химический состав, %

Плавка	C, %	Mn, %	Si, %	S, %	P, %	Cr, %	Ni, %	Cu, %	As, %	N, %
722241	0,19	0,41	0,28	0,005	0,008	0,04	0,02	0,03	0,002	0,006
723113	0,18	0,48	0,32	0,003	0,009	0,03	0,05	0,03	0,002	0,006
723848	0,20	0,44	0,33	0,005	0,009	0,04	0,02	0,04	0,002	0,005
723851	0,19	0,45	0,31	0,005	0,011	0,04	0,02	0,02	0,002	0,006
732645	0,18	0,49	0,08	0,008	0,008	0,03	0,01	0,01	0,001	0,008

КОПИЯ ВЕРНА
РУК. ПРОЕКТА
Дипатов В. Е.

Утилизация изделий для железнодорожного пути осуществляется в соответствии с требованиями действующего Российского законодательства как черный лом.

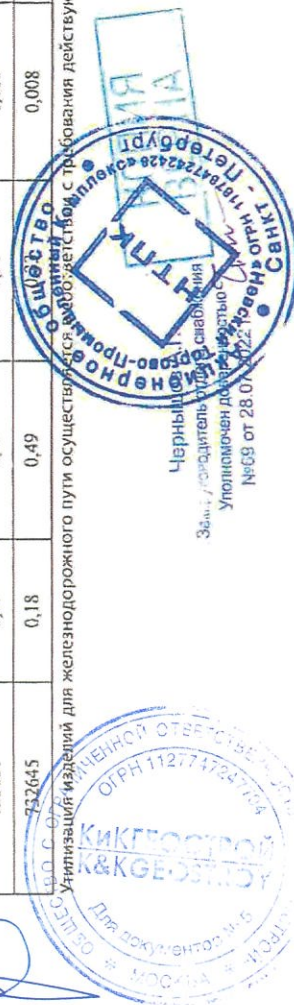

ПАСПОРТ КАЧЕСТВА 626366291/1

Клиент Акционерное общество "Невский Торгово-Промышленный комплекс"
Адрес 197374, Россия, г. Санкт-Петербург, ул. Савушкина, д. 89, Спецификация 0313972508 от 25.04.2025
лит. А, пом. 15-Н, каб. 46
Грузополучатель Акционерное общество "Невский Торгово-Промышленный комплекс"
Адрес 197374, Россия, г. Санкт-Петербург, ул. Савушкина, д. 89, Трансп. документ Договор 2000-24-000000009 от 29.01.2024
лит. А, пом. 15-Н, каб. 46
Вид отправления 08 Самовывоз
№ Трансп. средства E988AP35RUS № прицепа AM1304 35RUS
№ Дов/Накл 0000590601 Грузомест 5
Склад отгрузки K060 ГП ЧП КЛЦ Дата 25.04.2025 Масса брутто, т 4,930
Масса нетто, т 4,920

КОПИЯ ВЕРНА
РУК. ПРОЕКТА
ЛИПАТОВ В.Е.

Наименование продукции: Болты пугевые

№ п/п	Код изделия	Масса брутто, т	Масса нетто, т	Стандарт	Партия	Марк а стали	Исполнение	Упаковка	Покрытие	Поле допуска	Класс прочности	Консервация	Дата изготовления	Размер болта
1	RFG115300-27160-12	1,002	1,000	ГОСТ 11530-2014	9424881063	20Г2Р	1	Мягкий контейнер типа МКР-1,0С	Без покрытия	8g	8.8	Нет	20.03.2025	M27x160
2	RFG115300-27160-12	1,002	1,000	ГОСТ 11530-2014	9424881073	20Г2Р	1	Мягкий контейнер типа МКР-1,0С	Без покрытия	8g	8.8	Нет	25.03.2025	M27x160
3	RFG115300-27160-12	1,002	1,000	ГОСТ 11530-2014	9424881077	20Г2Р	1	Мягкий контейнер типа МКР-1,0С	Без покрытия	8g	8.8	Нет	20.03.2025	M27x160
4	RFG115300-27160-12	1,002	1,000	ГОСТ 11530-2014	9424881084	20Г2Р	1	Мягкий контейнер типа МКР-1,0С	Без покрытия	8g	8.8	Нет	24.03.2025	M27x160
Итого		4,008	4,000											
Итого по сертификату		4,008	4,000											

Показатели качества / Результаты испытаний

№ партии	Плавка	Работа удара, Дж	Временное сопротивление разрыву, Н/мм²	Твердость HRC min	Твердость HRC max
----------	--------	------------------	--	-------------------	-------------------

№ партии	Плавка	Работа удара, Дж	Временное сопротивление разрыву, Н/мм ²	Разрушающая нагрузка min, Н	Твердость НВС min	Твердость НВС max
9424881063	46444	110-203	928-940	425754	26,8	28,3
9424881073	46443	140-167	932-966	427716	27,0	27,5
9424881077	21503	153-175	885-923	406134	28,0	29,7
9424881084	36977	97-170	876-898	402210	29,0	29,7

Химический состав, %

Плавка	C, x100	Mn, x100	Si, x100	S, x1000	P, x1000	Cu, x100	Ni, x100	Cu, x100
21503	23,0	124	14	2	7	28	2	4
36977	23,0	121	14	3	7	28	2	3
46443	23,0	126	13	2	8	28	2	3
46444	23,0	124	14	2	6	29	2	3


Утилизация изделий для железнодорожного пути осуществляется в соответствии с требованиями действующего Российского законодательства как черный лом.

КОПИЯ ВЕРНА
РУК. ПРЕССТА
ДИПАТОЗ

Система менеджмента качества сертифицирована на соответствие требованиям МС ИСО 9001:2015. Указанная в сертификате качества продукция соответствует действующим в РФ стандартам и техническим условиям. При переписке по вопросам качества качества ссылаться на номер сертификата. При транспортировке и хранении не допускать воздействия влаги и агрессивной среды.
Декларация о соответствии на болты для рельсовых стыков № ЕАЭС N RU Д-РУ.РА.05.8.13.20.23. Выдана 25.07.2023 по 25.07.2028. Продукция выпускается по чертежу 07-43-229. Маркировочный знак - Ч.

О.А. Бальшева

Электронный документ проверен, дата и время проверки: 25.04.2025, 13:55:37;
Бальшева Ольга Александровна, Контролер мат.мет. полуф. 5 р. 20603302.
Проверочный код: 0444986143

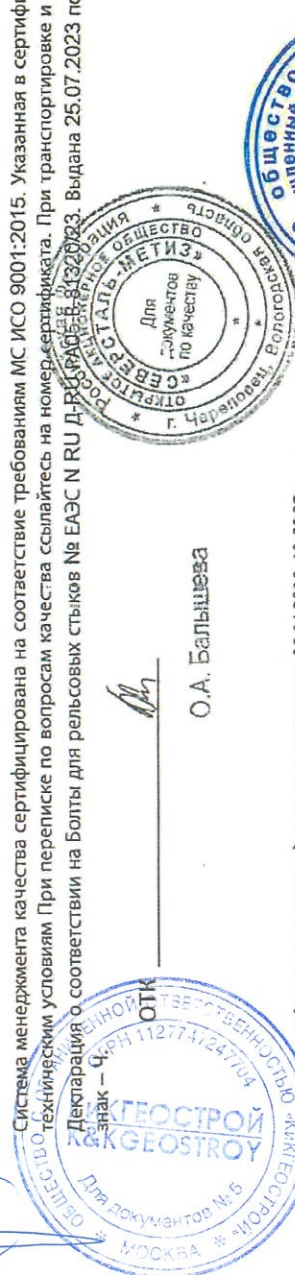

ПАСПОРТ КАЧЕСТВА 627202781/1

Клиент Акционерное общество "Невский Торгово-Промышленный комплекс"
Адрес 197374, Россия, г. Санкт-Петербург, ул. Савушкина, д. 89, Спецификация 0314112390 от 13.10.2025
лит. А, пом. 15-Н, каб. 46
Грузополучатель Акционерное общество "Невский Торгово-Промышленный комплекс"
Адрес 197374, Россия, г. Санкт-Петербург, ул. Савушкина, д. 89, Договор 643/2000-24100854 от 03.12.2024
лит. А, пом. 15-Н, каб. 46
Вид отправления 08 Самовывоз
№ Трансп. средства E655OE10RUS
№ Дов/Накл 0000685220
Склад отгрузки 2060 ГП ЧП КЛЦ
Дата 16.10.2025

Всего по сертификату 5
Грузомест 5,010
Масса брутто, т 5
Масса нетто, т 5

Юлия Верна
РУК. ПРОЕКТА
ЛИПАТОВ В.Е.

Наименование продукции: Гайки жд

№ п/п	Код изделия	Масса брутто, г	Масса нетто, г	Стандарт	Партии	Марка стали	Размер	Исполнение	Упаковка	Поле допуска	Класс прочности	Консервация	Дата изготовления
1	RFG115320-00027-02	1,002	1,000	ГОСТ 11532-2014	9425119002	35	M27	2	Мягкий контейнер типа МКР-1,0С	7H	5	Нет	11.05.2025
2	RFG115320-00027-02	1,002	1,000	ГОСТ 11532-2014	9427511003	35	M27	2	Мягкий контейнер типа МКР-1,0С	7H	5	Нет	17.08.2025
3	RFG115320-00027-02	1,002	1,000	ГОСТ 11532-2014	9427511007	35	M27	2	Мягкий контейнер типа МКР-1,0С	7H	5	Нет	19.08.2025
4	RFG115320-00027-02	1,002	1,000	ГОСТ 11532-2014	9427511008	35	M27	2	Мягкий контейнер типа МКР-1,0С	7H	5	Нет	20.08.2025
5	RFG115320-00027-02	1,002	1,000	ГОСТ 11532-2014	9427511006	35	M27	2	Мягкий контейнер типа МКР-1,0С	7H	5	Нет	21.08.2025
	Итого	5,010	5,000										
	Итого по сертификату	5,010	5,000										

Показатели качества - результаты испытаний



№ партии	Планка	Пробная нагрузка	Твердость, HB
9425119002	14217	Выдержал	154-167
9427511003	23900	Выдержал	150-168
9427511006	23900	Выдержал	165-170
9427511007	23900	Выдержал	164-166
9427511008	23900	Выдержал	156-162

Химический состав, %


Планка	C, %	Mn, %	Si, %	S, %	P, %	Cr, %	Ni, %	Cu, %	As, %	N, %
14217	0,36	0,57	0,24	0,006	0,005	0,03	0,02	0,02	0,001	0,008
23900	0,35	0,57	0,25	0,010	0,005	0,05	0,03	0,03	0,001	0,008

Утилизация изделий для железнодорожного пути осуществляется в соответствии с требованиями действующего Российского законодательства как черный лом.


Система менеджмента качества сертифицирована на соответствие требованиям МС ИСО 9001:2015. Указанная в сертификате качества продукция соответствует действующим в РФ стандартам и техническим условиям. При переписке по вопросам качества ссылаться на номер сертификата. При транспортировке и хранении не допускать воздействия влаги и агрессивной среды.

Декларация о соответствии на гайки для болтов рельсовых стыков
 НаТС ЕАЭС N RU. Д-РУ.ЖТ02.В.00524/20 от 20.10.2020 до 12.10.2025.

Продукция выпускается по чертежу №07-43-149.

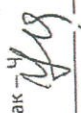Маркировочный знак  Н.В. Станкене

ОТК

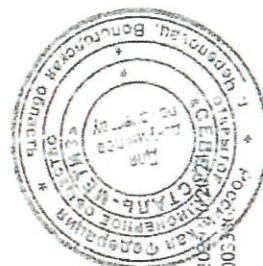

Экспертный документ проверен, дата и время проверки: 16.10.2024
 Станкене Нина Владимировна, Контролер мат.мет.полус, 5 р, 200033813204
 Проверочный код: 0441119903

КОПИЯ ВЕРНА
 РУК. ПРОЕКТА
 Липатов Д.Е.

ПАСПОРТ КАЧЕСТВА 625302882

Клиент: Акционерное общество "Невский Торгово-Промышленный комплекс"
Адрес: 197374, Россия, г. Санкт-Петербург, ул. Савушкина, д. 89, Спецификация 0313772909 от 23.08.2024
лит. А, пом. 15-Н, каб. 4Б
Грузополучатель: Акционерное общество "Невский Торгово-Промышленный комплекс"
Адрес: 197374, Россия, г. Санкт-Петербург, ул. Савушкина, д. 89, Договор 2001/10120960/11 от 01.10.2018
лит. А, пом. 15-Н, каб. 4Б
Вид отправления: 01 ЖД
№ Трансп. средства: 65575888
№ Дос/Накл: 0000475331
Склад отгрузки: С092 ЧП КЛЦ Товары
Дата: 13.09.2024
Всего по сертификату: 1
Грузомест: 0,370
Масса брутто, т: 0,368
Масса нетто, т: 0,368

Шайба

Код изделия	Стандарт на изделие	Партия	Типоразмер	Класс точности	Марка стали	Тократив	Масса нетто, т
Шайба жд, Г19115 27.0 С 65Г МКР1Г	ГОСТ 19115-91	8424506012	27.0	C	65Г	Без покрытия	0,368
Итого							0,368

Показатели качества - результаты испытаний


№ п/п	Партия	Значимость	Пружины, с/ва	Спираль	Вид упаковки
1	8424506012				Мягкий контейнер типа МКР-1 БС

Для изделий без покрытия в среде антикоррозийной защиты в консервационном масле и обеспечивает защиту от коррозии не менее 1 года.

На изделия с гальваническим цинковым покрытием с хромированными элементами обеспечивается защита от коррозии в течение 0,5 года

Свободно от радиационного загрязнения

Система менеджмента качества сертифицирована на соответствие требованиям МС ИСО 9001:2015. Указанная в сертификате качества продукция соответствует действующим в РФ стандартам и техническим условиям. При переписке по вопросам качества качества ссылаться на номер сертификата. При транспортировке и хранении не допускать воздействия влаги и агрессивной среды.

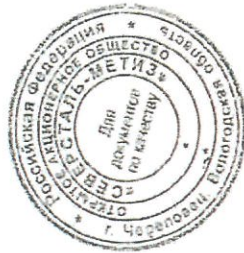

ОТК

О.А. Батыгина

КОПИЯ ВЕРНА
РУК. ПРОЕКТА
Дипатов В.Е.





ПАСПОРТ КАЧЕСТВА 624650186/1

Клиент: Акционерное общество "Невский Торгово-Промышленный комплекс"
Адрес: 197374, Россия, г. Санкт-Петербург, ул. Савушкина, д. 89 лит. А пом. 15-Н, каб. 46
Грузополучатель: Акционерное общество "Невский Торгово-Промышленный комплекс"
Адрес: 197374, Россия, г. Санкт-Петербург, ул. Савушкина, д. 89 лит. А пом. 15-Н, каб. 46
Вид отправления: 08 Самовывоз
№ Трансп. средства: K213MA35RUS
№ Дов/Накл: 0000397853
Склад отгрузки: 2060 ГП ЧП КЛЦ
Дата: 24.04.2024
№ прицеп: 00.00.0000
Масса брутто, т: 7,014
Масса нетто, т: 7

КОПИЯ ВЕРНА
РУК. ПРОЕКТА
Липатов В.Е.

Наименование продукции: Болт ж/д клеммный

№ п/п	Код изделия	Масса брутто, т	Масса нетто, т	Стандарт	Партия	Марка стали	Размер	Исполнение	Упаковка	Поле допуска	Класс прочности	Консервации	Дата изготовления
1	RF6160161-22075-00	1,002	1,000	ГОСТ 16016-2014	9418584099	20	M22x75	1	Мягкий контейнер типа МКР-1,0С	8g	5.8	Нет	04.04.2024
2	RF6160161-22075-00	1,002	1,000	ГОСТ 16016-2014	9418584009	20	M22x75	1	Мягкий контейнер типа МКР-1,0С	8g	5.8	Нет	20.04.2024
3	RF6160161-22075-00	1,002	1,000	ГОСТ 16016-2014	9418584165	20	M22x75	1	Мягкий контейнер типа МКР-1,0С	8g	5.8	Нет	20.04.2024
4	RF6160161-22075-00	1,002	1,000	ГОСТ 16016-2014	9418584099	20	M22x75	1	Мягкий контейнер типа МКР-1,0С	8g	5.8	Нет	04.04.2024
5	RF6160161-22075-00	1,002	1,000	ГОСТ 16016-2014	9418584165	20	M22x75	1	Мягкий контейнер типа МКР-1,0С	8g	5.8	Нет	20.04.2024
6	RF6160161-22075-00	1,002	1,000	ГОСТ 16016-2014	9418584165	20	M22x75	1	Мягкий контейнер типа МКР-1,0С	8g	5.8	Нет	20.04.2024
7	RF6160161-22075-00	1,002	1,000	ГОСТ 16016-2014	9418584165	20	M22x75	1	Мягкий контейнер типа МКР-1,0С	8g	5.8	Нет	20.04.2024
Итого		7,014	7,000										
Итого по сертификату		7,014	7,000										

Показатели качества - результаты испытаний

№ партии	Плавка	Временное сопротивление разрыву, Н/мм²	Твердость HB (диап.)	Твердость HB на конст. креп. изд	Удлинение после разрыва MIN	Удлинение после разрыва MAX
9418584009	722245	630-630	-	197-207	0,25	0,29
9418584099	722247	620-620	-	192-195	0,34	0,37
9418584165	723848	620-640	-	199-201	0,31	0,33

Химический состав, %

Плавка	C, %	Mn, %	Si, %	S, %	P, %	Cr, %	Ni, %	Cu, %	As, %	N, %
722245	0,19	0,41	0,30	0,005	0,006	0,04	0,02	0,02	0,002	0,006
722247	0,20	0,45	0,30	0,010	0,012	0,04	0,02	0,02	0,002	0,007
723848	0,20	0,44	0,33	0,005	0,009	0,04	0,02	0,04	0,002	0,005

Утилизация изделий для железнодорожного пути осуществляется в соответствии с требованиями действующего Российского законодательства как черный лом.

Система менеджмента качества сертифицирована на соответствие требованиям МС ИСО 9001:2015. Указанная в сертификате качества продукция соответствует действующим в РФ стандартам и техническим условиям. При переписке по вопросам качества ссылаться на номер сертификата. При транспортировке и хранении не допускать воздействия влаги и агрессивной среды. Сертификат соответствия на Болты клемные для рельсовых скреплений железнодорожного пути №ЕАЭС RU С-RU.ЖТ02.В.00988/21. Выдан 18.10.2021 по 17.10.2026. Учетный номер бланка 0347477. Продукция выпускается по чертежу 07-43-153. Маркировочный знак — Ч.

Н.Б. Станке



Электронный документ проверки, дата и время проверки: 24.04.2024, 16:05:31.
Станке Нина Владимировна, Контролер мат.мет.полуп. 5 Р, 20003386.
Проверочный код: 0443726837



КОПИЯ ВЕРНА
РУК. ПРОЕКТА
ЛИПАТОВ В.Е.

ПАСПОРТ КАЧЕСТВА 626376669

Клиент: Акционерное общество "Невский Торгово-Промышленный комплекс"
Адрес: 197374, Россия, г. Санкт-Петербург, ул. Савушкина, д. 89, Спецификация 0313973928 от 28.04.2025
лит. А, пом. 15-Н, каб. 46
Грузополучатель: Акционерное общество "Невский Торгово-Промышленный комплекс"
Адрес: 197374, Россия, г. Санкт-Петербург, ул. Савушкина, д. 89, Договор 2000-24-000000009 от 29.01.2024
лит. А, пом. 15-Н, каб. 46
Вид отправления: 08 Самовывоз
№ Трансп. средства: В009УР35RUS
№ Дов/Накл: 0000591114
Склад отгрузки: КО60 ПП ЧП КЛЦ

КОПИЯ ВЕРНА
РУК. ПРОЕКТА
ЛИПатов В.Е.

Всего по сертификату 17
Грузомест 17,034
Масса брутто, т 17
Масса нетто, т 17

Наименование продукции: Гайки ж/д

№ п/п	Код изделия	Масса брутто, т	Масса нетто, т	Стандарт	Партия	Марка стали	Размер	Исполнение	Упаковка	Поле допуска	Класс прочности	Консервация	Дата изготовления
1	RFG160181-00022-01	1,002	1,000	ГОСТ 16018-2014	9424888022	25	M22	1	Мягкий контейнер типа МКР-1,0С	7Н	5	Нет	27.03.2025
2	RFG160181-00022-01	2,004	2,000	ГОСТ 16018-2014	9424888026	25	M22	1	Мягкий контейнер типа МКР-1,0С	7Н	5	Нет	11.03.2025
3	RFG160181-00022-01	2,004	2,000	ГОСТ 16018-2014	9424888027	25	M22	1	Мягкий контейнер типа МКР-1,0С	7Н	5	Нет	17.03.2025
4	RFG160181-00022-01	2,004	2,000	ГОСТ 16018-2014	9424888034	25	M22	1	Мягкий контейнер типа МКР-1,0С	7Н	5	Нет	11.03.2025
5	RFG160181-00022-01	1,002	1,000	ГОСТ 16018-2014	9424888036	25	M22	1	Мягкий контейнер типа МКР-1,0С	7Н	5	Нет	25.03.2025
6	RFG160181-00022-01	1,002	1,000	ГОСТ 16018-2014	9424888037	25	M22	1	Мягкий контейнер типа МКР-1,0С	7Н	5	Нет	13.03.2025
7	RFG160181-00022-01	1,002	1,000	ГОСТ 16018-2014	9424888038	25	M22	1	Мягкий контейнер типа МКР-1,0С	7Н	5	Нет	17.03.2025
8	RFG160181-00022-01	1,002	1,000	ГОСТ 16018-2014	9424888046	25	M22	1	Мягкий контейнер типа МКР-1,0С	7Н	5	Нет	12.03.2025
9	RFG160181-00022-01	1,002	1,000	ГОСТ 16018-2014	9424888064	25	M22	1	Мягкий контейнер типа МКР-1,0С	7Н	5	Нет	19.03.2025
10	RFG160181-00022-01	1,002	1,000	ГОСТ 16018-2014	9424888066	25	M22	1	Мягкий контейнер типа МКР-1,0С	7Н	5	Нет	25.03.2025
11	RFG160181-00022-01	2,004	2,000	ГОСТ 16018-2014	9424888068	25	M22	1	Мягкий контейнер типа МКР-1,0С	7Н	5	Нет	25.03.2025
12	RFG160181-00022-01	2,004	2,000	ГОСТ 16018-2014	9424888080	25	M22	1	Мягкий контейнер типа МКР-1,0С	7Н	5	Нет	25.03.2025

№ п/п	Код изделия	Масса брутто, г	Масса нетто, г	Стандарт	Партия	Марка стали	Размер	Исполнение	Упаковка	Поле допуска	Класс прочности	Консервация	Дата изготовления
	Итого	17,034	17,000										
	Итого по сертификату	17,034	17,000										

Показатели качества - результаты испытаний

№ партии	Плавка	Пробная нагрузка	Твердость, НВ
9424888022	13443	Выдержал	150-154
9424888026	83104	Выдержал	156-157
9424888027	83104	Выдержал	150-157
9424888034	46183	Выдержал	150-155
9424888036	46183	Выдержал	148-152
9424888037	46183	Выдержал	149-152
9424888038	46183	Выдержал	150-155
9424888046	46183	Выдержал	152-156
9424888064	46183	Выдержал	149-150
9424888066	83104	Выдержал	149-154
9424888068	13443	Выдержал	151-155
9424888080	36070	Выдержал	148-150

Химический состав, %

Плавка	C, x100	Mn, x100	Si, x100	S, x1000	P, x1000	Cr, x100	Ni, x100	Cu, x100	As, x1000	N, x1000
13443	26	75	23	11	8	5	3	1	1	8
36070	26	23	23	6	4	3	1	1	1	8
46183	23	26	26	6	5	4	1	2	1	8
83104	26	26	23	11	8	5	3	1	1	8

КОПИЯ ВЕРНА

РУК. ПРОЕКТА
ЛИПАТОВ В.Е.



Утилизация изделий для железнодорожного пути производится в соответствии с требованиями действующего Российского законодательства как черный лом.

Уполномочен должностное лицо
№89 от 28.07.2016 г. Санкт-Петербург

Система менеджмента качества сертифицирована на соответствие требованиям МС ИСО 9001:2015. Указанная в сертификате качества продукция соответствует действующим в РФ стандартам и техническим условиям. При переписке по вопросам качества качества ссылаться на номер сертификата. При транспортировке и хранении не допускать воздействия влаги и агрессивной среды. Декларация о соответствии на гайки для клеммных и закладных болтов рельсовых скреплений железнодорожного пути ЕАЗС №RU Д-РУ. ЖТО2. В.00630/21 выдана 02.03.2021 по 18.02.2026. Продукция выпускается по чертежу №07-43-148. Маркировочный знак — Ч.

ОТК  Н.В. СТАНКО



Электронный документ проверен, дата и время проверки: 28.04.2025, 13:41
Судакене Нина Владимировна, Контролер мат.мет.полуп. 5 Р, 20003386.
Проверочный код: 0443235989

ЛИПИЯ ВЕРНА
РУК. ПРОЕКТА
ЛИПАТОВ В.Е.



Общество с ограниченной ответственностью «Ранд»

620149, г. Екатеринбург, ул. Зоологическая дом 9 офис 212

ИНН 6685018991 КПП 665801001 ОГРН 1126685026192

Тел./факс (343) 287-35-59, e-mail:randekb@gmail.com

р/с 40702810416090000397 в Уральский банк ОАО Сбербанка России

к/с 30101810500000000674 БИК 046577674

ПАСПОРТ ИЗДЕЛИЯ №1544

НАИМЕНОВАНИЕ ПРЕДПРИЯТИЯ-ИЗГОТОВИТЕЛЯ: ООО «РАНД»

ДАТА ВЫДАЧИ: 01.04.2025 г.

НАИМЕНОВАНИЕ ИЗДЕЛИЯ: Скоба для изолирующей втулки КБ (обл.)

ГРУЗОПОЛУЧАТЕЛЬ: АО «НТПК», 197374, Санкт-Петербург г, ул. Савушкина, дом 89, литер А, помещение 15-Н, кабинет 46

ДАТА ИЗГОТОВЛЕНИЯ: Март 2025

НОМЕР ПАРТИИ: 2403/1-4, 2503/1-4, 2603/1-4, 2703/1-4, 2803/1-4


МАРКА МАТЕРИАЛА: Сталь СтЗсп ГОСТ 380-2005

КОЛИЧЕСТВО: 294 000 шт.

МАССА: 20 000 кг

КОЛИЧЕСТВО УПАКОВОЧНЫХ МЕСТ: 20

ОТДЕЛ ТЕХНИЧЕСКОГО КОНТРОЛЯ:

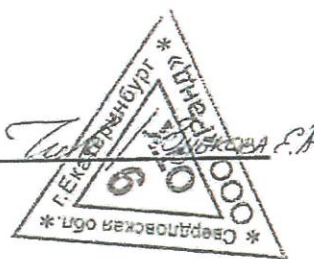

КОПИЯ ВЕРНА
РУК. ПРОЕКТА
Липатоз В. Е.

A handwritten signature in blue ink, likely belonging to V. E. Lipatov.



ПАСПОРТ КАЧЕСТВА 626361305


Клиент: Акционерное общество "Невский Торгово-Промышленный комплекс"
Адрес: 197374, Россия, г. Санкт-Петербург, ул. Савушкина, д. 89, Спецификация 0313870017 от 13.12.2024
лит. А, пом. 15-Н, каб. 46
Грузополучатель: Акционерное общество "Невский Торгово-Промышленный комплекс"
197374, Россия, г. Санкт-Петербург, ул. Савушкина, д. 89, Договор 2001/10120960/11 от 01.10.2018
лит. А, пом. 15-Н, каб. 46
Вид отправления: 08 Самовывоз
№ Трансп. средства: E988AP35RUS
№ Дов/Накл: 0000591096
Склад отгрузки: 2070 ГП ЧП ЦСОП
Дата: 25.04.2025
Всего по сертификату: 5
Грузомест: 5,010
Масса брутто, т: 5,010
Масса нетто, т: 5

РУК. ПРОЕКТА
ДИПАТОВ Б.Е.

Наименование продукции: Шайба ж/д двухвитковая

№ п/п	Код изделия	Масса брутто, т	Масса нетто, т	Стандарт, ТУ	Партия	Плавка	Марка стали	Размер	Упаковка	Коп. серв	Дата изготовления
1	RF6217970-00250-00	1,002	1,000	ГОСТ 21797-2014	2550580	731986	40С2	25,0	Мягкий контейнер типа МКР-1,0С	Нет	25.04.2025
2	RF6217970-00250-00	1,002	1,000	ГОСТ 21797-2014	2550553	732778	40С2	25,0	Мягкий контейнер типа МКР-1,0С	Нет	25.04.2025
3	RF6217970-00250-00	1,002	1,000	ГОСТ 21797-2014	2550575	732778	40С2	25,0	Мягкий контейнер типа МКР-1,0С	Нет	25.04.2025
4	RF6217970-00250-00	1,002	1,000	ГОСТ 21797-2014	2550576	732778	40С2	25,0	Мягкий контейнер типа МКР-1,0С	Нет	25.04.2025
5	RF6217970-00250-00	1,002	1,000	ГОСТ 21797-2014	2550581	732778	40С2	25,0	Мягкий контейнер типа МКР-1,0С	Нет	25.04.2025
Итого		5,010	5,000								

Показатели качества - результаты испытаний

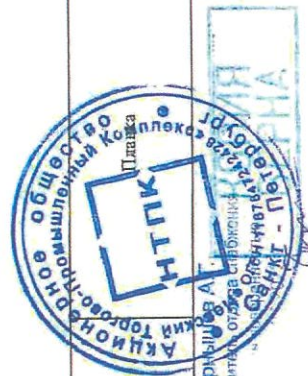

Длительный зажим (диап.)

Твердость HRC (диап.)

Партия	Шлака	Длительный зажим (диаг.)	Твердость HRC (диаг.)
2550580	731986	0,1 - 0,4	48,5 - 51,0
2550553	732778	0,1 - 0,4	44,3 - 48,0
2550575	732778	0,1 - 0,4	44,3 - 48,0
2550576	732778	0,1 - 0,6	49,2 - 50,0
2550581	732778	0,1 - 0,5	48,8 - 50,7

Химический состав


Плавка	C, %	Mn, %	Si, %	S, %	P, %	Cr, %	NI, %	Cu, %	Al, %
731986	0,42	0,67	0,61	0,004	0,008	0,05	0,01	0,02	0,001
732778	0,41	0,71	1,62	0,006	0,007	0,12	0,01	0,02	0,001

КОПИЯ ВЕРНА
РУК. ПРОЕКТА
ЛИПАТОВ В.Е.



Система менеджмента качества сертифицирована на соответствие требованиям ИСО 9001:2015. Указанная в сертификате качества продукция соответствует действующим в РФ стандартам и техническим условиям. При переписке по вопросам качества ссылаться на номер сертификата. При транспортировке и хранении не допускать воздействия влаги и агрессивной среды.

Сертификат соответствует требованиям для железнодорожного пути № ЕАЭС RU C-RU.ЖТ02.В.01123/22. Серия № 0347615 Срок действия с 01.03.2022 по 28.02.2027

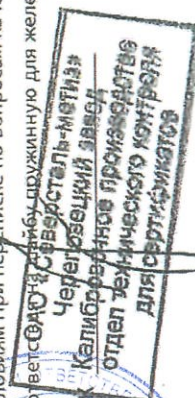

Электронный документ проверки, дата и время проверки: 25.04.2025, 13:59:34;
Немникова Марина Михайловна, Сортировщик-кладчик металла 3 разряда, 20027248.
Проверочный код: 0443116697

Закрытое акцiонное общество «Амкодор-Эластомер»

Республика Беларусь,
222750,

Минская

обл., Дзержинский район,
Фанипольский с/с, 22



КОПИЯ ВЕРНА
РУК. ПРОЕКТА
Дипатов В.Е.

СТП СМК АЭР-14

Паспорт качества

Прокладка симметричная ЦП-328

(наимен. дет.)

соответствует нормативно-технической документации.

ТУ ВУ 100124928.013-2016

Количество *1000* шт.

Дата: *25.11.24*

Инженер по качеству
ЗАО «Амкодор-Эластомер»

Работник ОТК:

В.Б. Тарабуев

(ФИО, подпись)



Закрытое акционерное общество «Амкодор-Эластомер»

Республика Беларусь,
222750,

Минская

обл., Дзержинский район,
Фанипольский с/с, 22



СТП СМК АЭР-14

Паспорт качества

Прокладка подбельсовая ЦП-143

(наимен. дет.)

соответствует нормативно-технической документации.

ТУ ВУ 100124928.013-2016

Количество

1000

шт.

Дата: *10.01.14*



Работник ОТК:

Инженер по качеству
ЗАО «Амкодор-Эластомер»

В.В. Гарабуева

(ФИО, подпись)



КОПИЯ ВЕРНА
РУК. ПРОЕКТА
Липатов В.Е.

ООО «Перспектива»

125493, г. Москва, вн. тер. г. муниципальный округ Головинский, ул. Смольная, д.2,
помещ. 12Н/5 e-mail : rosperspektiva@mail.ru тел: 8 (495) 643-02-68

ПАСПОРТ КАЧЕСТВА



НАИМЕНОВАНИЕ ИЗГОТОВИТЕЛЯ: ООО «Перспектива» г.Москва

УСЛОВНОЕ ОБОЗНАЧЕНИЕ: Втулка изолирующая ОП-142А,
ТУ 3185-024-55239716-2006,
код СКМТР 2291000005

НОМЕР ПАРТИИ ИЗДЕЛИЯ: 003/А

ДАТА ИЗГОТОВЛЕНИЯ: 06 января 2025 г.

НАИМЕНОВАНИЕ МАТЕРИАЛА: АЛЬФАМИД ПА СВ 30-4

КОЛИЧЕСТВО ИЗДЕЛИЙ В ПАРТИИ, ШТ.: 50000

МАССА НЕТТО РАСЧЕТНАЯ, КГ.: 1800

КОЛИЧЕСТВО УПАКОВАННЫХ МЕСТ, ШТ.: 50

ПОДТВЕРЖДЕНИЕ СООТВЕТСТВИЯ ИЗДЕЛИЙ ТРЕБОВАНИЯМ
ТУ 3185-024-55239716-2006: СООТВЕТСТВУЕТ

СЕРТИФИКАТ СООТВЕТСТВИЯ РС ФЖТ № РС ФЖТ № ССЖТ RU.ЖТ02.Г.01518

Срок действия до 13 января 2028 г.

Выдан на: 50 000 шт.



Начальник ОТК (Шемарова И.В.)

ДАТА ВЫДАЧИ: 07 января 2025 г.



Общество с ограниченной ответственностью «Ранд»

(ООО «Ранд»)

620149, г. Екатеринбург, ул. Зоологическая дом 9 офис 212

ИНН 6685018991 КПП 665801001 ОГРН 1126685026192

Тел./факс (343) 287-35-59, e-mail:randekb@gmail.com

р/с 40702810416090000397 в Уральский банк ОАО Сбербанк России к/с 30101810500000000674 БИК 046577674



Сертификат соответствия
№ ЕАЭС RU С RU.ЖТ02.В.01803/24
Серия RU №0497089
Срок действия с «15» января 2024 г.
по «14» января 2029 г.

ПАСПОРТ

№1661 от «28» августа 2025 г.

Наименование продукции	Клемма ПК
Дата изготовления	Август 2025 г.
Материал	Сталь Ст4сп

Номера партий	Масса нетто, кг	Масса брутто, кг	Количество упаковочных мест
1208/3, 1308/1-2, 1408/1-5, 1508/1-4, 1808/1-7, 1908/1	20 000	20 020	20

Продукция прошла полный цикл изготовления и испытаний на соответствие требованиям ГОСТ 22343-2014 и по результатам приёмочного контроля признана годной для использования по назначению.

Грузополучатель: АО «НТПК», 197374, Санкт-Петербург г, ул. Савушкина, дом 89, литер А, помещение 15-Н, кабинет 46

Гарантийный срок эксплуатации: 6 лет с момента укладки в путь.

Назначенный ресурс: в прямых и кривых участках пути радиусом более 650 м – не менее 2500 млн т брутто пропущенного груза; в кривых участках пути радиусом от 650 м до 350 м – не менее 1500 млн т брутто пропущенного груза; в кривых участках пути радиусом 350 м и менее – не менее 1000 млн т брутто пропущенного груза.

Клеммы ПК не ремонтопригодны.

Клеммы ПК не являются опасными для окружающей среды.

Утилизация: по истечении назначенного срока службы клеммы утилизируются потребителем путем использования в качестве шихты при переплавке металлолома.

Условия транспортирования и хранения – по группе 8 ГОСТ 15150-69.

В связи с технической невозможностью нанесения маркировки непосредственно на клемму, то в соответствии с требованиями пункта 5.2 ГОСТ 22343-2014 маркировка с указанием условного обозначения предприятия изготовителя, месяца и года изготовления, массы партии в тоннах, номера партии, клейма технического контроля наносится на ярлыки из пластика, навешиваемые на две клеммы партии.


В связи с технической невозможностью нанесения единого знака обращения продукции на рынке государств-членов ЕАЭС непосредственно на продукцию, единый знак обращения продукции наносится в настоящем паспорте печатным способом.

Информация по монтажу и эксплуатации клемм ПК приведена в «Инструкции по монтажу и эксплуатации» утвержденной распоряжением ОАО «РЖД» от 14.09.2016 №2288р.

Начальник ОТК



Мельников

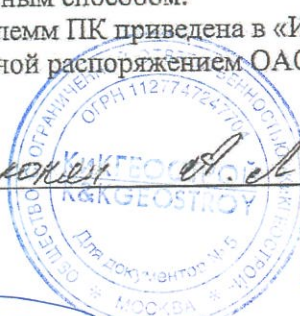

№ RU C-RU.ПБ58.В.00737/22



ОГРН: 1077847618287. ИНН: 7816424590. Телефон: +78123803399. Электронная почта: russia.info@tikkurila.com

Адрес места осуществления деятельности по изготовлению продукции: 195112, РОССИЯ, город Санкт-Петербург, Уткин проспект, дом 15, литера Н. ОГРН: 1077847618287. ИНН: 7816424590 Телефон: +78123803399. Электронная почта: russia.info@tikkurila.com

Орган по сертификации Общество с ограниченной ответственностью "Альфа "Пожарная Безопасность". ОГРН: 1107154016166. ИНН: 7114501589. Место нахождения (адрес юридического лица): 105066, Россия, город Москва, улица Нижняя Красносельская, дом 35, строение 64, комната 22, этаж 3. Адрес места осуществления деятельности: 301668, РОССИЯ, Тульская область, Новомосковский район, город Новомосковск, улица Орджоникидзе, дом 8, пристройка к цеху №3 (Лит. П), эт. 2, комн. №№1,2,4,11. Телефон: +74874655953, +74952801686. Адрес электронной почты: info@alfapb.ru. Аттестат аккредитации № ТРПБ.RU.ПБ58, дата внесения в реестр сведений об аккредитованном лице 15.12.2015 года.

код ТН ВЭД ЕАЭС 3208 10 900 0

Технический регламент о требованиях пожарной безопасности (Федеральный Закон № 123-ФЗ от 22 июля 2008 г.).

Протоколы сертификационных испытаний № 274-С/ТР-22 от 24.02.2022 г., № 275-С/ТР-22 от 24.02.2022 г., № 276-С/ТР-22 от 24.02.2022 г. от Испытательная лаборатория Общества с ограниченной ответственностью "Альфа" "Пожарная Безопасность" № ТРПБ.RU.ИН41 от 09.02.2016 г. Акт о результатах анализа состояния производства № 782-АСП/21 от 15.12.2021 г. ОС ООО "Альфа" "Пожарная Безопасность" № ТРПБ.RU.ПБ58, дата внесения в реестр 15.12.2015 г. Федеральной службой по аккредитации. Схема сертификации 4с. Иные сведения о документах, представленных заявителем в качестве доказательства соответствия продукции требованиям технического регламента, приведены в Приложении №1 на 1 листе.

Сведения о национальных стандартах (сводах правил), применяемых на добросовестной основе для соблюдения требований технического регламента приведены Приложении №1 на 1 листе, Приложении №2 на 2 листе.

с 25.02.2022 по 24.02.2027

ПОДУНЬСЬ

Эксперт-аудитор
(эксперты-аудиторы)

(подпись)

Коншин Александр Александрович
(фамилия, имя, отчество)

КОПИЯ ВЕРНА
РУК. ПРОЕКТА
ЛИПАТОВ В. Е.



ПРИЛОЖЕНИЕ №1

К СЕРТИФИКАТУ СООТВЕТСТВИЯ № RU C-RU.ПБ58.В.00737/22

(ОБЯЗАТЕЛЬНАЯ СЕРТИФИКАЦИЯ)

Документы, представленные заявителем в качестве доказательства соответствия продукции требованиям технического регламента:

Технические условия ТУ 20.30.12-114-23072864-2021 «Органорастворимые лакокрасочные материалы» от 09.11.2021г.

Сведения о национальных стандартах (сводах правил), применяемых на добровольной основе для соблюдения требований технического регламента

Наименование, типы, марки, модели однородной продукции, составные части изделия или комплекса	Обозначение и Наименование национального стандарта или свода правил	Подтверждаемые требования национального стандарта или свода правил
Покрытие на основе органорастворимого лакокрасочного материала торговой марки «ТЕКС» марки «Грунт-эмаль по ржавчине 3-в-1 РЖАВОСТОП», нанесенного на негорючую основу с расходом, установленным изготовителем (без учета технологических потерь) 10 м²/кг на один слой, изготавливаемых в соответствии с ТУ 20.30.12-114-23072864-2021.		Класс пожарной опасности строительных материалов: КМ2
	ГОСТ 30244-94 Межгосударственный стандарт "Материалы строительные. Методы испытаний на горючесть"	Группа горючести – Г1 (слабогорючие)
	ГОСТ 30402-96 Межгосударственный стандарт "Материалы строительные. Метод испытаний на воспламеняемость"	Группа воспламеняемости – В2 (умеренновоспламеняемые)
	ГОСТ 12.1.044-89, пункт 4.18 Межгосударственный стандарт "Система стандартов безопасности труда. Пожаровзрывоопасность веществ и материалов. Номенклатура показателей и методы их определения"	Группа дымообразования – Д2 (с умеренной дымообразующей способностью)
	ГОСТ 12.1.044-89, пункт 4.20 Межгосударственный стандарт "Система стандартов безопасности труда. Пожаровзрывоопасность веществ и материалов. Номенклатура показателей и методы их определения"	Группа токсичности – Т2 (умеренноопасные)

М.П. Руководитель
(заместитель руководителя) органа по сертификации

Эксперт-аудитор
(эксперты-аудиторы)

(подпись)

(подпись)

Подсезалов Денис Сергеевич
(фамилия, имя, отчество)

Коншин Александр Александрович
(фамилия, имя, отчество)

КОПИЯ ВЕРНА
РУК. ПРОЕКТА
Липатов В.Е.

Лист 1

ПРИЛОЖЕНИЕ №2

К СЕРТИФИКАТУ СООТВЕТСТВИЯ № RU C-RU.ПБ58.В.00737/22

(ОБЯЗАТЕЛЬНАЯ СЕРТИФИКАЦИЯ)

Сведения о национальных стандартах (сводах правил), применяемых на добровольной основе для соблюдения требований технического регламента

Наименование, типы, марки, модели однородной продукции, составные части изделия или комплекса	Обозначение и Наименование национального стандарта или свода правил	Подтверждаемые требования национального стандарта или свода правил
Покрытие на основе органорастворимого лакокрасочного материала торговой марки «ТЕКС» марки «Эмаль алкидная ПФ-115 ДЛЯ МЕТАЛЛА И ДЕРЕВА», нанесенного на негорючую основу с расходом, установленным изготовителем (без учета технологических потерь) 7 м ² /кг на один слой, изготавливаемых в соответствии с ТУ 20.30.12-114-23072864-2021.	ГОСТ 30244-94 Межгосударственный стандарт "Материалы строительные. Методы испытаний на горючесть"	Класс пожарной опасности строительных материалов: КМ?
	ГОСТ 30402-96 Межгосударственный стандарт "Материалы строительные. Метод испытаний на воспламеняемость"	Группа горючести – Г1 (слабогорючие)
	ГОСТ 12.1.044-89, пункт 4.18 Межгосударственный стандарт "Система стандартов безопасности труда. Пожаровзрывоопасность веществ и материалов. Номенклатура показателей и методы их определения"	Группа воспламеняемости – В2 (умеренновоспламеняемые)
	ГОСТ 12.1.044-89, пункт 4.20 Межгосударственный стандарт "Система стандартов безопасности труда. Пожаровзрывоопасность веществ и материалов. Номенклатура показателей и методы их определения"	Группа дымообразования – Д2 (с умеренной дымообразующей способностью)
Покрытие на основе органорастворимого лакокрасочного материала торговой марки «ТЕКС» марки «Эмаль ПФ-115 Фазенда УНИВЕРСАЛЬНАЯ», нанесенного на негорючую основу с расходом, установленным изготовителем (без учета технологических потерь) 6 м ² /кг на один слой, изготавливаемых в соответствии с ТУ 20.30.12-114-23072864-2021.		Класс пожарной опасности строительных материалов: КМ2
	ГОСТ 30244-94 Межгосударственный стандарт "Материалы строительные. Методы испытаний на горючесть"	Группа горючести – Г1 (слабогорючие)
	ГОСТ 30402-96 Межгосударственный стандарт "Материалы строительные. Метод испытаний на воспламеняемость"	Группа воспламеняемости – В2 (умеренновоспламеняемые)
	ГОСТ 12.1.044-89, пункт 4.18 Межгосударственный стандарт "Система стандартов безопасности труда. Пожаровзрывоопасность веществ и материалов. Номенклатура показателей и методы их определения"	Группа дымообразования – Д2 (с умеренной дымообразующей способностью)
	ГОСТ 12.1.044-89, пункт 4.20 Межгосударственный стандарт "Система стандартов безопасности труда. Пожаровзрывоопасность веществ и материалов. Номенклатура показателей и методы их определения"	Группа токсичности – Т2 (умеренноопасные)

М.П. Руководитель
(заместитель руководителя) органа по сертификации

Эксперт-аудитор
(эксперты-аудиторы)

Подсезалов Денис Сергеевич
(фамилия, имя, отчество)

Коншин Александр Александрович
(фамилия, имя, отчество)

КОПИЯ ВЕРНА
РУК. ПРОЕКТА
ЛИПАТОВ В.Е.

Объект капитального строительства «Модернизация железнодорожного пути и стрелочных переводов» на территории АО «Коломенский завод», расположенных по адресу Московская область, г. Коломна, ул. Партизан, д. 42
(наименование объекта капитального строительства в соответствии с проектной документацией, почтовый или строительный адрес объекта капитального строительства)

Застройщик

АО "Коломенский Завод", 140408, Россия, Московская область, г. Коломна, ул. Партизан, Д.42.

(полное и (или) сокращенное наименование, ОГРН, ИНН, место нахождения юридического лица, телефон факс:

ИНН 5022013517; ОГРН 1025002737242; тел. + 7(496) 613-89-85; факс +7(496) 613-80-66

наименование, ОГРН, ИНН саморегулируемой организации, членом которой является указанное юридическое лицо (за исключением случаев, когда членство в саморегулируемых организациях в области инженерных изысканий, архитектурно-строительного проектирования, строительства, реконструкции, капитального ремонта объектов капитального строительства не требуется):

Технический заказчик

ООО "Проминжиниринг", 107140, г. Москва, Русаковская ул. дом 13, помещение ХХ-4, ОГРН 1147748139406,

(полное и (или) сокращенное наименование, ОГРН, ИНН, место нахождения юридического лица, телефон факс:

ИНН 7734001650; тел. + 7(495) 909-93-48, Ассоциация строителей "Саморегулируемая организация

"Строительные допуски", № СРО-С-187-26012010 от 11.03.2025 г., ИНН 7714322214, ОГРН 1097799011045

наименование, ОГРН, ИНН саморегулируемой организации, членом которой является указанное юридическое лицо (за исключением случаев, когда членство в саморегулируемых организациях в области инженерных изысканий, архитектурно-строительного проектирования, строительства, реконструкции, капитального ремонта объектов капитального строительства не требуется):

Лицо, осуществляющее строительство, реконструкцию, капитальный ремонт

ООО «КиКГЕОСТРОЙ», ОГРН 1127747247704, ИНН 7709918820, 109004, Г. МОСКВА, УЛ. ЗЕМЛЯНОЙ ВАЛ, Д.65, КВ.59

(полное и (или) сокращенное наименование, ОГРН, ИНН, место нахождения юридического лица, телефон факс:

тел. +7 (495) 915-24-71, член саморегулируемой ассоциации СРО «МАС» регистрационный номер СРО-С-148-24122009

наименование, ОГРН, ИНН саморегулируемой организации, членом которой является указанное юридическое лицо (за исключением случаев, когда членство в саморегулируемых организациях в области инженерных изысканий, архитектурно-строительного проектирования, строительства, реконструкции, капитального ремонта объектов капитального строительства не требуется):

Лицо, осуществляющее подготовку проектной документации

Лицо, осуществляющее подготовку проектной документации: ООО «КиКГЕОСТРОЙ», ОГРН 1127747247704, ИНН 7709918820, 109004, г.Москва, ул. Земляной Вал, д.65, кв.59, тел. + 7 (495) 915-24-71, член саморегулируемой ассоциации СРО «Объединение проектировщиков «УниверсалПроект», регистрационный номер СРО-П-179-12122012

(полное и (или) сокращенное наименование, ОГРН, ИНН, место нахождения юридического лица, телефон факс:

наименование, ОГРН, ИНН саморегулируемой организации, членом которой является указанное юридическое лицо (за исключением случаев, когда членство в саморегулируемых организациях в области инженерных изысканий, архитектурно-строительного проектирования, строительства, реконструкции, капитального ремонта объектов капитального строительства не требуется):

Лицо, осуществляющее строительство, выполнившее работы, подлежащие освидетельствованию:

ООО «ШЕЛПРОКК», ОГРН 1237700462427, ИНН 9726048866, 117535, Г.МОСКВА, МУНИЦИПАЛЬНЫЙ ОКРУГ ЧЕРТАНОВО ЮЖНОЕ, ПРОЕЗД 3-Й ДОРОЖНЫЙ, Д. 6, К. 2, член саморегулируемой ассоциации «Архитектурное наследие», регистрационный номер СРО-С-230-07092010

ООО «ЭлектроЭнергетика», ОГРН 1175074004698, ИНН 5037011400, 142281, Московская обл., г. Протвино, Кременковское ш., д. 5, член саморегулируемой ассоциации «Объединение Специализированных Организаций Профессиональные Строители», регистрационный номер СРО-С-219-21042010

(фамилия, имя, отчество, адрес места жительства, ОГРНИП, ИНН индивидуального предпринимателя, наименование, ОГРН, ИНН, место нахождения юридического лица, телефон факс, наименование, ОГРН, ИНН саморегулируемой организации, членом которой является)

АКТ

освидетельствования скрытых работ

№ КЗ-МЖД-КИК-РД-25-10

28 ноября 2025 г.

(дата составления акта)

Представитель застройщика, технического заказчика, лица, ответственного за эксплуатацию здания, сооружения, или регионального оператора по вопросам строительного контроля

Ведущий специалист ОнС Козлова С.В.

Ведущий специалист ОнС Прибылов М.С.

(должность (при наличии), фамилия, инициалы, идентификационный номер в национальном реестре специалистов в области строительства (за исключением случаев, когда членство в саморегулируемых организациях в области строительства, реконструкции, капитального ремонта объектов капитального строительства не требуется), реквизиты распорядительного документа, подтверждающего полномочия, с указанием полного и (или) сокращенного наименования, ОГРН, ИНН, места нахождения юридического лица (в случае осуществления строительного контроля на основании договора с застройщиком или техническим заказчиком)

Представитель застройщика, технического заказчика, лица, ответственного за эксплуатацию здания, сооружения, или регионального оператора по вопросам строительного контроля

Ведущий инженер строительного контроля ООО "Проминжиниринг" Дураев В.Ю., приказ № 53 от 23.06.2025 г.

(должность (при наличии), фамилия, инициалы, идентификационный номер в национальном реестре специалистов в области строительства (за исключением случаев, когда членство в саморегулируемых организациях в области строительства, реконструкции, капитального ремонта объектов капитального строительства не требуется), реквизиты распорядительного документа, подтверждающего полномочия, с указанием полного и (или) сокращенного наименования, ОГРН, ИНН, места нахождения юридического лица (в случае осуществления строительного контроля на основании договора с застройщиком или техническим заказчиком)

Представитель лица, осуществляющего строительство, реконструкцию, капитальный ремонт

Руководитель проекта ООО «КиКГЕОСТРОЙ» Липатов В. Е. приказ № 1-КЗ-ЖД от 08.09.2025г.

(должность (при наличии), фамилия, инициалы, реквизиты распорядительного документа, подтверждающего полномочия)

Представитель лица, осуществляющего строительство, реконструкцию, капитальный ремонт, по вопросам строительного контроля

Генеральный директор ООО «КиКГЕОСТРОЙ» Кесслер Ю.Ф., приказ №5-КЗ-ЖД от 08.09.2025г., идентификационный номер НОСТРОИ С-77-118776

(должность (при наличии), фамилия, инициалы, идентификационный номер в национальном реестре специалистов в области строительства (за исключением случаев, когда членство в саморегулируемых организациях в области строительства, реконструкции, капитального ремонта объектов капитального строительства не требуется), реквизиты распорядительного документа, подтверждающего полномочия)

Представитель лица, осуществляющего подготовку проектной документации (в случае привлечения застройщиком лица, осуществляющего подготовку проектной документации, для проверки соответствия выполняемых работ проектной документации согласно части 2 статьи 53 Градостроительного кодекса Российской Федерации)

Руководитель проекта ООО «КиКГЕОСТРОЙ» Липатов В. Е. приказ № 1-КЗ-ЖД от 08.09.2025г.

(должность (при наличии), фамилия, инициалы, реквизиты распорядительного документа, подтверждающего полномочия, с указанием полного и (или) сокращенного наименования, ОГРН, ИНН, места нахождения юридического лица (в случае осуществления авторского надзора лицом, не являющимся разработчиком проектной документации), полное и (или) сокращенное наименование, ОГРН, ИНН саморегулируемой организации, членом которой является указанное юридическое лицо, индивидуальный предприниматель (за исключением случаев, когда членство в саморегулируемых организациях в области инженерных изысканий, архитектурно-строительного проектирования, строительства, реконструкции, капитального ремонта объектов капитального строительства не требуется)

Представитель лица, выполнившего работы, подлежащие освидетельствованию (в случае выполнения работ по договорам о строительстве, реконструкции, капитальном ремонте объектов капитального строительства, заключенным с иными лицами)

1. Старший прораб ООО «ШЕЛПРОКК» Шинкарев М.В., приказ №11 от 08.09.2025г.

2. Заместитель главного инженера ООО «ЭлектроЭнергетика» Аверкин А.В., приказ № 01/10 от 29.10.2025г.

(должность (при наличии), фамилия, инициалы, реквизиты распорядительного документа, подтверждающего полномочия, с указанием полного и (или) сокращенного наименования, ОГРН, ИНН, места нахождения юридического лица, фамилия, инициалы, отчества (последнее - при наличии), адреса места жительства, ОГРНИП, ИНН индивидуального предпринимателя)

произвели осмотр работ, выполненных: ООО "ШЕЛПРОКК", ООО "ЭлектроЭнергетика"

(наименование лица, выполнившего работы, подлежащие освидетельствованию)

и составили настоящий акт о нижеследующем:

1. К освидетельствованию предъявлены следующие работы:

Балластировка, выправка и рихтовка стрелочного перевода №10 и прилегающих жд путей

(наименование скрытых работ)

2. Работы выполнены по проектной документации

КЗ-МЖД-КИК-РД-25 «Модернизация железнодорожного пути и стрелочных переводов» на территории АО «Коломенский завод», расположенного по адресу: Московская область, г. Коломна, ул. Партизан 42, Ведомость объемов работ Приложение №2 к Договору №5-КЗ

(номер, другие реквизиты чертежа, наименование проектной и (или) рабочей документации, сведения о лицах, осуществляющих подготовку раздела проектной и (или) рабочей документации)

3. При выполнении работ применены

Щебень 20-40мм паспорт №71 от 05.02.2025г.

Протокол испытания №52п от 27.01.2025г.

(Наименование строительных материалов (изделий), реквизиты сертификатов и (или) других документов, подтверждающих их качество и безопасность, в случае если необходимо указывать более 5 документов, указывается ссылка на их реестр, который является неотъемлемой частью акта)

4. Предъявлены документы, подтверждающие соответствие работ предъявляемым к ним требованиям:

Исполнительная схема №10. Балластировка, выправка и рихтовка стрелочного перевода №10 и прилегающих жд путей- 1 лист.

(Исполнительные схемы и чертежи, результаты экспертиз, обследований, лабораторных и иных испытаний выполненных работ, проведенных в процессе строительного контроля)

5. Даты:

начала работ

26 ноября 2025г.

окончания работ

28 ноября 2025г.

6. Работы выполнены в соответствии с документами:

КЗ-МЖД-КИК-РД-25 «Модернизация железнодорожного пути и стрелочных переводов» на территории АО «Коломенский завод», расположенного по адресу: Московская область,

г. Коломна, ул. Партизан 42, Ведомость объемов работ Приложение №2 к Договору №5-КЗ, СП 37.13330.2012 «Промышленный транспорт», СП 119.13330.2017 «Железные дороги колеи 1520 мм», СП 238.1326000.2015 «Железнодорожный путь»

(наименования и структурные единицы технических регламентов, иных нормативных правовых актов, разделы проектной и (или) рабочей документации)

7. Разрешается производство последующих работ:

Передача в эксплуатацию

(наименование работ, строительных конструкций, участков сетей инженерно-технического обеспечения)

Дополнительные сведения

Акт составлен в

4-х

экземплярах (в случае заполнения акта на бумажном носителе).

Приложения :

Документы, указанные в пунктах 3 и 4 настоящего акта.

(исполнительные схемы и чертежи, результаты экспертиз, обследований, лабораторных и иных испытаний)

Представитель застройщика, технического заказчика, лица, ответственного за эксплуатацию здания, сооружения,

или регионального оператора по вопросам строительного контроля

Ведущий специалист ОпС Козлова С.В.

Ведущий специалист ОпС Прибылов М.С.

(фамилия, инициалы)

(подпись)

Представитель застройщика, технического заказчика, лица, ответственного за эксплуатацию здания, сооружения,

или регионального оператора по вопросам строительного контроля

Ведущий инженер строительного контроля ООО "Проминжиниринг" Дураев В.Ю.

(фамилия, инициалы)

(подпись)

Представитель лица, осуществляющего строительство, реконструкцию, капитальный ремонт

Руководитель проекта ООО «КиКГЕОСТРОЙ» Липатов В. Е.

(фамилия, инициалы)

(подпись)

Представитель лица, осуществляющего строительство, реконструкцию, капитальный ремонт, по вопросам

строительного контроля

Генеральный директор ООО «КиКГЕОСТРОЙ» Кесслер Ю.Ф.

(фамилия, инициалы)

(подпись)

Представитель лица, осуществляющего подготовку проектной документации (в случае осуществления авторского надзора)

Руководитель проекта ООО «КиКГЕОСТРОЙ» Липатов В. Е.

(фамилия, инициалы)

(подпись)


Представитель лица, выполнившего работы, подлежащие освидетельствованию (в случае выполнения работ по договорам о строительстве, реконструкции, капитальном ремонте объектов капитального строительства, заключенным с иными лицами)

1. Старший прораб ООО «ШЕЛПРОКК» Шинкарев М.В.

2. Заместитель главного инженера ООО «ЭлектроЭнергетика» Аверкин А.В.

(фамилия, инициалы)

(подпись)

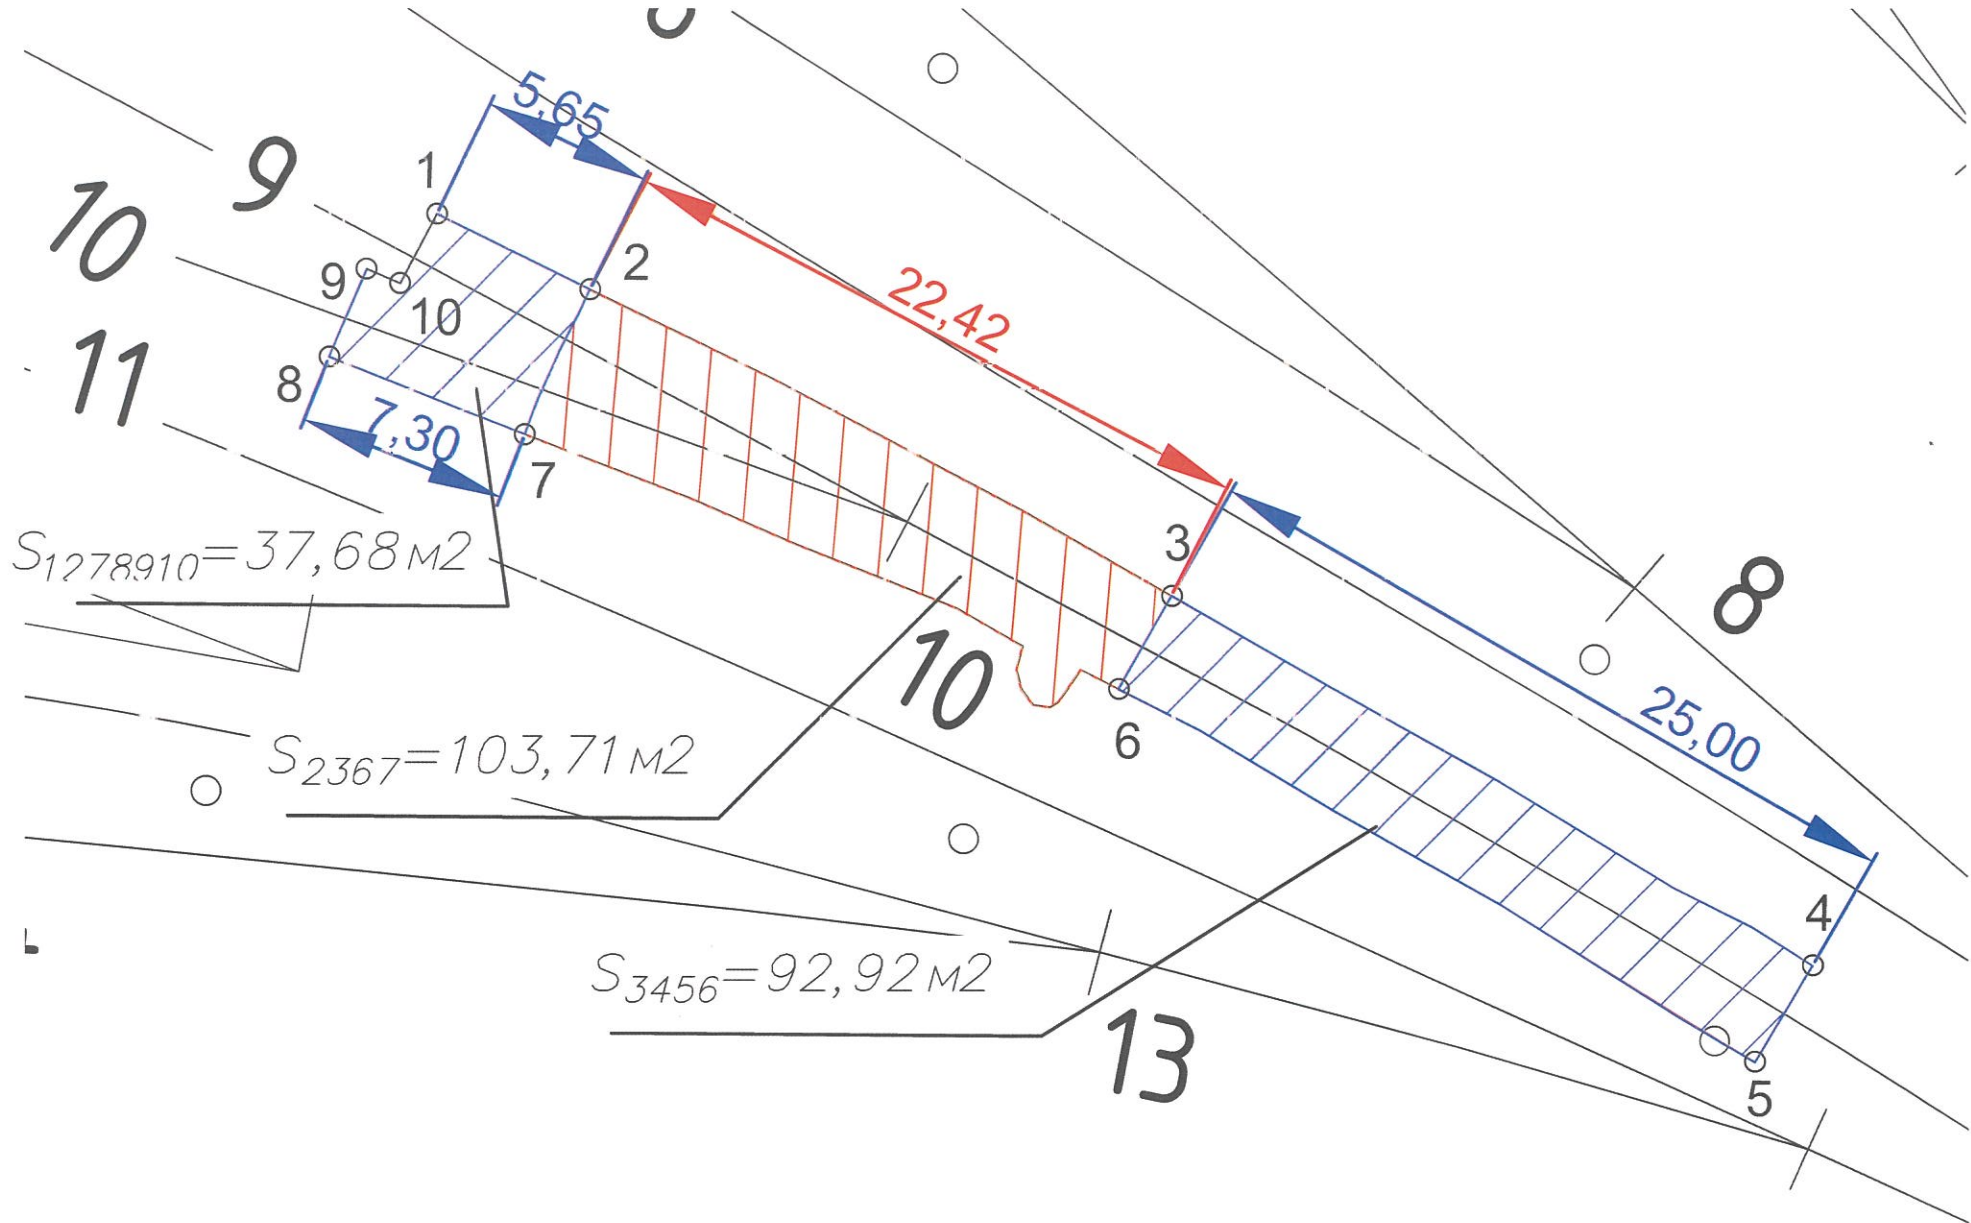

1. Балластировка стрелочного перевода №10
Площадь балластировка $S=103,71\text{м}^2$
Высота заполнения шпальных ящиков $a=0,18\text{м}$
Объем комплекта брусьев для стрелочного перевода эяурой 1/7 $B=6,79\text{м}^3$
Объем щебня для балластировки стрелочного перевода №10
 $V_{сп}=S*a-B=103,71*0,18-6,79=11,88\text{м}^3$
2. Выправка стрелочного перевода №10
Объем щебня для выправки составляет 20% от объема щебня, используемого для балластировки.
Общий объем щебня для выправки $V_B=V_{сп}*0,20=2,38\text{м}^3$
Общий объем щебня (балластировка+выправка)
 $V=V_{сп}+V_B=11,88+2,38=14,26\text{м}^3$
3. Рихтовка стрелочного перевода №6
Длина рихтовки 22,42м
4. Балластировка прилежащих жд путей
Площадь балластировка $S=37,68+92,92=130,60\text{м}^2$
Высота заполнения шпальных ящиков $a=0,15\text{м}$
Объем 61 шпал $V_{шп}=61*0,15*0,30*2,70=7,41\text{м}^3$
Объем щебня для балластировки прилежащих жд путей
 $V_{сп}=S*a-V_{шп}=130,60*0,15-7,41=12,18\text{м}^3$
5. Выправка прилежащих жд путей
Объем щебня для выправки составляет 20% от объема щебня, используемого для балластировки.
Общий объем щебня для выправки $V_B=V_{сп}*0,20=2,44\text{м}^3$
Общий объем щебня (балластировка+выправка)
 $V=V_{сп}+V_B=12,18+2,44=14,62\text{м}^3$
6. Рихтовка прилежащих жд путей
Длина рихтовки $25,00+5,65+7,30=37,95\text{м}$

Согласовано

Взам. инв. №

Подп. и дата

Инв. № подл.

Условные обозначения:

— граница работ

Примечание:

1. Измерения выполнялись тахеометром Sokkia CX105 №GS0496; Свидетельство о поверке: СИ №С-ЕВЕ/25-06-2025/442628234; действительно до 24.06.2026г;
2. Линейные размеры даны в метрах;

						КЗ-МЖД-КИК-РД-25			
						«Модернизация железнодорожного пути и стрелочных переводов» на территории АО «Коломенский завод», расположенного по адресу: Московская область, г. Коломна, ул. Партизан 42			
Изм.	Кол.	Лист	№ док.	Подпись	Дата	Ремонт и обустройство СП10 и прилежащих жд путей	Стадия	Лист	Листов
Рисов. проекта		Липатов В.И.			28.11		ИД	1	1
Старший прораб		Шинкарев М.В.			28.11				
Зам. глав. инж.		Аверкин А.В.			28.11				
						Исполнительная схема №10 Балластировка, выправка и рихтовка стрелочного перевода №10 и прилежащих жд путей	ООО "ЭлектроЭнергетика"		



РОССИЙСКАЯ ФЕДЕРАЦИЯ

Акционерное общество
«ПАВЛОВСК НЕРУД»

396446 Воронежская обл., Павловский
р-он, с. Елизаветовка

№ РОСС RU.C-RU.04УЛС0.В00171\23
срок действия с 14.02.2023 г. по 13.02.2026 г.

1 МК
25 м

ПАСПОРТ ПРОДУКЦИИ № 71

Выдан «05» февраля 2025 год

- Щебень из плотных горных пород (гранитов) фракции свыше 20 до 40 мм
- ГОСТ 8267-93 *Щебень гранитный фракции 20-40 мм*
- общество «Павловск Неруд»*

4. Дата отгрузки «05» 02 2025 г. кол-во 1494-800 ТОНН
5. № партии 228285 № накладной 11 228285

6. Результаты лабораторных испытаний:

6.1 Зерновой состав:

Диаметр отверстий контрольных сит, мм	d наим.	0,5 (d наим. + D наиб.)	D наиб.	1,25 D наиб.
	20	30	40	50
Полные остатки на ситах, % по массе	93,5	59,0	9,7	0,0

6.2 Содержание:

6.2.1 зёрен пластинчатой и игольчатой формы	24,1	3 группа	%
6.2.2 пылевидных илистых и глинистых частиц	0,60	в том числе глины в комках	0,0 %
6.2.3 зёрен слабых пород	0,0		%
6.2.4 вредных компонентов:	см. приложение		
6.3 Марка щебня по дробимости	1400		
6.4 Марка щебня по истираемости	И1		
6.5 Марка щебня по морозостойкости	F300		
6.6 Насыпная плотность для перевода количества материала из ед. массы в объёмные	1,36т/м ³		
6.7 Удельная эффективная активность радионуклидов (А эфф.)	229,58		Бк/кг
Первый класс использования (протокол № 52п от 27.01.2025г)			
ФБУЗ «Центр гигиены и эпидемиологии в Воронежской области»			
6.8 Устойчивость структуры щебня против распада	0,27		%

6.2.2 Содержание:
Заключение: Щебень фракции от 20 до 40 мм соответствует требованию ГОСТ 8267-93

Мастер контрольный ОТК

Алпеева Е.А.

КОПИЯ ВЕРНА
РУК. ПРОЕКТА
ЛИПАТОВ В.Е.



2016.

Таблица 1

Наименование вредных компонентов и примесей	Требования ГОСТ 8267-93 приложение А	Фактические показатели
Аморфные разновидности диоксида кремния, растворимые в щелочах	Не более 50 ммоль/л	5,75 ммоль/л
Сульфаты и сульфиды в пересчёте на SO ₃	1,5% по массе	< 0,10 % по массе
Пирит	4 % по массе	< 0,02 % по массе
Породообразующие слюды и гидрослюды	15 % по объёму силикатов	3,25 %
Галоидные соединения	0,1 % по массе в пересчёте на ион хлора	0,03 %
Свободные волокна асбеста	0,25 % по массе	0,0% по массе
Уголь и древесные остатки	1% по массе	0,0% по массе
Оксиды и гидроксиды железа (магнетит, гетит, гематит и др.)	10 % по объёму каждого или их суммы не более 15 %	0,05 %

Контрольный мастер ОТК _____

Алпеева Е.А.

КОПИЯ ВЕРНА
РУК. ПРОЕКТА
Липатов В.Е.



ФЕДЕРАЛЬНАЯ СЛУЖБА ПО НАДЗОРУ В СФЕРЕ ЗАЩИТЫ
ПРАВ ПОТРЕБИТЕЛЕЙ И БЛАГОПОЛУЧИЯ ЧЕЛОВЕКА
ФЕДЕРАЛЬНОЕ БЮДЖЕТНОЕ УЧРЕЖДЕНИЕ ЗДРАВООХРАНЕНИЯ
«ЦЕНТР ГИГИЕНЫ И ЭПИДЕМИОЛОГИИ В ВОРОНЕЖСКОЙ ОБЛАСТИ»
ФИЛИАЛ ФЕДЕРАЛЬНОГО БЮДЖЕТНОГО УЧРЕЖДЕНИЯ ЗДРАВООХРАНЕНИЯ
«ЦЕНТР ГИГИЕНЫ И ЭПИДЕМИОЛОГИИ В ВОРОНЕЖСКОЙ ОБЛАСТИ» В ПАВЛОВСКОМ,
БОГУЧАРСКОМ, ВЕРХНЕМАМОНСКОМ РАЙОНАХ
ИСПЫТАТЕЛЬНАЯ ЛАБОРАТОРИЯ

Юридический адрес и место осуществления деятельности ИЛ: 396422, Воронежская область, Павловский район, г. Павловск, ул. К.Готвальда, 12
Телефон/факс: 2-53-93, 2-57-64, 2-44-93
e-mail: pylses@mail.ru
ОКПО 01661844
ОГРН 1053600128889,
ИНН 3663049241
КПП 362002001

Уникальный номер записи об аккредитации в реестре аккредитованных лиц: РОСС RU.0001.510199



УТВЕРЖДАЮ:
Д.А. Рыбалко

Дата утверждения: 27.01.2025


ПРОТОКОЛ ИСПЫТАНИЙ
№52п от 27 января 2025г.

1. Наименование заказчика: АО «Павловск Неруд»
2. Адрес заказчика (юридический/фактический): Россия, Воронежская область, Павловский район, с. Елизаветовка
3. Наименование и описание объекта (образца) испытаний, дата изготовления (для продукции): щебень гранитный ГОСТ 8267-93; упаковка: ЦЭТ пакет; вес (объем) пробы для испытаний: 1 кг; партия 3300000 кг, дата выработки 19.01.2025 г.
4. Изготовитель (фирма, предприятие, организация): АО «Павловск Неруд», Россия, Воронежская область, Павловский район, с. Елизаветовка
страна: Россия
5. Место отбора: промплощадка, АО «Павловск Неруд»
6. Условия отбора, доставки: образец доставлен в опечатанном виде (печать АО «Павловск Неруд»), автотранспортом
Дата и время отбора: 23.01.2025г. с 09:40 до 10:00
ФИО, должность специалиста проводившего отбор: проба отобрана начальником ОТК АО «Павловск Неруд» Сладких Ольгой Николаевной
Условия доставки, ссылка на план и методы отбора: соответствуют НД
Дата и время доставки в ИЛ: 23.01.2025г. 11:10
7. Дополнительные сведения: Протокол (Акт) отбора от 23.01.2025 г. Проба отобрана в соответствии с нормативными документами. Основание: договор №152 от 20.01.2025 г. Проба отобрана в соответствии с ГОСТ 30108-94 «Материалы и изделия строительные. Определение удельной эффективной активности естественных радионуклидов».
8. Код образца (пробы): ВР 52-05п

Протокол № 52 п

*Результаты отбора относятся к представленному заказчиком образцу, поэтому лаборатория не несет ответственности за стабильность отбора образца и достоверность информации, представленной в данных разделах протокола.

Результаты исследований (испытаний) /измерений относятся к представленному заказчиком образцу. Протокол характеризует исключительно испытанный объект и не может быть частично воспроизведен без согласия ИЛ.

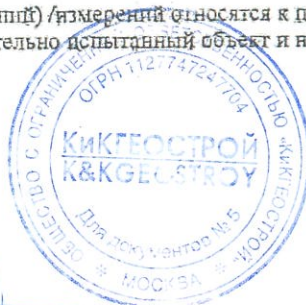

КОПИЯ ВЕРНА
РУК. ПРОЕКТА
ЛИПатов В.Е.

9. Средства измерений:

№ п/п	Наименование, тип	Заводской номер	Номер в Госреестре	№ свидетельства о поверке, протокола об аттестации	Срок действия
1	Установка спектрометрическая СКС-99 «Спутник»	748	18488-03	С-БМ/03-10-20243754353051	02.10.2025
2	Контрольный источник гамма-излучения типа ОИСН-22-4,5	20002	-	паспорт	18.08.2026

10. Условия проведения испытаний: соответствуют требованиям нормативных документов и приведены в технических записях лаборатории (ий)

11. Отклонения процедуры проведения испытания от стандартной процедуры, по методу испытаний: да или нет

12. Место проведения испытания:

(для измерений если они проводились не по адресу лаборатории)

Результаты испытаний

Санитарно-гигиеническое отделение ИЛ				
№ п/п	Определяемый показатель	Единицы измерения	Результаты испытаний	НД на методы испытаний
Образец поступил: 23.01.2025 г.				
Дата начала испытаний: 23.01.2025 г. Дата выдачи результата: 27.01.2025 г.				
1.	Цезий-137	Бк/кг	0,501±0,291	ГОСТ 30108-94 «Материалы и изделия строительные. Определение удельной эффективной активности естественных радионуклидов»
2.	Калий-40	Бк/кг	1204,7±759,3	
3.	Торий-232	Бк/кг	76,8±49,4	
4.	Радий-226	Бк/кг	82,79±63,55	
5.	Удельная эффективная активность	Бк/кг	229,58±105,14	
Испытания проводил(и): Вахнина Е.В., химик-эксперт муниципальной организации (ФНО, должность)				

Лицо ответственное за оформление протокола Рязанцева Ю.В., документов группы приема, кодирования, регистрации проб и выдачи результатов лабораторных исследований (подпись)

Протокол завершен

Протокол № 52 п

Страница 2 из 2

*Результаты отбора относятся к представленному заказчиком образцу, поэтому лаборатория не несет ответственности за ошибку отбора образца и достоверность информации, представленной в данных разделах протокола.

Результаты исследований (испытаний) /измерений относятся к представленному заказчиком образцу.

Протокол характеризует исключительно испытанный объект и не может быть частично воспроизведен без согласия ИЛ

КОПИЯ ВЕРНА

РУК. ПРОЕКТА

Дипатсз Э.Е.





Демонтаж стрелочного перевода №10 до






Демонтаж стрелочного перевода №10 после






Выемка загрязненного балласта под стрелочный перевод №10 до



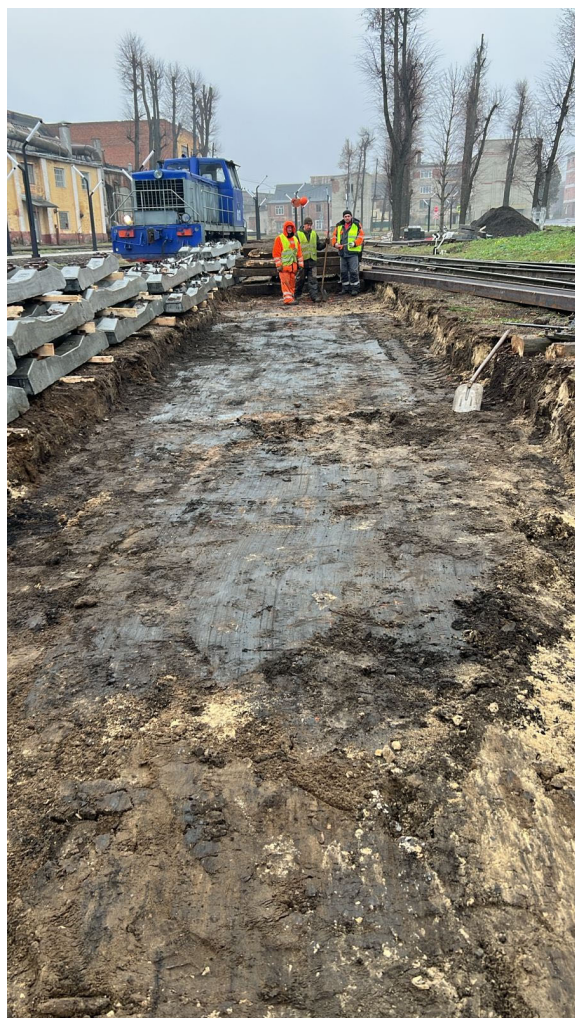

Выемка загрязненного балласта под стрелочный перевод №10 после



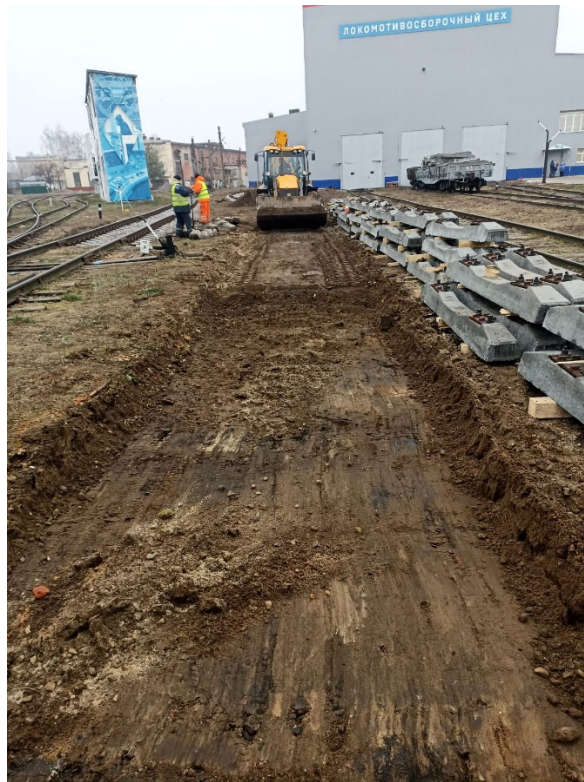


Устройство щебеночного балласта под стрелочный перевод №10 до






Устройство щебеночного балласта под стрелочный перевод №10 после



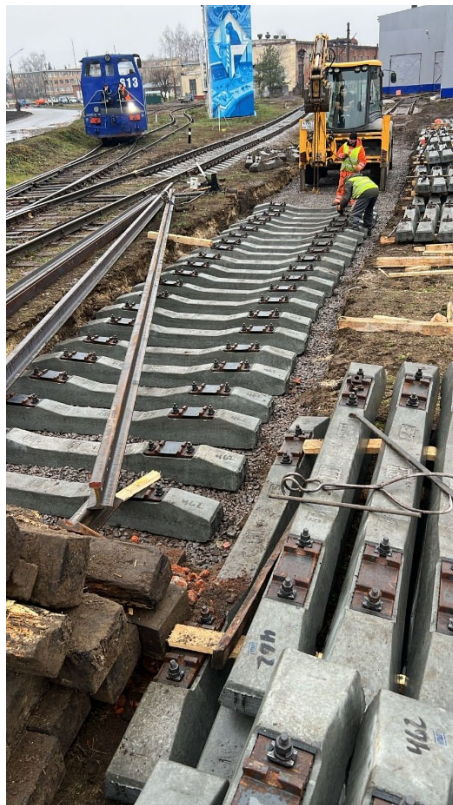

Укладка стрелочного перевода №10 до

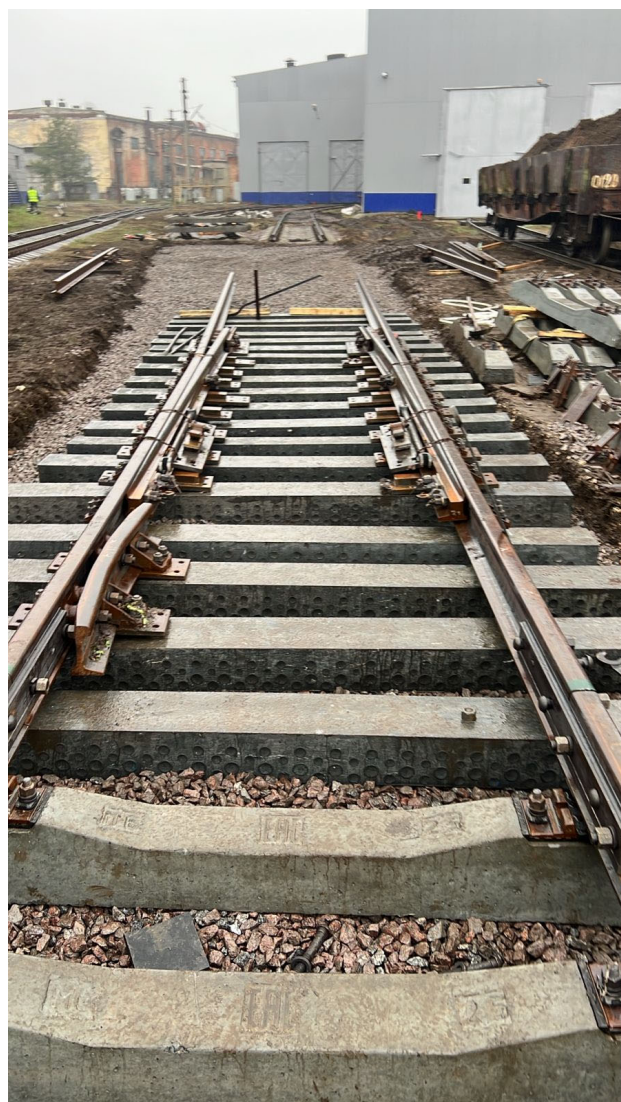



Укладка стрелочного перевода №10 после





Балластировка, выправка и рихтовка стрелочного перевода №10 до





Балластировка, выправка и рихтовка стрелочного перевода №10 после

