


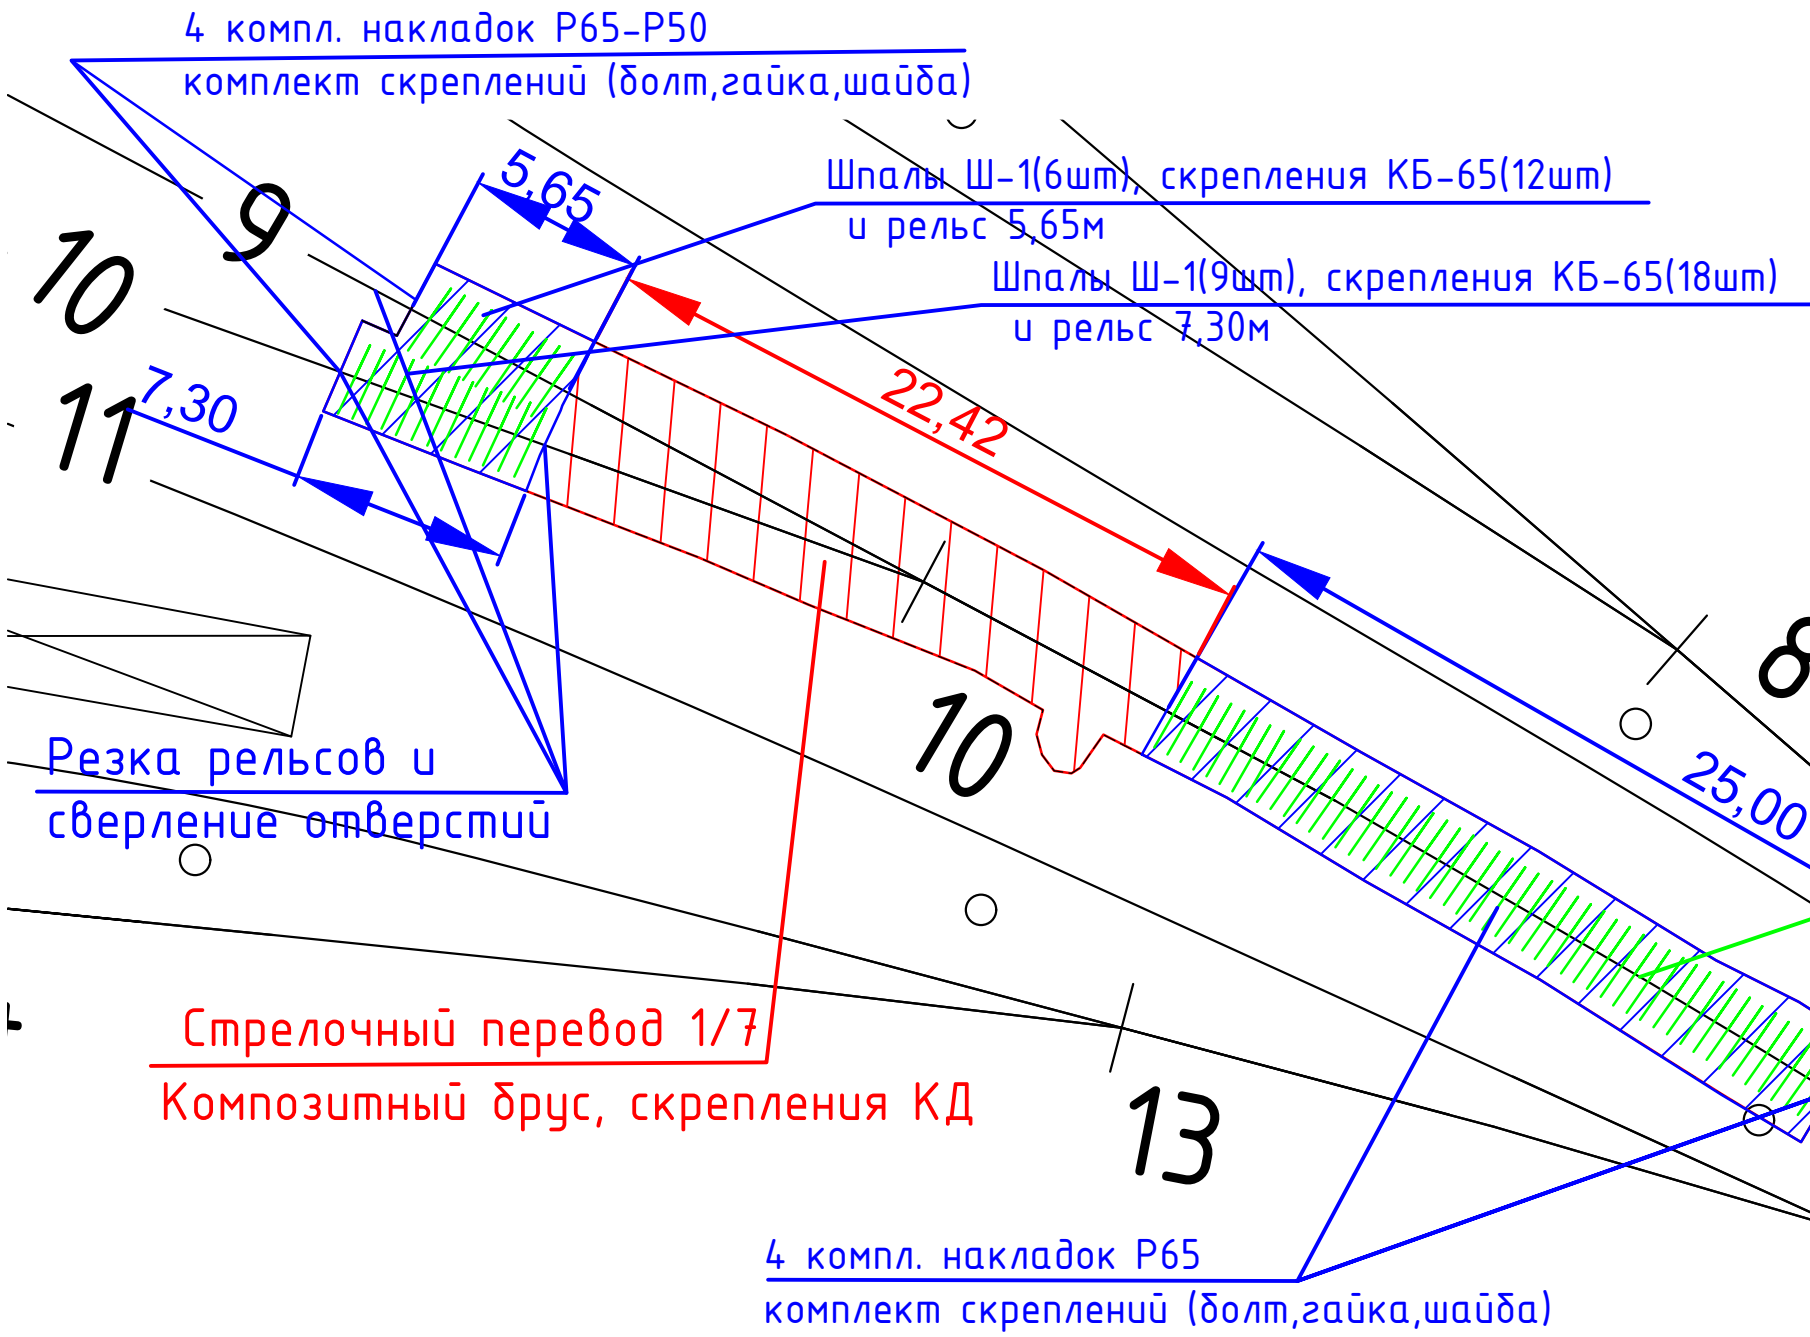

Ведомость объемов работ и материалов по укладке стрелочного перевода №10

№ п.п.	Наименование	Количество	Примечание	
1	Раскладка комплекта композитных шпал для стрелочного перевода эпюрой 1/7	48шт		66.64
2	Установка флюгарки	1 компл.		1.97
3	Укладка и крепление стрелочного перевода эпюрой 1/7	1 компл.		282.98
4	Покраска флюгарки краской в 2слоя	0.3кг	1.0м2	

Шпалы Ш-1(46шт), скрепления КБ-65(92шт)
и рельс 25,00м

Ведомость объемов работ и материалов по укладке прилежащих жд путей

№ п.п.	Наименование	Количество	Примечание
1	Укладка шпал Ш-1	61шт	46+6+9=61шт
2	Укладка рельсов Р65 (7.3+5.65+25.0=37.95м)	2шт	4.924т
3	Скрепление КБ-65	122 компл.	
4	Резка рельсов	4 реза	
5	Сверление отверстий в рельсах d-36мм	12 шт	
6	Накладка Р65 (6 отверстий)	4 компл.	2*4*30/1000=0.24т
7	Накладка Р65-Р50 (5 отверстий)	4 компл.	2*4*30/1000=0.24т
8	Комплект скрепления (болт, гайка, шайба)	44 компл.	4*6+4*5=44 44*1.133/1000=0.05т

Условные обозначения:

— граница работ
— жб шпалы

Примечание:

- Измерения выполнялись тахеометром Sokkia CX105 №GS0496; Свидетельство о поверке: СИ №С-ЕВЕ/25-06-2025/442628234 действительно до 24.06.2026г;
- Линейные размеры даны в метрах;

					2025	КЗ-МЖД-КИК-РД-25			
						«Модернизация железнодорожного пути и стрелочных переводов» на территории АО «Коломенский завод», расположенного по адресу: Московская область, г. Коломна, ул. Партизан 42			
Изм.	Кол.	Лист	№ док.	Подпись	Дата	Ремонт и обустройство СП10 и прилежащих жд путей	Стадия	Лист	Листов
Руководитель проекта				Липатов В.И.	26.11		ИД	1	1
Старший прораб				Шинкарев М.В.	26.11				
Зам. глав. инж.				Аверкин А.В.	26.11	Исполнительная схема №9 Укладка стрелочного перевода №10 и прилежащих жд путей		ООО "ЭлектроЭнергетика"	