


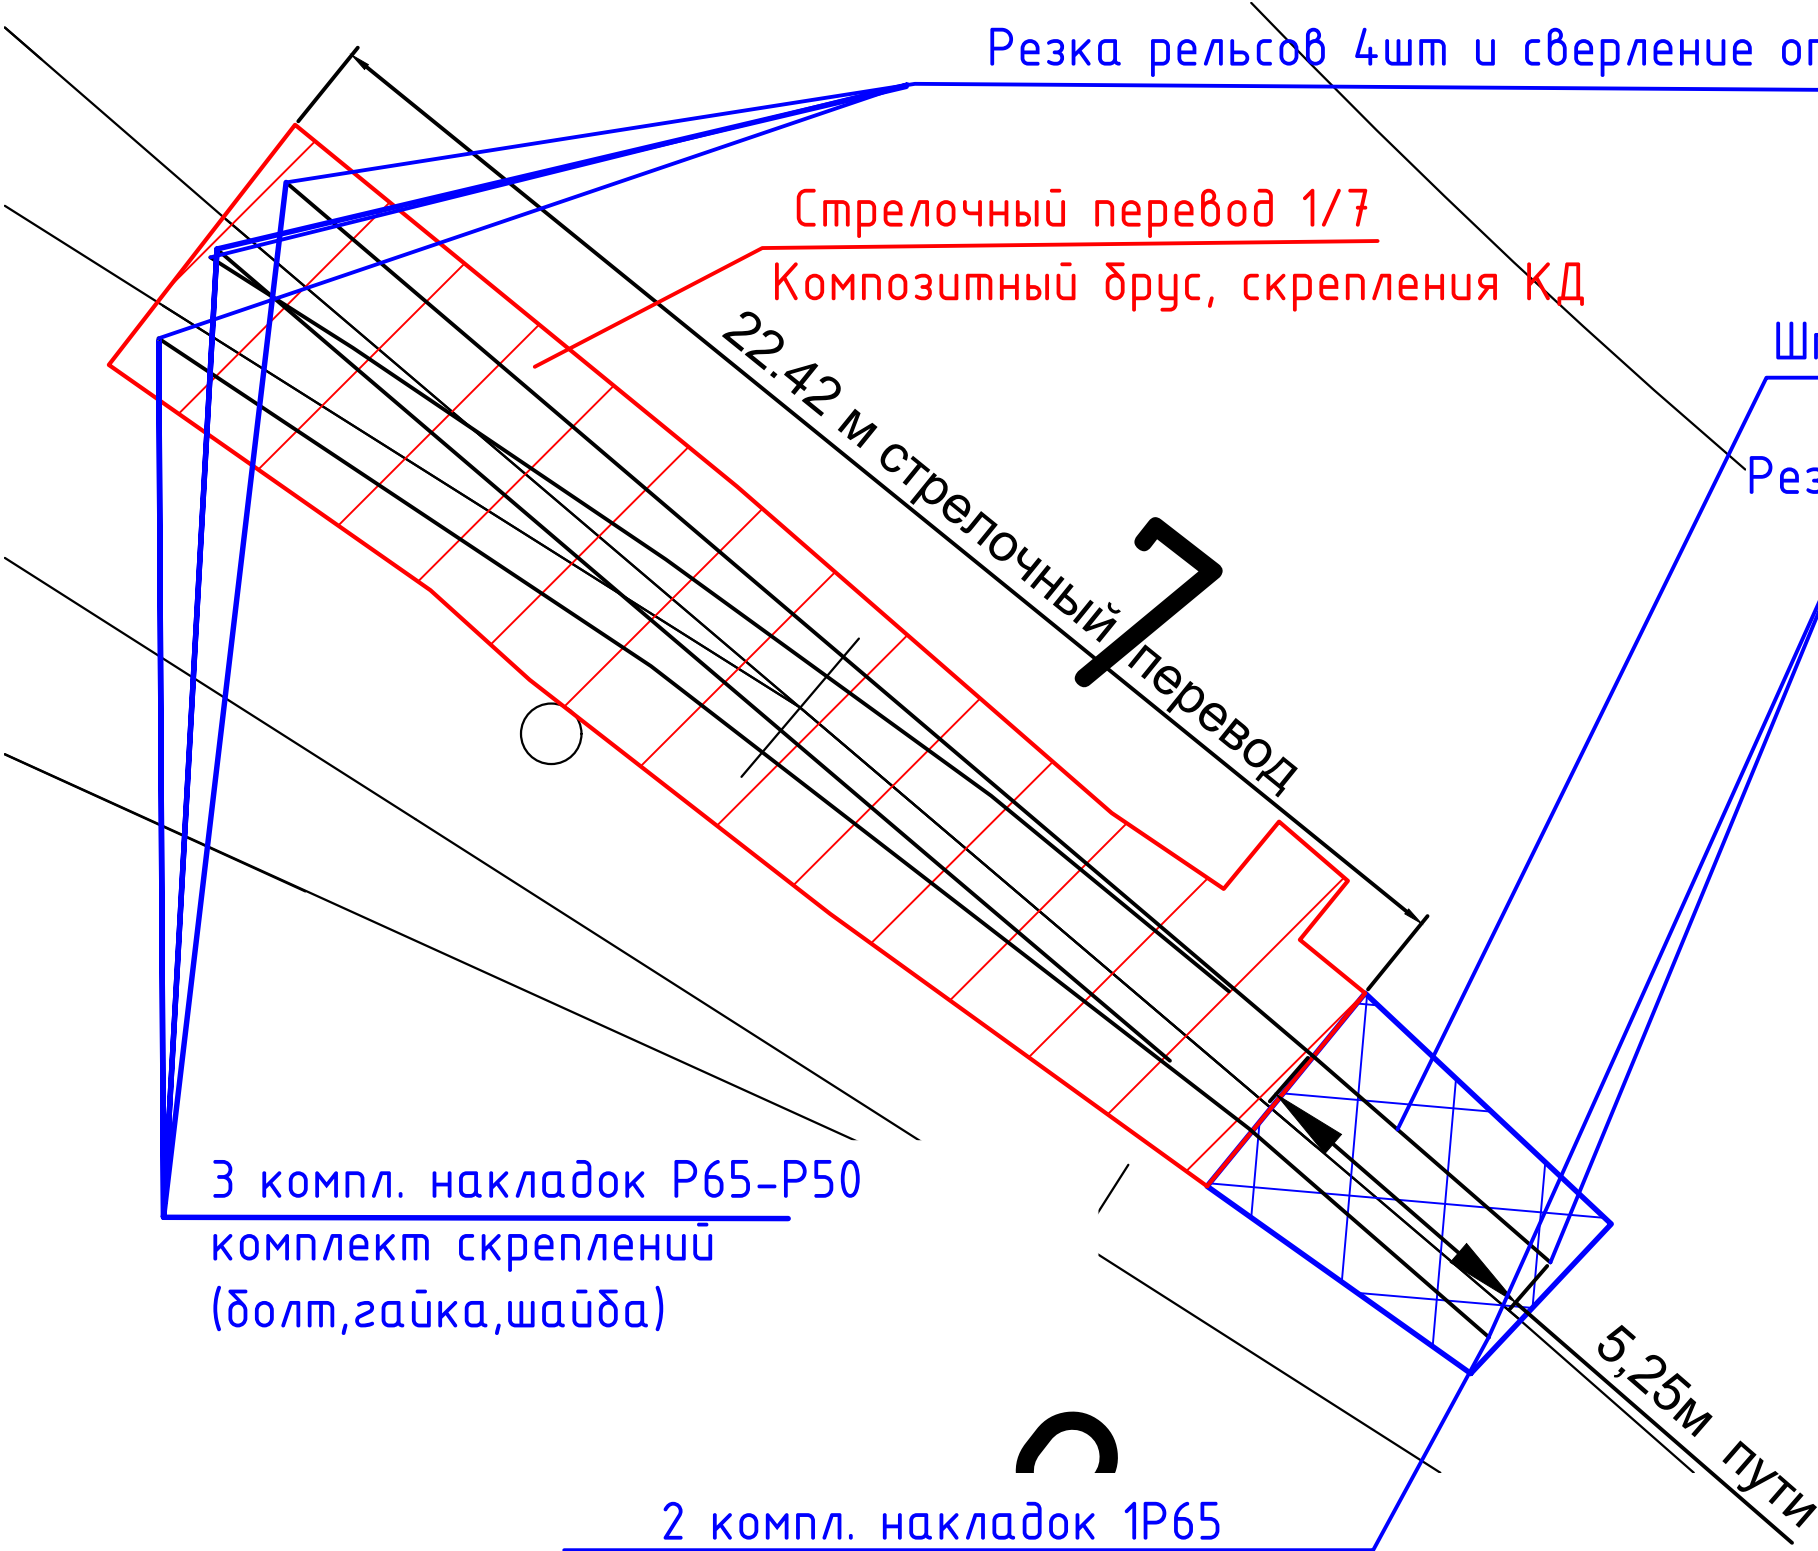

Ведомость объемов работ и материалов по укладке стрелочного перевода №7

№ п.п.	Наименование	Количество	Примечание
1	Раскладка комплекта композитных шпал для стрелочного перевода эпюрой 1/7	48шт	
2	Установка флюгарки	1 компл.	
3	Укладка и крепление стрелочного перевода эпюрой 1/7	1 компл.	
4	Покраска флюгарки краской в 2слоя	0.3кг	1.0м2

Ведомость объемов работ и материалов по укладке прилежащих путей

№ п.п.	Наименование	Количество	Примечание
1	Укладка шпал Ш-1	11шт	
2	Укладка рельсов Р65 L=5.25м	2шт	5.25*2*64.88/1000=0.68т
3	Скрепление КБ-65	22 компл.	
4	Резка рельсов	6 реза	
5	Сверление отверстий в рельсах d-36мм	14шт	
6	Перешивка пути (демонтаж и монтаж креплений ДО)	34шт	10метров пути
7	Накладка Р65-Р50 (5 отверстий)	3 компл.	2*3*30/1000=0.18т
8	Накладка 1Р65 (6 отверстий)	2 компл.	2*2*30/1000=0.12т
9	Комплект скрепления (болт, гайка, шайба)	27 компл.	5*3+2*6=27 27*1.133/1000=0.0306т

Согласовано					
Взам. инв. №					
Подп. и дата					
Инв. № подл.					

Условные обозначения:

— — граница работ

Примечание:
1. Измерения выполнялись тахеометром Sokkia CX105 №GS0496; Свидетельство о поверке: СИ №С-ЕВЕ/25-06-2025/442628234 действительно до 24.06.2026г;
2. Линейные размеры даны в метрах;

					2025	КЗ-МЖД-КИК-РД-25			
						«Модернизация железнодорожного пути и стрелочных переводов» на территории АО «Коломенский завод», расположенного по адресу: Московская область, г. Коломна, ул. Партизан 42			
Изм.	Кол.	Лист	№ док.	Подпись	Дата	Ремонт и обустройство СП7 и прилежащих жд путей	Стадия	Лист	Листов
Руководитель проекта				Липатов В.И.	17.12		ИД	1	1
Старший прораб				Шинкарев М.В.	17.12				
Зам. глав. инж.				Аверкин А.В.	17.12	Исполнительная схема №24 Укладка стрелочного перевода №7 и прилежащих жд путей	ООО "ЭлектроЭнергетика"		