


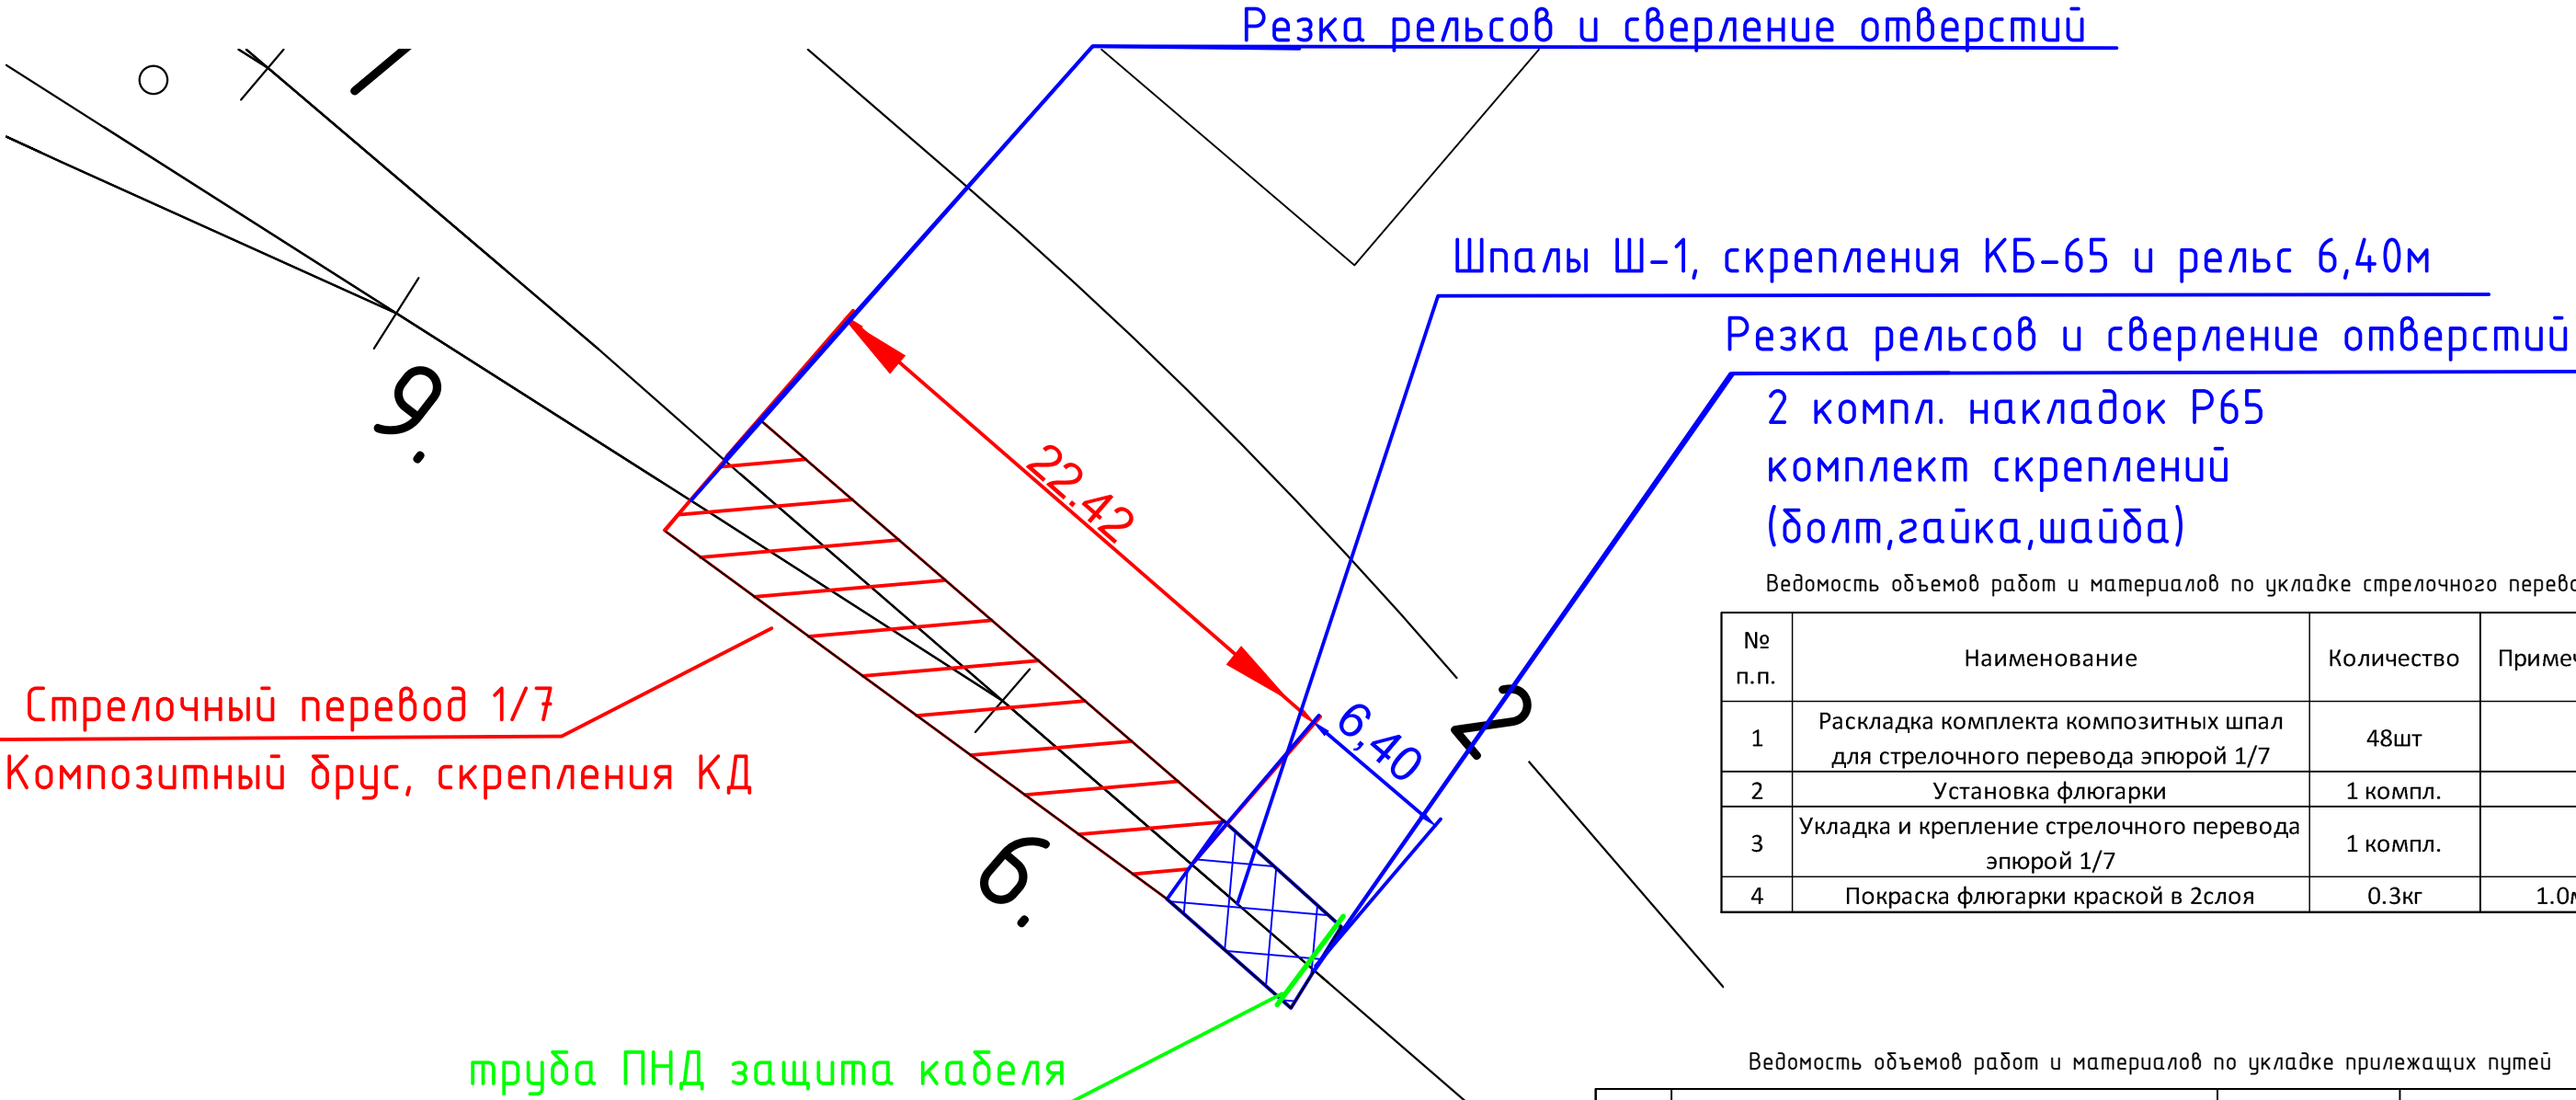

2 компл. накладок Р65
комплект креплений
(болт,гайка,шайба)

Ведомость объемов работ и материалов по укладке стрелочного перевода №6

№ п.п.	Наименование	Количество	Примечание
1	Раскладка комплекта композитных шпал для стрелочного перевода эпюрой 1/7	48шт	
2	Установка флюгарки	1 компл.	
3	Укладка и крепление стрелочного перевода эпюрой 1/7	1 компл.	
4	Покраска флюгарки краской в 2слоя	0.3кг	1.0м2

Ведомость объемов работ и материалов по укладке прилежащих путей

№ п.п.	Наименование	Количество	Примечание
1	Укладка шпал Ш-1	12шт	
2	Укладка рельсов Р65 L-6.40м	2шт	6.4*2*64.88=0.830т
3	Скрепление КБ-65	24 компл.	
4	Резка рельсов	6 резов	
5	Сверление отверстий в рельсах d-36мм	18шт	
6	Защита кабеля ПНД труба d-110мм	3.95м	
7	Накладка Р65 (6 отверстий)	2 компл.	30*2*6/1000=0.12т
8	Комплект крепления (болт, гайка, шайба)	12 компл.	0.013т

Условные обозначения:

— — граница работ
— труба ПНД защита кабеля

Примечание:
1. Измерения выполнялись тахеометром Sokkia CX105 №GS0496; Свидетельство о поверке: СИ №С-ЕВЕ/25-06-2025/442628234 действительно до 24.06.2026г;
2. Линейные размеры даны в метрах;

					2025	КЗ-МЖД-КИК-РД-25			
						«Модернизация железнодорожного пути и стрелочных переводов» на территории АО «Коломенский завод», расположенного по адресу: Московская область, г. Коломна, ул. Партизан 42			
Изм.	Кол.	Лист	№ док.	Подпись	Дата	Ремонт и обустройство СП6 и прилежащих жд путей	Стадия	Лист	Листов
Руководитель проекта				Липатов В.И.	13.11		ИД	1	1
Старший прораб				Шинкарев М.В.	13.11				
Зам. глав. инж.				Аверкин А.В.	13.11	Исполнительная схема №4 Укладка стрелочного перевода №6 и прилежащих жд путей	ООО "ЭлектроЭнергетика"		