


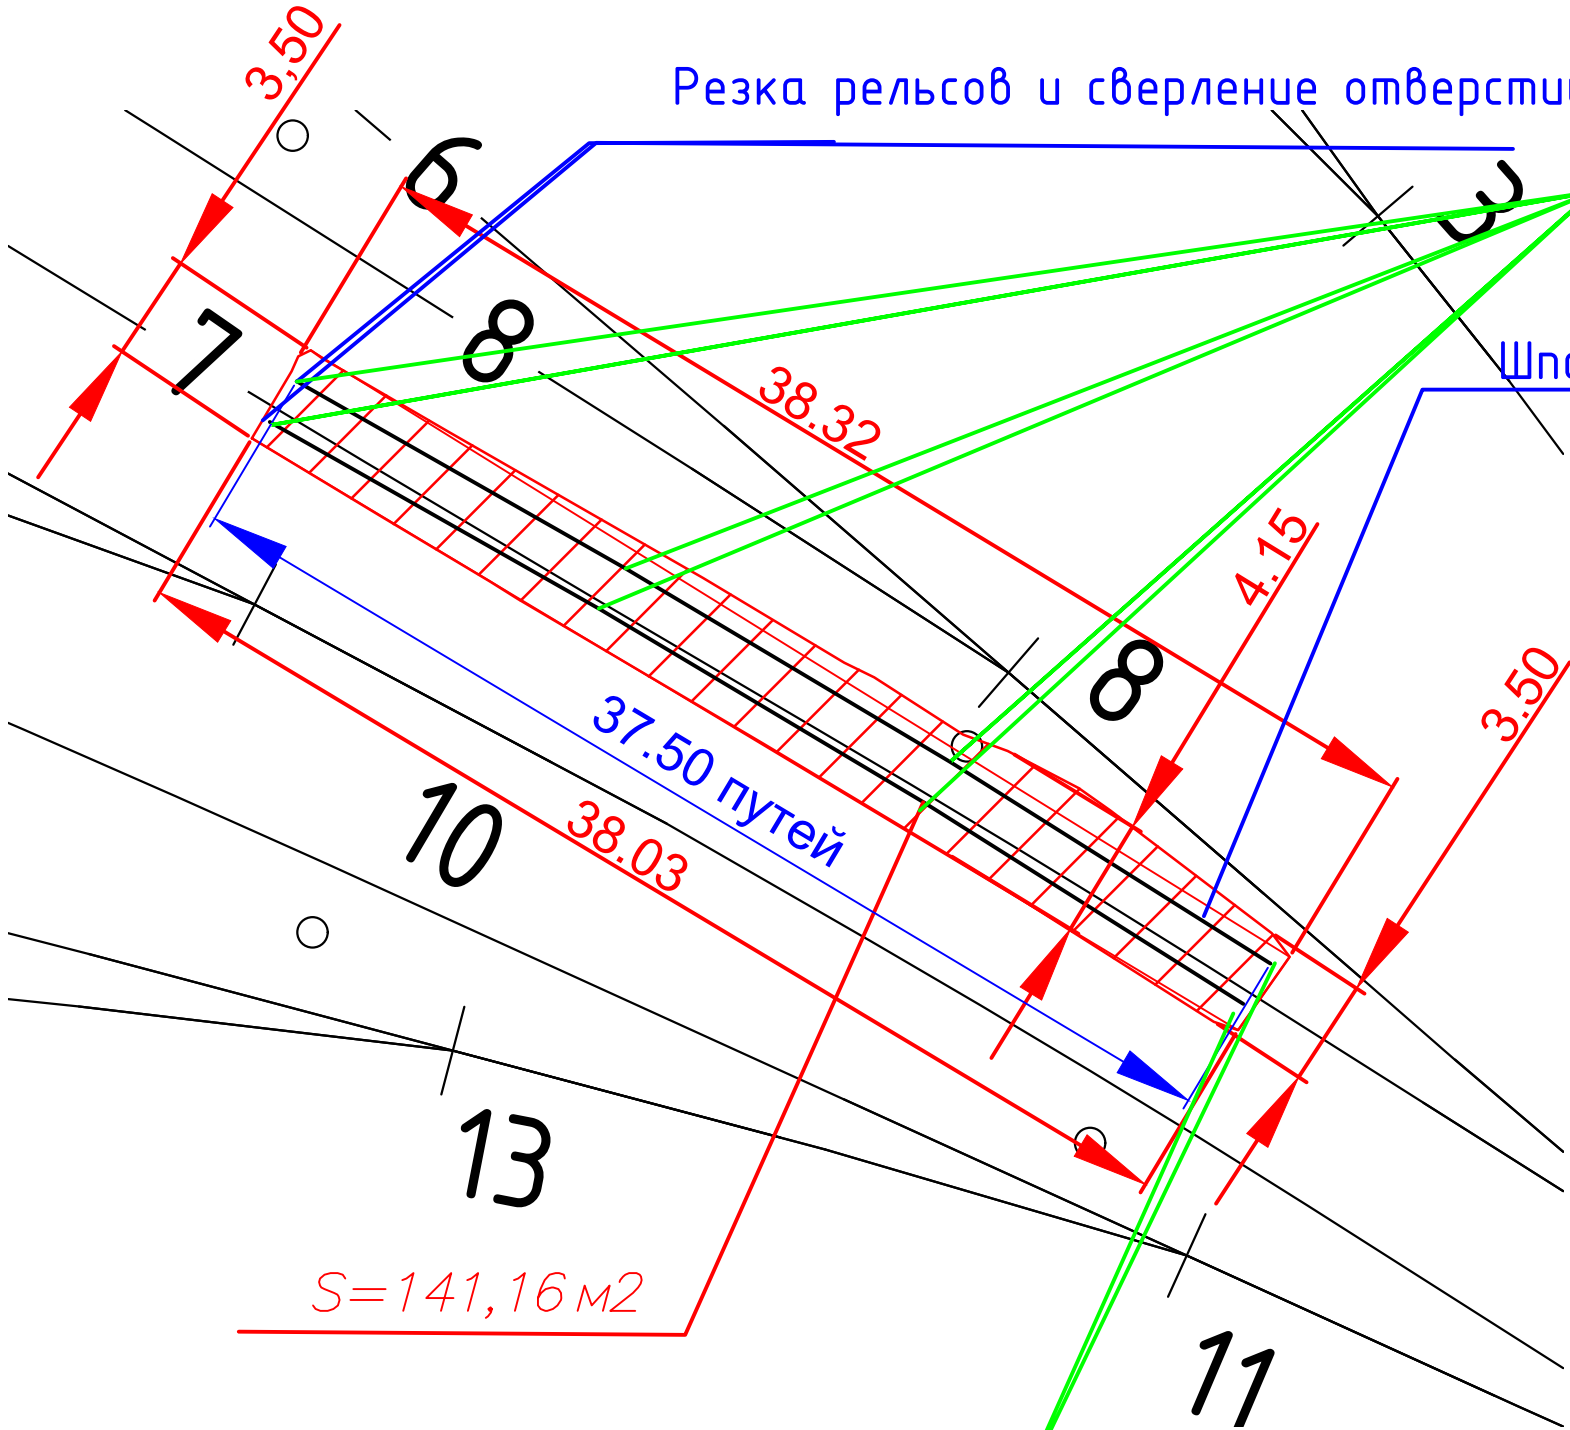

Резка рельсов и сверление отверстий

6 компл. накладок Р65
комплект креплений
(болт,гайка,шайба)

Шпалы Ш-1, крепления КБ-65 и рельс 37,50м

2 компл. накладок Р65-Р50
комплект креплений
(болт,гайка,шайба)

Условные обозначения:

— граница работ

Примечание:

1. Измерения выполнялись тахеометром Sokkia CX105 №GS0496; Свидетельство о поверке: СИ №С-ЕВЕ/25-06-2025/442628234 действительно до 24.06.2026г;

2. Линейные размеры даны в метрах;

Ведомость объемов работ и материалов по укладке пути №7

№ п.п.	Наименование	Количество	Примечание
1	Укладка шпал Ш-1	69шт	37.5*1.84=69
2	Укладка рельсов Р65 (37.50м)	2шт	4.866т
3	Скрепление КБ-65	138 компл.	
4	Резка рельсов	2 реза	
5	Сверление отверстий в рельсах d-36мм	4 шт	
6	Накладка Р65 (6 отверстий)	6 компл.	0.36т
7	Накладка Р65-Р50 (5 отверстий)	2 компл.	0.12т
8	Комплект скрепления (болт, гайка, шайба)	46 компл.	6*6+5*2=46 0.052т

					2025	КЗ-МЖД-КИК-РД-25			
						«Модернизация железнодорожного пути и стрелочных переводов» на территории АО «Коломенский завод», расположенного по адресу: Московская область, г. Коломна, ул. Партизан 42			
Изм.	Кол.	Лист	№ док.	Подпись	Дата				
Руковод. проекта		Липатов В.И.			01.12	Ремонт и обустройство пути №7	Стадия	Лист	Листов
Старший прораб		Шинкарев М.В.			01.12		ИД	1	1
Зам. глав. инж.		Аверкин А.В.			01.12				
						Исполнительная схема №14 Укладка рельсошпальной решетки пути №7	ООО «ЭлектроЭнергетика»		