

КЗ-МЖД-КИК-РД-25 ««Модернизация железнодорожного пути и стрелочных переводов» на территории АО «Коломенский завод», расположенного по адресу: Московская область, г. Коломна, ул. Партизан 42»
Ремонт и обустройство пути №8

Реестр исполнительной документации ООО "КиКГЕОСТРОЙ"

№ n/n	Наименование документа	№ акта, чертежа, разрешения, журнала и др.	Количество листов	Страница по списку
1	2	3	4	5
1	Приказ на Липатова В.Е.	№ 1-КЗ-ЖД от 08.09.2025г.	1	1
2	Приказ на Кесслера Ю.Ф.	№ 5-КЗ-ЖД от 08.09.2025г.	1	2
3	Приказ на Шинкарева М.В.	№ 11 от 08.09.2025г.	1	3
4	Приказ на Дураева В.Ю.	№ 53 от 23.06.2025г.	2	4-5
5	Приказ на Аверкина А.В.	№ 01/10 от 29.10.2025г.	2	6-7
6	АОСР Демонтаж рельсошпальной решетки пути №8	№ КЗ-МЖД-КИК-РД-25 -31 от 15.01.2026г.	1	8
7	Исполнительная схема №31 Демонтаж рельсошпальной решетки пути №8	№ КЗ-МЖД-КИК-РД-25 -31 от 15.01.2026г.	1	9
8	АОСР Выемка загрязненного балласта пути №8	№ КЗ-МЖД-КИК-РД-25-32 от 16.01.2026г.	1	10
9	Исполнительная схема №32 Выемка загрязненного балласта пути №8	№ КЗ-МЖД-КИК-РД-25-32 от 16.01.2026г.	1	11
10	АОСР Устройство щебеночного балласта под путь №8	№ КЗ-МЖД-КИК-РД-25-33 от 18.01.2026г.	1	12
11	Исполнительная схема №33 Устройство щебеночного балласта под путь №8	№ КЗ-МЖД-КИК-РД-25-33 от 18.01.2026г.	1	13
12	Паспорт щебень 20-40мм	№71 от 05.02.2025г.	2	14-15
13	Протокол испытания щебня	№52н от 27.01.2025г.	2	16-17
14	Заключение об степени уплотнении	18.01-1/26 от 18.01.2026г.	1	18
15	Заключение об степени уплотнении	18.01-2/26 от 18.01.2026г.	1	19
16	АОСР Укладка рельсошпальной решетки пути №8	№ КЗ-МЖД-КИК-РД-25-34 от 18.01.2026г.	1	20
17	Исполнительная схема №34 Укладка рельсошпальной решетки пути №8	№ КЗ-МЖД-КИК-РД-25-34 от 18.01.2026г.	1	21
18	Паспорт шпалы железобетонные Ш-1	№12604 от 19.12.2025г.	1	22
19	Паспорт рельсы железнодорожные тип Р65 категория ДТ350	№87-189 от 11.01.2025г.	4	23-26
20	Сертификат соответствия накладка Р50- Р65	00ER-000631 от 06.06.2024г.	1	27
21	Сертификат качества накладка 1Р65	250000621 от 07.02.2025г.	5	28-32
22	Паспорт качества подкладка КБ-65	№1243.2 от 29.10.2025г.	1	33
23	Паспорт качества болты закладные	№627199362 от 16.10.2025г.	3	34-36
24	Паспорт качества болты путевые	№626366291/1 от 25.04.2025г.	2	37-38
25	Паспорт качества гайка ж/д М27	№627202781/1 от 16.10.2025г.	2	39-40
26	Паспорт качества шайба	№625302882 от 13.09.2024г.	2	41-42
27	Паспорт качества болт ж/д клеммный	№624650186/1 от 24.04.2024г.	2	43-44
28	Паспорт качества гайка ж/д М22	№626376669 от 28.04.2025г.	3	45-47
29	Паспорт изделия скоба изолирующая для втулки КБ	№1544 от 01.04.2025г.	1	48
30	Паспорт изделия шайба ж/д двухвитковая	№626361305 от 25.04.2025г.	2	49-50
31	Паспорт качества прокладка симметричная ЦП-328	№6/н от 25.10.2024г.	1	51
32	Паспорт качества прокладка подрельсовая ЦП-143	№6/н от 25.10.2024г.	1	52
33	Паспорт качества втулка изолирующая ОП-142А	№003/А от 07.01.2025г.	1	53
34	Паспорт клемма ПК	№1661 от 28.08.2025г.	1	54
35	АОСР Балластировка, выправка и рихтовка пути №8	№ КЗ-МЖД-КИК-РД-25-35 от 19.01.2026г.	1	55
36	Исполнительная схема №35 Балластировка, выправка и рихтовка пути №8	№ КЗ-МЖД-КИК-РД-25-35 от 19.01.2026г.	1	56
37	Паспорт щебень 20-40мм	№71 от 05.02.2025г.	2	57-58
38	Протокол испытания щебня	№52н от 27.01.2025г.	2	59-60
39	Акт технической готовности пути №8	№6/н от 19.01.2026г.	2	61-62

Составил:

Инженер ПТО

(фамилия, инициалы)

(подпись)

Принял:

(фамилия, инициалы)

(подпись)

Объект капитального строительства «Модернизация железнодорожного пути и стрелочных переводов» на территории

АО «Коломенский завод», расположенных по адресу Московская область, г. Коломна, ул. Партизан, д. 42

(наименование объекта капитального строительства в соответствии с проектной документацией, почтовый или строительный адрес объекта капитального строительства)

Застройщик

АО "Коломенский Завод", 140408, Россия, Московская область, г. Коломна, ул. Партизан. Д.42.

(полное и (или) сокращенное наименование, ОГРН, ИНН, место нахождения юридического лица, телефон/факс;

ИНН 5022013517; ОГРН 1025002737242; тел. + 7(496) 613-89-85; факс +7(496) 613-80-66

наименование, ОГРН, ИНН саморегулируемой организации, членом которой является указанное юридическое лицо (за исключением случаев, когда членство в саморегулируемых организациях в области инженерных изысканий, архитектурно-строительного проектирования, строительства, реконструкции, капитального ремонта объектов капитального строительства не требуется);

Технический заказчик

ООО "Проминжиниринг", 107140, г. Москва, Русаковская ул. дом 13, помещение ХХ-4,ОГРН 1147748139406,

(полное и (или) сокращенное наименование, ОГРН, ИНН, место нахождения юридического лица, телефон/факс;

ИНН 7734001650; тел. + 7(495) 909-93-48. Ассоциация строителей "Саморегулируемая организация

"Строительные допуски", № СРО-С-187-26012010 от 11.03.2025 г., ИНН 7714322214, ОГРН 1097799011045

наименование, ОГРН, ИНН саморегулируемой организации, членом которой является указанное юридическое лицо (за исключением случаев, когда членство в саморегулируемых организациях в области инженерных изысканий, архитектурно-строительного проектирования, строительства, реконструкции, капитального ремонта объектов капитального строительства не требуется);

Лицо, осуществляющее строительство, реконструкцию, капитальный ремонт

ООО «КиКГЕОСТРОЙ», ОГРН 1127747247704, ИНН 7709918820, 109004, Г.МОСКВА, УЛ. ЗЕМЛЯНОЙ ВАЛ, Д.65, КВ.59

(полное и (или) сокращенное наименование, ОГРН, ИНН, место нахождения юридического лица, телефон/факс;

тел. +7 (495) 915-24-71, член саморегулируемой ассоциации СРО «МАС» регистрационный номер СРО-С-148-24122009

наименование, ОГРН, ИНН саморегулируемой организации, членом которой является указанное юридическое лицо (за исключением случаев, когда членство в саморегулируемых организациях в области инженерных изысканий, архитектурно-строительного проектирования, строительства, реконструкции, капитального ремонта объектов капитального строительства не требуется);

Лицо, осуществляющее подготовку проектной документации

ООО «КиКГЕОСТРОЙ», ОГРН 1127747247704, ИНН 7709918820, 109004, г.Москва, ул. Земляной Вал, д.65, кв.59,

тел. +7 (495) 915-24-71, член саморегулируемой ассоциации СРО «Объединение проектировщиков «УниверсалПроект»,

регистрационный номер СРО-П-179-12122012

(полное и (или) сокращенное наименование, ОГРН, ИНН, место нахождения юридического лица, телефон/факс;

наименование, ОГРН, ИНН саморегулируемой организации, членом которой является указанное юридическое лицо (за исключением случаев, когда членство в саморегулируемых организациях в области инженерных изысканий, архитектурно-строительного проектирования, строительства, реконструкции, капитального ремонта объектов капитального строительства не требуется);

Лицо, осуществляющее строительство, выполнившее работы, подлежащие освидетельствованию:

ООО «ШЕЛПРОКК», ОГРН 1237700462427, ИНН 9726048866, 117535, Г.МОСКВА, МУНИЦИПАЛЬНЫЙ ОКРУГ ЧЕРТАНОВО

ЮЖНОЕ, ПРОЕЗД 3-Й ДОРОЖНЫЙ, Д. 6, К. 2, член саморегулируемой ассоциации «Архитектурное наследие»,

регистрационный номер СРО-С-230-07092010

ООО «ЭлектроЭнергетика», ОГРН 1175074004698, ИНН 5037011400, 142281, Московская обл., г. Протвино, Кременковское ш., д. 5,

член саморегулируемой ассоциации «Объединение Специализированных Организаций Профессиональные Строители»,

регистрационный номер СРО-С-219-21042010

(фамилия, имя, отчество, адрес места жительства, ОГРНИП, ИНН индивидуального предпринимателя, наименование, ОГРН, ИНН, место нахождения юридического лица, телефон/факс, наименование, ОГРН, ИНН саморегулируемой организации, членом которой является)

АКТ

освидетельствования скрытых работ

№ КЗ-МЖД-КИК-РД-25-31

15 января 2026 г.

(дата составления акта)

Представитель застройщика, технического заказчика, лица, ответственного за эксплуатацию здания, сооружения, или регионального оператора по вопросам строительного контроля

Ведущий специалист Оис АО "Коломенский завод" Козлова В.С., распоряжение №156-77 от 10.12.2025г.

Ведущий специалист Оис АО "Коломенский завод" Прибылов М.С., распоряжение №156-77 от 10.12.2025г.

(должность (при наличии), фамилия, инициалы, идентификационный номер в национальном реестре специалистов в области строительства (за исключением случаев, когда членство в саморегулируемых организациях в области строительства, реконструкции, капитального ремонта объектов капитального строительства не требуется), реквизиты распорядительного документа, подтверждающего полномочия, с указанием полного и (или) сокращенного наименования, ОГРН, ИНН, места нахождения юридического лица (в случае осуществления строительного контроля на основании договора с застройщиком или техническим заказчиком)

Представитель застройщика, технического заказчика, лица, ответственного за эксплуатацию здания, сооружения, или регионального оператора по вопросам строительного контроля

Ведущий инженер строительного контроля ООО "Проминжиниринг" Дураев В.Ю., приказ № 53 от 23.06.2025 г.

(должность (при наличии), фамилия, инициалы, идентификационный номер в национальном реестре специалистов в области строительства (за исключением случаев, когда членство в саморегулируемых организациях в области строительства, реконструкции, капитального ремонта объектов капитального строительства не требуется), реквизиты распорядительного документа, подтверждающего полномочия, с указанием полного и (или) сокращенного наименования, ОГРН, ИНН, места нахождения юридического лица (в случае осуществления строительного контроля на основании договора с застройщиком или техническим заказчиком)

Представитель лица, осуществляющего строительство, реконструкцию, капитальный ремонт

Руководитель проекта ООО «КиКГЕОСТРОЙ» Липатов В. Е. приказ № 1-КЗ-ЖД от 08.09.2025г.

(должность (при наличии), фамилия, инициалы, реквизиты распорядительного документа, подтверждающего полномочия)

Представитель лица, осуществляющего строительство, реконструкцию, капитальный ремонт, по вопросам строительного контроля

Генеральный директор ООО «КиКГЕОСТРОЙ» Кесслер Ю.Ф., приказ №5-КЗ-ЖД от 08.09.2025г., идентификационный номер

НОСТРОЙ С-77-118776

(должность (при наличии), фамилия, инициалы, идентификационный номер в национальном реестре специалистов в области строительства (за исключением случаев, когда членство в саморегулируемых организациях в области строительства, реконструкции, капитального ремонта объектов капитального строительства не требуется), реквизиты распорядительного документа, подтверждающего полномочия)


Представитель лица, осуществляющего подготовку проектной документации (в случае привлечения застройщиком лица, осуществляющего подготовку проектной документации, для проверки соответствия выполняемых работ проектной документации согласно части 2 статьи 53 Градостроительного кодекса Российской Федерации)

Руководитель проекта ООО «КиКГЕОСТРОЙ» Липатов В. Е. приказ № 1-КЗ-ЖД от 08.09.2025г.

(должность (при наличии), фамилия, инициалы, реквизиты распорядительного документа, подтверждающего полномочия, с указанием полного и (или) сокращенного наименования, ОГРН, ИНН, места нахождения юридического лица (в случае осуществления авторского надзора лицом, не являющимся разработчиком проектной документации), полное и (или) сокращенное наименование, ОГРН, ИНН саморегулируемой организации, членом которой является указанное юридическое лицо, индивидуальный предприниматель (за исключением случаев, когда членство в саморегулируемых организациях в области инженерных изысканий, архитектурно-строительного проектирования, строительства, реконструкции, капитального ремонта объектов капитального строительства не требуется)		
Представитель лица, выполнившего работы, подлежащие освидетельствованию (в случае выполнения работ по договорам о строительстве, реконструкции, капитальном ремонте объектов капитального строительства, заключённым с иными лицами) 1. Старший прораб ООО «ШЕЛПРОКК» Шинкарев М.В., приказ №11 от 08.09.2025г. 2. Заместитель главного инженера ООО «ЭлектроЭнергетика» Аверкин А.В., приказ № 01/10 от 29.10.2025г.		
(должность (при наличии), фамилия, инициалы, реквизиты распорядительного документа, подтверждающего полномочия, с указанием полного и (или) сокращенного наименования, ОГРН, ИНН, места нахождения юридического лица, фамилии, имени, отчества (последнее - при наличии), адреса места жительства, ОГРНИП, ИНН индивидуального предпринимателя)		
произвели осмотр работ, выполненных:	ООО "ШЕЛПРОКК", ООО "ЭлектроЭнергетика"	
(наименование лица, выполнившего работы, подлежащие освидетельствованию)		
и составили настоящий акт о нижеследующем:		
1. К освидетельствованию предъявлены следующие работы: Демонтаж рельсоопальной решетки пути №8 (наименование скрытых работ)		
2. Работы выполнены по проектной документации КЗ-МЖД-КИК-РД-25 «Модернизация железнодорожного пути и стрелочных переводов» на территории АО «Коломенский завод», расположенного по адресу: Московская область, г. Коломна, ул. Партизан 42, Ведомость объемов работ Приложение №2 к Договору №5-КЗ (номер, другие реквизиты чертежа, наименование проектной и/или рабочей документации, сведения о лицах, осуществляющих подготовку раздела проектной и/или рабочей документации)		
3. При выполнении работ применены -		
(Наименование строительных материалов (изделий), реквизиты сертификатов и/или других документов, подтверждающих их качество и безопасность, в случае если необходимо указывать более 5 документов, указывается ссылка на их реестр, который является неотъемлемой частью акта)		
4. Предъявлены документы, подтверждающие соответствие работ предъявляемым к ним требованиям: Исполнительная схема №31. Демонтаж рельсоопальной решетки пути №8 – 1 лист. (Исполнительные схемы и чертежи, результаты экспертиз, обследований, лабораторных и иных испытаний выполненных работ, проведенных в процессе строительного контроля)		
5. Даты:	начала работ	14 января 2026г.
	окончания работ	15 января 2026г.
6. Работы выполнены в соответствии с документами: КЗ-МЖД-КИК-РД-25 «Модернизация железнодорожного пути и стрелочных переводов» на территории АО «Коломенский завод», расположенного по адресу: Московская область, г. Коломна, ул. Партизан 42, Ведомость объемов работ Приложение №2 к Договору №5-КЗ, СП 37.13330.2012 «Промышленный транспорт», СП 119.13330.2017 «Железные дороги колеи 1520 мм», СП 238.1326000.2015 «Железнодорожный путь» (наименования и структурные единицы технических регламентов, иных нормативных правовых актов, разделы проектной и/или рабочей документации)		
7. Разрешается производство последующих работ: Выемка загрязненного балласта пути №8 (наименование работ, строительных конструкций, участков сетей инженерно-технического обеспечения)		
Дополнительные сведения		
Акт составлен в	4-х	экземплярах (в случае заполнения акта на бумажном носителе).
Приложения : Документы, указанные в пунктах 3 и 4 настоящего акта. (исполнительные схемы и чертежи, результаты экспертиз, обследований, лабораторных и иных испытаний)		
Представитель застройщика, технического заказчика, лица, ответственного за эксплуатацию здания, сооружения, или регионального оператора по вопросам строительного контроля Ведущий специалист Опс АО "Коломенский завод" Козлова В.С Ведущий специалист Опс АО "Коломенский завод" Прибылов М.С. (фамилия, инициалы) (подпись)		
Представитель застройщика, технического заказчика, лица, ответственного за эксплуатацию здания, сооружения, или регионального оператора по вопросам строительного контроля Ведущий инженер строительного контроля ООО "Проминжиниринг" Дураев В.Ю. (фамилия, инициалы) (подпись)		
Представитель лица, осуществляющего строительство, реконструкцию, капитальный ремонт Руководитель проекта ООО «КиКГЕОСТРОЙ» Липатов В. Е. (фамилия, инициалы) (подпись)		
Представитель лица, осуществляющего строительство, реконструкцию, капитальный ремонт, по вопросам строительного контроля Генеральный директор ООО «КиКГЕОСТРОЙ» Кесслер Ю.Ф. (фамилия, инициалы) (подпись)		
Представитель лица, осуществляющего подготовку проектной документации (в случае осуществления авторского надзора) Руководитель проекта ООО «КиКГЕОСТРОЙ» Липатов В. Е. (фамилия, инициалы) (подпись)		
Представитель лица, выполнившего работы, подлежащие освидетельствованию (в случае выполнения работ по договорам о строительстве, реконструкции, капитальном ремонте объектов капитального строительства, заключённым с иными лицами) 1. Старший прораб ООО «ШЕЛПРОКК» Шинкарев М.В. 2. Заместитель главного инженера ООО «ЭлектроЭнергетика» Аверкин А.В. (фамилия, инициалы) (подпись)		

Каталог координат участка работ

№ п.п.	X, м	У, м	Н, м	Примечание
1	394673.566	2270240.096	109.76	
2	394651.917	2270271.029	109.92	
3	394649.253	2270269.090	109.80	
4	394671.118	2270237.986	109.85	

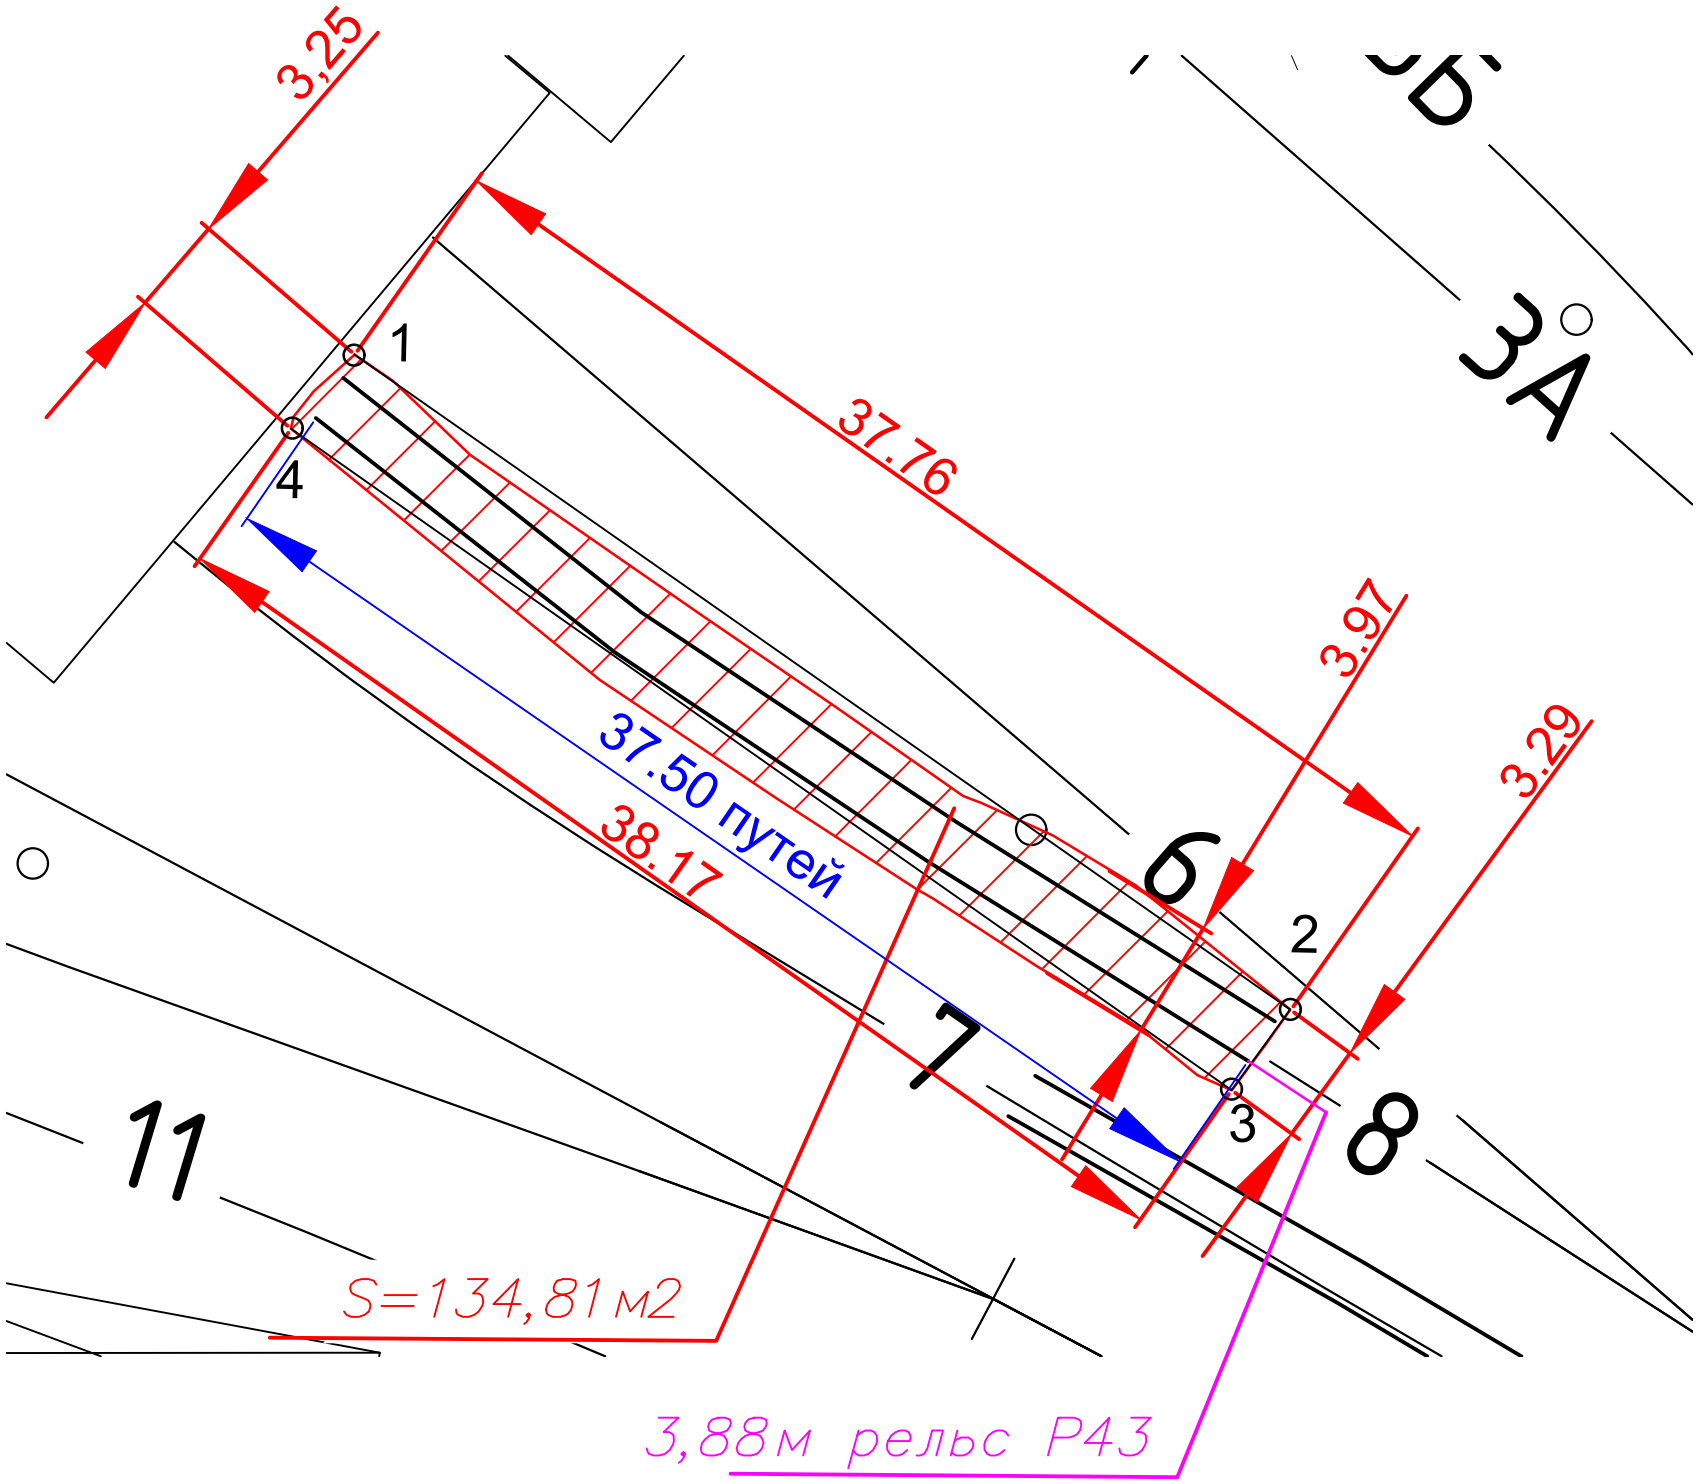

Ведомость объемов работ по демонтажу пути №8

№ п.п.	Наименование	Количество	Примечание
1	Демонтаж рельсов (Р50)	2 x 37.50м	3.89т
2	Демонтаж деревянных шпал	63	5.04т
3	Демонтаж рельса (Р43)	3.88	0.17т
4	Демонтаж стяжек	2	0.01т

Условные обозначения:

— граница работ

Примечание:

- Измерения выполнялись тахеометром Sokkia CX105 №GS0496; Свидетельство о поверке: СИ №С-ЕВЕ/25-06-2025/442628234 действительно до 24.06.2026г;
- Линейные размеры даны в метрах;

					2026	КЗ-МЖД-КИК-РД-25			
						«Модернизация железнодорожного пути и стрелочных переводов» на территории АО «Коломенский завод», расположенного по адресу: Московская область, г. Коломна, ул. Партизан 42			
Изм.	Кол.	Лист	№ док.	Подпись	Дата				
Руковод. проекта		Липатов В.И.			15.01	Ремонт и обустройство пути №8	Стадия	Лист	Листов
Старший прораб		Шинкарев М.В.			15.01		ИД	1	1
Зам. глав. инж.		Аверкин А.В.			15.01	Исполнительная схема №31 Демонтаж рельсошпальной решетки пути №8	ООО "ЭлектроЭнергетика"		

Объект капитального строительства *«Модернизация железнодорожного пути и стрелочных переводов» на территории*

АО «Коломенский завод», расположенных по адресу Московская область, г. Коломна, ул. Партизан, д. 42

(наименование объекта капитального строительства в соответствии с проектной документацией, почтовый или строительный адрес объекта капитального строительства)

Застройщик

АО "Коломенский Завод", 140408, Россия, Московская область, г. Коломна, ул. Партизан. Д.42.

(полное и (или) сокращенное наименование, ОГРН, ИНН, место нахождения юридического лица, телефон/факс;

ИНН 5022013517; ОГРН 1025002737242; тел. + 7(496) 613-89-85; факс +7(496) 613-80-66

наименование, ОГРН, ИНН саморегулируемой организации, членом которой является указанное юридическое лицо (за исключением случаев, когда членство в саморегулируемых организациях в области инженерных изысканий, архитектурно-строительного проектирования, строительства, реконструкции, капитального ремонта объектов капитального строительства не требуется);

Технический заказчик

ООО "Проминжиниринг", 107140, г. Москва, Русаковская ул. дом 13, помещение ХХ-4,ОГРН 1147748139406,

(полное и (или) сокращенное наименование, ОГРН, ИНН, место нахождения юридического лица, телефон/факс;

ИНН 7734001650; тел. + 7(495) 909-93-48. Ассоциация строителей "Саморегулируемая организация

"Строительные допуски", № СРО-С-187-26012010 от 11.03.2025 г., ИНН 7714322214, ОГРН 1097799011045

наименование, ОГРН, ИНН саморегулируемой организации, членом которой является указанное юридическое лицо (за исключением случаев, когда членство в саморегулируемых организациях в области инженерных изысканий, архитектурно-строительного проектирования, строительства, реконструкции, капитального ремонта объектов капитального строительства не требуется);

Лицо, осуществляющее строительство, реконструкцию, капитальный ремонт

ООО «КиКГЕОСТРОЙ», ОГРН 1127747247704, ИНН 7709918820, 109004, Г.МОСКВА, УЛ. ЗЕМЛЯНОЙ ВАЛ, Д.65, КВ.59

(полное и (или) сокращенное наименование, ОГРН, ИНН, место нахождения юридического лица, телефон/факс;

тел. +7 (495) 915-24-71, член саморегулируемой ассоциации СРО «МАС» регистрационный номер СРО-С-148-24122009

наименование, ОГРН, ИНН саморегулируемой организации, членом которой является указанное юридическое лицо (за исключением случаев, когда членство в саморегулируемых организациях в области инженерных изысканий, архитектурно-строительного проектирования, строительства, реконструкции, капитального ремонта объектов капитального строительства не требуется);

Лицо, осуществляющее подготовку проектной документации

ООО «КиКГЕОСТРОЙ», ОГРН 1127747247704, ИНН 7709918820, 109004, г.Москва, ул. Земляной Вал, д.65, кв.59,

тел. +7 (495) 915-24-71, член саморегулируемой ассоциации СРО «Объединение проектировщиков «УниверсалПроект»,

регистрационный номер СРО-П-179-12122012

(полное и (или) сокращенное наименование, ОГРН, ИНН, место нахождения юридического лица, телефон/факс;

наименование, ОГРН, ИНН саморегулируемой организации, членом которой является указанное юридическое лицо (за исключением случаев, когда членство в саморегулируемых организациях в области инженерных изысканий, архитектурно-строительного проектирования, строительства, реконструкции, капитального ремонта объектов капитального строительства не требуется);

Лицо, осуществляющее строительство, выполнившее работы, подлежащие освидетельствованию:

ООО «ШЕЛПРОКК», ОГРН 1237700462427, ИНН 9726048866, 117535, Г.МОСКВА, МУНИЦИПАЛЬНЫЙ ОКРУГ ЧЕРТАНОВО

ЮЖНОЕ, ПРОЕЗД 3-Й ДОРОЖНЫЙ, Д. 6, К. 2, член саморегулируемой ассоциации «Архитектурное наследие»,

регистрационный номер СРО-С-230-07092010

ООО «ЭлектроЭнергетика», ОГРН 1175074004698, ИНН 5037011400, 142281, Московская обл., г. Протвино, Кременковское ш., д. 5,

член саморегулируемой ассоциации «Объединение Специализированных Организаций Профессиональные Строители»,

регистрационный номер СРО-С-219-21042010

(фамилия, имя, отчество, адрес места жительства, ОГРНИП, ИНН индивидуального предпринимателя, наименование, ОГРН, ИНН, место нахождения юридического лица, телефон/факс, наименование, ОГРН, ИНН саморегулируемой организации, членом которой является)

АКТ

освидетельствования скрытых работ

№ КЗ-МЖД-КИК-РД-25-32

16 января 2026 г.

(дата составления акта)

Представитель застройщика, технического заказчика, лица, ответственного за эксплуатацию здания, сооружения, или регионального оператора по вопросам строительного контроля

Ведущий специалист Оис АО "Коломенский завод" Козлова В.С., распоряжение №156-77 от 10.12.2025г.

Ведущий специалист Оис АО "Коломенский завод" Прибылов М.С., распоряжение №156-77 от 10.12.2025г.

(должность (при наличии), фамилия, инициалы, идентификационный номер в национальном реестре специалистов в области строительства (за исключением случаев, когда членство в саморегулируемых организациях в области строительства, реконструкции, капитального ремонта объектов капитального строительства не требуется), реквизиты распорядительного документа, подтверждающего полномочия, с указанием полного и (или) сокращенного наименования, ОГРН, ИНН, места нахождения юридического лица (в случае осуществления строительного контроля на основании договора с застройщиком или техническим заказчиком)

Представитель застройщика, технического заказчика, лица, ответственного за эксплуатацию здания, сооружения, или регионального оператора по вопросам строительного контроля

Ведущий инженер строительного контроля ООО "Проминжиниринг" Дураев В.Ю., приказ № 53 от 23.06.2025 г.

(должность (при наличии), фамилия, инициалы, идентификационный номер в национальном реестре специалистов в области строительства (за исключением случаев, когда членство в саморегулируемых организациях в области строительства, реконструкции, капитального ремонта объектов капитального строительства не требуется), реквизиты распорядительного документа, подтверждающего полномочия, с указанием полного и (или) сокращенного наименования, ОГРН, ИНН, места нахождения юридического лица (в случае осуществления строительного контроля на основании договора с застройщиком или техническим заказчиком)

Представитель лица, осуществляющего строительство, реконструкцию, капитальный ремонт

Руководитель проекта ООО «КиКГЕОСТРОЙ» Липатов В. Е. приказ № 1-КЗ-ЖД от 08.09.2025г.

(должность (при наличии), фамилия, инициалы, реквизиты распорядительного документа, подтверждающего полномочия)

Представитель лица, осуществляющего строительство, реконструкцию, капитальный ремонт, по вопросам строительного контроля

Генеральный директор ООО «КиКГЕОСТРОЙ» Кесслер Ю.Ф., приказ №5-КЗ-ЖД от 08.09.2025г., идентификационный номер

НОСТРОЙ С-77-118776

(должность (при наличии), фамилия, инициалы, идентификационный номер в национальном реестре специалистов в области строительства (за исключением случаев, когда членство в саморегулируемых организациях в области строительства, реконструкции, капитального ремонта объектов капитального строительства не требуется), реквизиты распорядительного документа, подтверждающего полномочия)

Представитель лица, осуществляющего подготовку проектной документации (в случае привлечения застройщиком лица, осуществляющего подготовку проектной документации, для проверки соответствия выполняемых работ проектной документации согласно части 2 статьи 53 Градостроительного кодекса Российской Федерации)

Руководитель проекта ООО «КиКГЕОСТРОЙ» Липатов В. Е.

(должность (при наличии), фамилия, инициалы, реквизиты распорядительного документа, подтверждающего полномочия, с указанием полного и (или) сокращенного наименования, ОГРН, ИНН, места нахождения юридического лица (в случае осуществления авторского надзора лицом, не являющимся разработчиком проектной документации), полное и (или) сокращенное наименование, ОГРН, ИНН саморегулируемой организации, членом которой является указанное юридическое лицо, индивидуальный предприниматель (за исключением случаев, когда членство в саморегулируемых организациях в области инженерных изысканий, архитектурно-строительного проектирования, строительства, реконструкции, капитального ремонта объектов капитального строительства не требуется)

Представитель лица, выполнившего работы, подлежащие освидетельствованию (в случае выполнения работ по договорам о строительстве, реконструкции, капитальном ремонте объектов капитального строительства, заключённым с иными лицами)

1. Старший прораб ООО «ШЕЛПРОКК» Шинкарев М.В., приказ №11 от 08.09.2025г.
2. Заместитель главного инженера ООО «ЭлектроЭнергетика» Аверкин А.В., приказ № 01/10 от 29.10.2025г.

(должность (при наличии), фамилия, инициалы, реквизиты распорядительного документа, подтверждающего полномочия, с указанием полного и (или) сокращенного наименования, ОГРН, ИНН, места нахождения юридического лица, фамилии, имени, отчества (последнее - при наличии), адреса места жительства, ОГРНИП, ИНН индивидуального предпринимателя)

произвели осмотр работ, выполненных: ООО "ШЕЛПРОКК", ООО "ЭлектроЭнергетика"

(наименование лица, выполнившего работы, подлежащие освидетельствованию)

и составили настоящий акт о нижеследующем:

1. К освидетельствованию предъявлены следующие работы:

Выемка загрязненного балласта пути №8

(наименование скрытых работ)

2. Работы выполнены по проектной документации

КЗ-МЖД-КИК-РД-25 «Модернизация железнодорожного пути и стрелочных переводов» на территории АО «Коломенский завод», расположенного по адресу: Московская область, г. Коломна, ул. Партизан 42, Ведомость объемов работ Приложение №2 к Договору №5-КЗ

(номер, другие реквизиты чертежа, наименование проектной и/или рабочей документации, сведения о лицах, осуществляющих подготовку раздела проектной и/или рабочей документации)

3. При выполнении работ применены -

(Наименование строительных материалов (изделий), реквизиты сертификатов и/или других документов, подтверждающих их качество и безопасность, в случае если необходимо указывать более 5 документов, указывается ссылка на их реестр, который является неотъемлемой частью акта)

4. Предъявлены документы, подтверждающие соответствие работ предъявляемым к ним требованиям:

Исполнительная схема №27. Выемка загрязненного балласта пути №8 – 1 лист.

(Исполнительные схемы и чертежи, результаты экспертиз, обследований, лабораторных и иных испытаний выполненных работ, проведенных в процессе строительного контроля)

5. Даты:

начала работ 16 января 2026г.

окончания работ 16 января 2026г.

6. Работы выполнены в соответствии с документами:

КЗ-МЖД-КИК-РД-25 «Модернизация железнодорожного пути и стрелочных переводов» на территории АО «Коломенский завод», расположенного по адресу: Московская область, г. Коломна, ул. Партизан 42, Ведомость объемов работ Приложение №2 к Договору №5-КЗ, СП 37.13330.2012 «Промышленный транспорт», СП 119.13330.2017 «Железные дороги колеи 1520 мм», СП 238.1326000.2015 «Железнодорожный путь»

(наименования и структурные единицы технических регламентов, иных нормативных правовых актов, разделы проектной и/или рабочей документации)

7. Разрешается производство последующих работ:

Устройство щебеночного балласта под путь №8

(наименование работ, строительных конструкций, участков сетей инженерно-технического обеспечения)

Дополнительные сведения

Акт составлен в 4-х экземплярах (в случае заполнения акта на бумажном носителе).

Приложения :

Документы, указанные в пунктах 3 и 4 настоящего акта.

(исполнительные схемы и чертежи, результаты экспертиз, обследований, лабораторных и иных испытаний)

Представитель застройщика, технического заказчика, лица, ответственного за эксплуатацию здания, сооружения, или регионального оператора по вопросам строительного контроля

Ведущий специалист Опс АО "Коломенский завод" Козлова В.С

Ведущий специалист Опс АО "Коломенский завод" Прибылов М.С.

(фамилия, инициалы) (подпись)

Представитель застройщика, технического заказчика, лица, ответственного за эксплуатацию здания, сооружения, или регионального оператора по вопросам строительного контроля

Ведущий инженер строительного контроля ООО "Проминжиниринг" Дураев В.Ю.

(фамилия, инициалы) (подпись)

Представитель лица, осуществляющего строительство, реконструкцию, капитальный ремонт

Руководитель проекта ООО «КиКГЕОСТРОЙ» Липатов В. Е.

(фамилия, инициалы) (подпись)

Представитель лица, осуществляющего строительство, реконструкцию, капитальный ремонт, по вопросам строительного контроля

Генеральный директор ООО «КиКГЕОСТРОЙ» Кесслер Ю.Ф.

(фамилия, инициалы) (подпись)

Представитель лица, осуществляющего подготовку проектной документации (в случае осуществления авторского надзора)

Руководитель проекта ООО «КиКГЕОСТРОЙ» Липатов В. Е.



(фамилия, инициалы) (подпись)

Представитель лица, выполнившего работы, подлежащие освидетельствованию (в случае выполнения работ по договорам о строительстве, реконструкции, капитальном ремонте объектов капитального строительства, заключённым с иными лицами)

1. Старший прораб ООО «ШЕЛПРОКК» Шинкарев М.В.

2. Заместитель главного инженера ООО «ЭлектроЭнергетика» Аверкин А.В.

(фамилия, инициалы) (подпись)

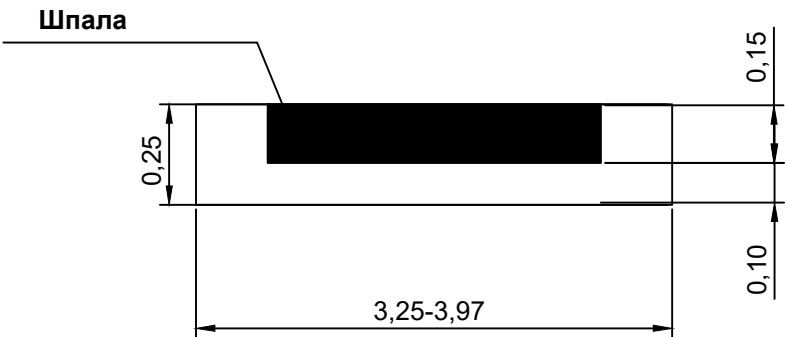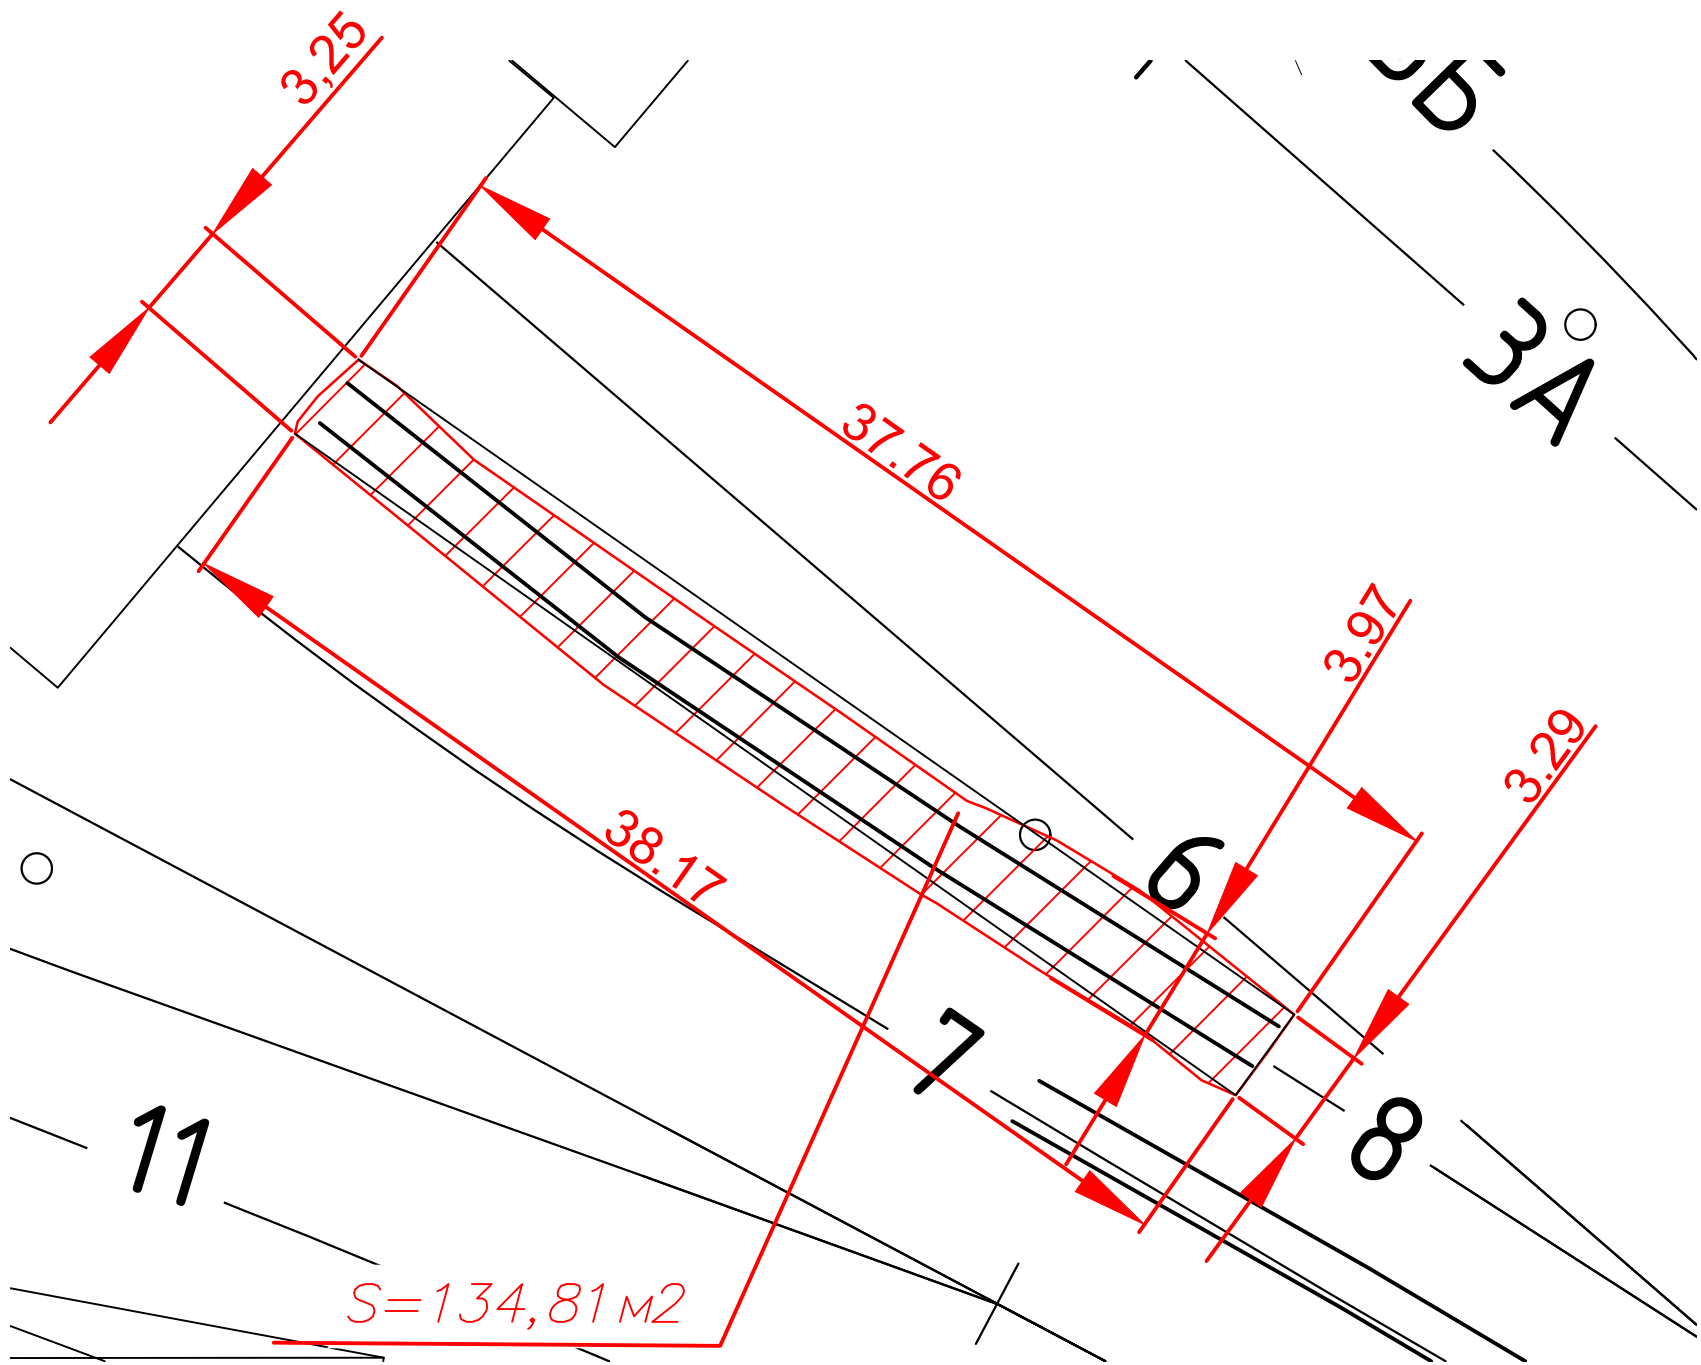

Согласовано					
Взам. инв. №					
Подп. и дата					
Инв. № подл.					

Условные обозначения:

— граница работ

Примечание:
1. Измерения выполнялись тахеометром Sokkia CX105 №GS0496; Свидетельство о поверке: СИ №С-ЕВЕ/25-06-2025/442628234 действительно до 24.06.2026г;
2. Линейные размеры даны в метрах;

Ведомость объемов работ по выемке загрязненного балласта под путь №8

№ п.п.	Объем 63(шестьдесят трех) деревянных шпал, Ш м3 $63 \cdot 0,23 \cdot 0,15 \cdot 2,75 = 5,98 \text{ м}^3$	Площадь очистки, О м2 134,81	Глубина очистки(0.10м ниже нижней грани шпалы или бруса) Г, м $0,10 + 0,15$ (высота шпалы)=0,25м	Общий объем загрязненного щебня, $V = Г \cdot О \cdot Ж \cdot Ш = 0,25 \cdot 134,81 \cdot 5,98 = 27,73 \text{ м}^3$	Примечание
1	5,98	134,81	0,25	27,73	
2026					
КЗ-МЖД-КИК-РД-25					
«Модернизация железнодорожного пути и стрелочных переводов» на территории АО «Коломенский завод», расположенного по адресу: Московская область, г. Коломна, ул. Партизан 42					
Изм.	Кол.	Лист	№ док.	Подпись	Дата
Руководитель проекта		Липатов В.И.			16.01
Старший прораб		Шинкарев М.В.			16.01
Зам. глав. инж.		Аверкин А.В.			16.01
Ремонт и обустройство пути №8					Стадия
					Лист
					Листов
Исполнительная схема №32 Выемка загрязненного балласта пути №8					ИД
					1
					1
					ООО "ЭлектроЭнергетика"

Объект капитального строительства *«Модернизация железнодорожного пути и стрелочных переводов» на территории*

АО «Коломенский завод», расположенных по адресу Московская область, г. Коломна, ул. Партизан, д. 42

(наименование объекта капитального строительства в соответствии с проектной документацией, почтовый или строительный адрес объекта капитального строительства)

Застройщик

АО "Коломенский Завод", 140408, Россия, Московская область, г. Коломна, ул. Партизан. Д.42.

(полное и (или) сокращенное наименование, ОГРН, ИНН, место нахождения юридического лица, телефон/факс;

ИНН 5022013517; ОГРН 1025002737242; тел. + 7(496) 613-89-85; факс +7(496) 613-80-66

наименование, ОГРН, ИНН саморегулируемой организации, членом которой является указанное юридическое лицо (за исключением случаев, когда членство в саморегулируемых организациях в области инженерных изысканий, архитектурно-строительного проектирования, строительства, реконструкции, капитального ремонта объектов капитального строительства не требуется);

Технический заказчик

ООО "Проминжиниринг", 107140, г. Москва, Русаковская ул. дом 13, помещение ХХ-4, ОГРН 1147748139406,

(полное и (или) сокращенное наименование, ОГРН, ИНН, место нахождения юридического лица, телефон/факс;

ИНН 7734001650; тел. + 7(495) 909-93-48. Ассоциация строителей "Саморегулируемая организация

"Строительные допуски", № СРО-С-187-26012010 от 11.03.2025 г., ИНН 7714322214, ОГРН 1097799011045

наименование, ОГРН, ИНН саморегулируемой организации, членом которой является указанное юридическое лицо (за исключением случаев, когда членство в саморегулируемых организациях в области инженерных изысканий, архитектурно-строительного проектирования, строительства, реконструкции, капитального ремонта объектов капитального строительства не требуется);

Лицо, осуществляющее строительство, реконструкцию, капитальный ремонт

ООО «КиКГЕОСТРОЙ», ОГРН 1127747247704, ИНН 7709918820, 109004, Г.МОСКВА, УЛ. ЗЕМЛЯНОЙ ВАЛ, Д.65, КВ.59

(полное и (или) сокращенное наименование, ОГРН, ИНН, место нахождения юридического лица, телефон/факс;

тел. +7 (495) 915-24-71, член саморегулируемой ассоциации СРО «МАС» регистрационный номер СРО-С-148-24122009

наименование, ОГРН, ИНН саморегулируемой организации, членом которой является указанное юридическое лицо (за исключением случаев, когда членство в саморегулируемых организациях в области инженерных изысканий, архитектурно-строительного проектирования, строительства, реконструкции, капитального ремонта объектов капитального строительства не требуется);

Лицо, осуществляющее подготовку проектной документации

ООО «КиКГЕОСТРОЙ», ОГРН 1127747247704, ИНН 7709918820, 109004, г.Москва, ул. Земляной Вал, д.65, кв.59,

тел. +7 (495) 915-24-71, член саморегулируемой ассоциации СРО «Объединение проектировщиков «УниверсалПроект»,

регистрационный номер СРО-П-179-12122012

(полное и (или) сокращенное наименование, ОГРН, ИНН, место нахождения юридического лица, телефон/факс;

наименование, ОГРН, ИНН саморегулируемой организации, членом которой является указанное юридическое лицо (за исключением случаев, когда членство в саморегулируемых организациях в области инженерных изысканий, архитектурно-строительного проектирования, строительства, реконструкции, капитального ремонта объектов капитального строительства не требуется);

Лицо, осуществляющее строительство, выполнившее работы, подлежащие освидетельствованию:

ООО «ШЕЛПРОКК», ОГРН 1237700462427, ИНН 9726048866, 117535, Г.МОСКВА, МУНИЦИПАЛЬНЫЙ ОКРУГ ЧЕРТАНОВО

ЮЖНОЕ, ПРОЕЗД 3-Й ДОРОЖНЫЙ, Д. 6, К. 2, член саморегулируемой ассоциации «Архитектурное наследие»,

регистрационный номер СРО-С-230-07092010

ООО «ЭлектроЭнергетика», ОГРН 1175074004698, ИНН 5037011400, 142281, Московская обл., г. Протвино, Кременковское ш., д. 5,

член саморегулируемой ассоциации «Объединение Специализированных Организаций Профессиональные Строители»,

регистрационный номер СРО-С-219-21042010

(фамилия, имя, отчество, адрес места жительства, ОГРНИП, ИНН индивидуального предпринимателя, наименование, ОГРН, ИНН, место нахождения юридического лица, телефон/факс, наименование, ОГРН, ИНН саморегулируемой организации, членом которой является)

АКТ

освидетельствования скрытых работ

№

КЗ-МЖД-КИК-РД-25-33

18 января 2026 г.

(дата составления акта)

Представитель застройщика, технического заказчика, лица, ответственного за эксплуатацию здания, сооружения, или регионального оператора по вопросам строительного контроля

Ведущий специалист Опс АО "Коломенский завод" Козлова В.С., распоряжение №156-77 от 10.12.2025г.

Ведущий специалист Опс АО "Коломенский завод" Прибылов М.С., распоряжение №156-77 от 10.12.2025г.

(должность (при наличии), фамилия, инициалы, идентификационный номер в национальном реестре специалистов в области строительства (за исключением случаев, когда членство в саморегулируемых организациях в области строительства, реконструкции, капитального ремонта объектов капитального строительства не требуется), реквизиты распорядительного документа, подтверждающего полномочия, с указанием полного и (или) сокращенного наименования, ОГРН, ИНН, места нахождения юридического лица (в случае осуществления строительного контроля на основании договора с застройщиком или техническим заказчиком)

Представитель застройщика, технического заказчика, лица, ответственного за эксплуатацию здания, сооружения, или регионального оператора по вопросам строительного контроля

Ведущий инженер строительного контроля ООО "Проминжиниринг" Дураев В.Ю., приказ № 53 от 23.06.2025 г.

(должность (при наличии), фамилия, инициалы, идентификационный номер в национальном реестре специалистов в области строительства (за исключением случаев, когда членство в саморегулируемых организациях в области строительства, реконструкции, капитального ремонта объектов капитального строительства не требуется), реквизиты распорядительного документа, подтверждающего полномочия, с указанием полного и (или) сокращенного наименования, ОГРН, ИНН, места нахождения юридического лица (в случае осуществления строительного контроля на основании договора с застройщиком или техническим заказчиком)

Представитель лица, осуществляющего строительство, реконструкцию, капитальный ремонт

Руководитель проекта ООО «КиКГЕОСТРОЙ» Липатов В. Е. приказ № 1-КЗ-ЖД от 08.09.2025г.

(должность (при наличии), фамилия, инициалы, реквизиты распорядительного документа, подтверждающего полномочия)

Представитель лица, осуществляющего строительство, реконструкцию, капитальный ремонт, по вопросам строительного контроля

Генеральный директор ООО «КиКГЕОСТРОЙ» Кесслер Ю.Ф., приказ №5-КЗ-ЖД от 08.09.2025г., идентификационный номер

НОСТРОЙ С-77-118776

(должность (при наличии), фамилия, инициалы, идентификационный номер в национальном реестре специалистов в области строительства (за исключением случаев, когда членство в саморегулируемых организациях в области строительства, реконструкции, капитального ремонта объектов капитального строительства не требуется), реквизиты распорядительного документа, подтверждающего полномочия)

Представитель лица, осуществляющего подготовку проектной документации (в случае привлечения застройщиком лица, осуществляющего подготовку проектной документации, для проверки соответствия выполняемых работ проектной документации согласно части 2 статьи 53 Градостроительного кодекса Российской Федерации)

Руководитель проекта ООО «КиКГЕОСТРОЙ» Липатов В. Е. приказ № 1-КЗ-ЖД от 08.09.2025г.

(должность (при наличии), фамилия, инициалы, реквизиты распорядительного документа, подтверждающего полномочия, с указанием полного и (или) сокращенного наименования, ОГРН, ИНН, места нахождения юридического лица (в случае осуществления авторского надзора лицом, не являющимся разработчиком проектной документации), полное и (или) сокращенное наименование, ОГРН, ИНН саморегулируемой организации, членом которой является указанное юридическое лицо, индивидуальный предприниматель (за исключением случаев, когда членство в саморегулируемых организациях в области инженерных изысканий, архитектурно-строительного проектирования, строительства, реконструкции, капитального ремонта объектов капитального строительства не требуется)

Представитель лица, выполнившего работы, подлежащие освидетельствованию (в случае выполнения работ по договорам о строительстве, реконструкции, капитальном ремонте объектов капитального строительства, заключённым с иными лицами)

1. Старший прораб ООО «ШЕЛПРОКК» Шинкарев М.В., приказ №11 от 08.09.2025г.

2. Заместитель главного инженера ООО «ЭлектроЭнергетика» Аверкин А.В., приказ № 01/10 от 29.10.2025г.

(должность (при наличии), фамилия, инициалы, реквизиты распорядительного документа, подтверждающего полномочия, с указанием полного и (или) сокращенного наименования, ОГРН, ИНН, места нахождения юридического лица, фамилии, имени, отчества (последнее - при наличии), адреса места жительства, ОГРНИП, ИНН индивидуального предпринимателя)

произвели осмотр работ, выполненных:

ООО "ШЕЛПРОКК", ООО "ЭлектроЭнергетика"

(наименование лица, выполнившего работы, подлежащие освидетельствованию)

и составили настоящий акт о нижеследующем:

1. К освидетельствованию предъявлены следующие работы:

Устройство щебеночного балласта под путь №8

(наименование скрытых работ)

2. Работы выполнены по проектной документации

КЗ-МЖД-КИК-РД-25 «Модернизация железнодорожного пути и стрелочных переводов» на территории АО «Коломенский завод», расположенного по адресу: Московская область, г. Коломна, ул. Партизан 42, Ведомость объемов работ Приложение №2 к Договору №5-КЗ

(номер, другие реквизиты чертежа, наименование проектной и/или рабочей документации, сведения о лицах, осуществляющих подготовку раздела проектной и/или рабочей документации)

3. При выполнении работ применены

Щебень 20-40мм паспорт №71 от 05.02.2025г.

Протокол испытания №52п от 27.01.2025г., Заключение об степени уплотнении 18.01-1/26 от 18.01.2026г.

Заключение об степени уплотнении 18.01-2/26 от 18.01.2026г.

(Наименование строительных материалов (изделий), реквизиты сертификатов и/или других документов, подтверждающих их качество и безопасность, в случае если необходимо указывать более 5 документов, указывается ссылка на их реестр, который является неотъемлемой частью акта)

4. Предъявлены документы, подтверждающие соответствие работ предъявляемым к ним требованиям:

Исполнительная схема №33. Устройство щебеночного балласта под путь №8 – 1 лист.

(Исполнительные схемы и чертежи, результаты экспертиз, обследований, лабораторных и иных испытаний выполненных работ, проведенных в процессе строительного контроля)

5. Даты:

начала работ

17 января 2026г.

окончания работ

18 января 2026г.

6. Работы выполнены в соответствии с документами:

КЗ-МЖД-КИК-РД-25 «Модернизация железнодорожного пути и стрелочных переводов» на территории АО «Коломенский завод», расположенного по адресу: Московская область, г. Коломна, ул. Партизан 42, Ведомость объемов работ Приложение №2 к Договору №5-КЗ, СП 37.13330.2012 «Промышленный транспорт», СП 119.13330.2017 «Железные дороги колеи 1520 мм», СП 238.1326000.2015 «Железнодорожный путь»

(наименования и структурные единицы технических регламентов, иных нормативных правовых актов, разделы проектной и/или рабочей документации)

7. Разрешается производство последующих работ:

Укладка рельсоопальной решетки пути №8

(наименование работ, строительных конструкций, участков сетей инженерно-технического обеспечения)

Дополнительные сведения

Акт составлен в 4-х экземплярах (в случае заполнения акта на бумажном носителе).

Приложения :

Документы, указанные в пунктах 3 и 4 настоящего акта.

(исполнительные схемы и чертежи, результаты экспертиз, обследований, лабораторных и иных испытаний)

Представитель застройщика, технического заказчика, лица, ответственного за эксплуатацию здания, сооружения, или регионального оператора по вопросам строительного контроля

Ведущий специалист Опс АО "Коломенский завод" Козлова В.С

Ведущий специалист Опс АО "Коломенский завод" Прибылов М.С.

(фамилия, инициалы)

(подпись)

Представитель застройщика, технического заказчика, лица, ответственного за эксплуатацию здания, сооружения, или регионального оператора по вопросам строительного контроля

Ведущий инженер строительного контроля ООО "Проминжиниринг" Дураев В.Ю.

(фамилия, инициалы)

(подпись)

Представитель лица, осуществляющего строительство, реконструкцию, капитальный ремонт

Руководитель проекта ООО «КиКГЕОСТРОЙ» Липатов В. Е.

(фамилия, инициалы)

(подпись)

Представитель лица, осуществляющего строительство, реконструкцию, капитальный ремонт, по вопросам строительного контроля

Генеральный директор ООО «КиКГЕОСТРОЙ» Кесслер Ю.Ф.

(фамилия, инициалы)

(подпись)

Представитель лица, осуществляющего подготовку проектной документации (в случае осуществления авторского надзора)

Руководитель проекта ООО «КиКГЕОСТРОЙ» Липатов В. Е.

(фамилия, инициалы)

(подпись)


Представитель лица, выполнившего работы, подлежащие освидетельствованию (в случае выполнения работ по договорам о строительстве, реконструкции, капитальном ремонте объектов капитального строительства, заключённым с иными лицами)

1. Старший прораб ООО «ШЕЛПРОКК» Шинкарев М.В.

2. Заместитель главного инженера ООО «ЭлектроЭнергетика» Аверкин А.В.

(фамилия, инициалы)


(подпись)

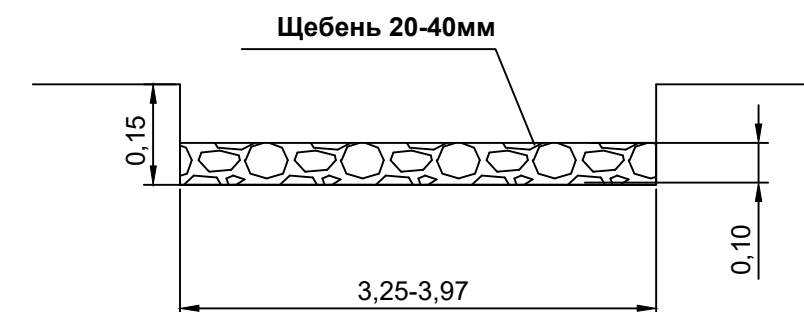

 граница работ

1. Измерения выполнялись тахеометром Sokkia CX105 №GS0496; Свидетельство о поверке: СИ №С-ЕВЕ/25-06-2025/442628234 действительно до 24.06.2026г;
2. Линейные размеры даны в метрах;

№ п.п.	Площадь основания, О м2	Высота щебеночного основания, В м	Общий объем щебня, $V = \Gamma * O = 134.81 * 0.10 = 13.48 \text{ м}^3$	Примечание					
1	134.81	Уплотнение грунта пневматическими трамбовками, группа грунтов: 1-2							
2	134.81	0.10	13.48						
Изм.	Кол.	Лист	№ док.	Подпись	Дата	КЗ-МЖД-КИК-РД-25			
«Модернизация железнодорожного пути и стрелочных переводов» на территории АО «Коломенский завод», расположенного по адресу: Московская область, г. Коломна, ул. Партизан 42						«Модернизация железнодорожного пути и стрелочных переводов» на территории АО «Коломенский завод», расположенного по адресу: Московская область, г. Коломна, ул. Партизан 42			
Руковод. проекта	Липатов В.И.			18.01	Ремонт и обустройство пути №8	Стадия	Лист	Листов	
Старший прораб	Шинкарев МВ.			18.01		ИД	1	1	
Зам. глав. инж.	Аверкин АВ.			18.01					
					Исполнительная схема №33 Устройство щебеночного балласта под путь №8	ООО "ЭлектроЭнергетика"			

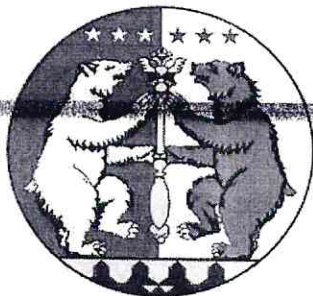

РОССИЙСКАЯ ФЕДЕРАЦИЯ

Акционерное общество

«ПАВЛОВСК НЕРУД»

396446 Воронежская обл., Павловский
р-он, с. Елизаветовка

№ РОСС RU.C-RU.04УЛС0.В00171\23

срок действия с 14.02.2023 г. по 13.02.2026 г.

1 КТК

25 м

ПАСПОРТ ПРОДУКЦИИ № 71

Выдан «05» февраля 2025 год

1. Щебень из плотных горных пород (гранитов) фракции свыше 20 до 40 мм
2. ГОСТ 8267-93 *Щебень гранитный фракции 20-40 мм*
3. *общество «Павловск-Негуд»*

4. Дата отгрузки « 05 » 02 20 25 г. кол-во 1474-800 ТОНН

5. № партии 228275 № накладной 17 228275

6. Результаты лабораторных испытаний:

6.1 Зерновой состав:

Диаметр отверстий контрольных сит, мм	d наим.	0,5 (d наим. + D наиб.)	D наиб.	1,25 D наиб.
	20	30	40	50
Полные остатки на ситах, % по массе	93,5	59,0	9,7	0,0

6.2 Содержание:

6.2.1 зёрен пластинчатой и игольчатой формы	24,1	3 группа	%
6.2.2 пылевидных илистых и глинистых частиц	0,60	в том числе глины в комках	0,0 %
6.2.3 зёрен слабых пород		0,0	%
6.2.4 вредных компонентов:	см. приложение		
6.3 Марка щебня по дробимости	1400		
6.4 Марка щебня по истираемости	И1		
6.5 Марка щебня по морозостойкости	F300		
6.6 Насыпная плотность для перевода количества материала из ед. массы в объемные	1,36т/м ³		
6.7 Удельная эффективная активность радионуклидов (А эфф.)	229,58		Бк/кг
Первый класс использования (протокол № 52п от 27.01.2025г)			
ФБУЗ «Центр гигиены и эпидемиологии в Воронежской области»			
6.8 Устойчивость структуры щебня против распадов	0,27		%

6.2 Содержание:

Заключение: Щебень фракции от 20 до 40 мм соответствует требованию ГОСТ 8267-93

Мастер контрольный ОТК

Алпеева Е.А.

2016.

Таблица 1

Наименование вредных компонентов и примесей	Требования ГОСТ 8267-93 приложение А	Фактические показатели
Аморфные разновидности диоксида кремния, растворимые в щелочах	Не более 50 ммоль/л	5,75 ммоль/л
Сульфаты и сульфиды в пересчёте на SO ₃	1,5% по массе	< 0,10 % по массе
Пирит	4 % по массе	< 0,02 % по массе
Породообразующие слюды и гидрослюды	15 % по объёму силикатов	3,25 %
Галоидные соединения	0,1 % по массе в пересчёте на ион хлора	0,03 %
Свободные волокна асбеста	0,25 % по массе	0,0% по массе
Уголь и древесные остатки	1% по массе	0,0% по массе
Оксиды и гидроксиды железа (магнетит, гетит, гематит и др.)	10 % по объёму каждого или их суммы не более 15 %	0,05 %

Контрольный мастер ОТК _____



Алпеева Е.А.

**ФЕДЕРАЛЬНАЯ СЛУЖБА ПО НАДЗОРУ В СФЕРЕ ЗАЩИТЫ
ПРАВ ПОТРЕБИТЕЛЕЙ И БЛАГОПОЛУЧИЯ ЧЕЛОВЕКА
ФЕДЕРАЛЬНОЕ БЮДЖЕТНОЕ УЧРЕЖДЕНИЕ ЗДРАВООХРАНЕНИЯ
«ЦЕНТР ГИГИЕНЫ И ЭПИДЕМИОЛОГИИ В ВОРОНЕЖСКОЙ ОБЛАСТИ»
ФИЛИАЛ ФЕДЕРАЛЬНОГО БЮДЖЕТНОГО УЧРЕЖДЕНИЯ ЗДРАВООХРАНЕНИЯ
«ЦЕНТР ГИГИЕНЫ И ЭПИДЕМИОЛОГИИ В ВОРОНЕЖСКОЙ ОБЛАСТИ» В ПАВЛОВСКОМ,
БОГУЧАРСКОМ, ВЕРХНЕМАМОНСКОМ РАЙОНАХ
ИСПЫТАТЕЛЬНАЯ ЛАБОРАТОРИЯ**

Юридический адрес и место осуществления деятельности ИЛ: 396422, Воронежская область, Павловский район, г. Павловск, ул. К.Готвальда, 12
Телефон/факс: 2-53-93, 2-57-64, 2-44-93
e-mail: pvlscs@mail.ru
ОКПО 01661844
ОГРН 1053600128889.
ИНН 3665049241
КПП 362002001

Уникальный номер записи об аккредитации в реестре аккредитованных лиц: РОСС RU.0001.510199



УТВЕРЖДАЮ:
Д.А. Рыбалко

Дата утверждения: 27.01.2025

ПРОТОКОЛ ИСПЫТАНИЙ
№52п от 27 января 2025г.

1. Наименование заказчика: АО «Павловск Неруд»
2. Адрес заказчика (юридический/фактический): Россия, Воронежская область, Павловский район, с. Елизаветовка
3. Наименование и описание объекта (образца) испытаний, дата изготовления (для продукции): щебень гранитный ГОСТ 8267-93; Упаковка: ПЭТ пакет; вес (объем) пробы для испытаний: 1 кг; партия 3300000 кг, дата выработки 19.01.2025 г.
4. Изготовитель (фирма, предприятие, организация): АО «Павловск Неруд», Россия, Воронежская область, Павловский район, с. Елизаветовка
страна: Россия
5. Место отбора: промплощадка, АО «Павловск Неруд»
6. Условия отбора, доставки: образец доставлен в печатном виде (печать АО «Павловск Неруд»), автотранспортом
Дата и время отбора: 23.01.2025г. с 09:40 до 10:00
ФИО, должность специалиста проводившего отбор: проба отобрана начальником ОТК АО «Павловск Неруд» Сладких Ольгой Николаевной
Условия доставки, ссылка на план и методы отбора: соответствуют НД
Дата и время доставки в ИЛ: 23.01.2025г. 11:10
7. Дополнительные сведения: Протокол (Акт) отбора от 23.01.2025 г. Проба отобрана в соответствии с нормативными документами. Основание: договор №152 от 20.01.2025 г. Проба отобрана в соответствии с ГОСТ 30108-94 «Материалы и изделия строительные. Определение удельной эффективной активности естественных радионуклидов».
8. Код образца (пробы): ВР 52-05п

Протокол № 52 п

*Результаты отбора относятся к представленному заказчиком образцу, поэтому лаборатория не несет ответственности за стабильность отбора образца и достоверность информации, представленной в данных разделах протокола.

Результаты исследований (испытаний) /измерений относятся к представленному заказчиком образцу. Протокол характеризует исключительно испытанный объект и не может быть частично воспроизведен без согласия ИЛ.

9. Средства измерений:

№ п/п	Наименование, тип	Заводской номер	Номер в Госреестре	№ свидетельства о поверке, протокола об аттестации	Срок действия
1	Установка спектрометрическая СКС-99 «Спутник»	748	18488-03	С-БМ/03-10-20243754353051	02.10.2025
2	Контрольный источник гамма-излучения типа ОИСН-22-4,5	20002	-	паспорт	18.08.2026

10. Условия проведения испытаний: соответствуют требованиям нормативных документов и приведены в технических записях лаборатории (ий)

11. Отклонения процедуры проведения испытания от стандартной процедуры, по методу испытаний: да или нет

12. Место проведения испытания: _____
(для измерений если они проводились не по адресу лаборатории)

Результаты испытаний

Санитарно-гигиеническое отделение ИЛ				
№ п/п	Определяемый показатель	Единицы измерения	Результаты испытаний	НД на методы испытаний
Образец поступил: 23.01.2025 г.				
Дата начала испытаний: 23.01.2025 г. Дата выдачи результата: 27.01.2025 г.				
1.	Цезий-137	Бк/кг	0,501±0,291	ГОСТ 30108-94 «Материалы и изделия строительные. Определение удельной эффективной активности естественных радионуклидов»
2.	Калий-40	Бк/кг	1204,7±759,3	
3.	Торий-232	Бк/кг	76,8±49,4	
4.	Радий-226	Бк/кг	82,79±63,55	
5.	Удельная эффективная активность	Бк/кг	229,58±105,14	
Испытания проводил(и): <u>Вахнина Е.В., химик-эксперт муниципальной организации</u> (ФИО, должность)				

Лицо ответственное за оформление протокола _____ Рязанцева Ю.В., документовед
группы приема, кодирования, регистрации проб и выдачи результатов лабораторных исследований
(подпись)

Протокол завершен



Общество с ограниченной ответственностью
Лаборатория Инженерного Контроля



140000, М.О., г. Люберцы,
Проектируемый проезд 4296, д.4.
Тел.: (499) 390-42-96
e-mai: lik-m@list.ru
сайт: l-i-k.ru.

Аттестат аккредитации №РОСС.НПО/S.IL-00249 действителен до 11.12.2028.
Свидетельство об аттестации №729/25 действительно до 26.06.2028г.
Плотномер В1 (зав. № 414, аттестат № МКН-А-001-09-2025 от 10.09.25г.)

Утверждаю:

Начальник лаборатории ООО "ЛИК"

С.Н. Мещеряков

2026 г.

ЗАКЛЮЧЕНИЕ № 18.01 - 1/26

о степени уплотнения

Заказчик: ООО "ЭлектроЭнергетика"

Дата работ: 18 января 2026 г.

Объект: «Модернизация железнодорожного пути и стрелочных переводов» на территории
АО «Коломенский завод», расположенного по адресу: Московская область, г.Коломна,
ул.Партизан 42.

Тип основания: Суглинок

Требуемый коэффициент уплотнения: 0,95

Таблица №1

Конструкция	Положение участка	Показание прибора				Коеф. Уплотнения	
		1	2	3	сред.	единичные	средний
1	2	3	4	5	6	7	8
Основание	Путь №8	21	22	20	21,0	0,95	0,95
		21	21	21	21,0	0,95	
		20	21	21	20,7	0,95	
		20	20	20	20,0	0,95	
		18	19	19	18,7	0,95	
		18	20	22	20,0	0,95	
		21	19	18	19,3	0,95	
		18	18	19	18,3	0,95	
		20	21	21	20,7	0,95	
		18	19	19	18,7	0,95	
		20	21	21	20,7	0,95	
		20	22	20	20,7	0,95	
		18	18	19	18,3	0,95	
		20	21	21	20,7	0,95	
		20	18	19	19,0	0,95	
		19	19	18	18,7	0,95	
		18	20	21	19,7	0,95	

Примечание: Испытания были проведены в соответствие с данными, предоставленными заказчиком.

Заключение: Коэффициент уплотнения соответствует требуемому

Испытания провел



Строительная
лаборатория
№2

А.А. Рожковский



Общество с ограниченной ответственностью

Лаборатория Инженерного Контроля

140000, М.О., г. Люберцы,
Проектируемый проезд 4296, д.4.
Тел.: (499) 390-42-96
e-mai: lik-m@list.ru

Аттестат аккредитации №РОСС.НПО/S.II-00249 действителен до 11.12.2028г.
Плотномер: модель ПБД-КМ зав. № 821,
сертификат о калибровке № 68349 от 22.12.2023г.



Утверждаю:
Начальник лаборатории ООО "ЛИК"
С.Н. Мещеряков

2026г.

ЗАКЛЮЧЕНИЕ № 18.01-2/26

о степени уплотнения основания

Заказчик: ООО "ЭлектроЭнергетика"

Дата работ: 18 января 2026 г.

Объект: «Модернизация железнодорожного пути и стрелочных переводов» на территории АО
«Коломенский завод», расположенного по адресу: Московская область, г.Коломна, ул.
Партизан 42. Путь №8.

Тип основания: щебень фракция 20-40

Исполнительная схема обследуемого участка

№ участка	Показания прибора, см		Масса грунта, м	Плотность основания	
	H1	H2		факт.	средняя
1	15,4	25,3	3600	1,99	1,99
2	15,1	25,1	3600	1,97	
3	15,3	25,2	3650	2,01	
4	15,2	25,4	3750	2,01	
5	15,1	25,3	3650	1,96	

Плотность основания: $\rho_{\phi} = \frac{m}{F_{\phi}(H2-H1)}$ г/см³ $F_{\phi}=183\text{см}^2$

В результате визуального осмотра участка дороги было проверено качество уплотнения щебеночного основания, покрытия (согласно СП 78.13330.2012 п. 10.29), путем контрольного прохода катка, по контролируемому участку, после движение катка на основании не остается следов и не возникает волны перед вальцом катка, а положенная под вал щебенка дробится. В результате проведенного визуального осмотра установлено, что щебеночное основание уплотнено.

Испытание провел:



Строительная
лаборатория
№2

А.А. Рожковский

Приказ Минстроя от 16.05.2023 №344/пр		
Приложение № 3		
Объект капитального строительства <u>«Модернизация железнодорожного пути и стрелочных переводов» на территории</u>		
<u>АО «Коломенский завод», расположенных по адресу Московская область, г. Коломна, ул. Партизан, д. 42</u>		
(наименование объекта капитального строительства в соответствии с проектной документацией, почтовый или строительный адрес объекта капитального строительства)		
Застройщик		
<u>АО "Коломенский Завод", 140408, Россия, Московская область, г. Коломна, ул. Партизан. Д.42.</u>		
(полное и (или) сокращенное наименование, ОГРН, ИНН, место нахождения юридического лица, телефон/факс;		
<u>ИНН 5022013517; ОГРН 1025002737242; тел. + 7(496) 613-89-85; факс +7(496) 613-80-66</u>		
наименование, ОГРН, ИНН саморегулируемой организации, членом которой является указанное юридическое лицо (за исключением случаев, когда членство в саморегулируемых организациях в области инженерных изысканий, архитектурно-строительного проектирования, строительства, реконструкции, капитального ремонта объектов капитального строительства не требуется);		
Технический заказчик		
<u>ООО "Проминжиниринг", 107140, г. Москва, Русаковская ул. дом 13, помещение ХХ-4,ОГРН 1147748139406,</u>		
(полное и (или) сокращенное наименование, ОГРН, ИНН, место нахождения юридического лица, телефон/факс;		
<u>ИНН 7734001650; тел. + 7(495) 909-93-48. Ассоциация строителей "Саморегулируемая организация</u>		
<u>"Строительные допуски", № СРО-С-187-26012010 от 11.03.2025 г., ИНН 7714322214, ОГРН 1097799011045</u>		
наименование, ОГРН, ИНН саморегулируемой организации, членом которой является указанное юридическое лицо (за исключением случаев, когда членство в саморегулируемых организациях в области инженерных изысканий, архитектурно-строительного проектирования, строительства, реконструкции, капитального ремонта объектов капитального строительства не требуется);		
Лицо, осуществляющее строительство, реконструкцию, капитальный ремонт		
<u>ООО «КиКГЕОСТРОЙ», ОГРН 1127747247704, ИНН 7709918820, 109004, Г.МОСКВА, УЛ. ЗЕМЛЯНОЙ ВАЛ, Д.65, КВ.59</u>		
(полное и (или) сокращенное наименование, ОГРН, ИНН, место нахождения юридического лица, телефон/факс;		
<u>тел. +7 (495) 915-24-71, член саморегулируемой ассоциации СРО «МАС» регистрационный номер СРО-С-148-24122009</u>		
наименование, ОГРН, ИНН саморегулируемой организации, членом которой является указанное юридическое лицо (за исключением случаев, когда членство в саморегулируемых организациях в области инженерных изысканий, архитектурно-строительного проектирования, строительства, реконструкции, капитального ремонта объектов капитального строительства не требуется);		
Лицо, осуществляющее подготовку проектной документации		
<u>ООО «КиКГЕОСТРОЙ», ОГРН 1127747247704, ИНН 7709918820, 109004, г.Москва, ул. Земляной Вал, д.65, кв.59,</u>		
<u>тел. +7 (495) 915-24-71, член саморегулируемой ассоциации СРО «Объединение проектировщиков «УниверсалПроект»,</u>		
<u>регистрационный номер СРО-П-179-12122012</u>		
(полное и (или) сокращенное наименование, ОГРН, ИНН, место нахождения юридического лица, телефон/факс;		
наименование, ОГРН, ИНН саморегулируемой организации, членом которой является указанное юридическое лицо (за исключением случаев, когда членство в саморегулируемых организациях в области инженерных изысканий, архитектурно-строительного проектирования, строительства, реконструкции, капитального ремонта объектов капитального строительства не требуется);		
Лицо, осуществляющее строительство, выполнившее работы, подлежащие освидетельствованию:		
<u>ООО «ШЕЛПРОКК», ОГРН 1237700462427, ИНН 9726048866, 117535, Г.МОСКВА, МУНИЦИПАЛЬНЫЙ ОКРУГ ЧЕРТАНОВО</u>		
<u>ЮЖНОЕ, ПРОЕЗД 3-Й ДОРОЖНЫЙ, Д. 6, К. 2, член саморегулируемой ассоциации «Архитектурное наследие»,</u>		
<u>регистрационный номер СРО-С-230-07092010</u>		
<u>ООО «ЭлектроЭнергетика», ОГРН 1175074004698, ИНН 5037011400, 142281, Московская обл., г. Протвино, Кременковское ш., д. 5,</u>		
<u>член саморегулируемой ассоциации «Объединение Специализированных Организаций Профессиональные Строители»,</u>		
<u>регистрационный номер СРО-С-219-21042010</u>		
(фамилия, имя, отчество, адрес места жительства, ОГНИП, ИНН индивидуального предпринимателя, наименование, ОГРН, ИНН, место нахождения юридического лица, телефон/факс, наименование, ОГРН, ИНН саморегулируемой организации, членом которой является)		
АКТ		
освидетельствования скрытых работ		
№	<u>КЗ-МЖД-КИК-РД-25-34</u>	<u>18 января 2026 г.</u>
(дата составления акта)		
Представитель застройщика, технического заказчика, лица, ответственного за эксплуатацию здания, сооружения, или		
регионального оператора по вопросам строительного контроля		
<u>Ведущий специалист Оис АО "Коломенский завод" Козлова В.С., распоряжение №156-77 от 10.12.2025г.</u>		
<u>Ведущий специалист Оис АО "Коломенский завод" Прибылов М.С., распоряжение №156-77 от 10.12.2025г.</u>		
(должность (при наличии), фамилия, инициалы, идентификационный номер в национальном реестре специалистов в области строительства (за исключением случаев, когда членство в саморегулируемых организациях в области строительства, реконструкции, капитального ремонта объектов капитального строительства не требуется), реквизиты распорядительного документа, подтверждающего полномочия, с указанием полного и (или) сокращенного наименования, ОГРН, ИНН, места нахождения юридического лица (в случае осуществления строительного контроля на основании договора с застройщиком или техническим заказчиком)		
Представитель застройщика, технического заказчика, лица, ответственного за эксплуатацию здания, сооружения, или		
регионального оператора по вопросам строительного контроля		
<u>Ведущий инженер строительного контроля ООО "Проминжиниринг" Дураев В.Ю., приказ № 53 от 23.06.2025 г.</u>		
(должность (при наличии), фамилия, инициалы, идентификационный номер в национальном реестре специалистов в области строительства (за исключением случаев, когда членство в саморегулируемых организациях в области строительства, реконструкции, капитального ремонта объектов капитального строительства не требуется), реквизиты распорядительного документа, подтверждающего полномочия, с указанием полного и (или) сокращенного наименования, ОГРН, ИНН, места нахождения юридического лица (в случае осуществления строительного контроля на основании договора с застройщиком или техническим заказчиком)		
Представитель лица, осуществляющего строительство, реконструкцию, капитальный ремонт		
<u>Руководитель проекта ООО «КиКГЕОСТРОЙ» Липатов В. Е. приказ № 1-КЗ-ЖД от 08.09.2025г.</u>		
(должность (при наличии), фамилия, инициалы, реквизиты распорядительного документа, подтверждающего полномочия)		
Представитель лица, осуществляющего строительство, реконструкцию, капитальный ремонт, по вопросам		
строительного контроля		
<u>Генеральный директор ООО «КиКГЕОСТРОЙ» Кесслер Ю.Ф., приказ №5-КЗ-ЖД от 08.09.2025г., идентификационный номер</u>		
<u>НОСТРОЙ С-77-118776</u>		
(должность (при наличии), фамилия, инициалы, идентификационный номер в национальном реестре специалистов в области строительства (за исключением случаев, когда членство в саморегулируемых организациях в области строительства, реконструкции, капитального ремонта объектов капитального строительства не требуется), реквизиты распорядительного документа, подтверждающего полномочия)		
Представитель лица, осуществляющего подготовку проектной документации (в случае привлечения застройщиком лица,		
осуществляющего подготовку проектной документации, для проверки соответствия выполняемых работ проектной документации		
согласно части 2 статьи 53 Градостроительного кодекса Российской Федерации)		
<u>Руководитель проекта ООО «КиКГЕОСТРОЙ» Липатов В. Е. приказ № 1-КЗ-ЖД от 08.09.2025г.</u>		

(должность (при наличии), фамилия, инициалы, реквизиты распорядительного документа, подтверждающего полномочия, с указанием полного и (или) сокращенного наименования, ОГРН, ИНН, места нахождения юридического лица (в случае осуществления авторского надзора лицом, не являющимся разработчиком проектной документации), полное и (или) сокращенное наименование, ОГРН, ИНН саморегулируемой организации, членом которой является указанное юридическое лицо, индивидуальный предприниматель (за исключением случаев, когда членство в саморегулируемых организациях в области инженерных изысканий, архитектурно-строительного проектирования, строительства, реконструкции, капитального ремонта объектов капитального строительства не требуется)

Представитель лица, выполнившего работы, подлежащие освидетельствованию (в случае выполнения работ по договорам о строительстве, реконструкции, капитальном ремонте объектов капитального строительства, заключённым с иными лицами)

1. Старший прораб ООО «ШЕЛПРОКК» Шинкарев М.В., приказ №11 от 08.09.2025г.
2. Заместитель главного инженера ООО «ЭлектроЭнергетика» Аверкин А.В., приказ № 01/10 от 29.10.2025г.

(должность (при наличии), фамилия, инициалы, реквизиты распорядительного документа, подтверждающего полномочия, с указанием полного и (или) сокращенного наименования, ОГРН, ИНН, места нахождения юридического лица, фамилии, имени, отчества (последнее - при наличии), адреса места жительства, ОГРНИП, ИНН индивидуального предпринимателя)

произвели осмотр работ, выполненных: ООО "ШЕЛПРОКК", ООО "ЭлектроЭнергетика"

и составили настоящий акт о нижеследующем:

1. К освидетельствованию предъявлены следующие работы: Укладка рельсоопальной решетки пути №8

2. Работы выполнены по проектной документации КЗ-МЖД-КИК-РД-25 «Модернизация железнодорожного пути и стрелочных переводов» на территории АО «Коломенский завод», расположенного по адресу: Московская область, г. Коломна, ул. Партизан 42, Ведомость объемов работ Приложение №2 к Договору №5-КЗ

3. При выполнении работ применены Реестр № КЗ-МЖД-КИК-РД-25-34р от 18.01.2026г.

4. Предъявлены документы, подтверждающие соответствие работ предъявляемым к ним требованиям: Исполнительная схема №34. Укладка рельсоопальной решетки пути №8— 1 лист.

5. Даты: начала работ 18 января 2026г.
окончания работ 18 января 2026г.

6. Работы выполнены в соответствии с документами: КЗ-МЖД-КИК-РД-25 «Модернизация железнодорожного пути и стрелочных переводов» на территории АО «Коломенский завод», расположенного по адресу: Московская область, г. Коломна, ул. Партизан 42, Ведомость объемов работ Приложение №2 к Договору №5-КЗ, СП 37.13330.2012 «Промышленный транспорт», СП 119.13330.2017 «Железные дороги колеи 1520 мм», СП 238.1326000.2015 «Железнодорожный путь»

7. Разрешается производство последующих работ: Балластировка, выправка и рихтовка пути №8

Дополнительные сведения Акт составлен в 4-х экземплярах (в случае заполнения акта на бумажном носителе).

Приложения : Документы, указанные в пунктах 3 и 4 настоящего акта.

Представитель застройщика, технического заказчика, лица, ответственного за эксплуатацию здания, сооружения, или регионального оператора по вопросам строительного контроля Ведущий специалист Опс АО "Коломенский завод" Козлова В.С
Ведущий специалист Опс АО "Коломенский завод" Прибылов М.С.

Представитель застройщика, технического заказчика, лица, ответственного за эксплуатацию здания, сооружения, или регионального оператора по вопросам строительного контроля Ведущий инженер строительного контроля ООО "Проминжиниринг" Дураев В.Ю.

Представитель лица, осуществляющего строительство, реконструкцию, капитальный ремонт Руководитель проекта ООО «КиКГЕОСТРОЙ» Липатов В. Е.

Представитель лица, осуществляющего строительство, реконструкцию, капитальный ремонт, по вопросам строительного контроля Генеральный директор ООО «КиКГЕОСТРОЙ» Кесслер Ю.Ф.


Представитель лица, осуществляющего подготовку проектной документации (в случае осуществления авторского надзора) Руководитель проекта ООО «КиКГЕОСТРОЙ» Липатов В. Е.

Представитель лица, выполнившего работы, подлежащие освидетельствованию (в случае выполнения работ по договорам о строительстве, реконструкции, капитальном ремонте объектов капитального строительства, заключённым с иными лицами) 1. Старший прораб ООО «ШЕЛПРОКК» Шинкарев М.В.
2. Заместитель главного инженера ООО «ЭлектроЭнергетика» Аверкин А.В.

Реестр № КЗ-МЖД-КИК-РД-25-34р
приложений к Акту

№ п/п	Наименование документа	№ документа	Дата	Кол-во листов
1	Исполнительная схема №34 Укладка рельсошпальной решетки пути №8	34	18.01.2026г.	1
2	Паспорт шпалы железобетонные Ш-1	12604	19.12.2025г	1
3	Паспорт рельсы железнодорожные тип Р65 категория ДТ350	87-189	11.01.2025г	4
4	Сертификат соответствия накладка Р50- Р65	00ER-000631	06.06.2024г.	1
5	Сертификат качества накладка IP65	250000621	07.02.2025г.	5
6	Паспорт качества подкладка КБ-65	1243.2	29.10.2025г	1
7	Паспорт качества болты закладные	627199362	16.10.2025г	3
8	Паспорт качества болты путевые	626366291/1	25.04.2025г	2
9	Паспорт качества гайка ж/д М27	627202781/1	16.10.2025г	2
10	Паспорт качества шайба	625302882	13.09.2024г	2
11	Паспорт качества болт ж/д клеммный	624650186/1	24.04.2024г	2
12	Паспорт качества гайка ж/д М22	626376669	28.04.2025г	3
13	Паспорт изделия скоба, изолирующая для втулки КБ	1544	01.04.2025г	1
14	Паспорт изделия шайба ж/д двухвитковая	626361305	25.04.2025г	2
15	Паспорт качества прокладка симметричная ЦП-328	б/н	25.10.2024г	1
16	Паспорт качества прокладка подрельсовая ЦП-143	б/н	25.10.2024г	1
17	Паспорт качества втулка изолирующая ОП- 142А	003/А	07.01.2025г.	1
18	Паспорт клемма ПК	1661	28.08.2025г	1
ИТОГО:				34

Заместитель главного инженера «ЭлектроЭнергетика» _____ Аверкин А.В.

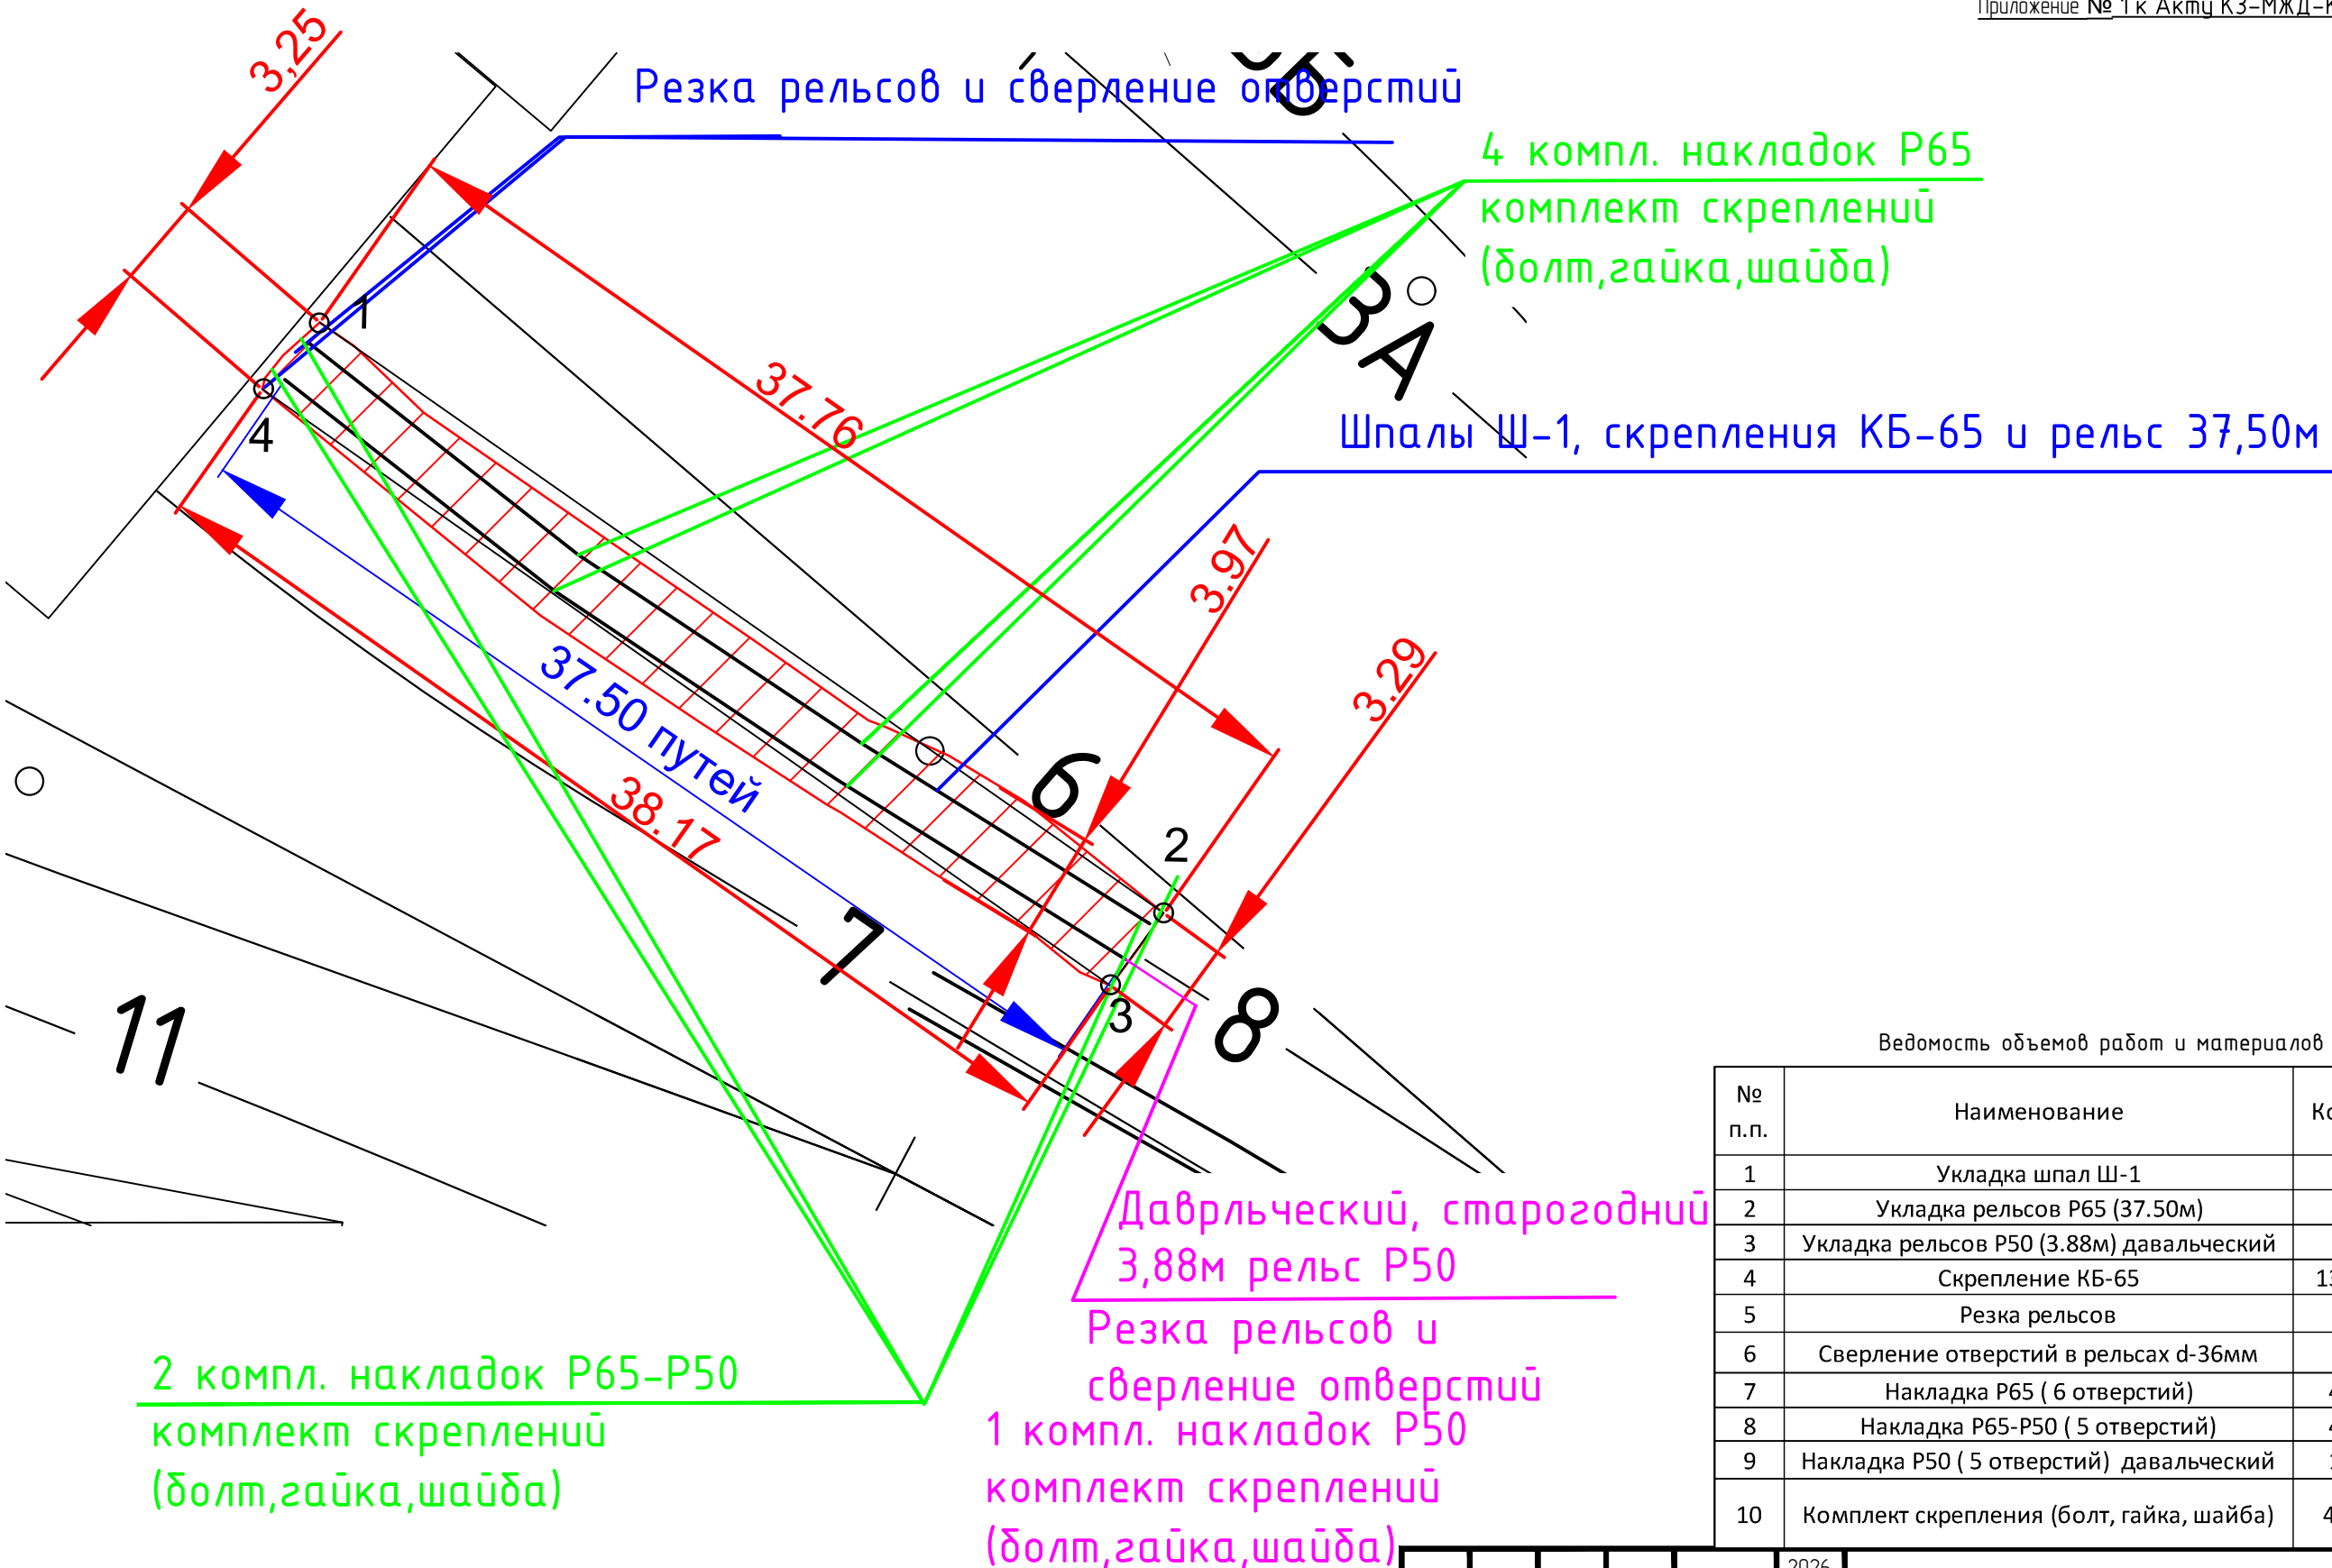

Согласовано					
Взам. инв. №					
Подп. и дата					
Инв. № подл.					

2 компл. накладок Р65-Р50
комплект креплений
(болт, гайка, шайба)

Давальческий, старогодный
3,88м рельс Р50
Резка рельсов и
сверление отверстий
1 компл. накладок Р50
комплект креплений
(болт, гайка, шайба)

4 компл. накладок Р65
комплект креплений
(болт, гайка, шайба)

Шпалы Ш-1, крепления КБ-65 и рельс 37,50м

Ведомость объемов работ и материалов по укладке пути №8

№ п.п.	Наименование	Количество	Примечание
1	Укладка шпал Ш-1	69шт	37.5*1.84=69
2	Укладка рельсов Р65 (37.50м)	2шт	4.866т
3	Укладка рельсов Р50 (3.88м) давальческий	1шт	0.201т
4	Скрепление КБ-65	138 компл.	
5	Резка рельсов	3 реза	
6	Сверление отверстий в рельсах d-36мм	9 шт	
7	Накладка Р65 (6 отверстий)	4 компл.	0.24т
8	Накладка Р65-Р50 (5 отверстий)	4 компл.	0.12т
9	Накладка Р50 (5 отверстий) давальческий	1 компл.	0.06т
10	Комплект крепления (болт, гайка, шайба)	49 компл.	6*4+5*4+5*1=49 0.055т

Условные обозначения:

— граница работ

Примечание:
1. Измерения выполнялись тахеометром Sokkia CX105 №GS0496;
Свидетельство о поверке: СИ №С-ЕВЕ/25-06-2025/442628234
действительно до 24.06.2026г;
2. Линейные размеры даны в метрах;

					2026	КЗ-МЖД-КИК-РД-25			
						«Модернизация железнодорожного пути и стрелочных переводов» на территории АО «Коломенский завод», расположенного по адресу: Московская область, г. Коломна, ул. Партизан 42			
Изм.	Кол.	Лист	№ док.	Подпись	Дата				
Руков. проекта		Липатов В.И.			18.01	Ремонт и обустройство пути №8	Стадия	Лист	Листов
Старший прораб		Шинкарев МВ.			18.01		ИД	1	1
Зам. глав. инж.		Аверкин АВ.			18.01				
						Исполнительная схема №34 Укладка рельсошпальной решетки пути №8	ООО "ЭлектроЭнергетика"		

ОАО "Спецжелезобетон" г. Микашевичи

225687, г. Микашевичи,
Лунинецкий район,
Брестская область
тел./факс (1647) 43-801,
43-806



ТЕХНИЧЕСКИЙ ПАСПОРТ № 12604

Выдан: АО "НТПК"

Дата выдачи 19.12.2025

Изделие	Шпалы железобетонные для раздельного рельсового скрепления с резьбовым креплением рельса и подкладки к шпале тип I, подтип Ш1		
Партия	№ 551-552		
Сорт	первый		
Количество:	шт.	75	Дата изготовления: 2025 г.

Нормативная документация	ГОСТ 33320-2015 "Шпалы железобетонные для железных дорог"; КД: РЧ 2002-02.01.000
--------------------------	--

Параметры качества изделий:

Передаточная прочность бетона, Мпа	
Класс бетона по прочности на сжатие	B40
Удельная эффективная активность естественных радионуклидов Аэфф	82 Бк/кг
Морозостойкость	F200
Сертификат соответствия требованиям ТР ТС 003/2011 (номер, дата)	№ ЕАЭС ВУ/112 02.01. ТР003 064.01 00172 срок действия с 26.05.2023 по 25.05.2028
Сертификат соответствия (указать номер, дату выдачи и срок действия) Система менеджмента качества в соответствии с требованиями СТБ ISO 9001-2015	№ ВУ/112 05.01.022.02 00411 от 02.10.2023 до 01.10.2026

ОТКИЛ



Ярмолич В.В.

Продавец (Экспортёр) / Seller (Exporter)
Публичное акционерное общество
**ЧЕЛЯБИНСКИЙ
МЕТАЛЛУРГИЧЕСКИЙ
КОМБИНАТ,
РОССИЯ**

**СЧЕЛЯВИНСК
METALLURGICAL
PLANT PAO,
RUSSIA**

Грузополучатель, адрес, Consignee, address
**АО "НТПК"
Россия 197374, Г. ГОРОД САНКТ-ПЕТЕРБУРГ
УЛ. САВУШКИНА Д.89 КАБИНЕТ 46 ПОМЕЩ. 15-
Н ЛИТЕР А**

Сертификат качества № 87-189
Quality certificate No.
Лист 2 Листов 2
Sheet Sheets

Заказ № 285004 Поз. 2 вагон № 58137670
Order No Pos. Car No

Наименование продукции
Name of material
Рельсы железнодорожные широкой колеи

Метод производства
Steel-making practice
Конвертерная сталь
Oxygen - blown Steel

Тех. требования заказа
Technical requirements of the order
ГОСТ Р 51045-2014;
ДТ350, болтовые отверстия 3/2, класс
профиля - Y, качество поверхности и
загрязненности HMB - 2

N	Номера плавки Heat №	Усл. № плавки Conv. heat №	№ парт. Lot №	Марка Grade Класс прочности, класс проката, класс стали.	Размеры Dimensions			Кол-во Quant.		Масса Weight		Сорт Class	Доп. требования Additional requirements
					Толщина Thickness мм Проф. Тип	Ширина Width мм	Длина Length мм	шт. piece	связки	нетто net, kg	брутто gross, kg		
1	K314721			K76Ф	РП65		12500	1	1	809		1	F503;
2	K314936			K76Ф	РП65		12500	1		809		1	G103;
3	K315669			K76Ф	РП65		12500	1		809		1	E205;
4	K315929			K76Ф	РП65		12500	4	1	3237		1	Y205, Y402, Y305, Y401;
5	K316086			K76Ф	РП65		12500	1		809		1	A205;
6	K316087			K76Ф	РП65		12500	1		809		1	A503;
7	K316097			K76Ф	РП65		12500	10	2	8092		1	B403, D403, F403, F102, Y102, G102, D102, C103, G103, Y103;
8	K316112			K76Ф	РП65		12500	1		809		1	C505;
9	K316425			K76Ф	РП65		12500	2		1618		1	F105, E105;
10	K316434			K76Ф	РП65		12500	1	1	809		1	B401;
11	K316583			K76Ф	РП65		12500	2		1618		1	G305, A305;
12	K316593			K76Ф	РП65		12500	1		809		1	Y102;
13	K316996			K76Ф	РП65		12500	2		1618		1	G103, A305;
14	K317000			K76Ф	РП65		12500	15	2	12138		1	A404, E404, Y404, B404, F404, D404, G404, C404, G103, F103, E103, D103, C103, B103, A103;


Указанный в настоящем товаросопроводительном документе товар соответствует по качеству требованиям заказа, действующим стандартам и техническим условиям. При переписке по вопросам качества ссылаться на № документа. / It is hereby certified that the quality of goods mentioned in this shipping document is in conformity with the requirement of the order, standards and mentioned specifications. Please make reference to this certificate number in all correspondence regarding quality of the goods.

87-189 ID серт. 3991352

Номера плавков Heat №	Усл. № плавки Conv. heat №	№ парт. Lot №	Марка Grade Класс прочности, класс проката, класс стали.	Размеры Dimensions			Кол-во Quant.		Масса Weight		Сорт Class	Доп. требования Additional requirements
				Толщина Thickness мм Проф. Тип	Ширина Width мм	Длина Length мм	шт. piece	нетто net, kg	брутто gross, kg			
15 K317004			K76Ф	РП65		12500	1		809		1	C402;
16 K317020			K76Ф	РП65		12500	5	1	4054		1	Y103, Y402, G402, A402, A103;
17 K317016			K76Ф	РП65		12500	4		3237		1	F203, E203, Y203, G203;

Показатели качества товара. Quality characteristics of goods

Химический состав в % Chemical composition, %														
№	C	Mn	Si	S	P	Cr	Ni	Cu	V	Ti	O2	Al	H2, ppm	Cu+Ni+Cr
1	0,77	1,02	0,32	0,008	0,011	0,02	0,16	0,04	0,11	0,002	0,0007	0,002	1,2	0,20
2	0,81	1,14	0,35	0,009	0,011	0,03	0,02	0,05	0,08	0,002		0,003	0,9	0,07
3	0,78	1,10	0,34	0,012	0,014	0,08	0,05	0,05	0,08	0,002		0,002	1,1	0,10
4	0,78	1,12	0,35	0,009	0,013	0,04	0,02	0,06	0,08	0,001		0,003	0,8	0,08
5	0,77	1,12	0,33	0,012	0,015	0,05	0,03	0,08	0,09	0,002		0,002	1,0	0,11
6	0,77	1,12	0,32	0,017	0,012	0,03	0,03	0,08	0,09	0,002		0,002	0,8	0,11
7	0,80	1,13	0,37	0,012	0,013	0,08	0,09	0,13	0,08	0,002		0,003	0,9	0,22
8	0,78	1,13	0,34	0,011	0,016	0,06	0,03	0,06	0,09	0,002		0,003	1,0	0,09
9	0,77	1,13	0,35	0,010	0,013	0,04	0,04	0,08	0,08	0,003		0,003	1,2	0,12
10	0,77	1,10	0,35	0,010	0,012	0,04	0,03	0,05	0,08	0,002		0,002	0,8	0,08
11	0,79	1,11	0,30	0,014	0,011	0,03	0,03	0,07	0,08	0,002		0,002	1,3	0,10
12	0,77	1,12	0,32	0,011	0,011	0,03	0,02	0,07	0,08	0,002		0,002	1,2	0,09
13	0,78	1,12	0,35	0,006	0,018	0,04	0,03	0,14	0,09	0,002		0,003	1,0	0,17
14	0,78	1,14	0,36	0,008	0,013	0,05	0,04	0,13	0,09	0,002		0,003	1,0	0,17
15	0,79	1,15	0,27	0,008	0,013	0,04	0,04	0,14	0,09	0,002		0,003	1,2	0,18
16	0,78	1,11	0,33	0,009	0,013	0,08	0,06	0,17	0,08	0,002		0,002	1,2	0,23
17	0,80	1,15	0,33	0,016	0,010	0,04	0,03	0,14	0,08	0,002		0,002	1,3	0,17

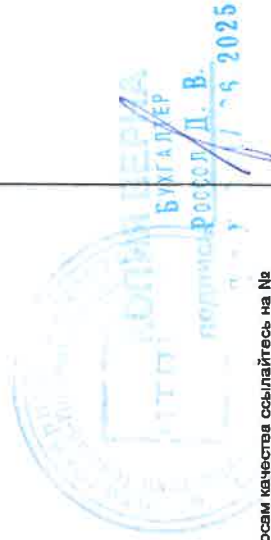

Указанный в настоящем товаросопроводительном документе товар соответствует по качеству требованиям заказа, действующим стандартам и техническим условиям. При переписке по вопросам качества ссылаться на № документа./ It is hereby certified that the quality of goods mentioned in this shipping document is in conformity with the requirement of the order, standards and mentioned specifications. Please make reference to this certificate number in all correspondence regarding quality of the goods.

87-189 ID серт. 3991352

Показатели качества товара. Quality characteristics of goods

Механические свойства Mechanical properties				Копровые испытания Falling weight tests		Остаточные напряжения Residual stresses		Твердость, НВ на пов. кат. по длине Hardness HB along running surface			
№	Вр. сопр. н/мм2 Tensile strength	Отн.удлин. % Elongation (A)	Уд.вяз.КУИ Дж/см2 Impact strength	Оценка		Расхождение, паза, мм Saw cut displacement, mm		в начале At the beginning	в середине In the middle	в конце At the end	разность Difference
				№	Удовл.	№	Удовл.				
1	1241,0	12,0	31,0	1	Удовл.	1				361	
2			30,0	2		2				376	
3			25,0	3		3				380	
4			23,0	4	Удовл.	4	1,7	375	372	373	3
5			25,0	5		5				381	
6			26,0	6		6				369	
7			25,0	7	Удовл.	7	1,9	376	377	379	3
8			23,0	8		8		363	382	371	19
9			25,0	9		9				380	
10			28,0	10		10				363	
11			21,0	11		11				379	
12			24,0	12		12				385	
13			23,0	13		13				374	
14			26,0	14		14				376	
15	1222,0	13,0	26,0	15		15				385	
16			23,0	16		16				379	
17			23,0	17		17				385	
18			25,0								
19			25,0								
20			28,0								
21			21,0								
22			24,0								
23			25,0								
24			26,0								
25			25,0								
26			28,0								
27			28,0								
28			28,0								
29			25,0								
30			29,0								
31			20,0								
32			21,0								
33			26,0								
34			28,0								

Указанный в настоящем товаросопроводительном документе товар соответствует по качеству требованиям заказа, действующим стандартам и техническим условиям. При переписке по вопросам качества ссылаться на № документа./ It is hereby certified that the quality of goods mentioned in this shipping document is in conformity with the requirement of the order, standards and mentioned specifications. Please make reference to this certificate number in all correspondence regarding quality of the goods.

87-189

ID sept. 3991352

Показатели качества товара. Quality characteristics of goods

Микроструктура Microstructure		Неметалл. включения, мкм Non-metallic inclusions	
№	Удовл.	№	Удовл.
1.		1	Удовл.
2		2	
3		3	
4	Удовл.	4	
5		5	
6		6	
7	Удовл.	7	
8	Удовл.	8	
9		9	
10		10	
11		11	
12		12	
13		13	
14		14	
15		15	
16		16	
17		17	


Примечание Указанная в сертификате качества продукция прошла полный цикл изготовления и контроля на ПАО ЧМК. Результаты неразрушающего контроля удовлетворительны.
Согласно заказу допускается выпускная маркировка в соответствии с п. 5.13.2.1. ГОСТ Р51685-2022.

Маркировка / Marking Торцы головок рельс замаркированы краской синего цвета.

Подписи: ОТК _____ Овсиенко Е.Г.
Исполнитель _____

Сертификат № 87-189
Certificate No
Дата 11.01.2025
/Date/

Подлинность документа о качестве можно проверить на сайте http://cmk-otk-cert01.mechel.com/otk_cert/cert.php

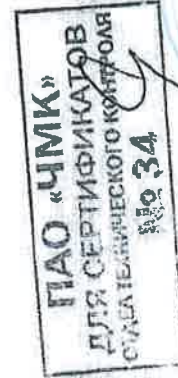

Указанный в настоящем товаросопроводительном документе товар соответствует по качеству требованиям заказа, действующим стандартам и техническим условиям. При переписке по вопросам качества ссылаться на № документа. It is hereby certified that the quality of goods mentioned in this shipping document is in conformity with the requirement of the order, standards and mentioned specifications. Please make reference to this certificate number in all correspondence regarding quality of the goods.

ID септ: 3991352

87-189



ООО "ДИАКОМ"

Сертификат соответствия № 00ER-000631 от 06.06.2024

ISO 9001:2015

Ниже перечисленные детали - узлы изготовлены согласно чертежам и техническим условиям, ГОСТ и приняты ОТК

№ п/п	№ узлов или деталей	Наименование	Единица измерения	Количество	Марка материала	Цех изготовитель	Примечание/№ планки
1	63386	Р 65-Р 50 Л Накладка переходная	шт	150	СТ35Л1 ТУ23.5785825.51-87 (ЦЧЛ СПУ)	Цех чугунолитейный - сталеплавильный участок	
2	63387	Р 65-Р 50 П Накладка переходная	шт	150	СТ35Л1 ТУ23.5785825.51-87 (ЦЧЛ СПУ)	Цех чугунолитейный - сталеплавильный участок	

Указанные детали - узлы разрешается направлять потребителю


(Подпись, Ф.И.О. литария ОТК)

КОПИЯ
ВЕРНА







Сертификат качества № 2500000621

от 07.02.2025

(Расходный ордер на товары УП-00001373 от 07.02.2025 13:41:08)

лист 1
листов 5

07.02.2025 14:48:17

Производитель:

ИИН 4322000130

АО "ОМЗ"

Кировская обл, Омутнинский р-н, г Омутнинск Коковихина 2

197374, Санкт-Петербург г, Савушкина ул, дом 89, литера А,
помещение 15-Н

Всего вес, тн: 20,402
Всего мест: 23

Договор 1188-2

№	№ партии	№ плавки	Марка стали	Кач-во поверхн.	Профиль	Точность проката/ Квалитет	Характеристика	Вес, тн
1	969Т/159	T4093-2	K54 ГОСТ 33184		Накладка 1 Р65 (ГОСТ 33184-2014)			0,886
2	966Е/182	T4093-2	K54 ГОСТ 33184		Накладка 1 Р65 (ГОСТ 33184-2014)			0,886
3	966Ж/187	T4093-2	K54 ГОСТ 33184		Накладка 1 Р65 (ГОСТ 33184-2014)			0,884
4	975И/105	T4093-2	K54 ГОСТ 33184		Накладка 1 Р65 (ГОСТ 33184-2014)			0,886
5	968П/114	T4093-2	K54 ГОСТ 33184		Накладка 1 Р65 (ГОСТ 33184-2014)			0,886

Наименование тех. требований: Второй сорт, без термупрочнения - 1; 2; 3; 4; 5

Химический состав в %

Плавка	C	Mn	P	S	As
T4093-2	0,59	0,73	0,011	0,006	0,006

Механические свойства и технологические испытания

Партия	Плавка	Изгиб 20 градусов	Временное сопротивление Н/мм2	Пред. тек Н/мм2	Отн. удлинение в %	Относит. сужение в %	Твердость НВ	Макроструктур а
969Т/159	T4093-2	УД	919	555	12	24	260	УД
966Е/182	T4093-2	УД	919	555	12	24	260	УД
966Ж/187	T4093-2	УД	919	555	12	24	260	УД
975И/105	T4093-2	УД	919	555	12	24	260	УД
968П/114	T4093-2	УД	919	555	12	24	260	УД

Продолжение: Лист

2



№	№ партии	№ плавки	Марка стали	Кач-во поверхн.	Профиль	Точность проката/ Квалитет	Характеристика	Вес, тн
6	968С/115	T4093-2	К54 ГОСТ 33184		Накладка 1 Р65 (ГОСТ 33184-2014)			0.882
7	969Л/124	T4093-2	К54 ГОСТ 33184		Накладка 1 Р65 (ГОСТ 33184-2014)			0.884
8	1007К/148	T9818-1	К54 ГОСТ 33184		Накладка 1 Р65 (ГОСТ 33184-2014)			0.886
9	969П/150	T4093-2	К54 ГОСТ 33184		Накладка 1 Р65 (ГОСТ 33184-2014)			0.885
10	951Ж/154	T4092-2	К54 ГОСТ 33184		Накладка 1 Р65 (ГОСТ 33184-2014)			0.888

Наименование тех. требований: Второй сорт, без термоупрочнения - 6; 7; 8; 9; 10
Химический состав в %

	C	Mn	Si	P	S	As
Плавка						
T4092-2	0.6	0.75	0.22	0.014	0.006	0.006
T4093-2	0.59	0.73	0.21	0.011	0.006	0.006
T9818-1	0.59	0.73	0.21	0.011	0.006	0.007

Механические свойства и технологические испытания

Партия	Плавка	Изгиб 20 градусов	Временное сопротивление Н/мм2	Пред. тек Н/мм2	Отн. удлинение в %	Относит. сужение в %	Твердость НВ	Макроструктур а
968С/115	T4093-2	УД	919	555	12	24	260	УД
969Л/124	T4093-2	УД	919	555	12	24	260	УД
1007К/148	T9818-1	УД	883	529	12.5	31.5	255	УД
969П/150	T4093-2	УД	919	555	12	24	260	УД
951Ж/154	T4092-2	УД	901	529	16.5	25.5	266	УД

Продолжение: Лист

3



№	№ партии	№ плашки	Марка стали ГОСТ, ТУ	Кач-во поверхн.	Профиль ГОСТ, ТУ	Точность проката/ Квалитет	Характеристика	Вес, тн
11	951K/149	T4092-2	K54 ГОСТ 33184		Накладка 1 P65 (ГОСТ 33184-2014)			0.889
12	1007П/157	T9818-1	K54 ГОСТ 33184		Накладка 1 P65 (ГОСТ 33184-2014)			0.888
13	969C/138	T4093-2	K54 ГОСТ 33184		Накладка 1 P65 (ГОСТ 33184-2014)			0.884
14	1007P/160	T9818-1	K54 ГОСТ 33184		Накладка 1 P65 (ГОСТ 33184-2014)			0.888
15	979Ж/161	T9817-2	K54 ГОСТ 33184		Накладка 1 P65 (ГОСТ 33184-2014)			0.886

Наименование тех. требований: Второй сорт, без термупрочнения - 11; 12; 13; 14; 15

Химический состав в %

Плавка	C	Mn	Si	P	S	As
T4092-2	0,6	0,75	0,22	0,014	0,006	0,006
T4093-2	0,59	0,73	0,21	0,011	0,006	0,006
T9817-2	0,59	0,73	0,21	0,012	0,008	0,007
T9818-1	0,59	0,73	0,21	0,011	0,006	0,007

Механические свойства и технологические испытания

Партия	Плашка	Изгиб 20 градусов	Временное сопротивление Н/мм ²	Пред. тек Н/мм ²	Отн. удлинение в %	Относит. сужение в %	Твердость НВ	Макроструктур а
951K/149	T4092-2	УД	901	529	16,5	25,5	266	УД
1007П/157	T9818-1	УД	883	529	12,5	31,5	255	УД
969C/138	T4093-2	УД	919	555	12	24	260	УД
1007P/160	T9818-1	УД	883	529	12,5	31,5	255	УД
979Ж/161	T9817-2	УД	907	557	12	20	272	УД

Продолжение: Лист

4



№	№ партии	№ плавки	Марка стали ГОСТ,ТУ	Кач-во поверхн.	Профиль ГОСТ,ТУ	Точность проката/ Квалитет	Характеристика	Вес, тн
16	1010Е/177	T9818-1	K54 ГОСТ 33184		Накладка 1 Р65 (ГОСТ 33184-2014)			0.888
17	1000Ж/178	T4092-1	K54 ГОСТ 33184		Накладка 1 Р65 (ГОСТ 33184-2014)			0.884
18	949Г/179	T4092-2	K54 ГОСТ 33184		Накладка 1 Р65 (ГОСТ 33184-2014)			0.886
19	1000И/180	T4092-1	K54 ГОСТ 33184		Накладка 1 Р65 (ГОСТ 33184-2014)			0.884
20	966Д/181	T4093-2	K54 ГОСТ 33184		Накладка 1 Р65 (ГОСТ 33184-2014)			0.884

Наименование тех. требований: Второй сорт, без термоупрочнения - 16; 17; 18; 19; 20

Химический состав в %

	C	Mn	Si	P	S	As
Плавка T4092-1	0.6	0.73	0.21	0.012	0.005	0.006
T4092-2	0.6	0.75	0.22	0.014	0.006	0.006
T4093-2	0.59	0.73	0.21	0.011	0.006	0.006
T9818-1	0.59	0.73	0.21	0.011	0.006	0.007

Механические свойства и технологические испытания

Партия	Плавка	Изгиб 20 градусов	Временное сопротивление Н/мм ²	Пред. тек Н/мм ²	Отн. удлинение в %	Относит. сужение в %	Твердость НВ	Макроструктур а
1010Е/177	T9818-1	УД	883	529	12.5	31.5	255	УД
1000Ж/178	T4092-1	УД	910	540	10.5	22.5	260	УД
949Г/179	T4092-2	УД	901	529	16.5	25.5	266	УД
1000И/180	T4092-1	УД	910	540	10.5	22.5	260	УД
966Д/181	T4093-2	УД	919	555	12	24	260	УД

Продолжение: Лист

5



№	№ партии	№ плавки	Марка стали	Кач-во поверхн.	Профиль	Точность проката/ Квалитет	Характеристика	Вес, тн
21	1000Ж/183	T4092-1	K54 ГОСТ 33184		Накладка 1 Р65 (ГОСТ 33184-2014)			0,914
22	1010Ж/184	T9818-1	K54 ГОСТ 33184		Накладка 1 Р65 (ГОСТ 33184-2014)			0,838
23	949Д/185	T4092-2	K54 ГОСТ 33184		Накладка 1 Р65 (ГОСТ 33184-2014)			0,886

Наименование тех. требований: Второй сорт, без термоупрочнения - 21; 22; 23

Химический состав в %

	C	Mn	P	S	As
Плавка T4092-1	0,6	0,73	0,012	0,005	0,006
T4092-2	0,6	0,75	0,014	0,006	0,006
T9818-1	0,59	0,73	0,011	0,006	0,007


Механические свойства и технологические испытания

Партия	Плавка	Изгиб 20 градусов	Временное сопротивление Н/мм2	Пред. тек Н/мм2	Отн. удлинение в %	Относит. сужение в %	Твердость НВ	Макроструктур а
1000Ж/183	T4092-1	УД	910	540	10,5	22,5	260	УД
1010Ж/184	T9818-1	УД	883	529	12,5	31,5	255	УД
949Д/185	T4092-2	УД	901	529	16,5	25,5	266	УД

Указанная в сертификате продукция соответствует действующим стандартам и техническим условиям. Металлопродукция прошла радиоактивный контроль и не несет радиоактивного излучения. При переписке по вопросам качества обращаться по факсу (83352) 4-16-58 или по e-mail: prokat27@ommet.ru с указанием номера сертификата, по оформлению сертификата по e-mail: prokat8@ommet.ru

Контролер СМК:

Инициалы Маркина Александровна

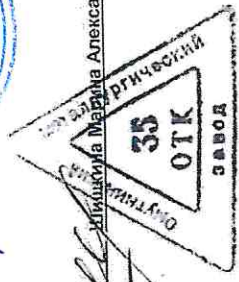

Паспорт качества № 1243.2

ООО "Нижнесалдинский металлургический завод"
624742, г.Нижняя Салда, ул. Энгельса, 1
Отгрузка по договору № от 2025 г.

Грузоотправитель Общество с ограниченной ответственностью "Нижнесалдинский металлургический завод" Свердловская область, г. Нижняя Салда, ул.Энгельса, 1 834345)32-671
Грузополучатель Акционерное общество "Невский торгово-промышленный комплекс"

Дата отгрузки: 29.10.2025

Вагон (машина) K431CT198

Код способа отправления: 2

Адрес 197374, Санкт-Петербург г, Савушкина ул., дом 89, литер А, помещение 15-Н кабинет 46 тел.8-950-563-03-03
грузополучателя

Код получателя
Конечный Акционерное общество "Невский торгово-промышленный комплекс"
получатель

Выдан 30.06.2025г. Сертификат соответствия № ЕАЭС RU C-RU.ЖТ02.В.02425/25
Действителен до 29.06.2030 г. , серия RU № 0567575

Наименование продукции: ПОДКЛАДКА КБ-65

НД (ГОСТ, ТУ): ГОСТ 16277-2016, ТУ 14-2Р-294-2005 ГОСТ 380-2005

№ п/п	Марка стали	Тип продукции	Номер партии	Фактическая масса продукции в тоннах	Сорт	Степень точности
1	СТЗСП	КБ-65	465	4,000	1	Повышенная
2	СТЗСП	КБ-65	466	1,700	1	Повышенная
ИТОГО				5,700		



По вопросам несоответствия товара по качеству или количеству обращаться в ООО "НСМЗ" на адрес info@nsmz.pro

В результате испытаний и освидетельствования указанные в паспорте подкладки КБ-65 сертифицированы (декларированы), признаны годными и соответствуют требованиям 1 сорта ГОСТ 16277-2016, ТУ 14-2Р-294-2005

Гарантийный срок службы подкладок КБ-65 с момента укладки в путь при условии соблюдения установленных правил транспортирования, выгрузки, хранения, сборки, укладки, эксплуатации и текущего содержания пути составляет пять лет

Способ утилизации-передача потребителям для использования в производстве в качестве металлургического сырья (код отхода - 4 61 010 01 20 5, класс опасности для окружающей среды - 5 (малоопасен).

Назначенный ресурс - 1500 миллионов тонн брутто протушенного груза

Представитель ОТК

подпись

Зарубина Л.Ю.

расшифровка подписи

Дата печати 29.10.2025



ПАСПОРТ КАЧЕСТВА 627199362

Клиент Акционерное общество "Невский Торгово-Промышленный комплекс"
Адрес 197374, Россия, г. Санкт-Петербург, ул. Савушкина, д. 89, Спецификация 0314112390 от 13.10.2025
лит. А, пом. 15-Н, каб. 46
Грузополучатель Акционерное общество "Невский Торгово-Промышленный комплекс" Договор 643/2000-24100854 от 03.12.2024
Адрес 197374, Россия, г. Санкт-Петербург, ул. Савушкина, д. 89, Трансп. документ
лит. А, пом. 15-Н, каб. 46
Вид отправления 08 Самовывоз Всего по сертификату
№ Трансп. средства E655OE10RUS № прицепа Грузомест 11
№ Дов/Накл 0000685220 от 00.00.0000 Масса брутто, т 11,022
Склад отгрузки 2060 ГП ЧП КЛЦ Дата 16.10.2025 Масса нетто, т 11

Наименование продукции: Болты закладные

№ п/п	Код изделия	Масса брутто, т	Масса нетто, т	Стандарт	Партия	Марка стали	Размер	Исполнение	Упаковка	Поле допуска	Класс прочности	Консервация	Дата изготовления
1	RFG160171-22175-00	1,002	1,000	ГОСТ 16017-2014	9420349005	20	M22x175	1	Мягкий контейнер типа МКР-1,0С	8g	5.8	Нет	04.06.2024
2	RFG160171-22175-00	1,002	1,000	ГОСТ 16017-2014	9420349006	20	M22x175	1	Мягкий контейнер типа МКР-1,0С	8g	5.8	Нет	07.06.2024
3	RFG160171-22175-00	1,002	1,000	ГОСТ 16017-2014	9420349001	20	M22x175	1	Мягкий контейнер типа МКР-1,0С	8g	5.8	Нет	07.06.2024
4	RFG160171-22175-00	1,002	1,000	ГОСТ 16017-2014	9420349010	20	M22x175	1	Мягкий контейнер типа МКР-1,0С	8g	5.8	Нет	07.06.2024
5	RFG160171-22175-00	1,002	1,000	ГОСТ 16017-2014	9425643033	20	M22x175	1	Мягкий контейнер типа МКР-1,0С	8g	5.8	Нет	18.04.2025
6	RFG160171-22175-00	1,002	1,000	ГОСТ 16017-2014	9420349006	20	M22x175	1	Мягкий контейнер типа МКР-1,0С	8g	5.8	Нет	07.06.2024
7	RFG160171-22175-00	1,002	1,000	ГОСТ 16017-2014	9420349006	20	M22x175	1	Мягкий контейнер типа МКР-1,0С	8g	5.8	Нет	07.06.2024
8	RFG160171-22175-00	1,002	1,000	ГОСТ 16017-2014	9420349001	20	M22x175	1	Мягкий контейнер типа МКР-1,0С	8g	5.8	Нет	07.06.2024
9	RFG160171-22175-00	1,002	1,000	ГОСТ 16017-2014	9420349001	20	M22x175	1	Мягкий контейнер типа МКР-1,0С	8g	5.8	Нет	07.06.2024
10	RFG160171-22175-00	1,002	1,000	ГОСТ 16017-2014	9420349010	20	M22x175	1	Мягкий контейнер типа МКР-1,0С	8g	5.8	Нет	07.06.2024
11	RFG160171-22175-00	1,002	1,000	ГОСТ 16017-2014	9420349010	20	M22x175	1	Мягкий контейнер типа МКР-1,0С	8g	5.8	Нет	07.06.2024
Итого		11,022	11,000										

№ п/п	Код изделия	Масса брутто, т	Масса нетто, т	Стандарт	Партия	Марка стали	Размер	Исполнение	Упаковка	Поле допуска	Класс прочности	Консервации	Дата изготовления
	Итого по сертификату	11,022	11,000										

Показатели качества - результаты испытаний

№ партии	Плавка	Временное сопротивление разрыву, Н/мм ²	Твердость, НВ на конц. кресп. изд	Удлинение после разрыва MIN	Удлинение после разрыва MAX
9420349001	723113	780-830	207-217	0,46	0,61
9420349005	723848	710-750	197-207	0,36	0,49
9420349006	722241	730-790	207-207	0,41	0,44
9420349010	723851	760-770	207-217	0,38	0,39
9425643033	732645	653-666	202-207	0,68	0,70

Химический состав, %

Плавка	C, %	Mn, %	Si, %	S, %	P, %	Cr, %	Ni, %	Cu, %	As, %	N, %
722241	0,19	0,41	0,28	0,005	0,008	0,04	0,02	0,03	0,002	0,006
723113	0,18	0,48	0,32	0,003	0,009	0,03	0,05	0,03	0,002	0,006
723848	0,20	0,44	0,33	0,005	0,009	0,04	0,02	0,04	0,002	0,005
723851	0,19	0,45	0,31	0,005	0,011	0,04	0,02	0,02	0,002	0,006
732645	0,18	0,49	0,31	0,008	0,008	0,03	0,01	0,01	0,001	0,008

Утилизация изделий для железнодорожного пути осуществляется в соответствии с требованиями действующего Российского законодательства как черный лом.




Система менеджмента качества сертифицирована на соответствие требованиям МС ИСО 9001:2015. Указанная в сертификате качества продукция соответствует действующим в РФ стандартам и техническим условиям. При переписке по вопросам качества ссылаться на номер сертификата. При транспортировке и хранении не допускать воздействия влаги и агрессивной среды.


Декларация о соответствии на болты закладные для рельсовых скреплений железнодорожного пути ЕАЭС N RU Д - RU.ЖТ02.В.00566/20. Выдана 09.12.2020 до 01.12.2025.

Продукция выпускается по чертежу №07-43-150.

Маркировочный знак -

ОТК

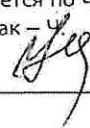 Н.В. Станкене

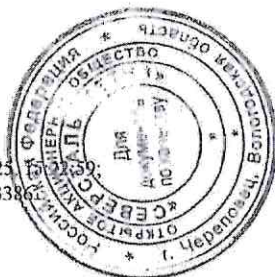

Электронный документ проверен, дата и время проверки: 16.10.2023

Станкене Нина Владимировна, Контролер мат.мет.полуп. 5 р, 20003386

Проверочный код: 0442435823



ПАСПОРТ КАЧЕСТВА 626366291/1

Клиент Акционерное общество "Невский Торгово-Промышленный комплекс"
Адрес 197374, Россия, г. Санкт-Петербург, ул. Савушкина, д. 89, лит. А, пом. 15-Н, каб. 46 Спецификация 0313972508 от 25.04.2025
Грузополучатель Акционерное общество "Невский Торгово-Промышленный комплекс" Договор 2000-24-00000009 от 29.01.2024
Адрес 197374, Россия, г. Санкт-Петербург, ул. Савушкина, д. 89, лит. А, пом. 15-Н, каб. 46 Трансп. документ
Вид отправления 08 Самовывоз Всего по сертификату
№ Трансп. средства E988AP35RUS № прицепа AM1304 35RUS Грузомест 5
№ Дов/Накл 0000590601 от 00.00.0000 Масса брутто, т 4,930
Склад отгрузки K060 ГП ЧП КЛЦ Дата 25.04.2025 Масса нетто, т 4,920

Наименование продукции: Болты путевые

№ п/п	Код изделия	Масса брутто, т	Масса нетто, т	Стандарт	Партия	Марка стали	Исполнение	Упаковка	Покрытие	Поле допуска	Класс прочности	Консервация	Дата изготовления	Размер болта
1	RFG115300-27160-12	1,002	1,000	ГОСТ 11530-2014	9424881063	20Г2Р	1	Мягкий контейнер типа МКР-1,0С	Без покрытия	8g	8.8	Нет	20.03.2025	M27x160
2	RFG115300-27160-12	1,002	1,000	ГОСТ 11530-2014	9424881073	20Г2Р	1	Мягкий контейнер типа МКР-1,0С	Без покрытия	8g	8.8	Нет	25.03.2025	M27x160
3	RFG115300-27160-12	1,002	1,000	ГОСТ 11530-2014	9424881077	20Г2Р	1	Мягкий контейнер типа МКР-1,0С	Без покрытия	8g	8.8	Нет	20.03.2025	M27x160
4	RFG115300-27160-12	1,002	1,000	ГОСТ 11530-2014	9424881084	20Г2Р	1	Мягкий контейнер типа МКР-1,0С	Без покрытия	8g	8.8	Нет	24.03.2025	M27x160
	Итого	4,008	4,000											
	Итого по сертификату	4,008	4,000											

Показатели качества Результаты испытаний

№ партии	Плавка	Работа удара, Дж	Временное сопротивление разрыву, Н/мм ²	Разрушающая нагрузка, кН	Твердость HRC min	Твердость HRC max
----------	--------	------------------	--	--------------------------	-------------------	-------------------

№ партии	Плавка	Работа удара, Дж	Временное сопротивление разрыву, Н/мм²	Разрушающая нагрузка min, Н	Твердость HRC min	Твердость HRC max
9424881063	46444	110-203	928-940	425754	26,8	28,3
9424881073	46443	140-167	932-966	427716	27,0	27,5
9424881077	21503	153-175	885-923	406134	28,0	29,7
9424881084	36977	97-170	876-898	402210	29,0	29,7

Химический состав, %

Плавка	C, x100	Mn, x100	Si, x100	S, x1000	P, x1000	Cr, x100	Ni, x100	Cu, x100
21503	23,0	124	14	2	7	28	2	4
36977	23,0	121	14	3	7	28	2	3
46443	23,0	126	13	2	8	28	2	3
46444	23,0	124	14	2	6	29	2	3

^АУтилизация изделий для железнодорожного пути осуществляется в соответствии с требованиями действующего Российского законодательства как черный лом.

Система менеджмента качества сертифицирована на соответствие требованиям МС ИСО 9001:2015. Указанная в сертификате качества продукция соответствует действующим в РФ стандартам и техническим условиям. При переписке по вопросам качества ссылаться на номер сертификата. При транспортировке и хранении не допускать воздействия влаги и агрессивной среды. Декларация о соответствии на Болты для рельсовых стыков № ЕАЭС N RU Д-РУ.РА05.В.81320.23. Выдана 25.07.2023 по 25.07.2028. Продукция выпускается по чертежу 07-43-229. Маркировочный знак – Ч.

ОТК _____

О.А. Балышева

Электронный документ проверен, дата и время проверки: 25.04.2025, 13:55:37;
Балышева Ольга Александровна, Контролер мат.мет.полуф. 5 р, 20003302.
Проверочный код: 0444986143



ПАСПОРТ КАЧЕСТВА 627202781/1

Клиент Акционерное общество "Невский Торгово-Промышленный комплекс"

Адрес 197374, Россия, г. Санкт-Петербург, ул. Савушкина, д. 89, лит. А, пом. 15-Н, каб. 46 Спецификация 0314112390 от 13.10.2025

Грузополучатель Акционерное общество "Невский Торгово-Промышленный комплекс" Договор 643/2000-24100854 от 03.12.2024

Адрес 197374, Россия, г. Санкт-Петербург, ул. Савушкина, д. 89, лит. А, пом. 15-Н, каб. 46 Трансп. документ

Вид отправления 08 Самовывоз Всего по сертификату

№ Трансп. средства E655OE10RUS № прицепа Грузомест 5

№ Дов/Накл 0000685220 от 00.00.0000 Масса брутто, т 5,010

Склад отгрузки 2060 ГП ЧП КЛЦ Дата 16.10.2025 Масса нетто, т 5

Наименование продукции: Гайки ж/д

№ п/п	Код изделия	Масса брутто, т	Масса нетто, т	Стандарт	Партии	Марка стали	Размер	Исполнение	Упаковка	Поле допуска	Класс прочности	Консервация	Дата изготовления
1	RFG115320-00027-02	1,002	1,000	ГОСТ 11532-2014	9425119002	35	M27	2	Мягкий контейнер типа МКР-1,0С	7Н	5	Нет	11.05.2025
2	RFG115320-00027-02	1,002	1,000	ГОСТ 11532-2014	9427511003	35	M27	2	Мягкий контейнер типа МКР-1,0С	7Н	5	Нет	17.08.2025
3	RFG115320-00027-02	1,002	1,000	ГОСТ 11532-2014	9427511007	35	M27	2	Мягкий контейнер типа МКР-1,0С	7Н	5	Нет	19.08.2025
4	RFG115320-00027-02	1,002	1,000	ГОСТ 11532-2014	9427511008	35	M27	2	Мягкий контейнер типа МКР-1,0С	7Н	5	Нет	20.08.2025
5	RFG115320-00027-02	1,002	1,000	ГОСТ 11532-2014	9427511006	35	M27	2	Мягкий контейнер типа МКР-1,0С	7Н	5	Нет	21.08.2025
	Итого	5,010	5,000										
	Итого по сертификату	5,010	5,000										

Показатели качества - результаты испытаний

№ партии	Плавка	Пробная нагрузка	Твердость, HB
9425119002	14217	Выдержал	164-167
9427511003	23900	Выдержал	160-168
9427511006	23900	Выдержал	165-170
9427511007	23900	Выдержал	164-166
9427511008	23900	Выдержал	156-162

Химический состав, %


Плавка	C, %	Mn, %	Si, %	S, %	P, %	Cr, %	Ni, %	Cu, %	As, %	N, %
14217	0,36	0,57	0,24	0,006	0,005	0,03	0,02	0,02	0,001	0,008
23900	0,35	0,57	0,25	0,010	0,005	0,05	0,03	0,03	0,001	0,008

Утилизация изделий для железнодорожного пути осуществляется в соответствии с требованиями действующего Российского законодательства как черный лом.

Система менеджмента качества сертифицирована на соответствие требованиям МС ИСО 9001:2015. Указанная в сертификате качества продукция соответствует действующим в РФ стандартам и техническим условиям. При переписке по вопросам качества ссылаться на номер сертификата. При транспортировке и хранении не допускать воздействия влаги и агрессивной среды.

Декларация о соответствии на гайки для болтов рельсовых стыков
№ТС ЕАЭС N RU. Д-RU.ЖТ02.В.00524/20 от 20.10.2020 до 12.10.2025.

Продукция выпускается по чертежу №07-43-149.

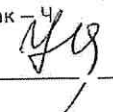Маркировочный знак  Н.В. Станкене
ОТК _____



Электронный документ проверен, дата и время проверки: 16.10.2022 16:20:22
Станкене Нина Владимировна, Контролер мат.мет.полуп. 5 р. 2000338
Проверочный код: 044119903

ПАСПОРТ КАЧЕСТВА 625302882

Клиент	Акционерное общество "Невский Торгово-Промышленный комплекс"			
Адрес	197374, Россия, г. Санкт-Петербург, ул. Савушкина, д. 89, лит. А, пом. 15-Н, каб. 46			
Грузополучатель	Акционерное общество "Невский Торгово-Промышленный комплекс"		Договор 2001/10120960/11 от 01.10.2018	
Адрес	197374, Россия, г. Санкт-Петербург, ул. Савушкина, д. 89, лит. А, пом. 15-Н, каб. 46			
Вид отправления	01 ЖД		Всего по сертификату	
№ Трансп. средства	65575888	№ прицепа	Грузомест	1
№ Дов/Накл	0000475331	от	00.00.0000	Масса брутто, т
Склад отгрузки	С092 ЧП КЛЦ Товары	Дата	13.09.2024	Масса нетто, т

Шайба

[illegible]

Показатели качества - результаты испытаний

№ п/п	Партия	Вязкость	Пружин. ся-ва	Вид упаковки
1	8424506912	-	Средн.	Мягкий контейнер типа МКР-1,0С



Для изделия без покрытия временная антикоррозийная защита осуществляется в консервационном масле и обеспечивает защиту от коррозии не менее 1 года.
На изделия с гальваническим цинковым покрытием с хромированием обеспечивается защита от коррозии в течении 0,5 года
Свободно от радиоактивного загрязнения

Система менеджмента качества сертифицирована на соответствие требованиям МС ИСО 9001:2015. Указанная в сертификате качества продукция соответствует действующим в РФ стандартам и техническим условиям При переписке по вопросам качества ссылаться на номер сертификата. При транспортировке и хранении не допускать воздействия влаги и агрессивной среды.

ОТК _____

О.А. Балышев



ПАСПОРТ КАЧЕСТВА 624650186/1

Клиент Акционерное общество "Невский Торгово-Промышленный комплекс"

Адрес 197374, Россия, г. Санкт-Петербург, ул. Савушкина, д. 89
лит. А пом. 15-Н, каб. 46 Спецификация 0313673169 от 24.04.2024

Грузополучатель Акционерное общество "Невский Торгово-Промышленный комплекс" Договор 2001/10120960/11 от 01.10.2018

Адрес 197374, Россия, г. Санкт-Петербург, ул. Савушкина, д. 89
лит. А пом. 15-Н, каб. 46 Трансп. документ

Вид отправления 08 Самовывоз Всего по сертификату

№ Трансп. средства K213MA35RUS № прицепа Грузомест 7

№ Дов/Накл 0000397853 от 00.00.0000 Масса брутто, т 7,014

Склад отгрузки 2060 ГП ЧП КЛЦ Дата 24.04.2024 Масса нетто, т 7

Наименование продукции: Болт ж/д клеммный

№ п/п	Код изделия	Масса брутто, т	Масса нетто, т	Стандарт	Партия	Марка стали	Размер	Исполнение	Упаковка	Поле допуска	Класс прочности	Консервация	Дата изготовления
1	RFG160161-22075-00	1,002	1,000	ГОСТ 16016-2014	9418584099	20	M22x75	1	Мягкий контейнер типа МКР-1,0С	8g	5.8	Нет	04.04.2024
2	RFG160161-22075-00	1,002	1,000	ГОСТ 16016-2014	9418584009	20	M22x75	1	Мягкий контейнер типа МКР-1,0С	8g	5.8	Нет	20.04.2024
3	RFG160161-22075-00	1,002	1,000	ГОСТ 16016-2014	9418584165	20	M22x75	1	Мягкий контейнер типа МКР-1,0С	8g	5.8	Нет	20.04.2024
4	RFG160161-22075-00	1,002	1,000	ГОСТ 16016-2014	9418584099	20	M22x75	1	Мягкий контейнер типа МКР-1,0С	8g	5.8	Нет	04.04.2024
5	RFG160161-22075-00	1,002	1,000	ГОСТ 16016-2014	9418584165	20	M22x75	1	Мягкий контейнер типа МКР-1,0С	8g	5.8	Нет	20.04.2024
6	RFG160161-22075-00	1,002	1,000	ГОСТ 16016-2014	9418584165	20	M22x75	1	Мягкий контейнер типа МКР-1,0С	8g	5.8	Нет	20.04.2024
7	RFG160161-22075-00	1,002	1,000	ГОСТ 16016-2014	9418584165	20	M22x75	1	Мягкий контейнер типа МКР-1,0С	8g	5.8	Нет	20.04.2024
	Итого	7,014	7,000										
	Итого по сертификату	7,014	7,000										

Показатели качества - результаты испытаний

ПАСПОРТ КАЧЕСТВА 626376669

Клиент: Акционерное общество "Невский Торгово-Промышленный комплекс"

Адрес: 197374, Россия, г. Санкт-Петербург, ул. Савушкина, д. 89, лит. А, пом. 15-Н, каб. 46 Спецификация 0313973928 от 28.04.2025

Грузополучатель: Акционерное общество "Невский Торгово-Промышленный комплекс" Договор 2000-24-00000009 от 29.01.2024

Адрес: 197374, Россия, г. Санкт-Петербург, ул. Савушкина, д. 89, лит. А, пом. 15-Н, каб. 46 Трансп.документ

Вид отправления: 08 Самовывоз Всего по сертификату

№ Трансп. средства: B009YP35RUS № прицепа: AK3108 35RUS Грузомест: 17

№ Дов/Накл: 0000591114 от: 00.00.0000 Масса брутто, т: 17,034

Склад отгрузки: K060 ГП ЧП КЛЦ Дата: 28.04.2025 Масса нетто, т: 17

Наименование продукции: Гайки ж/д

№ п/п	Код изделия	Масса брутто, т	Масса нетто, т	Стандарт	Партия	Марка стали	Размер	Исполнение	Упаковка	Поле допуска	Класс прочности	Консервация	Дата изготовления
1	RFG160181-00022-01	1,002	1,000	ГОСТ 16018-2014	9424888022	25	M22	1	Мягкий контейнер типа МКР-1,0С	7Н	5	Нет	27.03.2025
2	RFG160181-00022-01	2,004	2,000	ГОСТ 16018-2014	9424888026	25	M22	1	Мягкий контейнер типа МКР-1,0С	7Н	5	Нет	11.03.2025
3	RFG160181-00022-01	2,004	2,000	ГОСТ 16018-2014	9424888027	25	M22	1	Мягкий контейнер типа МКР-1,0С	7Н	5	Нет	17.03.2025
4	RFG160181-00022-01	2,004	2,000	ГОСТ 16018-2014	9424888034	25	M22	1	Мягкий контейнер типа МКР-1,0С	7Н	5	Нет	11.03.2025
5	RFG160181-00022-01	1,002	1,000	ГОСТ 16018-2014	9424888036	25	M22	1	Мягкий контейнер типа МКР-1,0С	7Н	5	Нет	25.03.2025
6	RFG160181-00022-01	1,002	1,000	ГОСТ 16018-2014	9424888037	25	M22	1	Мягкий контейнер типа МКР-1,0С	7Н	5	Нет	13.03.2025
7	RFG160181-00022-01	1,002	1,000	ГОСТ 16018-2014	9424888038	25	M22	1	Мягкий контейнер типа МКР-1,0С	7Н	5	Нет	17.03.2025
8	RFG160181-00022-01	1,002	1,000	ГОСТ 16018-2014	9424888046	25	M22	1	Мягкий контейнер типа МКР-1,0С	7Н	5	Нет	12.03.2025
9	RFG160181-00022-01	1,002	1,000	ГОСТ 16018-2014	9424888064	25	M22	1	Мягкий контейнер типа МКР-1,0С	7Н	5	Нет	19.03.2025
10	RFG160181-00022-01	1,002	1,000	ГОСТ 16018-2014	9424888066	25	M22	1	Мягкий контейнер типа МКР-1,0С	7Н	5	Нет	25.03.2025
11	RFG160181-00022-01	2,004	2,000	ГОСТ 16018-2014	9424888068	25	M22	1	Мягкий контейнер типа МКР-1,0С	7Н	5	Нет	25.03.2025
12	RFG160181-00022-01	2,004	2,000	ГОСТ 16018-2014	9424888080	25	M22	1	Мягкий контейнер типа МКР-1,0С	7Н	5	Нет	25.03.2025

№ п/п	Код изделия	Масса брутто, т	Масса нетто, т	Стандарт	Партия	Марка стали	Размер	Исполнение	Упаковка	Поле допуска	Класс прочности	Консервация	Дата изготовления
	Итого	17,034	17,000										
	Итого по сертификату	17,034	17,000										

Показатели качества - результаты испытаний

№ партии	Плавка	Пробная нагрузка	Твердость, НВ
9424888022	13443	Выдержал	150-154
9424888026	83104	Выдержал	156-157
9424888027	83104	Выдержал	150-157
9424888034	46183	Выдержал	150-155
9424888036	46183	Выдержал	148-152
9424888037	46183	Выдержал	149-152
9424888038	46183	Выдержал	150-155
9424888046	46183	Выдержал	152-156
9424888064	46183	Выдержал	149-150
9424888066	83104	Выдержал	149-154
9424888068	13443	Выдержал	151-155
9424888080	36070	Выдержал	148-150

Химический состав, %

Плавка	C, x100	Mn, x100	Si, x100	S, x1000	P, x1000	Cr, x100	Ni, x100	Cu, x100	As, x1000	N, x1000
13443	26	75	23	11	8	5	3	1	1	8
36070	26	75	23	6	4	3	1	1	1	8
46183	23	75	26	6	5	4	1	2	1	8
83104	26	75	23	11	8	5	3	1	1	8

Утилизация изделий для железнодорожного пути осуществляется в соответствии с требованиями действующего Российского законодательства как черный лом.

Уполномочен доверенностью
№69 от 28.07.2012 г.

Общество с ограниченной ответственностью «Ранд»

620149, г. Екатеринбург, ул. Зоологическая дом 9 офис 212

ИНН 6685018991 КПП 665801001 ОГРН 1126685026192

Тел./факс (343) 287-35-59, e-mail:randekb@gmail.com

р/с 40702810416090000397 в Уральский банк ОАО Сбербанка России

к/с 30101810500000000674 БИК 046577674

ПАСПОРТ ИЗДЕЛИЯ №1544

НАИМЕНОВАНИЕ ПРЕДПРИЯТИЯ-ИЗГОТОВИТЕЛЯ: ООО «РАНД»

ДАТА ВЫДАЧИ: 01.04.2025 г.

НАИМЕНОВАНИЕ ИЗДЕЛИЯ: Скоба для изолирующей втулки КБ (обл.)

ГРУЗОПОЛУЧАТЕЛЬ: АО «НТПК», 197374, Санкт-Петербург г, ул. Савушкина, дом 89, литер А, помещение 15-Н, кабинет 46

ДАТА ИЗГОТОВЛЕНИЯ: Март 2025

НОМЕР ПАРТИИ: 2403/1-4, 2503/1-4, 2603/1-4, 2703/1-4, 2803/1-4


МАРКА МАТЕРИАЛА: Сталь Ст3сп ГОСТ 380-2005

КОЛИЧЕСТВО: 294 000 шт.

МАССА: 20 000 кг

КОЛИЧЕСТВО УПАКОВОЧНЫХ МЕСТ: 20

ОТДЕЛ ТЕХНИЧЕСКОГО КОНТРОЛЯ:

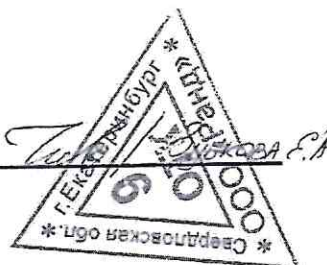

ПАСПОРТ КАЧЕСТВА 626361305

Клиент Акционерное общество "Невский Торгово-Промышленный комплекс"
Адрес 197374, Россия, г. Санкт-Петербург, ул. Савушкина, д. 89, лит. А, пом. 15-Н, каб. 46 Спецификация 0313870017 от 13.12.2024
Грузополучатель Акционерное общество "Невский Торгово-Промышленный комплекс" Договор 2001/10120960/11 от 01.10.2018
Адрес 197374, Россия, г. Санкт-Петербург, ул. Савушкина, д. 89, лит. А, пом. 15-Н, каб. 46 Трансп.документ
Вид отправления 08 Самовывоз Всего по сертификату
№ Трансп. средства E988AP35RUS № прицепа Грузомест 5
№ Дов/Накл 0000591096 от 00.00.0000 Масса брутто, т 5,010
Склад отгрузки 2070 ГП ЧП ЦСФП Дата 25.04.2025 Масса нетто, т 5

Наименование продукции: Шайба ж/д двухвитковая

№ п/п	Код изделия	Масса брутто, т	Масса нетто, т	Стандарт, ТУ	Партия	Плавка	Марка стали	Размер	Упаковка	Кон серв	Дата изготовления
1	RFG217970-00250-00	1,002	1,000	ГОСТ 21797-2014	2550580	731986	40C2	25,0	Мягкий контейнер типа МКР-1,0С	Нет	25.04.2025
2	RFG217970-00250-00	1,002	1,000	ГОСТ 21797-2014	2550553	732778	40C2	25,0	Мягкий контейнер типа МКР-1,0С	Нет	25.04.2025
3	RFG217970-00250-00	1,002	1,000	ГОСТ 21797-2014	2550575	732778	40C2	25,0	Мягкий контейнер типа МКР-1,0С	Нет	25.04.2025
4	RFG217970-00250-00	1,002	1,000	ГОСТ 21797-2014	2550576	732778	40C2	25,0	Мягкий контейнер типа МКР-1,0С	Нет	25.04.2025
5	RFG217970-00250-00	1,002	1,000	ГОСТ 21797-2014	2550581	732778	40C2	25,0	Мягкий контейнер типа МКР-1,0С	Нет	25.04.2025
Итого		5,010	5,000								

Показатели качества - результаты испытаний

Партия	Длительный зажим (диап.)	Твердость HRC (диап.)
--------	--------------------------	-----------------------


Партия	Плавка	Длительный зажим (диап.)	Твердость HRC (диап.)
2550580	731986	0,1 - 0,4	48,5 - 51,0
2550553	732778	0,1 - 0,4	44,3 - 48,0
2550575	732778	0,1 - 0,4	44,3 - 48,0
2550576	732778	0,1 - 0,6	49,2 - 50,0
2550581	732778	0,1 - 0,5	48,8 - 50,7

Химический состав

Плавка	C, %	Mn, %	Si, %	S, %	P, %	Cr, %	Ni, %	Cu, %	Al, %
731986	0,42	0,67	0,61	0,004	0,008	0,05	0,01	0,02	0,001
732778	0,41	0,71	1,62	0,006	0,007	0,12	0,01	0,02	0,001

Система менеджмента качества сертифицирована на соответствие требованиям МС ИСО 9001:2015. Указанная в сертификате качества продукция соответствует действующим в РФ стандартам и техническим условиям. При переписке по вопросам качества ссылаться на номер сертификата. При транспортировке и хранении не допускать воздействия влаги и агрессивной среды.

Сертификат соответствует на пружинную для железнодорожного пути № ЕАЭС RU C-RU.ЖТ02.В.01123/22. Серия № 0347615 Срок действия с 01.03.2022 по 28.02.2027

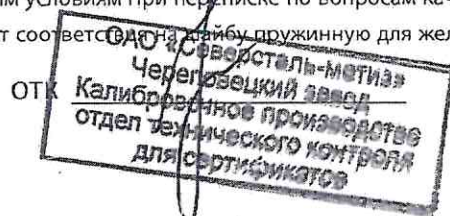

Электронный документ проверен, дата и время проверки: 25.04.2025, 13:59:34;
Немчикова Марина Михайловна, Сортировщик-сдатчик металла 3 разряда, 20027248.
Проверочный код: 0443116697

Закрытое акционерное общество «Амкодор-Эластомер»

Республика Беларусь,

222750,

Минская

обл., Дзержинский район,

Фанипольский с/с, 22



АМКОДОР-
ЭЛАСТОМЕР

СТП СМК АЭР-14

Паспорт качества

Прокладка симметричная ЦП-328

(наимен. дет.)

соответствует нормативно-технической документации.

ТУ ВУ 100124928.013-2016

Количество 1000 шт.


Дата: 26.10.22

Работник ОТК:

Инженер по качеству
ЗАО «Амкодор-Эластомер»

В.В.Тарабуева

(ФИО, подпись)

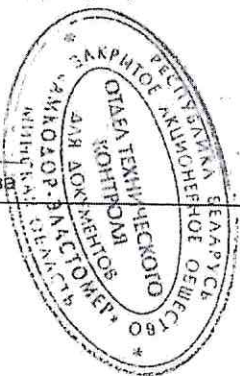

Закрытое акционерное общество «Амкодор-Эластомер»
Республика Беларусь,
222750,
Минская
обл., Дзержинский район,
Фанипольский с/с, 22



СТП СМК АЭР-14

Паспорт качества
Прокладка подрельсовая ЦП-143
(наимен. дет.)

соответствует нормативно-технической документации.


ТУ ВУ 100124928.013-2016

Количество *2000* шт. Дата: *26.10.2024*

Работник ОТК:

Инженер по качеству
ЗАО «Амкодор-Эластомер»

В.В. Гарабуева
(ФИО, подпись)

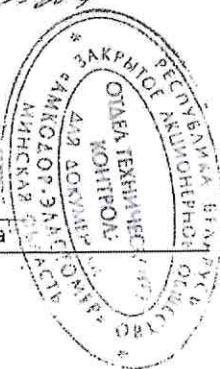

ООО «Перспектива»

125493, г. Москва, вн. тер. г. муниципальный округ Головинский, ул. Смольная, д.2,
помещ. 12Н/5 e-mail : rosperspektiva@mail.ru тел: 8 (495) 643-02-68

ПАСПОРТ КАЧЕСТВА



НАИМЕНОВАНИЕ ИЗГОТОВИТЕЛЯ: ООО «Перспектива» г.Москва

УСЛОВНОЕ ОБОЗНАЧЕНИЕ: Втулка изолирующая ОП-142А,
ТУ 3185-024-55239716-2006,
код СКМТР 2291000005

НОМЕР ПАРТИИ ИЗДЕЛИЯ: 003/А

ДАТА ИЗГОТОВЛЕНИЯ: 06 января 2025 г.

НАИМЕНОВАНИЕ МАТЕРИАЛА: АЛЬФАМИД ПА СВ 30-4

КОЛИЧЕСТВО ИЗДЕЛИЙ В ПАРТИИ, ШТ.: 50000

МАССА НЕТТО РАСЧЕТНАЯ, КГ.: 1800

КОЛИЧЕСТВО УПАКОВАННЫХ МЕСТ, ШТ.: 50

ПОДТВЕРЖДЕНИЕ СООТВЕТСТВИЯ ИЗДЕЛИЙ ТРЕБОВАНИЯМ
ТУ 3185-024-55239716-2006: соответствует

СЕРТИФИКАТ СООТВЕТСТВИЯ РС ФЖТ № РС ФЖТ № ССЖТ RU.ЖТ02.Г.01518

Срок действия до 13 января 2028 г.

Выдан на: 50 000 шт.



Начальник ОТК (Шемарова И.В.)

ДАТА ВЫДАЧИ: 07 января 2025 г.



Общество с ограниченной ответственностью «Ранд»

(ООО «Ранд»)

620149, г. Екатеринбург, ул. Зоологическая дом 9 офис 212

ИНН 6685018991 КПП 665801001 ОГРН 1126685026192

Тел./факс (343) 287-35-59, e-mail:randekb@gmail.com

р/с 40702810416090000397 в Уральский банк ОАО Сбербанка России к/с 30101810500000000674 БИК 046577674



Сертификат соответствия
№ ЕАЭС RU C-RU.ЖТ02.В.01803/24
Серия RU №0497089
Срок действия с «15» января 2024 г.
по «14» января 2029 г.

ПАСПОРТ

№1661 от «28» августа 2025 г.

Наименование продукции	Клемма ПК
Дата изготовления	Август 2025 г.
Материал	Сталь Ст4сп

Номера партий	Масса нетто, кг	Масса брутто, кг	Количество упаковочных мест
1208/3, 1308/1-2, 1408/1-5, 1508/1-4, 1808/1-7, 1908/1	20 000	20 020	20

Продукция прошла полный цикл изготовления и испытаний на соответствие требованиям ГОСТ 22343-2014 и по результатам приёмочного контроля признана годной для использования по назначению.

Грузополучатель: АО «НТПК», 197374, Санкт-Петербург г, ул. Савушкина, дом 89, литер А, помещение 15-Н, кабинет 46

Гарантийный срок эксплуатации: 6 лет с момента укладки в путь.

Назначенный ресурс: в прямых и кривых участках пути радиусом более 650 м – не менее 2500 млн т брутто пропущенного груза; в кривых участках пути радиусом от 650 м до 350 м – не менее 1500 млн т брутто пропущенного груза; в кривых участках пути радиусом 350 м и менее – не менее 1000 млн т брутто пропущенного груза.

Клеммы ПК неремонтопригодны.

Клеммы ПК не являются опасными для окружающей среды.

Утилизация: по истечении назначенного срока службы клеммы утилизируются потребителем путем использования в качестве шихты при переплавке металлолома.

Условия транспортирования и хранения – по группе 8 ГОСТ 15150-69.

В связи с технической невозможностью нанесения маркировки непосредственно на клемму, то в соответствии с требованиями пункта 5.2 ГОСТ 22343-2014 маркировка с указанием условного обозначения предприятия изготовителя, месяца и года изготовления, массы партии в тоннах, номера партии, клейма технического контроля наносится на ярлыки из пластика, навешиваемые на две клеммы партии.

В связи с технической невозможностью нанесения единого знака обращения продукции на рынке государств-членов ЕАЭС непосредственно на продукцию, единый знак обращения продукции наносится в настоящем паспорте печатным способом.

Информация по монтажу и эксплуатации клемм ПК приведена в «Инструкции по текущему содержанию железнодорожных путей» утвержденной распоряжением ОАО «РЖД» от 14.04.2016 №2288р.

Начальник ОТК



Мельников А.А.



Приказ Минстроя от 16.05.2023 №344/пр

Приложение № 3

Объект капитального строительства

«Модернизация железнодорожного пути и стрелочных переводов» на территории

АО «Коломенский завод», расположенных по адресу Московская область, г. Коломна, ул. Партизан, д. 42

(наименование объекта капитального строительства в соответствии с проектной документацией, почтовый или строительный адрес объекта капитального строительства)

Застройщик

АО "Коломенский Завод", 140408, Россия, Московская область, г. Коломна, ул. Партизан. Д.42.

(полное и (или) сокращенное наименование, ОГРН, ИНН, место нахождения юридического лица, телефон/факс;

ИНН 5022013517; ОГРН 1025002737242; тел. + 7(496) 613-89-85; факс +7(496) 613-80-66

наименование, ОГРН, ИНН саморегулируемой организации, членом которой является указанное юридическое лицо (за исключением случаев, когда членство в саморегулируемых организациях в области инженерных изысканий, архитектурно-строительного проектирования, строительства, реконструкции, капитального ремонта объектов капитального строительства не требуется);

Технический заказчик

ООО "Проминжиниринг", 107140, г. Москва, Русаковская ул. дом 13, помещение ХХ-4,ОГРН 1147748139406,

(полное и (или) сокращенное наименование, ОГРН, ИНН, место нахождения юридического лица, телефон/факс;

ИНН 7734001650; тел. + 7(495) 909-93-48. Ассоциация строителей "Саморегулируемая организация

"Строительные допуски", № СРО-С-187-26012010 от 11.03.2025 г., ИНН 7714322214, ОГРН 1097799011045

наименование, ОГРН, ИНН саморегулируемой организации, членом которой является указанное юридическое лицо (за исключением случаев, когда членство в саморегулируемых организациях в области инженерных изысканий, архитектурно-строительного проектирования, строительства, реконструкции, капитального ремонта объектов капитального строительства не требуется);

Лицо, осуществляющее строительство, реконструкцию, капитальный ремонт

ООО «КиКГЕОСТРОЙ», ОГРН 1127747247704, ИНН 7709918820, 109004, Г.МОСКВА, УЛ. ЗЕМЛЯНОЙ ВАЛ, Д.65, КВ.59

(полное и (или) сокращенное наименование, ОГРН, ИНН, место нахождения юридического лица, телефон/факс;

тел. +7 (495) 915-24-71, член саморегулируемой ассоциации СРО «МАС» регистрационный номер СРО-С-148-24122009

наименование, ОГРН, ИНН саморегулируемой организации, членом которой является указанное юридическое лицо (за исключением случаев, когда членство в саморегулируемых организациях в области инженерных изысканий, архитектурно-строительного проектирования, строительства, реконструкции, капитального ремонта объектов капитального строительства не требуется);

Лицо, осуществляющее подготовку проектной документации

ООО «КиКГЕОСТРОЙ», ОГРН 1127747247704, ИНН 7709918820, 109004, г.Москва, ул. Земляной Вал, д.65, кв.59,

тел. +7 (495) 915-24-71, член саморегулируемой ассоциации СРО «Объединение проектировщиков «УниверсалПроект»,

регистрационный номер СРО-П-179-12122012

(полное и (или) сокращенное наименование, ОГРН, ИНН, место нахождения юридического лица, телефон/факс;

наименование, ОГРН, ИНН саморегулируемой организации, членом которой является указанное юридическое лицо (за исключением случаев, когда членство в саморегулируемых организациях в области инженерных изысканий, архитектурно-строительного проектирования, строительства, реконструкции, капитального ремонта объектов капитального строительства не требуется);

Лицо, осуществляющее строительство, выполнившее работы, подлежащие освидетельствованию:

ООО «ШЕЛПРОКК», ОГРН 1237700462427, ИНН 9726048866, 117535, Г.МОСКВА, МУНИЦИПАЛЬНЫЙ ОКРУГ ЧЕРТАНОВО

ЮЖНОЕ, ПРОЕЗД 3-Й ДОРОЖНЫЙ, Д. 6, К. 2, член саморегулируемой ассоциации «Архитектурное наследие»,

регистрационный номер СРО-С-230-07092010

ООО «ЭлектроЭнергетика», ОГРН 1175074004698, ИНН 5037011400, 142281, Московская обл., г. Протвино, Кременковское ш., д. 5,

член саморегулируемой ассоциации «Объединение Специализированных Организаций Профессиональные Строители»,

регистрационный номер СРО-С-219-21042010

(фамилия, имя, отчество, адрес места жительства, ОГНИИП, ИНН индивидуального предпринимателя, наименование, ОГРН, ИНН, место нахождения юридического лица, телефон/факс, наименование, ОГРН, ИНН саморегулируемой организации, членом которой является)

АКТ

освидетельствования скрытых работ

№

КЗ-МЖД-КИК-РД-25-35

19 января 2026 г.

(дата составления акта)

Представитель застройщика, технического заказчика, лица, ответственного за эксплуатацию здания, сооружения, или

регионального оператора по вопросам строительного контроля

Ведущий специалист Опс АО "Коломенский завод" Козлова В.С., распоряжение №156-77 от 10.12.2025г.

Ведущий специалист Опс АО "Коломенский завод" Прибылов М.С., распоряжение №156-77 от 10.12.2025г.

(должность (при наличии), фамилия, инициалы, идентификационный номер в национальном реестре специалистов в области строительства (за исключением случаев, когда членство в саморегулируемых организациях в области строительства, реконструкции, капитального ремонта объектов капитального строительства не требуется), реквизиты распорядительного документа, подтверждающего полномочия, с указанием полного и (или) сокращенного наименования, ОГРН, ИНН, места нахождения юридического лица (в случае осуществления строительного контроля на основании договора с застройщиком или техническим заказчиком)

Представитель застройщика, технического заказчика, лица, ответственного за эксплуатацию здания, сооружения, или

регионального оператора по вопросам строительного контроля

Ведущий инженер строительного контроля ООО "Проминжиниринг" Дураев В.Ю., приказ № 53 от 23.06.2025 г.

(должность (при наличии), фамилия, инициалы, идентификационный номер в национальном реестре специалистов в области строительства (за исключением случаев, когда членство в саморегулируемых организациях в области строительства, реконструкции, капитального ремонта объектов капитального строительства не требуется), реквизиты распорядительного документа, подтверждающего полномочия, с указанием полного и (или) сокращенного наименования, ОГРН, ИНН, места нахождения юридического лица (в случае осуществления строительного контроля на основании договора с застройщиком или техническим заказчиком)

Представитель лица, осуществляющего строительство, реконструкцию, капитальный ремонт

Руководитель проекта ООО «КиКГЕОСТРОЙ» Липатов В. Е. приказ № 1-КЗ-ЖД от 08.09.2025г.

(должность (при наличии), фамилия, инициалы, реквизиты распорядительного документа, подтверждающего полномочия)

Представитель лица, осуществляющего строительство, реконструкцию, капитальный ремонт, по вопросам

строительного контроля

Генеральный директор ООО «КиКГЕОСТРОЙ» Кесслер Ю.Ф., приказ №5-КЗ-ЖД от 08.09.2025г., идентификационный номер

НОСТРОИ С-77-118776

(должность (при наличии), фамилия, инициалы, идентификационный номер в национальном реестре специалистов в области строительства (за исключением случаев, когда членство в саморегулируемых организациях в области строительства, реконструкции, капитального ремонта объектов капитального строительства не требуется), реквизиты распорядительного документа, подтверждающего полномочия)

Представитель лица, осуществляющего подготовку проектной документации (в случае привлечения застройщиком лица,

осуществляющего подготовку проектной документации, для проверки соответствия выполняемых работ проектной документации

согласно части 2 статьи 53 Градостроительного кодекса Российской Федерации)

Руководитель проекта ООО «КиКГЕОСТРОЙ» Липатов В. Е. приказ № 1-КЗ-ЖД от 08.09.2025г.

(должность (при наличии), фамилия, инициалы, реквизиты распорядительного документа, подтверждающего полномочия, с указанием полного и (или) сокращенного наименования, ОГРН, ИНН, места нахождения юридического лица (в случае осуществления авторского надзора лицом, не являющимся разработчиком проектной документации), полное и (или) сокращенное наименование, ОГРН, ИНН саморегулируемой организации, членом которой является указанное юридическое лицо, индивидуальный предприниматель (за исключением случаев, когда членство в саморегулируемых организациях в области инженерных изысканий, архитектурно-строительного проектирования, строительства, реконструкции, капитального ремонта объектов капитального строительства не требуется)

Представитель лица, выполнившего работы, подлежащие освидетельствованию (в случае выполнения работ по договорам о строительстве, реконструкции, капитальном ремонте объектов капитального строительства, заключённым с иными лицами)

1. Старший прораб ООО «ШЕЛПРОКК» Шинкарев М.В., приказ №11 от 08.09.2025г.

2. Заместитель главного инженера ООО «ЭлектроЭнергетика» Аверкин А.В., приказ № 01/10 от 29.10.2025г.

(должность (при наличии), фамилия, инициалы, реквизиты распорядительного документа, подтверждающего полномочия, с указанием полного и (или) сокращенного наименования, ОГРН, ИНН, места нахождения юридического лица, фамилии, имени, отчества (последнее - при наличии), адреса места жительства, ОГРНИП, ИНН индивидуального предпринимателя)

произвели осмотр работ, выполненных:

ООО "ШЕЛПРОКК", ООО "ЭлектроЭнергетика"

(наименование лица, выполнившего работы, подлежащие освидетельствованию)

и составили настоящий акт о нижеследующем:

1. К освидетельствованию предъявлены следующие работы:

Балластировка, выправка и рихтовка пути №8

(наименование скрытых работ)

2. Работы выполнены по проектной документации

КЗ-МЖД-КИК-РД-25 «Модернизация железнодорожного пути и стрелочных переводов» на территории АО «Коломенский завод», расположенного по адресу: Московская область, г. Коломна, ул. Партизан 42, Ведомость объемов работ Приложение №2 к Договору №5-КЗ

(номер, другие реквизиты чертежа, наименование проектной и/или рабочей документации, сведения о лицах, осуществляющих подготовку раздела проектной и/или рабочей документации)

3. При выполнении работ применены

Щебень 20-40мм паспорт №71 от 05.02.2025г.

Протокол испытания №52п от 27.01.2025г.

(Наименование строительных материалов (изделий), реквизиты сертификатов и/или других документов, подтверждающих их качество и безопасность, в случае если необходимо указывать более 5 документов, указывается ссылка на их реестр, который является неотъемлемой частью акта)

4. Предъявлены документы, подтверждающие соответствие работ предъявляемым к ним требованиям:

Исполнительная схема №30. Балластировка, выправка и рихтовка пути №8 – 1 лист.

(Исполнительные схемы и чертежи, результаты экспертиз, обследований, лабораторных и иных испытаний выполненных работ, проведенных в процессе строительного контроля)

5. Даты:

начала работ

19 января 2026г.

окончания работ

19 января 2026г.

6. Работы выполнены в соответствии с документами:

КЗ-МЖД-КИК-РД-25 «Модернизация железнодорожного пути и стрелочных переводов» на территории АО «Коломенский завод», расположенного по адресу: Московская область, г. Коломна, ул. Партизан 42, Ведомость объемов работ Приложение №2 к Договору №5-КЗ, СП 37.13330.2012 «Промышленный транспорт», СП 119.13330.2017 «Железные дороги колеи 1520 мм», СП 238.1326000.2015 «Железнодорожный путь»

(наименования и структурные единицы технических регламентов, иных нормативных правовых актов, разделы проектной и/или рабочей документации)

7. Разрешается производство последующих работ:

Передача в эксплуатацию

(наименование работ, строительных конструкций, участков сетей инженерно-технического обеспечения)

Дополнительные сведения

Акт составлен в

4-х

экземплярах (в случае заполнения акта на бумажном носителе).

Приложения :

Документы, указанные в пунктах 3 и 4 настоящего акта.

(исполнительные схемы и чертежи, результаты экспертиз, обследований, лабораторных и иных испытаний)

Представитель застройщика, технического заказчика, лица, ответственного за эксплуатацию здания, сооружения, или регионального оператора по вопросам строительного контроля

Ведущий специалист Опс АО "Коломенский завод" Козлова В.С

Ведущий специалист Опс АО "Коломенский завод" Прибылов М.С.

(фамилия, инициалы)

(подпись)

Представитель застройщика, технического заказчика, лица, ответственного за эксплуатацию здания, сооружения, или регионального оператора по вопросам строительного контроля

Ведущий инженер строительного контроля ООО "Проминжиниринг" Дураев В.Ю.

(фамилия, инициалы)

(подпись)

Представитель лица, осуществляющего строительство, реконструкцию, капитальный ремонт

Руководитель проекта ООО «КиКГЕОСТРОЙ» Липатов В. Е.

(фамилия, инициалы)

(подпись)

Представитель лица, осуществляющего строительство, реконструкцию, капитальный ремонт, по вопросам строительного контроля

Генеральный директор ООО «КиКГЕОСТРОЙ» Кесслер Ю.Ф.

(фамилия, инициалы)

(подпись)

Представитель лица, осуществляющего подготовку проектной документации (в случае осуществления авторского надзора)

Руководитель проекта ООО «КиКГЕОСТРОЙ» Липатов В. Е.

(фамилия, инициалы)

(подпись)


Представитель лица, выполнившего работы, подлежащие освидетельствованию (в случае выполнения работ по договорам о строительстве, реконструкции, капитальном ремонте объектов капитального строительства, заключённым с иными лицами)

1. Старший прораб ООО «ШЕЛПРОКК» Шинкарев М.В.

2. Заместитель главного инженера ООО «ЭлектроЭнергетика» Аверкин А.В.

(фамилия, инициалы)

(подпись)

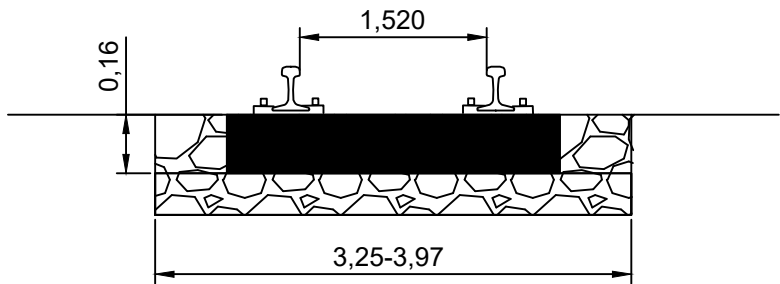

Каталог отметок головок рельсов после выправки

№ п.п.	Х, м	У, м	Н, м	Примечание
1	394650.215	2270269.642	110.12	
2	394651.521	2270270.525	110.14	
3	394654.824	2270265.248	110.12	
4	394653.508	2270264.358	110.11	
5	394656.800	2270259.074	110.09	
6	394658.133	2270259.962	110.09	
7	394661.590	2270254.772	110.05	
8	394660.266	2270253.878	110.05	
9	394663.732	2270248.682	110.00	
10	394665.057	2270249.564	110.00	
11	394669.025	2270244.517	109.97	
12	394667.789	2270243.513	109.97	
13	394671.475	2270238.817	109.94	
14	394672.795	2270239.720	109.94	

Площадь балластировка $S=134,81\text{м}^2$
Высота заполнения шпальных ящиков $a=0,15\text{м}$
Объем 69 шпал $V_{шп}=69*0,15*0,30*2,70=8,38\text{м}^3$
Объем щебня для балластировки пути №8
 $V_{сп}=S*a-V_{шп}=134,81*0,15-8,38=11,84\text{м}^3$
- Выправка пути №8
Объем щебня для выправки составляет 20% от объема щебня, используемого для балластировки.
Общий объем щебня для выправки $V_{в}=V_{сп}*0,20=2,37\text{м}^3$
Общий объем щебня (балластировка+выправка)
 $V=V_{сп}+V_{в}=11,84+2,37=14,21\text{м}^3$
- Рихтовка пути №8
Длина рихтовки 37,50м


Согласовано					
Взам. инв. №					
Подп. и дата					
Инв. № подл.					

Условные обозначения:

— граница работ

- Примечание:
- Измерения выполнялись тахеометром Sokkia CX105 №GS0496; Свидетельство о поверке: СИ №С-ЕВЕ/25-06-2025/442628234 действительно до 24.06.2026г;
 - Линейные размеры даны в метрах;

					2026	КЗ-МЖД-КИК-РД-25			
						«Модернизация железнодорожного пути и стрелочных переводов» на территории АО «Коломенский завод», расположенного по адресу: Московская область, г. Коломна, ул. Партизан 42			
Изм.	Кол.	Лист	№ док.	Подпись	Дата	Ремонт и обустройство пути №8	Стадия	Лист	Листов
Руководитель проекта		Липатов В.И.			19.01		ИД	1	1
Старший прораб		Шинкарев М.В.			19.01				
Зам. глав. инж.		Аверкин А.В.			19.01	Исполнительная схема №35 Балластировка, выправка и рихтовка пути №8	ООО "ЭлектроЭнергетика"		

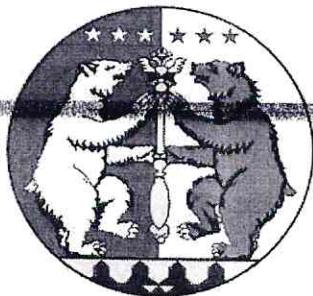

РОССИЙСКАЯ ФЕДЕРАЦИЯ

Акционерное общество

«ПАВЛОВСК НЕРУД»

396446 Воронежская обл., Павловский
р-он, с. Елизаветовка

№ РОСС RU.C-RU.04УЛС0.В00171\23

срок действия с 14.02.2023 г. по 13.02.2026 г.

1 КТК

25 м

ПАСПОРТ ПРОДУКЦИИ № 71

Выдан «05» февраля 2025 год

1. Щебень из плотных горных пород (гранитов) фракции свыше 20 до 40 мм
2. ГОСТ 8267-93 *Щебень гранитный фракции 20-40 мм*
3. *акционерное общество «Павловск-Негуд»*

4. Дата отгрузки « 05 » 02 20 25 г. кол-во 1474-800 ТОНН

5. № партии 228275 № накладной 17 228275

6. Результаты лабораторных испытаний:

6.1 Зерновой состав:

Диаметр отверстий контрольных сит, мм	d наим.	0,5 (d наим. + D наиб.)	D наиб.	1,25 D наиб.
	20	30	40	50
Полные остатки на ситах, % по массе	93,5	59,0	9,7	0,0

6.2 Содержание:

6.2.1 зёрен пластинчатой и игольчатой формы	24,1	3 группа	%
6.2.2 пылевидных илистых и глинистых частиц	0,60	в том числе глины в комках	0,0 %
6.2.3 зёрен слабых пород		0,0	%
6.2.4 вредных компонентов:	см. приложение		
6.3 Марка щебня по дробимости	1400		
6.4 Марка щебня по истираемости	И1		
6.5 Марка щебня по морозостойкости	F300		
6.6 Насыпная плотность для перевода количества материала из ед. массы в объемные	1,36т/м ³		
6.7 Удельная эффективная активность радионуклидов (А эфф.)	229,58		Бк/кг
Первый класс использования (протокол № 52п от 27.01.2025г)			
ФБУЗ «Центр гигиены и эпидемиологии в Воронежской области»			
6.8 Устойчивость структуры щебня против распадов	0,27		%

6.2 Содержание:

Заключение: Щебень фракции от 20 до 40 мм соответствует требованию ГОСТ 8267-93

Мастер контрольный ОТК

Алпеева Е.А.

20кв.

Таблица 1

Наименование вредных компонентов и примесей	Требования ГОСТ 8267-93 приложение А	Фактические показатели
Аморфные разновидности диоксида кремния, растворимые в щелочах	Не более 50 ммоль/л	5,75 ммоль/л
Сульфаты и сульфиды в пересчёте на SO ₃	1,5% по массе	< 0,10 % по массе
Пирит	4 % по массе	< 0,02 % по массе
Породообразующие слюды и гидрослюды	15 % по объёму силикатов	3,25 %
Галогидные соединения	0,1 % по массе в пересчёте на ион хлора	0,03 %
Свободные волокна асбеста	0,25 % по массе	0,0% по массе
Уголь и древесные остатки	1% по массе	0,0% по массе
Оксиды и гидроксиды железа (магнетит, гетит, гематит и др.)	10 % по объёму каждого или их суммы не более 15 %	0,05 %

Контрольный мастер ОТК _____



Алпеева Е.А.

**ФЕДЕРАЛЬНАЯ СЛУЖБА ПО НАДЗОРУ В СФЕРЕ ЗАЩИТЫ
ПРАВ ПОТРЕБИТЕЛЕЙ И БЛАГОПОЛУЧИЯ ЧЕЛОВЕКА
ФЕДЕРАЛЬНОЕ БЮДЖЕТНОЕ УЧРЕЖДЕНИЕ ЗДРАВООХРАНЕНИЯ
«ЦЕНТР ГИГИЕНЫ И ЭПИДЕМИОЛОГИИ В ВОРОНЕЖСКОЙ ОБЛАСТИ»
ФИЛИАЛ ФЕДЕРАЛЬНОГО БЮДЖЕТНОГО УЧРЕЖДЕНИЯ ЗДРАВООХРАНЕНИЯ
«ЦЕНТР ГИГИЕНЫ И ЭПИДЕМИОЛОГИИ В ВОРОНЕЖСКОЙ ОБЛАСТИ» В ПАВЛОВСКОМ,
БОГУЧАРСКОМ, ВЕРХНЕМАМОНСКОМ РАЙОНАХ
ИСПЫТАТЕЛЬНАЯ ЛАБОРАТОРИЯ**

Юридический адрес и место осуществления деятельности ИЛ: 396422, Воронежская область, Павловский район, г. Павловск, ул. К.Готвальда, 12
Телефон/факс: 2-53-93, 2-57-64, 2-44-93
e-mail: pylves@mail.ru
ОКПО 01661844
ОГРН 1053600128889.
ИНН 3665049241
КПП 362002001

Уникальный номер записи об аккредитации в реестре аккредитованных лиц: РОСС RU.0001.510199



УТВЕРЖДАЮ:
Д.А. Рыбалко

Дата утверждения: 27.01.2025

ПРОТОКОЛ ИСПЫТАНИЙ
№52п от 27 января 2025г.

1. Наименование заказчика: АО «Павловск Неруд»
2. Адрес заказчика (юридический/фактический): Россия, Воронежская область, Павловский район, с. Елизаветовка
3. Наименование и описание объекта (образца) испытаний, дата изготовления (для продукции): щебень гранитный ГОСТ 8267-93; Упаковка: ПЭТ пакет; вес (объем) пробы для испытаний: 1 кг; партия 3300000 кг, дата выработки 19.01.2025 г.
4. Изготовитель (фирма, предприятие, организация): АО «Павловск Неруд», Россия, Воронежская область, Павловский район, с. Елизаветовка
страна: Россия
5. Место отбора: промплощадка, АО «Павловск Неруд»
6. Условия отбора, доставки: образец доставлен в печатном виде (печать АО «Павловск Неруд»), автотранспортом
Дата и время отбора: 23.01.2025г. с 09:40 до 10:00
ФИО, должность специалиста проводившего отбор: проба отобрана начальником ОТК АО «Павловск Неруд» Сладких Ольгой Николаевной
Условия доставки, ссылка на план и методы отбора: соответствуют НД
Дата и время доставки в ИЛ: 23.01.2025г. 11:10
7. Дополнительные сведения: Протокол (Акт) отбора от 23.01.2025 г. Проба отобрана в соответствии с нормативными документами. Основание: договор №152 от 20.01.2025 г Проба отобрана в соответствии с ГОСТ 30108-94 «Материалы и изделия строительные. Определение удельной эффективной активности естественных радионуклидов».
8. Код образца (пробы): ВР 52-05п

Протокол № 52 п

*Результаты отбора относятся к представленному заказчиком образцу, поэтому лаборатория не несет ответственности за стабильность отбора образца и достоверность информации, представленной в данных разделах протокола.

Результаты исследований (испытаний) /измерений относятся к представленному заказчиком образцу.

Протокол характеризует исключительно испытанный объект и не может быть частично воспроизведен без согласия ИЛ.

9. Средства измерений:

№ п/п	Наименование, тип	Заводской номер	Номер в Госреестре	№ свидетельства о поверке, протокола об аттестации	Срок действия
1	Установка спектрометрическая СКС-99 «Спутник»	748	18488-03	С-БМ/03-10-20243754353051	02.10.2025
2	Контрольный источник гамма-излучения типа ОИСН-22-4,5	20002	-	паспорт	18.08.2026

10. Условия проведения испытаний: соответствуют требованиям нормативных документов и приведены в технических записях лаборатории (ий)

11. Отклонения процедуры проведения испытания от стандартной процедуры, по методу испытаний: да или нет

12. Место проведения испытания: _____
(для измерений если они проводились не по адресу лаборатории)

Результаты испытаний

Санитарно-гигиеническое отделение ИЛ				
№ п/п	Определяемый показатель	Единицы измерения	Результаты испытаний	НД на методы испытаний
Образец поступил: 23.01.2025 г.				
Дата начала испытаний: 23.01.2025 г. Дата выдачи результата: 27.01.2025 г.				
1.	Цезий-137	Бк/кг	0,501±0,291	ГОСТ 30108-94 «Материалы и изделия строительные. Определение удельной эффективной активности естественных радионуклидов»
2.	Калий-40	Бк/кг	1204,7±759,3	
3.	Торий-232	Бк/кг	76,8±49,4	
4.	Радий-226	Бк/кг	82,79±63,55	
5.	Удельная эффективная активность	Бк/кг	229,58±105,14	
Испытания проводил(и): Вахнина Е.В. химик-эксперт муниципальной организации (ФИО, должность)				

Лицо ответственное за оформление протокола _____ Рязанцева Ю.В., документовед
группы приема, кодирования, регистрации проб и выдачи результатов лабораторных исследований
(подпись)

Протокол завершен

Протокол № 52. п

Страница 2 из 2

*Результаты отбора относятся к представленному заказчиком образцу, поэтому лаборатория не несет ответственности за этапы отбора образца и достоверность информации, представленной в данных разделах протокола.

Результаты исследований (испытаний) /измерений относятся к представленному заказчиком образцу.

Протокол характеризует исключительно испытанный объект и не может быть частично воспроизведен без согласия ИЛ