

Исх № 046-К от 28.08.2023г.

Техническому директору
АО «МЕТРОВАГОНМАШ»
Гафурову А.А.

КОПИЯ:

Заместителю директора по эксплуатации
и безопасности производственной деятельности
АО «МЕТРОВАГОНМАШ»
Суханову Я.И.

О дополнительных работах водопровод (В1) на участке В1-1 – В1-1А

Уважаемый Абдулкадир Абдурахманович!

При переустройстве хозяйственного водопровода (В1) на участках В1-1 – В1-1А и В1-30 – В1-31 в рамках Договора №МВМ/03-07 от 03.07.2023г. на объекте «Ж/Д пути от ИЦ до обкаточной линии с удлинением трансбордера расположенные по адресу: Московская область, г. Мытищи, ул. Колонцова, 4, территория завода АО «МЕТРОВАГОНМАШ» просим согласовать следующие отступления от проектного решения не предусмотренные Договором:

1. Переустройство колодцев В1-1 и В1-30 путем устройства камеры из блока ФБС 9-3-6 (схема приложение №1);
2. Трассировку прохождения участка В1-1 – В1-1А в районе подвального помещения склада по просьбе Заказчика выполнить по потолку с креплением в ребра жесткости плит хомутом из оцинкованной стали на анкерные болты. (схема Приложение №2);
3. По просьбе Заказчика дополнительно выполнить переустройство участка водопровода от колодца В1-1 до здания гаража с заводом в здание на стену ввиду ненадлежащего состояния существующей трубы.

С уважением,




Руководитель проекта



Шевчук К.А.

г. Мытищи 28.08.2023г.  Гафуров А.А.

1-1

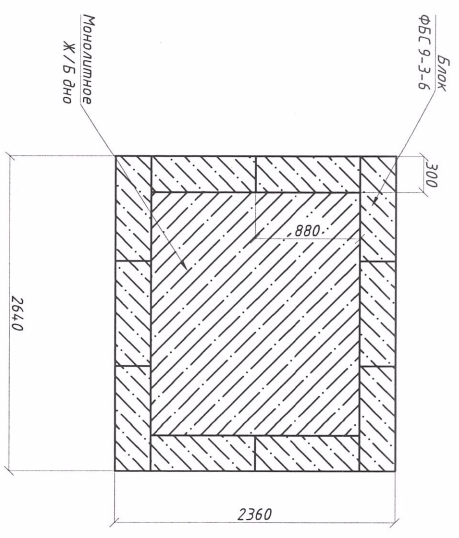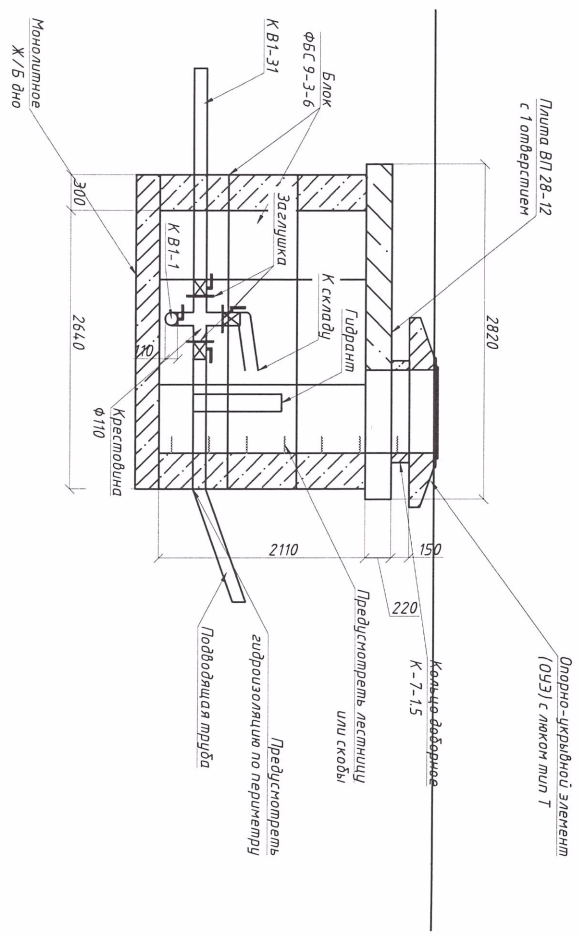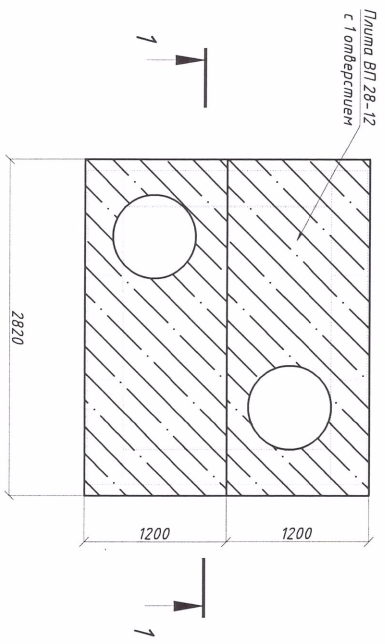

Согласно
Г.А. Петров

Изм.	Лист	№ докум.	Подп.	Дата	Лист
					1

Приложение №1

Формат А4

