


Согласовано


Взам инв №

Подпись и дата


Инв. № подл

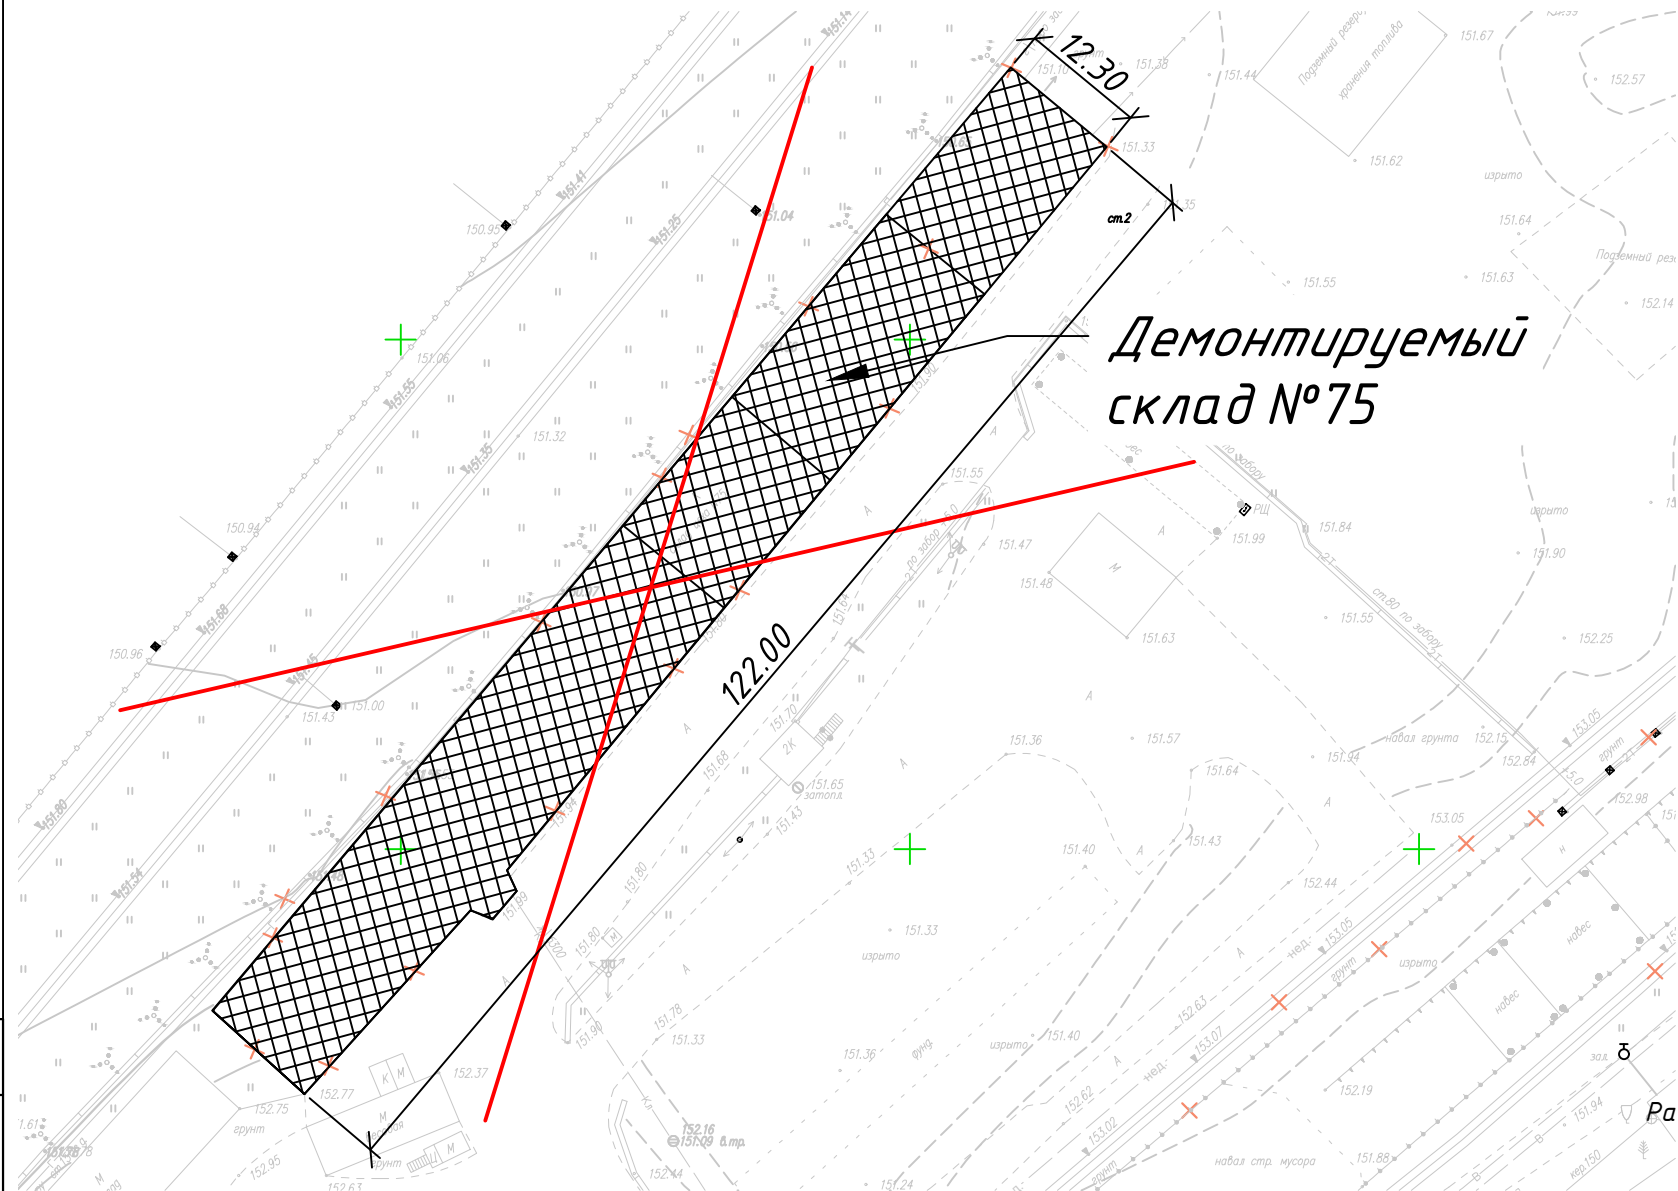

Ситуационный план

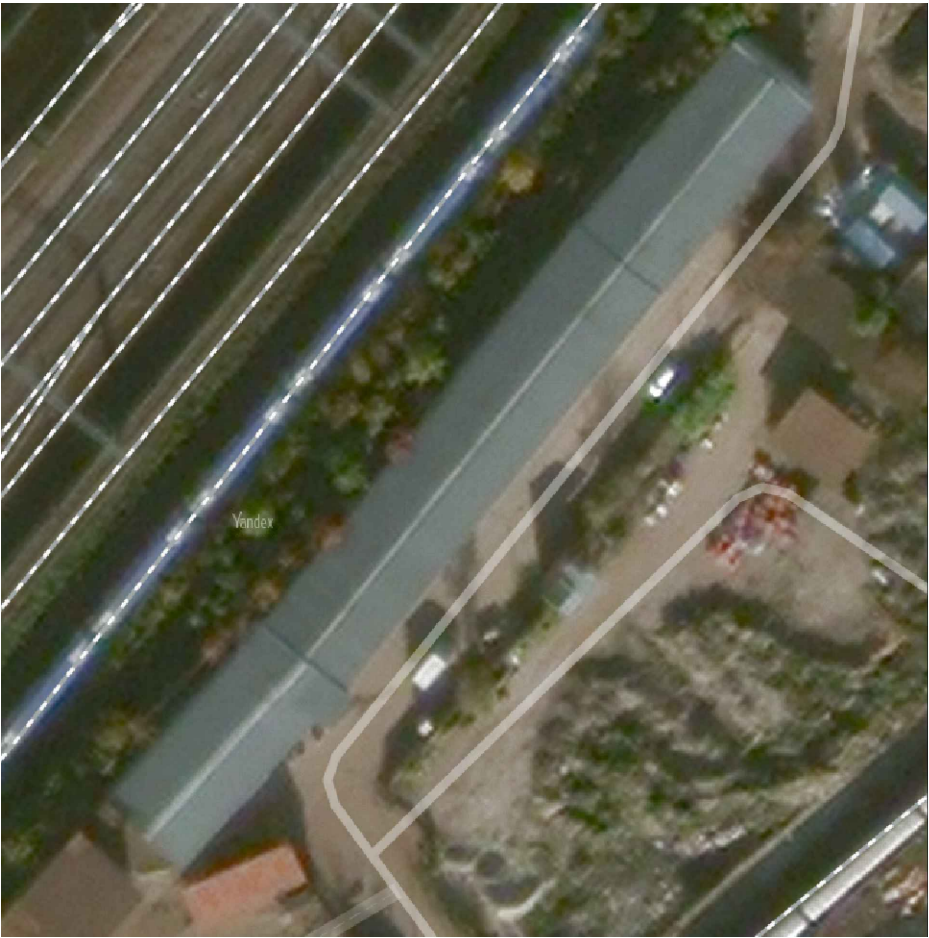

Разрез напольного покрытия

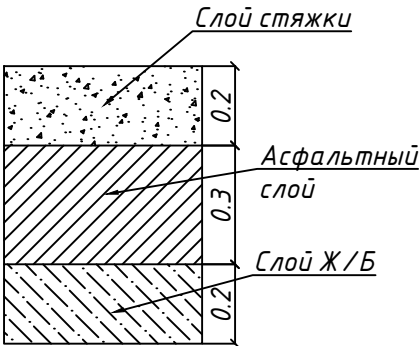

Условные обозначения:



- Контур демонтируемого здания

Ведомость объемов работ

№ ПП	Наименование	Ед.изм	Кол-во
1	Разборка зданий методом обрушения: кирпичных, сборного железобетона	м3	8253.30
2	Разборка: железобетонных фундаментов	м3	53.95
3	Демонтаж напольных покрытий	м3	1050.42

Примечания:

- Все размеры даны в метрах

					2023	132-23-ВР2			
						Ж/д пути от испытательного центра до обкаточной линии с удлинением трансбордера, расположенные по адресу: Московская область, г.о. Мытищи, ул. Колонцова, 4.			
Изм.	Кол. уч.	Лист	№ док.	Подп.	Дата	Демонтаж склада №75	Стадия	Лист	Листов
Рук. проекта	Сергийко А.С.						ИД	1	1
Рук. проекта	Шевчук К.А.								
Зам.рук. проекта	Коршаков А.А.								
Нач. участка						Исполнительная схема демонтажа склада №75 с последующей утилизацией отходов		ООО "СТ и В 21"	