

Объект капитального строительства:

«Ж/Д пути от ИЦ до обкаточной линии с удлинением трансбордера расположенные по адресу: Московская область, г. Мытищи, ул. Колонцова, 4, территория завода АО «МЕТРОВАГОНМАШ»

(наименование, почтовый или строительный адрес объекта капитального строительства)

Застройщик или заказчик: АО «МЕТРОВАГОНМАШ», ОГРН 1025003520310, ИНН 5029006702, 141009, МОСКОВСКАЯ ОБЛАСТЬ, МЫТИЩИ Г.О., Г. МЫТИЩИ, Г. МЫТИЩИ, УЛ. КОЛОНЦОВА, Д.4 тел. +7 (495) 581-12-44.

(наименование, номер и дата выдачи свидетельства о государственной регистрации, ОГРН, ИНН, почтовые реквизиты, телефон/факс – для юридических лиц; фамилия, имя, отчество, паспортные данные, место проживания, телефон/факс – для физических лиц)

Лицо, осуществляющее строительство: ООО «КИКГЕОСТРОЙ», ОГРН 1127747247704, ИНН 7709918820, 109004, Г.МОСКВА, УЛ. ЗЕМЛЯНОЙ ВАЛ, Д.65, КВ.59, тел. +7 (495) 915-24-71, член саморегулируемой ассоциации СРО «МАС» регистрационный номер СРО-С-148-24122009 от 12.03.2013

(наименование, номер и дата выдачи свидетельства о государственной регистрации, ОГРН, ИНН, почтовые реквизиты, телефон/факс – для юридических лиц; фамилия, имя, отчество, паспортные данные, место проживания, телефон/факс – для физических лиц)

Лицо, осуществляющее подготовку проектной документации: ООО «КИКГЕОСТРОЙ», ОГРН 1127747247704, ИНН 7709918820, 109004, Г.МОСКВА, УЛ. ЗЕМЛЯНОЙ ВАЛ, Д.65, КВ.59, тел. +7 (495) 915-24-71, член саморегулируемой ассоциации СРО «Объединение проектировщиков «УниверсалПроект», регистрационный номер СРО-П-179-12122012 от 20.10.2022

(наименование, номер и дата выдачи свидетельства о государственной регистрации, ОГРН, ИНН, почтовые реквизиты, телефон/факс – для юридических лиц; фамилия, имя, отчество, паспортные данные, место проживания, телефон/факс – для физических лиц)

Лицо, осуществляющее строительство, выполнившее работы, подлежащие освидетельствованию: ООО «ШЕЛПРОКК», ОГРН 1237700462427, ИНН 9726048866, 117535, Г.МОСКВА, МУНИЦИПАЛЬНЫЙ ОКРУГ ЧЕРТАНОВО ЮЖНОЕ, ПРОЕЗД 3-Й ДОРОЖНЫЙ, Д. 6, К. 2, член саморегулируемой ассоциации «Архитектурное наследие», регистрационный номер СРО-С-230-07092010 от 01.08.2023

(наименование, номер и дата выдачи свидетельства о государственной регистрации, ОГРН, ИНН, почтовые реквизиты, телефон/факс – для юридических лиц; фамилия, имя, отчество, паспортные данные, место проживания, телефон/факс – для физических лиц)

АКТ

освидетельствования скрытых работ

№132-23-ПОД/1

«08» сентября 2023 г.

Представитель застройщика (технического заказчика, эксплуатирующей организации или регионального оператора) по вопросам строительного контроля:

Ведущий инженер строительного контроля ООО «Проминжиниринг» Дураев В.Ю., приказ №5 от 03.08.2023, ОГРН 1147748139406, ИНН 7734001650, 107140, Г.МОСКВА, УЛ. РУСАКОВСКАЯ, Д. 13, ПОМЕЩ. ХХ-4

(должность, фамилия, инициалы, идентификационный номер в национальном реестре специалистов в области строительства, реквизиты распорядительного документа, подтверждающего полномочия, с указанием наименования, ОГРН, ИНН, места нахождения юридического лица, фамилии, имени, отчества, адреса места жительства, ОГНИП, ИНН индивидуального предпринимателя)

Представитель лица, осуществляющего строительство:

Руководитель проекта ООО «КИКГЕОСТРОЙ» Шевчук К.А. приказ №2-МВМ от 01.07.2023

(должность, фамилия, инициалы, реквизиты распорядительного документа, подтверждающего полномочия)

Представитель лица, осуществляющего строительство, по вопросам строительного контроля (специалист по организации строительства):

Заместитель руководителя проекта ООО «ШЕЛПРОКК» Коршаков А.А., приказ № 4 от 01.08.2023, идентификационный номер НОСТРОЙ_С-77-133381 от 02.02.2018

(должность, фамилия, инициалы, идентификационный номер в национальном реестре специалистов в области строительства, реквизиты распорядительного документа, подтверждающего полномочия)

Представитель лица, осуществляющего подготовку проектной документации:

—

(должность, фамилия, инициалы, реквизиты распорядительного документа, подтверждающего полномочия, с указанием наименования, ОГРН, ИНН, места нахождения юридического лица, фамилии, имени, отчества, адреса места жительства, ОГНИП, ИНН индивидуального предпринимателя, наименования, ОГРН, ИНН саморегулируемой организации, членом которой является указанное юридическое лицо, индивидуальный предприниматель)

Представитель лица, выполнившего работы, подлежащие освидетельствованию:

Начальник участка ООО «ШЕЛПРОКК» Перевизнык А.П., приказ №1 от 01.08.2023, ОГРН 1237700462427, ИНН 9726048866, 117535, Г.МОСКВА, МУНИЦИПАЛЬНЫЙ ОКРУГ ЧЕРТАНОВО ЮЖНОЕ, ПРОЕЗД 3-Й ДОРОЖНЫЙ, Д. 6, К. 2

(должность, фамилия, инициалы, реквизиты распорядительного документа, подтверждающего полномочия, с указанием наименования, ОГРН, ИНН, места нахождения юридического лица фамилии, имени, отчества, адреса места жительства, ОГНИП, ИНН индивидуального предпринимателя)

а также иные представители лиц, участвующих в освидетельствовании:

Начальник участка Максимов В.В., приказ №11/НУ/23 от 28.07.2023, ОГРН 1182130008037, ИНН 2130202996, 143080, МОСКОВСКАЯ ОБЛАСТЬ, ОДИНЦОВСКИЙ, ДП ЛЕСНОЙ ГОРОДОК, УЛ ШКОЛЬНАЯ, Д. 1

(должность с указанием наименования организации, фамилия, инициалы, реквизиты распорядительного документа, подтверждающего полномочия)

произвели осмотр работ, выполненных:

ООО «ШЕЛПРОКК»

(наименование лица, осуществляющего строительство, выполнившего работы)

и составили настоящий акт о нижеследующем:

1.К освидетельствованию предъявлены следующие работы:

Демонтаж надземных конструкций цеха 121/18 с последующей утилизацией отходов

(наименование скрытых работ)

2. Работы выполнены по проектной документации:

РД 132-23-ПОД «Проект организации работ по сносу или демонтажу объектов капитального строительства», ООО «КиКТЕОСТРОЙ», Руководитель проекта В.Е. Липатов

(номер, другие реквизиты чертежа, наименование проектной документации, сведения о лицах, осуществляющих подготовку раздела проектной документации)

3. При выполнении работ применены:

(наименование материалов, конструкций, изделий со ссылкой на сертификаты или другие документы, подтверждающие качество)

4. Предъявленные документы, подтверждающие соответствие работ предъявляемым к ним требованиям:

Исполнительная схема демонтажа надземных конструкций цеха 121/18 с последующей утилизацией отходов

(исполнительные схемы и чертежи, результаты экспертиз, обследований, лабораторных и иных испытаний выполненных проведённых в процессе строительного контроля)

5. Даты: начала работ «28» июля 2023г.

окончания работ «08» сентября 2023г.

6. Работы выполнены в соответствии:

СП 48.13330.2019 «Организация строительства», СП 325.1325800.2017 «ЗДАНИЯ И СООРУЖЕНИЯ. «Правила производства работ при демонтаже и утилизации»; РД 132-23-ПОД «Проект организации работ по сносу или демонтажу объектов капитального строительства»;

(наименования и структурные единицы технических регламентов, иных нормативных правовых актов, разделы проектной и/или рабочей документации)

7. Разрешается производство последующих работ:

Демонтаж фундаментов цеха 121/18 с последующей утилизацией отходов

(наименование работ, конструкций, участков сетей инженерно-технического обеспечения)

Дополнительные сведения:

Отсутствуют

Акт составлен в 4 экземплярах.

Приложения:

1. Исполнительная схема демонтажа надземных конструкций цеха 121/18 с последующей утилизацией отходов – 6 лист.

Представитель застройщика застройщика (технического заказчика, эксплуатирующей организации или регионального оператора) по вопросам строительного контроля:

Дураев В.Ю.

Представитель лица, осуществляющего строительство

Шевчук К.А.

Представитель лица, осуществляющего строительство, вопросам строительного контроля (специалист по организации строительства):

Коршаков А.А.

Представитель лица, осуществляющего подготовку проектной документации

Представитель лица, выполнившего работы, подлежащие освидетельствованию

Перевызнык А.П.


Ситуационный план



Ведомость объемов работ

№ ПП	Наименование	Ед.изм	Кол-во	Масса, т
1	Демонтаж покрытия рулонной кровли	м2	1548.72	-
2	Демонтаж бетонной стяжки δ=50 мм	м3	77.44	139.40
3	Демонтаж засыпки из керамзита δ=100 мм	м3	154.87	61.50

Разрез кровельного покрытия

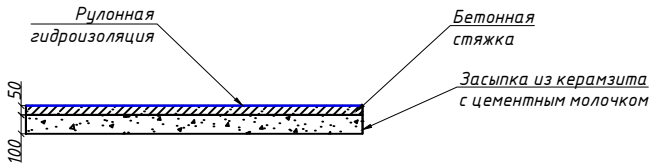

Условные обозначения:

- Демонтируемое кровельное покрытие

Примечания:
- Все размеры даны в миллиметрах



2023						132-23-ПОД			
						Ж/д пути от испытательного центра до обкаточной линии с удлинением трансбордера, расположенные по адресу: Московская область, г.о. Мытищи, ул. Колонцова, 4.			
Изм.	Кол. уч.	Лист	№ док.	Подп.	Дата	Проект организации работ по сносу или демонтажу объектов капитального строительства	Стадия	Лист	Листов
Вед. инженер	Дураев В. Ю.				08.09		ИД	1	6
Рук. проекта	Шевчук К. А.				08.09				
Зам.рук. проекта	Коршаков А. А.				08.09				
Нач. участка	Перевизных А. П.				08.09	Исполнительная схема демонтажа надземных конструкций цеха 121/18 с последующей утилизацией отходов		ООО "ШЕЛПРОКК"	

Согласовано


Взам инв №

Подпись и дата

Инв. № подл

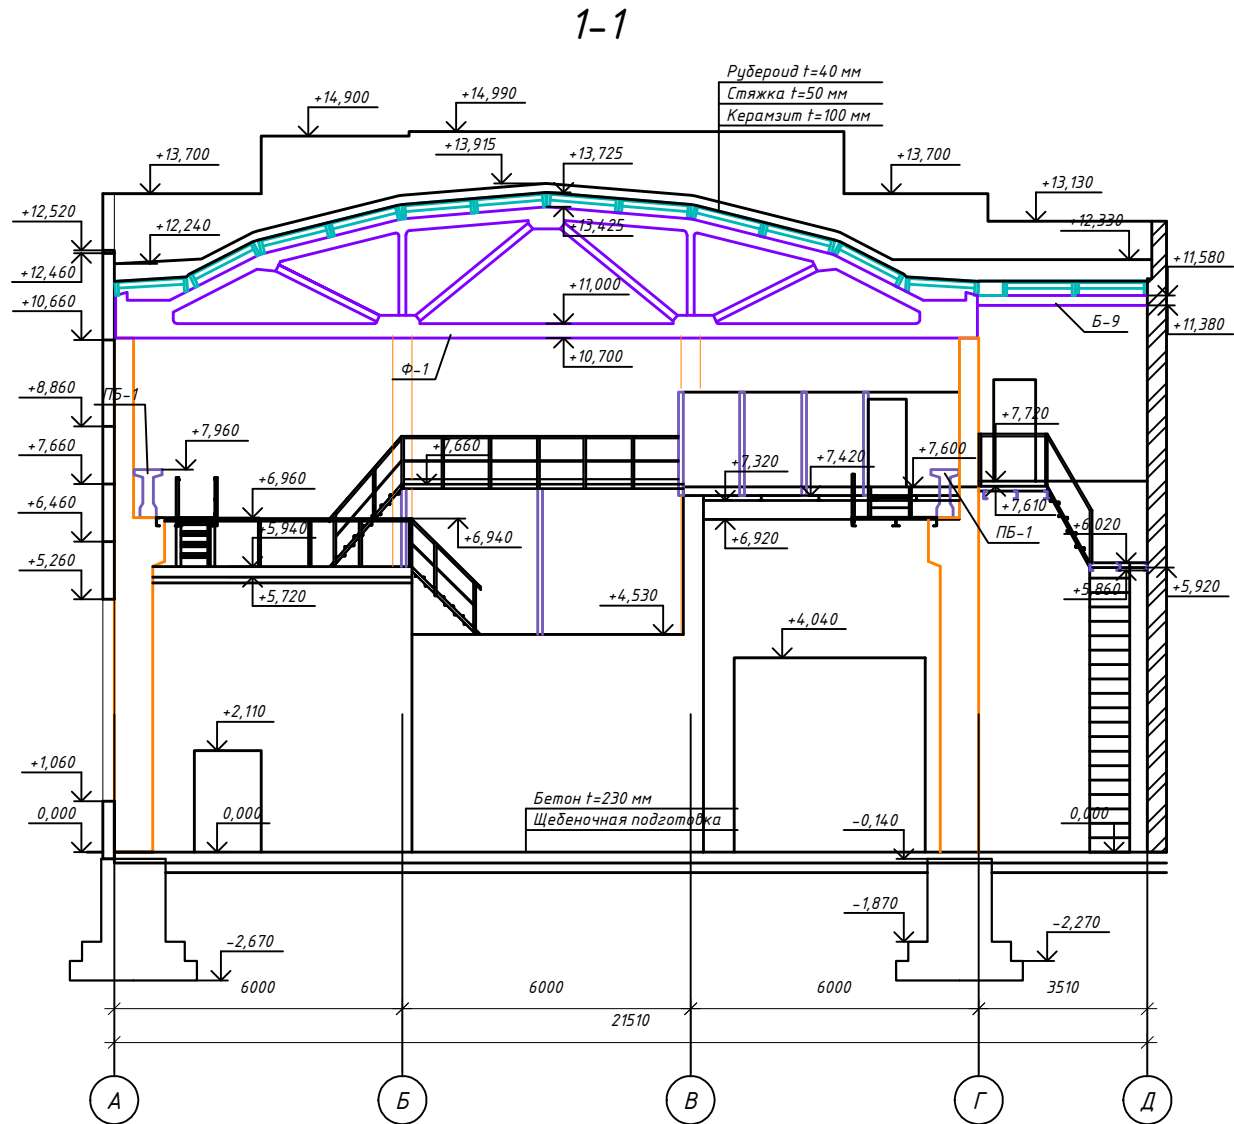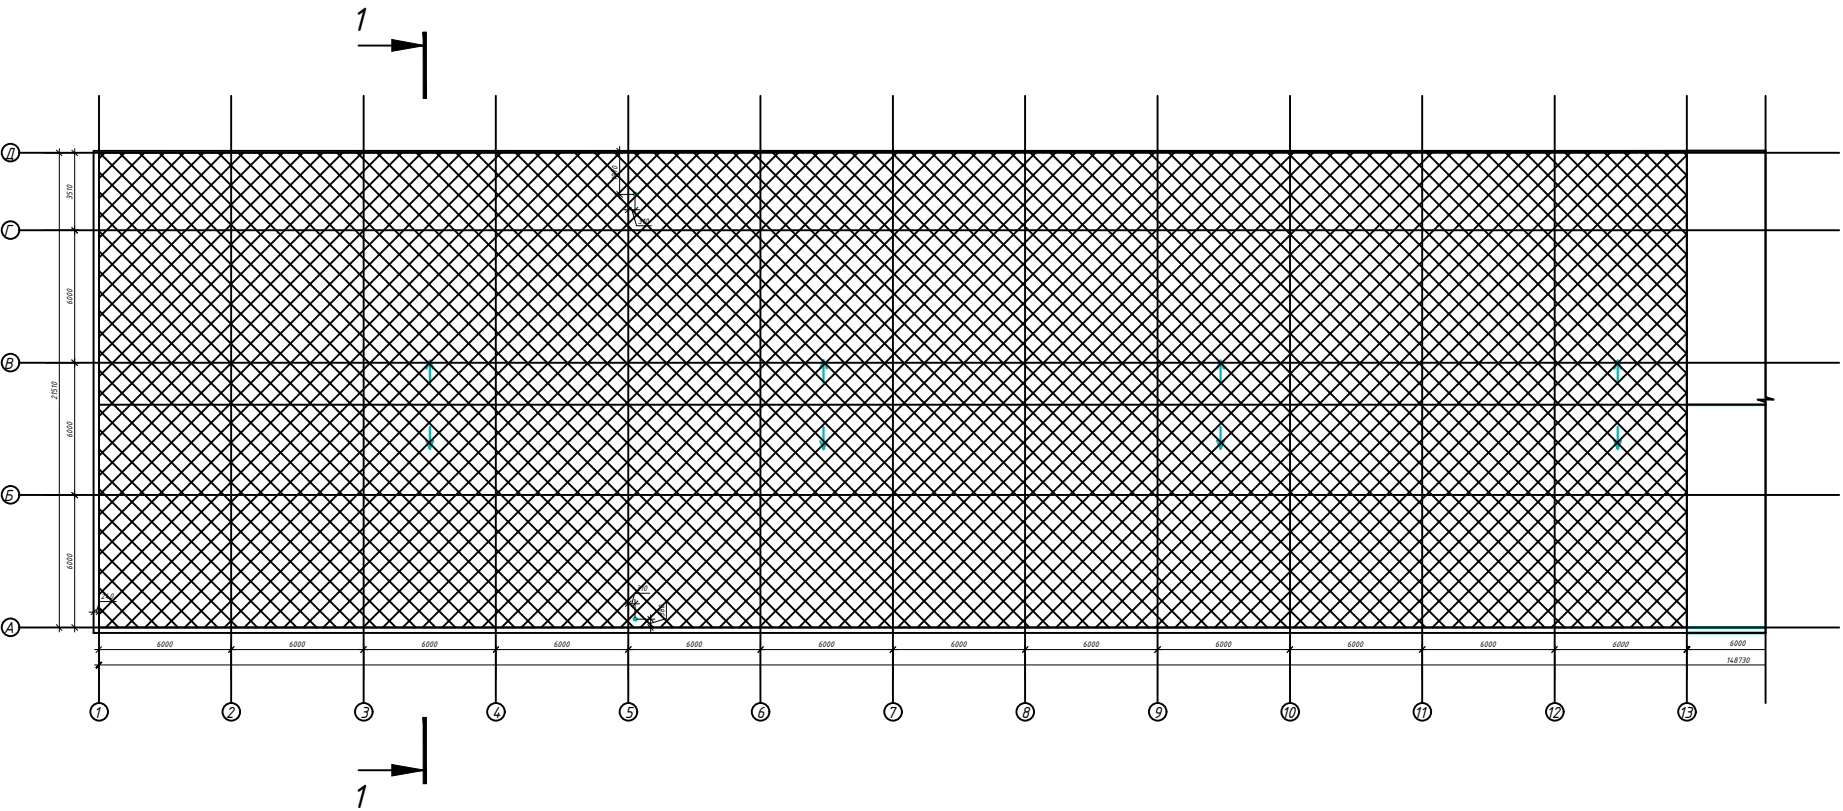

Ситуационный план

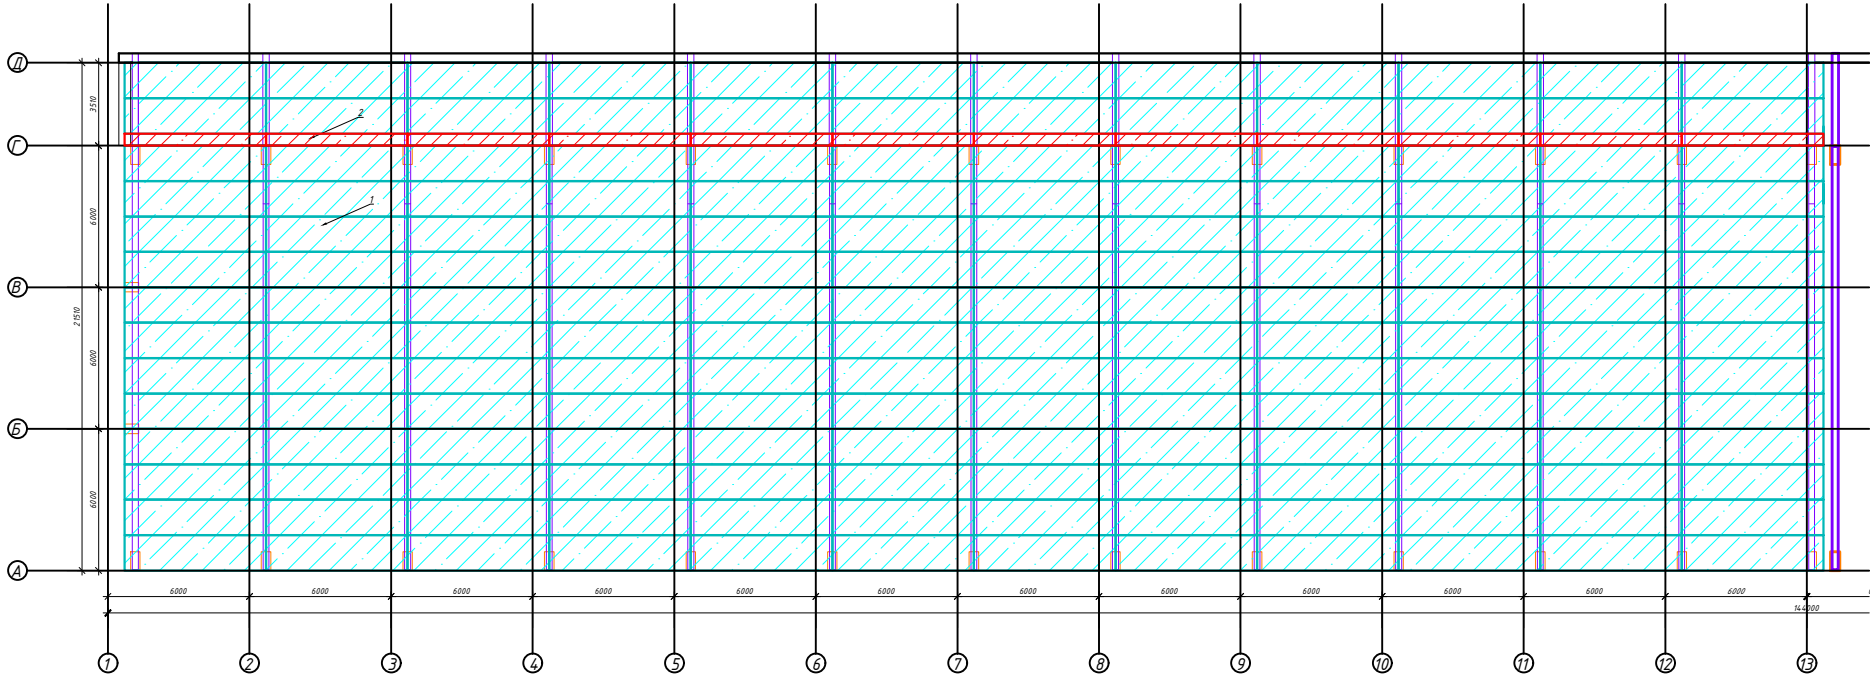

Ведомость объемов работ

№ ПП	Наименование	Ед.изм	Кол-во	Объем, м³	Масса, т
1	Сборная ребристая плита 6000х1500х300	шт	168	103.32	252.00
2	Сборная ж/б многопустотная плита 6000х500х220	шт	12	4.73	12.00
3	Сборная ж/б пустотная плита 6000х500х220	шт	4	4.44	8.60


Условные обозначения:

-  - Ребристая плита;
-  - Многопустотная плита

Примечания:
- Все размеры даны в миллиметрах

					2023	132-23-ПОД			
						Ж/д пути от испытательного центра до обкаточной линии с удлинением трансбордера, расположенные по адресу: Московская область, г.о. Мытищи, ул. Колонцова, 4.			
Изм.	Кол. уч.	Лист	№ док.	Подп.	Дата	Проект организации работ по сносу или демонтажу объектов капитального строительства	Стадия	Лист	Листов
Вед. инженер		Дураев В. Ю.			08.09		ИД	2	6
Рук. проекта		Шевчук К. А.			08.09				
Зам.рук. проекта		Коршаков А. А.			08.09				
Нач. участка		Перевизнык А.П.			08.09	Исполнительная схема демонтажа надземных конструкций цеха 121/18 с последующей утилизацией отходов	ООО "ШЕЛПРОКК"		

Ситуационный план

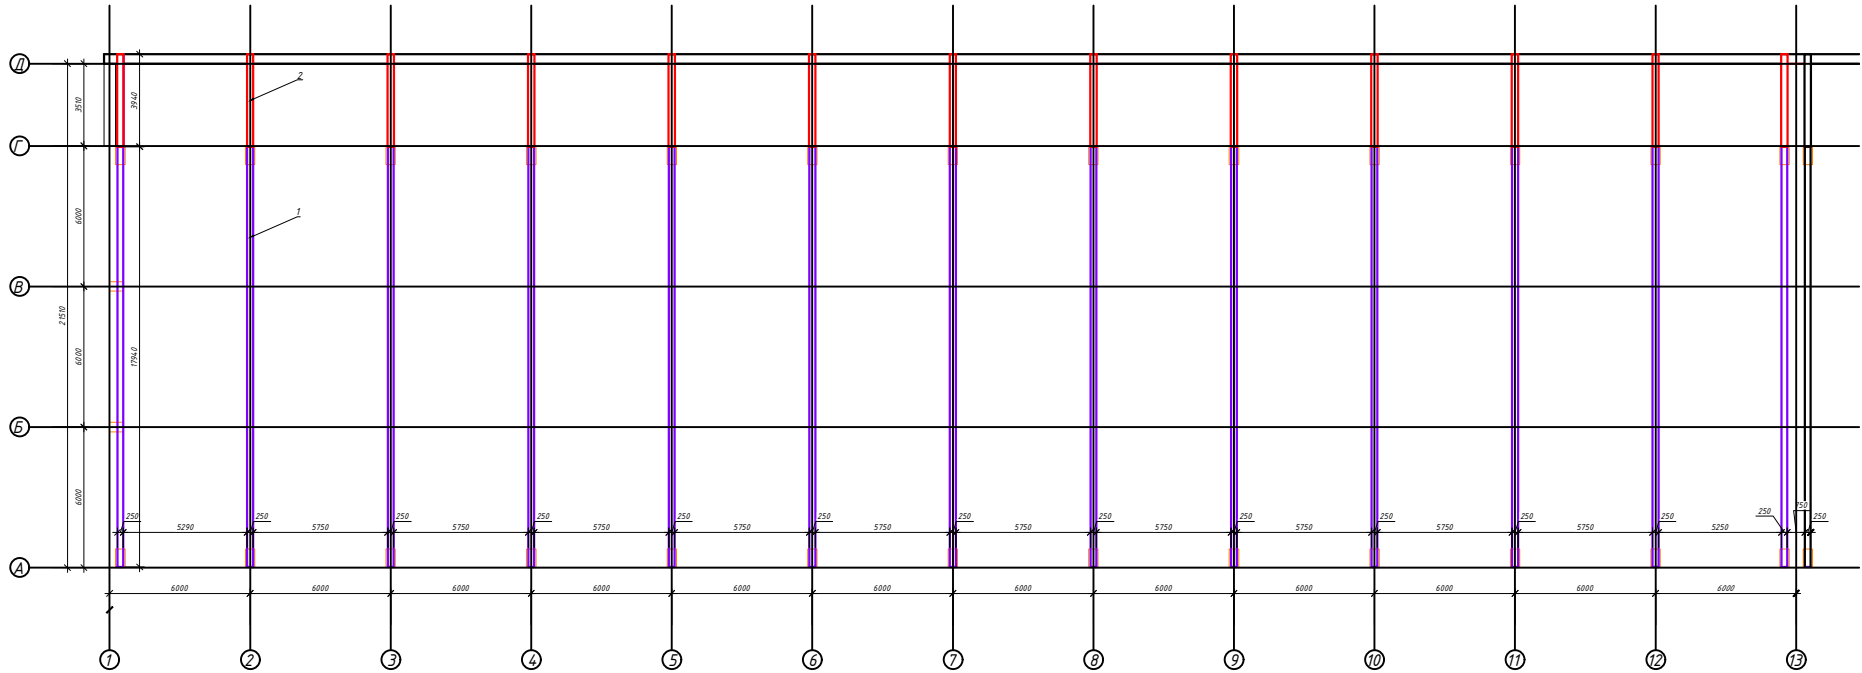

Ведомость объемов работ					
№ ПП	Наименование	Ед.изм	Кол-во	Объем, м³	Масса, т
1	Сборная ж/б ферма	шт	13.00	5.12	13.00
2	Демонтаж металлических балок перекрытия Б-9 длиной 3.94 м из 2[20	шт	13.00	-	3.975
3	Демонтаж металлических связей из 2[10	т	1.30	-	1.30
4	Демонтаж металлических балок перекрытия Б-3, Б-4	шт	6.00	-	0.971
5	Демонтаж металлических балок перекрытия Б-1, Б-2	шт	6.00	-	5.533
6	Демонтаж монолитных участков перекрытия МЧ-1 - МЧ-6	м³	17.66	17.66	45.92


Условные обозначения:

- Ж/Б ферма;
- Металлическая балка

Примечания:
- Все размеры даны в миллиметрах

					2023	132-23-ПОД		
						Ж/д пути от испытательного центра до обкаточной линии с удлинением трансбордера, расположенные по адресу: Московская область, г.о. Мытищи, ул. Колонцова, 4.		
Изм.	Кол. уч.	Лист	№ док.	Подп.	Дата	Проект организации работ по сносу или демонтажу объектов капитального строительства	Стадия	Лист
Вед. инженер		Дураев В. Ю.			08.09		ИД	3
Рук. проекта		Шевчук К. А.			08.09			6
Зам.рук. проекта		Коршаков А. А.			08.09		ООО "ШЕЛПРОКК"	
Нач. участка		Перевизник А.П.			08.09	Исполнительная схема демонтажа надземных конструкций цеха 121/18 с последующей утилизацией отходов		

Ситуационный план

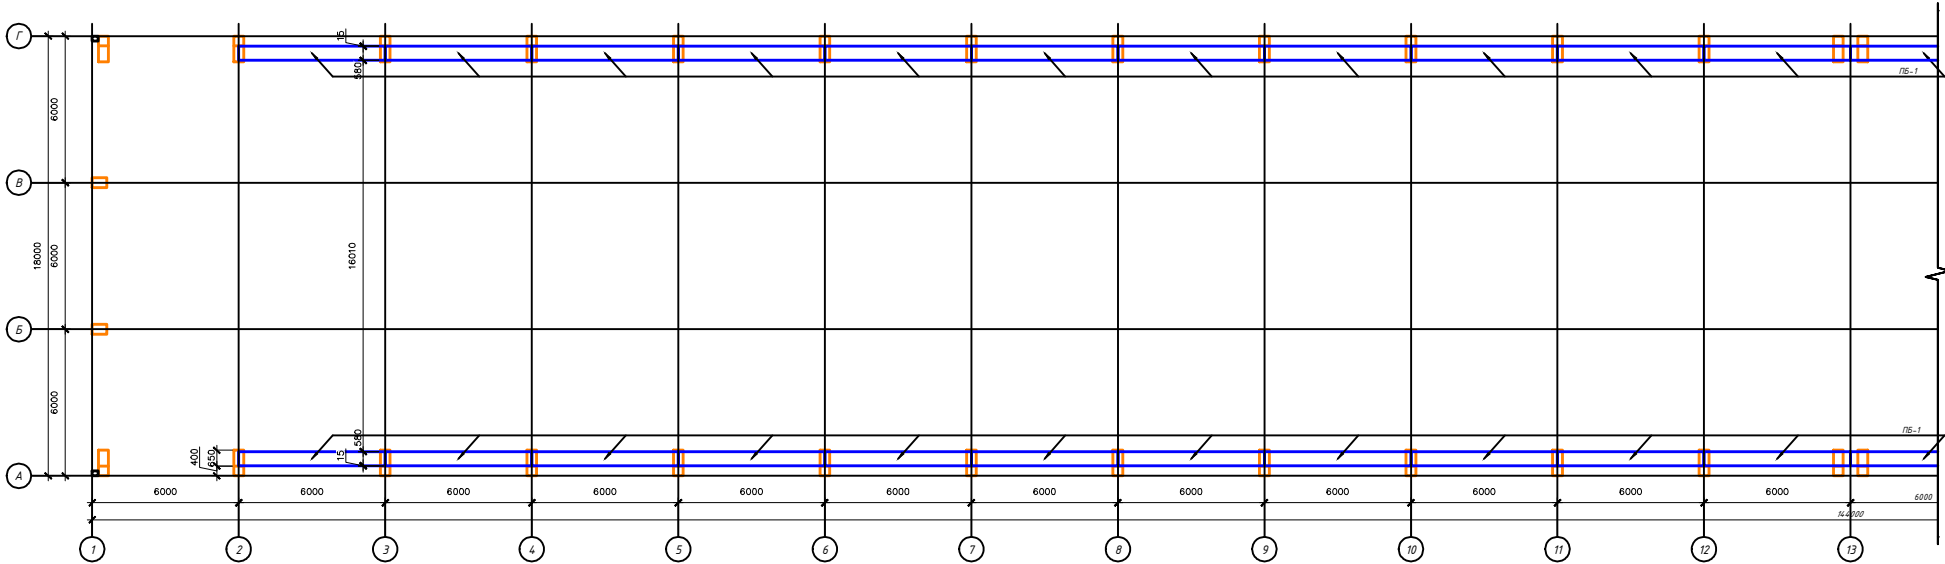

Ведомость объемов работ					
№ ПП	Наименование	Ед.изм	Кол-во	Объем, м³	Масса, т
1	Демонтаж сборных ж/б подкрановых балок таврового сечения	шт	22.00	39.60	102.96



Условные обозначения:

 - Подкрановая балка

Примечания:
- Все размеры даны в миллиметрах

					2023	132-23-ПОД			
						Ж/д пути от испытательного центра до обкаточной линии с удлинением трансбордера, расположенные по адресу: Московская область, г.о. Мытищи, ул. Колонцова, 4.			
Изм.	Кол. уч.	Лист	№ док.	Подп.	Дата	Проект организации работ по сносу или демонтажу объектов капитального строительства	Стадия	Лист	Листов
Вед.инженер		Дураев В.Ю.			08.09		ИД	4	6
Рук. проекта		Шевчук К.А.			08.09				
Зам.рук. проекта		Коршаков А.А.			08.09				
Нач. участка		Перевизнык А.П.			08.09	Исполнительная схема демонтажа надземных конструкций цеха 121/18 с последующей утилизацией отходов	ООО "ШЕЛПРОКК"		

Ситуационный план

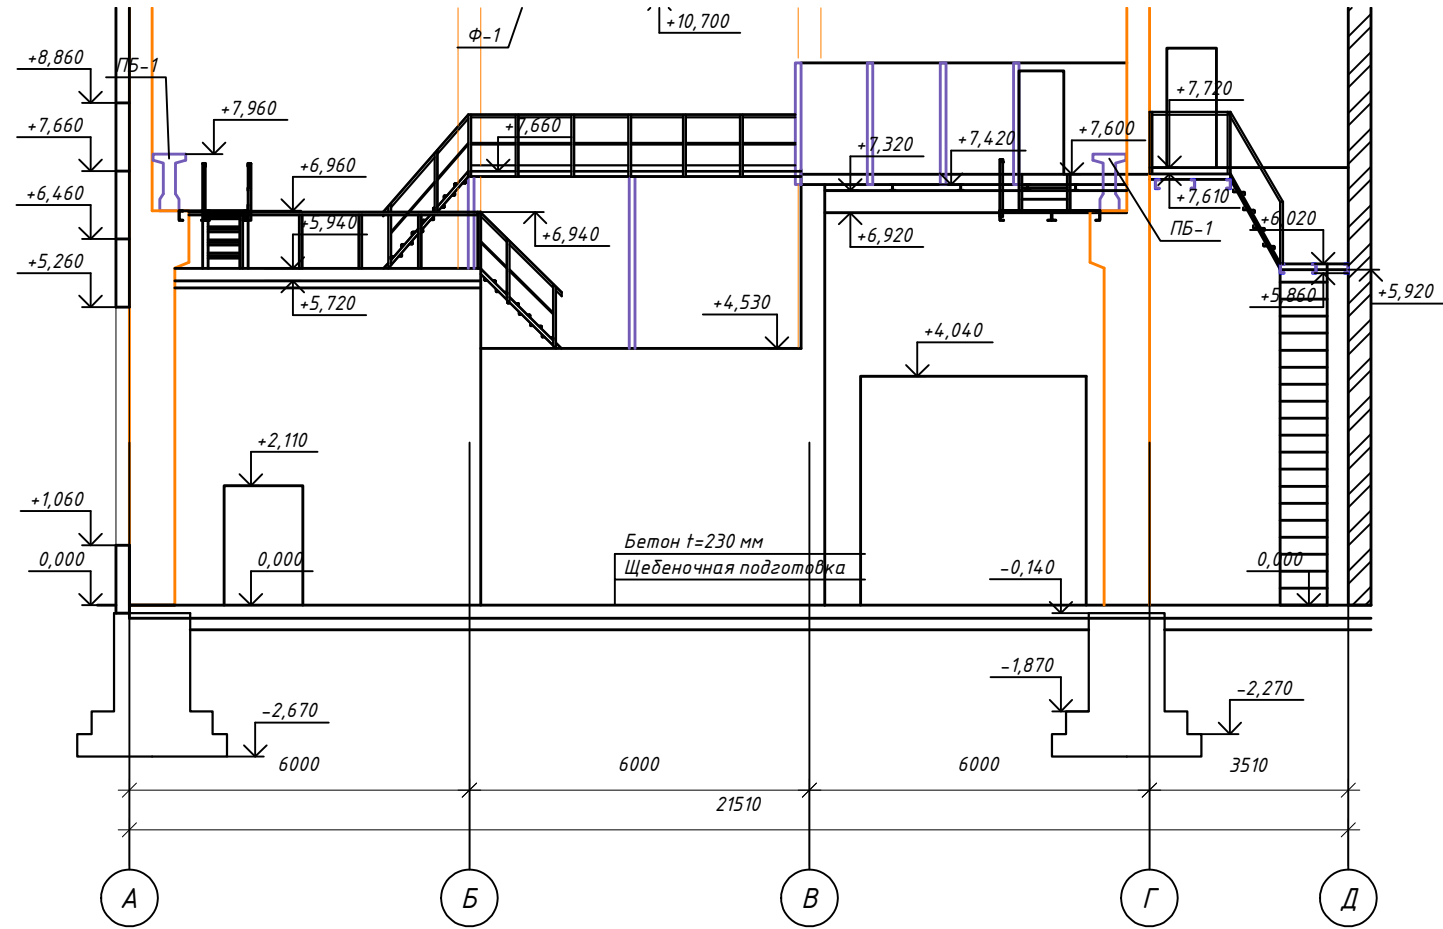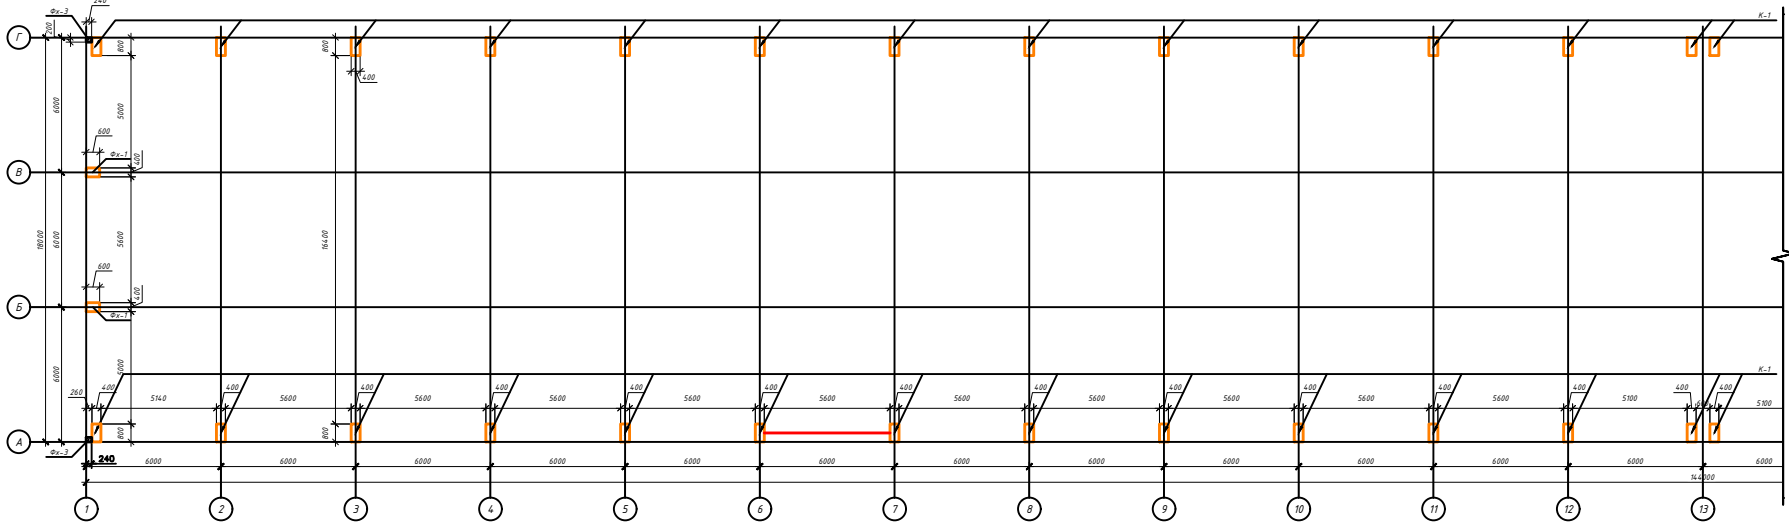


Ведомость объемов работ

№ ПП	Наименование	Ед.изм	Кол-во	Объем, м³	Масса, т
1	Демонтаж сборных ж/б колонн под крановые балки	шт	26.00	78.00	192.40
2	Демонтаж сборных ж/б фахверковых колонн	шт	2.00	4.64	11.60
3	Демонтаж металлического фхверка из 2[20	шт	12.00	-	0.22
4	Демонтаж металлических площадок и лестниц	т	1.90	-	1.90

Примечания:
- Все размеры даны в миллиметрах

					2023	132-23-ПОД				
						Ж / д пути от испытательного центра до обкаточной линии с удлинением трансбордера, расположенные по адресу: Московская область, г.о. Мытищи, ул. Колонцова, 4.				
Изм.	Кол. уч.	Лист	№ док.	Подп.	Дата	Проект организации работ по сносу или демонтажу объектов капитального строительства		Стадия	Лист	Листов
Вед. инженер		Дураев В.Ю.			08.09			ИД	5	6
Рук. проекта		Шевчук К.А.			08.09	Исполнительная схема демонтажа надземных конструкций цеха 121/18 с последующей утилизацией отходов		ООО "ШЕЛПРОКК "		
Зам.рук. проекта		Коршаков А.А.			08.09					
Нач. участка		Перевизных А.П.			08.09					

Ситуационный план

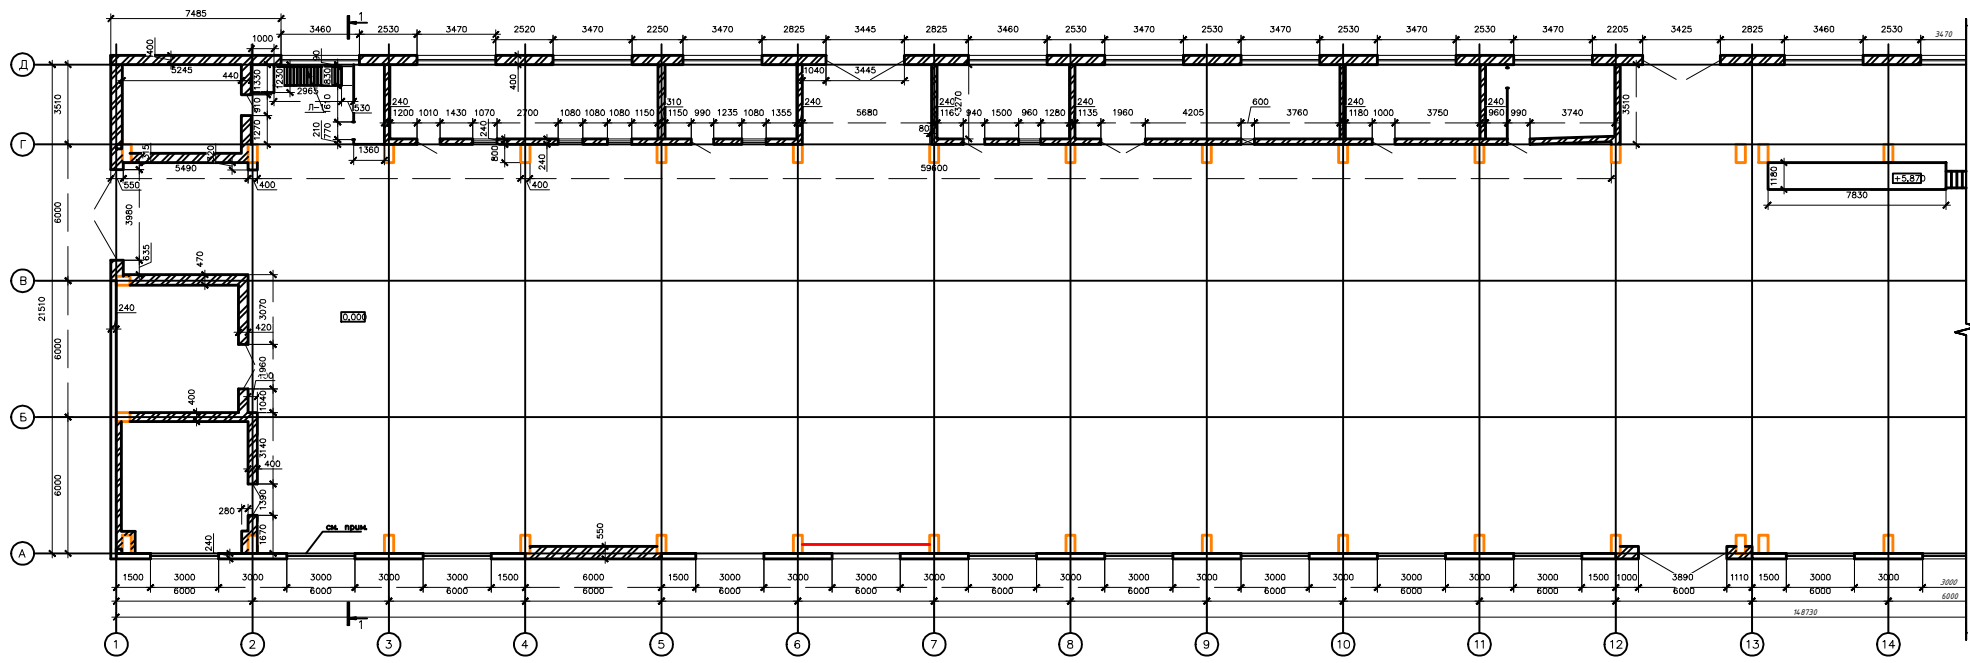

Ведомость объемов работ

№ ПП	Наименование	Ед.изм	Кол-во	Объем, м³	Масса, т
1	Демонтаж оконных блоков	м2	112.00	-	2.67
2	Демонтаж сборных ж/б панелей толщиной 240мм	шт	135.00	208.35	437.50
3	Демонтаж монолитных участков заделки оконных проемов	м3	3.40	3,4	714.00
4	Демонтаж кирпичных участков наружных стен	м3	44.54	44,54	82.40
5	Демонтаж внутренних кирпичных перегородок	м3	49.35	49.35	89.82
6	Демонтаж внутренних кирпичных стен	м3	86.10	86.10	159.30
7	Демонтаж внутренних металлических оконных блоков	м2	10.54	-	0.25
8	Демонтаж внутренних металлических дверных блоков	м2	26.00	-	-
9	Демонтаж металлических ворот	шт	2.00	-	1.76
10	Демонтаж перекрытий внутренних помещений из профлиста	м2	190.00	-	1.12
11	Демонтаж монолитного бетонного пола	м3	354.00	354	0.743

Примечания:
- Все размеры даны в миллиметрах

					2023	132-23-ПОД			
						Ж / д пути от испытательного центра до обкаточной линии с удлинением трансбордера, расположенные по адресу: Московская область, г.о. Мытищи, ул. Колонцова, 4.			
Изм.	Кол. уч.	Лист	№ док.	Подп.	Дата				
Вед.инженер		Дураев В.Ю.			08.09	Проект организации работ по сносу или демонтажу объектов капитального строительства	Стадия	Лист	Листов
							ИД	6	6
Рук. проекта		Шевчук К. А.			08.09	Исполнительная схема демонтажа надземных конструкций цеха 121/18 с последующей утилизацией отходов	ООО "ШЕЛПРОКК "		
Зам.рук. проекта		Коршаков А. А.			08.09				
Нач. участка		Перевизнык А.П.			08.09				