


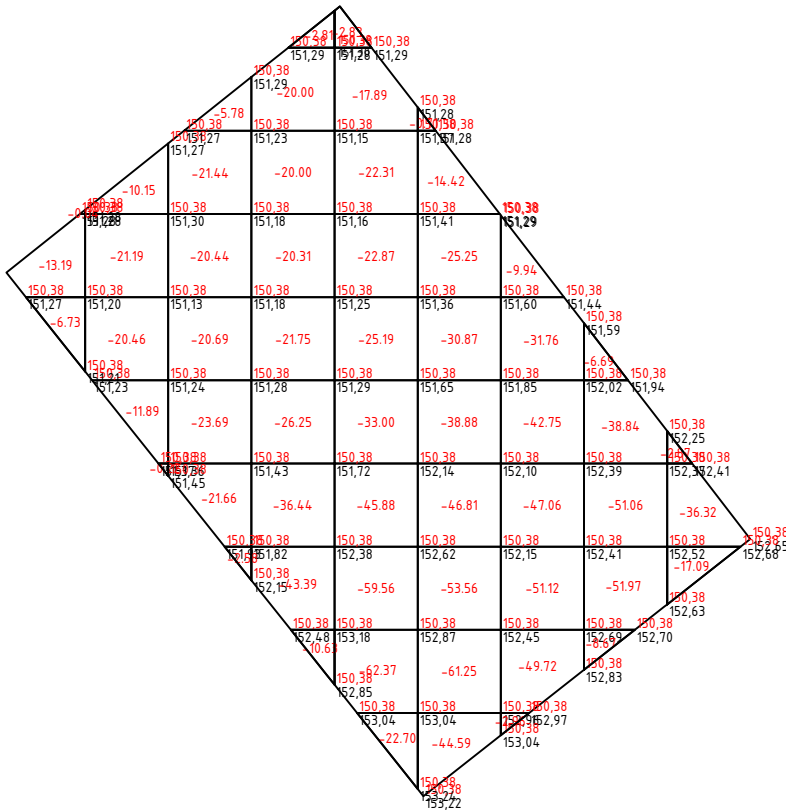

Итого, м3	Насыпь (+)	0.00	0.00	0.00	0.00	0.00	0.00	0.00	0.00	0.00	Всего, м3	0.00
	Выемка (-)	-19.96	-63.91	-116.28	-201.58	-314.60	-316.34	-235.31	-157.23	-56.28		-1481.49

Согласовано				
Взам. инв. №				
Подп. и дата				
Инв. № подл.				

Ведомость объема работ по разработке грунта			
Участок работ	Общий объем V,м3	Объем разработки мех. способом, м3 V1=Vx0,97	Объем разработки вручную, м3 V2= LxВсрхНх0,03
Площадка трансбордера	1481,86	1437,05	44,44
Доп. под песколовку		-	0,37

Примечание:
1. Линейные размеры указаны в метрах.
2. Система координат МСК 50.2.
3. Система высот Балтийская.
4. Съёмка выполнялась электронным тахеометром С Х-105 (свидетельство о поверке С-АКЗ/14-06-2023/254502985, действительно до 13.06.2024г.)

					2023	131-23-АС1				
						Ж/д пути от испытательного центра до обкаточной линии с удлинением трансбордера, расположенные по адресу: Московская область, г.о. Мытищи, ул. Колонцова, 4				
Изм.	Кол.	Лист	№ док.	Подпись	Дата					
Вед.инженер		Дураев В. Ю.			30.09	Трансбордер Архитектурно-строительные решения		Стадия	Лист	Листов
								ИД	1	1
Руков. проекта		Шевчук К.А.			30.09	Исполнительная схема №7 Разработка грунта на площадке трансбордера		ООО "КуКГЕОСТРОЙ"		
Ген. директор		Кесслер Ю.Ф.			30.09					
Нач. участка		Перевизнык А.П.			30.09					
Гл. инженер		Юрченко В.И.			30.09					