



План участка производства работ
(площадка трансбордера)

Приложение №1 к Акту № 131-23-АС1-08 от 06.10.2023 г.

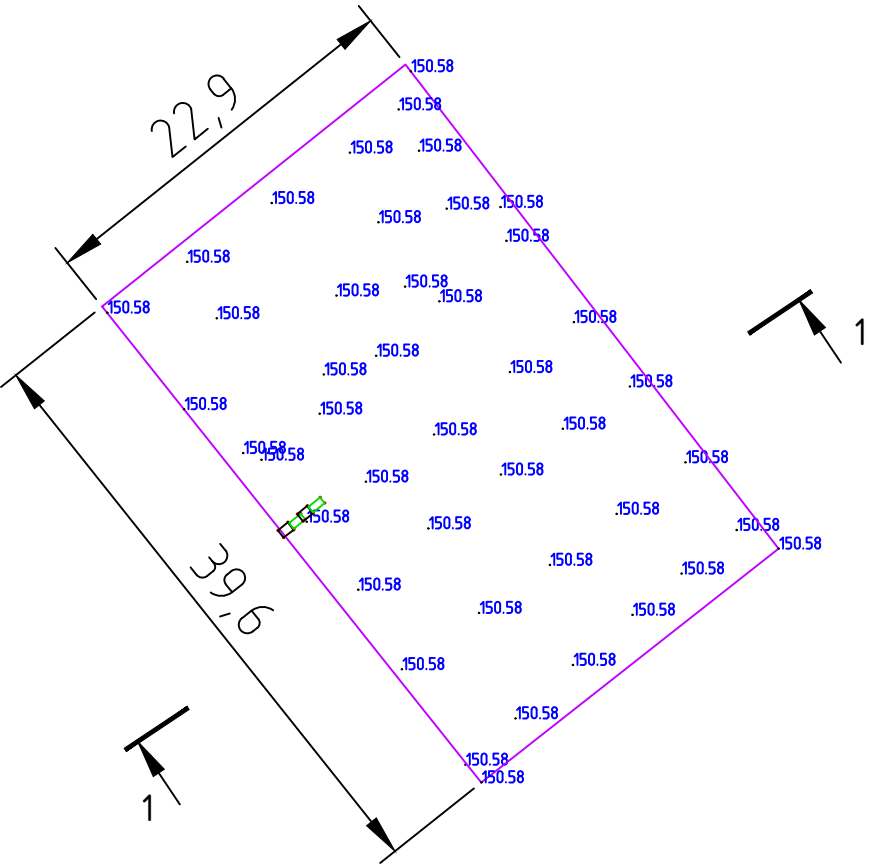

Ведомость работ по устройству песчано-гравийного основания				
Участок работ	Длина L, м	Ширина В, м	Высота Н, м	Объем V, м3 LxВxН
Площадка трансбордера	39,60	22,90	0,20	181,37
* Лотки	-	-	-	0,49
* Песколовка	-	-	-	0,13
* - Объемы, вычитаемые из общего объема ПГС основания			ИТОГО:	180,75

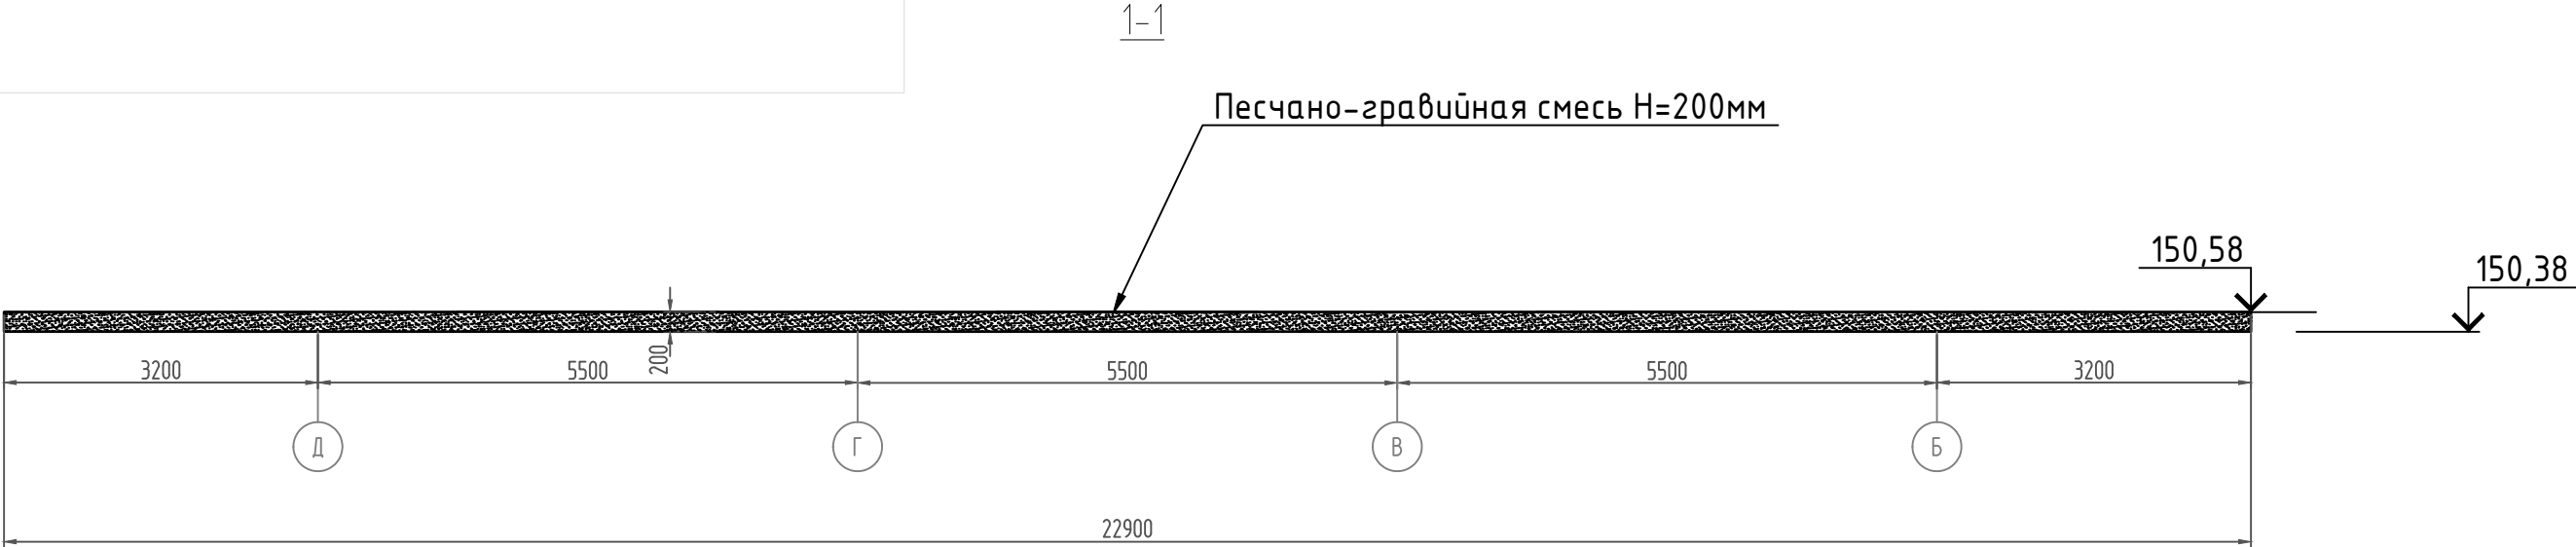

Условные обозначения:



Участок производства работ

150,58

Фактическая отметка верха засыпки ПГС

150,38

Фактическая отметка низа котлована

Примечание:
1. Линейные размеры указаны в метрах.
2. Система координат МСК 50.2.
3. Система высот Балтийская.
4. Съёмка выполнялась электронным тахеометром С Х-105 (свидетельство о поверке С-АКЗ/14-06-2023/254502985, действительно до 13.06.2024г.)

					2023	131-23-АС1					
						Ж/д пути от испытательного центра до обкаточной линии с удлинением трансбордера, расположенные по адресу: Московская область, г.о. Мытищи, ул. Колонцова, 4					
Изм.	Кол.	Лист	№ док.	Подпись	Дата						
Вед. инженер		Дураев В. Ю.			06.10	Трансбордер Архитектурно-строительные решения			Стадия	Лист	Листов
									ИД	1	1
Руковод. проекта		Шевчук К.А.			06.10	Исполнительная схема №8 Устройство подушки из песчано-гравийной смеси на площадке трансбордера			ООО "КиКГЕОСТРОЙ"		
Ген. директор		Кесслер Ю.Ф.			06.10						
Нач. участка		Перевицкий А.П.			06.10						
Гл. инженер		Юрченко В.И.			06.10						