



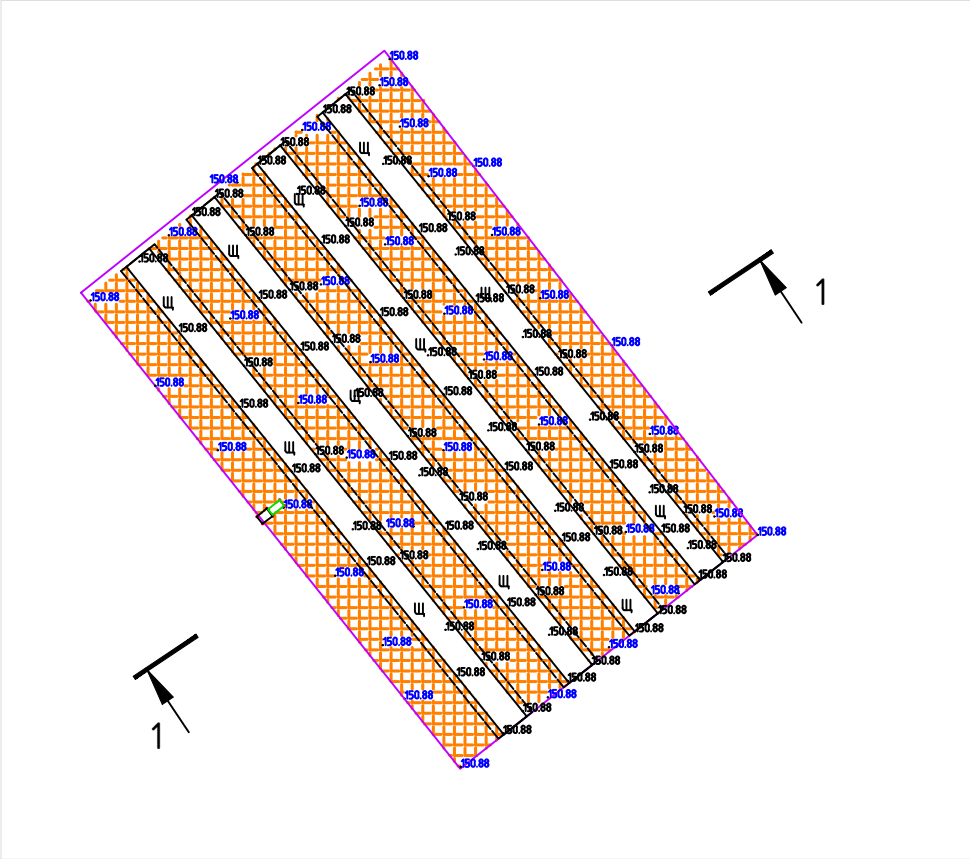

Ведомость работ по устройству подушки из песка								
Участок работ	Площадь участка					Итого, S=S1+S2+S3+S4+S5, м2	Длина L, м	Итого объем V=SxL, м3
	S1	S2	S3	S4	S5			
Площадка трансбордера	0,60	0,94	0,94	0,94	0,60	4,02	39,73	159,71
* Лотки								1,38
* Песколовка								0,19
* Фундаменты ФМ-2								3,68
* - Объем, вычитаемый из общего объема песчаной подушки							ИТОГО:	154,46

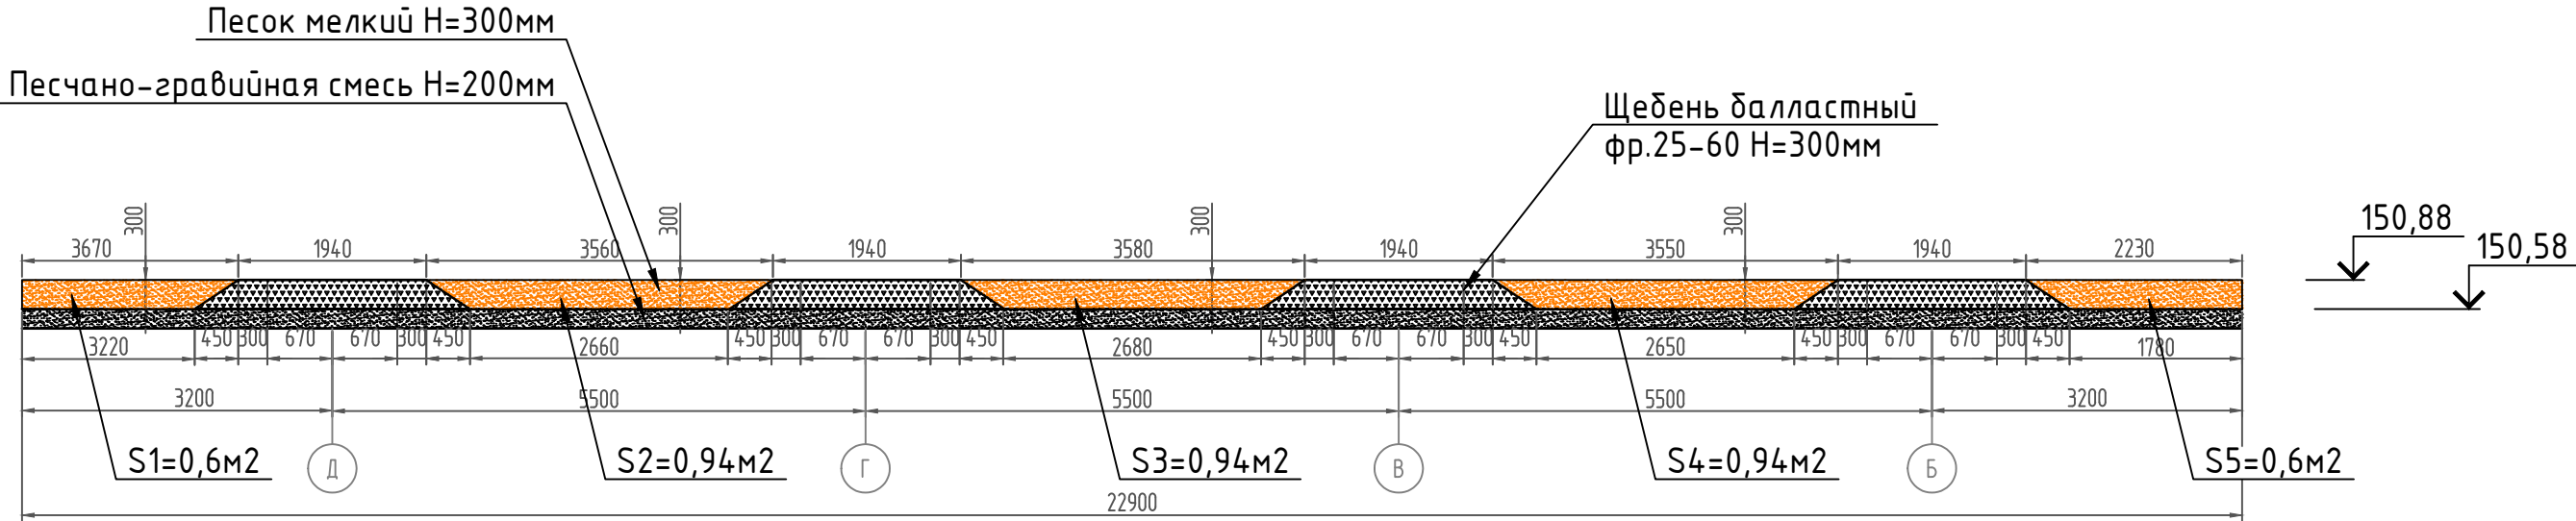

Примечание:
1. Линейные размеры указаны в метрах.
2. Система координат МСК 50.2.
3. Система высот Балтийская.
4. Съёмка выполнялась электронным тахеометром С Х-105 (свидетельство о поверке С-АКЗ/14-06-2023/254502985, действительно до 13.06.2024г.)

Условные обозначения:



Участок производства работ

150,88 Фактическая отметка верхнего основания балластной подушки
150,58 Фактическая отметка нижнего основания балластной подушки

					2023	131-23-АС1			
						Ж/д пути от испытательного центра до обкаточной линии с удлинением трансбордера, расположенные по адресу: Московская область, г.о. Мытищи, ул. Колонцова, 4			
Изм.	Кол.	Лист	№ док.	Подпись	Дата				
Вед.инженер		Дураев В. Ю.			12.10	Трансбордер Архитектурно-строительные решения	Стадия	Лист	Листов
							ИД	1	1
Руковод. проекта		Шевчук К.А.			12.10	Исполнительная схема №10 Устройство подушки из песка на площадке трансбордера	ООО "КуКГЕОСТРОЙ"		
Ген. директор		Кесслер Ю.Ф.			12.10				
Нач. участка		Перевицкий А.П.			12.10				
Гл. инженер		Юрченко В.И.			12.10				