


План участка производства работ
(площадки устройства полушпал с рельсами)

Приложение №1 к Акту № 131-23-АС1-11 от 28.10.2023 г.

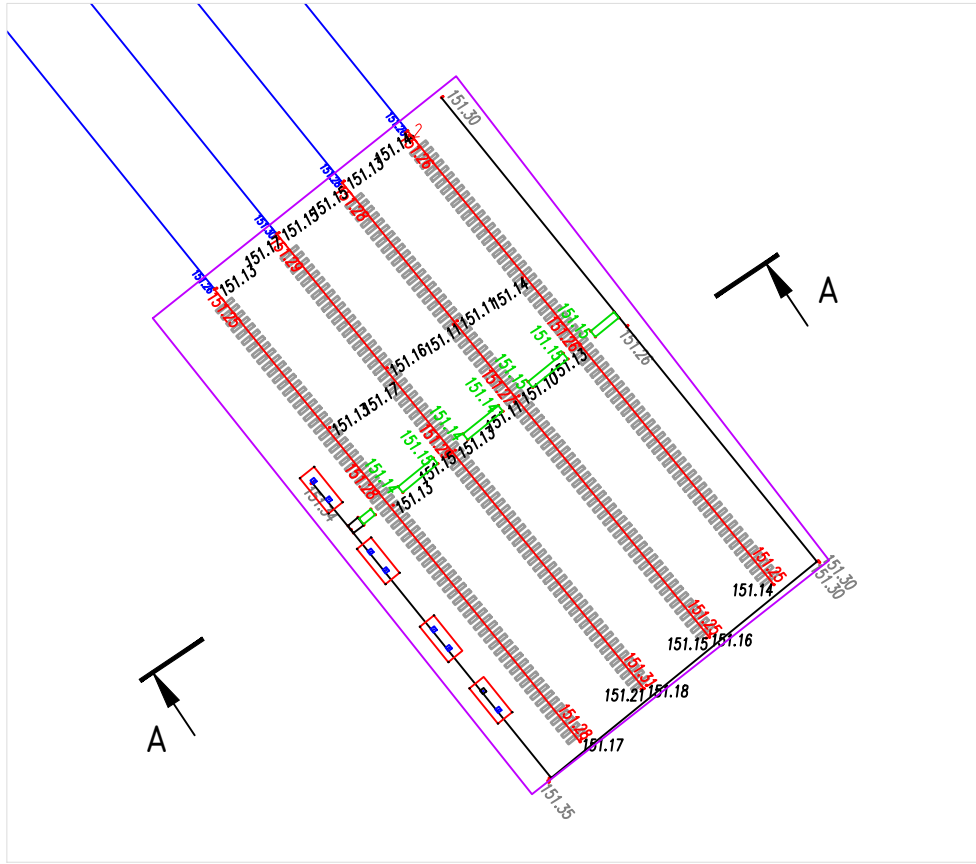

Укладка рельсошпальной решетки на железобетонных полушпалах для расширения
площадки трансбордера


	Длина, м	м., кг	шт	Итого,кг
Рельс Р50	12,5	51,8	12	7770,0
Рельс Р50	1,5	51,8	4	310,8
Всего			16	8080,8

Количество стыков:		32		
	Наименование	шт., кг	шт	Итого,кг
Накладки	РС2	18,800	32	601,6
Болт стыковой	24х150	0,669	128	85,6
Гайка	М24	0,107	128	13,7
Шайба	М24	0,030	128	3,8
Всего			416	704,8

Комплект скрепления КБ-50		284		
	Наименование	шт., кг	шт	Итого,кг
Полушпала ж/б ПШП 310 (ПШН4-13-325-1)	ПШП 310	157,000	284	44588,0
Подкладка металлическая	КБ50	13,700	284	3890,8
Подкладка резиновая	СП-487	0,640	284	181,8
Прокладка резиновая	ЦП-143	0,254	284	72,1
Закладной болт	М22х175	0,617	568	350,5
Клемма	ПК	0,640	568	363,5
Клеммный прижимной болт	М22х75	0,345	568	196,0
Изолирующая втулка ОП142 (ЦП142)	ОП142	0,028	568	15,9
Шайба плоская 22	М22	0,026	1136	29,5
Шайба пружинная двухвитковая	М22	0,120	1136	136,3
Гайка	М22х22	0,123	1136	139,7
Всего			6816	49964,1

Установка бордюрного камня				
	Наименование	шт., кг	шт	Итого,кг
Бордюрный камень	БР100.30.15	100,000	100	10000,0
Всего			12028	60845,1

Согласовано				
Взам. инв. №				
Подп. и дата				
Инв. № подл.				

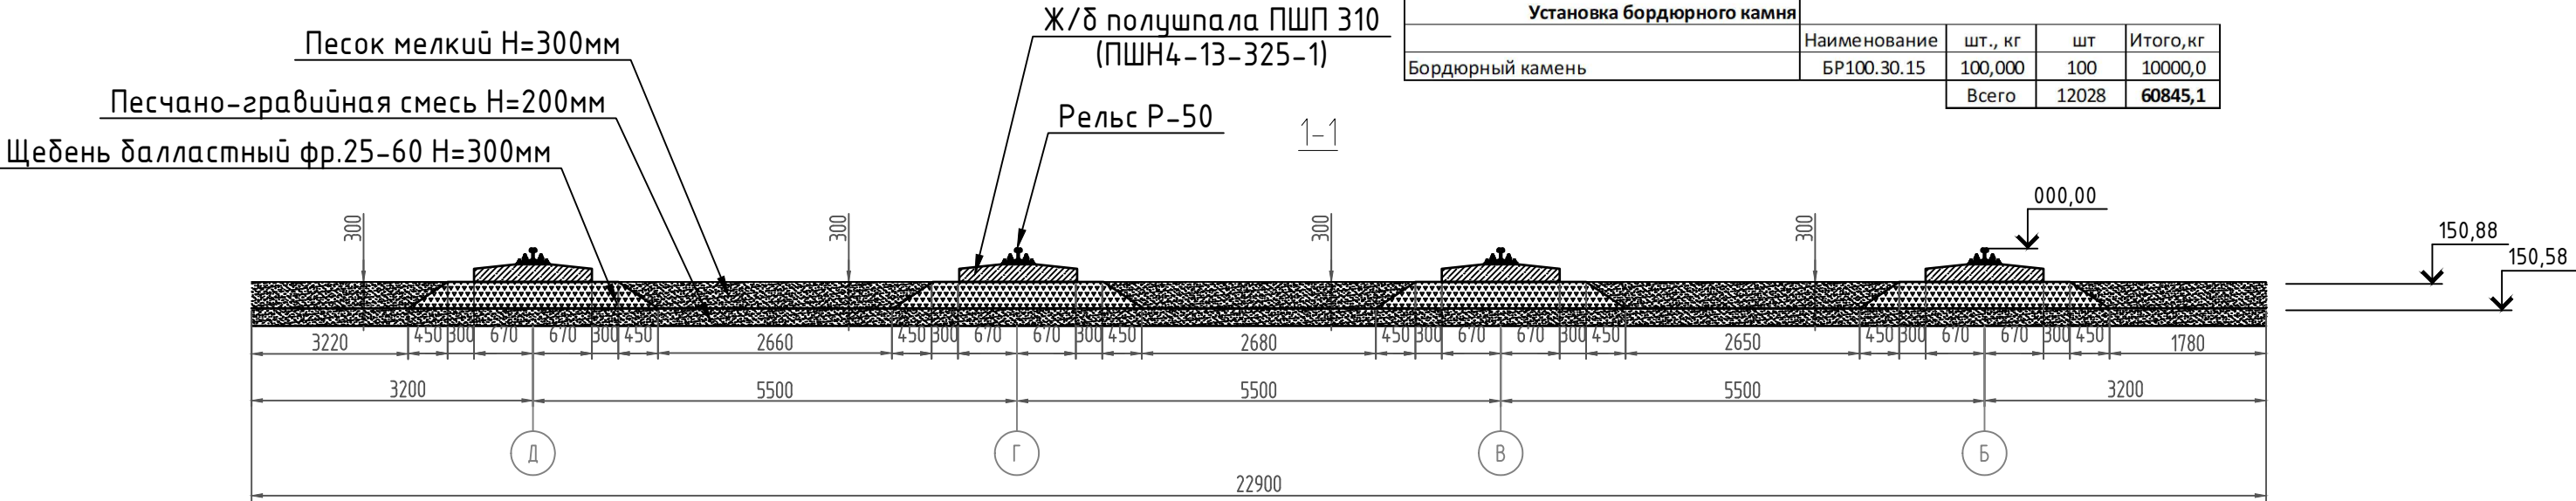

Примечание:
1. Линейные размеры указаны в метрах.
2. Система координат МСК 50.2.
3. Система высот Балтийская.
4. Съёмка выполнялась электронным тахеометром С Х-105 (свидетельство о поверке С-АКЗ/14-06-2023/254502985, действительно до 13.06.2024г.)

Условные обозначения:
[Pink rectangle] Участок производства работ

150,88 Фактическая отметка верхнего основания балластной подушки
150,58 Фактическая отметка нижнего основания балластной подушки

					2023	131-23-АС1			
						Ж/д пути от испытательного центра до обкаточной линии с удлинением трансбордера, расположенные по адресу: Московская область, г.о. Мытищи, ул. Колонцова, 4			
Изм.	Кол.	Лист	№ док.	Подпись	Дата				
Вед.инженер		Дураев В. Ю.			28.10	Трансбордер Архитектурно-строительные решения	Стадия	Лист	Листов
							ИД	1	1
Руковод. проекта		Шевчук К.А.			28.10	Исполнительная схема №11 Устройство ж/д полушпал с рельсами Р-50 на площадке трансбордера	ООО "КуКГЕОСТРОЙ"		
Ген. директор		Кесслер Ю.Ф.			28.10				
Нач. участка		Перевицкий А.П.			28.10				
Гл. инженер		Юрченко В.И.			28.10				