



План участка производства работ
(площадки устройства щебеночного основания под
асфальтирование)

Приложение №1 к Акту № 131-23-АС1-12 от 01.11.2023 г.

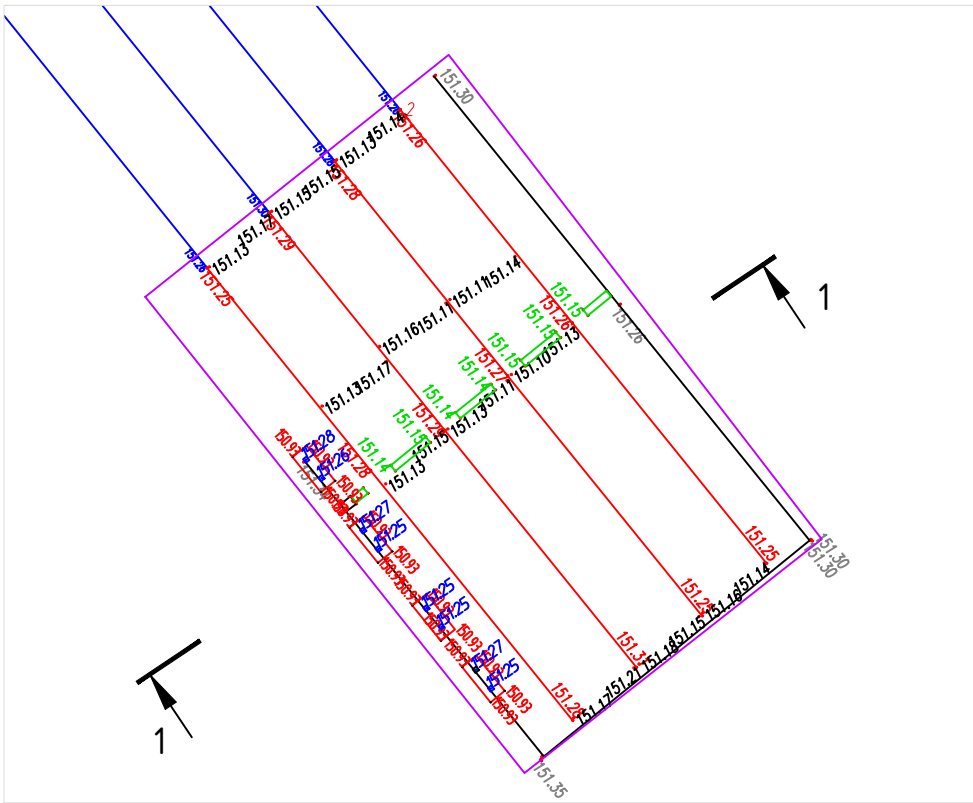

Ведомость работ по устройству щебеночного основания								
Участок работ	Площадь участка					Итого, S=S1+S2+S3+S4+S5, м2	Длина L, м	Итого объем V=SxL, м3
	S1	S2	S3	S4	S5			
Площадка трансбордера	0,79	1,32	1,32	1,32	0,79	5,54	39,73	220,10
* Лотки	-	-	-	-	-	-	-	1,06
* Песколовка	-	-	-	-	-	-	-	0,15
* Фундаменты ФМ-2	-	-	-	-	-	-	-	0,6
* Бет.осн. под Б/К	-	-	-	-	-	-	-	5
* Бордюрный камень	-	-	-	-	-	-	-	1,5
* - Объем, вычитаемый из общего объема щебеночного основания							ИТОГО:	211,79

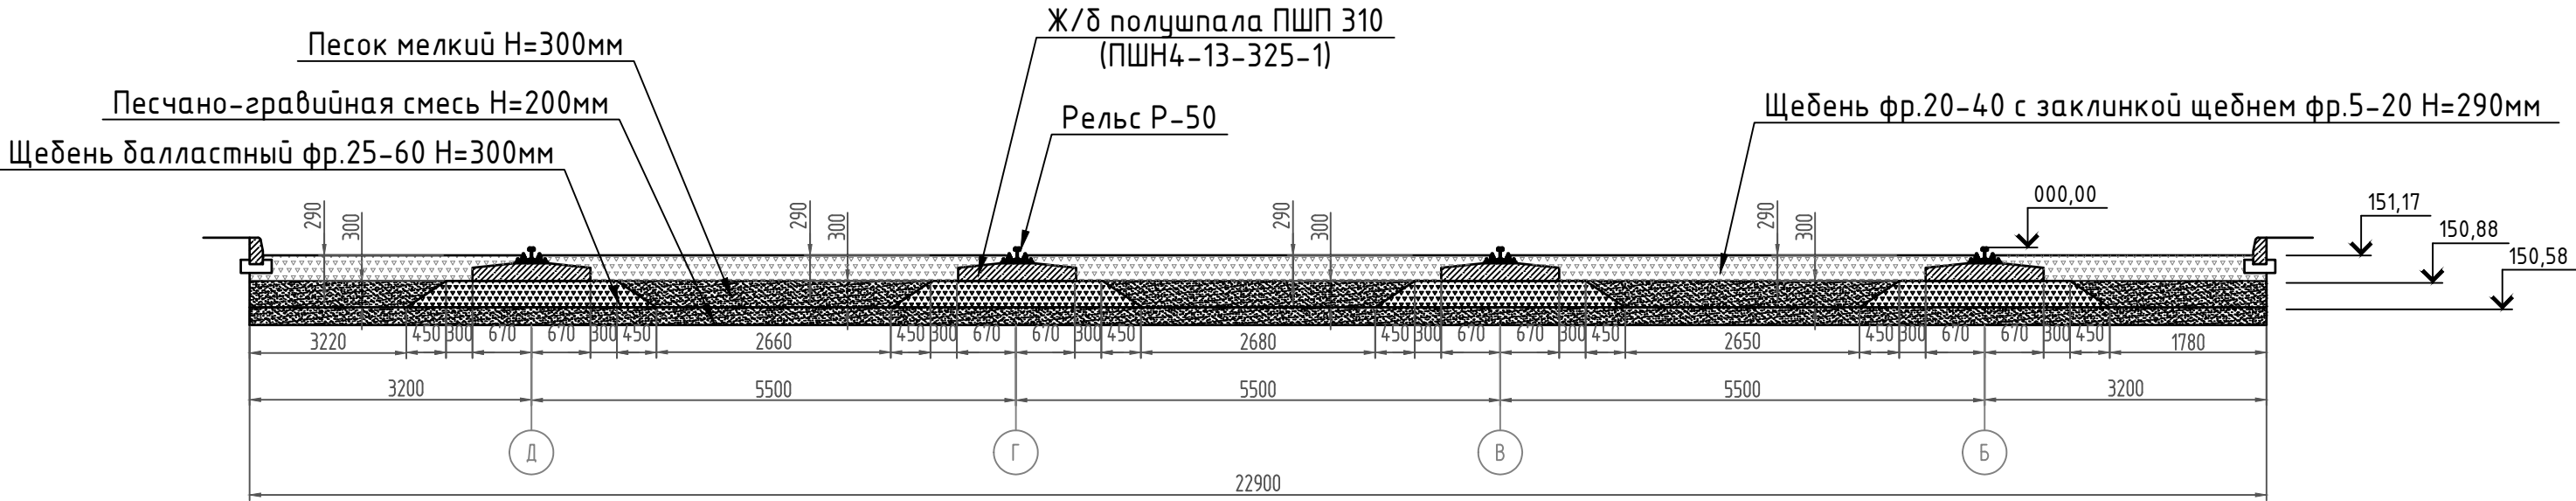

Согласовано				
Взам. инв. №				
Подп. и дата				
Инв. № подл.				

Условные обозначения:



Участок производства работ

150,88 Фактическая отметка верхнего основания балластной подушки
150,58 Фактическая отметка нижнего основания балластной подушки

Примечание:
1. Линейные размеры указаны в метрах.
2. Система координат МСК 50.2.
3. Система высот Балтийская.
4. Съёмка выполнялась электронным тахеометром С Х-105 (свидетельство о поверке С-АКЗ/14-06-2023/254502985, действительно до 13.06.2024г.)

					2023	131-23-АС1					
						Ж/д пути от испытательного центра до обкаточной линии с удлинением трансбордера, расположенные по адресу: Московская область, г.о. Мытищи, ул. Колонцова, 4					
Изм.	Кол.	Лист	№ док.	Подпись	Дата						
Вед.инженер		Дураев В. Ю.			01.11	Трансбордер Архитектурно-строительные решения			Стадия	Лист	Листов
									ИД	1	1
Руковод. проекта		Шевчук К.А.			01.11	Исполнительная схема №12 Устройство щебеночного основания под асф.бет. покрытие на площадке трансбордера			ООО "КУКГЕОСТРОЙ"		
Ген. директор		Кесслер Ю.Ф.			01.11						
Нач. участка		Перебицкий А.П.			01.11						
Гл. инженер		Юрченко В.И.			01.11						