



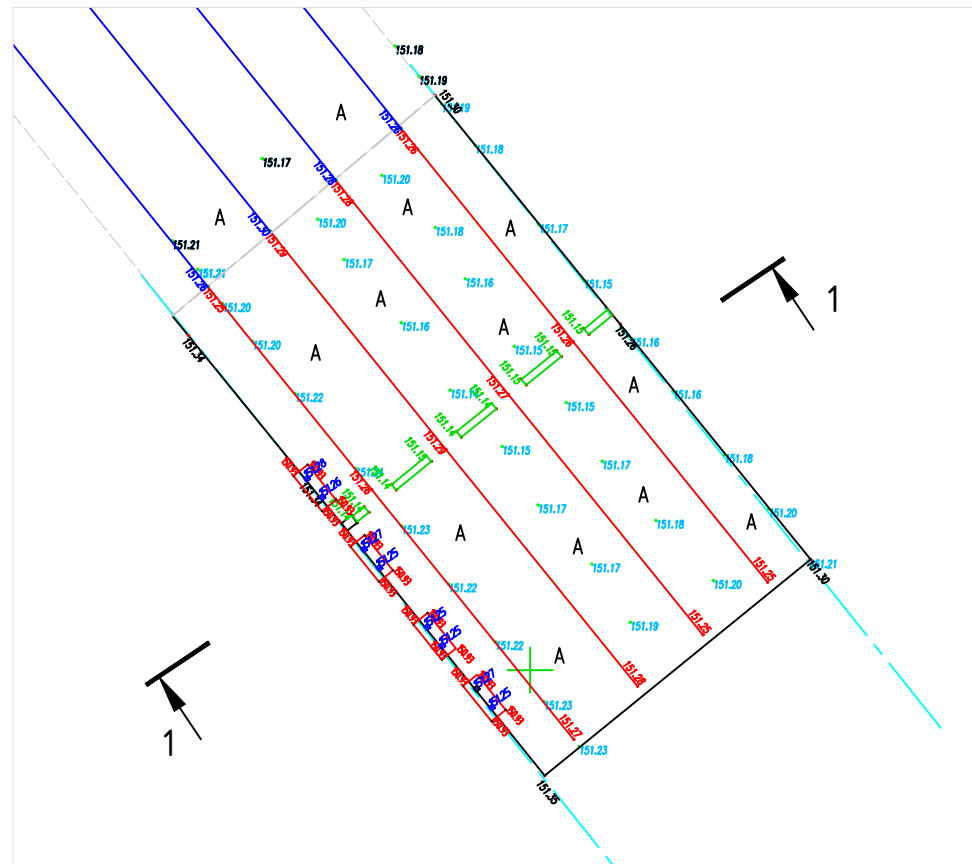

Ведомость работ по устройству асфалто-бетонного покрытия								
Участок работ	Площадь участка					Итого, S=S1+S2+S3+S4+S5, м2	Длина L, м	Итого объем V=SxL, м3
	S1	S2	S3	S4	S5			
Площадка трансбордера	0,14	0,26	0,26	0,26	0,14	1,06	39,73	42,11
* Бордюрный камень	-	-	-	-	-	-	-	0,8
* - Объем, вычитаемый из общего объема щебеночного основания							ИТОГО:	41,31

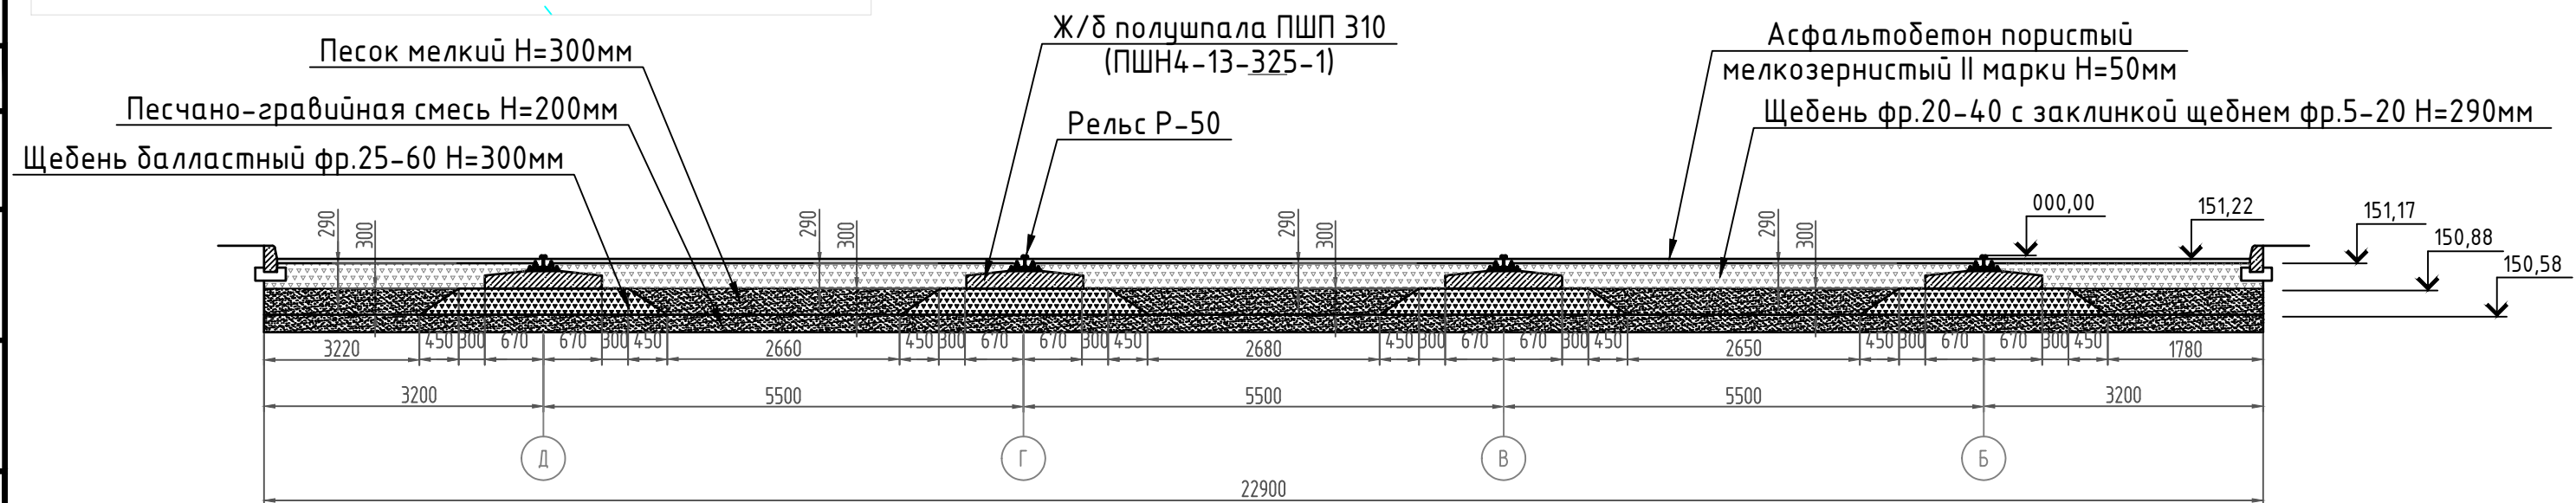

Условные обозначения:

Участок производства работ

$\frac{150,88}{150,58}$	Фактическая отметка верхнего основания балластной подушки
	фактическая отметка нижнего основания балластной подушки

					2023	131-23-АС1					
						Ж/д пути от испытательного центра до обкаточной линии с удлинением трансбординга, расположенные по адресу: Московская область, г.о. Мытищи, ул. Колонцова, 4					
Изм.	Кол.	Лист	№ док.	Подпись	Дата						
Вед. инженер		Дураев В. Ю.			09.11	Трансбординг Архитектурно-строительные решения			Стадия	Лист	Листов
									ИД	1	1
Руков. проекта		Шевчук К.А.			09.11	Исполнительная схема №13 Устройство асфальто-бетонного покрытия на площадке трансбординга			ООО "КУКГЕОСТРОЙ"		
Ген. директор		Кесслер Ю.Ф.			09.11						
Нач. участка		Перевизнык А.П.			09.11						
Гл. инженер		Юбенко В.И.			09.11						

Согласовано

Взам. инв. №

Подп. и дата

ИНВ. N° ПОДЛ.