

Объект капитального строительства:

«Ж/Д пути от испытательного центра до обкаточной линии с удлинением трансбордера, расположенные по адресу: Московская область, г. Мытищи, ул. Колонцова, 4», территория завода АО «МЕТРОВАГОНМАШ»

(наименование проектной документации, почтовый или строительный адрес объекта капитального строительства)

Застройщик (технический заказчик, эксплуатирующая организация или региональный оператор):

ООО «Проминжиниринг», ИНН 7734001650, ОГРН 11477481394406, КПП 770801001, 107140, г. Москва, ул. Русаковская, д.13, помещение ХХ-4, тел. +7(495) 909-93-48, член саморегулируемой Ассоциации строителей «Саморегулируемая организация «Строительные допуски», ИНН 7714322214, ОГРН 107799011045, регистрационный номер СРО-С-187-26012010 от 27.07.2018г.

(фамилия, имя, отчество, адрес места жительства, ОГНИП, ИНН индивидуального предпринимателя, наименование, ОГРН, ИНН, место нахождения юридического лица, телефон/факс, наименование, ОГРН, ИНН саморегулируемой организации, членом которой является – для индивидуальных предпринимателей и юридических лиц; фамилия, имя, отчество, паспортные данные, адрес места жительства, телефон/факс – для физических лиц, не являющихся индивидуальными предпринимателями)

Лицо, осуществляющее строительство: ООО «КуКГЕОСТРОЙ», ОГРН 1127747247704, ИНН 7709918820, 109004, Г.МОСКВА, УЛ. ЗЕМЛЯНОЙ ВАЛ, Д.65, КВ.59, тел. +7 (495) 915-24-71, член саморегулируемой ассоциации СРО «МАС» регистрационный номер СРО-С-148-24122009 от 12.03.2013г.

(фамилия, имя, отчество, адрес места жительства, ОГНИП, ИНН индивидуального предпринимателя, наименование, ОГРН, ИНН, место нахождения юридического лица, телефон/факс, наименование, ОГРН, ИНН саморегулируемой организации, членом которой является)

Лицо, осуществляющее подготовку проектной документации: ООО «КуКГЕОСТРОЙ», ОГРН 1127747247704, ИНН 7709918820, 109004, Г.МОСКВА, УЛ. ЗЕМЛЯНОЙ ВАЛ, Д.65, КВ.59, тел. +7 (495) 915-24-71, член саморегулируемой ассоциации СРО «Объединение проектировщиков «УниверсалПроект», регистрационный номер СРО-П-179-12122012 от 20.10.2022г.

(фамилия, имя, отчество, адрес места жительства, ОГНИП, ИНН индивидуального предпринимателя, наименование, ОГРН, ИНН, место нахождения юридического лица, телефон/факс, наименование, ОГРН, ИНН саморегулируемой организации, членом которой является)

Лицо, осуществляющее строительство, выполнившее работы, подлежащие освидетельствованию: ООО «ШЕЛПРОКК», ОГРН 1237700462427, ИНН 9726048866, 117535, Г.МОСКВА, МУНИЦИПАЛЬНЫЙ ОКРУГ ЧЕРТАНОВО ЮЖНОЕ, ПРОЕЗД 3-Й ДОРОЖНЫЙ, Д. 6, К. 2, член саморегулируемой ассоциации «Архитектурное наследие», регистрационный номер СРО-С-230-07092010 от 01.08.2023г.

(фамилия, имя, отчество, адрес места жительства, ОГНИП, ИНН индивидуального предпринимателя, наименование, ОГРН, ИНН, место нахождения юридического лица, телефон/факс, наименование, ОГРН, ИНН саморегулируемой организации, членом которой является)

АКТ**освидетельствования скрытых работ**

№ 131-23-НВК4-01

"11" августа 2023г.

(дата составления акта)

Представитель застройщика (технического заказчика, эксплуатирующей организации или регионального оператора) по вопросам строительного контроля:

Ведущий инженер строительного контроля ООО «Проминжиниринг» Дураев В. Ю., приказ №5 от 03.08.2023г.

ОГРН 11477481394406, ИНН 7734001650, 107140, г. Москва, ул. Русаковская, д.13, помещение ХХ-4

(должность, фамилия, инициалы, идентификационный номер в национальном реестре специалистов в области строительства, реквизиты распорядительного документа, подтверждающего полномочия, с указанием наименования, ОГРН, ИНН, места нахождения юридического лица, фамилии, имени, отчества, адреса места жительства, ОГНИП, ИНН индивидуального предпринимателя)

Представитель лица, осуществляющего строительство:

Руководитель проекта ООО «КуКГЕОСТРОЙ» Шевчук К.А. приказ №2-МВМ от 01.07.2023г.

(должность, фамилия, инициалы, реквизиты распорядительного документа, подтверждающего полномочия)

Представитель лица, осуществляющего строительство, по вопросам строительного контроля (специалист по организации строительства): Заместитель руководителя проекта ООО «ШЕЛПРОКК» Коршаков А. А. приказ №4 от 01.08.2023г., идентификационный номер НОСТРОЙ С-77-133381 от 02.02.2018г.

(должность, фамилия, инициалы, идентификационный номер в национальном реестре специалистов в области строительства, реквизиты распорядительного документа, подтверждающего полномочия)

Представитель лица, осуществляющего подготовку проектной документации:

--

(должность, фамилия, инициалы, реквизиты распорядительного документа, подтверждающего полномочия, с указанием наименования, ОГРН, ИНН, места нахождения юридического лица, фамилии, имени, отчества, адреса места жительства, ОГНИП, ИНН индивидуального предпринимателя, наименования, ОГРН, ИНН саморегулируемой организации, членом которой является указанное юридическое лицо, индивидуальный предприниматель)

Представитель лица, выполнившего работы, подлежащие освидетельствованию:

Начальник участка ООО «ШЕЛПРОКК» Перевизнык А.П., приказ №1 от 01.08.2023г., ОГРН 1237700462427, ИНН 9726048866, 117535, г. Москва, муниципальный округ «Чертаново Южное», проезд 3-й Дорожный, д. 6, к. 2

(должность, фамилия, инициалы, реквизиты распорядительного документа, подтверждающего полномочия, с указанием наименования, ОГРН, ИНН, места нахождения юридического лица, фамилии, имени, отчества, адреса места жительства, ОГНИП, ИНН индивидуального предпринимателя)

а также иные представители лиц, участвующих в освидетельствовании:

Главный инженер ООО "ЭлектроЭнергетика" Юрченко В. И., приказ № 1/08 от 04.08.2023г., ОГРН 1175074004698, ИНН 5037011400, 142281, Московская обл., г. Протвино, Кременковское ш., д. 5

(должность с указанием наименования организации, фамилия, инициалы, реквизиты распорядительного документа, подтверждающего полномочия)

произвели осмотр работ, выполненных

ООО «ШЕЛПРОКК»

(наименование лица, выполнившего работы, подлежащие освидетельствованию)

и составили настоящий акт о нижеследующем:

1. К освидетельствованию предъявлены следующие работы:

Устройство траншеи для прокладки трубопровода сети К1 на участке т.10-т.10А.

(наименование скрытых работ)

2. Работы выполнены по проектной документации

131-23-НВК4 «Ж/д пути от испытательного центра до обкаточной линии с удлинением трансбордера, расположенные по адресу: Московская область, г. о. Мытищи, ул. Колонцова, 4». Наружные сети водоснабжения и канализации. Переустройство хозяйственно-бытовой канализации. Руководитель проекта В. Е. Липатов.

(номер, другие реквизиты чертежа, наименование проектной и/или рабочей документации, сведения о лицах, осуществляющих подготовку раздела проектной и/или рабочей документации)

3. При выполнении работ применены:

--

(наименование строительных материалов (изделий), реквизиты сертификатов и/или других документов, подтверждающих их качество и безопасность)

4. Предъявлены документы, подтверждающие соответствие работ предъявляемым требованиям:

1. Исполнительная схема №1. Устройство траншеи для прокладки трубопровода сети К1 на участке т.10-т.10А

(исполнительные схемы и чертежи, результаты экспертиз, обследований, лабораторных и иных испытаний выполненных работ, проведенных в процессе строительного контроля)

5. Даты: начала работ: «28» июля 2023 г.

окончания работ: «11» августа 2023 г.

6. Работы выполнены в соответствии: 131-23-НВК4 «Ж/д пути от испытательного центра до обкаточной линии с удлинением трансбордера, расположенные по адресу: Московская область, г. о. Мытищи, ул. Колонцова, 4». Наружные сети водоснабжения и канализации. Переустройство хозяйственно-бытовой канализации. СП 45.13330.2017. «Свод правил. Земляные сооружения, основания и фундаменты».

(наименования и структурные единицы технических регламентов, иных нормативных правовых актов, разделы проектной и/или рабочей документации)

7. Разрешается производство последующих работ

Устройство песчаного основания в траншею для прокладки трубопровода сети К1 на участке т.10-т.10А.

(наименование работ, конструкций, участков сетей инженерно-технического обеспечения)

Дополнительные сведения: отсутствуют

Акт составлен в 5 (пяти) экземплярах.

Приложения:

1. Исполнительная схема №1. Устройство траншеи для прокладки трубопровода сети К1 на участке

т.10-т.10А -1 лист

Представитель застройщика (технического заказчика, эксплуатирующей организации или регионального оператора) по вопросам строительного контроля

Дураев В. Ю.

(фамилия, инициалы, подпись)

Представитель лица, осуществляющего строительство

Шевчук К. А.

(фамилия, инициалы, подпись)

Представитель лица, осуществляющего строительство, по вопросам строительного контроля (специалист по организации строительства)

Коршаков А. А.

(фамилия, инициалы, подпись)

Представитель лица, осуществляющего подготовку проектной документации

(фамилия, инициалы, подпись)

Представитель лица, выполнившего работы, подлежащие освидетельствованию

Перевизнык А. П.


(фамилия, инициалы, подпись)

Представители иных лиц


Юрченко В. И.

(фамилия, инициалы, подпись)


План участка производства работ

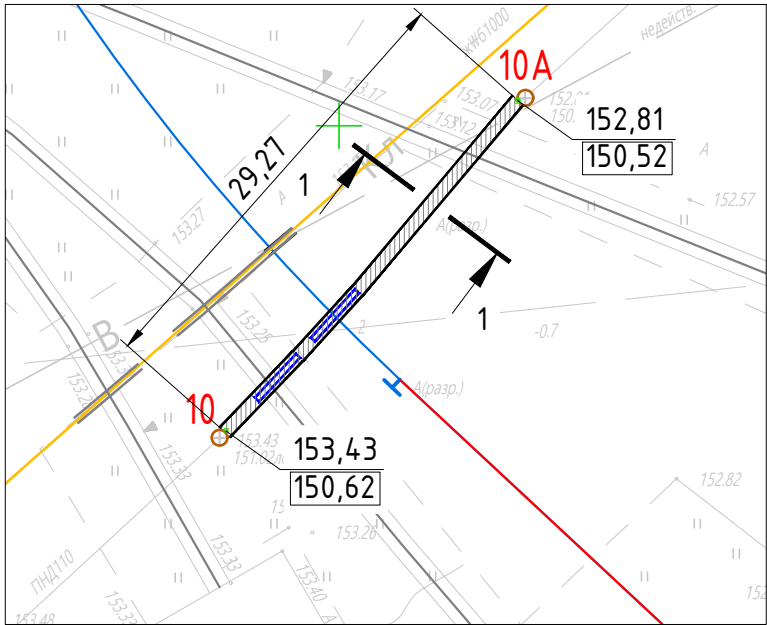


Ситуационный план

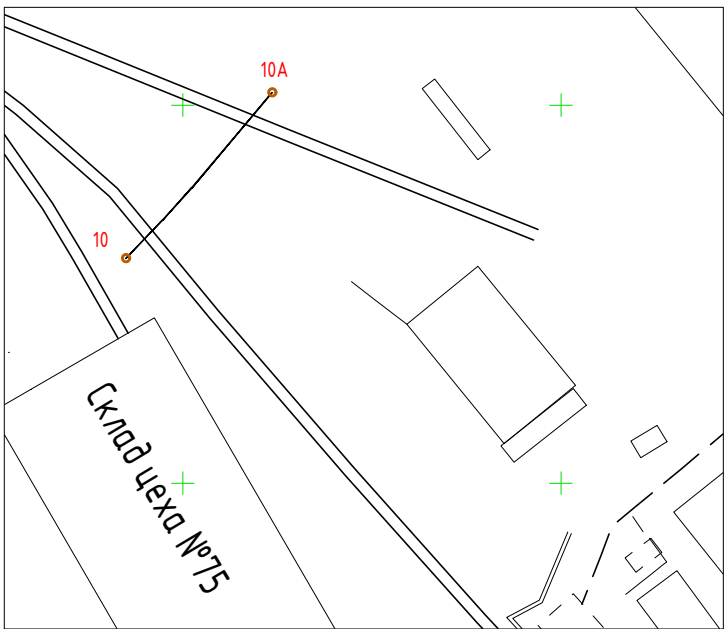

1-1

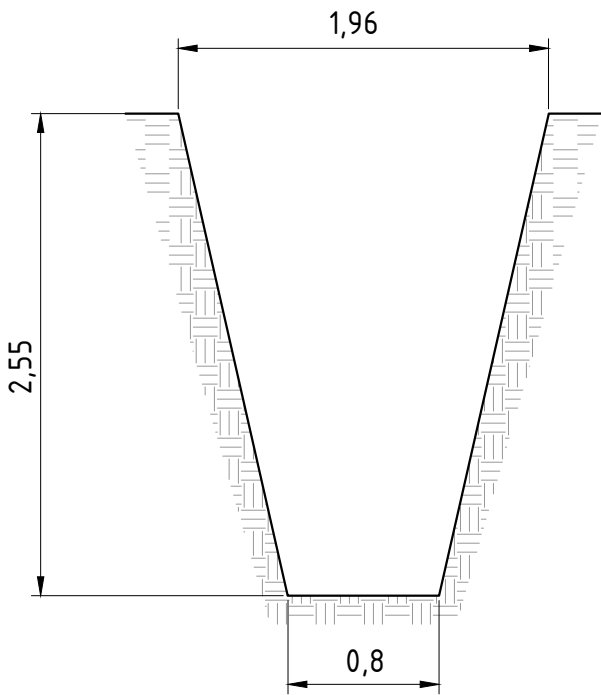

Условные обозначения

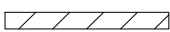

Участок производства работ

10; 10A

Фактические точки участка работ

153,43

Фактическая отметка верха траншеи

150,62

Фактическая отметка низа траншеи

Разработка грунта в траншее

№	Участок	Длина L, м	Средняя ширина Вср, м	Глубина Н, м	Объем разработки мех. способом, м3 $V=L \times V_{ср} \times H \times 0,97$	Объем доработки вручную, м3 $V=L \times V_{ср} \times H \times 0,03$
1	10-10A	29,27	1,38	2,55	99,91	3,09
ИТОГО:					99,91	3,09

Примечание:

- Линейные размеры указаны в метрах.
- Система координат МСК 50.2.
- Система высот Балтийская.
- Съемка выполнялась электронным тахеометром С Х-105 (свидетельство о поверке С-АКЗ/14-06-2023/254502985, действительно до 13.06.2024г.)

131-23-НВК4

Ж/д пути от испытательного центра до обкаточной линии с удлинением трансбордера, расположенные по адресу: Московская область, г.о. Мытищи, ул. Колонцова, 4

Изм.	Кол.	Лист	№ док.	Подпись	Дата
					2023
Гл. инженер			Юрченко В.		11.08
Нач. участка			Перевизник А.		11.08
Зам. рук. проекта			Коршаков А.		11.08
Руков. проекта			Шевчук К.		11.08

Наружные сети водоснабжения и канализации. Переустройство хозяйственно-бытовой канализации

Исполнительная схема № 1
Устройство траншеи для прокладки трубопровода сети К1 на участке п.10-п.10А

Стадия	Лист	Листов
ИД	1	1
ООО "КуКГЕОСТРОЙ"		

Объект капитального строительства:

«Ж/Д пути от испытательного центра до обкаточной линии с удлинением трансбордера, расположенные по адресу: Московская область, г. Мытищи, ул. Колонцова, 4», территория завода АО «МЕТРОВАГОНМАШ»

(наименование проектной документации, почтовый или строительный адрес объекта капитального строительства)

Застройщик (технический заказчик, эксплуатирующая организация или региональный оператор):

ООО «Проминжиниринг», ИНН 7734001650, ОГРН 11477481394406, КПП 770801001, 107140, г. Москва, ул. Русаковская, д.13, помещение ХХ-4, тел. +7(495) 909-93-48, член саморегулируемой Ассоциации строителей «Саморегулируемая организация «Строительные допуски», ИНН 7714322214, ОГРН 107799011045, регистрационный номер СРО-С-187-26012010 от 27.07.2018г.

(фамилия, имя, отчество, адрес места жительства, ОГНИП, ИНН индивидуального предпринимателя, наименование, ОГРН, ИНН, место нахождения юридического лица, телефон/факс, наименование, ОГРН, ИНН саморегулируемой организации, членом которой является – для индивидуальных предпринимателей и юридических лиц; фамилия, имя, отчество, паспортные данные, адрес места жительства, телефон/факс – для физических лиц, не являющихся индивидуальными предпринимателями)

Лицо, осуществляющее строительство: ООО «КуКГЕОСТРОЙ», ОГРН 1127747247704, ИНН 7709918820, 109004, Г.МОСКВА, УЛ. ЗЕМЛЯНОЙ ВАЛ, Д.65, КВ.59, тел. +7 (495) 915-24-71, член саморегулируемой ассоциации СРО «МАС» регистрационный номер СРО-С-148-24122009 от 12.03.2013

(фамилия, имя, отчество, адрес места жительства, ОГНИП, ИНН индивидуального предпринимателя, наименование, ОГРН, ИНН, место нахождения юридического лица, телефон/факс, наименование, ОГРН, ИНН саморегулируемой организации, членом которой является)

Лицо, осуществляющее подготовку проектной документации: ООО «КуКГЕОСТРОЙ», ОГРН 1127747247704, ИНН 7709918820, 109004, Г.МОСКВА, УЛ. ЗЕМЛЯНОЙ ВАЛ, Д.65, КВ.59, тел. +7 (495) 915-24-71, член саморегулируемой ассоциации СРО «Объединение проектировщиков «УниверсалПроект», регистрационный номер СРО-П-179-12122012 от 20.10.2022

(фамилия, имя, отчество, адрес места жительства, ОГНИП, ИНН индивидуального предпринимателя, наименование, ОГРН, ИНН, место нахождения юридического лица, телефон/факс, наименование, ОГРН, ИНН саморегулируемой организации, членом которой является)

Лицо, осуществляющее строительство, выполнившее работы, подлежащие освидетельствованию: ООО «ШЕЛПРОК», ОГРН 1237700462427, ИНН 9726048866, 117535, Г.МОСКВА, МУНИЦИПАЛЬНЫЙ ОКРУГ ЧЕРТАНОВО ЮЖНОЕ, ПРОЕЗД 3-Й ДОРОЖНЫЙ, Д. 6, К. 2, член саморегулируемой ассоциации «Архитектурное наследие», регистрационный номер СРО-С-230-07092010 от 01.08.2023

(фамилия, имя, отчество, адрес места жительства, ОГНИП, ИНН индивидуального предпринимателя, наименование, ОГРН, ИНН, место нахождения юридического лица, телефон/факс, наименование, ОГРН, ИНН саморегулируемой организации, членом которой является)

АКТ**освидетельствования скрытых работ**

№ 131-23-НВК4-02

"14" августа 2023г.

(дата составления акта)

Представитель застройщика (технического заказчика, эксплуатирующей организации или регионального оператора) по вопросам строительного контроля:

Ведущий инженер строительного контроля ООО «Проминжиниринг» Дураев В. Ю., приказ №5 от 03.08.2023г.

ОГРН 11477481394406, ИНН 7734001650, 107140, г. Москва, ул. Русаковская, д.13, помещение ХХ-4

(должность, фамилия, инициалы, идентификационный номер в национальном реестре специалистов в области строительства, реквизиты распорядительного документа, подтверждающего полномочия, с указанием наименования, ОГРН, ИНН, места нахождения юридического лица, фамилии, имени, отчества, адреса места жительства, ОГНИП, ИНН индивидуального предпринимателя)

Представитель лица, осуществляющего строительство:

Руководитель проекта ООО «КуКГЕОСТРОЙ» Шевчук К.А. приказ №2-МВМ от 01.07.2023г.

(должность, фамилия, инициалы, реквизиты распорядительного документа, подтверждающего полномочия)

Представитель лица, осуществляющего строительство, по вопросам строительного контроля (специалист по организации строительства): Заместитель руководителя проекта ООО «ШЕЛПРОК» Коршаков А.А. приказ №4 от 01.08.2023г., идентификационный номер НОСТРОЙ С-77-133381 от 02.02.2018

(должность, фамилия, инициалы, идентификационный номер в национальном реестре специалистов в области строительства, реквизиты распорядительного документа, подтверждающего полномочия)

Представитель лица, осуществляющего подготовку проектной документации:

--

(должность, фамилия, инициалы, реквизиты распорядительного документа, подтверждающего полномочия, с указанием наименования, ОГРН, ИНН, места нахождения юридического лица, фамилии, имени, отчества, адреса места жительства, ОГНИП, ИНН индивидуального предпринимателя, наименования, ОГРН, ИНН саморегулируемой организации, членом которой является указанное юридическое лицо, индивидуальный предприниматель)

Представитель лица, выполнившего работы, подлежащие освидетельствованию:

Начальник участка ООО «ШЕЛПРОК» Перевизнык А.П., приказ №1 от 01.08.2023г., ОГРН 1237700462427, ИНН 9726048866, 117535, г. Москва, муниципальный округ «Чертаново Южное», проезд 3-й Дорожный, д. 6, к. 2

(должность, фамилия, инициалы, реквизиты распорядительного документа, подтверждающего полномочия, с указанием наименования, ОГРН, ИНН, места нахождения юридического лица, фамилии, имени, отчества, адреса места жительства, ОГНИП, ИНН индивидуального предпринимателя)

а также иные представители лиц, участвующих в освидетельствовании:

Главный инженер ООО "ЭлектроЭнергетика" Юрченко В. И., приказ № 1/08 от 04.08.2023г., ОГРН 1175074004698, ИНН 5037011400, 142281, Московская обл., г. Протвино, Кременковское ш., д. 5

(должность с указанием наименования организации, фамилия, инициалы, реквизиты распорядительного документа, подтверждающего полномочия)

произвели осмотр работ, выполненных

ООО «ШЕЛПРОК»

(наименование лица, выполнившего работы, подлежащие освидетельствованию)

и составили настоящий акт о нижеследующем:

1. К освидетельствованию предъявлены следующие работы:

Устройство песчаного основания в траншее для прокладки трубопровода сети К1 на участке т.10-т.10А.

(наименование скрытых работ)

2. Работы выполнены по проектной документации

131-23-НВК4 «Ж/д пути от испытательного центра до обкаточной линии с удлинением трансбордера, расположенные по адресу: Московская область, г. о. Мытищи, ул. Колонцова, 4». Наружные сети водоснабжения и канализации. Переустройство хозяйственно-бытовой канализации. Руководитель проекта В. Е. Липатов.

(номер, другие реквизиты чертежа, наименование проектной и/или рабочей документации, сведения о лицах, осуществляющих подготовку раздела проектной и/или рабочей документации)

3. При выполнении работ применены:

1. Песок строительный ГОСТ 8736-2014 (паспорт качества песка б/н от 04.08.2023г., сертификат соответствия № РОСС RU.AM05.H21337 с 10.11.2022г. по 09.11.2025г.)

(наименование строительных материалов (изделий), реквизиты сертификатов и/или других документов, подтверждающих их качество и безопасность)

4. Предъявлены документы, подтверждающие соответствие работ предъявляемым требованиям:

1. Исполнительная схема №2. Устройство песчаного основания в траншее для прокладки трубопровода сети К1 на участке т.10-т.10А.

(исполнительные схемы и чертежи, результаты экспертиз, обследований, лабораторных и иных испытаний выполненных работ, проведенных в процессе строительного контроля)

5. Даты: начала работ: «14» августа 2023 г.

окончания работ: «14» августа 2023 г.

6. Работы выполнены в соответствии: 131-23-НВК4 «Ж/д пути от испытательного центра до обкаточной линии с удлинением трансбордера, расположенные по адресу: Московская область, г. о. Мытищи, ул. Колонцова, 4». Наружные сети водоснабжения и канализации. Переустройство хозяйственно-бытовой канализации. СП 45.13330.2017. «Свод правил. Земляные сооружения, основания и фундаменты».

(наименования и структурные единицы технических регламентов, иных нормативных правовых актов, разделы проектной и/или рабочей документации)

7. Разрешается производство последующих работ

Монтаж трубопровода сети К1 на участке т.10-т.10А.

(наименование работ, конструкций, участков сетей инженерно-технического обеспечения)

Дополнительные сведения: отсутствуют

Акт составлен в 5 (пяти) экземплярах.

Приложения:

1. Исполнительная схема №2. Устройство песчаного основания в траншее для прокладки трубопровода сети К1 на участке т.10-т.10А – 1 лист;

2. Паспорт качества песка б/н от 04.08.2023г. - 1 лист;

3. Сертификат соответствия № РОСС RU.AM05.H21337 с 10.11.2022г. по 09.11.2025г. – 1 лист

Представитель застройщика (технического заказчика, эксплуатирующей организации или регионального оператора) по вопросам строительного контроля

Дураев В. Ю.

(фамилия, инициалы, подпись)

Представитель лица, осуществляющего строительство

Шевчук К. А.

(фамилия, инициалы, подпись)

Представитель лица, осуществляющего строительство, по вопросам строительного контроля (специалист по организации строительства)

Коршаков А. А.

(фамилия, инициалы, подпись)

Представитель лица, осуществляющего подготовку проектной документации

(фамилия, инициалы, подпись)

Представитель лица, выполнившего работы, подлежащие освидетельствованию

Перевизнык А. П.


(фамилия, инициалы, подпись)

Представители иных лиц


Юрченко В. И.

(фамилия, инициалы, подпись)


План участка производства работ
М1:500

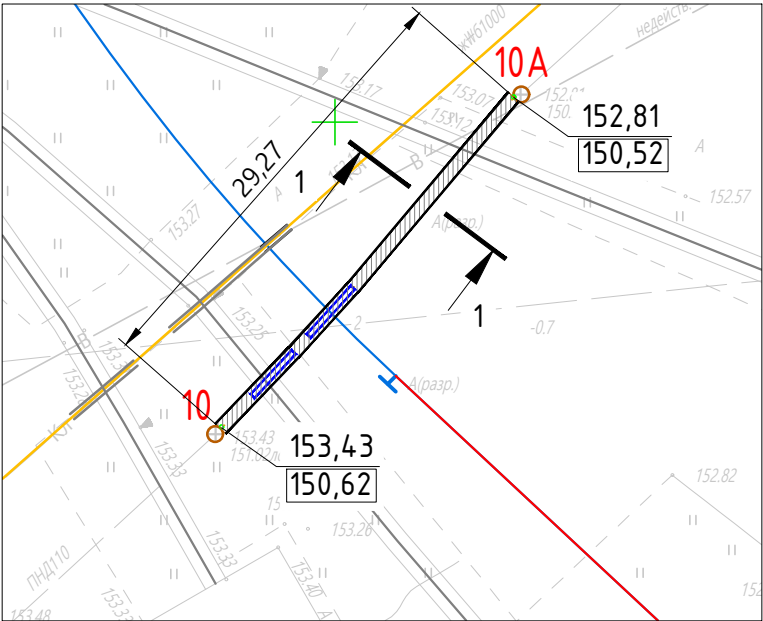

Ситуационный план
М1:2000

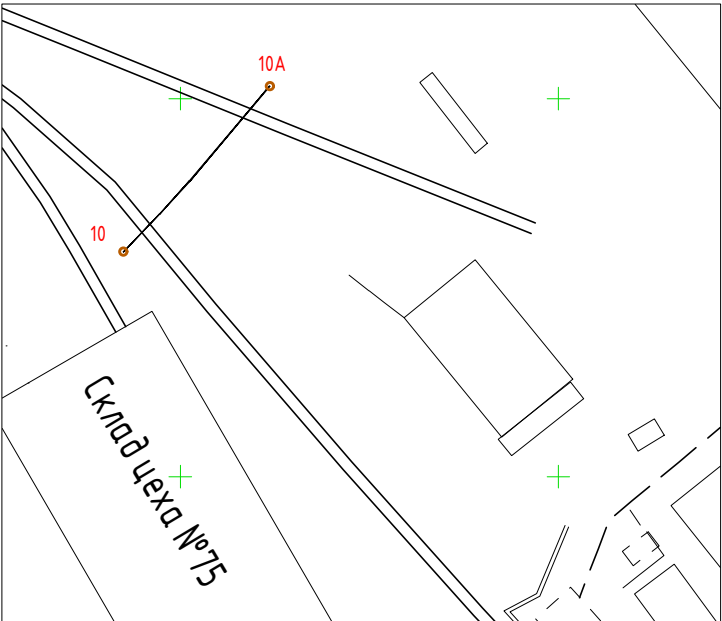

1-1

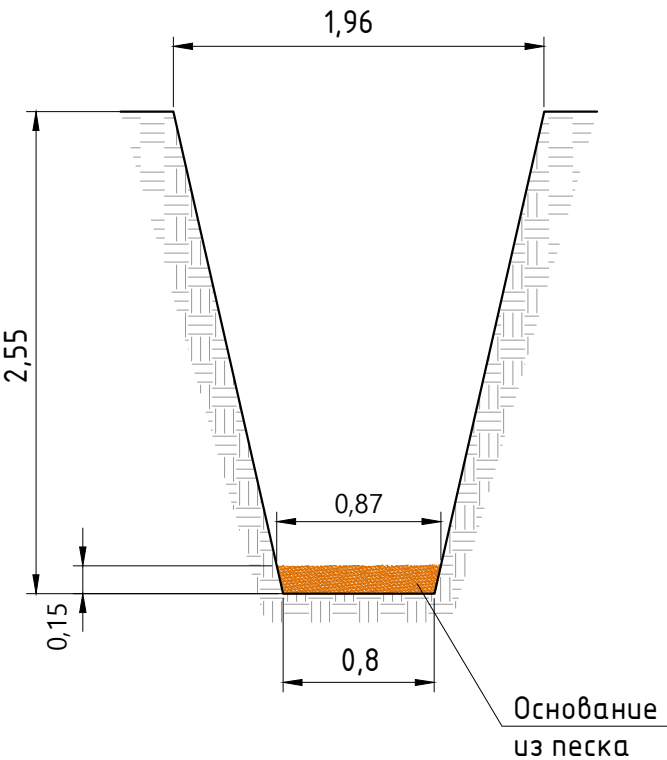

Условные обозначения

-  Участок производства работ
- 10; 10A** Фактические точки участка работ
- 153,43** Фактическая отметка верха траншеи
- 150,62** Фактическая отметка низа траншеи
-  Основание из песка

Основание из песка					
№	Участок	Длина L, м	Средняя ширина Вср, м	Высота Н, м	Объем V=LxВсрxН, м3
1	10-10А	29,27	0,83	0,15	3,64
ИТОГО:					3,64

Примечание:

1. Линейные размеры указаны в метрах.

2. Система координат МСК 50.2.

3. Система высот Балтийская.

4. Съёмка выполнялась электронным тахеометром С Х-105
(свидетельство о поверке С-АКЗ/14-06-2023/254502985, действительно до 13.06.2024г.)

						131-23-НБК4				
						Ж/д пути от испытательного центра до обкаточной линии с удлинением трансбордера, расположенные по адресу: Московская область, г.о. Мытищи, ул. Колонцова, 4				
Изм.	Кол.	Лист	№ док.	Подпись	Дата					
					2023	Наружные сети водоснабжения и канализации. Переустройство хозяйственно-бытовой канализации		Стадия	Лист	Листов
Гл. инженер		Юрченко В.			14.08			ИД	1	1
Нач. участка		Перевизнык А.			14.08					
Зам. рук. проекта		Коршаков А.			14.08					
Руков. проекта		Шевчук К.			14.08	Исполнительная схема № 2 Устройство песчаного основания в траншее для прокладки трубопровода сети К1 на участке п.10-п.10А		ООО "КиКГЕОСТРОЙ"		

ОБЩЕСТВО С ОГРАНИЧЕННОЙ ОТВЕТСТВЕННОСТЬЮ

«ПромИнвест»

ИНН 5050156588 КПП 505001001

ОГРН 1225000110290

141133, Московская обл., Красный д. Первая Алексеевка, проезд, стр. 8, к.1, помещ. А

ПАСПОРТ КАЧЕСТВА ПЕСКА

Дата поставки: 04.08.2023г.

Карьер: Аксиньино, Щелковский р-н.


Продукция: Песок природный 2 класса, средний.

Покупатель: ООО «АЛЬФА»

1. Качественные характеристики по ГОСТу 8736-2014

Модуль крупности	2.0-2.2
Полный остаток на сите № 0,63 мм, %	31.09
Наличие зерен размером свыше 5 мм, %	0.2
Наличие зерен размером свыше 10 мм, %	0
Содержание в песке пылевидных и глинистых частиц, %	0.3
Содержание глины в комках	Не обнаружено
Содержание органических примесей	Отсут-т
Коэффициент фильтрации песка, м/сут	4.0
Группа песка по ГОСТу	средний, 2 класс
Плотность песка природного (ГОСТ 8736-2014), г/см ³	1.75
Насыпная плотность	1.54 кг/м ³

Генеральный директор

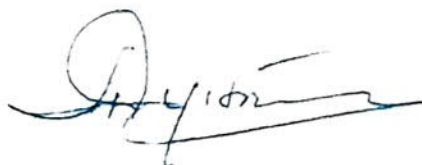

А.Е. Дунаева





СЕРТИФИКАТ СООТВЕТСТВИЯ

№ РОСС RU.AM05.H21337

Срок действия с 10.11.2022

по 09.11.2025

№ 0020601

ОРГАН ПО СЕРТИФИКАЦИИ RA.RU.11AM05

Орган по сертификации продукции ООО "Центр сертификации и экспертизы "Тверьэксп". Адрес: 390013, РОССИЯ, Рязанская обл, Рязань г, Ситниковская ул, дом 69а, 38. Телефон 8-916-423-9885, адрес электронной почты: os-tverex@yandex.ru

ПРОДУКЦИЯ Песок природный . Серийный выпуск.

код ОК
08.12.11

СООТВЕТСТВУЕТ ТРЕБОВАНИЯМ НОРМАТИВНЫХ ДОКУМЕНТОВ

ГОСТ 8736-2014.Песок для строительных работ. Технические условия

код ТН ВЭД

ИЗГОТОВИТЕЛЬ Общество с ограниченной ответственностью «ПромИнвест». ОГРН: 1225000110290, ИНН: 5050156588. Адрес: 141138, РОССИЯ, Московская область, г. Щелково, д. Первая Алексеевка, проезд Красный, к. 1, стр. 8, помещ. А, , телефон: +7(915)-335-28-68, адрес электронной почты: ezsa-lawyer@yandex.ru.

СЕРТИФИКАТ ВЫДАН Общество с ограниченной ответственностью «ПромИнвест». ОГРН: 1225000110290, ИНН: 5050156588. Адрес: 141138, РОССИЯ, Московская область, г. Щелково, д. Первая Алексеевка, проезд Красный, к. 1, стр. 8, помещ. А, , телефон: +7(915)-335-28-68, адрес электронной почты: ezsa-lawyer@yandex.ru.

НА ОСНОВАНИИ

Протокол испытаний № 006/F-10/11/22 от 10.11.2022 года, выданный Испытательной лабораторией "Вега-тест" (аттестат РОСС RU.31578.04ОЛН0.ИЛ23)



ДОПОЛНИТЕЛЬНАЯ ИНФОРМАЦИЯ

Схема сертификации: 1с

М.П.

Руководитель органа

Эксперт

подпись

подпись

М.А. Шуршова

инициалы, фамилия

А.А. Белянин

инициалы, фамилия

Сертификат не применяется при обязательной сертификации

Объект капитального строительства:

«Ж/Д пути от испытательного центра до обкаточной линии с удлинением трансбордера, расположенные по адресу: Московская область, г. Мытищи, ул. Колонцова, 4», территория завода АО «МЕТРОВАГОНМАШ»

(наименование проектной документации, почтовый или строительный адрес объекта капитального строительства)

Застройщик (технический заказчик, эксплуатирующая организация или региональный оператор):

ООО «Проминжиниринг», ИНН 7734001650, ОГРН 11477481394406, КПП 770801001, 107140, г. Москва, ул. Русаковская, д.13, помещение ХХ-4, тел. +7(495) 909-93-48, член саморегулируемой Ассоциации строителей «Саморегулируемая организация «Строительные допуски», ИНН 7714322214, ОГРН 107799011045, регистрационный номер СРО-С-187-26012010 от 27.07.2018г.

(фамилия, имя, отчество, адрес места жительства, ОГНИП, ИНН индивидуального предпринимателя, наименование, ОГРН, ИНН, место нахождения юридического лица, телефон/факс, наименование, ОГРН, ИНН саморегулируемой организации, членом которой является – для индивидуальных предпринимателей и юридических лиц; фамилия, имя, отчество, паспортные данные, адрес места жительства, телефон/факс – для физических лиц, не являющихся индивидуальными предпринимателями)

Лицо, осуществляющее строительство: ООО «КуКГЕОСТРОЙ», ОГРН 1127747247704, ИНН 7709918820, 109004, Г.МОСКВА, УЛ. ЗЕМЛЯНОЙ ВАЛ, Д.65, КВ.59, тел. +7 (495) 915-24-71, член саморегулируемой ассоциации СРО «МАС» регистрационный номер СРО-С-148-24122009 от 12.03.2013г.

(фамилия, имя, отчество, адрес места жительства, ОГНИП, ИНН индивидуального предпринимателя, наименование, ОГРН, ИНН, место нахождения юридического лица, телефон/факс, наименование, ОГРН, ИНН саморегулируемой организации, членом которой является)

Лицо, осуществляющее подготовку проектной документации: ООО «КуКГЕОСТРОЙ», ОГРН 1127747247704, ИНН 7709918820, 109004, Г.МОСКВА, УЛ. ЗЕМЛЯНОЙ ВАЛ, Д.65, КВ.59, тел. +7 (495) 915-24-71, член саморегулируемой ассоциации СРО «Объединение проектировщиков «УниверсалПроект», регистрационный номер СРО-П-179-12122012 от 20.10.2022г.

(фамилия, имя, отчество, адрес места жительства, ОГНИП, ИНН индивидуального предпринимателя, наименование, ОГРН, ИНН, место нахождения юридического лица, телефон/факс, наименование, ОГРН, ИНН саморегулируемой организации, членом которой является)

Лицо, осуществляющее строительство, выполнившее работы, подлежащие освидетельствованию: ООО «ШЕЛПРОК», ОГРН 1237700462427, ИНН 9726048866, 117535, Г.МОСКВА, МУНИЦИПАЛЬНЫЙ ОКРУГ ЧЕРТАНОВО ЮЖНОЕ, ПРОЕЗД 3-Й ДОРОЖНЫЙ, Д. 6, К. 2, член саморегулируемой ассоциации «Архитектурное наследие», регистрационный номер СРО-С-230-07092010 от 01.08.2023г.

(фамилия, имя, отчество, адрес места жительства, ОГНИП, ИНН индивидуального предпринимателя, наименование, ОГРН, ИНН, место нахождения юридического лица, телефон/факс, наименование, ОГРН, ИНН саморегулируемой организации, членом которой является)

АКТ**освидетельствования скрытых работ**

№ 131-23-НБК4-03

"15" августа 2023г.

(дата составления акта)

Представитель застройщика (технического заказчика, эксплуатирующей организации или регионального оператора) по вопросам строительного контроля:

Ведущий инженер строительного контроля ООО «Проминжиниринг» Дураев В. Ю., приказ №5 от 03.08.2023г.

ОГРН 11477481394406, ИНН 7734001650, 107140, г. Москва, ул. Русаковская, д.13, помещение ХХ-4

(должность, фамилия, инициалы, идентификационный номер в национальном реестре специалистов в области строительства, реквизиты распорядительного документа, подтверждающего полномочия, с указанием наименования, ОГРН, ИНН, места нахождения юридического лица, фамилии, имени, отчества, адреса места жительства, ОГНИП, ИНН индивидуального предпринимателя)

Представитель лица, осуществляющего строительство:

Руководитель проекта ООО «КуКГЕОСТРОЙ» Шевчук К.А. приказ №2-МВМ от 01.07.2023г.

(должность, фамилия, инициалы, реквизиты распорядительного документа, подтверждающего полномочия)

Представитель лица, осуществляющего строительство, по вопросам строительного контроля (специалист по организации строительства): Заместитель руководителя проекта ООО «ШЕЛПРОК» Коршаков А.А. приказ №4 от 01.08.2023г., идентификационный номер НОСТРОЙ С-77-133381 от 02.02.2018г.

(должность, фамилия, инициалы, идентификационный номер в национальном реестре специалистов в области строительства, реквизиты распорядительного документа, подтверждающего полномочия)

Представитель лица, осуществляющего подготовку проектной документации:

--

(должность, фамилия, инициалы, реквизиты распорядительного документа, подтверждающего полномочия, с указанием наименования, ОГРН, ИНН, места нахождения юридического лица, фамилии, имени, отчества, адреса места жительства, ОГНИП, ИНН индивидуального предпринимателя, наименования, ОГРН, ИНН саморегулируемой организации, членом которой является указанное юридическое лицо, индивидуальный предприниматель)

Представитель лица, выполнившего работы, подлежащие освидетельствованию:

Начальник участка ООО «ШЕЛПРОК» Перевизнык А.П., приказ №1 от 01.08.2023г., ОГРН 1237700462427, ИНН 9726048866, 117535, г. Москва, муниципальный округ «Чертаново Южное», проезд 3-й Дорожный, д. 6, к. 2

(должность, фамилия, инициалы, реквизиты распорядительного документа, подтверждающего полномочия, с указанием наименования, ОГРН, ИНН, места нахождения юридического лица, фамилии, имени, отчества, адреса места жительства, ОГНИП, ИНН индивидуального предпринимателя)

а также иные представители лиц, участвующих в освидетельствовании:

Главный инженер ООО "ЭлектроЭнергетика" Юрченко В. И., приказ № 1/08 от 04.08.2023г., ОГРН 1175074004698, ИНН 5037011400, 142281, Московская обл., г. Протвино, Кременковское ш., д. 5

(должность с указанием наименования организации, фамилия, инициалы, реквизиты распорядительного документа, подтверждающего полномочия)

произвели осмотр работ, выполненных

ООО «ШЕЛПРОК»

(наименование лица, выполнившего работы, подлежащие освидетельствованию)

и составили настоящий акт о нижеследующем:

1. К освидетельствованию предъявлены следующие работы:

Монтаж трубопровода сети К1 на участке т.10-т.10А.

(наименование скрытых работ)

2. Работы выполнены по проектной документации

131-23-НВК4 «Ж/д пути от испытательного центра до обкаточной линии с удлинением трансбордера, расположенные по адресу: Московская область, г. о. Мытищи, ул. Колонцова, 4». Наружные сети водоснабжения и канализации. Переустройство хозяйственно-бытовой канализации. Руководитель проекта В. Е. Липатов.

(номер, другие реквизиты чертежа, наименование проектной и/или рабочей документации, сведения о лицах, осуществляющих подготовку раздела проектной и/или рабочей документации)

3. При выполнении работ применены:

1. Труба полимерная КОРСИС ПРО DN/OD 160 SN 16 для систем наружной канализации (паспорт качества №3893 от 03.04.2023г., сертификат соответствия № RQ RU.1303.H00127 с 23.08.2022г. по 22.08.2025г. с приложением №0000212)

2. Труба стальная электросварная 377х8 (сертификат соответствия № ЕАЭС RU C-RU.MX24.B.00295/20 с 27.07.2020г. по 26.07.2025г.)

3. Портландцемент со шлаком ЦЕМ II/A-III 42,5 (документ о качестве партии № 12/505 от 02.09.2023г., сертификат соответствия № РОСС RU C-RU.AE83.B.00066/22 с 14.12.2022г. по 13.12.2023г.)

(наименование строительных материалов (изделий), реквизиты сертификатов и/или других документов, подтверждающих их качество и безопасность)

4. Предъявлены документы, подтверждающие соответствие работ предъявляемым требованиям:

1. Исполнительная схема №3. Монтаж трубопровода сети К1 на участке т.10-т.10А.

(исполнительные схемы и чертежи, результаты экспертиз, обследований, лабораторных и иных испытаний выполненных работ, проведенных в процессе строительного контроля)

5. Даты: начала работ: «15» августа 2023 г.

окончания работ: «15» августа 2023 г.

6. Работы выполнены в соответствии: 131-23-НВК4 «Ж/д пути от испытательного центра до обкаточной линии с удлинением трансбордера, расположенные по адресу: Московская область, г. о. Мытищи, ул. Колонцова, 4». Наружные сети водоснабжения и канализации. Переустройство хозяйственно-бытовой канализации. СП 45.13330.2017. «Свод правил. Земляные сооружения, основания и фундаменты».

(наименования и структурные единицы технических регламентов, иных нормативных правовых актов, разделы проектной и/или рабочей документации)

7. Разрешается производство последующих работ

Устройство обсыпки из песка трубопровода сети К1 на участке т.10-т.10А.

(наименование работ, конструкций, участков сетей инженерно-технического обеспечения)

Дополнительные сведения: отсутствуют

Акт составлен в 5 (пяти) экземплярах.

Приложения:

1. Исполнительная схема №3. Монтаж трубопровода сети К1 на участке т.10-т.10А – 1 лист;

2. Паспорт качества №3893 от 03.04.2023г. – 1 лист;

3. Сертификат соответствия № RQ RU.1303.H00127 с 23.08.2022г. по 22.08.2025г. с приложением №0000212-1лист;

4. Сертификат соответствия № ЕАЭС RU C-RU.MX24.B.00295/20 с 27.07.2020г. по 26.07.2025г. – 1 лист;

5. Документ о качестве партии № 12/505 от 02.09.2023г. – 2 листа;

6. Сертификат соответствия № РОСС RU C-RU.AE83.B.00066/22 с 14.12.2022г. по 13.12.2023г. – 1 лист.

Представитель застройщика (технического заказчика, эксплуатирующей организации или регионального оператора) по вопросам строительного контроля

Дураев В. Ю.

(фамилия, инициалы, подпись)

Представитель лица, осуществляющего строительство

Шевчук К. А.

(фамилия, инициалы, подпись)

Представитель лица, осуществляющего строительство, по вопросам строительного контроля (специалист по организации строительства)

Коршаков А. А.

(фамилия, инициалы, подпись)

Представитель лица, осуществляющего подготовку проектной документации

(фамилия, инициалы, подпись)

Представитель лица, выполнившего работы, подлежащие освидетельствованию

Перевизнык А. П.


(фамилия, инициалы, подпись)

Представители иных лиц


Юрченко В. И.

(фамилия, инициалы, подпись)


План участка производства работ
М1:500

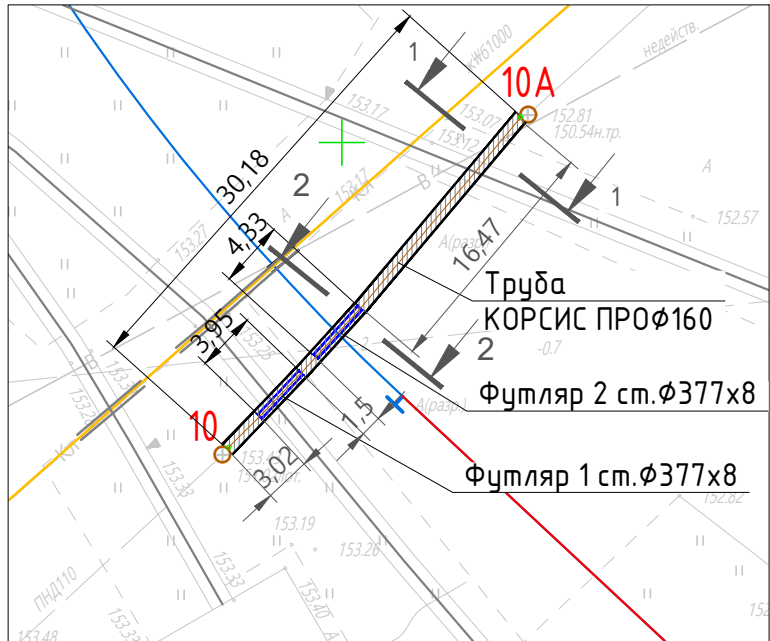


Ситуационный план
М1:2000

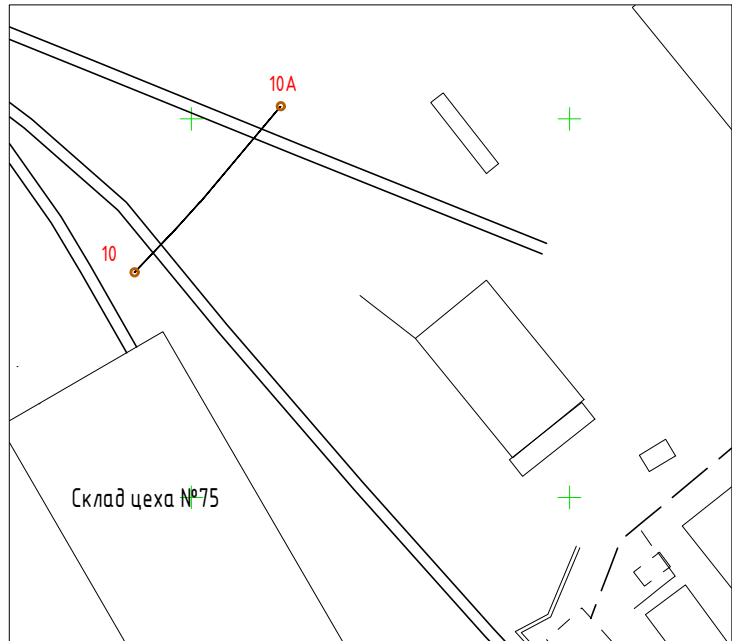


Продольный профиль сети К1 на участке п.10-п.10А

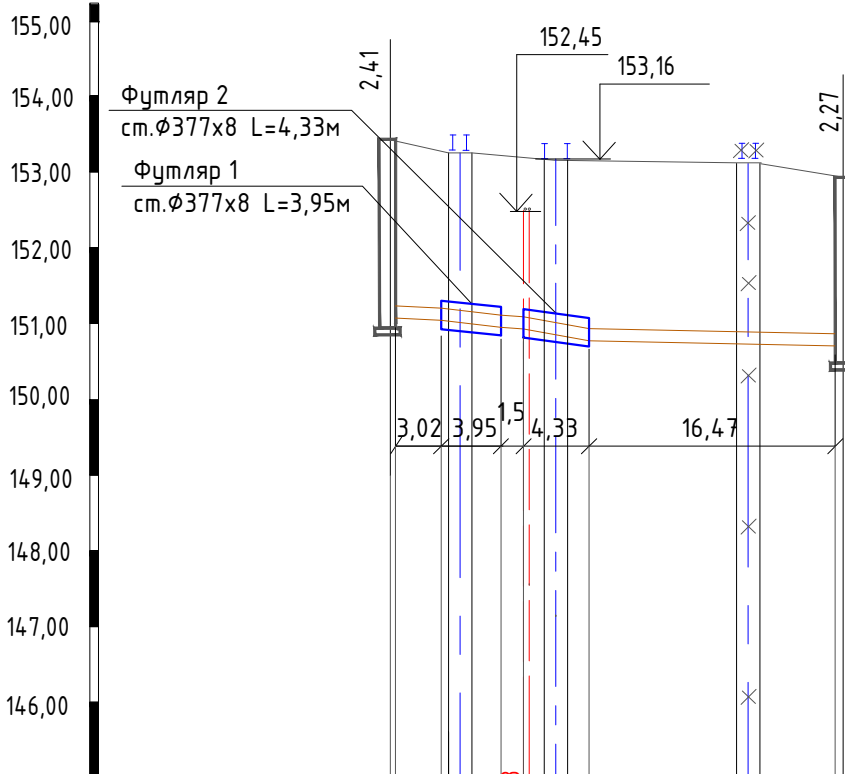

1-1
открытая прокладка трубы
1,96

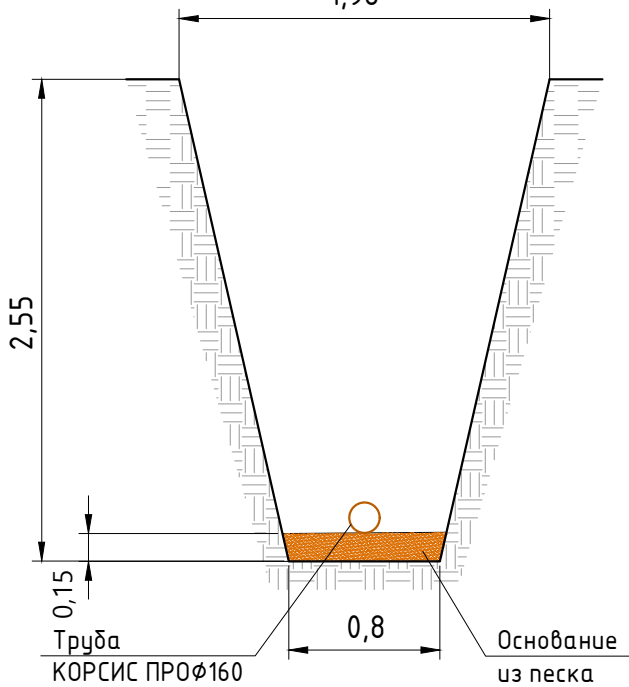

2-2
прокладка трубы в стальном футляре
1,96

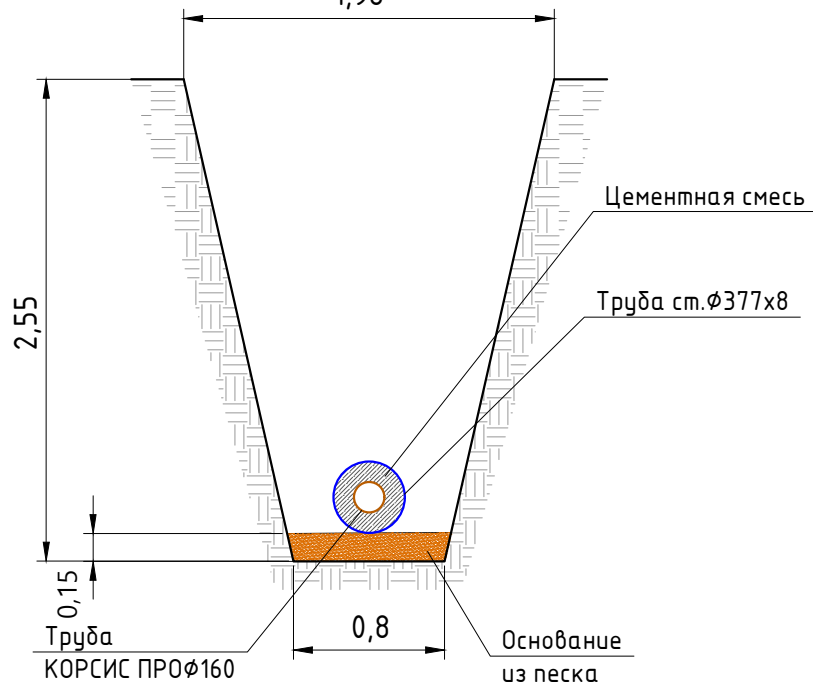

145,00 Условный горизонт		146,00	
Отметка низа или лотка трубы	151,02	151,07	150,71
Проектная отметка земли	153,43	150,92	152,81
Натурная отметка земли	153,25	150,95	152,81
Обозначение трубы и тип изоляции	Труба полимерная КОРСИС PRO DN/OD 160P SN 16 ТУ 22.21.21-001-73011750-2021		
Основание	Песок, h=0,15м		
Длина, м	30,18	0,0159	
Расстояние, м	30,18		
Номер колодца, точки, угла поворота	10	10А	

Условные обозначения

- Участок производства работ
- Основание из песка
- Проектная отметка
- Фактическая отметка
- Труба КОРСИС PRO DN/OD 160P SN 16
ТУ 22.21.21-001-73011750-2021
- Труба стальная 377х8мм

Примечание:

- Линейные размеры указаны в метрах.
- Система координат МСК 50.2.
- Система высот Балтийская.
- Съемка выполнялась электронным тахеометром С Х-105
(свидетельство о поверке С-АКЗ/14-06-2023/254502985, действительно до 13.06.2024г.)

Ведомость смонтированных материалов

№ п.п.	Наименование	Ед. изм.	Кол.	Примечание
1	Труба полимерная КОРСИС PRO DN/OD 160 SN 16	м	30,18	
2	Труба стальная Ø377х8мм	м	8,28	
3	Цементная смесь.	м3	0,72	Заполнение межтрубного пространства
	Портландцемент со шлаком ЦЕМ II-A-Ш 42,5			

						131-23-НБК4						
						Ж/д пути от испытательного центра до обкаточной линии с удлинением трансбордера, расположенные по адресу: Московская область, г.о. Мытищи, ул. Колонцова, 4						
Изм.	Кол.	Лист	№ док.	Подпись	Дата	Наружные сети водоснабжения и канализации. Переустройство хозяйственно-бытовой канализации			Стадия	Лист	Листов	
					2023				ИД	1	1	
Гл. инженер		Юрченко В.		15.08								
Нач. участка		Перевизник А.		15.08								
Зам. рук. проекта		Коршаков А.		15.08								
Руков. проекта		Шевчук К.		15.08	Исполнительная схема № 3 Монтаж трубопровода сети К1 на участке п.10-п.10А			ООО "КуКГЕОСТРОЙ"				

Система менеджмента качества сертифицирована на соответствие требованиям
ГОСТ Р ИСО 9001-2015 (ISO 9001:2015). Сертификат соответствия RUSEXP-RU-000153 от 03.06.2022г.
Система экологического менеджмента сертифицирована на соответствие требованиям ГОСТ Р ИСО 14001-2016 (ISO
14001-2016). Сертификат соответствия RUSEXP-RU-000154 от 03.06.2022г.



Паспорт качества № 3893

Трубы полимерные со
структурированной стенкой
"КОРСИС" и "КОРСИС ПРО" для
систем наружной канализации
ТУ 22.21.21-001-73011750-2021

Не подлежат обязательной сертификации
Сертификат соответствия №RQ RU.1303.H00127 с 23.08.2022

Условное обозначение продукции:	Труба КОРСИС ПРО DN/OD 160 SN 16
№ партии:	07-23-05005
Дата изготовления:	с 01.04.2023 по 02.04.2023
Размер партии, м:	1 836

№	Наименование показателя	Значение показателя по НД	Значение показателя фактическое
1	Внешний вид	Таблица 5, п.1	Соответствует
2	Средний наружный диаметр dem, мм	от 159,1 до 160,5	160,2
3	Средний внутренний диаметр dim, мм, не менее	134	136
4	Толщина стенки e4, мм, не менее	1,2	1,7-1,8
5	Толщина стенки e5, мм, не менее	1,0	1,1-1,2
6	Кольцевая жесткость, SN, кН/м2, не менее	16	21,61
7	Кольцевая гибкость при 30%-ной деформации	Не должно быть: - трещин; - расслоений внутренней и наружной стенки; - остаточных короблений, изломов и углублений	Без изменений*
8	Ударная прочность при температуре минус 10 °С, мм, не менее	H50≥1000 мм	1400*
9	Изменение внешнего вида после прогрева	Не должно быть расслоений, трещин, пузырей	Без изменений*
10	Герметичность соединений с уплотнительным кольцом при деформации поперечного сечения трубы и раструба и угловом смещении осей трубы и раструба: а) при давлении воды 5 кПа (0,05 бар); б) при давлении воды 50 кПа (0,5 бар); в) при отрицательном давлении минус 30 кПа ((-0,3) бар)	Без протечек в течение 15 мин. Без протечек в течение 15 мин. Повышение давления ≤3 кПа(0,03 бар) в течение 15 мин.	Герметично*

Условия и срок хранения: Трубы хранят по ГОСТ 15150, раздел 10 в условиях 5 (навесы). Допускается хранение в условиях 8 (открытые площадки) сроком не более 12 мес, по истечении указанного срока они должны быть испытаны по показателям 2-4 таблицы 5.
Гарантийный срок: 2 года со дня изготовления при соблюдении условий транспортирования и хранения

Укомплектовано муфтой и уплотнительными кольцами

Примечание: *По результатам периодических испытаний
Рег.№ УП-036048

Заключение: Качество Труб полимерных со структурированной стенкой "КОРСИС" и "КОРСИС ПРО" для систем наружной канализации соответствует требованиям ТУ 22.21.21-001-73011750-2021 и ГОСТ Р 54475-2011

Инженер по качеству I категории
(должность, подразделение)


(подпись)

Хамаева Ю.А.
(расшифровка подписи)



3 апреля 2023 г.

**СИСТЕМА ДОБРОВОЛЬНОЙ СЕРТИФИКАЦИИ ПРОДУКЦИИ, РАБОТ (УСЛУГ)
И СИСТЕМ МЕНЕДЖМЕНТА «РУССКОЕ КАЧЕСТВО»**

Зарегистрирована Федеральным агентством по техническому регулированию и метрологии 17 декабря 2015 г.
регистрационный № РОСС RU. И1399.04ИБЮ0

РК

СЕРТИФИКАТ СООТВЕТСТВИЯ

№ RQ RU.1303.H00127

Срок действия с 23.08.2022 по 22.08.2025

№ **0001246**

ОРГАН ПО СЕРТИФИКАЦИИ продукции и услуг «Полисерт» АНО по сертификации «Электросерт». Место нахождения: 129226, Россия, г. Москва, ул. Сельскохозяйственная, д. 12А. Место осуществления деятельности: 129110, Россия, г. Москва, ул. Гиляровского, д. 65, стр.1; 129110, Россия, г. Москва, ул. Щепкина, д. 47, стр. 1. ОГРН: 1037739013355. Телефон: +7 (495) 995-10-26. Адрес электронной почты: info@certif.ru. Свидетельство о признании компетентности № RQ.RU.1303 от 15.03.2019

ПРОДУКЦИЯ Трубы со структурированной стенкой из полиэтилена КОРСИС и полипропилена КОРСИС ПРО для систем наружной канализации
Продукция изготовлена по ТУ 22.21.21-001-73011750-2021
Серийный выпуск

код ОК: 034-2014
(КПЕС 2008):
22.21.21.129

СООТВЕТСТВУЕТ ТРЕБОВАНИЯМ

ГОСТ Р 54475-2011 «Трубы полимерные со структурированной стенкой и фасонные части к ним для систем наружной канализации. Технические условия» п. 5.1.1, п. 5.1.2 (Табл. 7 показатели 1, 2, 3, 4, 6), п. 5.1.4, (Табл. 9), п. 5.4.1; ТУ 22.21.21-001-73011750-2021 «Трубы полимерные со структурированной стенкой «КОРСИС» И «КОРСИС ПРО» для систем наружной канализации»

код ТН ВЭД:
3917 00 000 0

ИЗГОТОВИТЕЛЬ Общество с ограниченной ответственностью «Группа ПОЛИПЛАСТИК». Место нахождения и место осуществления деятельности: 119530, Россия, г. Москва, вн. тер. г. муниципальный округ Очаково-Матвеевское, ш. Очаковское, д. 18 стр. 3, помещ. 014. ИНН: 5021013384. Заводы-изготовители: см. приложение (бланк № 0000212).

СЕРТИФИКАТ ВЫДАН Общество с ограниченной ответственностью «Группа ПОЛИПЛАСТИК». Место нахождения и место осуществления деятельности: 119530, Россия, г. Москва, вн. тер. г. муниципальный округ Очаково-Матвеевское, ш. Очаковское, д. 18 стр. 3, помещ. 014. ОГРН: 1045004150476. ИНН: 5021013384. Телефон: +7 (495) 745-68-57. Адрес электронной почты: info@polyplastic.ru.

НА ОСНОВании Протокол испытаний № 15 35-22 от 03.08.2022 г. ИЛ ООО «Трубный завод СИБГАЗАППАРАТ», запись в реестре аккредитованных лиц № РОСС.RU.0001.21AE05 от 14.08.2014, адрес: 625059, РФ, Тюменская область, г. Тюмень, Велижанский тракт, 6 км, дом 1, стр. 1.
Протокол испытаний № 43-КТЗ/22 от 12 августа 2022 г. ИЦ ООО «Климовский трубный завод», уникальный номер записи об аккредитации в реестре аккредитованных лиц RA.RU.22ХИ89 от 31.08.2015, адрес: 142182, РФ, Московская область, г. Подольск, проезд Бережковский (Климовск мкр.), д. 10

ДОПОЛНИТЕЛЬНАЯ ИНФОРМАЦИЯ Гарантийный срок - 2 года со дня изготовления при соблюдении условий транспортирования и хранения. ООО «Группа ПОЛИПЛАСТИК» имеет сертифицированную систему менеджмента качества: сертификат соответствия системы менеджмента качества требованиям ГОСТ Р ИСО 9001-2015 № RUSEXP-RU-000153, сертификат соответствия системы экологического менеджмента требованиям ГОСТ Р ИСО 14001-2016 № RUSEXP-RU-000154 выданы 03.06.2022 Орган по сертификации систем менеджмента ООО «Русский Эксперт», рег. № RA.RU.13HA78. Схема сертификации 3с. Сведения о данном сертификате соответствия размещены в реестре выданных сертификатов на сайте <https://www.raquality.ru>.

Руководитель органа по сертификации

Эксперт (эксперт-аудитор)

И.И. Далбинш
инициалы, фамилия

Г.В. Шемякин
инициалы, фамилия

Рег.№ УП-03604820

**СИСТЕМА ДОБРОВОЛЬНОЙ СЕРТИФИКАЦИИ ПРОДУКЦИИ, РАБОТ (УСЛУГ),
СИСТЕМ МЕНЕДЖМЕНТА «РУССКОЕ КАЧЕСТВО»**

Зарегистрирована Федеральным агентством по техническому регулированию и метрологии 17 декабря 2015 г.
регистрационный № РОСС RU. U1399.04 ИБЮО

РК

**ПРИЛОЖЕНИЕ
к СЕРТИФИКАТУ СООТВЕТСТВИЯ**

№ RQ RU.1303.H00127

№ **0000212**

**ПЕРЕЧЕНЬ ПРЕДПРИЯТИЙ-ИЗГОТОВИТЕЛЕЙ ПРОДУКЦИИ, НА КОТОРУЮ
РАСПРОСТРАНЯЕТСЯ ДЕЙСТВИЕ СЕРТИФИКАТА СООТВЕТСТВИЯ**

ООО "Климовский трубный завод", 142182, РФ, Московская область, г. Подольск, проезд Бережковский (Климовск мкр.), д. 10;

ООО "Завод "ЮГТРУБПЛАСТ", адрес места изготовления продукции: 353202, РФ, Краснодарский край, станица Динская, ул. Гоголя, д. 183/1, адрес места нахождения; 142181, Московская область, г. Подольск, проезд Бережковский (Климовск мкр.) д.10, помещение 82;

ООО "Иркутский трубный завод", 665800, РФ, Иркутская область, г. Ангарск, квартал 17 (Первый промышленный массив тер.), стр. 24;

ООО "Трубный завод СИБГАЗАППАРАТ", 625059, РФ, Тюменская область, г. Тюмень, Велижанский тракт, 6 км;

ООО «Хабаровский трубный завод», 680509, РФ, Хабаровский край, Хабаровский район, с Ильинка, 2 км. на северо-восток от с. Ильинка;

ООО "Кохановский трубный завод "Белтрубпласт", 211060, Республика Беларусь, Витебская область, Толочинский район, Кохановский с/с, 1Б



Per.№ **УП-03604821**

Руководитель органа

Эксперт (эксперт-аудитор)

[Signature]
подпись
[Signature]
подпись

И.И. Далбинш

инициалы, фамилия

Г.В. Шемякин

инициалы, фамилия

Реестр передачи копий разрешительной документации

Реализация товаров и услуг 50УП-005214 от 22.05.2023

№	Документ
1	Сертификат соответствия RQ RU.1303.H00127 с 23.08.2022.001
2	Сертификат соответствия RQ RU.1303.H00127 с 23.08.2022.002

Получено _____ 29 мая 2023 г.

Реестр передачи копий разрешительной документации

Реализация товаров и услуг 50УП-005214 от 22.05.2023

№	Документ
1	Сертификат соответствия RQ RU.1303.H00127 с 23.08.2022.001
2	Сертификат соответствия RQ RU.1303.H00127 с 23.08.2022.002

Получено _____ 29 мая 2023 г.



СЕРТИФИКАТ СООТВЕТСТВИЯ

№ ЕАЭС RU C-RU.MX24.B.00295/20

Серия RU № 0249511

ОРГАН ПО СЕРТИФИКАЦИИ продукции Общества с ограниченной ответственностью Экспертной организации "Инженерная безопасность". Место нахождения: 109377, Российская Федерация, город Москва, Рязанский проспект, дом 32, корпус 3, помещение 202. Адрес места осуществления деятельности: 109377, Российская Федерация, город Москва, Рязанский проспект, дом 32, корпус 3, офис 202. Телефон: +7 (495) 641-22-57, адрес электронной почты: info@esafety.ru. Аттестат аккредитации № RA.RU.11MX24, зарегистрирован 21.09.2015.

ЗАЯВИТЕЛЬ Акционерное общество "Выксунский металлургический завод".
Основной государственный регистрационный номер: 1025201632610. Место нахождения и адрес места осуществления деятельности: 607061, Нижегородская область, город Выкса, улица Братьев Баташевых, дом 45, Российская Федерация. Телефон: +7 (800) 250-11-50, адрес электронной почты: vmz@vsw.ru.

ИЗГОТОВИТЕЛЬ Акционерное общество "Выксунский металлургический завод".
Место нахождения и адрес места осуществления деятельности по изготовлению продукции: 607061, Нижегородская область, город Выкса, улица Братьев Баташевых, дом 45, Российская Федерация.

ПРОДУКЦИЯ Элементы технологических трубопроводов, работающие под избыточным давлением: трубы стальные электросварные прямошовные группы Д вида I, групп А и В вида II, номинальным диаметром свыше 100 мм до 500 мм, максимально допустимым рабочим давлением свыше 0,05 МПа до 13,3 МПа, предназначенные для работы с газами и парами групп 1 и 2, категория оборудования 3 в соответствии с приложением номер 1 технического регламента Таможенного союза ТР ТС 032/2013 "О безопасности оборудования, работающего под избыточным давлением".
Продукция изготовлена в соответствии с ГОСТ 10705-80 "Трубы стальные электросварные. Технические условия".
Серийный выпуск.

КОД ТН ВЭД ЕАЭС 7305 31 000 0, 7306 30 770 8, 7306 30 800 0.

СООТВЕТСТВУЕТ ТРЕБОВАНИЯМ Технического регламента Таможенного союза ТР ТС 032/2013 "О безопасности оборудования, работающего под избыточным давлением".

СЕРТИФИКАТ СООТВЕТСТВИЯ ВЫДАН НА ОСНОВАНИИ документов согласно приложению к сертификату соответствия (бланк № 0758096).
Схема сертификации: 1с.

ДОПОЛНИТЕЛЬНАЯ ИНФОРМАЦИЯ Соответствие оборудования обеспечивается путем непосредственного выполнения требований технического регламента Таможенного союза ТР ТС 032/2013 "О безопасности оборудования, работающего под избыточным давлением". Условия хранения: в закрытых помещениях на стеллажах или площадках открытого хранения по ГОСТ 10692. Назначенный срок хранения: от 6 месяцев до 20 лет (срок хранения зависит от конкретной партии труб и указывается в паспорте). Назначенный срок службы: 20 лет.

СРОК ДЕЙСТВИЯ С 27.07.2020 **ПО** 26.07.2025

ВКЛЮЧИТЕЛЬНО

Руководитель (уполномоченное лицо) органа по сертификации

Эксперт (эксперт-аудитор)
(эксперты (эксперты-аудиторы))

(подпись)

(подпись)



Чаговец Сергей Вадимович
(Ф.И.О.)

Соляников Юрий Валерьевич
(Ф.И.О.)



АО «Михайловцемент»
р/п Октябрьский, Михайловский район, Рязанская обл, Россия, 391720
тел: +7(4912)407-132
8-800-700-63-63
gulina@cemros.ru
www.cemros.ru



ДОКУМЕНТ О КАЧЕСТВЕ
Портландцемент со шлаком ЦЕМ II/A-III 42,5Н ГОСТ 31108-2020
ГОСТ 31108-2020


Сертификат соответствия
№ РОСС RU C-RU.AE83.B.00066/22
Срок действия с 14.12.2022 по 13.12.2023

Класс прочности	42,5
-----------------	------

Партия № 12/505

Дата отгрузки 02.09.2023 20:48:30
Транспортное средство № у639тм190

Наименование показателя	Регламентированные значения согласно НД	Фактические значения
Физико-механические и химические показатели цемента		
Прочность цемента на сжатие в возрасте 2 суток, МПа фактическое значение	не менее 10,0	-
Прочность цемента на сжатие в возрасте 2 суток, МПа за предыдущий месяц	не менее 10,0	17,7
Активность (прочность на сжатие цемента в возрасте 28 сут.) как среднее значение за предшествующие 3 мес., МПа	не менее 42,5 не более 62,5	45,1
Коэффициент вариации активности за предшествующие 3 мес., %	не нормируется	2,0
Группа эффективности цемента при пропаривании	-	-
Начало схватывания, мин.	не ранее 60	150
Нормальная густота цементного теста, %	не нормируется	26,75
Равномерность изменения объема (расширение), мм	не более 10,0	1,0
Наличие признаков ложного схватывания цемента	не нормируется	нет
Вид и количество минеральных добавок (основных компонентов) в цементе, гран. шлак, %	не менее 6 не более 20	13,6
Содержание оксида серы (VI) SO ₃ , %	не более 3,5	2,92
Содержание хлорид-иона, %	не более 0,10	0,036
Содержание оксида магния MgO, %	не более 5,0	1,64
Массовая доля щелочных оксидов (Na ₂ O и K ₂ O) в пересчете на Na ₂ O, %	не нормируется	0,82
Специальные и технологические добавки - Кратацем Экстра, %	не более 0,2	0,0300
Химико-минералогические показатели клинкера		
Содержание оксида магния MgO, %	не более 5,0	1,70
Трёхкальциевый силикат(C ₃ S), %	суммарное содержание не менее 2/3 массы клинкера	67,6
Двухкальциевый силикат (C ₂ S), %	суммарное содержание не менее 2/3 массы клинкера	7,7
Трёхкальциевый алюминат (C ₃ A), %	не нормируется	9,0
Четырёхкальциевый алюмоферрит (C ₄ AF), %	не нормируется	12,1
Массовое отношение оксида кальция к оксиду кремния, %	не менее 2,0	3,23
Гарантия - изготовитель гарантирует соответствие цемента требованиям стандарта на этот цемент при соблюдении правил его транспортирования и хранения 60 сут. с даты отгрузки		
Значение удельной эффективной активности естественных радионуклидов в цементе Аэфф по результатам периодических испытаний, Бк/кг	не более 370	92,7
Портландцемент со шлаком ЦЕМ II/A-III 42,5Н ГОСТ 31108-2020 производства АО «Михайловцемент» пожаро- и взрывобезопасен		
Дополнительная информация:		

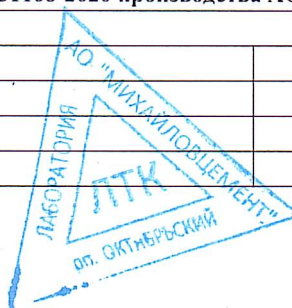

ЦЕМРОС

АО «Михайловцемент»

р/п Октябрьский, Михайловский район, Рязанская обл, Россия, 391720


тел: +7(4912)407-132

8-800-700-63-63

gulina@cemros.ru

www.cemros.ru

Лицо ответственное за выдачу паспорта

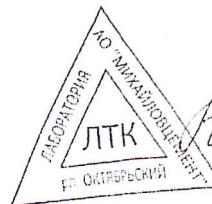

Кириухина Е.Н.

СЕРТИФИКАТ СООТВЕТСТВИЯ

(обязательная сертификация)

№ РОСС RU C-RU.AE83.B.00066/22

ЗАЯВИТЕЛЬ АКЦИОНЕРНОЕ ОБЩЕСТВО "МИХАЙЛОВЦЕМЕНТ" (АО "МИХАЙЛОВЦЕМЕНТ"). Место нахождения (адрес юридического лица) и адрес места осуществления деятельности: Российская Федерация, 391720, Рязанская область, Михайловский район, рабочий поселок Октябрьский. ОГРН: 1026200596927. ИНН: 6208000498. Телефон +7(49130)27-1-16, +7(4912)40-71-32, адрес электронной почты gulina@eurocem.ru.

ИЗГОТОВИТЕЛЬ АКЦИОНЕРНОЕ ОБЩЕСТВО "МИХАЙЛОВЦЕМЕНТ" (АО "МИХАЙЛОВЦЕМЕНТ"). ОГРН 1026200596927, ИНН 6208000498. Место нахождения (адрес юридического лица) и адрес места осуществления деятельности по изготовлению продукции: Российская Федерация, 391720, Рязанская область, Михайловский район, рабочий поселок Октябрьский.

ОРГАН ПО СЕРТИФИКАЦИИ Автономной некоммерческой организации "Юридическо-правовая компания "ПРОГРЕСС". ОГРН 1027739005007. ИНН 7723187120. Место нахождения (адрес юридического лица) и адрес места осуществления деятельности: 115432, Российская Федерация, Город Москва, улица Трофимова, дом 21, корпус 1. Телефон +74957428697, адрес электронной почты upk-progress@rambler.ru. Уникальный номер записи об аккредитации в реестре аккредитованных лиц RA.RU.11AE83

ПОДТВЕРЖДАЕТ, ЧТО ПРОДУКЦИЯ Портландцемент типа ЦЕМ II, подтипа А со шлаком (Ш) от 6% до 20%, класса прочности 42,5, нормальнотвердеющий (Портландцемент со шлаком ЦЕМ II/A-Ш 42,5Н ГОСТ 31108-2020). ГОСТ 31108-2020 "Цементы общестроительные. Технические условия". Серийный выпуск.

код ОКПД 2:
23.51.12.112

код ТН ВЭД ЕАЭС:
2523 29 000 0

СООТВЕТСТВУЕТ ТРЕБОВАНИЯМ

ГОСТ 31108-2020 "Цементы общестроительные. Технические условия".
ГОСТ 30515-2013 "Цементы. Общие технические условия".

СЕРТИФИКАТ СООТВЕТСТВИЯ ВЫДАН НА ОСНОВАНИИ

Протоколов испытаний № 02/0931 от 18.11.2022, № 02/0997 от 08.12.2022 Испытательной лаборатории "АЛБА-ТЕСТ" АНО "ЮПК "ПРОГРЕСС", уникальный номер записи об аккредитации в реестре аккредитованных лиц RA.RU.21ПЮ34; акта о результатах анализа состояния производства № 00063 от 31.10.2022. Примененная схема сертификации согласно ГОСТ Р 56836-2016.

ДОПОЛНИТЕЛЬНЫЕ СВЕДЕНИЯ Знак обращения на рынке наносится на каждую упаковочную единицу продукции и документ о качестве. Гарантия изготовителя: в течение 60 суток с даты отгрузки. Условия хранения: в сухих помещениях на поддонах, под навесом или на открытых площадках, при условии целостности водонепроницаемой упаковки, на поддонах.

СРОК ДЕЙСТВИЯ СЕРТИФИКАТА СООТВЕТСТВИЯ с 14.12.2022 по 13.12.2023



Руководитель
(заместитель руководителя)
органа по сертификации

Эксперт-аудитор
(эксперты-аудиторы)



Цветкова Наталия Борисовна
(фамилия, имя, отчество)
(последнее при наличии)

Сиверцева Ольга Исааковна
(фамилия, имя, отчество)
(последнее при наличии)

Объект капитального строительства:

«Ж/Д пути от испытательного центра до обкаточной линии с удлинением трансбордера, расположенные по адресу: Московская область, г. Мытищи, ул. Колонцова, 4», территория завода АО «МЕТРОВАГОНМАШ»

(наименование проектной документации, почтовый или строительный адрес объекта капитального строительства)

Застройщик (технический заказчик, эксплуатирующая организация или региональный оператор):

ООО «Проминжиниринг», ИНН 7734001650, ОГРН 11477481394406, КПП 770801001, 107140, г. Москва, ул. Русаковская, д.13, помещение ХХ-4, тел. +7(495) 909-93-48, член саморегулируемой Ассоциации строителей «Саморегулируемая организация «Строительные допуски», ИНН 7714322214, ОГРН 107799011045, регистрационный номер СРО-С-187-26012010 от 27.07.2018г.

(фамилия, имя, отчество, адрес места жительства, ОГНИП, ИНН индивидуального предпринимателя, наименование, ОГРН, ИНН, место нахождения юридического лица, телефон/факс, наименование, ОГРН, ИНН саморегулируемой организации, членом которой является – для индивидуальных предпринимателей и юридических лиц; фамилия, имя, отчество, паспортные данные, адрес места жительства, телефон/факс – для физических лиц, не являющихся индивидуальными предпринимателями)

Лицо, осуществляющее строительство: ООО «КуКГЕОСТРОЙ», ОГРН 1127747247704, ИНН 7709918820, 109004, Г.МОСКВА, УЛ. ЗЕМЛЯНОЙ ВАЛ, Д.65, КВ.59, тел. +7 (495) 915-24-71, член саморегулируемой ассоциации СРО «МАС» регистрационный номер СРО-С-148-24122009 от 12.03.2013г.

(фамилия, имя, отчество, адрес места жительства, ОГНИП, ИНН индивидуального предпринимателя, наименование, ОГРН, ИНН, место нахождения юридического лица, телефон/факс, наименование, ОГРН, ИНН саморегулируемой организации, членом которой является)

Лицо, осуществляющее подготовку проектной документации: ООО «КуКГЕОСТРОЙ», ОГРН 1127747247704, ИНН 7709918820, 109004, Г.МОСКВА, УЛ. ЗЕМЛЯНОЙ ВАЛ, Д.65, КВ.59, тел. +7 (495) 915-24-71, член саморегулируемой ассоциации СРО «Объединение проектировщиков «УниверсалПроект», регистрационный номер СРО-П-179-12122012 от 20.10.2022г.

(фамилия, имя, отчество, адрес места жительства, ОГНИП, ИНН индивидуального предпринимателя, наименование, ОГРН, ИНН, место нахождения юридического лица, телефон/факс, наименование, ОГРН, ИНН саморегулируемой организации, членом которой является)

Лицо, осуществляющее строительство, выполнившее работы, подлежащие освидетельствованию: ООО «ШЕЛПРОК», ОГРН 1237700462427, ИНН 9726048866, 117535, Г.МОСКВА, МУНИЦИПАЛЬНЫЙ ОКРУГ ЧЕРТАНОВО ЮЖНОЕ, ПРОЕЗД 3-Й ДОРОЖНЫЙ, Д. 6, К. 2, член саморегулируемой ассоциации «Архитектурное наследие», регистрационный номер СРО-С-230-07092010 от 01.08.2023

(фамилия, имя, отчество, адрес места жительства, ОГНИП, ИНН индивидуального предпринимателя, наименование, ОГРН, ИНН, место нахождения юридического лица, телефон/факс, наименование, ОГРН, ИНН саморегулируемой организации, членом которой является)

АКТ**освидетельствования скрытых работ**

№ 131-23-НВК4-04

"15" августа 2023г.

(дата составления акта)

Представитель застройщика (технического заказчика, эксплуатирующей организации или регионального оператора) по вопросам строительного контроля:

Ведущий инженер строительного контроля ООО «Проминжиниринг» Дураев В. Ю., приказ №5 от 03.08.2023г.

ОГРН 11477481394406, ИНН 7734001650, 107140, г. Москва, ул. Русаковская, д.13, помещение ХХ-4

(должность, фамилия, инициалы, идентификационный номер в национальном реестре специалистов в области строительства, реквизиты распорядительного документа, подтверждающего полномочия, с указанием наименования, ОГРН, ИНН, места нахождения юридического лица, фамилии, имени, отчества, адреса места жительства, ОГНИП, ИНН индивидуального предпринимателя)

Представитель лица, осуществляющего строительство:

Руководитель проекта «КуКГЕОСТРОЙ» Шевчук К.А. приказ №2-МВМ от 01.07.2023г.

(должность, фамилия, инициалы, реквизиты распорядительного документа, подтверждающего полномочия)

Представитель лица, осуществляющего строительство, по вопросам строительного контроля (специалист по организации строительства): Заместитель руководителя проекта «ШЕЛПРОК» Коршаков А.А. приказ №4 от 01.08.2023г., идентификационный номер НОСТРОЙ С-77-133381 от 02.02.2018

(должность, фамилия, инициалы, идентификационный номер в национальном реестре специалистов в области строительства, реквизиты распорядительного документа, подтверждающего полномочия)

Представитель лица, осуществляющего подготовку проектной документации:

--

(должность, фамилия, инициалы, реквизиты распорядительного документа, подтверждающего полномочия, с указанием наименования, ОГРН, ИНН, места нахождения юридического лица, фамилии, имени, отчества, адреса места жительства, ОГНИП, ИНН индивидуального предпринимателя, наименования, ОГРН, ИНН саморегулируемой организации, членом которой является указанное юридическое лицо, индивидуальный предприниматель)

Представитель лица, выполнившего работы, подлежащие освидетельствованию:

Начальник участка ООО «ШЕЛПРОК» Перевизнык А.П., приказ №1 от 01.08.2023г., ОГРН 1237700462427, ИНН 9726048866, 117535, г. Москва, муниципальный округ «Чертаново Южное», проезд 3-й Дорожный, д. 6, к. 2

(должность, фамилия, инициалы, реквизиты распорядительного документа, подтверждающего полномочия, с указанием наименования, ОГРН, ИНН, места нахождения юридического лица, фамилии, имени, отчества, адреса места жительства, ОГНИП, ИНН индивидуального предпринимателя)

а также иные представители лиц, участвующих в освидетельствовании:

Главный инженер ООО "ЭлектроЭнергетика" Юрченко В. И., приказ № 1/08 от 04.08.2023г., ОГРН 1175074004698, ИНН 5037011400, 142281, Московская обл., г. Протвино, Кременковское ш., д. 5

(должность с указанием наименования организации, фамилия, инициалы, реквизиты распорядительного документа, подтверждающего полномочия)

произвели осмотр работ, выполненных

ООО «ШЕЛПРОК»

(наименование лица, выполнившего работы, подлежащие освидетельствованию)

и составили настоящий акт о нижеследующем:

1. К освидетельствованию предъявлены следующие работы:

Устройство обсыпки из песка трубопровода сети К1 на участке т.10-т.10А.

(наименование скрытых работ)

2. Работы выполнены по проектной документации

131-23-НВК4 «Ж/д пути от испытательного центра до обкаточной линии с удлинением трансбордера, расположенные по адресу: Московская область, г. о. Мытищи, ул. Колонцова, 4». Наружные сети водоснабжения и канализации. Переустройство хозяйственно-бытовой канализации. Руководитель проекта В. Е. Липатов.

(номер, другие реквизиты чертежа, наименование проектной и/или рабочей документации, сведения о лицах, осуществляющих подготовку раздела проектной и/или рабочей документации)

3. При выполнении работ применены:

1. Песок строительный ГОСТ 8736-2014 (паспорт качества песка б/н от 04.08.2023г., сертификат соответствия № РОСС RU.AM05.H21337 с 10.11.2022г. по 09.11.2025г.)

(наименование строительных материалов (изделий), реквизиты сертификатов и/или других документов, подтверждающих их качество и безопасность)

4. Предъявлены документы, подтверждающие соответствие работ предъявляемым требованиям:

1. Исполнительная схема №4. Устройство обсыпки из песка трубопровода сети К1 на участке т.10-т.10А.

(исполнительные схемы и чертежи, результаты экспертиз, обследований, лабораторных и иных испытаний выполненных работ, проведенных в процессе строительного контроля)

5. Даты: начала работ: «15» августа 2023 г.

окончания работ: «15» августа 2023 г.

6. Работы выполнены в соответствии: 131-23-НВК4 «Ж/д пути от испытательного центра до обкаточной линии с удлинением трансбордера, расположенные по адресу: Московская область, г. о. Мытищи, ул. Колонцова, 4». Наружные сети водоснабжения и канализации. Переустройство хозяйственно-бытовой канализации. СП 45.13330.2017. «Свод правил. Земляные сооружения, основания и фундаменты».

(наименования и структурные единицы технических регламентов, иных нормативных правовых актов, разделы проектной и/или рабочей документации)

7. Разрешается производство последующих работ

Обратная засыпка местным грунтом трубопровода сети К1 на участке т.10-т.10А.

(наименование работ, конструкций, участков сетей инженерно-технического обеспечения)

Дополнительные сведения: отсутствуют

Акт составлен в 5 (пяти) экземплярах.

Приложения:

1. Исполнительная схема №4. Устройство обсыпки из песка трубопровода сети К1 на участке т.10-т.10А – 1 лист;

2. Паспорт качества песка б/н от 04.08.2023г. - 1 лист;

3. Сертификат соответствия № РОСС RU.AM05.H21337 с 10.11.2022г. по 09.11.2025г. – 1 лист

Представитель застройщика (технического заказчика, эксплуатирующей организации или регионального оператора) по вопросам строительного контроля

Дураев В. Ю.

(фамилия, инициалы, подпись)

Представитель лица, осуществляющего строительство

Шевчук К. А.

(фамилия, инициалы, подпись)

Представитель лица, осуществляющего строительство, по вопросам строительного контроля (специалист по организации строительства)

Коришаков А. А.

(фамилия, инициалы, подпись)

Представитель лица, осуществляющего подготовку проектной документации

(фамилия, инициалы, подпись)

Представитель лица, выполнившего работы, подлежащие освидетельствованию

Перевизнык А. П.


(фамилия, инициалы, подпись)

Представители иных лиц


Юрченко В. И.

(фамилия, инициалы, подпись)


План участка производства работ
М1:500

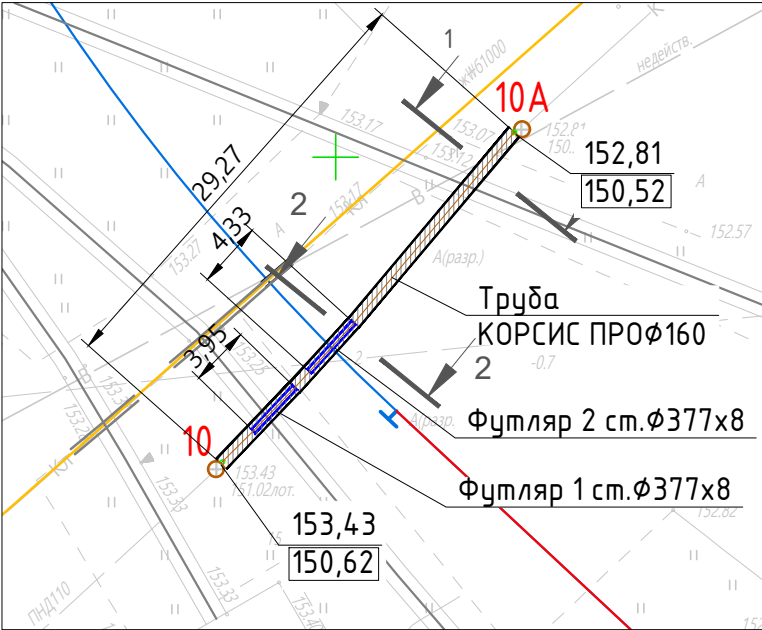


Ситуационный план
М1:2000

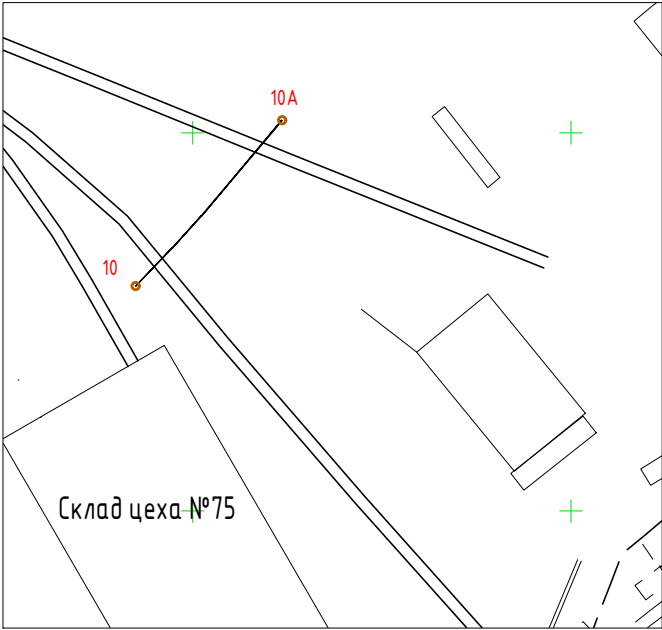

1-1
открытая прокладка трубы
1,96

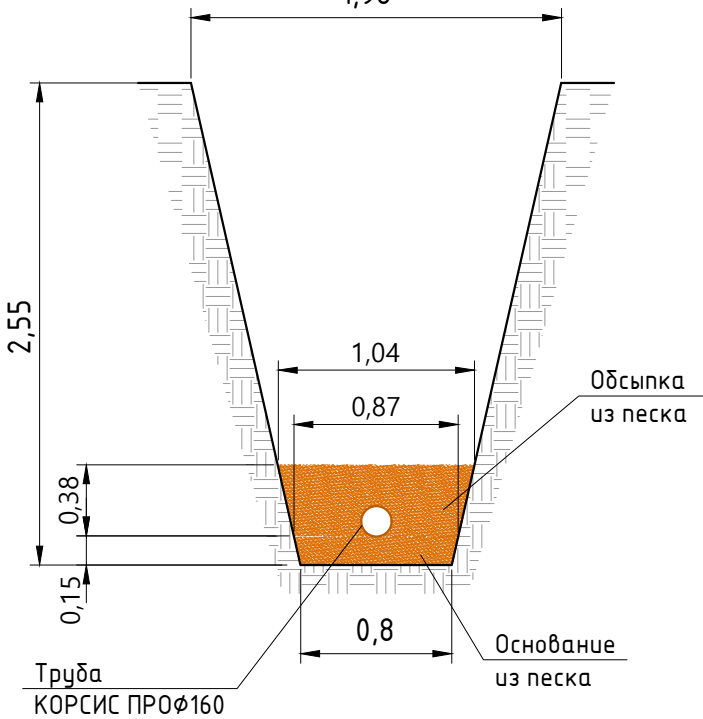

2-2
прокладка трубы в стальном футляре
1,96

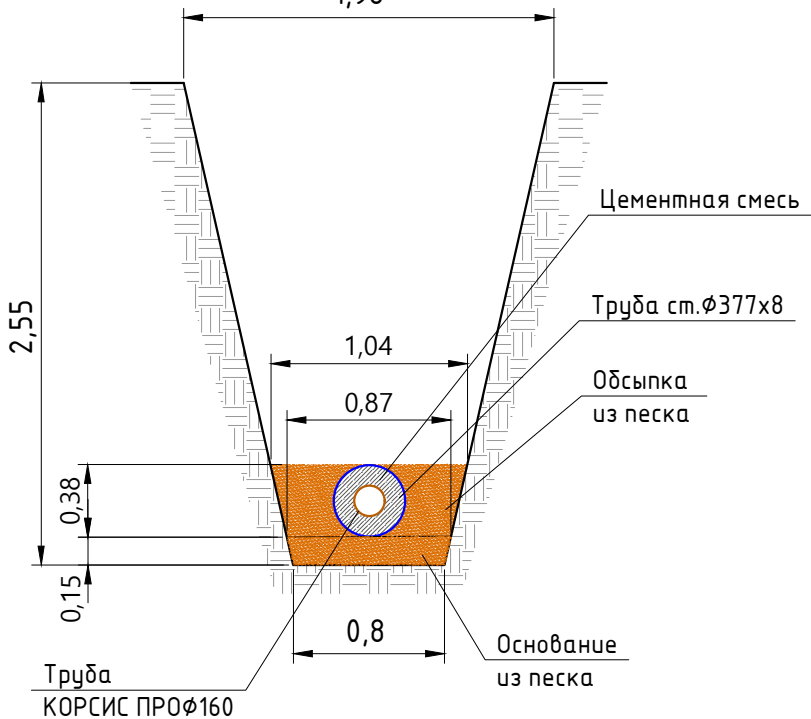

Ведомость работ по устройству обсыпки из песка							
№	Участок	Длина L, м	Средняя ширина Вср, м	Высота Н, м	Объем V1=LxВсрxН, м3	Объем V2, вытесняемый трубой, м3	Объем обсыпки V=V1-V2, м3
1	10-10А	29,27	0,95	0,38	10,57	1,35	9,22
ИТОГО:							9,22

Примечание:
1. Линейные размеры указаны в метрах.
2. Система координат МСК 50.2.
3. Система высот Балтийская.
4. Съёмка выполнялась электронным тахеометром С Х-105
(свидетельство о поверке С-АКЗ/14-06-2023/254502985, действительно до 13.06.2024г.)

Условные обозначения

- Участок производства работ
- Основание из песка
- 151,02 Проектная отметка
- 151,02 Фактическая отметка
- Труба КОРСИС PRO DN/OD 160P SN 16 ТУ 22.21.21-001-73011750-2021
- Труба стальная 377x8мм
- Обсыпка из песка

						131-23-НБК4		
						Ж/д пути от испытательного центра до обкаточной линии с удлинением трансбордера, расположенные по адресу: Московская область, г.о. Мытищи, ул. Колонцова, 4		
Изм.	Кол.	Лист	№ док.	Подпись	Дата	Наружные сети водоснабжения и канализации. Переустройство хозяйственно-бытовой канализации	Стадия	Лист
Гл. инженер		Юрченко В.			2023		ИД	1
Нач. участка		Перевизнык А.			15.08			
Зам. рук. проекта		Коршаков А.			15.08			
Руков. проекта		Шевчук К.			15.08	Исполнительная схема № 4 Устройство обсыпки из песка трубопровода сети К1 на участке п.10-п.10А	ООО "КиКГЕОСТРОЙ"	

ОБЩЕСТВО С ОГРАНИЧЕННОЙ ОТВЕТСТВЕННОСТЬЮ

«ПромИнвест»

ИНН 5050156588 КПП 505001001

ОГРН 1225000110290

141133, Московская обл., Красный д. Первая Алексеевка, проезд, стр. 8, к.1, помещ. А

ПАСПОРТ КАЧЕСТВА ПЕСКА

Дата поставки: 04.08.2023г.

Карьер: Аксиньино, Щелковский р-н.


Продукция: Песок природный 2 класса, средний.

Покупатель: ООО «АЛЬФА»

1. Качественные характеристики по ГОСТу 8736-2014

Модуль крупности	2.0-2.2
Полный остаток на сите № 0,63 мм, %	31.09
Наличие зерен размером свыше 5 мм, %	0.2
Наличие зерен размером свыше 10 мм, %	0
Содержание в песке пылевидных и глинистых частиц, %	0.3
Содержание глины в комках	Не обнаружено
Содержание органических примесей	Отсут-т
Коэффициент фильтрации песка, м/сут	4.0
Группа песка по ГОСТу	средний, 2 класс
Плотность песка природного (ГОСТ 8736-2014), г/см ³	1.75
Насыпная плотность	1.54 кг/м ³

Генеральный директор

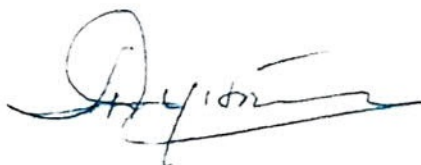

А.Е. Дунаева





СЕРТИФИКАТ СООТВЕТСТВИЯ

№ РОСС RU.AM05.H21337

Срок действия с 10.11.2022

по 09.11.2025

№ 0020601

ОРГАН ПО СЕРТИФИКАЦИИ RA.RU.11AM05

Орган по сертификации продукции ООО "Центр сертификации и экспертизы "Тверьэксп". Адрес: 390013, РОССИЯ, Рязанская обл, Рязань г, Ситниковская ул, дом 69а, 38. Телефон 8-916-423-9885, адрес электронной почты: os-tverex@yandex.ru

ПРОДУКЦИЯ Песок природный . Серийный выпуск.

код ОК
08.12.11

СООТВЕТСТВУЕТ ТРЕБОВАНИЯМ НОРМАТИВНЫХ ДОКУМЕНТОВ

ГОСТ 8736-2014.Песок для строительных работ. Технические условия

код ТН ВЭД

ИЗГОТОВИТЕЛЬ Общество с ограниченной ответственностью «ПромИнвест». ОГРН: 1225000110290, ИНН: 5050156588. Адрес: 141138, РОССИЯ, Московская область, г. Щелково, д. Первая Алексеевка, проезд Красный, к. 1, стр. 8, помещ. А, , телефон: +7(915)-335-28-68, адрес электронной почты: ezsa-lawyer@yandex.ru.

СЕРТИФИКАТ ВЫДАН Общество с ограниченной ответственностью «ПромИнвест». ОГРН: 1225000110290, ИНН: 5050156588. Адрес: 141138, РОССИЯ, Московская область, г. Щелково, д. Первая Алексеевка, проезд Красный, к. 1, стр. 8, помещ. А, , телефон: +7(915)-335-28-68, адрес электронной почты: ezsa-lawyer@yandex.ru.

НА ОСНОВАНИИ

Протокол испытаний № 006/F-10/11/22 от 10.11.2022 года, выданный Испытательной лабораторией "Вега-тест" (аттестат РОСС RU.31578.04ОЛН0.ИЛ23)



ДОПОЛНИТЕЛЬНАЯ ИНФОРМАЦИЯ

Схема сертификации: 1с

М.П.

Руководитель органа

Эксперт

подпись

подпись

М.А. Шуршова

инициалы, фамилия

А.А. Белянин

инициалы, фамилия

Сертификат не применяется при обязательной сертификации

Объект капитального строительства:

«Ж/Д пути от испытательного центра до обкаточной линии с удлинением трансбордера, расположенные по адресу: Московская область, г. Мытищи, ул. Колонцова, 4», территория завода АО «МЕТРОВАГОНМАШ»

(наименование проектной документации, почтовый или строительный адрес объекта капитального строительства)

Застройщик (технический заказчик, эксплуатирующая организация или региональный оператор):

ООО «Проминжиниринг», ИНН 7734001650, ОГРН 11477481394406, КПП 770801001, 107140, г. Москва, ул. Русаковская, д.13, помещение ХХ-4, тел. +7(495) 909-93-48, член саморегулируемой Ассоциации строителей «Саморегулируемая организация «Строительные допуски», ИНН 7714322214, ОГРН 107799011045, регистрационный номер СРО-С-187-26012010 от 27.07.2018г.

(фамилия, имя, отчество, адрес места жительства, ОГНИП, ИНН индивидуального предпринимателя, наименование, ОГРН, ИНН, место нахождения юридического лица, телефон/факс, наименование, ОГРН, ИНН саморегулируемой организации, членом которой является – для индивидуальных предпринимателей и юридических лиц; фамилия, имя, отчество, паспортные данные, адрес места жительства, телефон/факс – для физических лиц, не являющихся индивидуальными предпринимателями)

Лицо, осуществляющее строительство: ООО «КуКГЕОСТРОЙ», ОГРН 1127747247704, ИНН 7709918820, 109004, Г.МОСКВА, УЛ. ЗЕМЛЯНОЙ ВАЛ, Д.65, КВ.59, тел. +7 (495) 915-24-71, член саморегулируемой ассоциации СРО «МАС» регистрационный номер СРО-С-148-24122009 от 12.03.2013г.

(фамилия, имя, отчество, адрес места жительства, ОГНИП, ИНН индивидуального предпринимателя, наименование, ОГРН, ИНН, место нахождения юридического лица, телефон/факс, наименование, ОГРН, ИНН саморегулируемой организации, членом которой является)

Лицо, осуществляющее подготовку проектной документации: ООО «КуКГЕОСТРОЙ», ОГРН 1127747247704, ИНН 7709918820, 109004, Г.МОСКВА, УЛ. ЗЕМЛЯНОЙ ВАЛ, Д.65, КВ.59, тел. +7 (495) 915-24-71, член саморегулируемой ассоциации СРО «Объединение проектировщиков «УниверсалПроект», регистрационный номер СРО-П-179-12122012 от 20.10.2022г.

(фамилия, имя, отчество, адрес места жительства, ОГНИП, ИНН индивидуального предпринимателя, наименование, ОГРН, ИНН, место нахождения юридического лица, телефон/факс, наименование, ОГРН, ИНН саморегулируемой организации, членом которой является)

Лицо, осуществляющее строительство, выполнившее работы, подлежащие освидетельствованию: ООО «ШЕЛПРОК», ОГРН 1237700462427, ИНН 9726048866, 117535, Г.МОСКВА, МУНИЦИПАЛЬНЫЙ ОКРУГ ЧЕРТАНОВО ЮЖНОЕ, ПРОЕЗД 3-Й ДОРОЖНЫЙ, Д. 6, К. 2, член саморегулируемой ассоциации «Архитектурное наследие», регистрационный номер СРО-С-230-07092010 от 01.08.2023

(фамилия, имя, отчество, адрес места жительства, ОГНИП, ИНН индивидуального предпринимателя, наименование, ОГРН, ИНН, место нахождения юридического лица, телефон/факс, наименование, ОГРН, ИНН саморегулируемой организации, членом которой является)

АКТ**освидетельствования скрытых работ**

№ 131-23-НБК4-05

"18" августа 2023г.

(дата составления акта)

Представитель застройщика (технического заказчика, эксплуатирующей организации или регионального оператора) по вопросам строительного контроля:

Ведущий инженер строительного контроля ООО «Проминжиниринг» Дураев В. Ю., приказ №5 от 03.08.2023г.

ОГРН 11477481394406, ИНН 7734001650, 107140, г. Москва, ул. Русаковская, д.13, помещение ХХ-4

(должность, фамилия, инициалы, идентификационный номер в национальном реестре специалистов в области строительства, реквизиты распорядительного документа, подтверждающего полномочия, с указанием наименования, ОГРН, ИНН, места нахождения юридического лица, фамилии, имени, отчества, адреса места жительства, ОГНИП, ИНН индивидуального предпринимателя)

Представитель лица, осуществляющего строительство:

Руководитель проекта ООО «КуКГЕОСТРОЙ» Шевчук К.А. приказ №2-МВМ от 01.07.2023г.

(должность, фамилия, инициалы, реквизиты распорядительного документа, подтверждающего полномочия)

Представитель лица, осуществляющего строительство, по вопросам строительного контроля (специалист по организации строительства): Заместитель руководителя проекта ООО «ШЕЛПРОК» Коршаков А.А. приказ №4 от 01.08.2023г., идентификационный номер НОСТРОЙ С-77-133381 от 02.02.2018г.

(должность, фамилия, инициалы, идентификационный номер в национальном реестре специалистов в области строительства, реквизиты распорядительного документа, подтверждающего полномочия)

Представитель лица, осуществляющего подготовку проектной документации:

--

(должность, фамилия, инициалы, реквизиты распорядительного документа, подтверждающего полномочия, с указанием наименования, ОГРН, ИНН, места нахождения юридического лица, фамилии, имени, отчества, адреса места жительства, ОГНИП, ИНН индивидуального предпринимателя, наименования, ОГРН, ИНН саморегулируемой организации, членом которой является указанное юридическое лицо, индивидуальный предприниматель)

Представитель лица, выполнившего работы, подлежащие освидетельствованию:

Начальник участка ООО «ШЕЛПРОК» Перевизнык А.П., приказ №1 от 01.08.2023г., ОГРН 1237700462427, ИНН 9726048866, 117535, г. Москва, муниципальный округ «Чертаново Южное», проезд 3-й Дорожный, д. 6, к. 2

(должность, фамилия, инициалы, реквизиты распорядительного документа, подтверждающего полномочия, с указанием наименования, ОГРН, ИНН, места нахождения юридического лица, фамилии, имени, отчества, адреса места жительства, ОГНИП, ИНН индивидуального предпринимателя)

а также иные представители лиц, участвующих в освидетельствовании:

Главный инженер ООО "ЭлектроЭнергетика" Юрченко В. И., приказ № 1/08 от 04.08.2023г., ОГРН 1175074004698, ИНН 5037011400, 142281, Московская обл., г. Протвино, Кременковское ш., д. 5

(должность с указанием наименования организации, фамилия, инициалы, реквизиты распорядительного документа, подтверждающего полномочия)

произвели осмотр работ, выполненных

ООО «ШЕЛПРОК»

(наименование лица, выполнившего работы, подлежащие освидетельствованию)

и составили настоящий акт о нижеследующем:

1. К освидетельствованию предъявлены следующие работы:

Обратная засыпка местным грунтом траншеи трубопровода сети К1 на участке т.10-т.10А.

(наименование скрытых работ)

2. Работы выполнены по проектной документации

131-23-НВК4 «Ж/д пути от испытательного центра до обкаточной линии с удлинением трансбордера, расположенные по адресу: Московская область, г. о. Мытищи, ул. Колонцова, 4». Наружные сети водоснабжения и канализации. Переустройство хозяйственно-бытовой канализации. Руководитель проекта В. Е. Липатов.

(номер, другие реквизиты чертежа, наименование проектной и/или рабочей документации, сведения о лицах, осуществляющих подготовку раздела проектной и/или рабочей документации)

3. При выполнении работ применены:

1. Местный грунт.

(наименование строительных материалов (изделий), реквизиты сертификатов и/или других документов, подтверждающих их качество и безопасность)

4. Предъявлены документы, подтверждающие соответствие работ предъявляемым требованиям:

1. Исполнительная схема №5. Обратная засыпка местным грунтом траншеи трубопровода сети К1 на участке т.10-т.10А.

(исполнительные схемы и чертежи, результаты экспертиз, обследований, лабораторных и иных испытаний выполненных работ, проведенных в процессе строительного контроля)

5. Даты: начала работ: «16» августа 2023 г.

окончания работ: «18» августа 2023 г.

6. Работы выполнены в соответствии: 131-23-НВК4 «Ж/д пути от испытательного центра до обкаточной линии с удлинением трансбордера, расположенные по адресу: Московская область, г. о. Мытищи, ул. Колонцова, 4». Наружные сети водоснабжения и канализации. Переустройство хозяйственно-бытовой канализации. СП 45.13330.2017. «Свод правил. Земляные сооружения, основания и фундаменты».

(наименования и структурные единицы технических регламентов, иных нормативных правовых актов, разделы проектной и/или рабочей документации)

7. Разрешается производство последующих работ

Пусконаладочные работы

(наименование работ, конструкций, участков сетей инженерно-технического обеспечения)

Дополнительные сведения: отсутствуют

Акт составлен в 5 (пяти) экземплярах.

Приложения:

1. Исполнительная схема №5. Обратная засыпка местным грунтом траншеи трубопровода сети К1 на участке

т.10-т.10А. – 1 лист

Представитель застройщика (технического заказчика, эксплуатирующей организации или регионального оператора) по вопросам строительного контроля

Дураев В. Ю.

(фамилия, инициалы, подпись)

Представитель лица, осуществляющего строительство

Шевчук К. А.

(фамилия, инициалы, подпись)

Представитель лица, осуществляющего строительство, по вопросам строительного контроля (специалист по организации строительства)

Коршаков А. А.

(фамилия, инициалы, подпись)

Представитель лица, осуществляющего подготовку проектной документации

(фамилия, инициалы, подпись)

Представитель лица, выполнившего работы, подлежащие освидетельствованию

Перевизнык А. П.


(фамилия, инициалы, подпись)

Представители иных лиц


Юрченко В. И.

(фамилия, инициалы, подпись)


План участка производства работ
М1:500

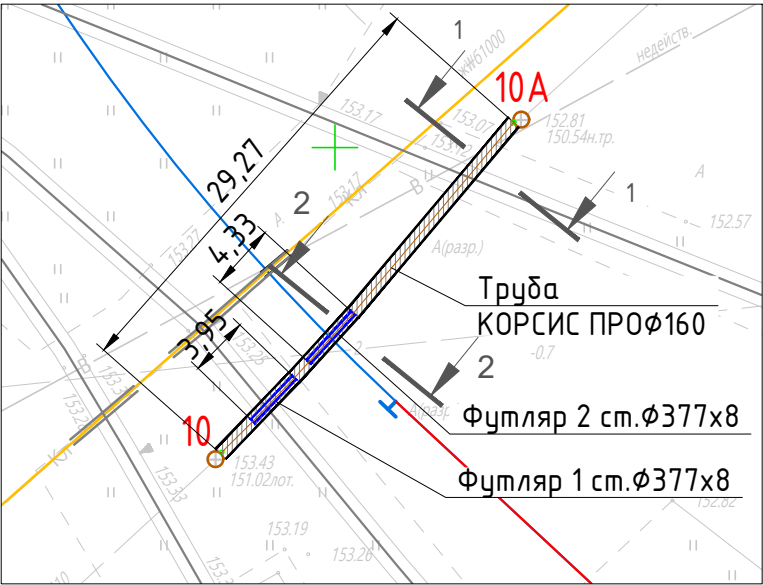


Ситуационный план
М1:2000

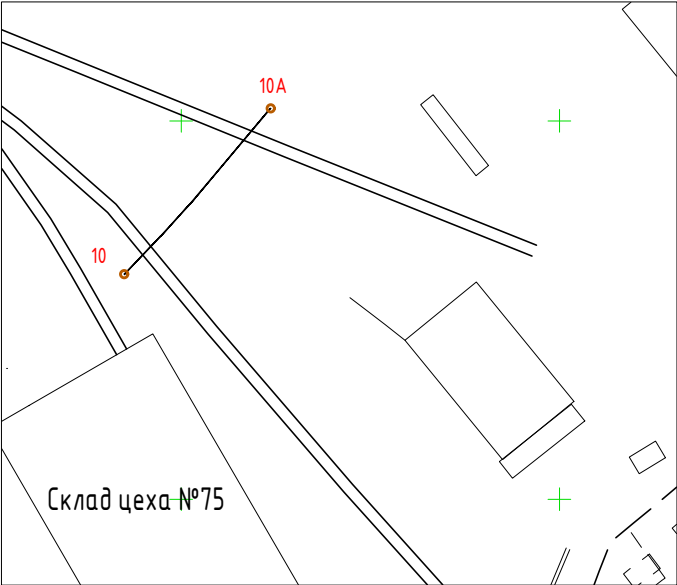


1-1
открытая прокладка трубы
1,96

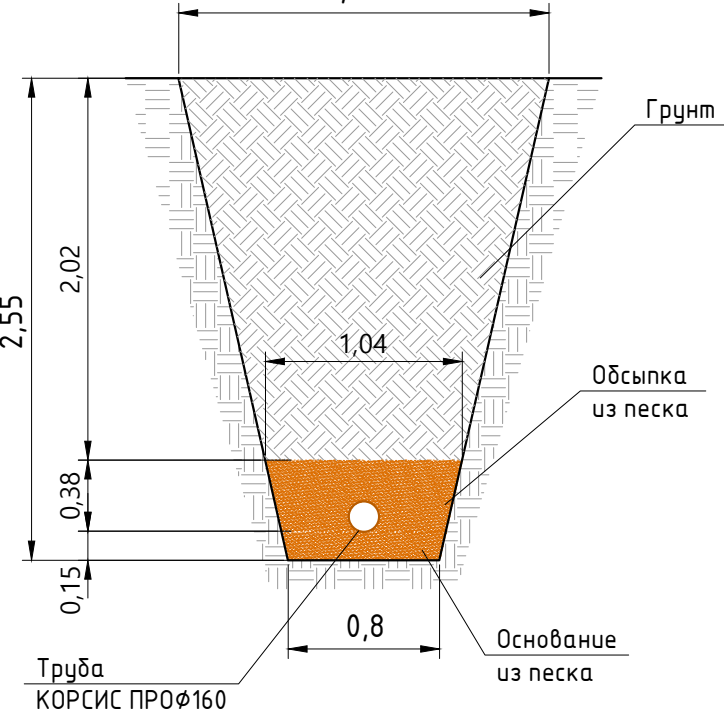

2-2
прокладка трубы в стальном футляре
1,96

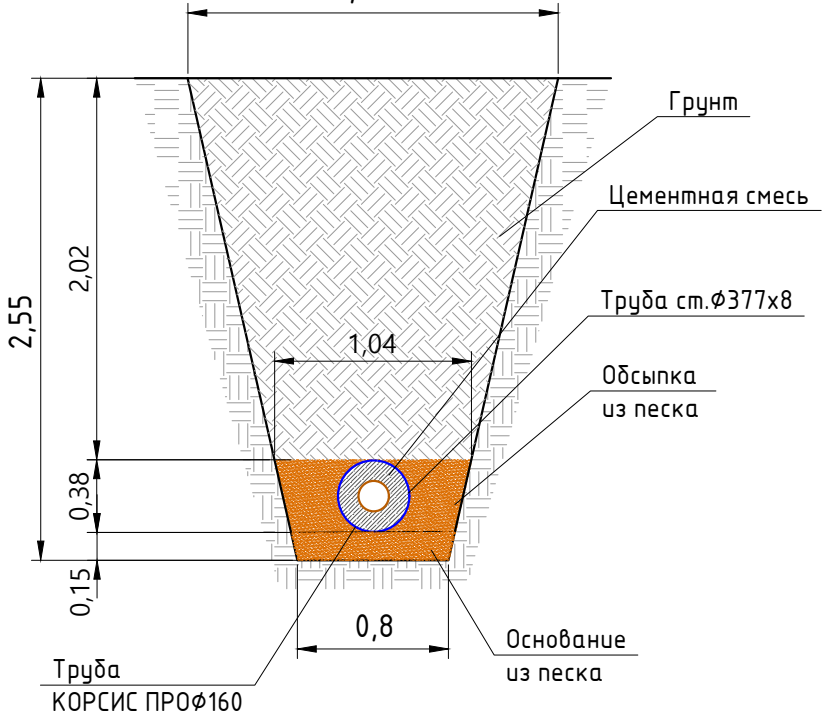

Условные обозначения

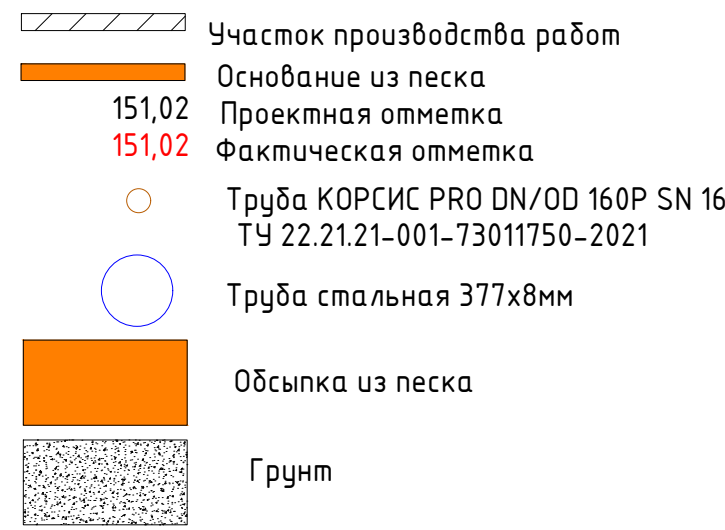

Ведомость работ по обратной засыпке грунтом					
№	Участок	Длина L, м	Средняя ширина Вср, м	Высота Н, м	Объем V, м3 LxВсрxН
1	10-10А	29,27	1,50	2,02	88,69
ИТОГО:					88,69

Ведомость объемов земляных работ				
№	Наименование работ	Ед. изм.	Кол-во	Примечание
1	Вывоз лишнего грунта на полигон на расстояние 30 км и утилизация	м3	14,31	

Примечание:
1. Линейные размеры указаны в метрах.
2. Система координат МСК 50.2.
3. Система высот Балтийская.
4. Съёмка выполнялась электронным тахеометром С Х-105
(свидетельство о поверке С-АКЗ/14-06-2023/254502985, действительно до 13.06.2024г.)

						131-23-НБК4				
						Ж/д пути от испытательного центра до обкаточной линии с удлинением трансбордера, расположенные по адресу: Московская область, г.о. Мытищи, ул. Колонцова, 4				
Изм.	Кол.	Лист	№ док.	Подпись	Дата					
					2023	Наружные сети водоснабжения и канализации. Переустройство хозяйственно-бытовой канализации		Стадия	Лист	Листов
					18.08			ИД	1	1
					18.08	Исполнительная схема № 5 Обратная засыпка местным грунтом траншеи трубопровода сети К1 на участке м.10-м.10А		ООО "КиКГЕОСТРОЙ"		
					18.08					