



План участка прозводства работ

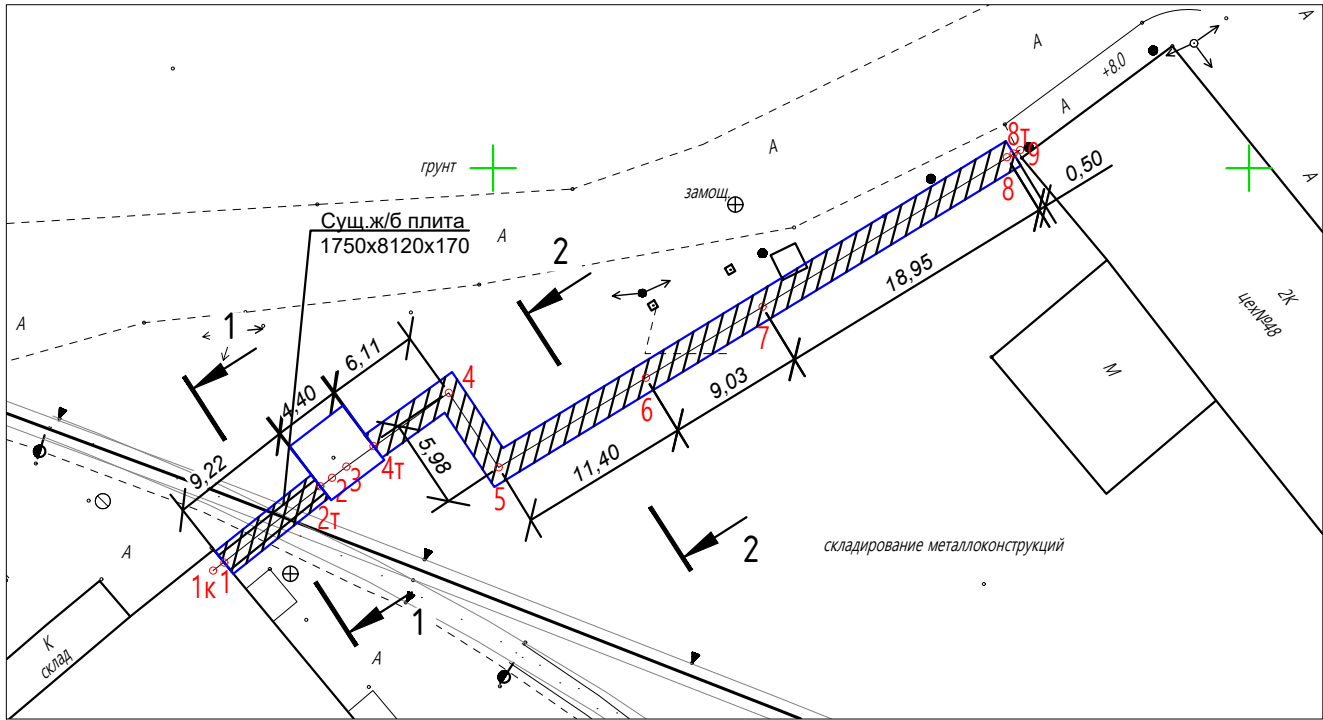



Ситуационный план

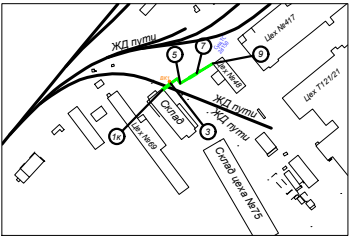

Разработка грунта в траншее							
№	Участок	Длина L, м	Средняя ширина Вср, м	Средняя глубина Нср, м	Объем плиты V1, м3	Объем разработки мех. способом м3 $V=(L \times V_{ср} \times H_{ср} - V1) \times 0,97$	Объем доработки вручную м3 $V=(L \times V_{ср} \times H_{ср} - V1) \times 0,03$
1	1-2т	9,22	2,165	1,66	2,42	29,79	0,92
2	4т-4	6,11	2,315	3,07		42,12	1,30
3	4-5	5,98	2,315	3,07		41,23	1,28
4	5-6	11,4	2,315	3,07		78,59	2,43
5	6-7	9,03	2,315	3,07		62,25	1,93
6	7-8	18,95	2,315	3,07		130,64	4,04
7	8-8т	0,5	2,315	3,07		3,45	0,11
ИТОГО:						388,07	12,00

1-1
участок 1-2т

2-2
участок 4т-8т

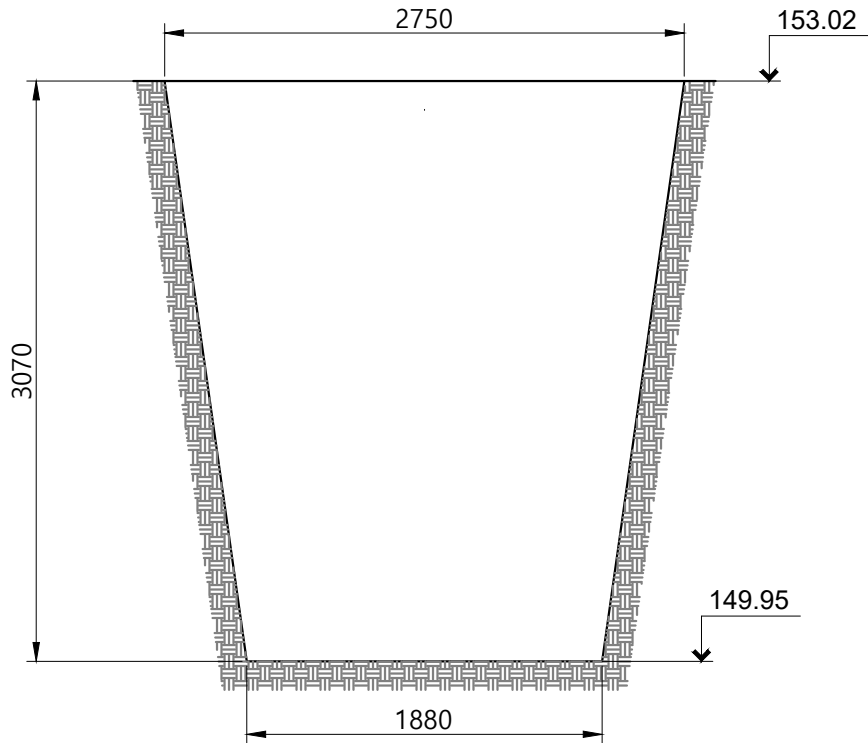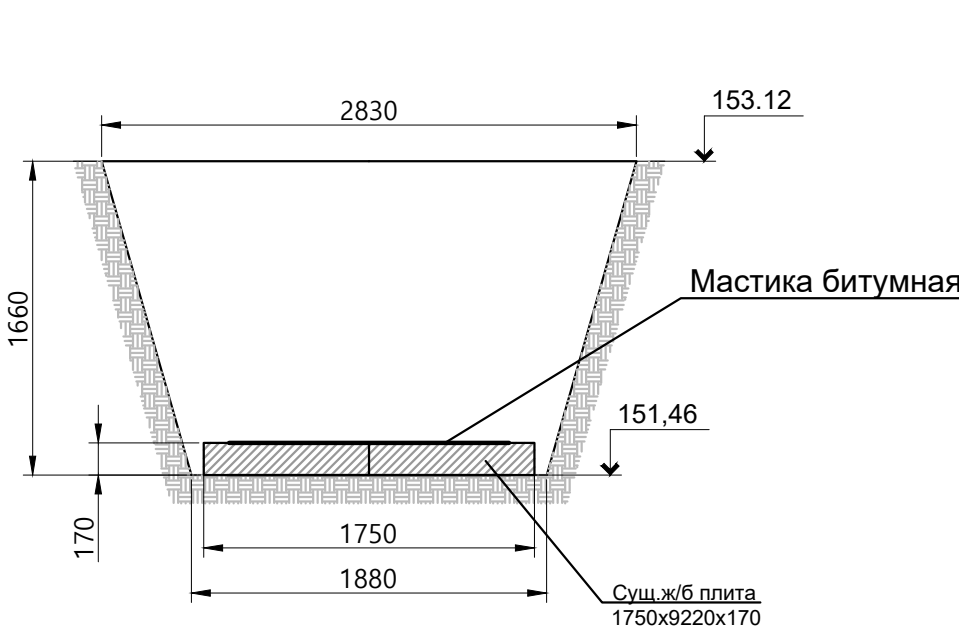

Гидроизоляция ж/б плиты					
Поз.	Наименование материала	Участок обмазки	Длина L, м	Высота H, м	Площадь S, м2
Боковые поверхности (2шт.)					
1	Мастика битумная Технониколь в 2 слоя	1-2т	9,22	0,17	3,13
Верхняя поверхность					
1	Мастика битумная Технониколь в 2 слоя	1-2т	9,22	1,75	16,14
ИТОГО:					19,27

Примечание:


1. Линейные размеры указаны в метрах.
2. Система координат МСК 50.2
3. Система высот Балтийская.
4. Съёмка выполнялась элетронным тахеометром С X-105 (свидетельство о поверке С-АК3/14-06-2023/254502985, действительно до 13.06.2024г.)

Условные обозначения:


1-8м Участок производства работ
Фактические точки участка работ

					2023	131-23-ТС3			
						Ж/д пути от испытательного центра до обкаточной линии с удлинением трансбордера, расположенные по адресу: Московская область, г.о. Мытищи, ул. Колонцова,4			
Изм.	Кол.	Лист	№ док.	Подпись	Дата	Теплоснабжение Переустройство трубопровода	Стадия	Лист	Листов
Руков. проекта		Шевчук К.А.			16.09		ИД	1	1
Ген. директор		Кесслер Ю.Ф.			16.09				
Нач. участка		Перевизнык А.П.			16.09				
Гл. инженер		Юрченко В.И.			16.09	Исполнительная схема №1 Устройство траншеи на участке 1 - 8т. Гидроизоляция ж/б плиты	ООО "КуКГЕОСТРОЙ"		

План участка прозводства работ

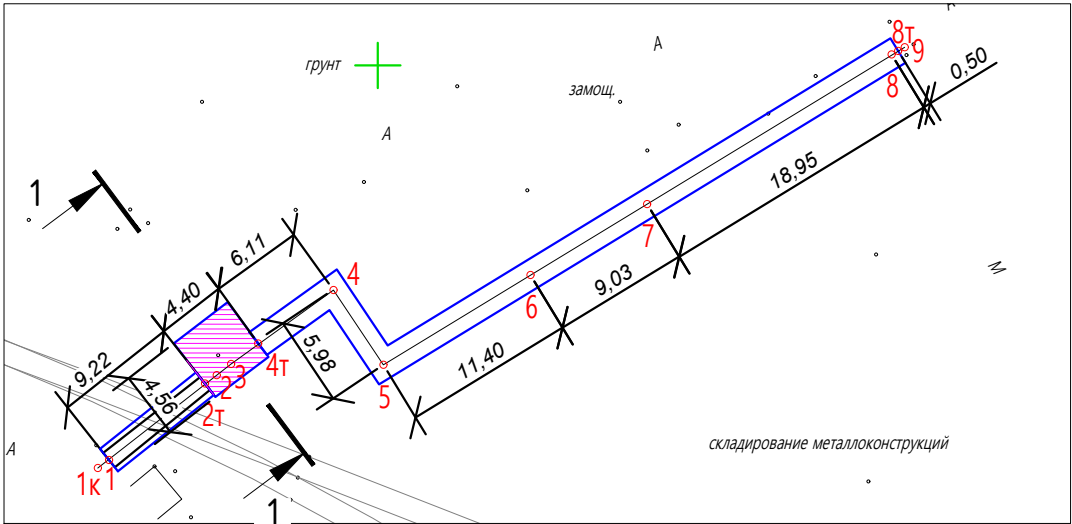


1-1
2

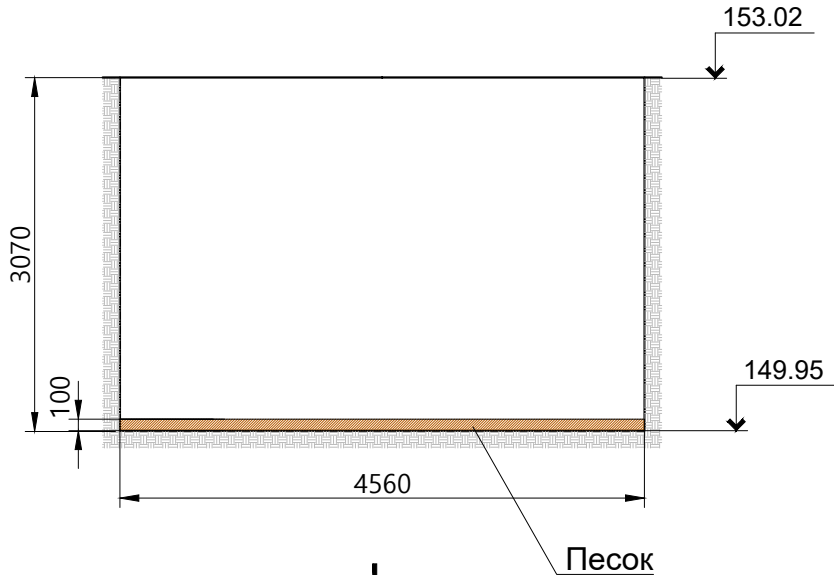

2

2-2

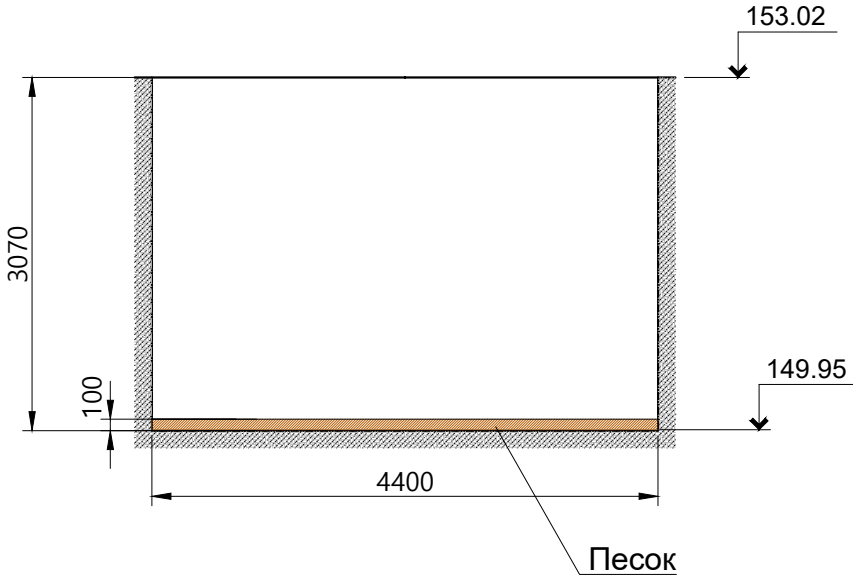

Разработка грунта в котловане						
№	Участок	Длина L, м	Ширина В, м	Глубина Н, м	Объем разработки мех. способом V=(LxВxH)x0,97, м3	Объем доработки вручную V=(LxВxH)x0,03, м3
1	2т-4т	4,56	4,40	3,07	59,75	1,85
ИТОГО:					59,75	1,85

Песчаное основание в котловане					
№	Участок	Длина L, м	Ширина В, м	Высота Н, м	Объем м3 V=LxВxH
1	2т-4т	4,56	4,40	0,1	2,01
ИТОГО:					2,01

- Примечание:
1. Линейные размеры указаны в метрах.
 2. Система координат МСК 50.2
 3. Система высот Балтийская.
 4. Съёмка выполнялась элетронным тахеометром С Х-105 (свидетельство о поверке С-АК3/14-06-2023/254502985, действительно до 13.06.2024г.)


Условные обозначения:

2м-4м Участок производства работ


Фактические точки участка работ

					2023	131-23-ТС3			
						Ж/д пути от испытательного центра до обкаточной линии с удлинением трансбордера, расположенные по адресу: Московская область, г.о. Мытищи, ул. Колонцова,4			
Изм.	Кол.	Лист	№ док.	Подпись	Дата	Теплоснабжение Переустройство трубопровода	Стадия	Лист	Листов
Руков. проекта	Шевчук К.А				16.09		ИД	1	1
Ген. директор	Кесслер Ю.Ф.				16.09				
Нач. участка	Перевизнык А.П.				16.09				
Гл. инженер	Юрченко В.И.				16.09	Исполнительная схема №2 Разработка котлована на участке 2т-4т. Устройство песчаного основания		000 "КиКГЕОСТРОЙ"	

План участка прозводства работ

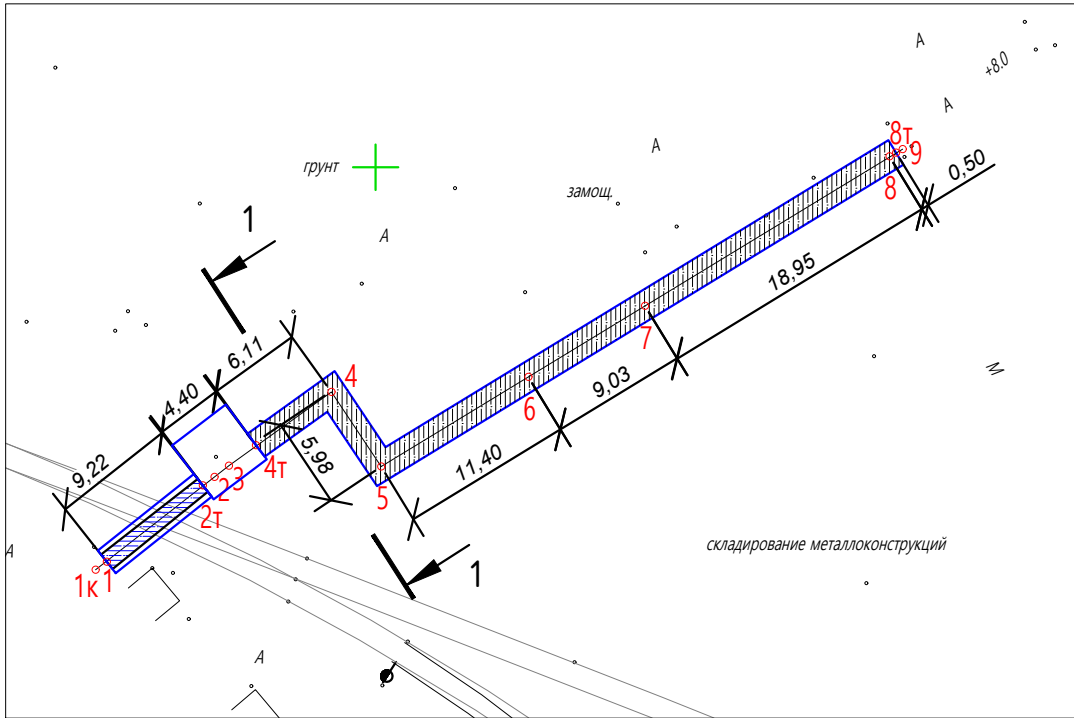


Расположение ж/б лотков в траншее

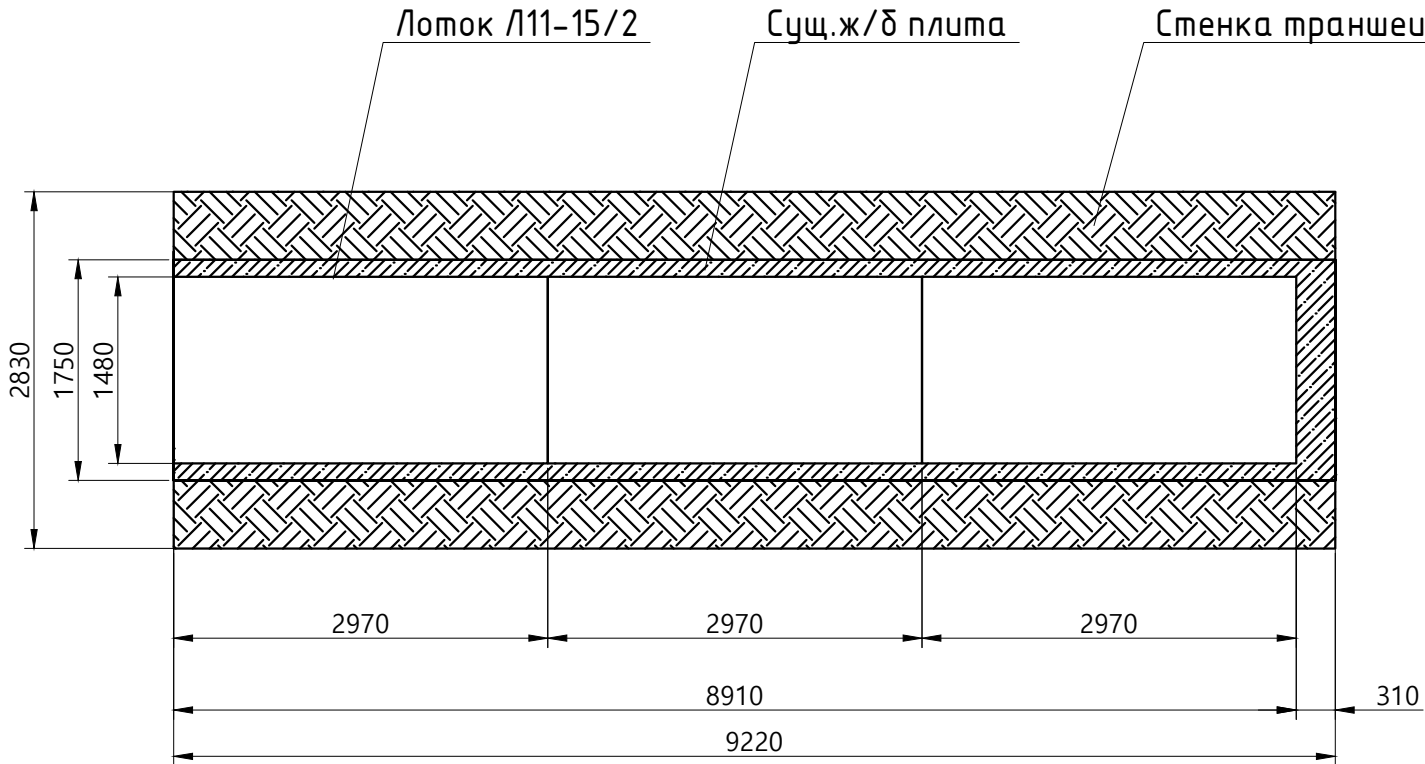

Условные обозначения:
 1-2м Участок производства работ
Фактические точки участка работ

Примечание:
1. Линейные размеры указаны в метрах.
2. Система координат МСК 50.2
3. Система высот Балтийская.
4. Съёмка выполнялась элетронным тахеометром С Х-105 (свидетельство о поверке С-АК3/14-06-2023/254502985, действительно до 13.06.2024г.)

1-1
участок 1-2т


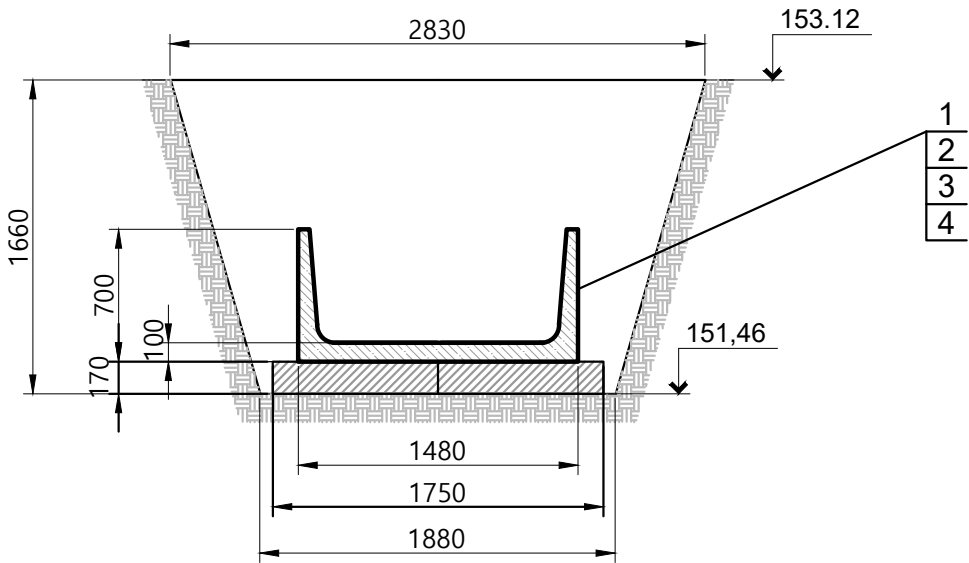


Ведомость смонтированных материалов				
№ п.п	Наименование	Ед. изм.	Кол.	Примечание
Участок 1-2т				
1	Лоток Л11-15/2 серия 3.006.1-2.87 вып.1 2970x1480x700мм	шт.	3	9,22/2,97=3,1
2	Цементный раствор М100	м3	0,018	Заделка стыков и швов лотков

Гидроизоляция стенок и днища лотков							
Поз.	Наименование материала	Участок обмазки	Длина L, м	Высота Н, м	Ширина В, м	Площадь , S=Lx(Нx2+В), м2	Кол-во слоев, шт
3	Праймер Технониколь грунтовка	1-2т	8,91	0,7	1,48	25,66	1
4	Мастика битумная Технониколь	1-2т	8,91	0,7	1,48	25,66	2

					2023	131-23-ТС3						
						Ж/д пути от испытательного центра до обкаточной линии с удлинением трансбордера, расположенные по адресу: Московская область, г.о. Мытищи, ул. Колонцова,4						
Изм.	Кол.	Лист	№ док.	Подпись	Дата	Теплоснабжение Переустройство трубопровода		Стадия	Лист	Листов		
Руков. проекта		Шевчук К.А.			18.09			ИД	1	1		
Ген. директор		Кесслер Ю.Ф.			18.09							
Нач. участка		Перевизнык А.П.			18.09							
Гл. инженер		Юрченко В.И.			18.09	Исполнительная схема №4 Установка ж/б лотков в траншее на участке 1 - 2т. Гидроизоляция лотков		ООО "КиКГЕОСТРОЙ"				

План участка прозводства работ

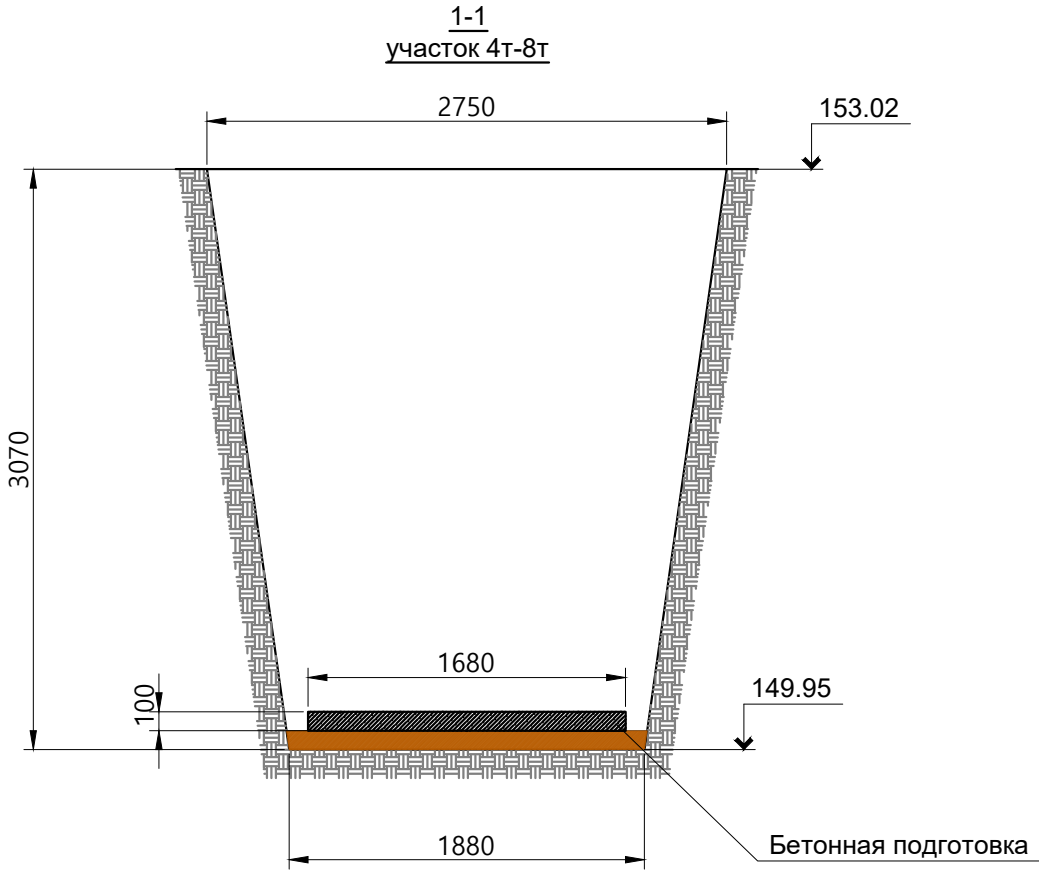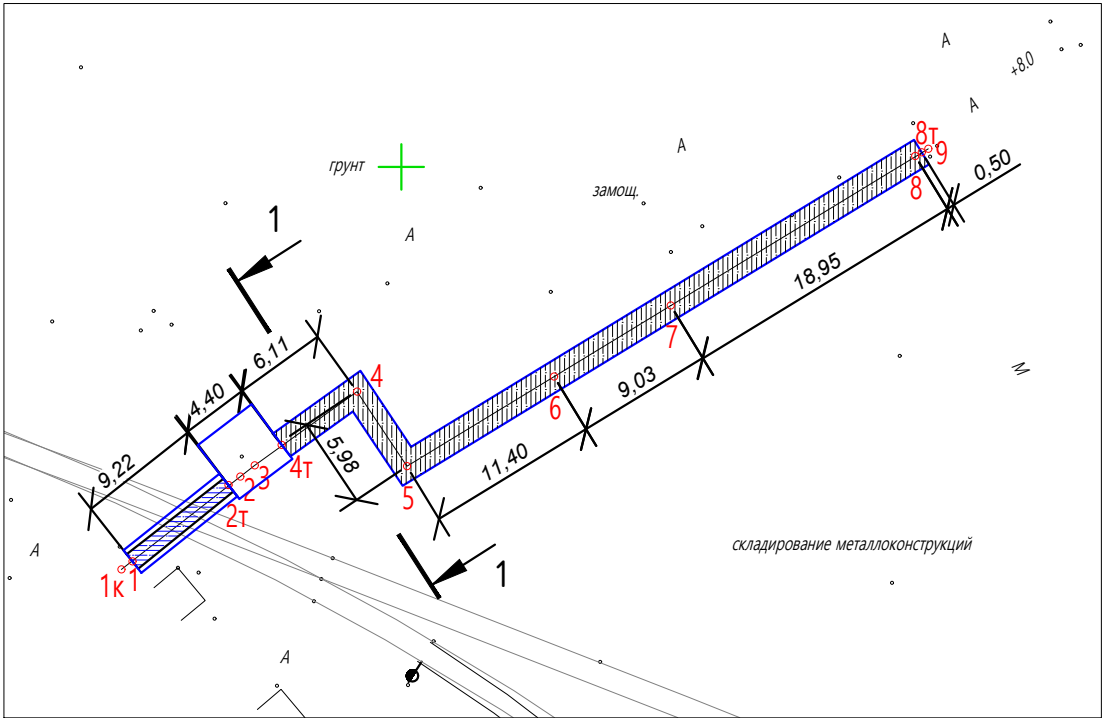

Устройство бетонной подготовки бетоном класса В7,5					
№	Участок	Длина L, м	Ширина В, м	Толщина слоя Н, м	Объем, м3 V=LxВxН
1	4т - 8т	51,97	1,68	0,10	8,73
ИТОГО:					8,73

Инв. № подл.	Подп. и дата	Взам. инв. №

Условные обозначения:


 4т-8т Участок производства работ
Фактические точки участка работ

Примечание:


1. Линейные размеры указаны в метрах.
2. Система координат МСК 50.2
3. Система высот Балтийская.
4. Съёмка выполнялась элетронным тахеометром С Х-105 (свидетельство о поверке С-АК3/14-06-2023/254502985, действительно до 13.06.2024г.)

					2023	131-23-ТС3			
						Ж/д пути от испытательного центра до обкаточной линии с удлинением трансбордера, расположенные по адресу: Московская область, г.о. Мытищи, ул. Колонцова,4			
Изм.	Кол.	Лист	№ док.	Подпись	Дата	Теплоснабжение Переустройство трубопровода	Стадия	Лист	Листов
Руков. проекта		Шевчук К.А.			19.09		ИД	1	1
Ген. директор		Кесслер Ю.Ф.			19.09	Исполнительная схема №5 Устройство бетонной подготовки в траншее на участке 4т - 8т	ООО "КиКГЕОСТРОЙ"		
Нач. участка		Перевизнык А.П.			19.09				
Гл. инженер		Юрченко В.И.			19.09				

План участка прозводства работ

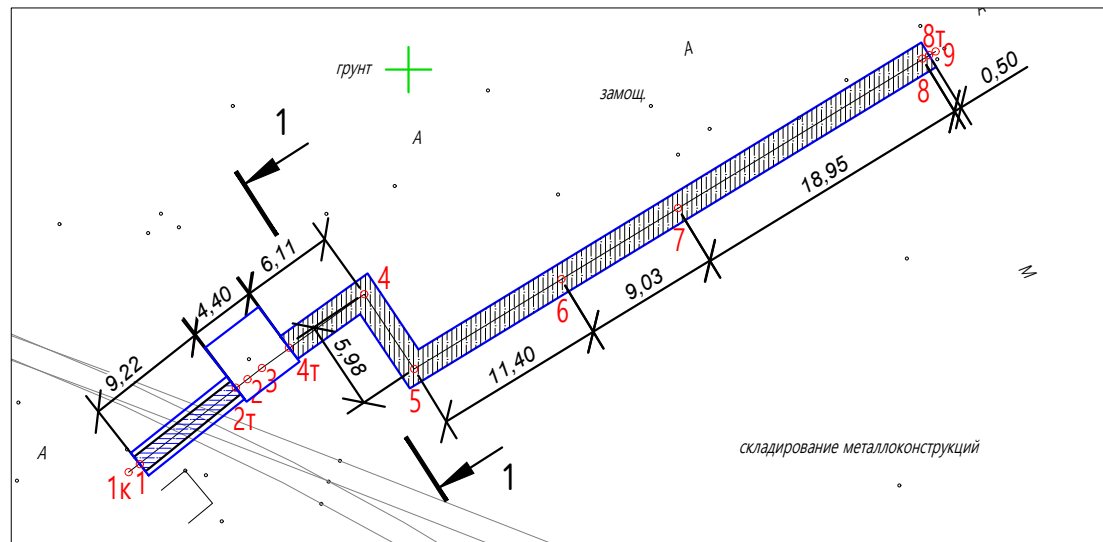

Армирование и бетонирование плиты
Участок 4т-8т

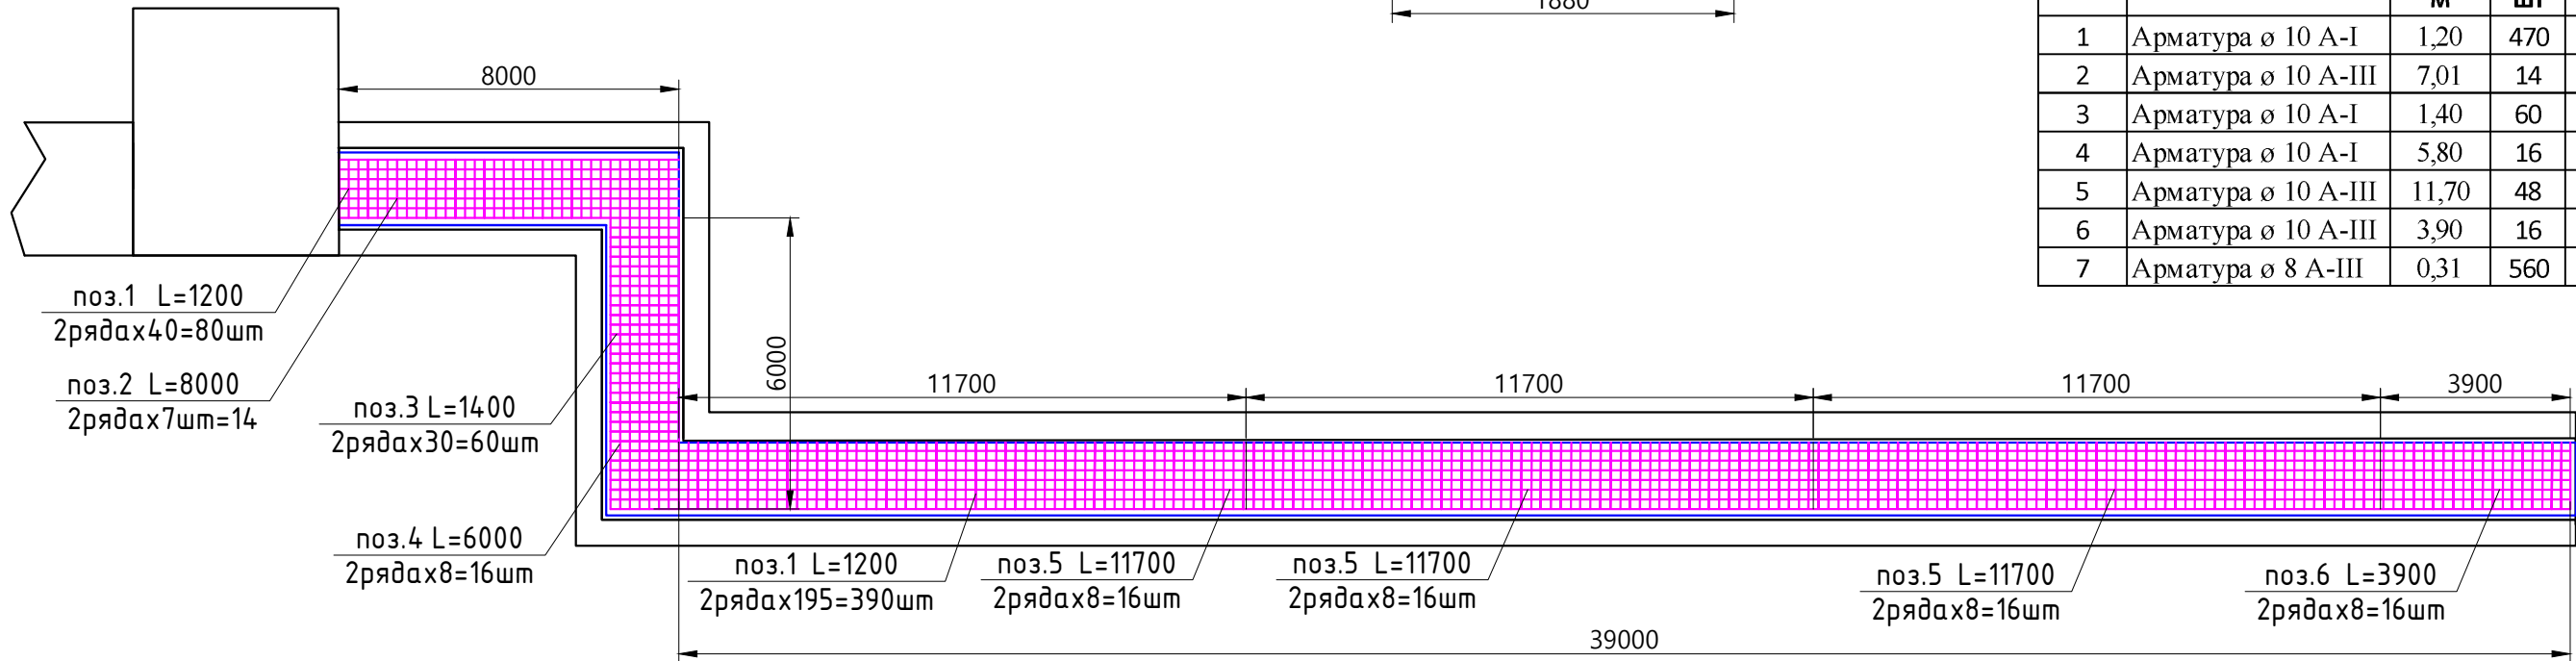

Ведомость расхода стали, кг

Ведомость расхода стали, кг						
Марка элемента	Изделия арматурные					Всего:
	Арматура А-III (А500)			Арматура А-I (А240)		
	Ø8	Ø10	Итого:	Ø10	Итого:	
Монолитная ж/б плита на уч. 4т-8т	68,57	444,84	513,41	456,32	456,32	969,73


Примечание:

1. Линейные размеры указаны в метрах.
2. Система координат МСК 50.2
3. Система высот Балтийская.
4. Съёмка выполнялась элетронным тахеометром С Х-105 (свидетельство о поверке С-АКЗ/14-06-2023/254502985, действительно до 13.06.2024г.)


Условные обозначения:

 4т-8т Участок производства работ
Фактические точки участка работ

1-1
участок 4т-8т

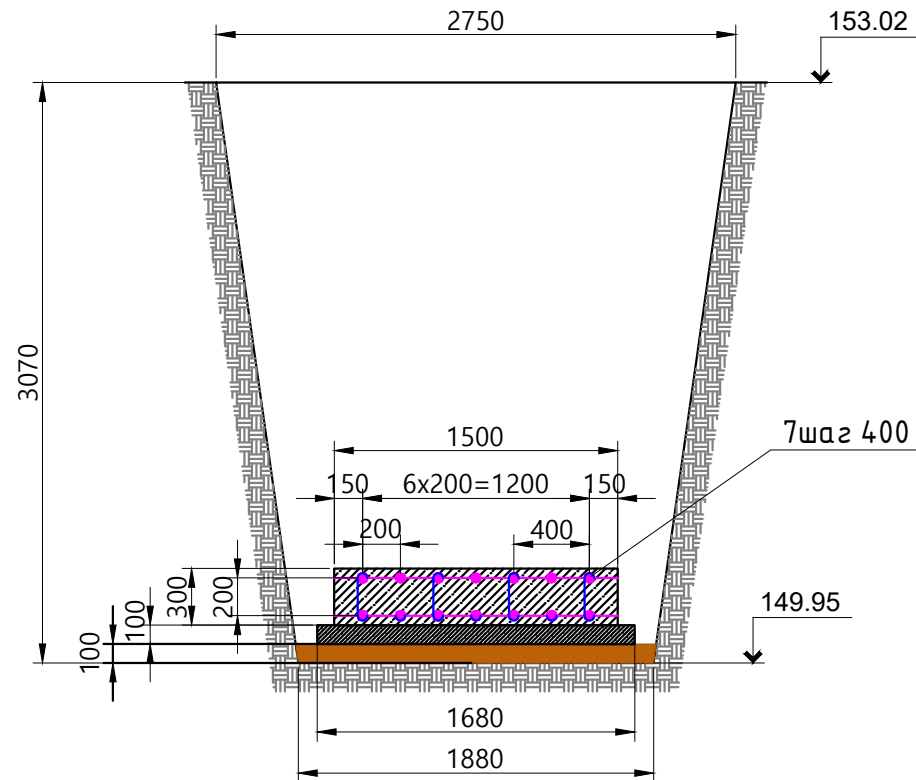

Приложение №1 к Акту №131-23-ТС3-06 от 26.09.2023г.

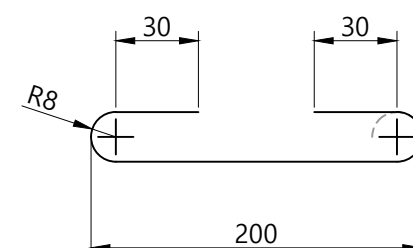Поз.	Эскиз
7	

Ведомость смонтированных материалов


Поз.	Наименование	Длина, м	Кол., шт	Масса м/кг	Итого, кг
1	Арматура ø 10 А-I	1,20	470	0,616	347,42
2	Арматура ø 10 А-III	7,01	14	0,616	60,45
3	Арматура ø 10 А-I	1,40	60	0,616	51,74
4	Арматура ø 10 А-I	5,80	16	0,616	57,16
5	Арматура ø 10 А-III	11,70	48	0,616	345,95
6	Арматура ø 10 А-III	3,90	16	0,616	38,44
7	Арматура ø 8 А-III	0,31	560	0,395	68,57

Ведомость объемов работ по бетонированию плиты


Поз.	Наименование	Длина L, м	Ширина В, м	Толщина Н, м	Объем V=L*В*Н, м3
1	Бетон В30 F150 W6	53	1,5	0,3	23,85

					2023	131-23-ТС3			
						Ж/д пути от испытательного центра до обкаточной линии с удлинением трансбордера, расположенные по адресу: Московская область, г.о. Мытищи, ул. Колонцова,4			
Изм.	Кол.	Лист	№ док.	Подпись	Дата				
Руков. проекта		Шевчук К.А.			26.09	Теплоснабжение			Стадия
Ген. директор		Кесслер Ю.Ф.			26.09	Переустройство трубопровода			Лист
Нач. участка		Перевизнык А.П.			26.09				Листов
Гл. инженер		Юрченко В.И.			26.09	Исполнительная схема №6			
						Армирование и бетонирование монолитной плиты в траншее на участке 4т - 8т			000 "КиКГЕОСТРОЙ"



План участка прозводства работ

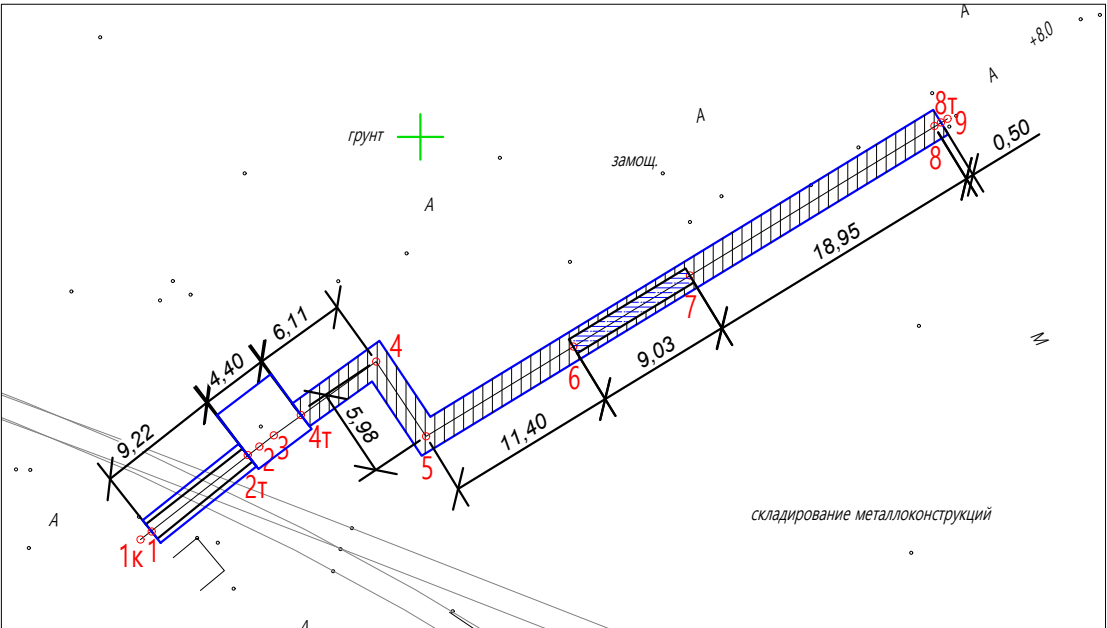

1-1
участок 6-7

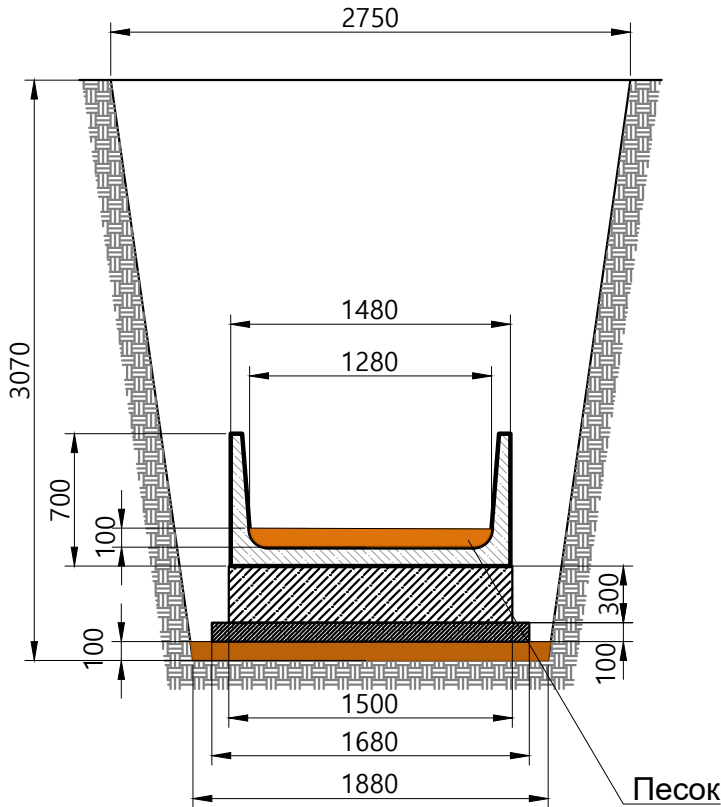

2-2
участок 4т-6т

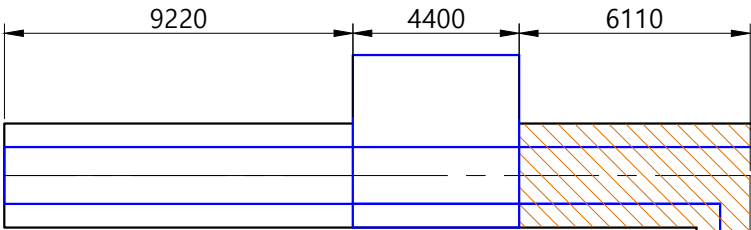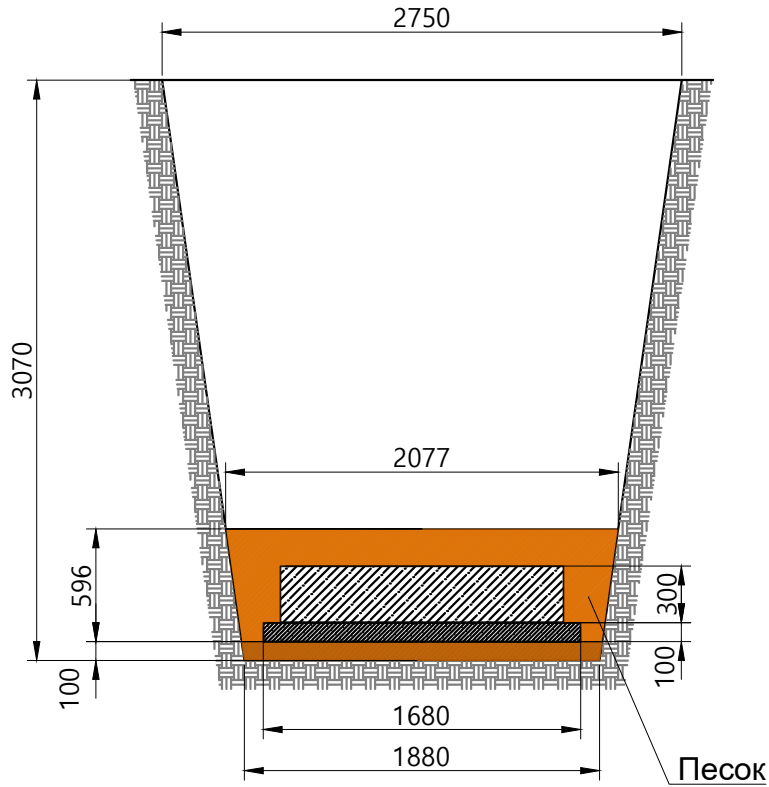


Подсыпка из песка							
№	Участок	Длина L, м	Средняя ширина Вср, м	Высота Н, м	Объем участка м3 V=LxВсрxН	Вытесняемый объем, м3	Объем подсыпки, м3
1	4т-6; 7-8т	47,46	1,98	0,6	56,38	30,18	26,20
2	6-7	8,91	1,28	0,1	1,14	0,00	1,14
Итого:							27,34

Ведомость смонтированных материалов				
№ п.п	Наименование	Ед. изм.	Кол.	Примечание
Участок 6-7				
1	Лоток Л11-15/2 серия 3.006.1-2.87 вып.1 2970x1480x700мм	шт.	3	3x2,97=8,910м

Гидроизоляция стенок и дна лотков							
Поз.	Наименование материала	Участок обмазки	Длина L, м	Высота Н, м	Ширина В, м	Площадь, S=Lx(Нx2+В), м2	Кол-во слоев, шт
3	Праймер Технониколь грунтовка	1-2т	8,91	0,7	1,48	25,66	1
4	Мастика битумная Технониколь	1-2т	8,91	0,7	1,48	25,66	2


Условные обозначения:

 Участок производства работ
 Фактические точки участка работ

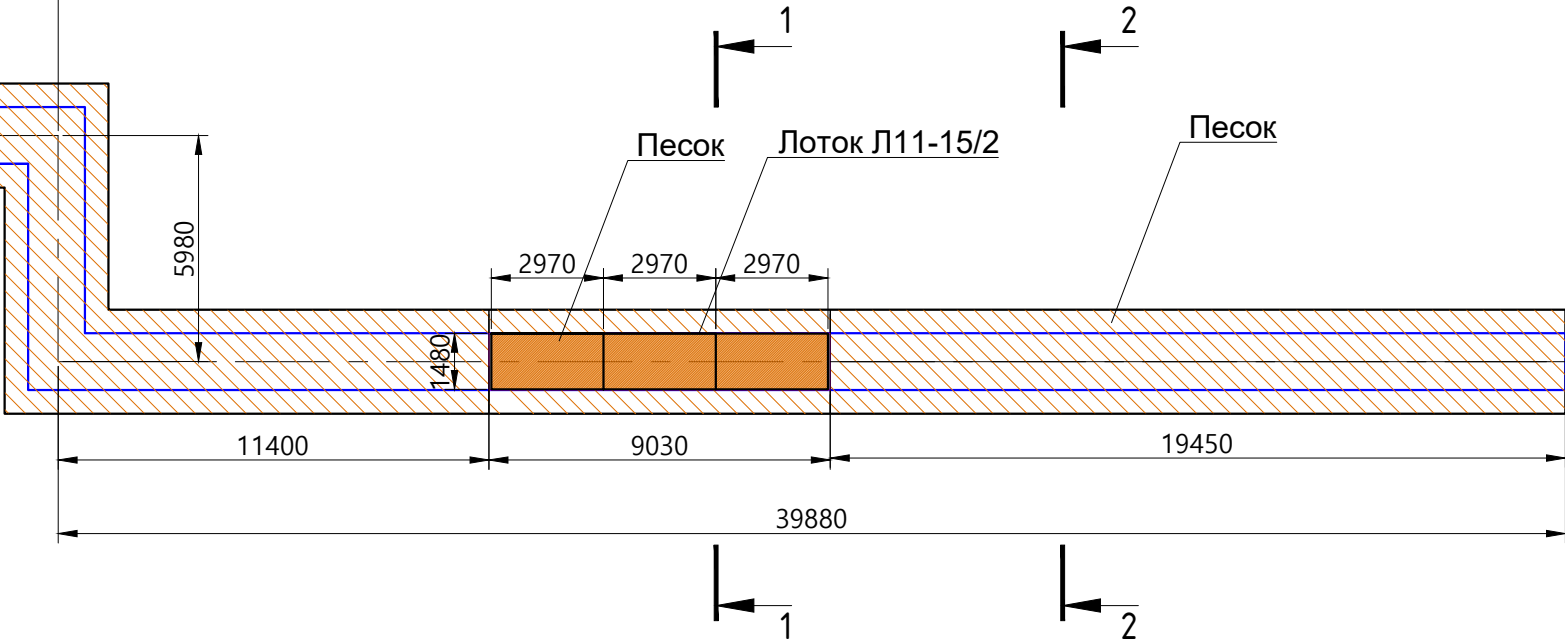


					2023	131-23-ТС3				
						Ж/д пути от испытательного центра до обкаточной линии с удлинением трансбординера, расположенные по адресу: Московская область, г.о. Мытищи, ул. Колонцова, 4				
Изм.	Кол.	Лист	№ док.	Подпись	Дата	Теплоснабжение Переустройство трубопровода		Стадия	Лист	Листов
Руков. проекта	Шевчук К.А.				01.10			ИД	1	1
Ген. директор	Кесслер Ю.Ф.				01.10	Исполнительная схема №7 Устройство подсыпки из песка. Установка и гидроизоляция ж/б лотков на участке 6-7		ООО "КиКГЕОСТРОЙ"		
Нач. участка	Перевизнык А.П.				01.10					
Гл. инженер	Юрченко В.И.				01.10					

План участка производства работ

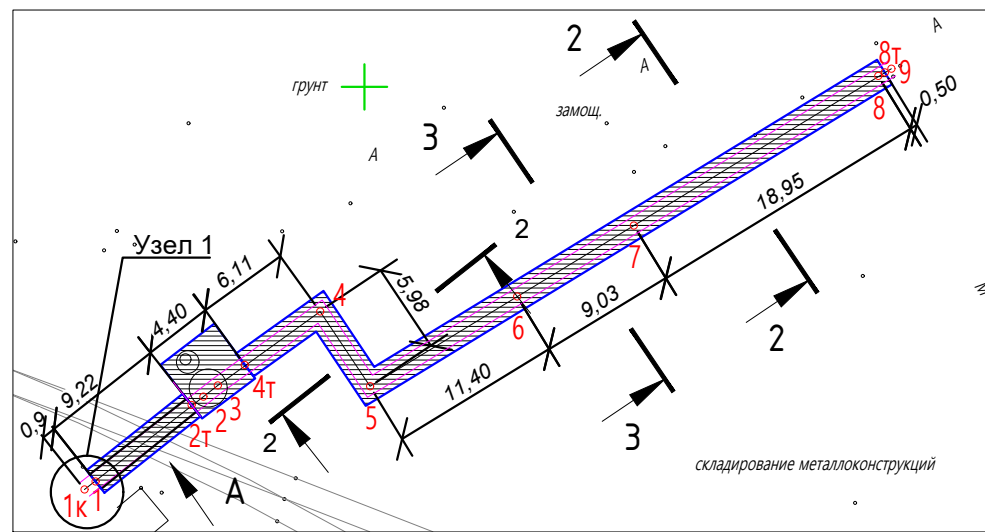


Узел 1
(проход трубопроводов через стену)

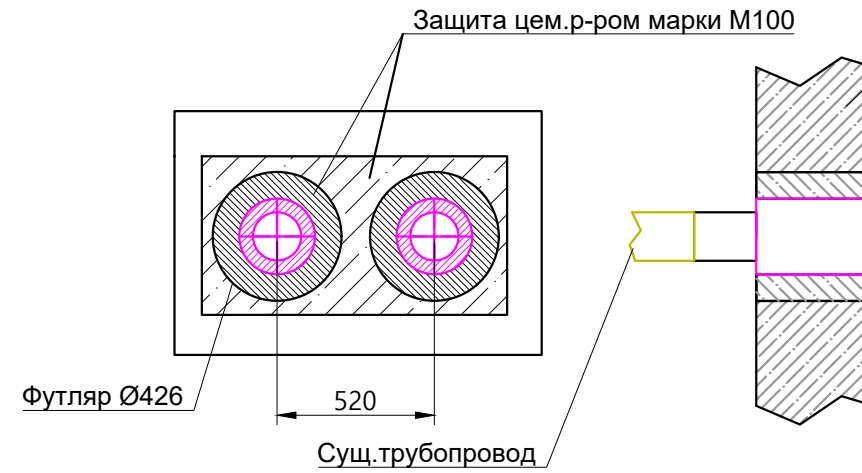


Стена здания

Приложение №1 к Акту №131-23-ТС3-08 от 04.10.2023г.


4-4
участок 2т-4т

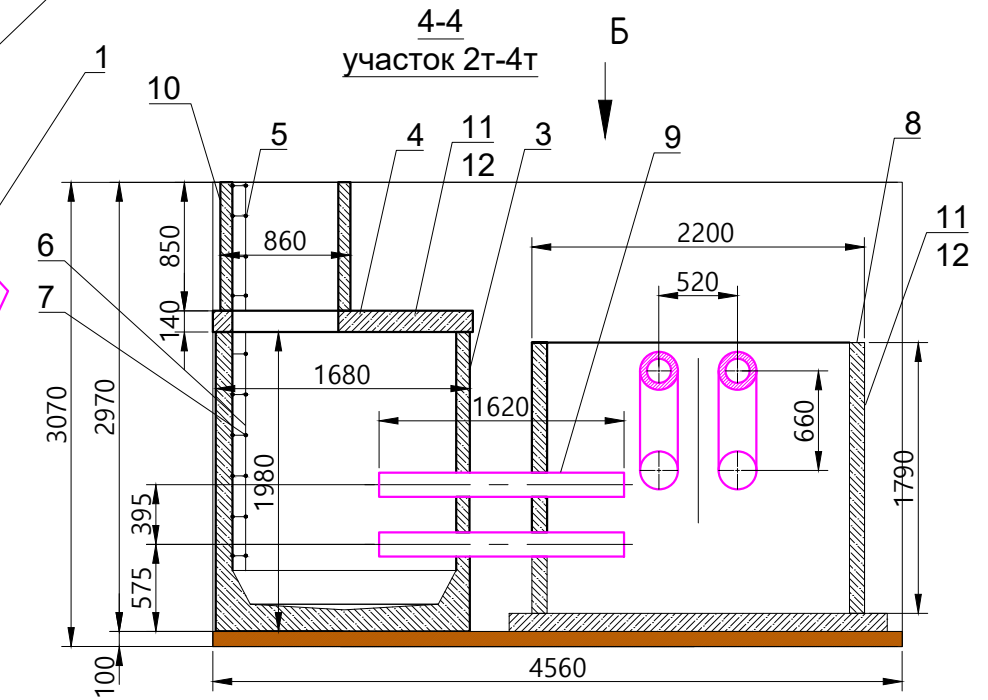


Вид А
участок 1к-4

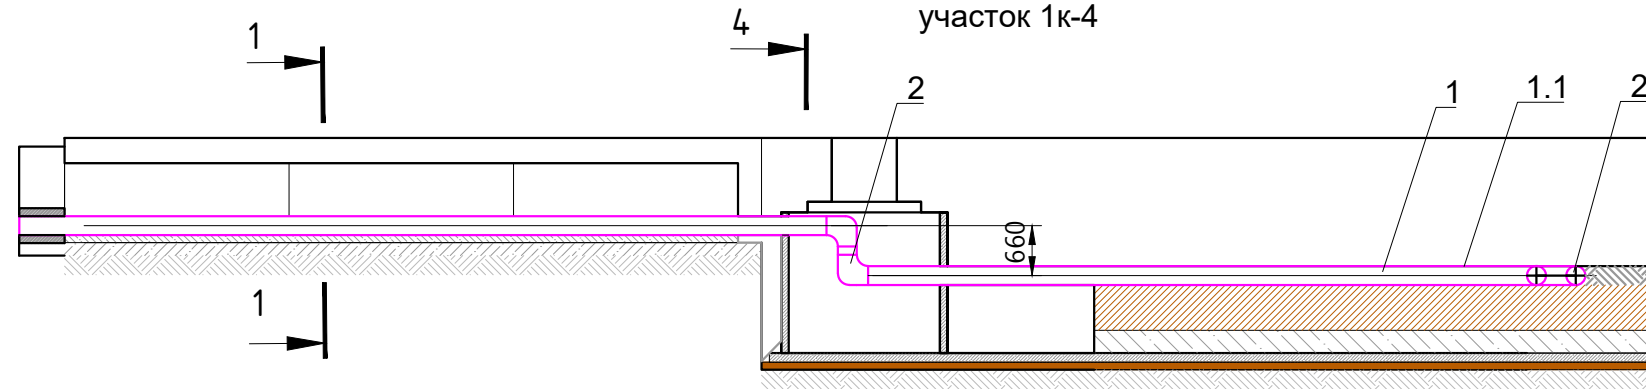


1-1
участок 1-2т

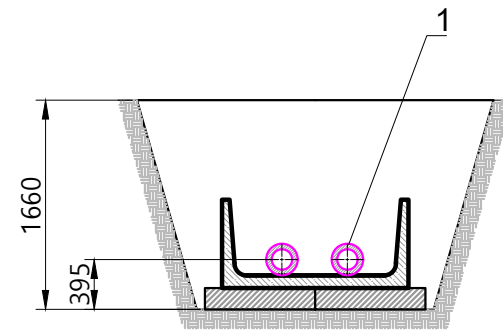


2-2
участок 4т-4; 4-5; 5-6; 7-8

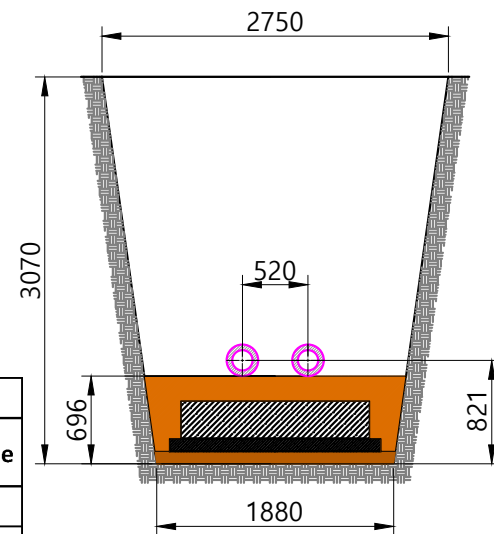

3-3
участок 6-7

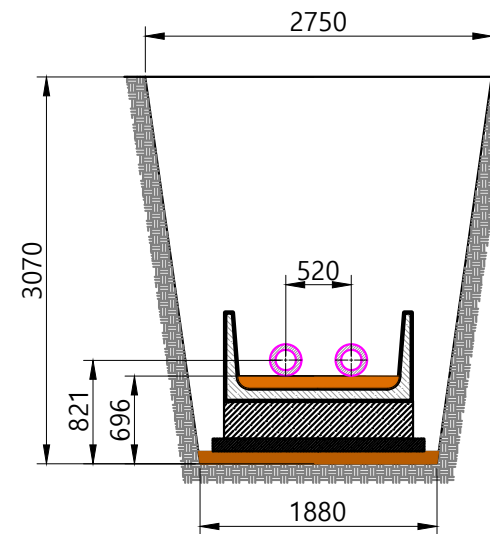

Вид Б
4400

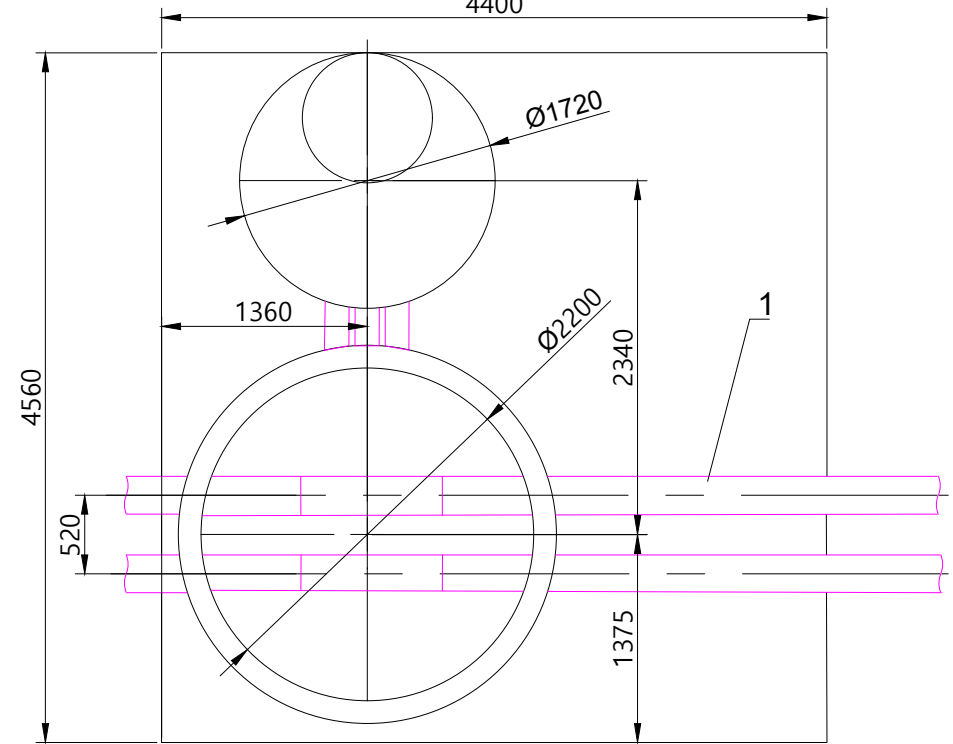


Условные обозначения:

Участок производства работ
1к-8 Фактические точки участка работ


Инв. № подл.	Подп. и дата	Взам. инв. №	Ведомость смонтированных материалов				
			Поз.	Наименование	Ед. изм.	Кол-во	Примечание
			1	Труба Ст 159х5-1-ППУ-ПЭ	м	120	
			1.1	Комплект для заделки стыков d159/250 сп	шт.	28	
			2	Отвод ст. 90° 159х6	шт.	8	
			3	Водоприемный колодец ВГ-15	шт.	1	
			4	Плита ПК-15	шт.	1	
			5	Лестница С1 L=2700	шт./кг	1/29,1	
			6	Обмазка лестницы грунтовкой ГФ-021	м2	0,99	
			7	Обмазка лестницы эмалью ПФ-115 за 2 раза	м2	0.99	
			8	Кольцо стеновое железобетонное КС20.18	шт.	1,00	
			9	Труба ст. эл. св.159х5	м	4,86	
			10	Кольцо колодезное К-7-9	шт.	1	
			11	Праймер Технониколь (грунтовка) 1 слой	м2	28,30	15,94+12,36
			12	Мастика битумная Технониколь в 2 слоя	м2	28,30	15,94+12,36
				Сверление отв. Ø160	шт	6	в колодцах

					2023	131-23-ТС3			
						Ж/д пути от испытательного центра до обкаточной линии с удлинением трансбордера, расположенные по адресу: Московская область, г.о. Мытищи, ул. Колонцова, 4			
Изм.	Кол.	Лист	№ док.	Подпись	Дата	Теплоснабжение Переустройство трубопровода	Стация	Лист	Листов
Руков. проекта	Шевчук К.А.				04.10		ИД	1	1
Ген. директор	Кесслер Ю.Ф.				04.10				
Нач. участка	Перевизнык А.П.				04.10				
Гл. инженер	Юрченко В.И.				04.10	Исполнительная схема №8.1 Установка и гидроизоляция ж/б изделий в котловане. Прокладка труб на участке 1к-8		ООО "КиКГЕОСТРОЙ"	


План участка производства работ

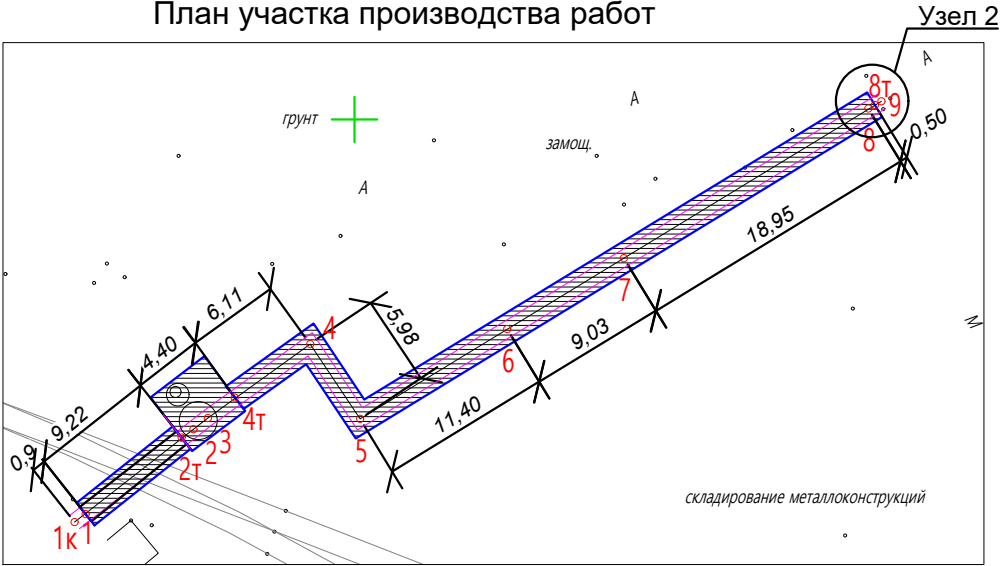

Узел 2
(выход трубопроводов из траншеи)

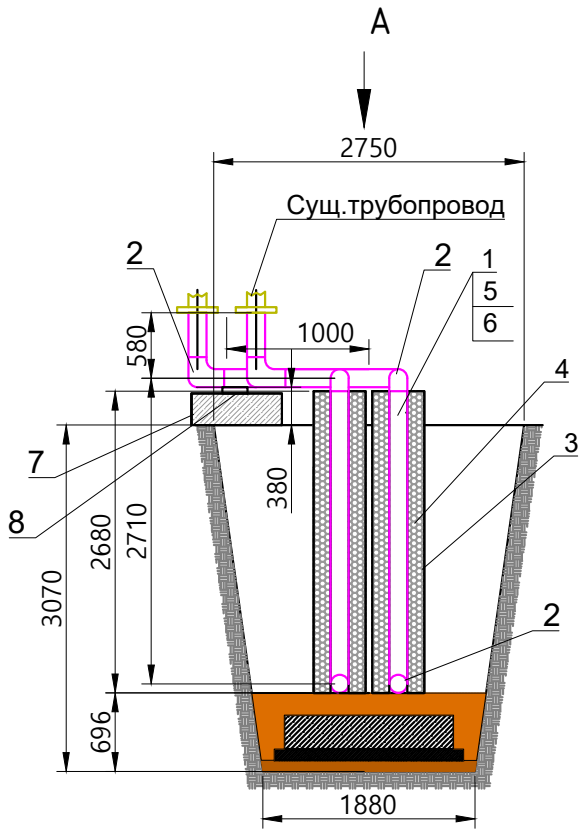

Вид А

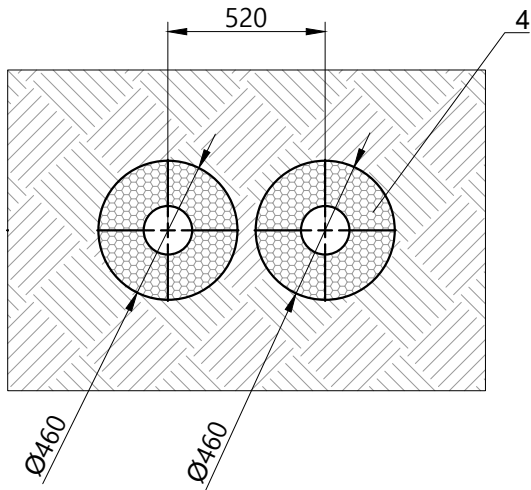


Ведомость смонтированных материалов				
Поз.	Наименование	Ед. изм.	Кол-во	Примечание
1	Труба ст. эл.св. Ø159x5	м	8,58	
2	Отвод 90° Ø159x6	шт.	6	
3	Труба ст. эл.св. Ø426x8	м	5,36	Футляр
4	Маты из мин. ваты МП-80	м2/м3	7,74/0,66	
5	Грунтовка Ф021	м2	7,74	
6	Эмаль ПФ115 серая за 2 раза	м2	7,74	
7	Блок ФБС 12.5.3-Т 1180x500x280	шт.	2	
8	Опора скользящая хомутовая Ø159	шт.	2	ТС-626.00.000-006

Условные обозначения:


- Участок производства работ
 Фактические точки участка работ

Профиль теплотрассы ТС3

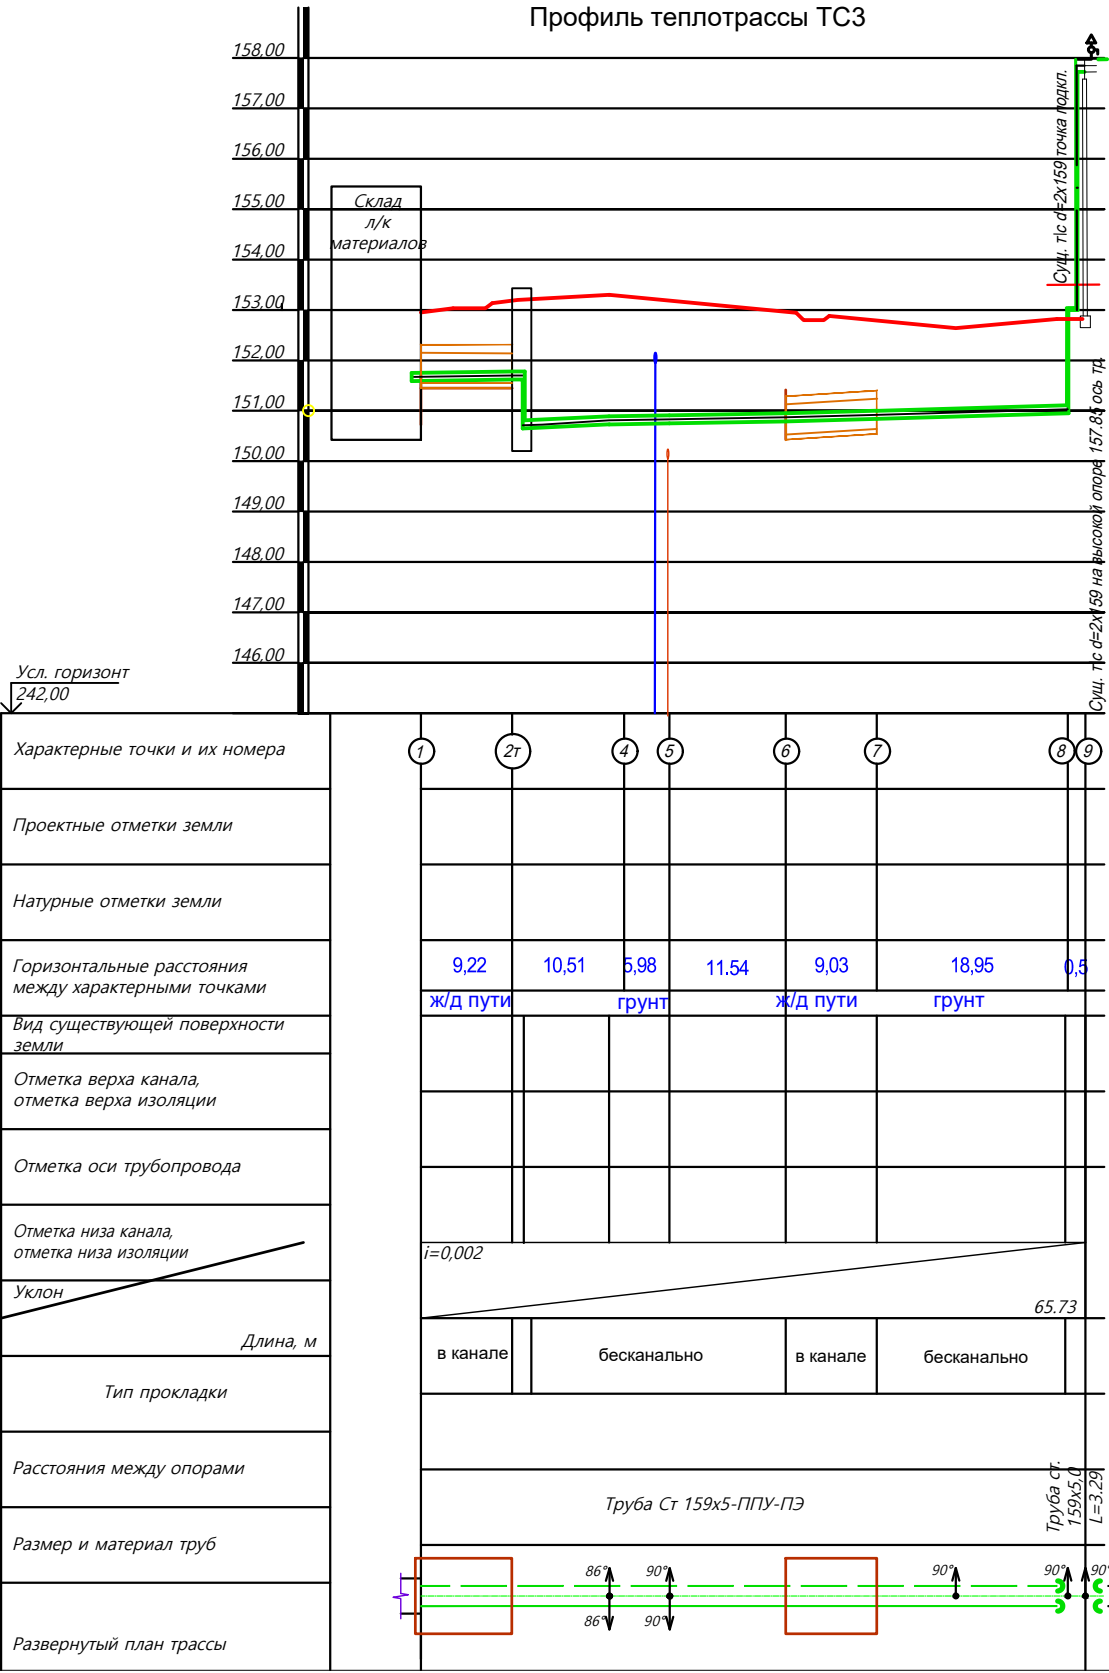

Характерные точки и их номера	1	2т	4	5	6	7	8	9
Проектные отметки земли								
Натурные отметки земли								
Горизонтальные расстояния между характерными точками	9,22	10,51	5,98	11,54	9,03	18,95	0,5	
Отметка верха канала, отметка верха изоляции								
Отметка оси трубопровода								
Отметка низа канала, отметка низа изоляции								
Уклон	$i=0,002$							65,73
Тип прокладки								
Расстояния между опорами								
Размер и материал труб	Труба Ст 159x5-ППУ-ПЭ							Труба ст. 159x5,0 L=3,29
Развернутый план трассы								Сущ. 159x5,0


					2023	131-23-ТС3					
						Ж/д пути от испытательного центра до обкаточной линии с удлинением трансбордера, расположенные по адресу: Московская область, г.о. Мытищи, ул. Колонцова,4					
Изм.	Кол.	Лист	№ док.	Подпись	Дата						
Руков. проекта		Шевчук К.А.			04.10	Теплоснабжение Переустройство трубопровода			Стадия	Лист	Листов
Ген. директор		Кесслер Ю.Ф.			04.10				ИД	1	1
Нач. участка		Перевизнык А.П.			04.10						
Гл. инженер		Юрченко В.И.			04.10	Исполнительная схема №8.2 Прокладка труб на участке 8--9			ООО "КиКГЕОСТРОЙ"		

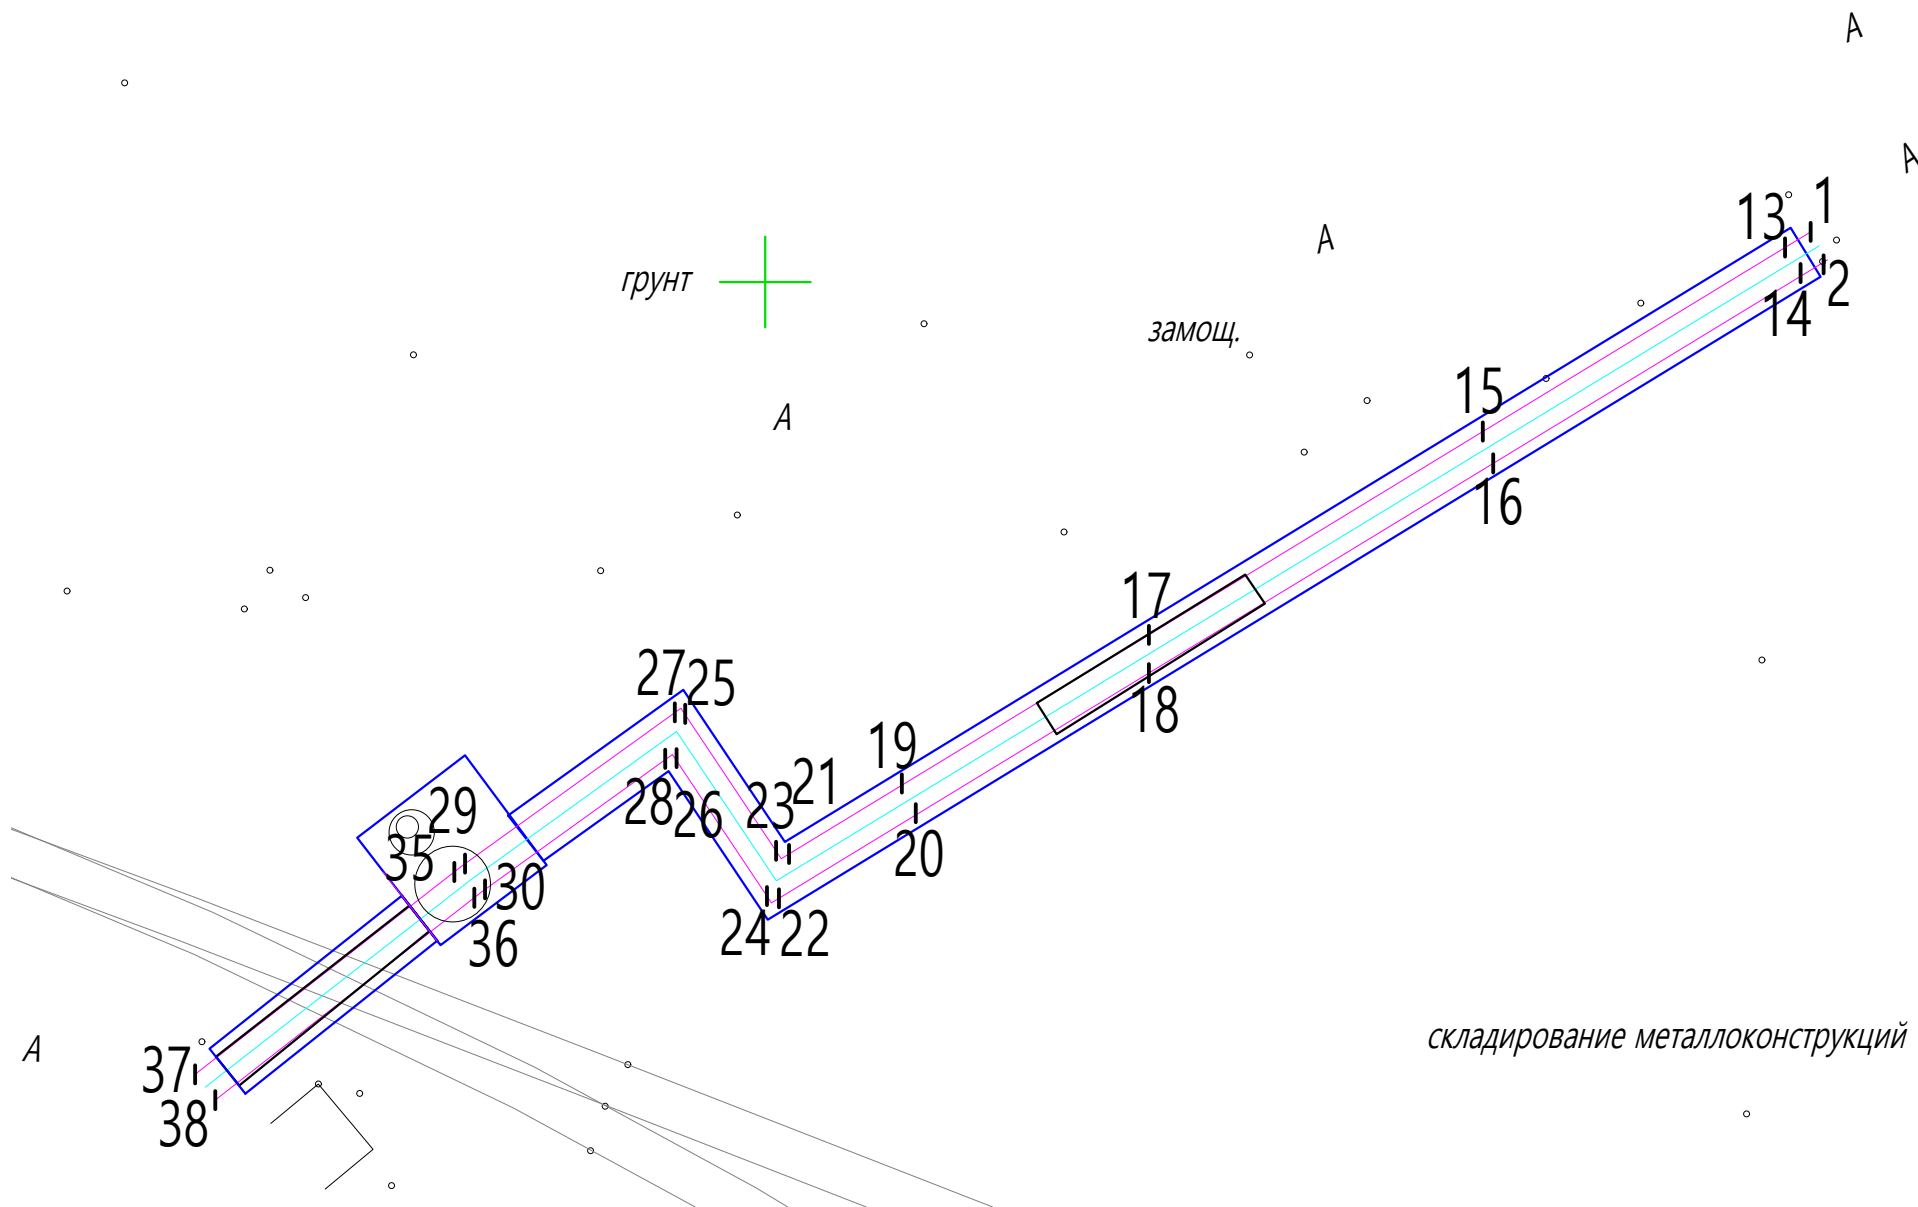


Инв. N° подл.	
Подп. и дата	
Взам. инв. N°	

					2023	131-23-ТС3				
						Ж/д пути от испытательного центра до обкаточной линии с удлинением трансбордера, расположенные по адресу: Московская область, г.о. Мытищи, ул. Колонцова, 4				
Изм.	Кол.	Лист	№ док.	Подпись	Дата	Теплоснабжение Переустройство трубопровода		Стадия	Лист	Листов
Руков. проекта		Шевчук К.А.			04.10			ИД	1	1
Ген. директор		Кесслер Ю.Ф.			04.10	Исполнительная схема №9 Сварочные стыки труб		ООО "КиКГЕОСТРОЙ"		
Нач. участка		Перевизнык А.П.			04.10					
Гл. инженер		Юрченко В.И.			04.10					


План участка производства работ

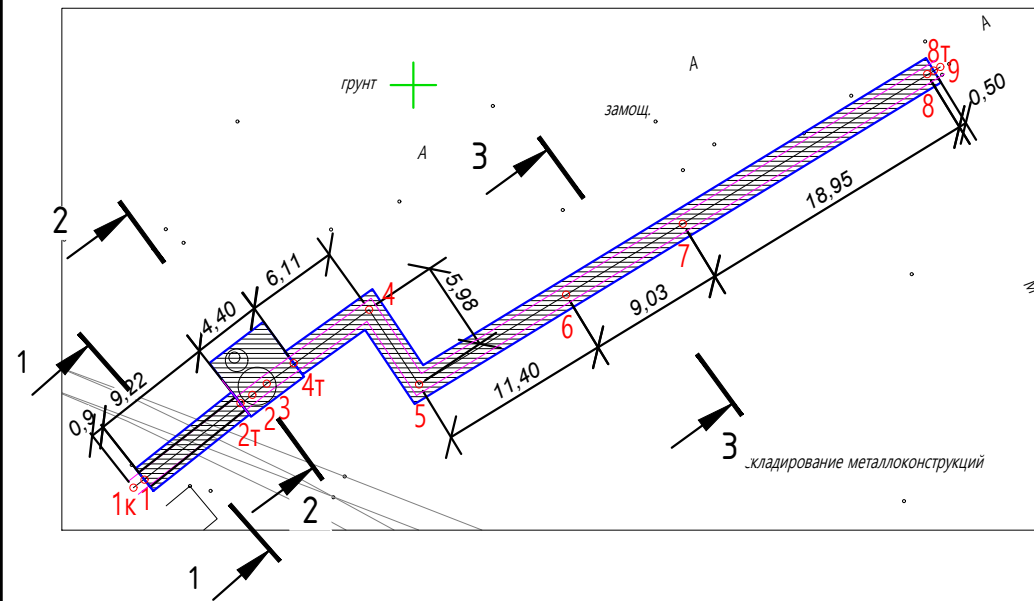


1-1
участок 1-2т

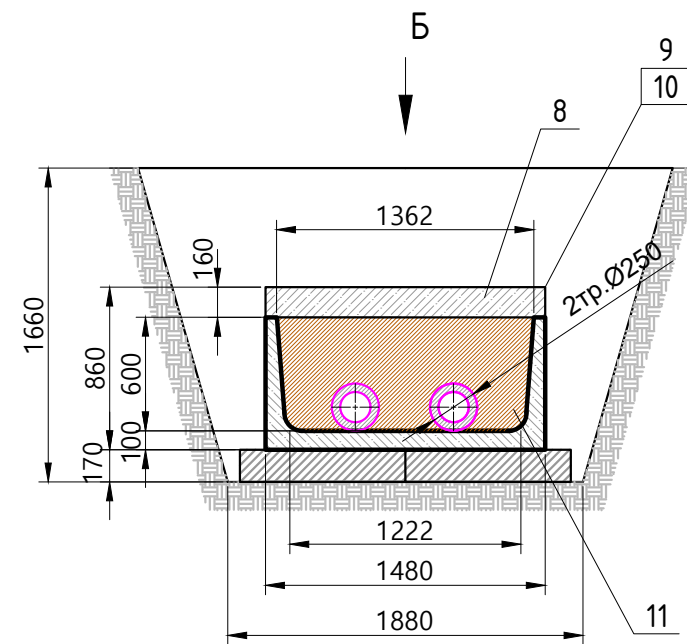


Вид Б; вид В

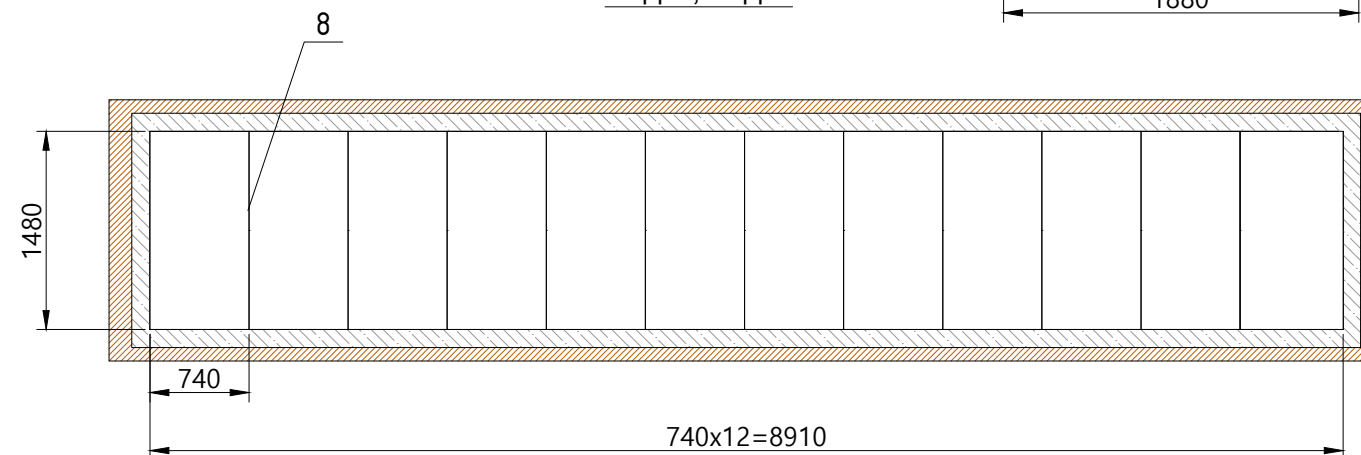


2-2
участок 2т-4т

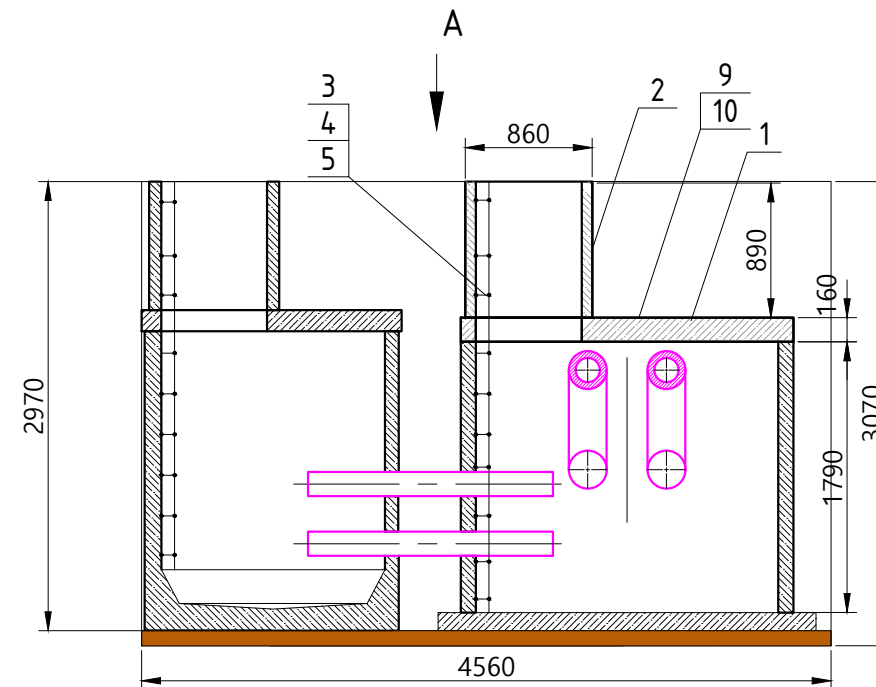

3-3
участок 6-7

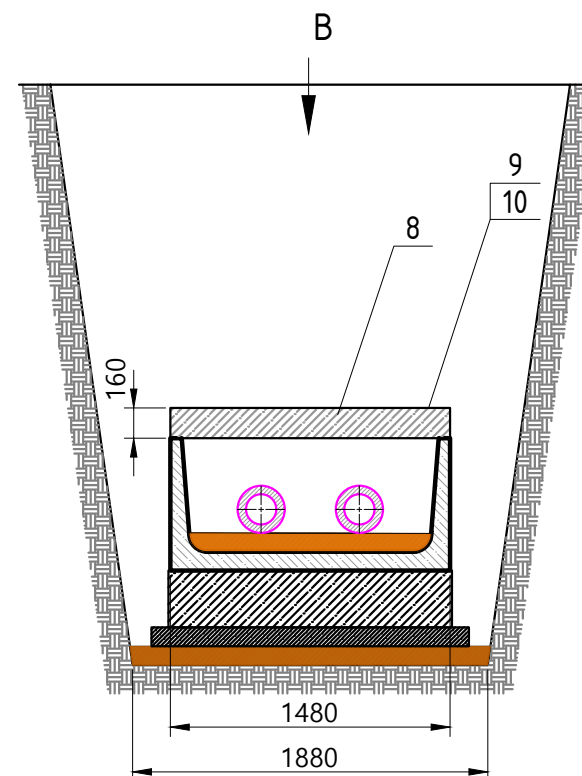

Вид А

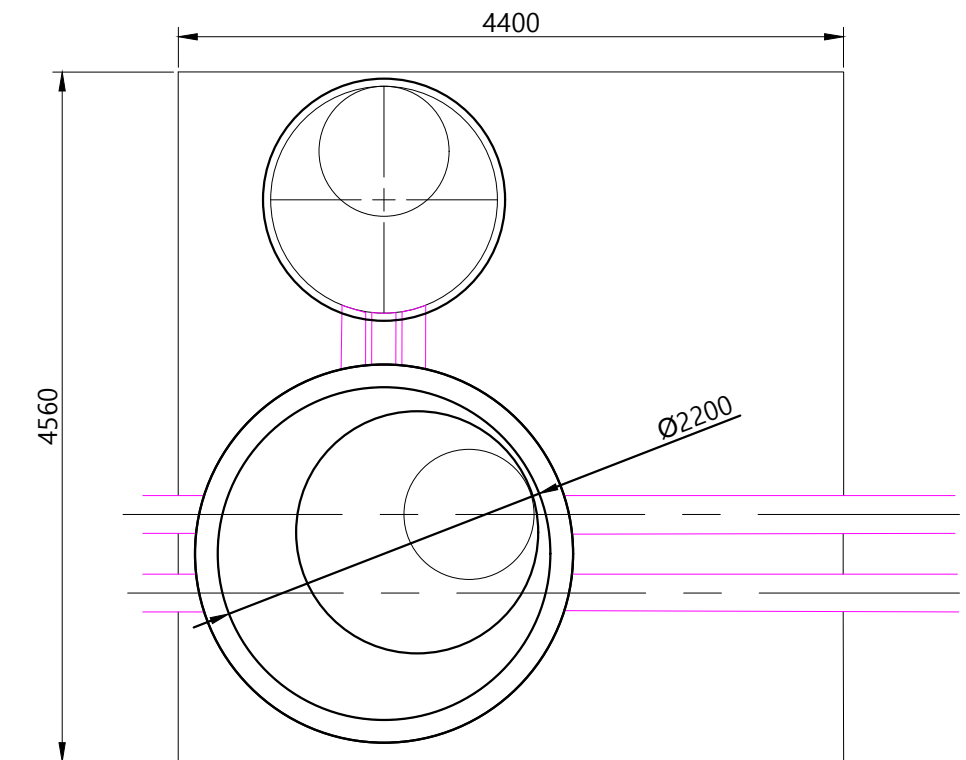


Ведомость смонтированных материалов				
Поз.	Наименование	Ед. изм.	Кол-во	Примечание
1	Плита перекрытия 4ПП-20-2 Ø2200x160	шт.	1	отв.Ø700
2	Кольцо колодезное К-7-9	шт.	1	
3	Лестница С1 L=2700	шт./кг	1/29,1	
4	Обмазка лестницы грунтовкой ГФ-021	м2	0,99	
5	Обмазка лестницы эмалью ПФ-115 за 2 раза	м2	0.99	
8	Плита П12Д-15 740x1480-160	шт.	24	
9	Праймер Технониколь (грунтовка) 1 слой	м2	38,88	31,96+2,40+3,41+1,11
10	Мастика битумная Технониколь в 2 слоя	м2	38,88	31,96+2,40+3,41+1,11
11	Песок	м3	7,04	7,91-0,87

Условные обозначения:


 Участок производства работ
1-4м; 6-7 Фактические точки участка работ

					2023	131-23-ТСЗ				
						Ж/д пути от испытательного центра до обкаточной линии с удлинением трансбордера, расположенные по адресу: Московская область, г.о. Мытищи, ул. Колонцова,4				
Изм.	Кол.	Лист	№ док.	Подпись	Дата			Стадия	Лист	Листов
Руков. проекта		Шевчук К.А.			05.10	Теплоснабжение Переустройство трубопровода		ИД	1	1
Ген. директор		Кесслер Ю.Ф.			05.10					
Нач. участка		Перевизнык А.П.			05.10					
Гл. инженер		Юрченко В.И.			05.10	Исполнительная схема №10 Установка и гидроизоляция ж/б изделий в траншее и котловане на участке 1-4т; 6-7		ООО "КуКГЕОСТРОЙ"		


План участка производства работ

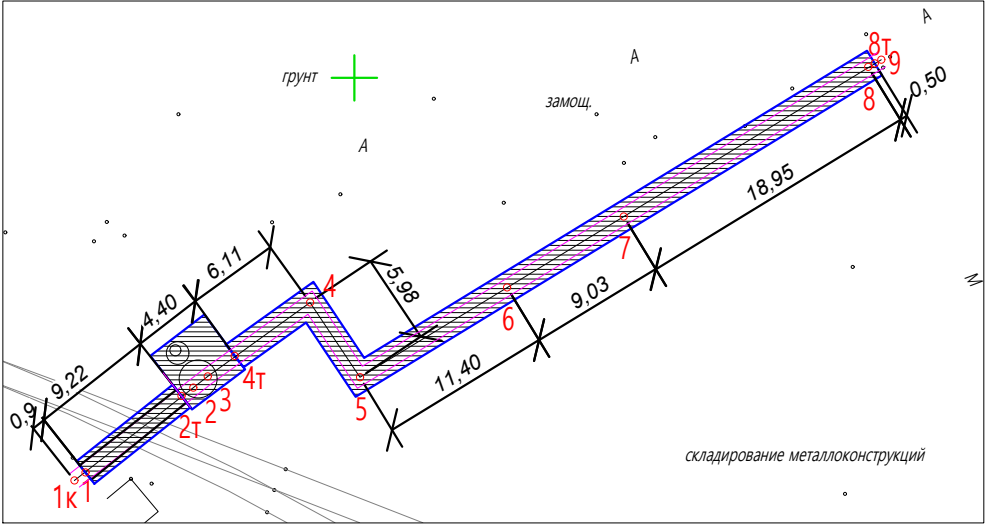


1-1
участок 1-2т

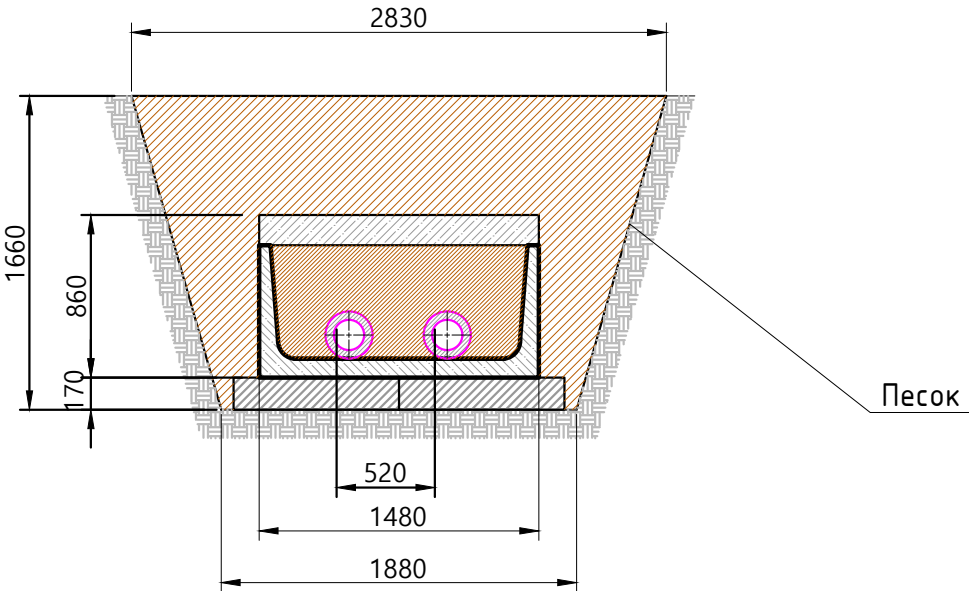

2-2
участок 4т-4; 4-5; 5-6; 7-8т

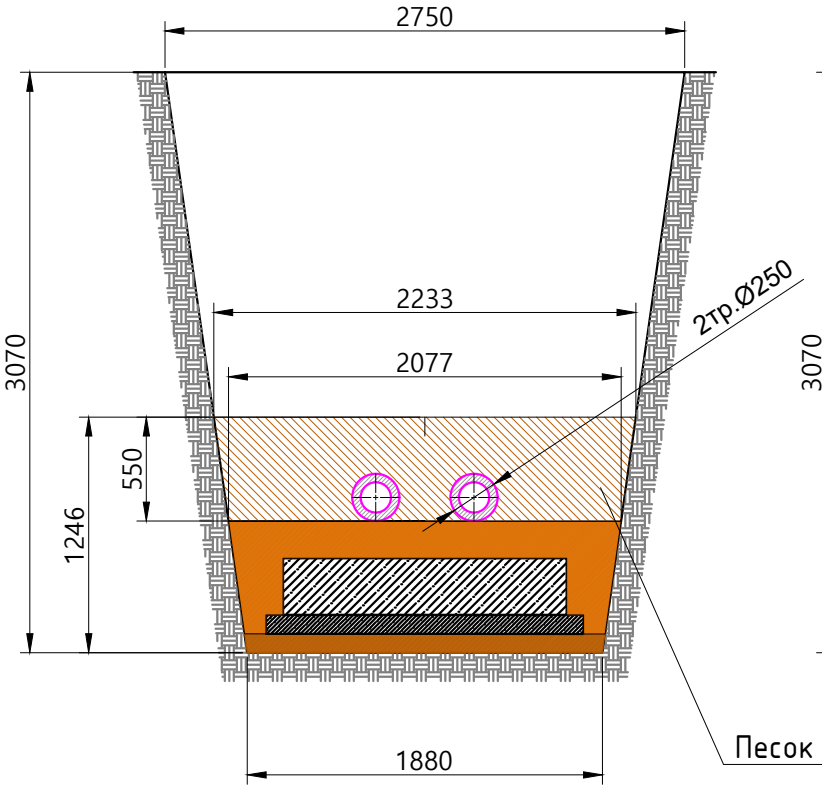

3-3
участок 6-7

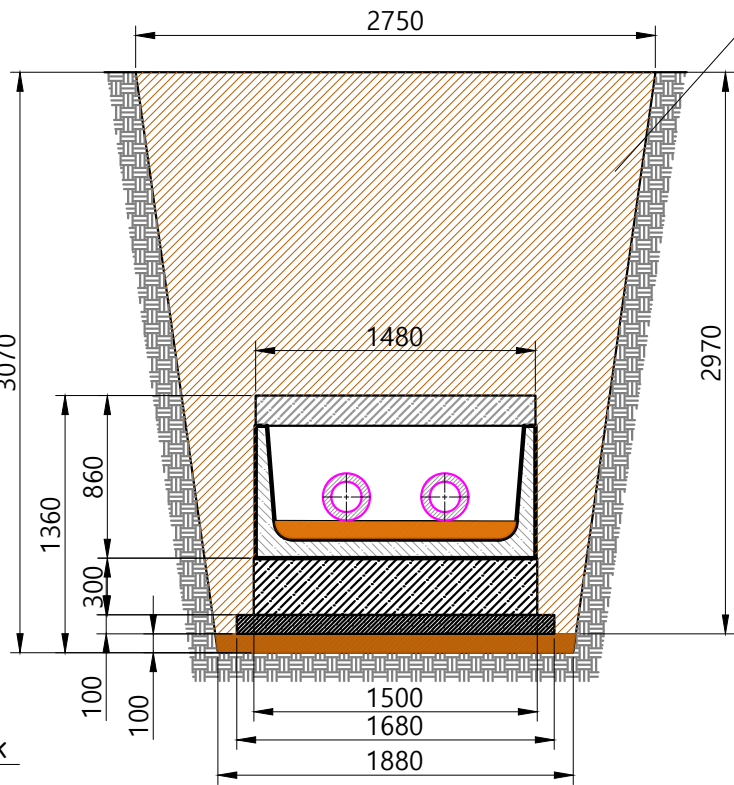

Ведомость работ по устройству обсыпки из песка							
№	Участок	Длина L, м	Средняя ширина Вср, м	Высота Н, м	Объем V1=LxВсрxН, м3	Объем V2, вытесняемый трубой/каналом, м3	Объем обсыпки, V=V1-V2, м3
1	1-2т	9,22	2,36	1,66	35,04	13,58	21,46
2	4т-4	6,11	2,26	0,55	7,37	0,60	6,77
3	4-5	5,98	2,16	0,55	6,89	0,60	6,29
4	5-6	11,4	2,16	0,55	13,14	0,60	12,54
5	6-7	9,03	2,32	3,07	62,39	16,62	45,77
6	7-8т	19,45	2,16	0,55	22,41	0,60	21,81
ИТОГО:							114,63

Изн. № подл.	Взам. инв. №
Подп. и дата	


Условные обозначения:

Участок производства работ


Фактические точки участка работ

					2023	131-23-ТС3				
						Ж/д пути от испытательного центра до обкаточной линии с удлинением трансбордера, расположенные по адресу: Московская область, г.о. Мытищи, ул. Колонцова,4				
Изм.	Кол.	Лист	№ док.	Подпись	Дата					
Руков. проекта		Шевчук К.А.			06.10	Теплоснабжение Переустройство трубопровода		Стадия	Лист	Листов
Ген. директор		Кесслер Ю.Ф.			06.10			ИД	1	1
Нач. участка		Перевизнык А.П.			06.10					
Гл. инженер		Юрченко В.И.			06.10	Исполнительная схема №11 Обсыпка из песка труб в траншее на участке 1-2т; 4т-8т		ООО "КиКГЕОСТРОЙ"		

План участка производства работ

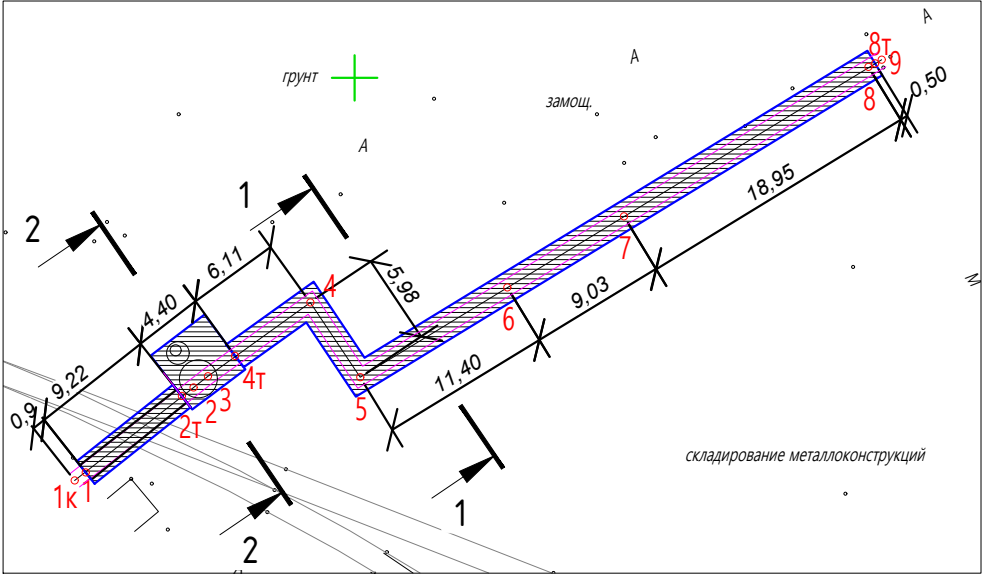


1-1
участок 4т-4; 4-5; 5-6; 7-8т

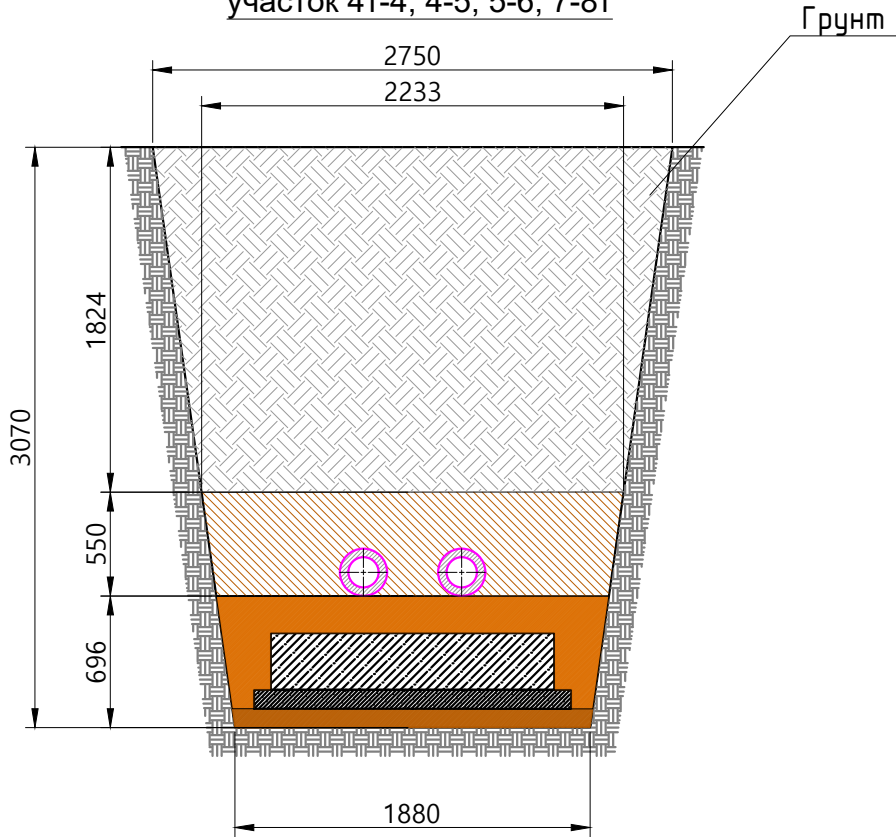

Условные обозначения:

- Участок производства работ
- Фактические точки участка работ

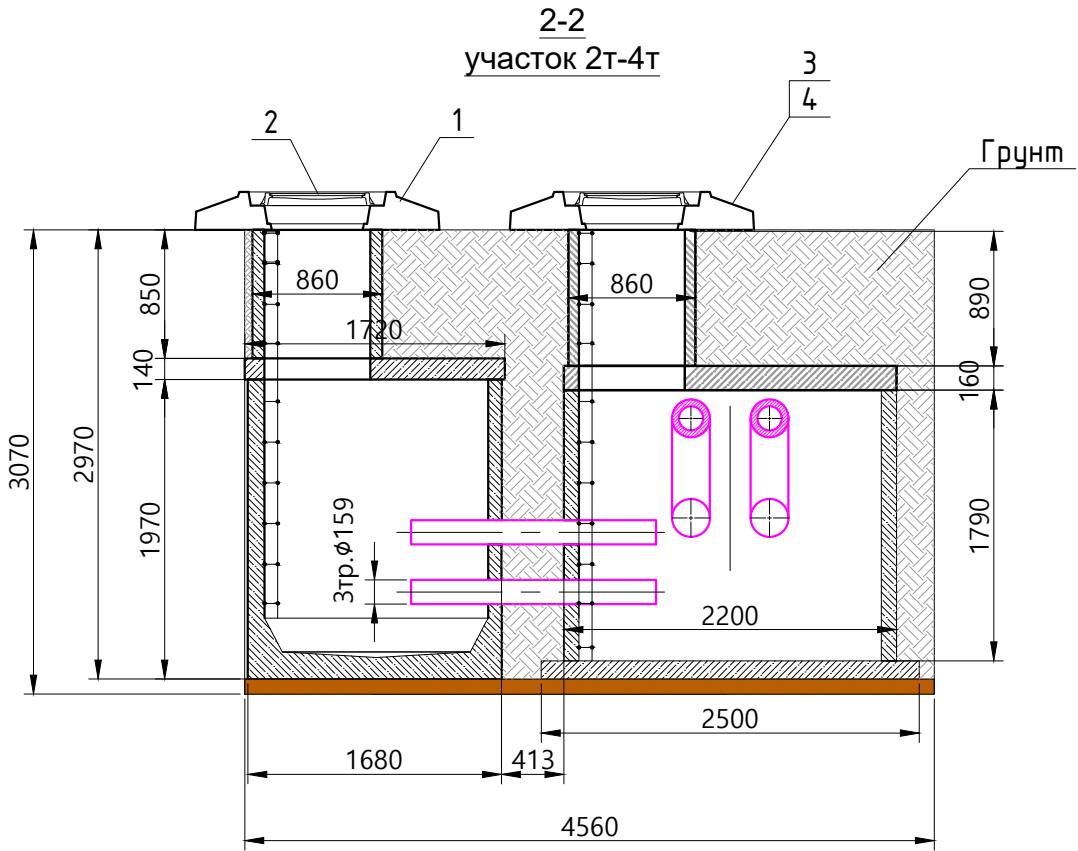

Ведомость смонтированных материалов

Поз.	Наименование	Ед. изм.	Кол-во	Примечание
1	Плита ОП-1к	шт.	2	
2	Люк чугунный тип "Т"	шт.	2	
3	Праймер Технониколь (грунтовка) 1 слой	м2	7,88	
4	Мастика битумная Технониколь в 2 слоя	м2	7,88	

Ведомость работ по обратной засыпке грунтом

№	Участок	Длина L, м	Ширина Вср, м	Высота Н, м	Объем V1=LxВсрxН, м3	Вытесняемый объем V2, м3	Объем засыпки V=V1-V2, м3
1	2т-4т	4,40	4,56	2,97	59,59	8,00	51,59
2	4т-4	6,11	2,49	1,82	27,69	0,6	27,09
3	4-5	5,98	2,49	1,82	27,10	0,6	26,50
4	5-6	11,4	2,49	1,82	51,66	1,12	50,54
5	7-8т	19,45	2,49	1,82	88,14	1,91	86,23
ИТОГО:							241,96

					2023	131-23-ТС3			
						Ж/д пути от испытательного центра до обкаточной линии с удлинением трансбордера, расположенные по адресу: Московская область, г.о. Мытищи, ул. Колонцова,4			
Изм.	Кол.	Лист	№ док.	Подпись	Дата	Теплоснабжение Переустройство трубопровода	Стадия	Лист	Листов
Руков. проекта		Шевчук К.А.			07.10		ИД	1	1
Ген. директор		Кесслер Ю.Ф.			07.10				
Нач. участка		Перевизнык А.П.			07.10				
Гл. инженер		Юрченко В.И.			07.10	Исполнительная схема №12 Обратная засыпка грунтом траншеи на участке 2т-8т	ООО "КиКГЕОСТРОЙ"		