



План участка производства работ

Приложение №1 к Акту № 131-23-НВК3-43 от 09.11.2023 г.

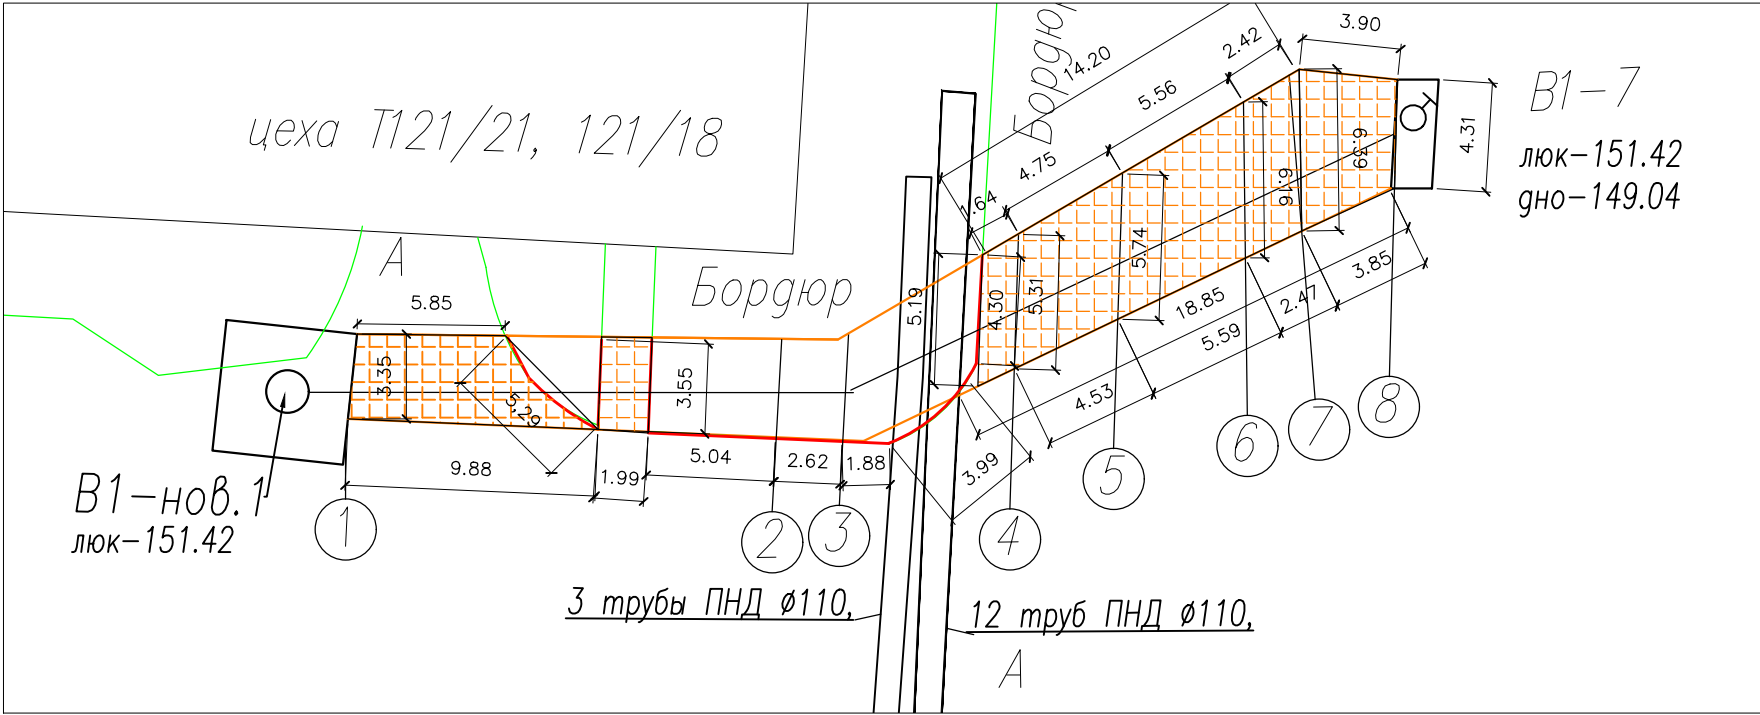


Ситуационный план

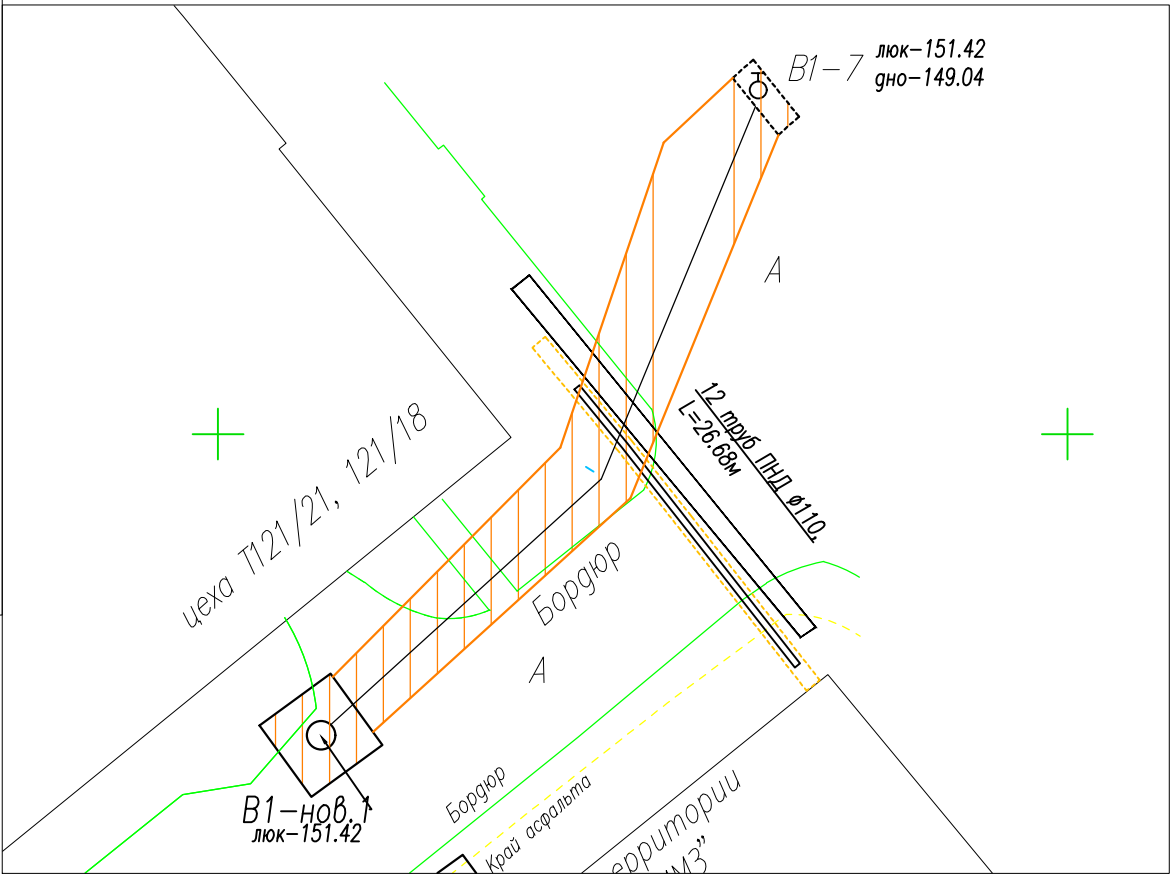

Ведомость работ по демонтажу бордюра БР			
№	Участок	Длина L, м	Кол-во, шт
1	т.1-т.2	5,06+3,55+3,55+5,04	17
2	т.2-т.3	2,62	3
3	т.3-т.4	1,88+4,67+4,3	11
ИТОГО:		30,67	31

Резка асфальтобетонного покрытия фрезой				
№	Участок	Длина L, м	Толщина Н, м	Итого, м
1	т.1-т.2	5,85+3,35+9,88+1,99+5,29+3,55+3,55+1,99	0,19	35,45
2	т.2-т.3	2,62	0,19	2,62
3	т.3-т.4-т.5-т.6-т.7-т.8	14,2+3,9+4,31+18,85+3,99+4,3+1,88	0,19	51,43
ИТОГО				89,5

Конструкция асфальтобетонного покрытия
(схема)

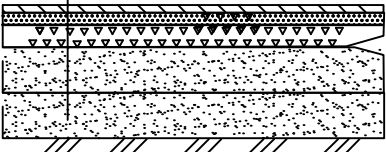

Покрывтие – асфальтобетон мелкозернистый, тип Б, марка II, ГОСТ 9128–2013 h=0,07 м
Покрывтие – асфальтобетон крупнозернистый, тип Б, марка II, ГОСТ 9128–2013 h=0,12 м
Щебень М600 (5–20 мм) с пропиткой вязким битумом h=0,08 м
Щебень М600 (20–70мм) ГОСТ 8267–93 h=0,22 м
Уплотненный грунт

Примечание:
1. Линейные размеры указаны в метрах
2. Система координат МСК 50.2.
3. Система высот Балтийская.
4. Съёмка выполнялась электронным тахеометром СХ-105 (свидетельство о поверке С-АКЗ/14-06-2023/254502985, действительно до 13.06.2024г.)

Условные обозначения:
Участок производства работ
Фактические точки участка работ
Бордюр (демонтаж)
Участок производства работ по демонтажу асфальтно-бетонного покрытия

Объем выполненных работ по демонтажу дорожного покрытия на участке В1-нов.1 - В1-7					
№	Участок	Длина Lср, м	Ширина Vср, м	Объем демонтажа асфальта Н=0,19м мех. способом, V1=Lср*Vср*Hср*0,19, м³	Объем демонтажа щебня Н=0,3м мех. способом, V1=Lср*Vср*Hср*0,3
1	1 - 2	(5,85+9,88)/2=7,86	(3,37+3,55)/2=3,46	5,69	8,99
		1,99	3,55	1,34	2,12
2	3 - 4	(2,41+1,64)/2=2,02	(5,62+5,31)/2=5,46	2,62	4,14
3	4 - 5	(4,53+4,75)/2=4,64	(5,31+5,74)/2=5,52	5,4	8,51
4	5 - 6	(5,59+5,56)/2=5,57	(5,74+6,16)/2=5,95	6,82	10,77
5	6 - 7	(2,47+2,42)/2=2,44	(6,16+6,39)/2=6,27	3,43	5,42
6	7 - 8(В1-7)	(3,85+3,9)/2=3,87	(6,39+4,31)/2=5,35	4,45	7,04
ИТОГО				29,75	46,99

					2023	131-23-НВК3			
						Ж/д пути от испытательного центра до обкаточной линии с удлинением трансбордера, расположенные по адресу: Московская область, г.о. Мытищи, ул. Колонцова, 4			
Изм.	Кол.	Лист	№ док.	Подпись	Дата				
Руков. проекта		Шевчук К.А.			09.11	Наружные сети водоснабжения и канализации Переустройство хозяйпитьевого водопровода В1	Стадия	Лист	Листов
Ген. директор		Кесслер Ю.Ф.			09.11		ИД	1	1
Нач. участка		Перевизнык А.П.			09.11				
Гл. инженер		Юрченко В.И.			09.11	Исполнительная схема №43 Демонтаж асфальтно-бетонного покрытия от колодца В1-нов.1 до колодца В1-7			ООО "КИКГЕОСТРОЙ"