
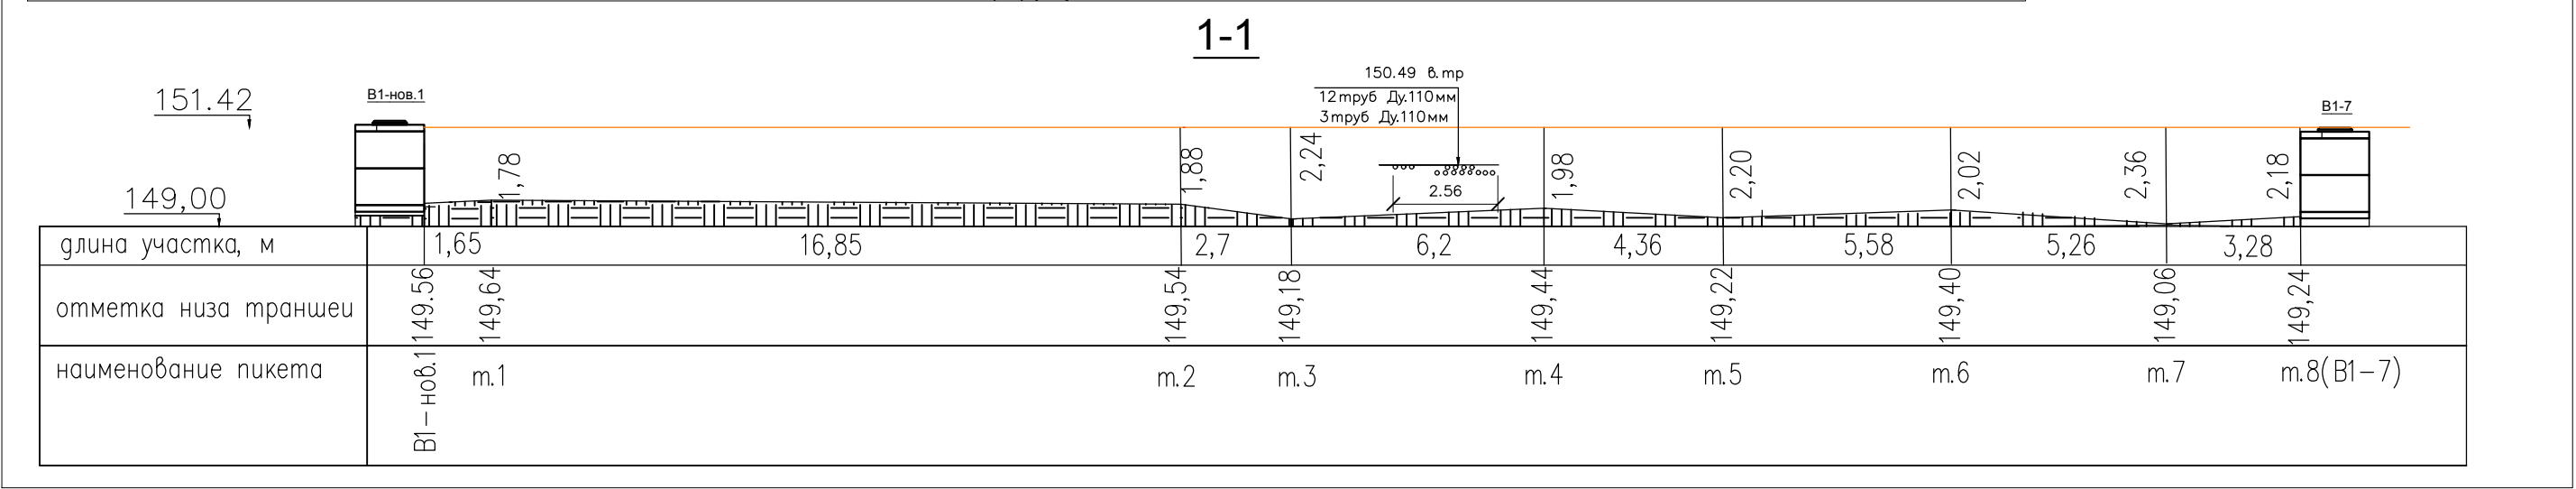


План участка производства работ

Приложение №1 к Акту № 131-23-НБКЗ-44 от 10.11.2023 г.

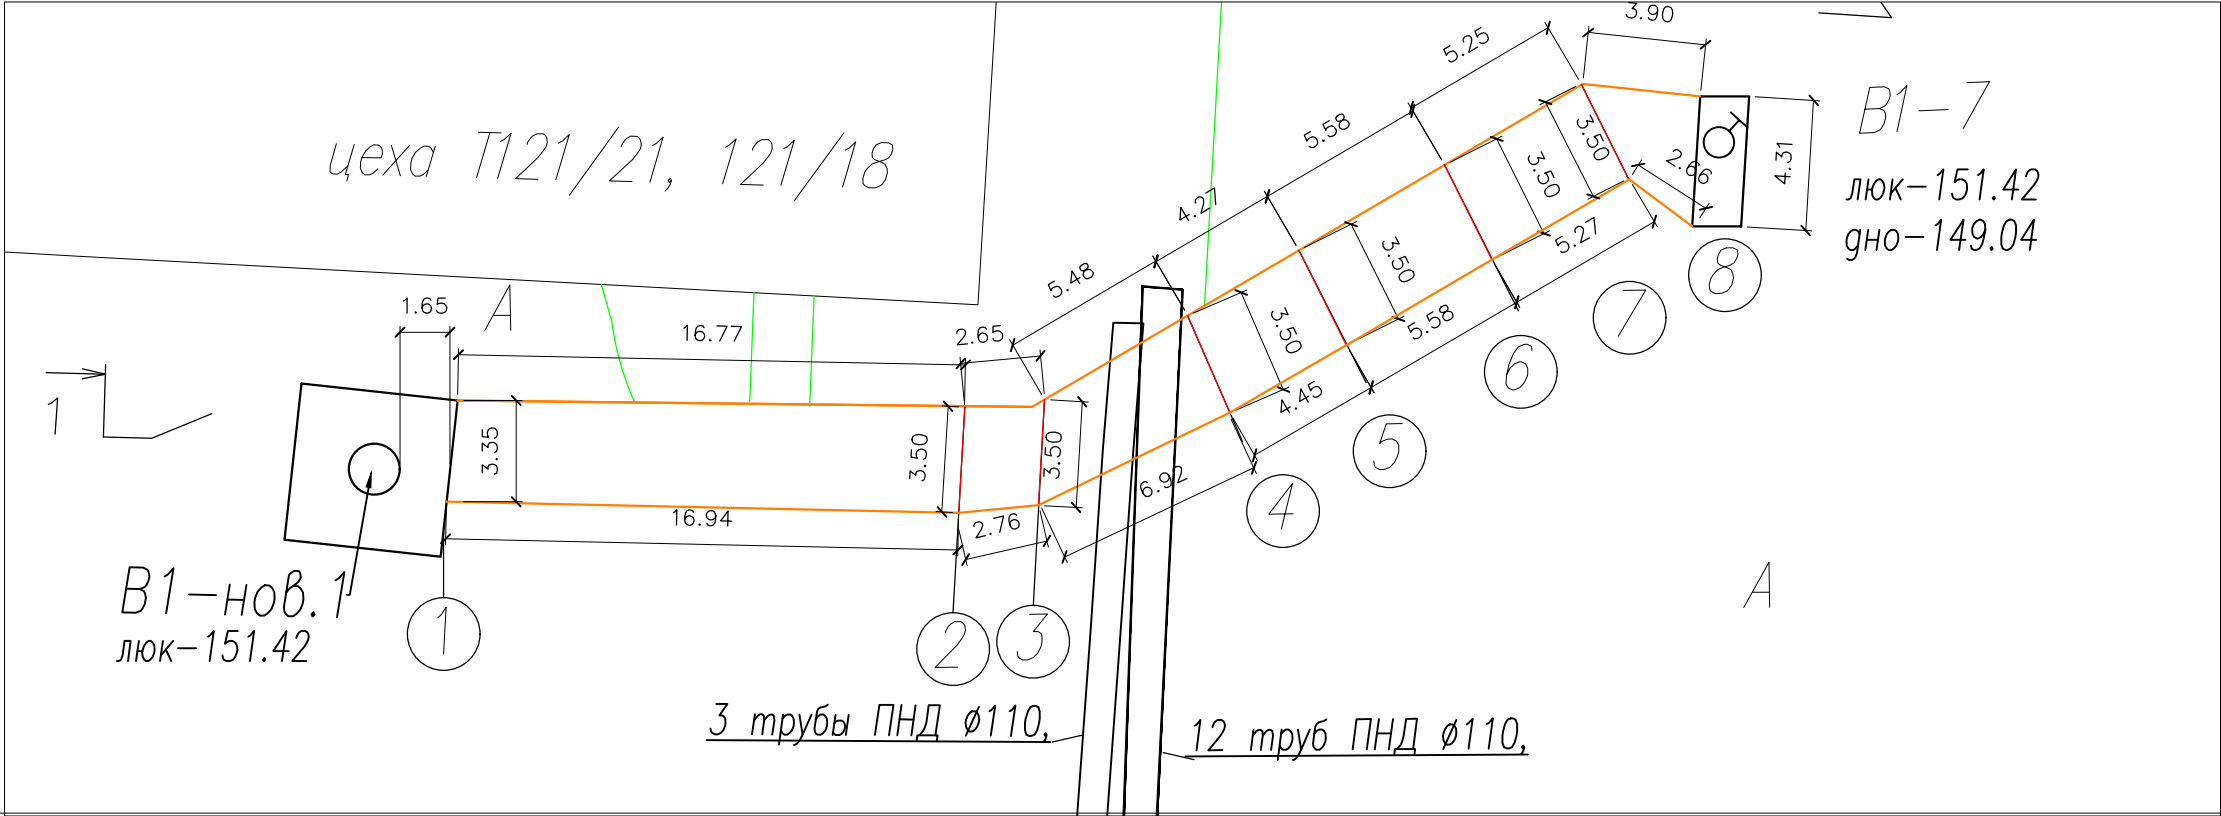

Объем выполненных работ по разработке грунта на участке В1-нов.1 - В1-7													
№	Участок	Длина Lср,м	Ширина по верху Вв,м	Ширина по низу Вн,м	Ширина Вср,м	Глубина Н, м	Объем траншеи Vтр, м3	Объем дем. асфальта Н=0,19м мех. способом, V1, м³	Объем дем. основания из щебня мех. способом, V2, м³	Объем ручной разработки Vр,м3	Объем разработки траншеи V=Vтр-V-V2- Vр, м3	Объем разработки мех. способом, Vмех=L*Вср*Нср*0 ,97 м³	Объем доработки руч. способом, Vдор=L*Вср*Нср*0, 03 м³
1	1 - 2	16,85	3,42	1,5	2,46	1,83	75,88	7,03	11,11	0	57,74	56,01	1,73
2	2 - 3	2,7	3,5		2,5	2,06	13,93	0	0	13,6	0,33	0	0
3	3 - 4	6,2	3,5		2,5	2,21	32,73	2,62	4,14	0	25,97	25,19	0,78
2	4 - 5	4,36	3,5		2,5	2,09	22,81	5,4	8,51	0	8,9	8,63	0,27
4	5 - 6	5,58	3,5		2,5	2,11	29,45	6,82	10,77	0	11,86	11,5	0,36
5	6 - 7	5,26	3,5		2,5	2,19	28,83	3,43	5,42	0	19,98	19,38	0,6
6	7 - 8(В1-7)	3,28	3,9		3,9	2,27	20,12	4,45	7,04	0	8,63	8,37	0,26
ИТОГО							223,75	29,75	46,99	13,6	133,4	129,08	4

					2023	131-23-НБКЗ		
						Ж/д пути от испытательного центра до обкаточной линии с удлинением трансбордера, расположенные по адресу: Московская область, г.о. Мытищи, ул. Колонцова, 4		
Изм.	Кол.	Лист	№ док.	Подпись	Дата	Наружные сети водоснабжения и канализации	Стадия	Лист
Руков. проекта	Шевчук К.А.				10.11	Переустройство хозяйственного водопровода В1	ИД	1
Ген. директор	Кесслер Ю.Ф.				10.11			
Нач. участка	Перевизнык А.П.				10.11			
Гл. инженер	Юрченко В.И.				10.11			
						Исполнительная схема №44		
						Разработка грунта на участке от В1-нов.1 - В1-7		
						ООО "КикГЕОСТРОЙ"		