
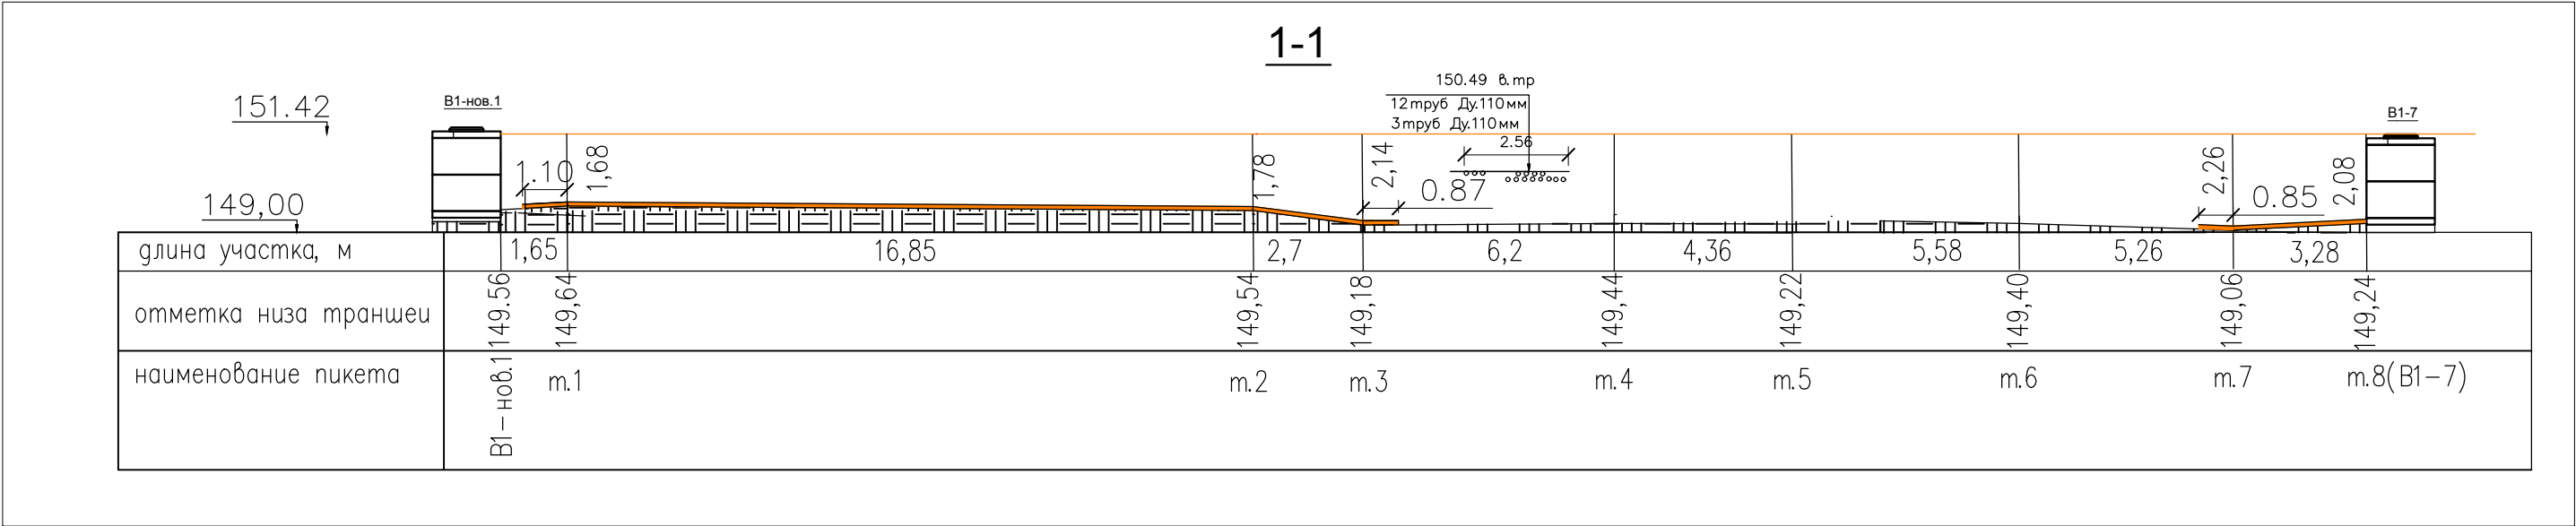
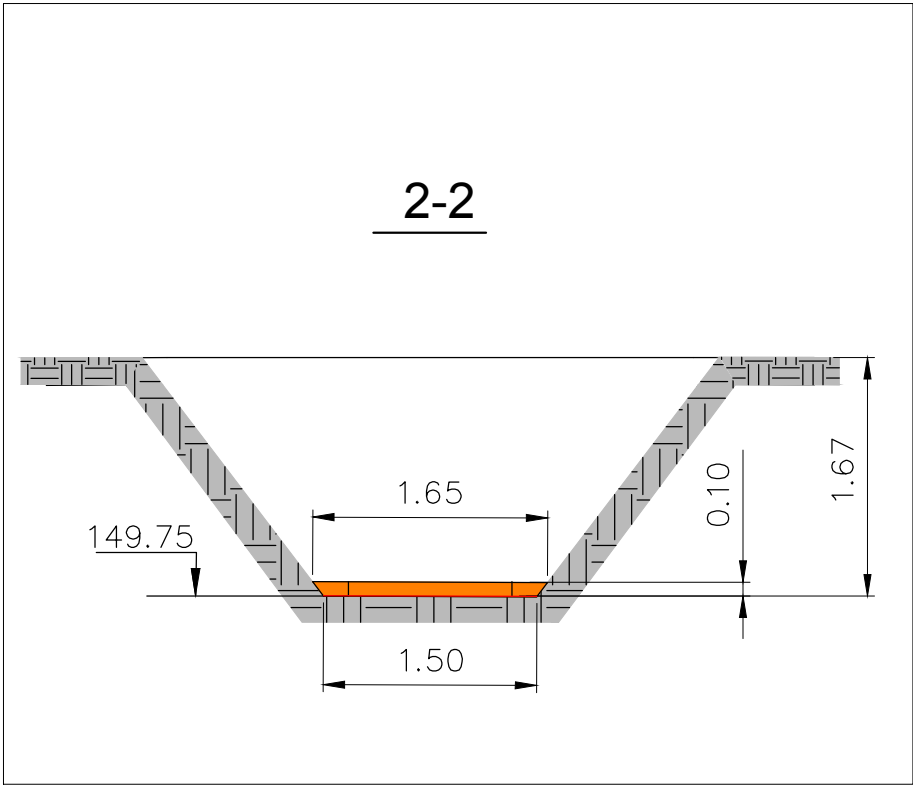


План участка производства работ

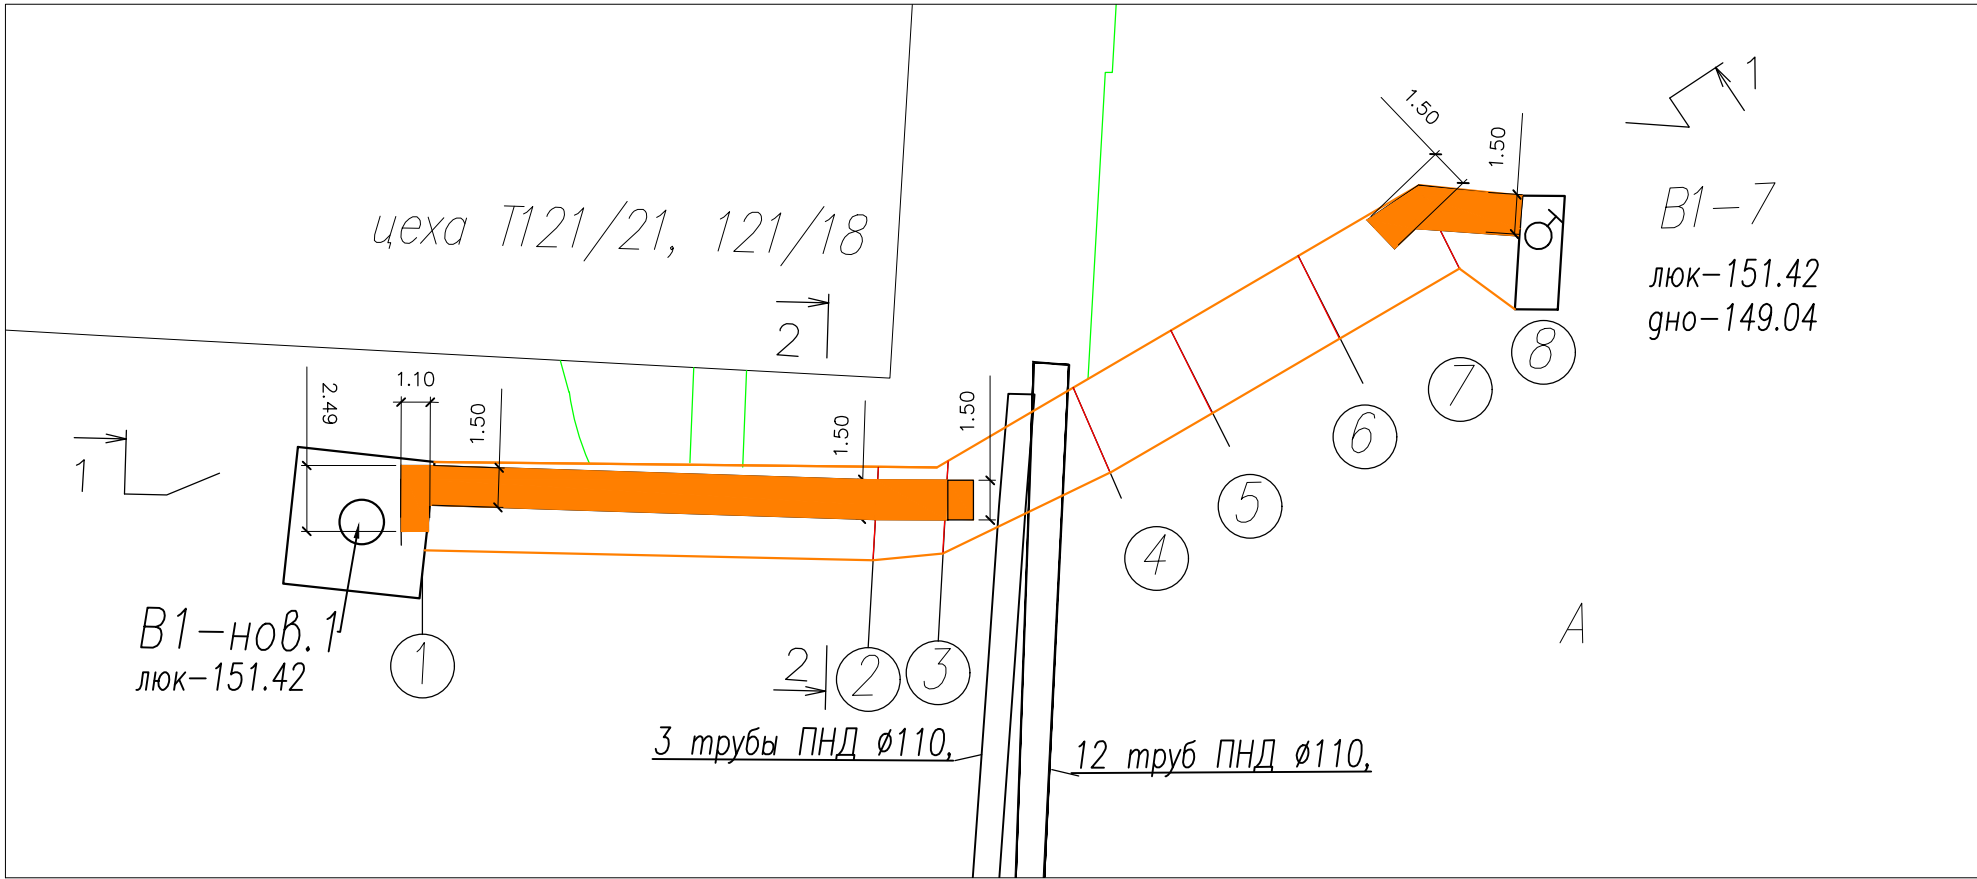

длина участка, м	1,65	16,85	2,7	6,2	4,36	5,58	5,26	3,28
отметка низа траншеи	149,56	149,64	149,54	149,18	149,44	149,22	149,40	149,06
наименование пикета	B1-нов.1	m.1	m.2	m.3	m.4	m.5	m.6	m.7
								m.8(B1-7)

Ведомость выполненных работ по устройству песчаного основания					
№	Участок	Длина L _{ср} , м	Ширина B _{ср} , м	Высота H, м	Объем V=L _{ср} *B _{ср} *H, м ³
1	B1-нов.1 - т.1	1,1	2,49	0,1	0,27
2	т.1-т.2	16,85	1,57	0,1	2,65
3	т.2-т.3	2,7	1,57	0,1	0,42
4	т.3-т.4	0,87	1,57	0,1	0,14
5	т.6-т.7	0,85	1,57	0,1	0,13
6	т.7-т.8	3,28	1,57	0,1	0,51
ИТОГО					4,12

					2023	131-23-НВК3			
						Ж/д пути от испытательного центра до обкаточной линии с удлинением трансбордера, расположенные по адресу: Московская область, г.о. Мытищи, ул. Колонцова, 4			
Изм.	Кол.	Лист	№ док.	Подпись	Дата				
Руков. проекта		Шевчук К.А.			12.11	Наружные сети водоснабжения и канализации Переустройство хозяйпитьевого водопровода В1	Стадия	Лист	Листов
Ген. директор		Кесслер Ю.Ф.			12.11		ИД	1	1
Нач. участка		Перевизнык А.П.			12.11				
Гл. инженер		Юрченко В.И.			12.11	Исполнительная схема №45 Устройство песчаного основания на участке В1-нов.1 - В1-7		ООО "КИКГЕОСТРОЙ"	