

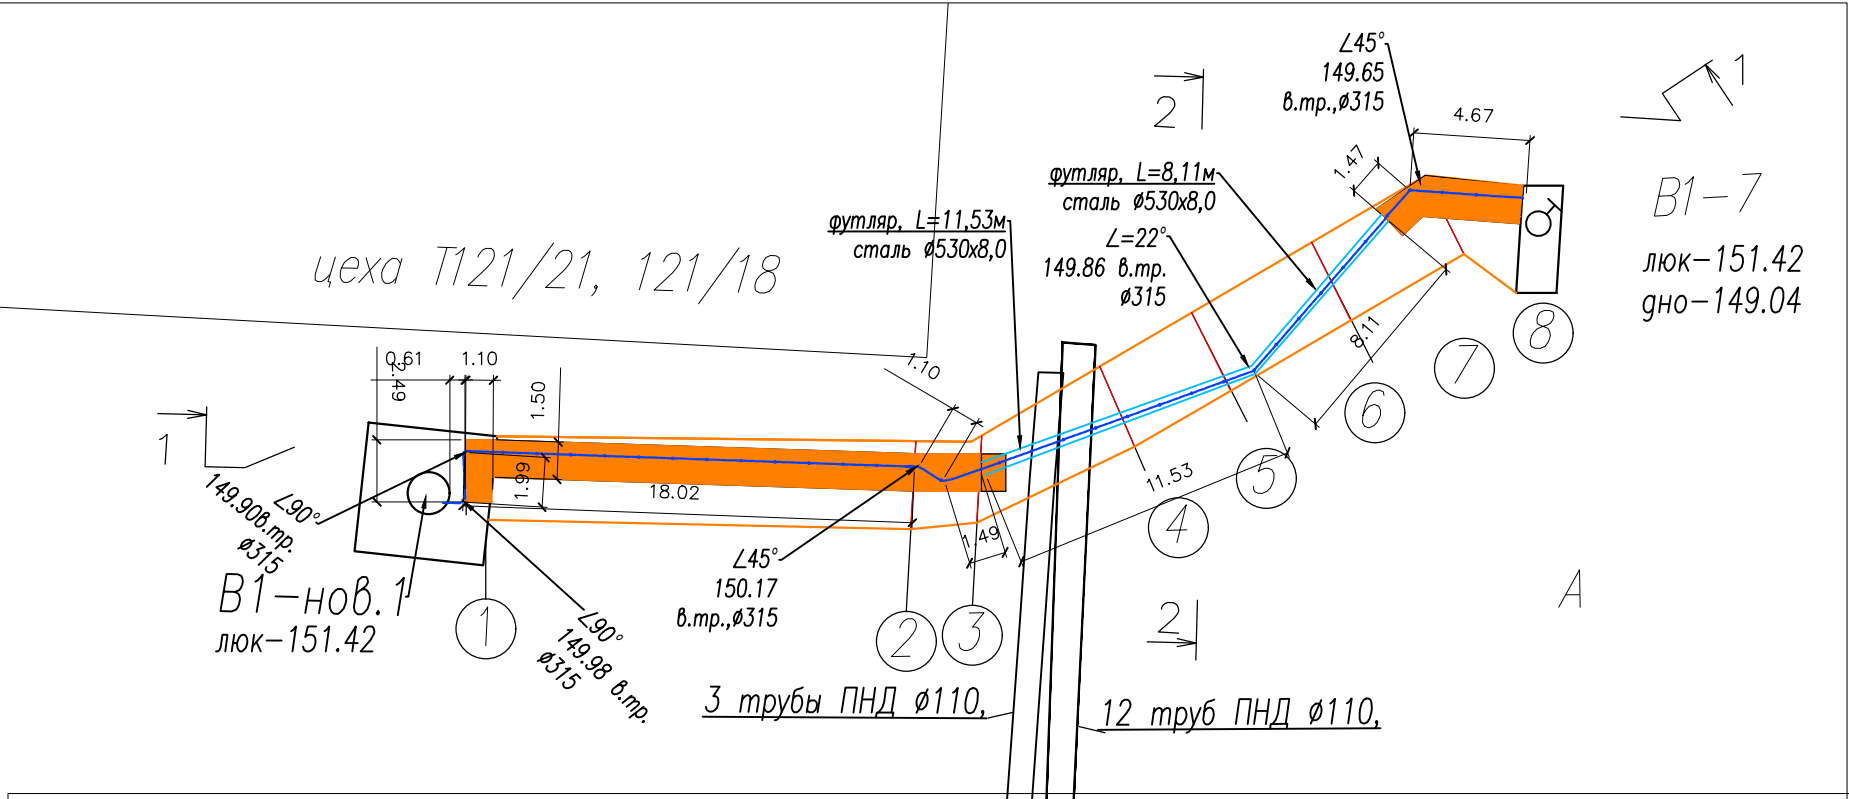


План участка производства работ

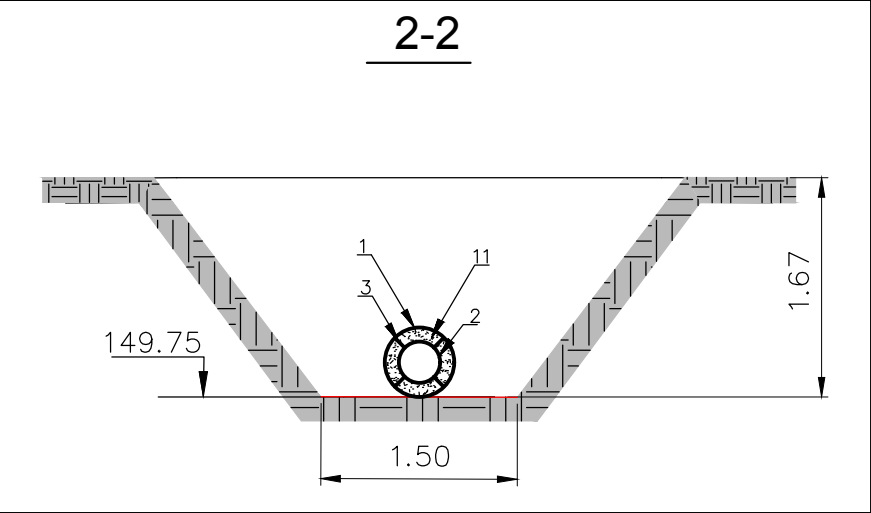

| Ведомость объемов выполненных работ по монтажу трубы |                                                      |         |        |                       |
|------------------------------------------------------|------------------------------------------------------|---------|--------|-----------------------|
| Поз. Обознач.                                        | Наименование                                         | ед.изм. | кол-во | примечание            |
| 1                                                    | Труба стальная ВУС изоляцией Ду.530*8мм              | м       | 19,64  | футляр 11,53м и 8,11м |
| 2                                                    | Труба ПЭ100 SDR7-315-18,7мм                          | м       | 49     |                       |
| 3                                                    | Опроно направляющие кольцо ОНК315-530                | шт      | 9      | шаг установки 2м      |
| 4                                                    | Втулка под фланец ПЭ100 SDR17-315                    | in      | 1      |                       |
| 5                                                    | Стальной фланец для ПЭ d315                          | шт      | 1      |                       |
| 6                                                    | Труба стальная Ду.530*8мм L=0,3м                     | шт      | 1      | гильза                |
| 7                                                    | Муфта защитная проходная Ду.315/530мм                | шт      | 3      |                       |
| 8                                                    | ОтводПЭ100 SDR11 45* d315мм                          | шт      | 3      |                       |
| 9                                                    | ОтводПЭ100 SDR11 22* d315мм                          | шт      | 1      |                       |
| 10                                                   | ОтводПЭ100 SDR11 90* d315мм                          | шт      | 2      |                       |
| 11                                                   | Цементно песчаный раствор М100                       | м3      | 2,55   | забутовка футляров    |
| 12                                                   | Пробивка отверстия 540*540мм в кирпичной стене 0,25м | шт      | 1      | В1-7                  |

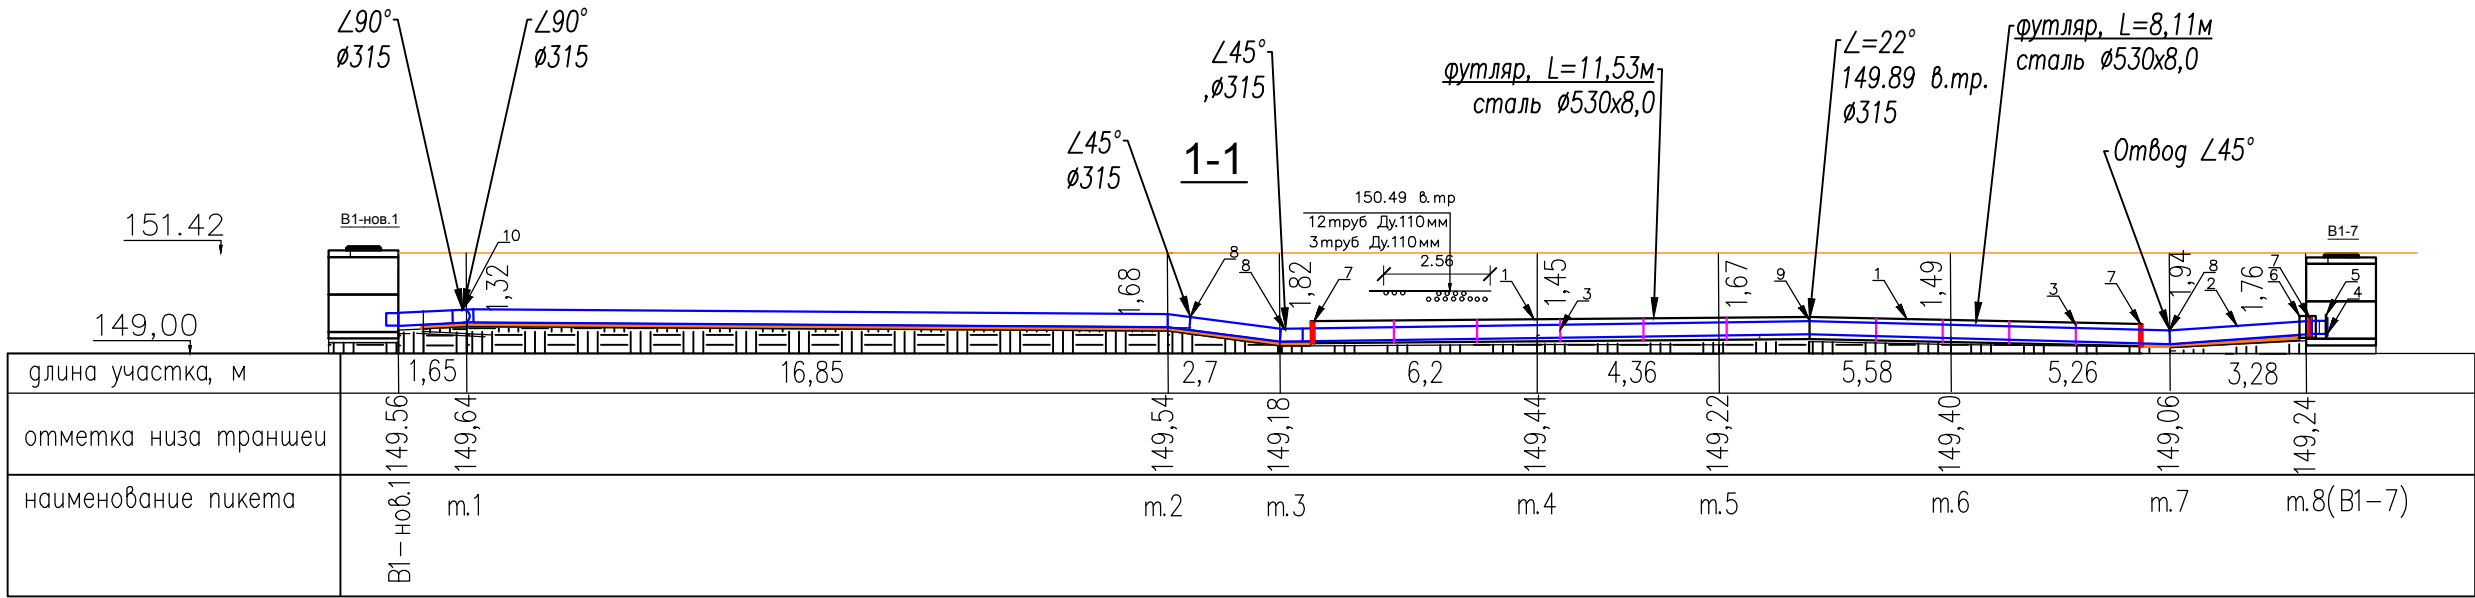

|                |                 |      |        |         |       |   |                   |      |
|----------------|-----------------|------|--------|---------|-------|---|-------------------|------|
| 2023           |                 |      |        |         |       | 131-23-НБКЗ   |                   |      |
|                |                 |      |        |         |       | Ж/д пути от испытательного центра до обкаточной линии с удлинением трансбордера, расположенные по адресу: Московская область, г.о. Мытищи, ул. Колонцова, 4 |                   |      |
| Изм.           | Кол.            | Лист | № док. | Подпись | Дата  | Наружные сети водоснабжения и канализации<br>Переустройство хозяйственного водопровода В1                                                                   | Стадия            | Лист |
| Руков. проекта | Шевчук К.А.     |      |        |         | 12.11 |   | ИД                | 1    |
| Ген. директор  | Кесслер Ю.Ф.    |      |        |         | 12.11 |   |                   |      |
| Нач. участка   | Перевизнык А.П. |      |        |         | 12.11 |   |                   |      |
| Гл. инженер    | Юрченко В.И.    |      |        |         | 12.11 | Исполнительная схема №46<br>Монтаж трубы на участке от В1-нов.1 - В1-7                                                                                      | ООО "КикГЕОСТРОЙ" |      |