

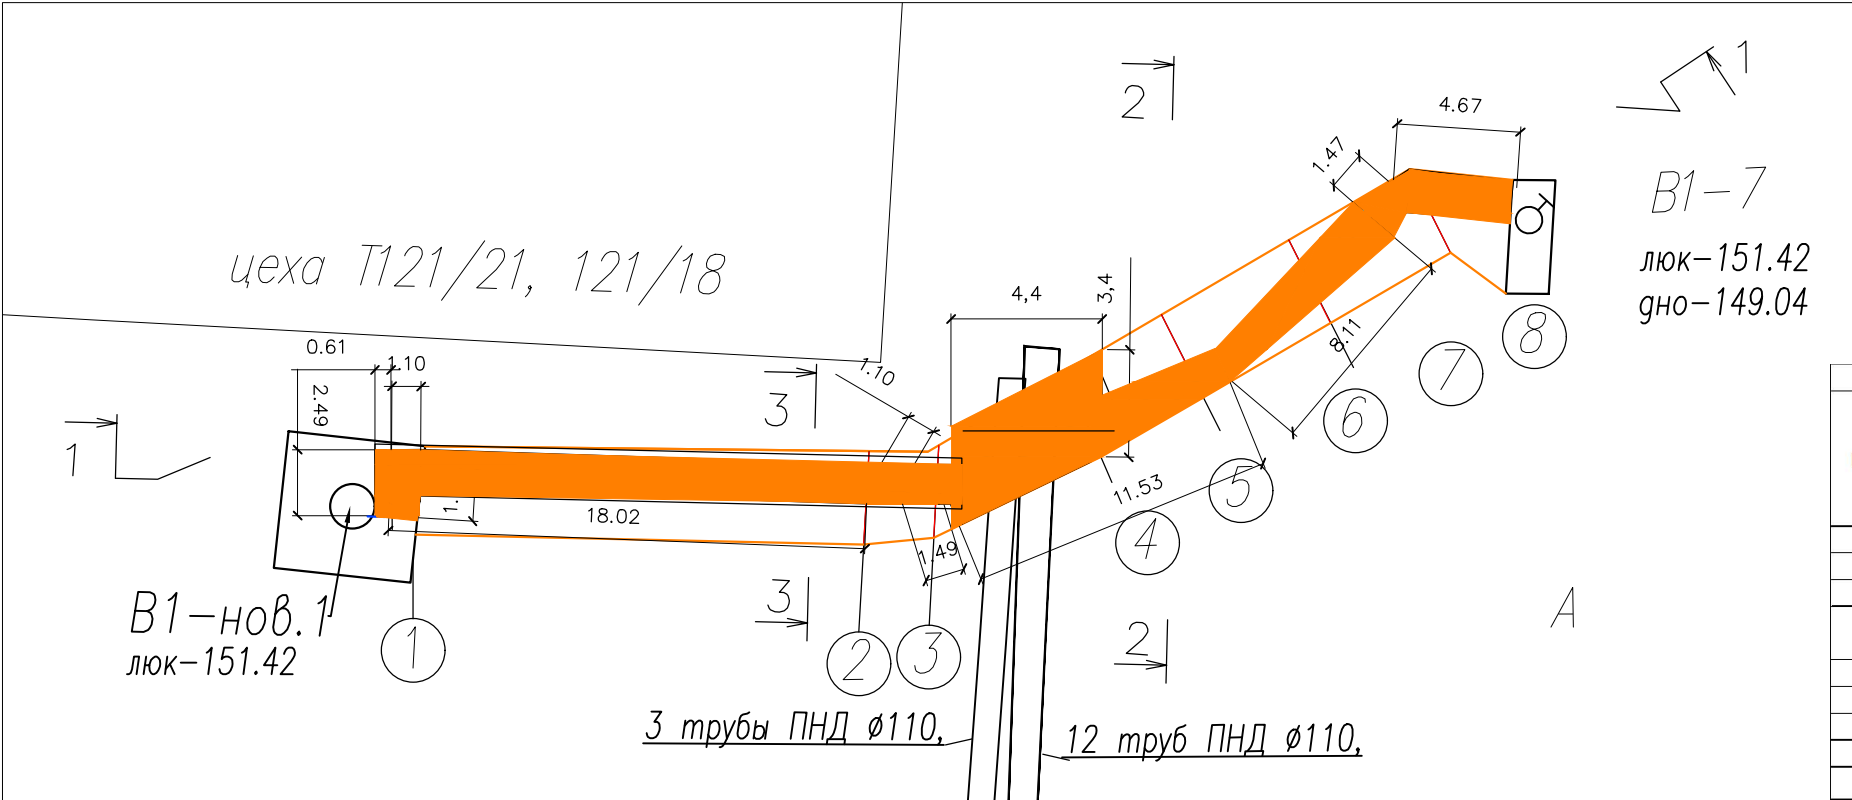
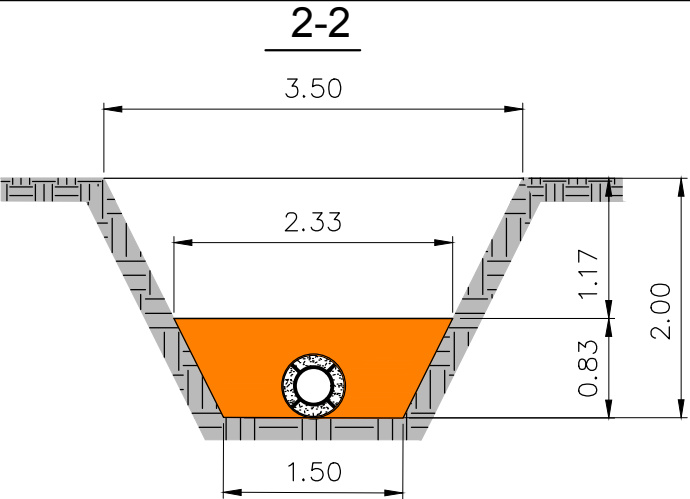


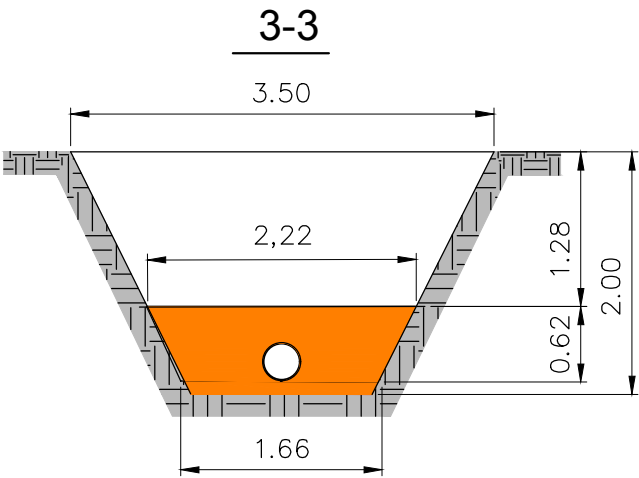

Ведомость объемов выполненных работ по устройству обсыпки из песка									
№	Участок	Длина Лсп, м	Ширина Вср, м	Глубина Нср, м	Объем V1, м³	Длина труба Ду.315мм	Длина трубы Ду.530мм	Объем вытесняемый трубой или колодцем V2, м³	Объем обсыпки V, м³
1	В1-нов.1 - т.1	1,1	1,91	0,62	1,30	0,61+1,99+1,1=3,7	0	0,29	1,01
2	т.1-т.2	16,85	1,91	0,62	19,95	18,02	0	1,40	18,55
3	т.2-т.3	2,7	1,91	0,62	3,2	2,7	0	0,21	2,99
4	т.3-т.4	6,2	1,92	0,83	9,88	0,89	5,31	0,07+1,17=1,24	8,64
		4,4	3,4	1,3	19,45	0	0	0,34	19,11
5	т.4-т.5	4,36	1,92	0,83	6,95	0	4,36	0,96	5,99
6	т.5-т.6	5,58	1,92	0,83	8,89	0	5,58	1,23	7,66
7	т.6-т.7	5,26	1,92	0,83	8,38	0,87	4,39	0,07+0,97=1,04	7,34
8	т.7-т.8(В1-7)	3,28	1,91	0,62	3,88	3,28	0,00	0,26	3,62
3					81,88	29,46	19,64	6,97	74,91

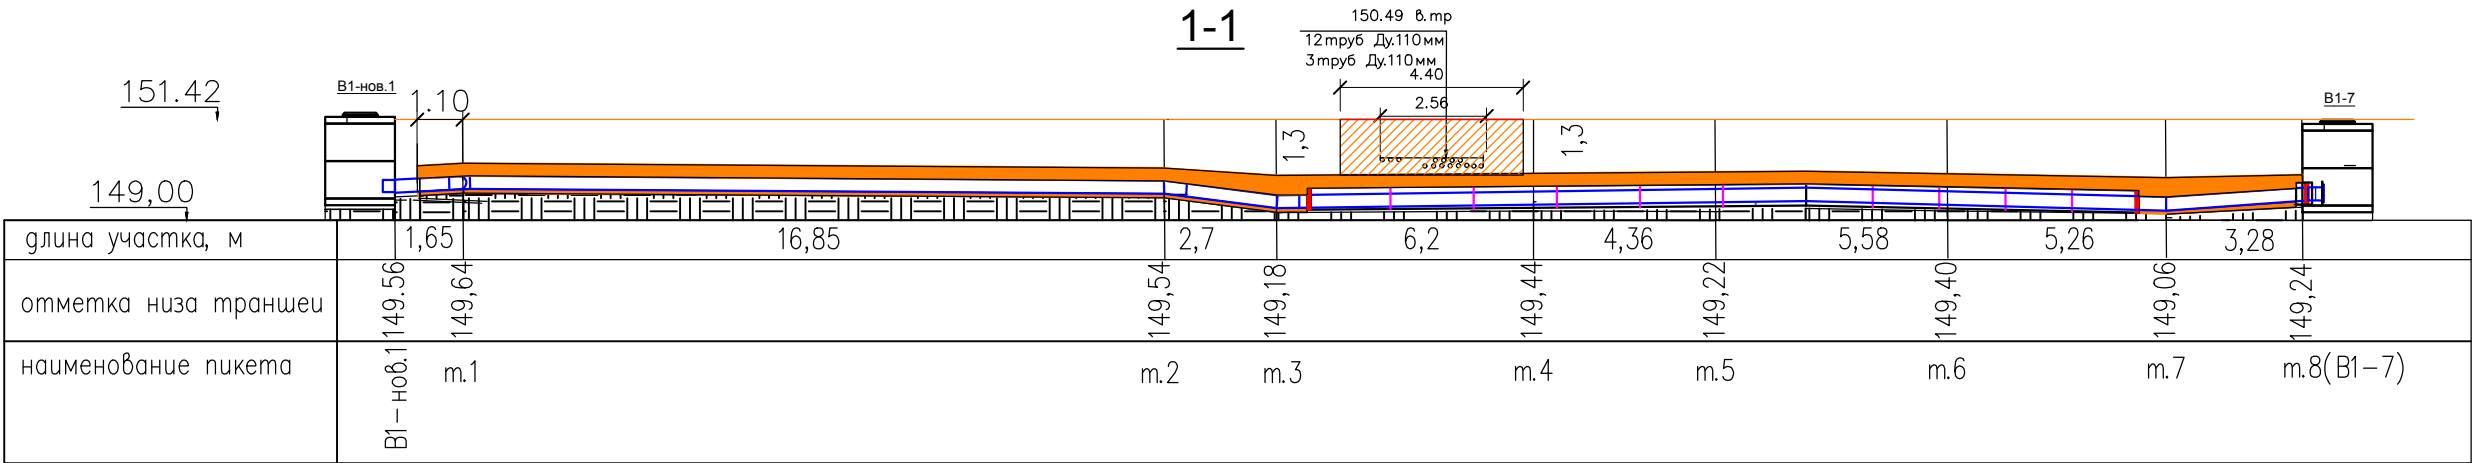

					2023	131-23-НВКЗ			
						Ж/д пути от испытательного центра до обкаточной линии с удлинением трансбордера, расположенные по адресу: Московская область, г.о. Мытищи, ул. Колонцова, 4			
Изм.	Кол.	Лист	№ док.	Подпись	Дата				
Руков. проекта		Шевчук К.А.			15.11	Наружные сети водоснабжения и канализации Переустройство хозяйпитьевого водопровода В1	Стадия	Лист	Листов
Ген. директор		Кесслер Ю.Ф.			15.11		ИД	1	1
Нач. участка		Перевизнык А.П.			15.11				
Гл. инженер		Юрченко В.И.			15.11	Исполнительная схема №47 Обсыпка песком на участке от В1-нов.1 - до В1-7			
						ООО "КикГЕОСТРОЙ"			