

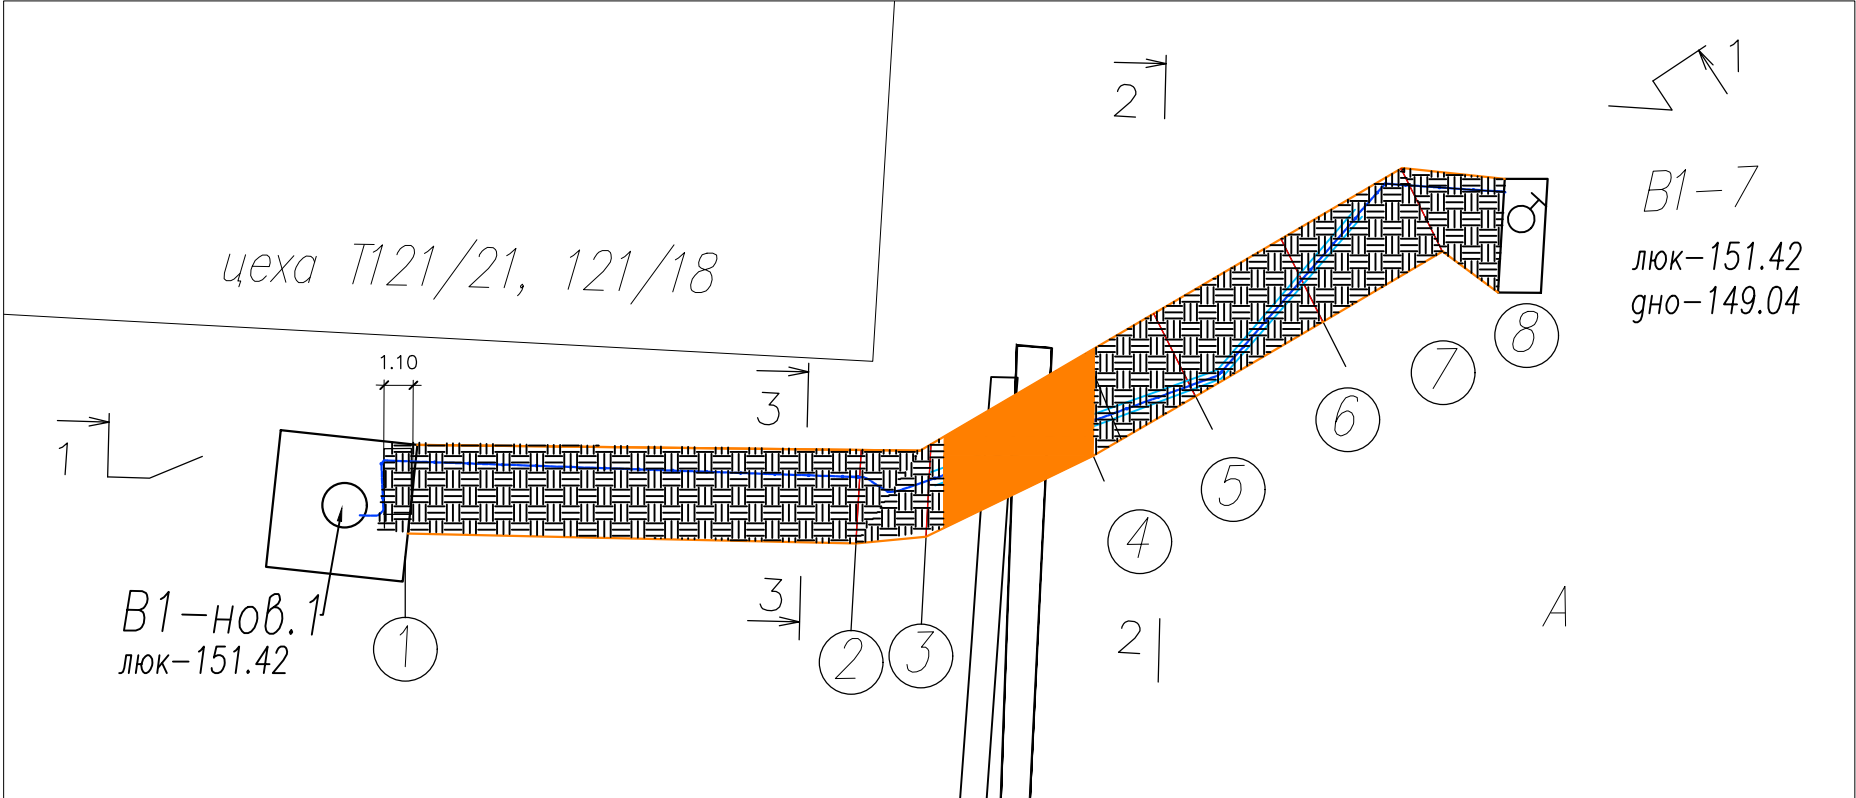
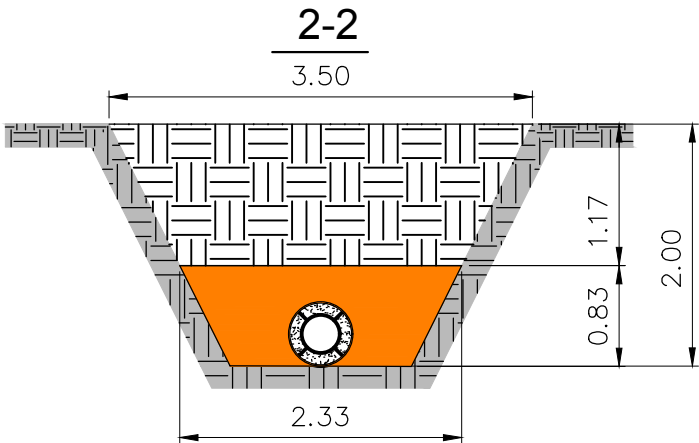


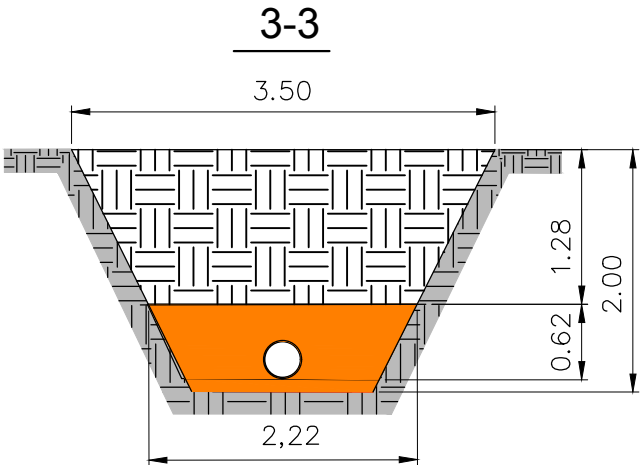

Ведомость объемов выполненных работ по обсыпке песком				
№	Наименование выполненных работ	обозн.	ед изм	кол-во
участок В1-нов.1 - В1-7				
1	Объем траншеи (сх. №44) $V1=V2+V3+V+V4$	V1	м3	223,75
2	Объем дем. асфальта (сх.№43)	V2	м3	29,75
3	Объем дем. щебня(сх.№43)	V3	м3	46,99
4	Разработка грунта $V=V_{мех}+V_{руч}$ (сх.№44)	V	м3	147,01
	Из них разработка механическим способом $V*0,97$	Vмех		129,08
	Из них доработка ручным способом $V*0,03$	Vруч.		4
5	Объем ручной разработки грунта (сх.№44)	V4	м3	13,6
6	Объем песчаного основания (сх.№45)	V5	м3	4,12
7	Объем вытесняемых труб (сх.№47)	V6	м3	6,97
8	Объем песчаной обсыпки (сх.№47)	V7	м3	74,91
9	Объем обратной засыпки грунтом $V8=V1-V5-V6-V7$	V8	м3	138,07

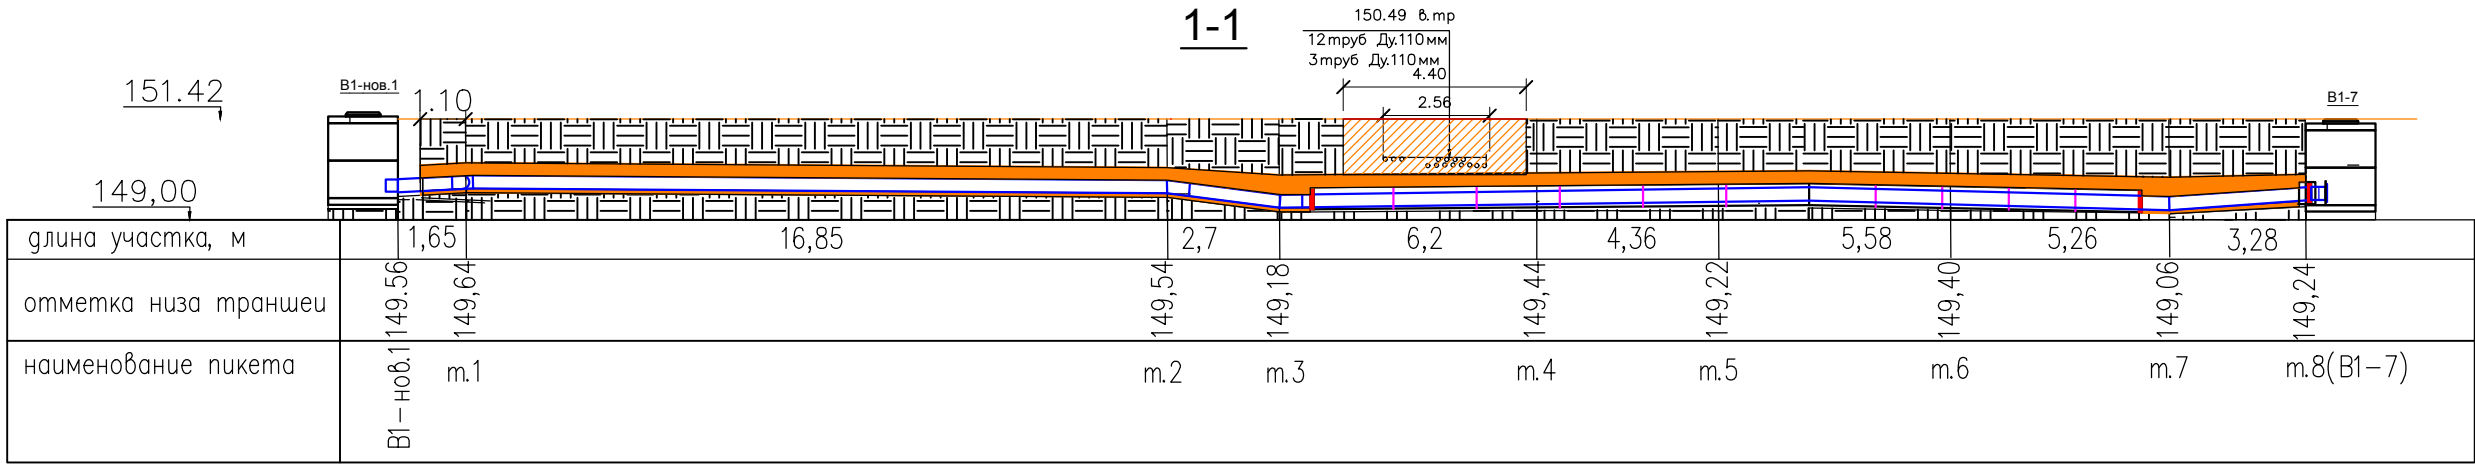

					2023	131-23-НВКЗ			
						Ж/д пути от испытательного центра до обкаточной линии с удлинением трансбордера, расположенные по адресу: Московская область, г.о. Мытищи, ул. Колонцова, 4			
Изм.	Кол.	Лист	№ док.	Подпись	Дата				
Руков. проекта		Шевчук К.А			19.11	Наружные сети водоснабжения и канализации Переустройство хозяйпитьевого водопровода В1	Стадия	Лист	Листов
Ген. директор		Кесслер Ю.Ф.			19.11		ИД	1	1
Нач. участка		Перевизнык А.П.			19.11				
Гл. инженер		Юрченко В.И.			19.11	Исполнительная схема №48 Обратная засыпка грунтом на участке В1-нов.1 - В1-7	ООО "КиКГЕОСТРОЙ"		