

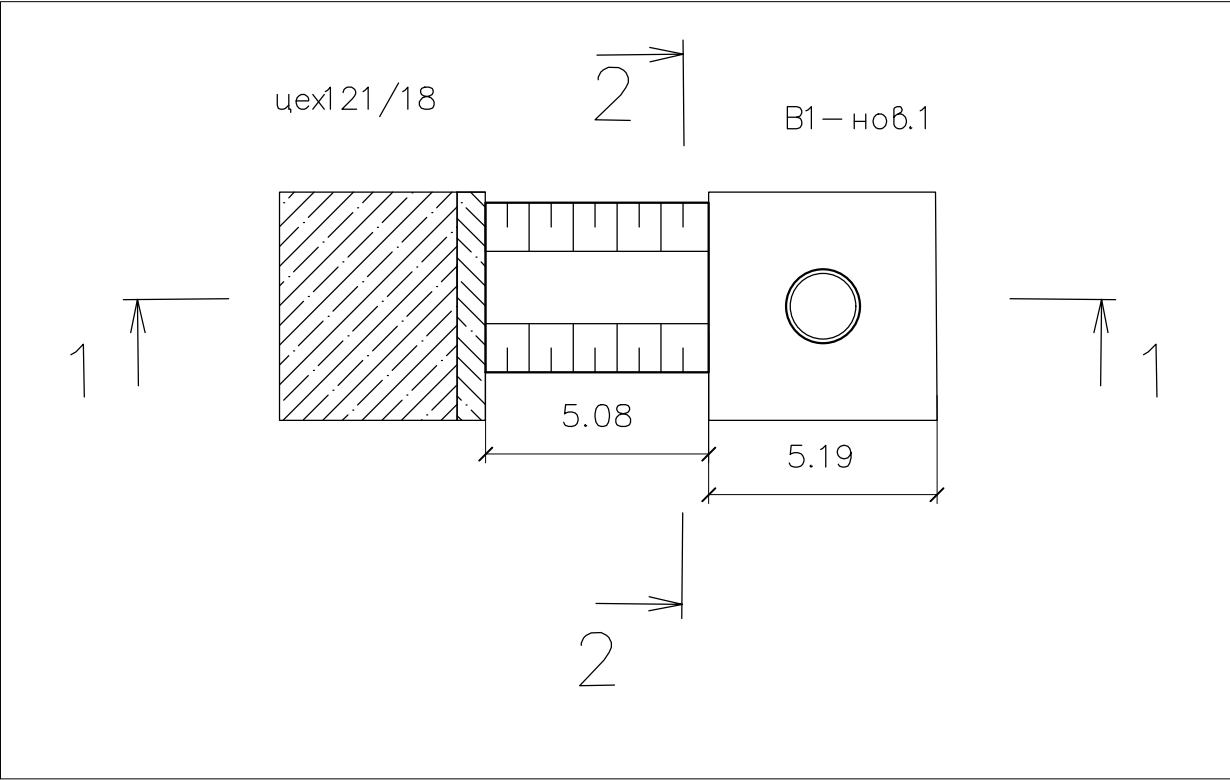
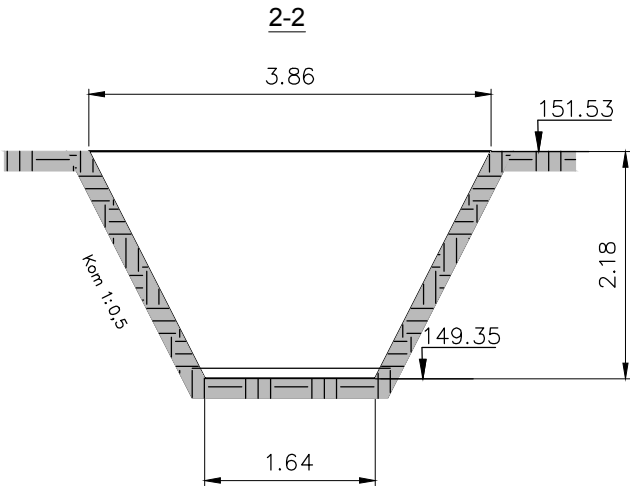


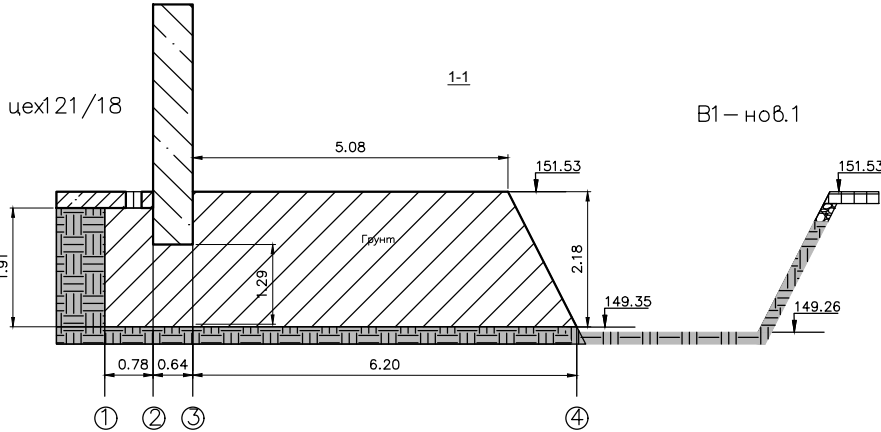

Ситуационный план

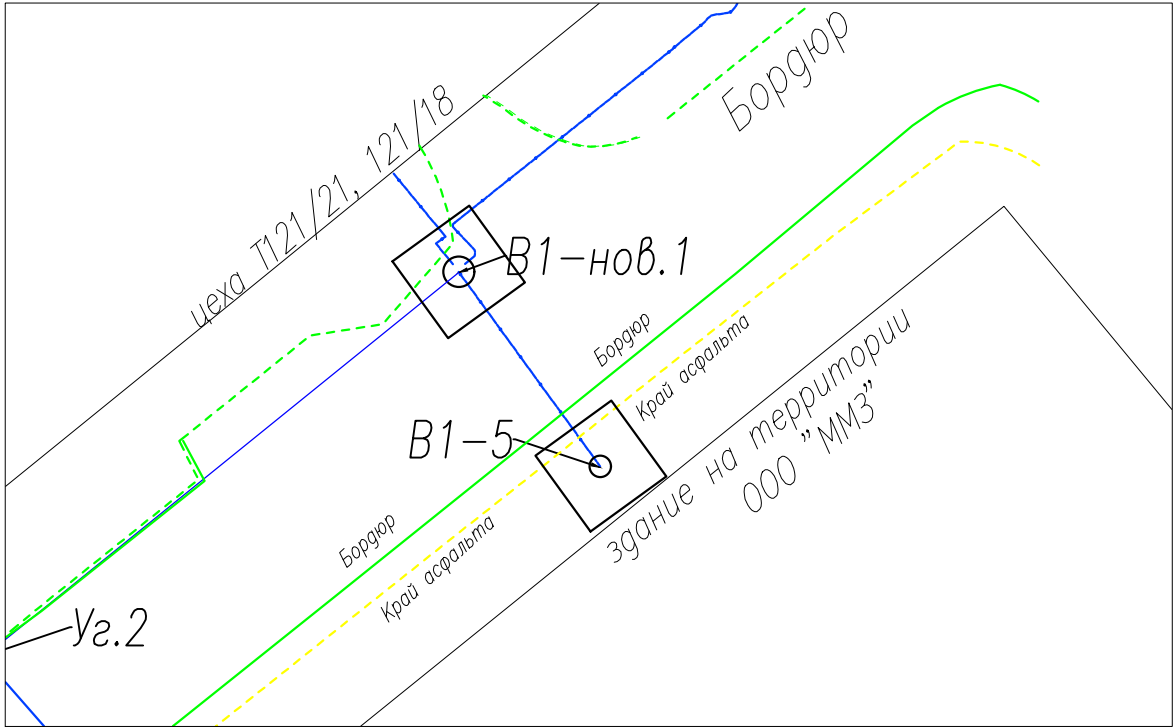

Объем выполненных работ по разработке грунта от цеха121/18 до колодца В1-нов.1							
№	Участок	Длина Лср,м	Ширина Вср,м	Глубина Нср, м	Всего, м3	Объем разработки мех. способом,	Объем разработки руч. способом,
1	1 - 2	0,78	1,64	1,91	2,44		2,44
2	2 - 3	0,64	1,64	1,29	1,35		1,35
3	3 - 4	5,64	2,75	2,18	33,81	32,80	1,01
ИТОГО					37,6	32,8	4,8

Примечание:
1. Линейные размеры указаны в метрах
2. Система координат МСК 50.2.
3. Система высот Балтийская.
4. Съемка выполнялась электронным тахеометром СХ-105 (свидетельство о поверке С-АКЗ/14-06-2023/254502985, действительно до 13.06.2024г.)

Условные обозначения:
Участок производства работ
цех121/18 - В1-нов.1 Фактические точки участка работ

					2023	131-23-НВКЗ			
						Ж/д пути от испытательного центра до обкаточной линии с удлинением трансбордера, расположенные по адресу: Московская область, г.о. Мытищи, ул. Колонцова, 4			
Изм.	Кол.	Лист	№ док.	Подпись	Дата				
Руков. проекта		Шевчук К.А.			27.10	Наружные сети водоснабжения и канализации Переустройство хозяйпитьевого водопровода В1	Стадия	Лист	Листов
Ген. директор		Кесслер Ю.Ф.			27.10		ИД	1	1
Нач. участка		Перевизнык А.П.			27.10				
Гл. инженер		Юрченко В.И.			27.10	Исполнительная схема №27 Разработка грунта от колодца В1-нов.1 до цеха №121/18			ООО "КИКГЕОСТРОЙ"