
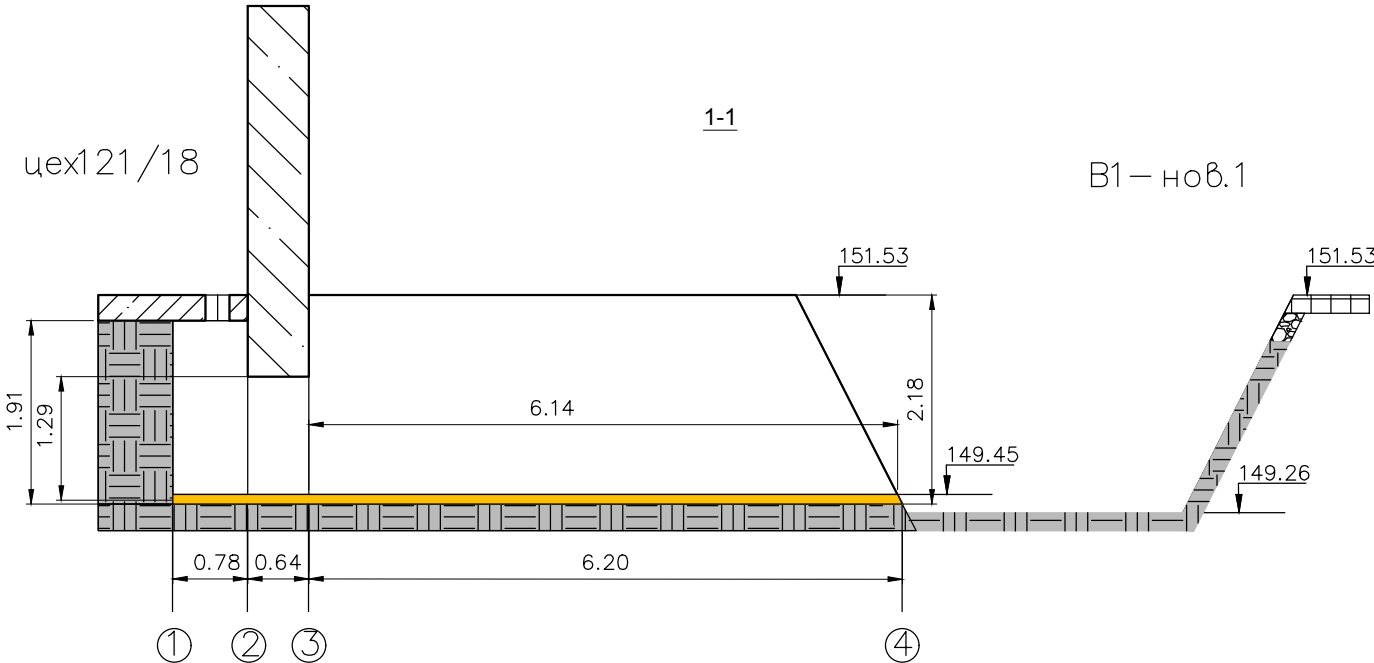
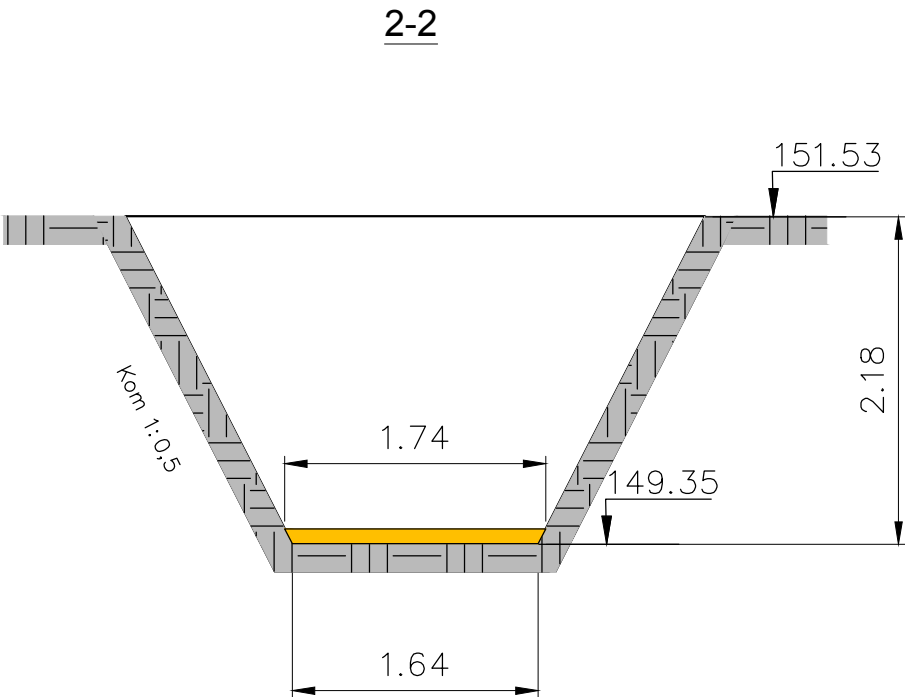


План участка производства работ

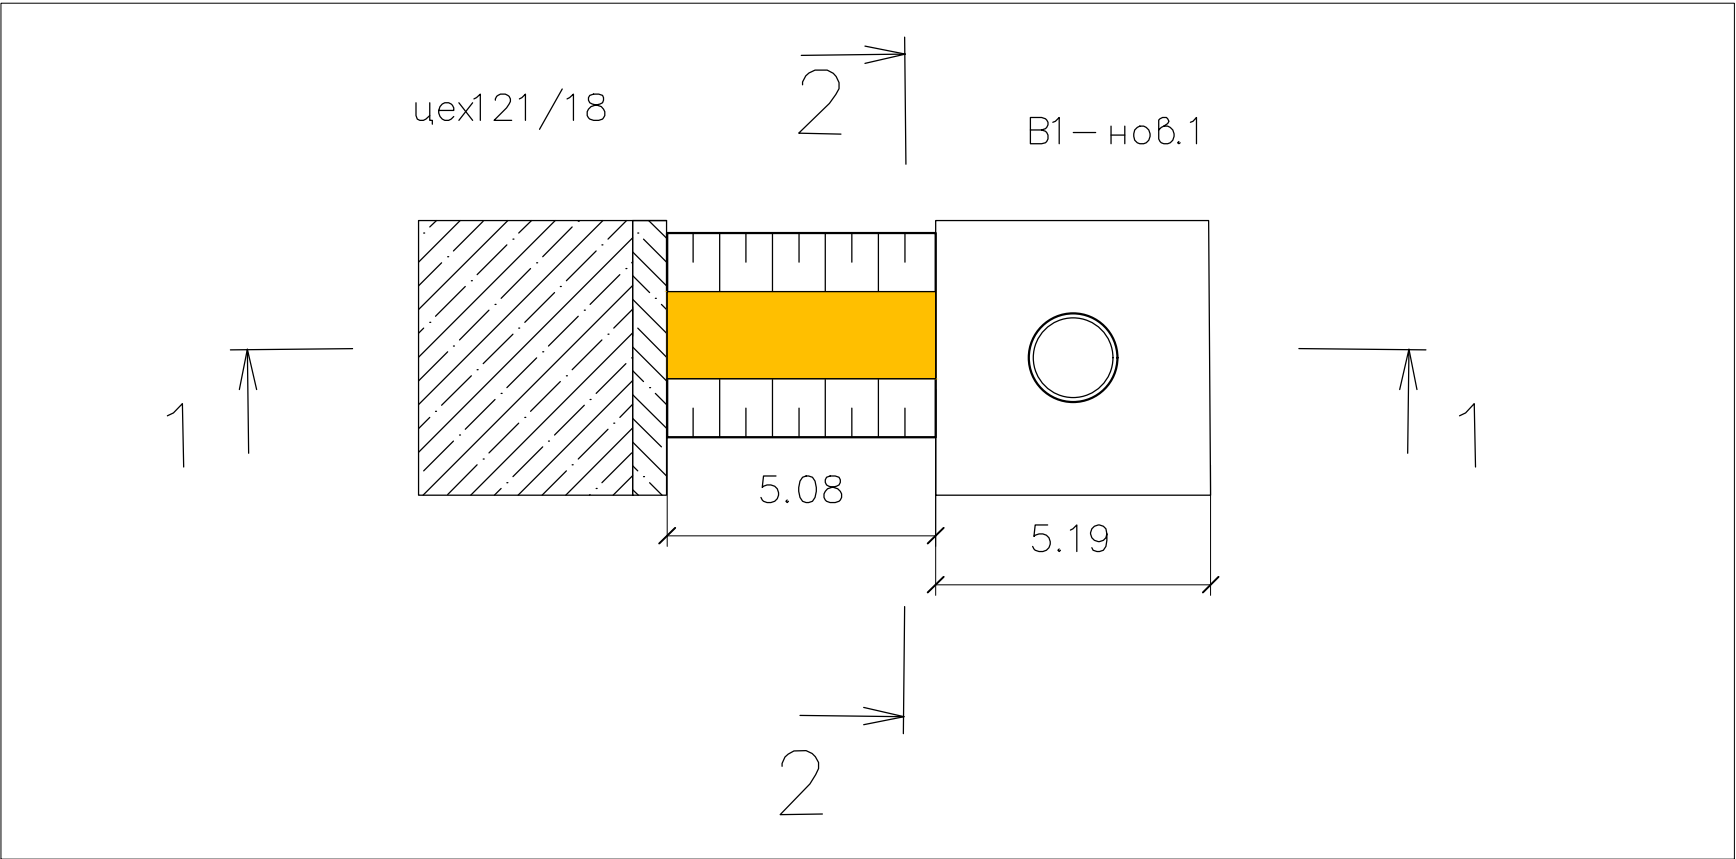

Ведомость объемов по устройству песчанного основания					
№	Участка	Длина Lср,м	Средняя ширина	Средняя высота	Объем V1=L*B*H.
1	1 - 2	0,78	1,64	0,1	0,13
1	2 - 3	0,64	1,64		0,10
1	3 - 4	6,17	1,69		1,04
ИТОГО					1,27

					2023	131-23-НВКЗ				
						Ж/д пути от испытательного центра до обкаточной линии с удлинением трансбордера, расположенные по адресу: Московская область, г.о. Мытищи, ул. Колонцова, 4				
Изм.	Кол.	Лист	№ док.	Подпись	Дата					
Руков. проекта		Шевчук К.А.			28.10	Наружные сети водоснабжения и канализации Переустройство хозяйпитьевого водопровода В1	Стадия	Лист	Листов	
Ген. директор		Кесслер Ю.Ф.			28.10		ИД	1	1	
Нач. участка		Перевизнык А.П.			28.10					
Гл. инженер		Юрченко В.И.			28.10	Исполнительная схема №31 Устройство песчанного основания от цеха 121/18 до колодца В1-нов.1			ООО "КИКГЕОСТРОЙ"	